

札幌圏都市計画公園の変更（札幌市決定）

都市計画公園に 5・6・13 号 厚別山本公園を次のように変更する。

種別	名 称		位 置	面 積	備 考
	番号	公園名			
総合公園	5・6・13	厚別山本公園	札幌市厚別区 厚別町山本	約 52.1ha	広場 遊戯施設 休養施設 パークゴルフ コース 樹林地

「区域は計画図表示のとおり」


理由

山本小野津幌川沿線道路整備、山本中橋への人道橋整備、山本東線の道路区域の見直しに伴い、公園の区域を変更する。

札幌市 都市計画図

変更年月日


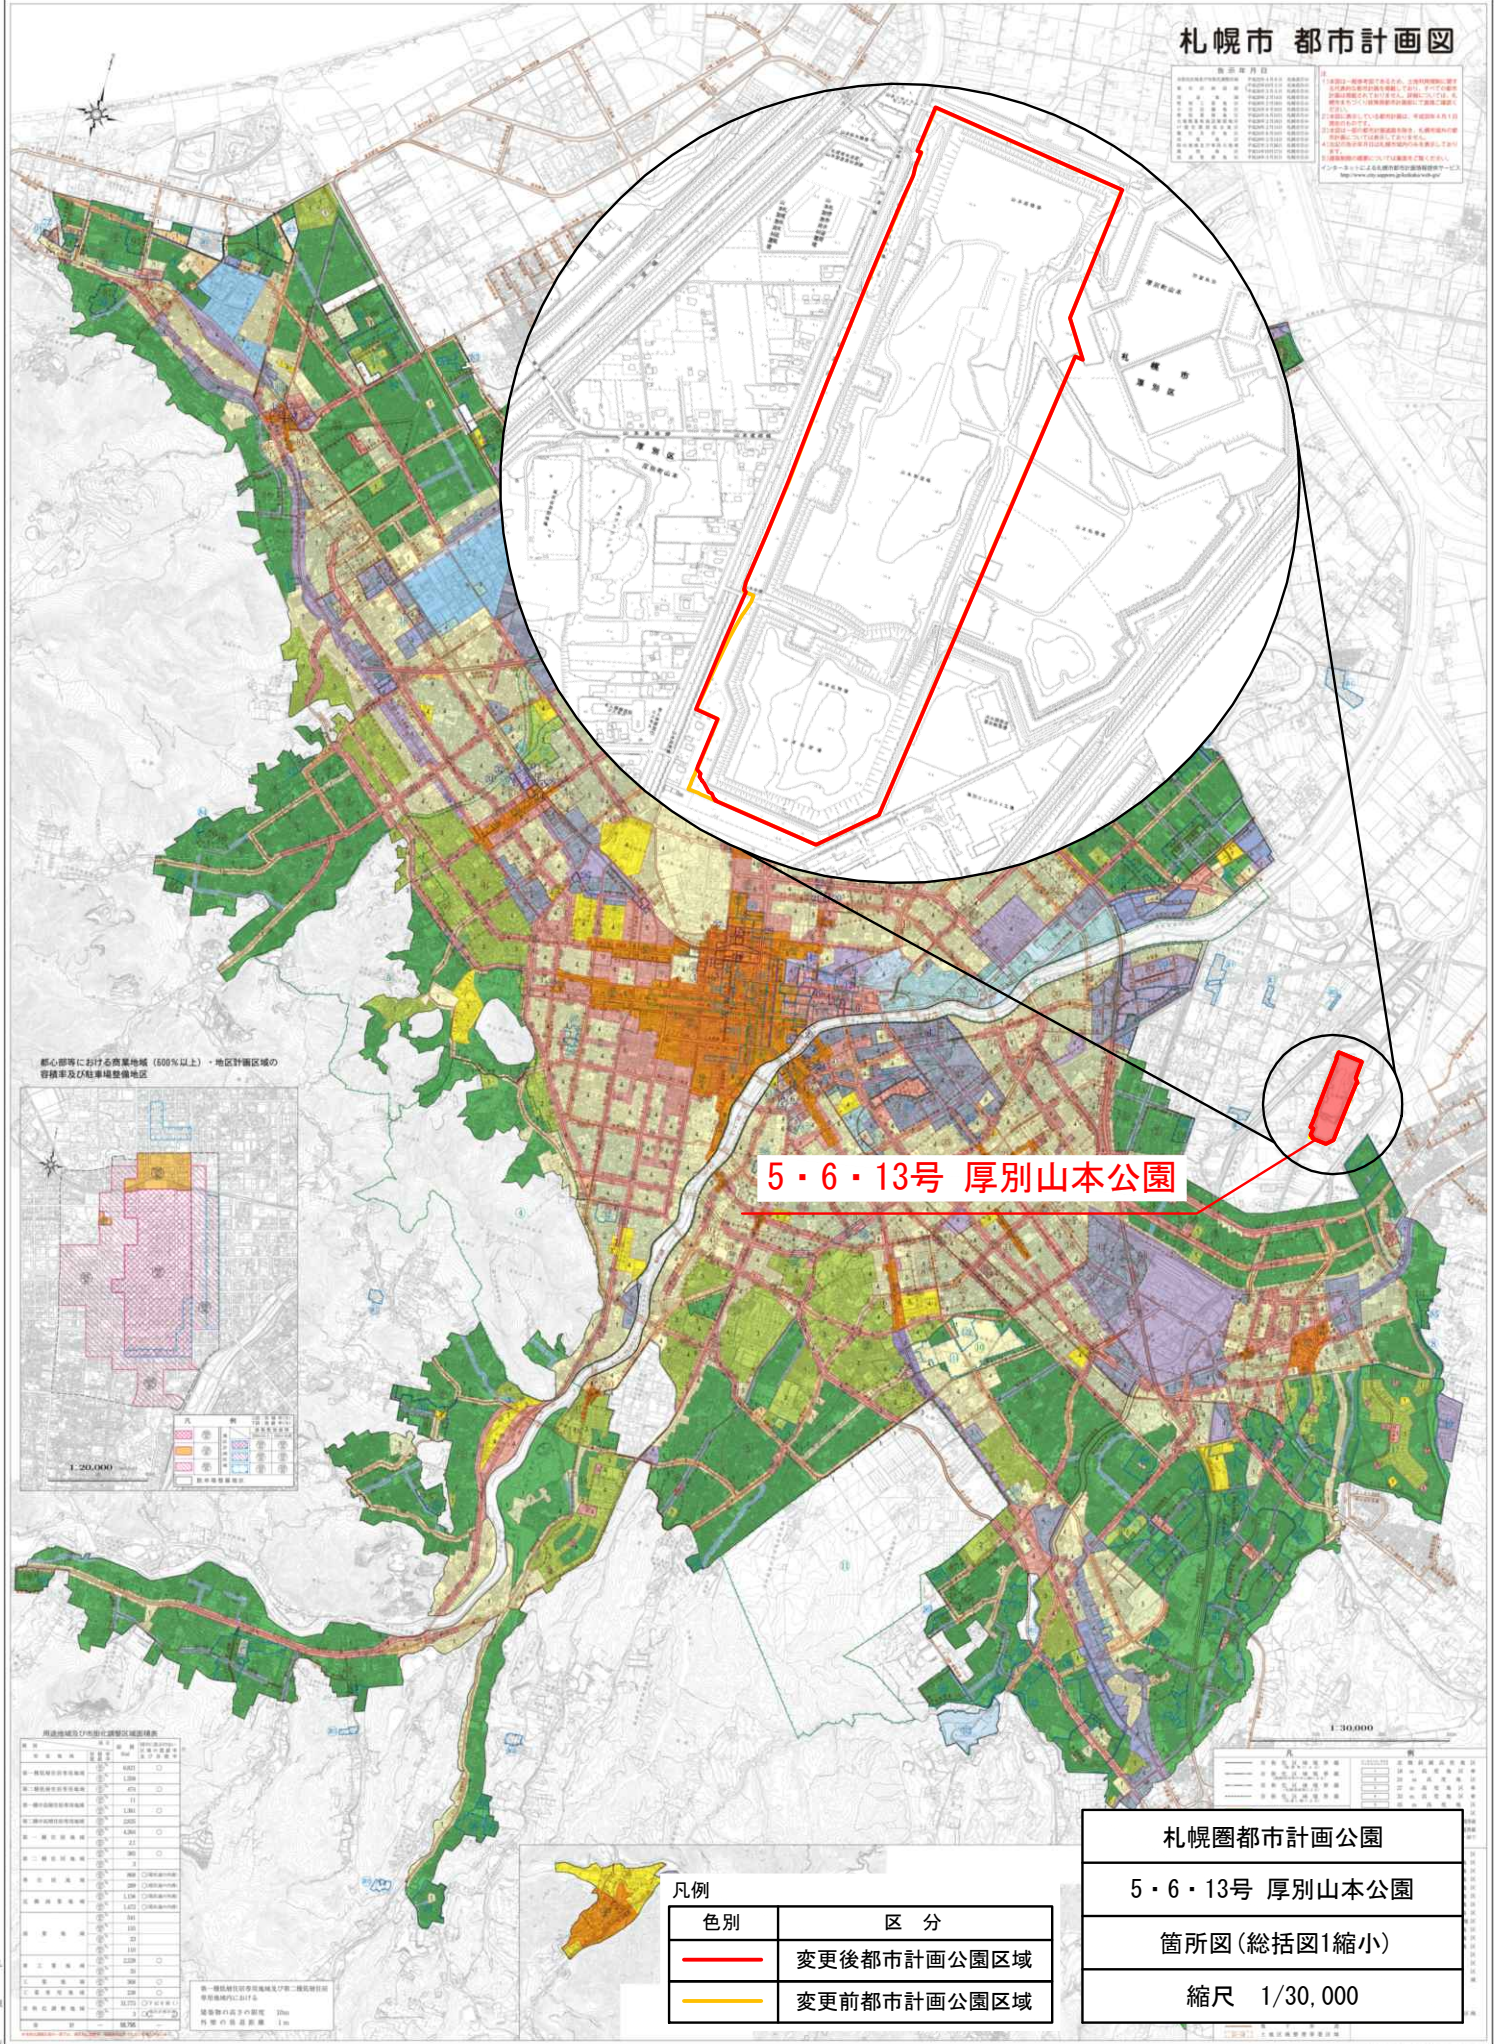

5・6・13号 厚別山本公園


凡例

色別	区分
— (Red line)	変更後都市計画公園区域
— (Yellow line)	変更前都市計画公園区域

札幌圏都市計画公園

5・6・13号 厚別山本公園

箇所図(総括図1縮小)

縮尺 1/30,000



凡例	
色別	区分
— (Red line)	変更後都市計画公園区域
— (Yellow line)	変更前都市計画公園区域

札幌圏都市計画公園
5・6・13号 厚別山本公園
箇所図(総括図2縮小)
縮尺 1/30,000



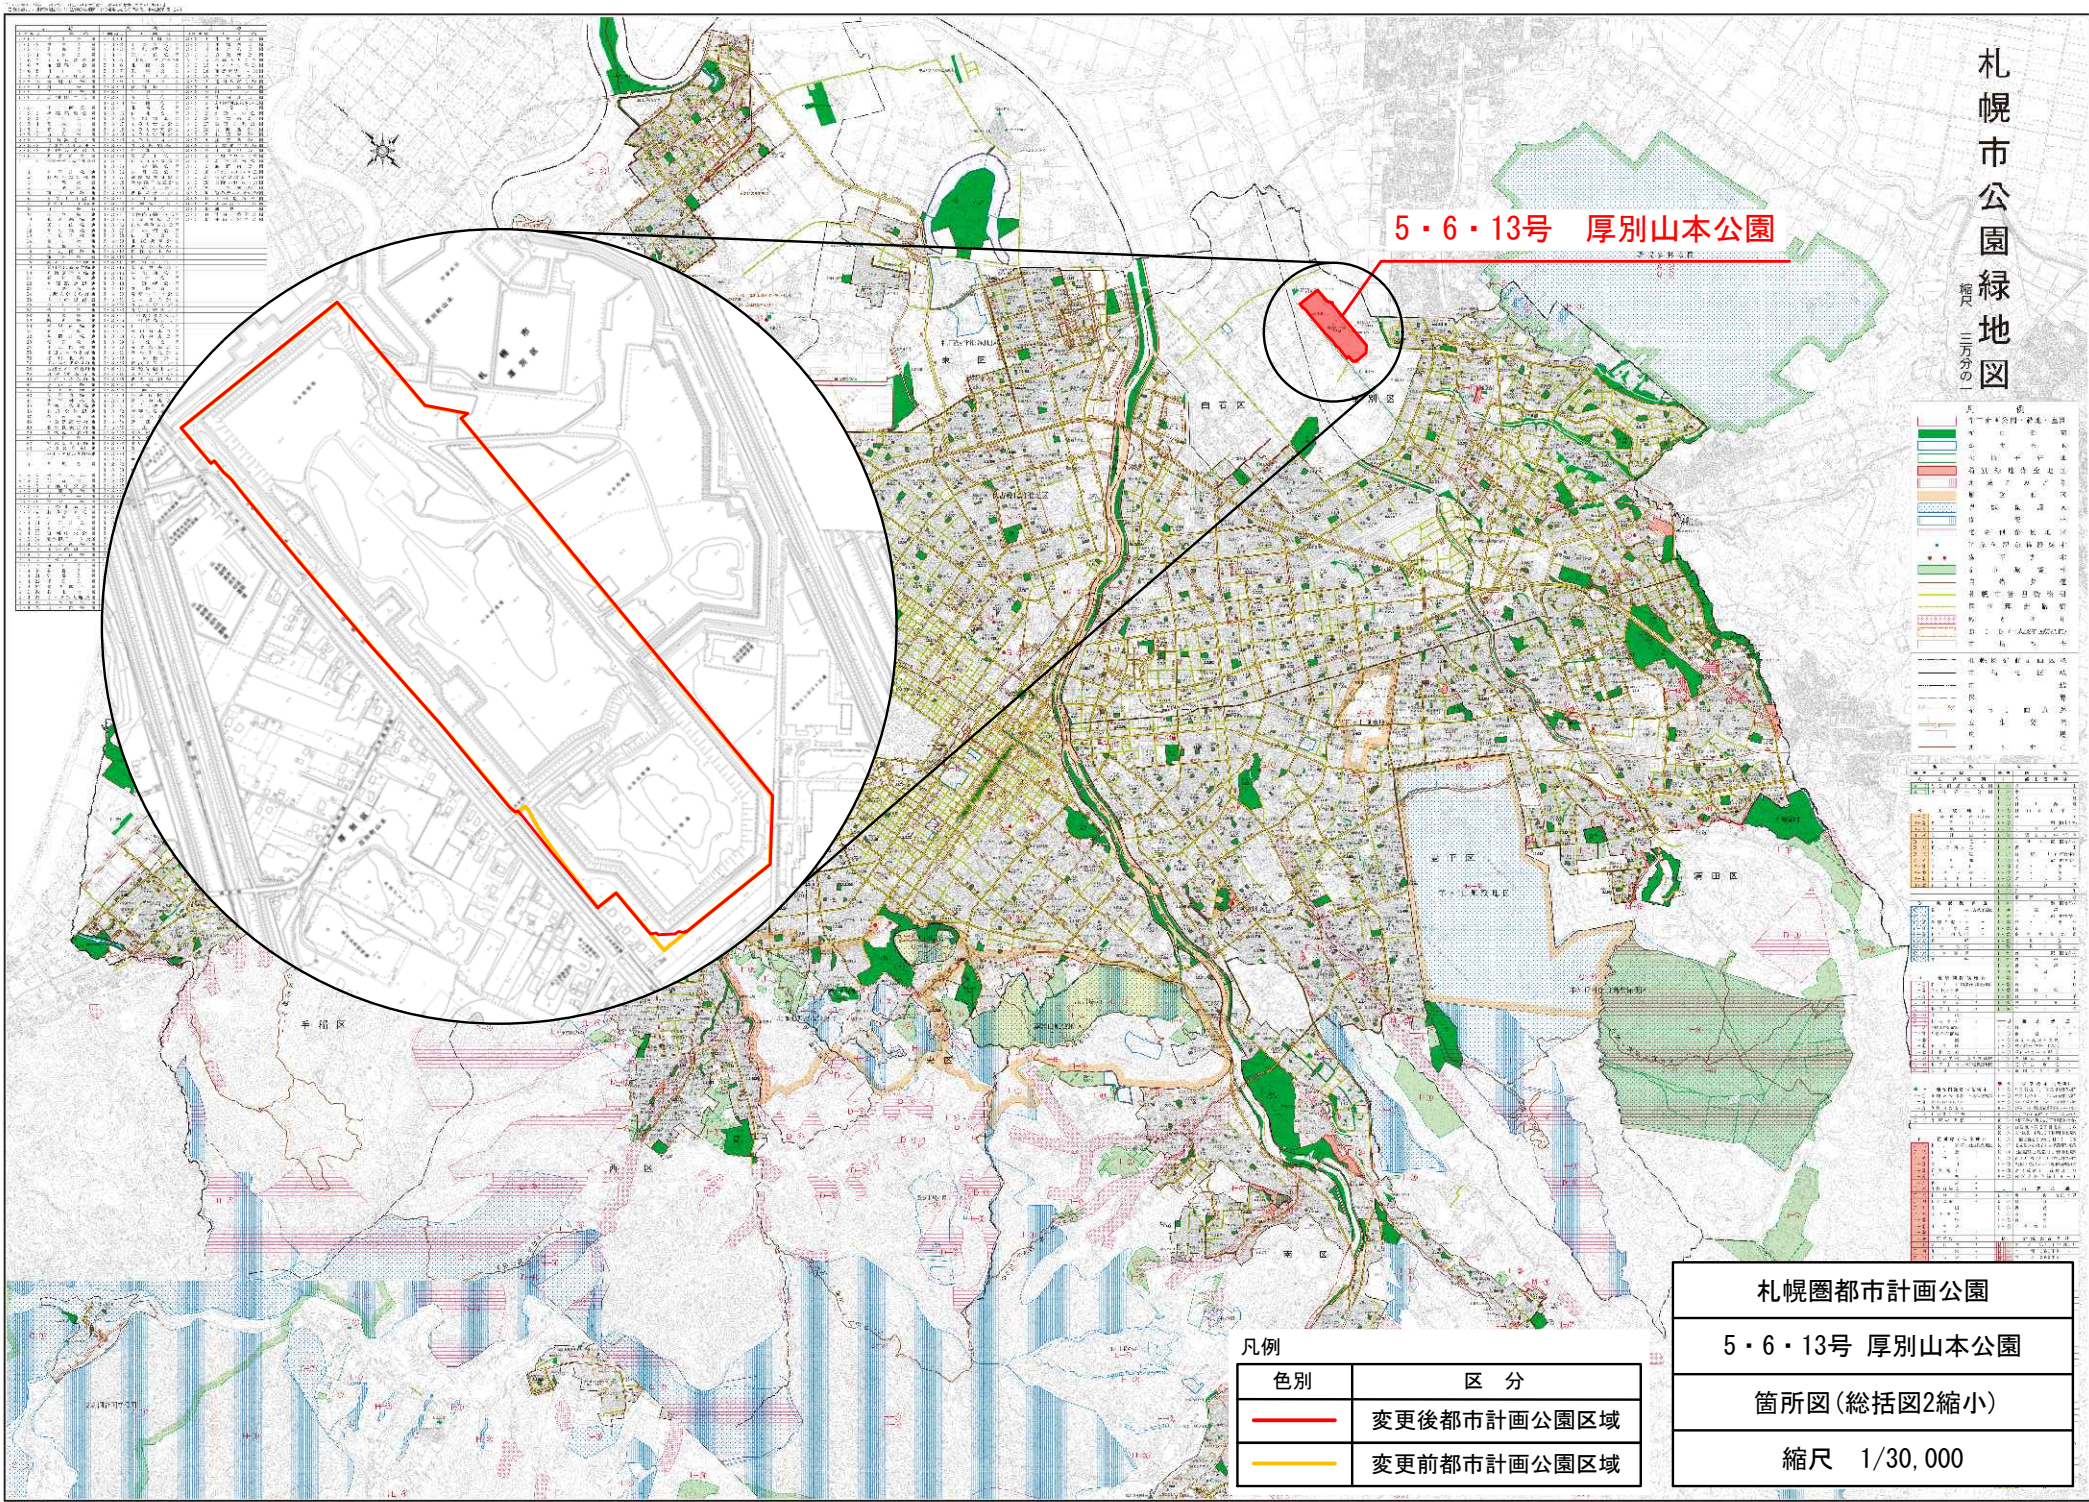


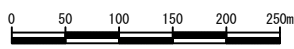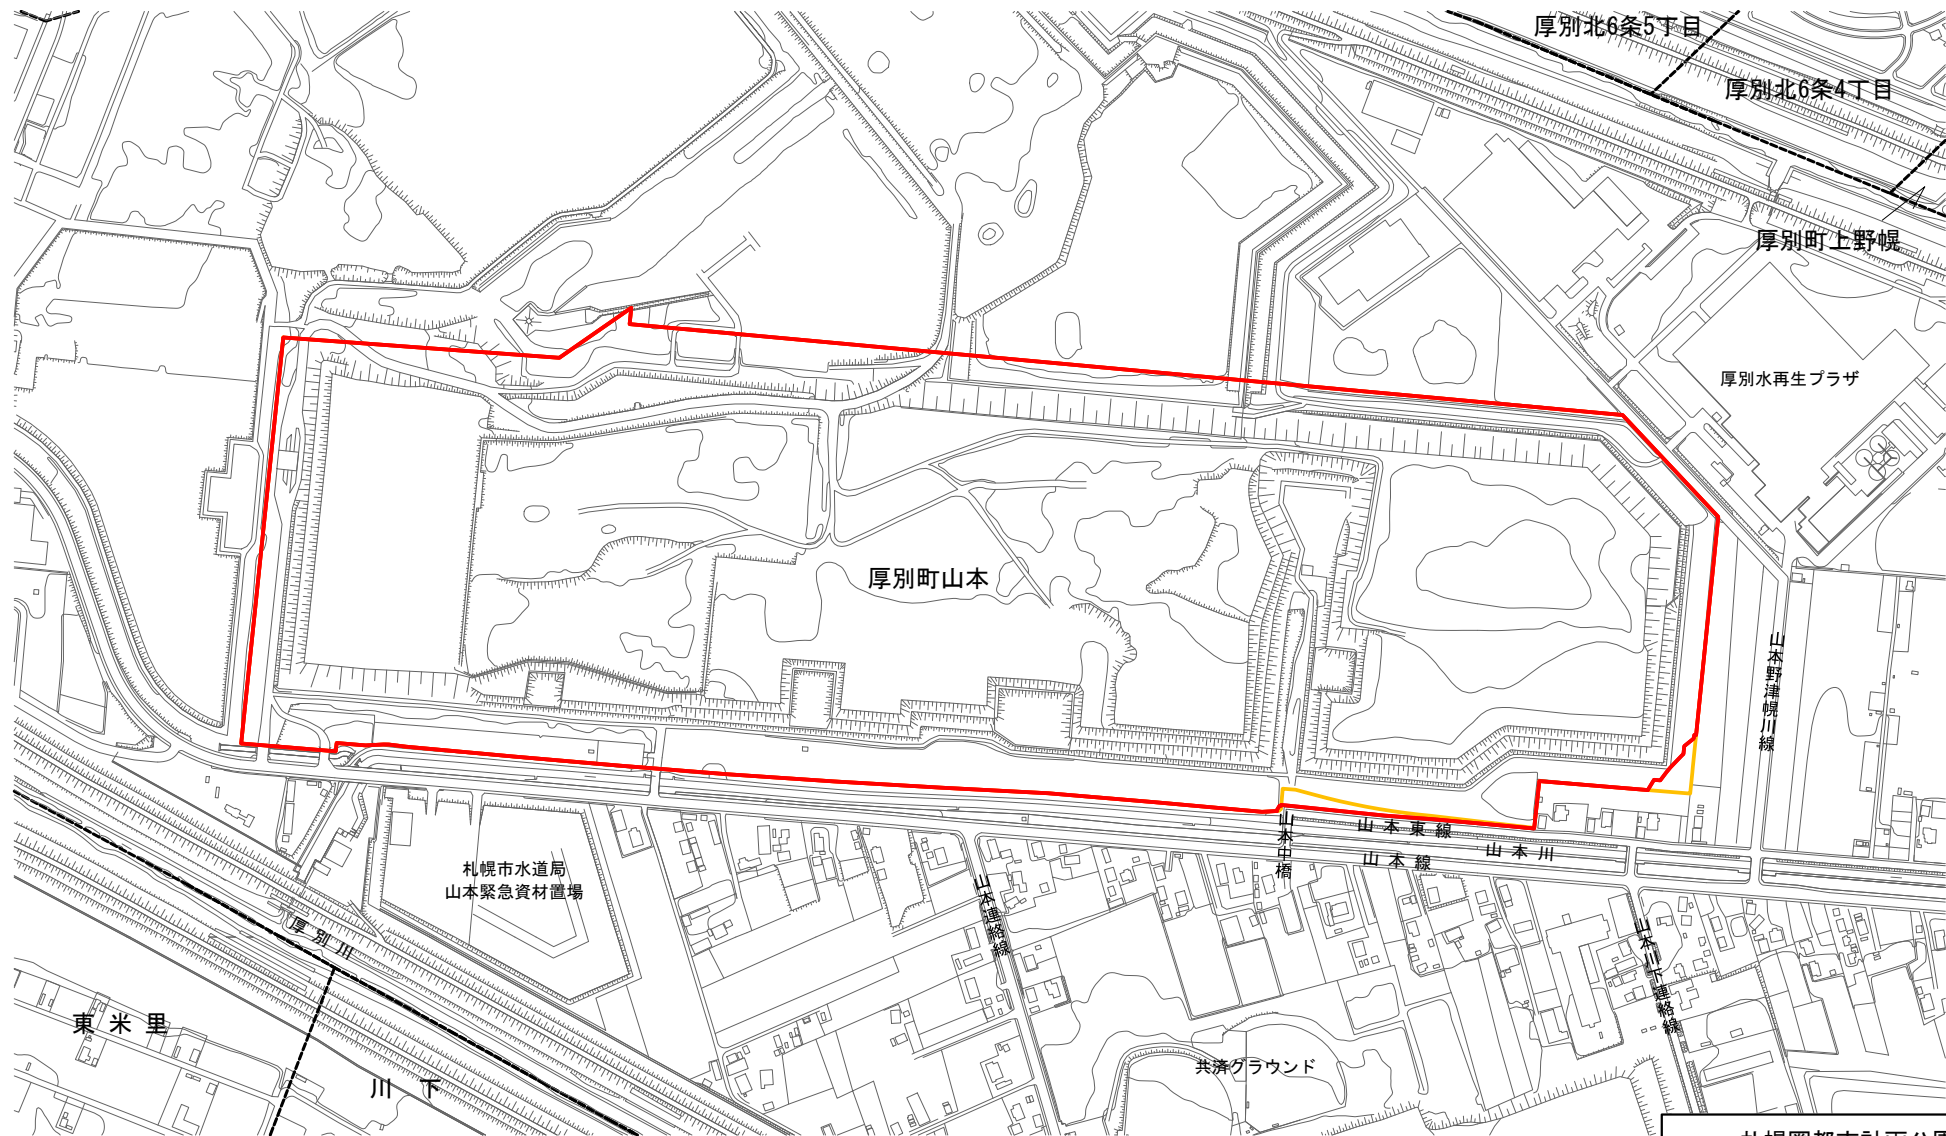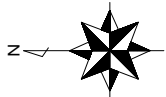

凡例

記号	名称
	变更后都市計画公園区域
	变更前都市計画公園区域
	条丁界

札幌圏都市計画公園	
5・6・13号 厚別山本公園	
現況図	図面番号 No. 5
縮尺 1 / 2,500	

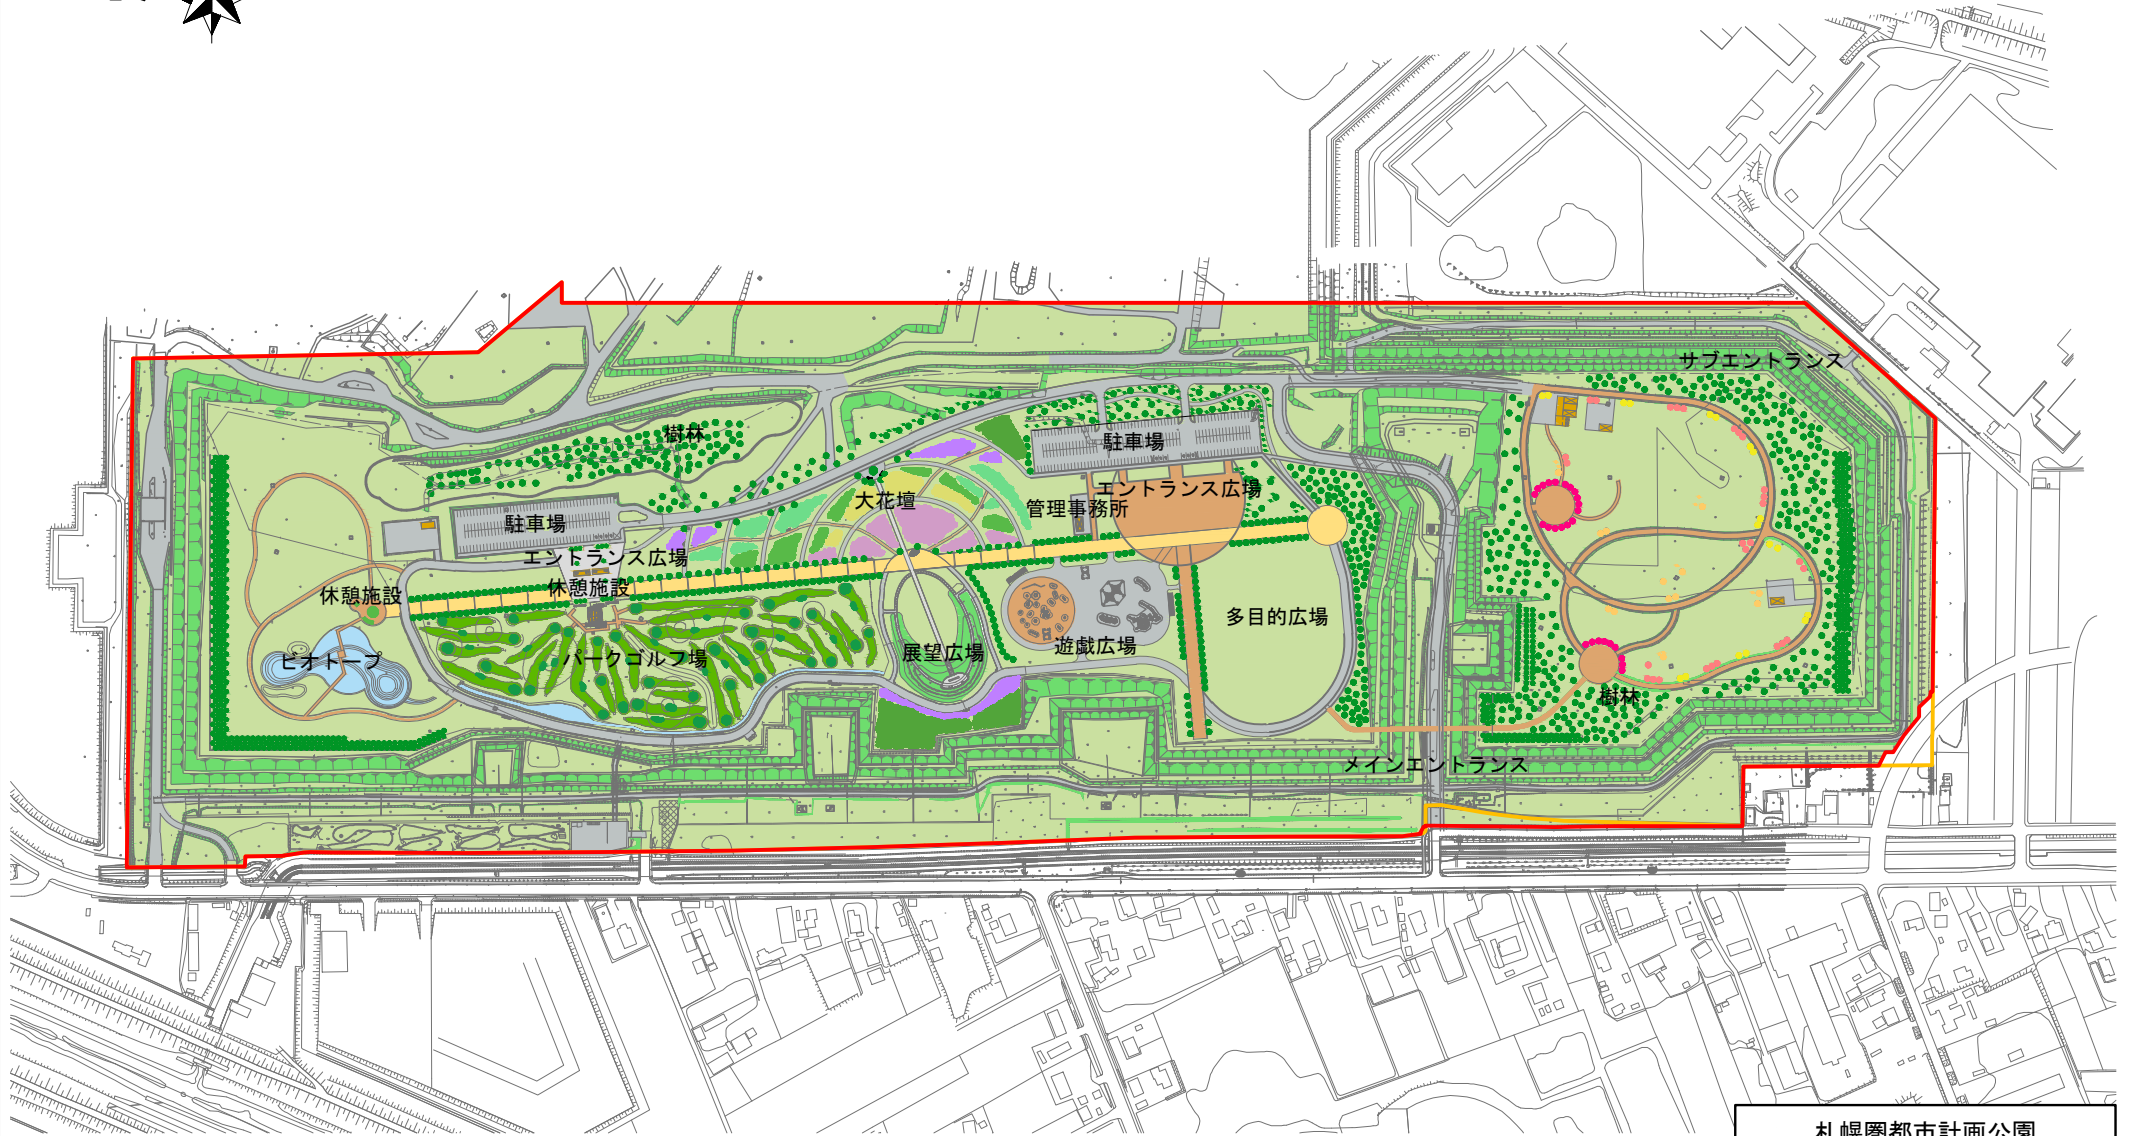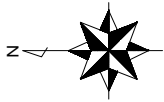 

凡例

記号	名称
—	変更後都市計画公園区域
—	変更前都市計画公園区域

札幌圏都市計画公園	
5・6・13号 厚別山本公園	
平面計画図	図面番号 No. 6
縮尺	1 / 2,000