

道路境界線 55.782

道路境界線 16.363

道路境界線 5.000

道路境界線 45.591

道路境界線 49.128



道路境界線 22.044

道路境界線 37.273

道路境界線 16.363

竣工図

月	日	11.01.24	名称	(仮称) 大通東1丁目計画	設計NO	1900870	図番NO	5
11	1	24	図名	B1階平面図	縮尺	1:100		

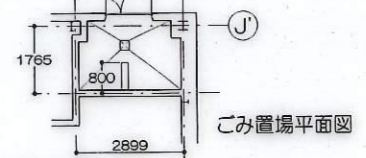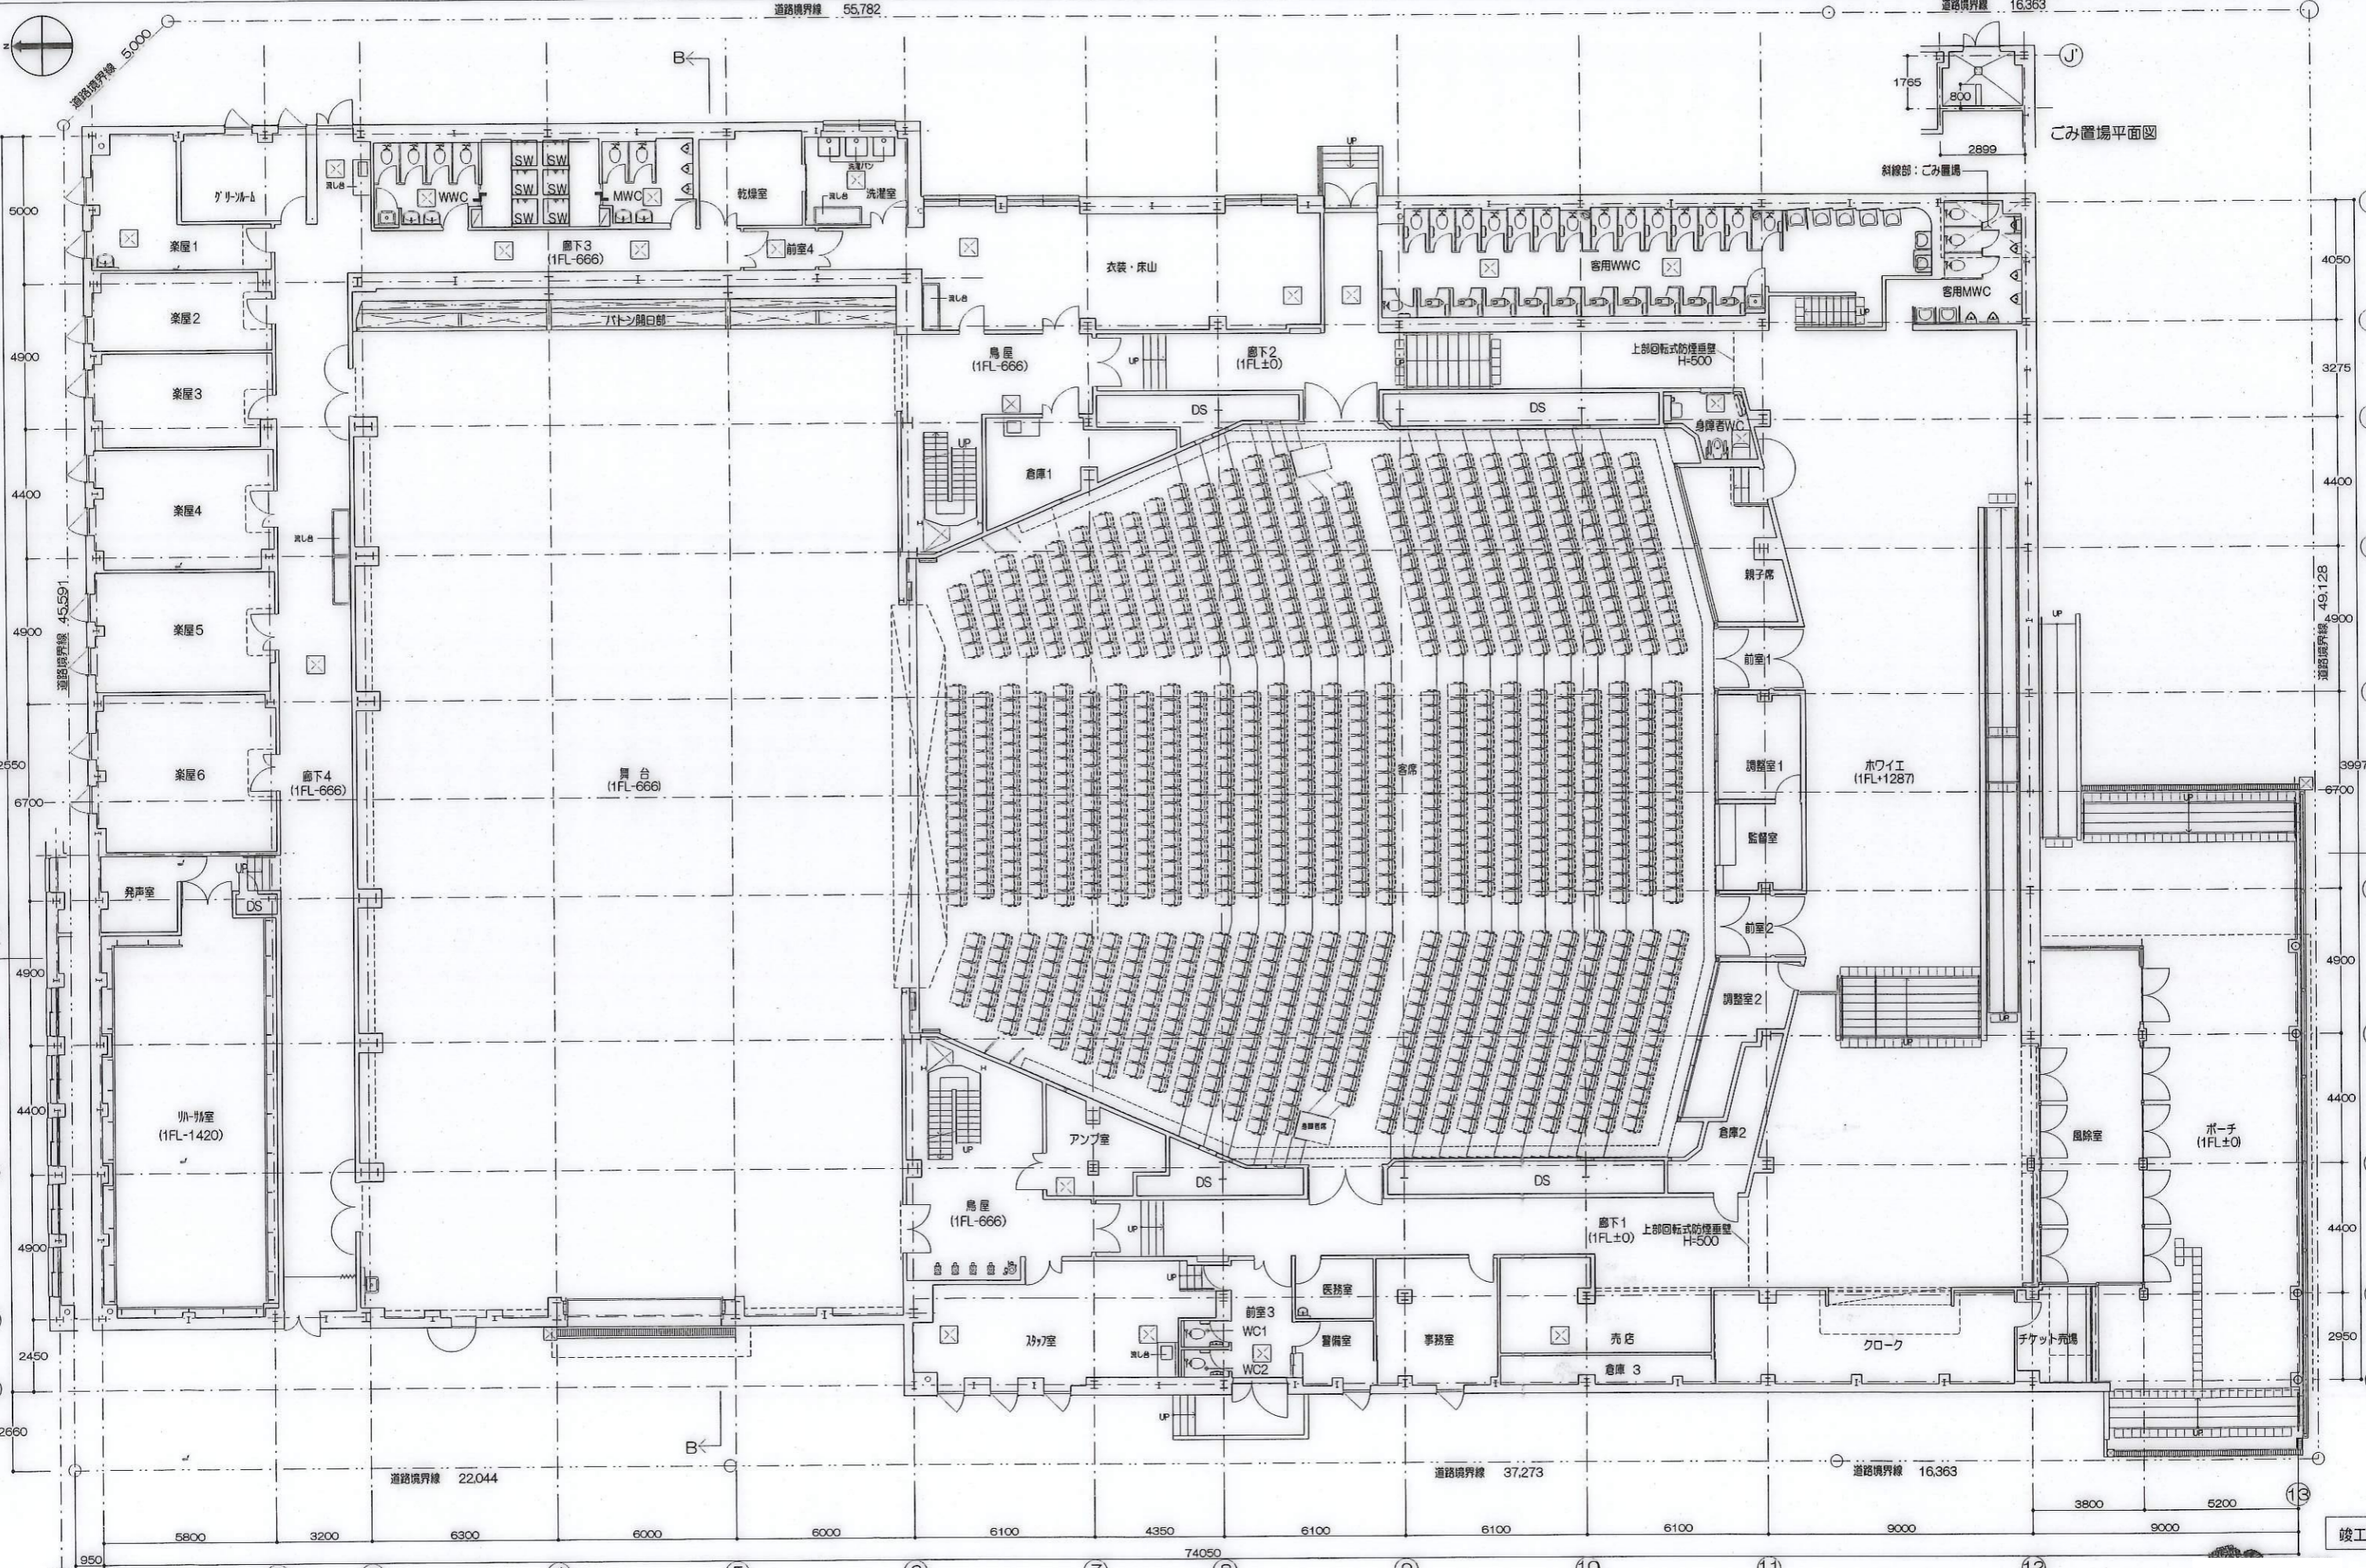


竣工図

月	日	11	01	24	設計 NO	1900870	図番 NO	6
					(仮称) 大通東1丁目計画			
					1階平面図		1:100	



道路境界線 55.782

道路境界線 16.363

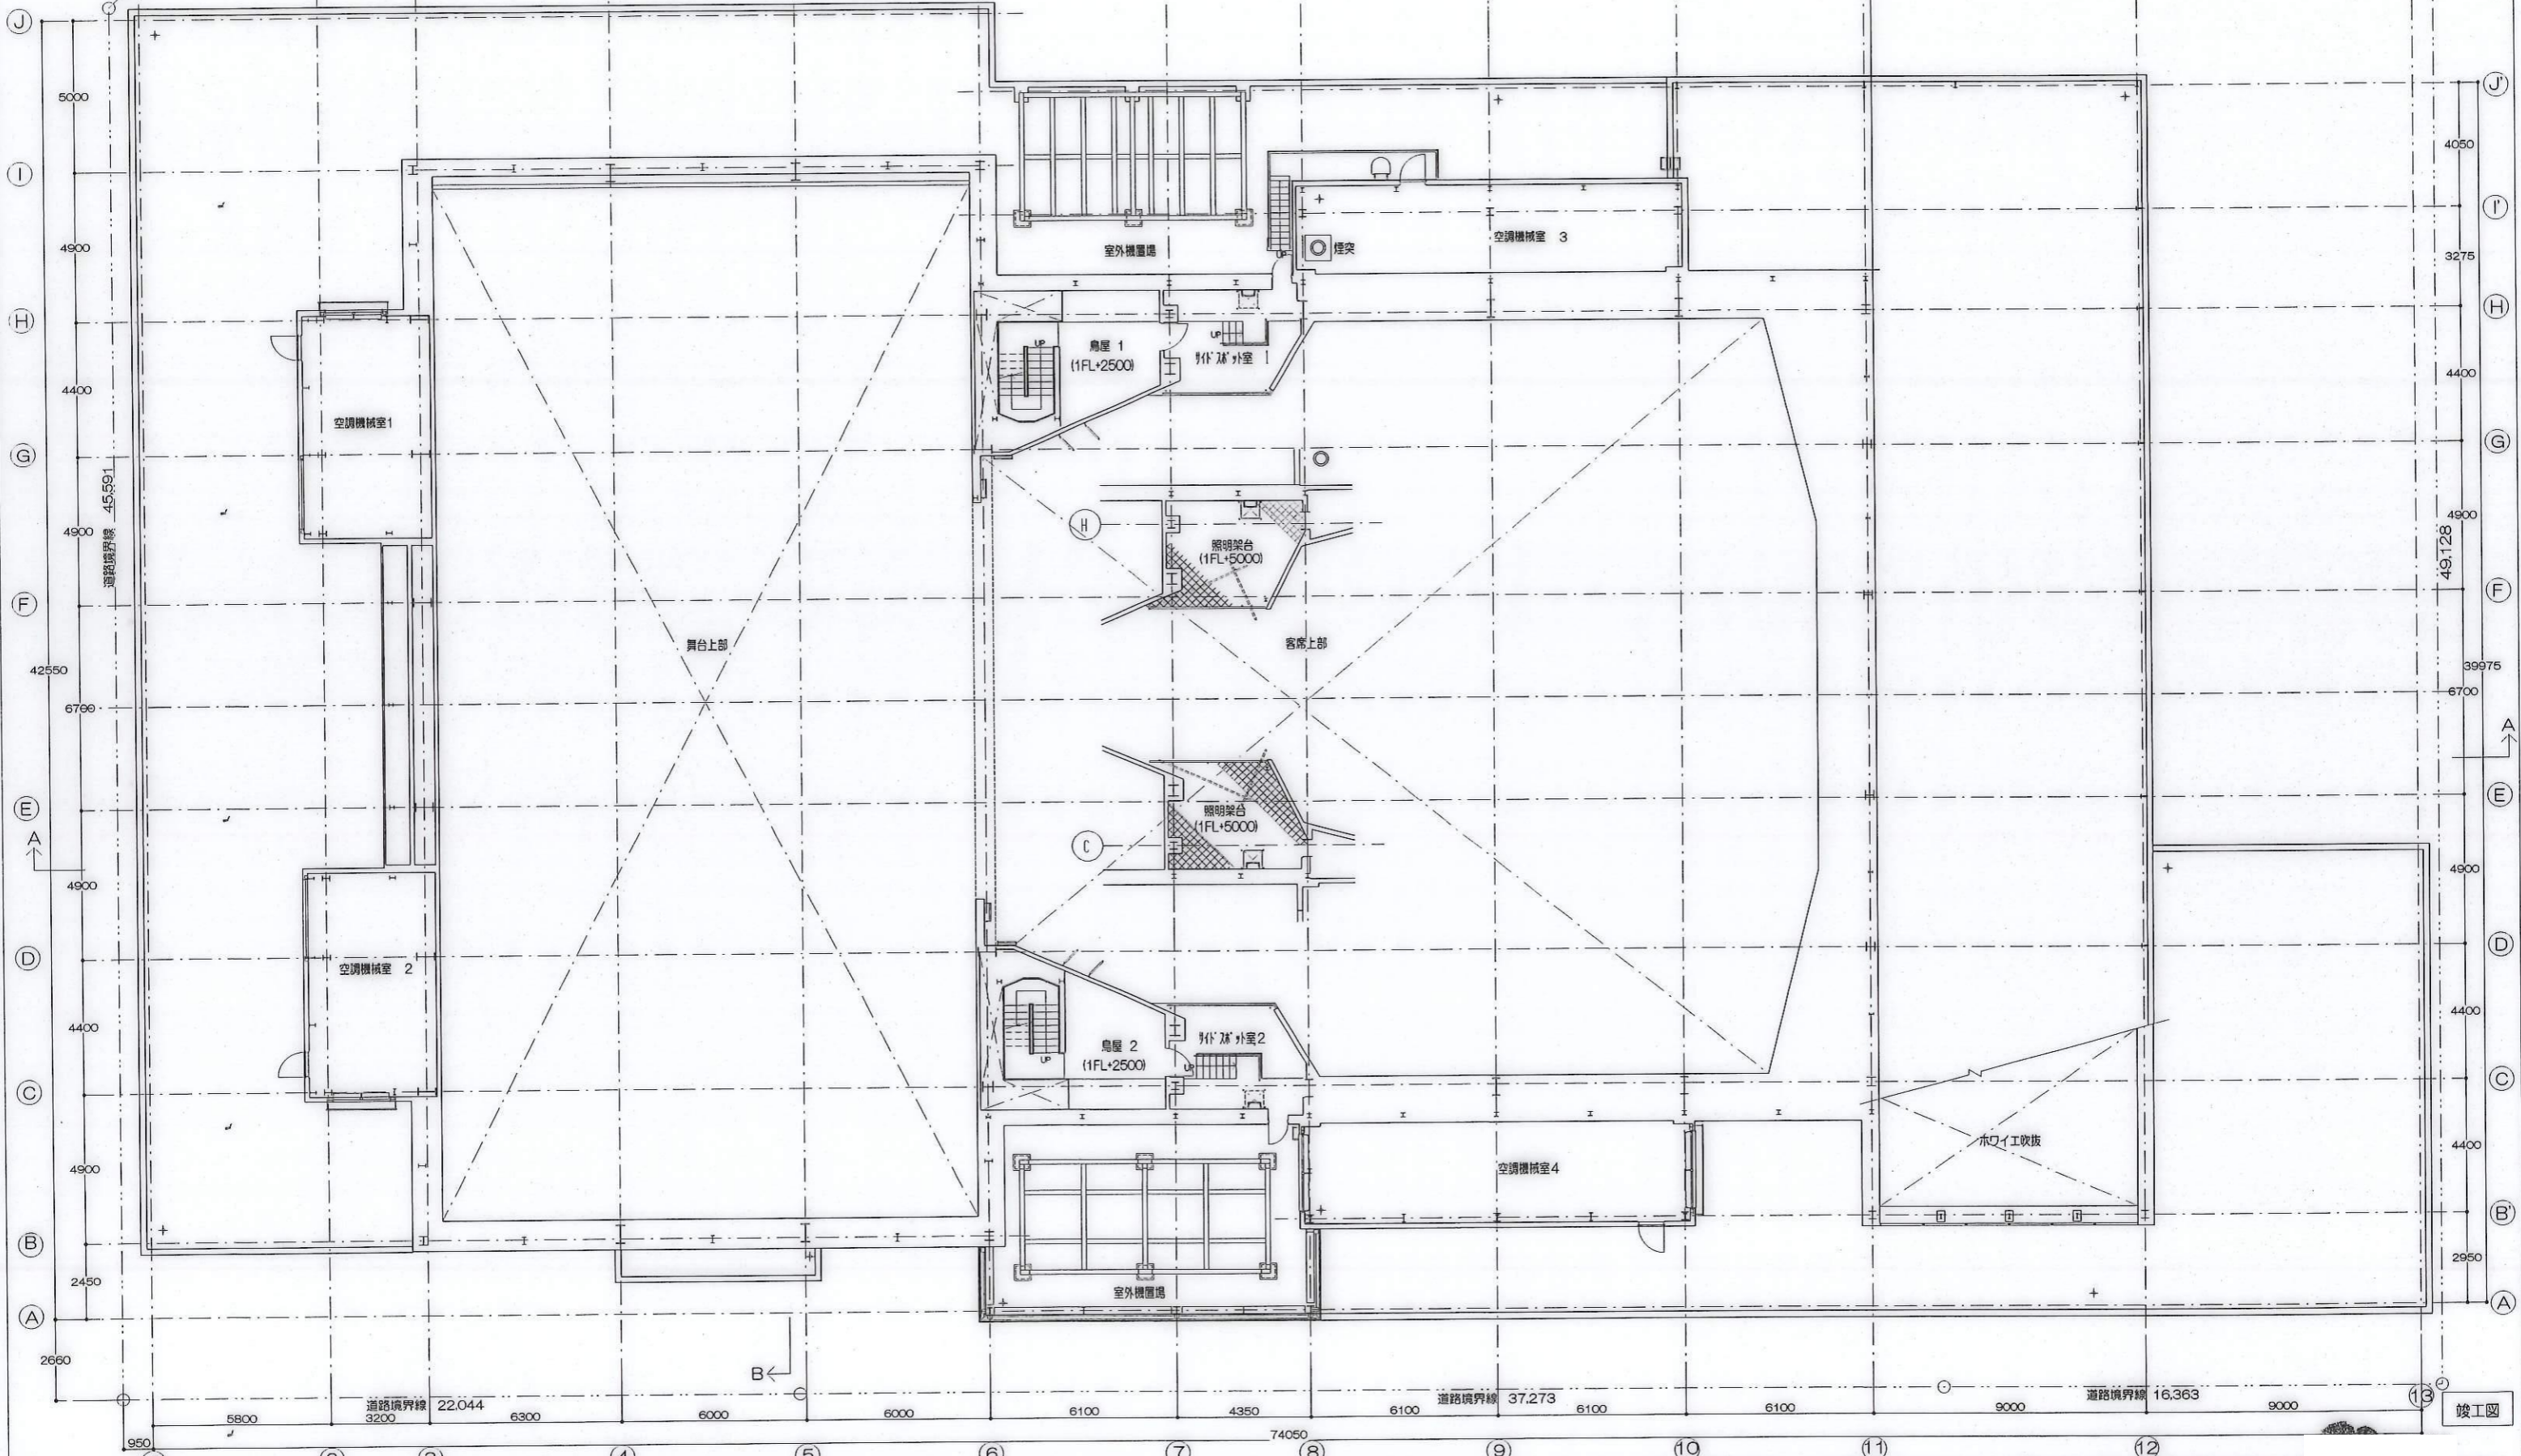


1	2	3	4	5	6	7	8	9	10	11	12	13		
5800	3200	22044	6300	6000	6000	6100	4350	6100	37.273	6100	6100	9000	16.363	9000
2660	2450	4900	4400	4900	4900	6799	42550	4900	45.591	4900	4400	3275	4050	49.128
5000	4900	4400	4900	39975	6700	4900	4400	2950	4900	4400	4400	4400	2950	4900

11.01.24  
 (仮称) 大通東1丁目計画  
 2階平面図  
 1:100  
 1900870  
 7  
 竣工図



道路境界線 55.782


道路境界線 16.363

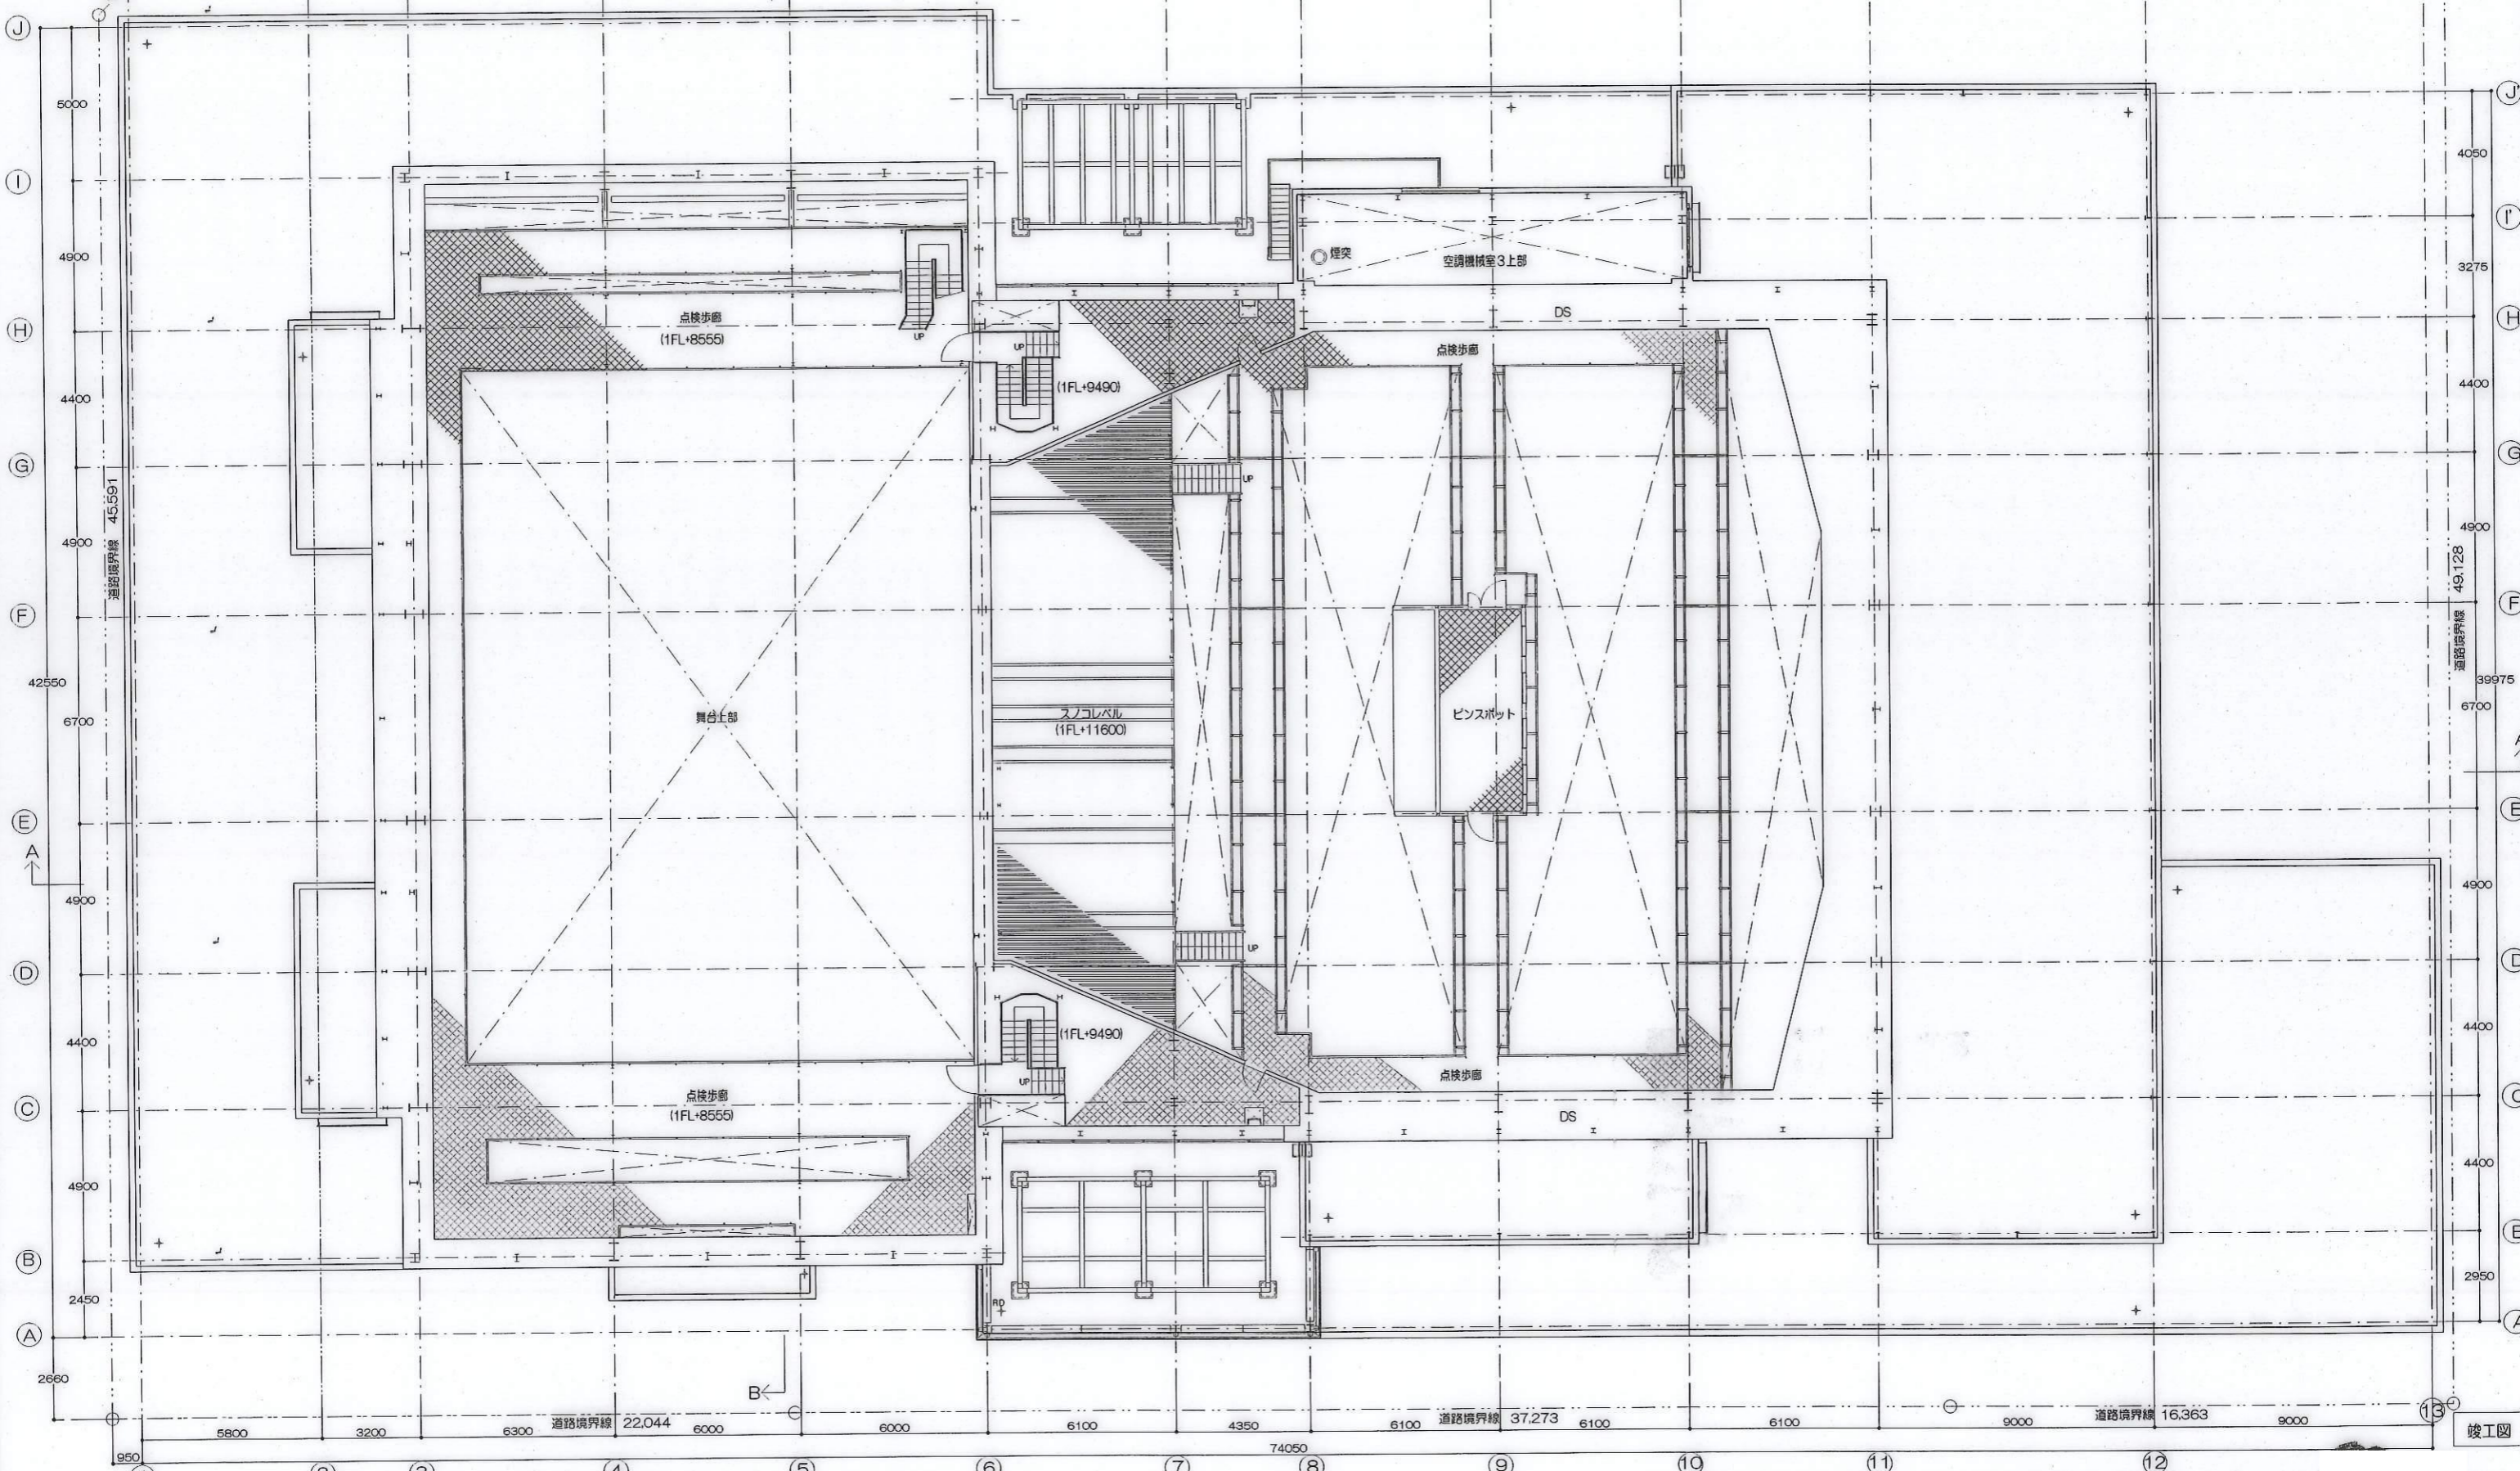

月	日	欄	欄	欄	欄

作成 11.01.24	承認	名称 (仮称)大通東1丁目計画	設計NO 1900870
		客席・舞台上部平面図	8
1:100			

竣工図

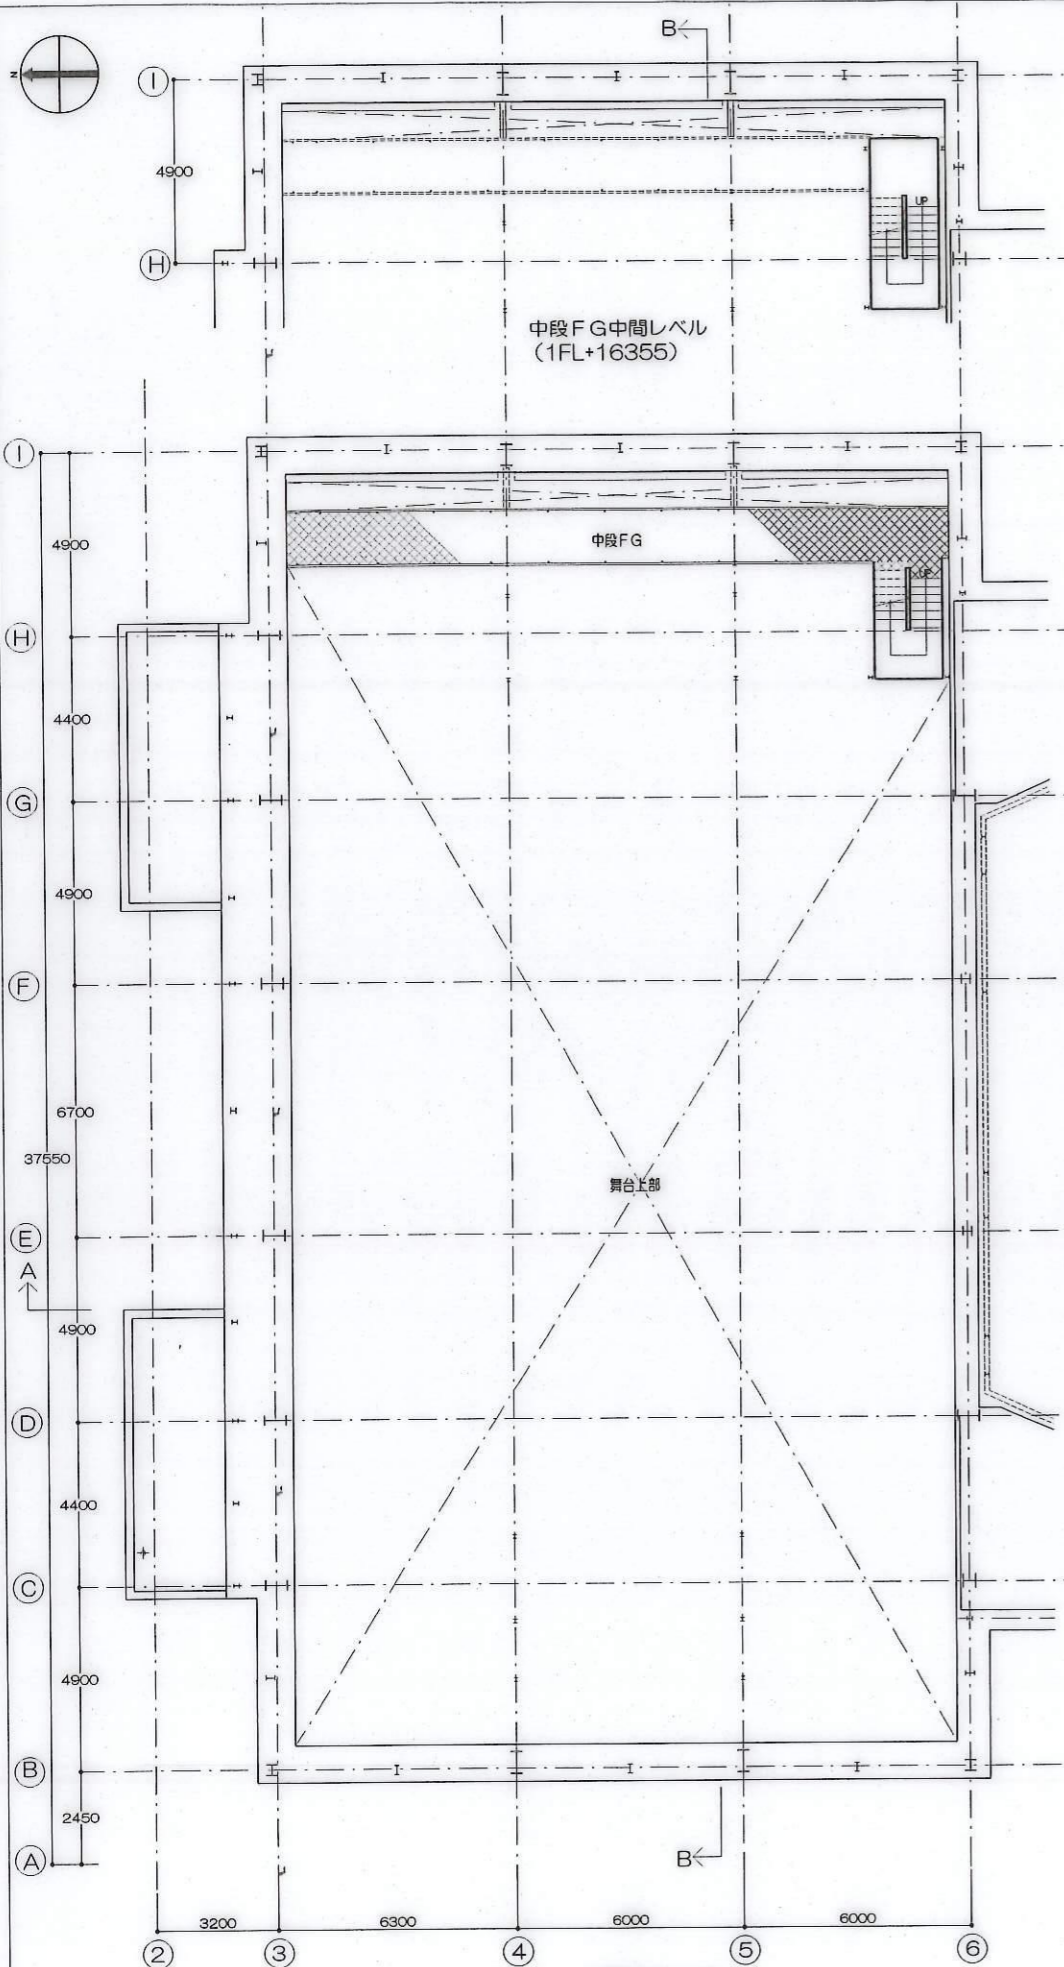


中段FG中間レベル  
(1FL+16355)

中段FG

舞台上部


中段FGレベル  
(1FL+13555)

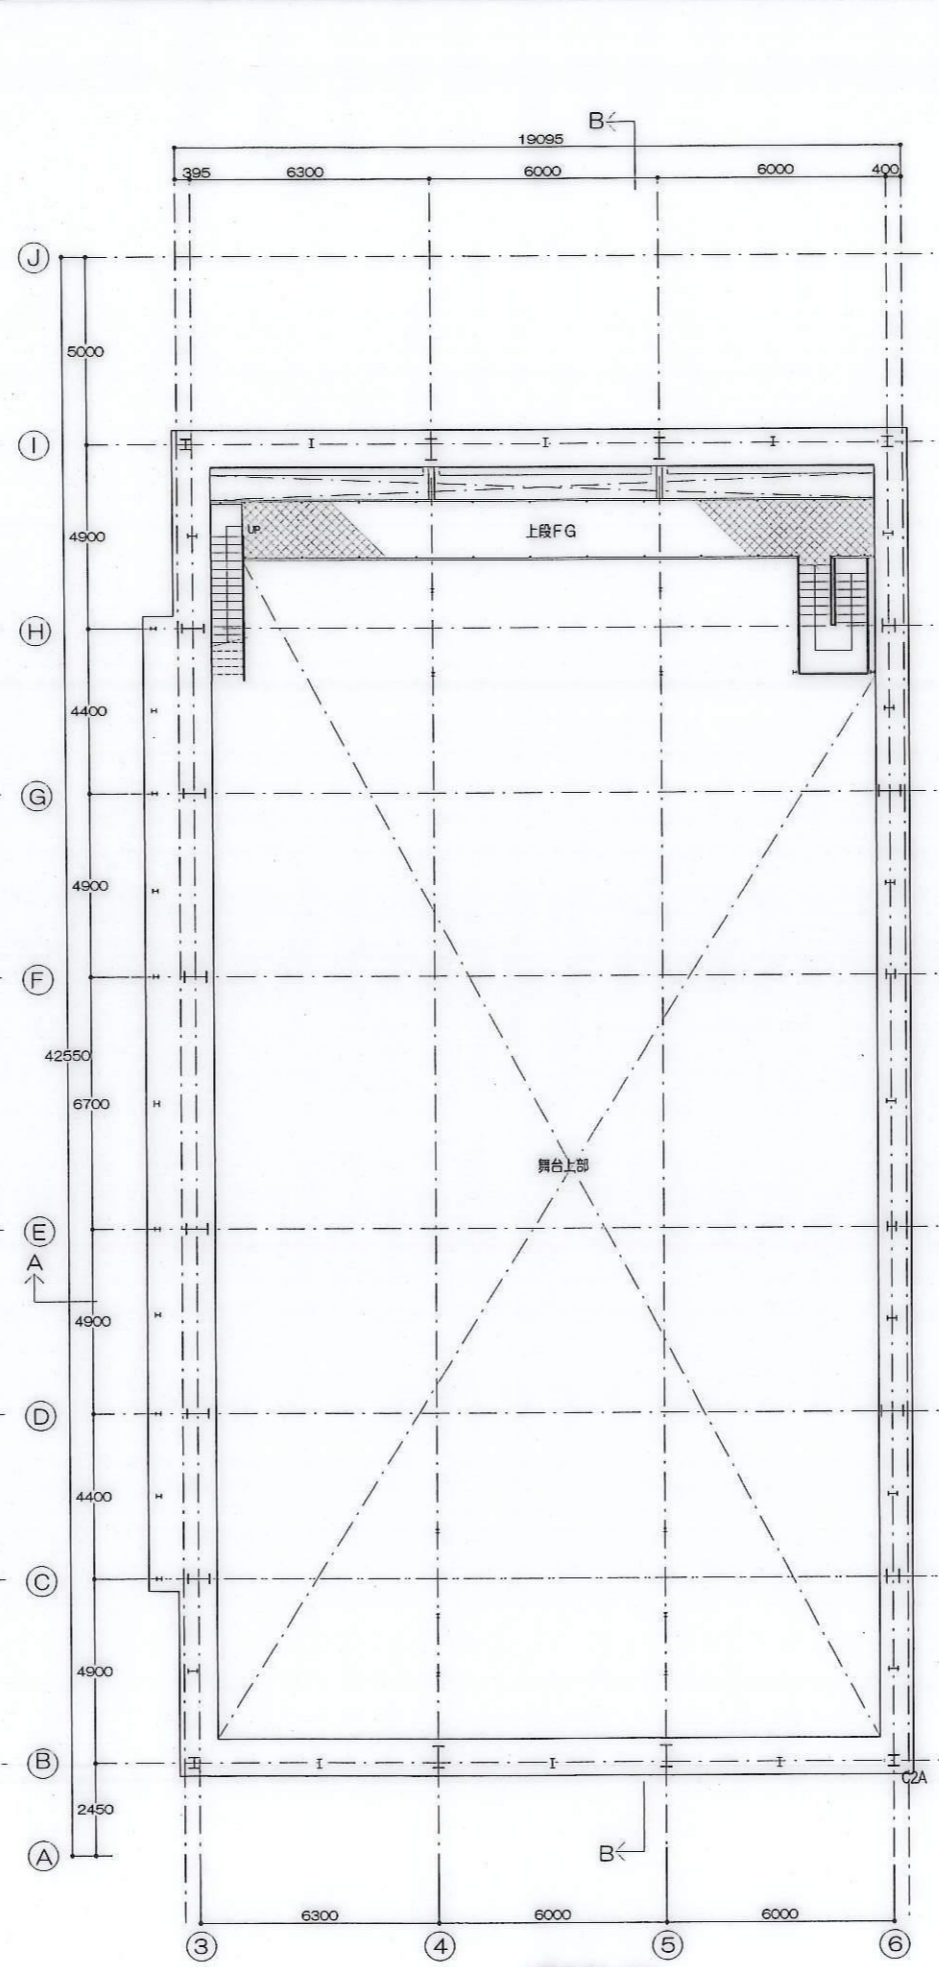

上段FG

舞台上部

上段FGレベル  
(1FL+19155)

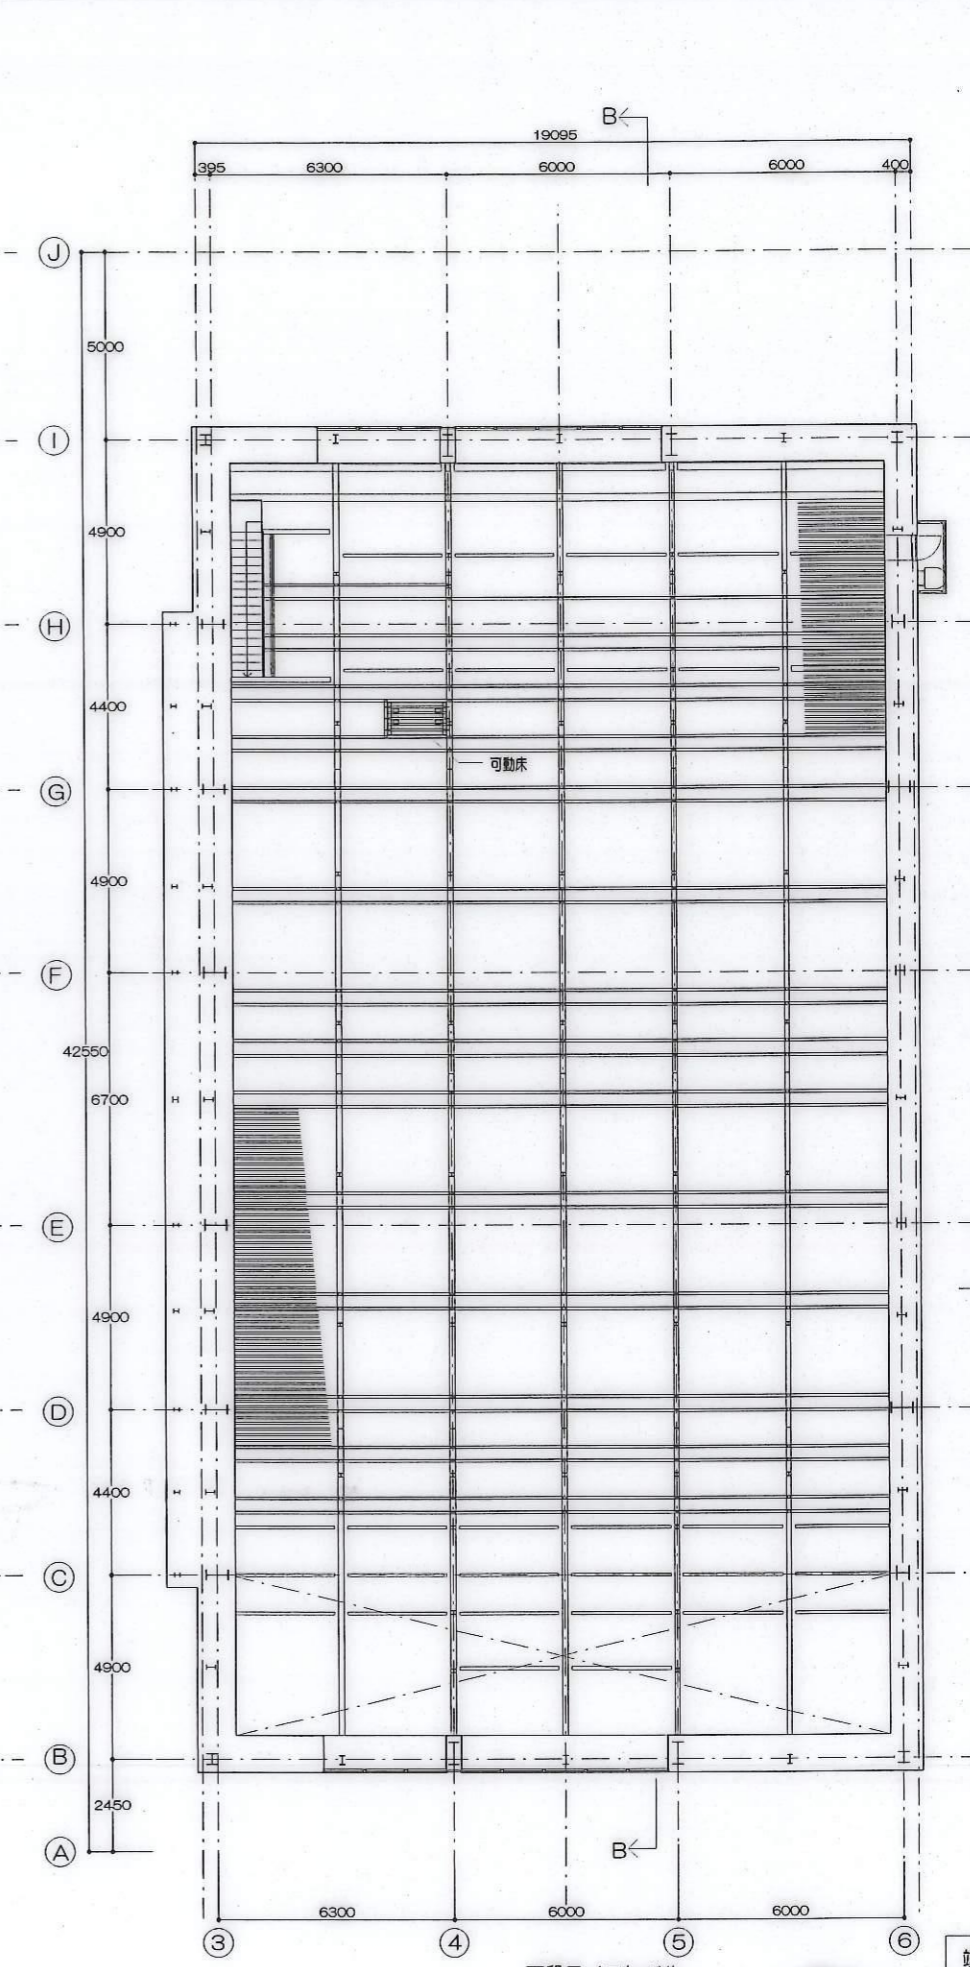

可動床

下段スノコレベル  
(1FL+23000)


竣工図

月	日	内容	担当者


日付	11.01.24	図名	(仮称) 大通東1丁目計画	設計NO	1900870	図番NO	9
			舞台上部平面図	縮尺	1:100		

建築士事務所：株式会社アール・エフ・デザイン



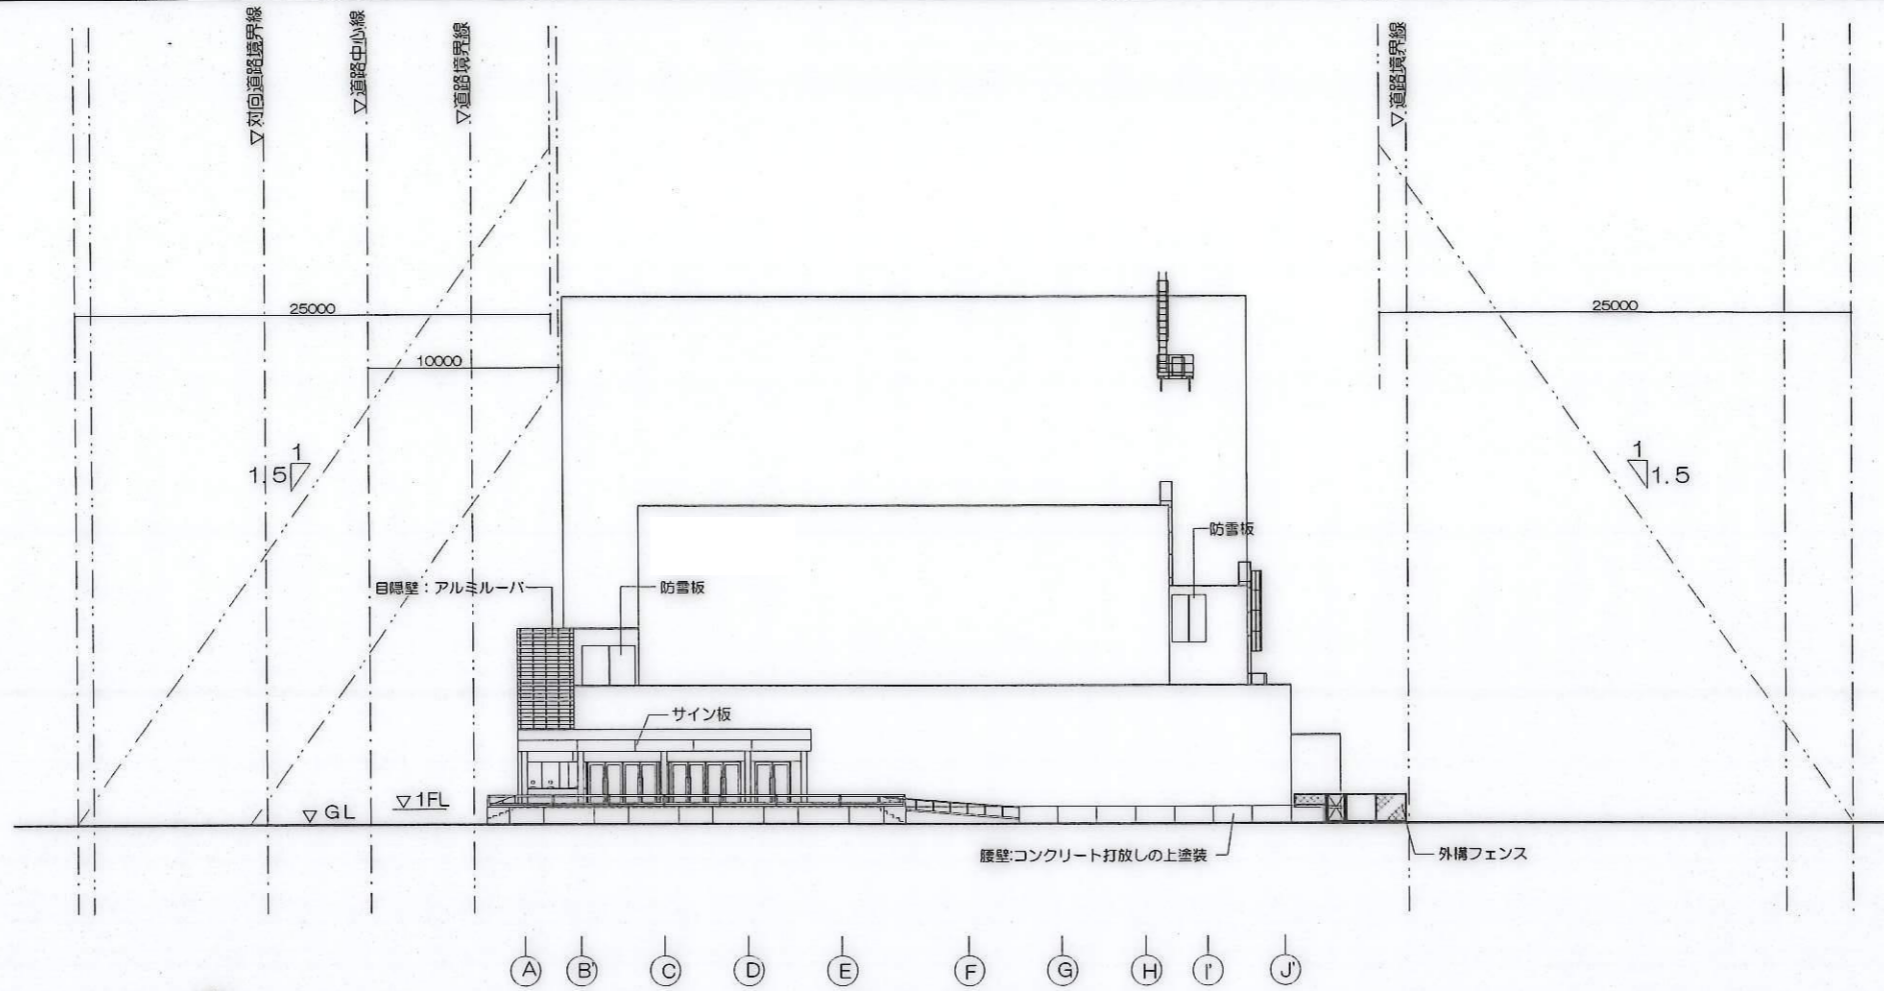

南立面図

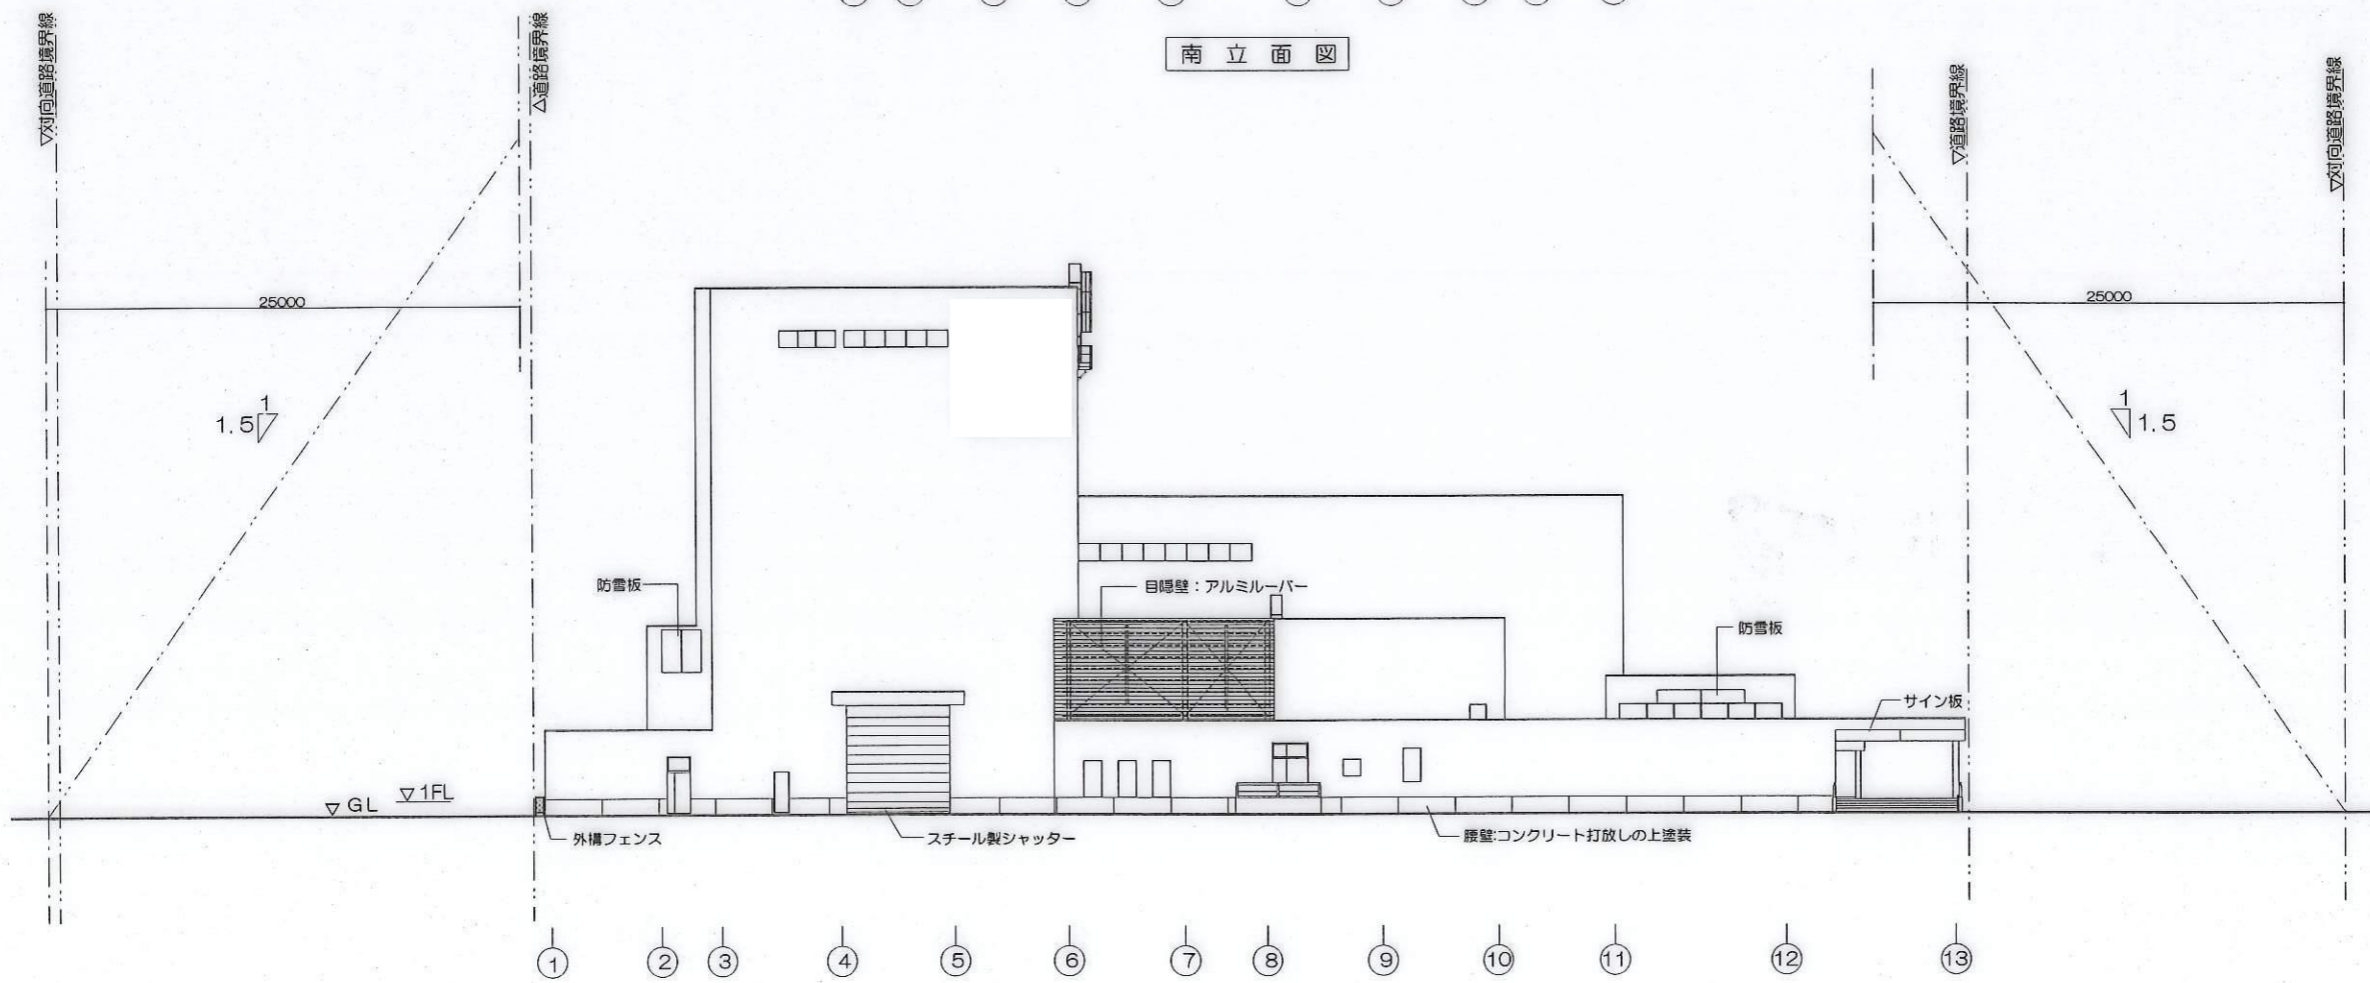


西立面図


竣工図

訂正	年月日	内容	特記なき限り:角波ガルバリウムカラー網板	作成 11.01.24	図名 立面図1	縮尺 1:200	設計NO 1900870	図番NO 13



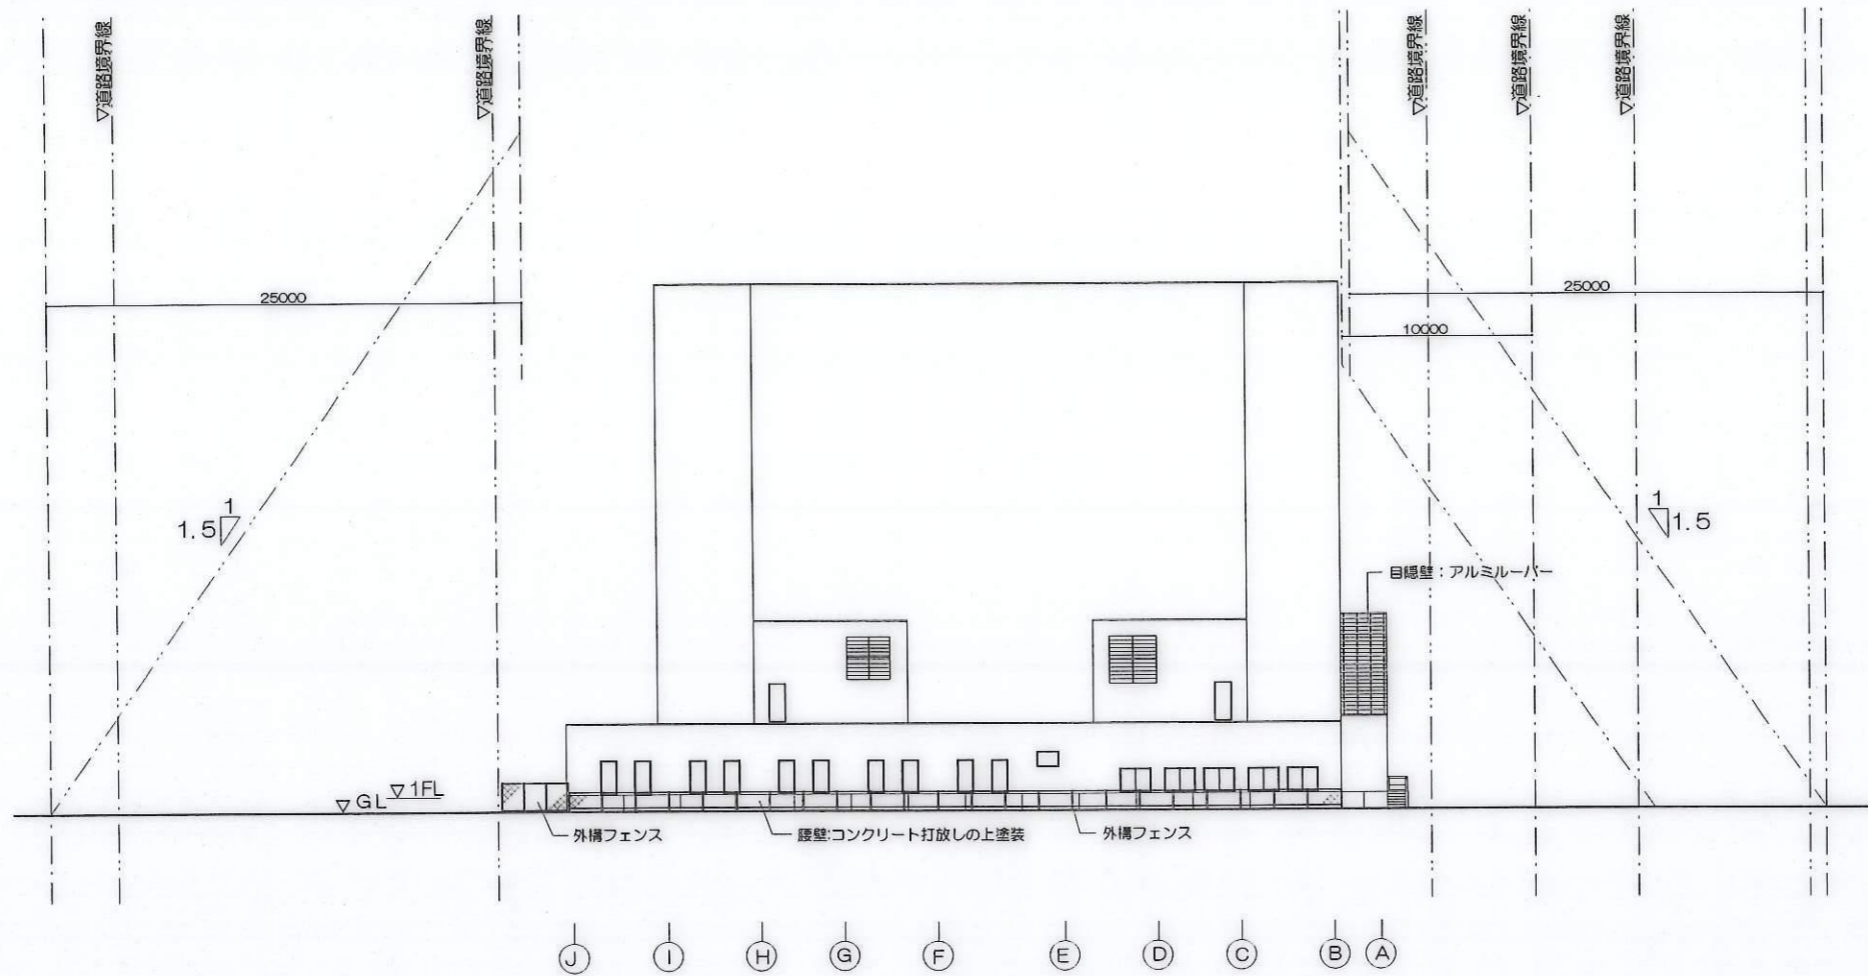

北立面図

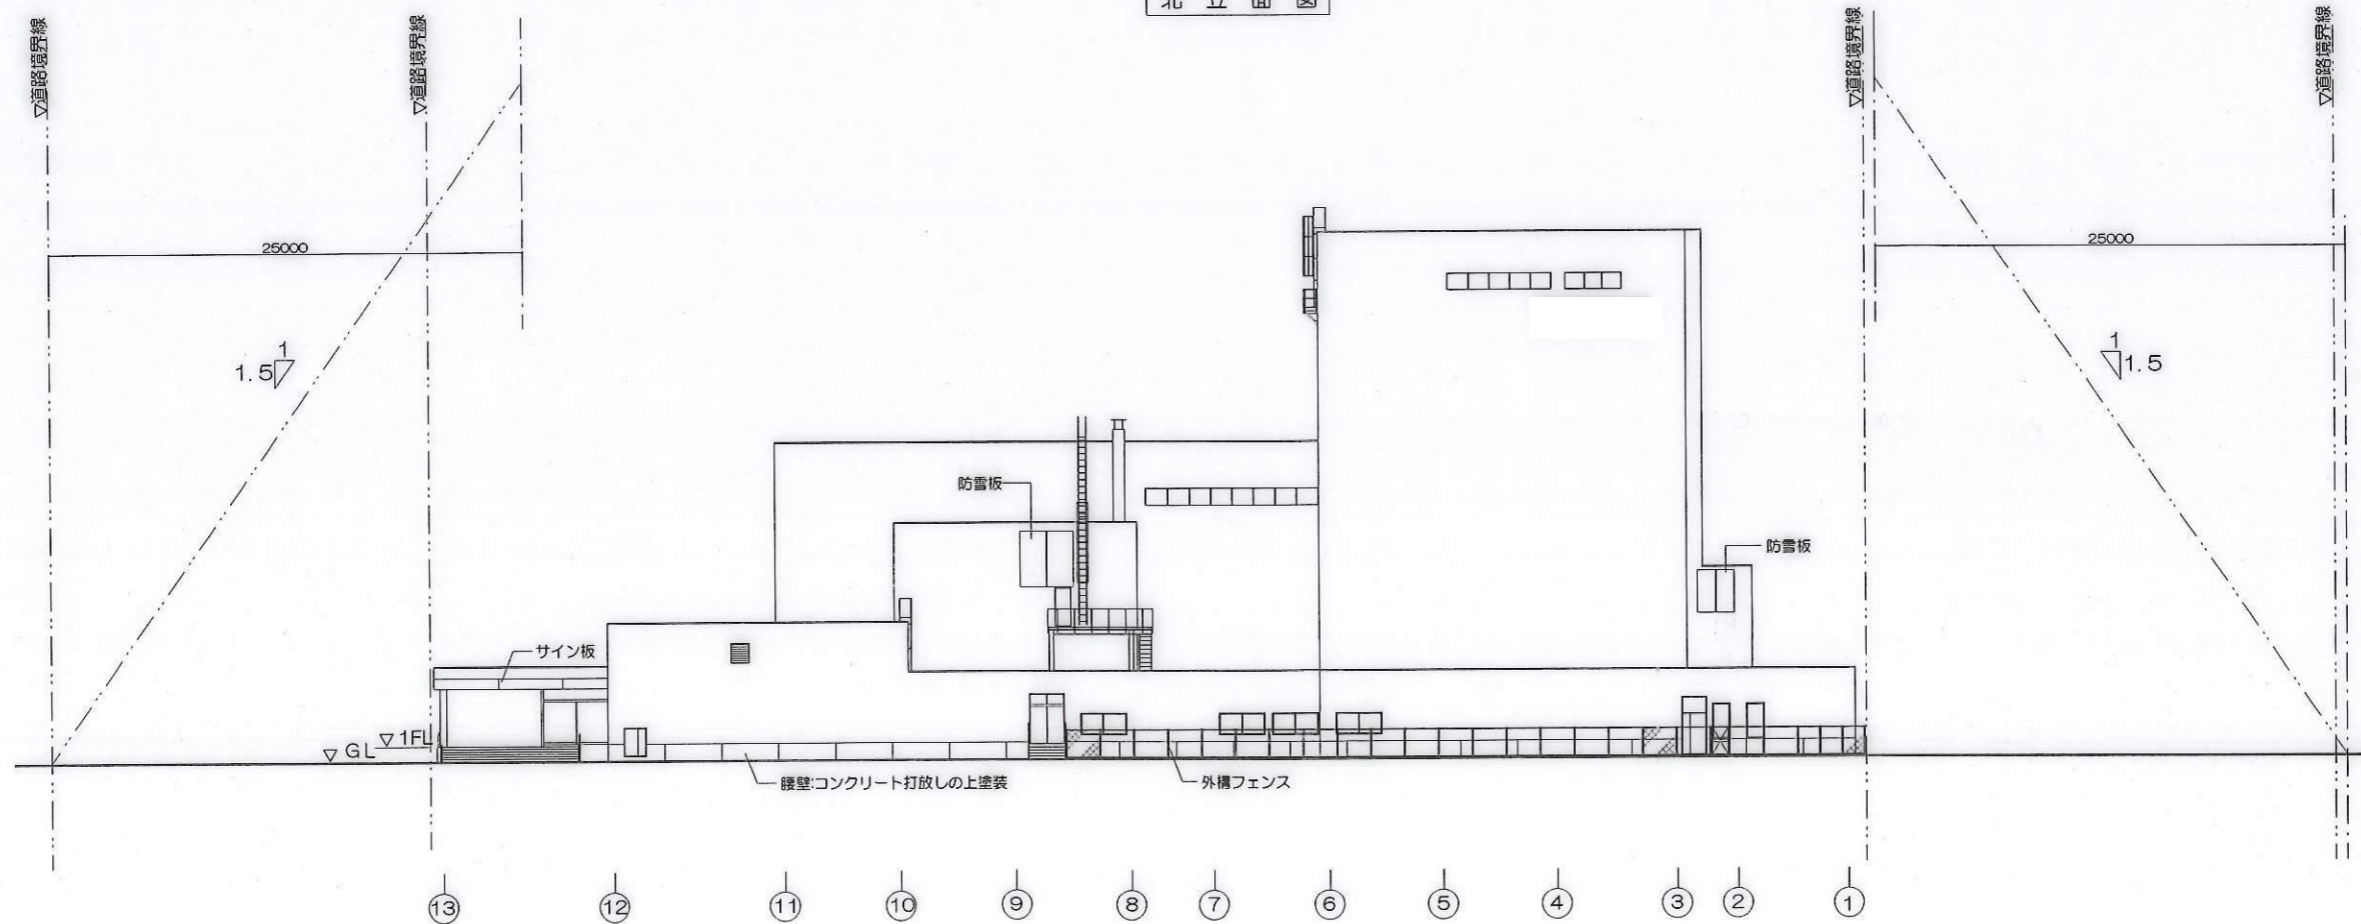

東立面図

竣工図

月	日	特記なき限り:角波ガルバリウムカラー鋼板	作成	11.01.24	設計NO	(仮称)大通東1丁目計画	設計NO	1900870	図番NO	14
			発行		立面図2	1:200				