




1階平面図

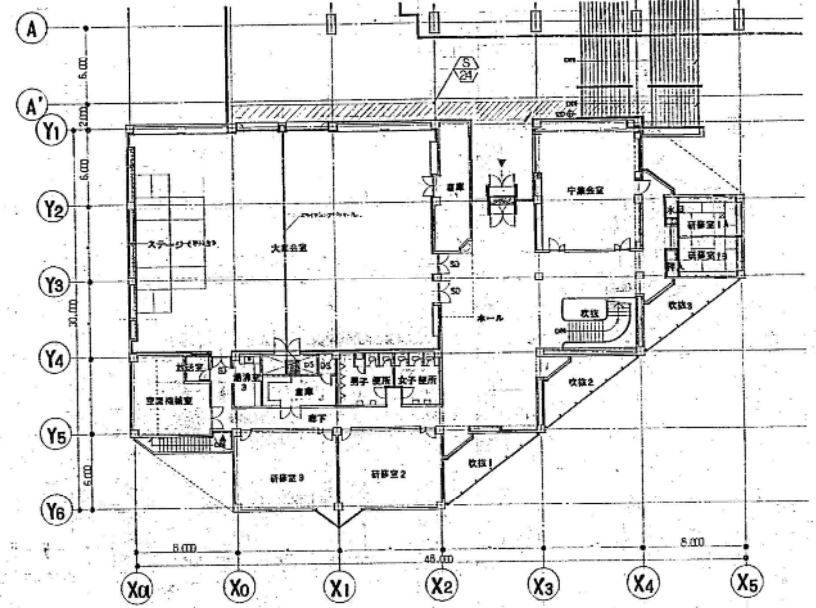

2階平面図

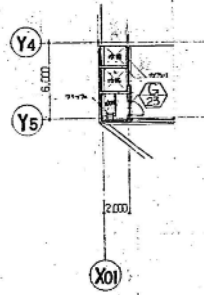

塔屋平面図

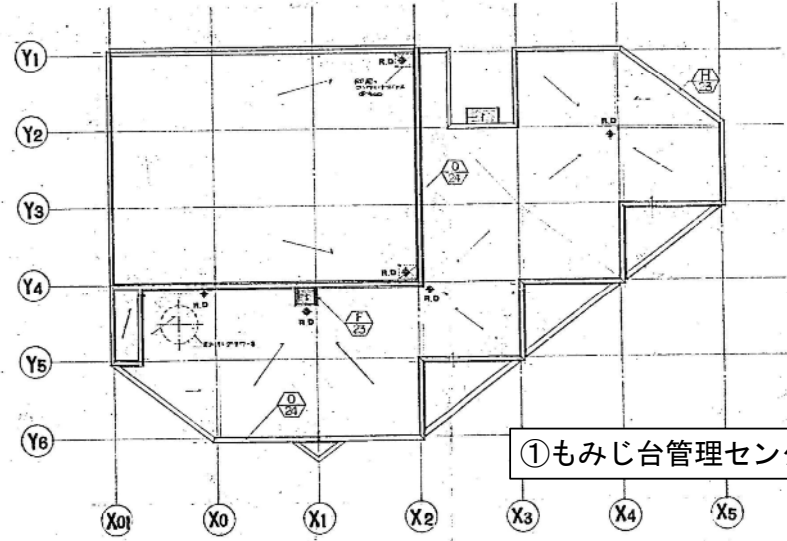

R階平面図

①もみじ台管理センター

北海道開発コンサルタント株式会社

1 住居施設事業部 設計 (2) 3号  
建設コンサルタント業務  
北海道開発コンサルタント株式会社

年月日


1 建築 | 計画 | 設計  
図案名

工事名  
飯沼もみじ台センタービル新築工事


図案名  
平面図

縮尺  
1/200


図号  
6/38

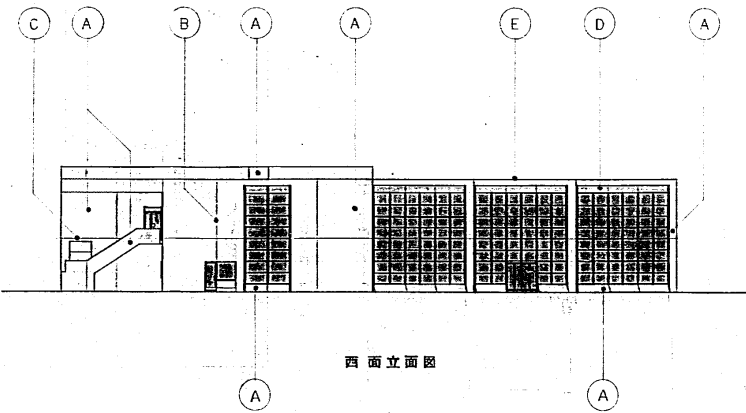


西面立面図

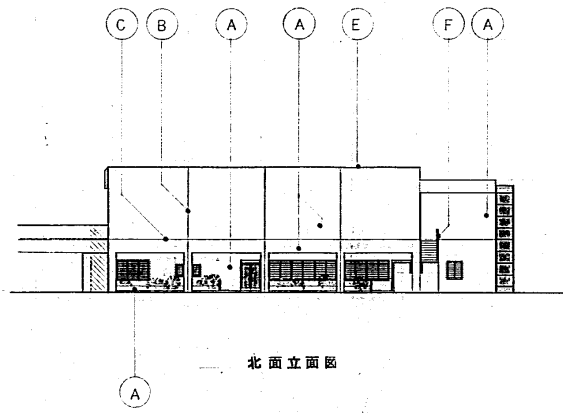

北面立面図

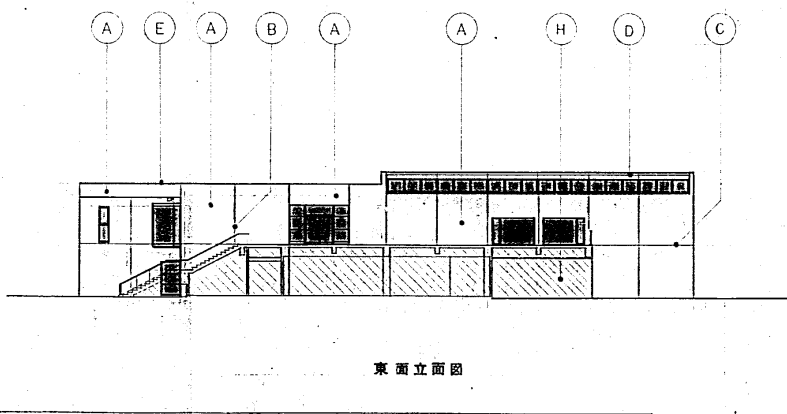

東面立面図

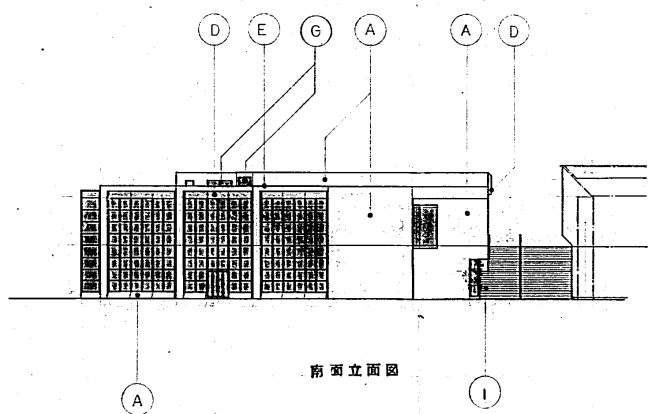

南面立面図

外部仕上表

(A)	ベニヤパネルコンクリート打放し仕上 吹付タイル	(H)	モルタル刷毛引、アクリルシリコン吹付
(B)	化粧目地 吹付タイル (450×225×40mm)	(O)	
(C)	打掃目地 吹付タイル (450×225×40mm)	(O)	
(D)	スチールパネル 225×225mm エポキシ系樹脂接着仕上		
(E)	壁紙 スチールパネル エポキシ系樹脂接着仕上		
(F)	壁紙 コーティングスローワ 吹付タイル	(Hatched)	既設 取付 設備見出し枠
(G)	スチール 固定ガラス エポキシ系樹脂接着仕上		

①もみじ台管理センター

北海道開発コンサルタント株式会社


年月日


監理 建築士 藤田 功  
 設計 建築士 藤田 功

工事名 仮設もみじ台センタービル新築工事


図名 立面図

縮尺 1/200


図番 7/38

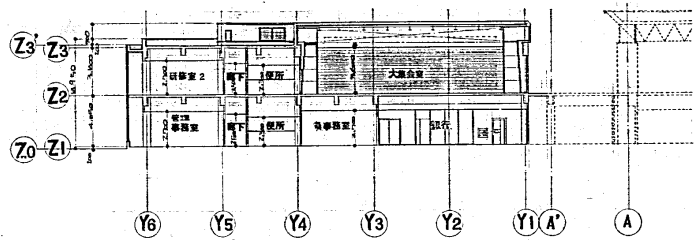


A 断面図

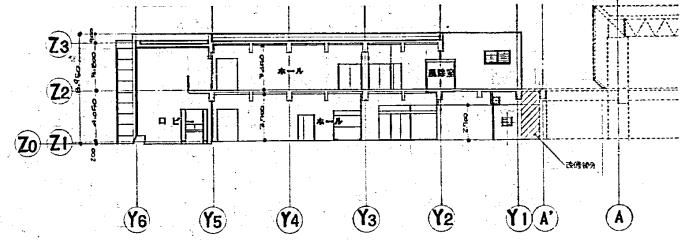

B 断面図

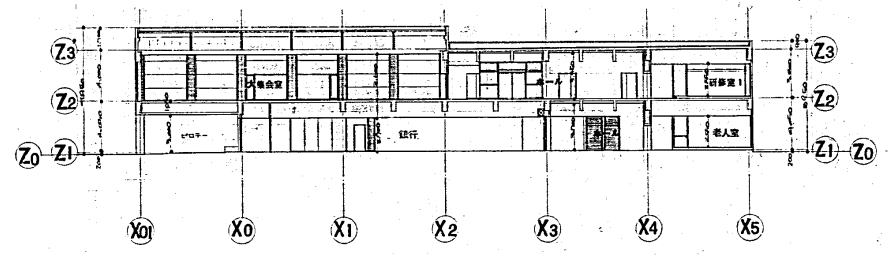

C 断面図

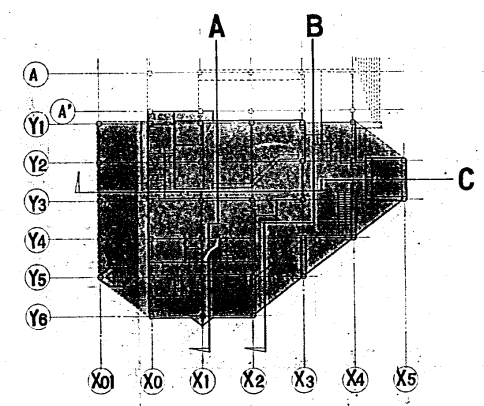

KEY-PLAN  
①もみじ台管理センター

北海道開発コンサルタント株式会社

建設業主事務所 札幌 (印) 2号  

年 月 日

製 図 者 田 中 啓 夫  
監 査 者 山 田 浩 二


工 事 名 依 務 も み じ 台 セ ン タ ー ビ ル 新 築 工 事

図 面 名 断 面 図

縮 尺 1/200

図 号 8/38



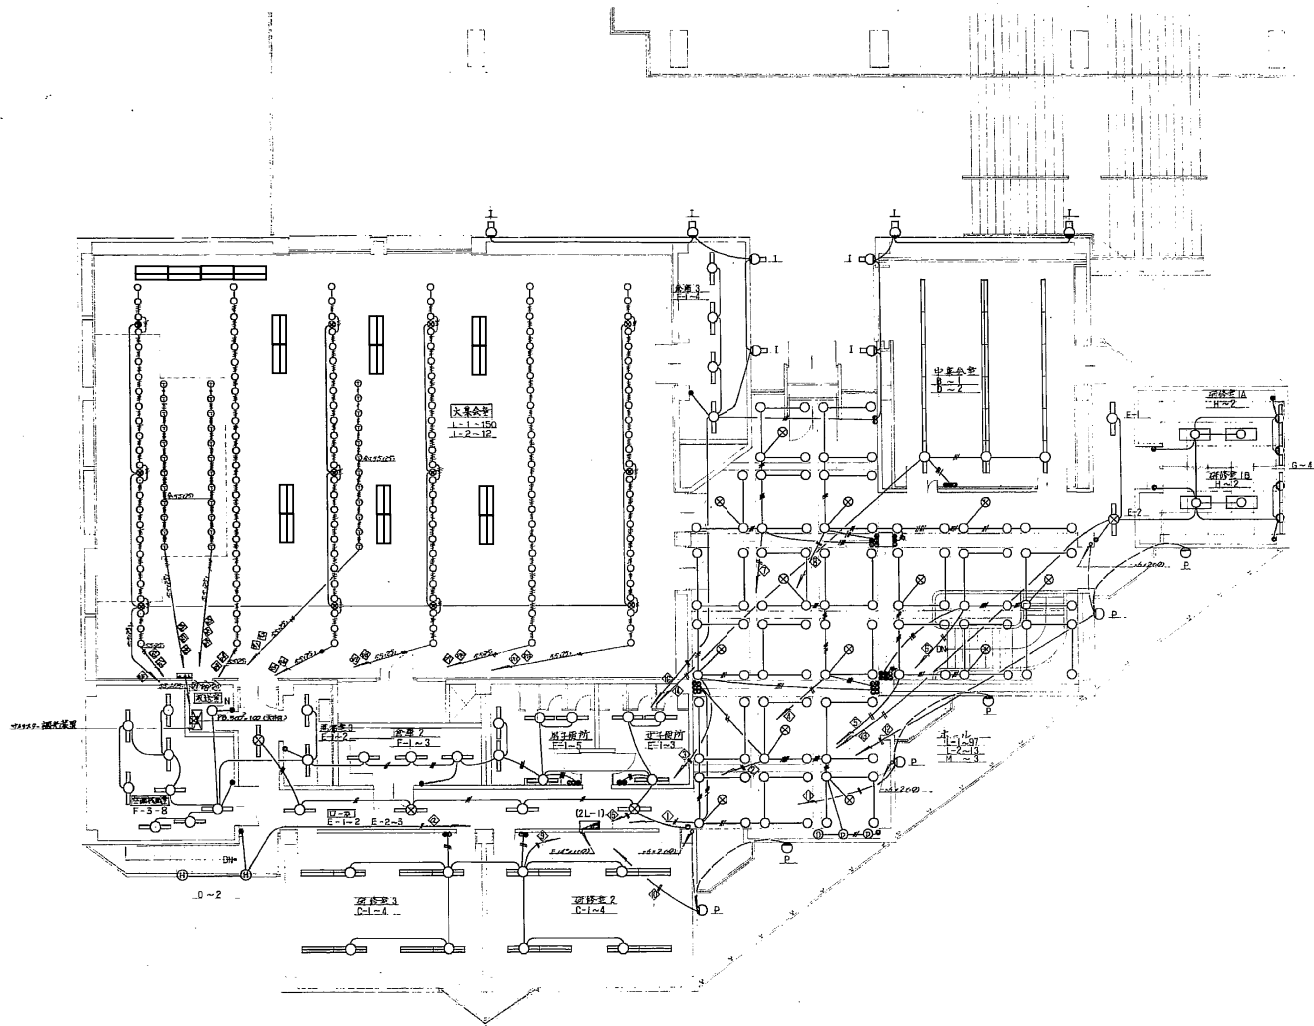


2階1面図 S-1/100

①もみじ台管理センター

竣工図	
工事名	札幌もみじセンター新築電気設備工事
電気設計	西岡電気株式会社 行田 隆夫
電気監理	北海道電設 6001321 岡 隆夫
工期	昭和50年6月16日開工 昭和50年12月5日閉工
設計者	札幌市建設部 設備課

照明器具姿図

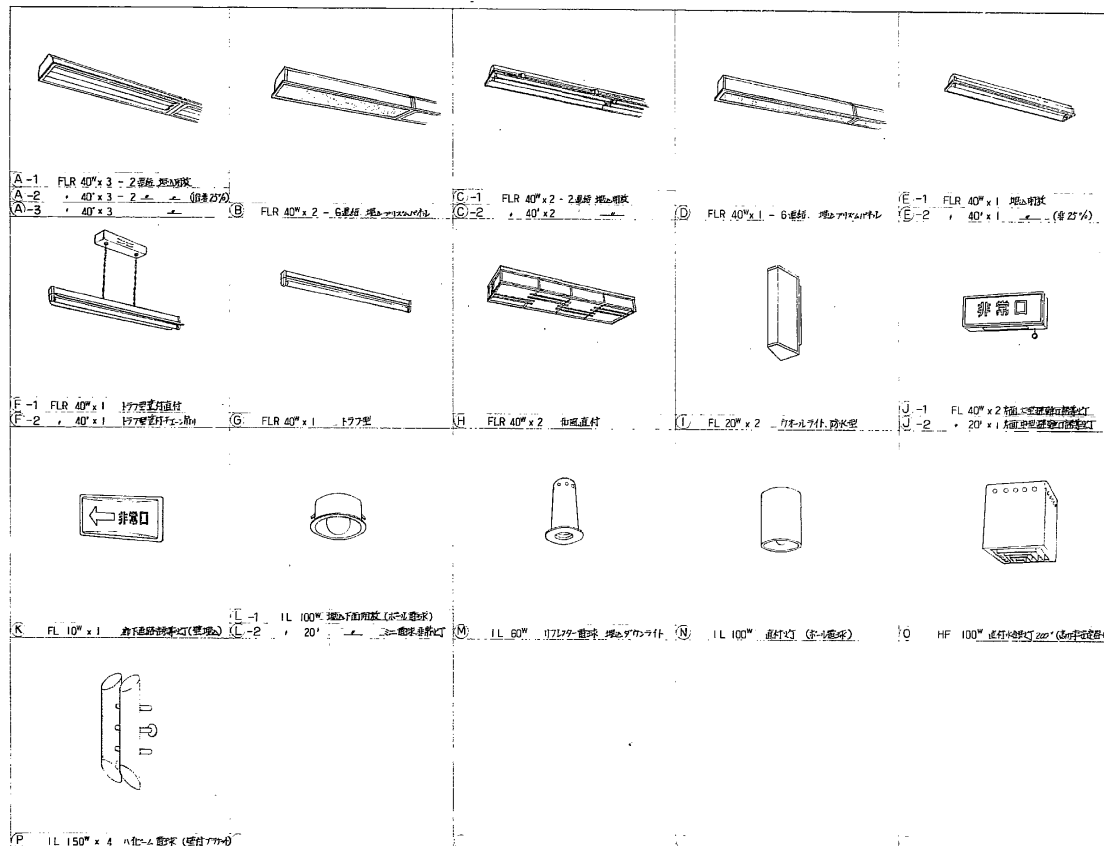

①もみじ台管理センター

竣工図	
工事名称	もみじ台センター新築電気設備工事
施工会社	国興電気株式会社 TEL 札幌 (011) 1321
竣工日	昭和50年6月16日
工事内容	昭和50年12月5日
札幌市建設部	設備課

# 業務内訳書

名称	数量	単位	単価	金額	備考
1. 直接人件費					
もみじ台管理センター	1	式			施設別内訳書(1)
直接人件費合計					
2. 直接仮設費					
内部足場	1	式			
直接仮設費合計					
3. 諸経費					
直接物品費	1	式			
(直接業務費計)					
業務管理費	1	式			
(業務原価計)					
一般管理費等					
小計					
総計					
再計					
10%相当額					
積算額					

# 施設別内訳書

名称	数量	単位	単価	金額	備考
もみじ台管理センター 蛍光灯・水銀灯	247	台			
もみじ台管理センター 白熱灯	421	台			
			合計		(1)