



配置図 1/300

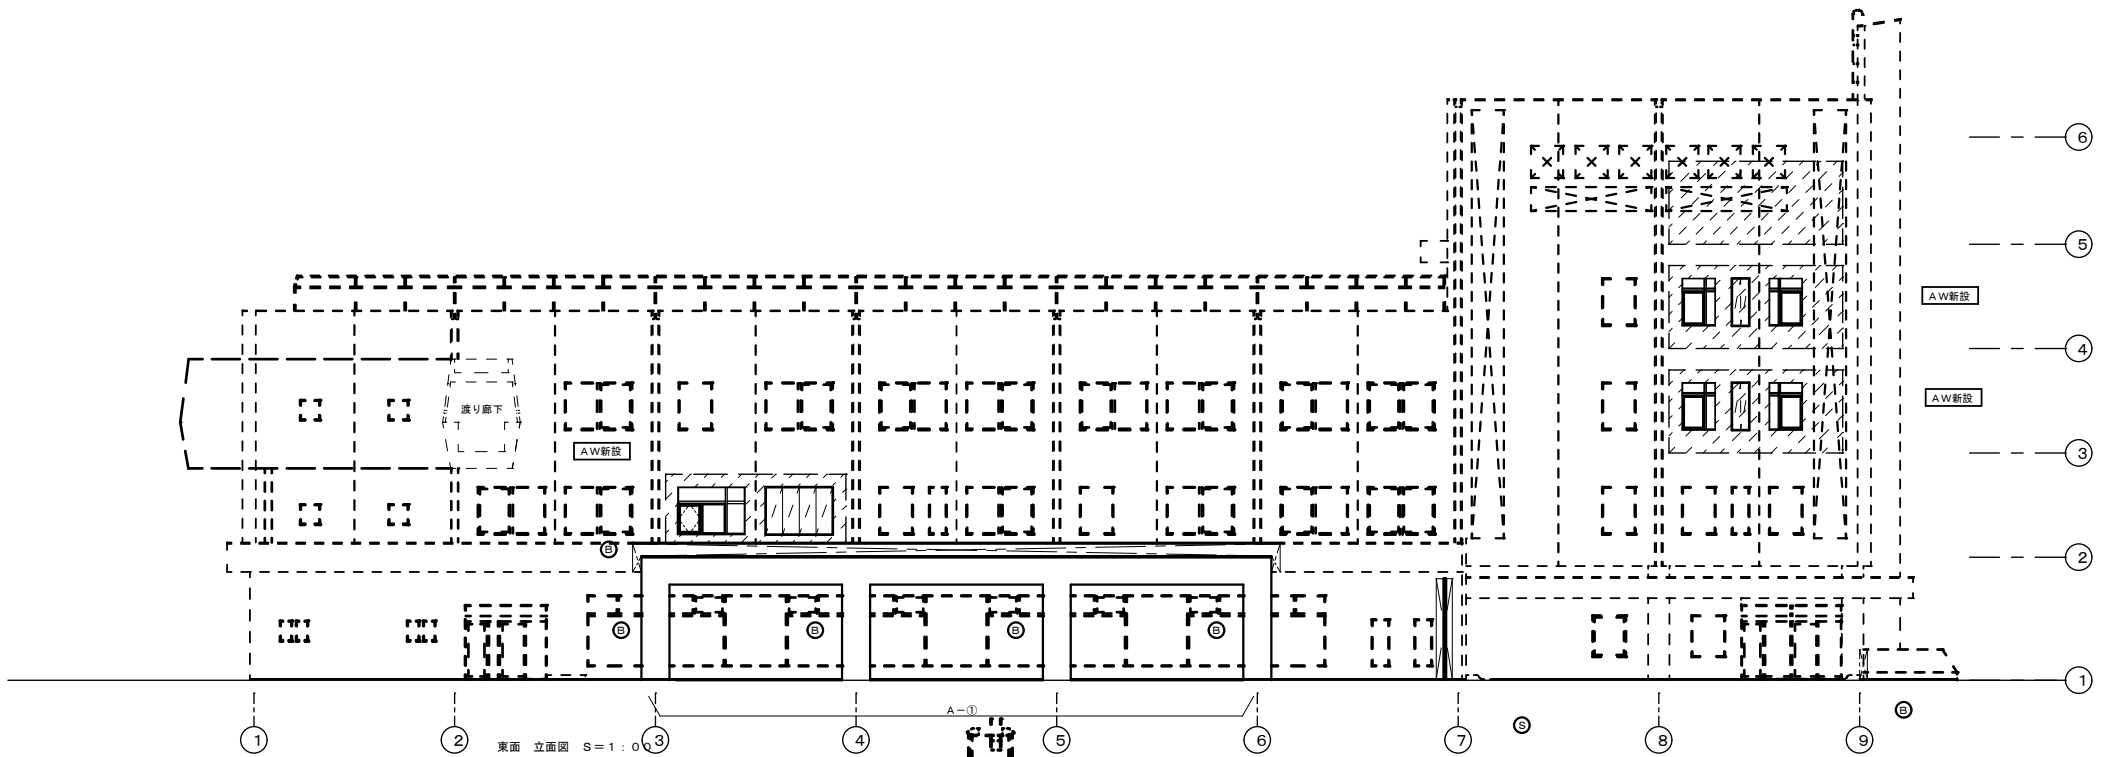

東面 立面図 S=1:0

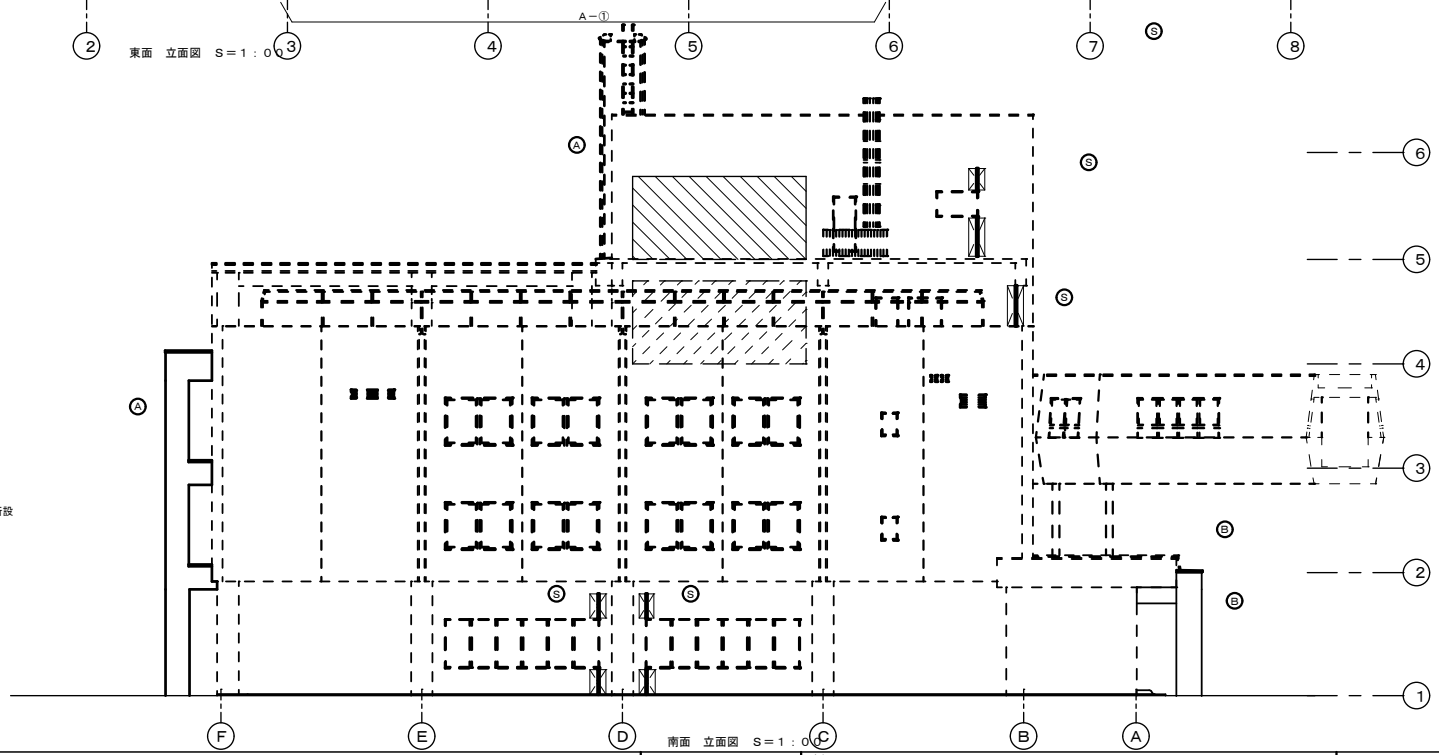

南面 立面図 S=1:0

凡 例	
	内部RC壁増設範囲
	外部RC壁増設範囲
	押出成形セメント板G0d (ASL)・複層塗材E・新設
	外壁補修範囲
A-①	耐震補強部位番号 (耐震ブレース増設)
ⓐ	外部耐震スリット増設 スリット周囲モルタル補修の上複層塗材E交付・新設
ⓑ	複層塗材E・RC打放し補修・新設
ⓒ	天然石シート貼り

①豊平区役所


竣工図

株式会社 札幌日総建


管理棟竣工
1級建築士大原香穂第101520
中 原 隆 一

工事名 豊平区役所耐震改修工事
図面名 立面図-1 (改修後)

縮尺 A1=1:100
A3=1:200
2010 年 月 日
図面番号 D2-5

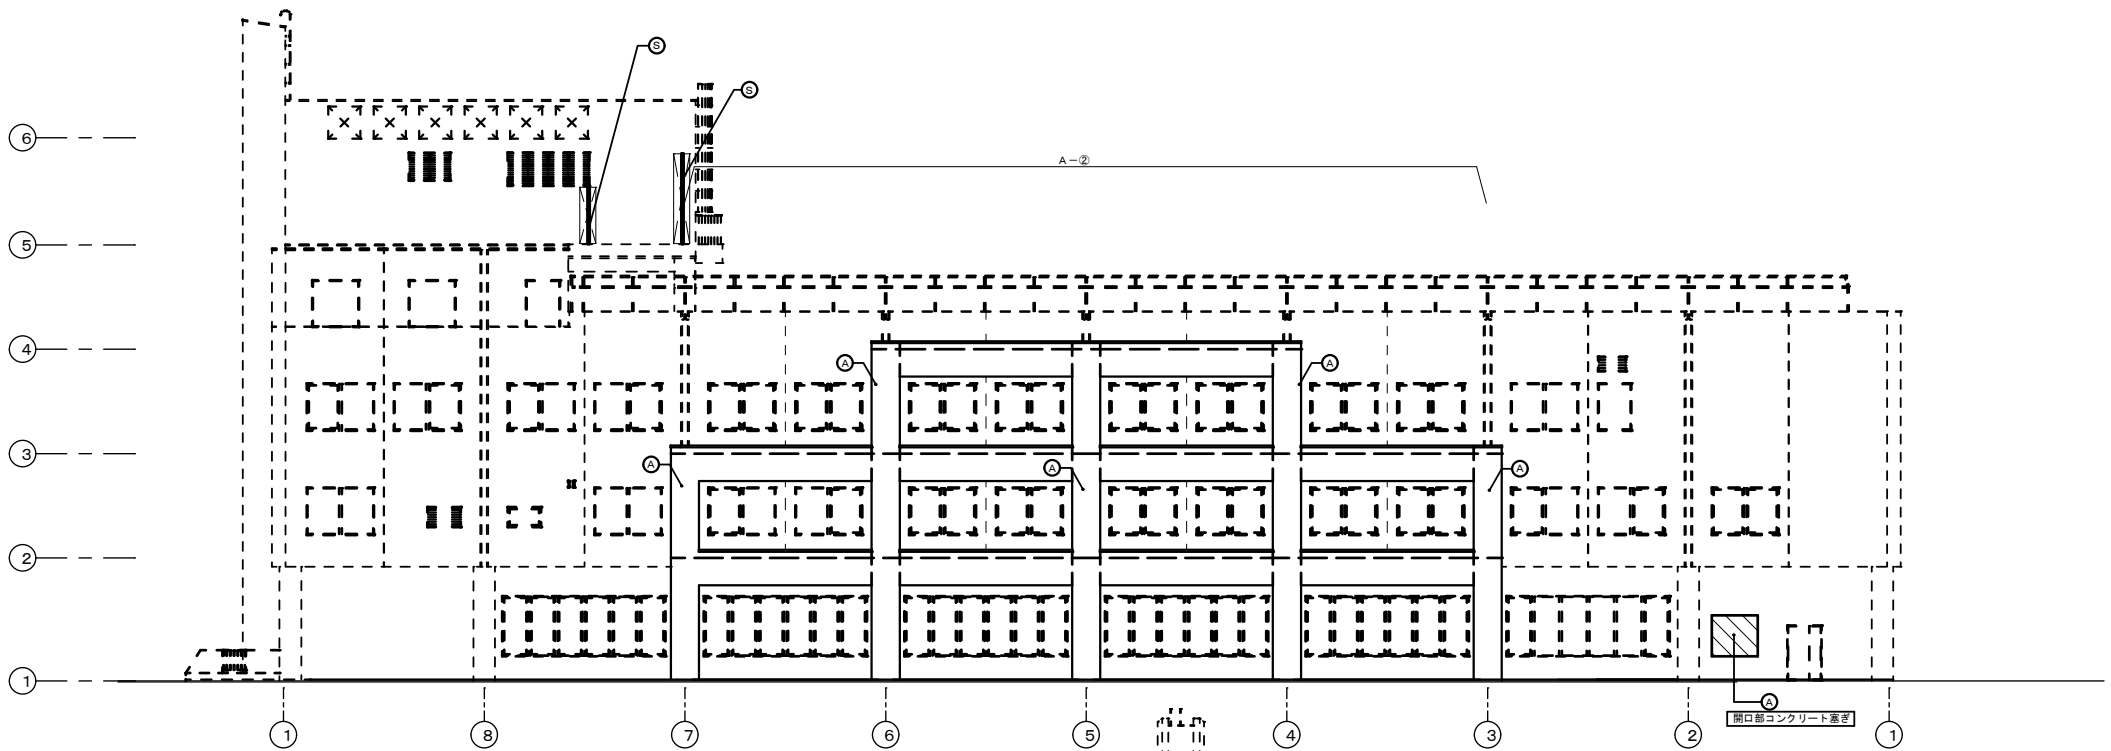


西面 立面図 S=1:00

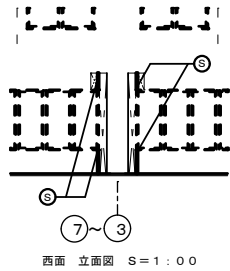

西面 立面図 S=1:00

凡 例	
	内部RC壁増設範囲
	外部RC壁増設範囲
	押出成形セメント板G0d(ASL)・複層塗材E・新設
	外壁補修範囲
A-①	耐震補強部位番号 (耐震ブレース増設)
Ⓞ	外部耐震スリット増設 スリット周囲モルタル補修の上複層塗材E交付・新設
Ⓐ	複層塗材E・RC打放し補修・新設
Ⓢ	天然石シート貼り

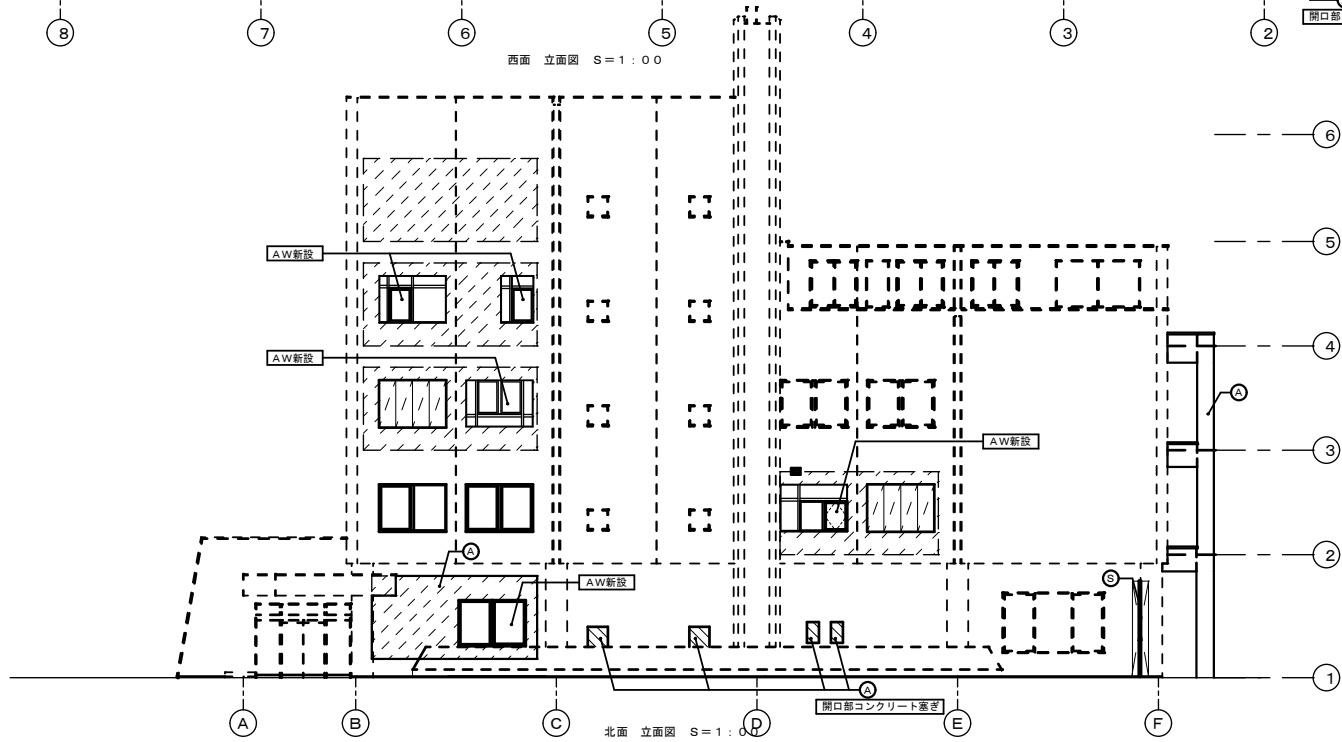

北面 立面図 S=1:00

①豊平区役所

竣工図

株式会社 札幌日総建


管理棟竣工
1級建築士大原信雄第101520
中 原 隆 一

工事名 豊平区役所耐震改修工事
図面名 立面図-2 (改修後)

縮尺 A1=1:100
A3=1:200

2010 年 8 月 図面番号

D2-6

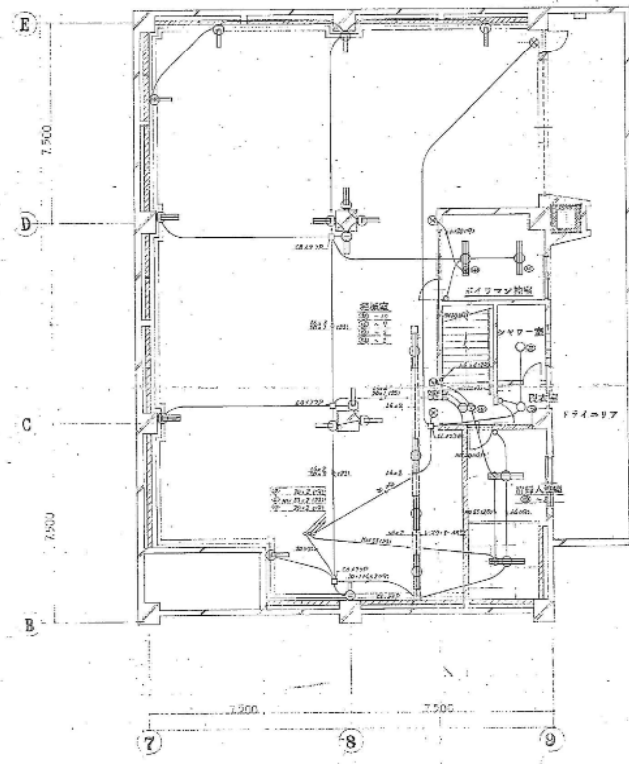


地階平面図 911/100

①豊平区役所

完成図

札幌市	市長	副市長	主任	課長	係長
都市開発局建築部					

OUO 株式会社 岡設備コンサルタント	工事名 札幌平岸止街地住宅施設 電気設備工事	縮尺 1:100	図面番号 6/35
図面名 地階平面図	電気設備図		

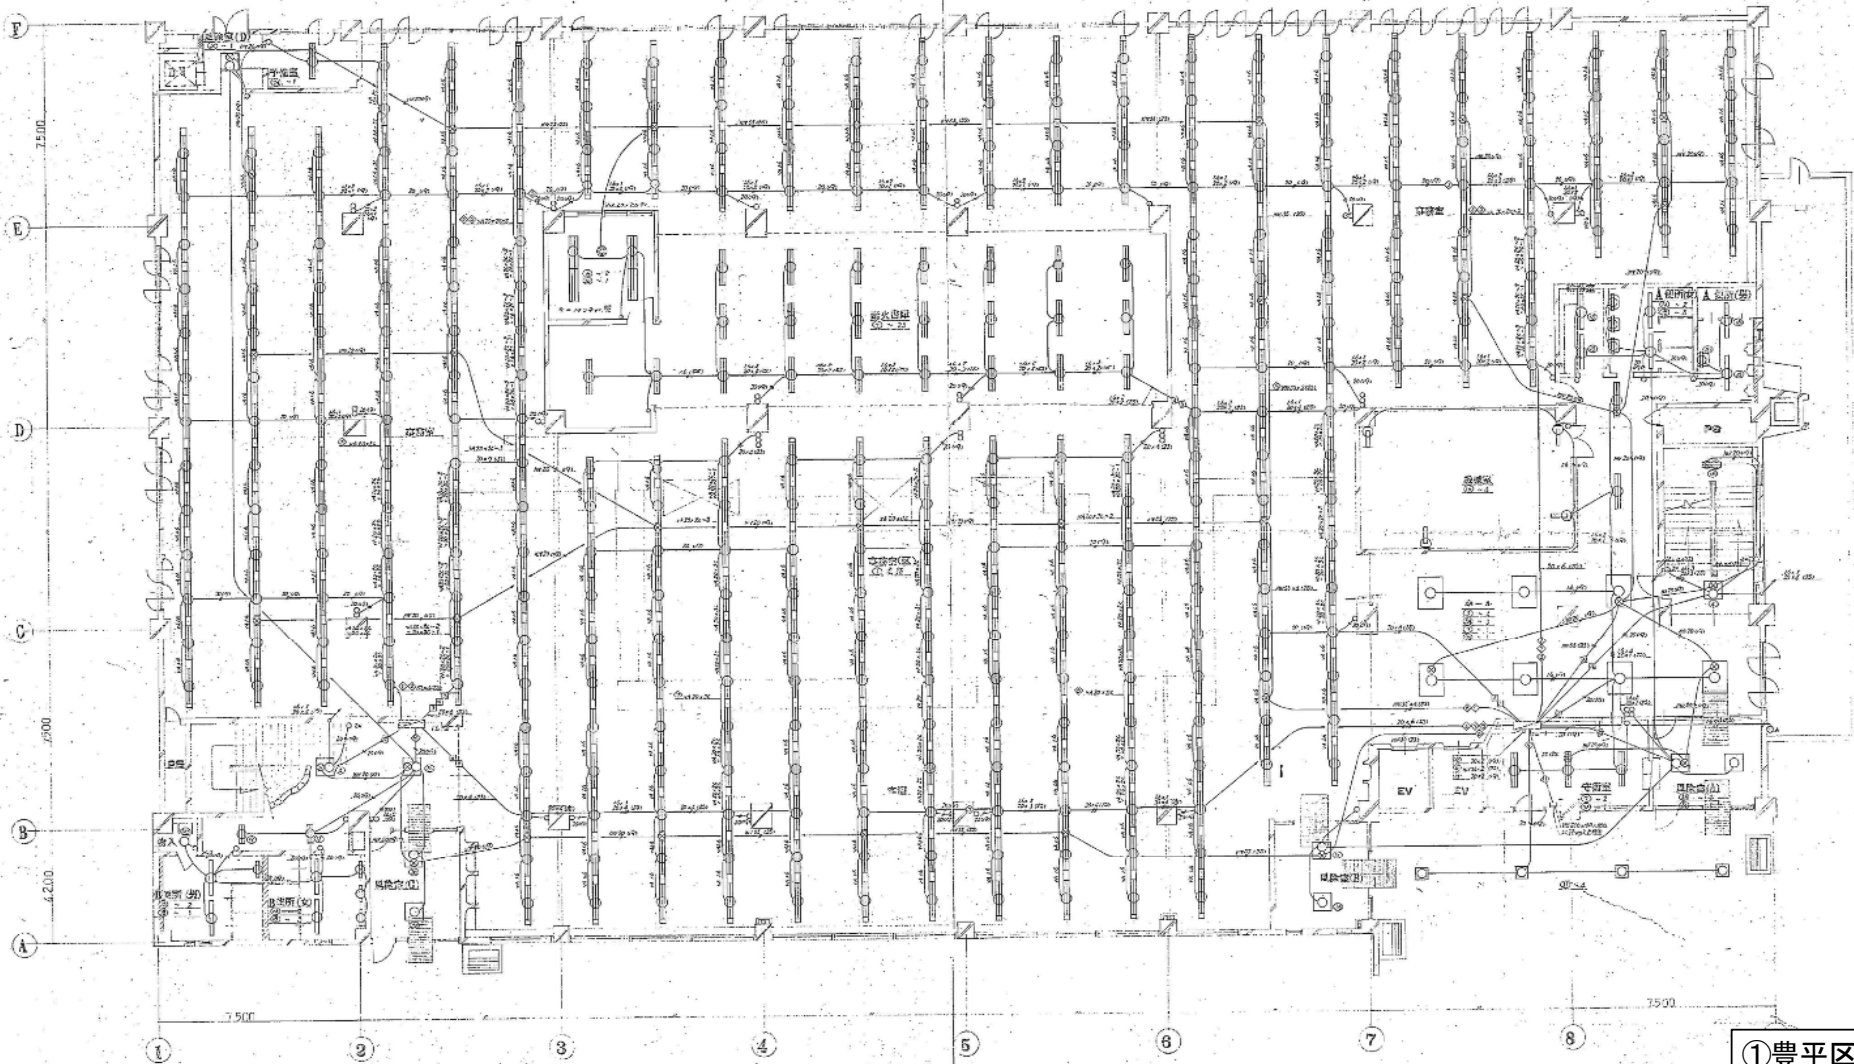


①豊平区役所

1階平面図 9/1/100

完成図

札幌市	建設局長	設計	監理
都市開発局建設部			

CUO 株式会社 網設備コンサルタント	工事名 札幌市豊平区役所建築機電設備工事	縮尺 1:100	年月日	図面番号
	1階平面図 照明設備図		47.10.31	7/38

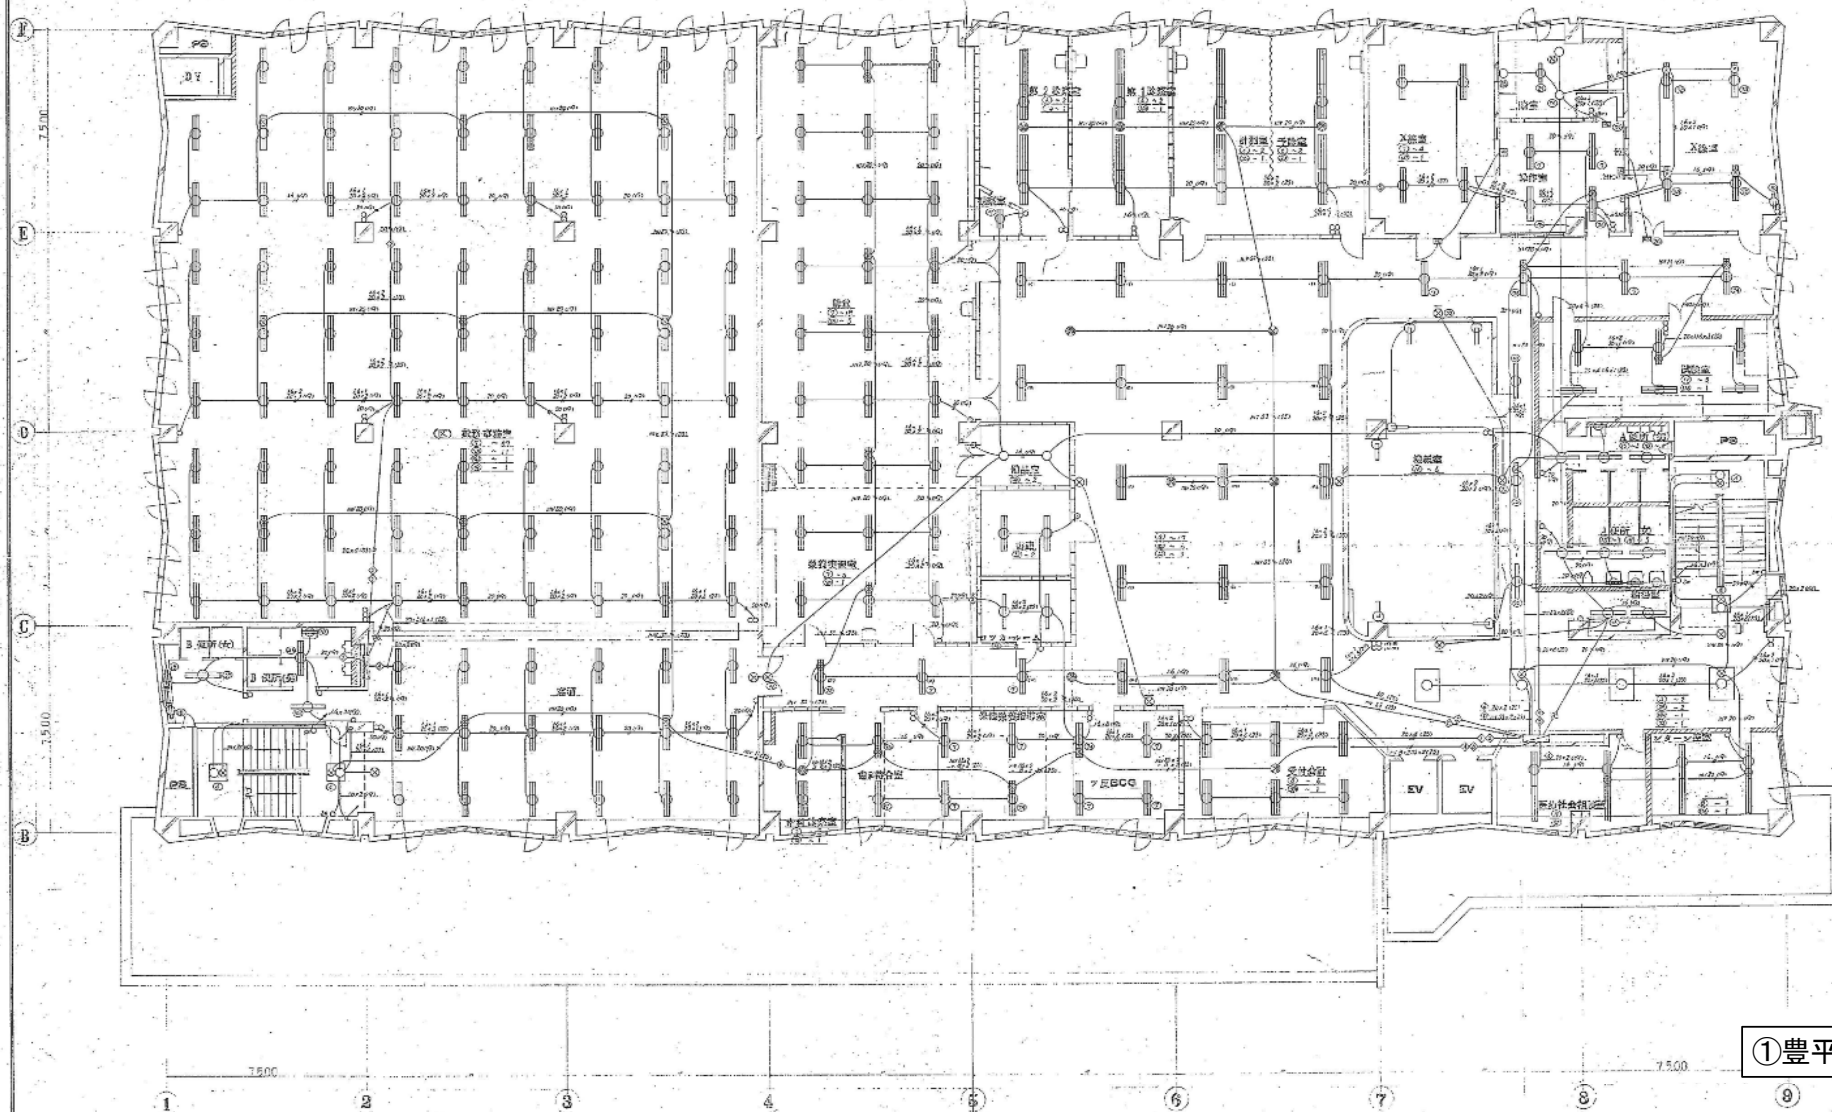


①豊平区役所

完成図

- 2 階平面図 8:1/100

札幌市	電 気 課	電 気 設 計 係	電 気 設 計 係
都市開発局建築部	電 気 課	電 気 設 計 係	電 気 設 計 係

OUC 株式会社 岡設備コンサルタント	工事名	札幌平岸市街地住宅施設 電気設備工事	縮尺	1:100	図面番号	47.10.31	8/38
	図面名	2 階平面図	電灯設備図				

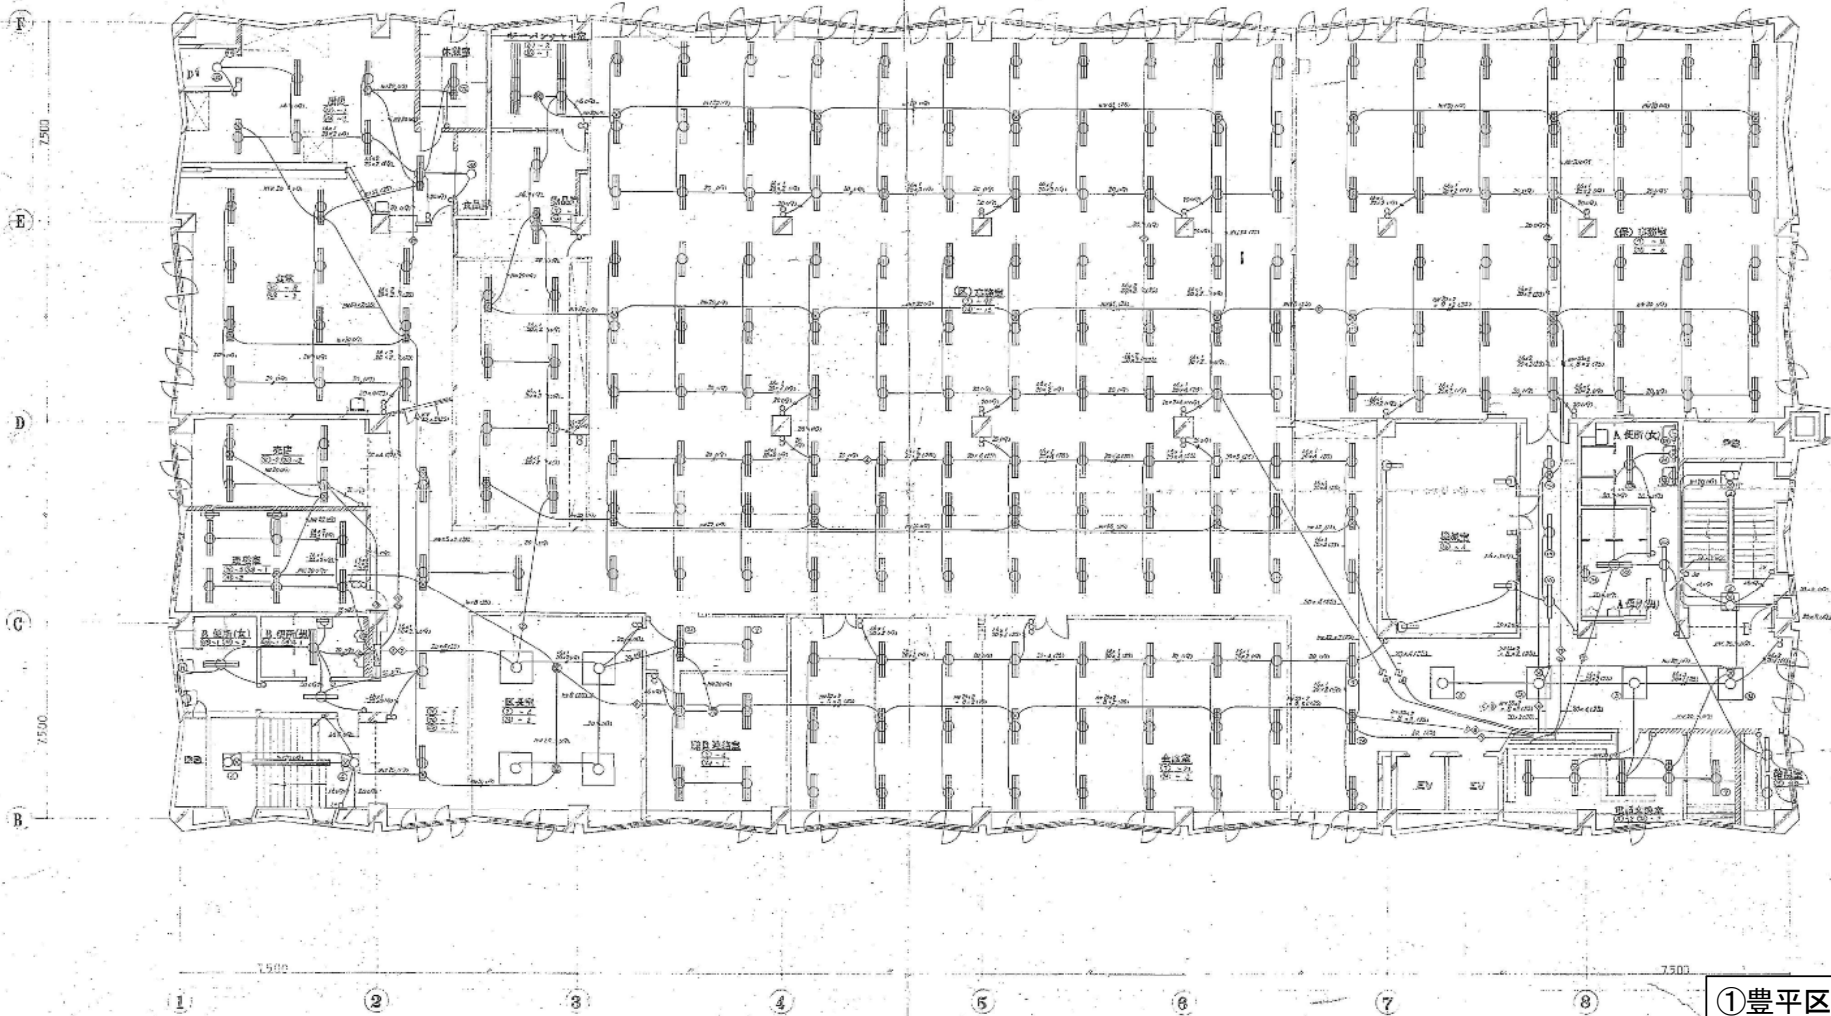


①豊平区役所

3 階平面図 1/100


完成図

札幌市	部長	部長	主査	係長	係長
都市開発局建築部					

OUK 株式会社 同設備コンサルタント	工事名 札幌市豊平区役所庁舎建設 電気設備工事	縮尺 1:100	書名 設計書	年月日 47.10.31	図面番号 9/38
図面名 3階平面図	電灯設備図				

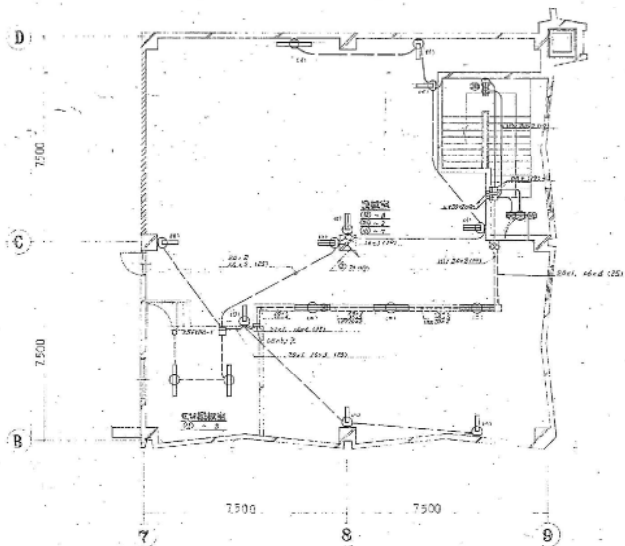

巻戻1階平面図 8:1/100

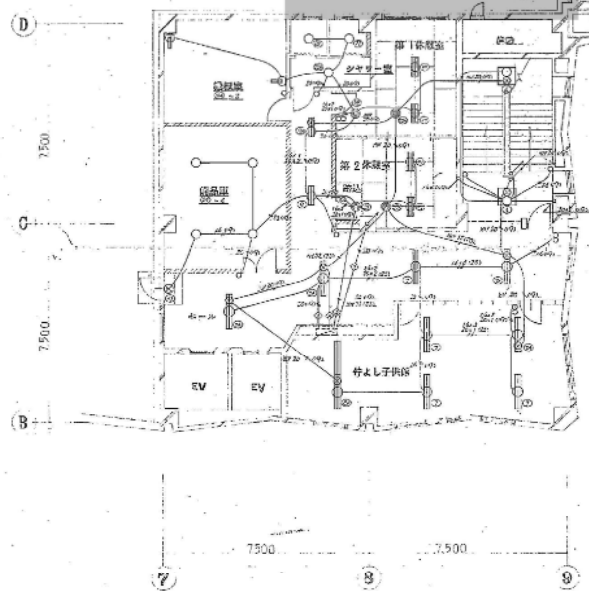

増築部対象外

1階平面図 8:1/100

①豊平区役所


完成図

札幌市 都市開発局建築部	審長 [Signature]	技師 [Signature]	検査 [Signature]	年月日 27.10.31	図面番号 10/38
-----------------	-------------------	-------------------	-------------------	-----------------	---------------

OUO 株式会社 岡設備コンサルタント

工事名 札幌市豊平区地住宅施設課 健康設備工事
図面名 1階平面図, 巻戻1階平面図 電線図(1) 図面尺 1:100

照明器具図例

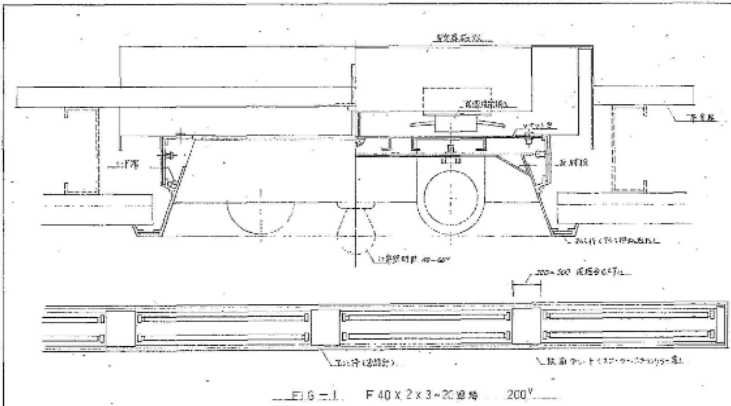

2) F40 x 8 200'	3) F40 x 4 200' 3a) F40 x 4 250' 3b) F20 x 4 100' 3c) F25 x 4 100'	4) F20 x 4 100'	5) F40 x 3 200'	6) F40 x 3 x 9 200'
7) F40 x 2 200' 7a) F40 x 2 200' 7b) F40 x 2 100' x 400' 200' 7c) F40 x 2 100' 7d) F40 x 2 800' 100'	8) F40 x 2 x 2 200' 8a) F40 x 2 x 2 800' x 200'	9) F20 x 2 100' 9a) F20 x 2 800' 100'	10) F40 x 1 200' 10a) F40 x 1 400' 200'	11) F40 x 2 200' 11a) F40 x 2 800' 200'

12) F40 x 2 (吊) 100' 12a) F40 x 2 (吊) 800' 100'	13) F40 x 1 (吊) 200'	14) F40 x 2 100' 14a) F20 x 2 800' 100'	15) F40 x 1 100'	16) F40 x 1 200' 16a) F20 x 1 100'	17) F20 x 4 100'	18) F20 x 1 100'	19) FIC x 1 (吊) 100' 19a) FIC x 1 (吊) 100'	20) FIC x 1 100'

21) F10 x 1-2 100'	22) IL 40" (吊) 100' 22a) IL 60" (吊) 100'	23) IL 40" 100'	24) IL 100" 100' 24a) IL 60" 100' 24b) IL 60" (吊) 100'	25) IL 30" 100'	26) IL 60" 100'	27) FL 5" 100'

28) IL 40" 100' 28a) IL 40" 吊付用 100'	29) IL 40" 100'	30) IL 40" 100' 30a) IL 60" 100'	31) HF 200" 200'	32) F40 x 2 200' 32a) F40 x 2 800' 200' 32b) F20 x 2 100'	33) F10 x 1 100'	34) H-F100" x 5 200'

①豊平区役所


完成図



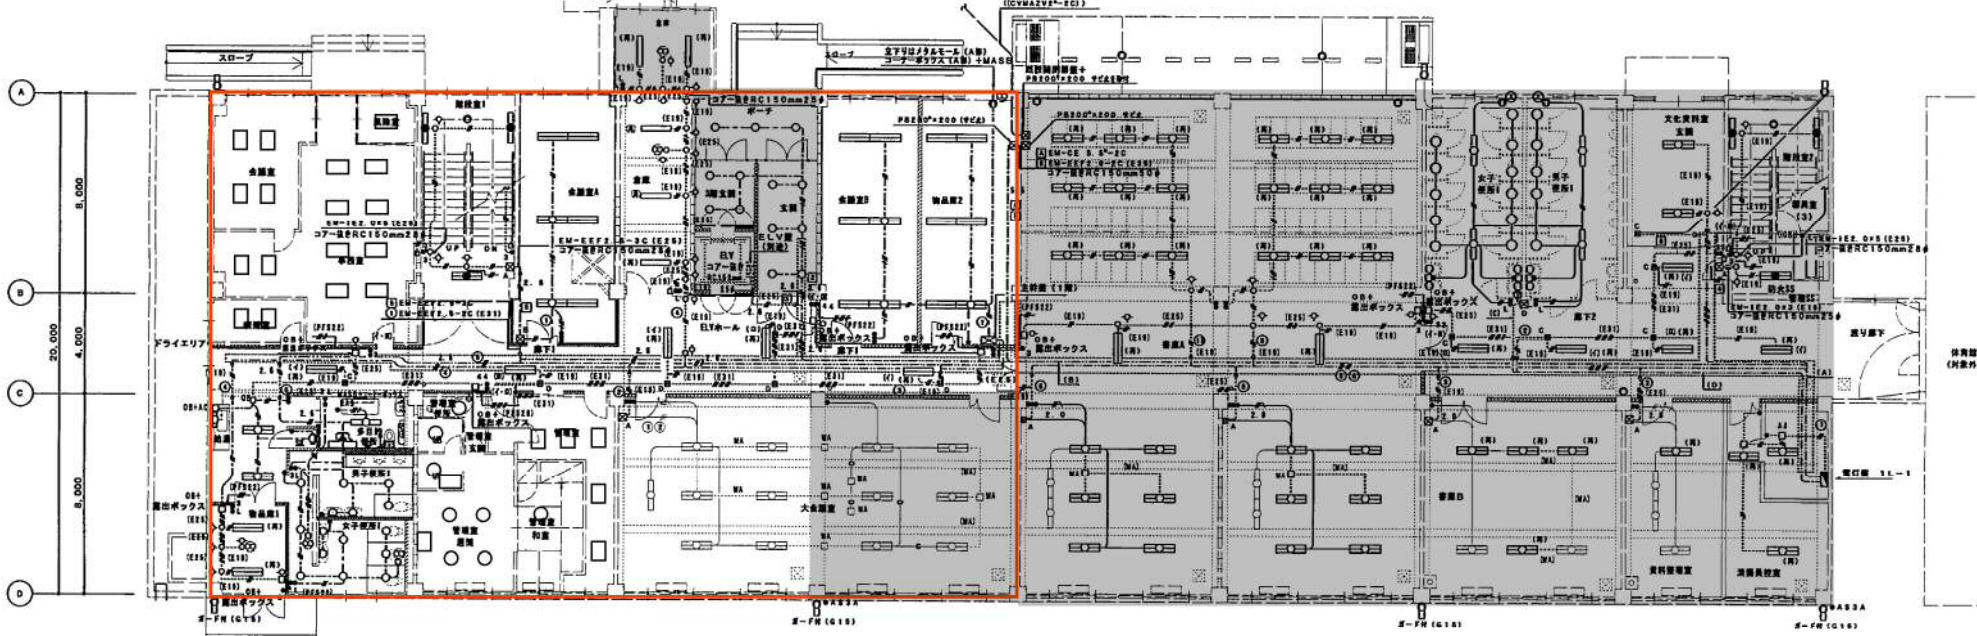
②豊水まちづくりセンター

しんが園			
工事名	豊水小学校跡地施設改修電気設備工事	図尺	1/100
顧客名	電灯設備	竣工	池内
施工業者	豊水電気工事(株)	(TEL)	811-9315
工期	着手 平成 17年 10月 17日 竣功 平成 18年 3月 20日	巻数	10/42
札幌市都市局電気部			


：対象外範囲

1階平面図(改修後) S=1/100

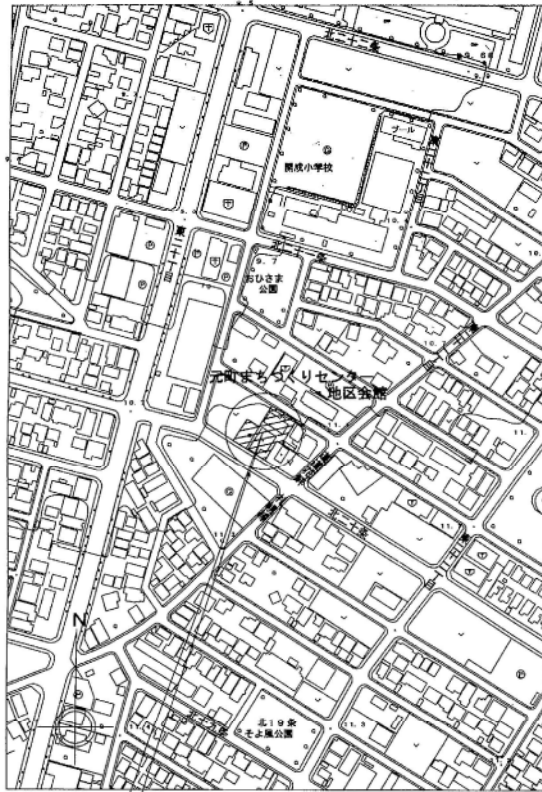

札幌市東区北20条東20丁目6-4、6-8、6-9


付近見取図 1/2000

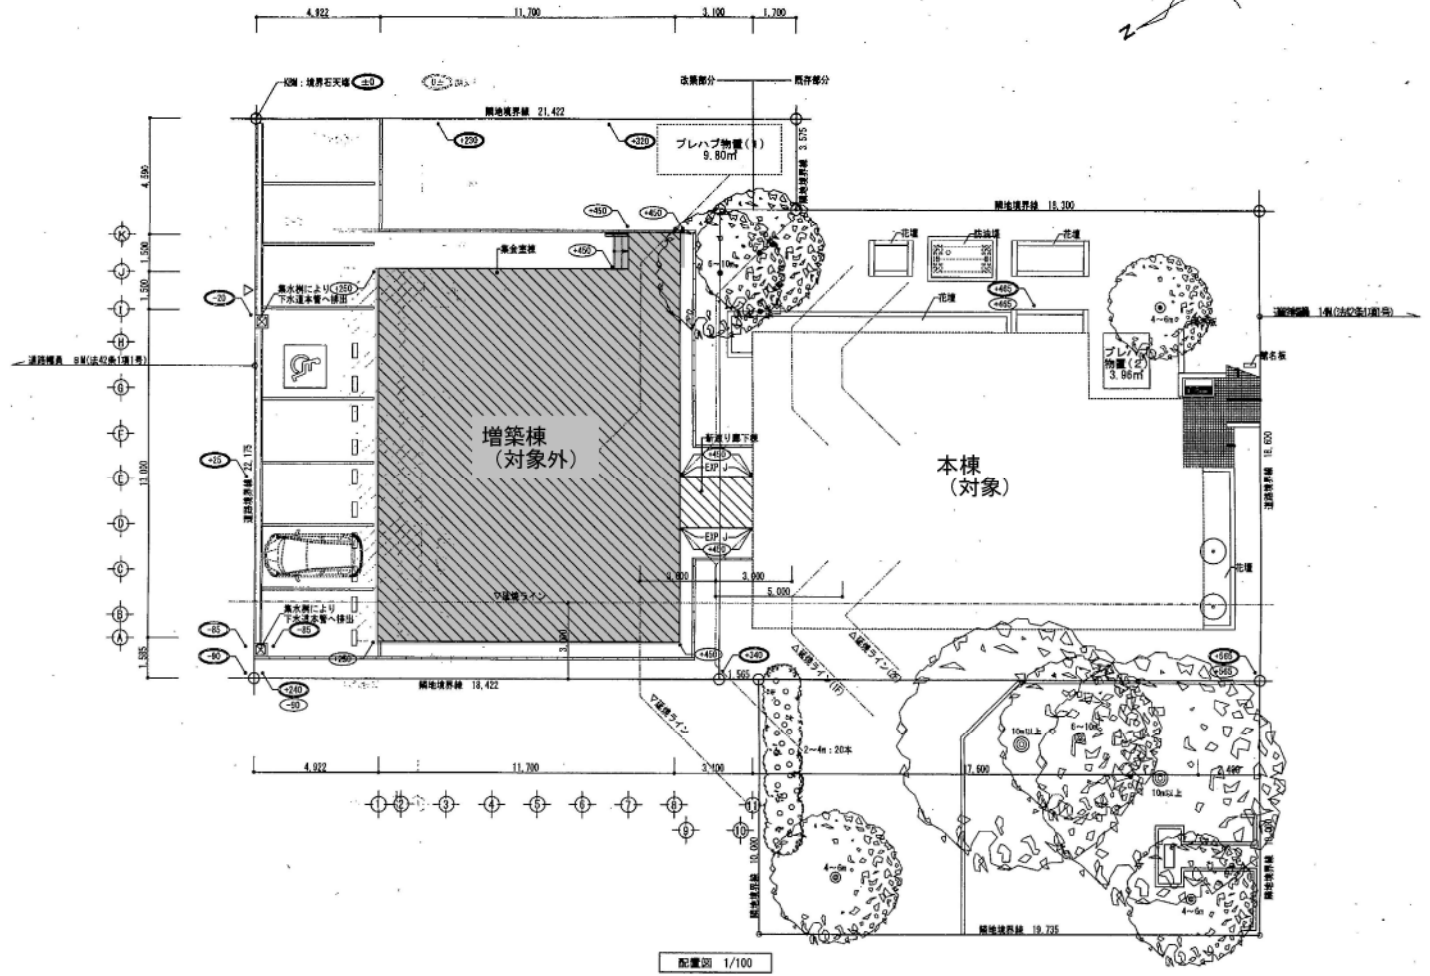


配置図 1/100

③元町まちづくりセンター


凡例	
◆◆◆	計画GL
●●●	現況GL
共通事項	
※敷地の切違はなしとする。 雨水処理については敷地内滞溜とする。 一部、雨水例による排出あり。	

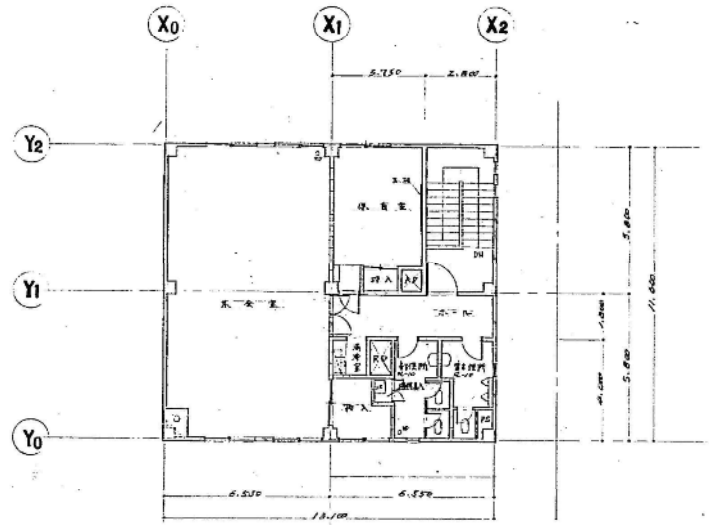


2階平面図

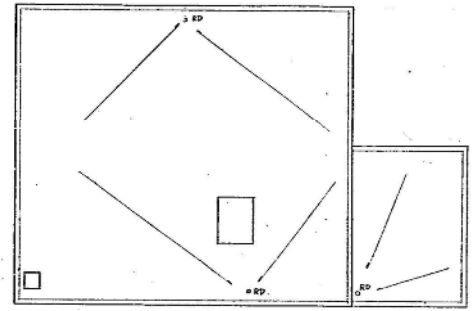

層根伏図

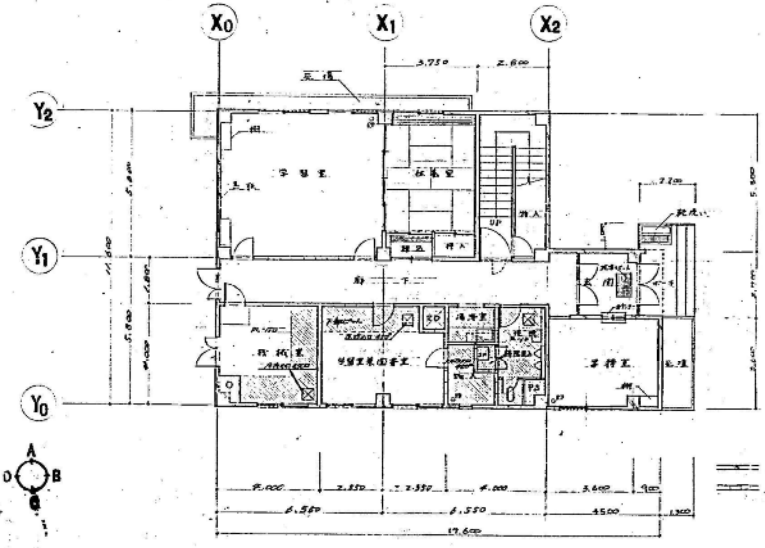

1階平面図

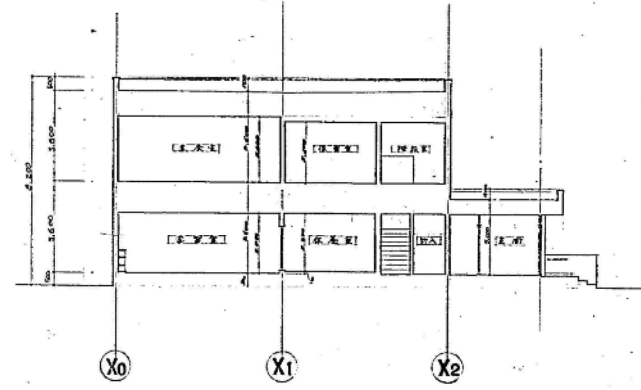

断面図

③元町まちづくりセンター

北海道開発コンサルタント株式会社

1級建築士事務所 (特) 2号
建設コンサルタント (特) 2号
1月1日設立 資本金 100万円

年月日

1 屋 築 1 階 図
No. 12 冊

工事名 学習等利用施設(元町会館)
騒音防止対策事業工事
建築工事

図名 平面図 断面図 層根伏図
縮尺 1:100

図番 4 / 10

業務内訳書

名称	数量	単位	単価	金額	備考
1. 直接人件費					
豊平区役所	1	式			施設別内訳書(1)
豊水まちづくりセンター	1	式			施設別内訳書(2)
元町まちづくりセンター	1	式			施設別内訳書(3)
直接人件費合計					
2. 直接仮設費					
内部足場	1	式			
直接仮設費合計					
3. 諸経費					
直接物品費	1	式			
(直接業務費計)					
業務管理費	1	式			
(業務原価計)					
一般管理費等					
小計					
総計					
再計					
10%相当額					
積算額					

施設別内訳書

名称	数量	単位	単価	金額	備考
豊平区役所 蛍光灯・水銀灯	981	台			
豊平区役所 白熱灯	33	台			
			合計		(1)
豊水まちづくりセンター 蛍光灯・水銀灯	141	台			
豊水まちづくりセンター 白熱灯	39	台			
			合計		(2)
元町まちづくりセンター 蛍光灯・水銀灯	60	台			
元町まちづくりセンター 白熱灯	18	台			
			合計		(3)