


101


シキル印			

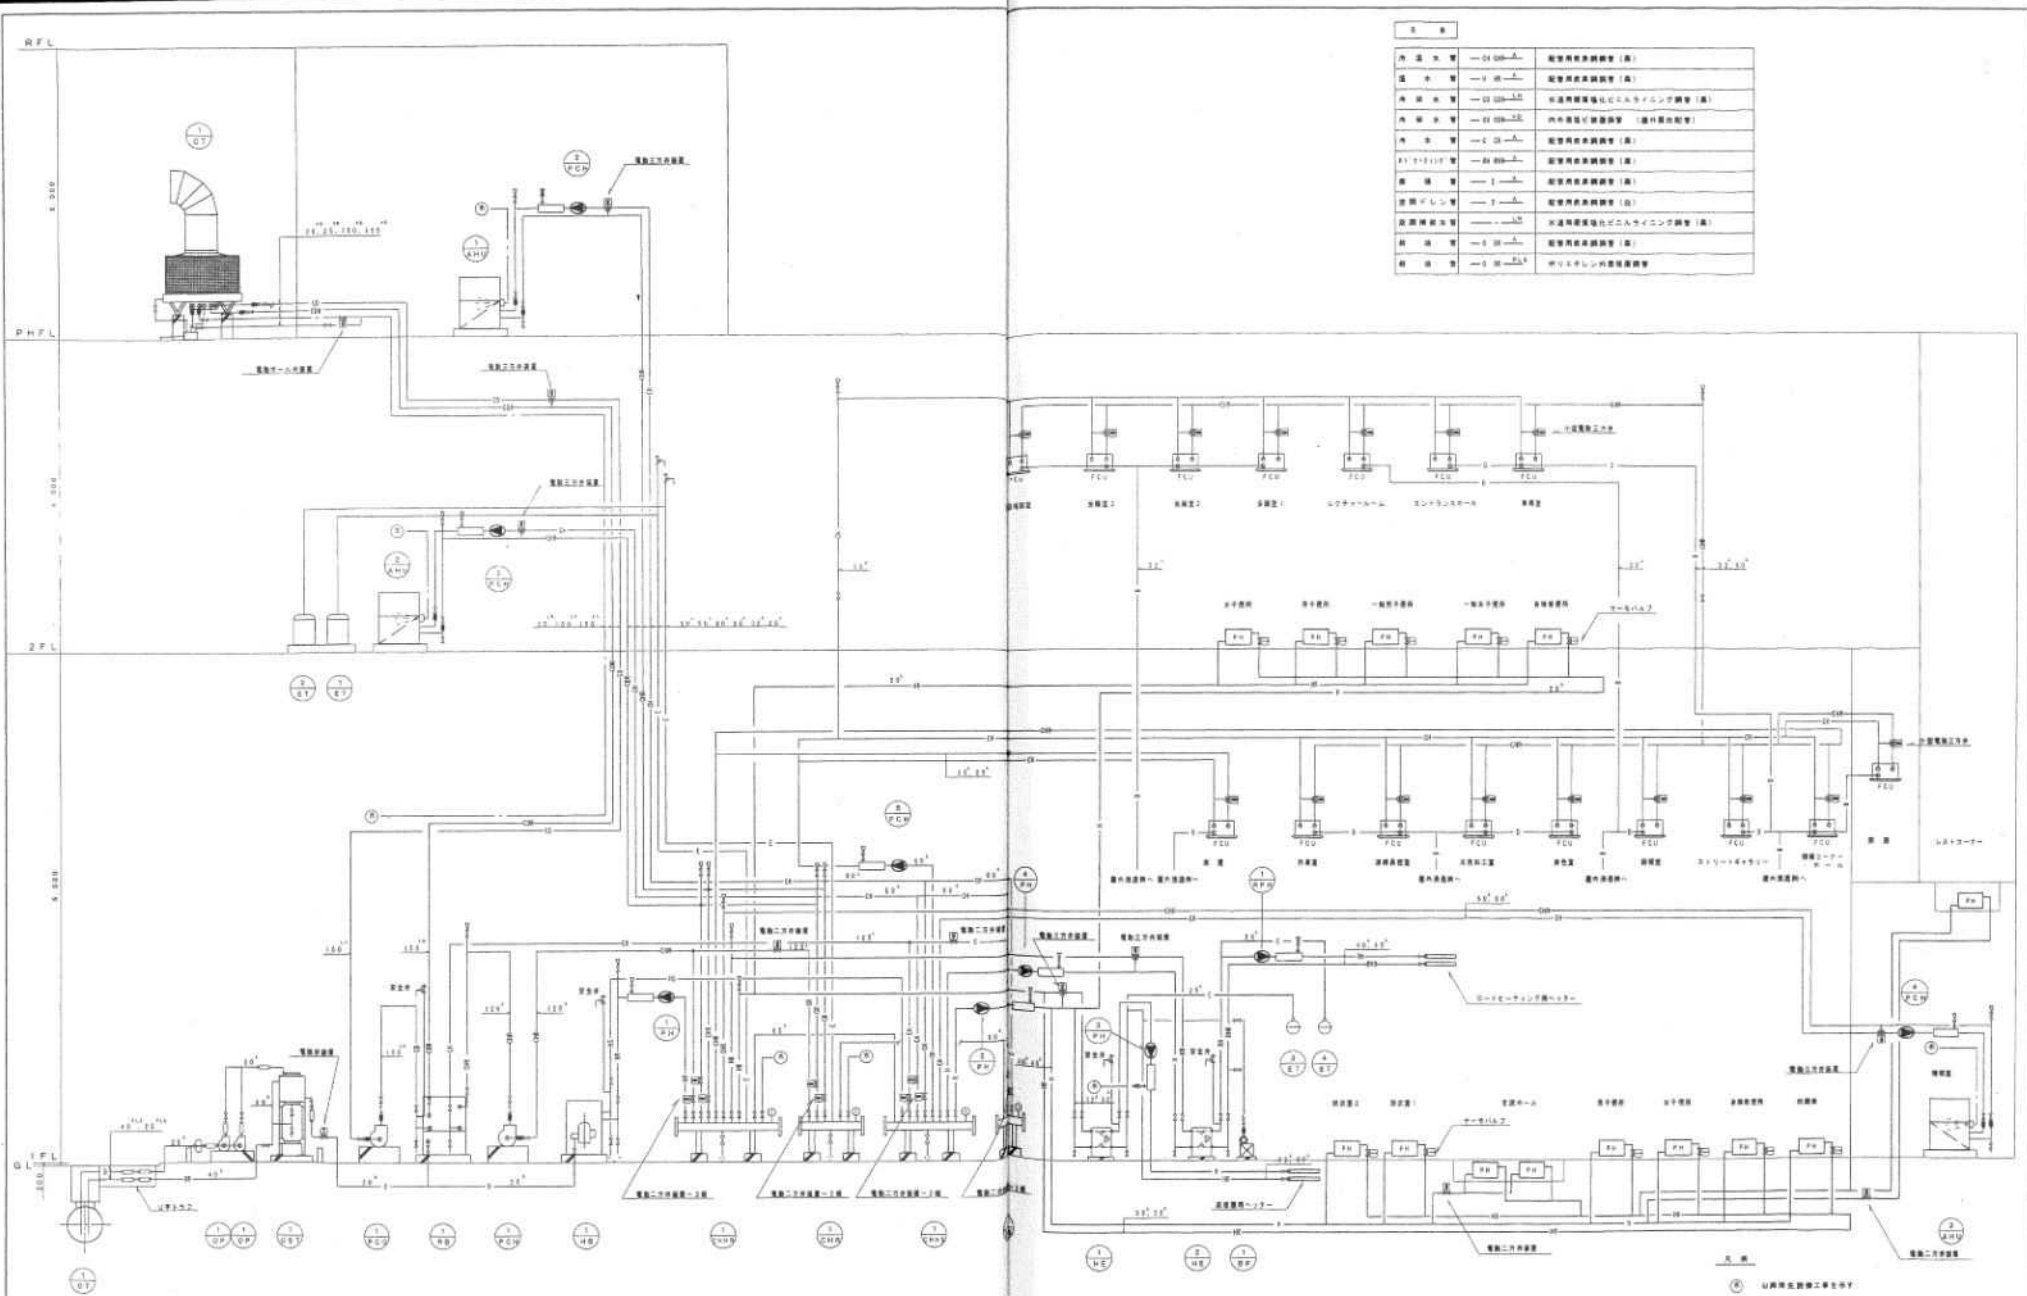



しゅん 功 図									


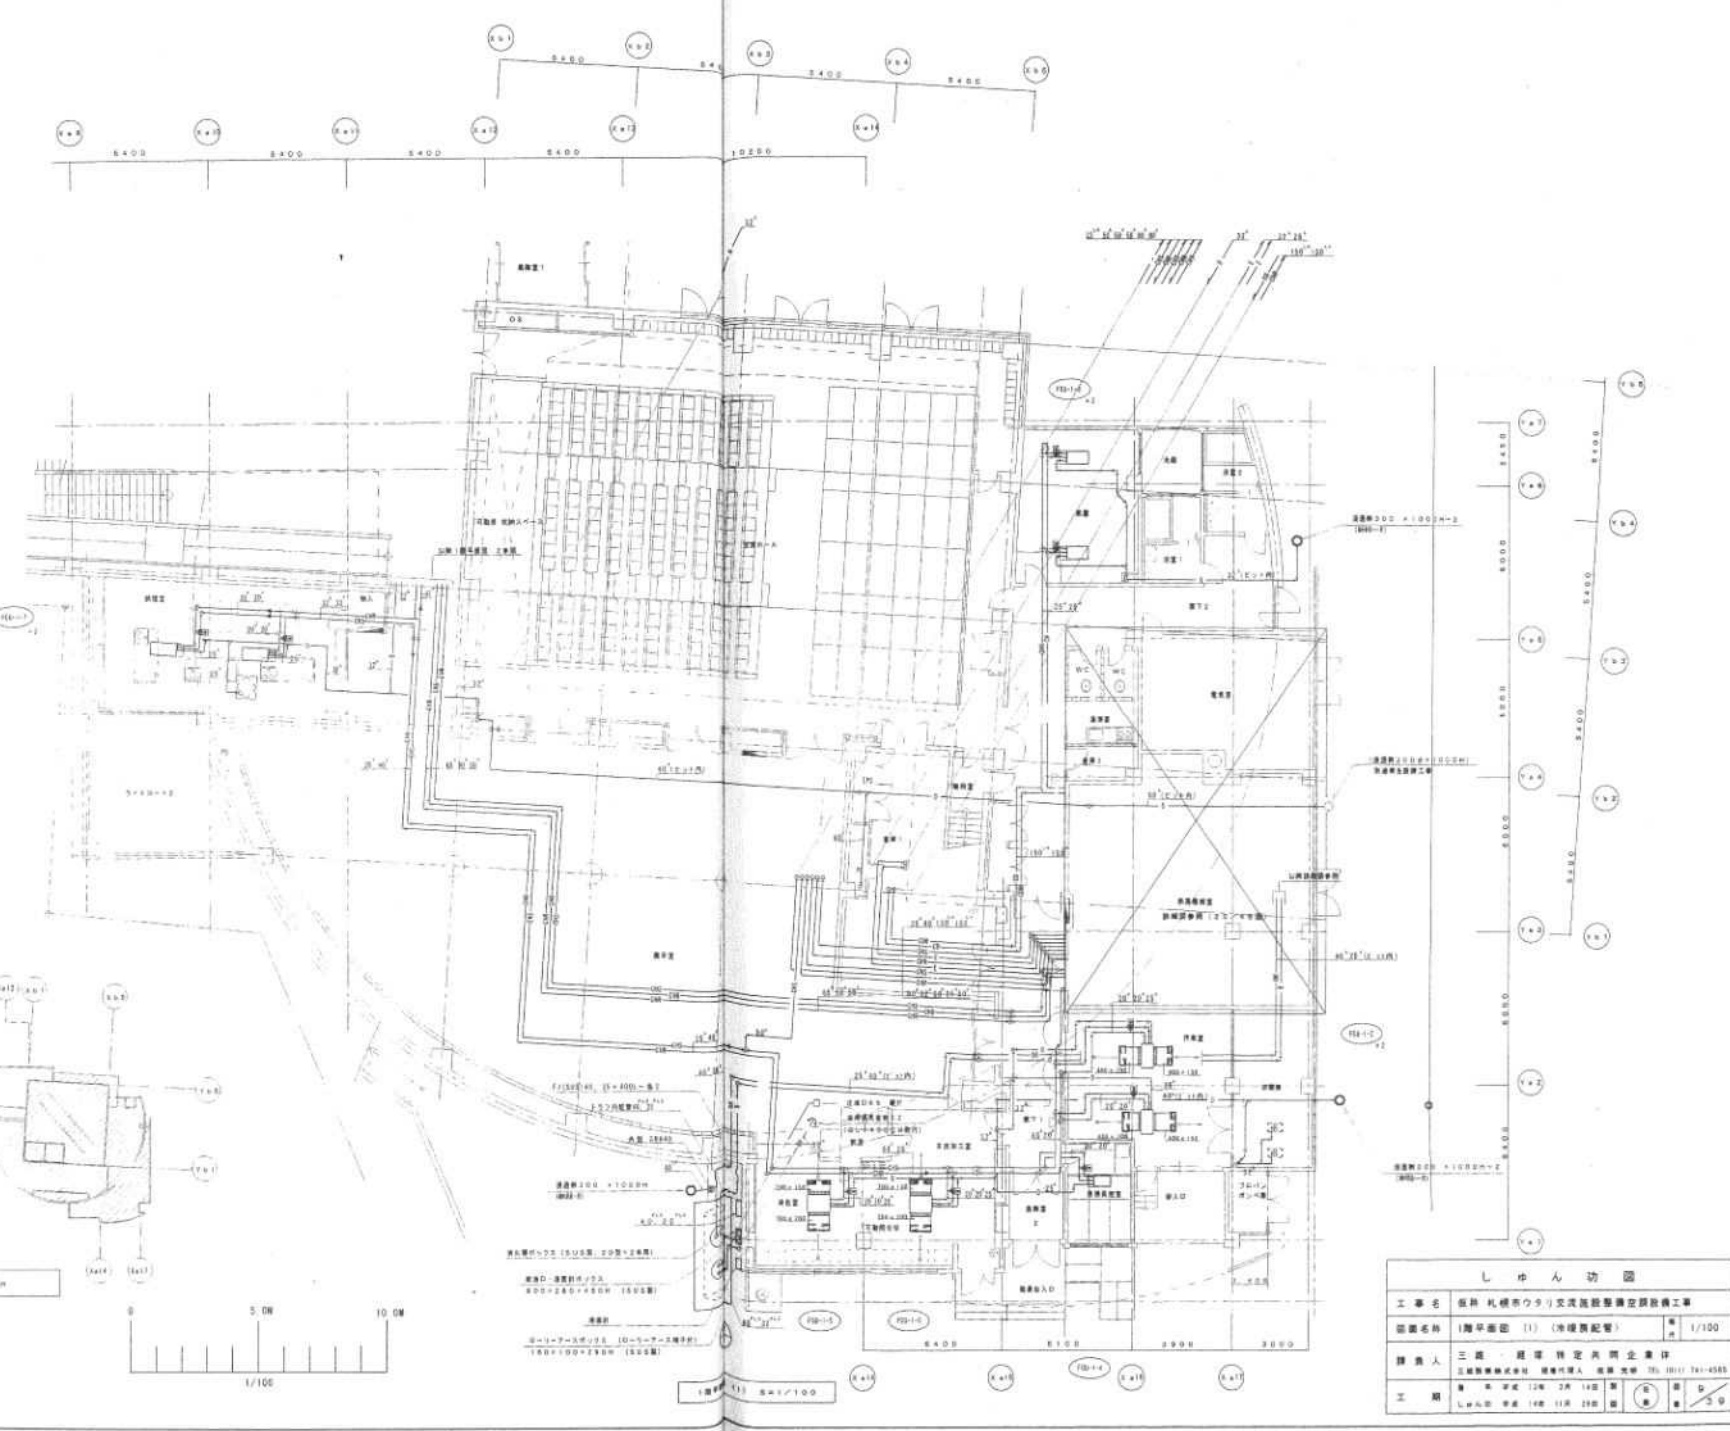

しゅん 功 図			
工事名	札幌 札幌市ウタリ交流施設整備定額設備工事		
図面名称	1階平面図 (1) (冷暖房配管)	縮尺	1/100
設計者	三越・経緯特定共同企業体 三越建設株式会社 経緯特定共同企業体 代表 取締役 三越 隆一		

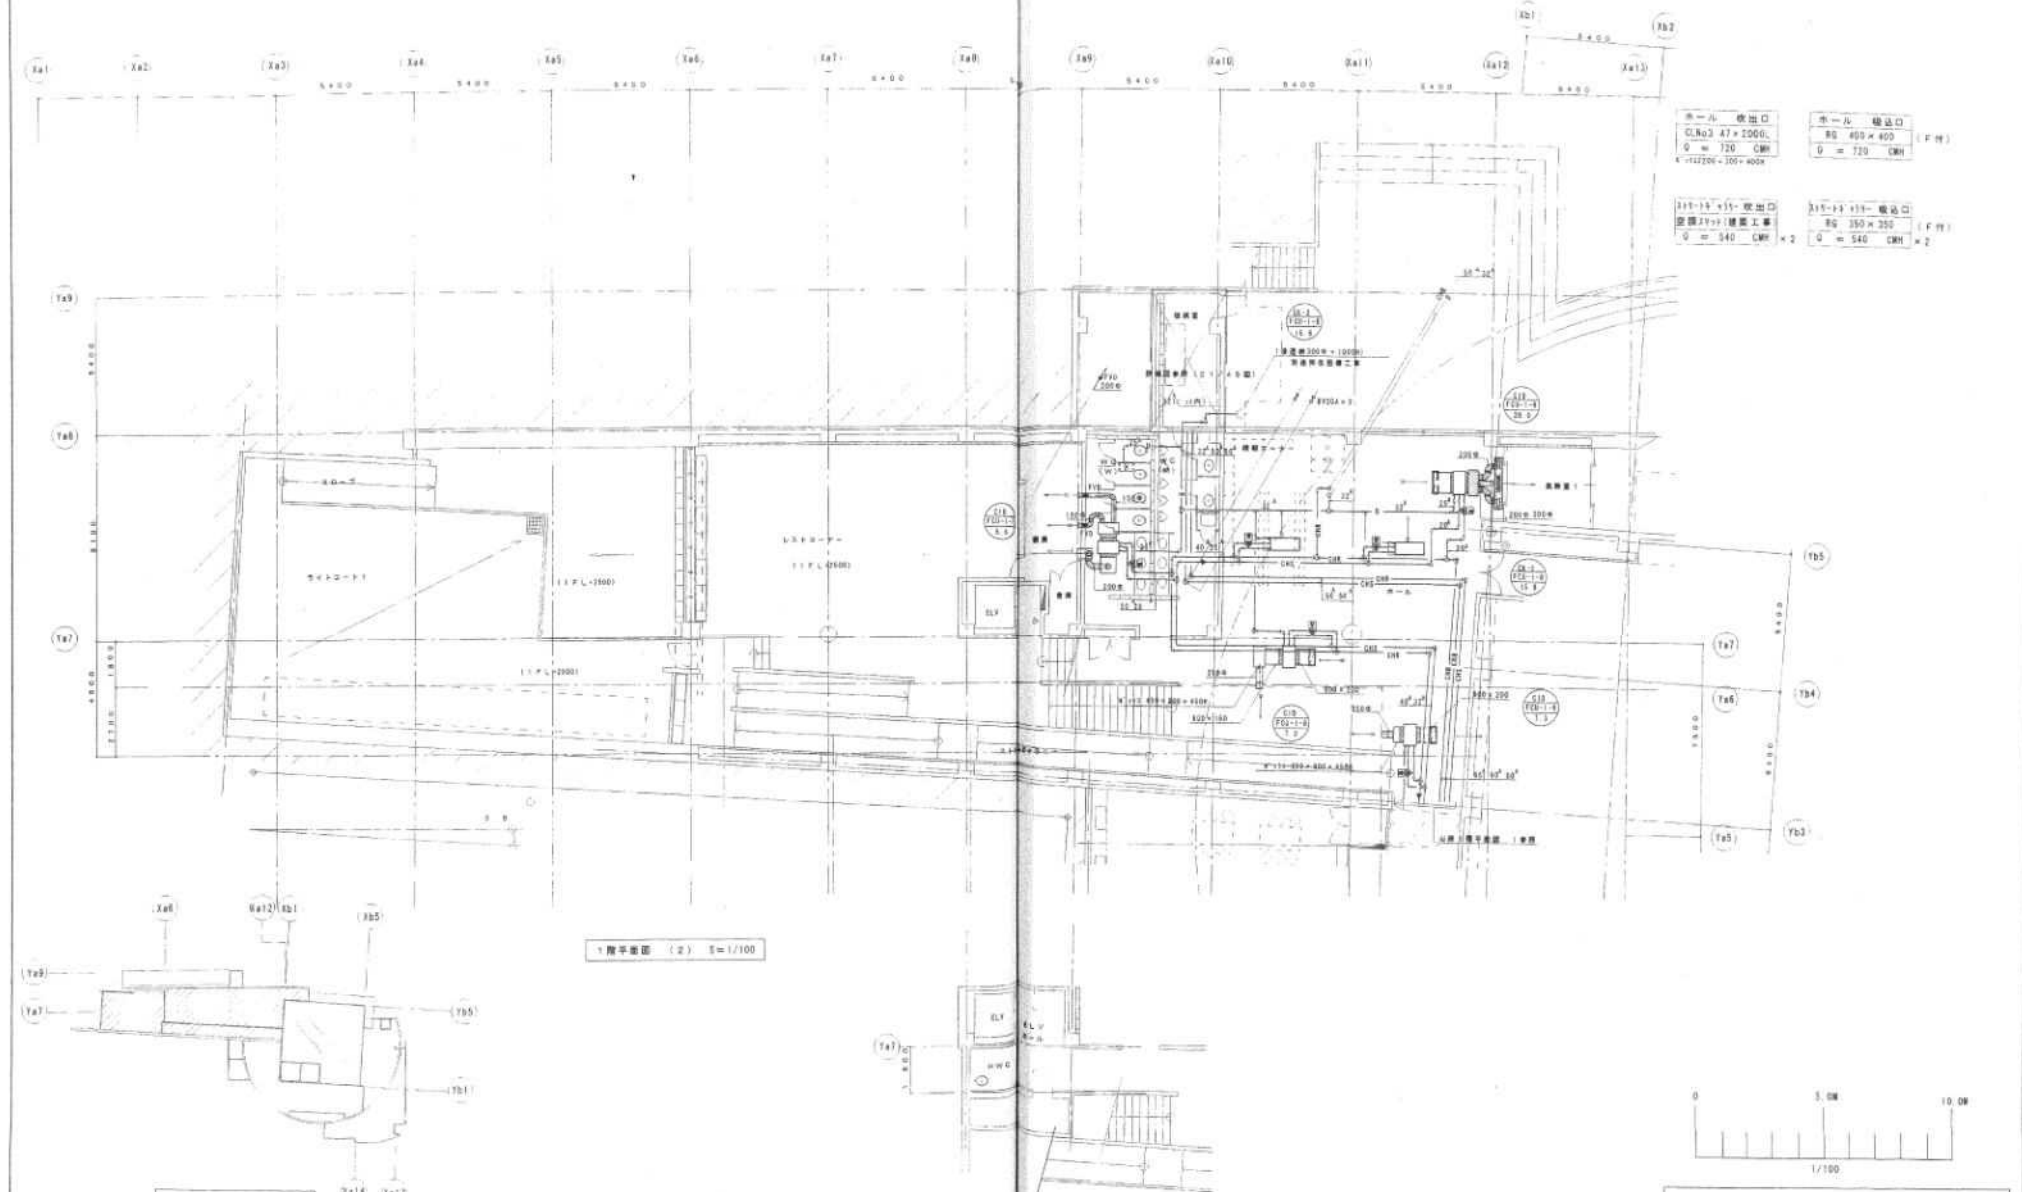

ホール 出入口 CLNo3 47 × 2000 φ = 720 CMH 4712204 - 100 × 4000	ホール 出入口 φ = 400 × 400 (F 付) φ = 720 CMH
215-15-15 出入口 φ = 540 CMH × 2	215-15-111 出入口 φ = 350 × 200 (F 付) φ = 540 CMH × 2

1階平面図 (2) S=1/100

IFL=0 S=1/100

K・y PLAN

しゅんごう													
工事名	品物 札幌市ウタリ交流施設整備特定建設工事												
図面名称	1階平面図 (2) (水廻り配管) 1/100												
製図人	三越 経理 特定共同企業体 三越建設株式会社 経理 佐藤 隆夫 TEL 0111 761-4000												

会議室1 吹出口  
CL No5 75 × 2500  
Q = 750  
消費電力 173  
2700 × 300 × 400

会議室1 吸込口  
SH-2 800 × 200 (F付)  
Q = 750  
E 1731350 × 500 × 250H

会議室2 吹出口  
CL No5 75 × 2500  
Q = 750 CMH  
消費電力 173  
2700 × 300 × 400H




会議室2 吸込口  
SH-2 800 × 200 (F付)  
Q = 750 CMH  
E 1731350 × 500 × 250H

会議室3 吹出口  
CL No5 75 × 3000  
Q = 810 CMH  
消費電力 173  
2200 × 300 × 400H

会議室3 吸込口  
SH-2 1100 × 200 (F付)  
Q = 810 CMH  
E 2121800 × 500 × 400H

生活持物室吹出口  
CL No4 61 × 2700  
Q = 720 CMH  
消費電力 173  
2900 × 300 × 400H

生活持物室吸込口  
SH-2 800 × 200 (F付)  
Q = 720 CMH  
E 1731000 × 1000 × 250H

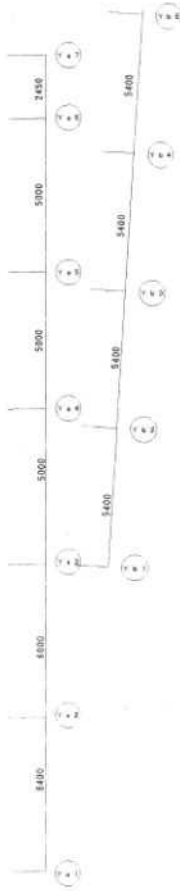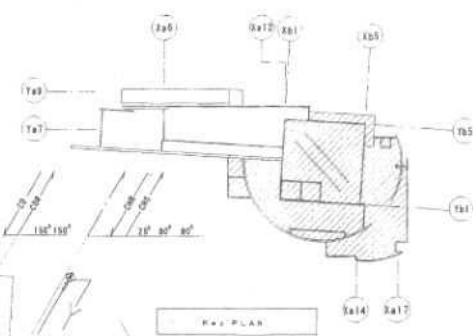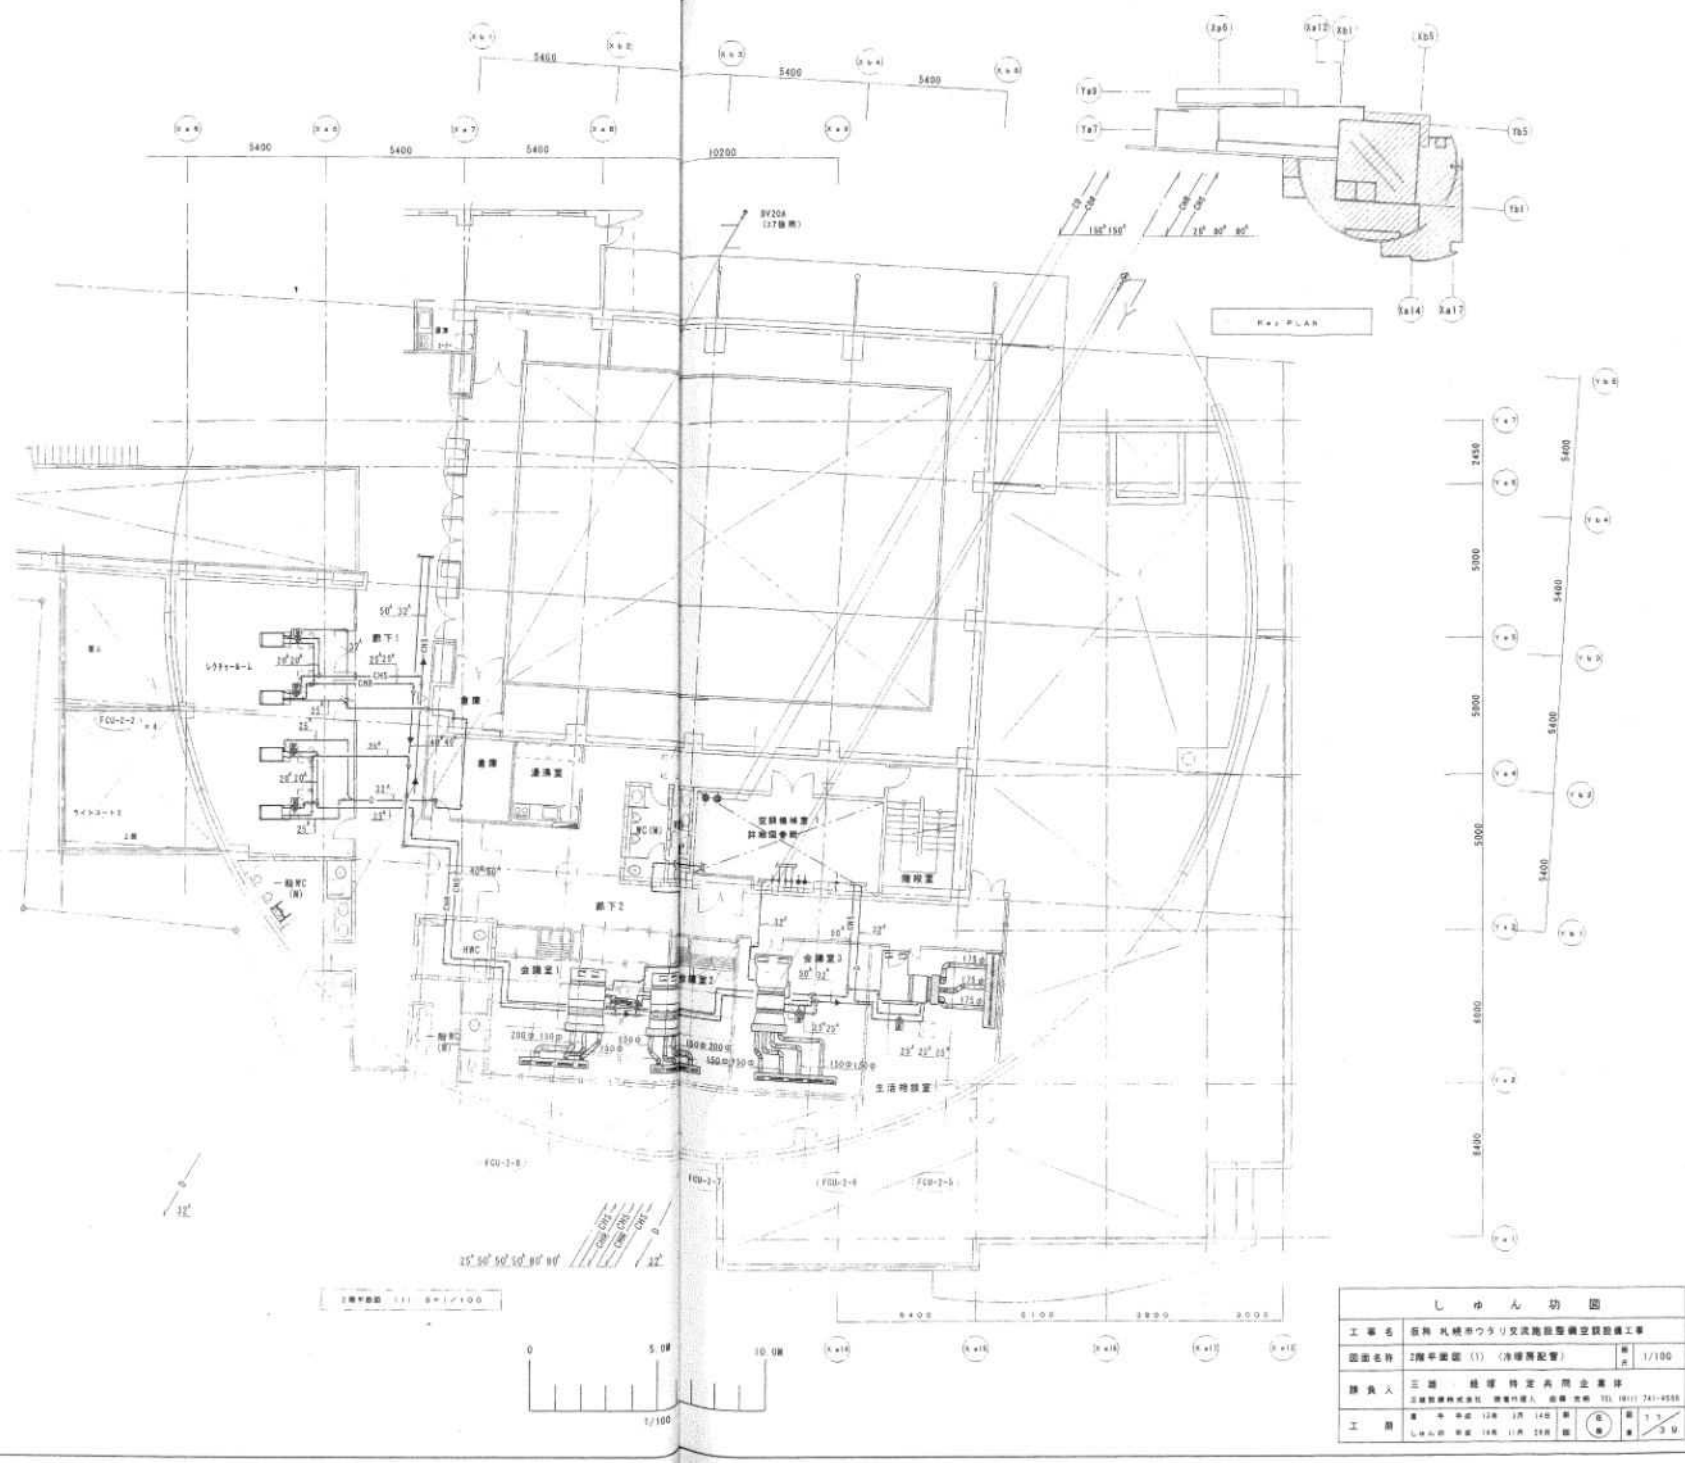



しゅん 切 図			




201528-8  
CL No2 33  
Q = 150  
質量 753  
700 × 300 × 300H

201528-8取出口  
CL No2 33 × 1300L  
Q = 450 CMH  
質量 753  
1700 × 300 × 300H



201528-8取出口  
SH-2 800 × 200 (FPH)  
Q = 900 CMH

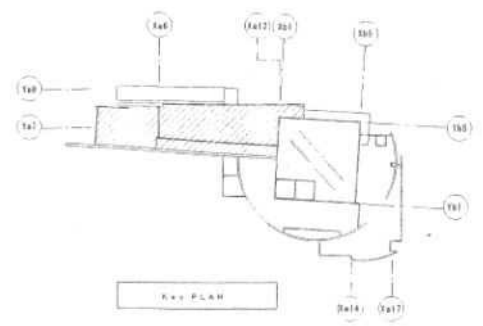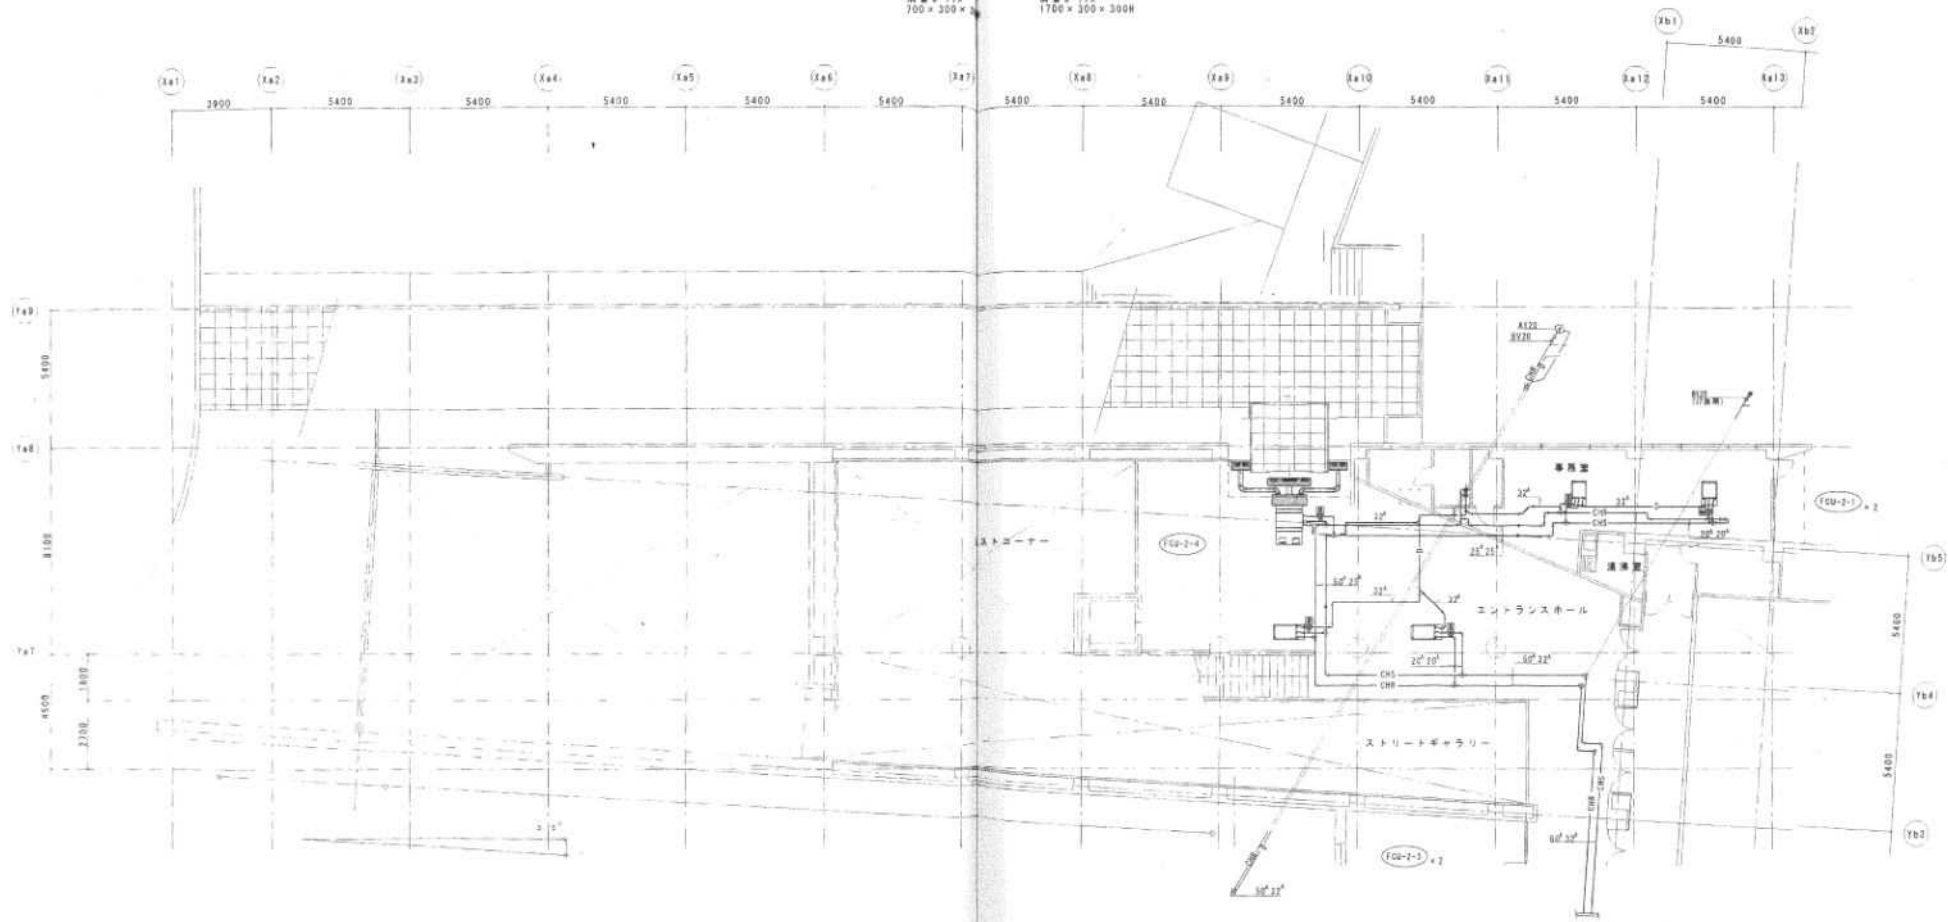

2階平面図 (2) 0-1/100

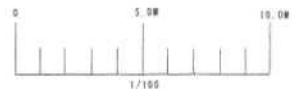


しゅん 功 図			

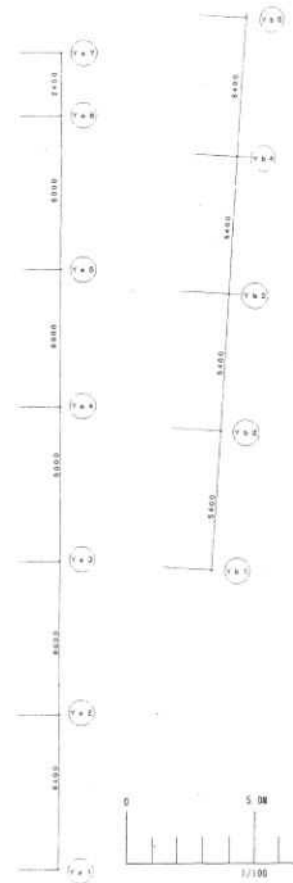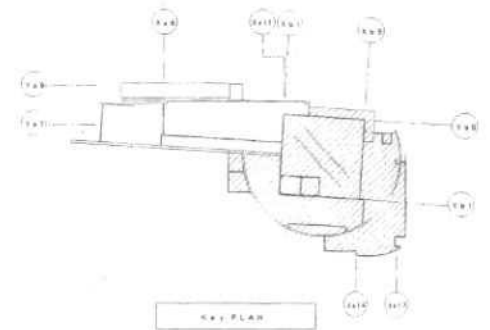


しおん功 図			



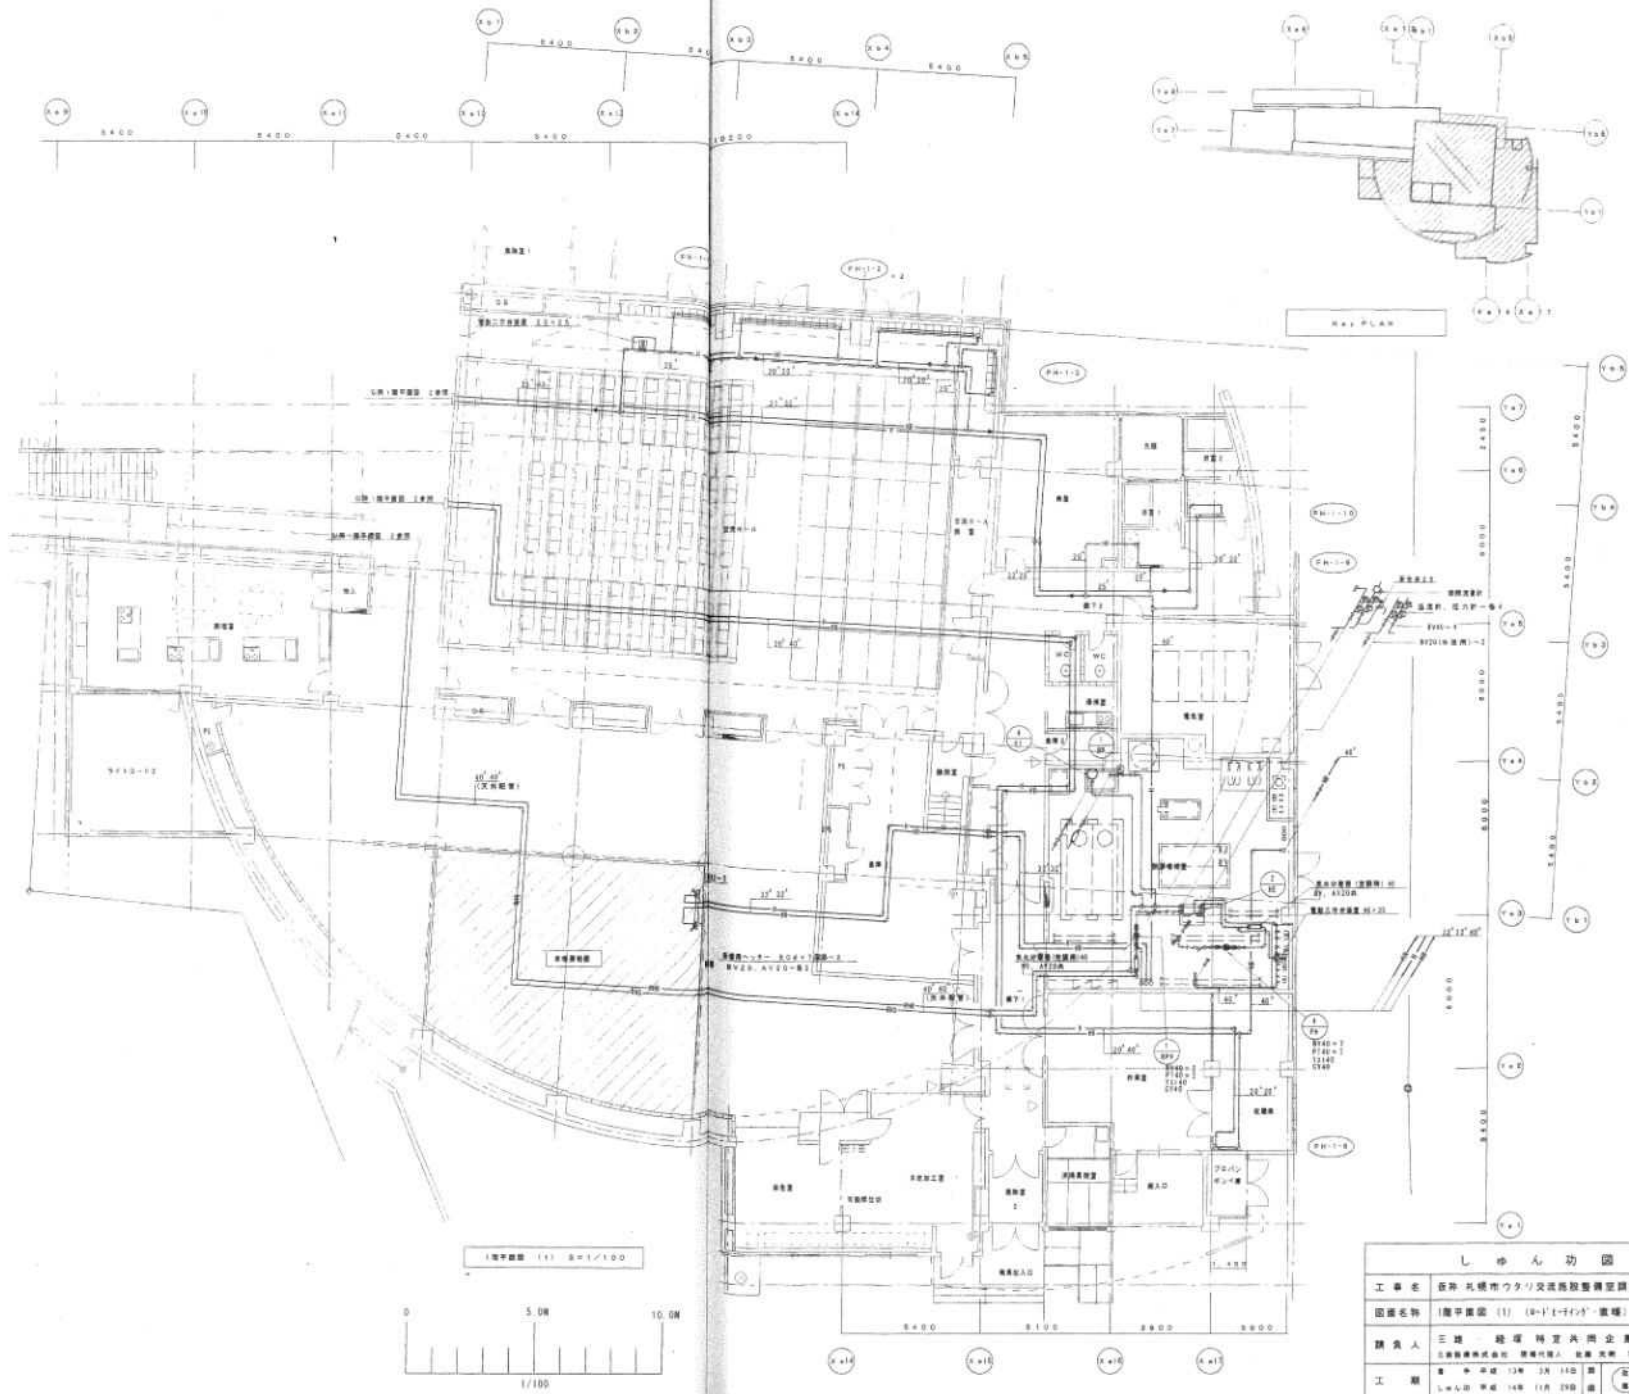


MAP PLAN


1階平面図 (1) 縮尺 1/100

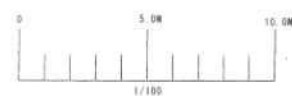

しゅん幼園				
図面名称	1階平面図 (1) (R-1) (1/100) (直線)	層別	第 1	1/100
請負人	三建 - 総務 特定共同企業体 三建建設株式会社 豊後市法人 豊後支所 TEL (011) 741-4555			
工 期	■ 平成 13年 3月 14日 竣	■ 平成 14年 11月 29日 竣	■ 平成 14年 11月 29日 竣	■ 平成 14年 11月 29日 竣

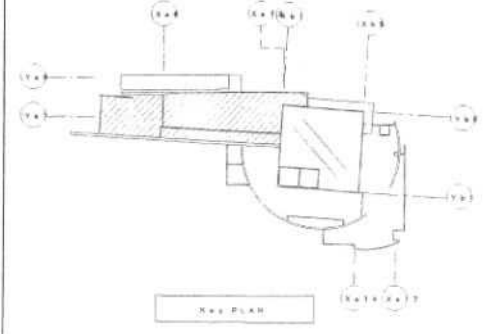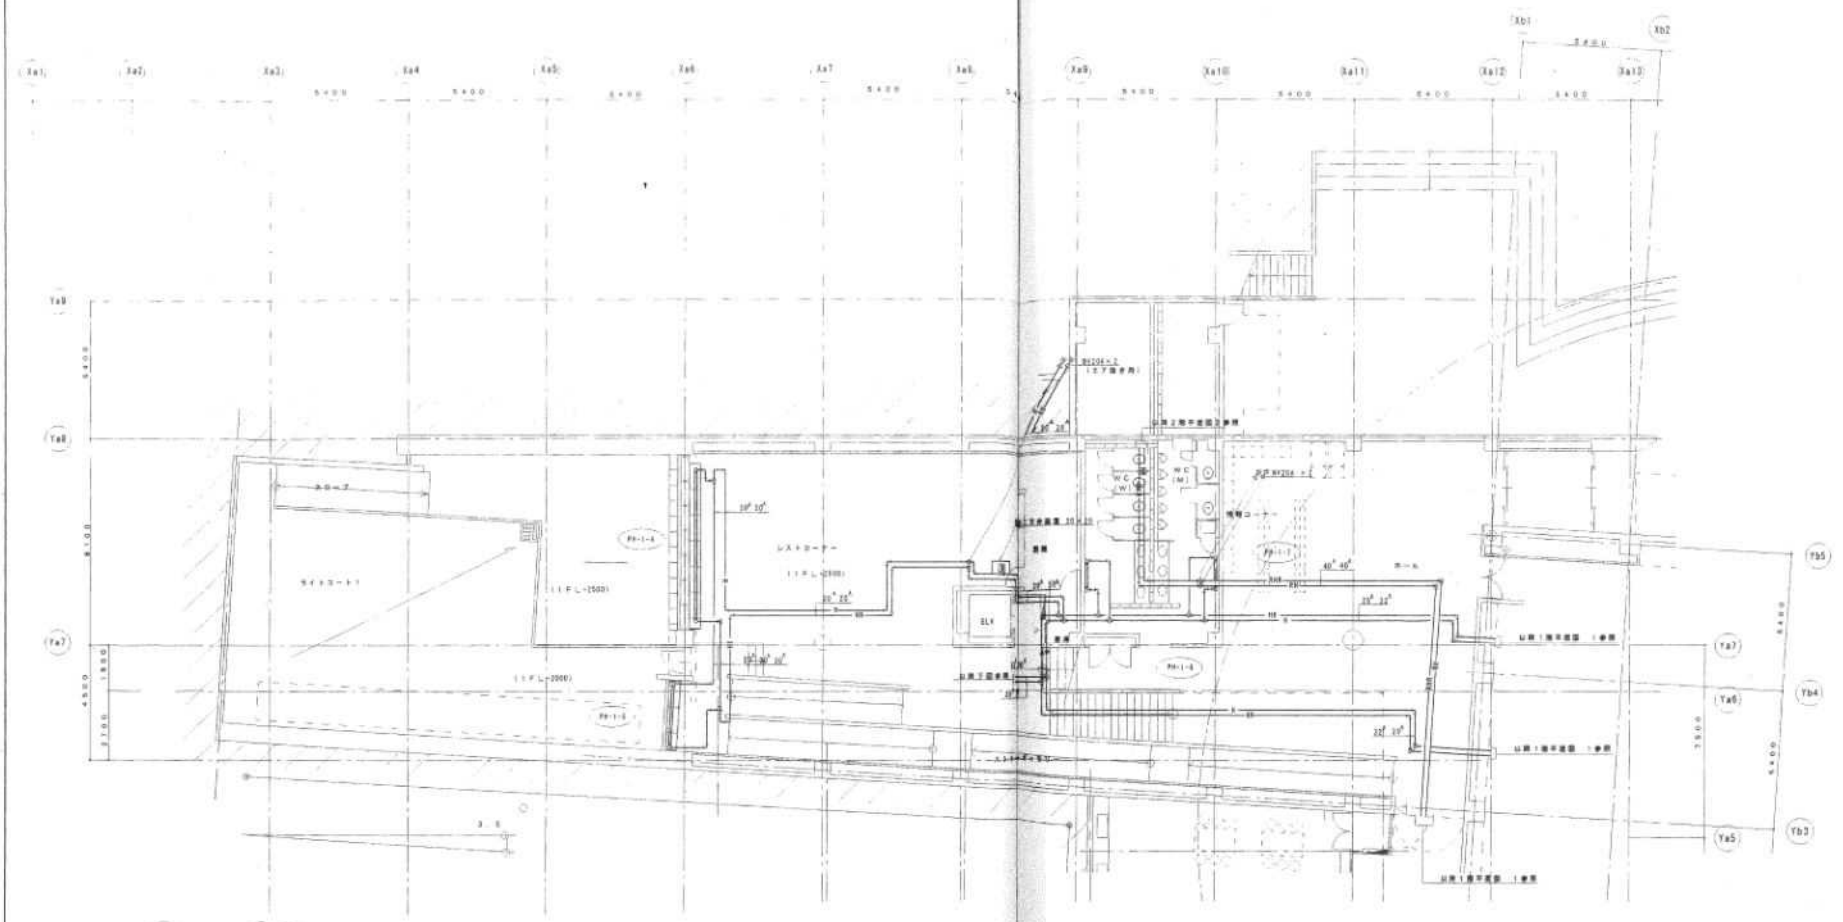


1階平面図 (2) S=1/100

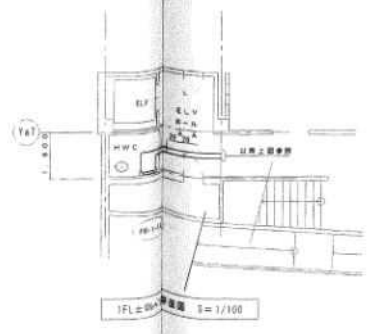


1F-L-3000 平面図 S=1/100





しゅん 功 図			
工事名	店舗 札幌市ツクリ文芸施設整備空調設備工事		
図面名称	1階平面図 (2)	(0-Y-1-142) - 1階	1/100

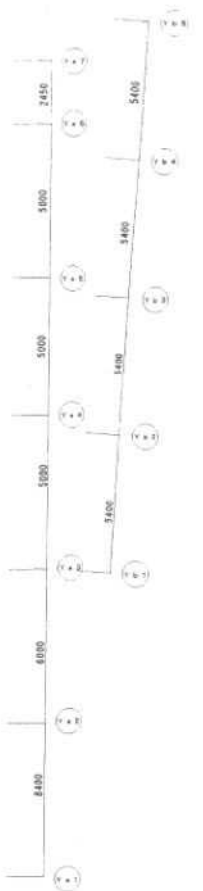



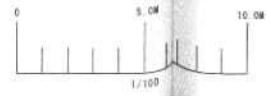

しゆん功園			

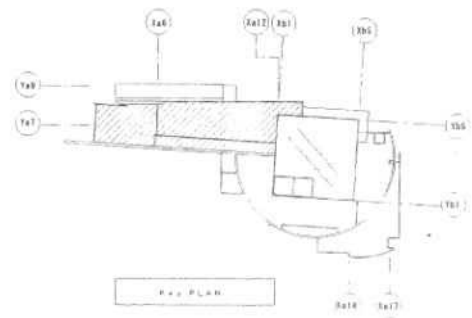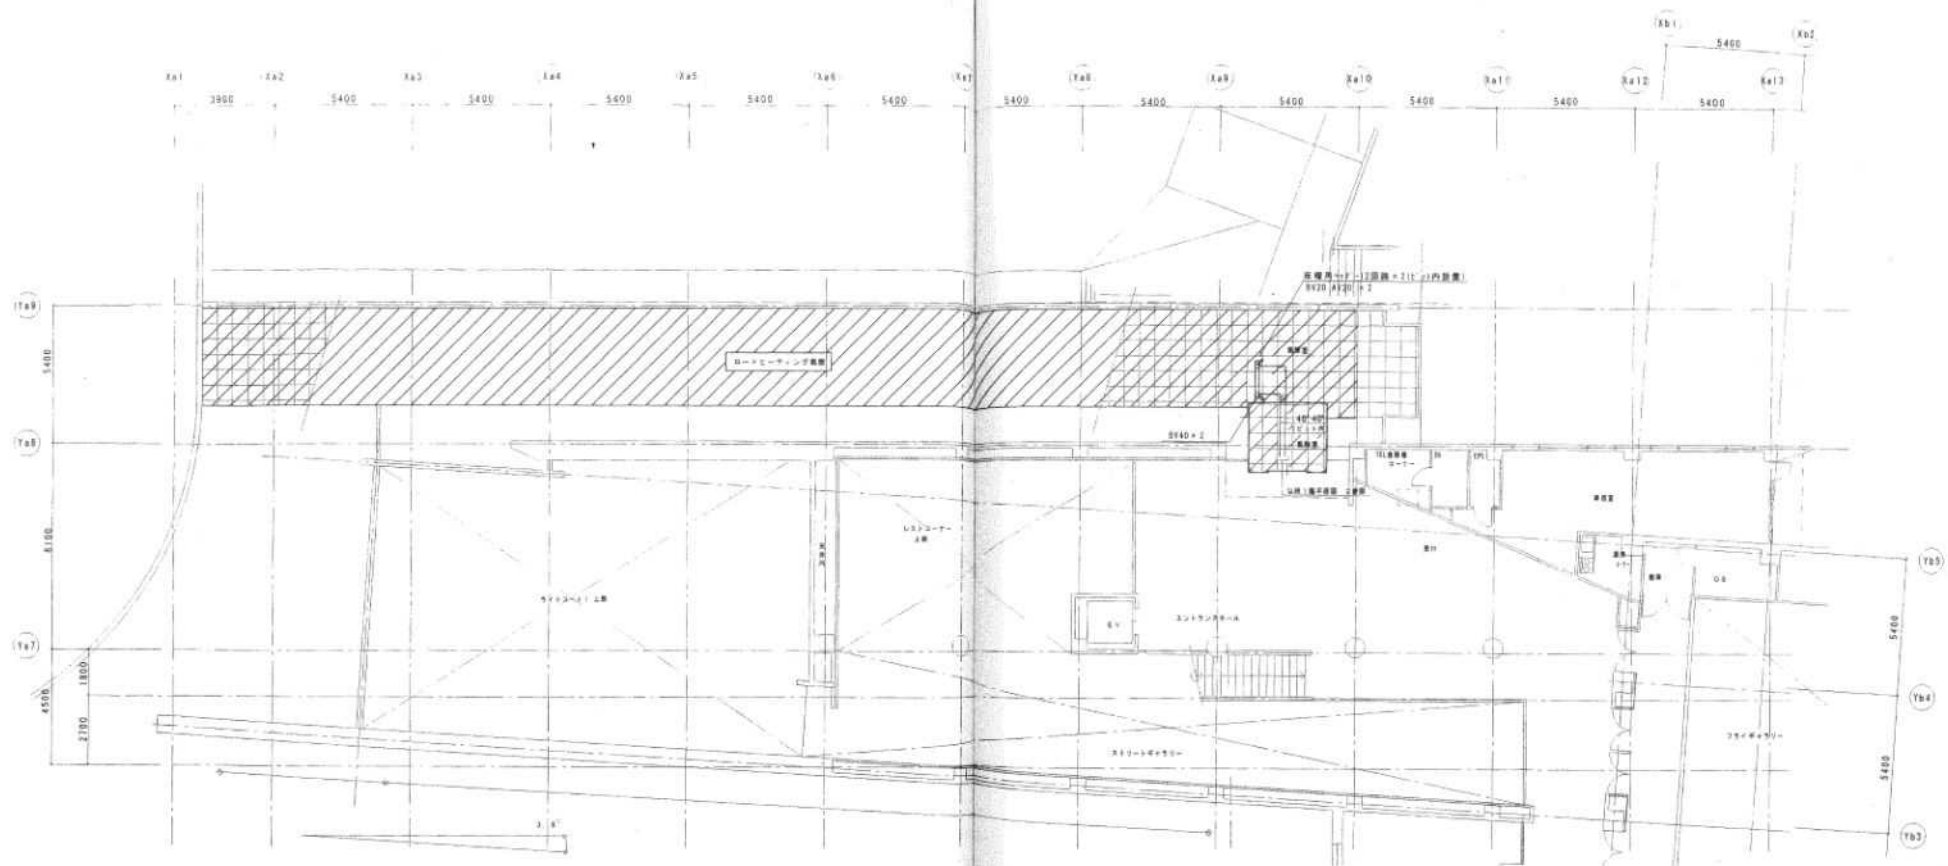

2階平面図 (2F) 縮尺 1/100

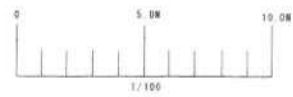

し かん 功 団			



区画	名称	面積	階数
1	臨館 1000×850×700H SUS304-1, 2c		2
2	臨館 900×1200H SUS304-1, 2c		3

ガラスファサード 断熱構造 100×100×100 フレーム ガラス種 PVDA





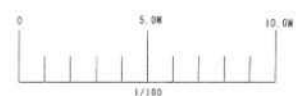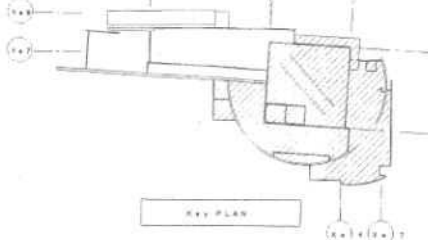

しゅん功図	

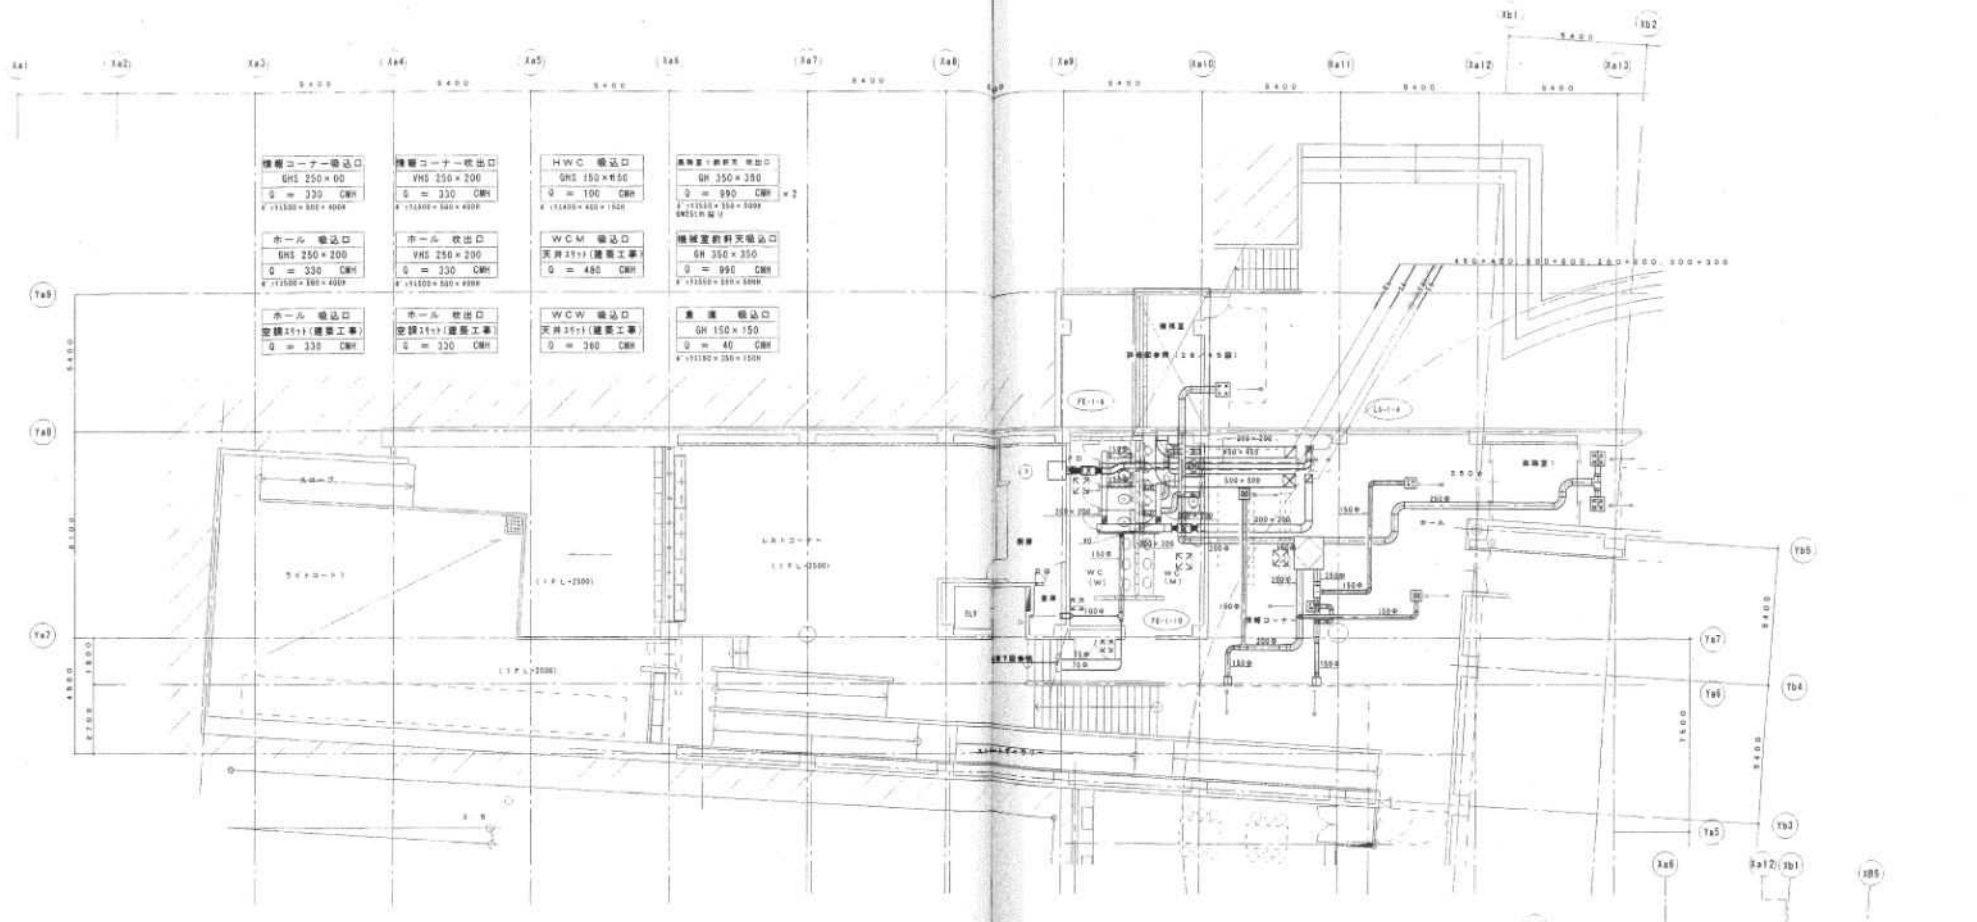

材料	数量	単位	備考
1	管径 1000×100×600H SUS304-1 2t		
2	17x7/8'- 片側吊床型 500×500×251-1個 7t-L 216号 F.V.D.系		

1階平面図 (2) 1/100

1FL角部詳細 1/100

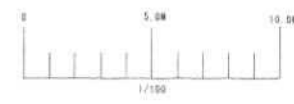

**Key PLAN**

しゅん功園




チャンパー一覧表				
記号	名称	寸法	法	備考
1	97-344124	1200×800×300H	GW25(内貼)	1

レゾナンス


RCR 吹出口 RS 150×150 Q = 140 CMH F: 11350×350×300H	廊下2 吸込口 GH 200×200 Q = 280 CMH F: 11400×400×350H
---	---

RCR 吹出口 RS 150×150 Q = 140 CMH F: 11350×350×300H
---

廊下2 吸込口 VH 200×150 Q = 200 CMH	真鍮 吹出口 89-79 150φ Q = 200 CMH
--------------------------------------	-------------------------------------

RCR 吸込口 天井111(建築工事) Q = 140 CMH	RCR 吸込口 天井211(建築工事) Q = 140 CMH
---------------------------------------	---------------------------------------

一般RCR 吸込口 天井111(建築工事) Q = 290 CMH	一般RCR 吸込口 天井211(建築工事) Q = 140 CMH
---	---

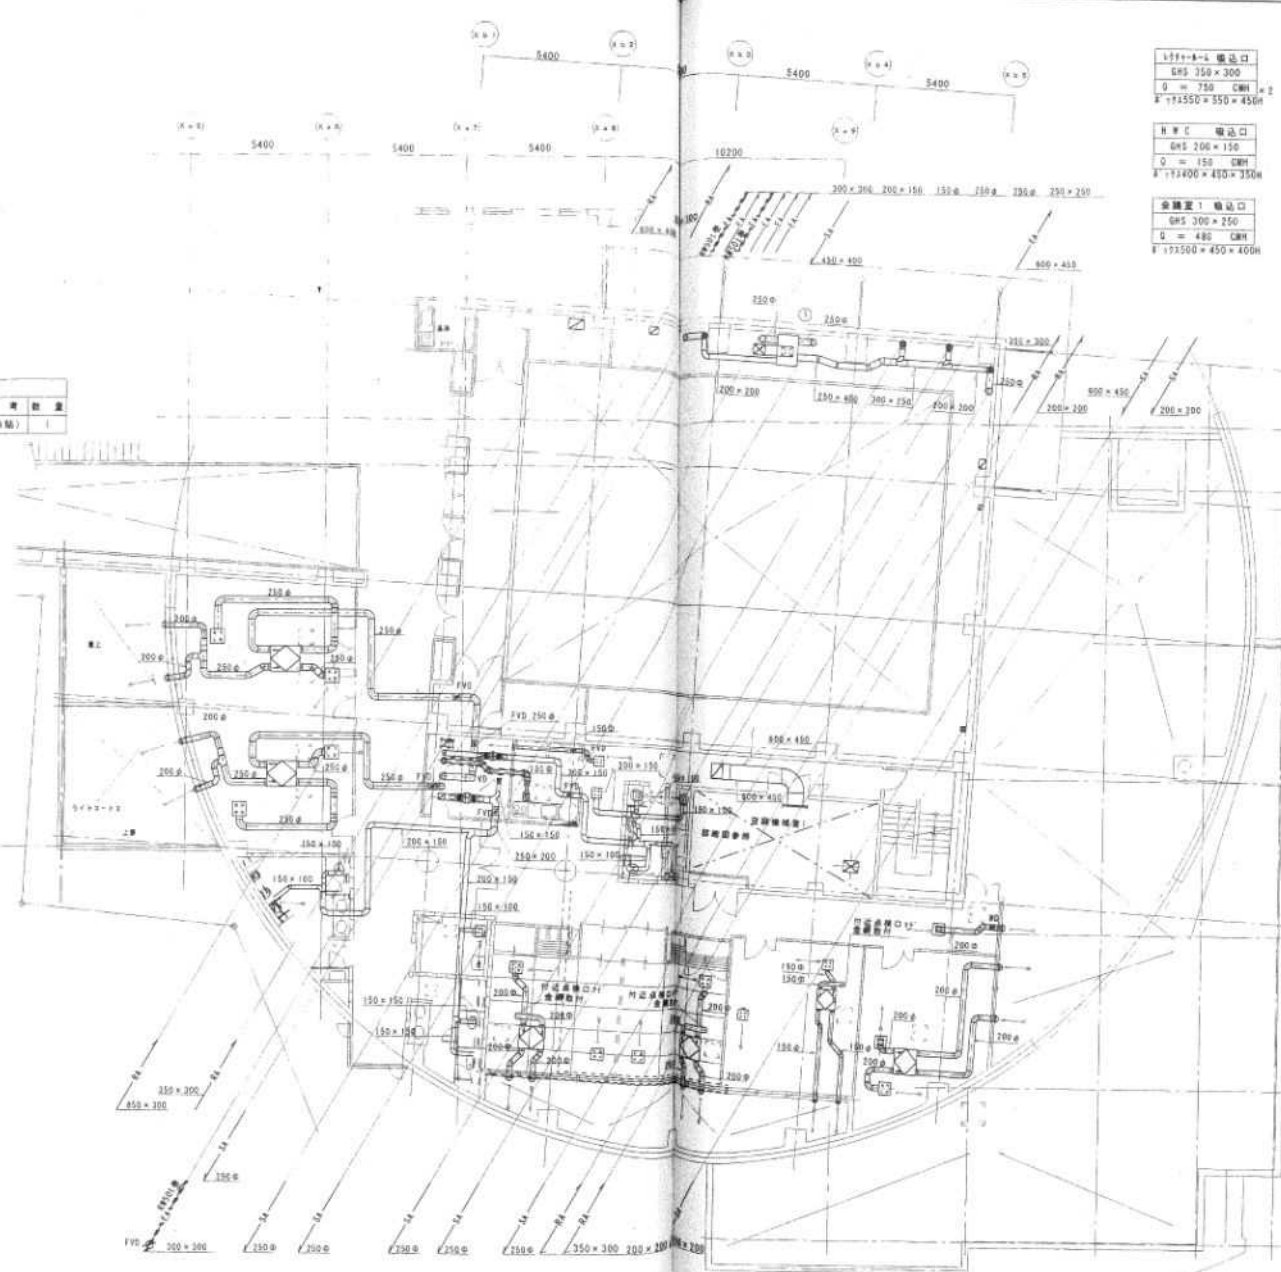

2階平面図 1:1 縮尺



1111-a-1 吸込口 GRS 350×300 Q = 750 CMH F: 11350×350×450H	1111-a-1 吹出口 VHS 350×300 Q = 750 CMH F: 11350×350×450H	全館室2 吸込口 GHS 300×250 Q = 480 CMH F: 11300×400×400H	全館室2 吹出口 VHS 300×250 Q = 480 CMH F: 11300×400×400H
H 1 C 吸込口 GHS 200×150 Q = 150 CMH F: 11400×400×350H	廊下2 吹出口 VHS 250×250 Q = 490 CMH F: 11450×450×400H	全館室3 吸込口 GHS 200×200 Q = 250 CMH F: 11400×400×350H	全館室3 吹出口 VHS 200×200 Q = 250 CMH F: 11400×400×350H
全館室1 吸込口 GHS 300×250 Q = 480 CMH F: 11300×400×400H	全館室1 吹出口 VHS 300×250 Q = 480 CMH F: 11300×400×400H	生活用設備 吸込口 GHS 300×300 Q = 450 CMH F: 11300×400×400H	生活用設備 吹出口 VHS 300×250 Q = 450 CMH F: 11300×400×400H

しゅん 功 図			

1213>18-4 出入口  
 20-P 200φ  
 D = 360 CMH = 18  
 溝蓋 117  
 400 × 400 × 400H

1213>18-4 出入口  
 GHS 250 × 200  
 D = 410 CMH = 2  
 772450 × 400 × 400H



1213>18-4 出入口  
 VHS 250 × 200  
 D = 410 CMH = 2  
 772450 × 400 × 400H

1213>18-4 出入口  
 GH 150 × 150  
 D = 70 CMH  
 772300 × 300 × 300H

1213>18-4 出入口  
 VHS 150 × 150  
 D = 70 CMH  
 772300 × 300 × 300H

排水 出入口  
 H1 300 × 300  
 D = 530 CMH  
 7721500 × 300 × 400H

排水 出入口  
 H2 1000 × 300  
 D = 220 CMH  
 7723200 × 500 × 500H

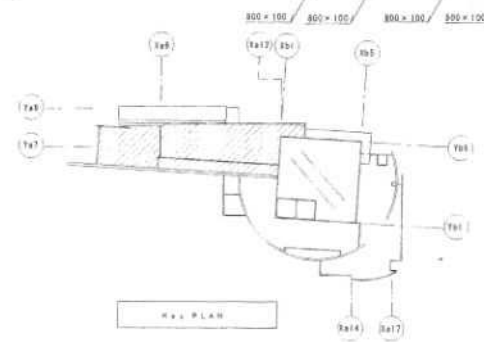
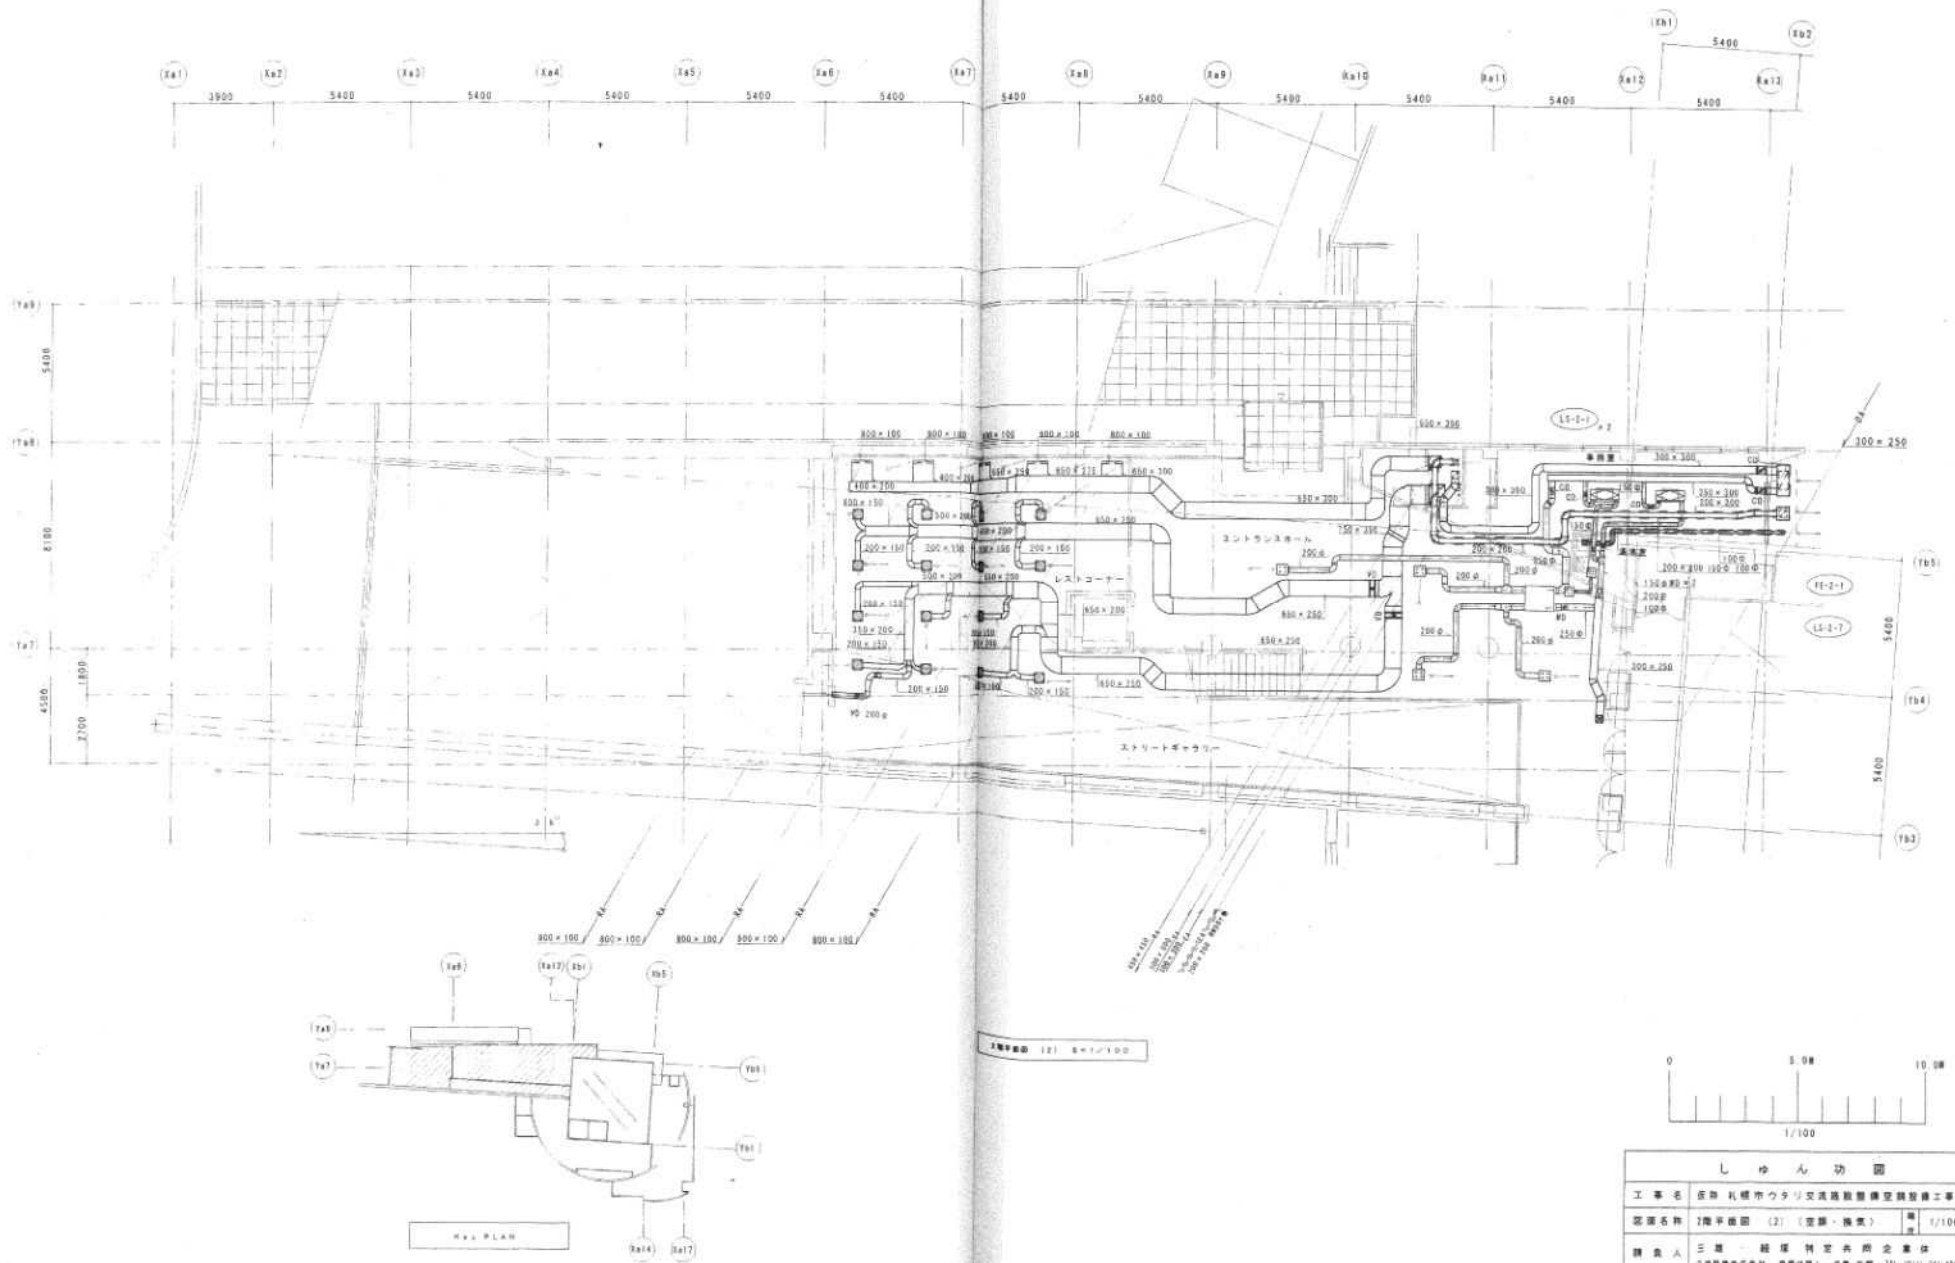


1階平面図 (2) 1/100



しゅん功 図			

管種	仕法	寸法	規格	数量
1	UPVC管	1200×1200×800H	GWK-1000	1
2	鋼管	1000×800×1000H	GWK-1000	1
3	鋼管	1000×800×1000H	GWK-1000	1
4	鋼管	800×800×900H	GWK-1000	1
5	鋼管	1000×800×1000H	GWK-1000	1
6	UPVC管	2000×2000×800H	GWK-1000	1

管種	仕法	寸法	規格	数量
1	CAV-1	450 CH	標準品	2
2	CAV-2	2310 CH	標準品	6
3	CAV-3	2800 CH	標準品	1

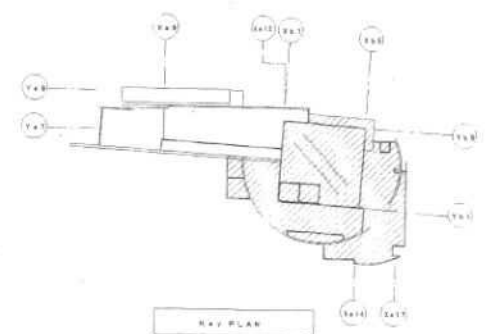
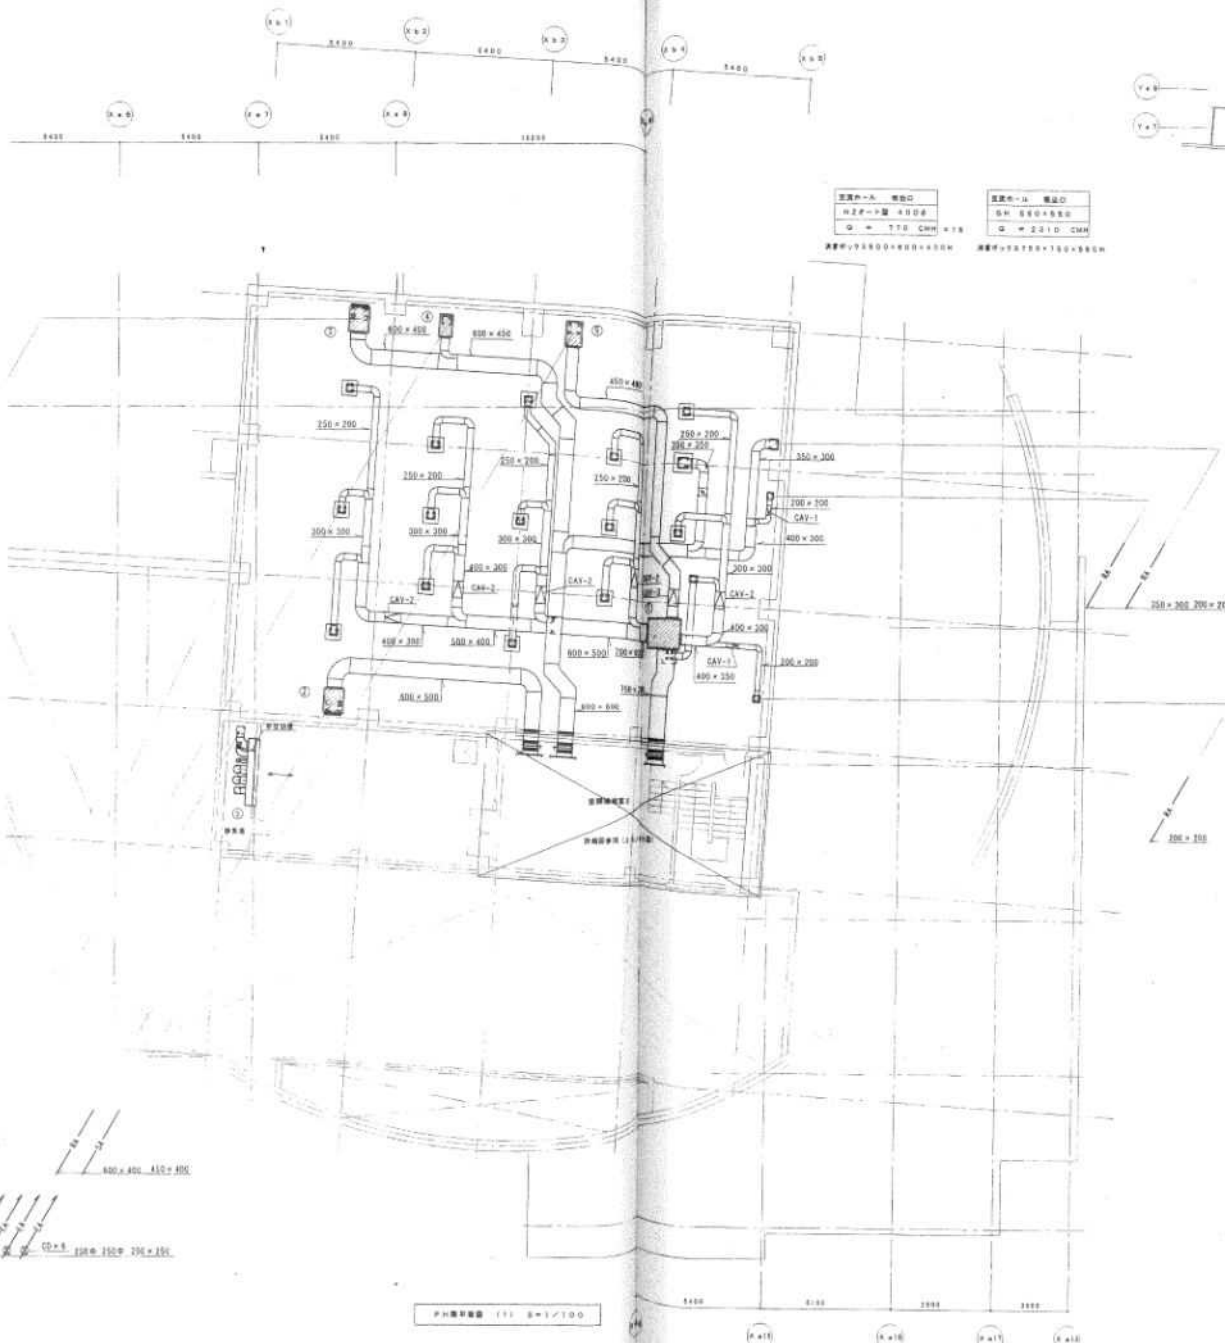


CAV PLAN

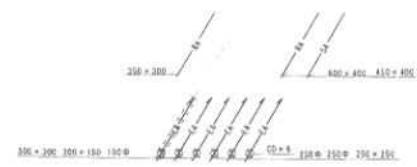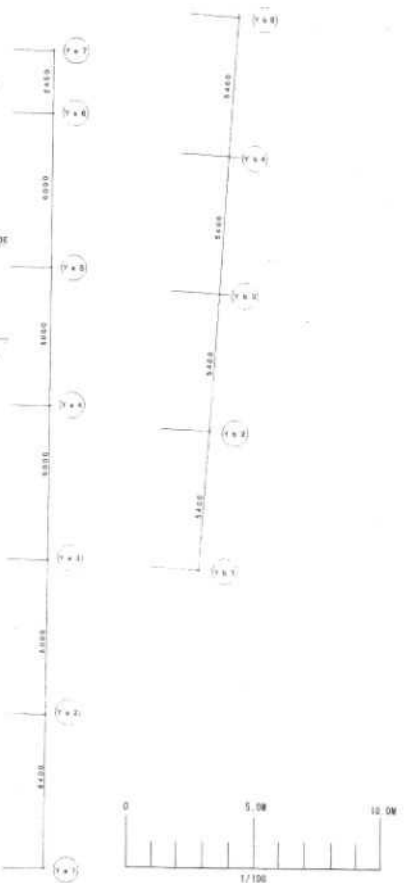


P-H標準品 (1) S=1/100

しんん図			
工種	製 図 2.2	監 査 2.2	施 工 2.2

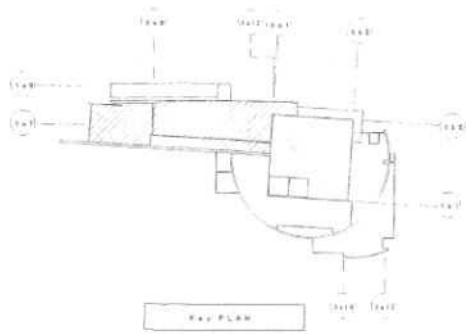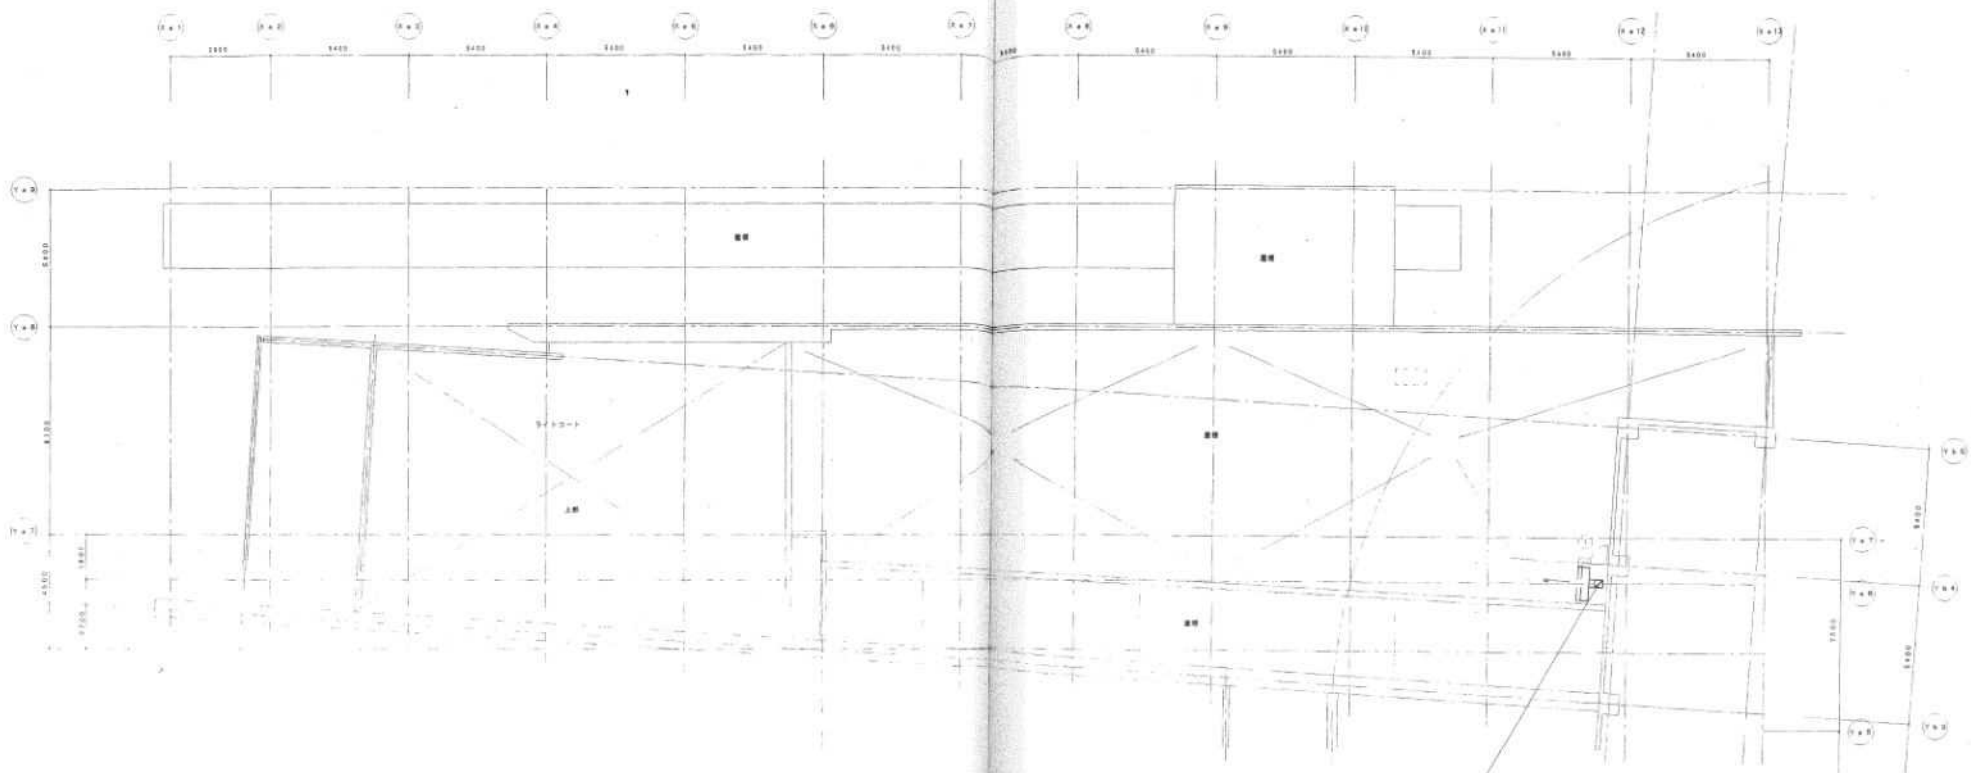



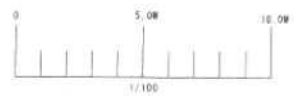


しゅん功図		




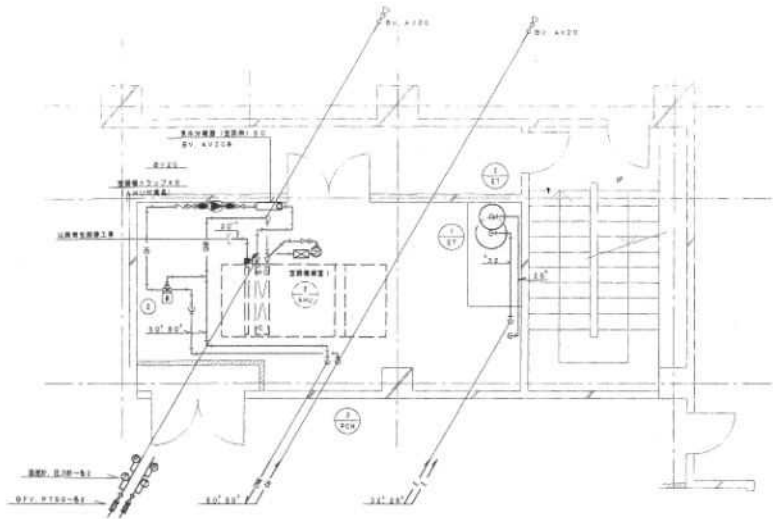

2F空調設備(送風配管) 図面 2-1/50

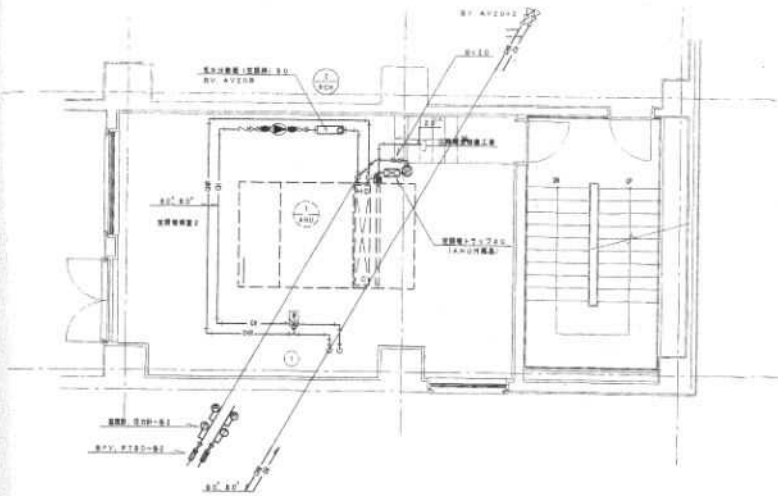


2F空調設備(空室配管) 図面 2-1/50

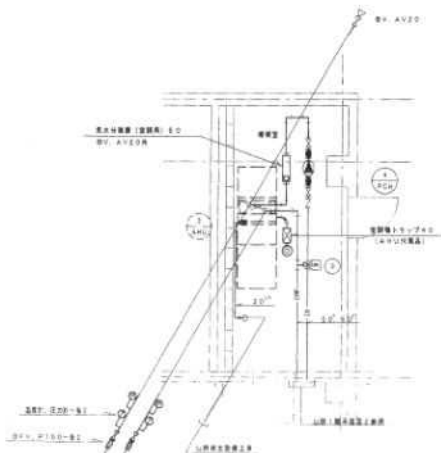


1F空調設備(空室配管) 図面 3-1/50

機器名称	機種	数量
PCH-1	SPVSD-3 CVSD P1SD-2	1
PCH-2	SPVSD-3 CVSD P1SD-2	1
PCH-3	SPVSD-3 CVSD P1SD-2	1
PCH-4	SPVSD-3 CVSD P1SD-2	1


材料名	仕様	数量
1	送風配管	AN10 80/50
2	吸気配管	AN10 50/32
3	吸気配管	AN10 80/32

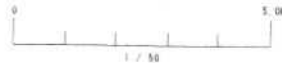


しゆん功図			
図面名称	空調機配管詳細図 (空調配管)	縮尺	1/50
製図人	三益・経理 特定共同企業体 三益建設株式会社 経理主任人 経理 大野 TEL: 03-343-6883		
土期	年 月 日	頁数	2/5

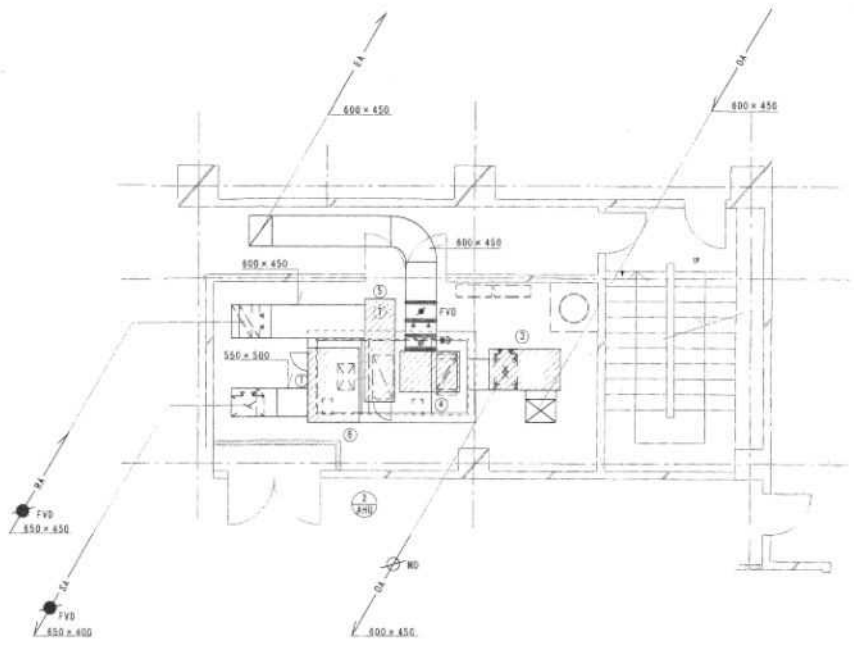

2F空調機配置 (床下空気機) 図面番 S-1/50

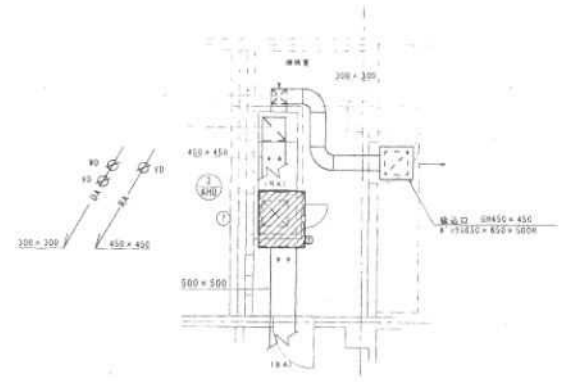


1F空調機配置 (床下空気機) 図面番 S-1/50

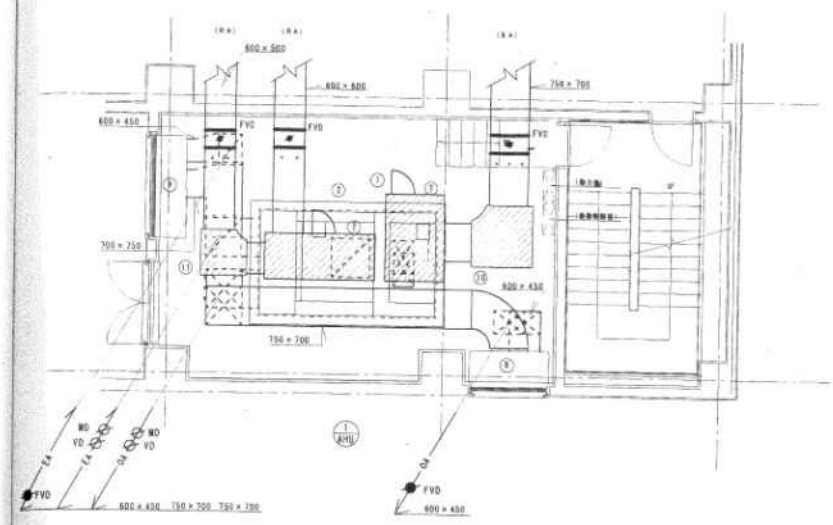


3F空調機配置 (空気機) 図面番 S-1/50


記号	名称	寸法	送風機	機口	数量
1	RT-11F200	1150 × 1700 × 800H	CR21 (内貼)	機口 40 × 40	1
2	RT-11F200	2150 × 900 × 800H	CR21 (内貼)	機口 40 × 40	1
3	RT-11F200	1400 × 800 × 800H	CR21 (内貼)	機口 40 × 40	1
4	RT-11F200	1550 × 800 × 800H	CR21 (内貼)	機口 40 × 40	1
5	RT-11F200	800 × 2000 × 500H	CR21 (内貼)	機口 40 × 30	1
6	RT-11F200	1500 × 1300 × 750H	CR21 (内貼)	機口 40 × 40	1
7	RT-11F200	750 × 1300 × 800H	CR21 (内貼)	機口 40 × 40	1
8	RT-11F200	1500 × 800 × 4000H	CR21 (内貼)	機口 40 × 40 × 2	1
9	RT-11F200	2000 × 600 × 2000H	CR21 (内貼)	機口 40 × 40 × 2	1
10	送風機	1200 × 1200 × 800H	CR21 (内貼)		1
11	送風機	900 × 900 × 500H	CR21 (内貼)		1

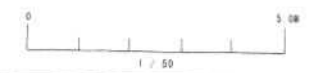


しゅん 功 団		

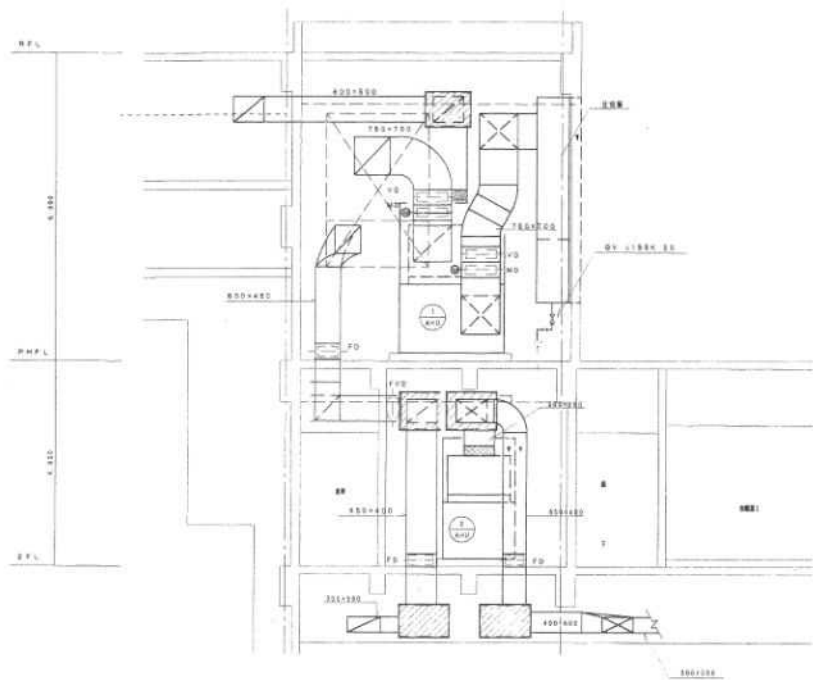


1階平面図 1/50

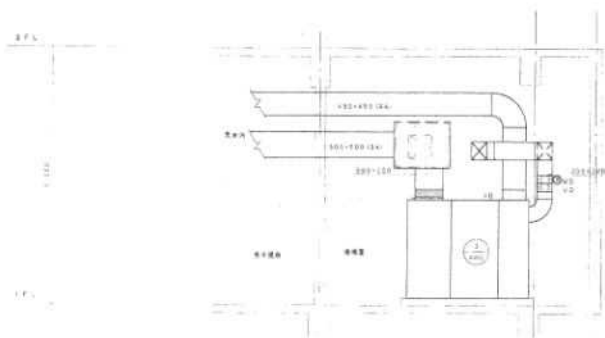

2階平面図 1/50

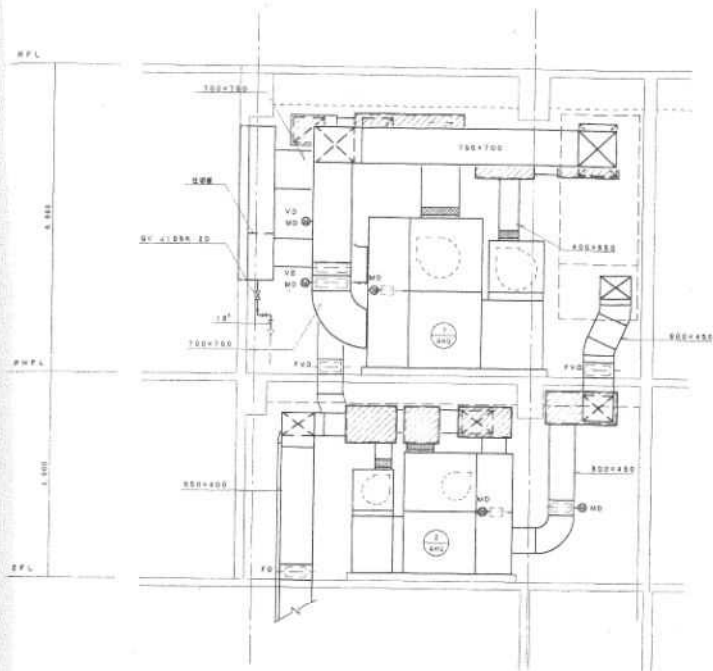

1階平面図 2/50

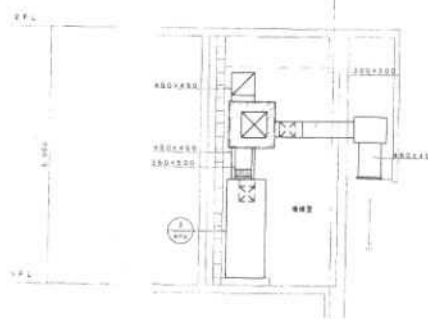

2階平面図 2/50



しゅん 協 団			
図面名称	空調機設置断面図 (空調機室)	縮尺	1/50
設計者	三井 建設 特定共同企業体 三井建設株式会社 建築代表人 池田 光雄 TEL. 0111 741-4000		
