


対象範囲

- ：1階
- ：2階区役所側
- ：2階消防署側
- ：4階

1階

天井までの高さの目安

- 1階：3.5m
- 2階（区役所・消防）：2.7m
- 4階：4.5m

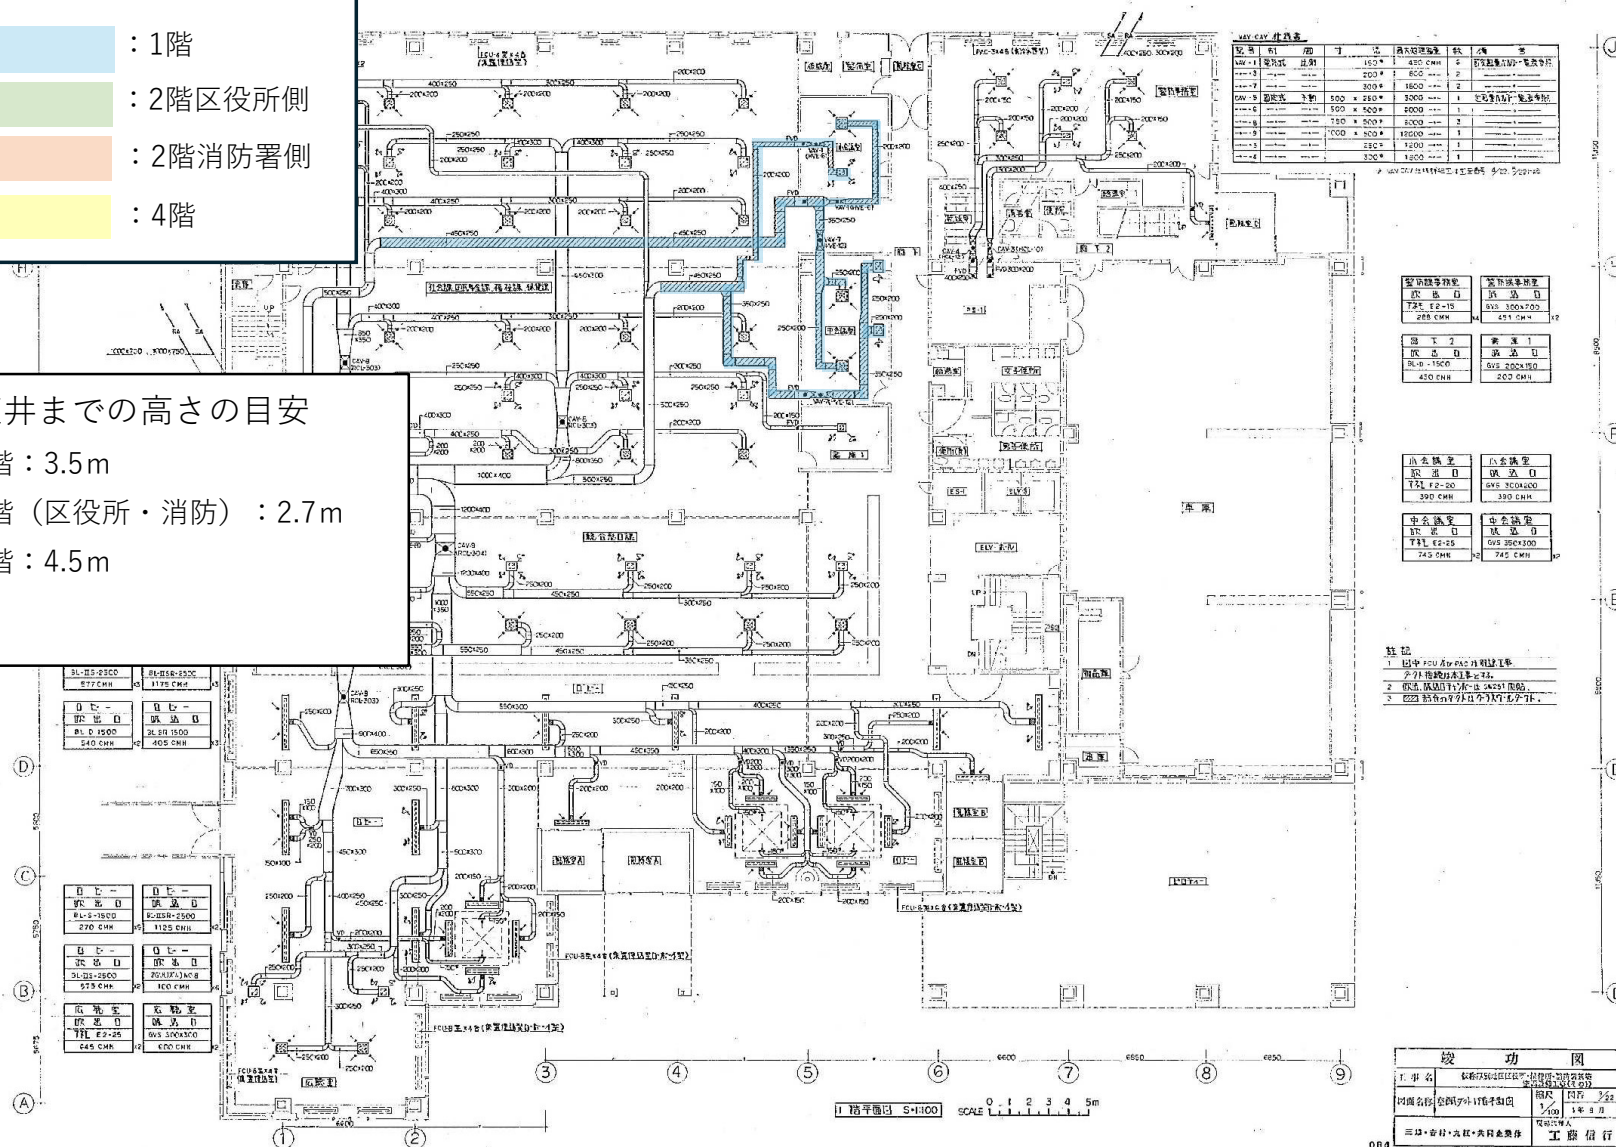



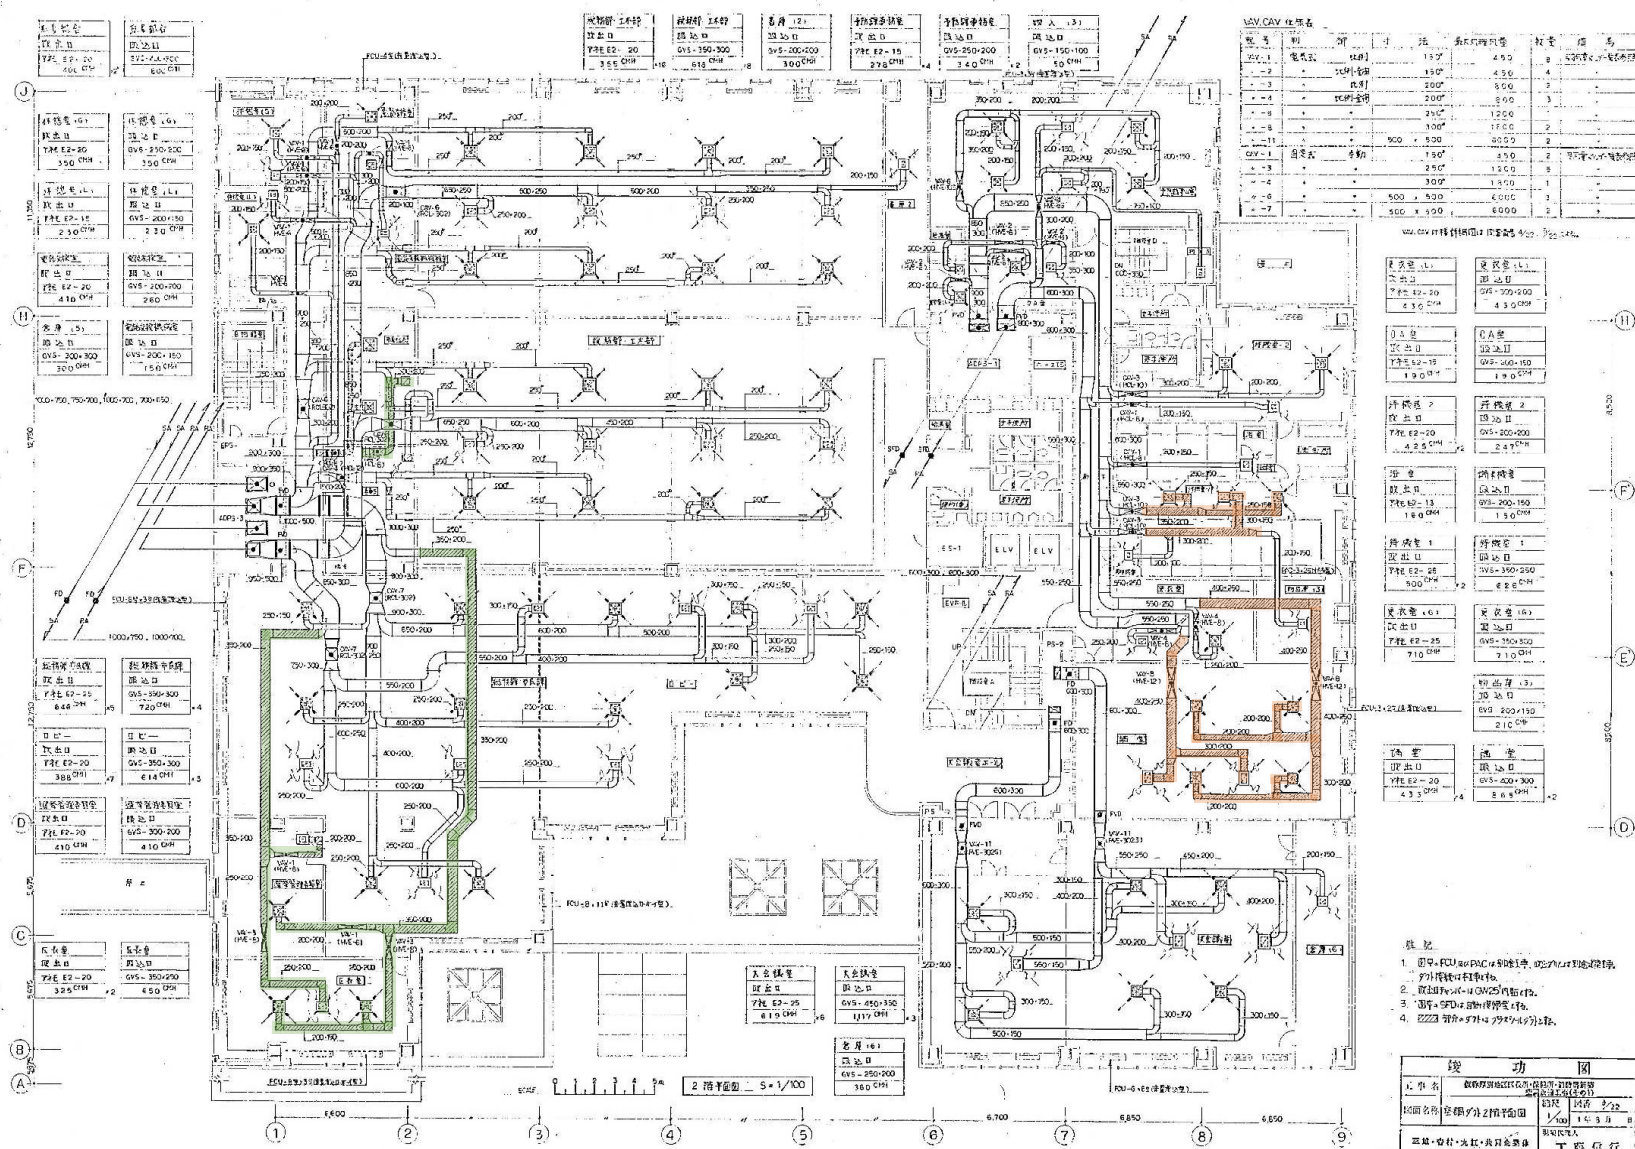

4階

