


対象箇所：G  
 (その他は対象外)

	系統名	回路数
A	消防署エプロン	24
C	区役所入口正面	8
D	区役所入口階段	14
G	駐車場スロープ系統	5

# G系統

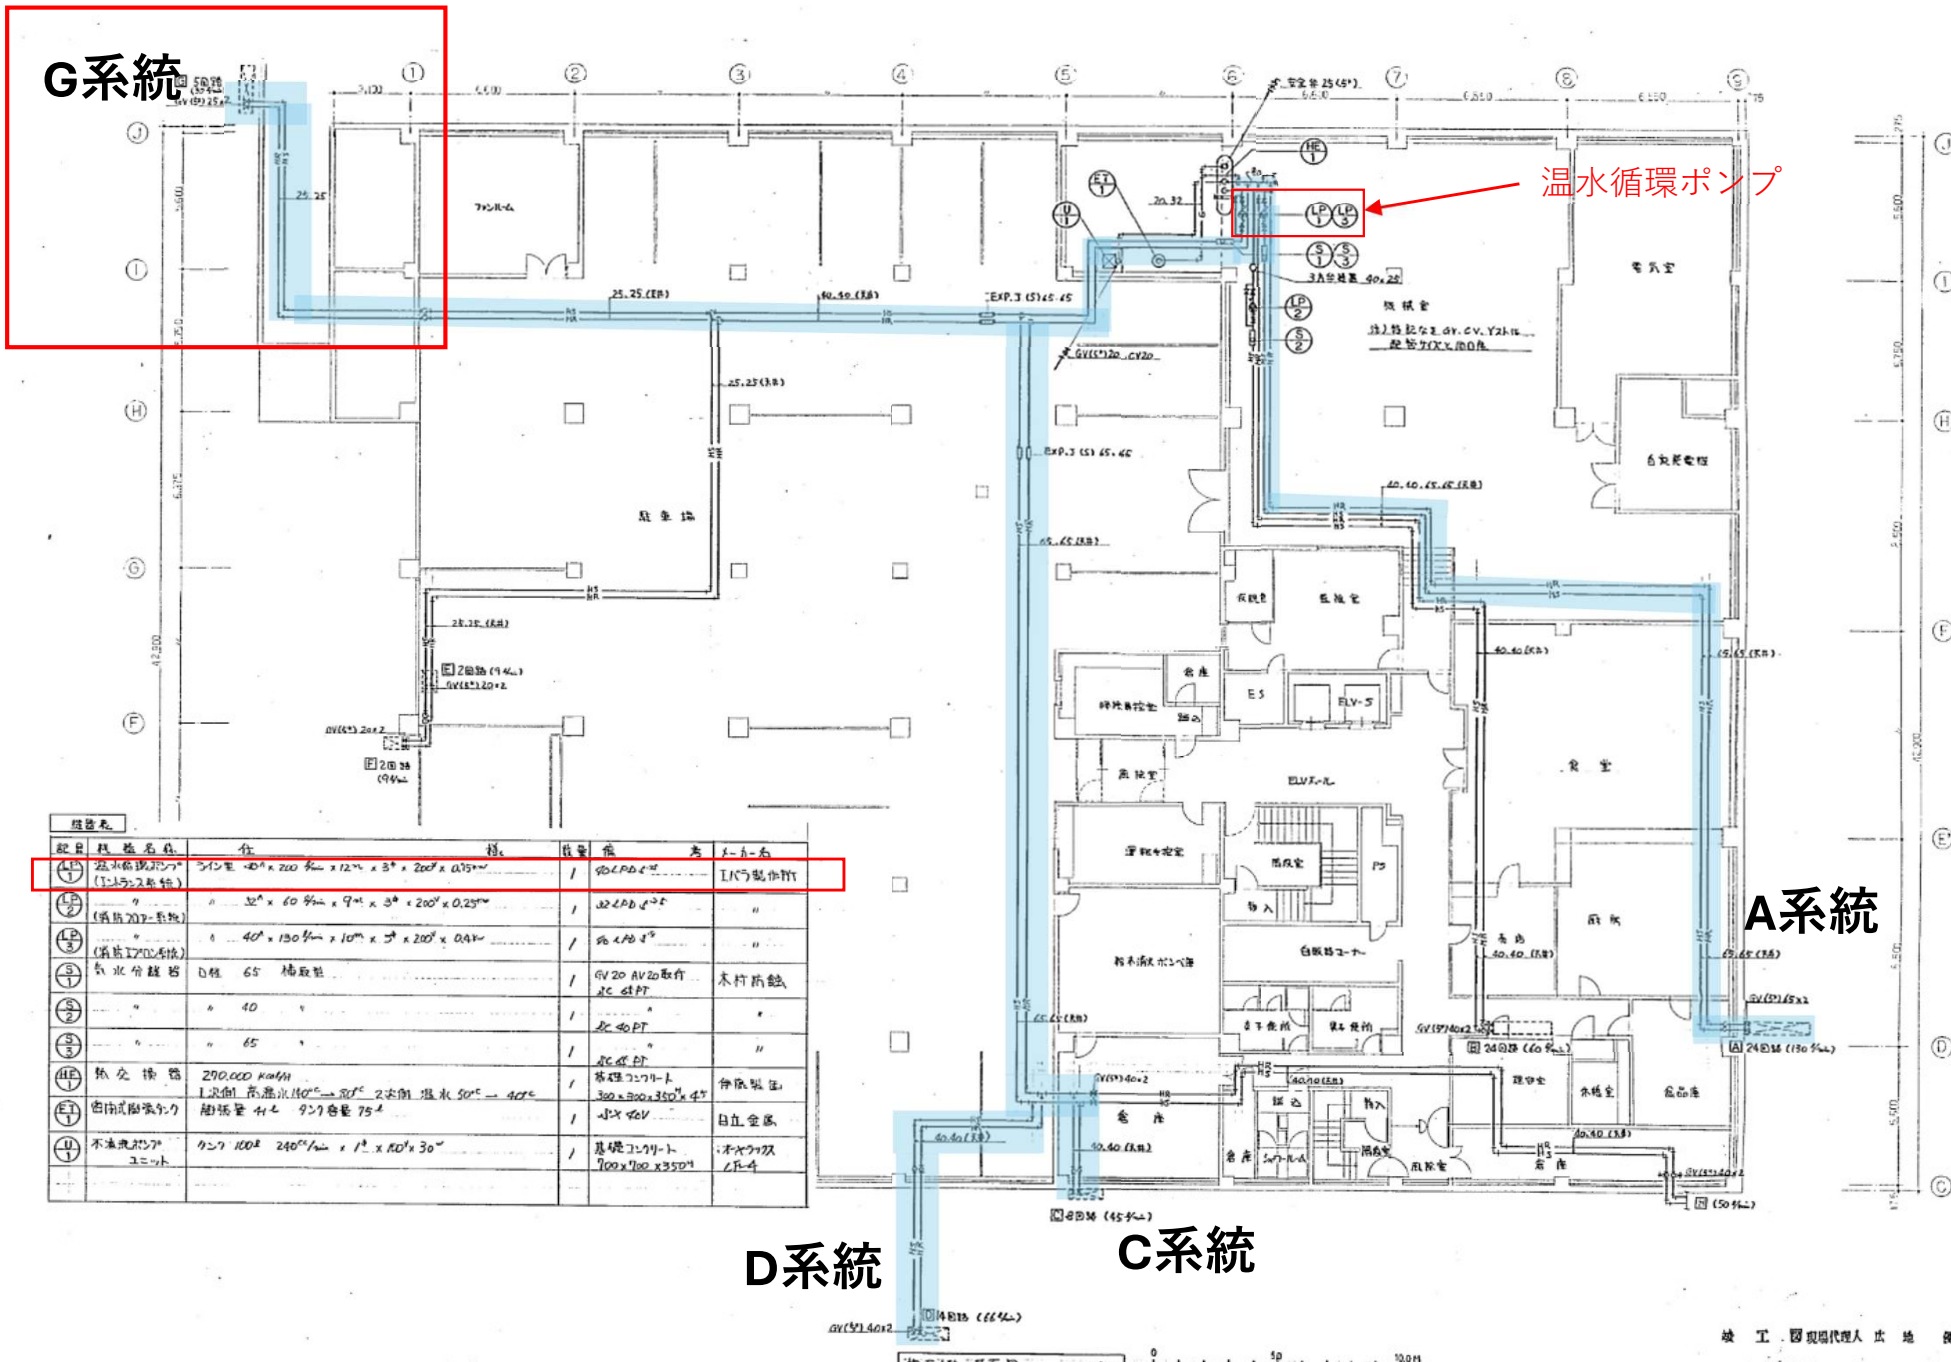

温水循環ポンプ

# A系統

# D系統


# C系統

記号	機器名称	仕様	数量	備考	取付位置

竣工 図現代理人 地 産

工事名	地下1階配管平面図	図号	30
図尺	1/100	作成年月	5月 1日
設計	松田 洋	確認	松田 洋
施工	東北・江沼・道開器具株式会社		


# A系統

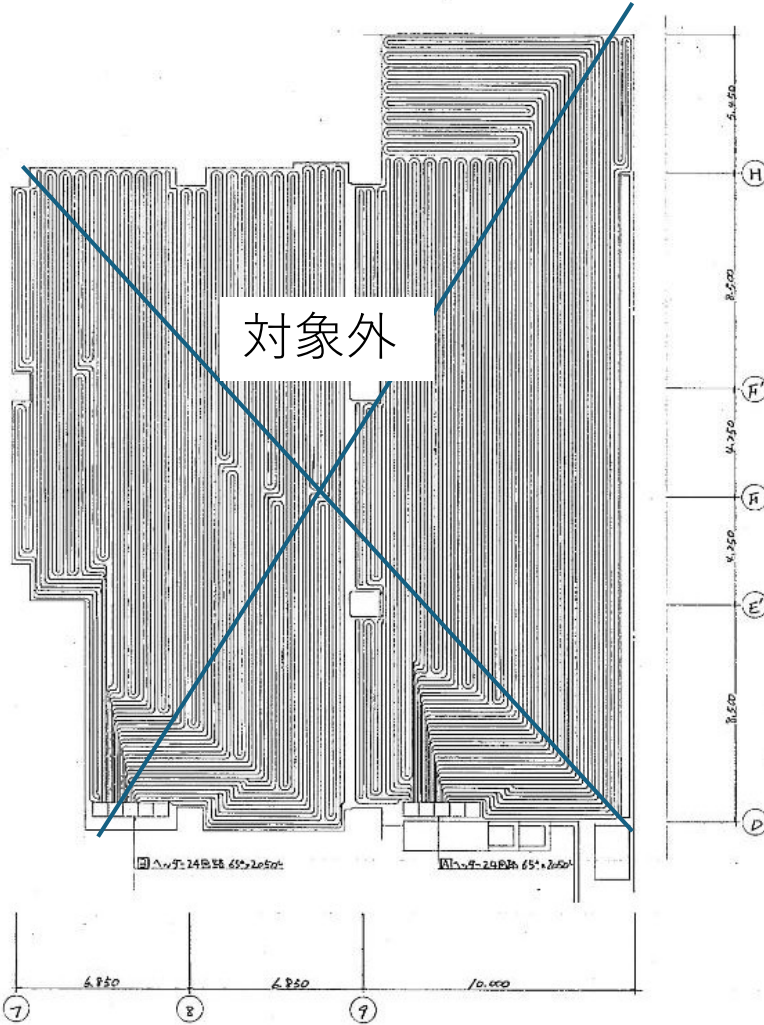

対象外


A-B 平面図 1:1000

# G系統

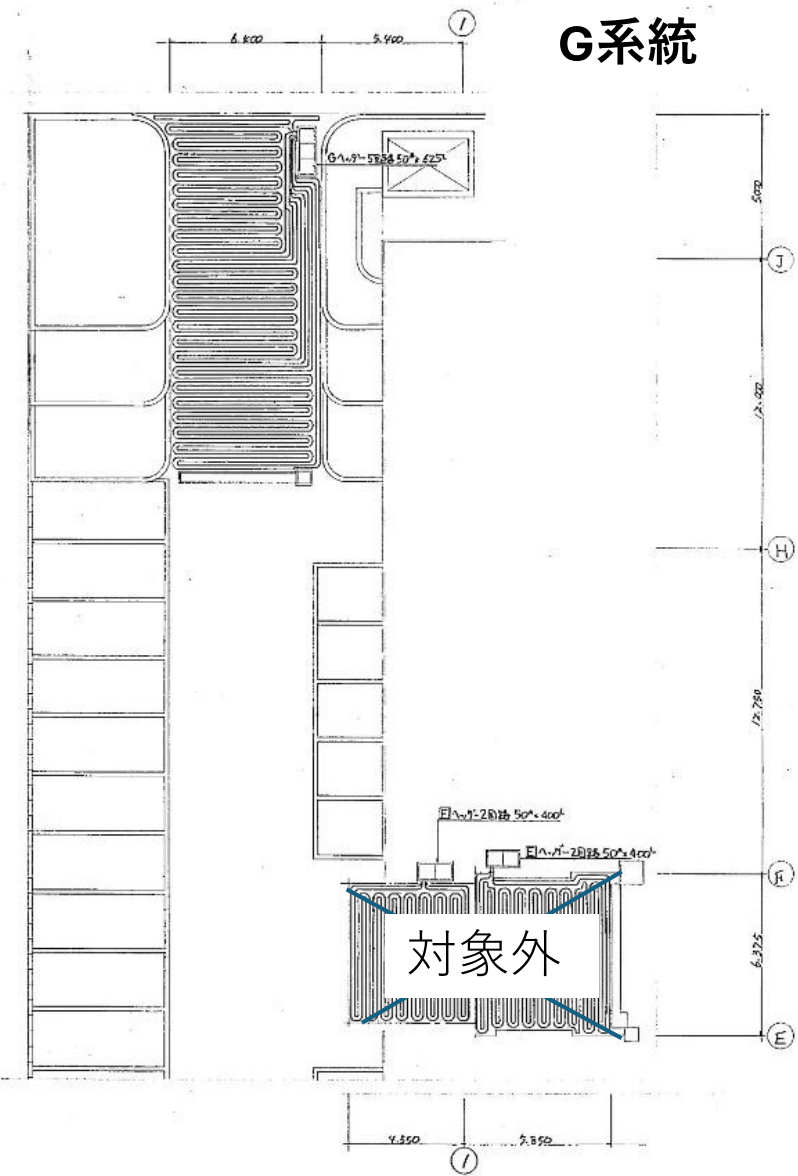





対象外

E-F-G 平面図 1:1000

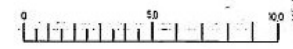

竣工図製図代理人 次 地 健

工事名	本邦 有明地区 22F 住棟用・前庭用 新築工事		
図面名	ABEFG 布設図	区画	31
階 段	20F	平成	24年 8月 0日
設 計	野村	安 岡	司
施工者	野北・佐野・道尾建築株式会社		

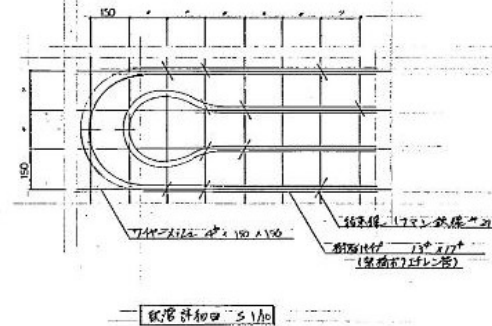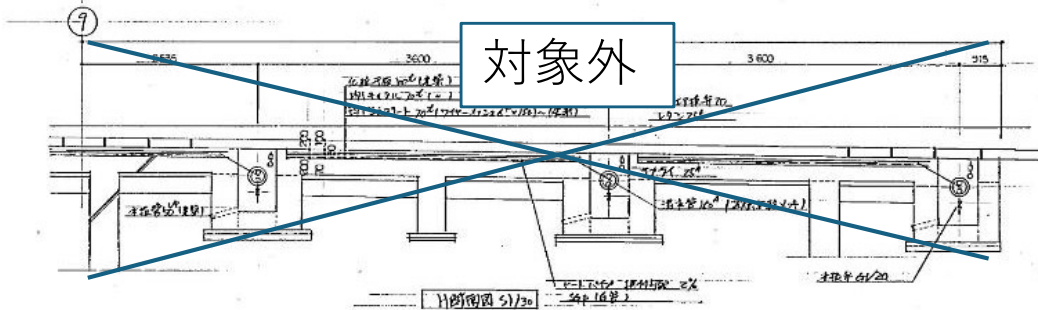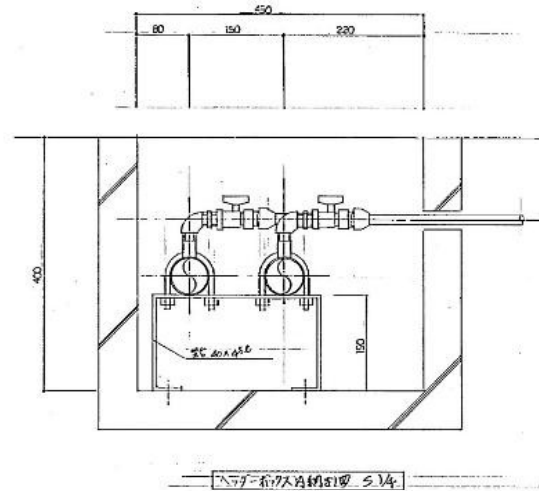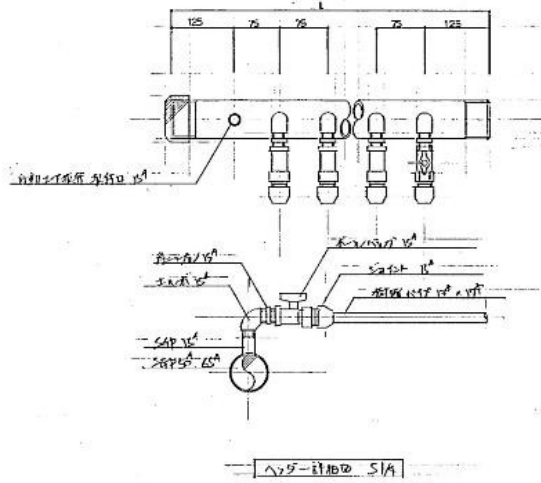


## ①温水循環ポンプ

エントランス系統  
(CDG系統)



②ロードヒーティング G系統ヘッダーボックス

G系統

