





工事場所：札幌市北区北25条西6丁目1-1

工事場所：札幌市北区北24条西6丁目1-1, 1-7


附近見取図

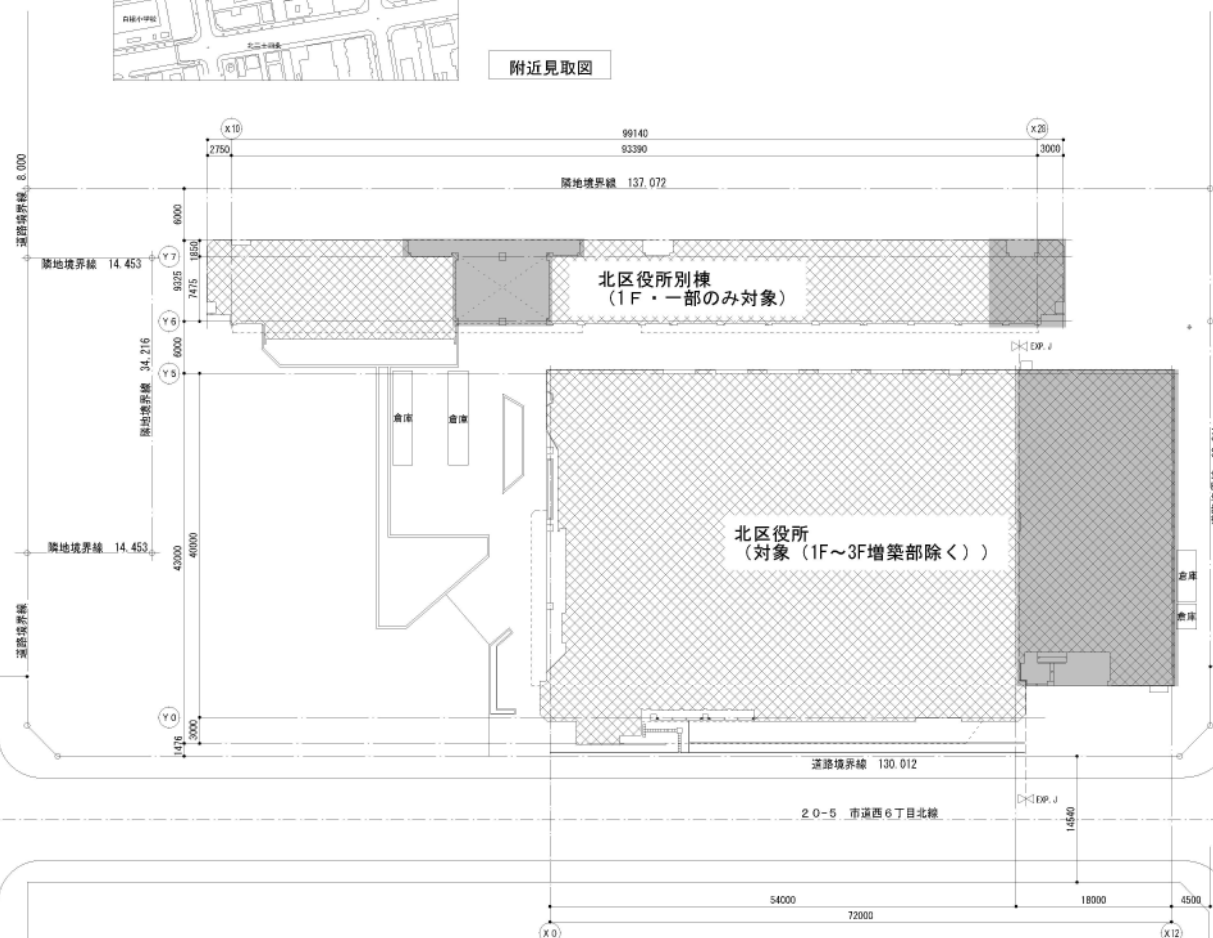

配置図

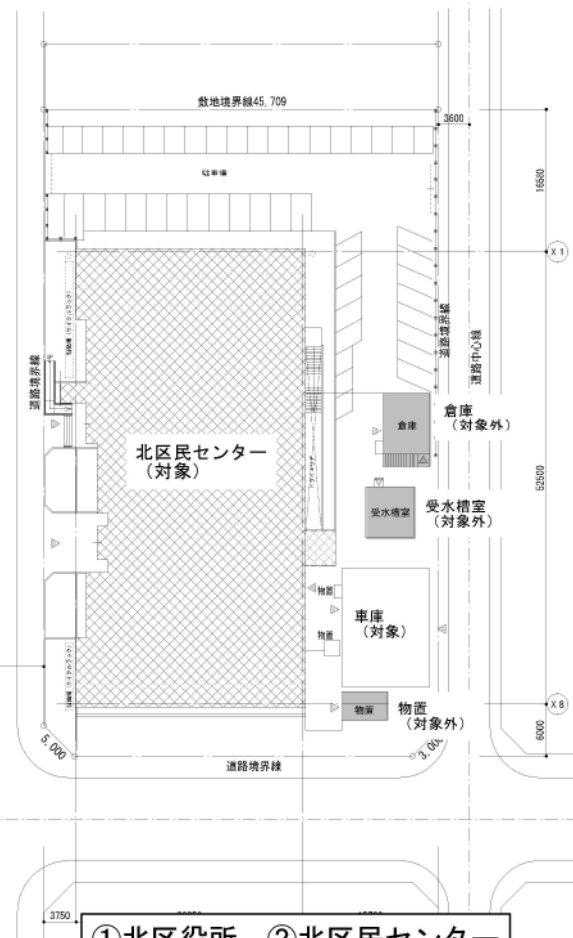

①北区役所 ②北区民センター

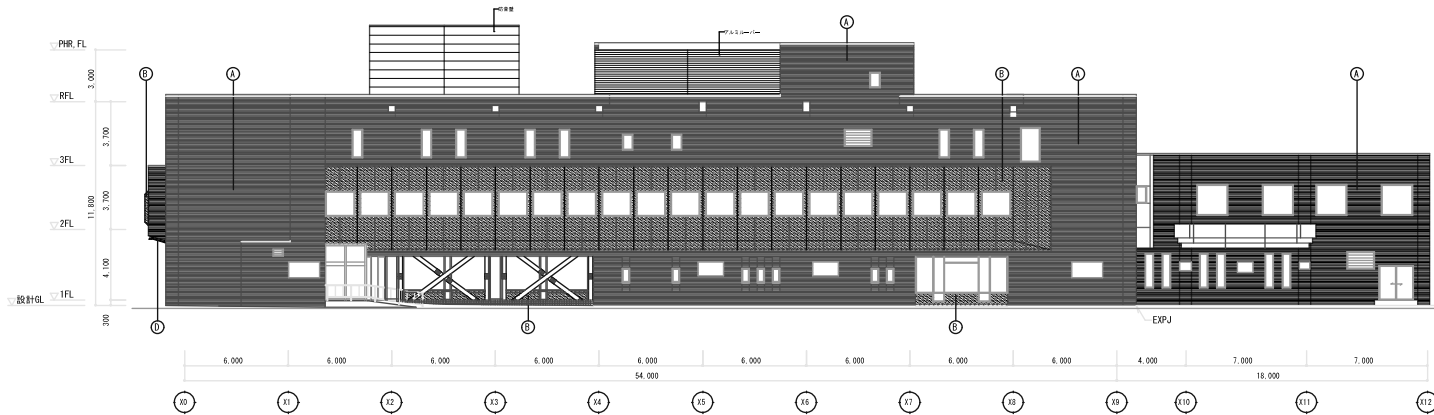


凡例

■	タイルの上 外壁タイル色顔料特製遮光防止工法(一度分付ウレタン樹脂) 既存のまま
○	コールテン網 アクリルウレタン樹脂塗膜の上
■	即
■	既存のまま


東立面図



西立面図

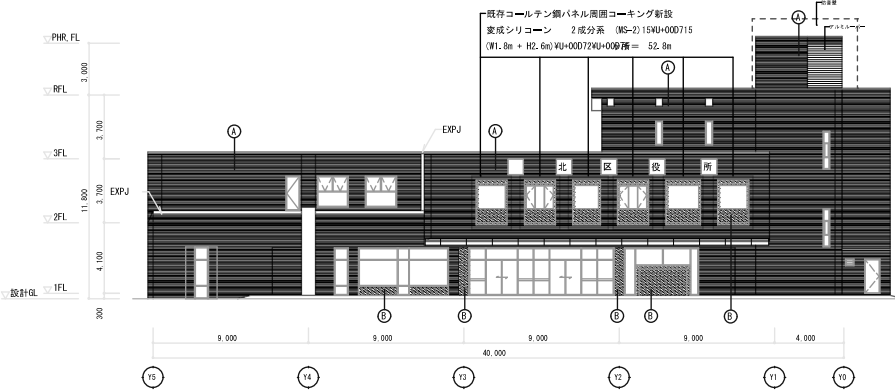

南立面図

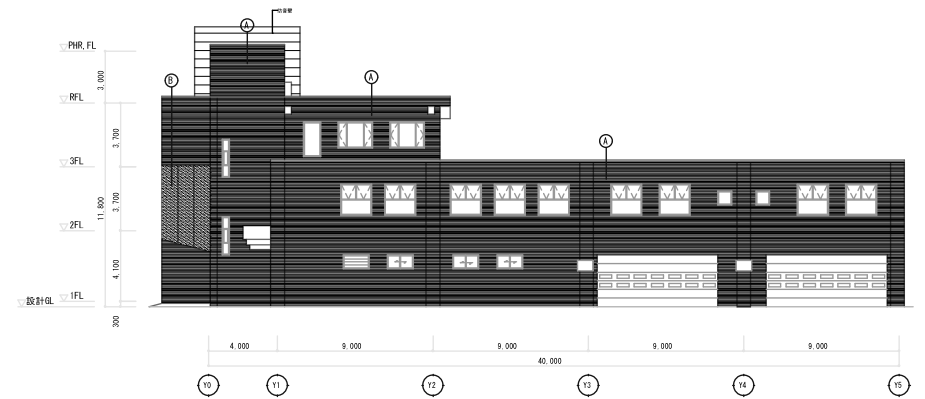

北立面図

①北区役所

Y5


Y4

Y3

Y2

Y1

Y0

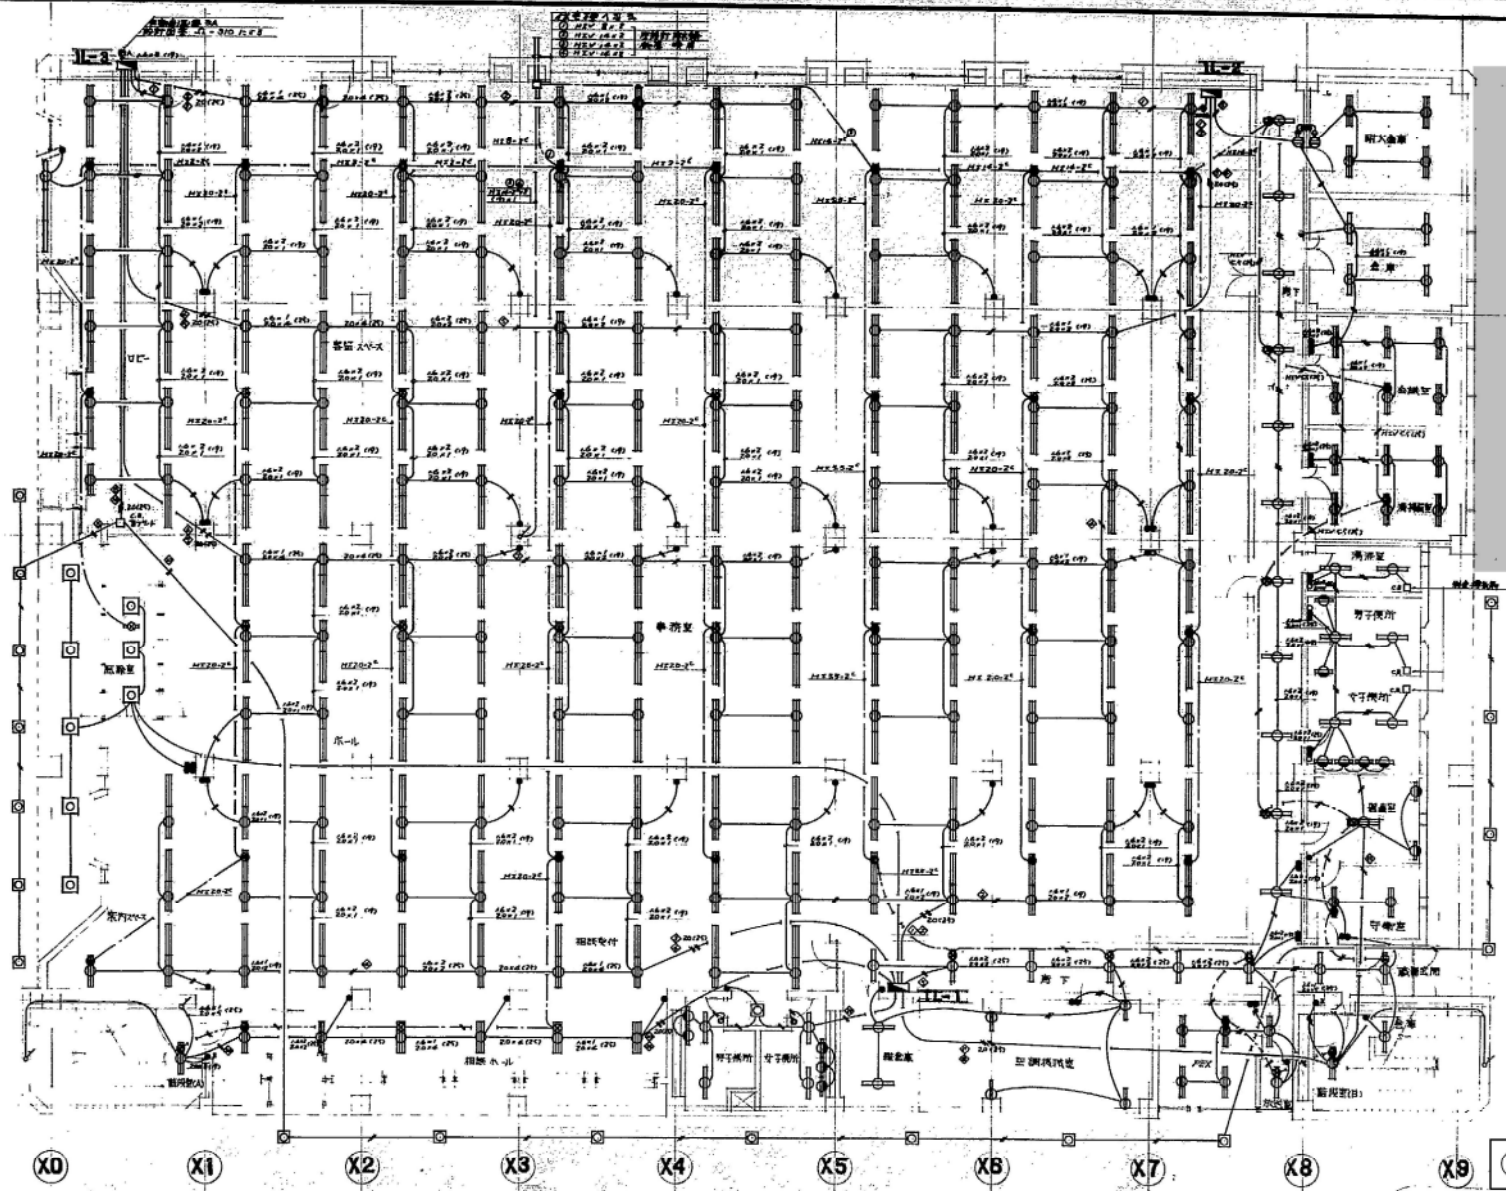

増築部対象外

X0 X1 X2 X3 X4 X5 X6 X7 X8 X9

①北區役所

1002 (1F)
1003 (1F)
1004 (1F)
1005 (1F)

1 1/200

札幌北24条市役所住宅電気設備工事
1階平面図
46.4.11
47.2.13
S 26
100

Y5


Y4

Y3

Y2

Y1

Y0

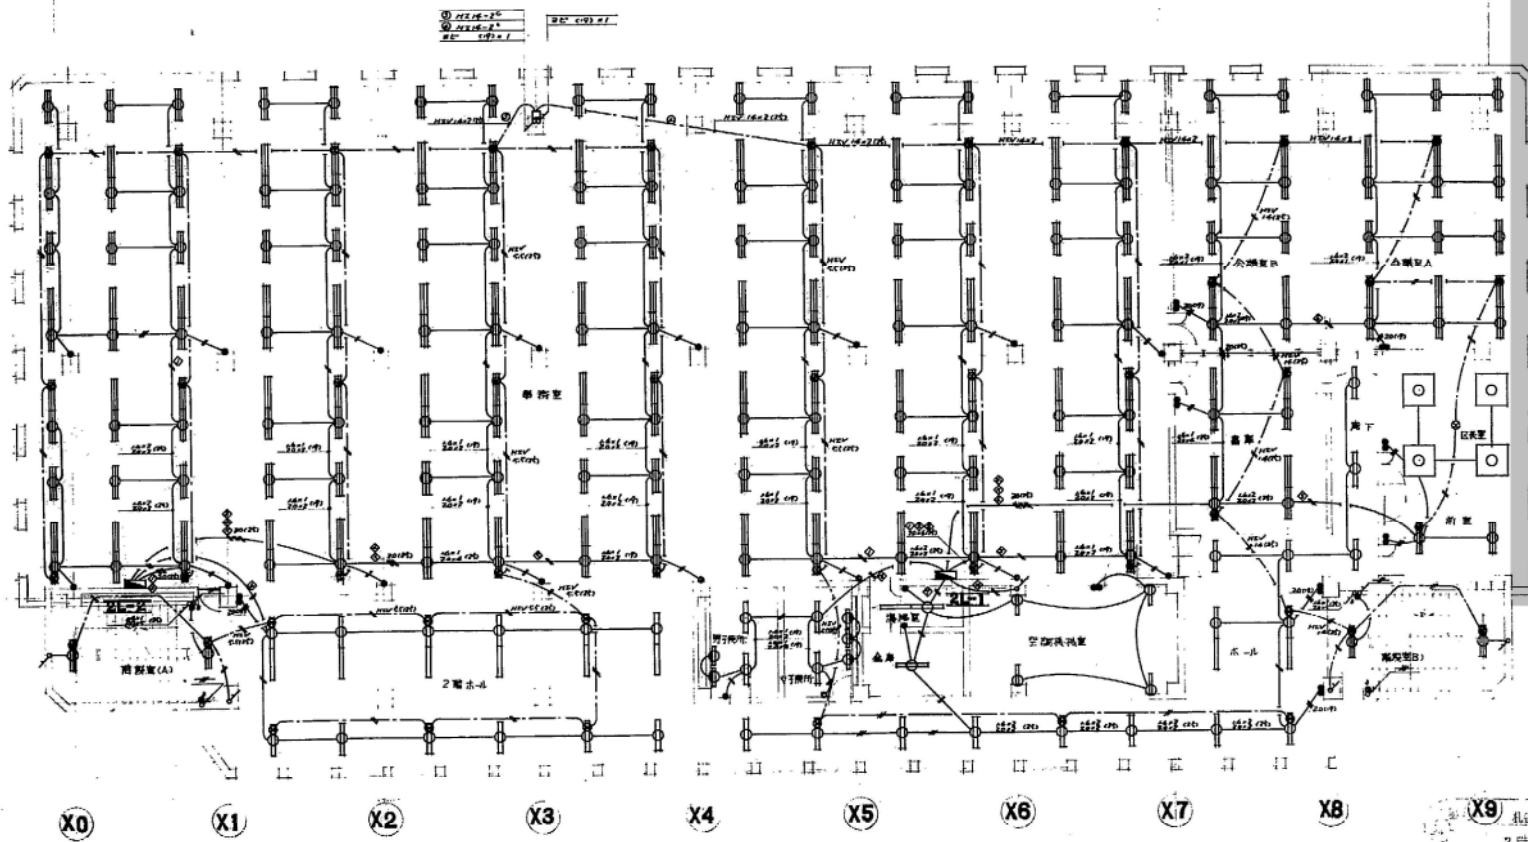

増築部対象外

①北区役所

X9	札幌北区内市街地住宅再開発工区	
	2階照明設備	
48	21	9
47-2	1	20
	1/100	


施工者

Y3

Y2

Y1

Y0

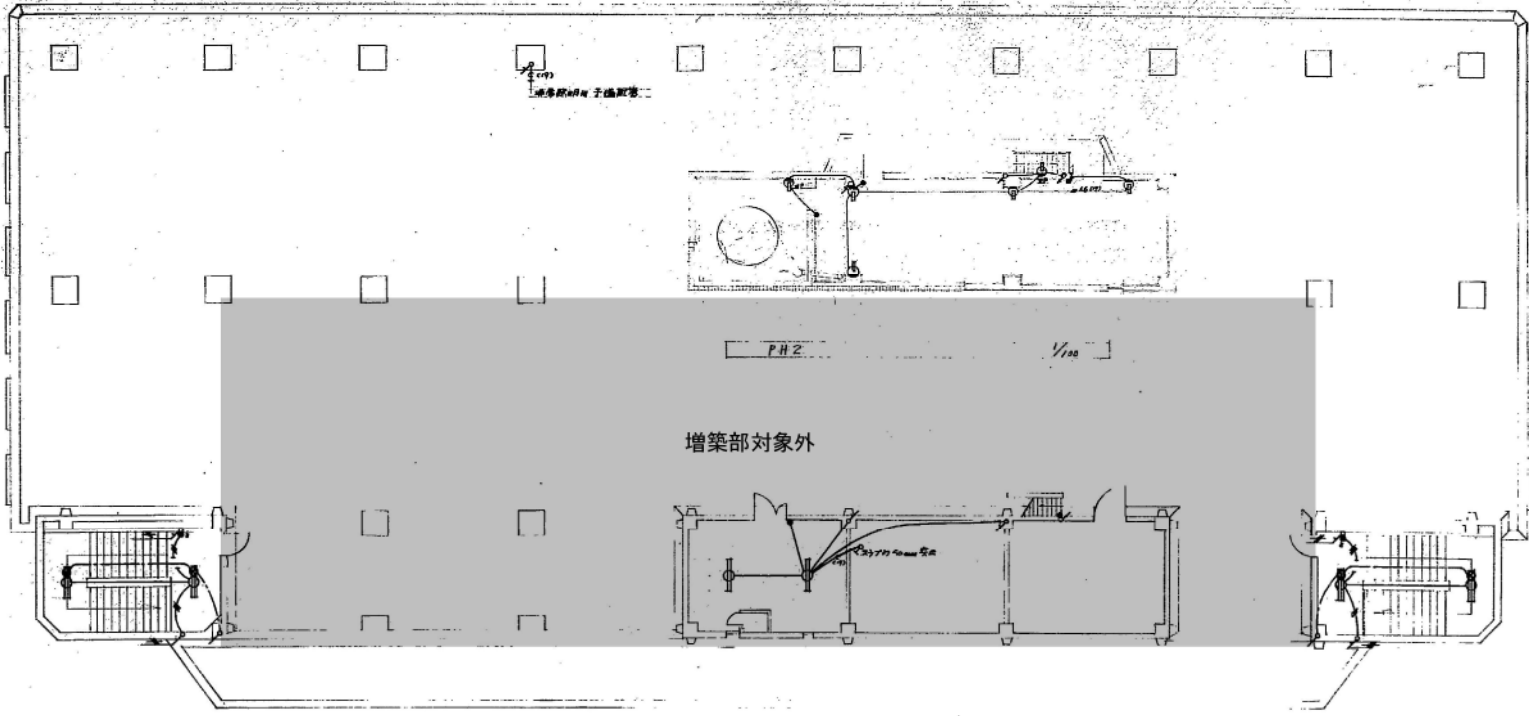

X0

X1

X2

X3

X4

X5

X6

X7

X8

X9



PH 1 標準平面図 1/100

①北区役所

発注者			

Y7

Y6

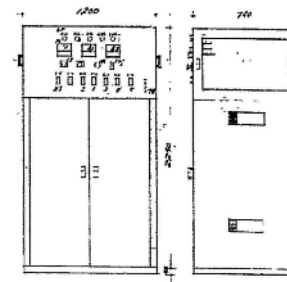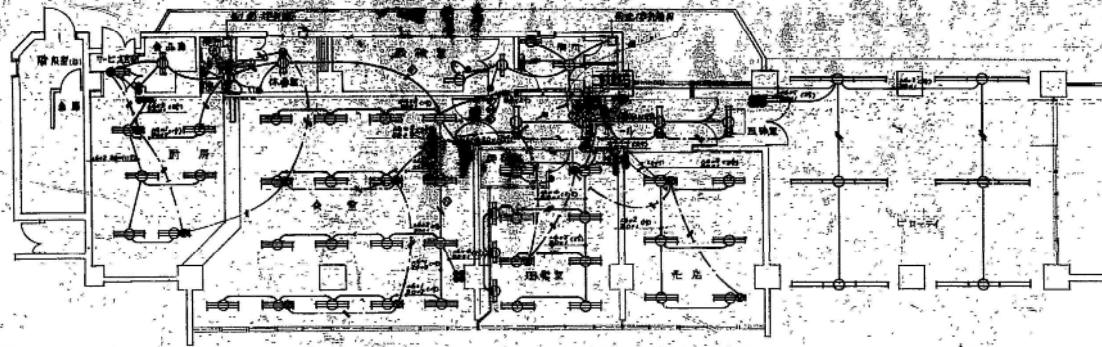

非常灯用蓄電池装置

蓄電池
 全館用特別用蓄電池
 入力側 3φ 200V 70A
 出力側 单相 100V 20φ 122V 30A
 蓄電池
 充電室 鉛蓄電池 全館用
 容量 4-100 50±% / 組
 電圧 100V 100V

X10

X11

X12


X13

X14

X15

X16

X17

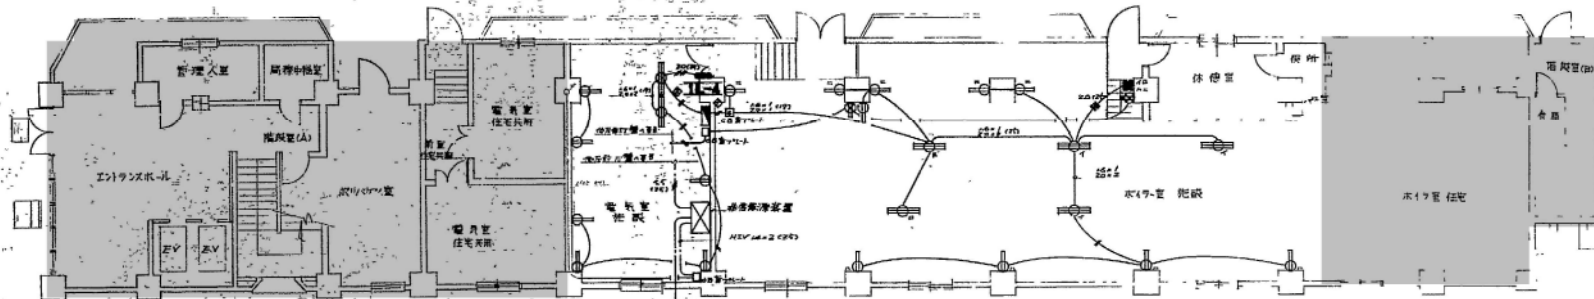

Y7

Y6

X17

X18

X19

X20

X21

X22

X23


X24

X25

X26

X27


X28

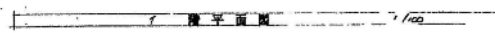







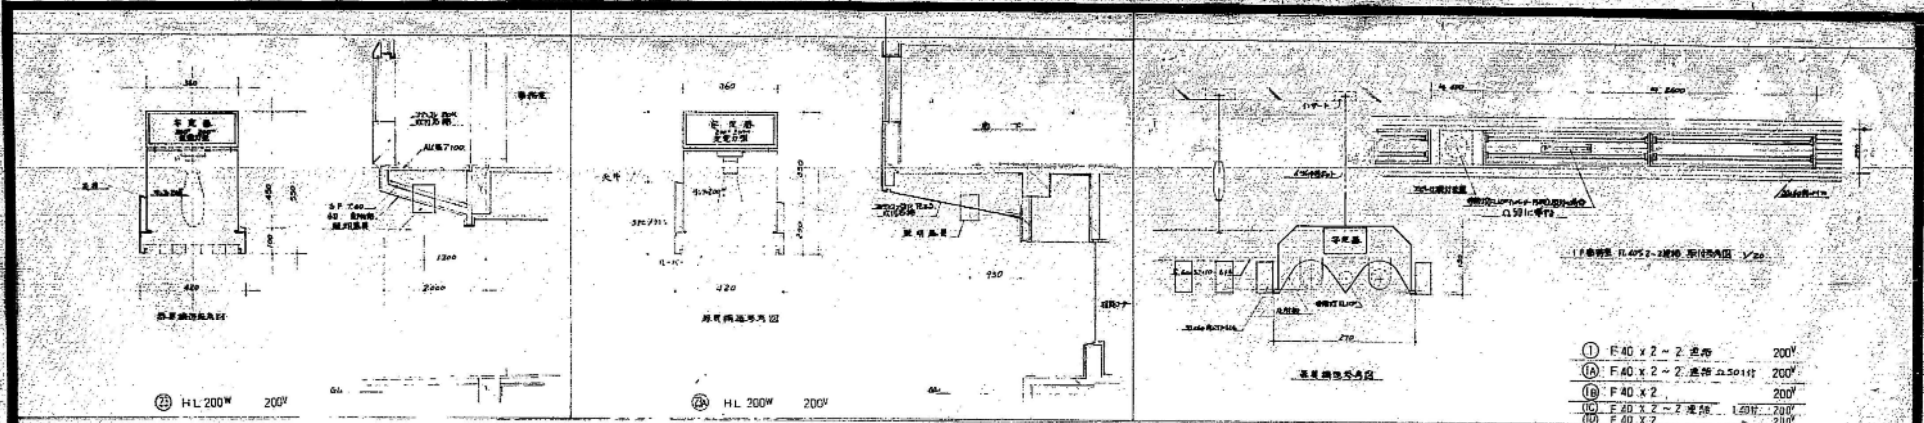







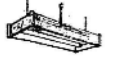
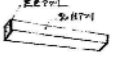

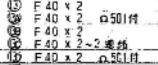
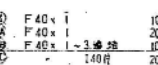
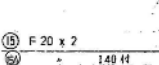
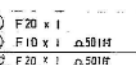
①北区役所（別棟）

札幌市北区役所
 照明設備
 47.2.10

■ : 対象外範囲



照明器具敷付参考図

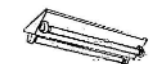
 ⑦ F 40 x 2 100V ⑧ F 40 x 2 200V ⑨ F 40 x 2 Δ501H 100V	 ⑩ F 40 x 1 200V ⑪ F 40 x 1 200V ⑫ F 40 x 1 ~ 2 透射 200V ⑬ F 40 x 1 ~ 2 透射 100V ⑭ F 40 x 1 ~ 2 透射 200V	 ⑮ F 40 x 1 100V ⑯ F 40 x 1 100V	 ⑰ F 40 x 6 200V	 ⑱ F 20 x 4 100V	 ⑲ F 40 x 3 200V ⑲A F 40 x 3 Δ501H 200V ⑲B F 40 x 3 100V ⑲C F 40 x 3 140H 200V ⑲D F 40 x 3 140H 200V	 ⑳ FC30 x 1 100V

- 1 器具は直付式に取付可
- 2 器具は直付式に取付可
- 3 器具は直付式に取付可
- 4 器具は直付式
- 5 器具は直付式に取付可

①北区役所


照明器具表

施工	

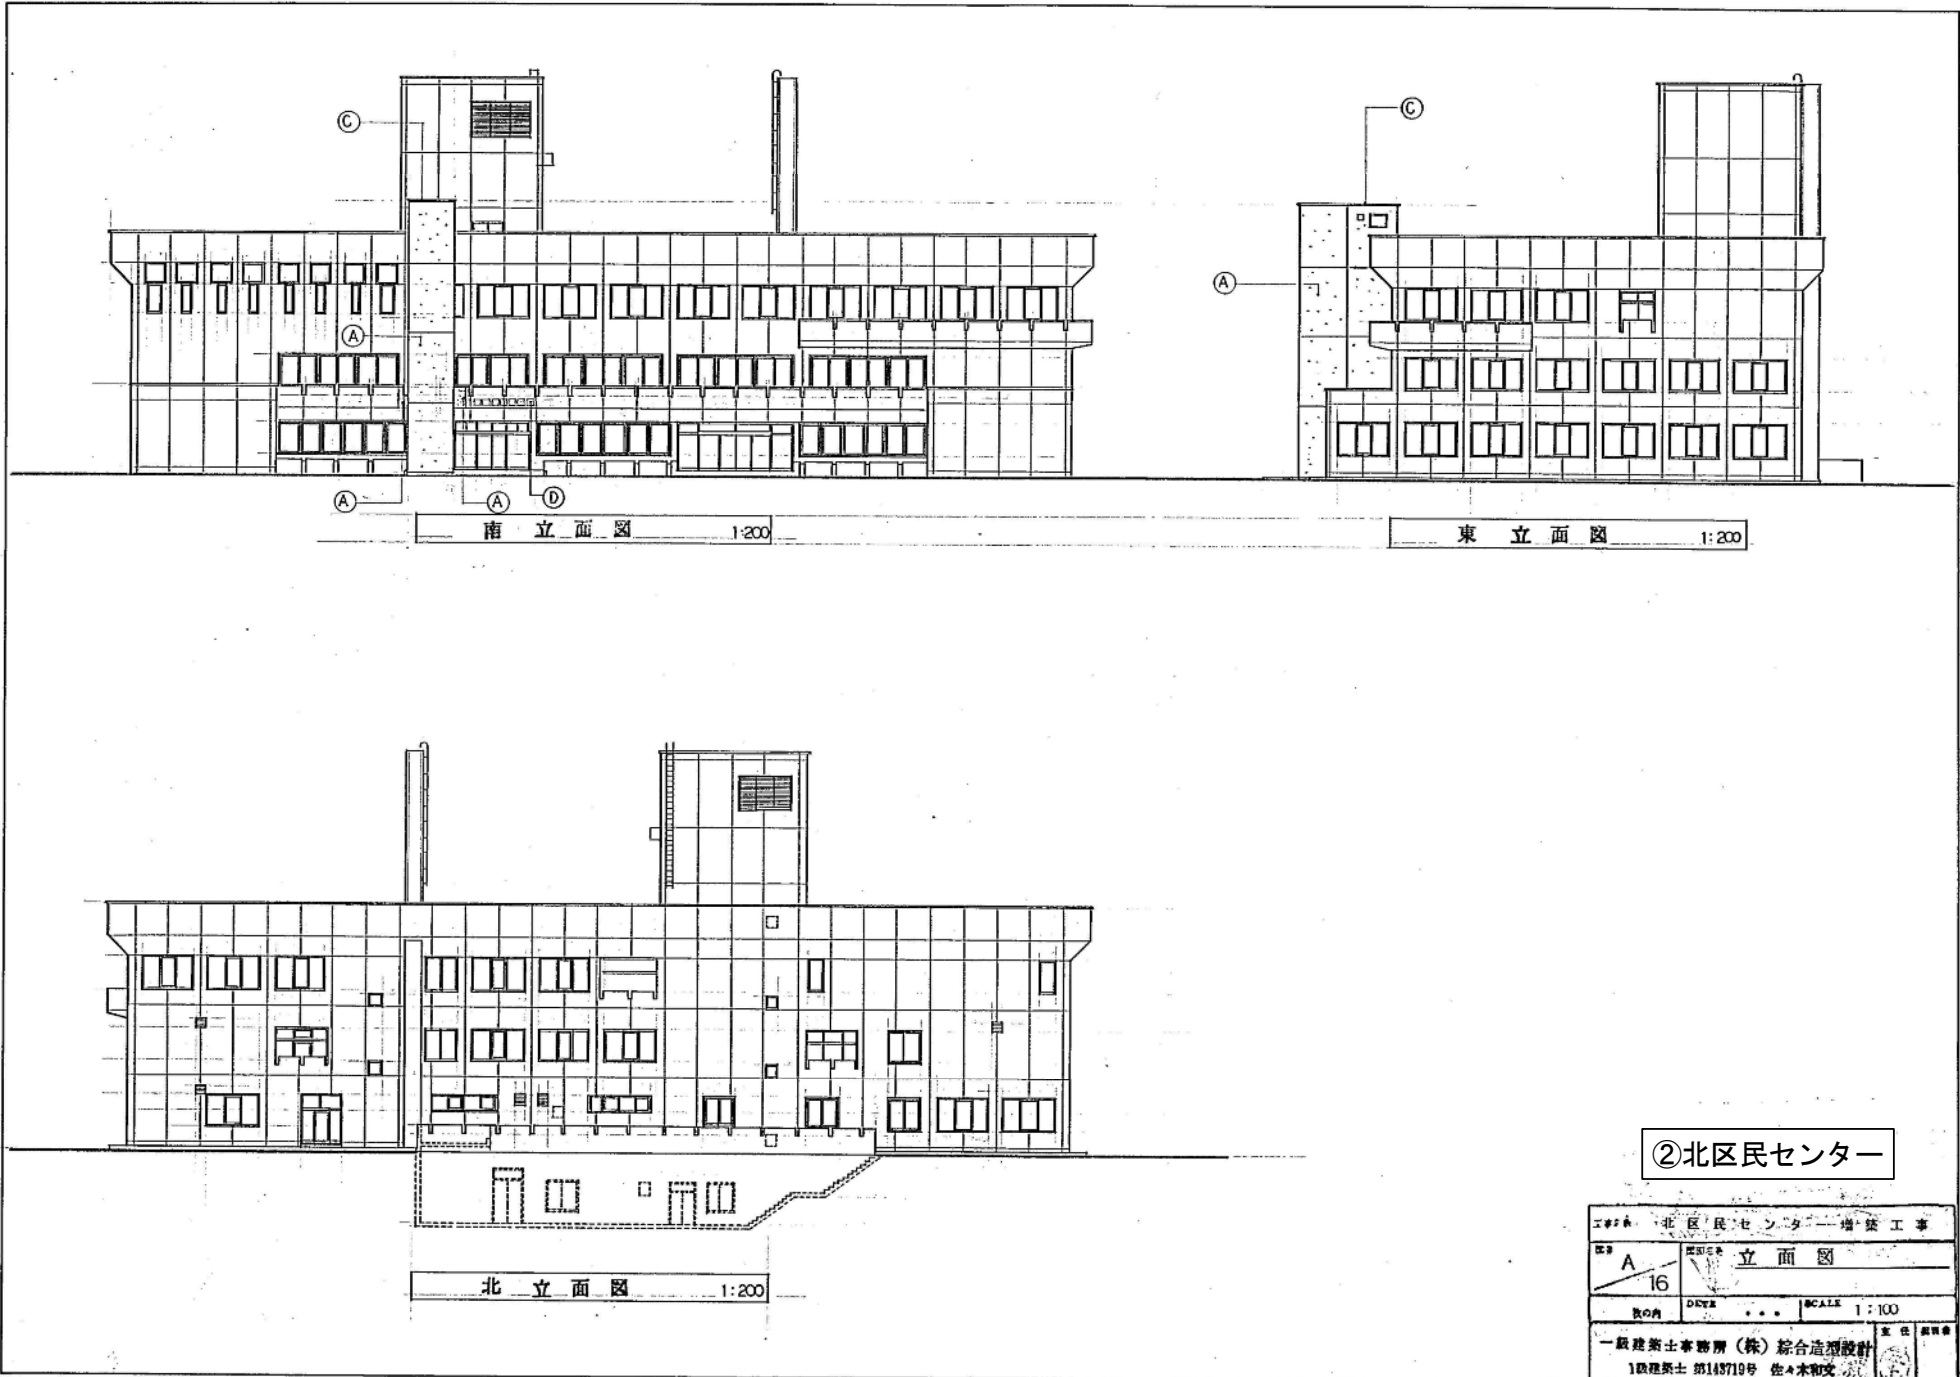


②北区民センター


工事名 北区民センター増築工事			
図号 A 16	図名 立面図		
図の内	DATE	SCALE 1:100	
一級建築士事務所 (株) 総合造設計		責任者	
1級建築士 第148719号 佐々木和文			

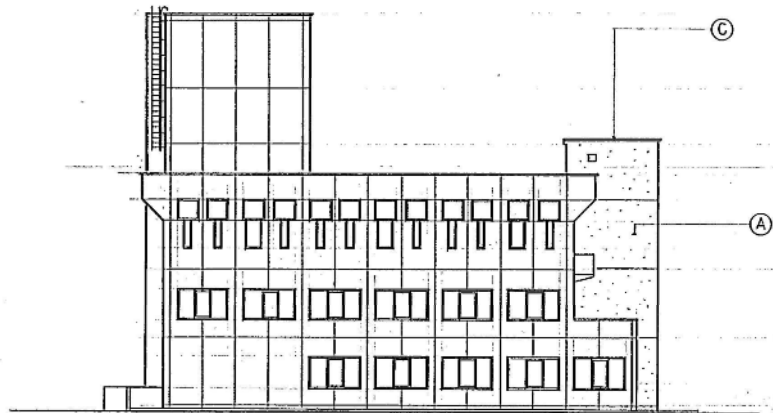

西立面図 1:200

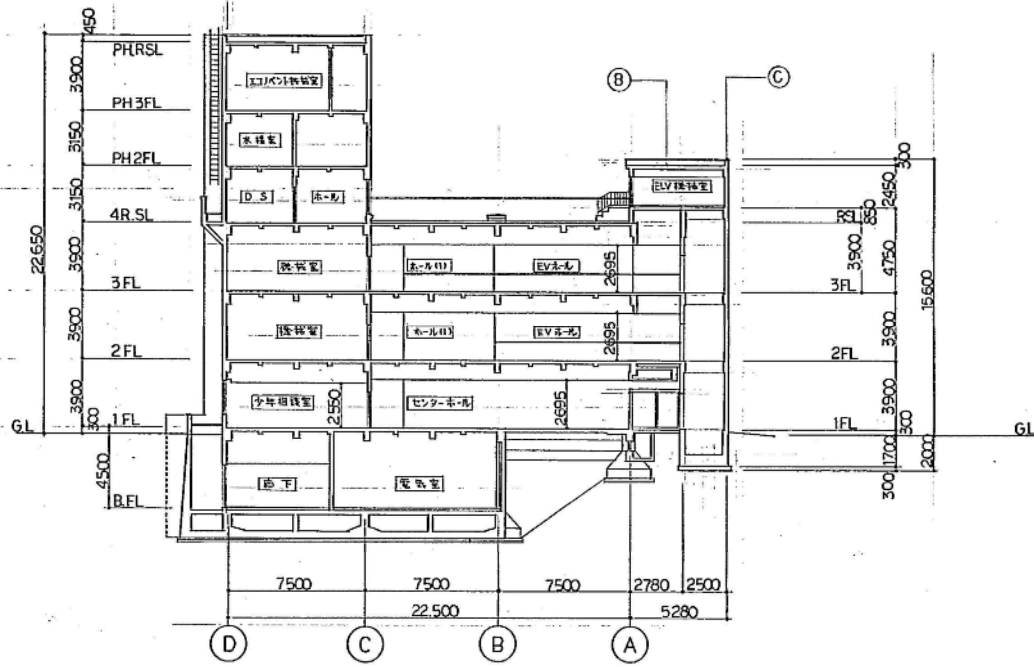

断面図 1:200

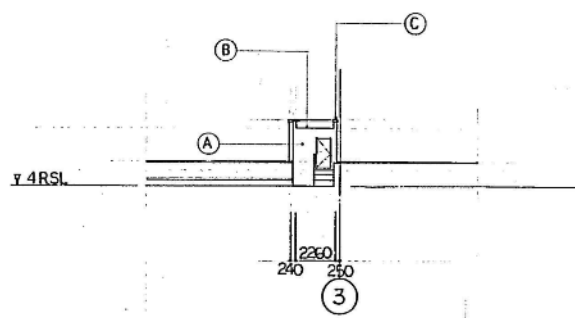

ELV 機械室北立面図 1:200

外部仕上リスト

符号	仕上
A	吹付タイル
B	アスファルト露出防水、下地モルタル [○] 15
C	アルミ製 管木
D	銘名板、ステンレス製 HL仕

②北区民センター

北区民センター増築工事

立面図・断面図


図番 A/17

図名 北区民センター増築工事


図の角 17/17

SCALE 1:100

一級建築士事務所 (株) 総合造形設計
1級建築士 第113719号 佐々木和文

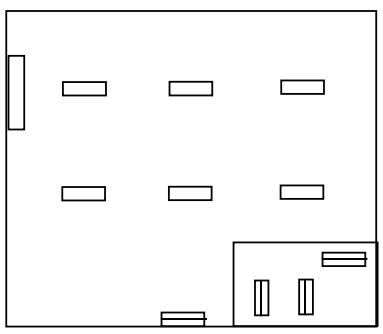

車庫

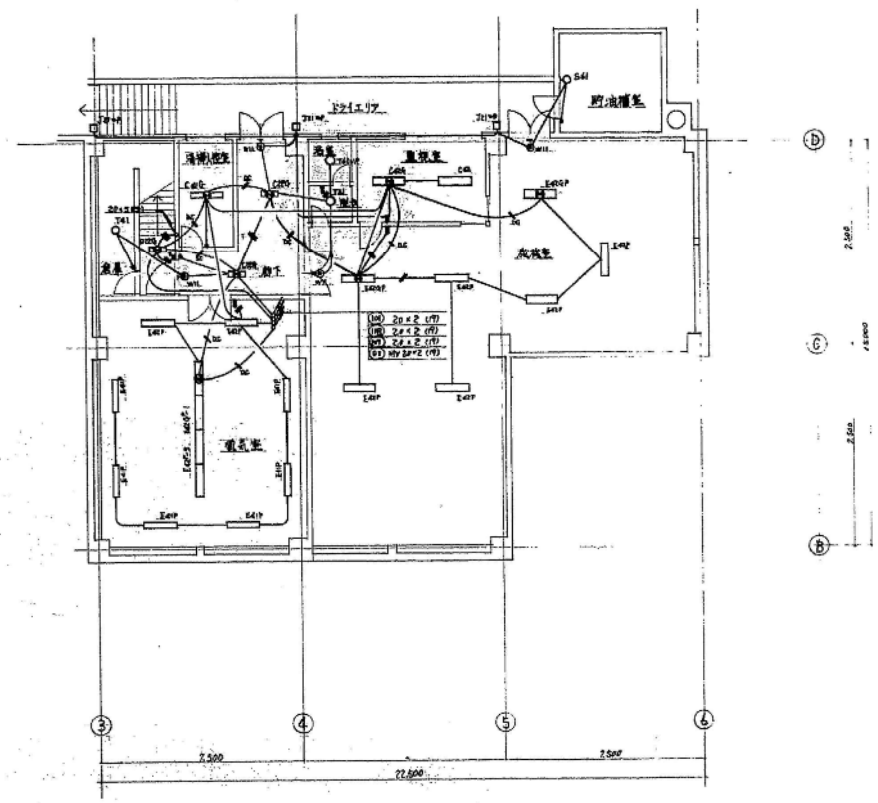


地下1階平面図 1/100

記入の設備機器は下記に示す



②北区民センター

竣工図			
工 号	北区民センター北地区庁舎第4号地下1階	図 番	4-1
工 種	建築	日 付	昭和47年12月11日
工 期	昭和47年12月11日	日 付	8/13
札幌市建設部建築課			

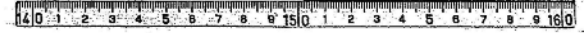




- ① 20.42 (南)
- ② 20.42 (南)
- ③ 20.42 (南)
- ④ 19.20.42 (南)

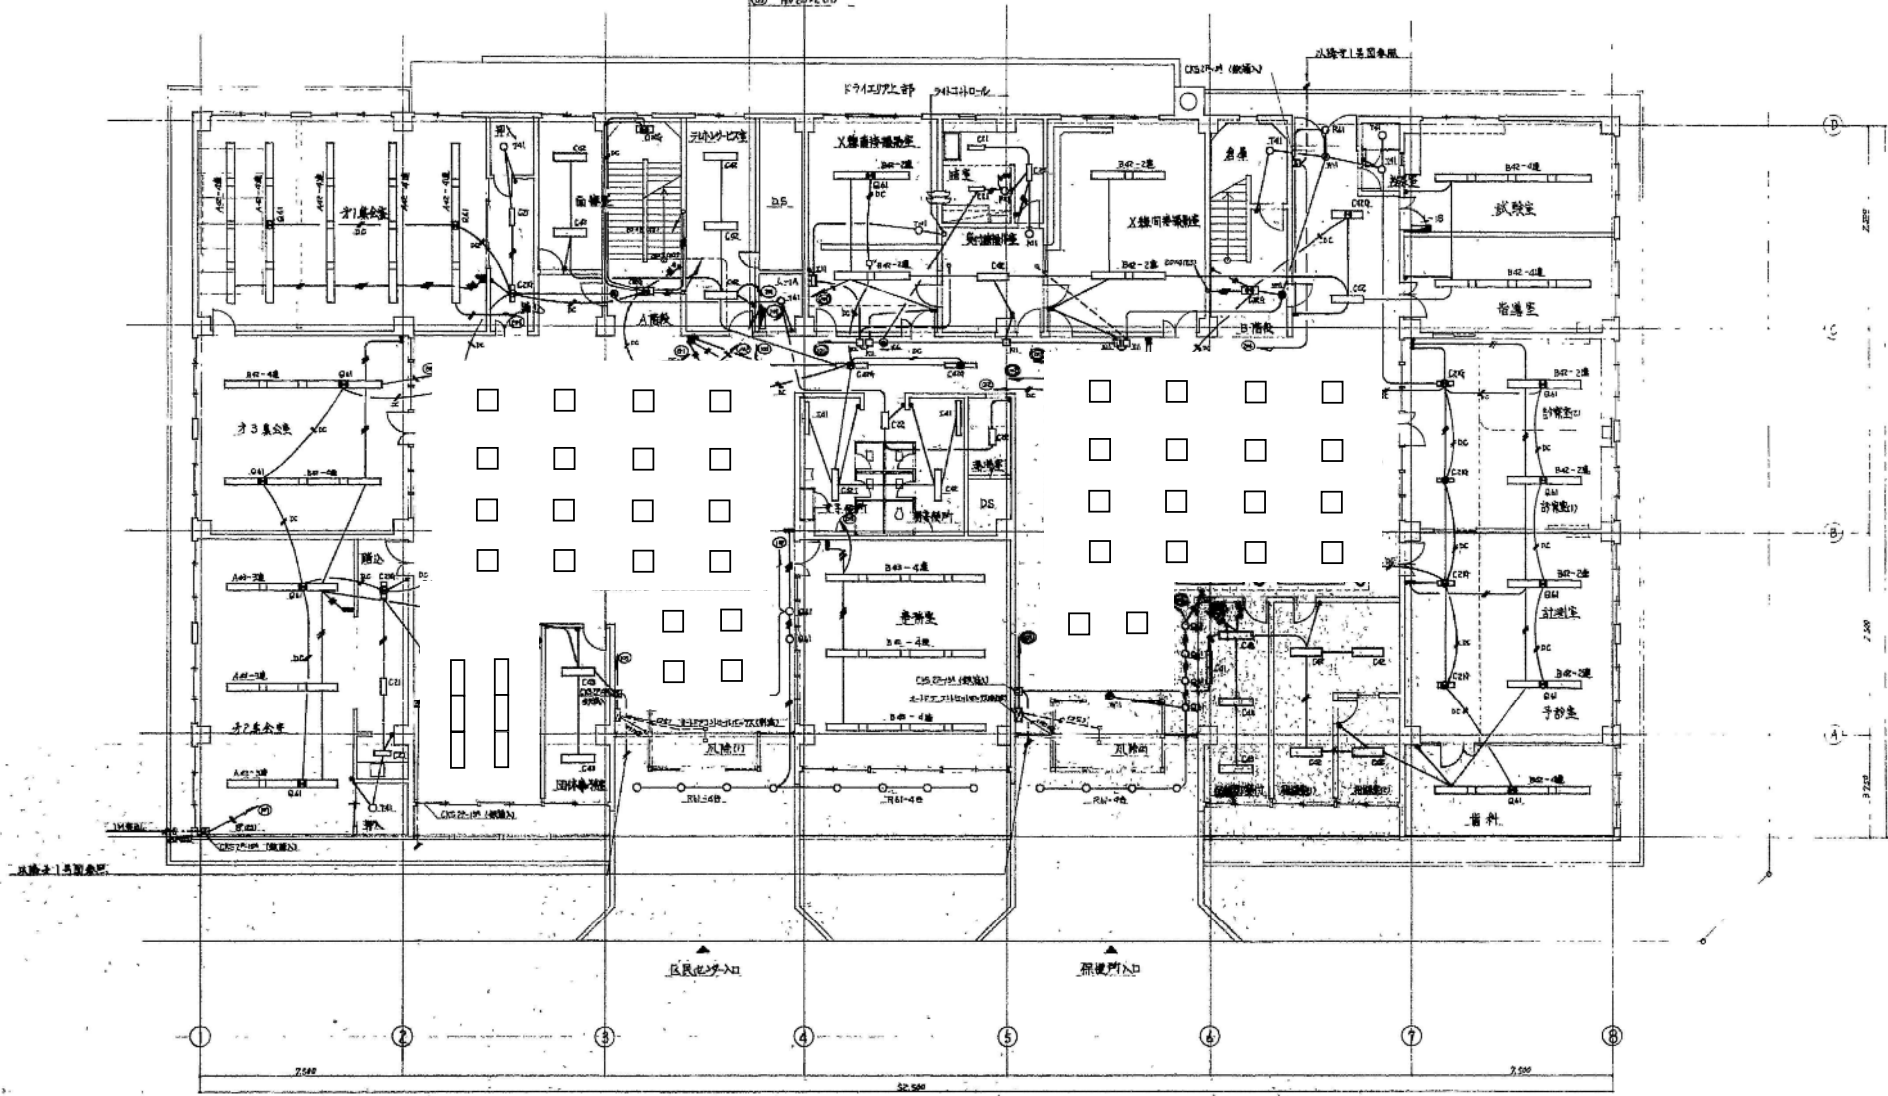


1階平面図 1/100

②北区民センター

竣工図	
図 号	9/13
札幌市建設部建築設計課	

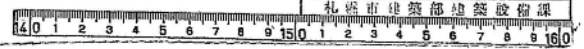

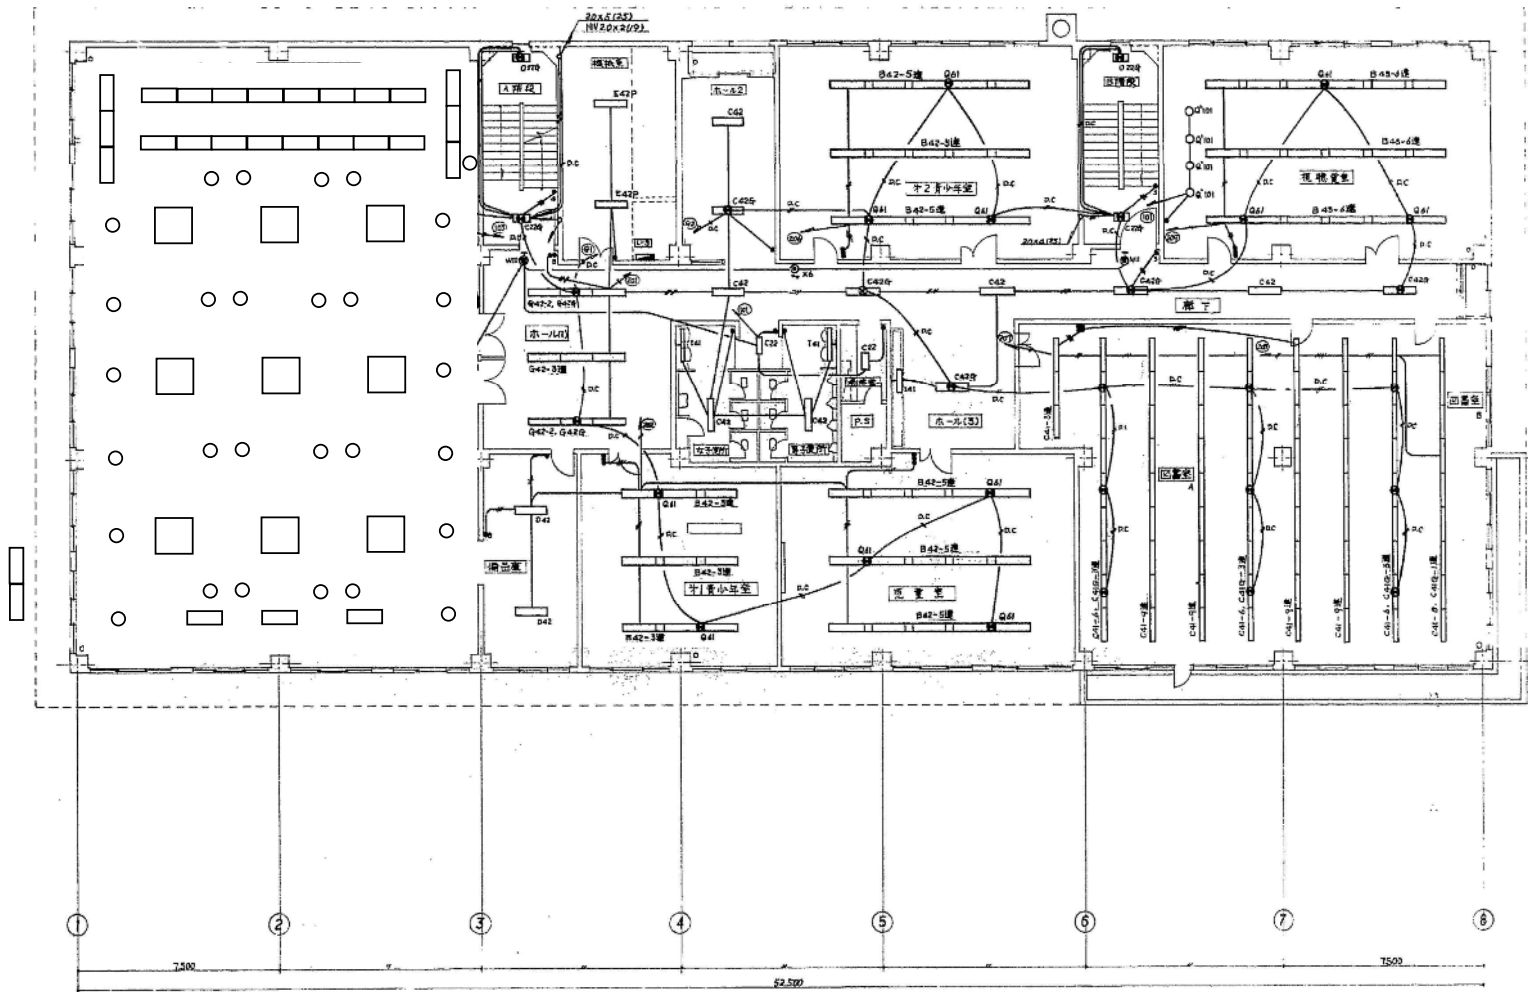



D) 1
 1500
 C) 2
 1500
 B) 3
 1500
 A) 4

3階平面図 1/100

②北区民センター

竣工	14

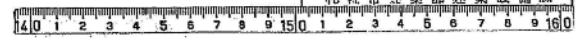


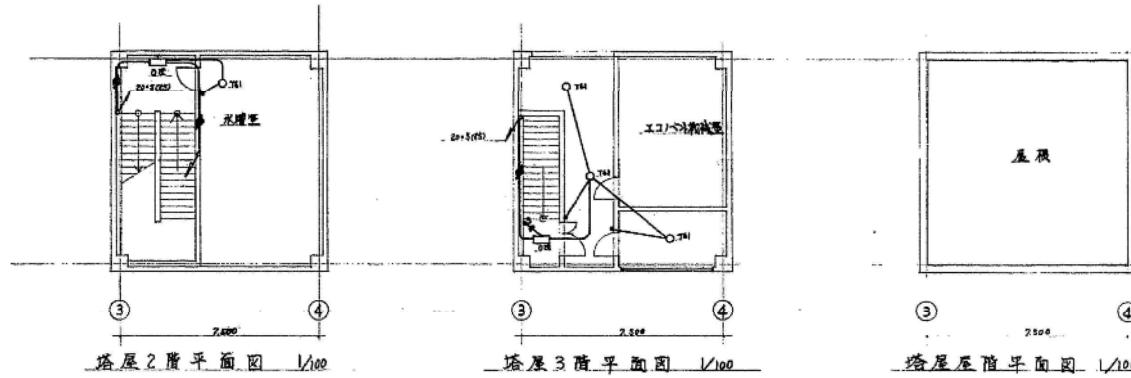

塔屋2階平面図 1/100

塔屋3階平面図 1/100


塔屋屋根平面図 1/100

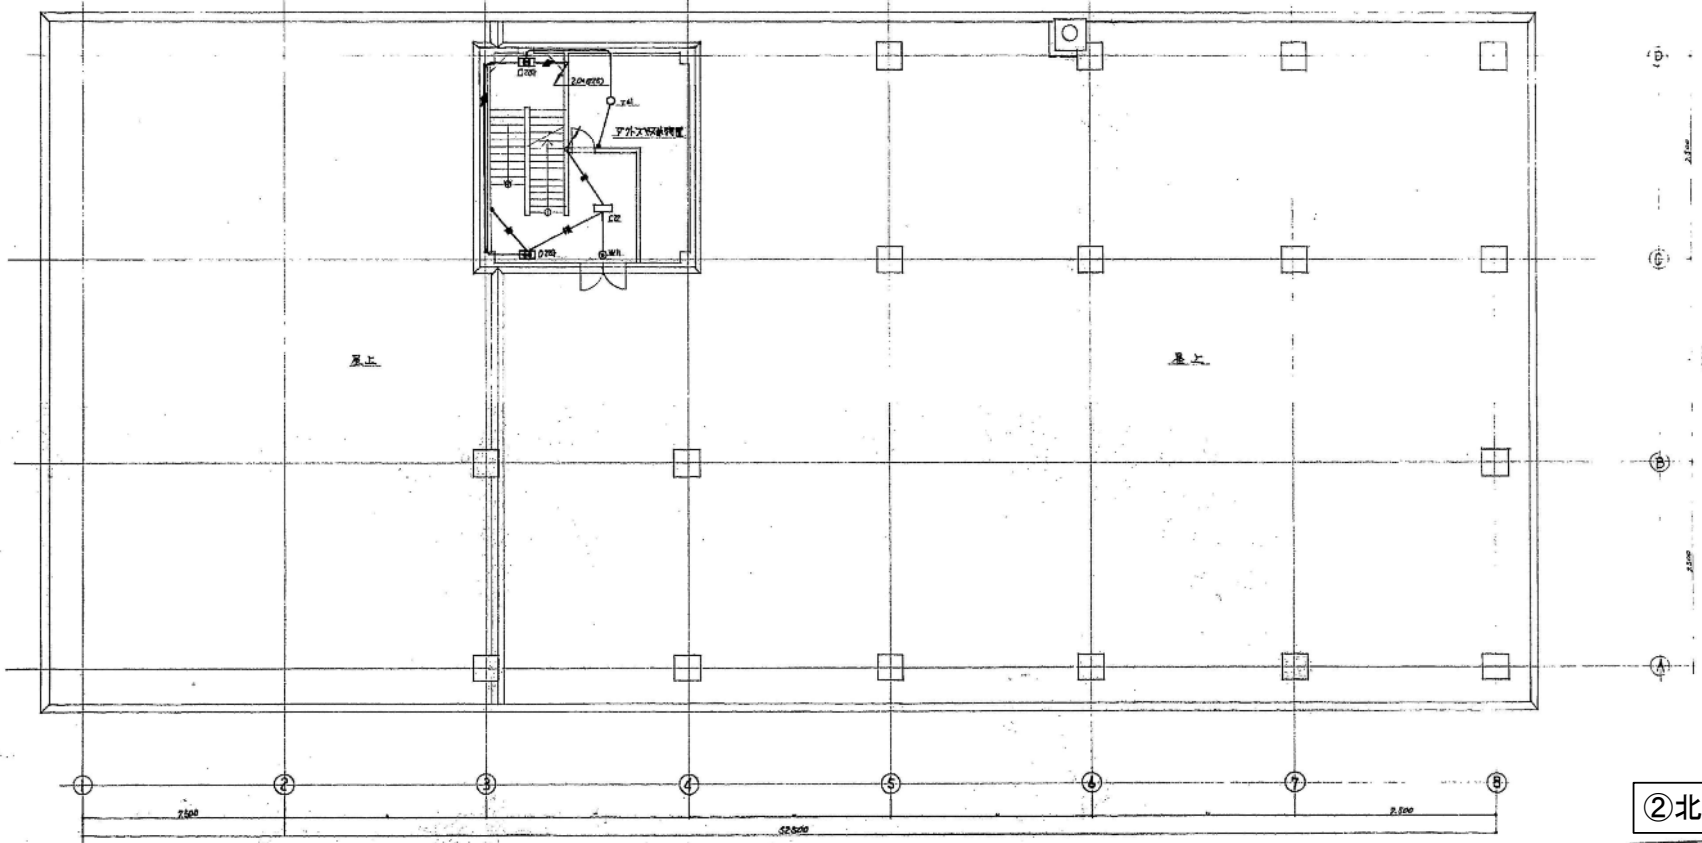

塔屋1階平面図 1/100

②北区民センター


設 工 図			
工事名	北区民センター北階付物置棟改修工事	図	丁小
西工大所	二興建設株式会社	TEL	0562-5060
工事	改修	27年12月22日	12/13
竣工	28年12月28日		
札幌市建設部建築検査課			

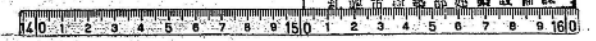


<p>A A42 FL 40*2 A43 FL 40*3</p>	<p>C C21 FL 20*1 C22 FL 20*2 C41 FL 40*1 C42 FL 40*2 C43 FL 40*3</p> <p>C21G FL 20*1 (IL 60*細口 非常電灯設置型) C22G FL 20*2 () C41G FL 40*1 () C42G FL 40*2 () C43G FL 40*3 ()</p>	<p>D D22 FL 20*2 D41 FL 40*1 D42 FL 40*2</p>	<p>E E41P FL 40*1 E42P FL 40*2 E43P FL 40*3</p> <p>E41FL FL 40*1 (IL 60*細口 非常電灯設置型) E42FL FL 40*2 () E43FL FL 40*3 ()</p>	<p>F F21 FL 20*1 F41 FL 40*1</p>	
<p>B B42 FL 40*2 B43 FL 40*3</p>	<p>G G42 FL 40*2 G43G (IL 60*細口 非常電灯設置型)</p>	<p>H H41 FL 30*1</p>	<p>I I21 FL 20*1 I41 FL 40*1</p>	<p>J J41 FL 40*1 (非常電)</p>	
<p>設備プレート組立例</p>	<p>K K11 FL 10*1 (非常電)</p> <p>注意 使用中 撮影中 受付 Y 器具取替禁止 X 器具取替禁止</p>	<p>L L11 FL 10*1</p>	<p>M M 非常電灯 100V-4W</p>		
<p>O O22 FL 20*2 O23G (IL 60*細口 非常電灯設置型)</p>	<p>P P41 IL 20*1</p>	<p>Q Q41 IL 40*1 (非常電)</p>	<p>Q' Q'101 非常電灯 100V</p>	<p>R R41 IL 10*1</p>	
<p>S S41 IL 60*1 (非常電)</p>	<p>T T41 IL 60*1 T41P (非常電)</p>	<p>U U41 非常電灯 60V</p>	<p>V V41 非常電灯 60V</p>	<p>W W11 FL 10*1 (非常電灯内蔵型)</p>	<p>X X4 FL 40*1 (非常電灯内蔵型)</p>

②北區民センター


竣工図	
工事名	北區民センター 北區民センター 非常電灯設置工事
施工業者	二興建設株式会社 TEL (77) 5260 図 手小
工期	昭和 27 年 12 月 2 日 13/
竣工	昭和 27 年 12 月 25 日 13/
札幌市建設部建築設備課	

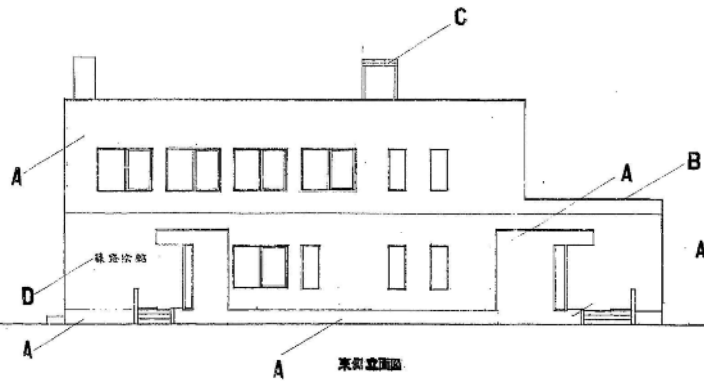


東側立面図

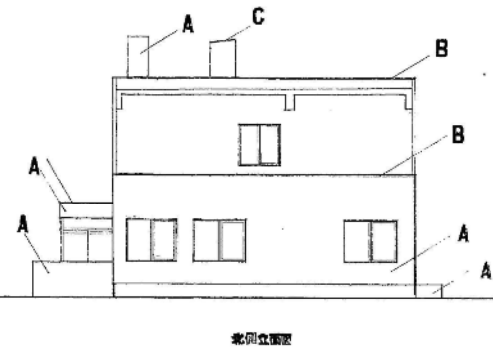

北側立面図

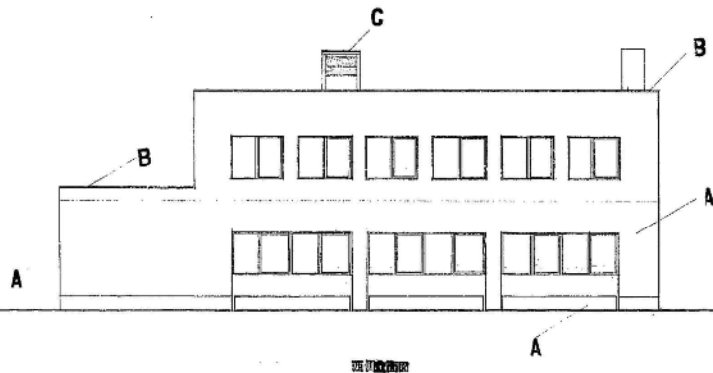

西側立面図

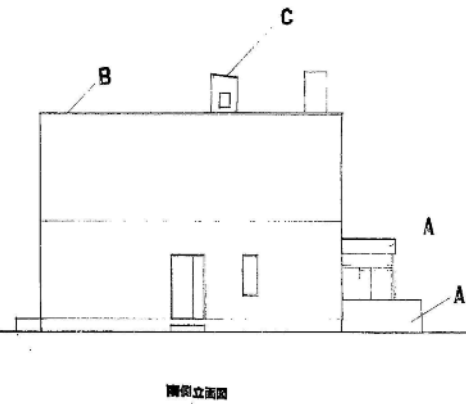

南側立面図

③篠路出張所

A	外壁塗装
B	天井塗装
C	窓枠塗装
D	床塗装

北海道開発コンサルタント株式会社

1級建築士事務所 (昭) 2号
建設コンサルタント登録
1級建築士事務所

年 月 日


担当 製図

工事名 学習等供用施設 (特別会館)
騒音防止対策工事
建築士監

図名 立面図
外部仕上表

1:100

5

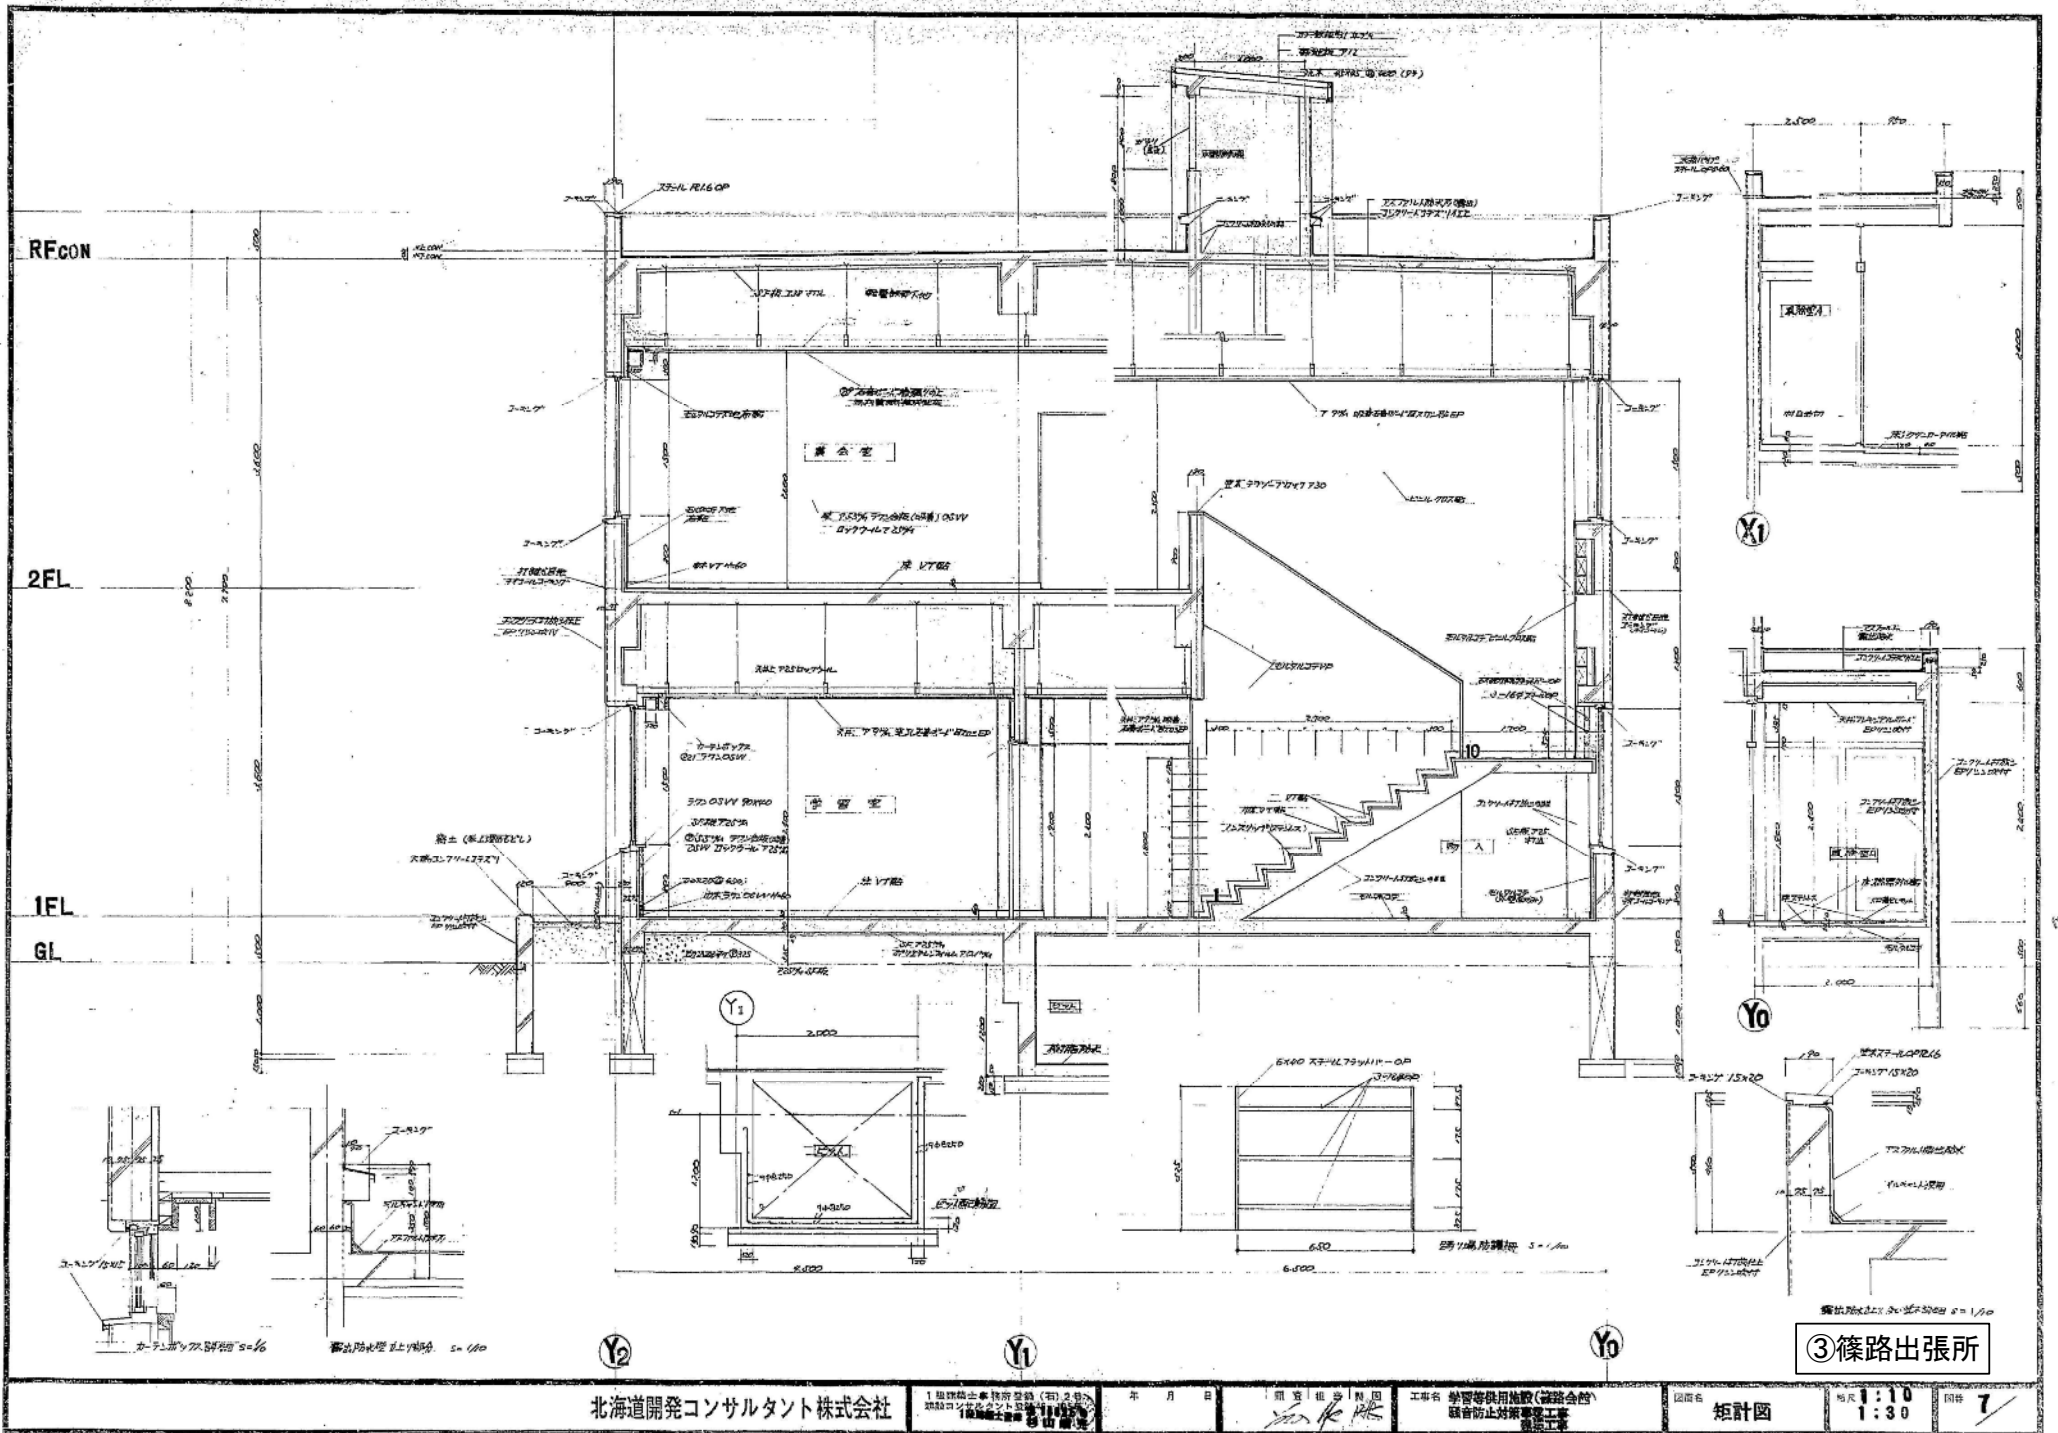

③ 篠路出張所

北海道開発コンサルタント株式会社


年月日

図名


工事名

図面名

矩形図

縮尺 1:10
1:30

図号 7

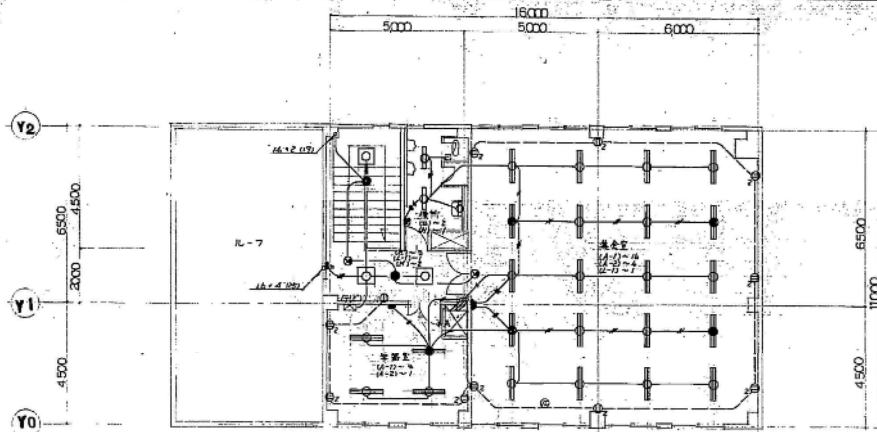


20 x 2	(19) ①	■ 灯
20 x 2	(19) ②	■ 灯
20 x 6	(19) ③	■ 灯

注: 特殊工事設備は下記に示す

- 20 x 2 (19)
- 20 x 2 (19)
- 20 x 4 (19)
- 20 x 4 (19)
- 20 x 2 (19)
- 20 x 2 (19)

2F平面図 S=1:100

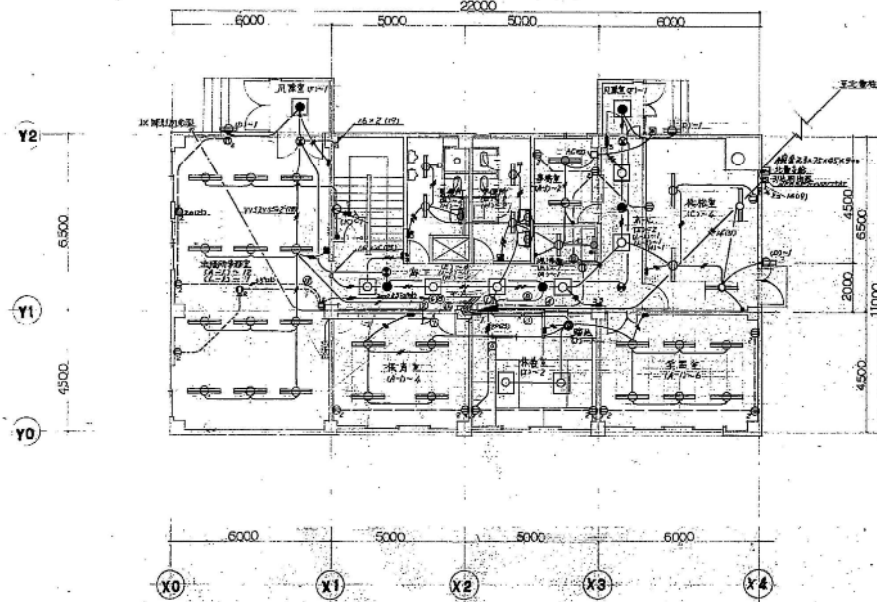

1F平面図 S=1:100

出陣用多灯型, 保良型, 宇田型, 多灯型, 高気圧	別種用, 女性用, 化粧, 通気型	化粧型	吊型
A-1 FLR80° x 2 通付	B FL20° x 1 通付	C FLR80° x 1 通付	D FL20° x 1 通付 吊付型
A-2 FLR60° x 2 吊付型 吊付型	吊付型	吊付型	吊付型, 4段用 埋付
E FLR30° x 1 天吊埋込	F FL20° x 1 天吊埋込 吊付型 埋込	G FL15° x 1 天吊下	H FL10° x 1 埋付
吊付型	吊付型	吊付型	吊付型
I FL20° x 4 通付	J FL20° 埋込	K FL60° 通付	N HF300° 200°
吊下, ホール, 高気圧	吊下, ホール		
L-1 FL20° x 4 通付, 埋込 埋込	L-2 FL10° x 1 埋込		

*非常照明器具は建築基準法に適合品を採り、点灯時角30°以上

③ 篠路出張所

設計	施工	監理
工事名	清水電設(株)	TEL:031-740100
工事期日	49年9月5日	2/4
竣工期日	50年9月27日	
札幌市建設部	設備課	

北海道開発コンサルタント株式会社

1950年11月20日

札幌市建設部

清水電設(株)

清水電設(株)

業務内訳書

名称	数量	単位	単価	金額	備考
1. 直接人件費					
北区役所	1	式			施設別内訳書(1)
北区民センター	1	式			施設別内訳書(2)
篠路出張所	1	式			施設別内訳書(3)
直接人件費合計					
2. 直接仮設費					
内部足場	1	式			
直接仮設費合計					
3. 諸経費					
直接物品費	1	式			
(直接業務費計)					
業務管理費	1	式			
(業務原価計)					
一般管理費等					
小計					
総計					
再計					
10%相当額					
積算額					

施設別内訳書

名称	数量	単位	単価	金額	備考
北区役所 蛍光灯・水銀灯	782	台			
北区役所 白熱灯	27	台			
			合計		(1)
北区民センター 蛍光灯・水銀灯	592	台			
北区民センター 白熱灯	67	台			
			合計		(2)
篠路出張所 蛍光灯・水銀灯	78	台			
篠路出張所 白熱灯	6	台			
			合計		(3)