

札幌圏都市計画
都市高速鉄道の変更(案)
(市決定)

- 1号 高速鉄道南北線(さっぽろ駅)
3号 高速鉄道東豊線(さっぽろ駅)

令和4年2月
札幌市まちづくり政策局総合交通計画部

札幌圏都市計画都市高速鉄道の変更（札幌市決定）

都市計画都市高速鉄道中 1 号高速鉄道南北線ほか 1 路線を次のように変更する。

名 称		位 置			区 域	構 造		備 考	
番号	路 線 名	起 点	終 点	主な経過地	延 長	構 造 式	地表式の区間における幹線街路等との交差の構造		
1	高 速 鉄 道 線 南 北 線	札幌市 北区北40条 西5丁目	札幌市 南区真駒内東 町2丁目	札幌市 中央区大通 西4丁目	約 15,290 m			線 路 数 2	
	内 訳	札幌市 北区北40条 西5丁目	札幌市 豊平区平岸 3条10丁目	札幌市 中央区北4条 西4丁目	約 10,370 m	地下式			
		札幌市 豊平区平岸 3条10丁目	札幌市 南区真駒内 東町2丁目	札幌市 南区澄川4条 2丁目	約 4,920m	嵩上式			
		なお、札幌市北区北 40 条西 5 丁目地内に麻生駅を設ける。							
		なお、札幌市北区北 33 条西 4 丁目地内に北 34 条駅を設ける。							
		なお、札幌市北区北 23 条西 4 丁目地内に北 24 条駅を設ける。							
		なお、札幌市北区北 18 条西 4 丁目地内に北 18 条駅を設ける。							
		なお、札幌市北区北 12 条西 4 丁目地内に北 12 条駅を設ける。							
		なお、札幌市中央区北 4 条西 4 丁目地内にさっぽろ駅を設ける。							
		なお、札幌市中央区大通西 4 丁目地内に大通駅を設ける。							
		なお、札幌市中央区南 4 条西 4 丁目地内にすすきの駅を設ける。							
		なお、札幌市中央区南 9 条西 4 丁目地内に中島公園駅を設ける。							
		なお、札幌市中央区南 15 条西 4 丁目地内に幌平橋駅を設ける。							
		なお、札幌市豊平区中の島 2 条 1 丁目地内に中の島駅を設ける。							
		なお、札幌市豊平区平岸 2 条 7 丁目地内に平岸駅を設ける。							
		なお、札幌市豊平区平岸 4 条 13 丁目地内に南平岸駅を設ける。							
		なお、札幌市南区澄川 4 条 2 丁目地内に澄川駅を設ける。							
なお、札幌市南区澄川 4 条 7 丁目地内に自衛隊前駅を設ける。									
なお、札幌市南区真駒内地内に真駒内駅を設ける。									
なお、札幌市南区真駒内東町 2 丁目地内に車庫を設ける。									
3	高 速 鉄 道 線 東 豊 線	札幌市東 区北 46 条 東 15 丁目	札幌市豊平 区月寒東 1 条 14 丁目	札幌市中 央区大通 西 2 丁目	約 14,530 m	地下式		線 路 数 2	
	内 訳	なお、札幌市東区北 42 条東 15 丁目地内に栄町駅を設ける。							
		なお、札幌市東区北 34 条東 15 丁目地内に新道東駅を設ける。							

3	なお、札幌市東区北 24 条東 15 丁目地内に元町駅を設ける。
	なお、札幌市東区北 15 条東 15 丁目地内に環状通東駅を設ける。
	なお、札幌市東区北 13 条東 8 丁目地内に東区役所前駅を設ける。
	なお、札幌市東区北 13 条東 2 丁目地内に北 13 条東駅を設ける。
	なお、札幌市中央区北 4 条西 2 丁目地内にさっぽろ駅を設ける。
	なお、札幌市中央区大通西 2 丁目地内に大通駅を設ける。
	なお、札幌市中央区南 6 条西 2 丁目地内に豊水すすきの駅を設ける。
	なお、札幌市豊平区豊平 6 条 6 丁目地内に学園前駅を設ける。
	なお、札幌市豊平区豊平 5 条 13 丁目地内に豊平公園駅を設ける。
	なお、札幌市豊平区美園 7 条 7 丁目地内に美園駅を設ける。
	なお、札幌市豊平区月寒中央通 7 丁目地内に月寒中央駅を設ける。
	なお、札幌市豊平区月寒東 1 条 13 丁目地内に福住駅を設ける。

「区域及び構造は計画図表示のとおり」

理 由 書

1号高速鉄道南北線さっぽろ駅及び3号高速鉄道東豊線さっぽろ駅において、南北線さっぽろ駅のホームを増設するとともに、札幌市中央区北4条西3丁目地内の民間施設の再開発事業による建替えに伴い、出入口の変更及びトイレ、駅事務室の位置の変更を行うため、区域の一部を変更するものである。

変 更 説 明 書



新		旧		変更内容
番号	路線名	番号	路線名	
1	高速鉄道 南北線	1	高速鉄道 南北線	区域の変更 (さっぽろ駅)
3	高速鉄道 東豊線	3	高速鉄道 東豊線	区域の変更 (さっぽろ駅)

札幌圏都市計画都市高速鉄道変更箇所図

1号 高速鉄道南北線
(札幌市決定)


3号 高速鉄道東豊線
(札幌市決定)

2号 高速鉄道東西線
(札幌市決定)

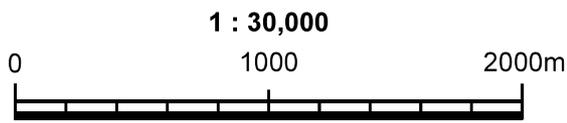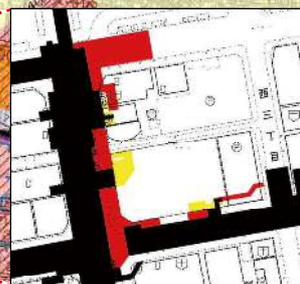


凡例	
	変更のない区間
	変更前の区域
	変更後の区域

札幌圏都市計画都市高速鉄道変更計画図 1/2500

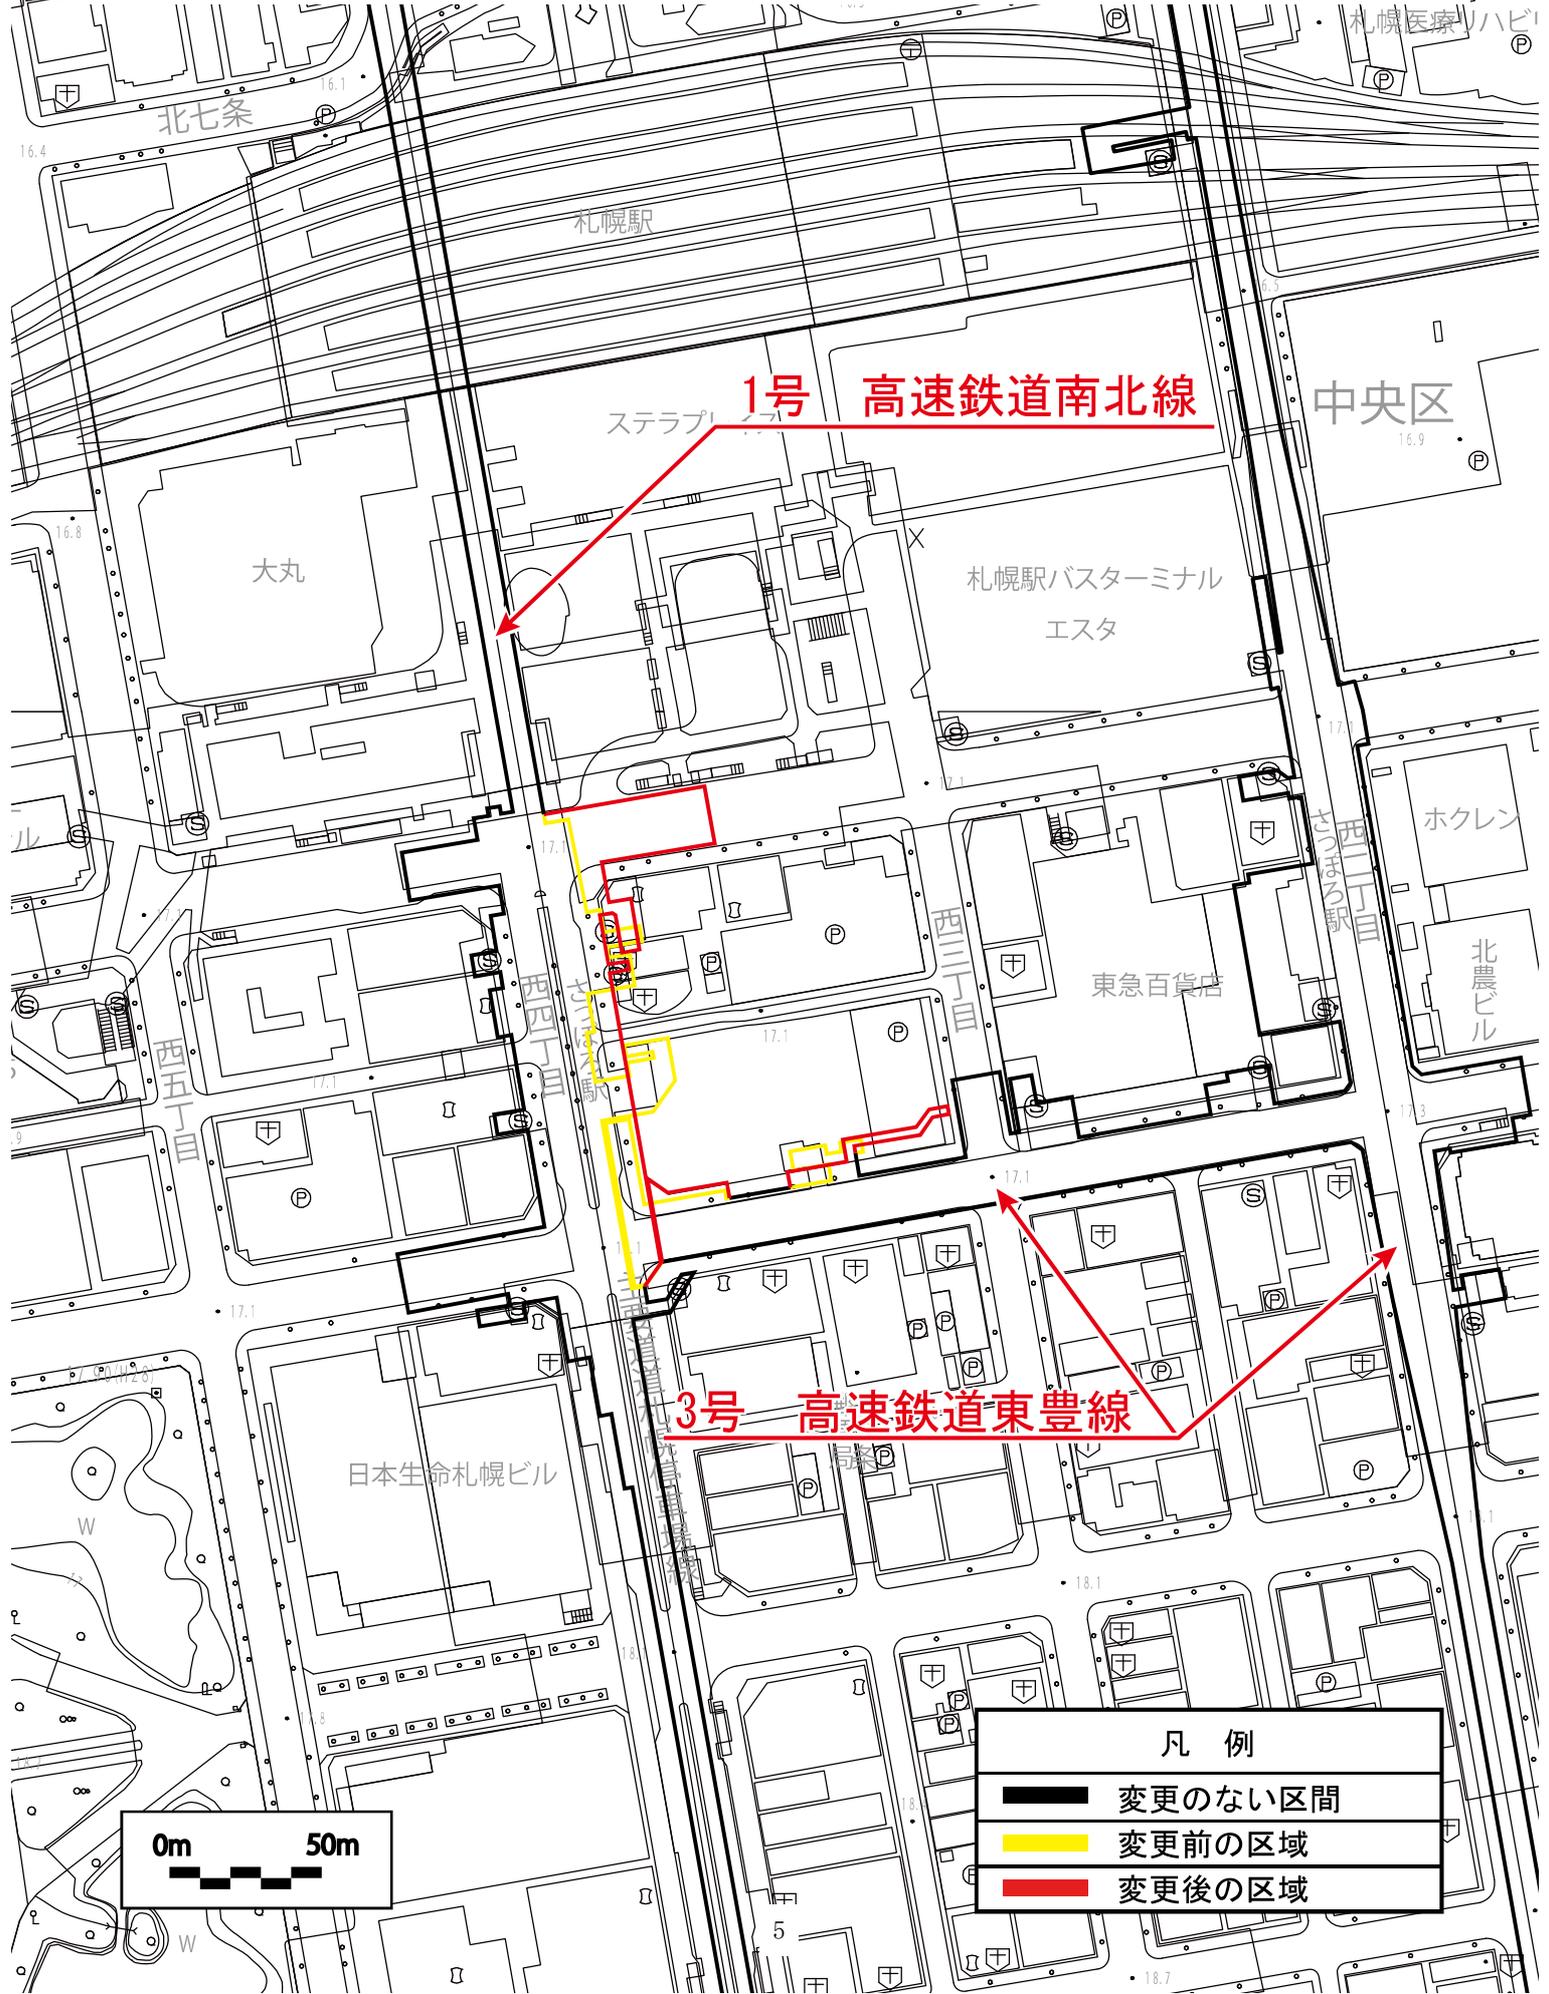


1号 高速鉄道南北線

3号 高速鉄道東豊線

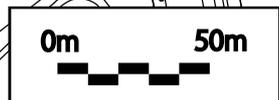


凡例	
— (Black line)	変更のない区間
— (Yellow line)	変更前の区域
— (Red line)	変更後の区域

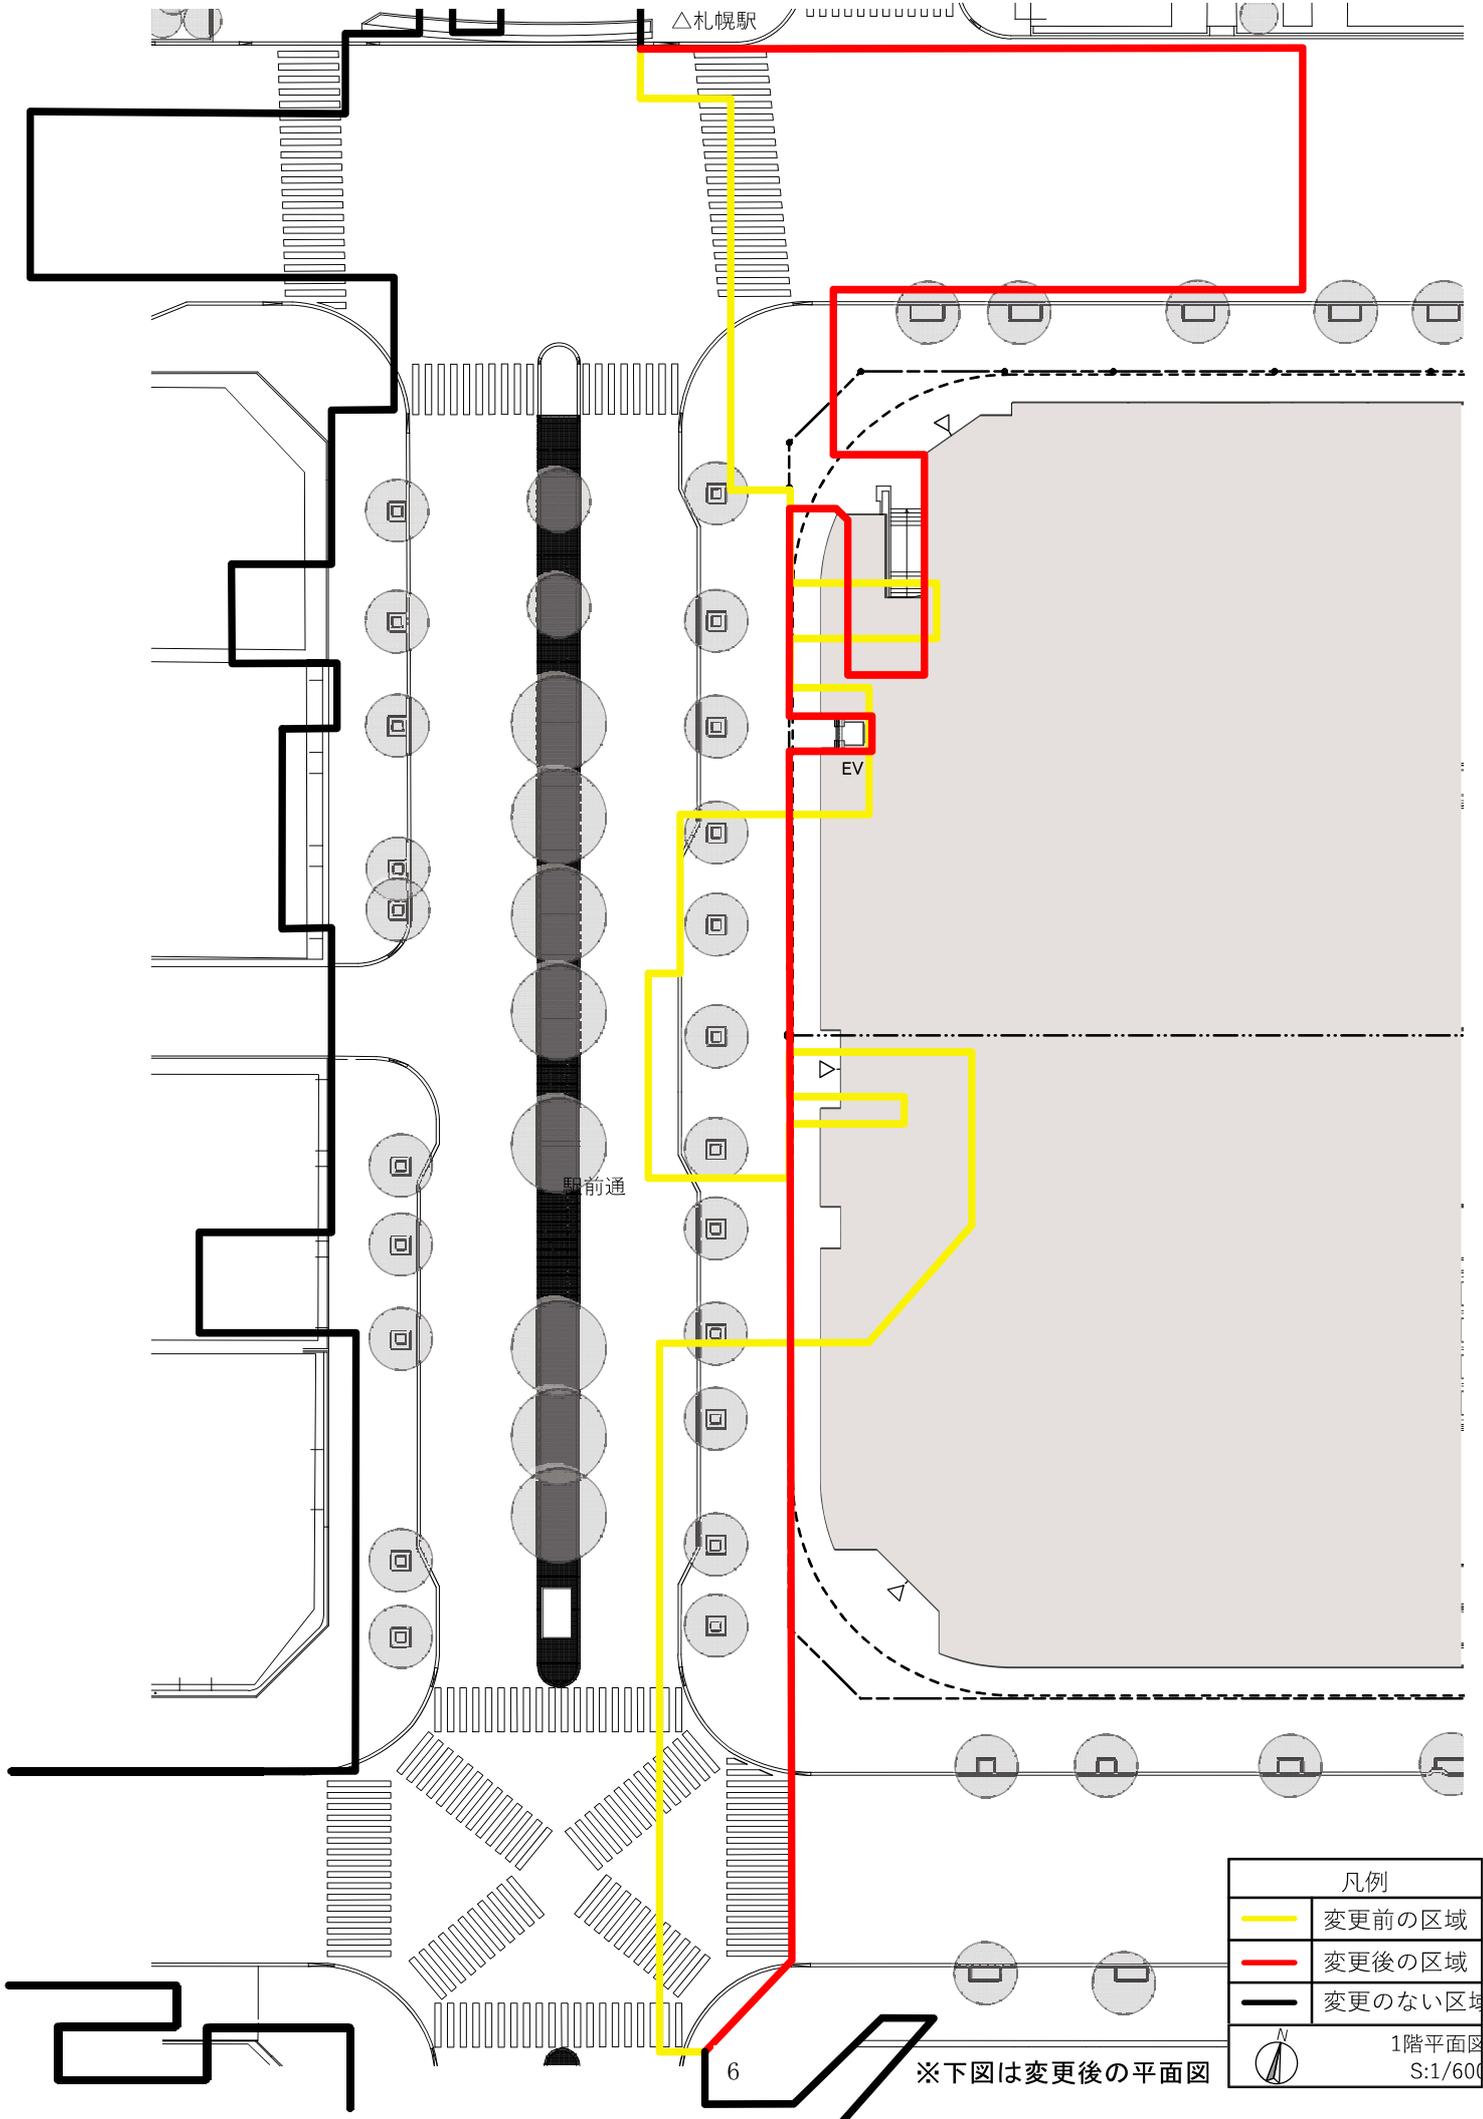


凡例	
	変更前の区域
	変更後の区域
	変更のない区域
	1階平面図 S:1/600


※下図は変更後の平面図

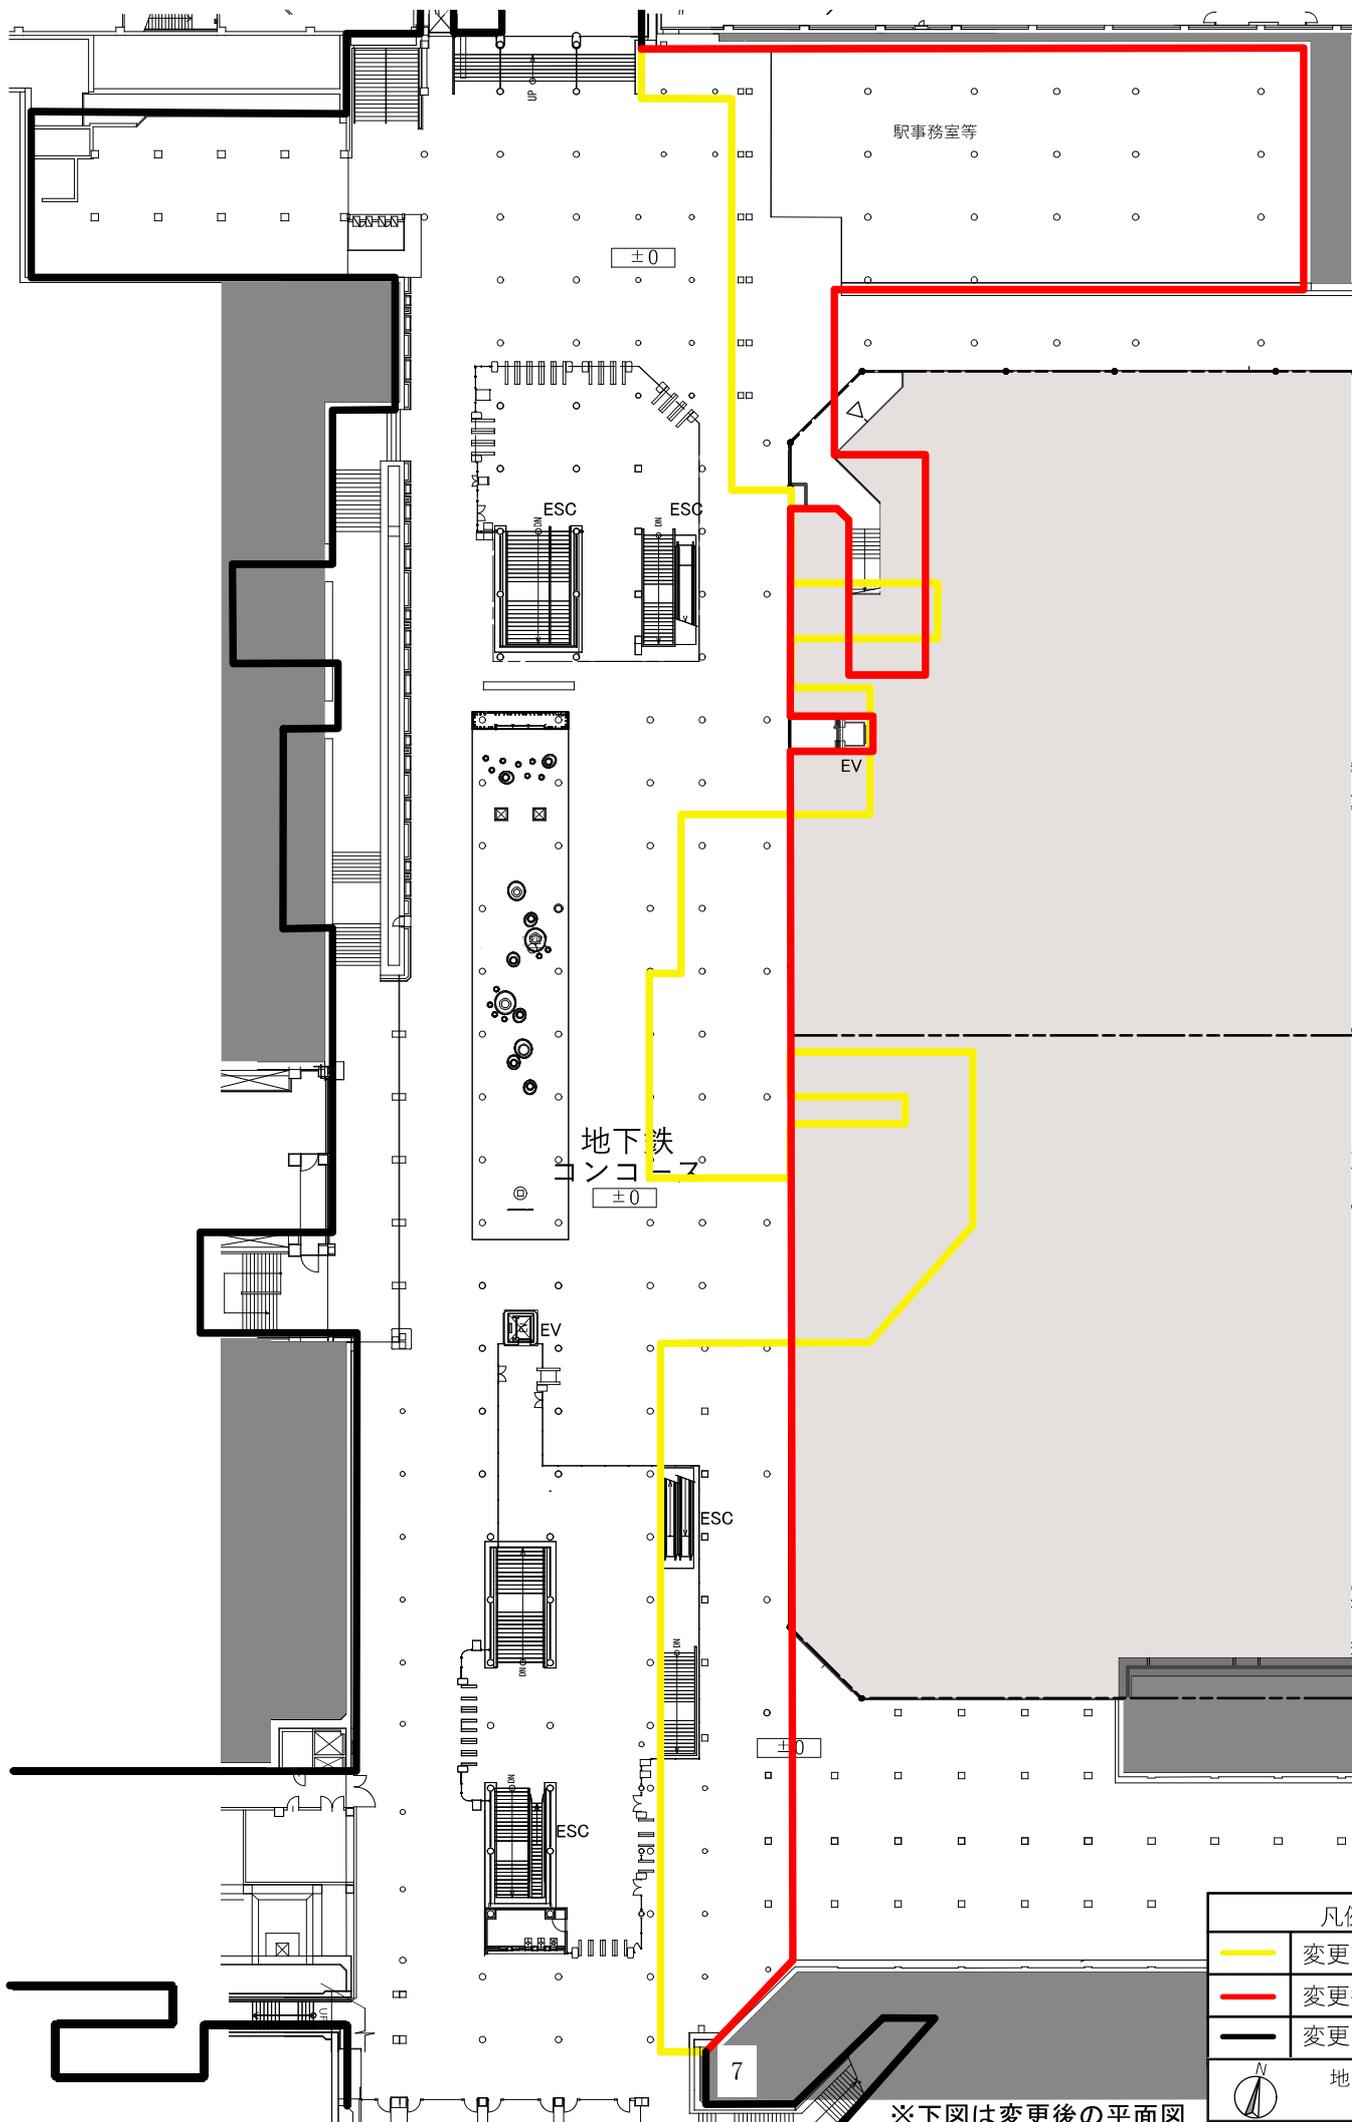


凡例	
	変更前の区域
	変更後の区域
	変更のない区域
	地下1階平面図
	S:1/600

※下図は変更後の平面図

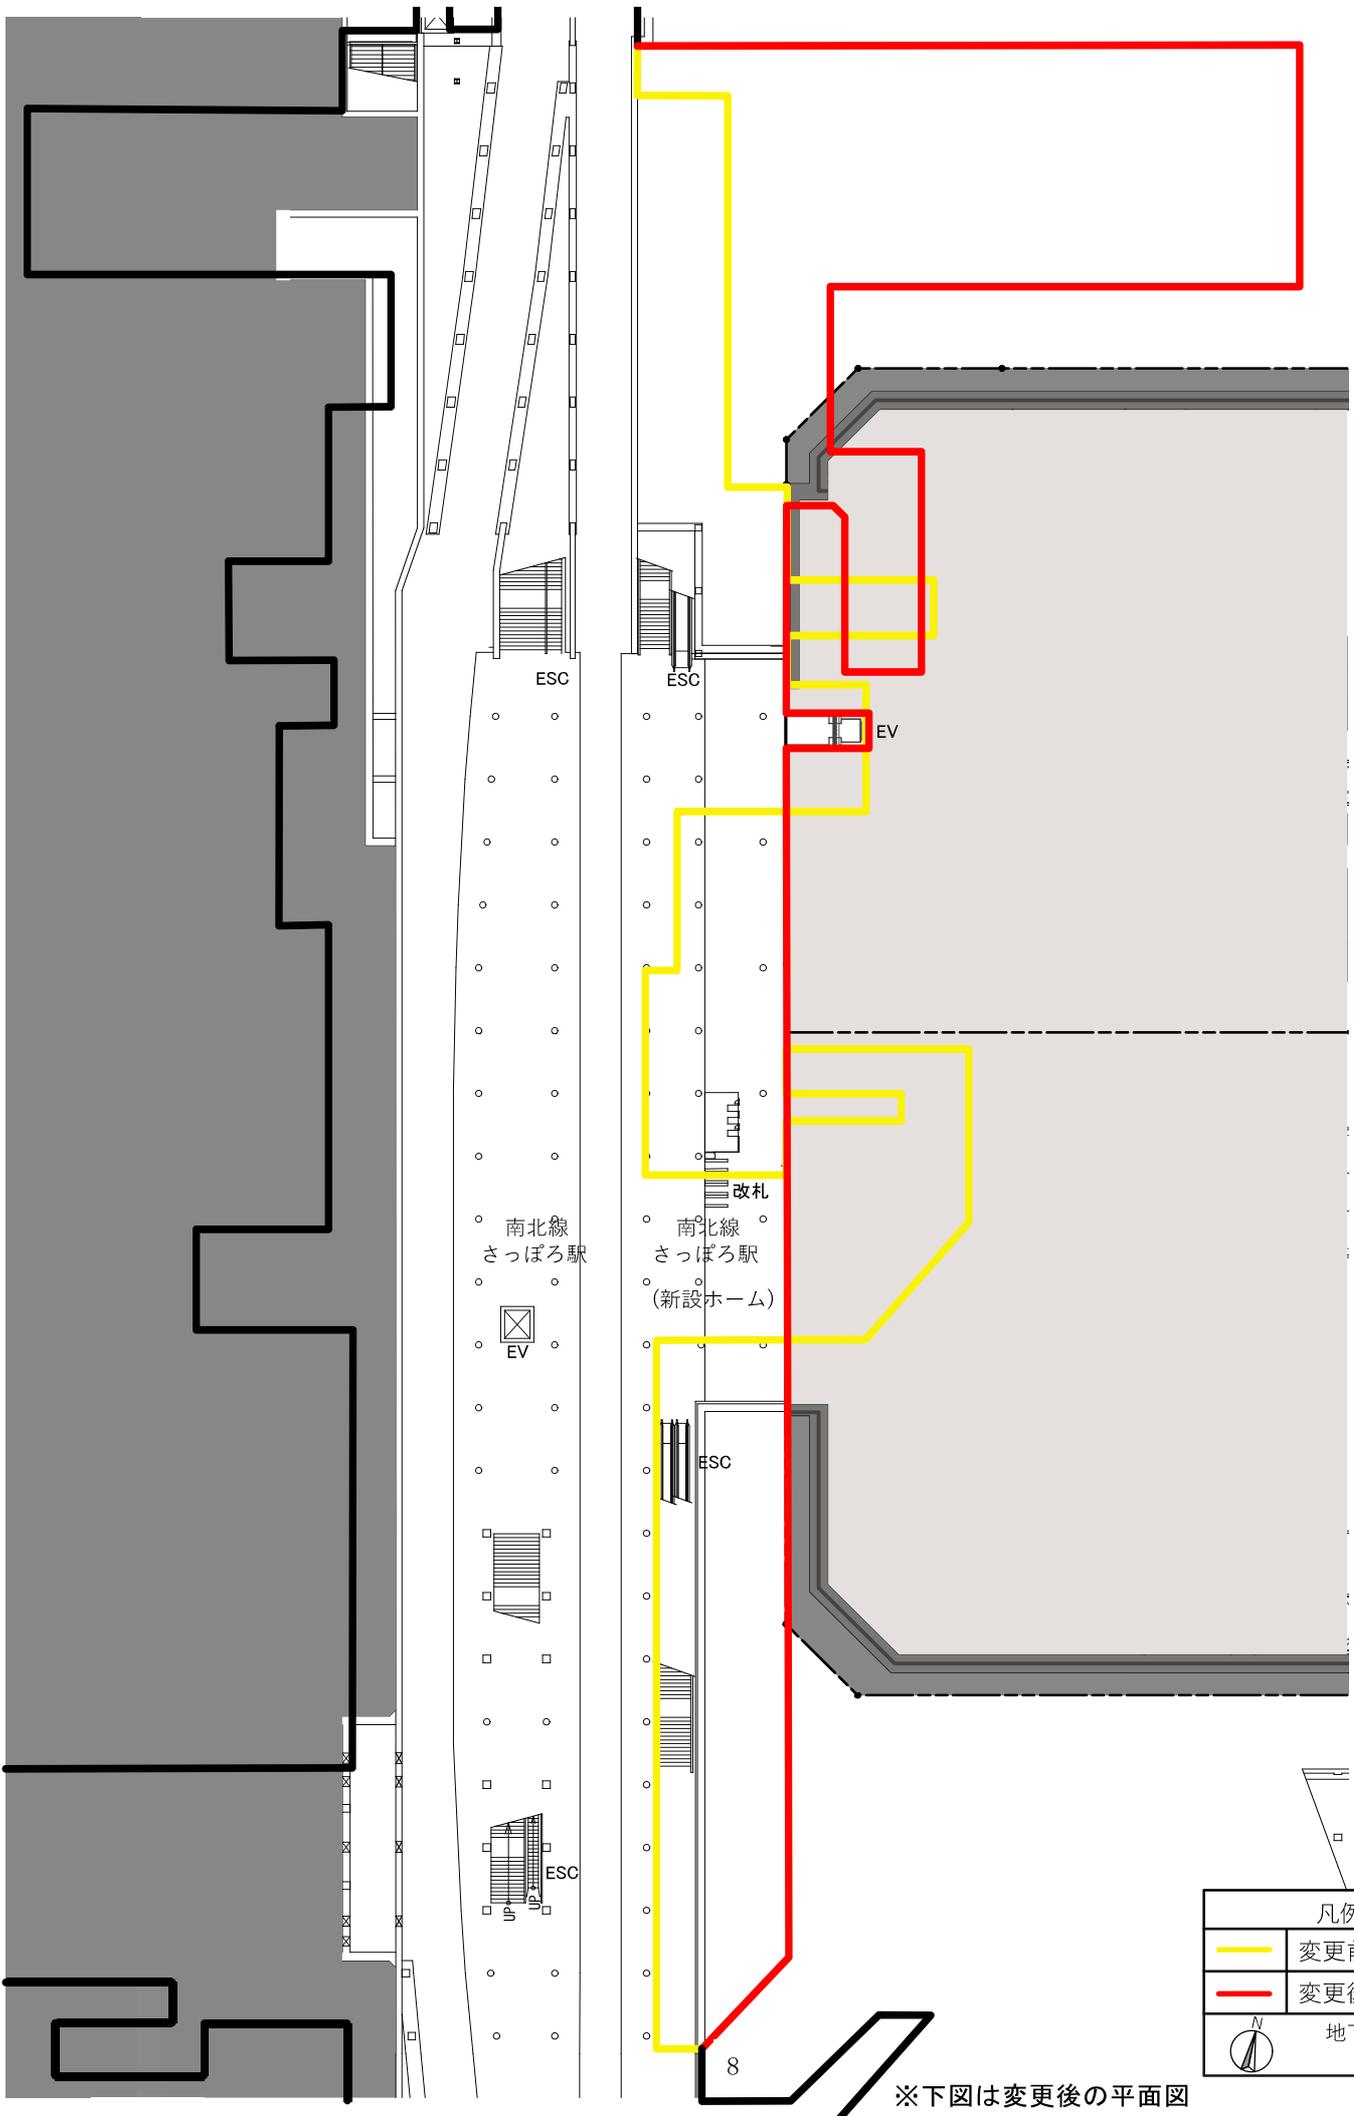

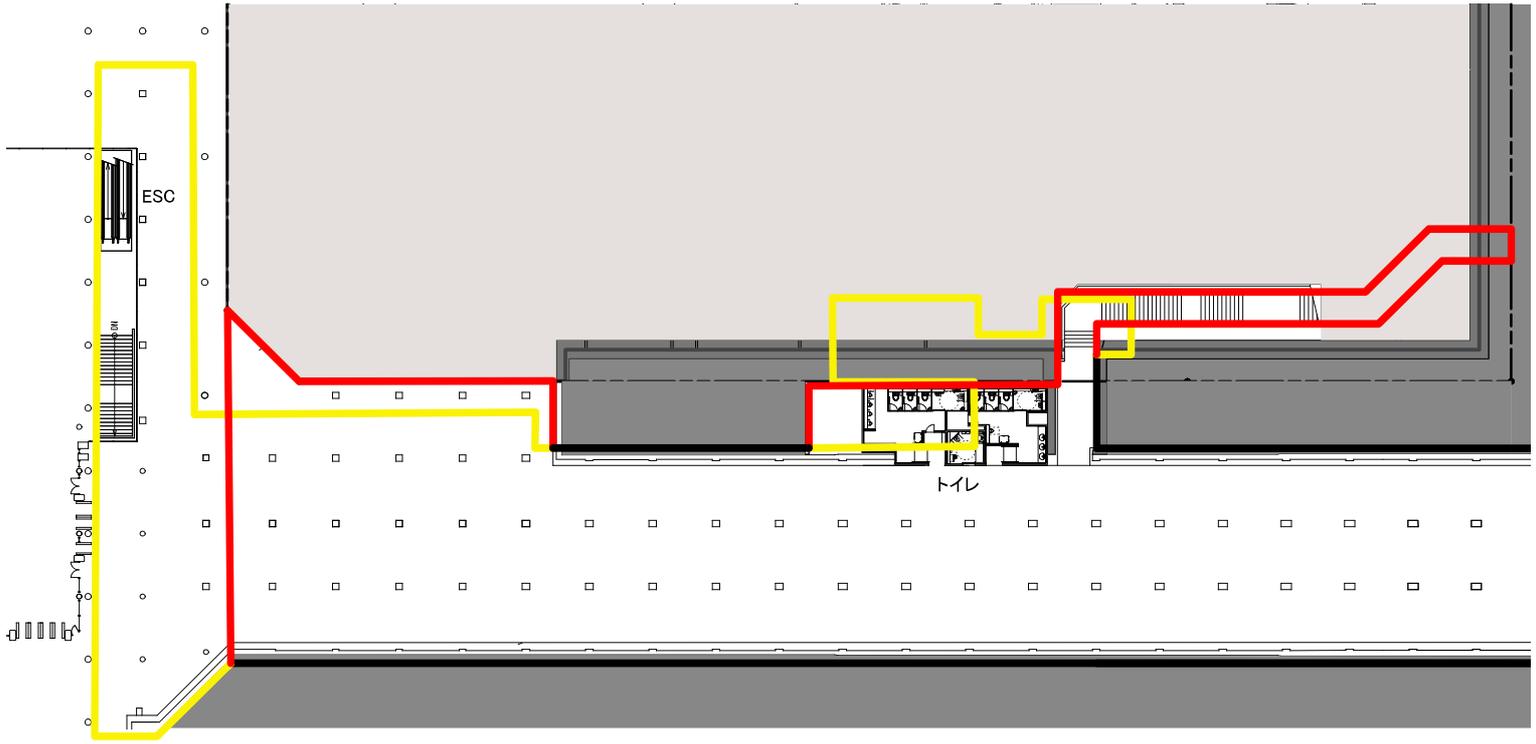


地下1階平面図

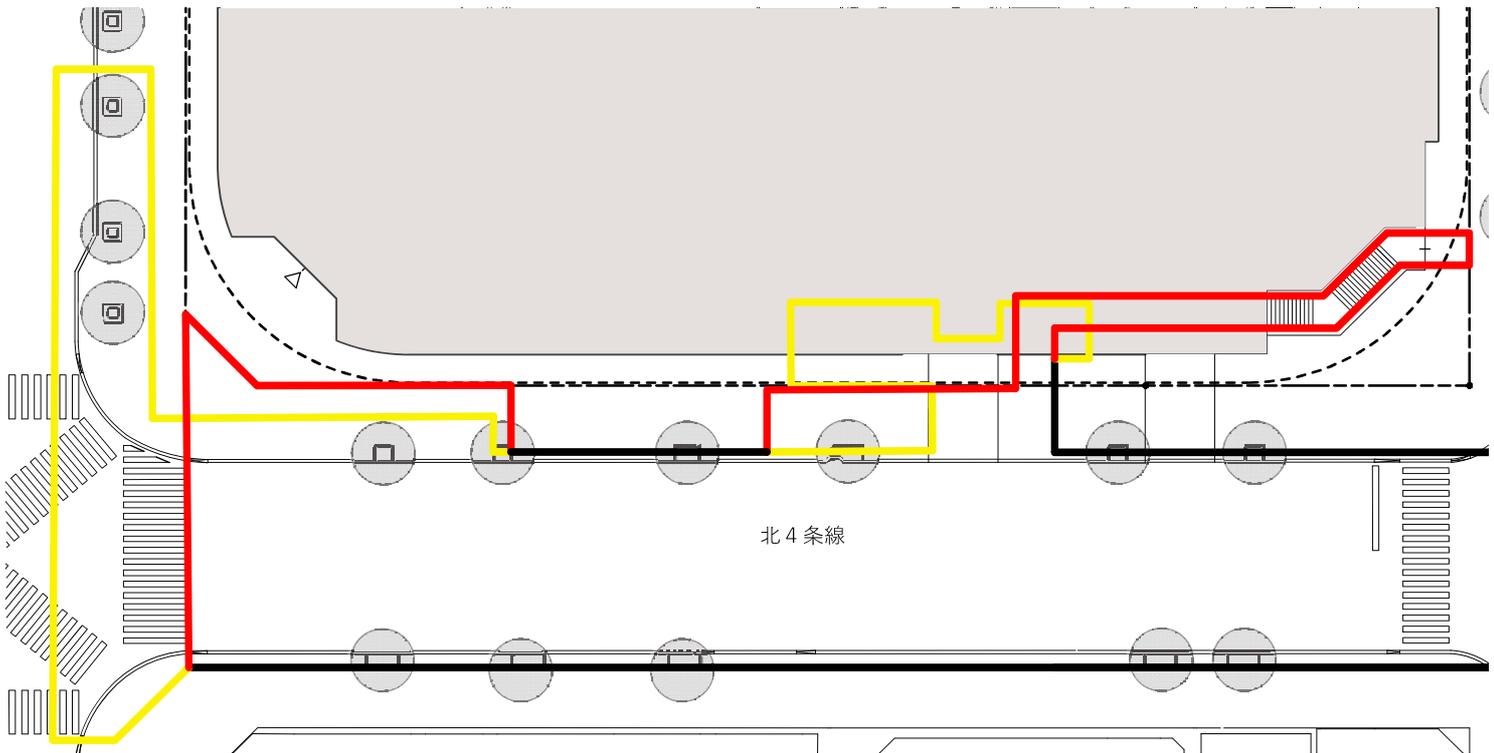

1階平面図


凡例	
	変更前の区域
	変更後の区域
	変更のない区域
 地下1階・1階平面図 S:1/600	

南北線さっぽろ駅 地下1階平面図 S=1/1000

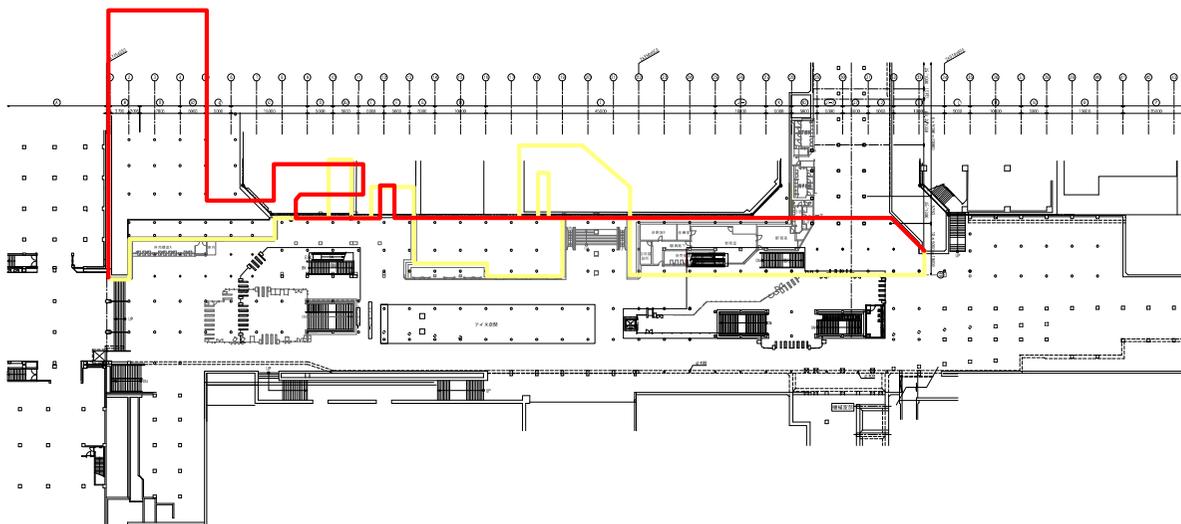


H断面 ⑮ S=1/400

⑭ ~ ⑯

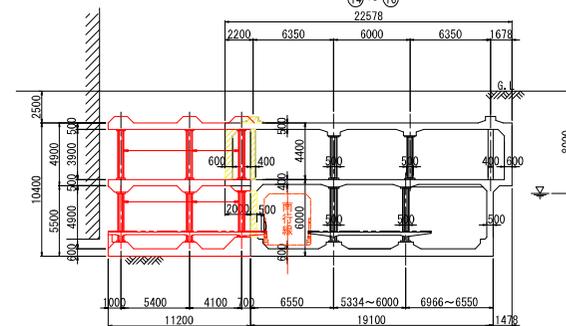


南北線さっぽろ駅 地下2階平面図 S=1/1000

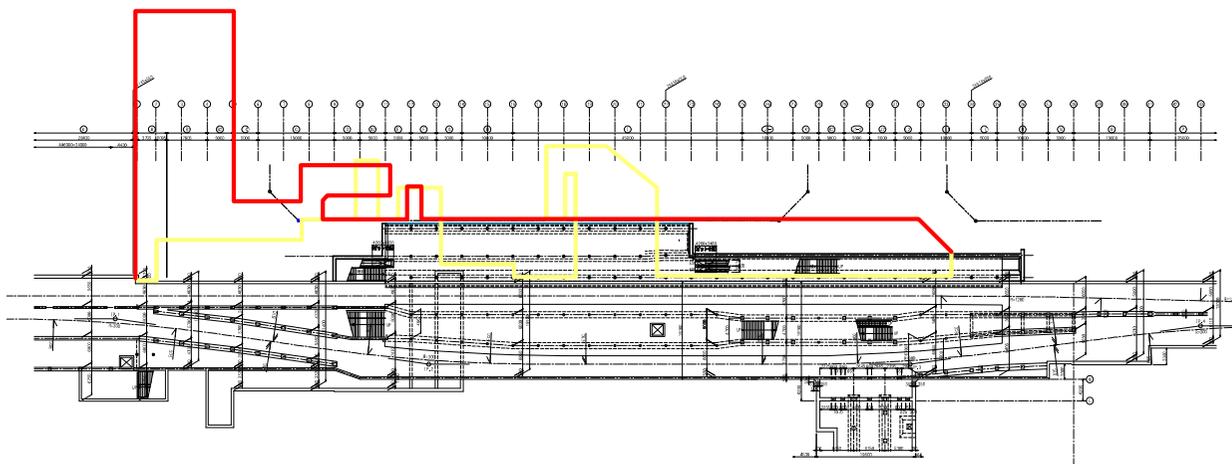

I 2断面 ⑳ S=1/400

⑲ ~ ㉑

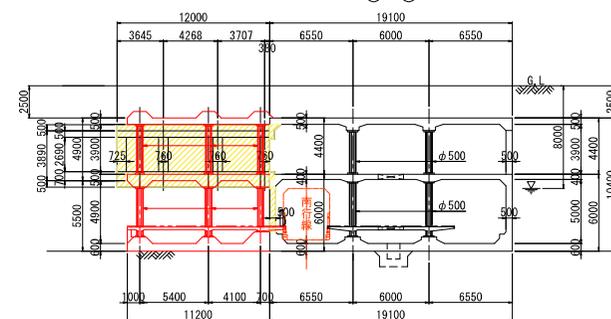

凡 例	
	変更前の区域
	変更後の区域

(縮尺はA3版の場合)