


配置図 S=1/200

工事名	石山東小学校池給水設備工事
図面名	配置図
施工者	(株)山中工業所




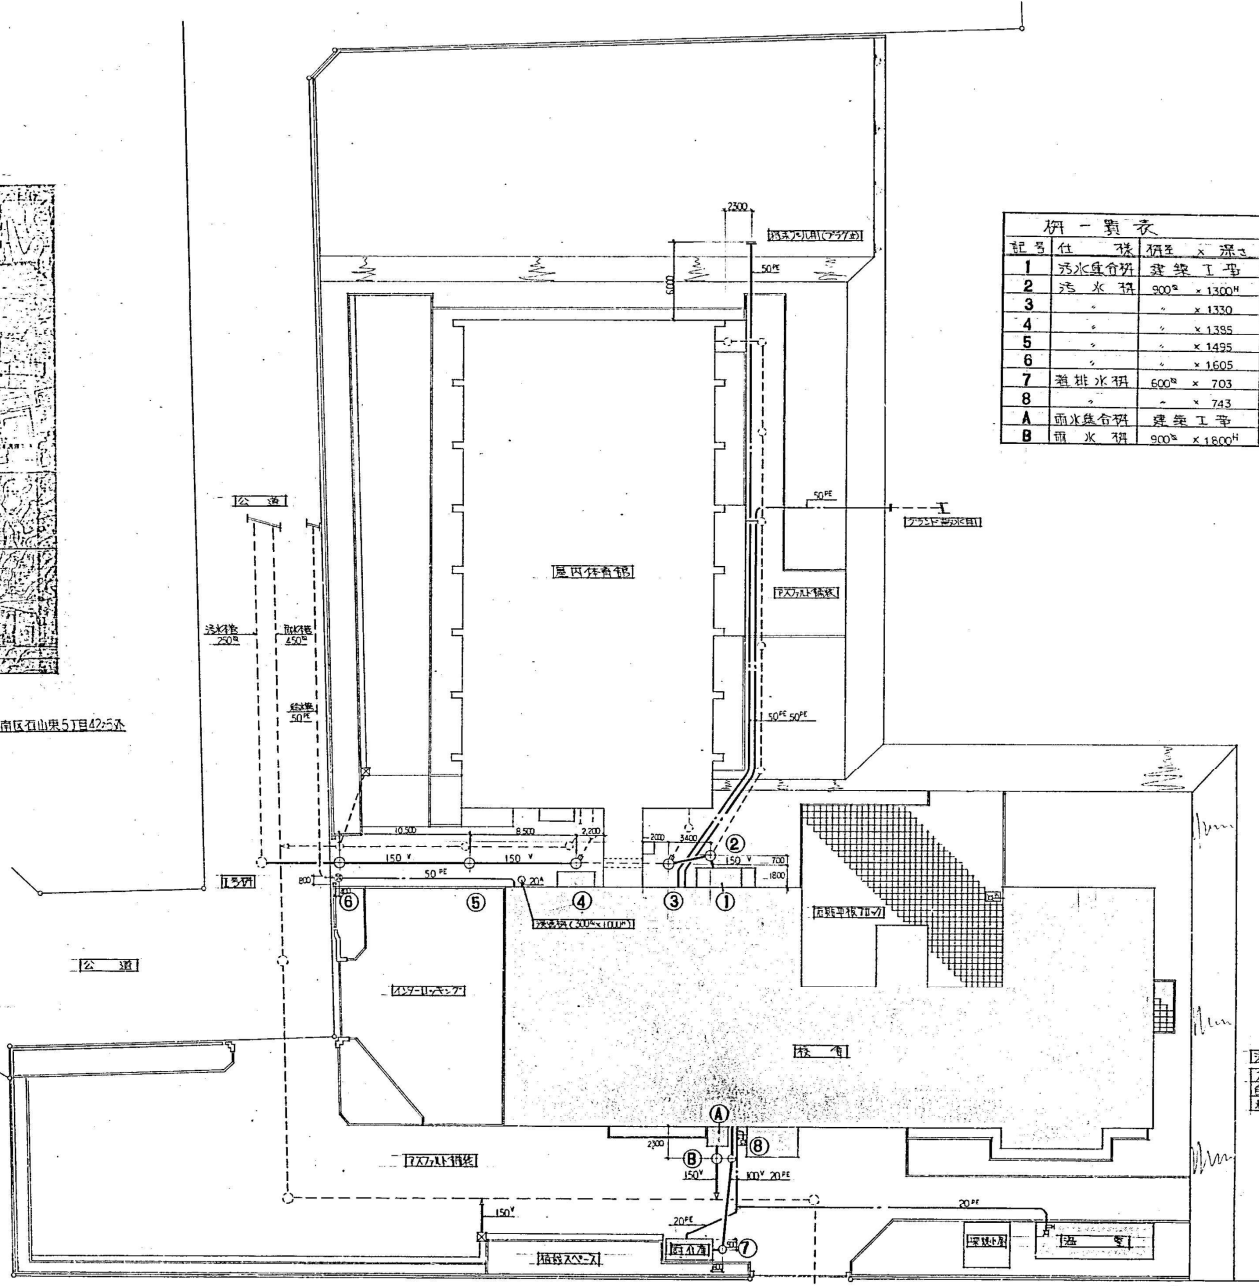

機一覽表


記号	仕 様	材 質 × 規 寸	仕 上	番 号 × 種 別
1	汚水集合槽	建築工事	小口上	建築工事
2	汚水 槽	900 ^φ × 1300 ^W	-	600 ^φ × MH00-R
3	-	- × 1330	-	-
4	-	- × 1385	-	-
5	-	- × 1495	-	-
6	-	- × 1605	-	-
7	蓋排水 槽	600 ^φ × 703	17-7 ^φ (200 ^W)	500 ^φ × (-)
8	-	- × 743	深埋(150 ^W)	-
A	雨水集合槽	建築工事	流水	建築工事
B	雨水 槽	900 ^φ × 1800 ^W	深埋(150 ^W)	600 ^φ × MH00-R(77 ^W)

雨水排水器具表

名 称	仕 様	材 質	数 量	予 備 注
雨水排水器具	128A-13	1	1	東側2階
雨水 槽	130 ^φ × 1000 ^W (標準)	1	1	自給工事
雨水 槽	D ^φ -80	2	2	東側2階


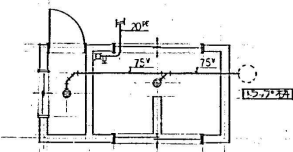


雨水排水器具 (S=1/200)
0 0.5 1 (M)

前 透 1/21 S=1/200 0 1 2 3 4 5 6 7 8 9 10 (M)

機 功 図


工 事 名	飯石石山地区小学校新築衛生設備工事		
図面名称	機功図	図番	機功 1 / 11
日 付	60年12月13日	設計者	須貝健治
現場代理人	株式会社 山中工業所		

001

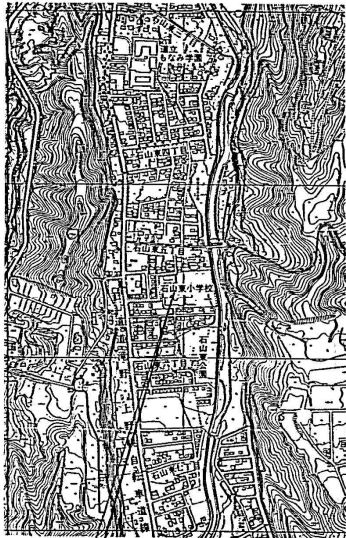

工事場所：札幌市南区石山東51目


附近見取図 S=1:10000

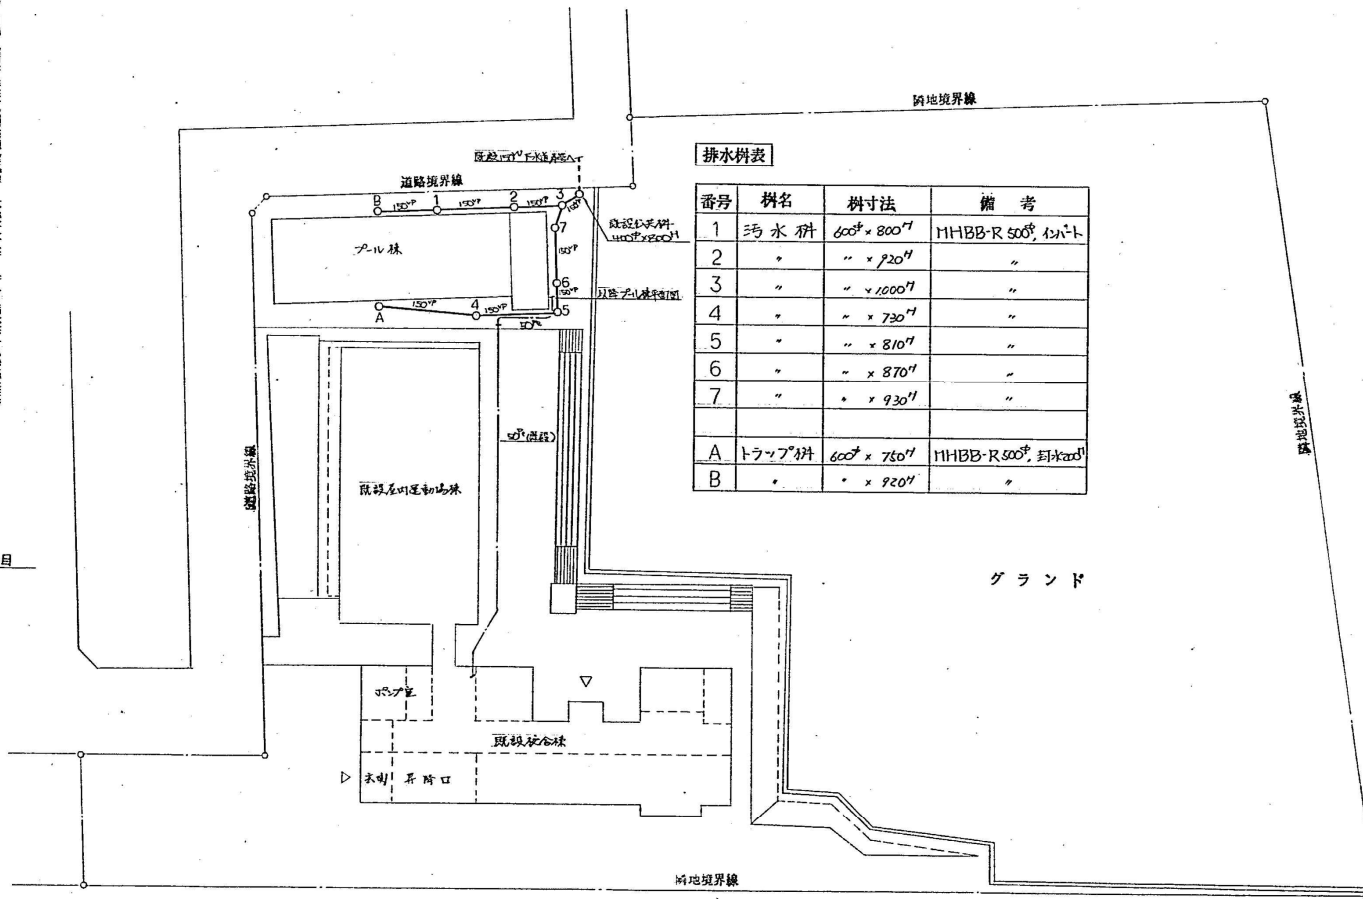

排水樹表

番号	樹名	樹寸法	備考
1	汚水科	600 ^φ × 800 ^寸	MHBB-R 500 ^φ , 4バト
2	"	" × 920 ^寸	"
3	"	" × 1000 ^寸	"
4	"	" × 730 ^寸	"
5	"	" × 810 ^寸	"
6	"	" × 870 ^寸	"
7	"	" × 930 ^寸	"
A	トラップ科	600 ^φ × 750 ^寸	MHBB-R 500 ^φ , 封kad ^寸
B	"	" × 920 ^寸	"

配置図 S=1:500

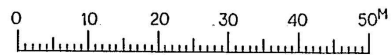

竣工図

工事名	石山東小学校プール新築衛生設備工事	図番	1/3
図面名	附近見取図, 配置図	縮尺	1:10000 1:500
施工業者名	(有)相田工業 TEL 621-4511		
工期	(自) 1年 4月 21日 (至) 1年 7月 10日	現場代理人	三室 啓