

機具表

	仕 様	数量	メーカー
自動取手付横水栓	T28A13	2	TOTO
水 抜 栓	13×1.0	2	光 合 金
水抜栓蓋	B-3A	2	長谷川鋳工所

グラウンド

体育館

校 舎


水抜栓 13×1.0取×2
 向上蓋B 3A×2
 自動取手付横水栓 T28A13×2

教材園

Pe 20

Pe 20

厨介庫

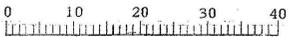


竣工図 平成 年 月 日


2000年10月10日

株式会社 山中配管工業所		縮 尺 S=1:500 設計年月日	工事名称 石山東小学校教材園給水新設工事 図面名称 平面図	No.
--------------	--	----------------------	----------------------------------	-----

⑥電気

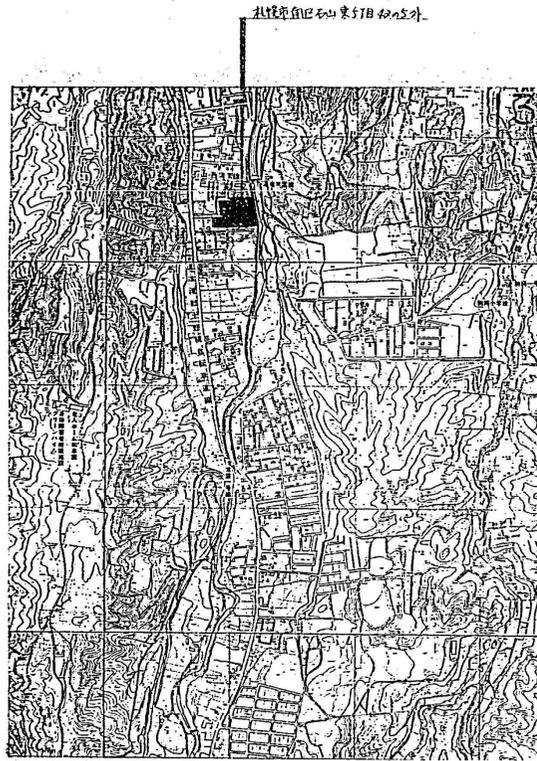

位置図 S=1:100.00

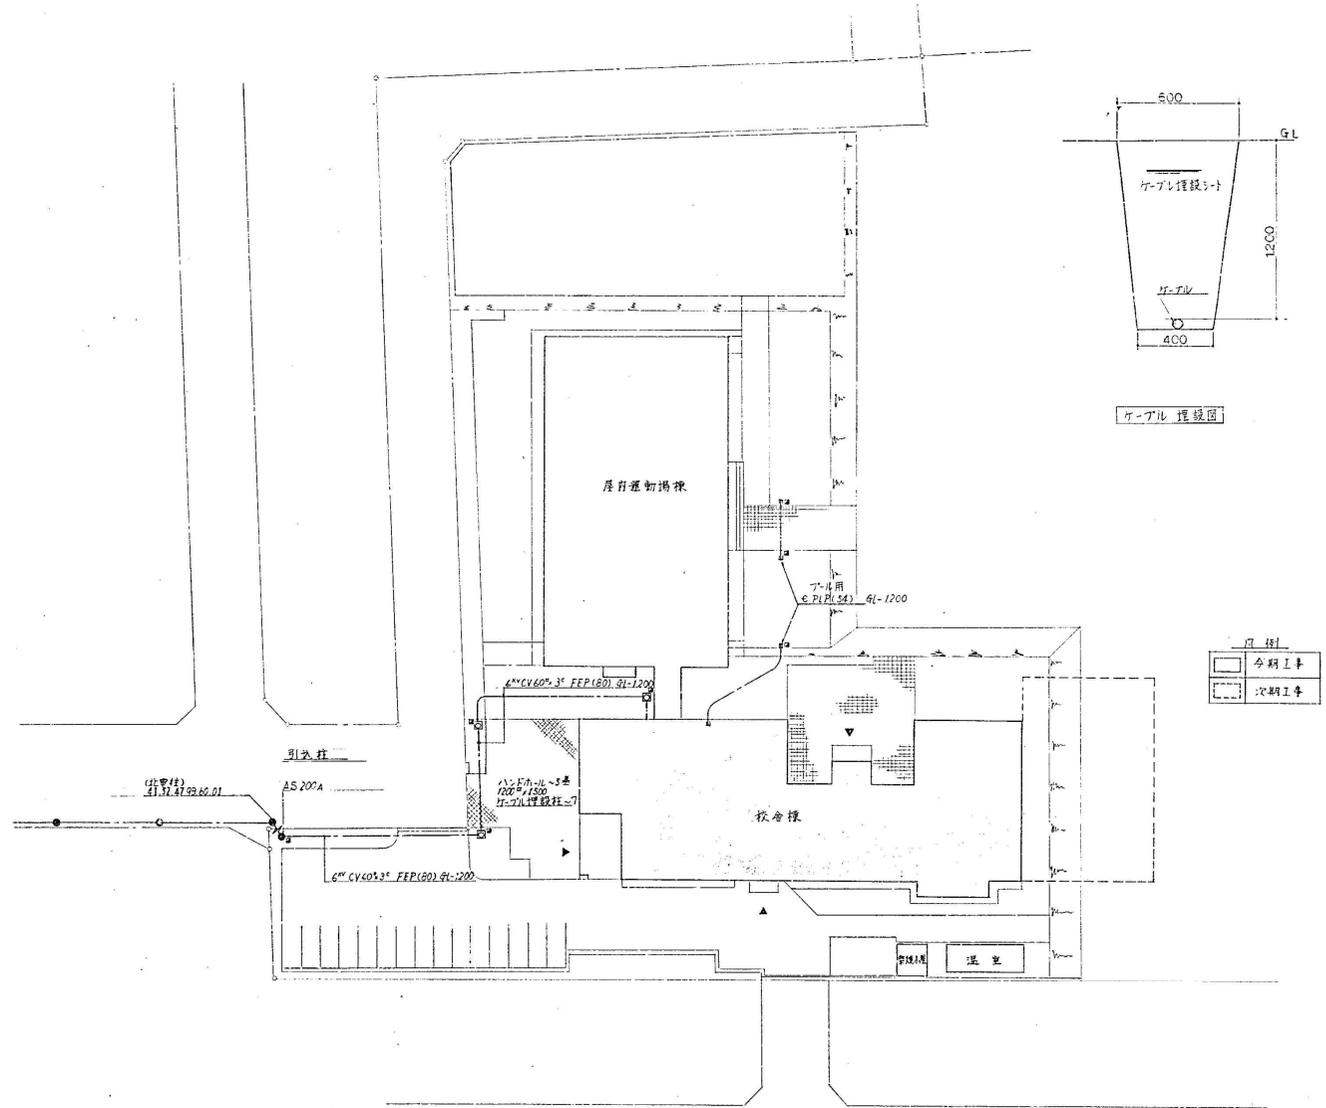

配線図 S=1:300

竣工図	
工事名	石山東小学校新築電気設備工事
