

①地図

【旧常盤小-資料4】

107-32


(座標値種別：図上測定)

-73932.948



-74182.948 (座標値種別：図上測定)

(注) 地図に準ずる図面は、土地の区画を明確にした不動産登記法所定の地図が備え付けられるまでの間、これに代わるものとして備え付けられている図面で、土地の位置及び形状の概略を記載した図面です。

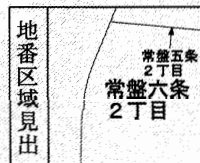

請求部	所在	札幌市南区常盤六条二丁目				地番	107番2			
出力縮尺	1/1000	精度区分		座標系番号又は記号	X II	分類	地図に準ずる図面		種類	その他
作成年月日	平成10年3月				備付年月日(原図)		補記事項	地図の縮尺は1/500ですが、1/1000に変更して出力しています		

これは地図に準ずる図面に記録されている内容を証明した書面である。

(札幌法務局南出張所管轄)

令和2年10月2日

札幌法務局

請求番号：16-3

(1/1)

登記官

田原邦寿



公用

②地積測量図

公用

登記年月日：平成27年5月20日

これは図面に記録されている内容を証明した書面である。
(札幌法務局南出張所管轄)
令和2年10月2日
札幌法務局

登記官

田原邦寿





地図番号	境界標の種類及び筆界点の記号又は点名										
	種類	コンクリート標			金属標			鉋			
	既設	L221			H26L1, L216, L217 L218, L219, L220						
連C-400	新設							H26K10, H26K11, H26L5 H26L8, H26L9, H26L10 H26L11			
	与点の種類	①	公共基準点	ロ	図根点	ハ	登記基準点	ニ			
座標系 X II 系		座標成果一覧表									
世界測地系 (測地成果2011)											
点 名		X座標		Y座標		備 考					
35858		-117930.688		-73998.416		札幌市公共基準点					
H13-06		-117721.250		-74081.726		3級基準点					
札幌H14NO.44		-118038.804		-74160.564		3級基準点					

種類	木杭
既設	H26L2, H26L3, H26L6, H26L7
新設	L214, H26K12

種類	木杭
既設	H26L2, H26L3, H26L4 H26L6, H26L7 L214, H26K12
新設	

地番	107-2, 107-35	土地	地積	所測	在量	図
土地の所在	札幌市南区常盤6条2丁目					

1/2

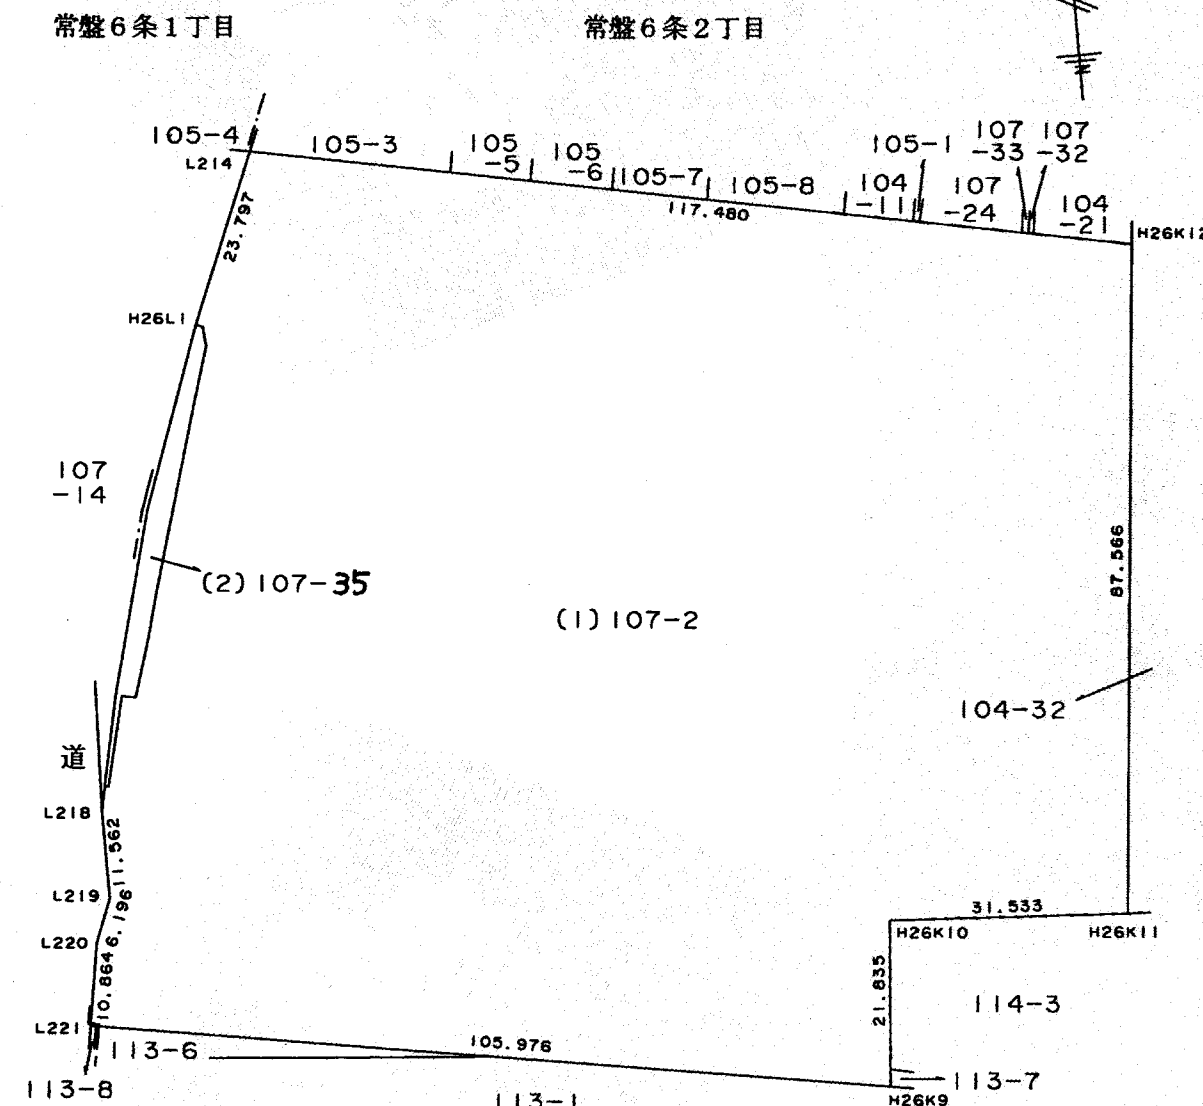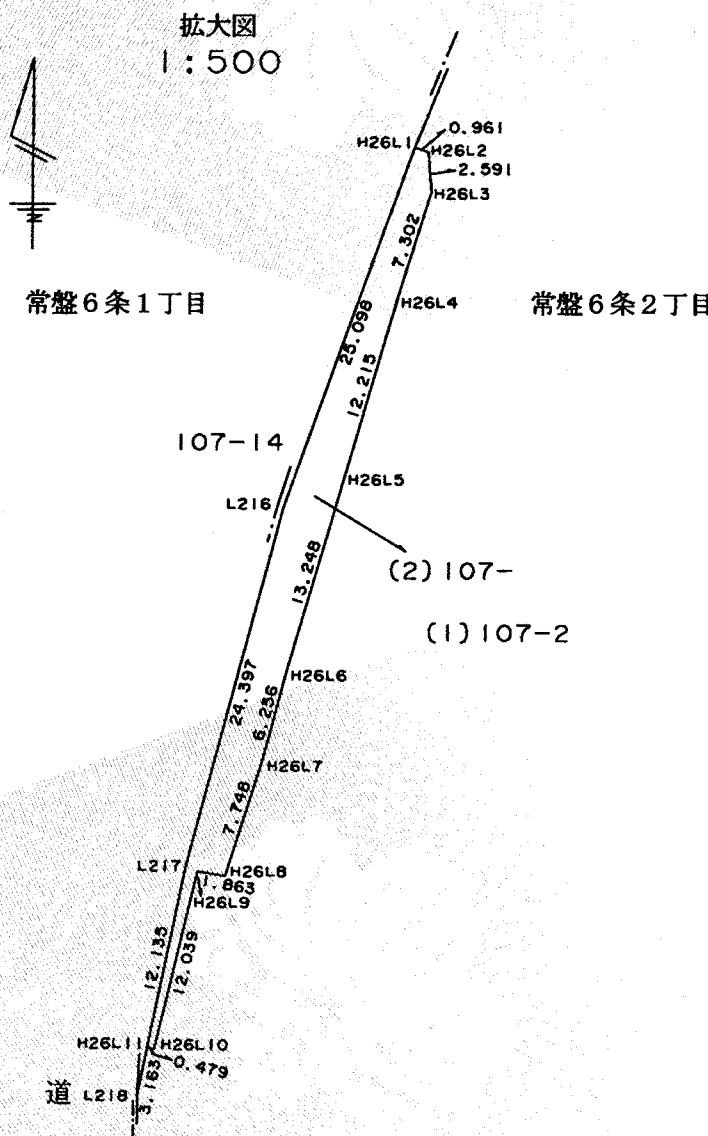

官公署証明番号	平成 年 月 日
作成者	土地家屋調査士 北広島市大曲南ヶ丘 泉澤 誉 (平成26年11月10日測量) (平成26年12月5日作成)

申請人	被代位者 札幌市 代位者 国土交通省所管不動産登記嘱託職員 北海道開発局札幌開発建設部長 石田悦一	縮尺	1/1000
-----	---	----	--------

登記年月日：平成27年5月20日

これは図面に記録されている内容を証明した書面である。
(札幌法務局南出張所管轄)
令和2年10月2日 札幌法務局

登記官

田原邦寿



地図番号	境界標の種類及び筆界点の記号又は点名			
	種類	コンクリート標	金属標	紙
連C-400	既設	L221	H26L1, L216, L217 L218, L219, L220	
	新設			H26K10, H26K11, H26L5 H26L8, H26L9, H26L10 H26L11
与点の種類	①	公共基準点	口	図根点
			ハ	登記基準点
座標系 X II 系			種類	木杭
			既設	H26L2, H26L3, H26L4 H26L6, H26L7
			新設	L214, H26K12

地番	107-2、107-35	土地	地積	所測	在量	図
土地の所在	札幌市南区常盤6条2丁目					

2/2

求積表

地番 NO	基	(1) 107-2	X _n	Y _n	X _n ・(Y _{n+1} -Y _{n-1})	距離
L214			-117797.925	-74100.207	14638276.948050	117.480
H26L1			-117819.956	-74109.202	953281.263996	23.797
H26L2			-117820.283	-74108.298	-133136.919790	0.961
H26L3			-117822.864	-74108.072	226691.190336	2.591
H26L4			-117829.842	-74110.222	656430.049782	7.302
H26L5			-117841.568	-74113.643	842920.735904	12.215
H26L6			-117854.279	-74117.375	630991.809766	13.248
H26L7			-117860.321	-74118.997	465666.128271	6.256
H26L8			-117867.711	-74121.326	491154.751737	7.748
H26L9			-117867.409	-74123.164	542543.683627	1.863
H26L10			-117879.126	-74125.929	381456.851736	12.039
H26L11			-117879.041	-74126.400	130609.977428	0.479
L218			-117882.139	-74127.037	70611.401261	3.163
L219			-117893.701	-74126.999	261488.228818	11.562
L220			-117899.472	-74129.255	468886.200144	6.196
L221			-117910.199	-74130.976	-12122819.199986	10.864
H26K9			-117927.616	-74026.441	-12540776.468288	105.976
H26K10			-117905.856	-74024.633	-3924142.699392	21.835
H26K11			-117907.777	-73993.159	-4680585.023569	31.533
H26K12			-117820.598	-73984.936	12612459.374704	87.566
合計					-27991.715465	
面積					13995.8577325 m ²	

地番 NO	基	(2) 107-35	X _n	Y _n	X _n ・(Y _{n+1} -Y _{n-1})	距離
H26L1			-117819.956	-74109.202	-1105858.107016	25.098
H26L2			-117820.283	-74108.298	-133136.919790	0.961
H26L3			-117822.864	-74108.072	226691.190336	2.591
H26L4			-117829.842	-74110.222	656430.049782	7.302
H26L5			-117841.568	-74113.643	842920.735904	12.215
H26L6			-117854.279	-74117.375	630991.809766	13.248
H26L7			-117860.321	-74118.997	465666.128271	6.256
H26L8			-117867.711	-74121.326	491154.751737	7.748
H26L9			-117867.409	-74123.164	542543.683627	1.863
H26L10			-117879.126	-74125.929	381456.851736	12.039
H26L11			-117879.041	-74126.400	-232339.589811	0.479
L217			-117867.154	-74123.958	-1027330.114264	12.135
L216			-117843.577	-74117.684	-1738899.822212	24.397
合計					290.648066	
面積					145.3240330 m ²	

総合計面積 14141.1817655 m²

官公署証明番号 平成 年 月 日

作成者	土地家屋調査士 北広島市大曲南ヶ丘一丁目8番地2 泉澤 誉 (平成26年11月10日測量) (平成26年12月5日作成)
-----	---

申請人	代理人 札幌市 国土交通省所管工事監理登記嘱託職員 北海道開発局札幌開発建設部長 石田悦一
縮尺	1/

公用

登記年月日：平成1年6月29日

231986




231986

土地積測在量図 2-1

地図番号	境界標の種類及び境界点の記号又は点名			
	種類	コンクリート標		
	既設			
	新設			

地番 113-1
-7

土地の所在 札幌市南区常盤6条2丁目

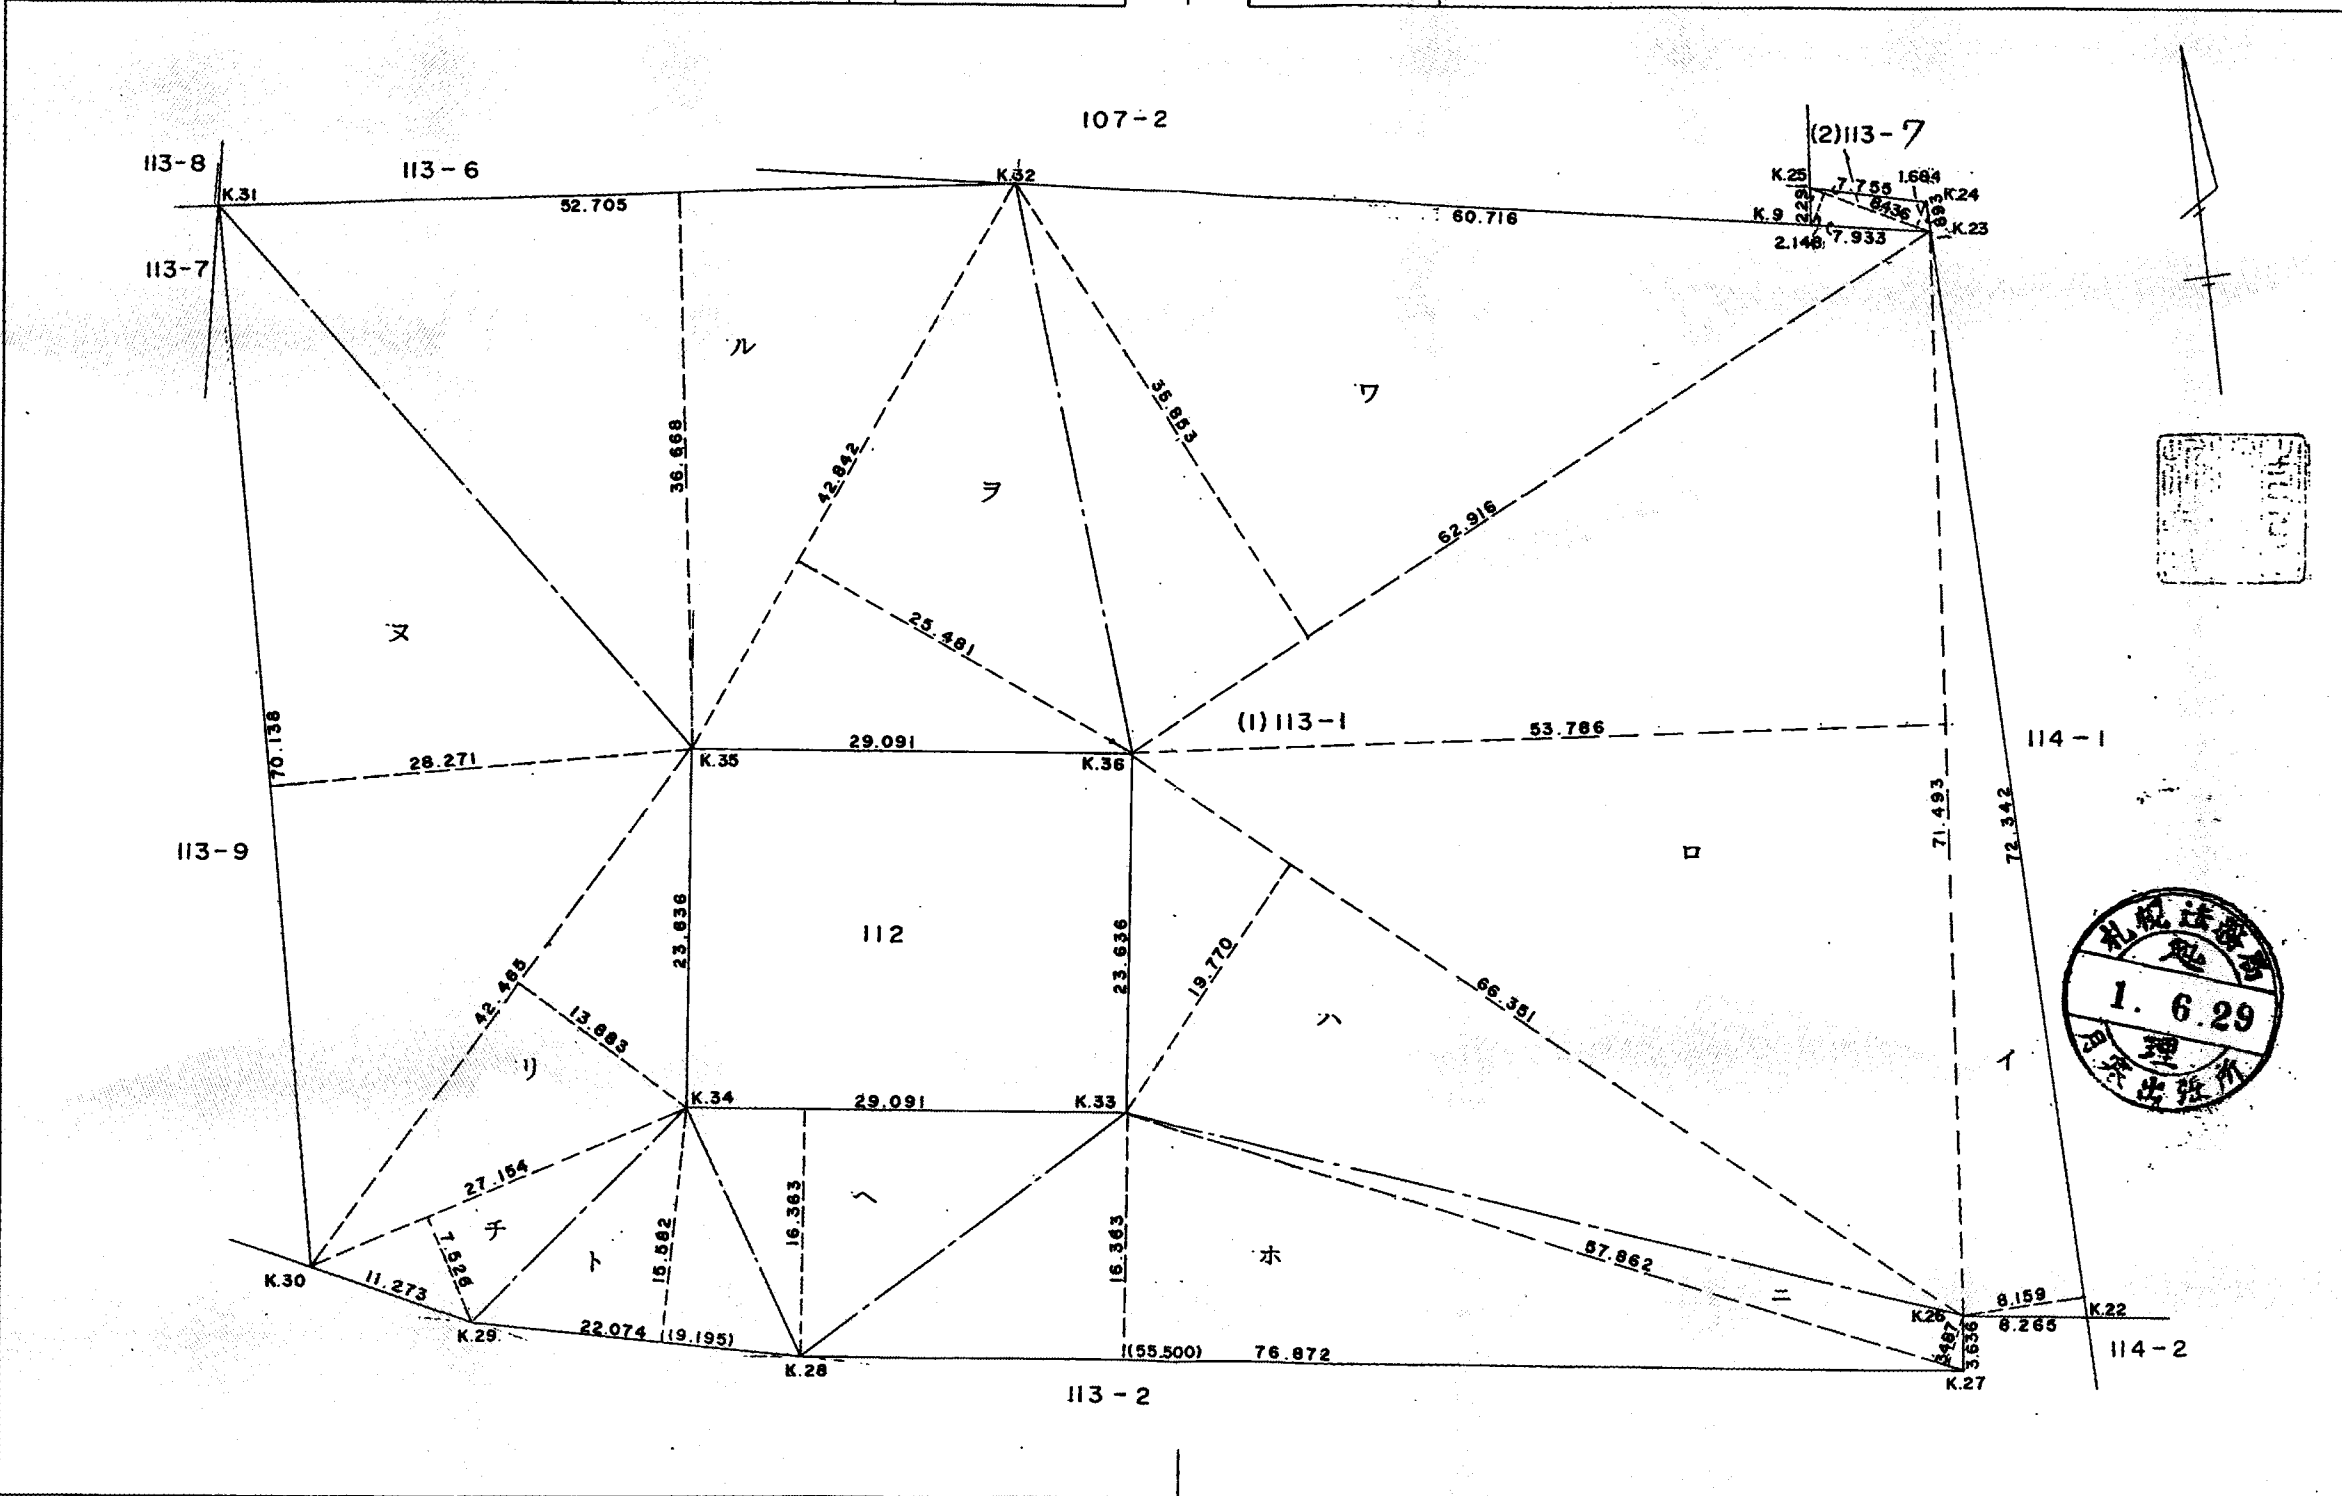

作製者	札幌市白石区東札幌2条4丁目7番6号				(昭和 63年 11月 25日作製)		申請人	札幌市長		債権者	札幌市	縮尺	1 / 500
	土地家屋調査士 笹田 英雄							板垣 武四		債務者	東 博 二		

(札幌土地家屋調査士会用紙)

63. 4. 500 919118721

これは図面に記録されている内容を証明した書面である。
(札幌法務局南出張所管轄)

令和2年10月2日

札幌法務局

登記官

田原邦寿



登記年月日：平成1年6月29日

これは図面に記録されている内容を証明した書面である。
(札幌法務局南出張所管轄)

令和2年10月2日

札幌法務局

登記官

田原邦寿

地図番号	境界線の種類及び筆界点の記号又は点名				
	種類	コンクリート標			
	既設				
	新設				



地番

113 - 1
- 7

土地積測在量図 2-2

土地の所在

札幌市南区常盤6条2丁目

成果表 (新座標)

231987

点名	X	Y
K. 9	-118190.977	-73720.061
K. 22	264.577	709.666
K. 23	192.281	712.236
K. 24	190.389	712.303
K. 25	188.694	719.871
K. 26	263.552	717.867
K. 27	267.160	718.318
K. 28	257.622	794.596
K. 29	252.875	816.154
K. 30	247.979	826.308
K. 31	177.861	824.643
K. 32	182.303	772.126
K. 33	244.037	771.359
K. 34	240.427	800.225
K. 35	216.974	797.292
K. 36	-118220.584	-73768.426

求積式

(1) 113 - 1

イ	72.342	×	8.159	÷	2	=	295.1191890
ロ	71.493	×	53.786	÷	2	=	1922.6612490
ハ	66.351	×	19.770	÷	2	=	655.8796350
ニ	57.862	×	3.487	÷	2	=	100.8823970
ホ	76.872	×	16.363	÷	2	=	628.9282680
ヘ	29.091	×	16.363	÷	2	=	238.0080165
ト	22.074	×	15.582	÷	2	=	171.9785340
チ	27.154	×	7.526	÷	2	=	102.1805020
リ	42.465	×	13.883	÷	2	=	294.7707975
ヌ	70.138	×	28.271	÷	2	=	991.4356990
ル	52.705	×	36.668	÷	2	=	966.2934700
ヲ	42.842	×	25.481	÷	2	=	545.8285010
ワ	62.916	×	35.853	÷	2	=	1127.8636740


合計 = 8041.829932

(2) 113 - 7

$$(1.684 + 2.148) \times 8.436 \div 2 = 16.163376$$

$$(1) + (2) = 8057.993308$$

m²

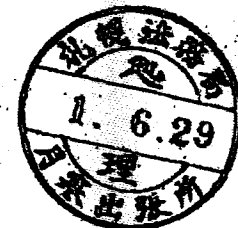

作製者	札幌市白石区東札幌2条4丁目7番6				申請人	札幌市長		債権者	札幌市	縮尺	1/
	土地家屋調査士	笹田 英雄				板垣 武雄	債務者	東 博 二			

(昭和 63 年 11 月 25 日作製)

(札幌土地家屋調査士会用紙)

63. 4. 500 919118721

德豐記

登記年月日：平成1年6月29日

これは図面に記録されている内容を証
(札幌法務局南出張所管轄)
令和2年10月2日 札幌法務局

登記官

田原邦寿



231991

地図番号	境界標の種類及び筆界点の記号又は点名				
	種類	コンクリート標			
	既設				
	新設				

成 果 表 (新座標)

点名	X	Y
N. 3	-118197.615	-73680.221
K.10	169.217	718.253
K.16	171.798	675.978
K.17	172.109	670.869
K.18	210.060	657.380
K.19	231.530	662.120
K.20	251.830	670.640
K.21	266.778	692.066
K.22	264.577	709.666
K.23	192.281	712.236
K.24	190.389	712.303
K.25	-118188.694	-73719.871

地番	114 - 1 3	土地積測量図 2 - 2
土地の所在	札幌市南区常盤6条2丁目	

求 積 式


(1) 114 - 1

$$\begin{array}{rcll}
 \text{イ} & 27.166 \times 4.903 \div 2 & = & 66.5974490 \\
 \text{ロ} & 40.277 \times 17.354 \div 2 & = & 349.4835290 \\
 \text{ハ} & 38.443 \times 14.290 \div 2 & = & 274.6752350 \\
 \text{ニ} & 55.055 \times 11.922 \div 2 & = & 328.1828550 \\
 \text{ホ} & (30.593 + 31.453) \times 73.150 \div 2 & = & 2269.332450 \\
 \text{ヘ} & 41.055 \times 7.556 \div 2 & = & 155.1057900 \\
 & & & m^2 \\
 & \text{合 計} & = & 3443.3773080
 \end{array}$$

(2) 114 - 3

(イ)	42.354	×	20.770	÷	2	=	439.8462900
(ロ)	21.992	×	6.827	÷	2	=	75.0696920
(ハ)	40.806	×	21.048	÷	2	=	429.4423440
(ニ)	32.886	×	1.831	÷	2	=	30.1071330
							㎡
			合 計			=	974.4654590

$$(1)+(2) = 4417.842767 \text{ m}^2$$

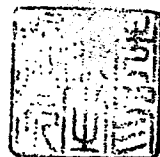

作製者	札幌市白石区東札幌2条4丁目7番6 土地家屋 調査士 笹田英雄  (昭和 63年 11月 25日作製)		申請人	札幌市長 板垣 武四郎		債権者	札幌市	縮尺	1/
						債務者	東博二		

63. 4. 500 919118721

(札幌土地家屋調査士会用紙)

登記年月日：平成1年6月29日

これは図面に記録されている内容を証明した書面である。
(札幌法務局南出張所管轄)
令和2年10月2日
札幌法務局

登記官

田原邦寿




地図番号	境界線の種類及び境界点の記号又は点名			
	種類	コンクリート標		
	既設			
	新設			

地番	104 - 3	土地積測在量	図
土地の所在	札幌市南区常盤6条2丁目		

成果表 (新座標)

点名	X	Y
N. 1	-118077.846	-73677.979
N. 2	79.768	660.852
K.11	171.138	686.779
K.13	81.468	645.712
K.14	103.078	655.196
K.15	172.617	662.552
K.16	-118171.798	-73675.978

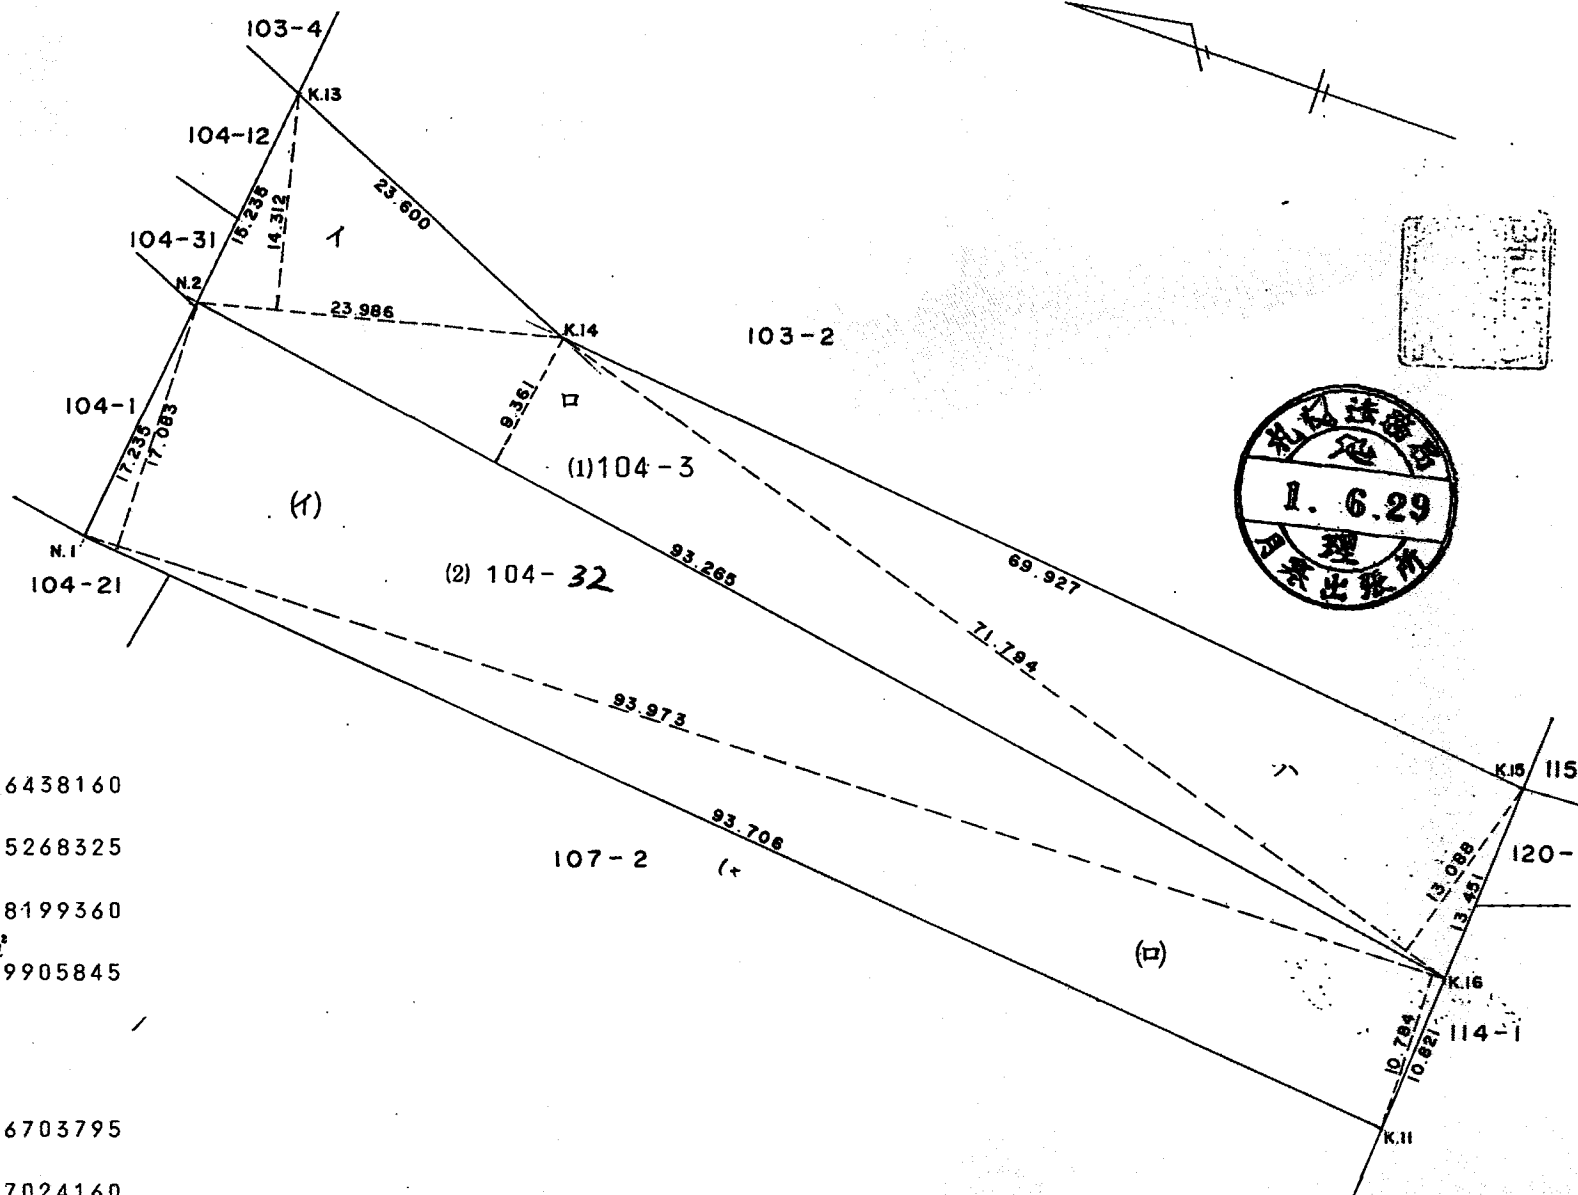

求積式

(1) 104-3

$$\begin{aligned}
 \text{イ} & 23.986 \times 14.312 \div 2 = 171.6438160 \\
 \text{ロ} & 93.265 \times 9.361 \div 2 = 436.5268325 \\
 \text{ハ} & 71.794 \times 13.088 \div 2 = 469.8199360 \\
 & \text{合計} \quad 1077.9905845 \text{ m}^2
 \end{aligned}$$

(2) 104-32

$$\begin{aligned}
 \text{イ} & 93.973 \times 17.083 \div 2 = 802.6703795 \\
 \text{ロ} & 93.973 \times 10.784 \div 2 = 506.7024160 \\
 & \text{合計} \quad 1309.3727955 \text{ m}^2
 \end{aligned}$$


$$(1)+(2) = 2387.36338 \text{ m}^2$$

作製者	札幌市白石区東札幌2条4丁目7番6 土地家屋調査士 笹田 英雄	申請人	札幌市長 板垣 武四郎	債権者	札幌市 東 博二	縮尺	1/500
-----	------------------------------------	-----	----------------	-----	-------------	----	-------

(札幌土地家屋調査士会用紙)


63. 4. 500 919118721

③校舎 (S63改築時)

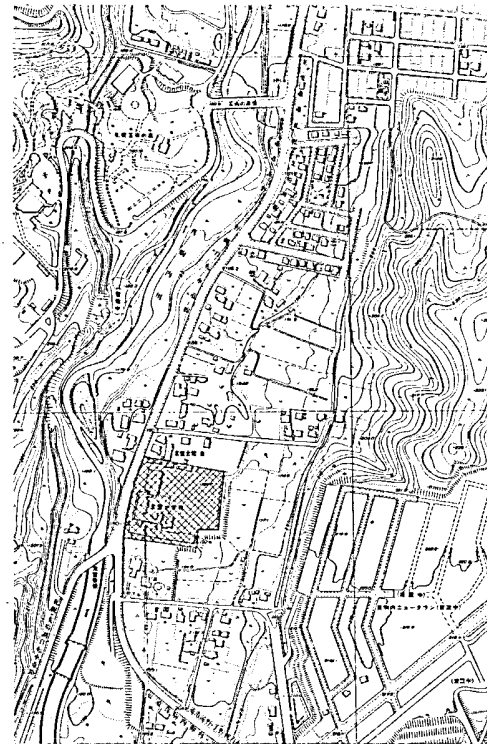


建設地 札幌市南区幸盛107番地

附近見取図 1:5000

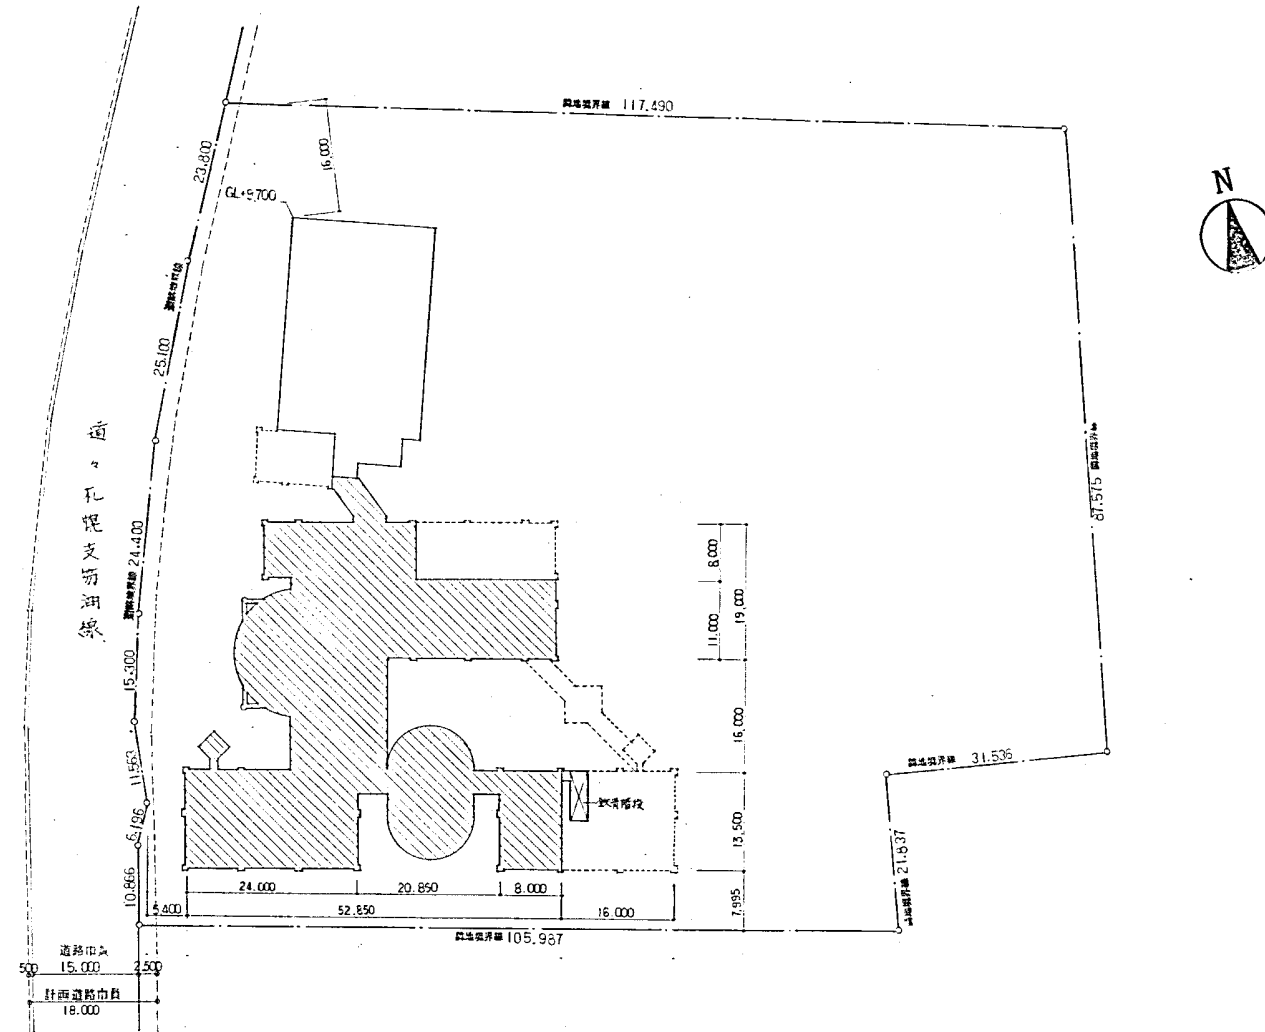

配置図 1:500


凡 例				設計番号	製作日
	既存部分			常盤小学校改築工事 (S63改築時)	
	今期工事			図面番号	縮 尺
	将来計画			A-5 附近見取図・配置図	1:5000 1:500
				コラム建築設計事務所	
				1級建築士事務所 北海道建築士会(四)第448号 1級建築士 登録 第41711号 佐々木 政	

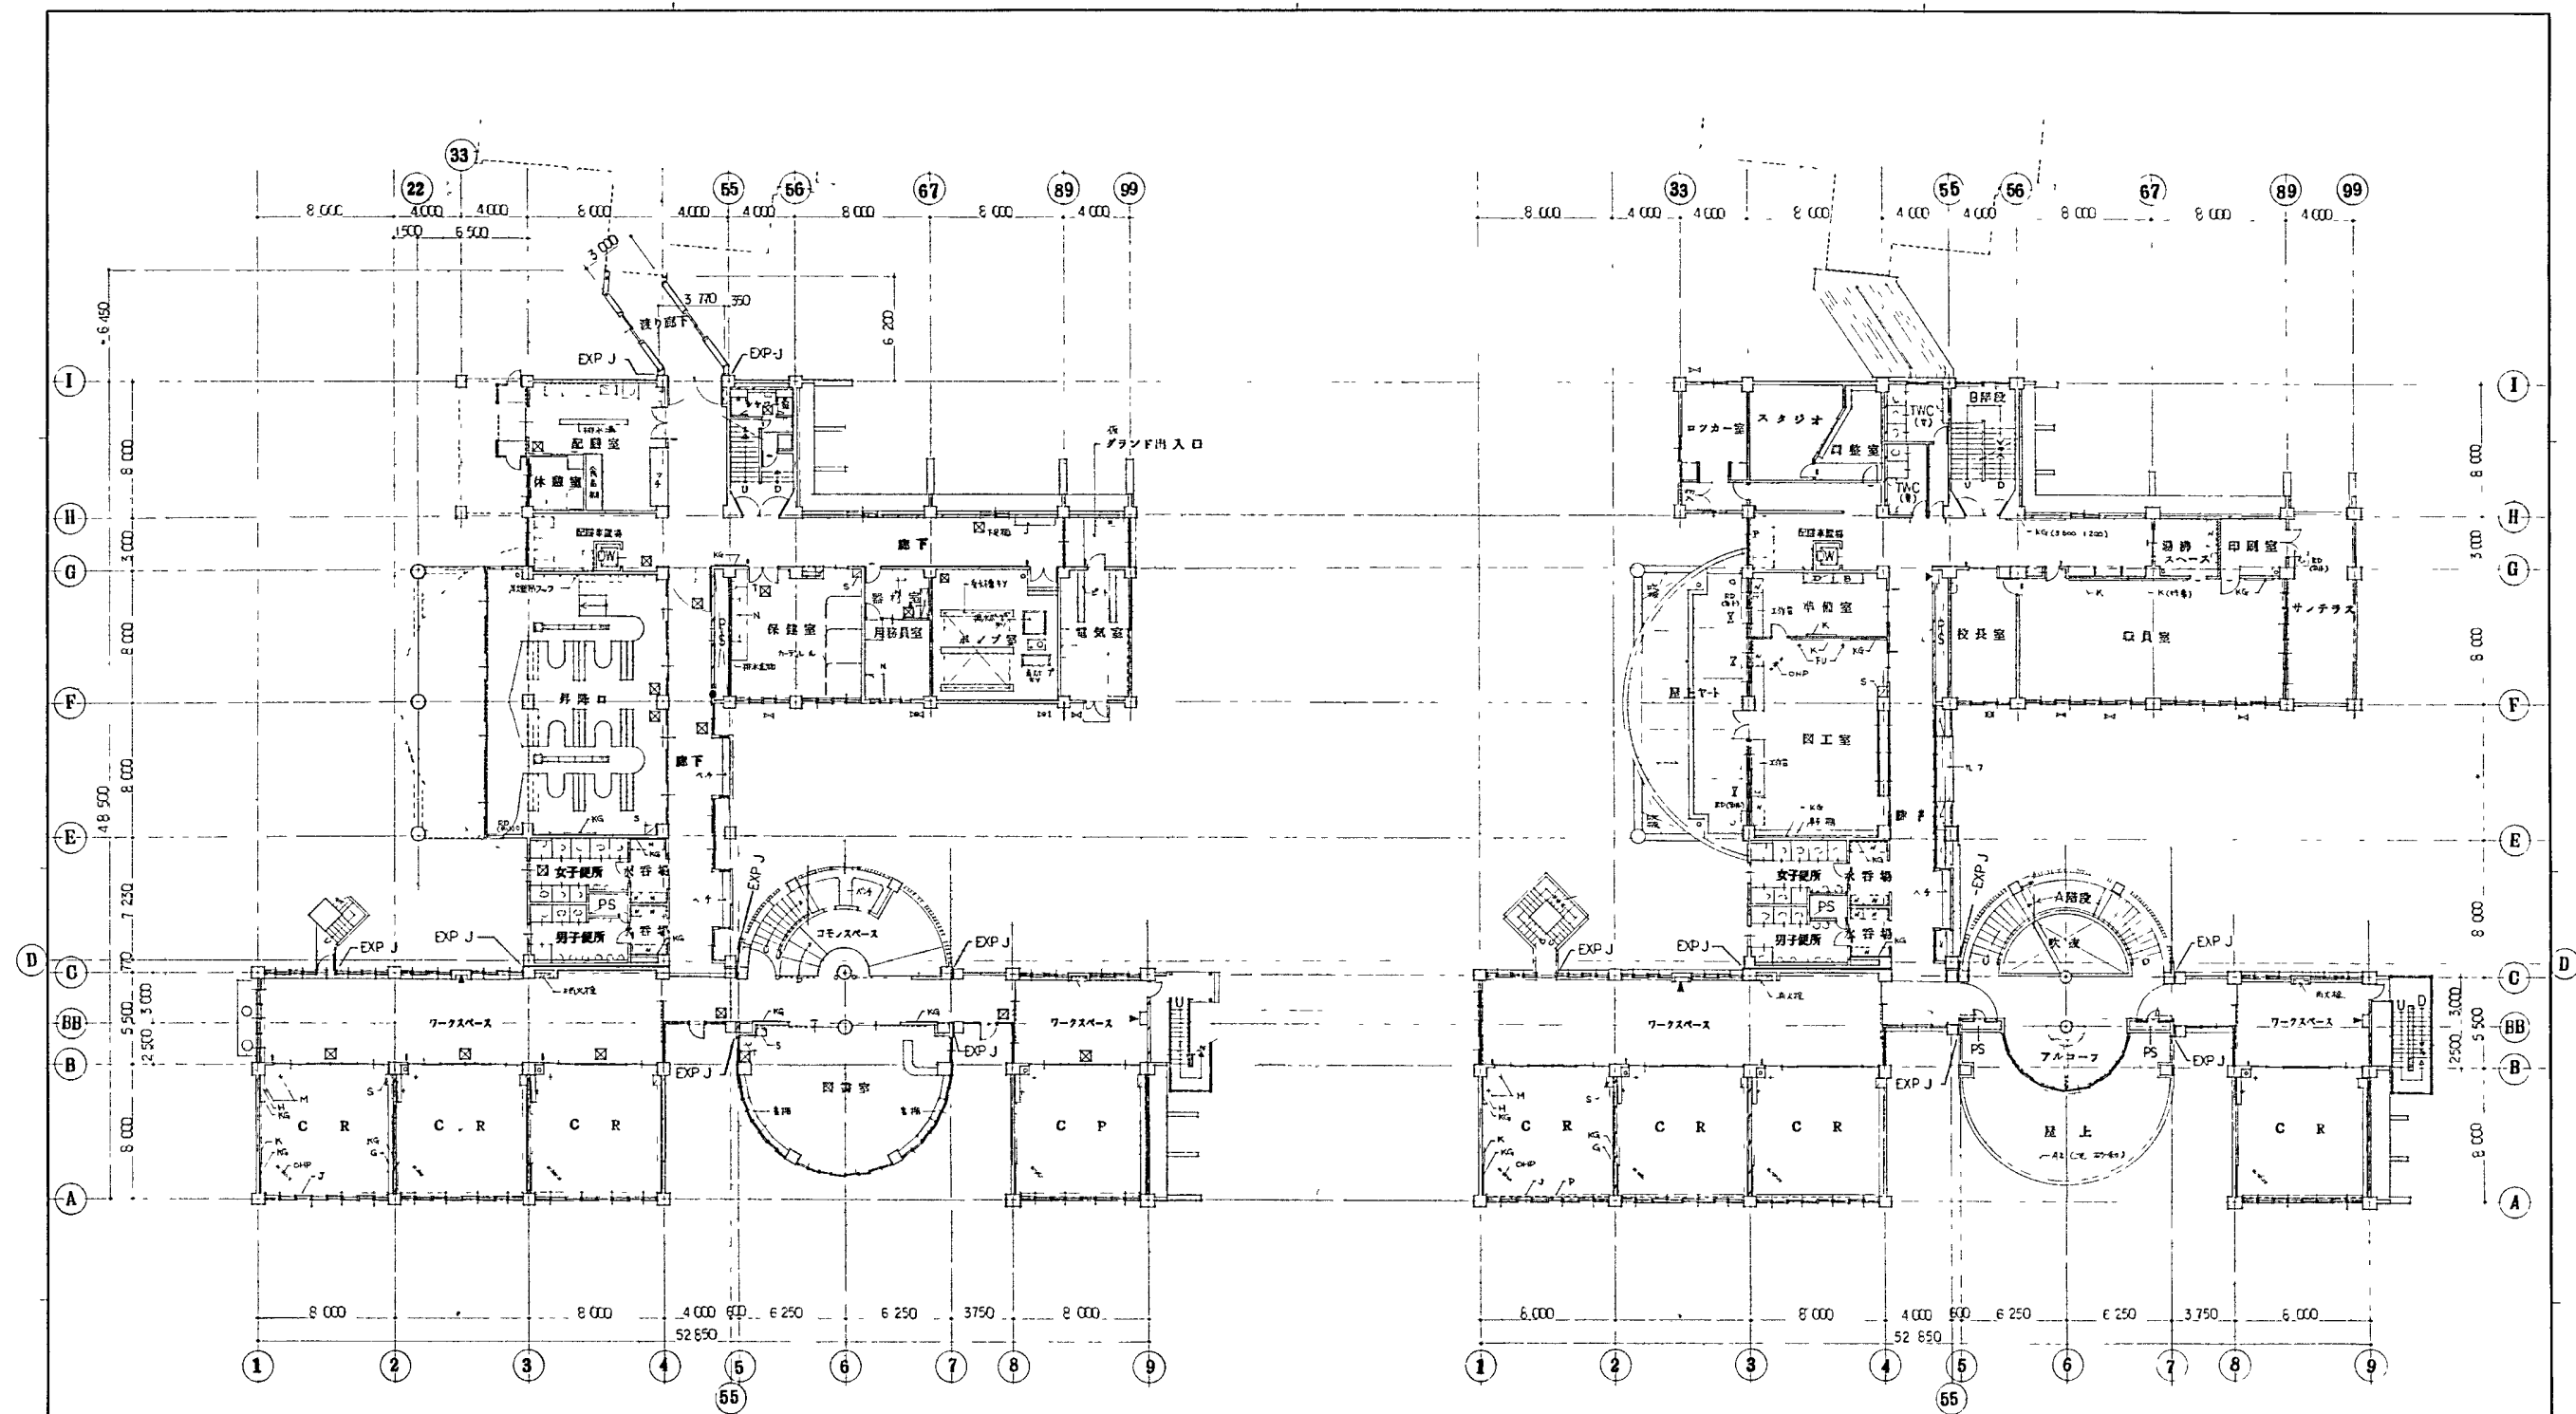


1 階平面図

2 階平面図


鉄筋コンクリート壁	●	消火器スペース	○	暖房器具 (設置)		X	黒板	CHP	スバ・ハート・スリ・受動物	FU	吊フック	設計番号	常盤小学校改築工事	製作日
コンクリートスロップ壁	▲	上部 クリーニングスペース、下部 消火器スペース	○	換気扇 (設置)		KG	換気扇	M	地盤高スリ			図面番号	1, 2 階平面図	縮尺
木軸壁	—	壁名札	○	（注）		T	手洗器	P	野原ハイ			A-12		1:200
ハート・スリ	□	床下収納口 (600×) 55-11	○			N	洗面台	G	雨風止			コラム建築設計事務所		
	○	屋内消火栓 (設置)	○			S	掃除機	H	書棚			1 級建築士事務所 北海道札幌市 (区) 第448号		
	○	ルーフ・スリ (設置)	○					J	観覧台			1 級建築士 登録 第41711号 佐々木 敦子		

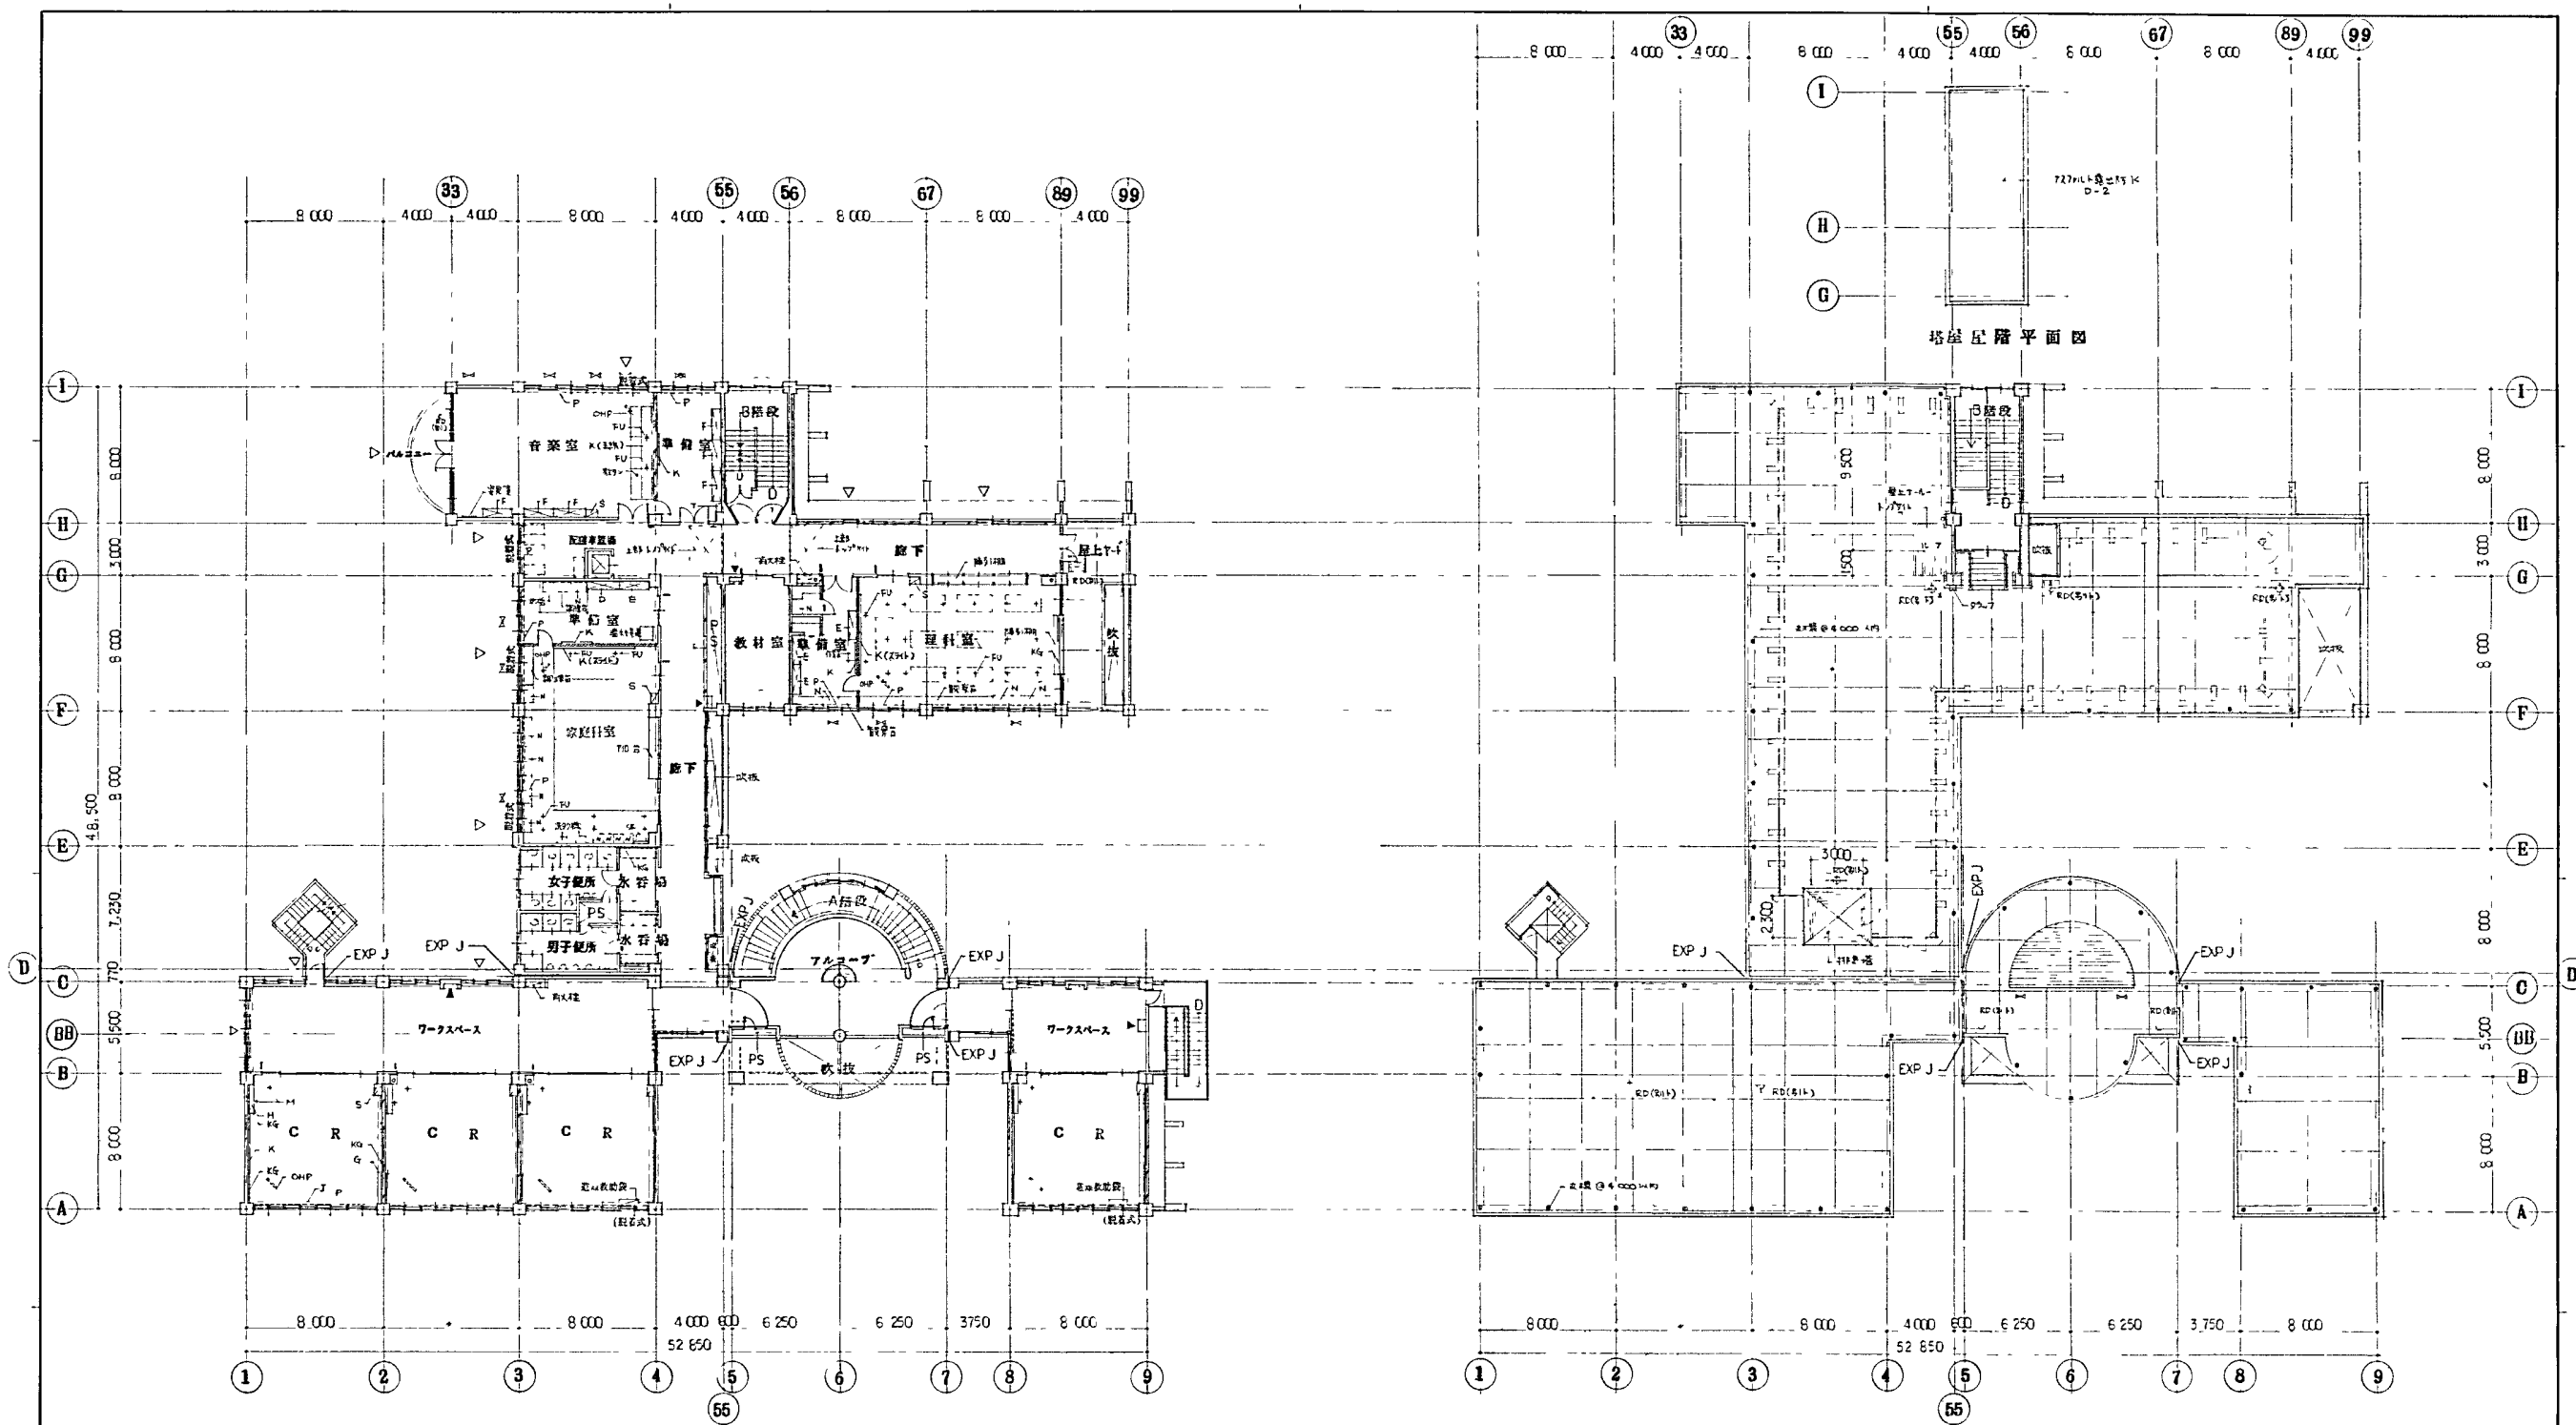


設計番号	冷登小学校改築工事 (不修工事)	製作日
図面番号	3, 屋階平面図	縮尺
A-13		1:200
コラム建築設計事務所 1 級建築士事務所 北海道札幌市東区(旧)第448号 1 級建築士 登録 第41711号 佐々木 敦		

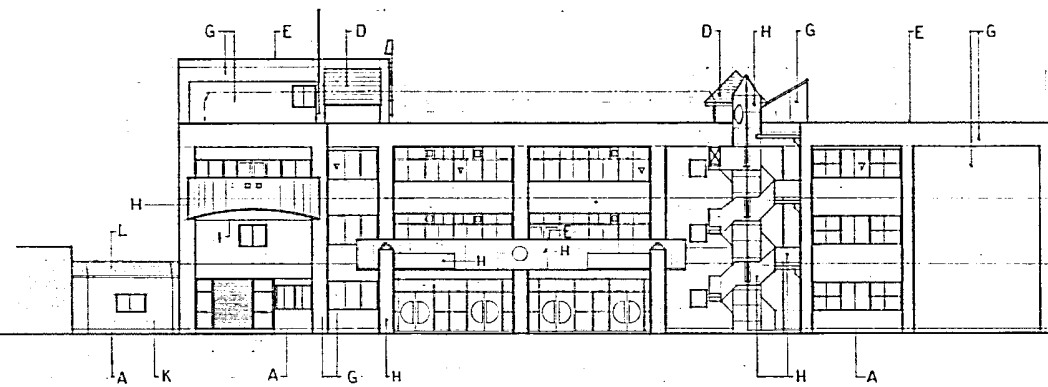


西立面図

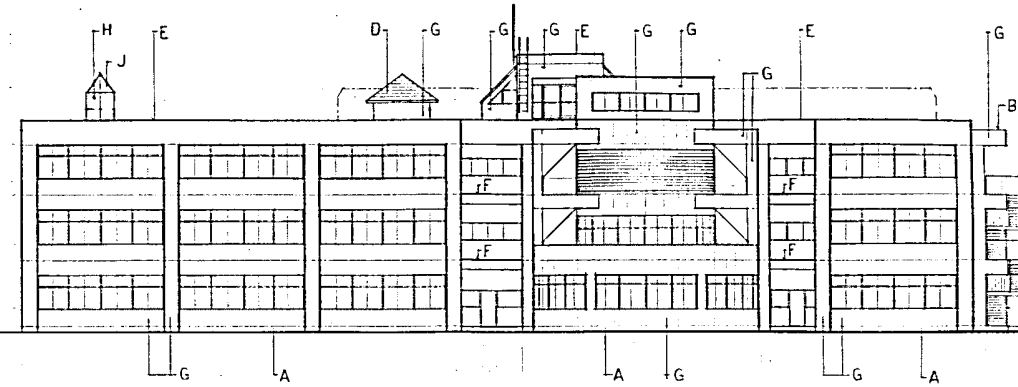


南立面図

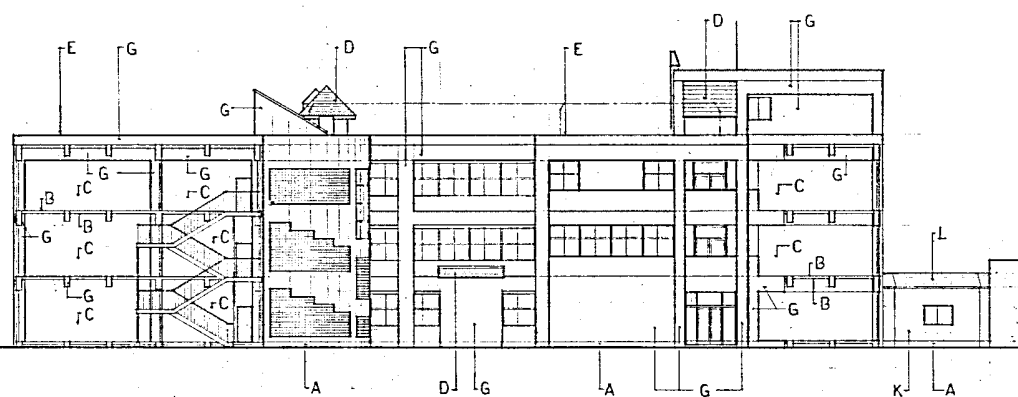


東立面図

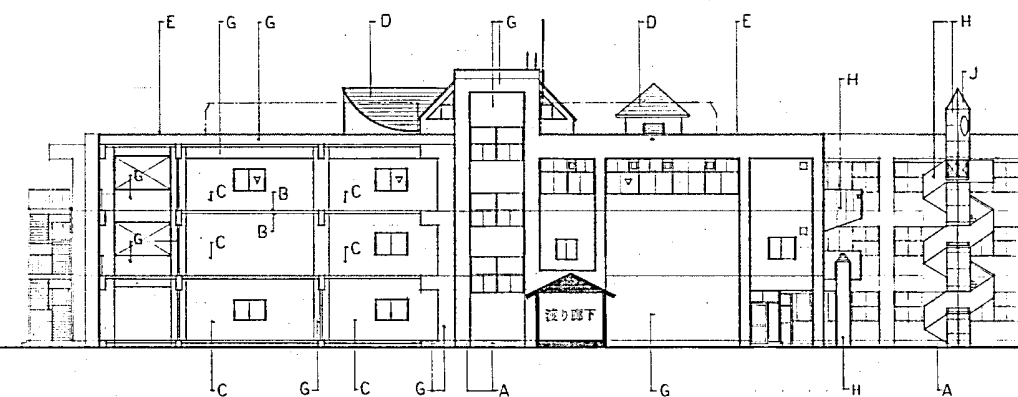

北立面図

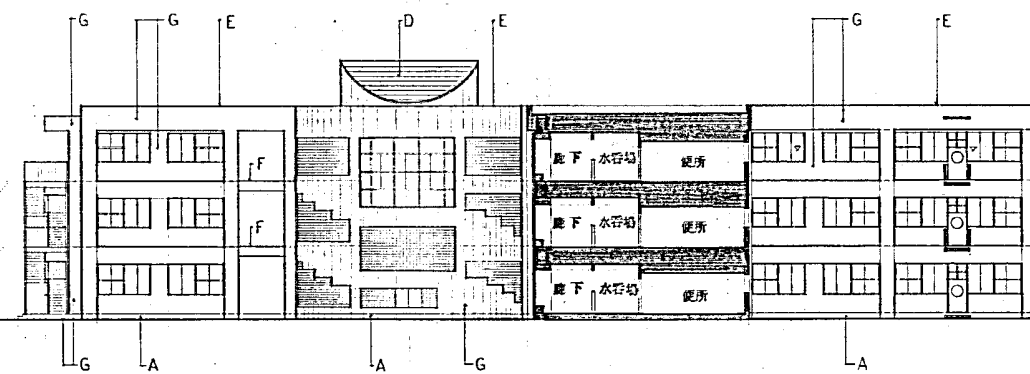


北立面図

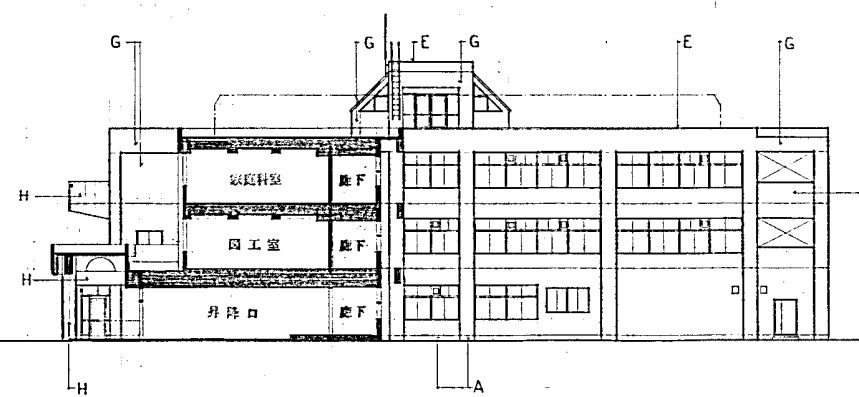


南立面図


凡例	A	モルタルコテ 〇15	F	アルミサッシ	K	押出成形板 〇15	設計番号	常盤小学校改築工事	製作日
	B	コンクリート打放し素地	G	コンクリート打放し リン酸付	L	長尺カラー鉄板 板厚 〇0.4	図面番号	立面図	縮尺
	C	セッチェリボード 目地板 〇12 リン酸付	H	コンクリート打放し 吹付タイル			A-14		1:200
	D	特殊石綿セメント板 〇45 厚	I	硬質石膏板 〇6 VP			コラム建築設計事務所		
	E	アルミ窓木	J	スチール FP			1級建築士事務所 北海道建築士会(石)第448号 1級建築士 登録 第41711号 佐々木 敦		

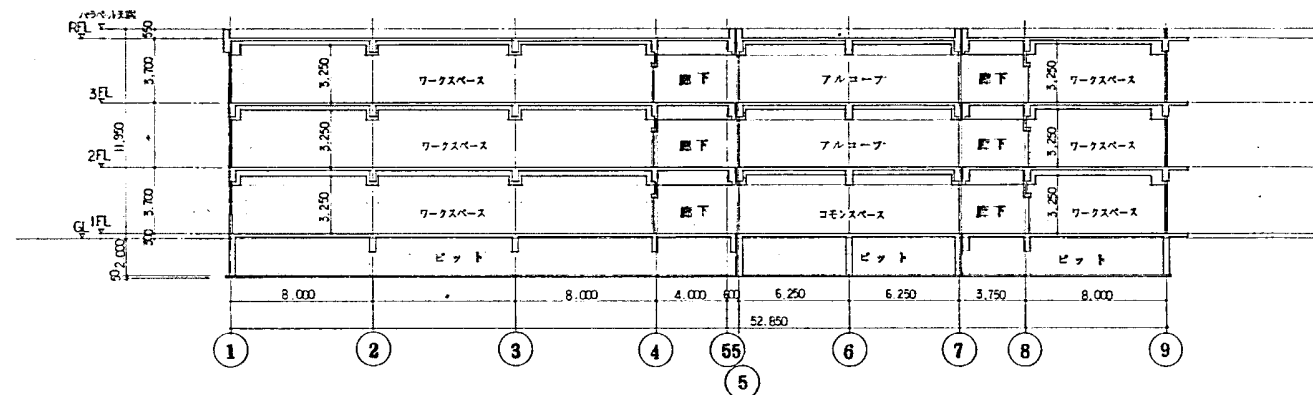


X-X 断面図 1:200

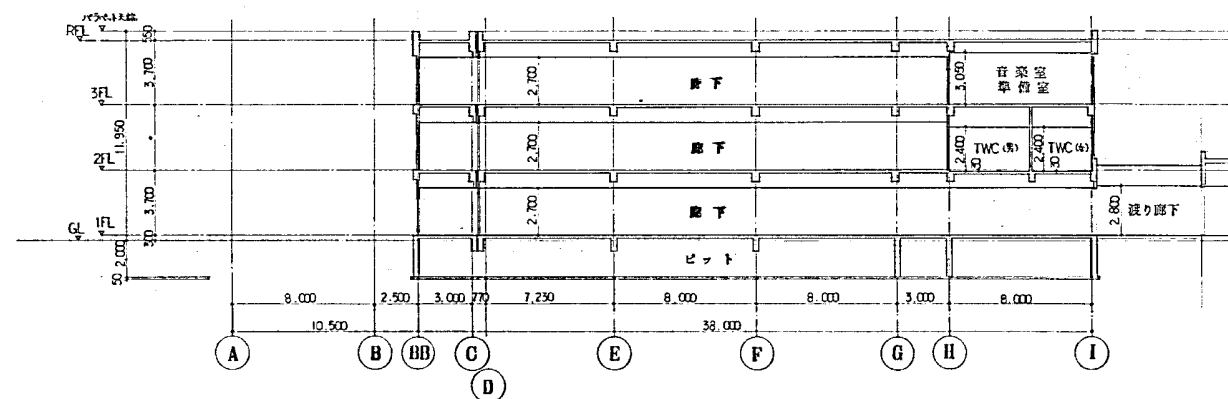

Y-Y 断面図 1:200

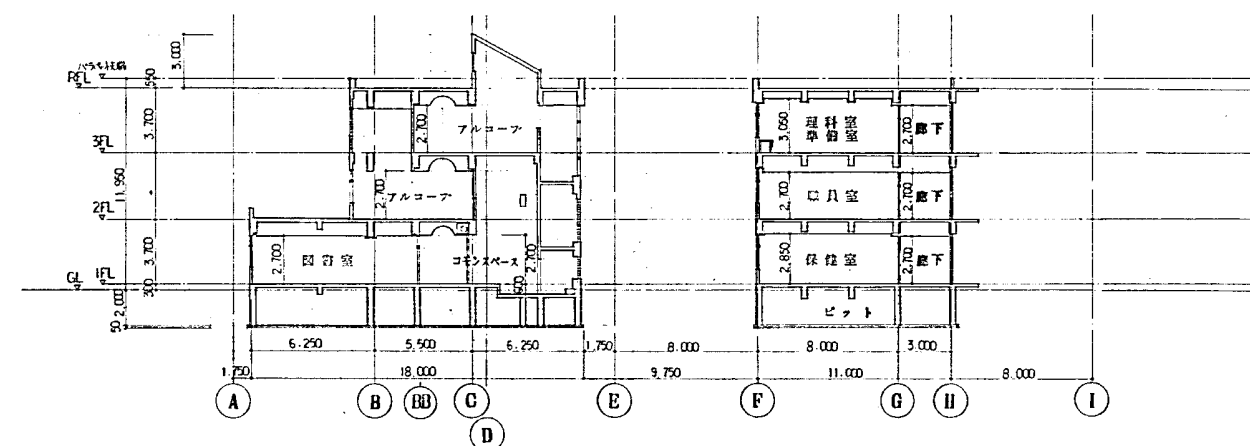


Z-Z 断面図 1:200

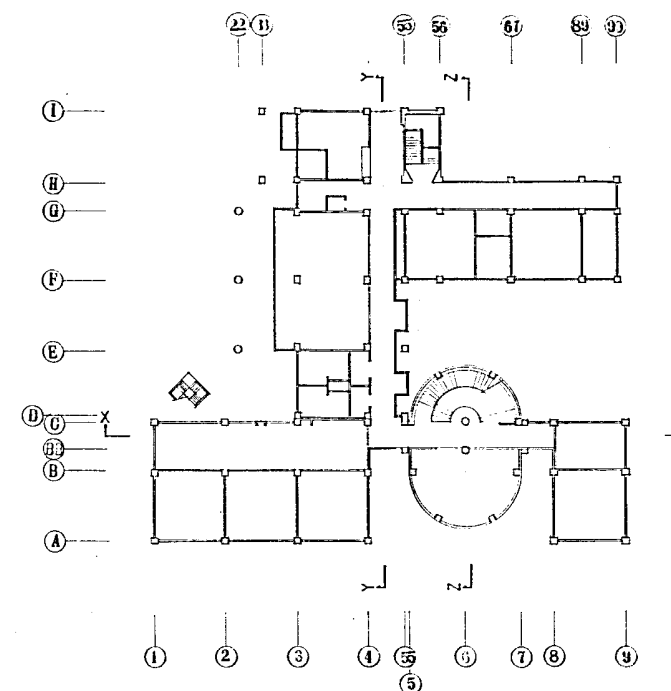

断面位置図


設計番号	常盤小学校改修工事	製 作 日
図面番号	断面図	縮 尺
A-15		1:200
コラム建築設計事務所 1級建築士事務所 北海道知事登録(第)第448号 1級建築士 登録 第41711号 佐々木 敦		

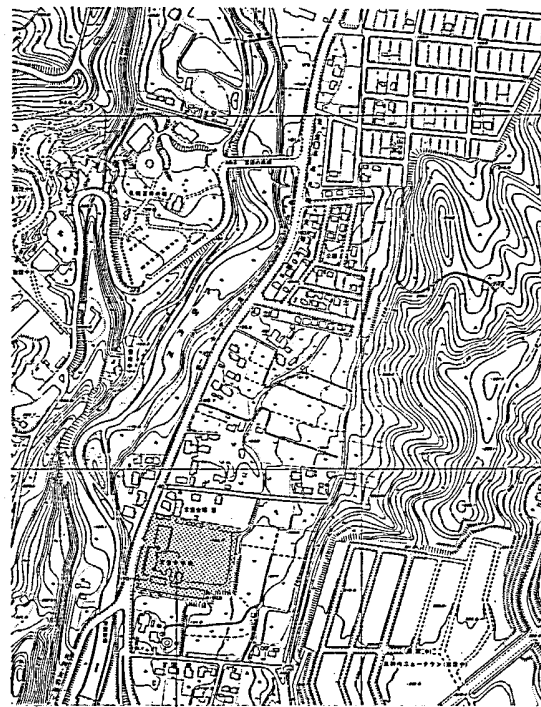

建築地 札幌市南区豊盛6条2丁目104番地の32、107番地の2
113番地の7、114番地の3


案内図

凡 例	
	今期工事
	今期工事 (別途工事)
	既存部分
	将来計画

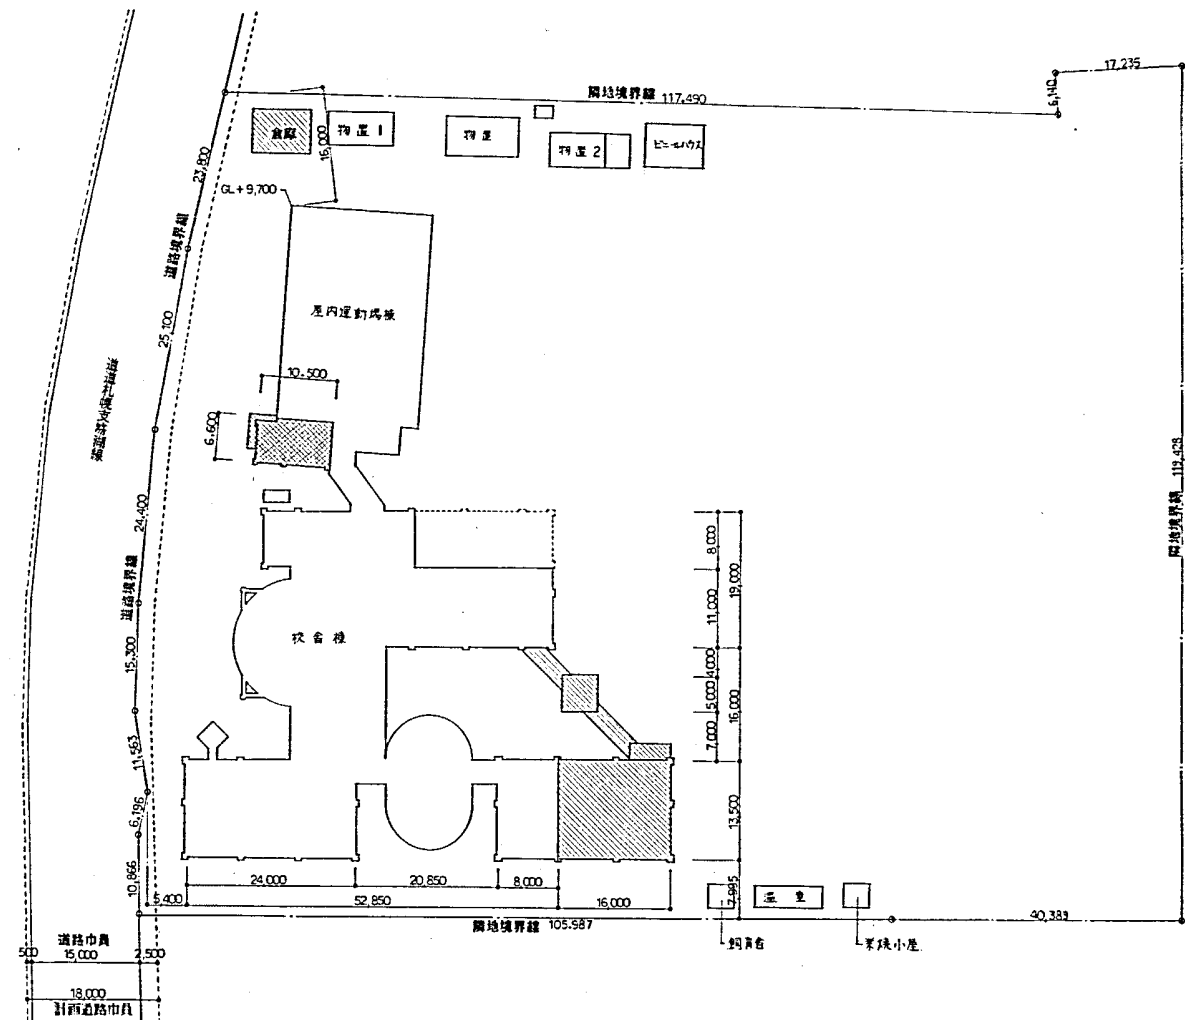


配置図


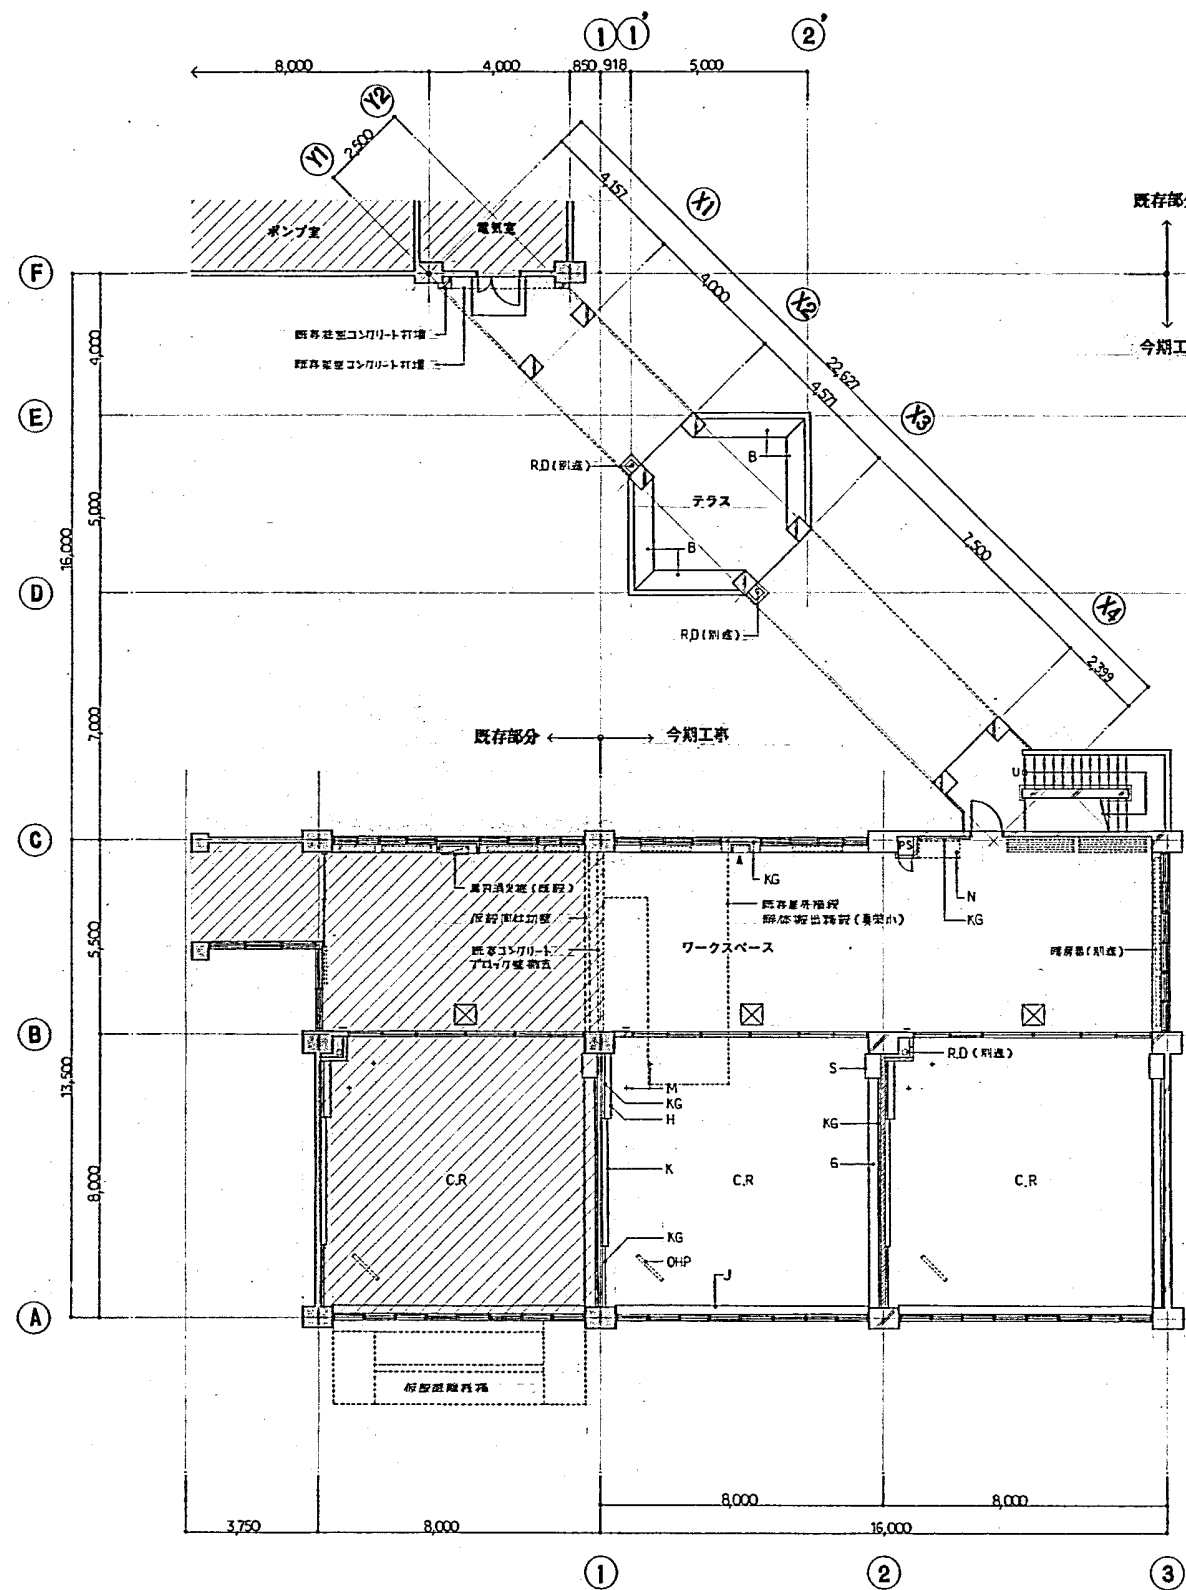


1 階 平 面 図

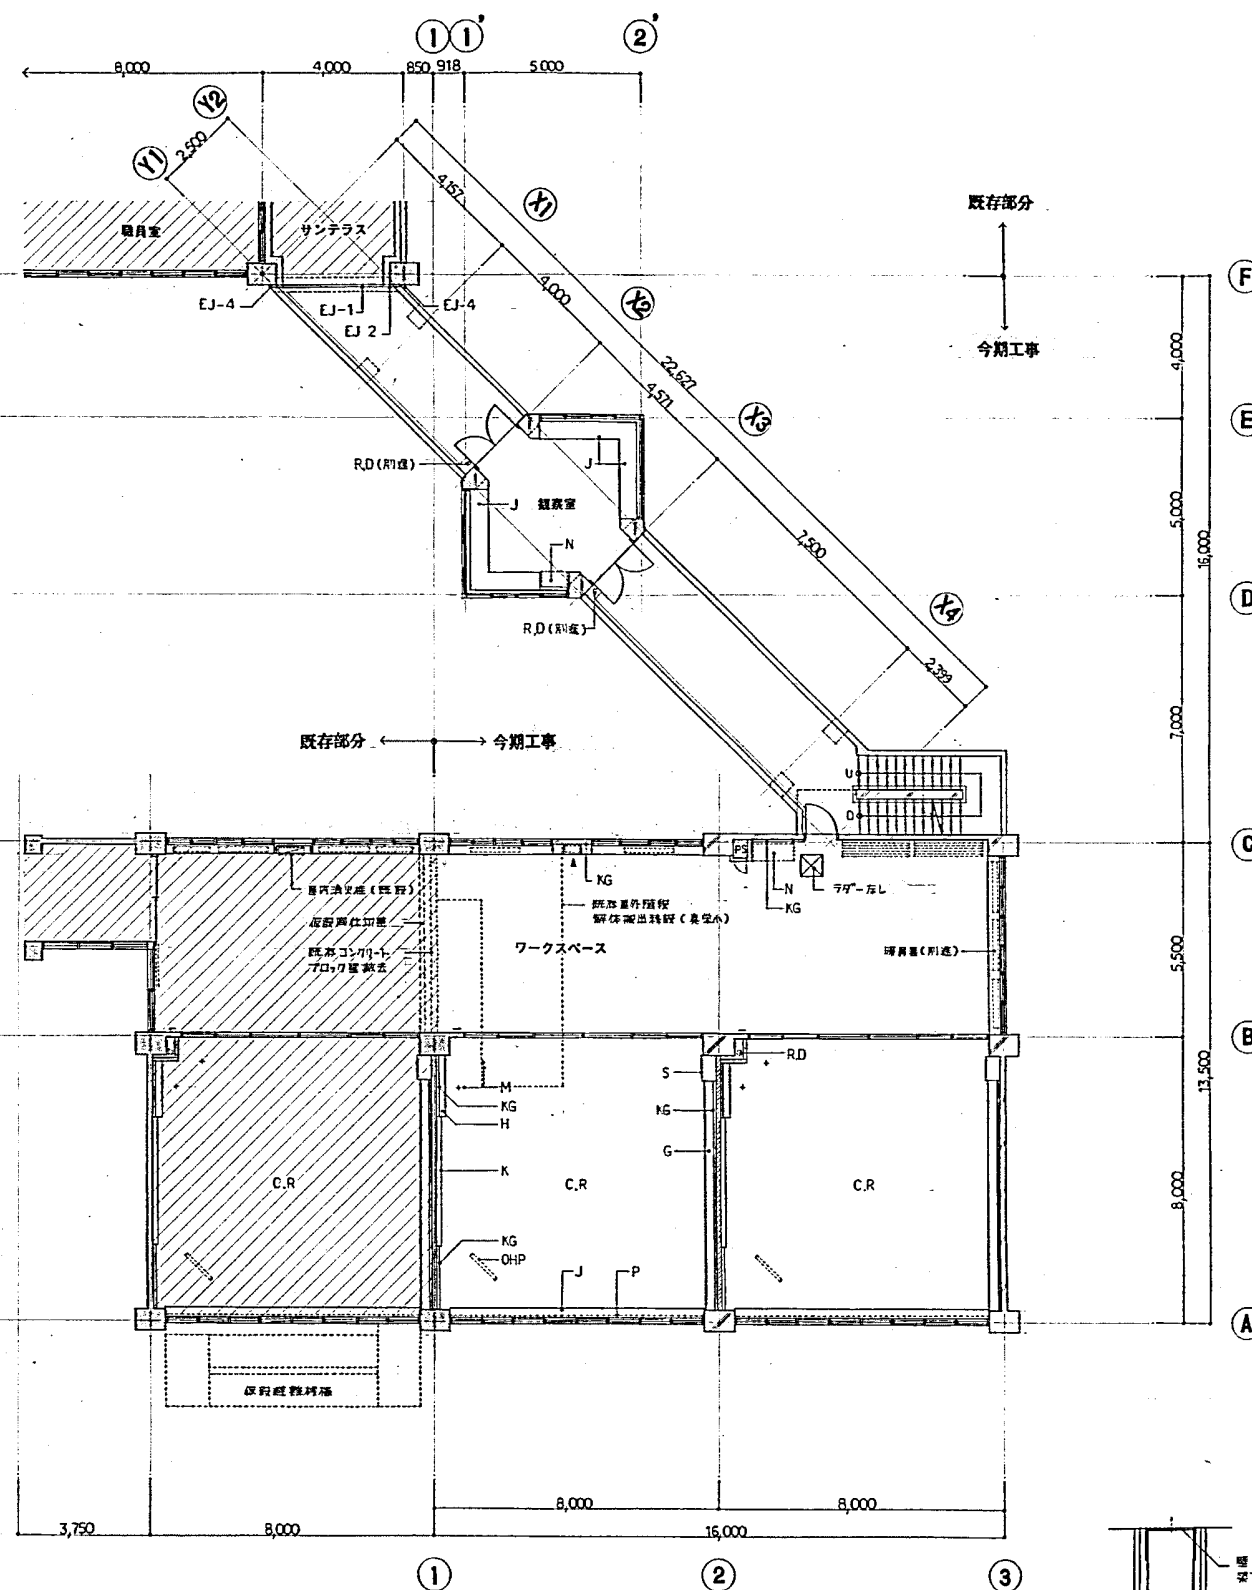

2 階 平 面 図



凡 例

		RD	ルーフライン (別添)			S	通風口	G	通風口		

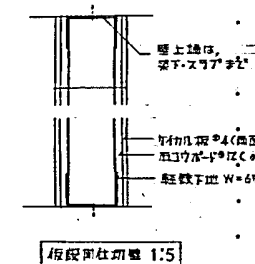

月	日	年	図	1:100	上野野建築事務所	常盤小学校 増築工事	図	A-10

1 図面設計事務所 北海道札幌市白石区 1929 号
1 図面設計士 登録 第 07567 号 上野野 氏

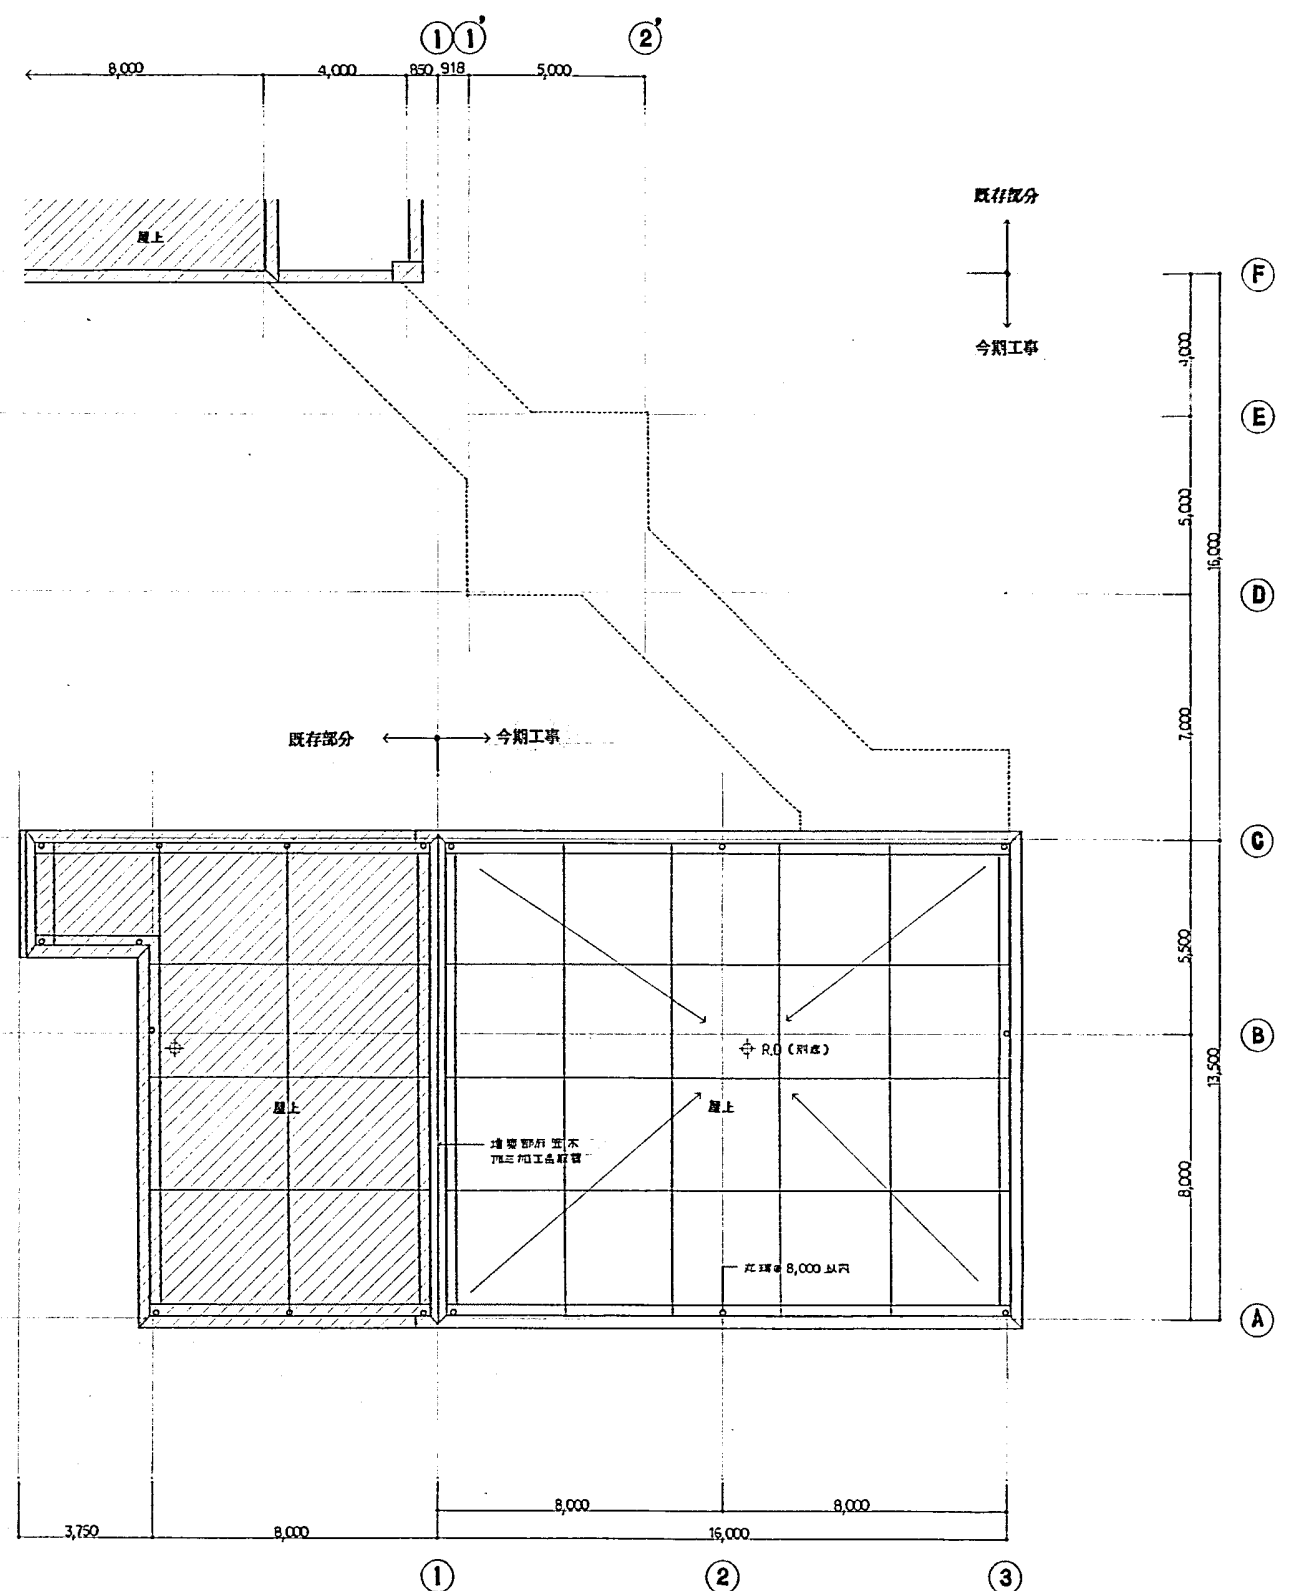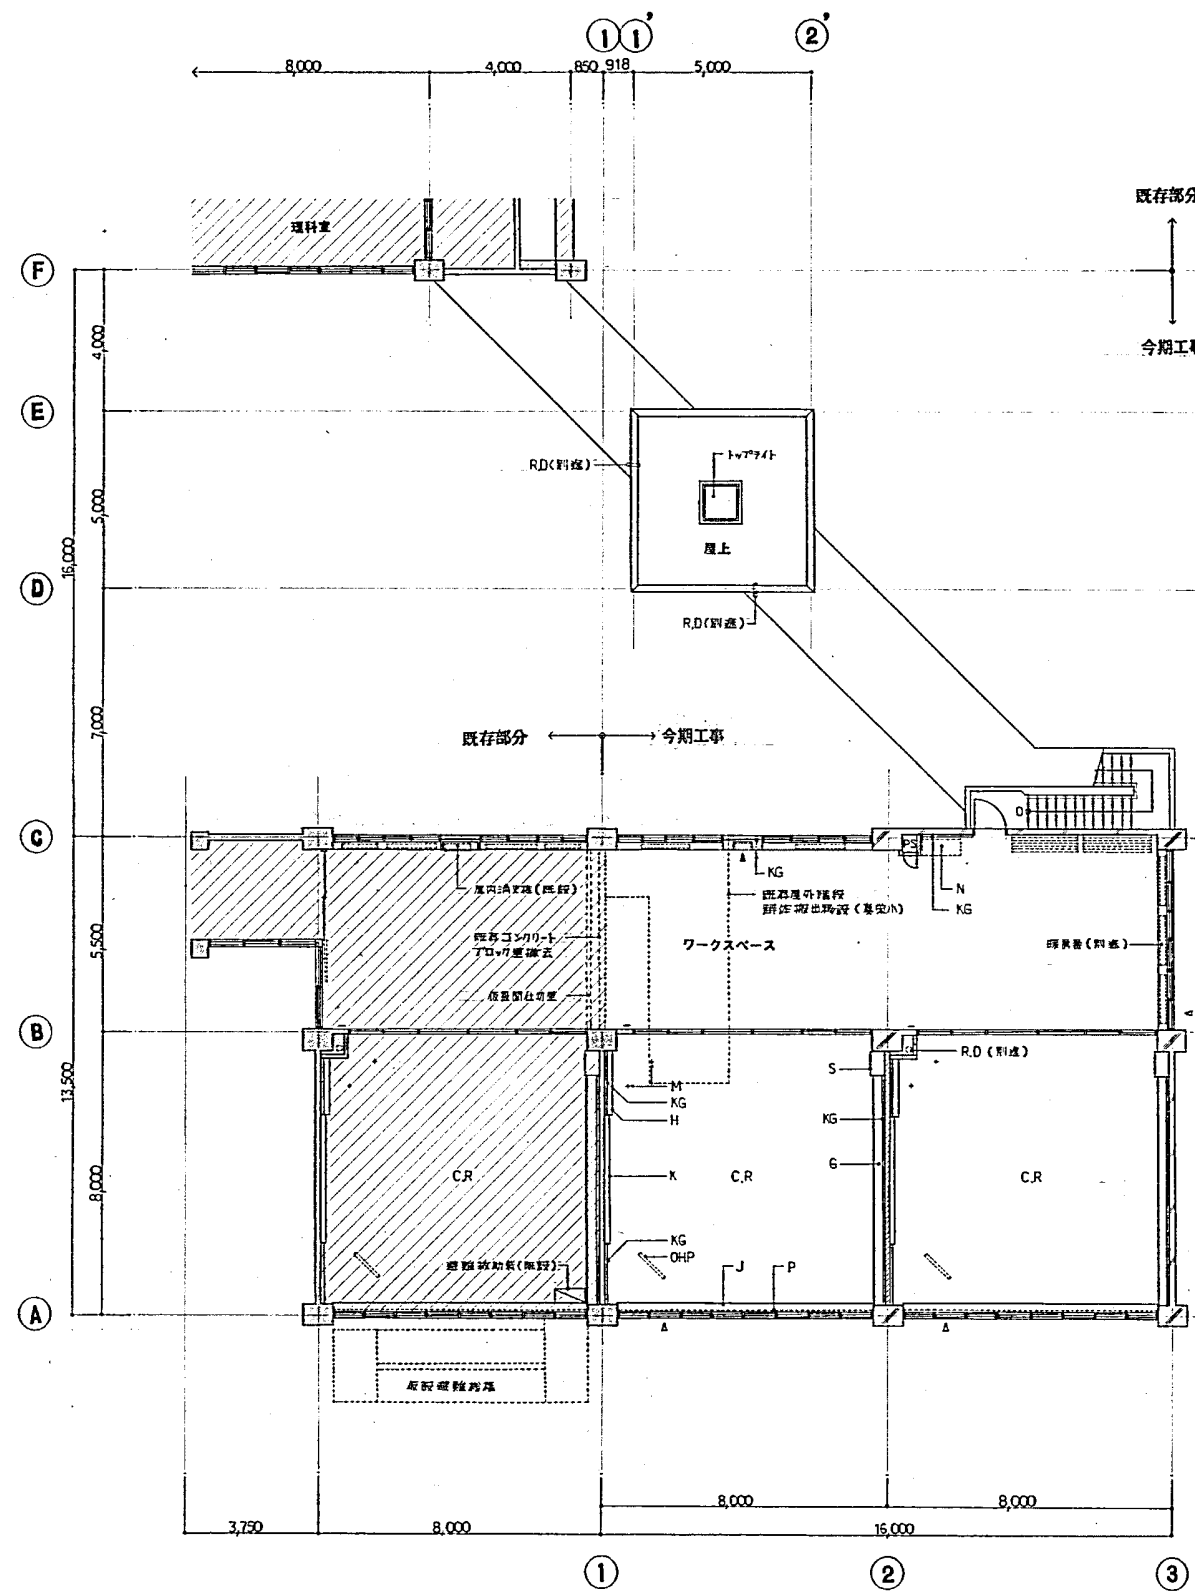


凡 例

	鉄筋コンクリート造	A	上部バルコニー・下部消火器室		暖房室 (別添)	K	梁 窓	OHP	オーバードライバー	H	電 灯
	コンクリートブロック造	-	壁 窓			KG	給 水 配	M	北 窓 用 フック	J	観 望 台
	木 軸 造					N	流 水 台	P	製 保 護 パイプ (基礎式)	B	バ ン 子
		R.D	ルーフドレン (別添)			S	排 水 管 入	G	雨 水 掛 台	A	消 火 器 入 入 スタンド


日 月 年	図 名	上 選 野 建 築 事 務 所	規 格	常 盤 小 学 校 増 築 工 事	図 面 番 号
			1:100		A-11

1 図 面 番 号 常 盤 小 学 校 増 築 工 事 図 面 番 号 1929 号

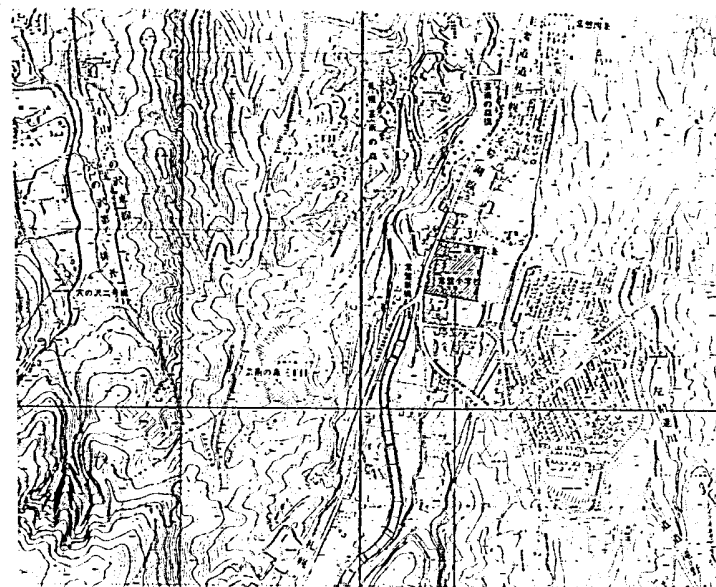

本図は市街地等線に4号2丁目
104番地の32, 107番地の2
113番地の7, 114番地の3

案内図

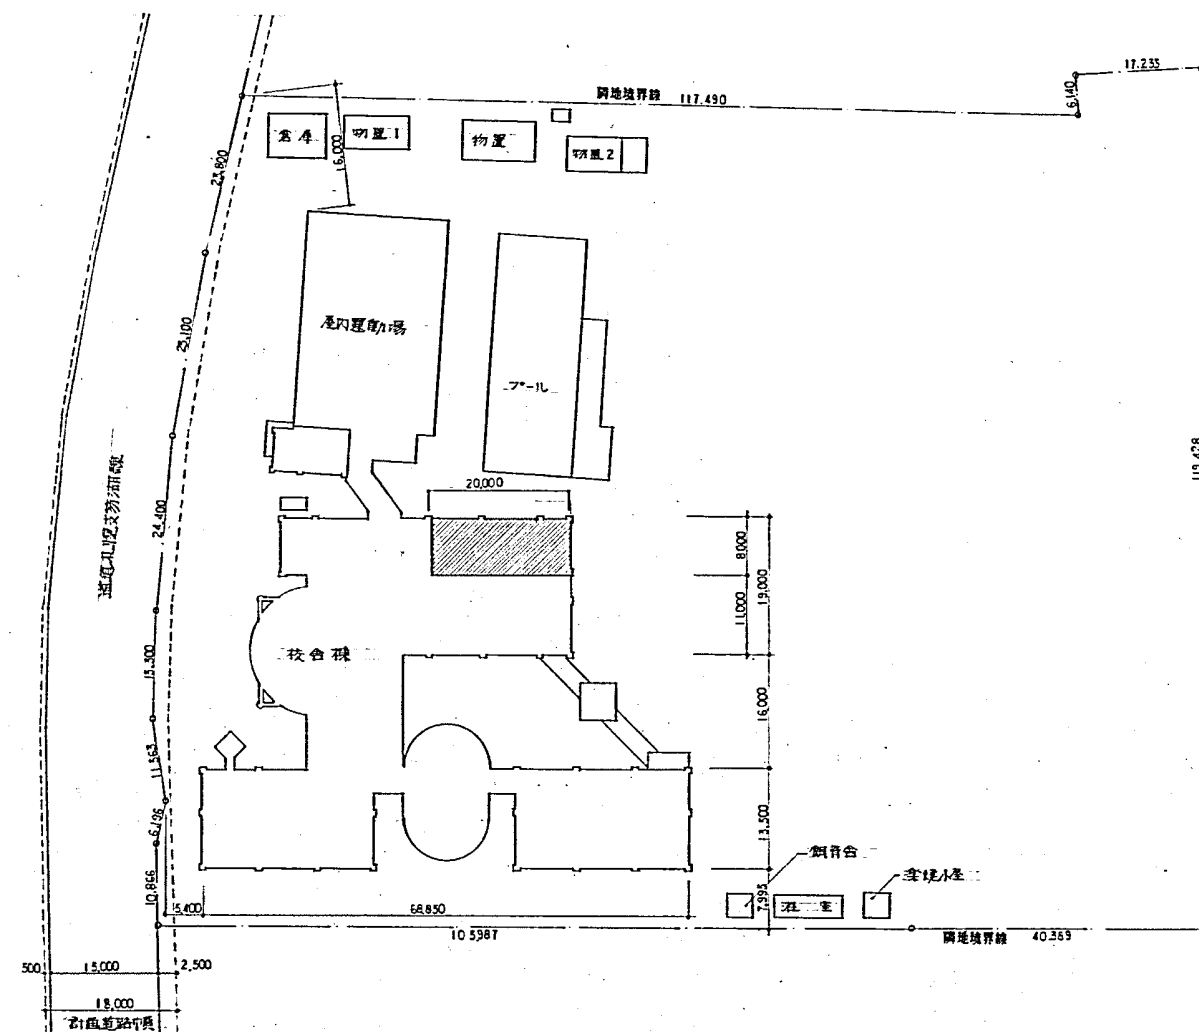

今期部分

配置図

岩本建築設計事務所

一級建築士事務所 電話021-6511111
一級建築士 岩本 隆夫 代表



承認 設計 担当

縮尺
1/10000 1/500
設計年月日

工事名称 常盤小学校増築工事

図面名称 案内図 配置図

No. A-6

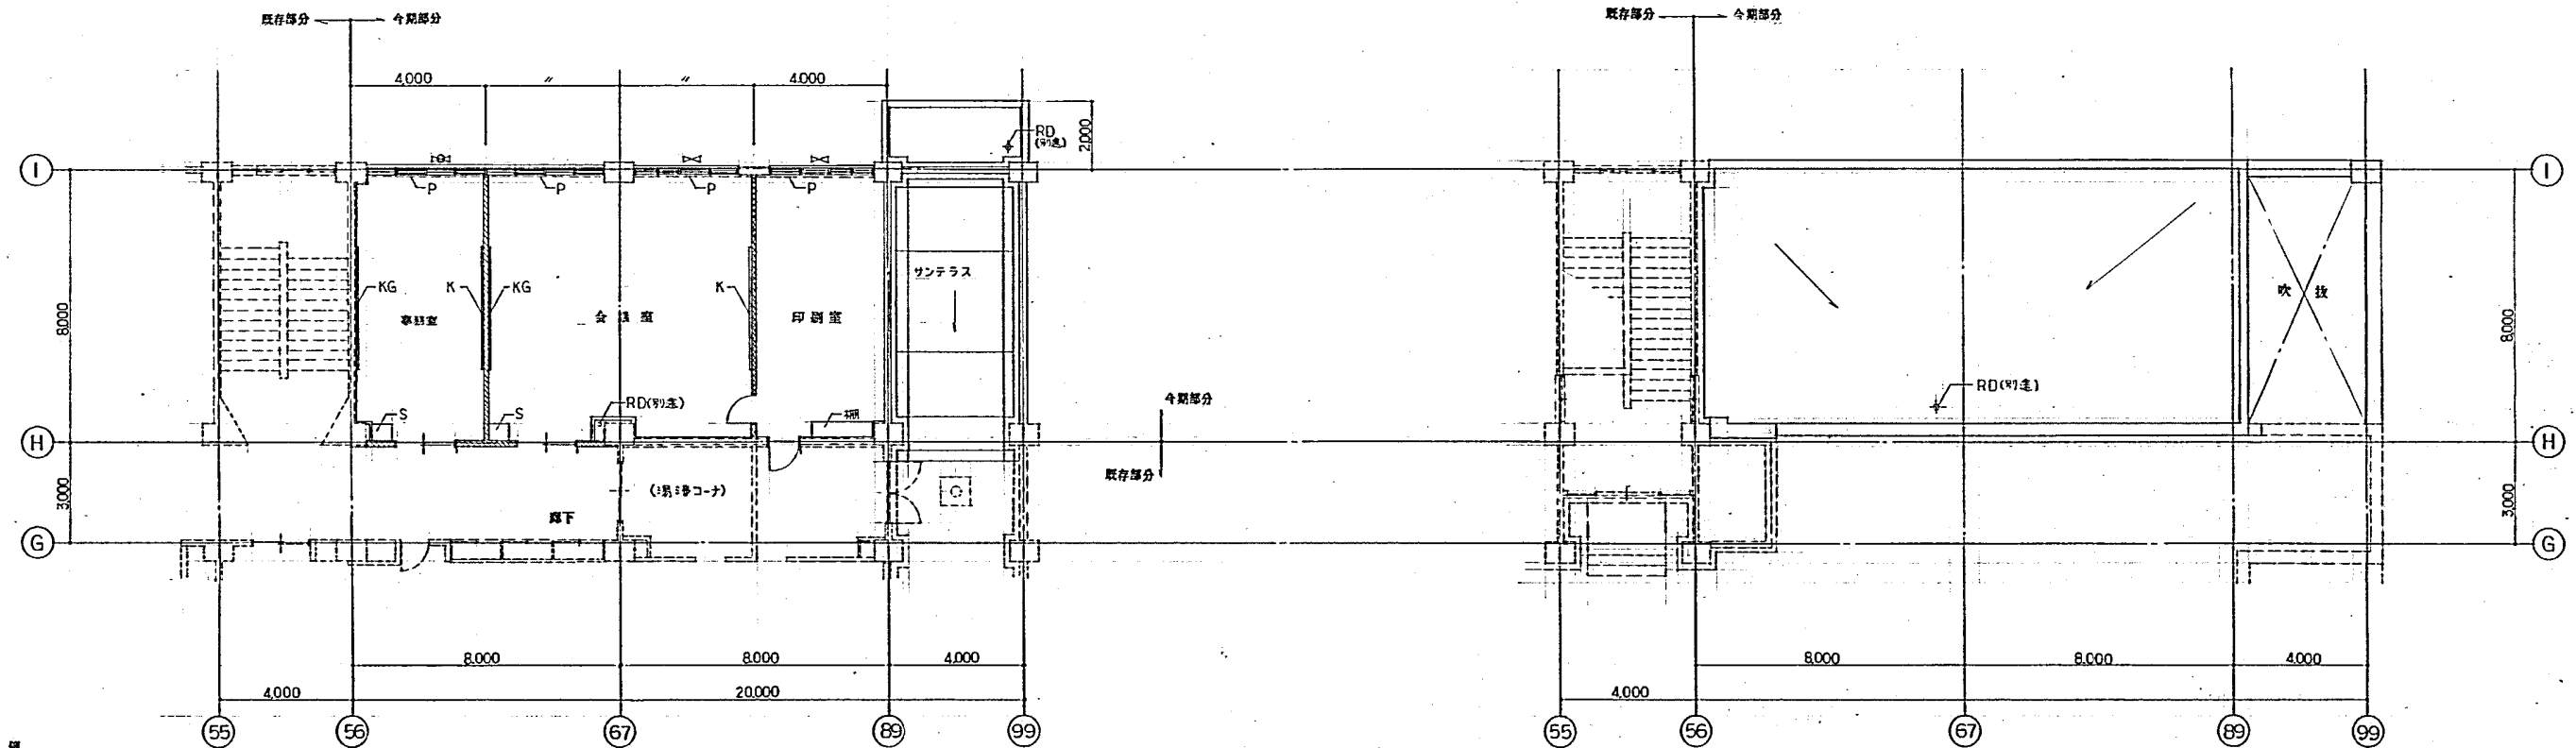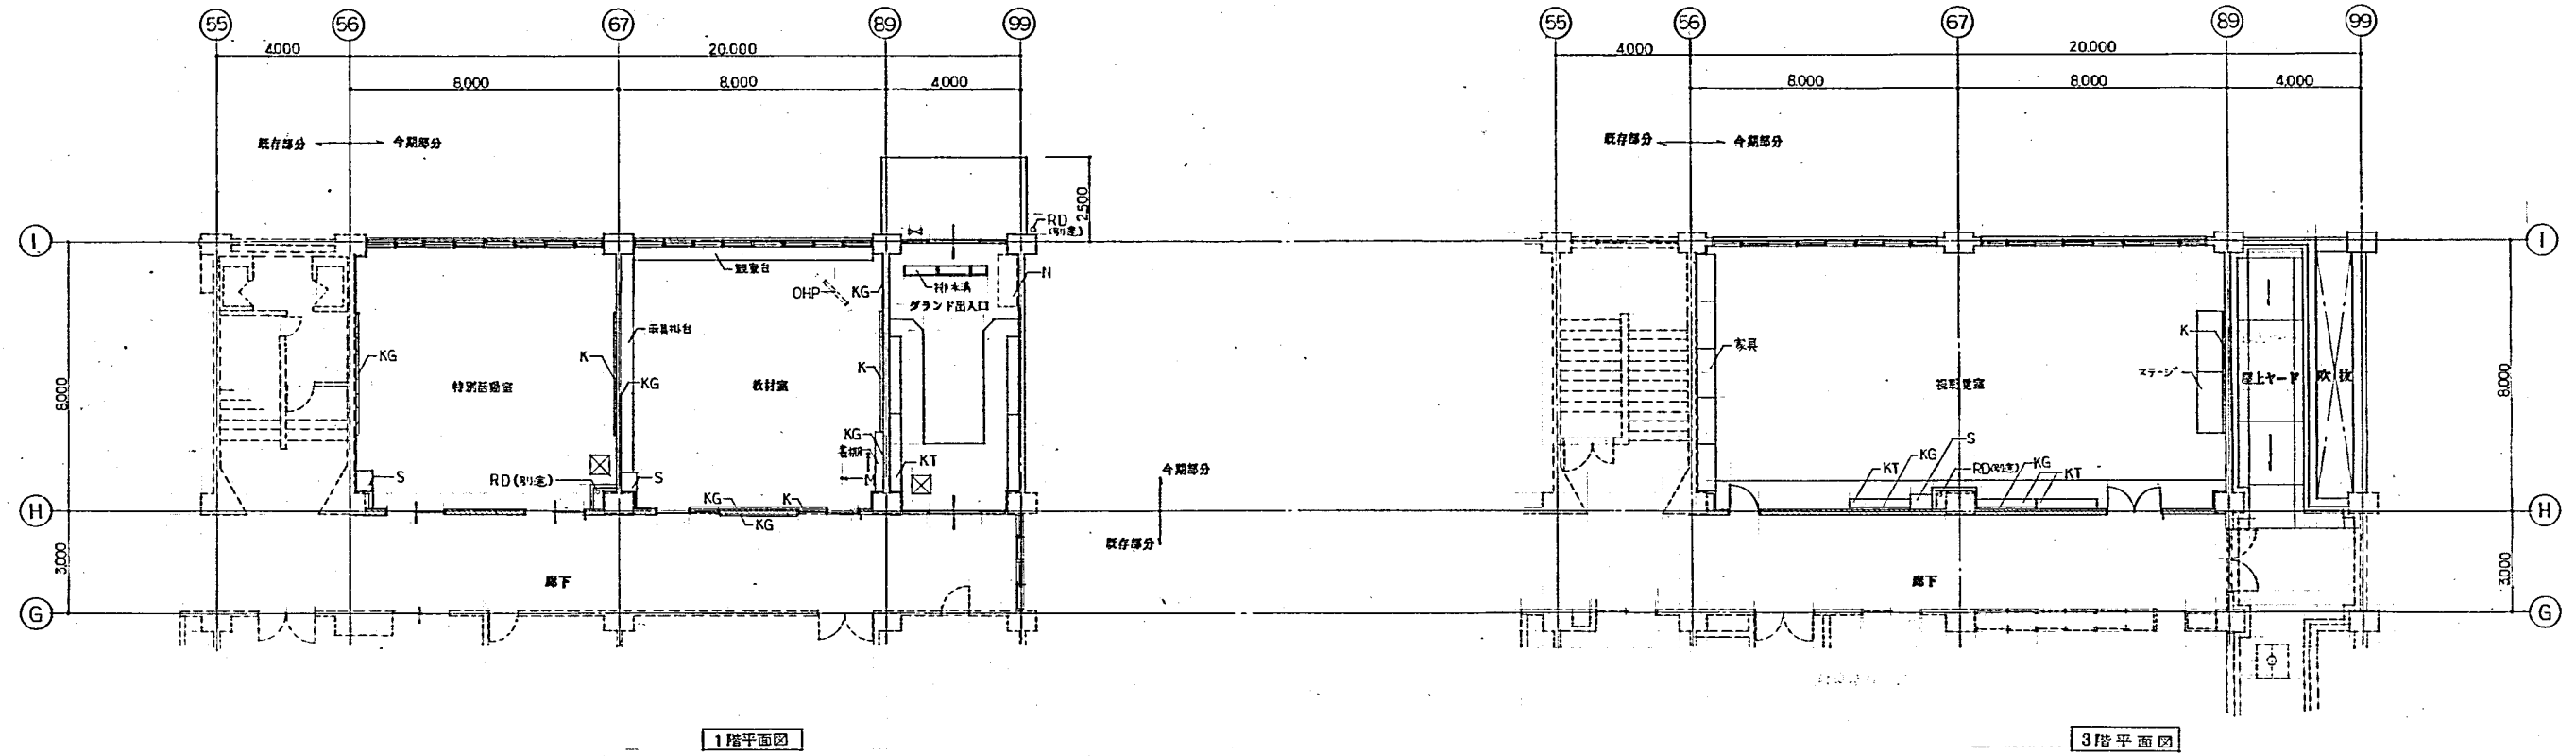

凡 例	記号	説明	記号	説明	記号	説明

2階平面図

屋上平面図

岩本建築設計事務所



承認	設計	担当

縮尺	1/100
設計年月日	

工事名称	常盤小学校増築工事
図面名称	平面図

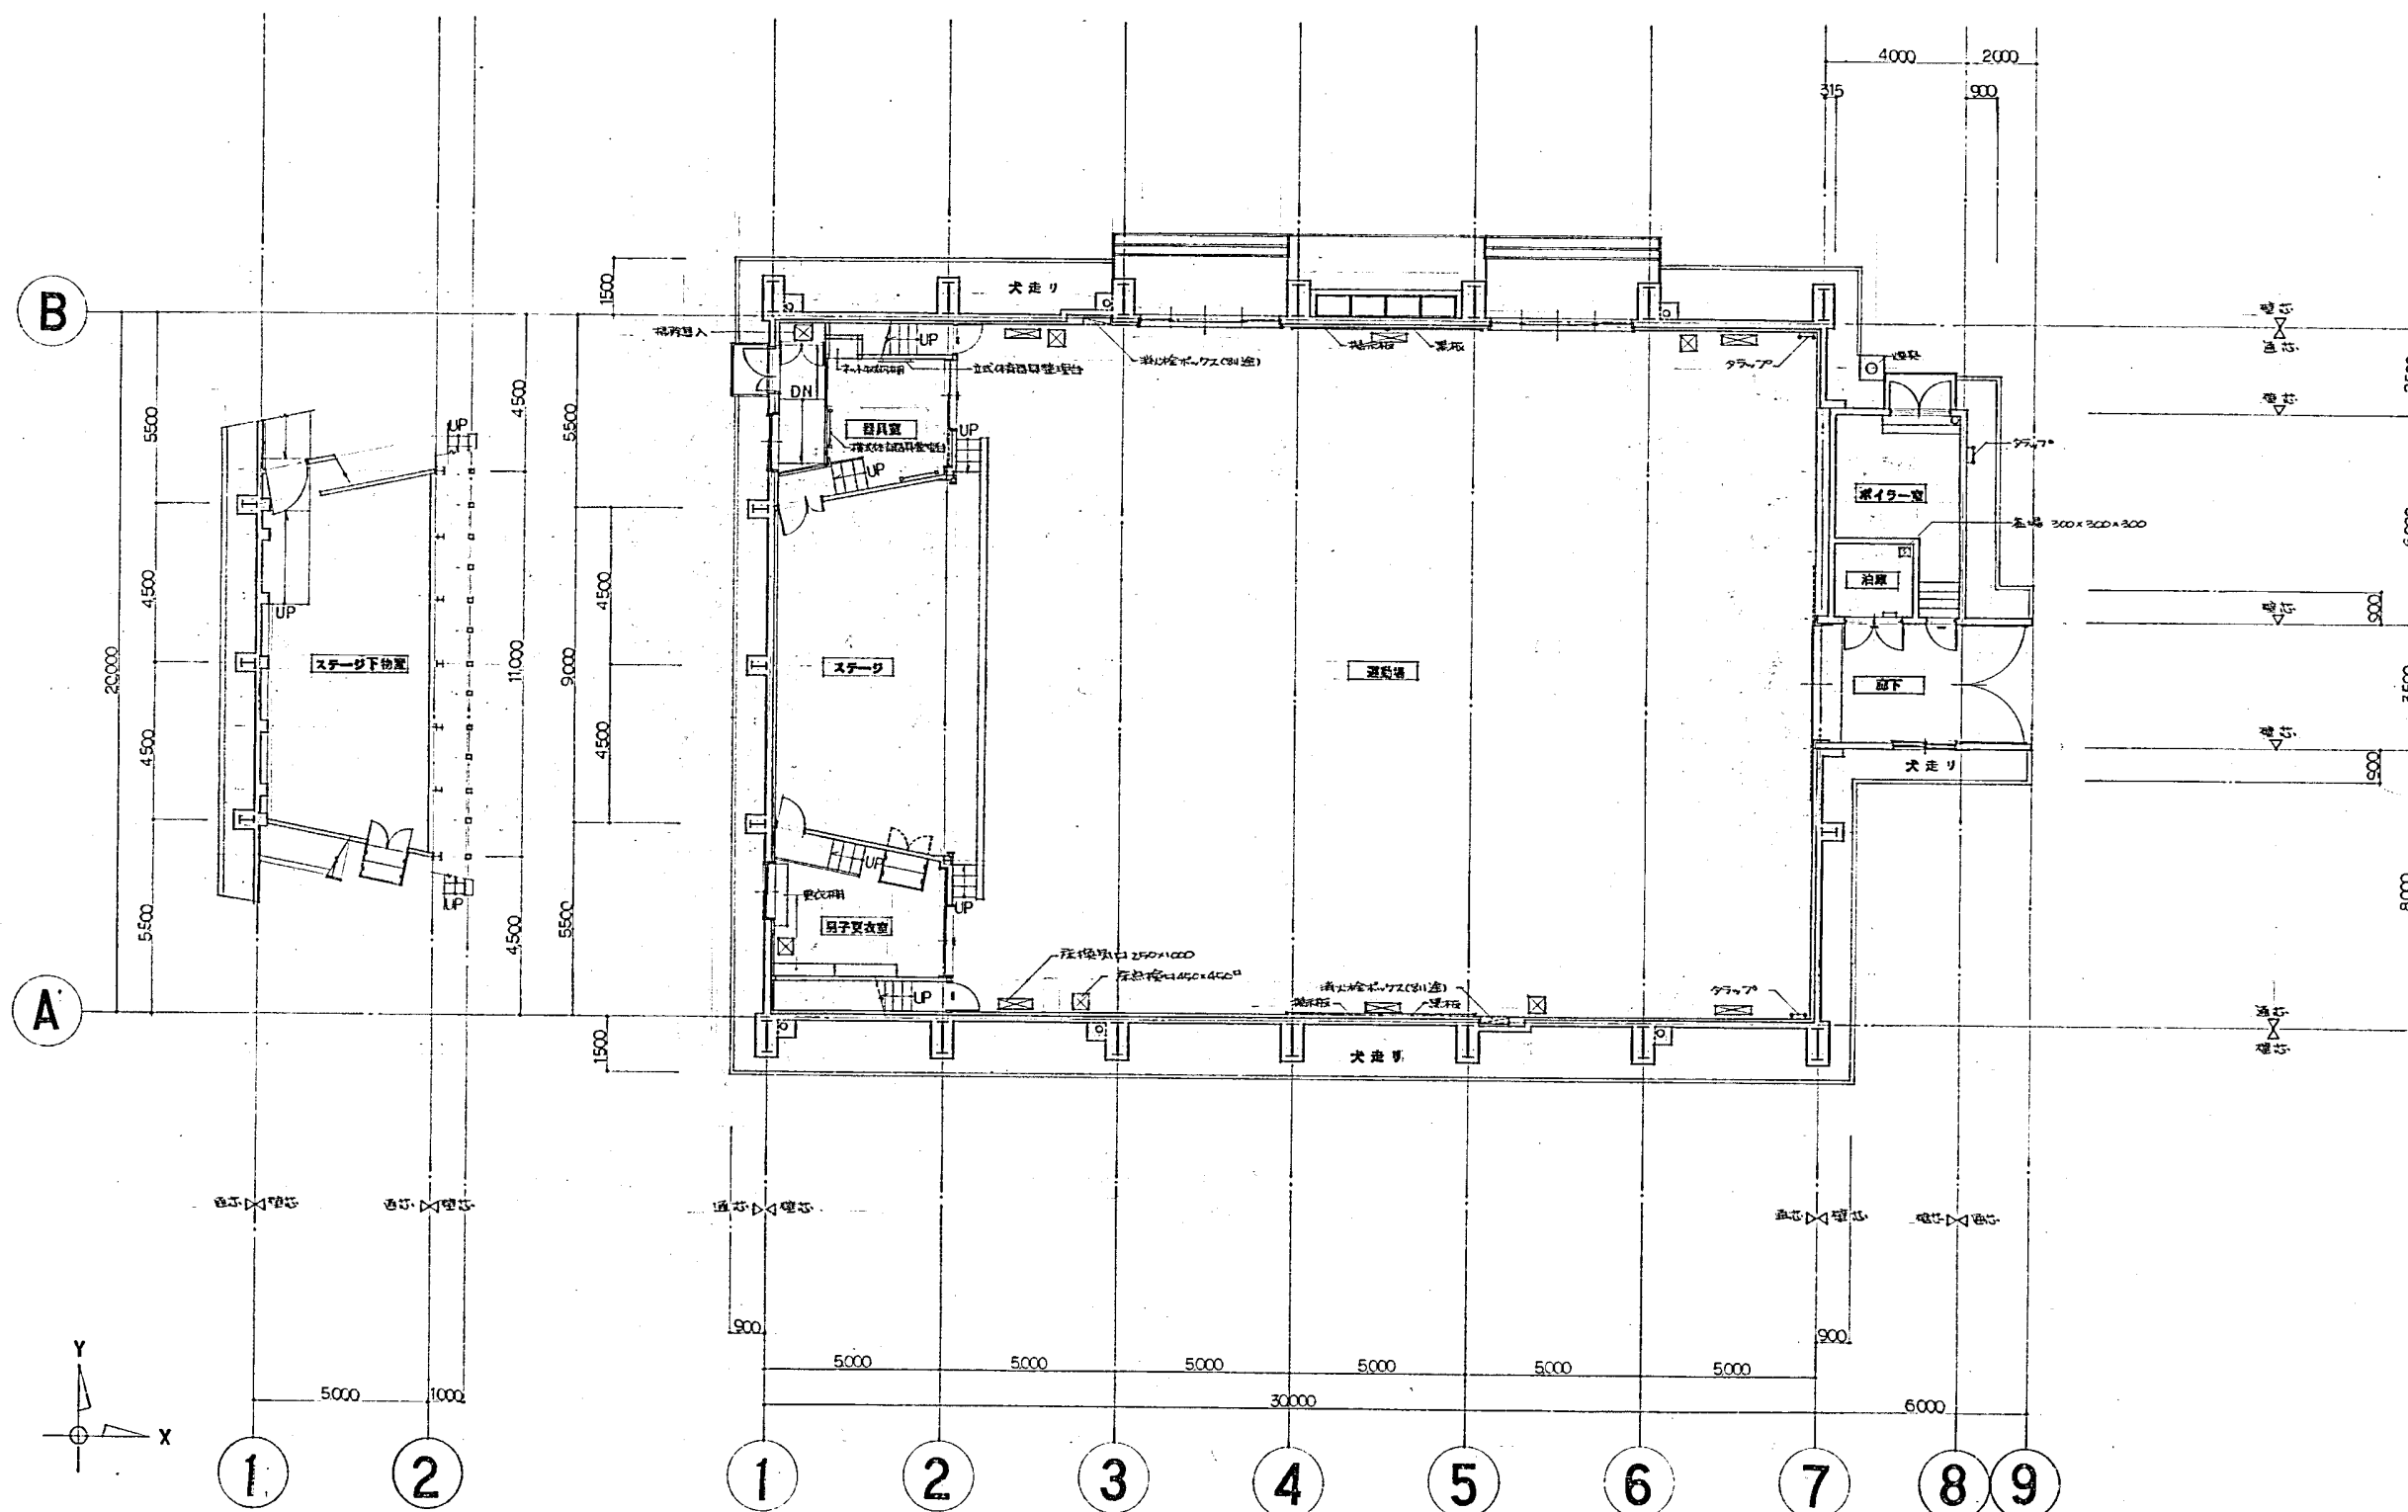

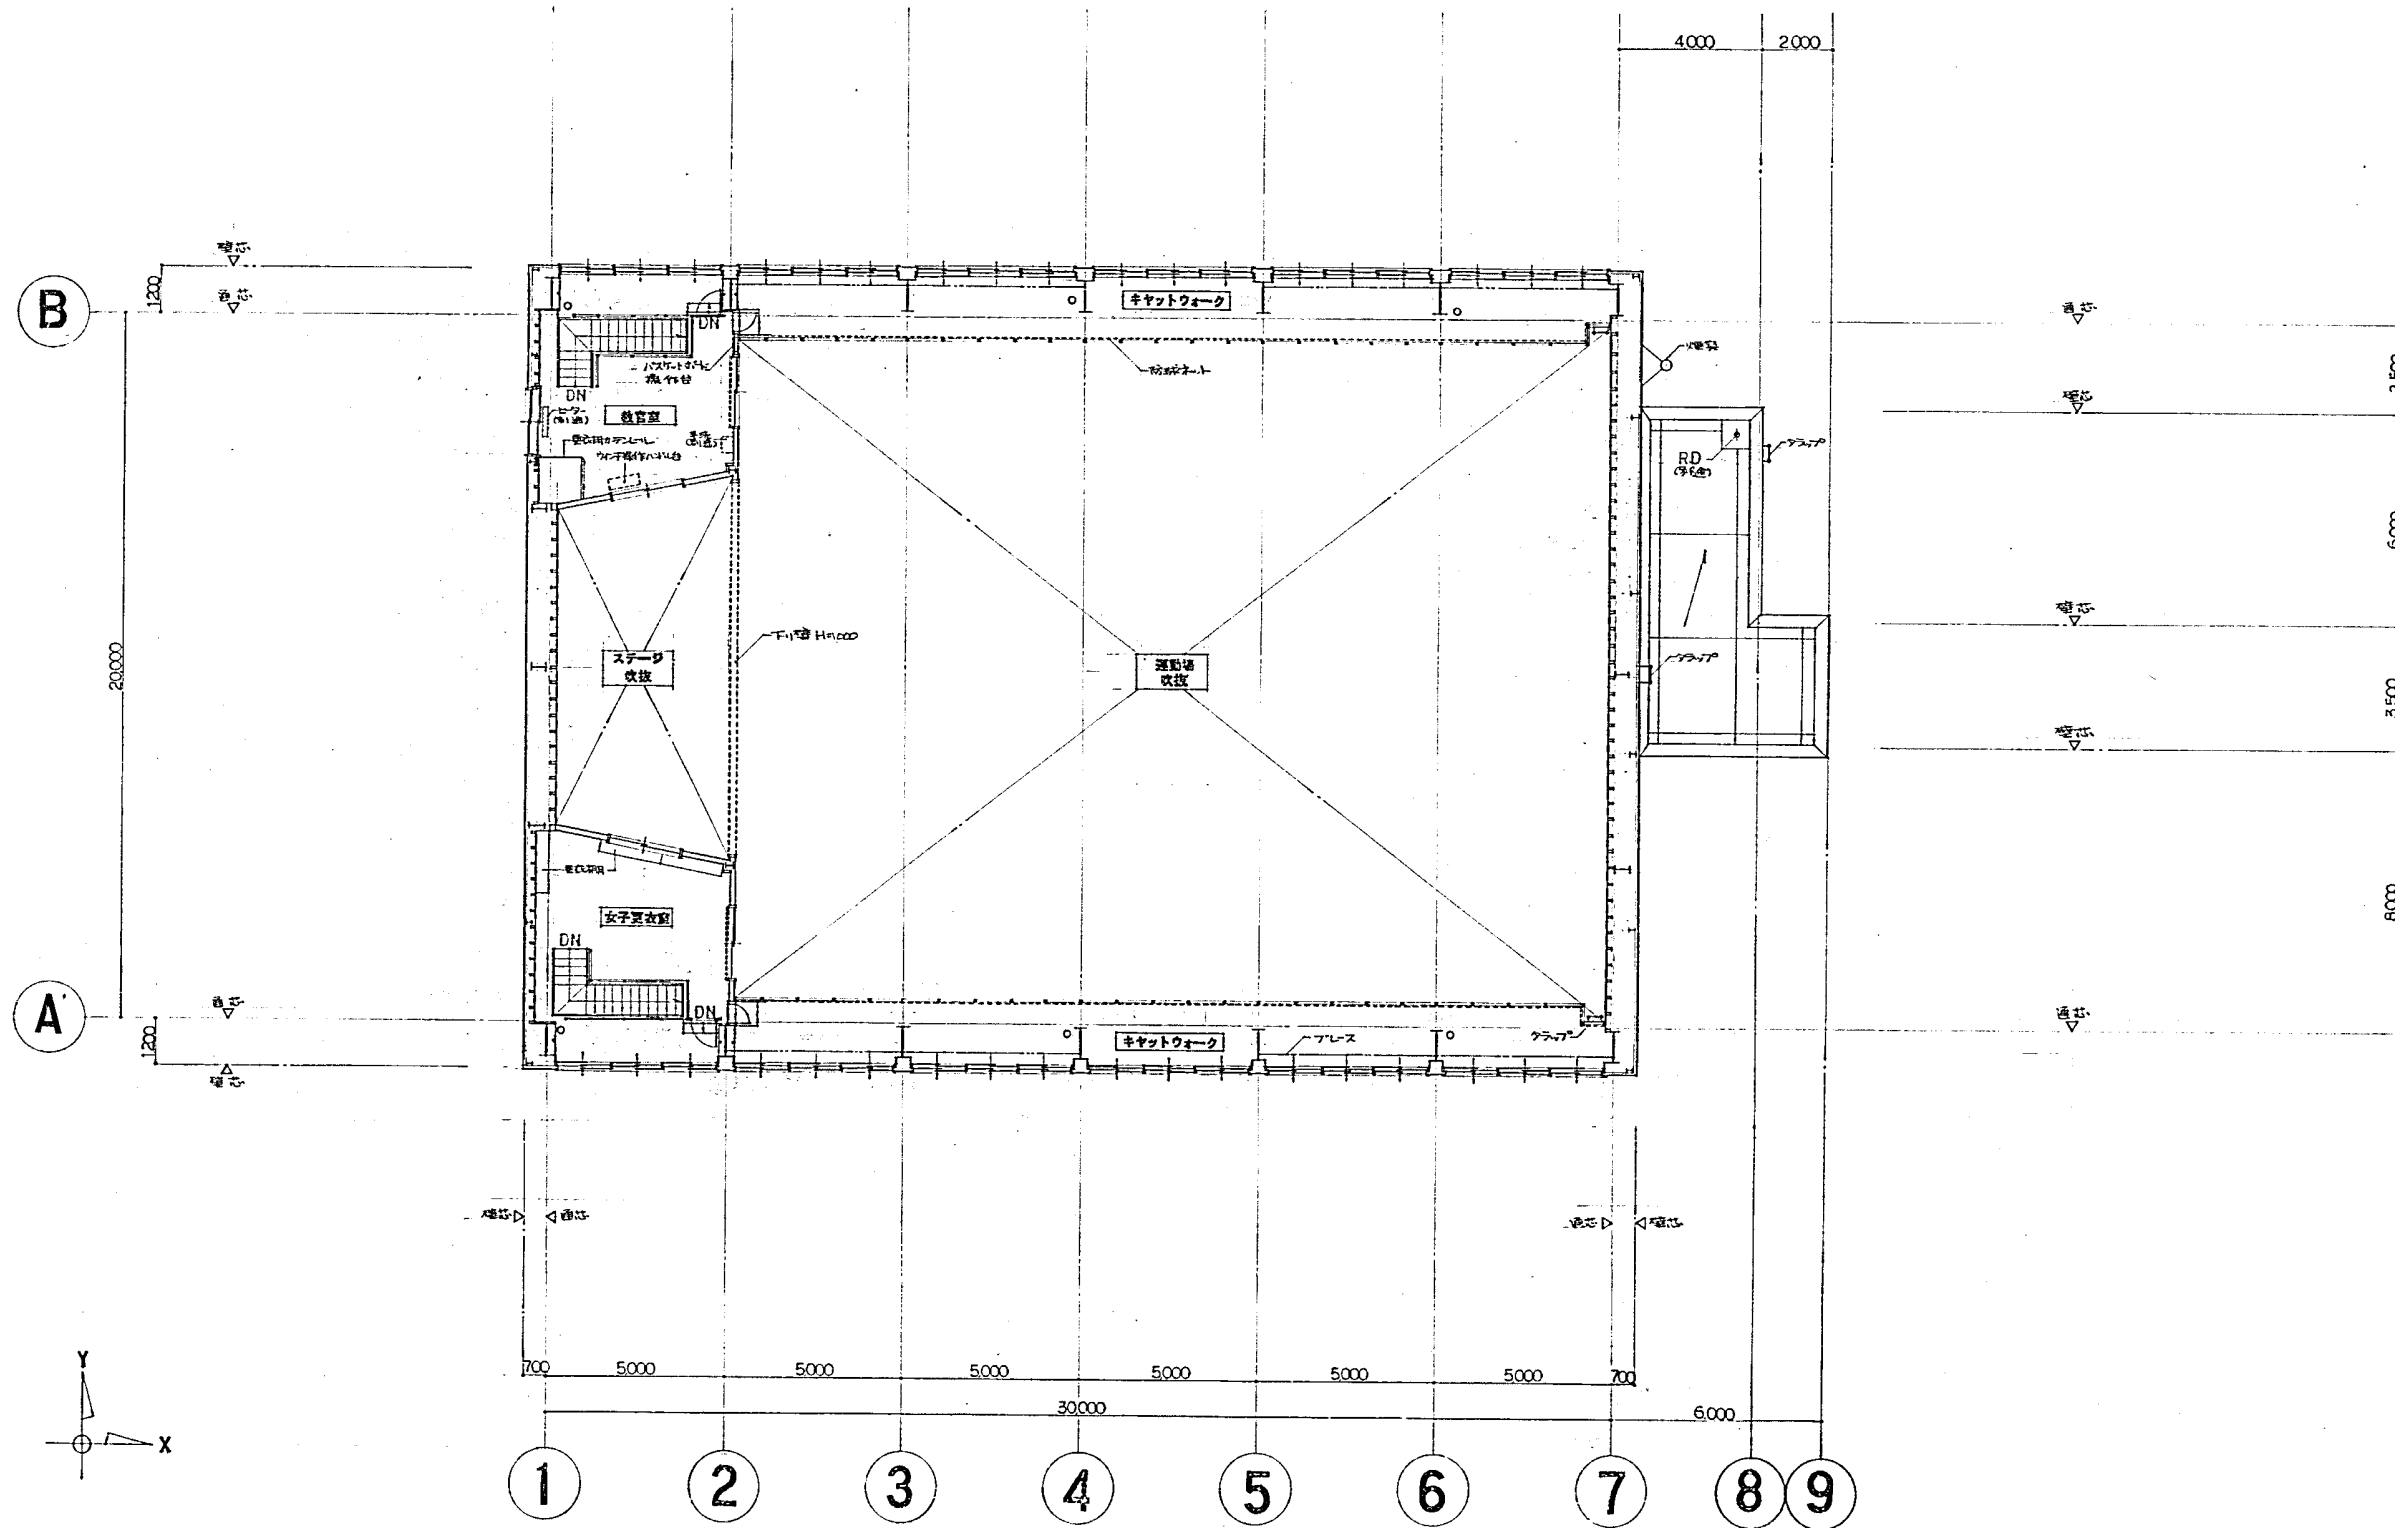

atrio

sinon

1級建築士事務所登録(石) 第491号
1級建築士登録第64680号 東 弘孝

DIRECT. CHIEF. STAFF.



ORD.

常盤小学校屋内運動場改築工事

FIG.

2F 平面図


DATE 57.3.20

SCALE 1:100

NO.

9

68

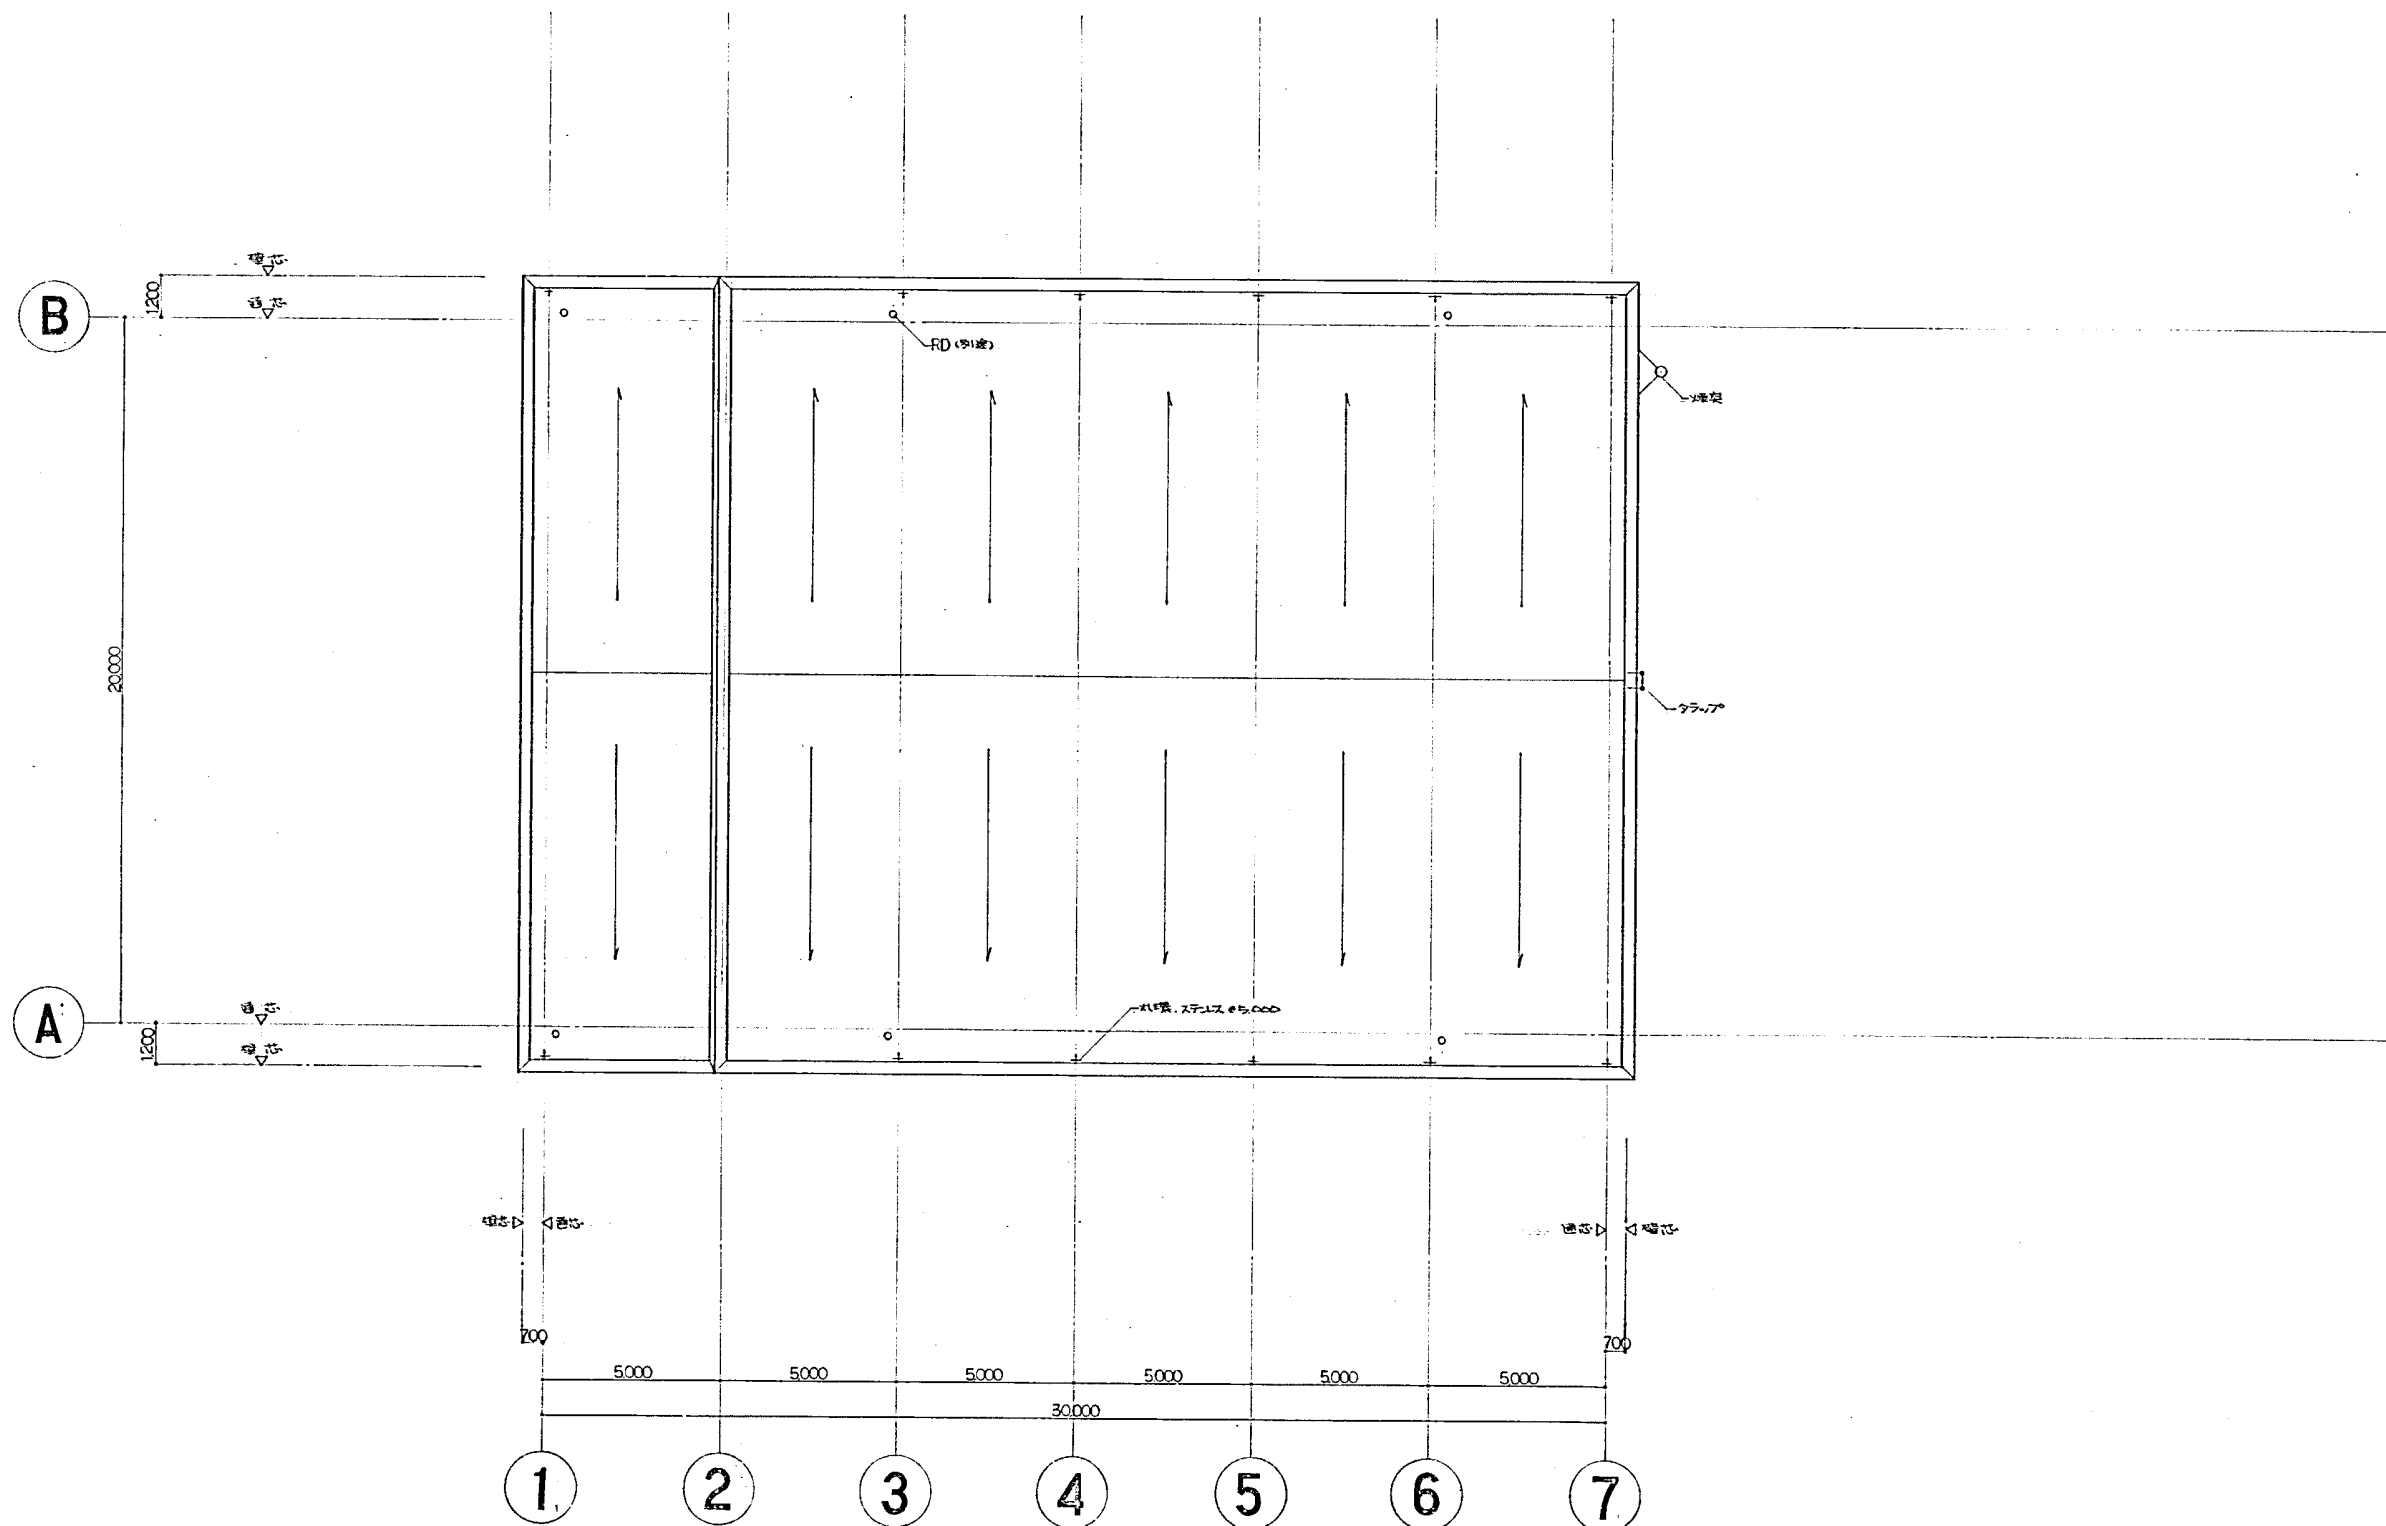

atrio

sinon

1級建築士事務所登録(石) 第491号
1級建築士登録第64680号 東 弘孝

DIRECT. CHIEF. STAFF.



ORD.

常盤小学校屋内運動場改築工事

FIG.


RF 平面図

DATE 57.3.20


SCALE
S1:100

NO.


10/68

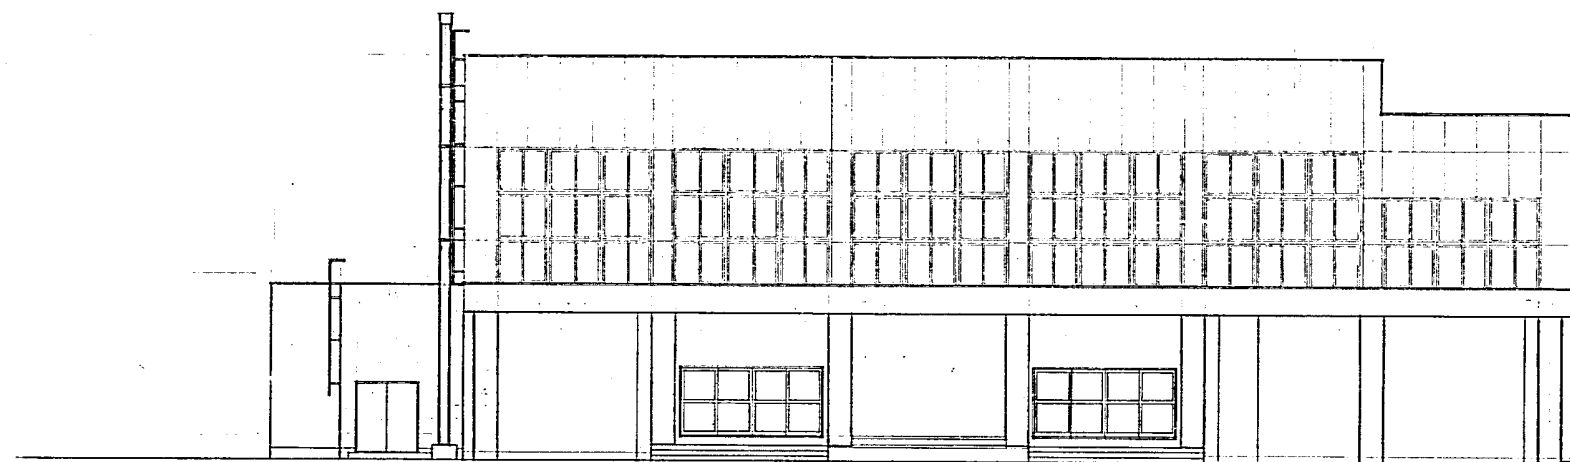


南-北 立面図 S1:100

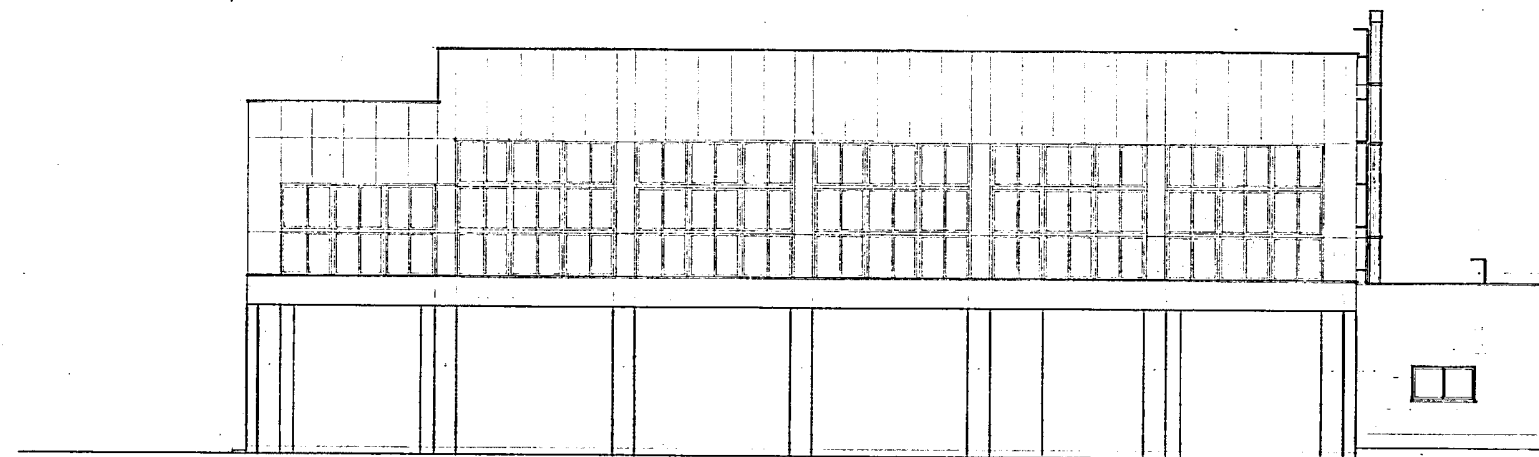

北-南 立面図 S1:100

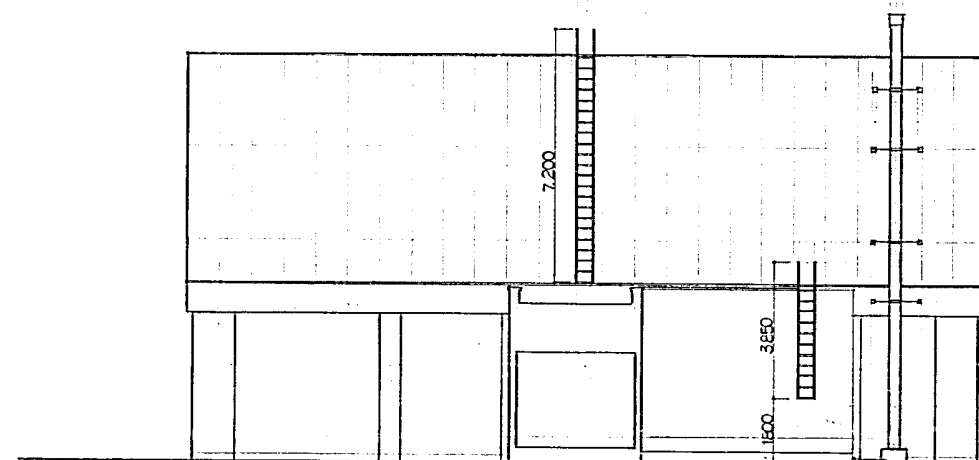

南 立面図 S1:100

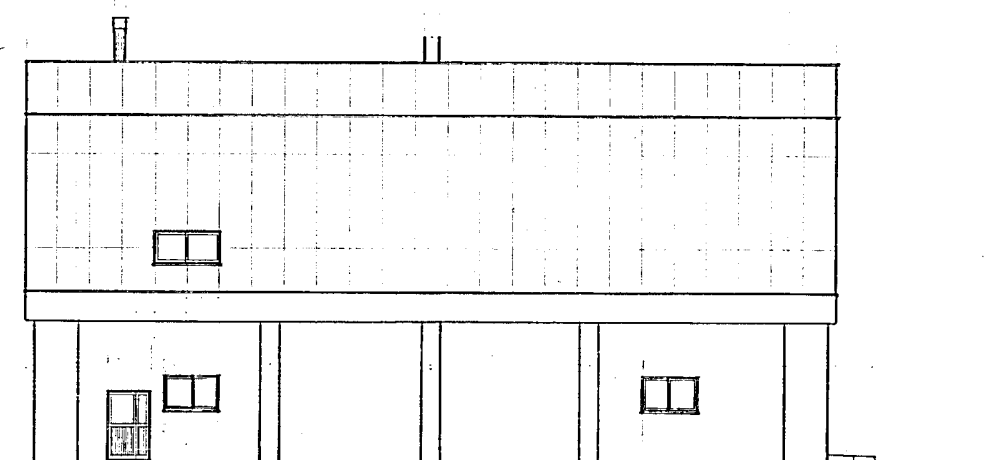

北 立面図 S1:100

atrio

sinon

1級建築士事務所登録(石) 第491号
1級建築士登録第64680号 東 弘孝

DIRECT. CHIEF. STAFF.



ORD.

常盤小学校屋内運動場改築工事

FIG.



立面図

DATE 57. 3. 20

SCALE S1:100

NO.

11/88

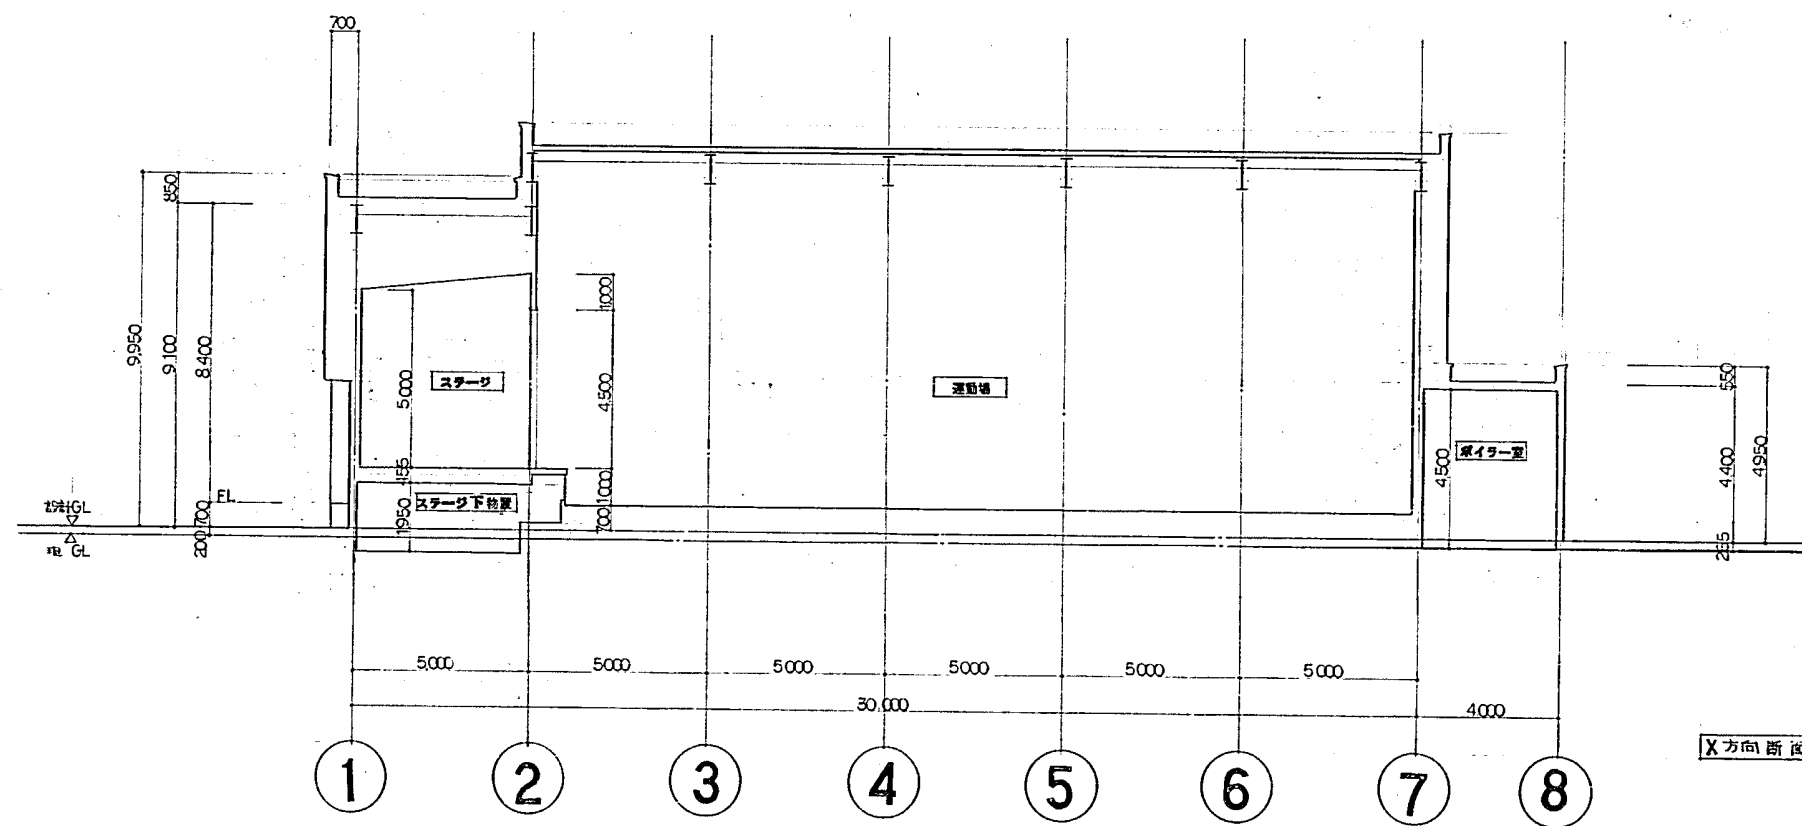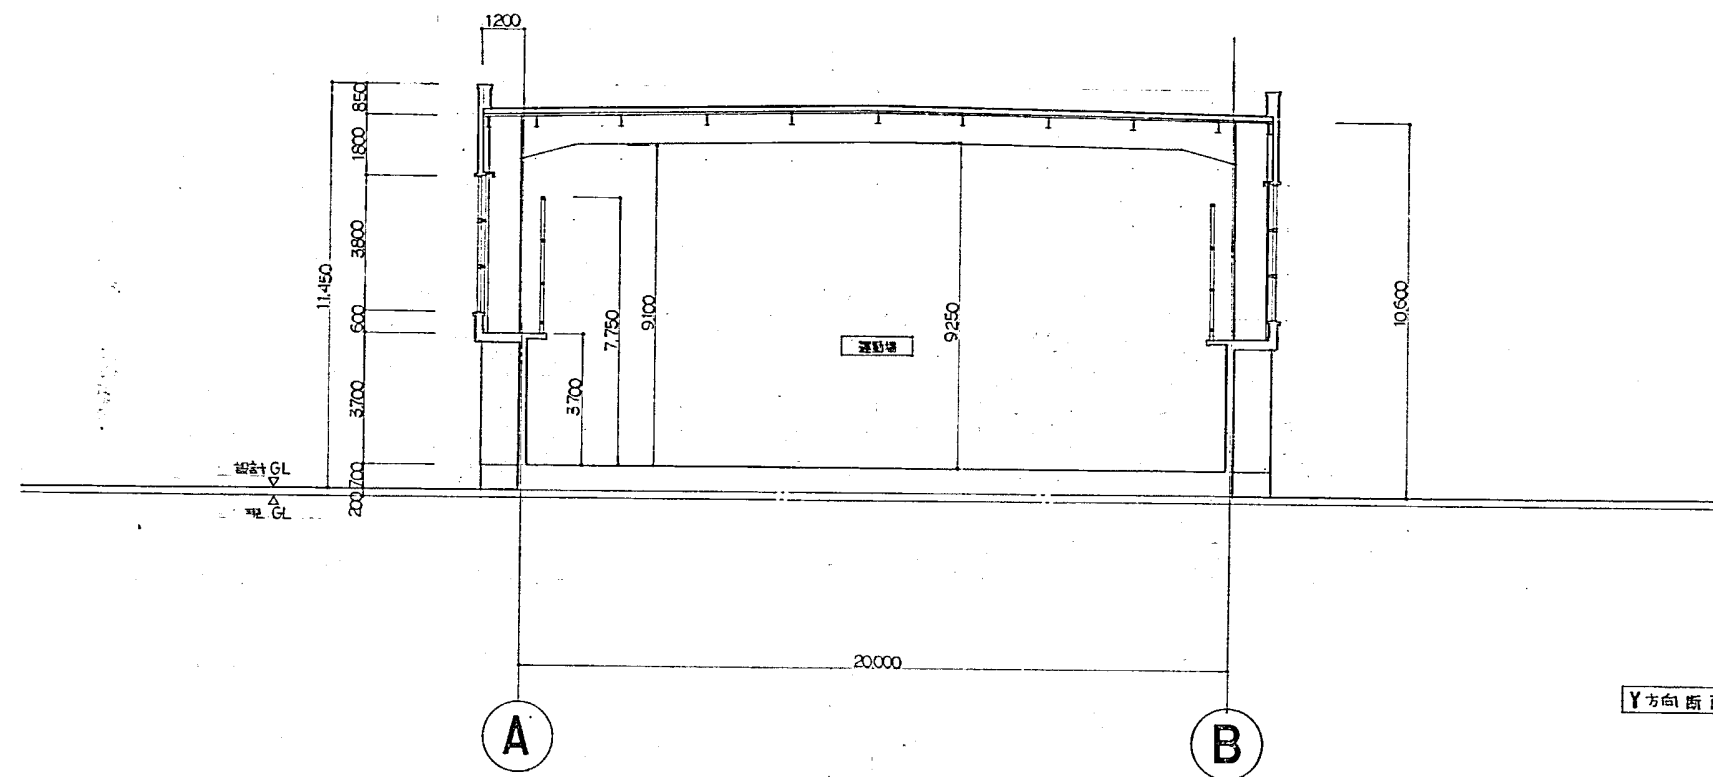**atrio**

Sinon

1級建築士事務所登録(石) 第491号
1級建築士登録第64680号 東 弘孝

DIRECT. CHIEF. STAFF.



ORD.

常盤小学校屋内運動場改築工事

FIG.


断面図

DATE 57. 3. 20


SCALE S1:100

NO.


12/68

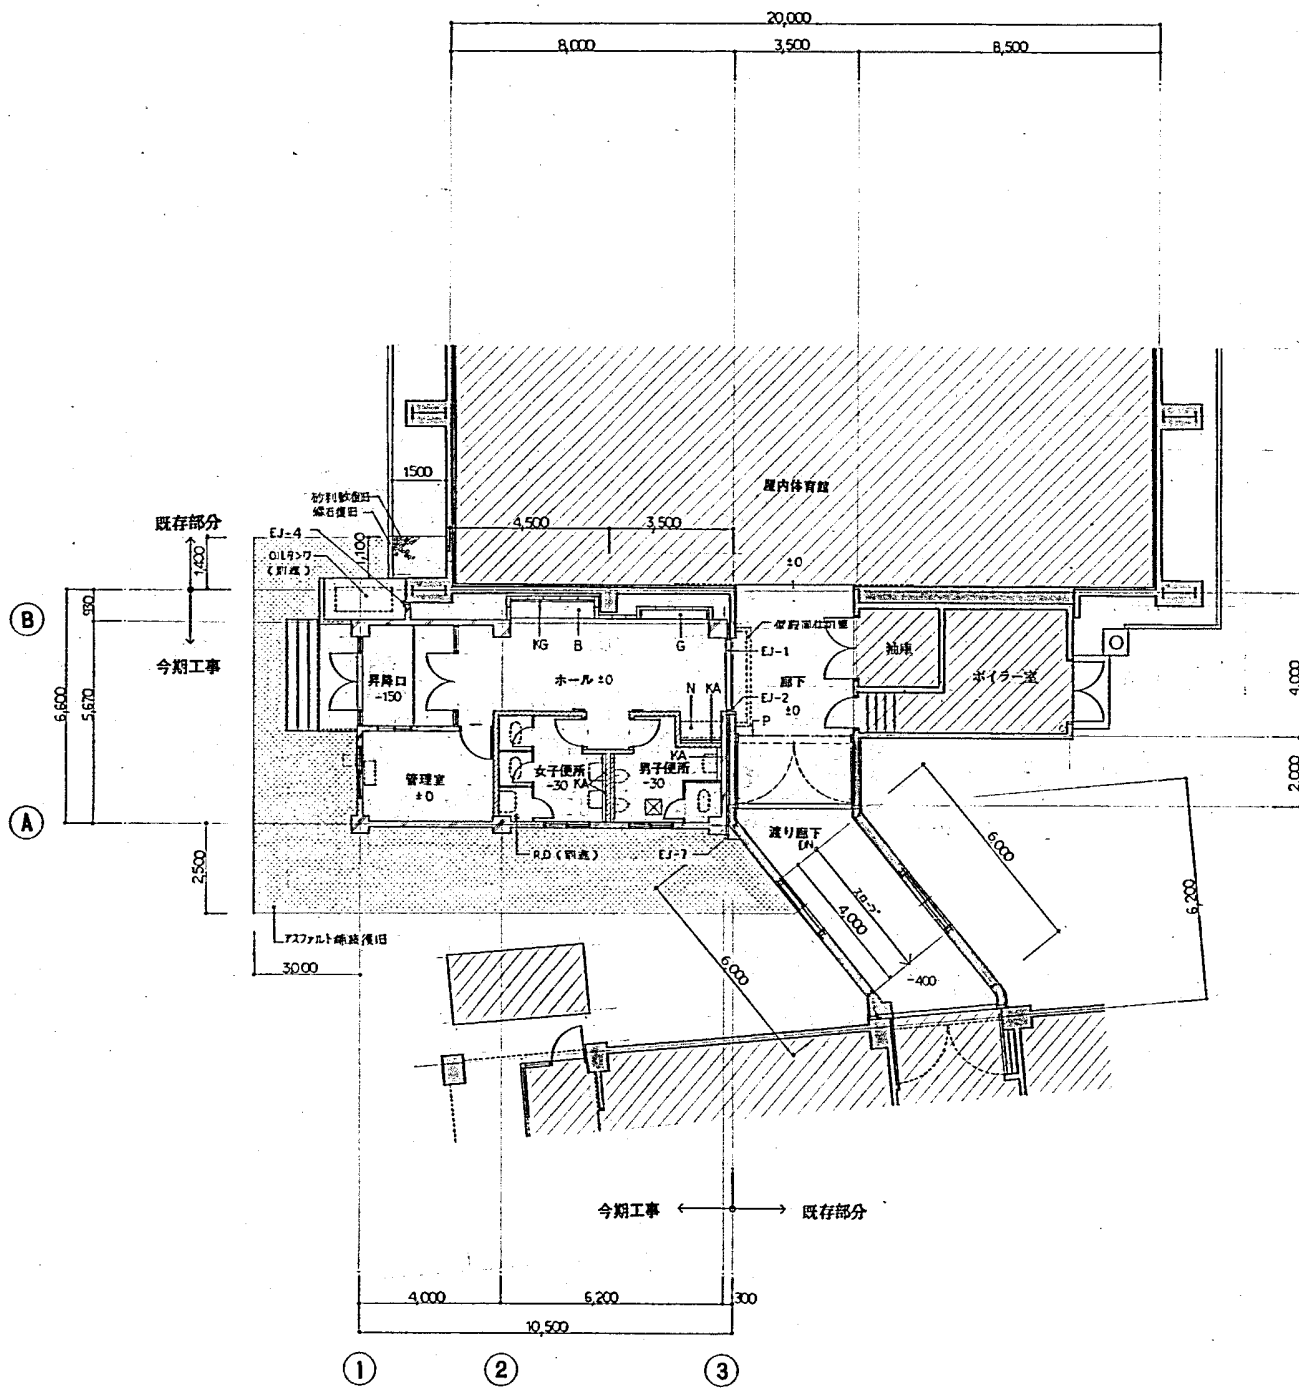

1 階 平 面 図

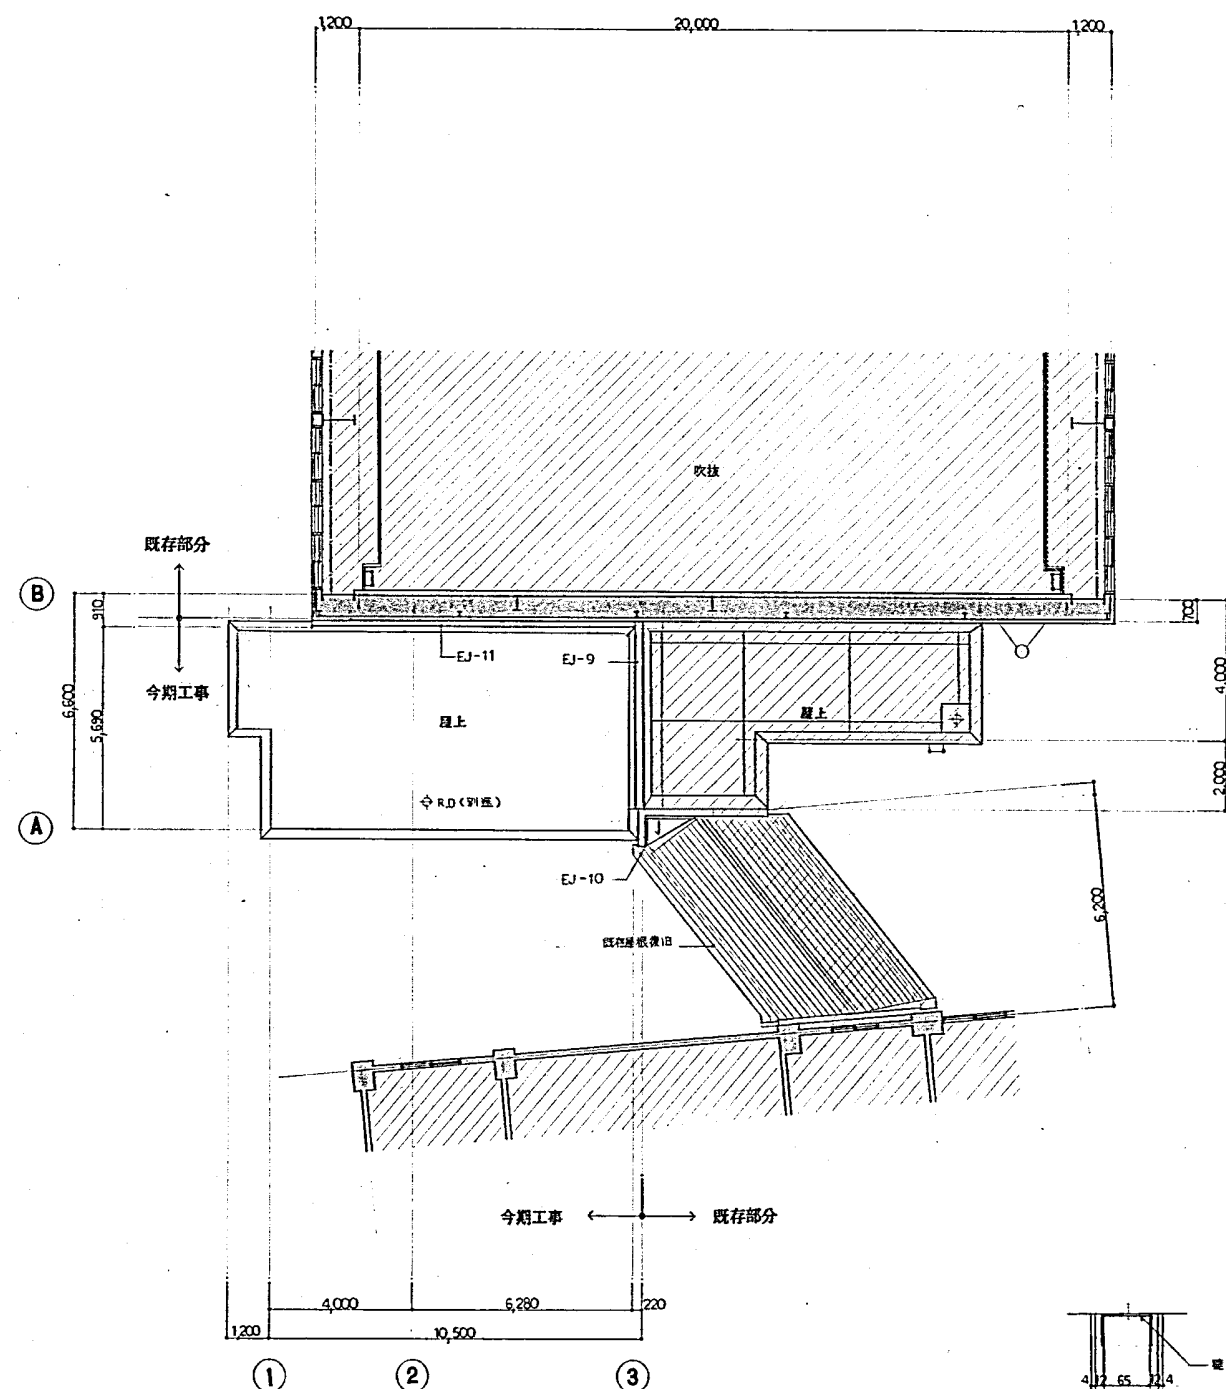

R 階 平 面 図

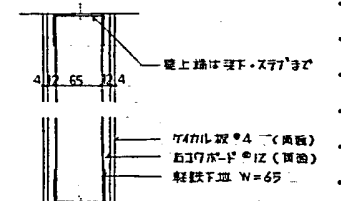


仮設図仕切壁 1:5

凡 例


鉄筋コンクリート壁	—	壁名丸	N	階段 (別添)	KG	補示板	暖房器具 (別添)
コンクリートブロック壁	☒	床奥開口 (600mm) ラグ-41	B	パンチ	KA	ガガミ	
木軸壁	RD	ルーフトレイン (別添)	G	ガラスケース	P	リノアクリルシヤーズ	

⑧プール (H5建築時)

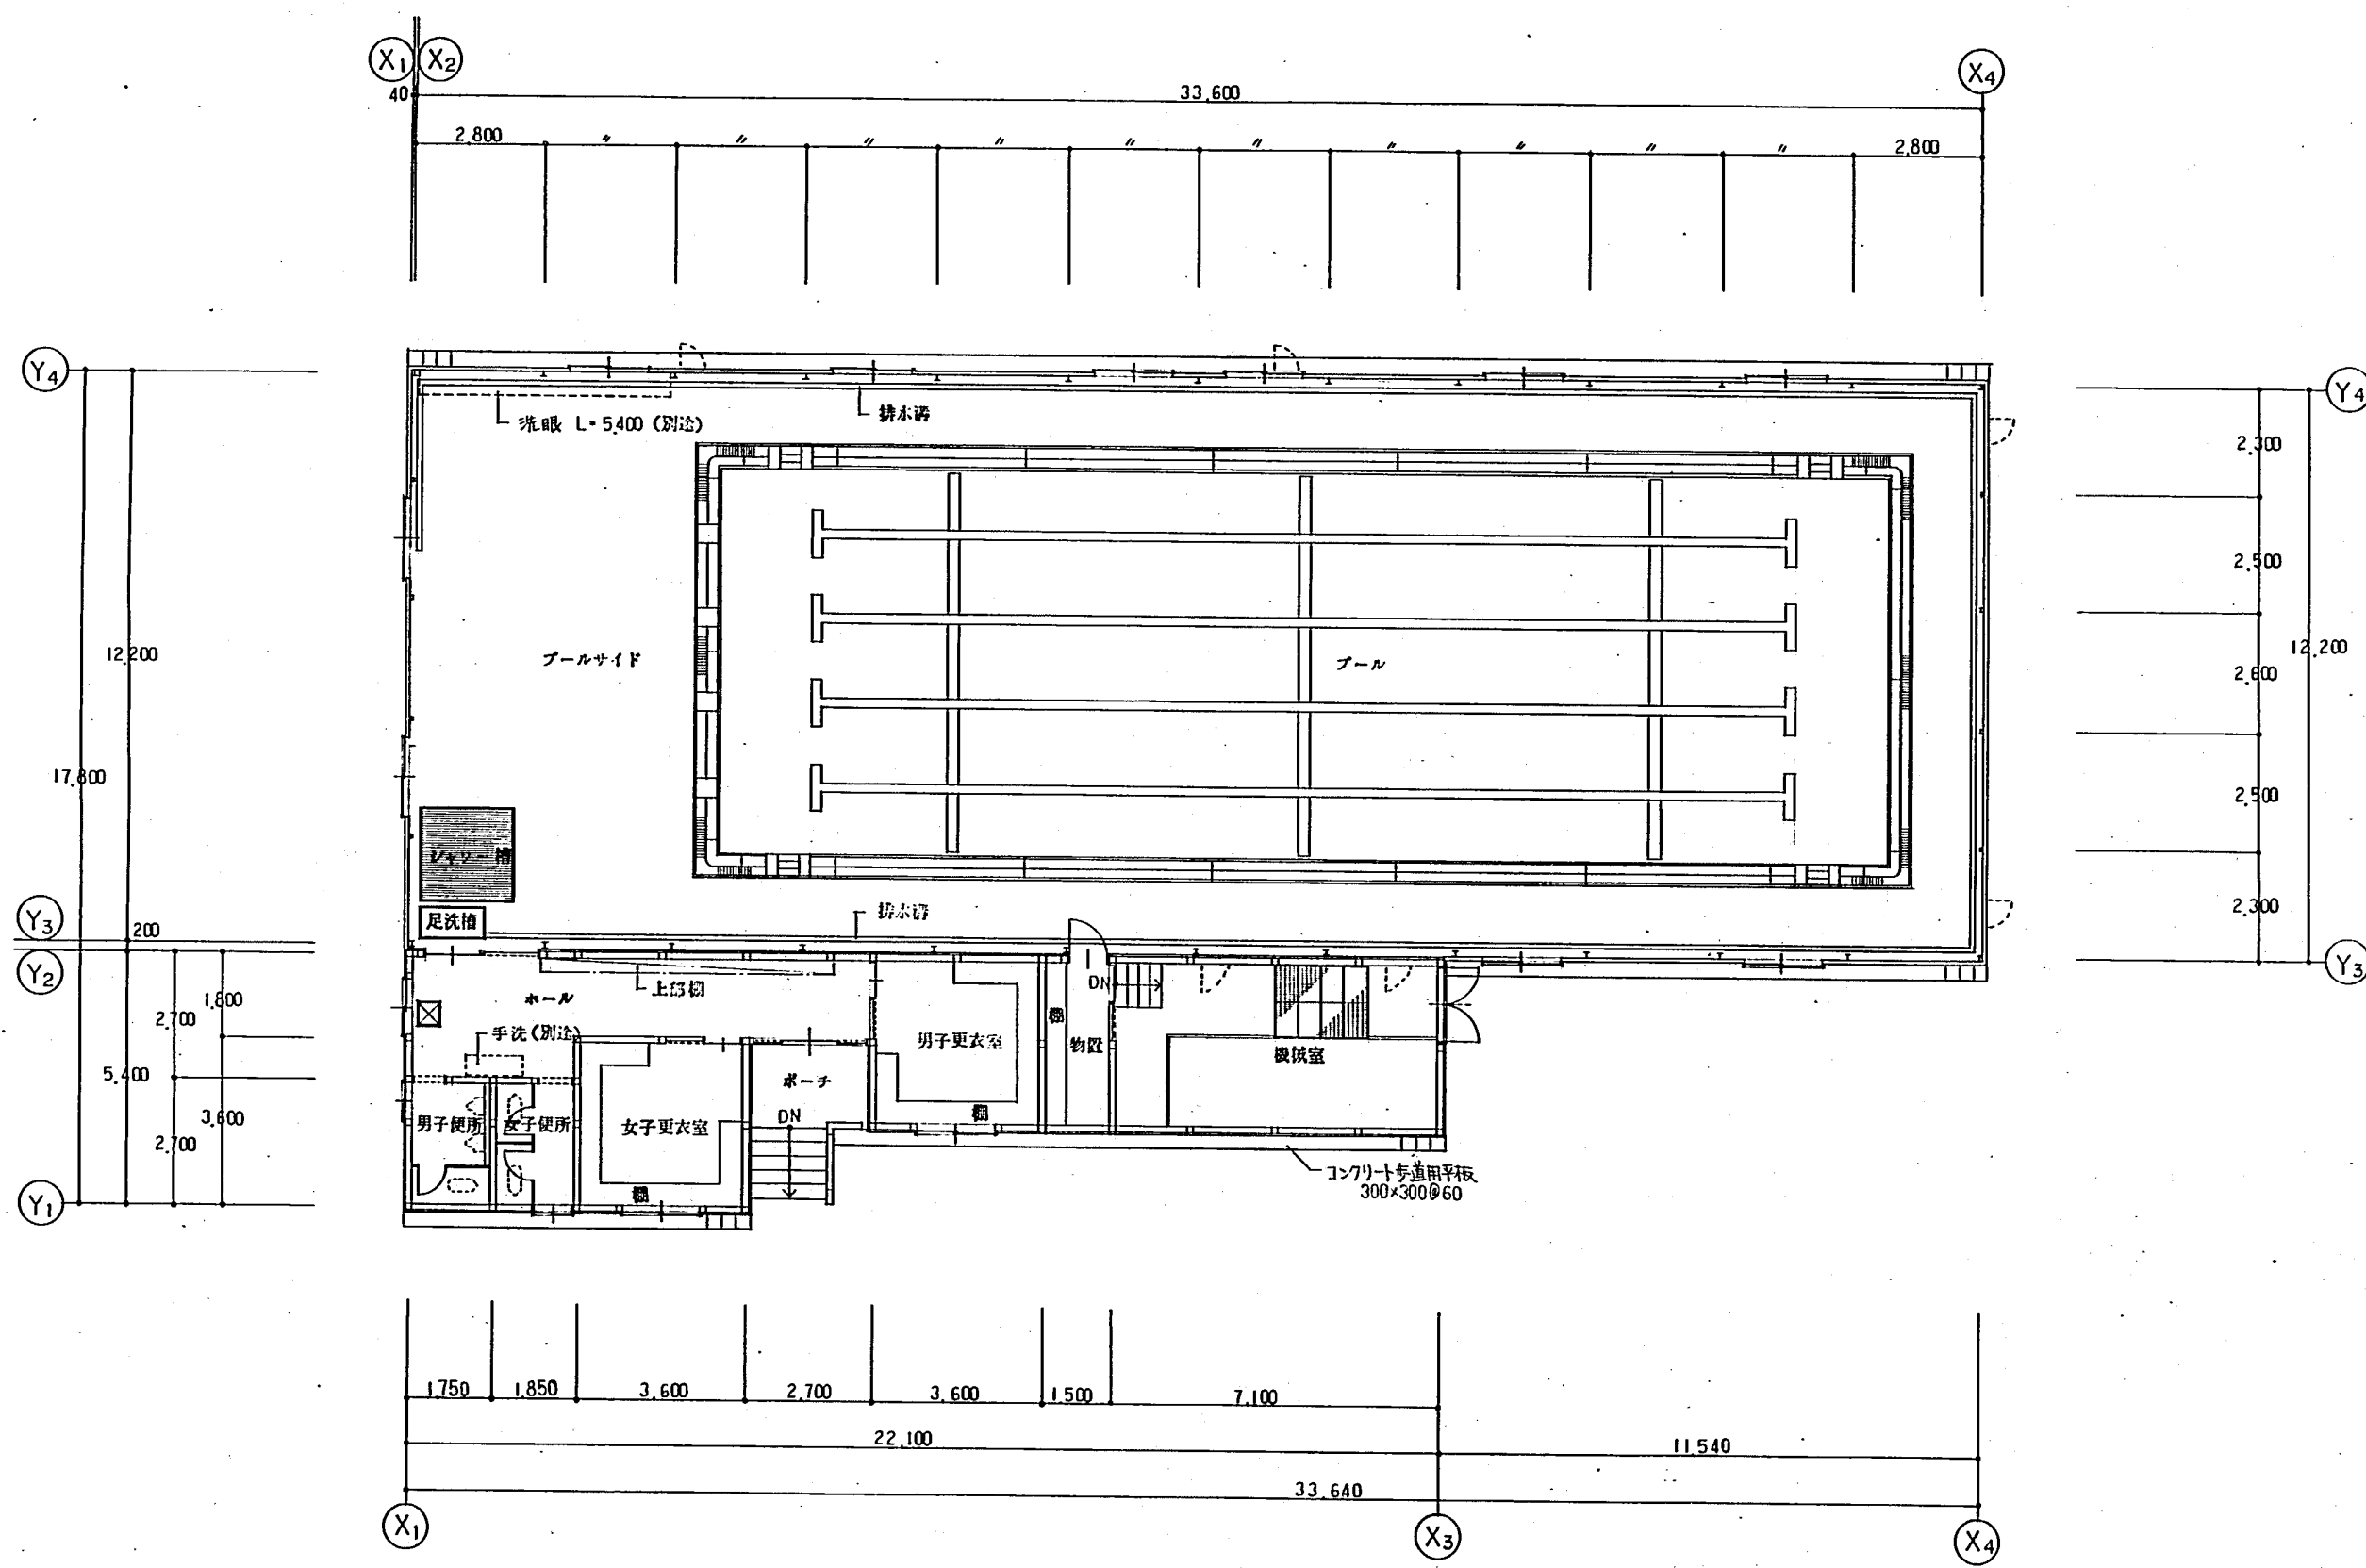


札幌市建築局建築部	課名	課長	係長	設計主任	製図	年月日	工事名	図番
	建築工事二課						常盤小学校プール新築工事	8
							図面名 平面図	30

SCALE
1:100

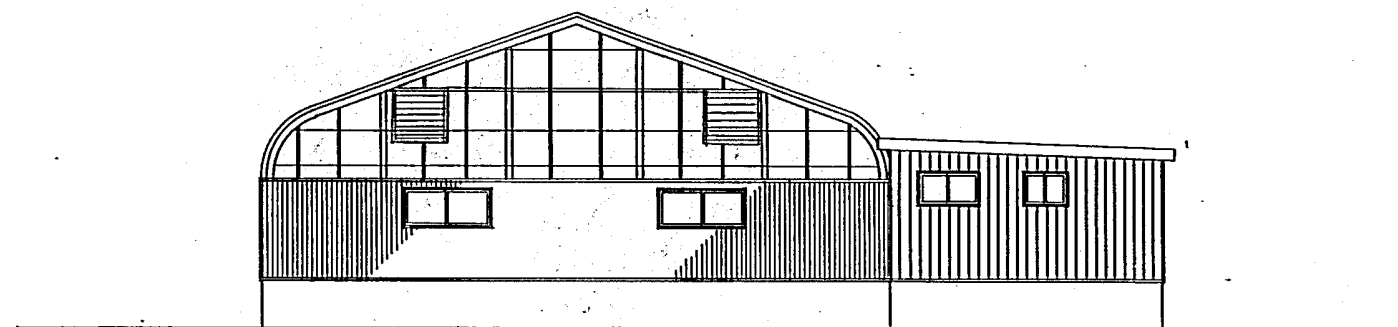


南側立面図

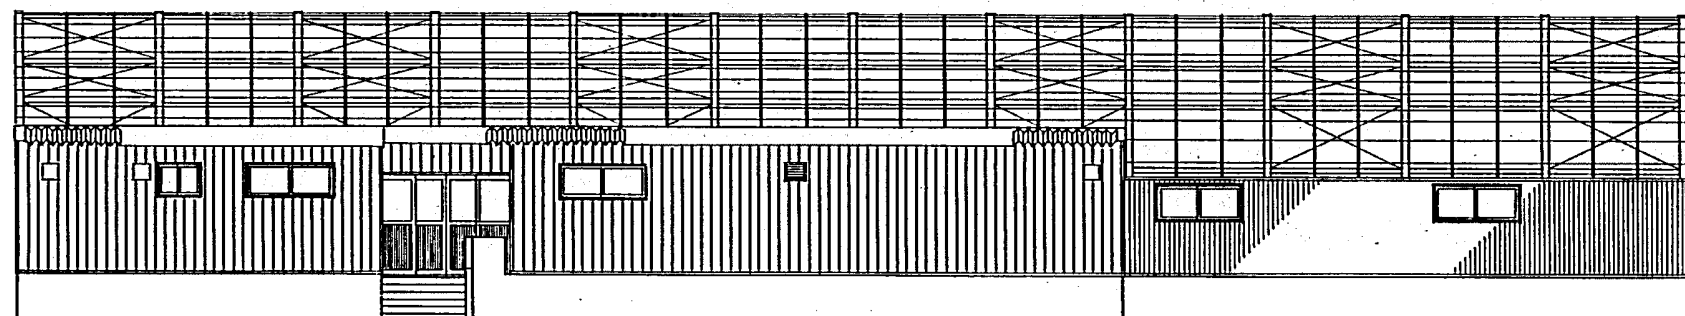


東側立面図

札幌市建築局建築部	課名	課長	係長	設計主任	製図	年月日	工事名	図面名	SCALE	図番
	建築工事二課						常盤小学校プール新築工事	立面図 1	1:100	9/30
						B				

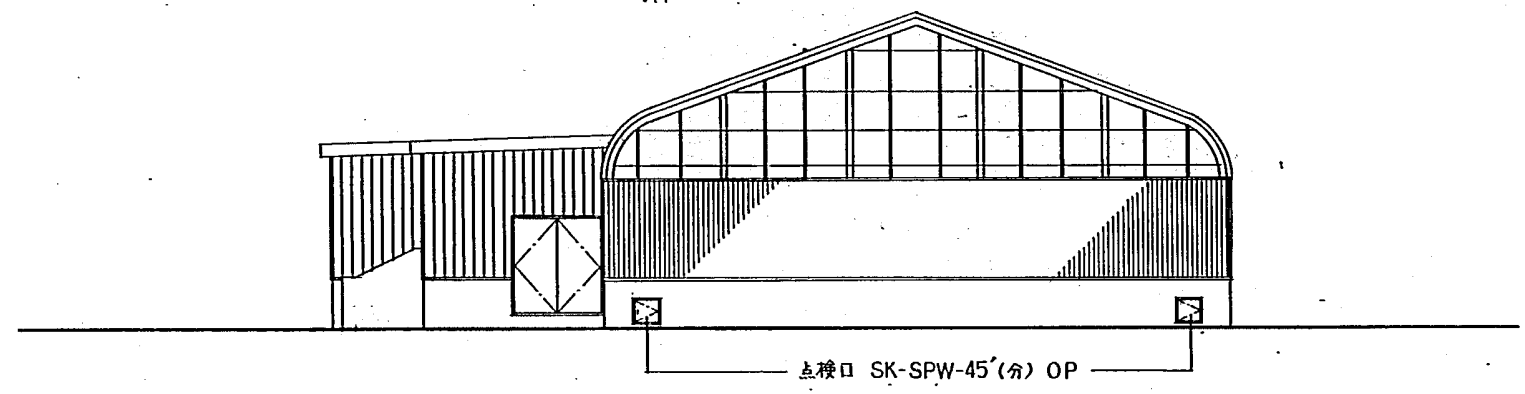




北側立面図

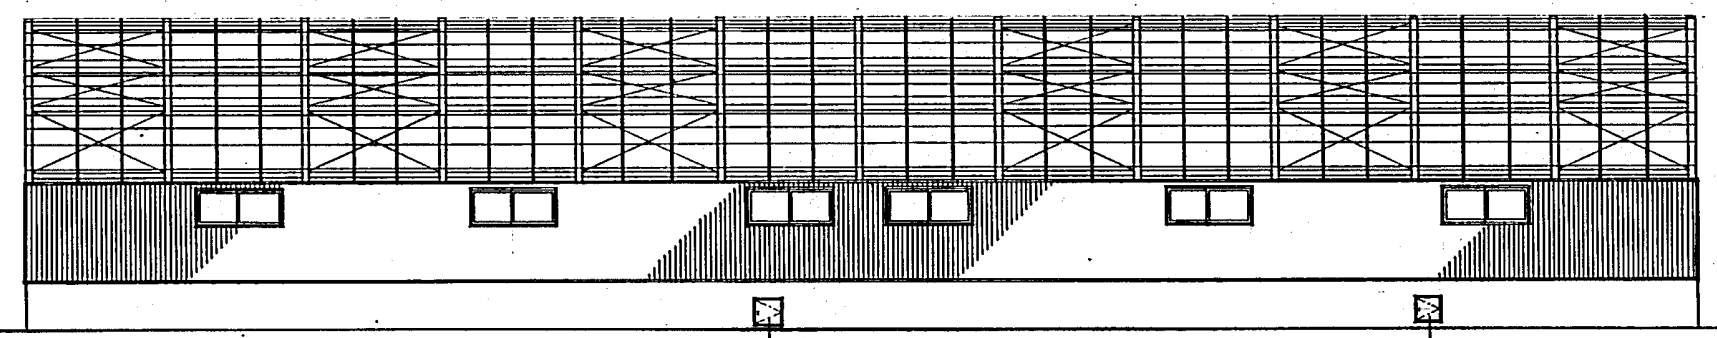

西側立面図

札幌市建築局建築部	課名	課長	係長	設計主任	製図	年月日	工事名	常盤小学校プール新築工事	図番 10/30
	建築工事二課						図面名	立面図 2	
						B	SCALE	1:100	

⑨地下埋設物

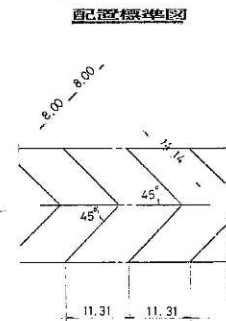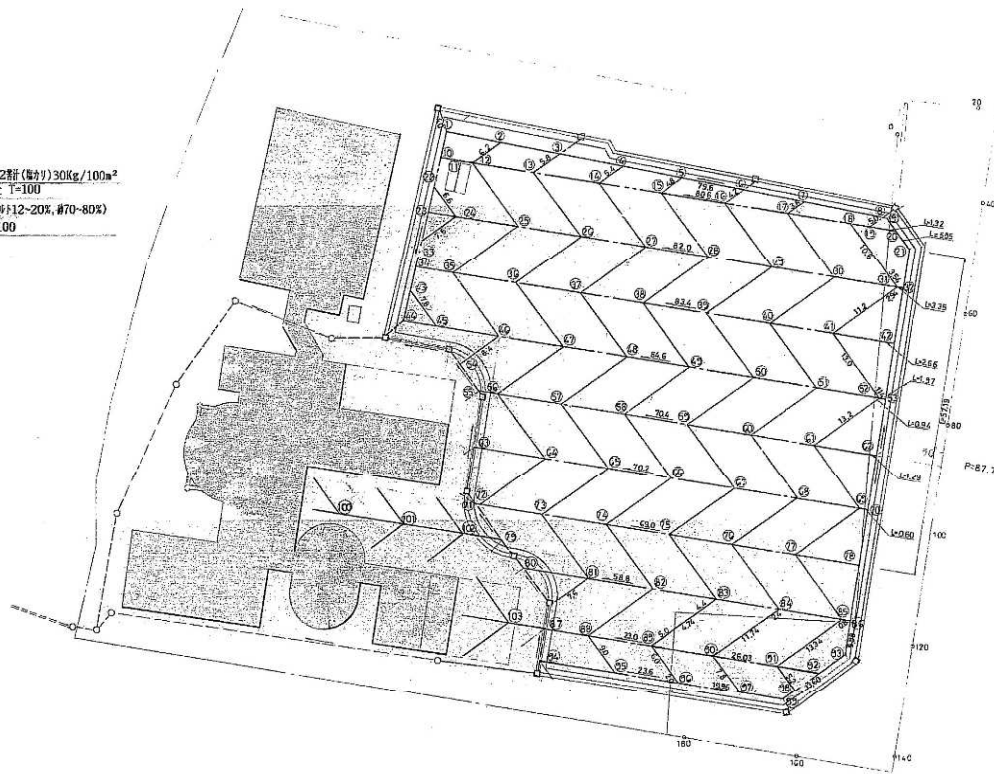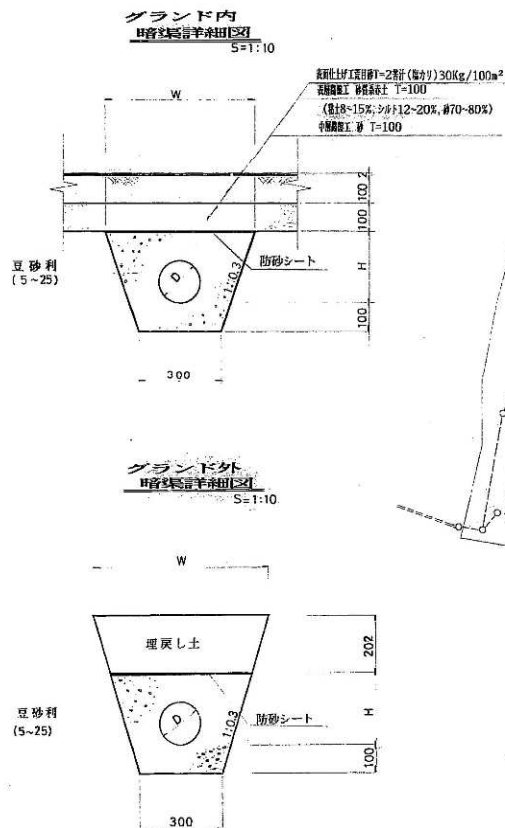

番号	GL	PH	番号	GL	PH
1	191.71	191.31	54	191.84	190.34
2	191.74	191.34	55	191.85	190.38
3	191.77	191.37	56	191.85	191.43
4	191.81	191.41	57	191.93	191.53
5	191.84	191.44	58	191.96	191.56
6	191.87	191.47	59	192.00	191.60
7	191.90	191.50	60	192.03	191.63
8	191.95	191.55	61	192.07	191.67
9	191.95	191.55	62	192.10	191.70
10	191.72	190.80	63	191.87	191.02
11	191.73	190.91	64	191.90	191.50
12	191.74	191.29	65	191.93	191.53
13	191.74	191.32	66	191.97	191.57
14	191.81	191.36	67	192.00	191.60
15	191.85	191.39	68	192.04	191.64
16	191.88	191.42	69	192.07	191.67
17	191.91	191.46	70	192.07	191.67
18	191.95	191.50	71	191.84	191.05
19	191.96	191.51	72	191.83	191.43
20	191.97	191.52	73	191.87	191.47
21	191.99	191.53	74	191.90	191.50
22	191.75	190.88	75	191.94	191.54
23	191.75	190.87	76	191.97	191.57
24	191.76	191.36	77	192.01	191.61
25	191.80	191.40	78	192.04	191.64
26	191.83	191.43	79	198.84	191.07
27	191.87	191.47	80	198.84	191.09
28	191.90	191.50	81	191.87	191.47
29	191.94	191.54	82	191.90	191.50
30	191.97	191.57	83	191.94	191.54
31	192.01	191.61	84	191.97	191.57
32	192.01	191.61	85	192.01	191.61
33	191.76	190.87	86	192.01	191.61
34	191.77	190.84	87	191.82	191.13
35	191.80	191.40	88	191.83	191.43
36	191.83	191.43	89	191.87	191.47
37	191.87	191.47	90	191.91	191.51
38	191.90	191.50	91	191.94	191.54
39	191.94	191.54	92	191.94	191.56
40	191.97	191.57	93	191.99	191.59
41	192.02	191.61	94	191.80	191.14
42	191.04	191.64	95	191.83	191.43
43	191.81	190.83	96	191.87	191.47
44	191.83	190.81	97	191.90	191.50
45	191.82	191.42	98	191.93	191.52
46	191.86	191.46	99	191.93	191.53
47	191.85	191.45	100	191.86	191.52
48	191.93	191.53	101	191.89	191.49
49	191.96	191.56	102	191.92	191.46
50	192.00	191.60	103	191.84	191.44
51	192.03	191.63			
52	192.07	191.67			
53	192.07	191.67			

凡例

記号	パイプ径
TM #75	
TM #100	
TM #150	
VU #200	

平成元 年度設計図


常盤小学校

工事名 校地整備工事

図面名称 埋設物排水平面図


主 幹 係 長 1/500 26/39

札幌市建設局土木部

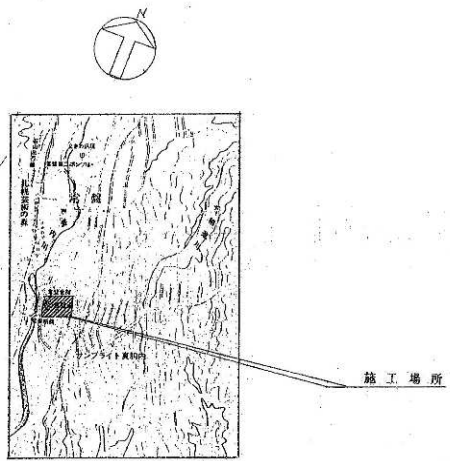


施工場所


位置図

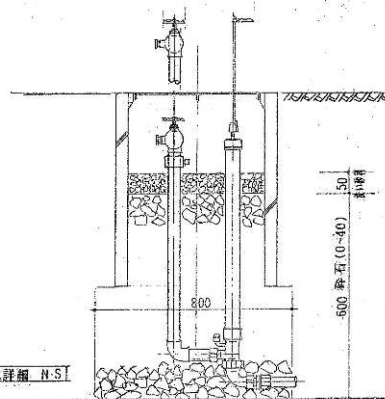

散水栓設置詳細 N.S

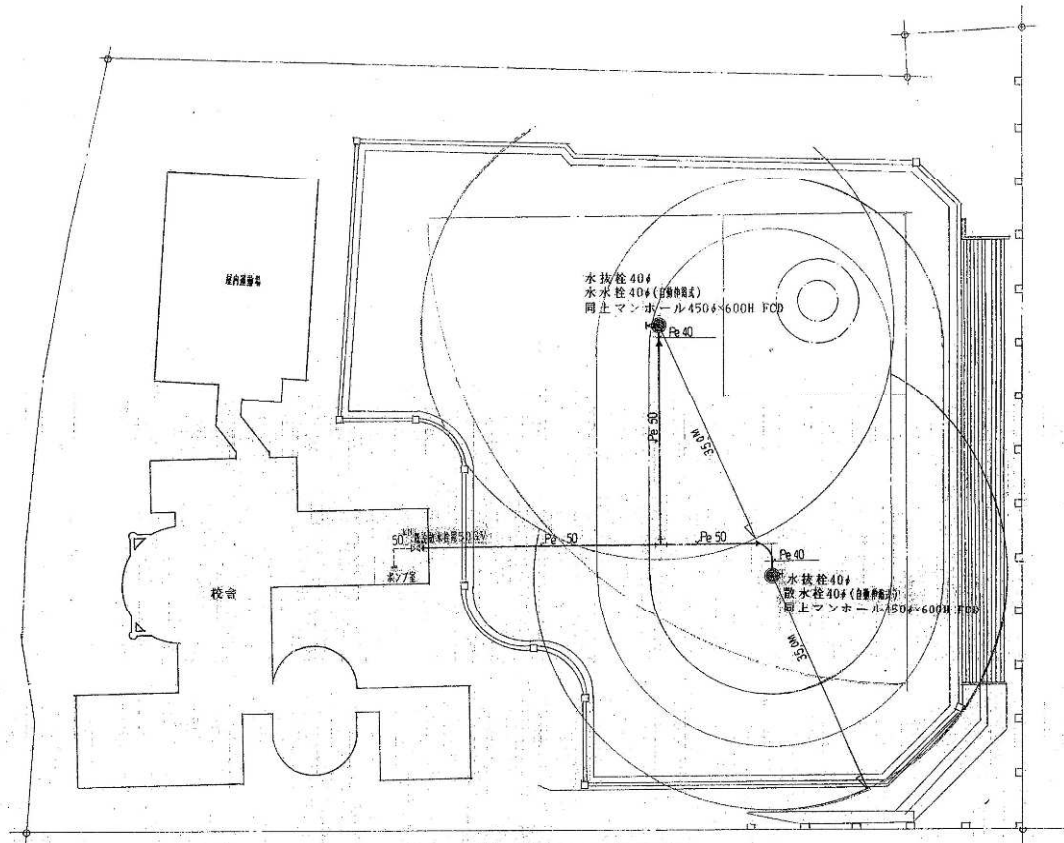


グラウンド散水栓平面図 S=1:500

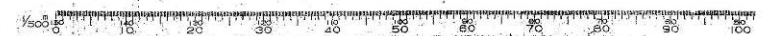

記 号	北海道知事許可(般〜)石第2208 株式会社 丸サ佐藤設備商会 TEL (011) 822-4185	設計 製図 調査 承認 年月日 H1・ 8・ 縮尺 1: 500	工事名称 常盤小学校グラウンド散水栓取付工事 図面名 位置図 平面図	図面番号
--------	--	--	---------------------------------------	------


建設部 建設市街地整備 107号地

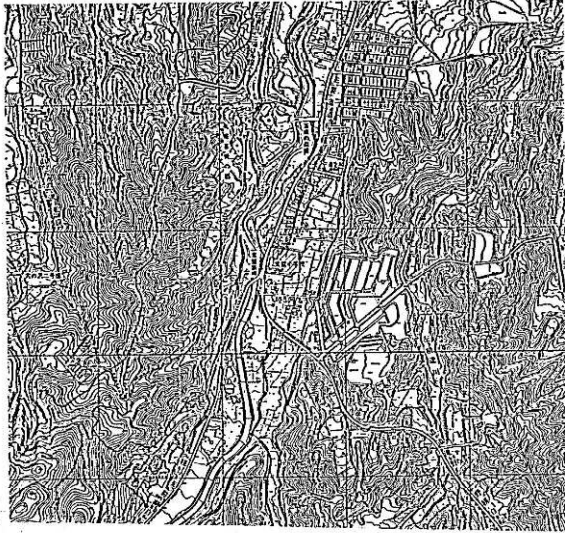


地形図 S=1/10000

NO	名称	寸法	基	備考
1	汚水溝	900 ^φ × 1450 ^H	MHAA-600 (アタッチ)	インバート
2	〃	600 ^φ × 850 ^H	〃 -500 (〃)	〃
3	〃	600 ^φ × 780 ^H	〃 -〃 (〃)	〃
4	〃	600 ^φ × 660 ^H	〃 -〃 (〃)	〃
5	トラフ管	600 ^φ × 800 ^H	〃 -〃 (〃)	(管底-600)
A	雨水溝	900 ^φ × 2500 ^H	MHBB-600	(管底-2350)
B	〃	900 ^φ × 3600 ^H	〃	(管底-3450)
C	〃	900 ^φ × 1700 ^H	MHAA-〃 (アタッチ)	(管底-1550)

名称	仕様	数量	単位	計
水栓柱	13 ^φ × 1100 ^H (H型)	1	本	1
台上置	B3-A0	1	個	1
機水栓	SF5 13	1	個	1
敷水栓	SF4 13	1	個	1
ステンレス上蓋	20 ^φ × 1500	1	個	2
〃	20 ^φ × 2000	1	個	1

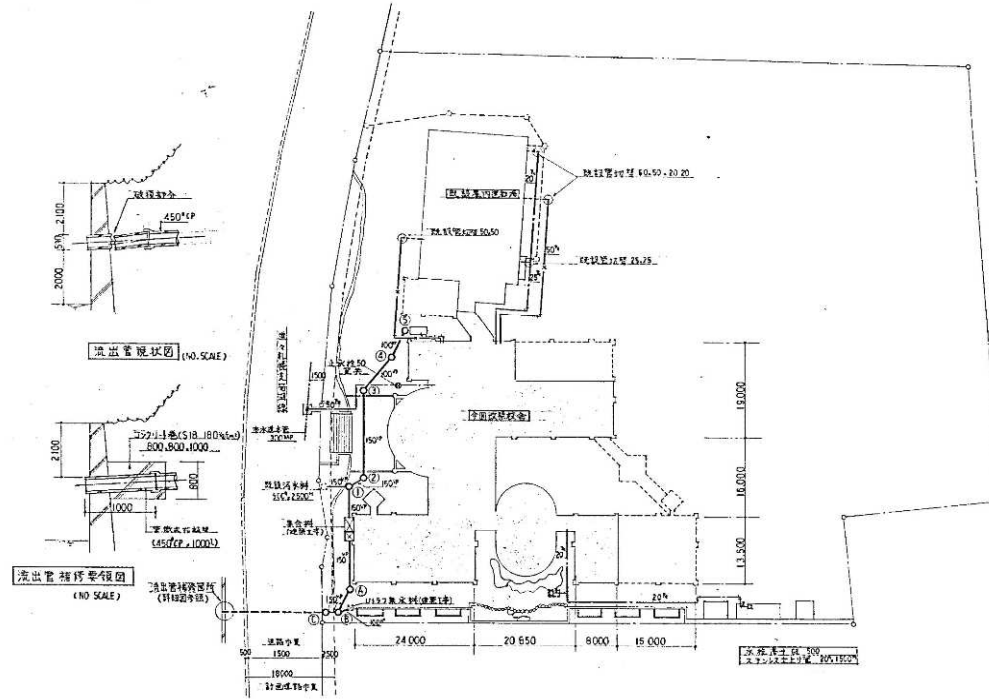


屋外配置図 S=1/500

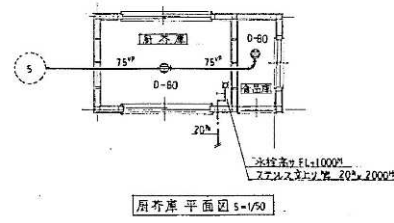

居斎庫平面図 S=1/50

施工図 昭和49年6月28日 竣工平成元年10月31日			
工事名	常盤小学校改築衛生設備工事		
図面名	屋外配置図		
尺法	1/500	1/8	1/20
杉村工業株式会社			
現場代理人 保田武秀			

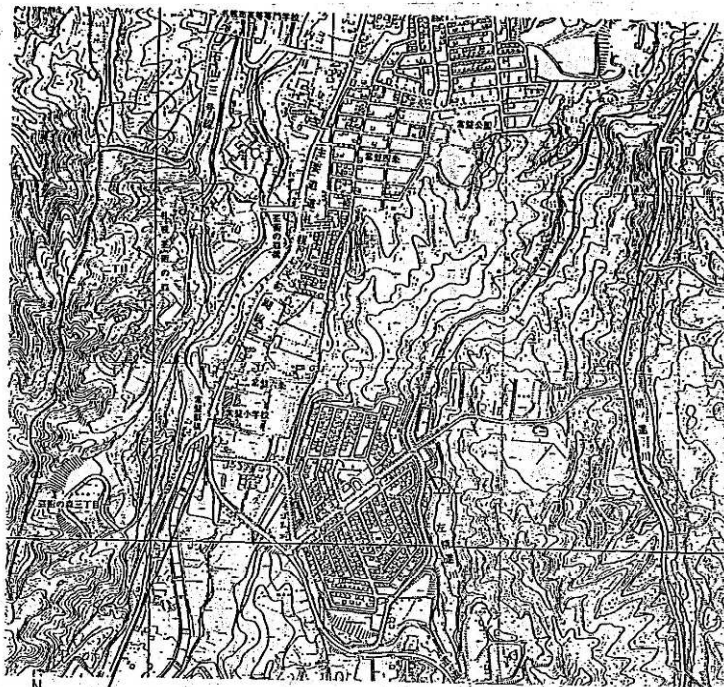

建設地 札幌市南区常盤6条2丁目104番地の2 107番地の2
113番地の7 114番地の3


付近見取り図 S=1/10000




排水樹表

番号	名称	樹寸法	備考	管底高さ	地盤高	排水距離
1	インバート材	600φ×500H	MHAA-R600 (ダクツ)	500H	±0	
2	〃	〃×600	〃	600	〃	
3	〃	〃×720	〃	720	〃	
4	〃	〃×800	〃	800	〃	
5	〃	〃×890	〃	890	〃	
6	〃	〃×1180	〃	1055	〃	
7	〃	900φ×1410	MHAA-R800 (ダクツ)	1410	+90	
8	〃	〃×1500	〃	1500	-80	
9	公設材	400φ×850	(既設) インバート改修	1840	-790	
T1	トラップ	600φ×875	MHAA-R500 (ダクツ)	875	±0	200H
T2	〃	〃×867.5	〃	867.5	〃	〃
7	既設汚水	450φ×1220	インバート改修		〃	

地盤高±0の基点はプール棟設計図Lを示す

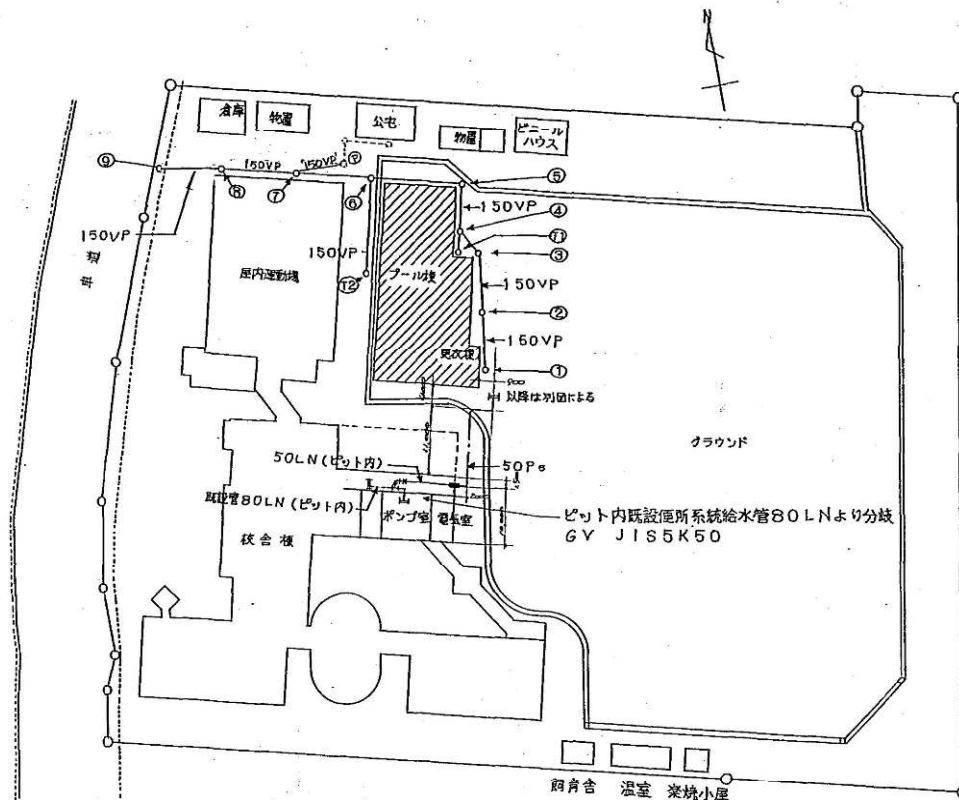


配置図 S=1/600

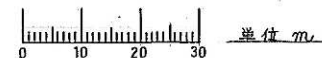

凡例

- 新築部分を示す
- 既設部分を示す

竣工図			
工事名	常盤小学校プール新築衛生設備工事		
図面名称	付近見取図、配置図	縮尺	S=1/600
請負人	株式会社 森田興業所 現場代理人 石川康夫		
工期	着手 平成5年4月28日	竣工	平成5年7月9日

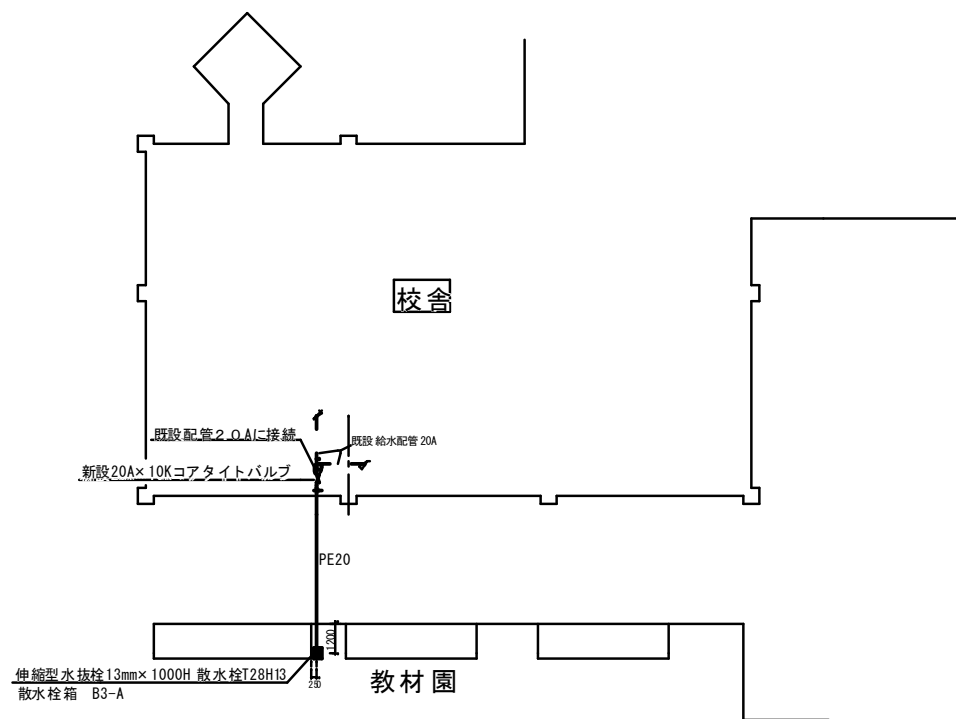

図番	工事名 常盤小学校ほか3校設備改修工事	月 日
	図面名 屋外平面図	縮尺 1:150
請負者 丸北三建工業株式会社		作 図