


②札幌駅北口自転車等駐車場東棟一2階

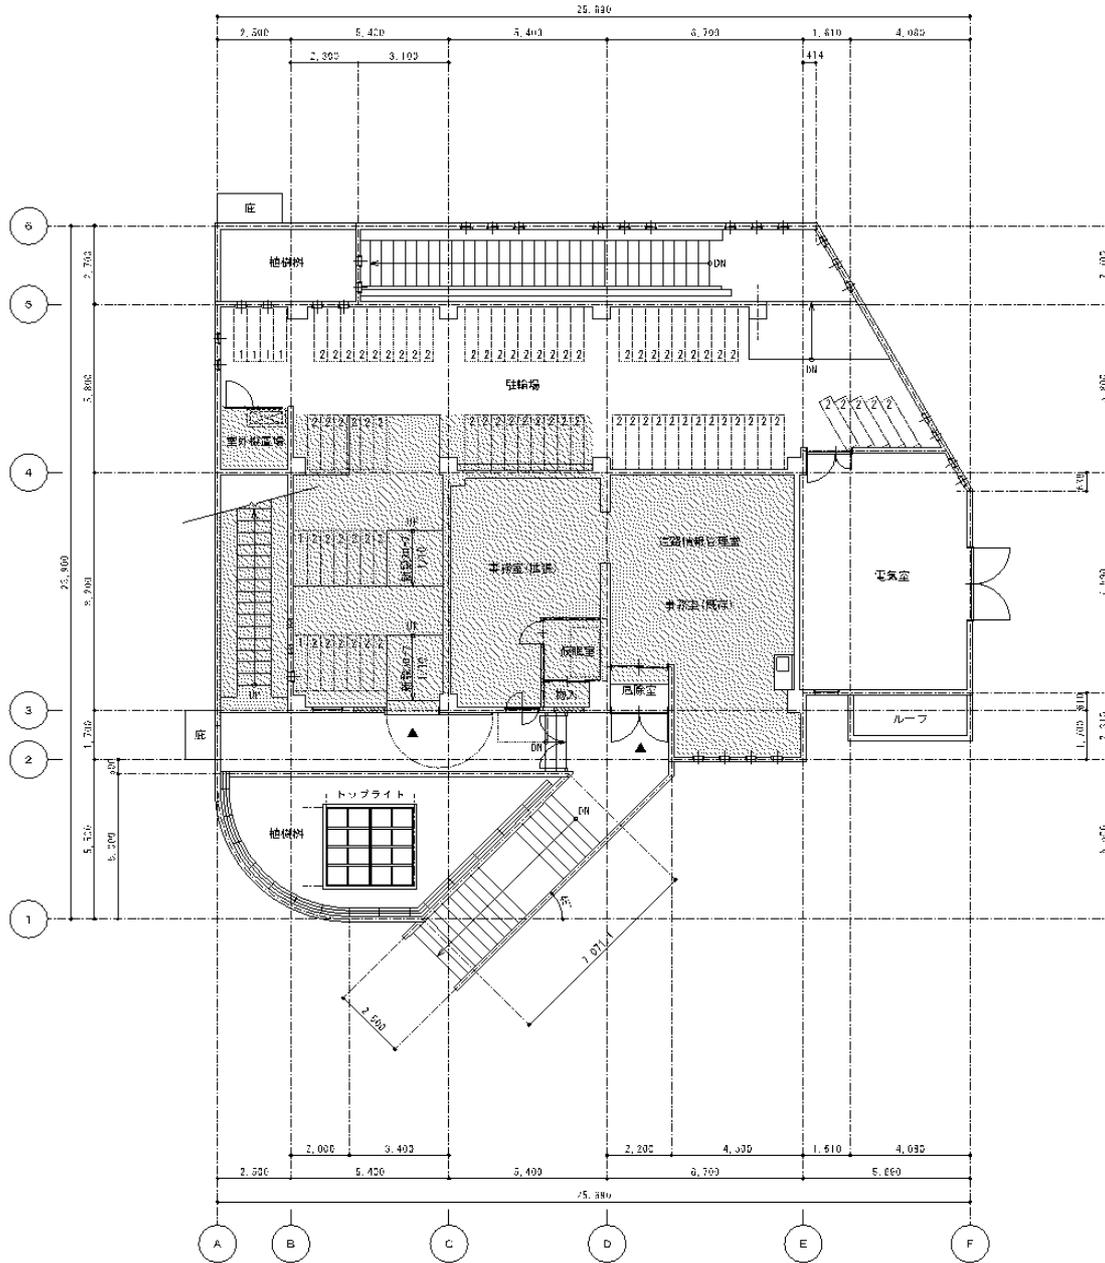

改修後 2階平面図 1:100

■ 凡例
 : 改修範囲を示す。

平成 27 年度 竣工図					
株式会社北海道モイ設計 一級建築士 第320924号 森 舞季					
工事名 運輸情報管理室拡張ほか改修工事					
図面名称 2階平面図(改修前・改修後)					
課長	係長	設計	校核	検尺	図面番号
				A1 A2 A3 A4 A5 A6 A7 A8 A9 A10 A11 A12 A13 A14 A15 A16 A17 A18 A19 A20	A 12
札幌市建設局土木部					