


②札幌駅北口自転車等駐車場東棟一屋上

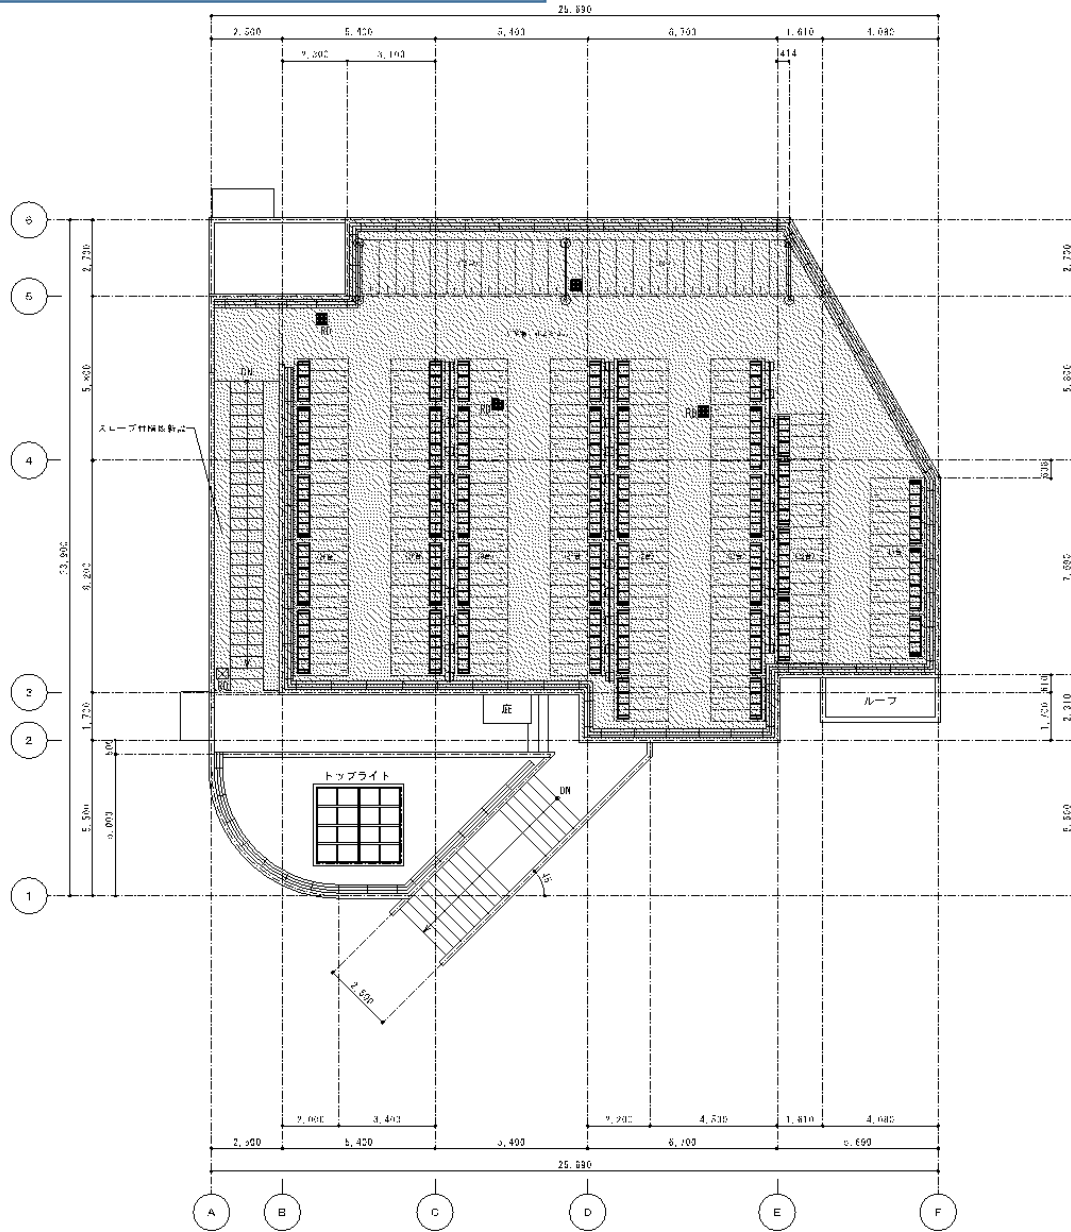

■凡例  
 : 改修範囲を示す。

改修後 屋上平面図 1:100

平成 27 年度 竣工図					
株式会社北海道ミオ設計 一級建築士 第320924号 森 寿幸					
工種名 道路情報管理施設張床改修工事					
図面名称 屋上平面図(改修前・改修後)					
課長	係長	設計	校核	縮尺	図面番号
				A1 : 100 A3 : 200	A / 13
札幌市建設局土木部					