



位置図

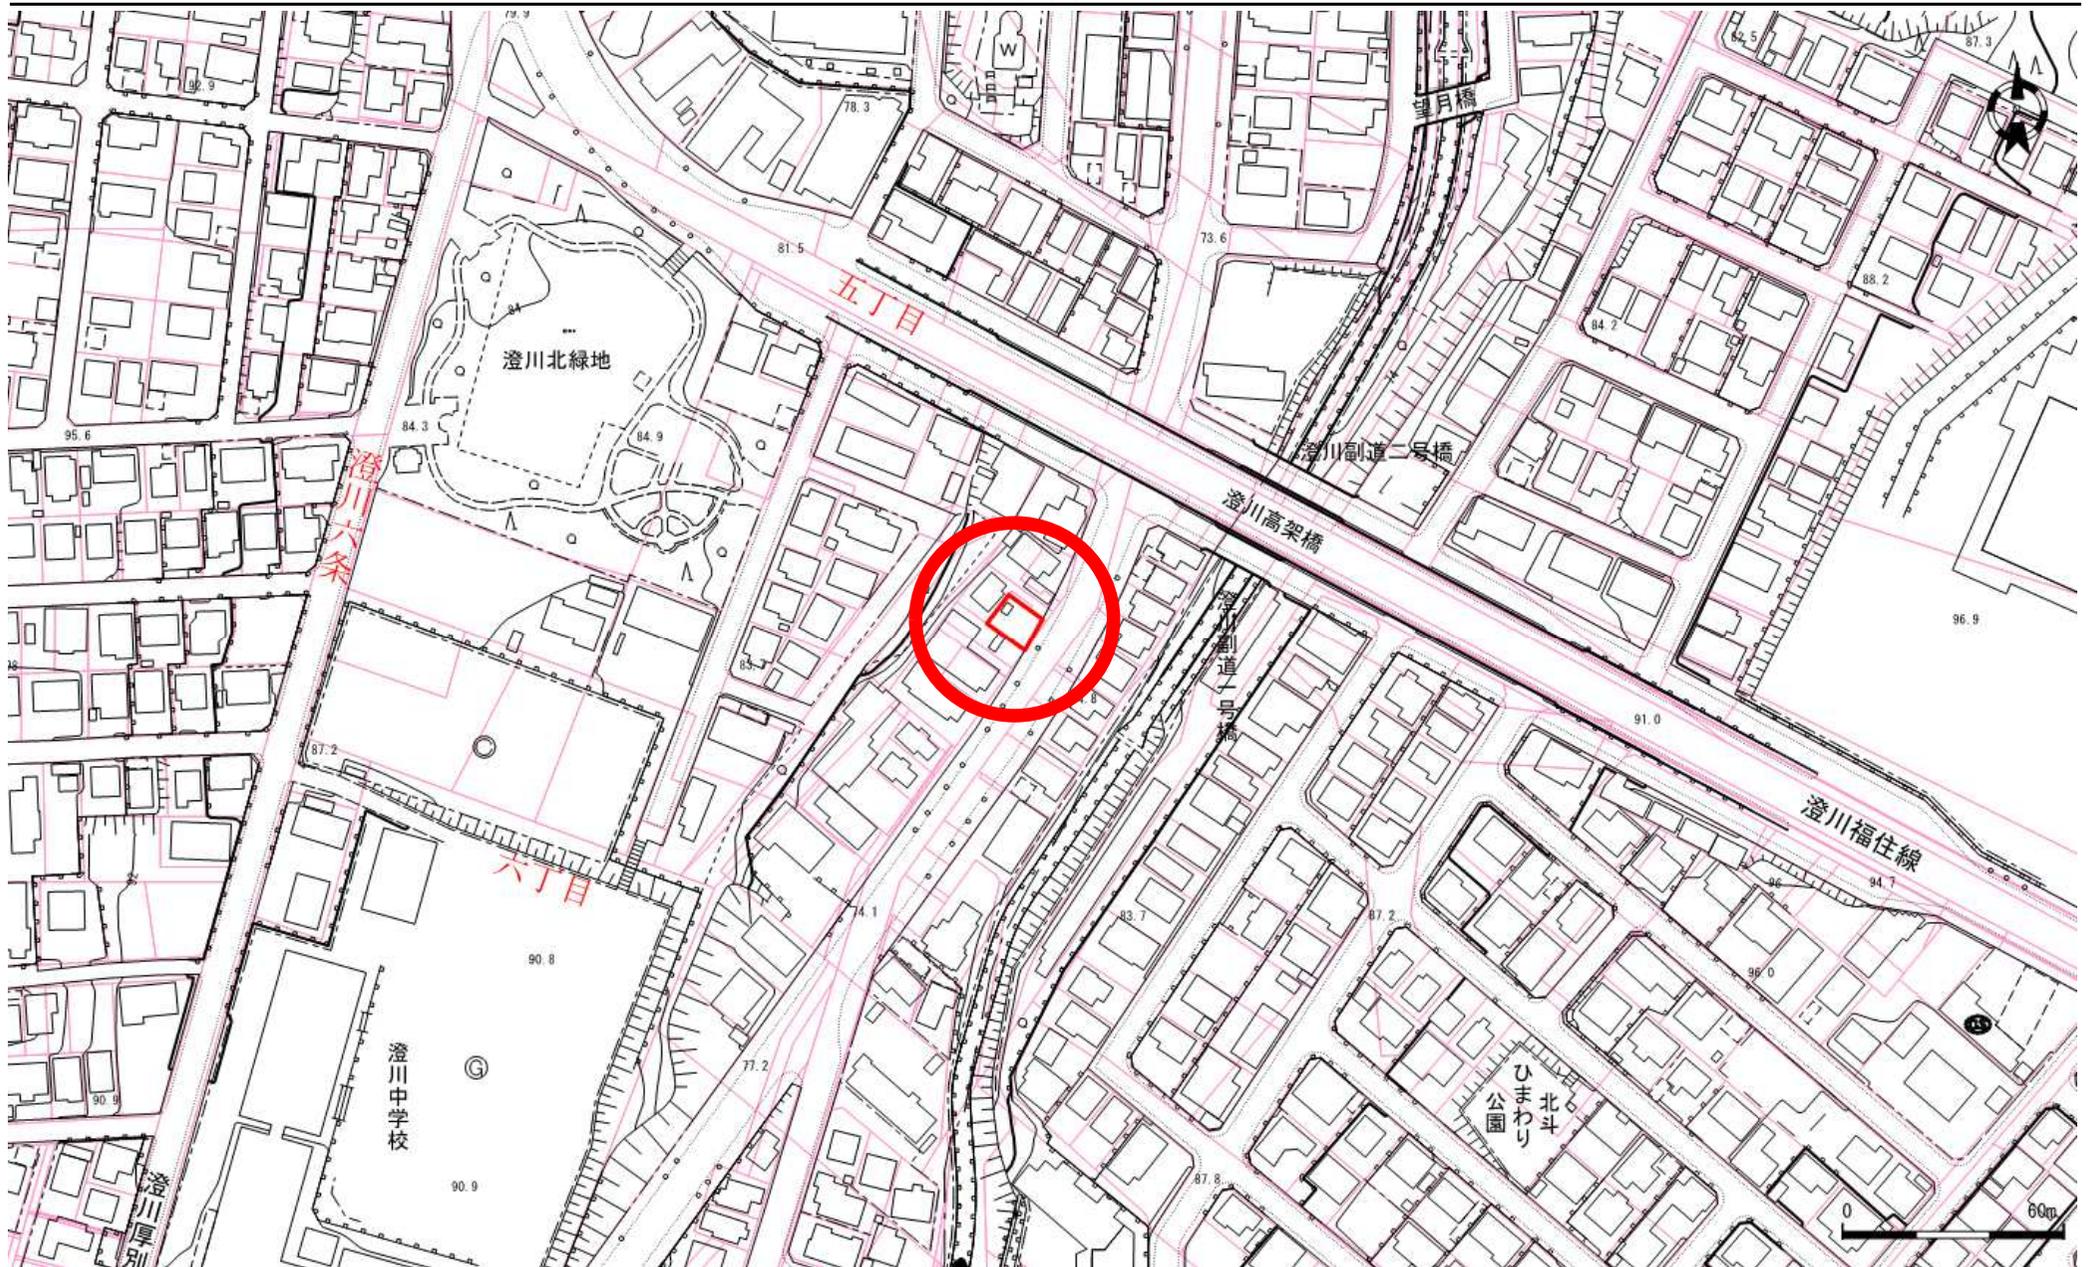

地番図

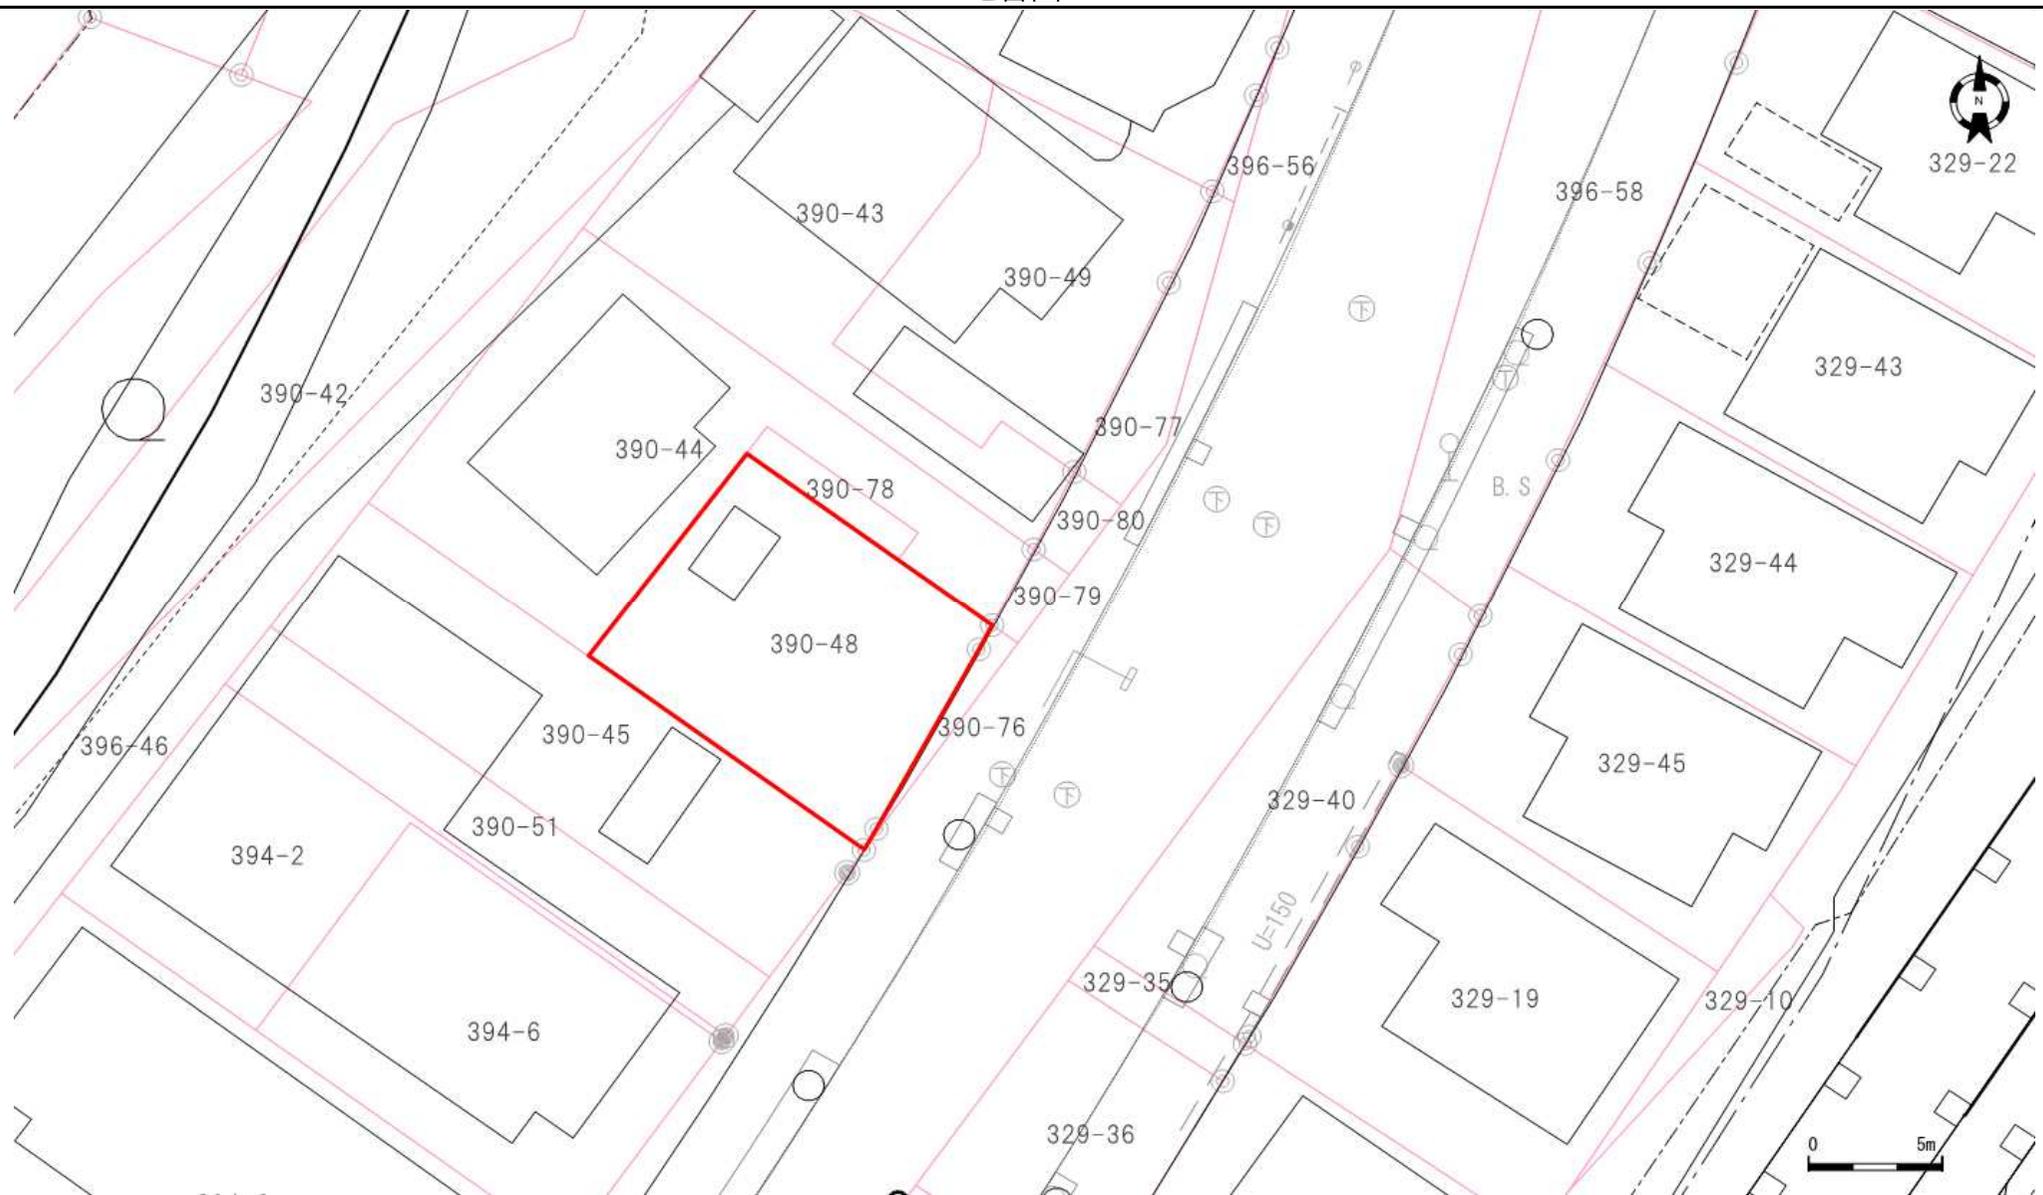

| 口座 | 地番 | 地目 | 地積 |
|------|--------|----|--------|
| 6309 | 390-48 | 宅地 | 117.64 |

| 口座 | 地番 | 地目 | 地積 |
|----|----|----|----|
| | | | |

| 口座 | 地番 | 地目 | 地積 |
|----|----|----|----|
| | | | |

登記年月日：平成6年11月7日


令和5年5月31日
札幌法務局
（札幌法務局南出張所管轄）

これは図面に記録されている内容を証明した書面である。

228117

| | | | | |
|-------|--------------------|------------|-------------|------|
| 地図番号 | 境界標の種類及び筆界点の記号又は点名 | | | |
| | 種類 | 土地家屋調査士専用標 | コンクリート標 | 木杭 |
| 既設 | | | K874 | |
| | 新設 | | K4904, K878 | K879 |
| 与点の種類 | イ. 公共基準点 | ロ. 図根点 | ハ. 登記基準点 | ニ. |

| | | |
|-------|--------------|--------|
| 地番 | 390-48, -78 | 土地積測量図 |
| 土地の所在 | 札幌市南区澄川6条5丁目 | |

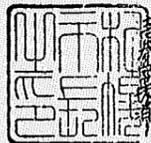


求積表

| 地番 ㊦ 390-78 | | | | |
|-------------|----------------|----------------|------------------------------------|---|
| NO. | X _n | Y _n | Y _{n+1} -Y _{n-1} | X _n ・(Y _{n+1} -Y _{n-1}) |
| K4904 | -109963.344 | -70994.841 | -4.873 | 535851.375312 |
| K874 | -109962.314 | -70994.062 | 6.403 | -704088.696542 |
| K879 | -109966.387 | -70988.438 | 4.873 | -535866.203851 |
| K878 | -109967.427 | -70989.189 | -6.403 | 704121.435081 |
| | | | 合計 | 17.910000 |
| | | | 面積 | 8.9550000 |
| | | | 地積 | 8.9550 m ² |

| 地番 ㊩ 390-48 | | |
|-------------|--------|-------------------------|
| 公簿 | 合計面積 | 残地 |
| 126.6024 | 8.9550 | 117.6474 |
| | 地積 | 117.6474 m ² |

| 地番 | 面積 |
|----------|-------------------------|
| ㊩ 390-48 | 117.6474 m ² |
| ㊦ 390- | 8.9550 m ² |

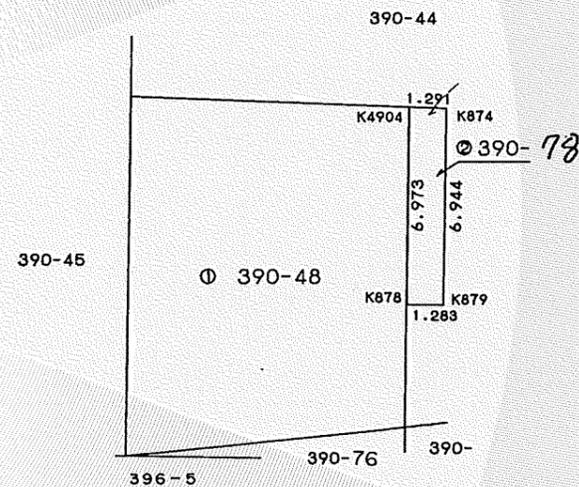

官公署証明番号 平成 年 月 日

| | |
|-----|-------------------------------------|
| 作製者 | 札幌市北区新琴似1条9丁目3番20号 土地家屋調査士 村下清三郎 |
|-----|-------------------------------------|

| | | | | |
|-----|-----------|-----|------|----------|
| 申請人 | 札幌市長 桂 信雄 | 供権者 | 札幌市 | 縮尺 1/250 |
| | | 供務者 | 高橋美栄 | |

(札幌土地家屋調査士会用紙)

登記年月日：平成6年9月5日

令和5年5月31日
札幌法務局
札幌法務局南出張所管轄

登記官

酒井秀明

228116

011035

土地積測量図

| 地図番号 | 境界標の種類及び筆界点の記号又は点名 | | | |
|------|--------------------|---------|-------------------|--|
| | 種類 | コンクリート標 | 木杭 | |
| | 既設 | | | |
| | 新設 | | K861.R7.R8.R9.R10 | |

| | |
|-------|--------------|
| 地番 | 390-48 / -76 |
| 土地の所在 | 札幌市南区澄川6条5丁目 |

求積式

① 390-48


132.2345 - 5.6321 = 126.6024

② 390-76

| | | | | | |
|----|-------|---|-------|-------|-----------|
| イ) | 1.467 | X | 0.833 | X1/2= | 0.6110055 |
| ロ) | 8.855 | X | 1.027 | X1/2= | 4.5470425 |
| ハ) | 9.775 | X | 0.097 | X1/2= | 0.4740875 |
| 計 | | | | | 5.6321355 |

成果表 (12系)

| 点名 | X座標 | Y座標 |
|------|-------------|------------|
| K861 | -109970.648 | -70984.731 |
| R7 | -109969.957 | -70985.687 |
| R8 | -109970.880 | -70986.180 |
| R9 | -109977.766 | -70989.998 |
| R10 | -109978.569 | -70990.459 |

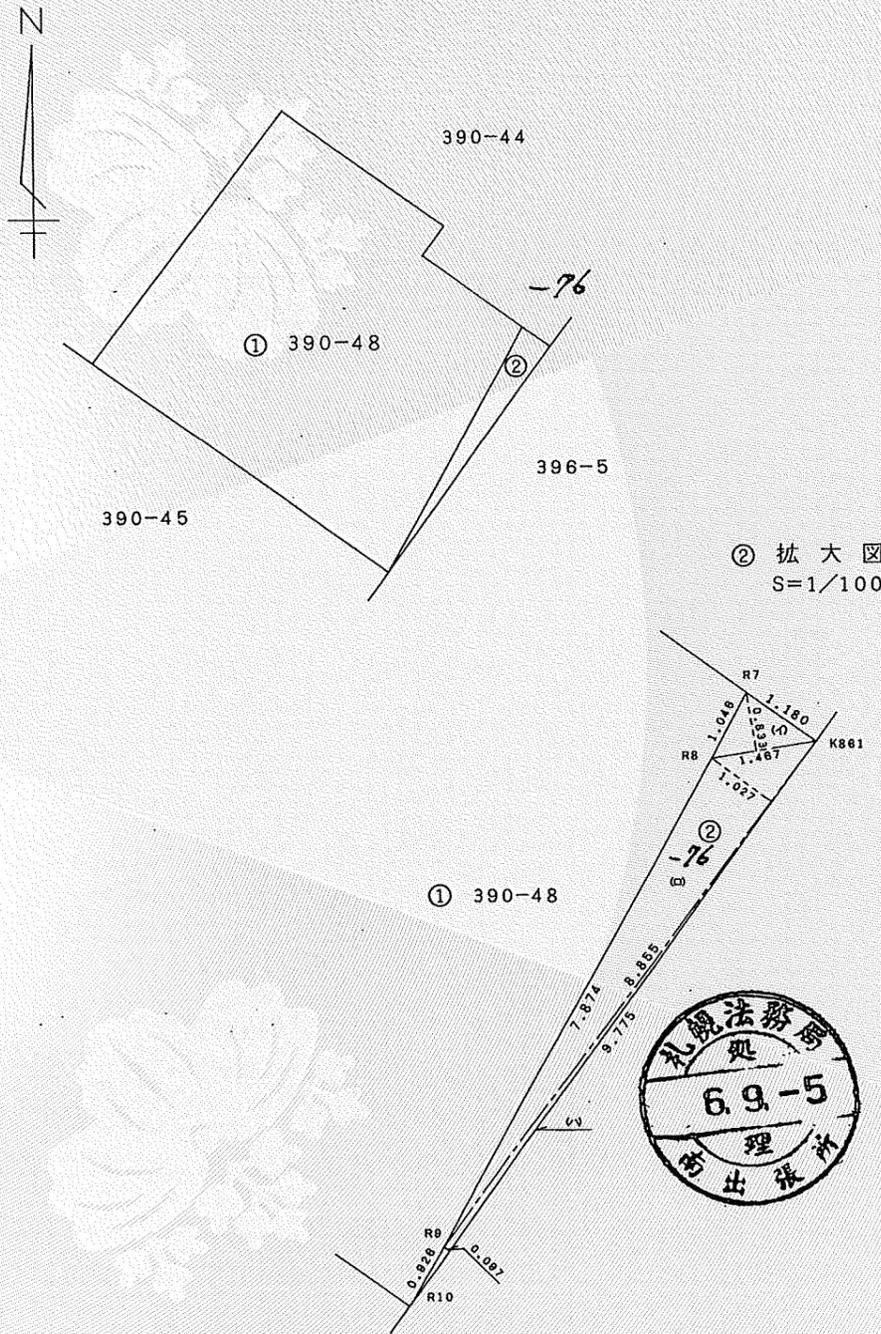

| | |
|-----|-------------------------------------|
| 作製者 | 札幌市北区新琴似1条9丁目3番20号 土地家屋調査士 村下清三郎 |
|-----|-------------------------------------|

| | | | | |
|-----|----------|-----|------|----------|
| 申請人 | 札幌市長 桂信雄 | 債権者 | 札幌市 | 縮尺 1/250 |
| | | 債務者 | 高橋美栄 | |

(札幌土地家屋調査士会会紙)

89. 7. 1000 0908058946

登記年月日：昭和59年9月1日

228111

新 390-43, 390-44, 390-45, 390-48, 390-49

土地所 在 区
地 積 測 量 区

| | | | | |
|------|--------------------|---------|--|--|
| 地図番号 | 境界標の種類及び筆界点の記号又は点名 | | | |
| | 種類 | コンクリート標 | | |
| | 既設 | A | | |
| | 新設 | B | | |

| | |
|-------|--------------|
| 地番 | 390-43 |
| 土地の所在 | 札幌市南区澄川6条5丁目 |

分筆前 390-43 793.398796 m²

分筆後

(2) 390-44

$(7.904 + 7.903) \times 16.732 \div 2 = 132.241362$

$(1.975 + 1.968) \times 12.580 \div 2 = 24.801470$

$1.283 \times 5.50 = 7.05650$

計 164.099332 m²

(3) 390-45

$(5.767 + 5.805) \times 23.702 \div 2 = 137.139772$

(4) ~~390-46~~

390-45に合筆 $(2.690 + 2.690) \times 10.605 \div 2 = 28.527450$

(5) ~~390-47~~

$(2.705 + 2.690) \times 12.991 \div 2 = 35.0432225$

(6) 390-48

$12.163 \times 6.340 \div 2 = 38.55671$

$12.687 \times 9.813 \div 2 = 62.2487655$

$11.250 \times 4.798 \div 2 = 26.98875$

$7.037 \times 1.262 \div 2 = 4.440347$

計 132.2345725 m²

(7) 390-49

$6.960 \times 1.269 \div 2 = 4.41612$

$(6.494 + 8.029) \times 12.443 \div 2 = 90.3548445$

$12.042 \times 4.916 \div 2 = 29.599236$


$6.203 \times 2.542 \div 2 = 7.884013$

計 132.2542135 m²

(2)+(3)+(4)+(5)+(6)+(7) = 629.2985625 m²

(1) 390-43

$793.398796 - 629.2985625 = 164.1002335$ m²

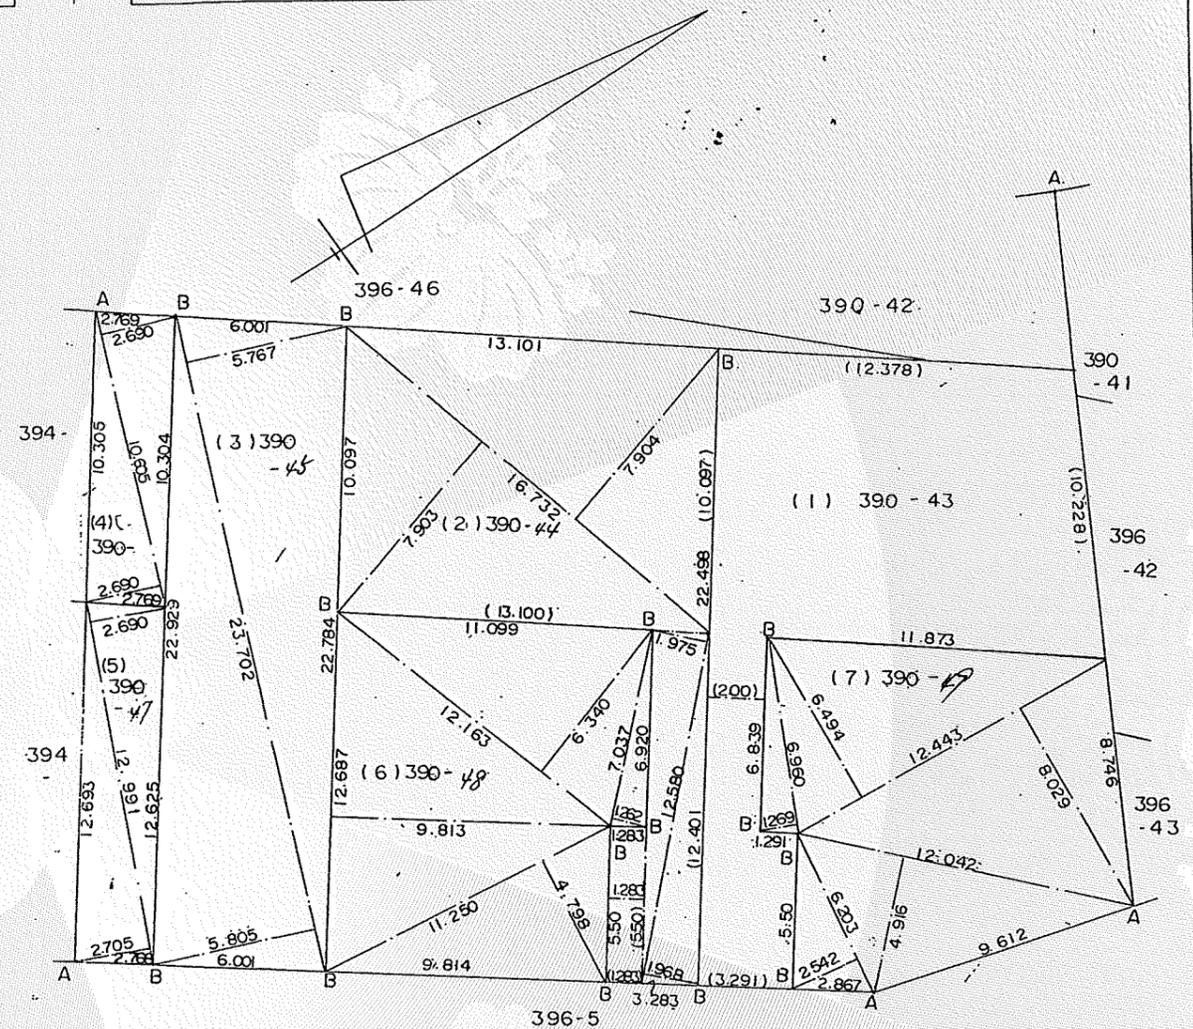

これは図面に記録されている内容を証明した書面である。
(札幌法務局南出張所管轄)
令和5年5月31日
札幌法務局

登記官

酒井秀明



作製者 札幌市中央区宮の森1条6丁目
土地家屋調査士 宮谷 強 (昭和59年8月30日作製)



申請人 札幌市東区北48条東14丁目838番地148
松本建工株式会社
代表取締役 松本 節也



縮尺 1/250

(札幌土地家屋調査士会用紙)