


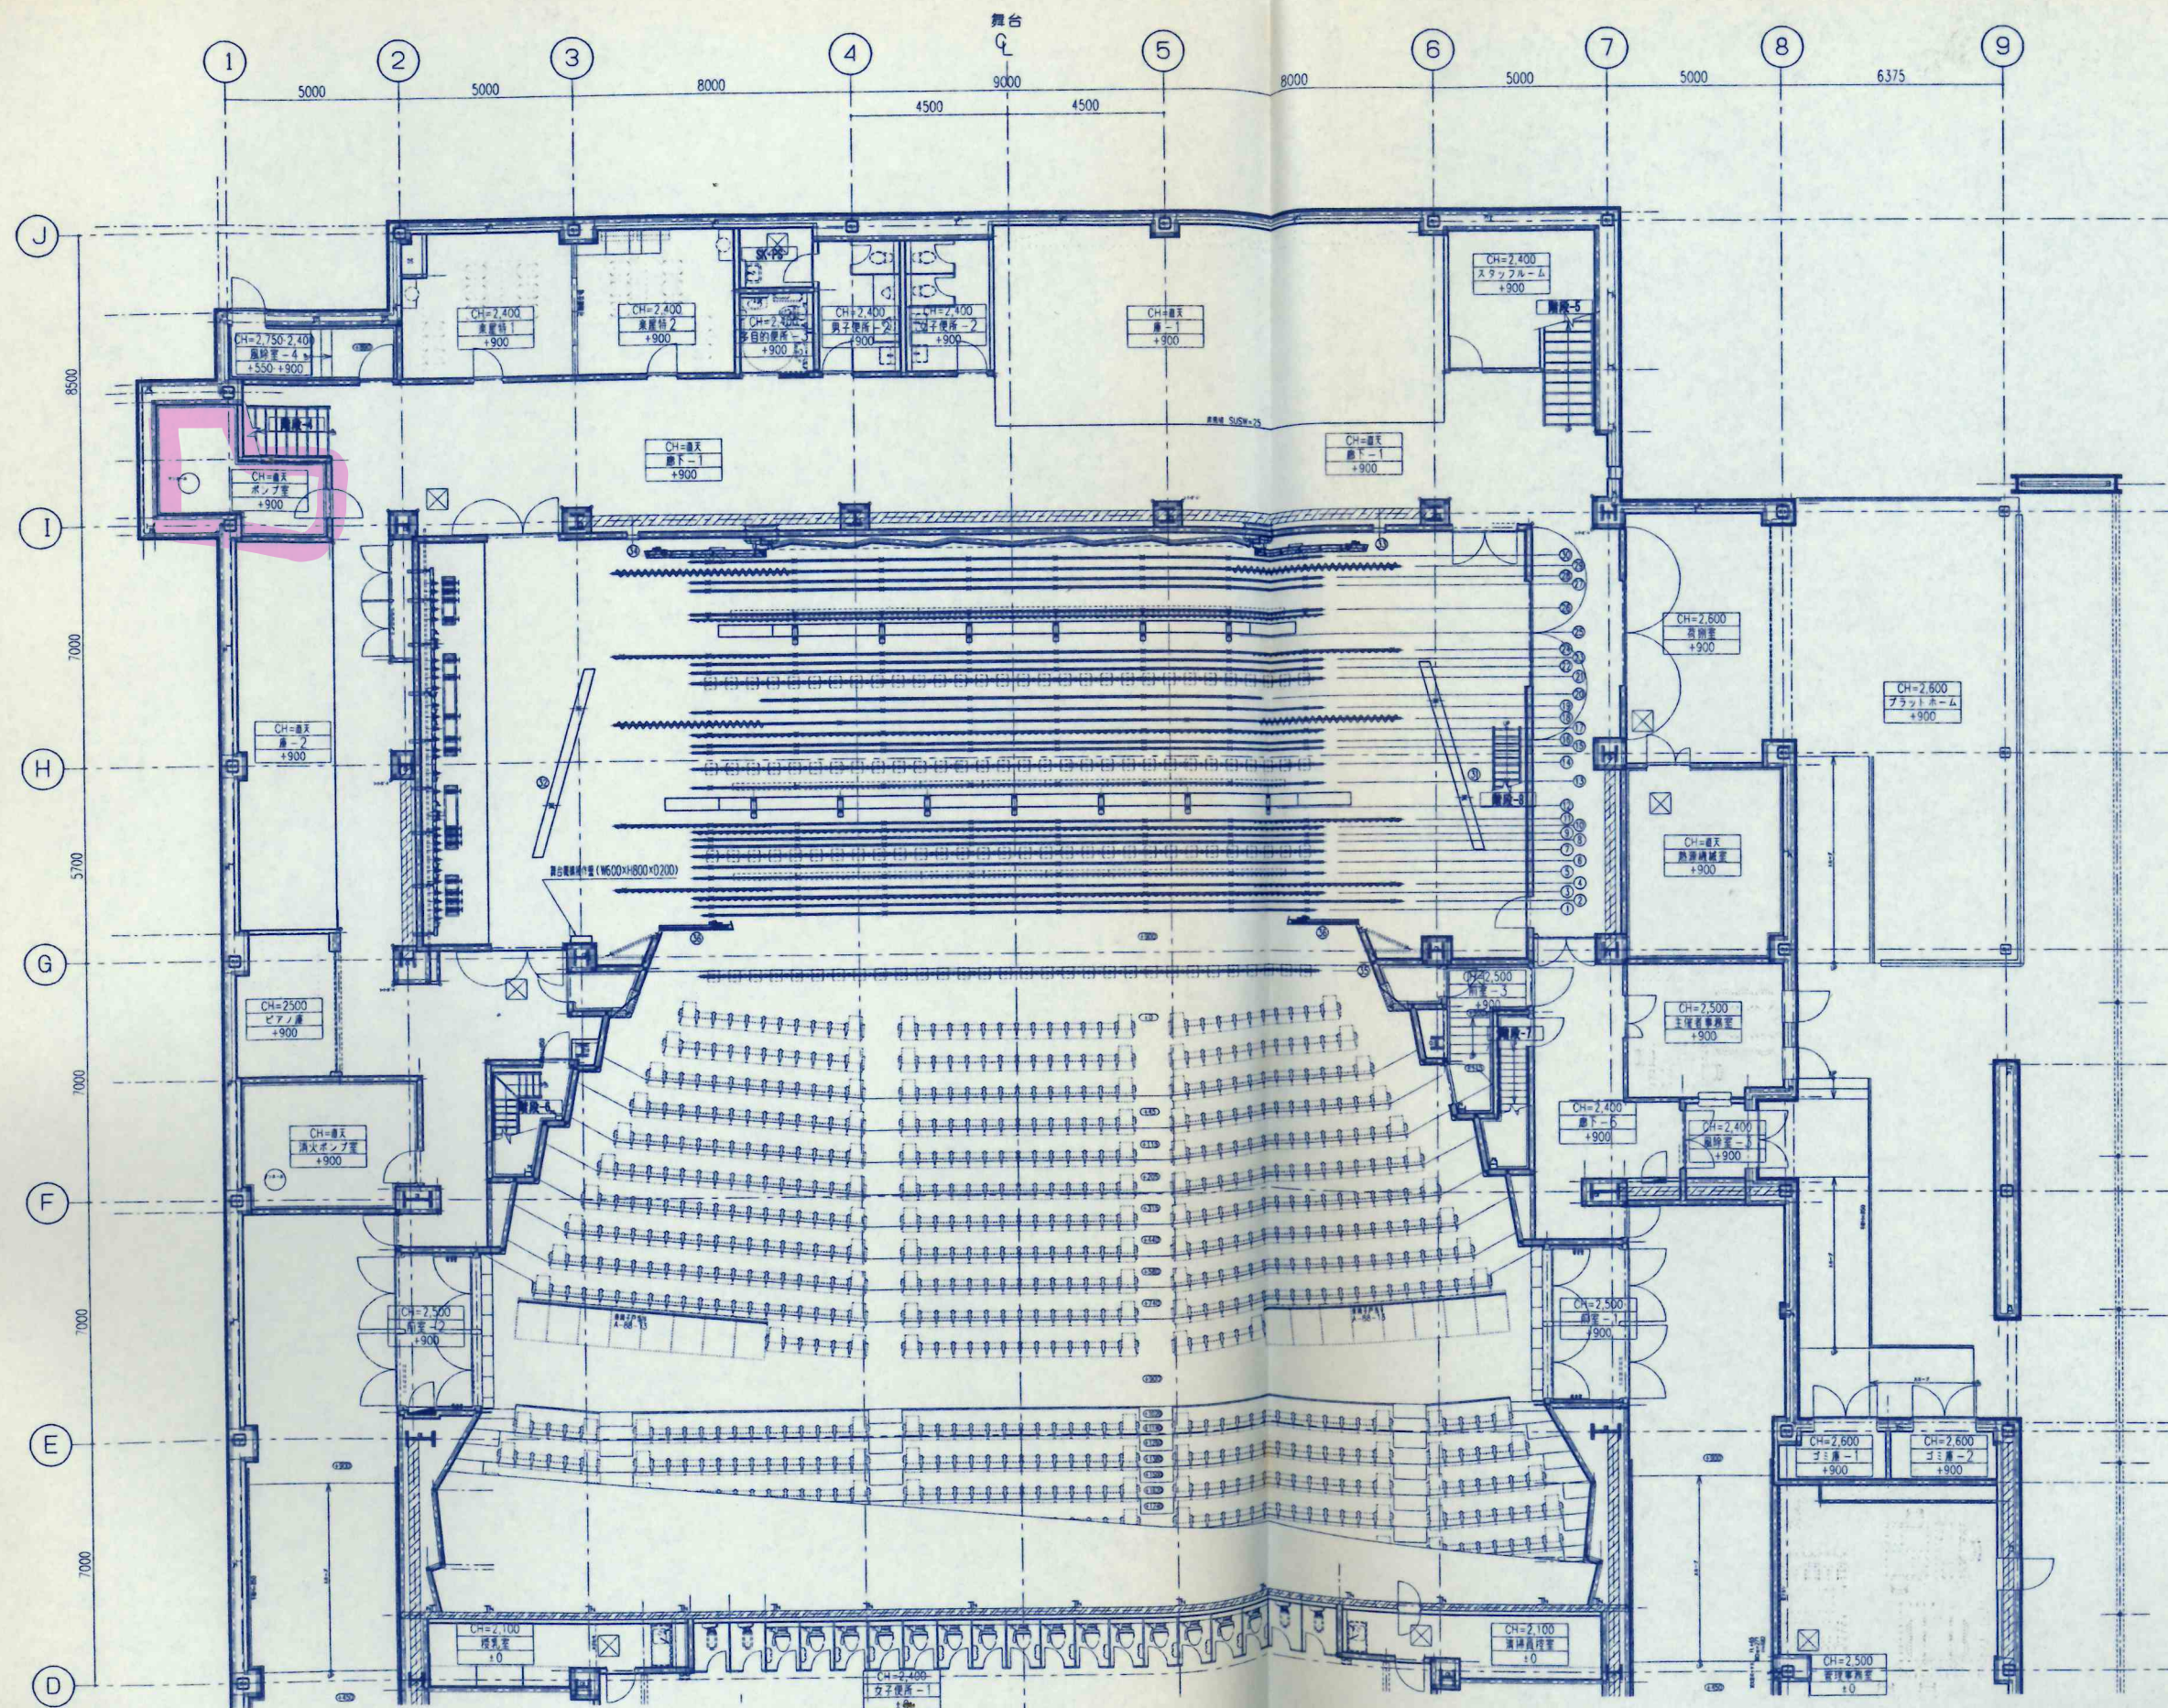

NO.	名 称
1	とんね
2	増設部
3	第1文字幕
4	第1増設部
5	第1ボーターライト
6	ボタン1 (天井反斜板1前用)
7	第1サスペンションライト
8	ボタン2
9	ボタン3
10	第2文字幕
11	第2増設部
12	天井反斜板(1)後部
13	第2ボーターライト
14	第2サスペンションライト
15	ボタン4
16	ボタン5
17	第3文字幕
18	中廊
19	ボタン6
20	ボタン7 (天井反斜板2前用)
21	第3サスペンションライト
22	ボタン8
23	ボタン9
24	第3増設部
25	天井反斜板(2)後部
26	第4文字幕
27	アッパー・ホリゾンライト
28	ボタン10
29	ボタン11
30	ホリゾン幕
31	側面反斜板1上手
32	側面反斜板1下手
33	側面反斜板2上手
34	側面反斜板2下手
35	プロセニアムライト
36	プロセニアム増設部

完成図BK - 3

設計	08.03.07	
施工	08.11.22	
監理		
竣工		

北海道日建設計

札幌市民ホール新築工事

意 BK - 03

08.11.22

舞台機構 配置平面図

1/100

No. H-061107 -