

仕 様 書

1 修繕名

製品ヤードシートシャッター修繕

2 修繕内容

中沼プラスチック選別センターに設置している製品ヤードシートシャッターについて、シート両サイドのジッパー部の不良等により異常停止が発生するため、シート、開閉器等を交換し、正常に動作させるものである。

3 規格及び数量

No.	品 名	規格・寸法等	数 量	備 考
1	シート	不透明防煙オレンジ M2用	1式	
2	サイドガイド	M2用 3000<H≤5000	2本	
3	上ガイド	M2用	2個	
4	開閉器	M2用 1.5kw	1台	
5	修繕費		1式	
6	諸経費等		1式	

※シャッターの寸法は幅 5,700cm、高さ 4,000cm である。

※対象場所は別添図面のとおり

※上記物品のほか修繕に必要なその他物品は受託者が調達すること。

※作業方法等については、整備前に必ず現物を確認し、担当課と協議のうえ決定すること。その際に形状、材質などの小規模な仕様変更が生じる場合は可能な範囲で受託者の負担により行うこと。

※対象のシートシャッターの型番は M2(文化シャッターサービス株式会社製)である。

4 納入期限

令和7年9月30日(火)

5 修繕場所・検査場所

札幌市東区中沼町 45 番地 11

中沼プラスチック選別センター

6 担当課

環境局環境事業部施設管理課 管理係 和田


(札幌市中央区北 1 条西 2 丁目 札幌市役所本庁舎 13 階)

電話 : 011-211-2922

7 その他

- ・修繕の時期・場所等について、担当課と十分打ち合わせすること。
- ・詳細な修繕箇所については、契約後、事前に担当課に確認すること。
- ・機器の機能を保全するため、必ず現地確認し、適切な資材を用いること。
- ・修繕の際は、現地を確認のうえ関係法令・規則等に従い安全対策を行うこと。
- ・修繕の実施に伴う不要となる発生材は受託者が責任をもって処理すること。

別添図面

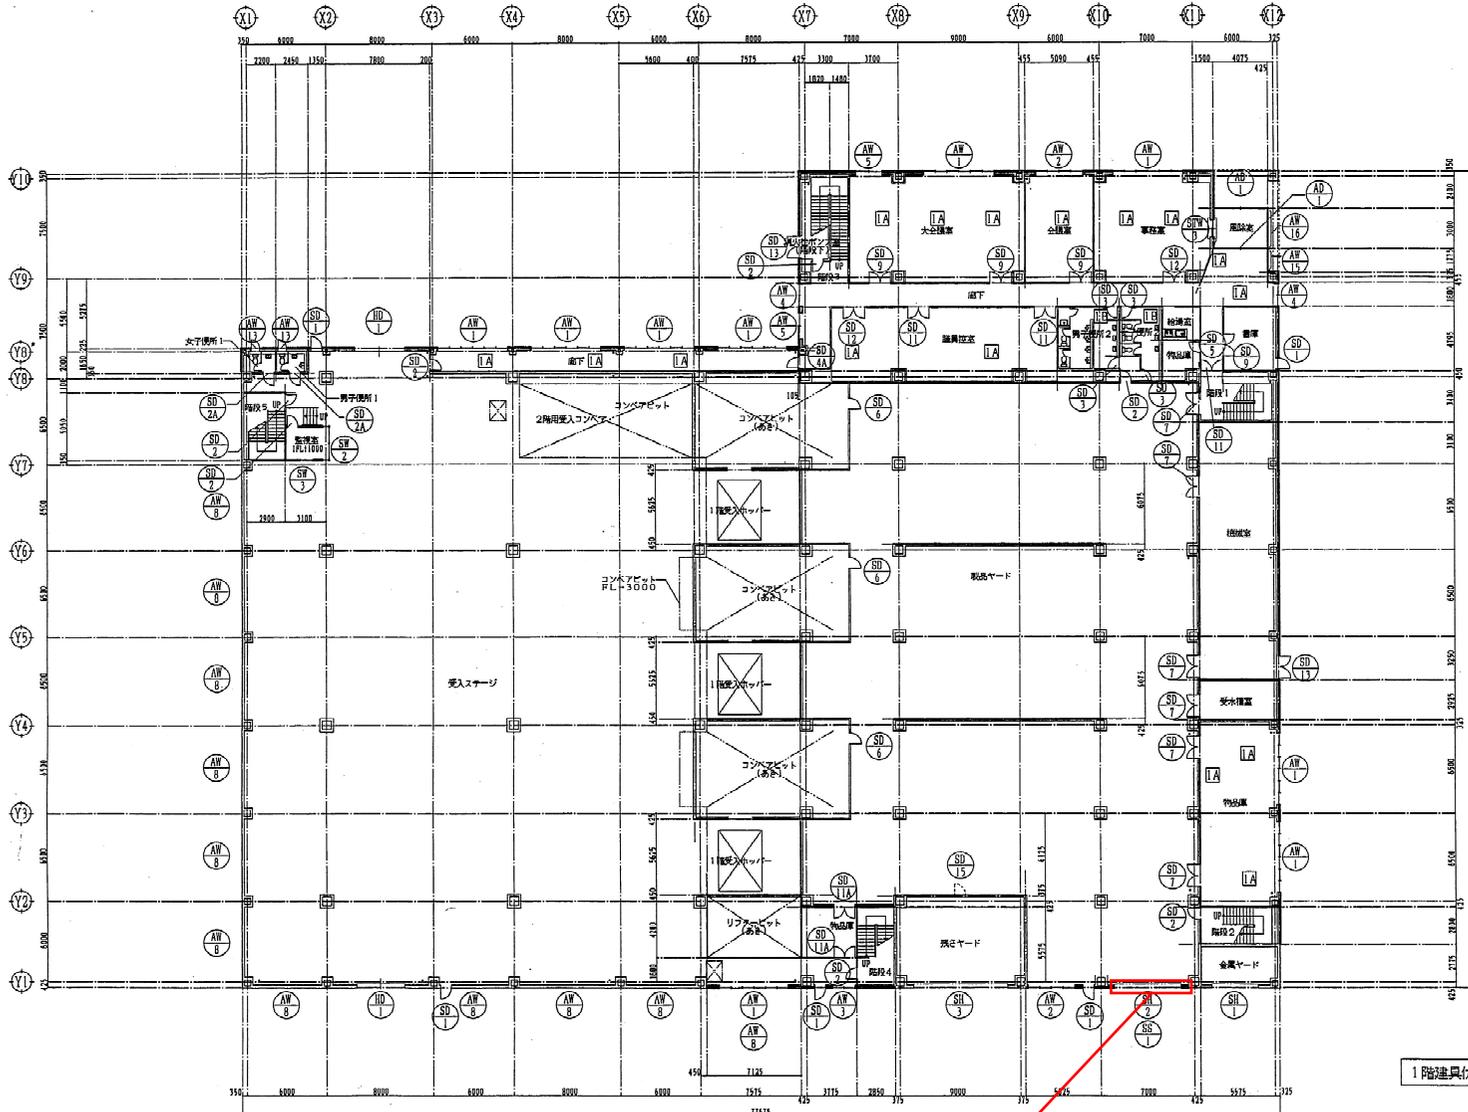

外壁防雨フード取付アングル
 別添加工開口補強+
 アングル30×30×5 (内外4周錆止め塗装)

寸法	個数
500x500	1
700x700	1
800x800	1
550x550	1
300x300	1
350x350	1
450x450	1
450x450	1
650x650	1

接気取付開口補強
 別添加工開口補強+
 アングル30×30×5 (内外4周錆止め塗装)

寸法	個数
600x600	30

点検口

記号	寸法	備考
LA	450x450	天井点検口 (計16コ)
IB	600x600	床点検口 (計2コ)

1階建具伏図 1/200

対象シートシャッター

- 6/15 変更 (建築指導課・消防による)
 - 空調機置き1に片開スチール戸 (SD-1) 追加
- 7/14 変更
 - 新設の監視室にSD2、SW2、SW3を追加。
- 9/21 変更
 - 倉庫2に両開き扉 (SD-11A) 1ヶ所追加。
- 10/14 変更
 - 男子女子便所2の前高設置により建具変更。
 - 階内1~ホール廊下間に両開き扉 (SD-11) 追加。
- 11/16 変更
 - ポンプ室に片開き扉 (SD-2) 1ヶ所追加。
- 12/9 変更
 - 正式室名称の変更。
- 1/17 変更
 - 風除室両開扉2ヶ所を自動ドアに変更。
- 11/24 変更
 - コンベアビットにSD6を3ヶ所追加。

3/23 変更
 ・残さヤードにSD15を1ヶ所追加。

図名 1階建具伏図	縮尺 1/200	作成 東芝エンジニアリング株式会社 一級建築士事務所 東京都中央区新富町 1-1-1	承認 東芝エンジニアリング株式会社 代表取締役 取締役 取締役	製図 新設工事	図番 1PP81054-301
--------------	-------------	--	---------------------------------------	------------	--------------------

竣工図