

# 仕 様 書

## I 委託業務の概要

### 1 業務名称

中沼プラスチック選別センター 破袋機整備業務

### 2 業務概要

本業務は、プラスチック選別センターの安定した稼働を確保することを目的とし、破袋機の回転刃の整備を行うものである。

### 3 履行期限

令和8年1月31日（土）

### 4 業務場所・検査場所

札幌市東区中沼町45番地11

中沼プラスチック選別センター

### 5 業務内容

(1) 業務内容は以下のとおりとする。

1L破袋機について、次のとおり整備を行うものとする。

なお、整備が必要な箇所は別添のとおりでである。

ア 整備の実施前に、作業を行えるよう1L破袋機の清掃を行うこと。

イ 破損している回転刃及び刃物取付台を撤去し、別添の箇所について、支給する回転刃等の取付作業を行うこと。なお、取付作業を行う刃物取付台については、撤去した刃物取付台に合わせて支給品である刃物取付台を切断しグラインダー仕上げを行い、開先加工をした上で溶接すること。

ウ 清掃後及び上記イの作業時において、主軸の状態について厚み等の調査を行い、測定結果を含め報告書としてとりまとめること。また、今回、整備の対象となっている箇所以外の回転刃や刃物取付台の状態についても調査し、交換の要否について、同様に報告書にとりまとめること。

エ 上記ウの作業後、単体試験運転により正常な運転が行えるかどうか確認すること。

オ 支給品は(2)のとおりであり、支給品以外の必要な物品については、受託者が予め用意すること。

カ 詳細な作業方法等については、事前に担当課及び施設管理者と打合せを行うこと。

## (2) 支給品

No.	設備名	物品名	仕様	数量	単位
1	1L 破袋機	回転刃	MB-45-195-25	9	枚
2	〃	刃物取付台	MB-55-350-30	9	個
3	〃	六角穴付きボルト、ナット	SCM435/S45C M30×85L	36	組

※溶接棒 (LB-26 3.2t、LB-26 4.0t) 及びその他の当該業務に必要な物品については、受託者が用意すること。

## 6 担当課

環境局環境事業部施設管理課 管理係 和田  
(札幌市中央区北1条西2丁目 札幌市役所本庁舎 13階)  
電話：011-211-2922

## II 一般事項

### 1 提出図書等

- |                                     |    |
|-------------------------------------|----|
| (1) 業務着手届                           | 1部 |
| (2) 業務責任者指定通知書                      | 1部 |
| (3) 業務責任者経歴書                        | 1部 |
| (4) 業務報告書                           | 2部 |
| 履行した内容及び試運転結果について、報告書としてまとめて提出すること。 |    |
| (5) 業務記録写真                          | 2部 |
| 写真は履行前後を撮影すること。                     |    |
| (6) 業務完了届                           | 1部 |

### 2 適用法令

廃棄物の処理及び清掃に関する法律、電気事業法、労働安全衛生法などの関係法令に基づいて業務を行うこと。

### 3 業務条件

業務の実施時間帯は、設備が平日に稼働していることから、原則として土曜、日曜日の8時30分～17時00分とする。上記時間帯を超過する場合は、施設管理者と協議すること。

- (1) 業務履行期間中の他予定業務・工事は別途打ち合わせによる。  
施設でのごみの受入時間、施設の運転時間に、その他作業時間に留意すること。
- (2) 施設内入退出について  
施設内への入退出場所・方法・時間については、施設管理者と調整すること。

#### 4 安全衛生管理

業務責任者は、業務担当者の労働安全衛生に関する安全教育に努め、関係法令に従い作業環境を良好な状態に保つことに留意し、特に換気、騒音防止、照明の確保等に心掛けること。

#### 5 火気の取扱

火気を使用する場合は、あらかじめ担当課及び施設管理者の承諾を得るものとし、その取扱いに際しては十分注意すること。

#### 6 喫煙の禁止

喫煙は、工場敷地内（車両内を含む）において禁止する。

#### 7 復旧

他の設備及び既存物件の損傷、汚染防止に努め万一損傷または汚染が生じた場合は、速やかに施設管理者へ報告するとともに、受託者の責任において現状復旧すること。


#### 8 環境負荷の低減

- ・本業務の履行においては、委託者である札幌市の環境マネジメントシステムに準じ、環境負荷の低減に努めること。
- ・施設内清掃作業にあたっては、環境に配慮した資機材及び装備等を使用し、極力節約に努めること。
- ・自動車等を使用する場合は、できるだけ環境負荷の少ない車両を使用し、極力節約に努めること。
- ・本業務の履行において使用する物品・材料等は極力環境に配慮したものをを使用すること。
- ・業務に伴い排出される廃棄物は極力、減量、リサイクルすること。

## 9 その他

- ・履行の時期・場所等について、担当課と十分打ち合わせすること。
- ・詳細な業務内容については、契約後、事前に担当課及び施設管理者に確認すること。
- ・機器の機能を保全するため、必ず現地確認し、適切な資材を用いること。
- ・履行の際は、現地を確認のうえ関係法令・規則等に従い安全対策を行うこと。
- ・履行に伴い不要となる発生材は受託者が責任をもって処理すること。
- ・本仕様書に明記されていない事項については、担当課と協議により決定すること。


1L破袋機 整備箇所一覧

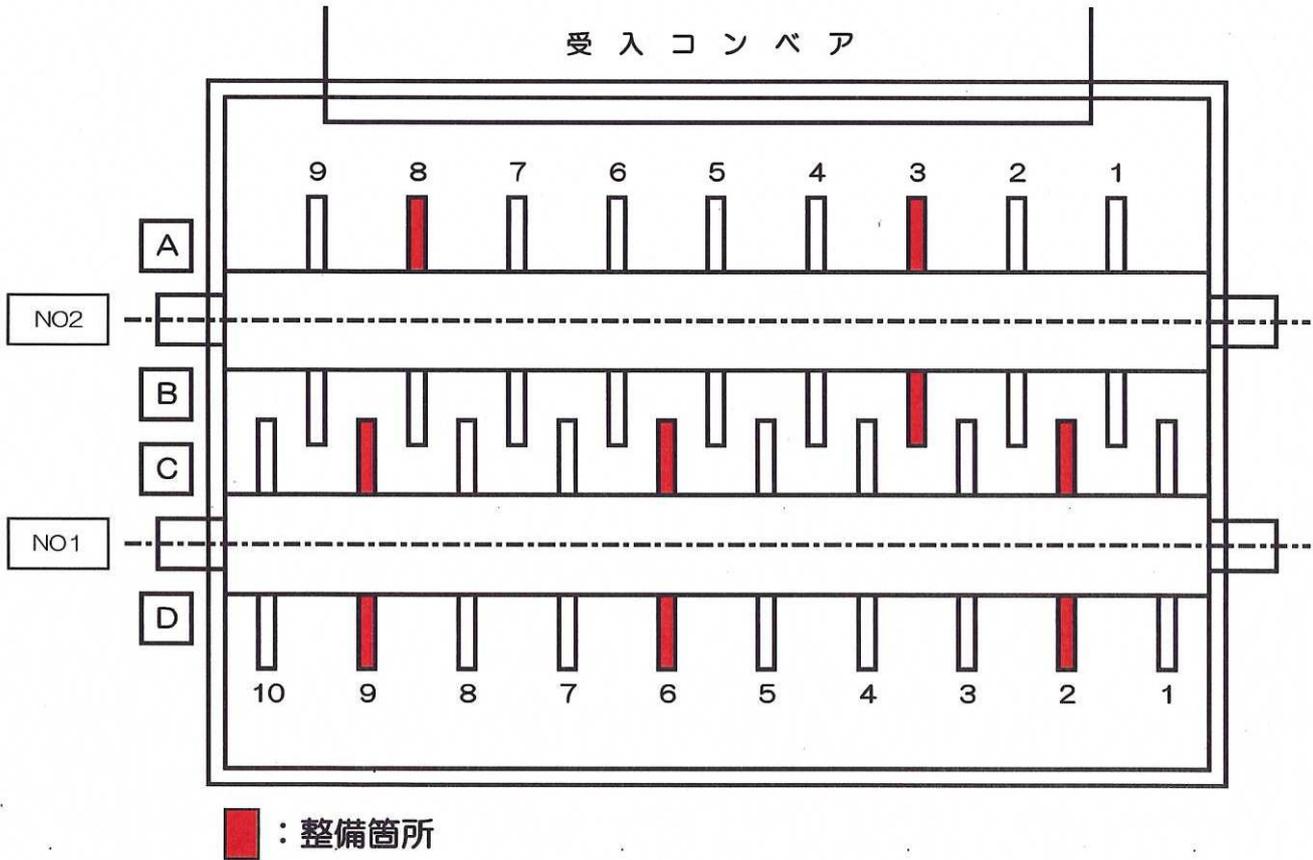

回転刃及び刃物取付台 整備箇所

NO 2				NO 1			
A		B		C		D	
1		1		1		1	
2		2		2	○	2	○
3	○	3	○	3		3	
4		4		4		4	
5		5		5		5	
6		6		6	○	6	○
7		7		7		7	
8	○	8		8		8	
9		9		9	○	9	○
				10		10	

施設配置図

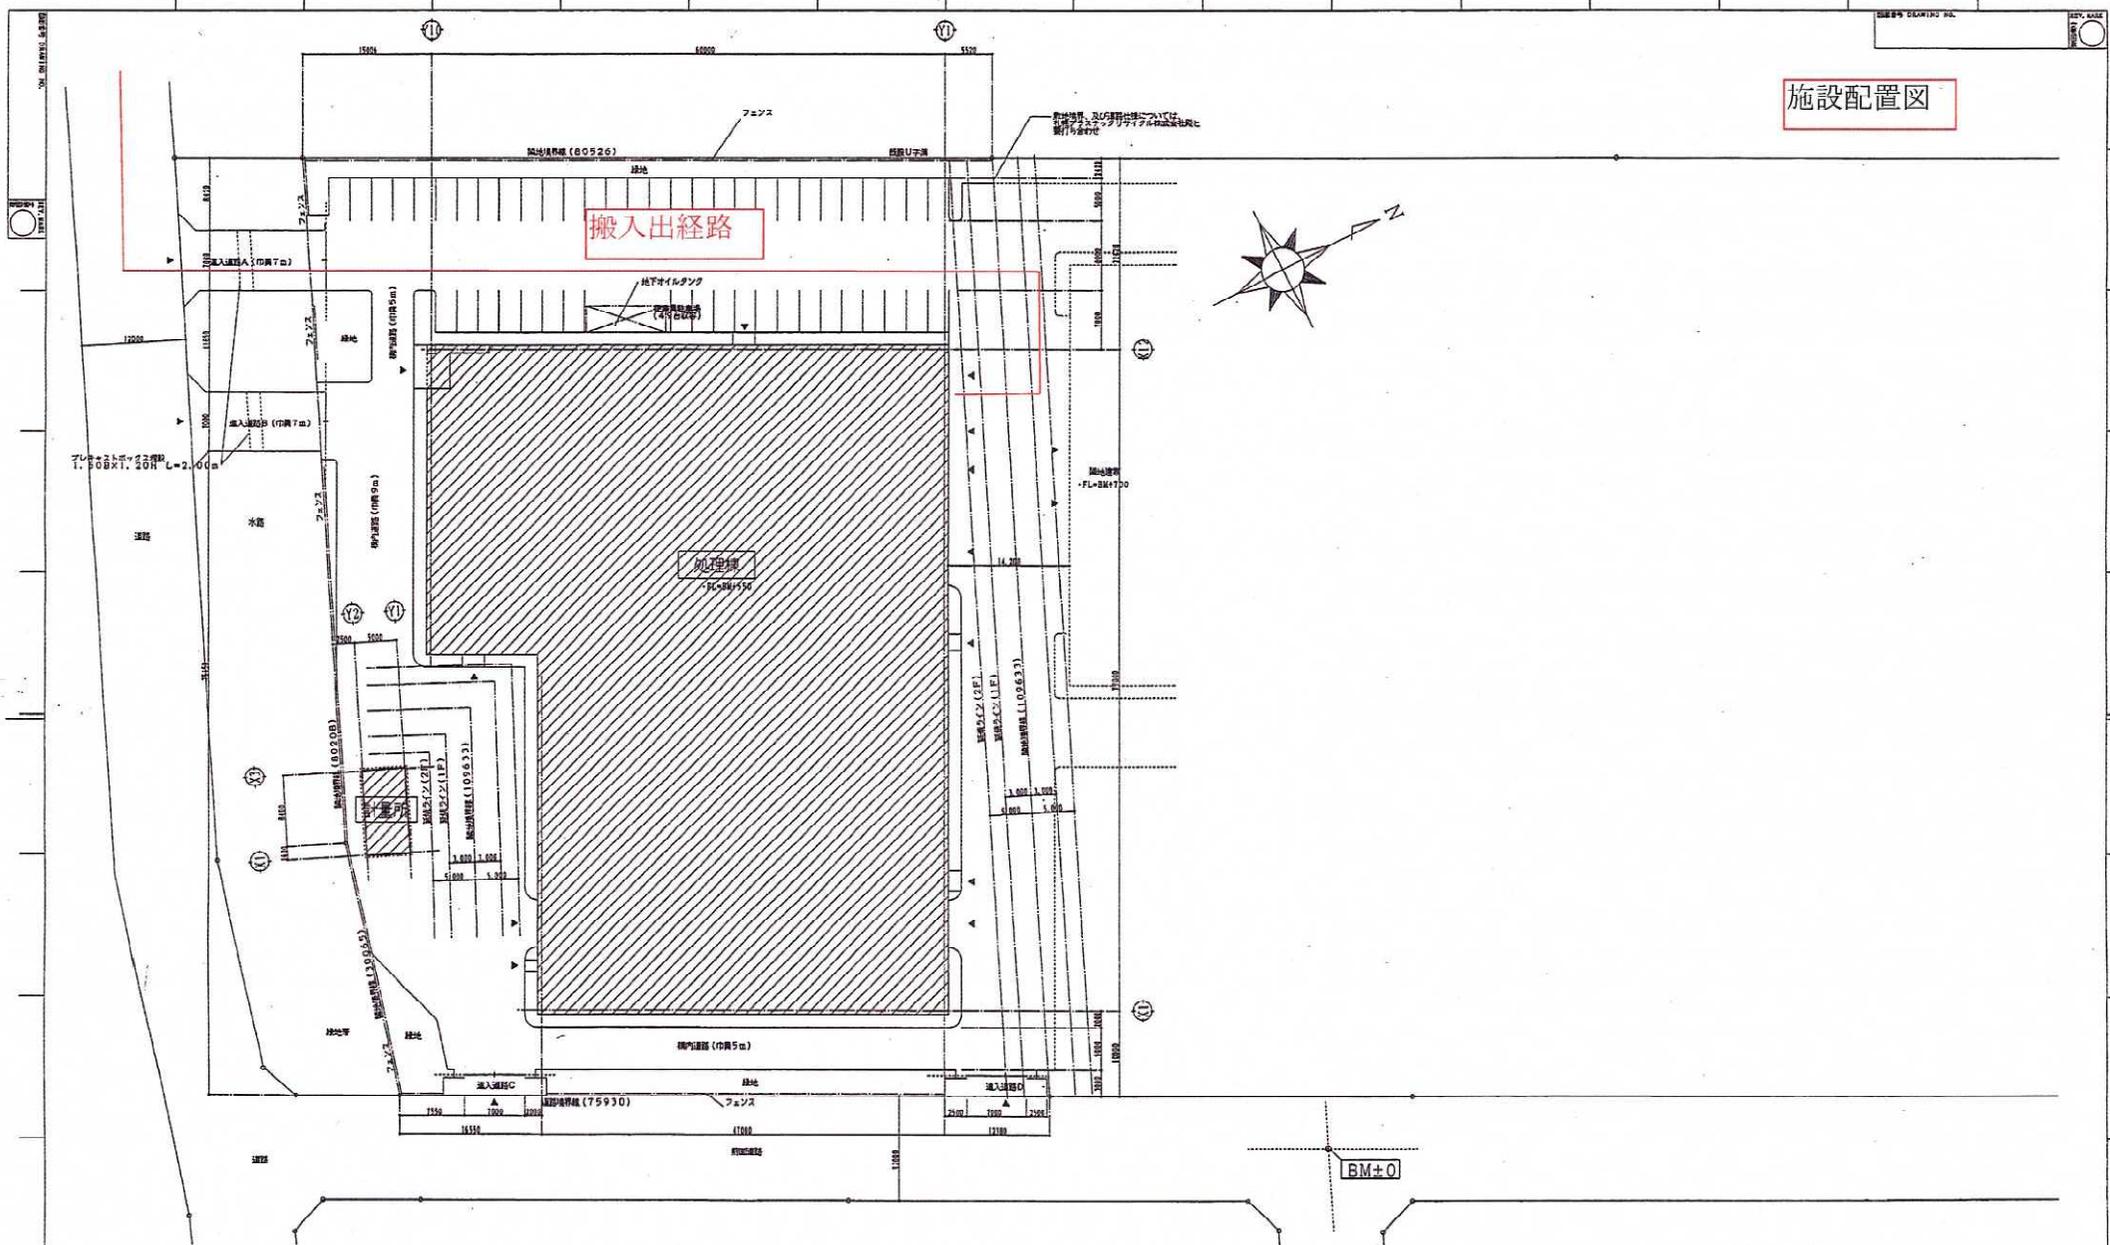

注記) 敷地内の占用許可に対しては、既に札幌市東区土木部維持建設課との協議を行い、  
 進入道路工事着手前に書類(道路占用許可申請書)を提出することで了承済み

配置図 1/300


- 7/14 変更
  - ・北側出入口短期り、一部犬走りとりやめ、U字溝、グレーティング追加。
- 7/21 変更
  - ・地下オイルタンク位置変更。
- 8/6 変更
  - ・敷地レベル、地盤後1階床レベル変更。
- 10/14 変更
  - ・進入道路A、Bと前面道路にスミ切りを設ける。
- 2/18 変更
  - ・地下オイルタンク位置変更。
  - ・内装・外装形式変更。

竣工図

DATE REV. MARK	DESIGN 3RD ANGLE PROJECTION	DATE APPROVED BY	DATE CHECKED BY	DESIGNER JOB NAME	DESIGN TITLE
DATE REVISION BY	1/300	DATE	DATE	DESIGNED BY	DESIGN DRAWING NO.
DATE CONTENTS				DESIGNED BY	1PP81054-102
				DATE REGISTERED	REV. MARK

仕様書別添

整備対象機器設置場所

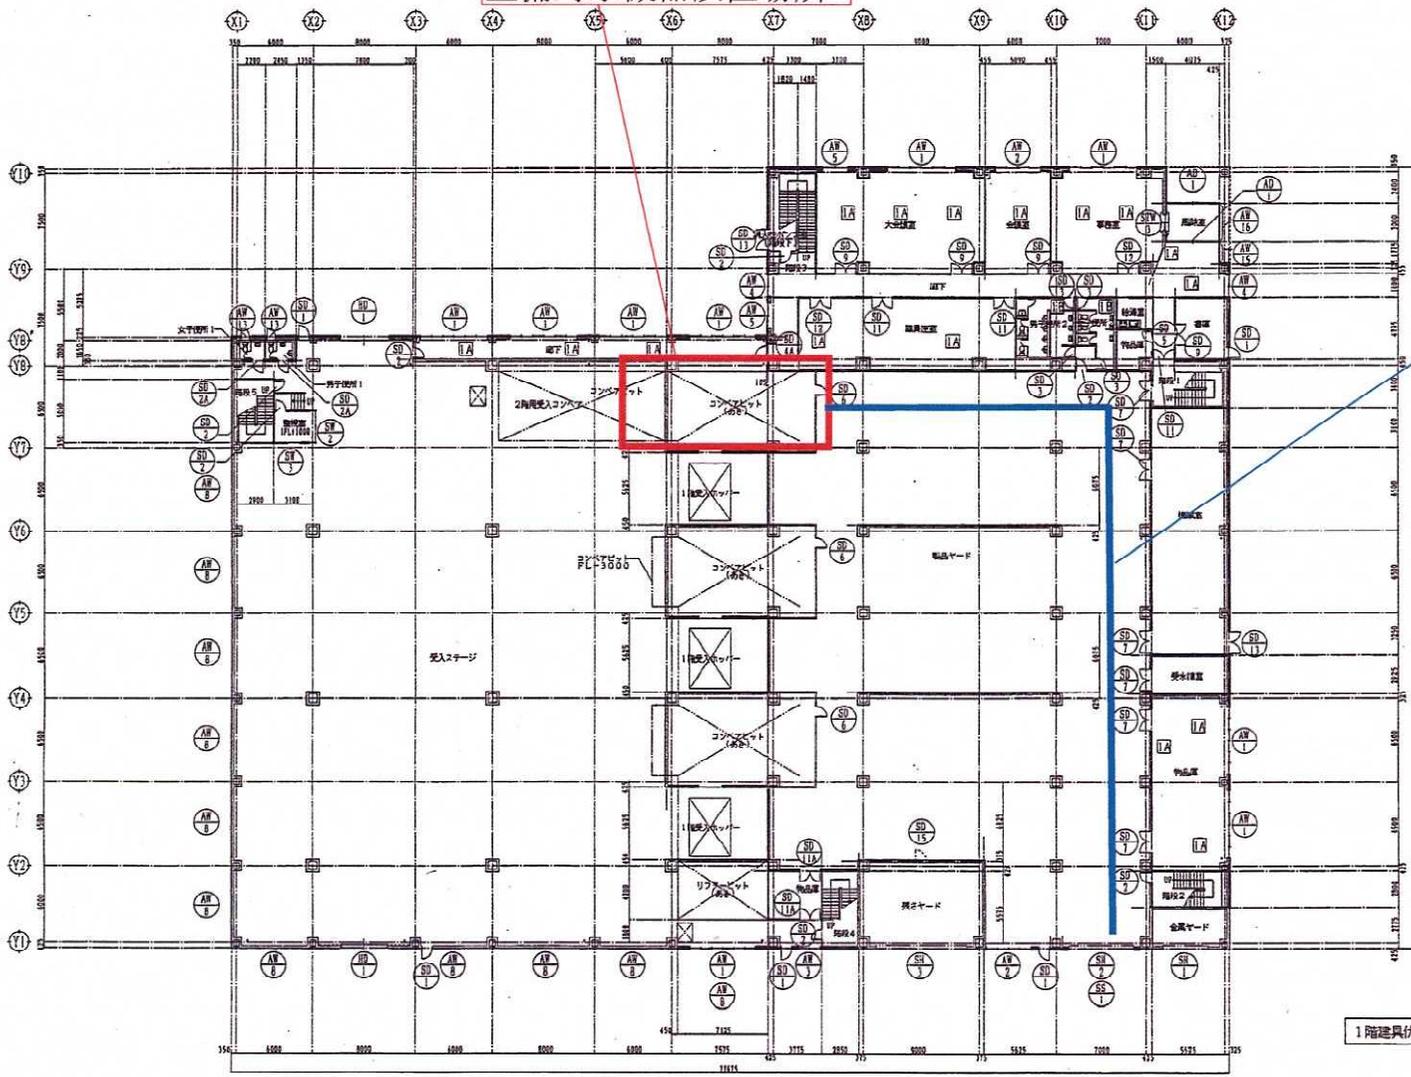

搬入出経路

外壁防風フード取付アングル  
 鋼線加工開口補強+  
 アングル30×30×5 (内外4箇所止め塗装)

寸法	個数
500x500	1
700x700	1
800x800	1
550x550	1
300x300	1
350x350	1
450x450	1
450x450	1
650x650	1

換気取付開口補強  
 鋼線加工開口補強+  
 アングル30×30×5 (内外4箇所止め塗装)

寸法	個数
600x600	30

点検口

記号	寸法	備考
□	450x450	天井点検口 (計16コ)
□	600x600	床点検口 (計2コ)

1階建具伏図 1/200

6/15 変更 (建築指導課・消防による)  
 ・空調機設置1に片開スチーフ (SD-1) を追加

7/14 変更  
 ・新設の監視室にSD2, SW2, SW3を追加

9/21 変更  
 ・倉庫2に同開き扉 (SD-11A) 1ヶ所追加

10/14 変更  
 ・男子女子トイレ2の前室設置により建具変更、  
 ・階段1~ホール階下間に同開き扉 (SD-11) を追加

11/16 変更  
 ・ボンブ室に片開き扉 (SD-2) 1ヶ所追加

12/9 変更  
 ・正式名称にに変更

1/17 変更  
 ・風除室同開き扉2ヶ所を自動ドアに変更

11/24 変更  
 ・コンベアピッチCS D6を3ヶ所追加

3/23 変更  
 ・列スチーフにSD15を1ヶ所追加

竣工図

DESIGNED BY	REV. MARK	SCALE	PROJECTION	DATE	APPROVED BY	CHECKED BY	DATE	PROJECT NAME	TITLE
		1/200	3rd ANGLE	08				（仮称）県アスチック選手館 新築工事	1階建具伏図
DATE	CONTENTS	REGISTERED		DRAWING NO.		DATE		DRAWING TITLE	
		08		1PP81054-301					