

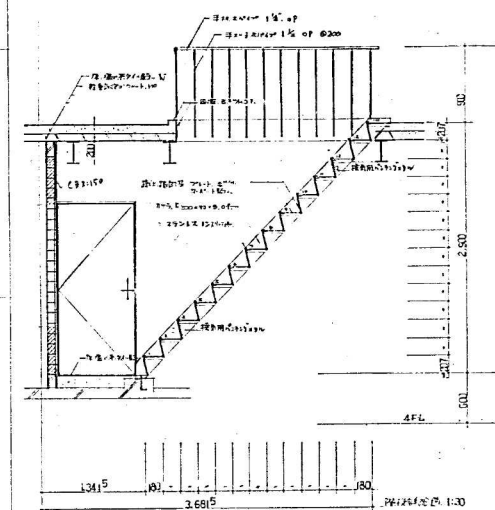
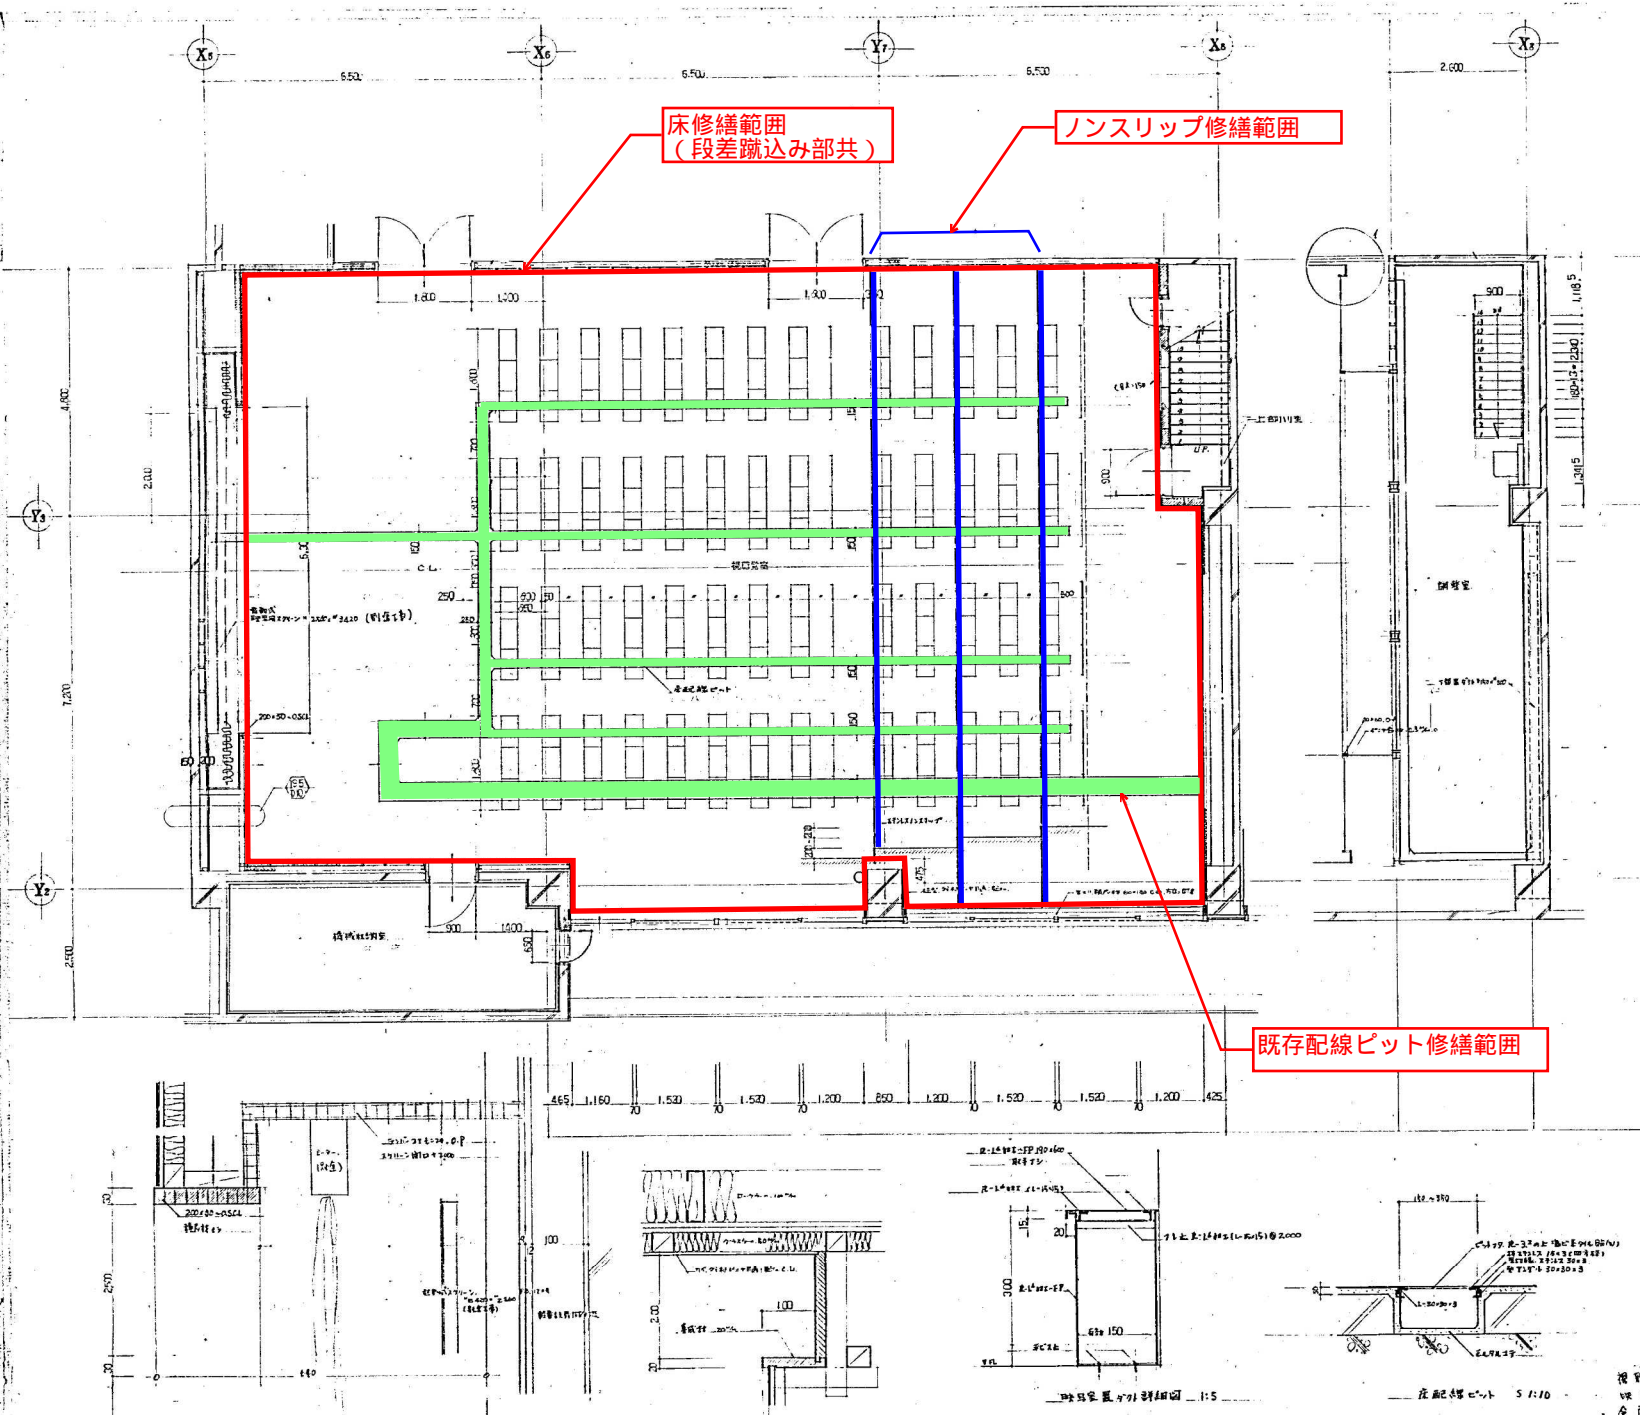


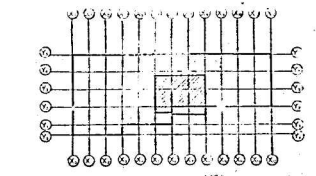


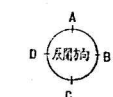



4階講堂平面詳細図

DATE	変更項目
第 1 回設計変更	
第 2 回設計変更	

竣工図

所 名	札幌市教育文化会館新築	工 事	新築
図面名称	観劇室 観劇室 全 図	縮尺	1:3 1:50 1:5
作 者	札幌市教育文化会館	178	

固定式机・椅子 修繕対象範囲 (156席分)

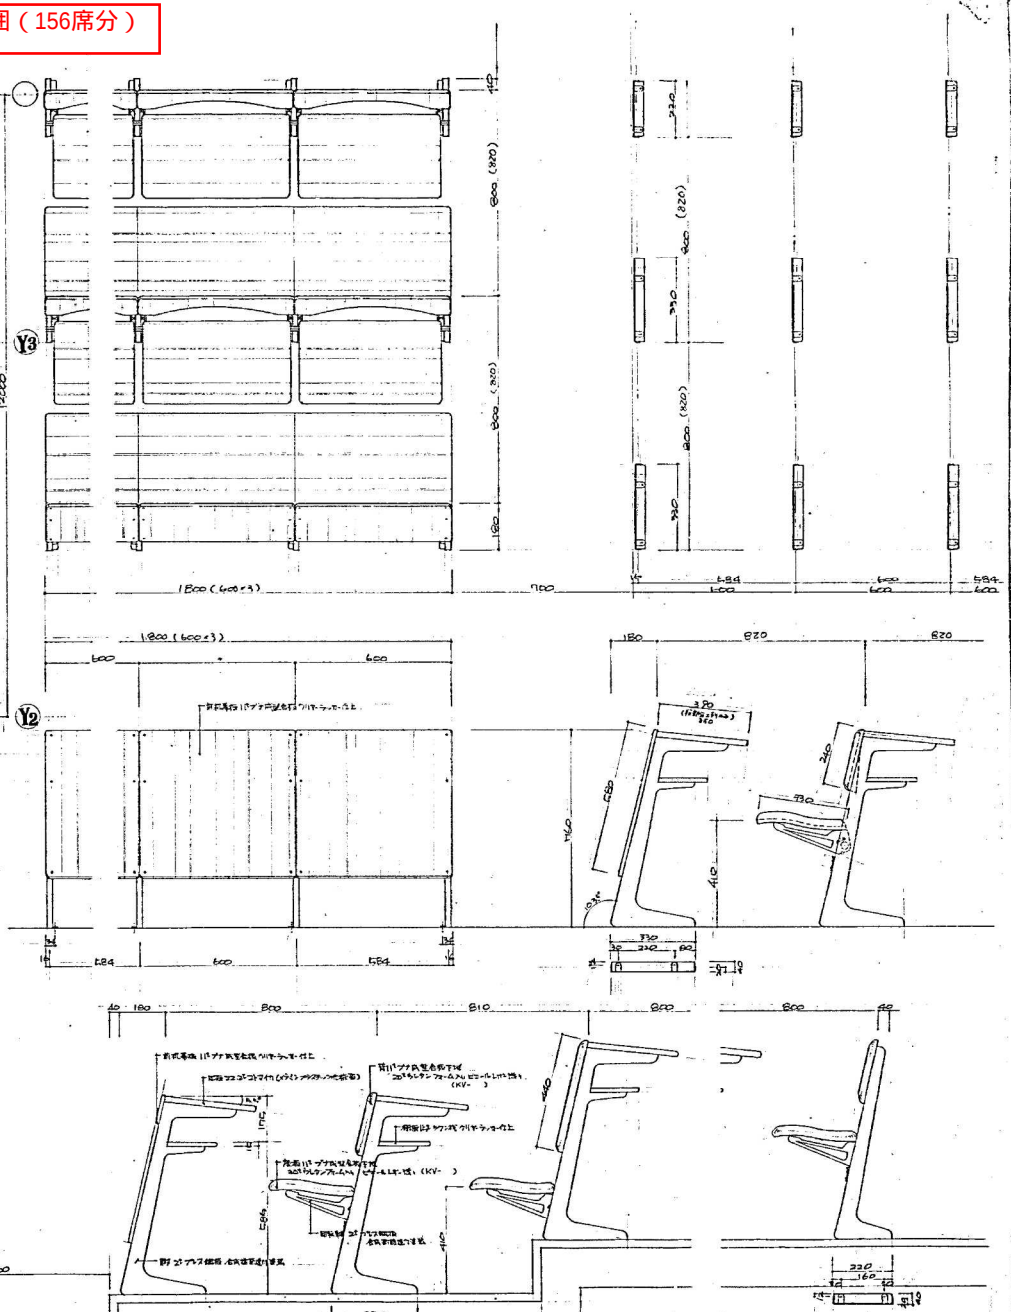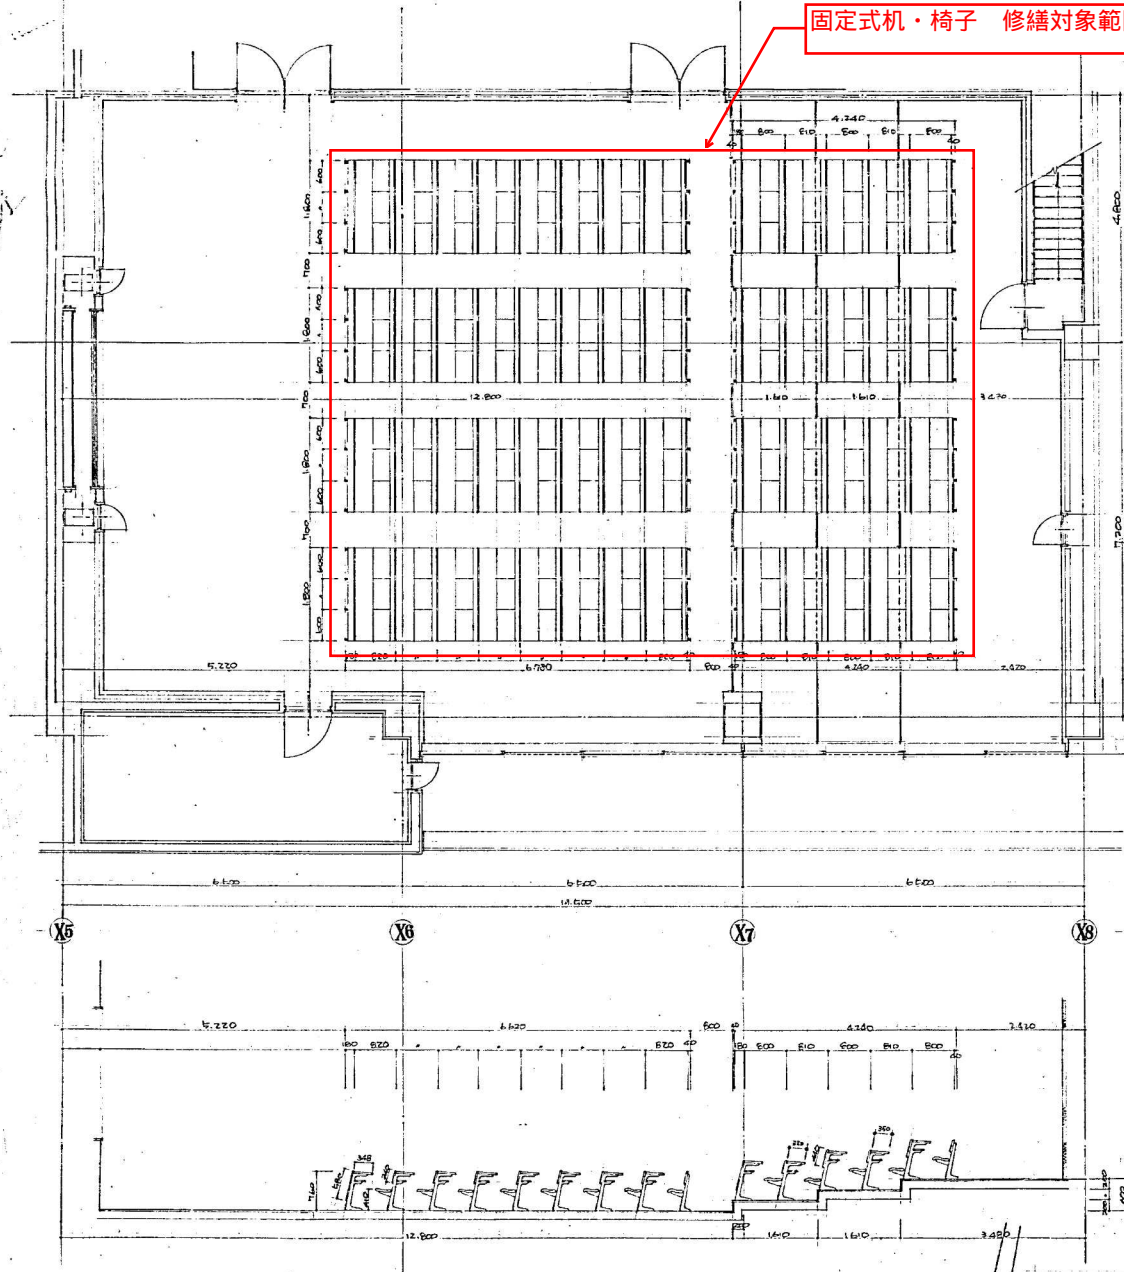

既存什器配置図

既存什器詳細図(参考)

DATE	第 回設計変更	変更理由
	第 回設計変更	
	第 回設計変更	

竣工図

札幌市教育文化会館新築		工事	198
図面名称	視聴堂座席・椅子詳細図	図尺	1:10 1:50