



道路中心線

道路中心線

±0

±0

±0

道路中心線

道路幅員 20m
法42条第1項第一号

道路境界線 55.782

道路境界線 16.363

3919

道路境界線
5.000

道路幅員 20m
法42条第1項第一号

(J)

(J)

5000

4050

(I)

(I)

4900

3275

(H)

(H)

4400

4400

(G)

(G)

4900

4900

(F)

(F)

42550

39975

(E)

(E)

6700

6700

(D)

(D)

4900

4900

(C)

(C)

4400

4400

(B)

(B)

4900

4400

(A)

(A)

2450

2950

道路幅員 25m
法42条第1項第一号

計画建物

道路境界線
49.128

道路境界線 22.044

道路境界線 37.273

道路境界線 16.363

±0

±0

±0

道路中心線

道路幅員 10.91m
法42条第1項第一号

道路中心線

道路中心線

950

①

②

③

④

⑤

⑥

⑦

⑧

⑨

⑩

⑪

⑫

⑬

5800

3200

6300

6000

6000

6100

4350

6100

6100

6100

9000

9000


680

74050

竣工図

月	日	担当者	確認者

作成 11.01.24	承認	名称 (仮称)大通東1丁目計画	設計NO 1900870	図番NO 4
		配置図	1:400	

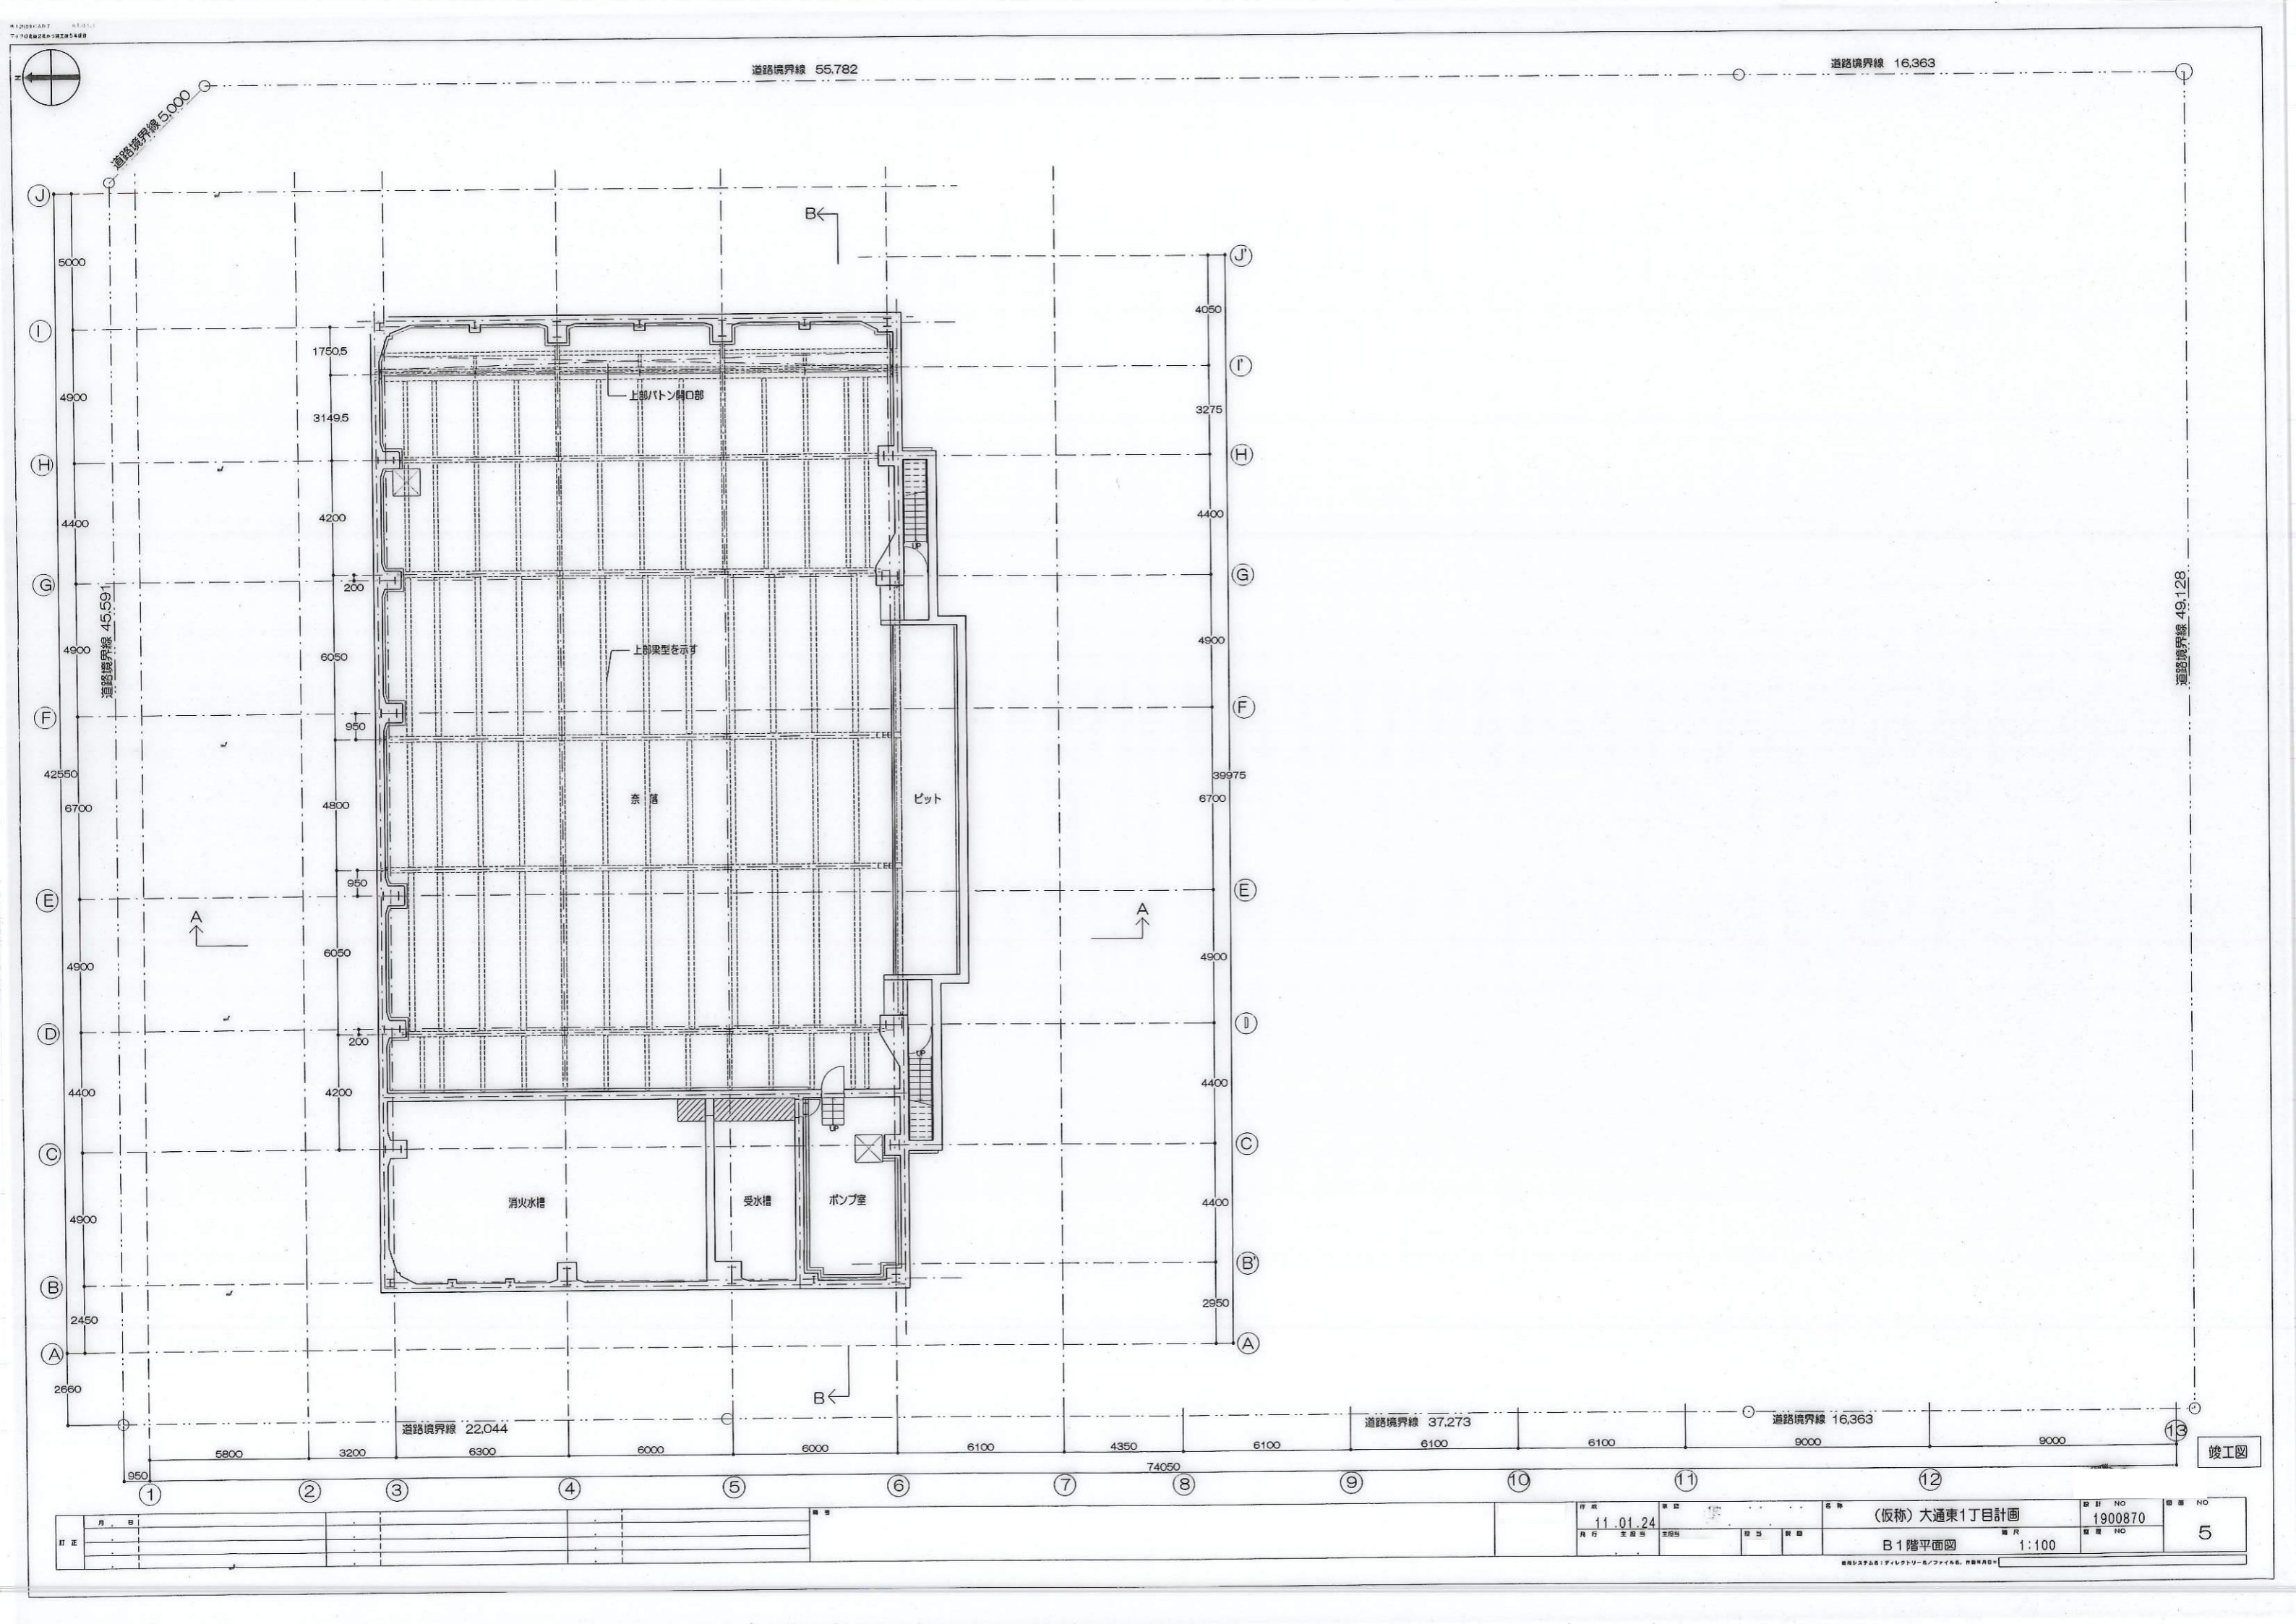

道路境界線 55.782

道路境界線 16.363

道路境界線 45.591

道路境界線 49.128



道路境界線 22.044

道路境界線 37.273

道路境界線 16.363

竣工図

月	日	作成	11.01.24	名称	(仮称) 大通東1丁目計画	設計NO	1900870	図番NO	5
11	01	24			B1階平面図		1:100		

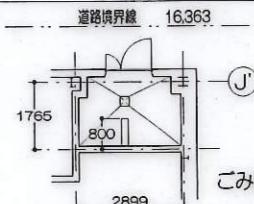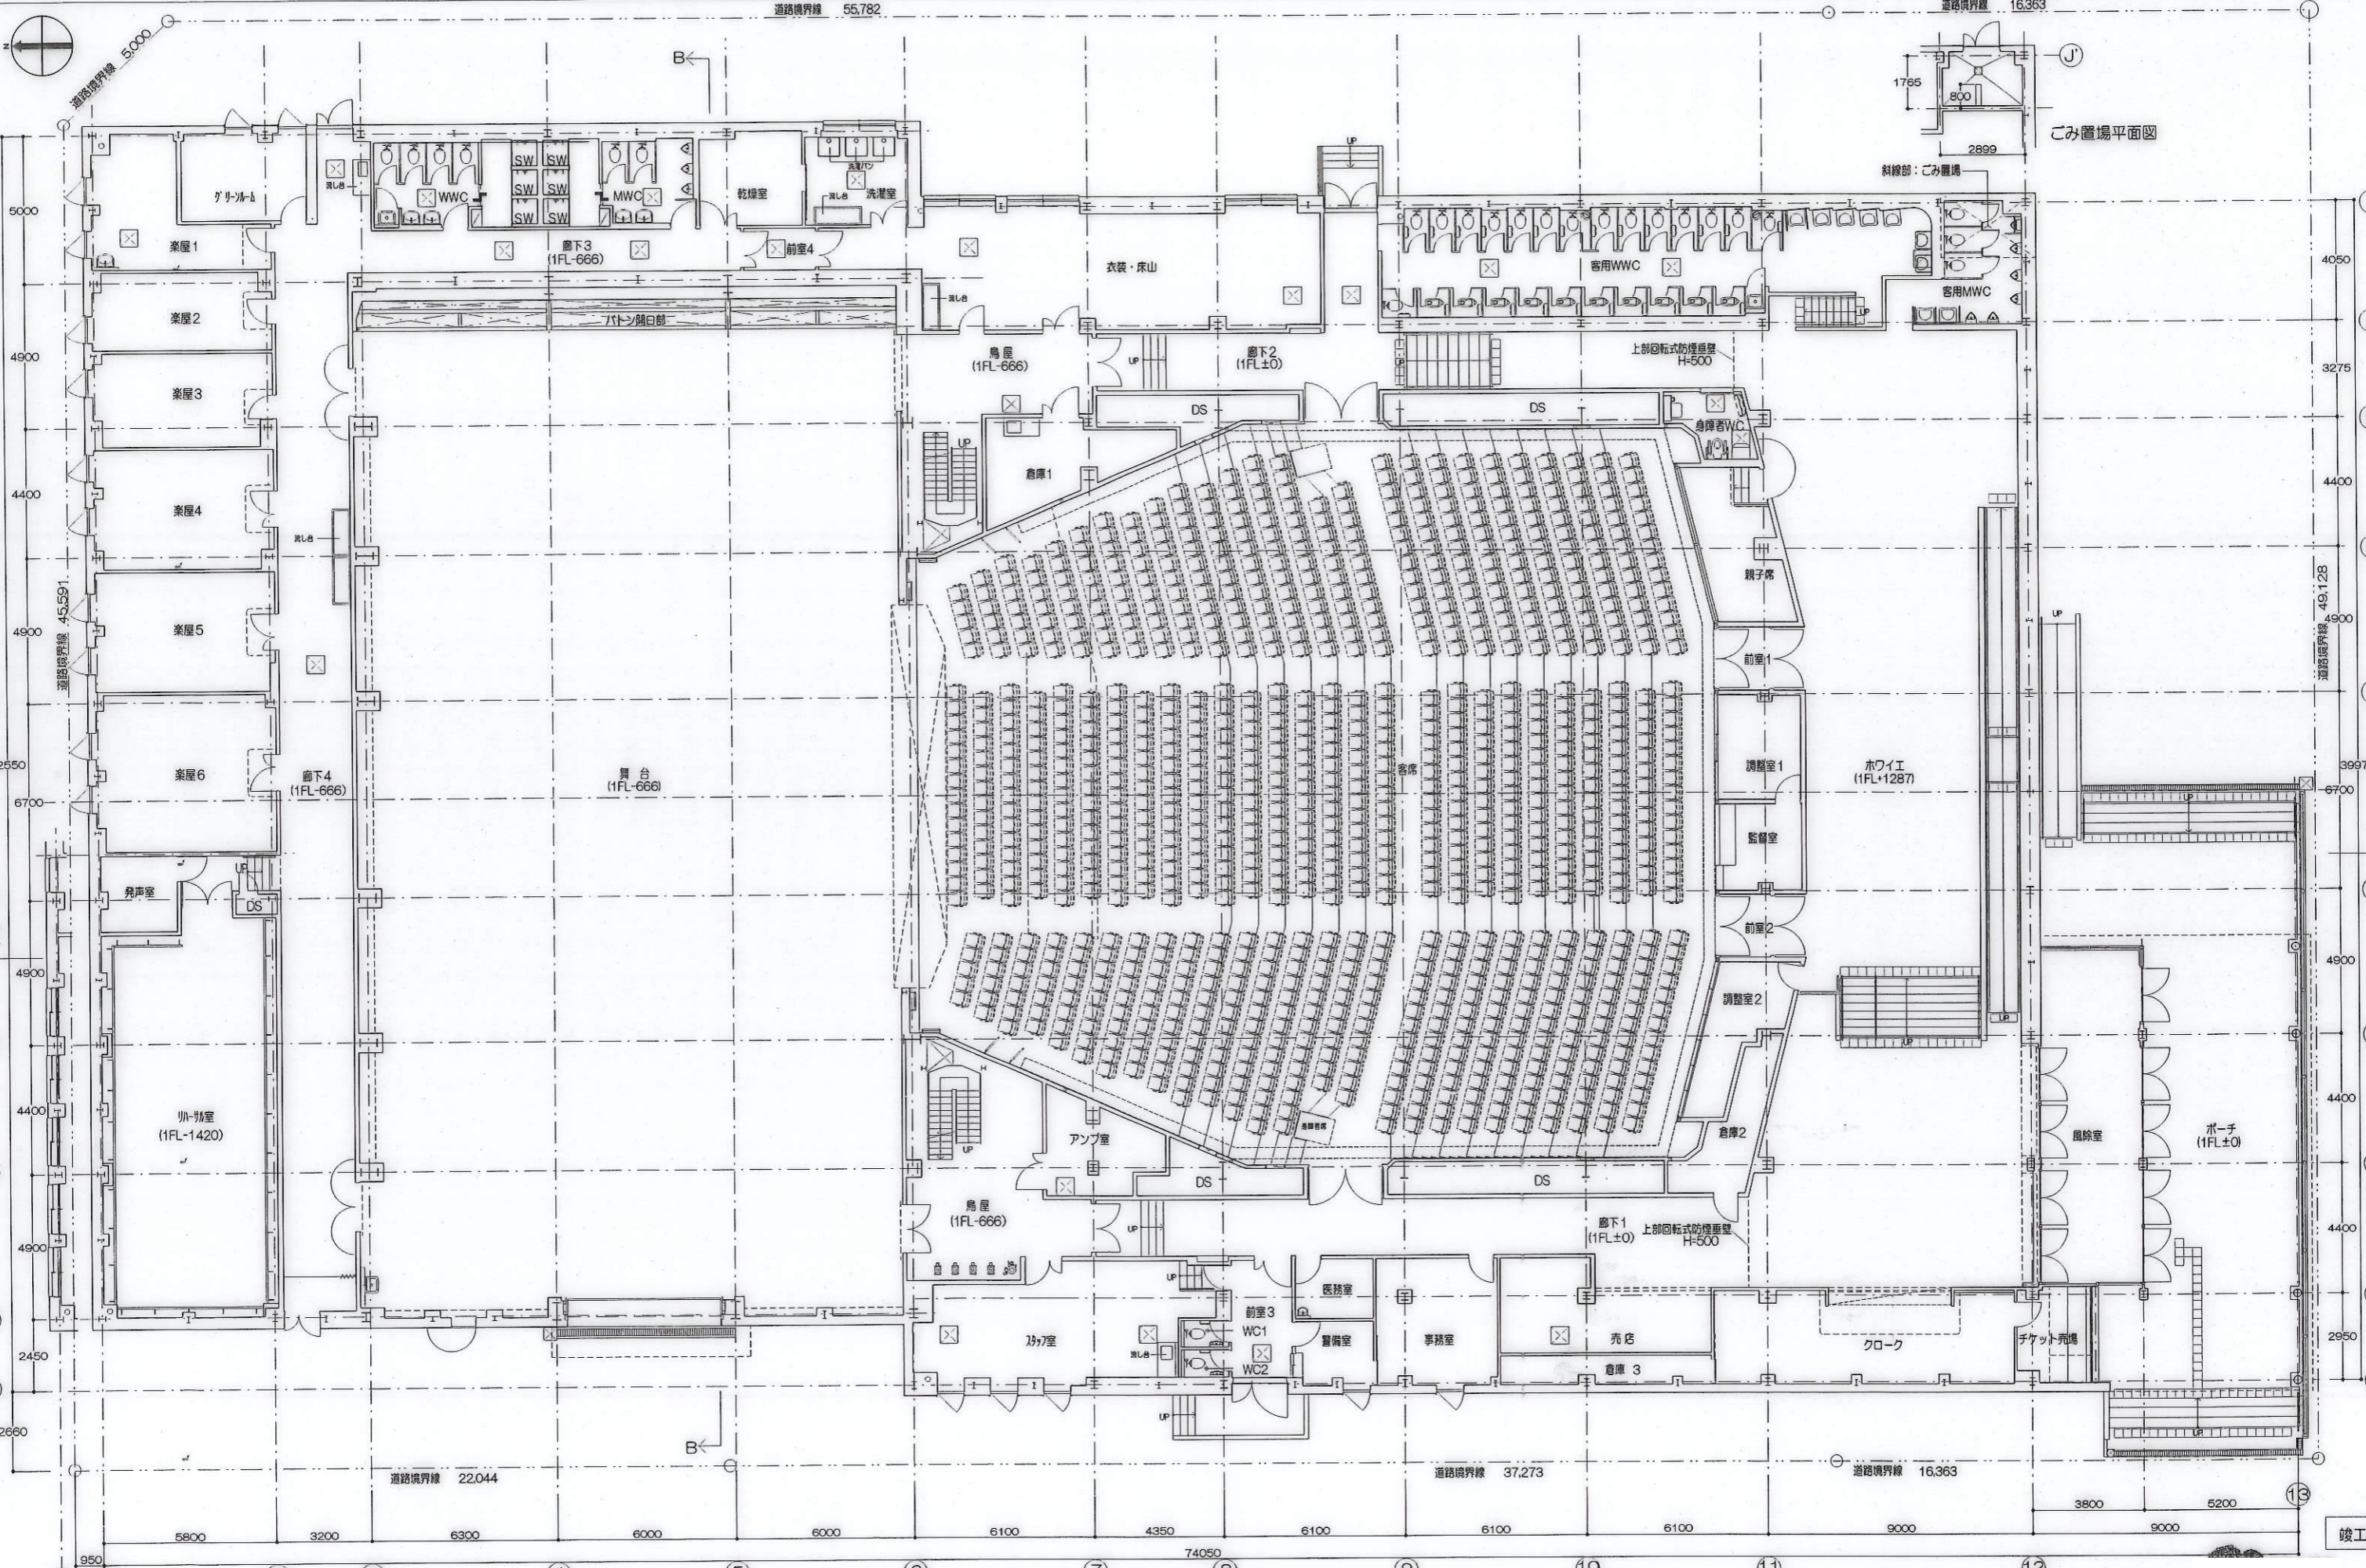


月	日	11	01	24	設計 NO	1900870	図番 NO	6
					(仮称) 大通東1丁目計画			
					1階平面図		1:100	

竣工図



道路境界線 55.782

道路境界線 16.363

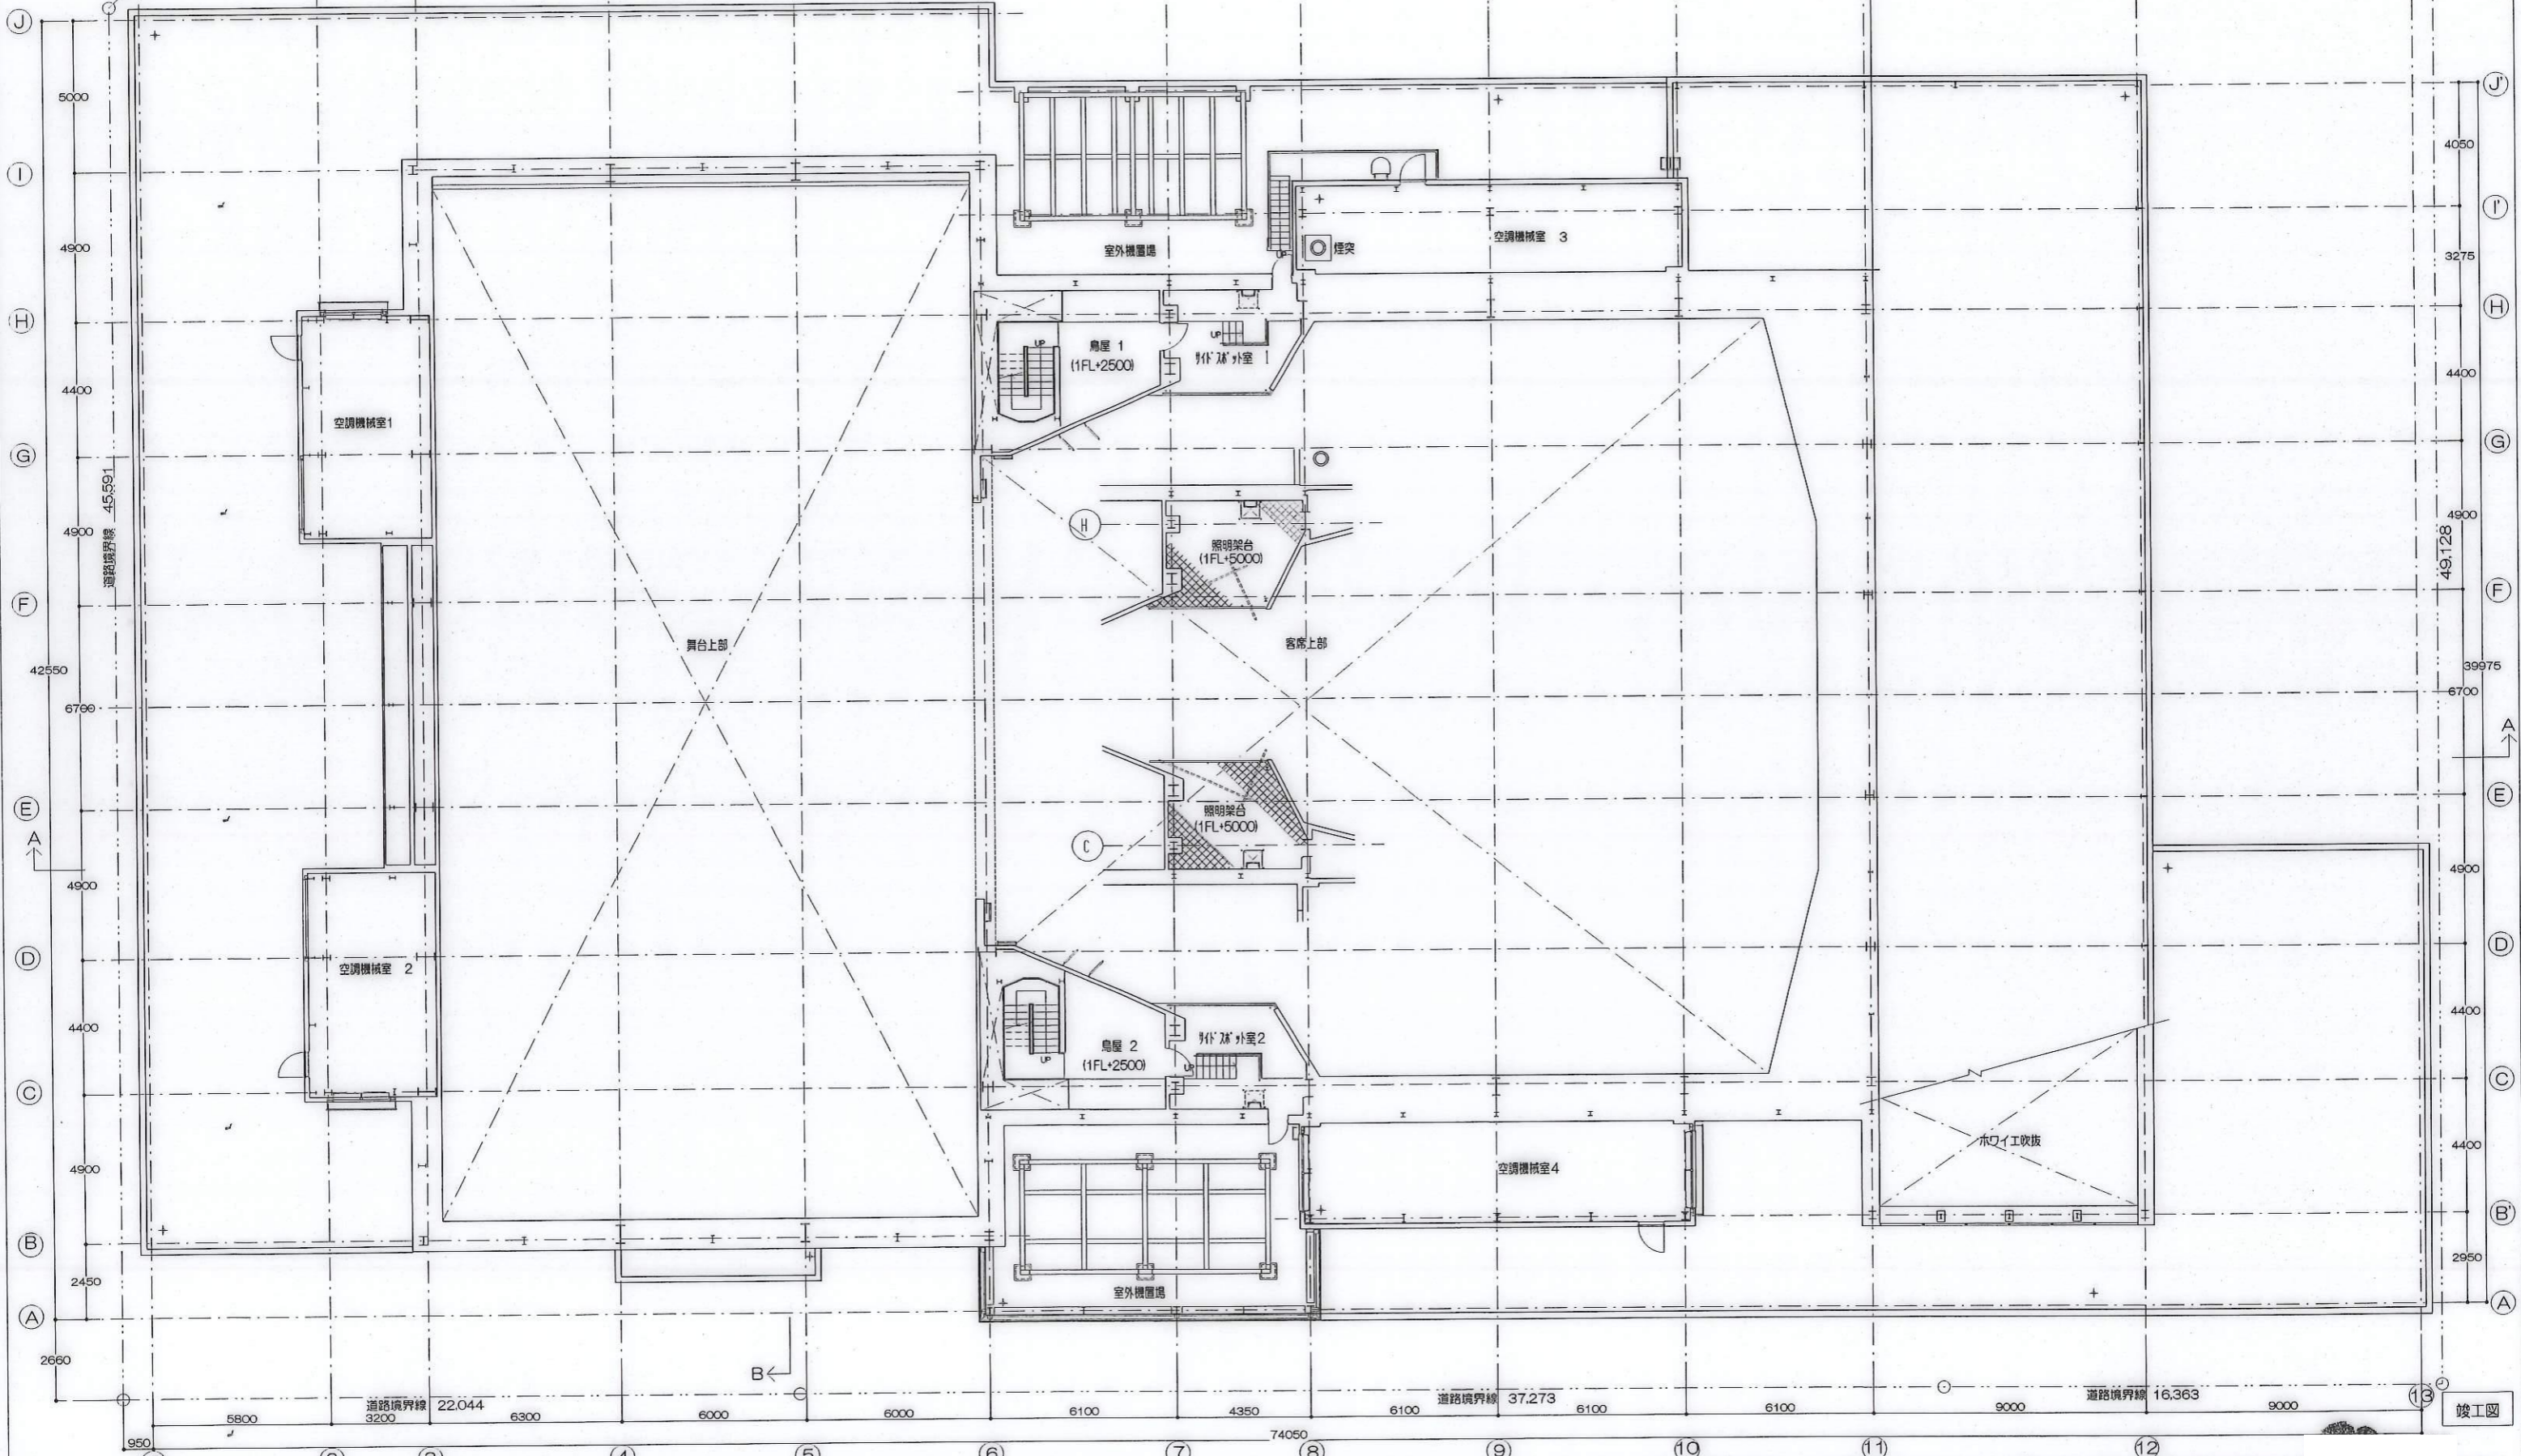

1	2	3	4	5	6	7	8	9	10	11	12	13		
5800	3200	22044	6300	6000	6000	6100	4350	6100	37.273	6100	6100	9000	16.363	9000
2660														
2450														
4900														
4900														
4900														
42550														
4900														
4400														
4900														
45.591														
4900														
4900														
5000														


11.01.24 (Date)
 (名称) 大通東1丁目計画 (Project Name)
 2階平面図 (2nd Floor Plan)
 1:100 (Scale)
 1900870 (Drawing No.)
 7 (Page No.)

竣工図



道路境界線 55.782


道路境界線 16.363

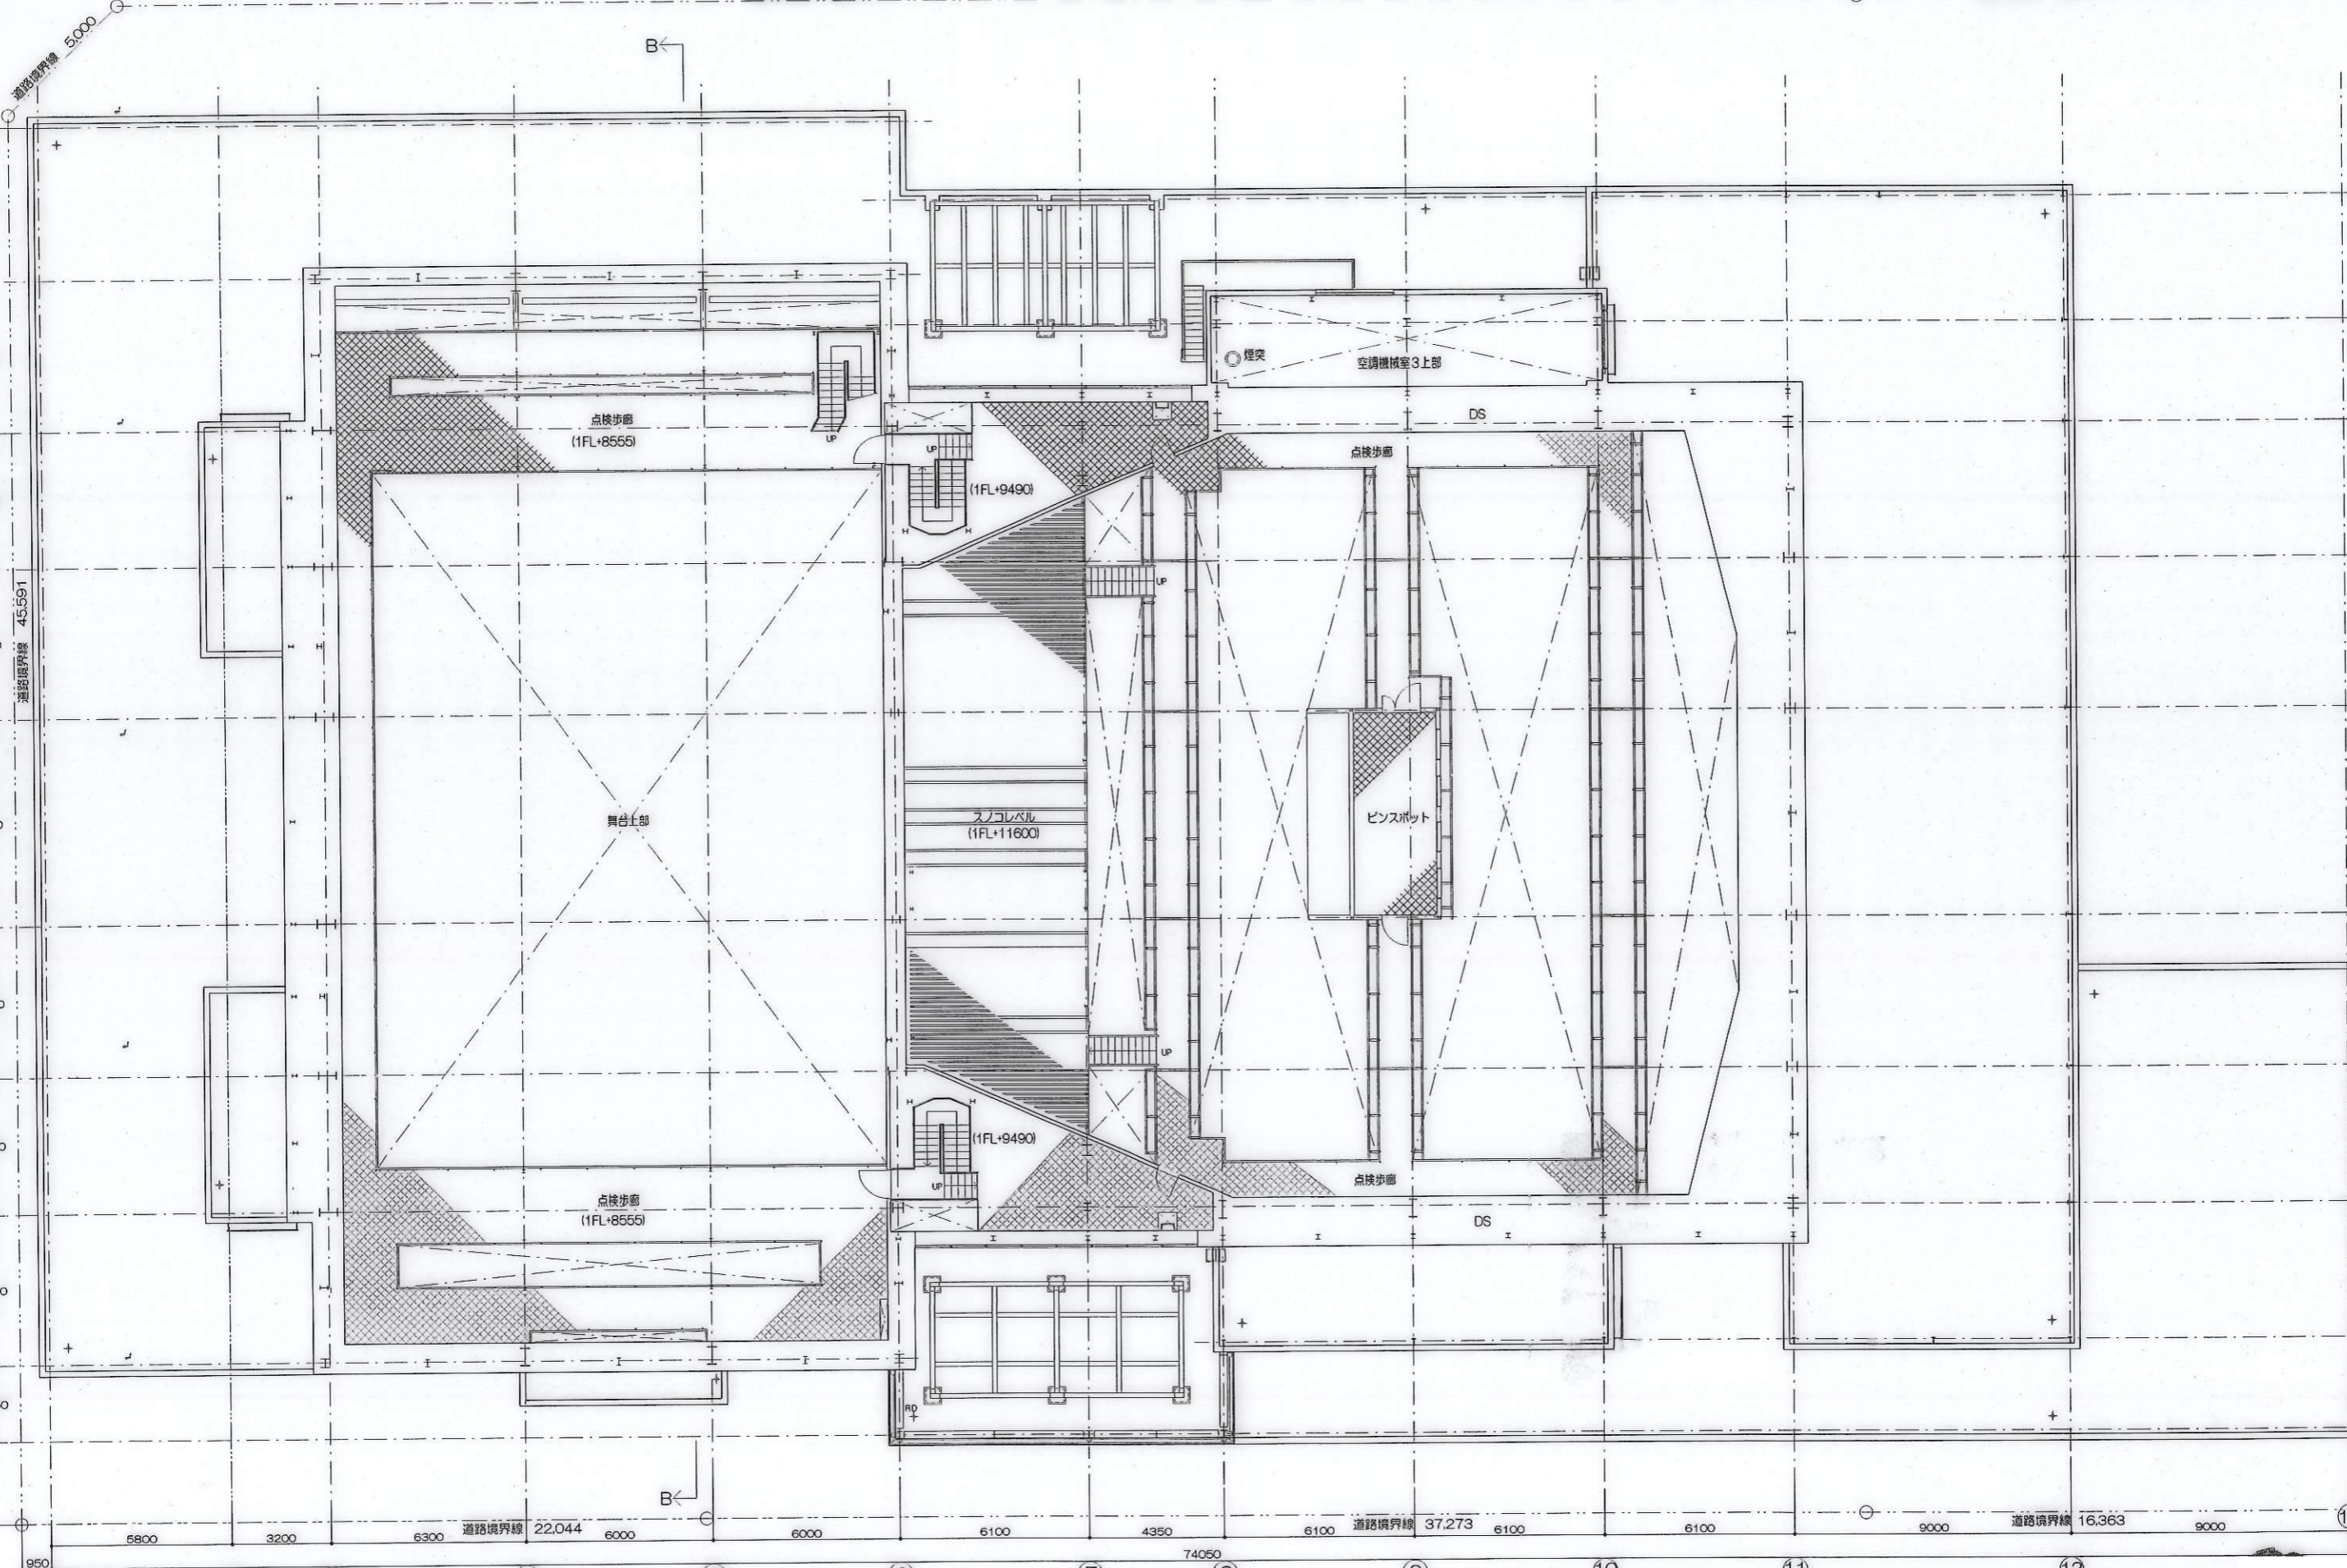

月	日	欄	欄	欄	欄

作成 11.01.24	承認	設計 NO 1900870	図番 NO 8
客席・舞台上部平面図 1:100			

竣工図

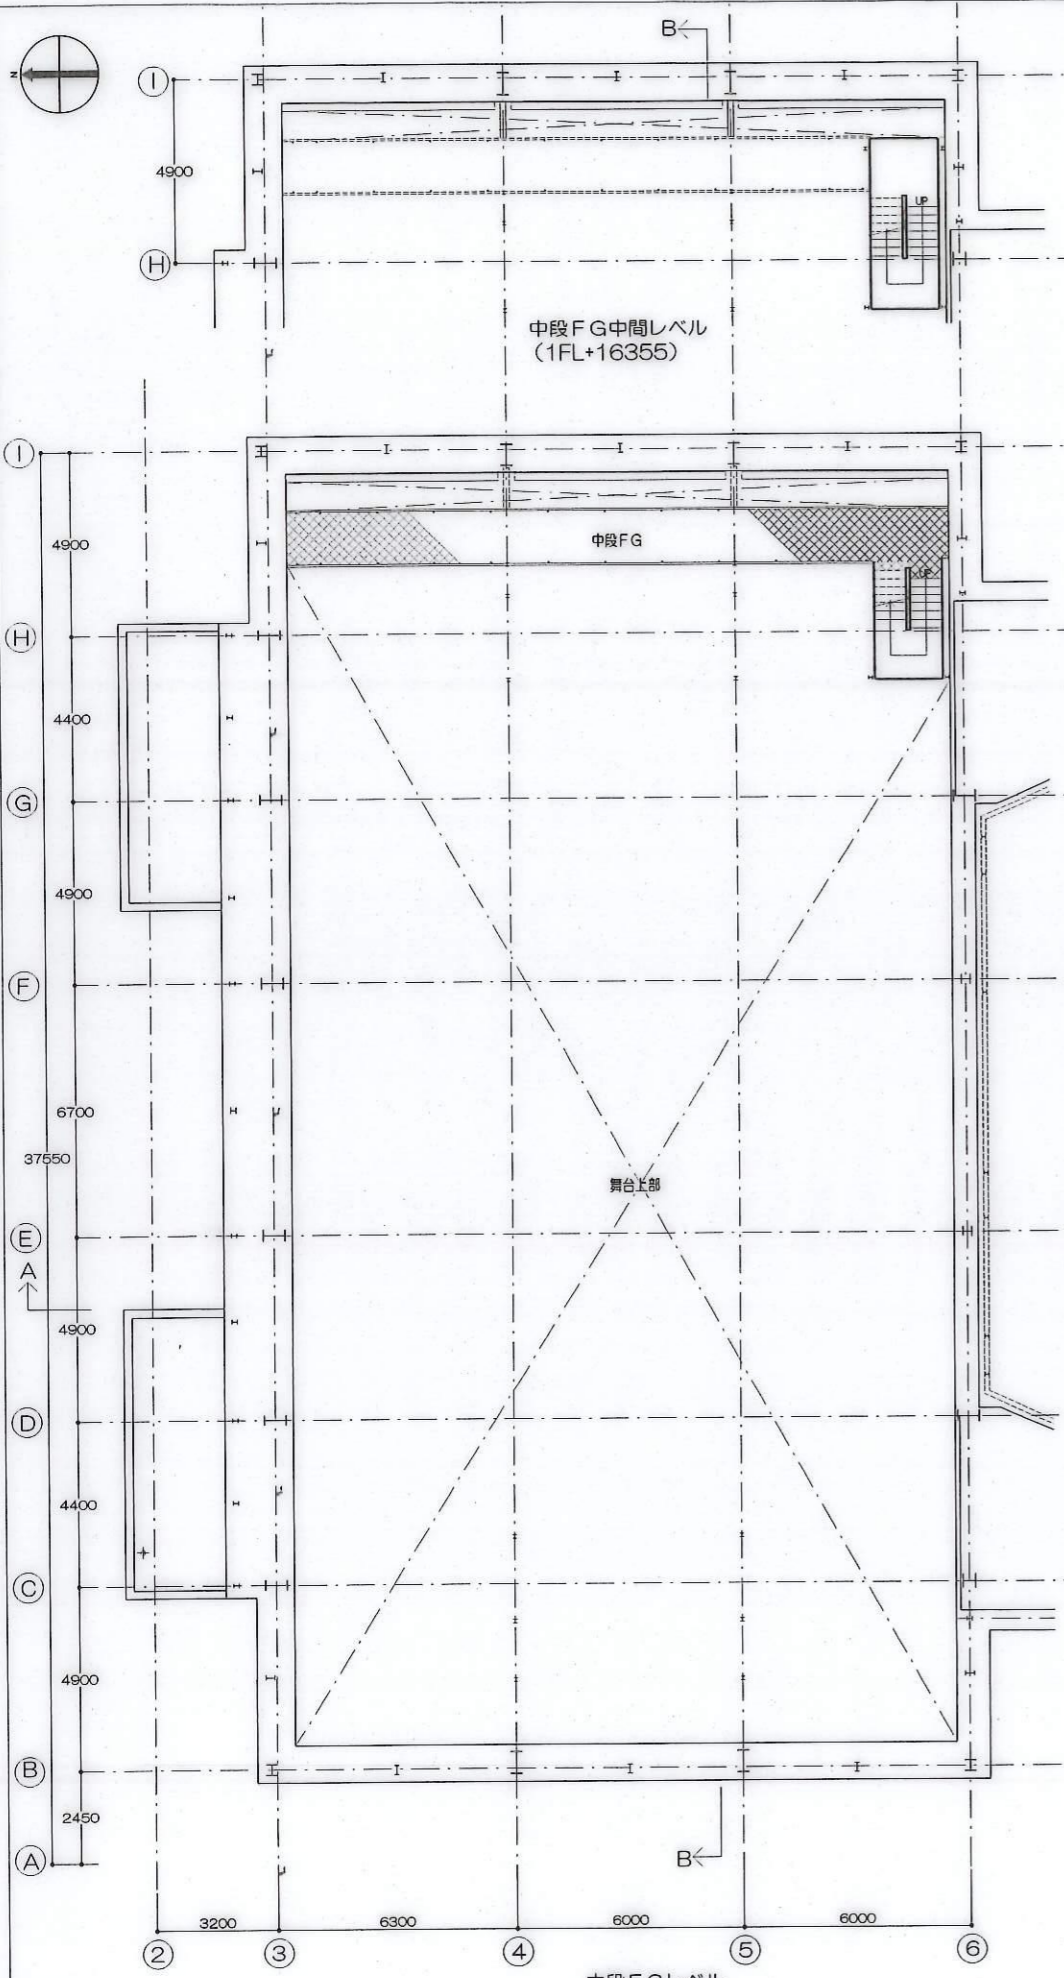


中段FG中間レベル
(1FL+16355)

中段FG

舞台上部


中段FGレベル
(1FL+13555)

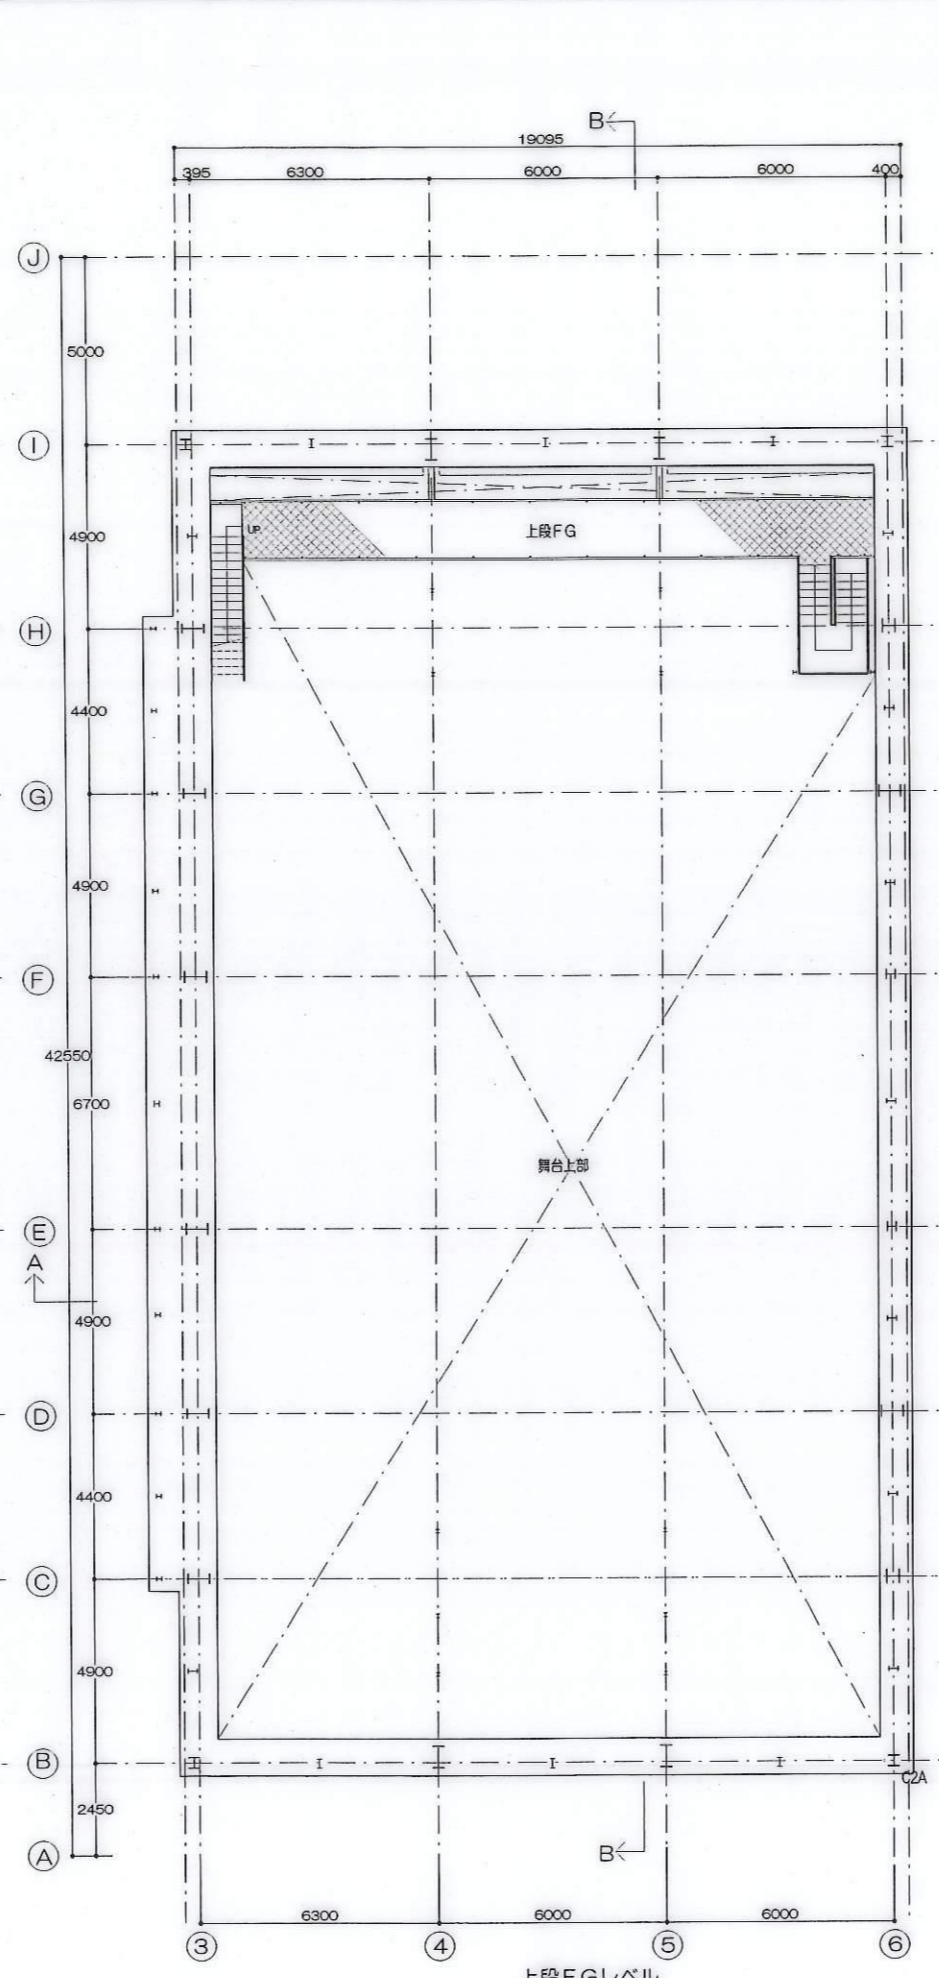

上段FG

舞台上部

上段FGレベル
(1FL+19155)

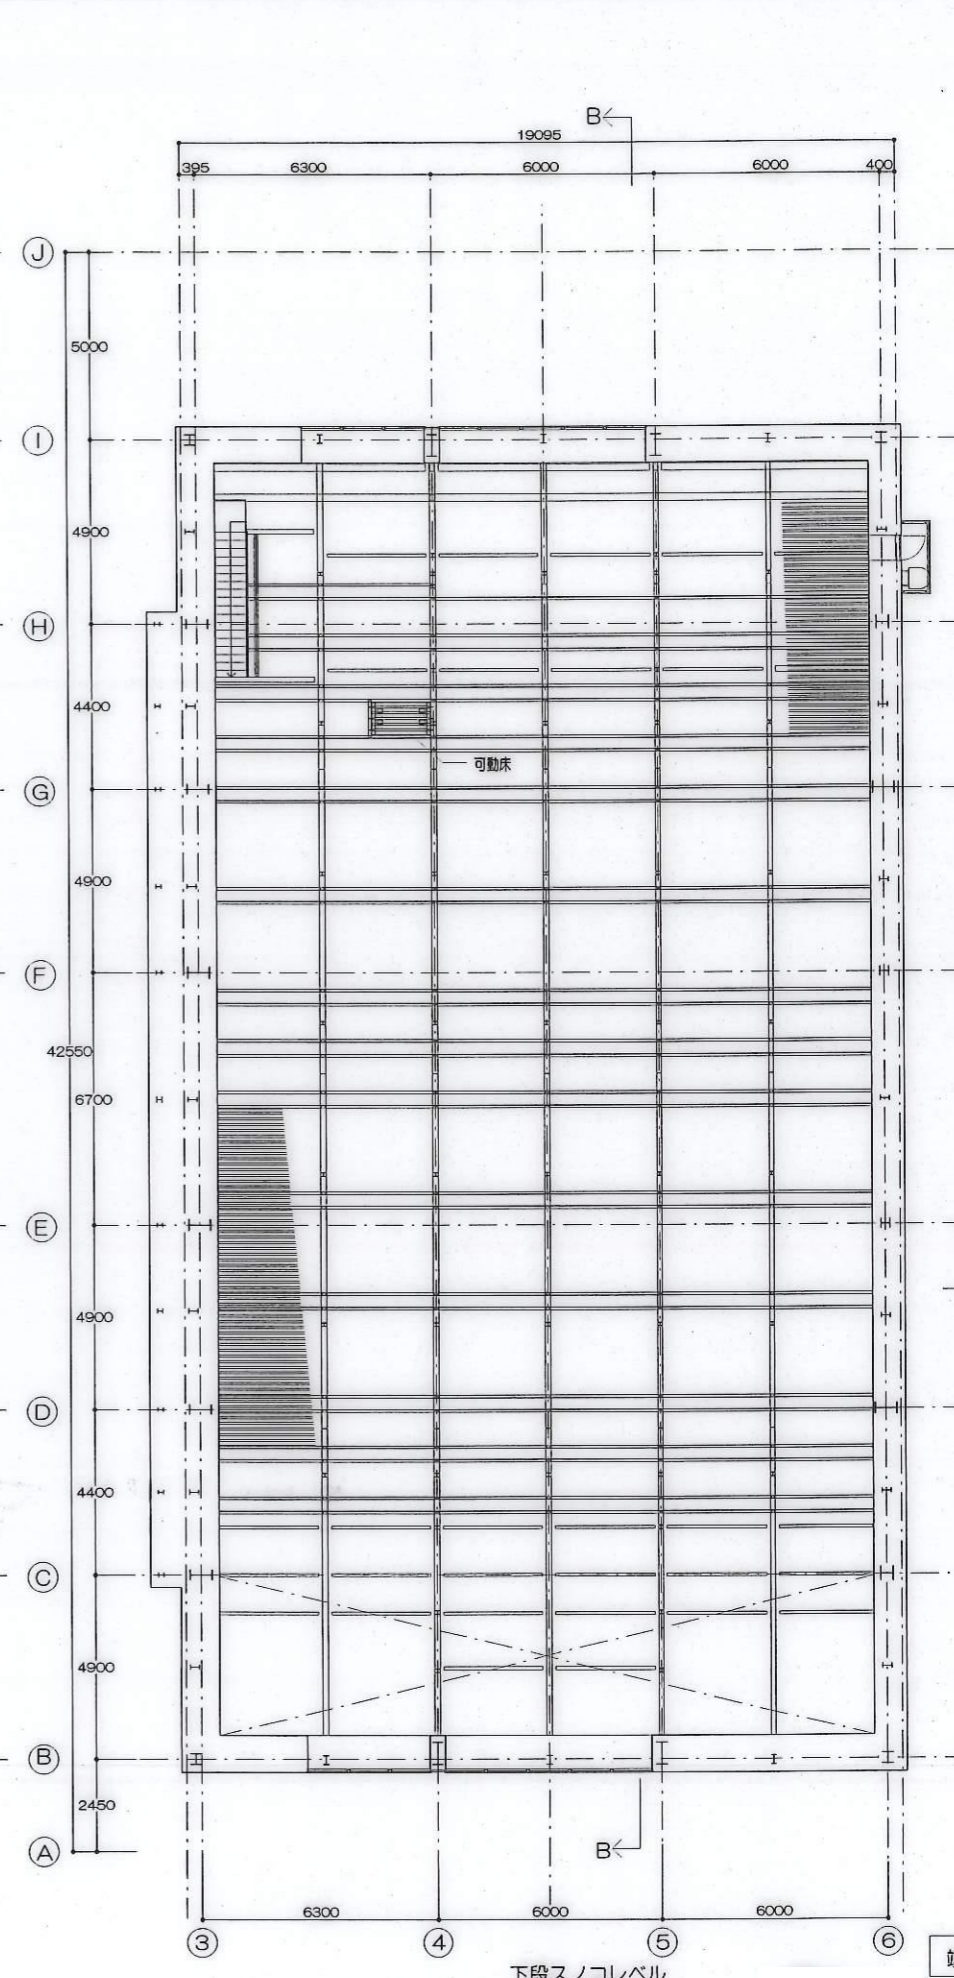

可動床


下段スノコレベル
(1FL+23000)

竣工図

月	日	内容	担当者

日付	11.01.24	図名	(仮称) 大通東1丁目計画	設計NO	1900870	図番NO	9
			舞台上部平面図	縮尺	1:100		


※施工図は、ディレクトリ・B・ファイル名、図番を参照してください。

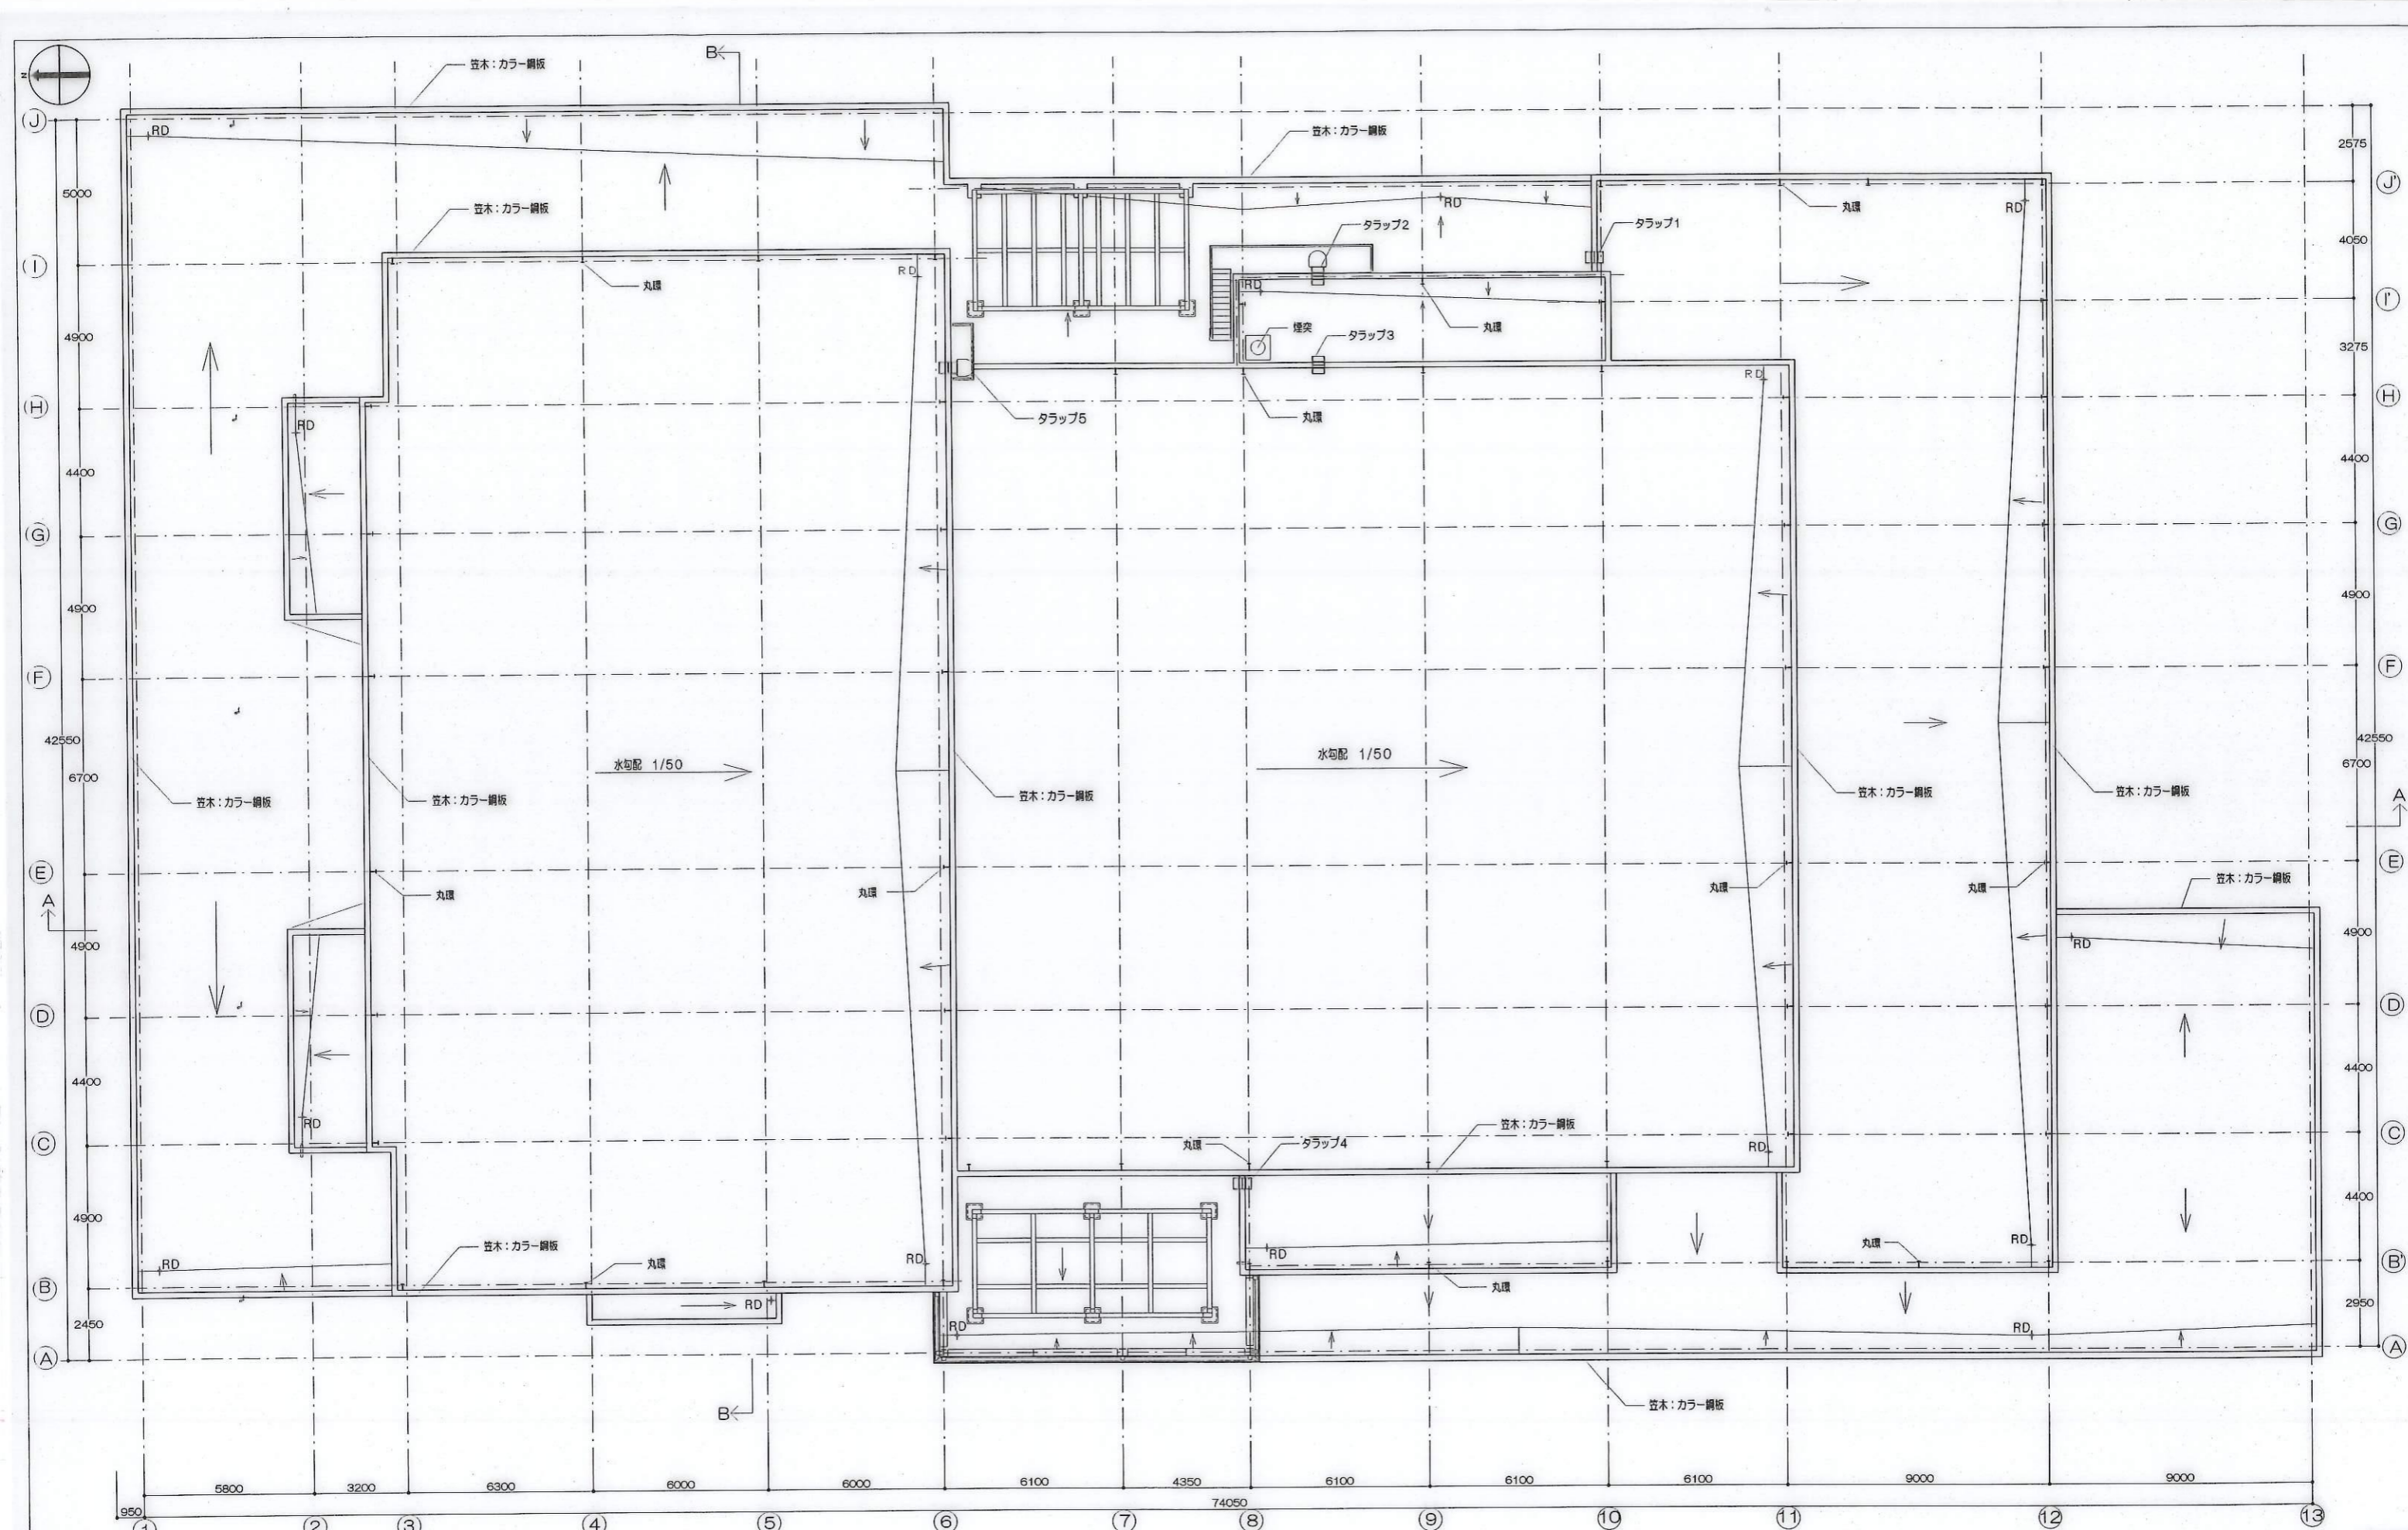


竣工図

月	日	欄	作成	11.01.24	承認	名称	(仮称) 大通東1丁目計画	設計 NO	1900870	番	NO	10
			図行				屋上伏図	1:100				


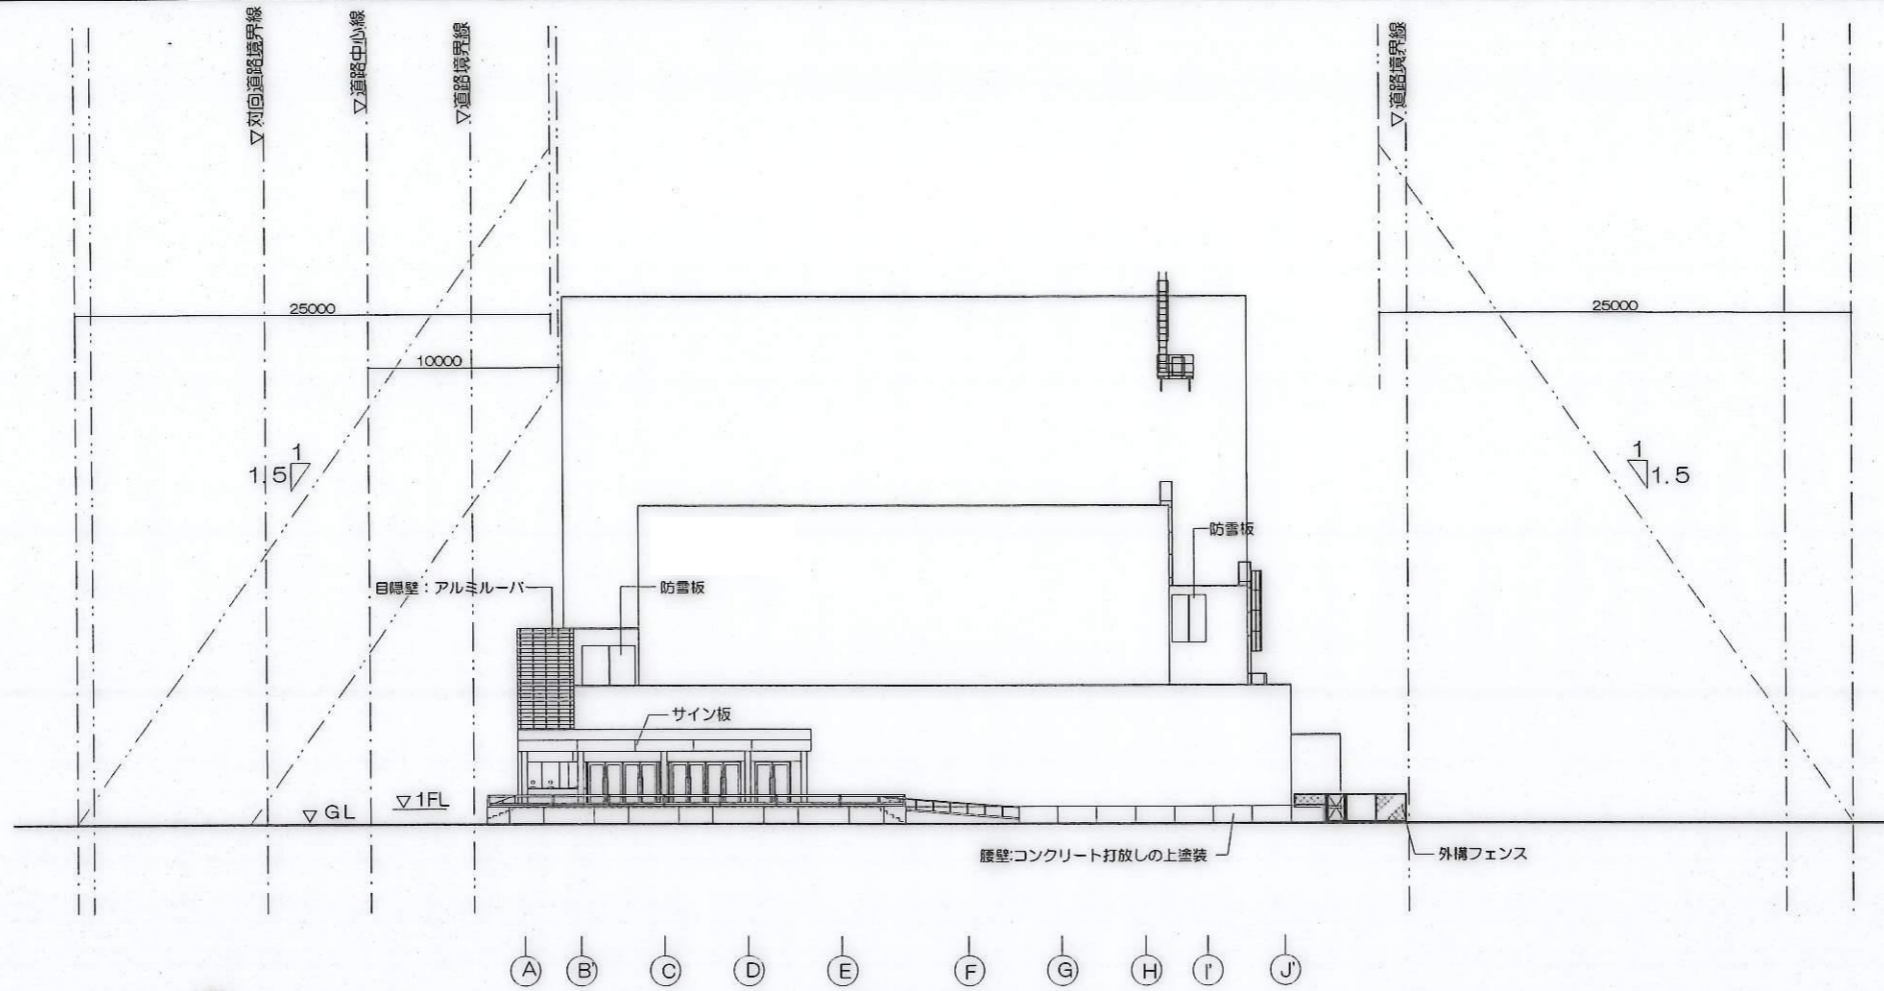


南立面図

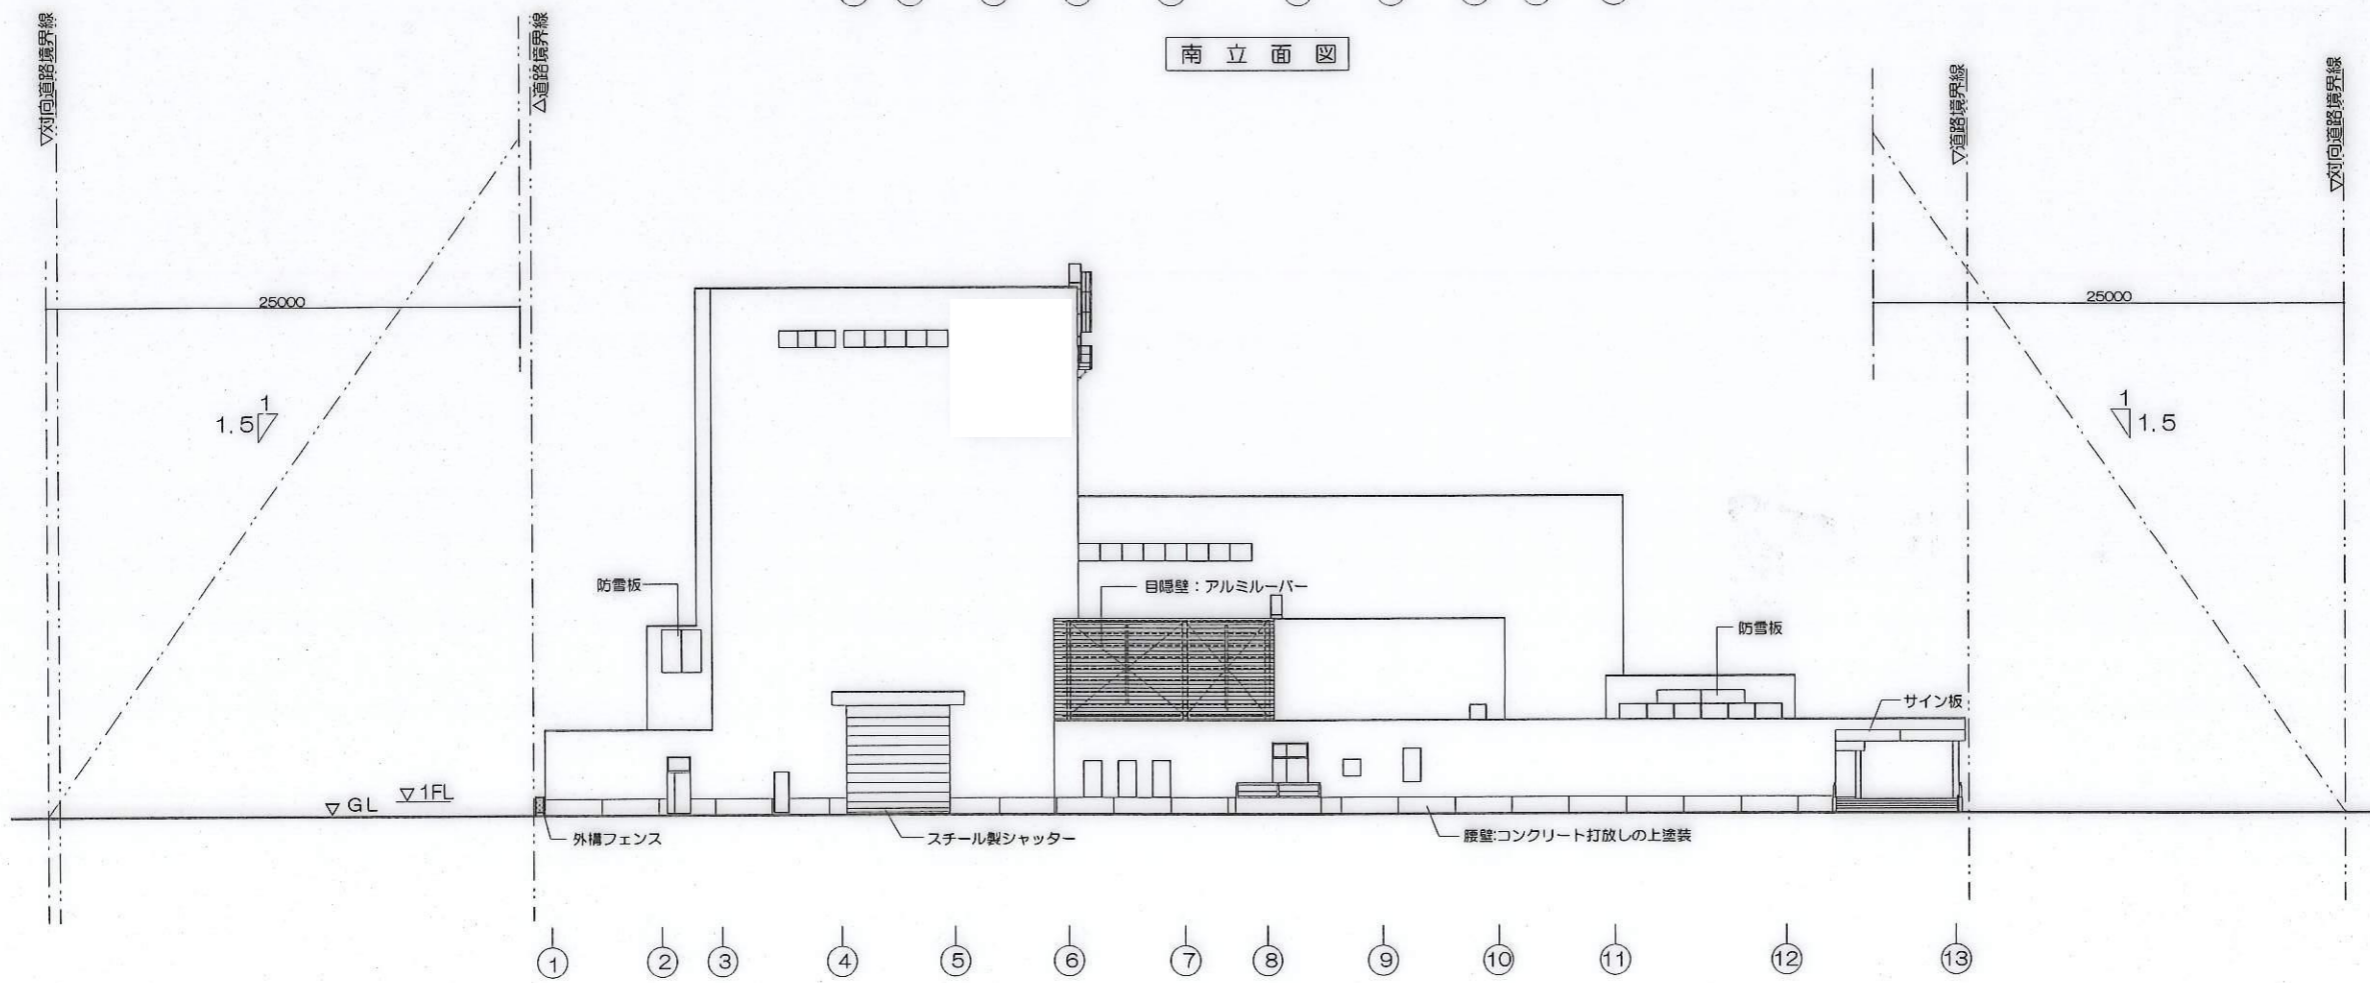


西立面図

竣工図

訂正	月	日	内容	特記なき限り: 角波ガルバリウムカラー網板	作成	11.01.24	設計 NO	(仮称) 大通東1丁目計画	1900870	図番 NO	13
					図尺	1:200	図名	立面図1			

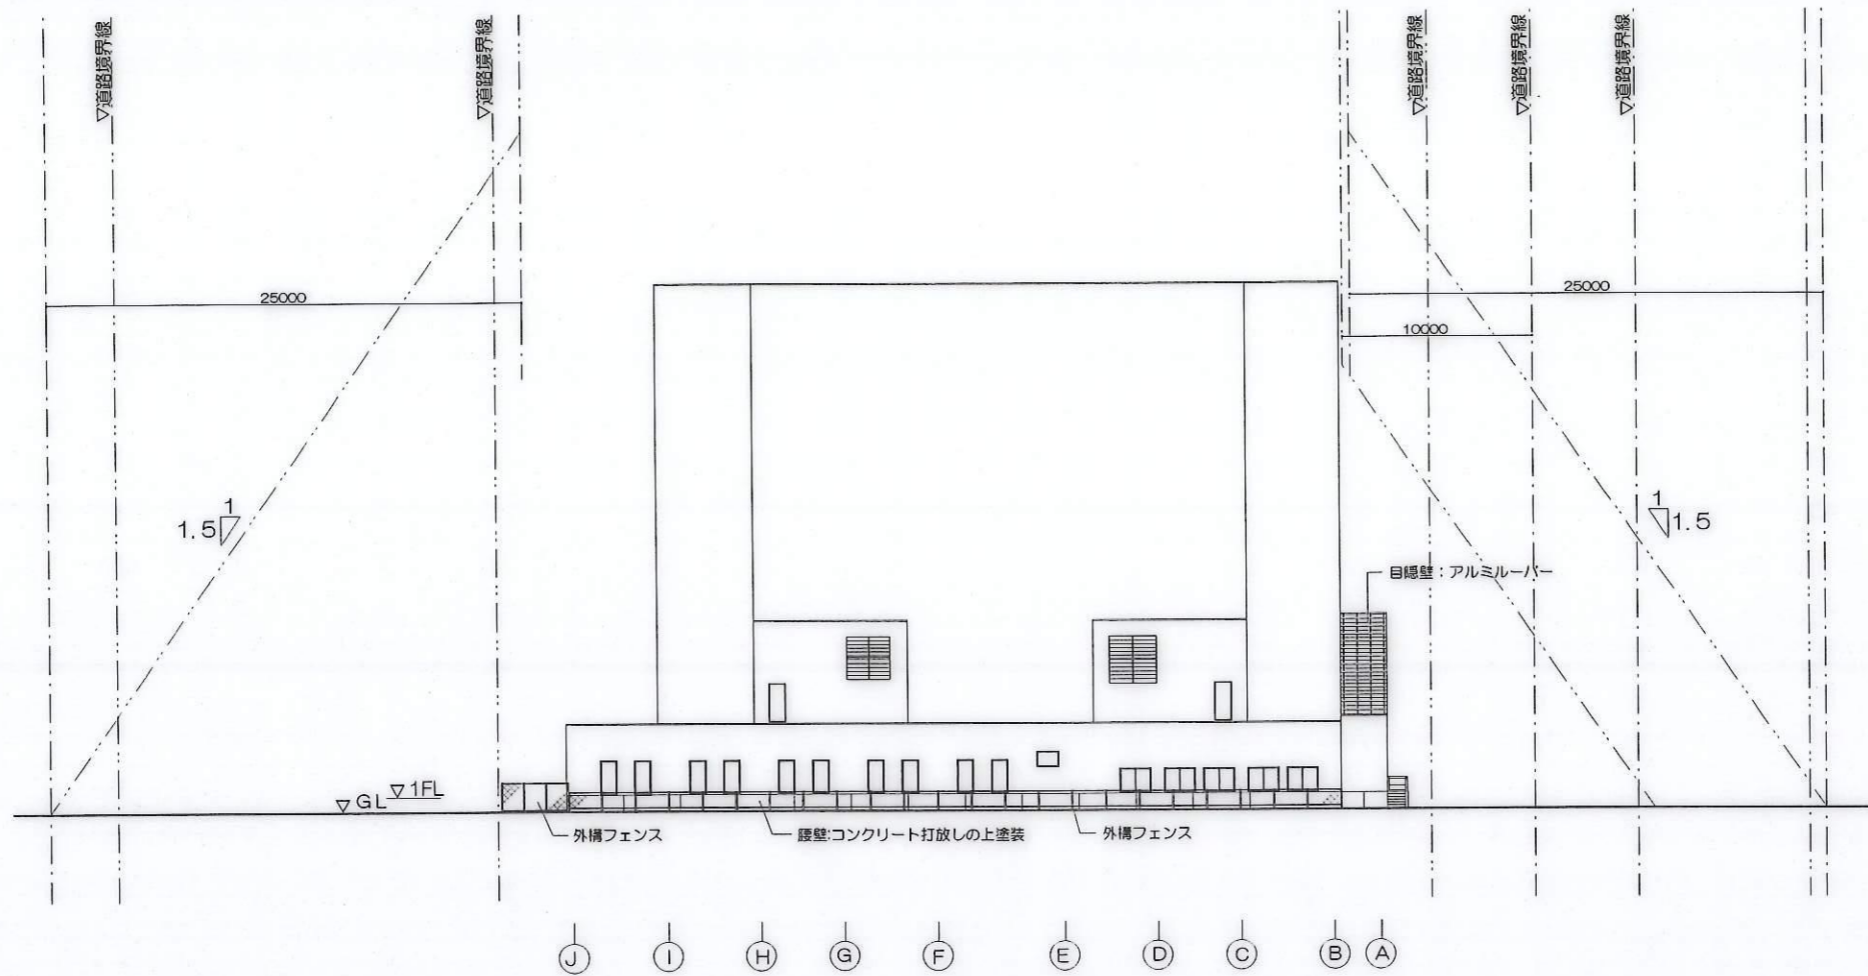

北立面図

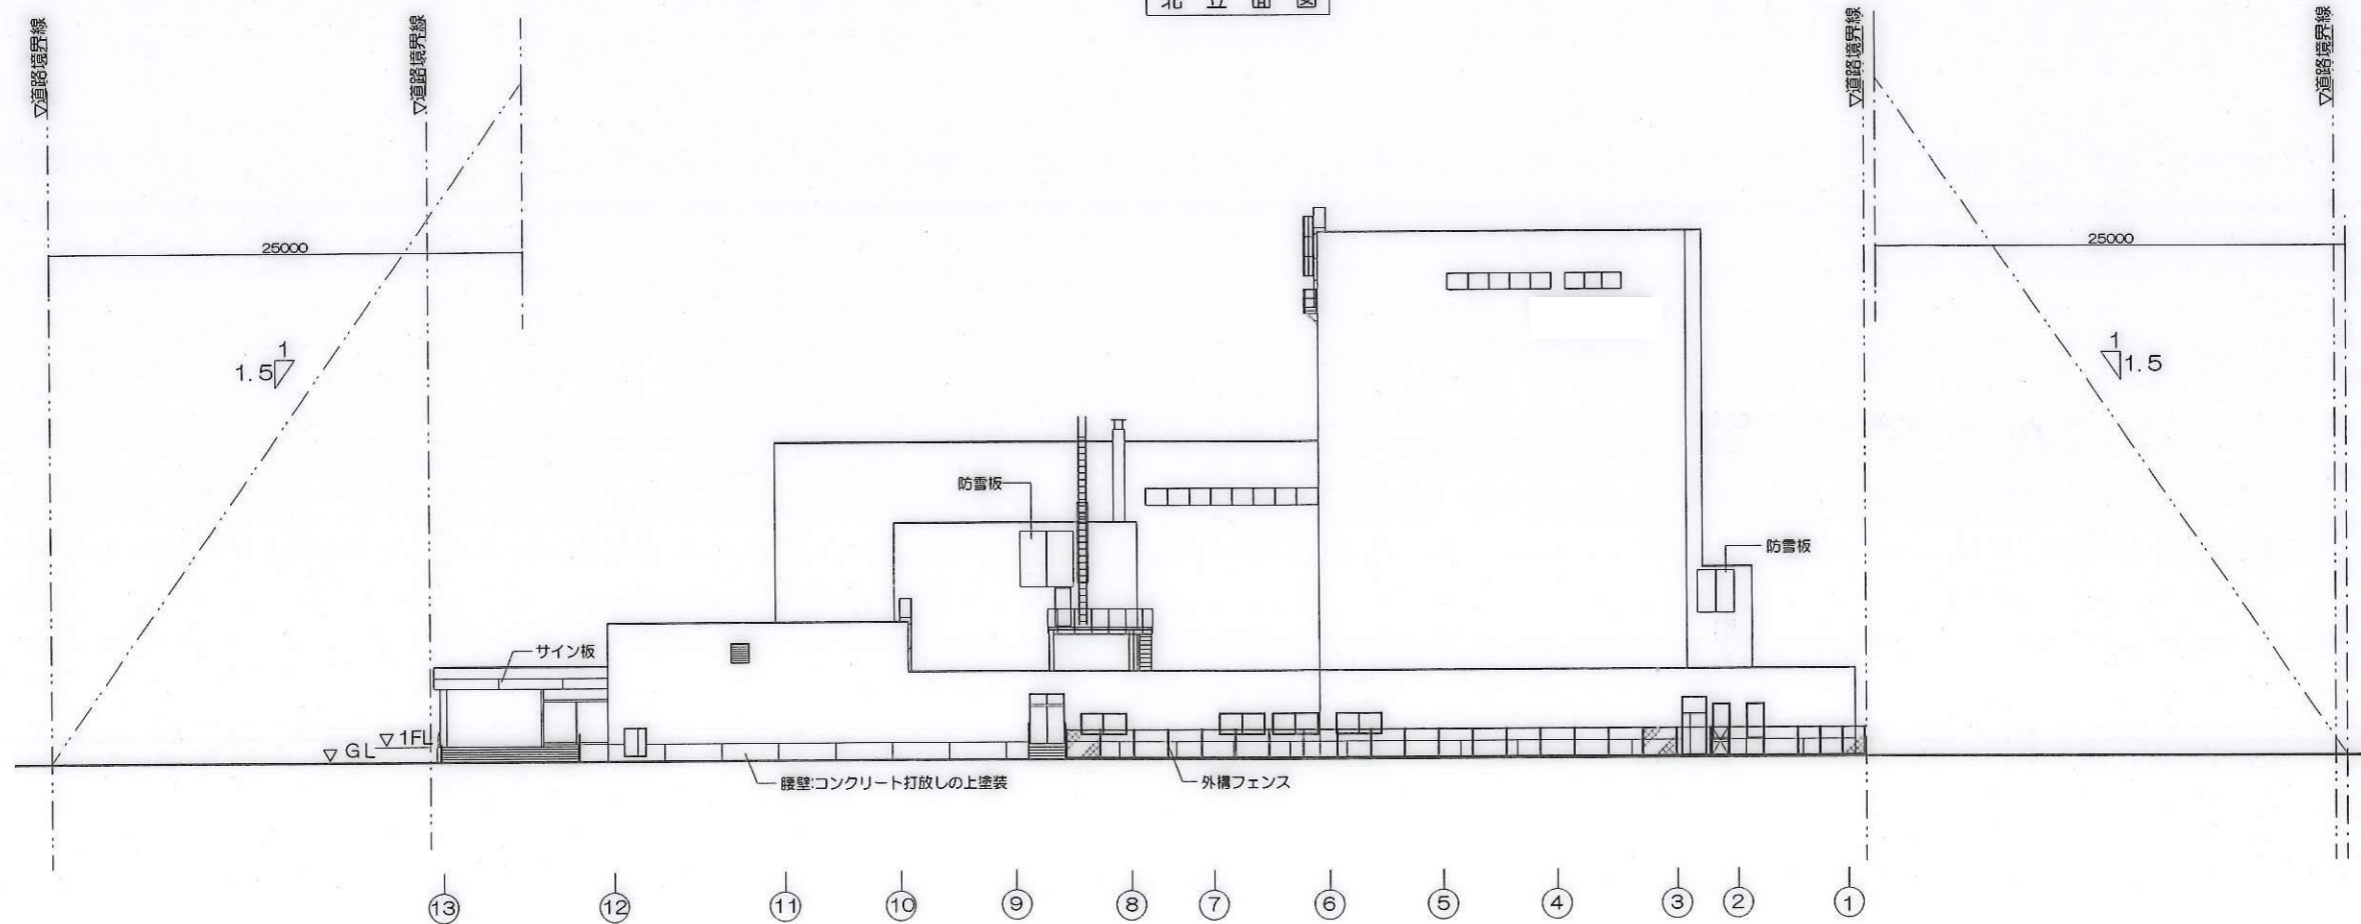

東立面図

竣工図

月	日	特記なき限り:角波ガルバリウムカラー鋼板	作成	11.01.24	設計NO	(仮称)大通東1丁目計画	設計NO	1900870	図番NO	14
			発行			立面図2		1:200		