



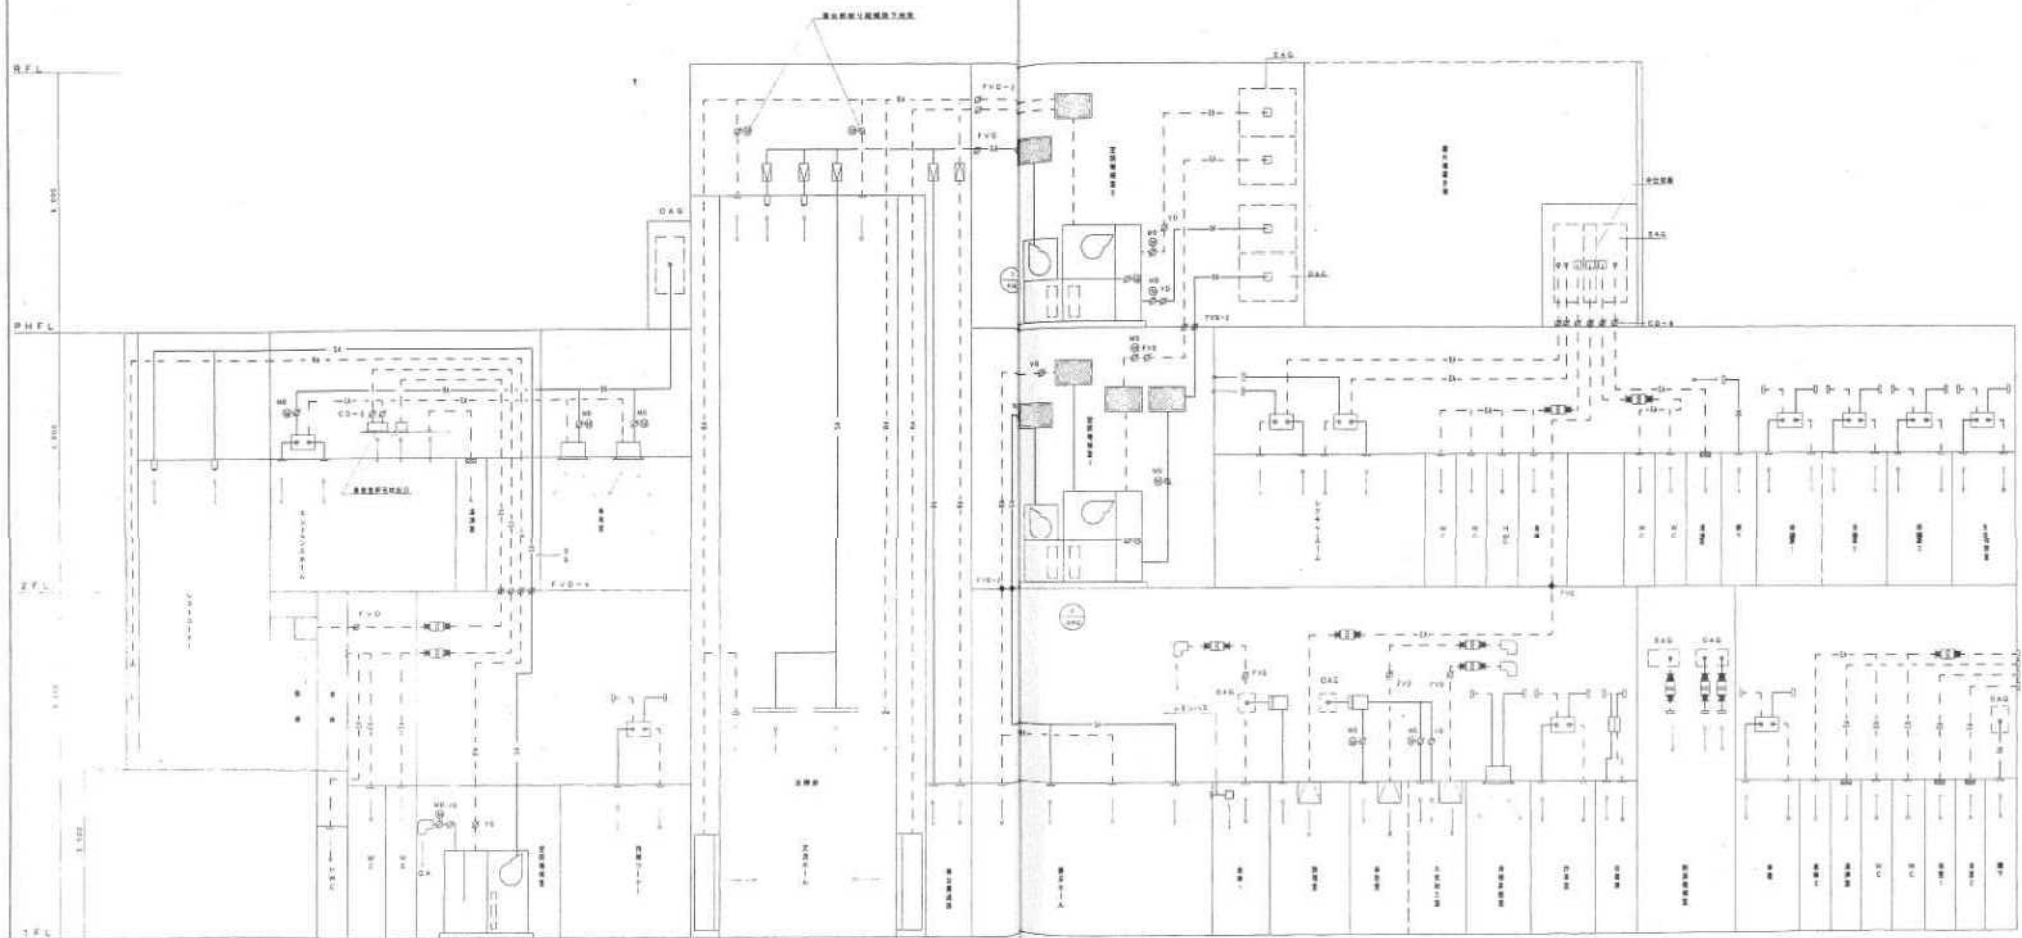


図 面 名 称	系 統 図	(空 調 機 組)	機 器

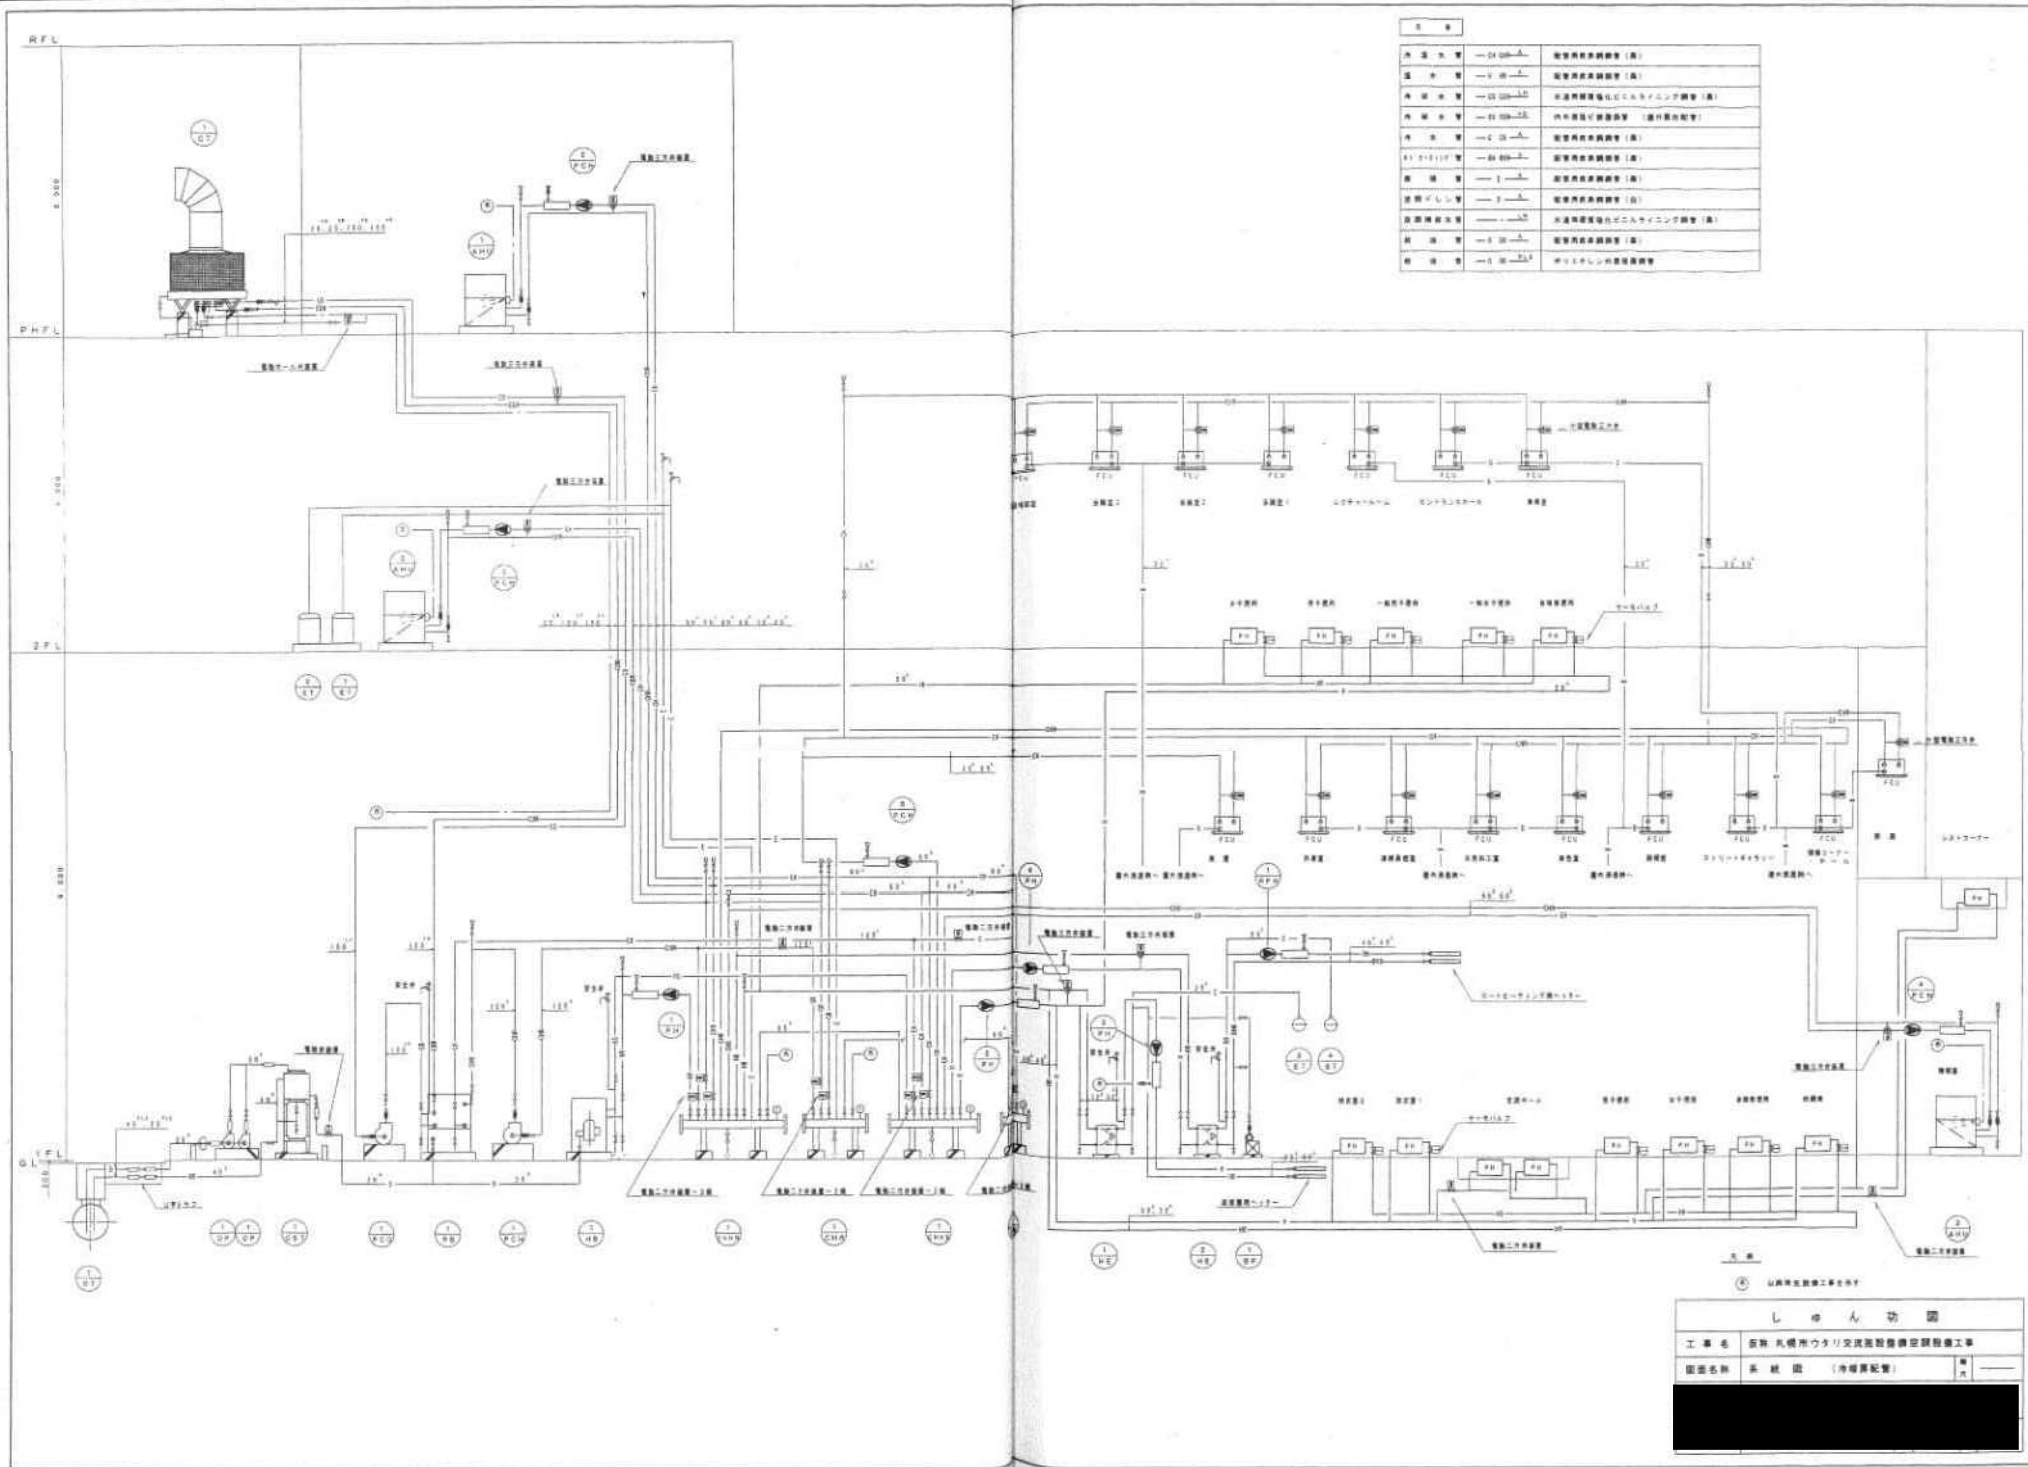


標準型	規格	標準型	規格
VR	700 × 150	RB	700 × 200 (7H)
G	700 CMH	G	700 CMH

標準型	規格	標準型	規格
VR	700 × 150	RB	700 × 200 (7H)
G	700 CMH	G	700 CMH

標準型	規格	標準型	規格
VR	400 × 150	RB	400 × 200 (7H)
G	380 CMH	G	380 CMH

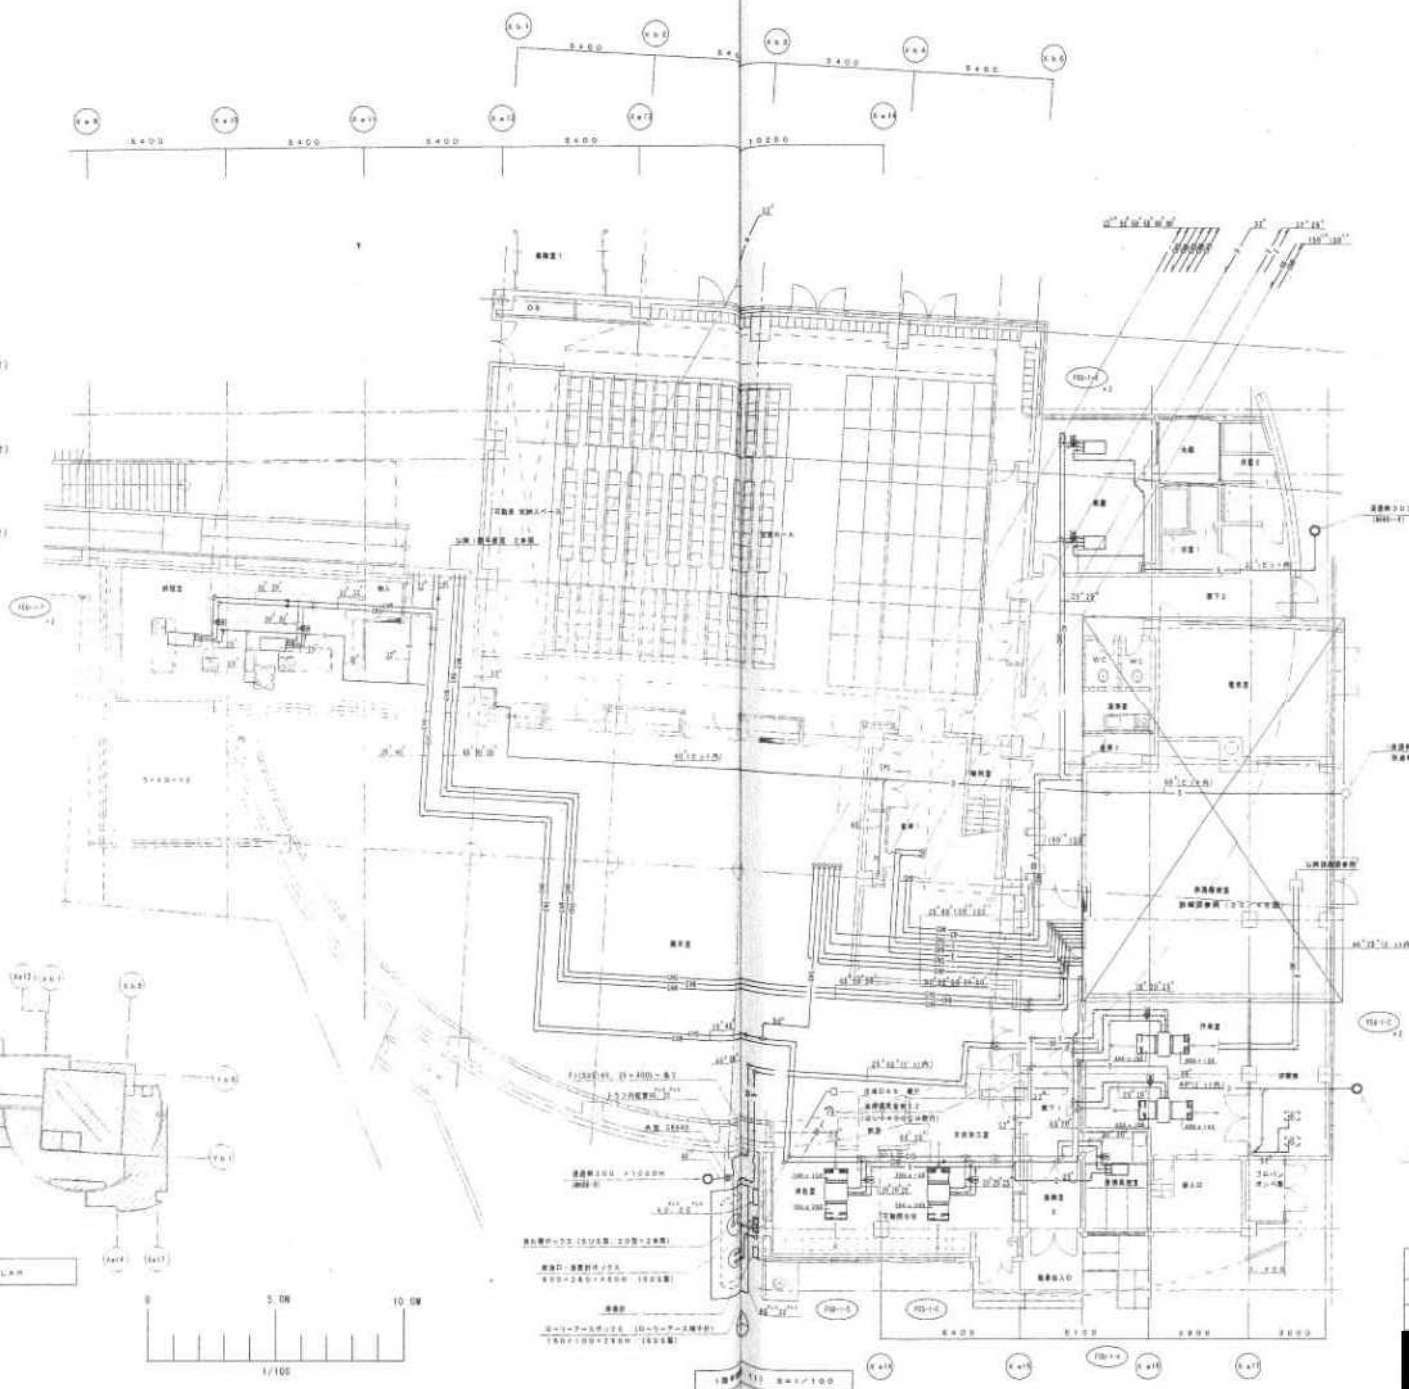

しゅん 功 図			
工 事 名	資料 札幌市ウタリ文芸施設整備工事	図 名	1/100
図 名	1/100 (1) (増設部配管)	日 付	

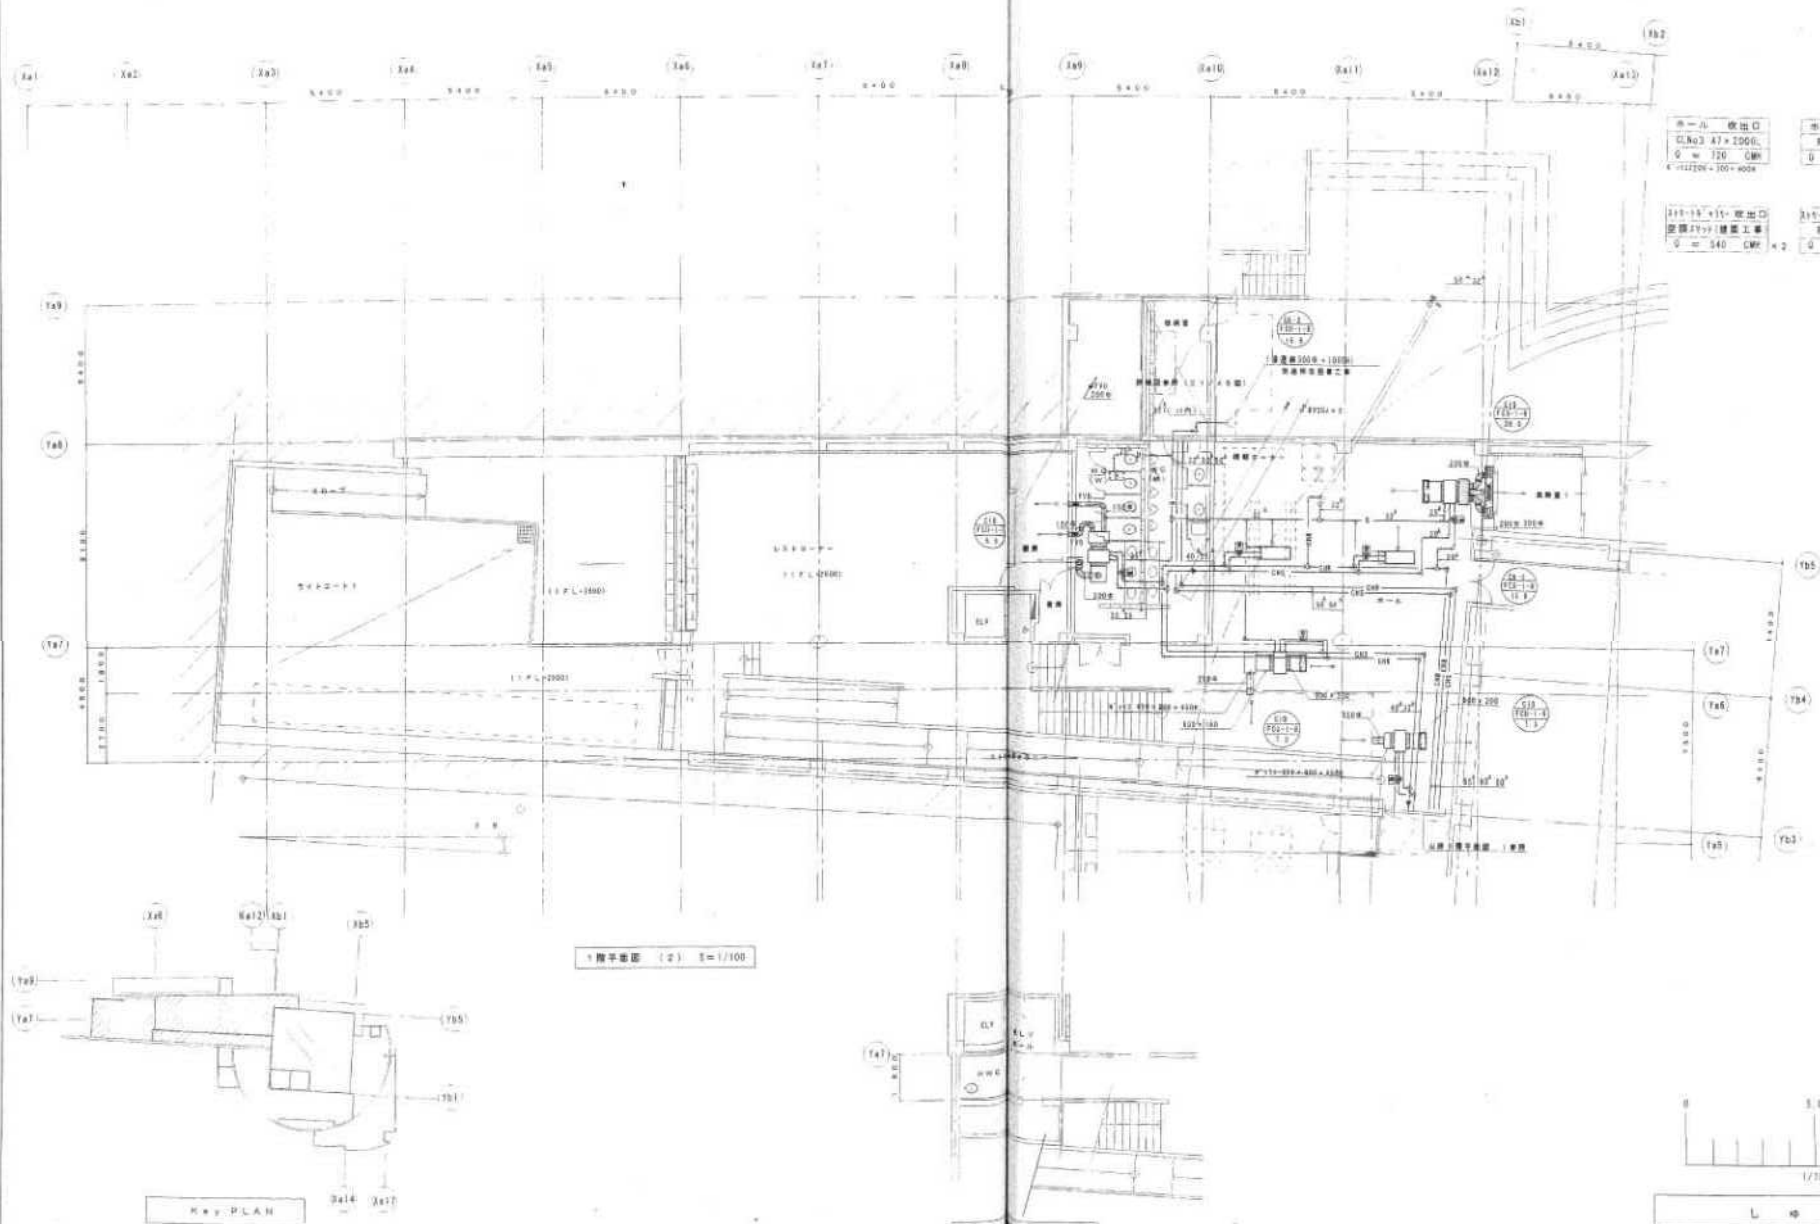

■ 階平面図 (2) S=1/100

■ 階平面図 (2) S=1/100

車-1 出入口 CLNo3 47×2000 Q = 720 CMH 4-112204-100-4004	車-1 出入口 RQ 400×400 (F付) Q = 720 CMH
215-15-15-出入口 RQ 350×250 Q = 540 CMH × 2	215-15-15-出入口 RQ 350×250 (F付) Q = 540 CMH × 2



しゅん 助 図			
工事名	阪神 札幌市ウタリ文庫施設整備工事		
図面名称	階平面図 (2) (水暖配管)	※	1/100

会館第1 出入口
CL No5 75 × 2500
Q = 750
消費電力 113
2700 × 300 × 400

会館第1 出入口
SH-2 800 × 200 (F特)
Q = 750
消費電力 113
2700 × 300 × 400

会館第2 出入口
CL No5 75 × 2500
Q = 750 CWH
消費電力 113
2700 × 300 × 400

会館第2 出入口
SH-2 800 × 200 (F特)
Q = 750 CWH
消費電力 113
2700 × 300 × 400

会館第3 出入口
CL No5 75 × 3000
Q = 820 CWH
消費電力 113
2700 × 300 × 400

会館第3 出入口
SH-2 1100 × 200 (F特)
Q = 820 CWH
消費電力 113
2700 × 300 × 400

生活増設出入口
CL No4 61 × 2700
Q = 720 CWH
消費電力 113
2800 × 300 × 400

生活増設出入口
SH-2 800 × 200 (F特)
Q = 720 CWH
消費電力 113
2800 × 300 × 400





しゅん 功 図			
図面名称	2階平面図 (1) (生活増設部)	縮 尺	1/100

1255228-1
CL No2 33
Q = 150
消費電力 152
700 × 300 × 300H

1255228-2
CL No2 33 × 1500L
Q = 450 CMH
消費電力 113
1700 × 300 × 300H



1255228-3
CL No2 33 × 1500L
Q = 800 CMH
消費電力 113

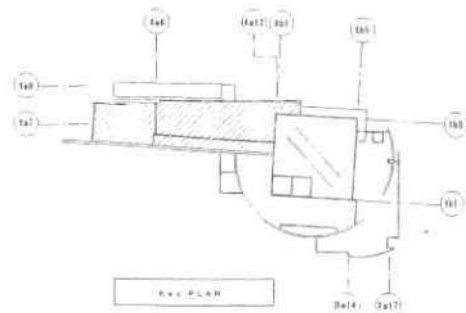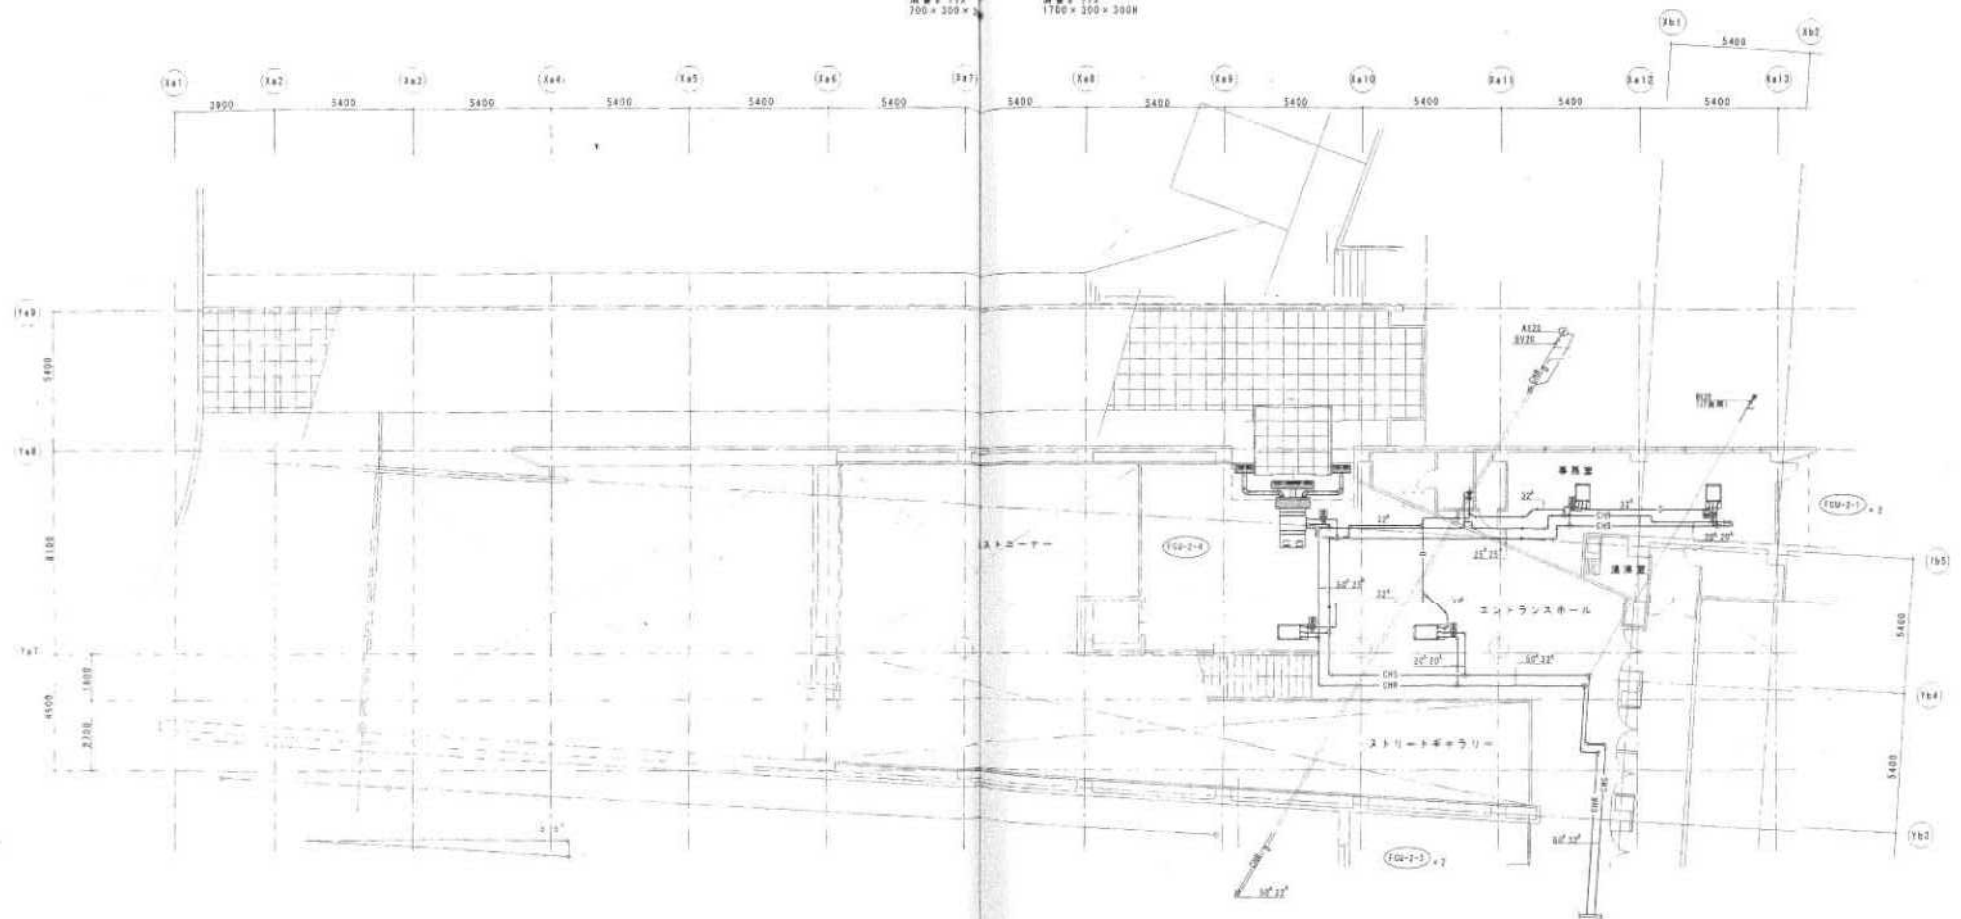


2階平面図 (2) 8-1/100




しゅん 功 図			
図 面 名 称	2 階 平 面 図 (2) (水 道 配 置 図)	縮 小 率	1/100

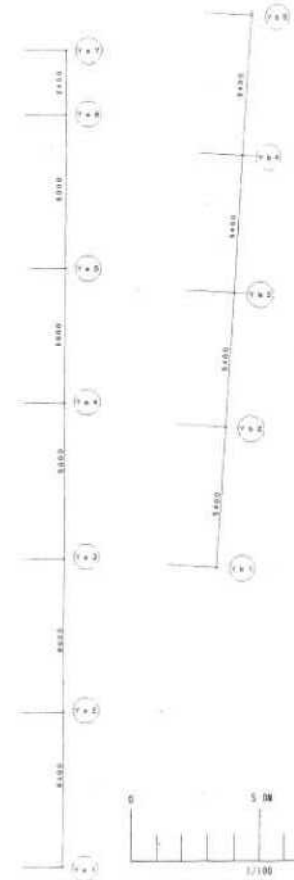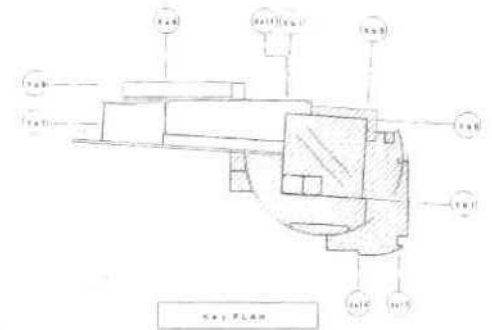


し せ ん 研 究			
図 面 名 称	平面図 (1) (清版用配管)	縮 小 率	1/100

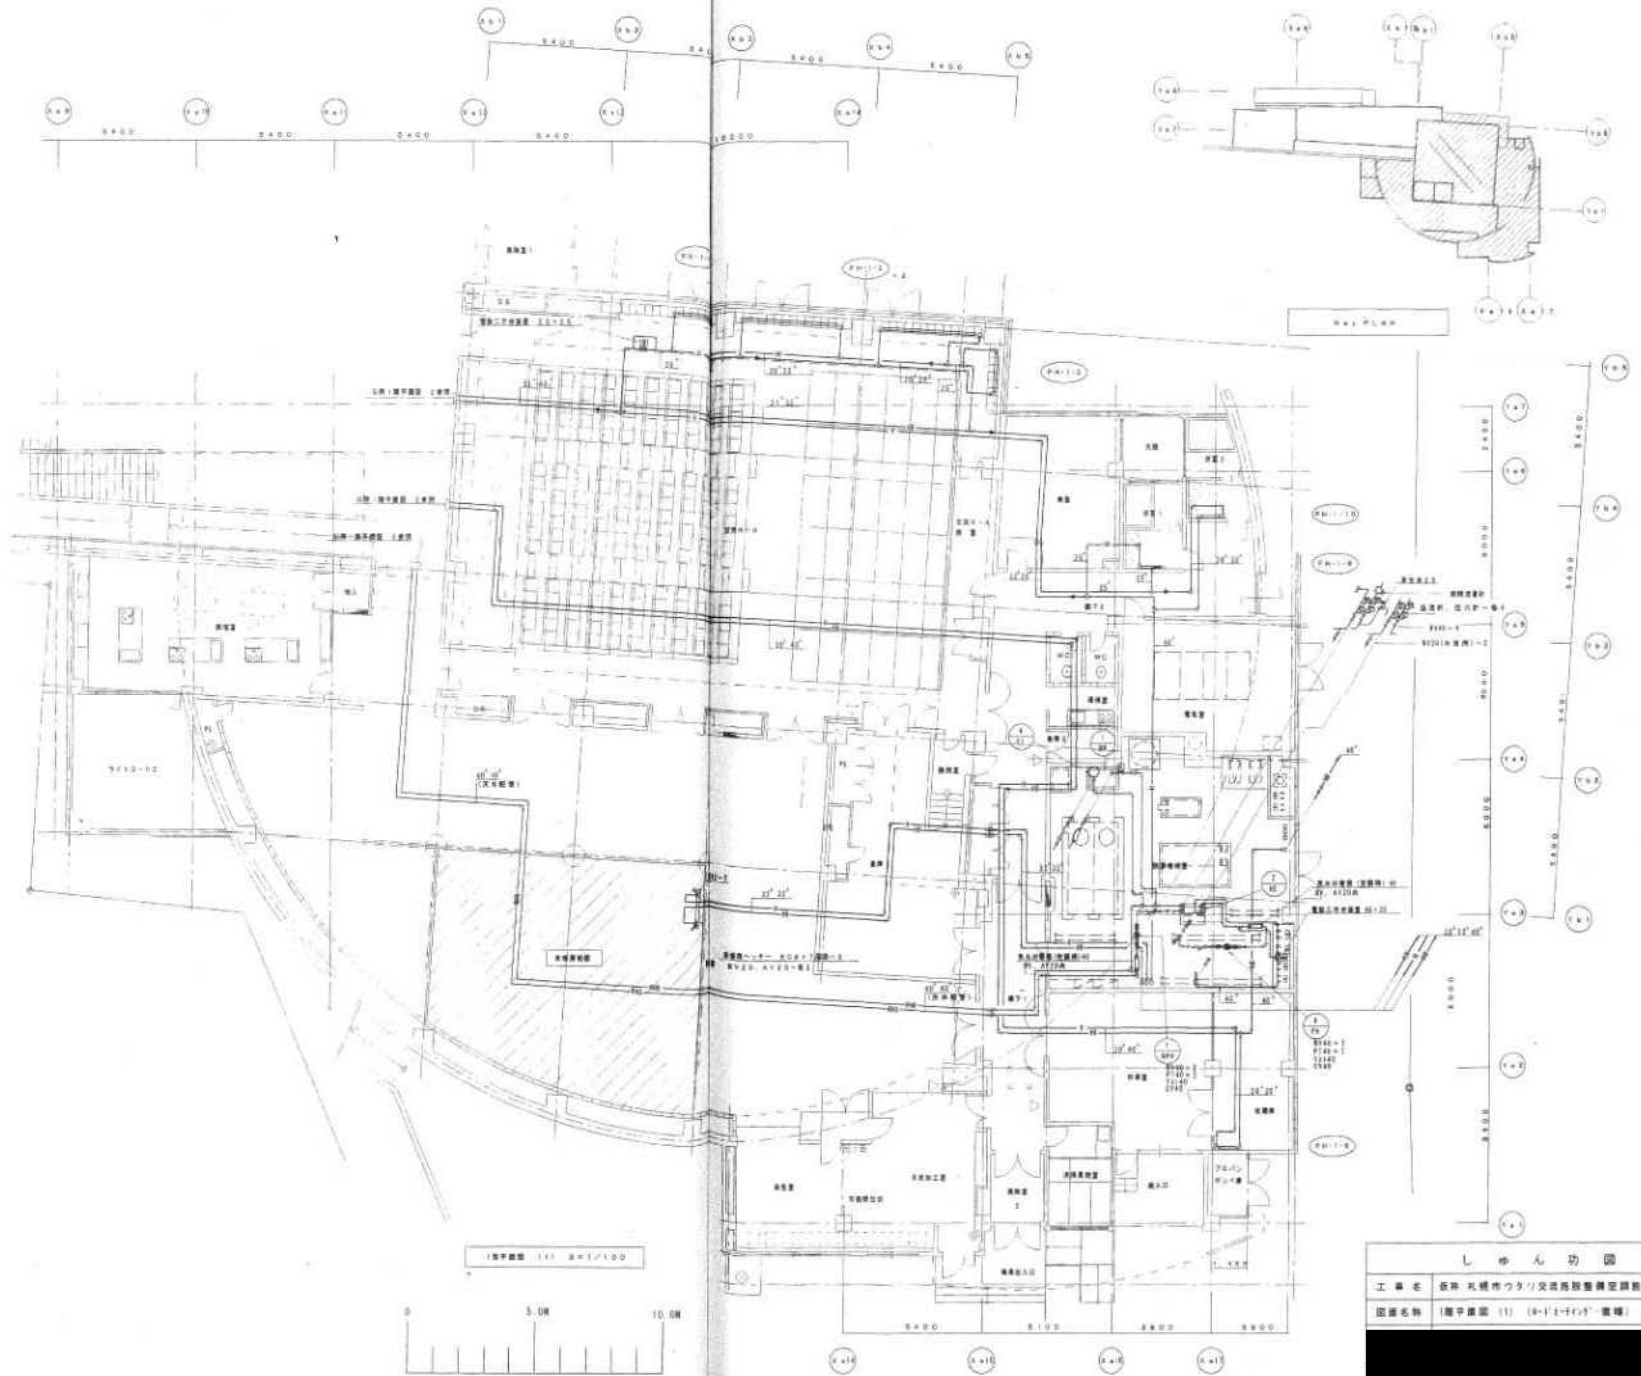


しゅん 功 図			

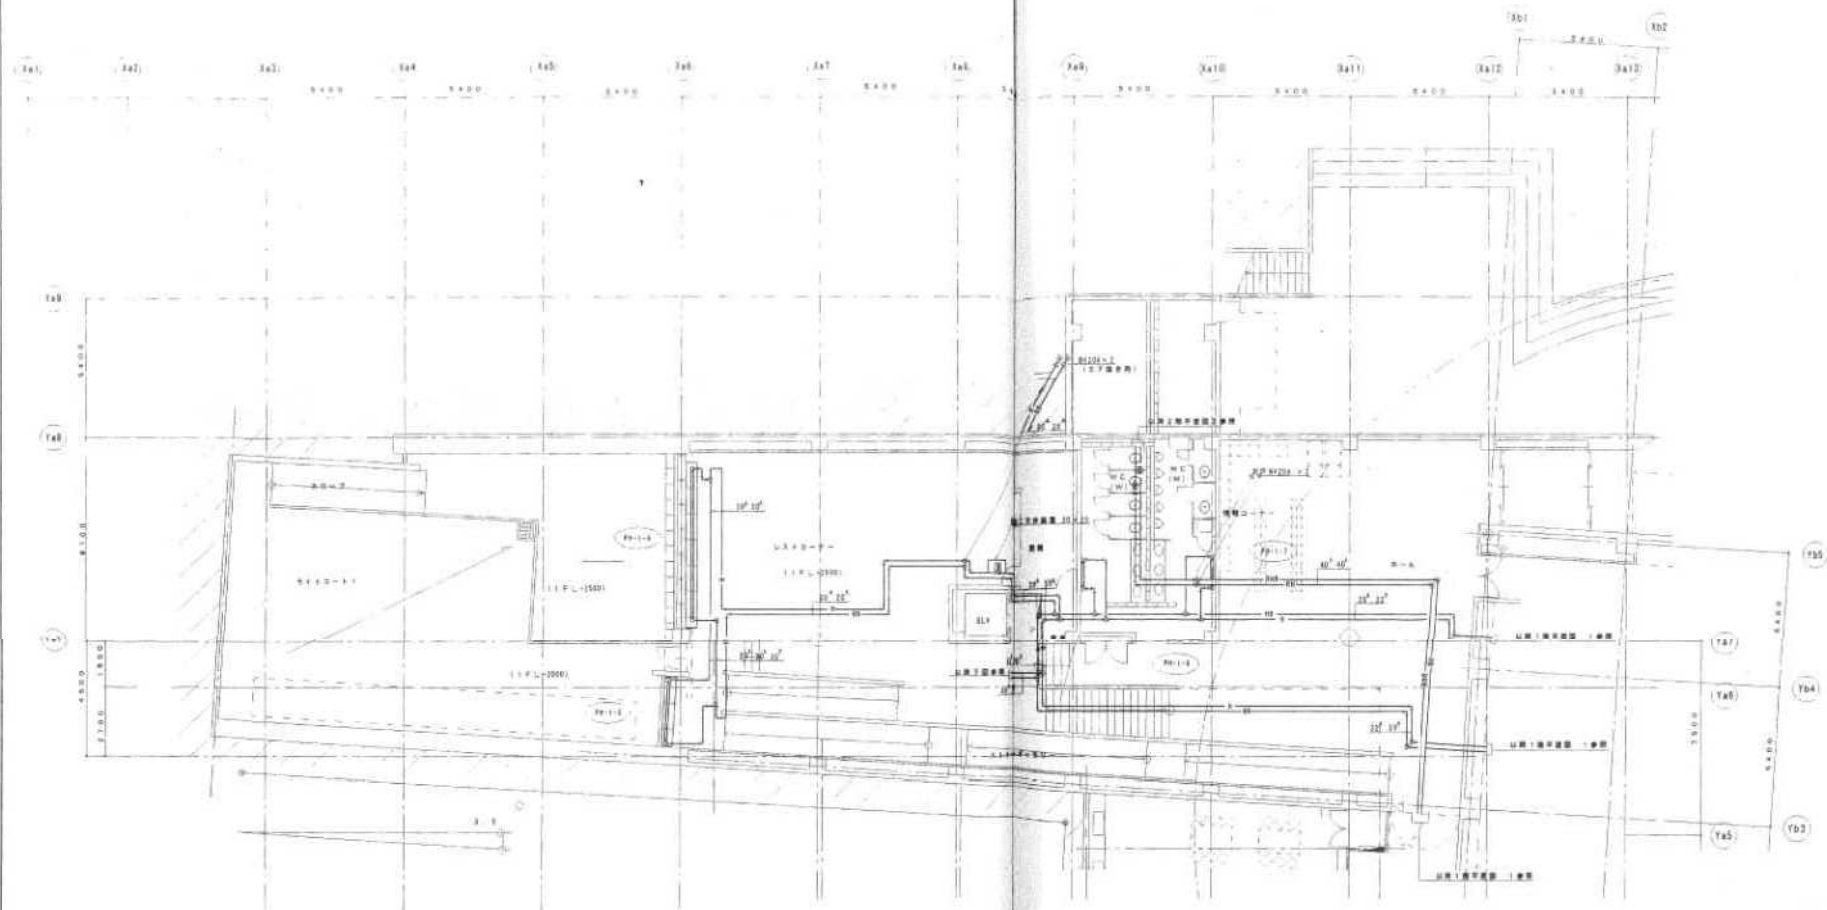


1階平面図 (2) S=1/100

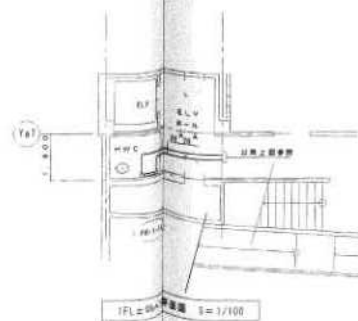



1階平面図 S=1/100

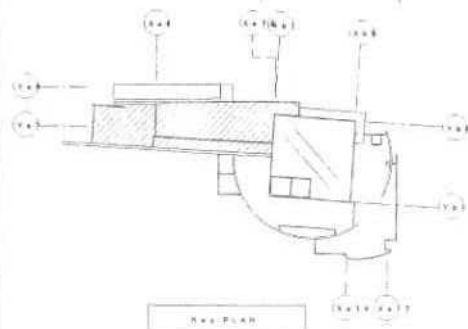



1階平面図

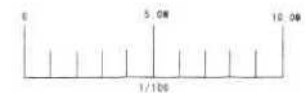

しゅん 功 図			
図 表 名 称	1階平面図 (2) (B-3) (1-14) (1) - 建築	縮 小 率	1/100

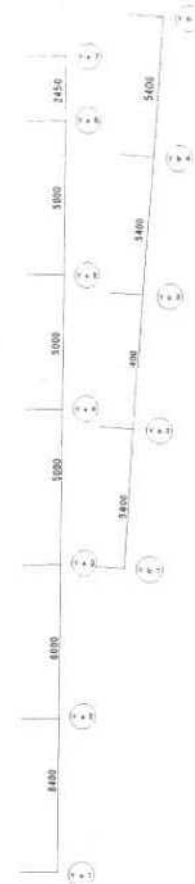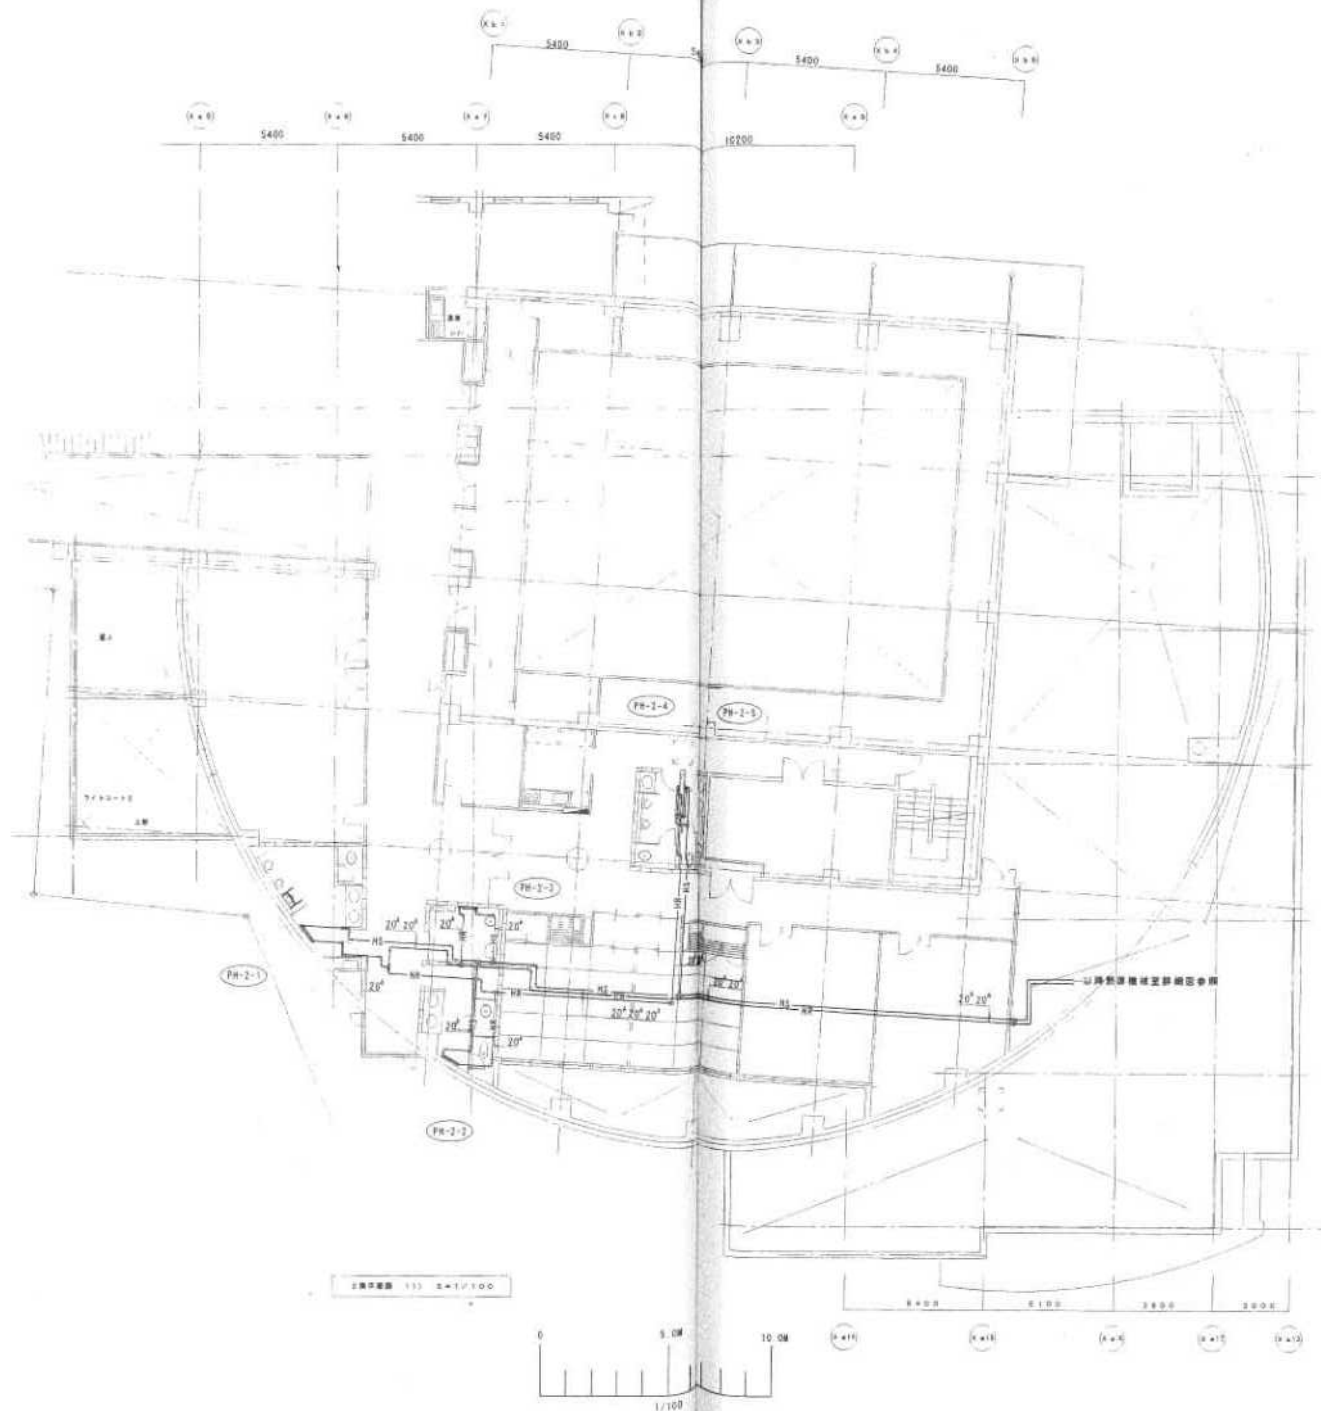

しゅん 功 図			
図面名称	2階平面図 (1)	(8-1) 1-11 (9' - 10' 10' 11')	1/100

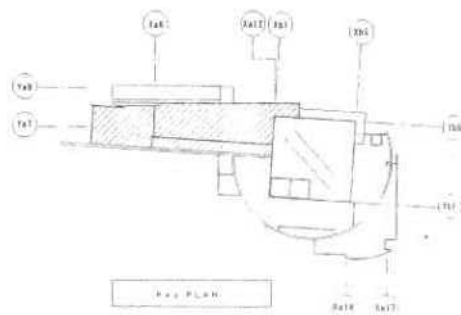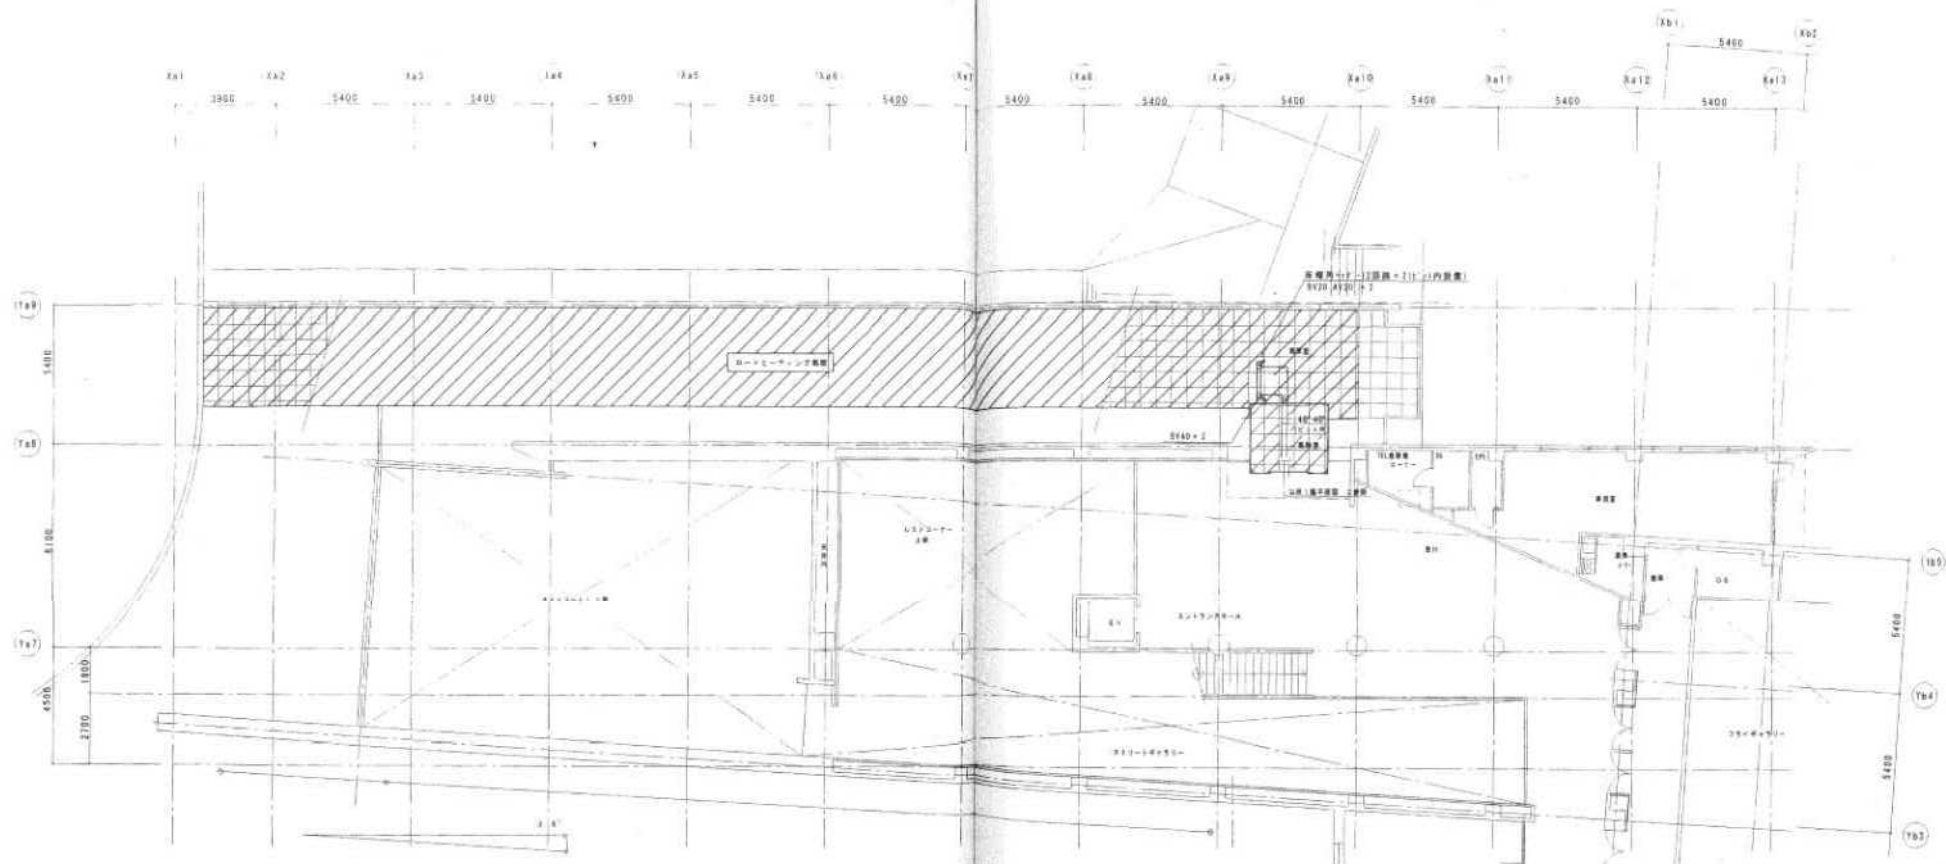

2階平面図 (2) 2-1/100



しゅん 功 図			


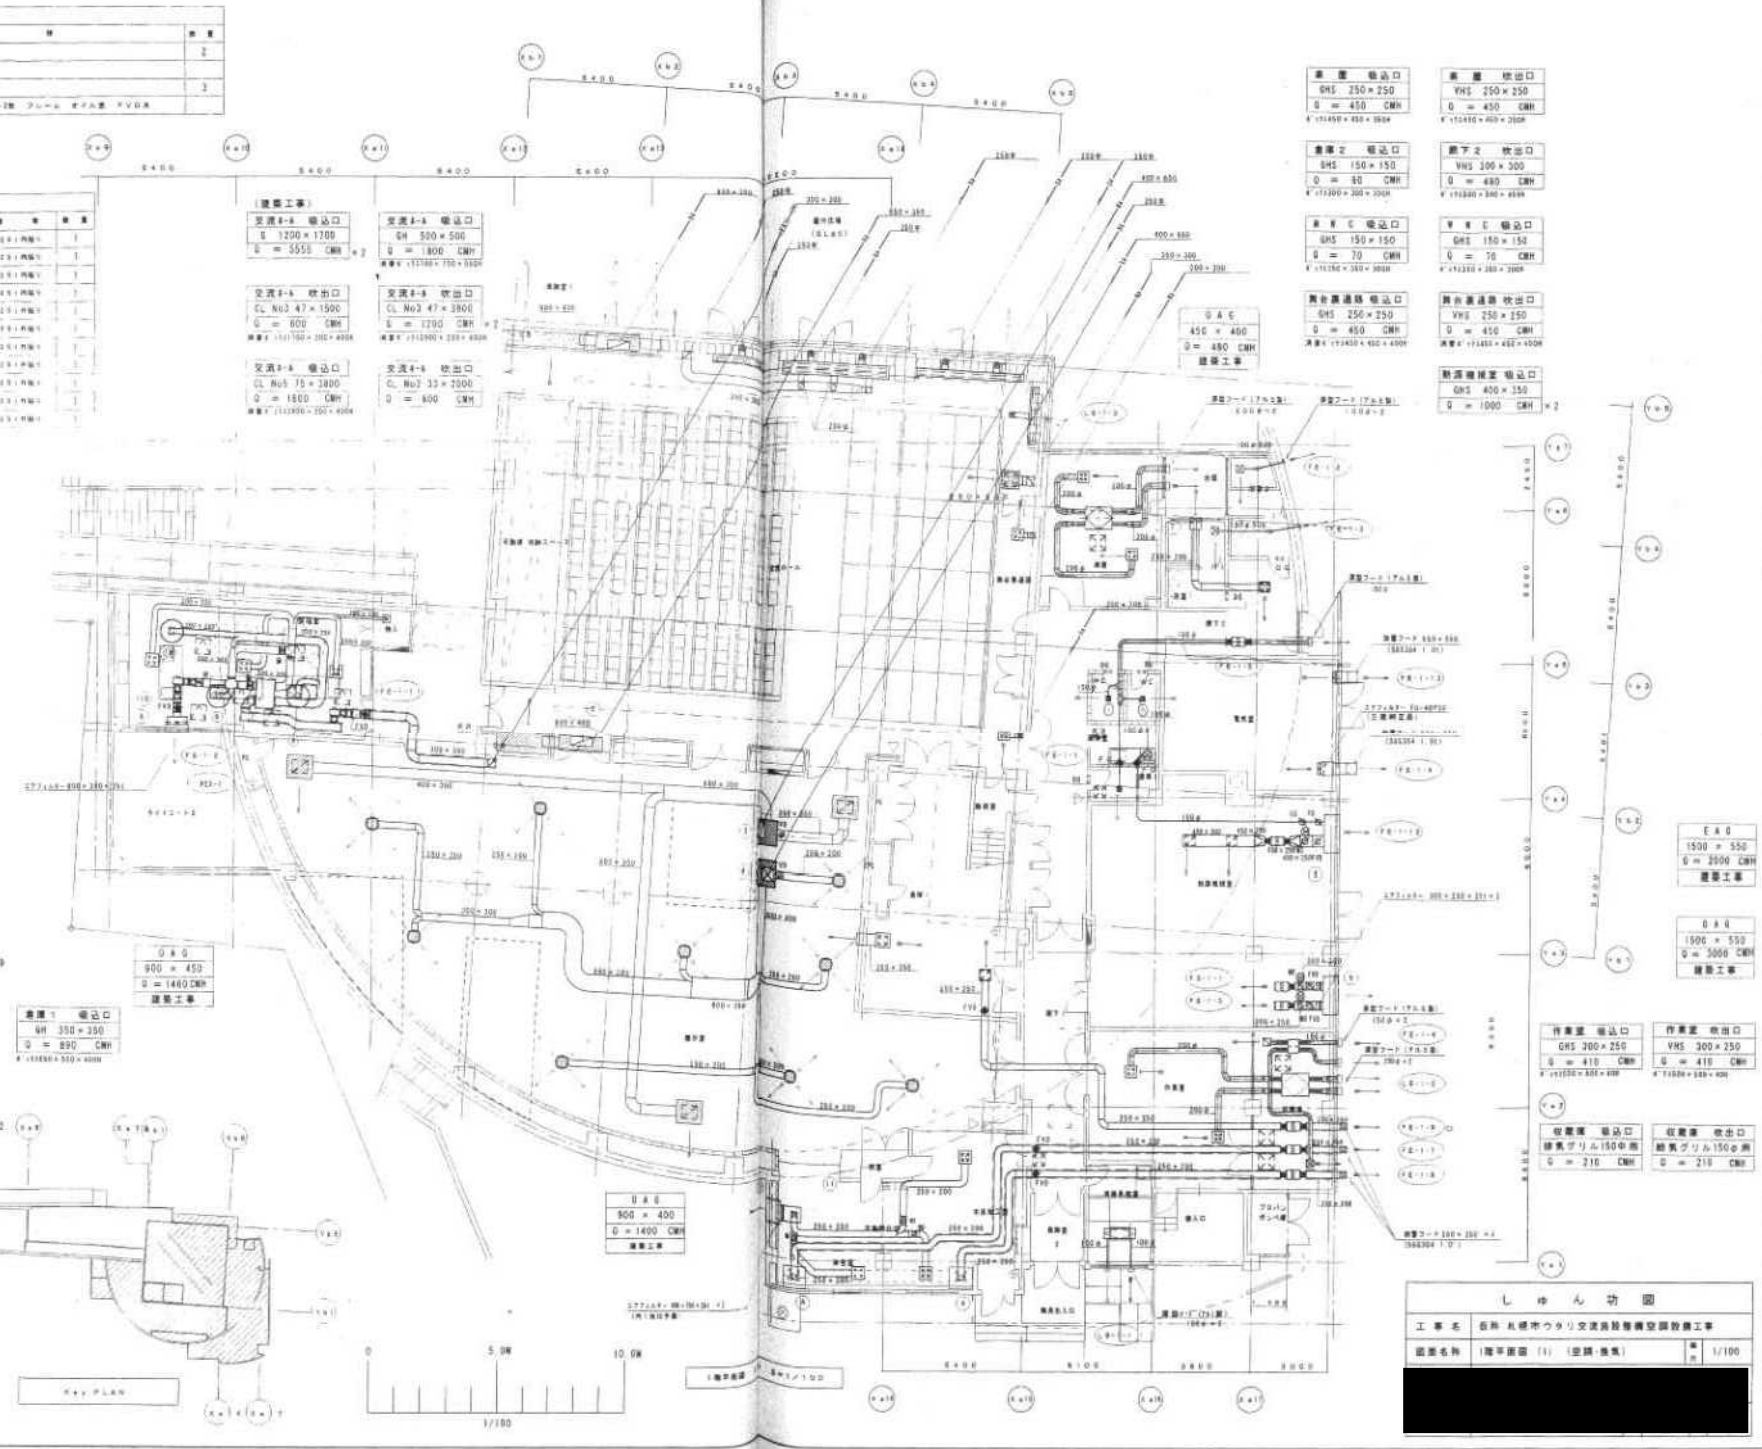


しゅん功図	
縮尺	1/100

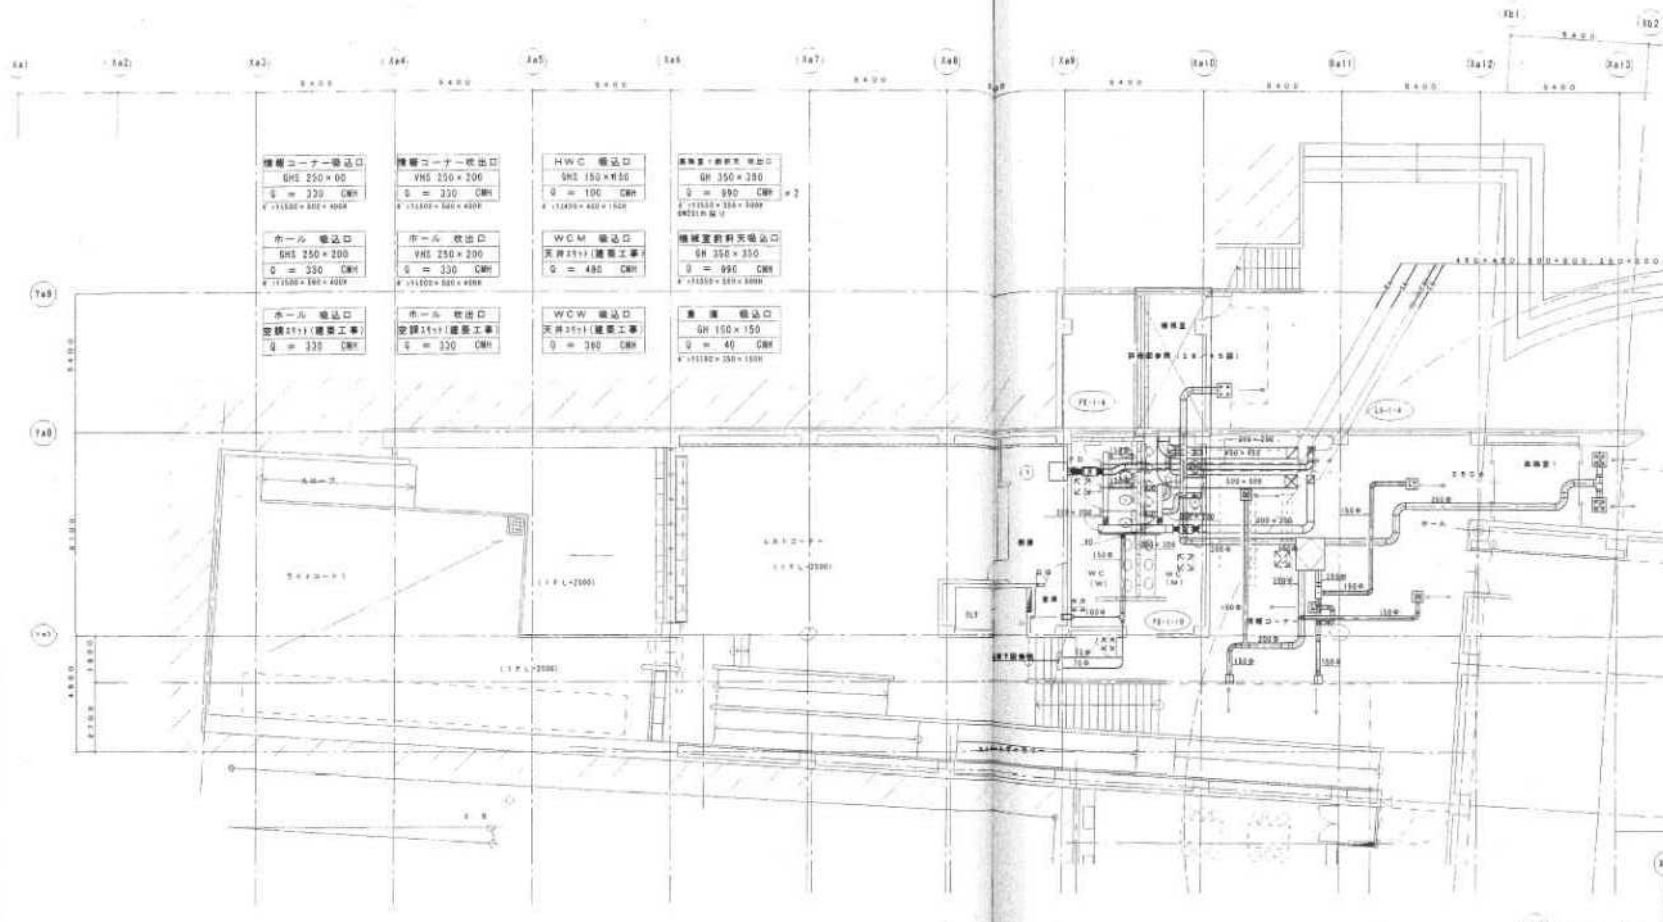



1階平面図 (2) S=1/100

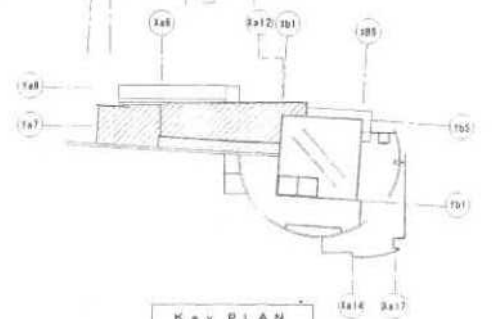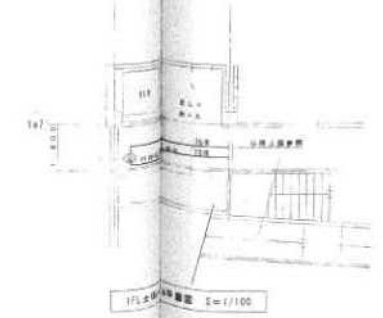


Key PLAN	
しゅん 功 図	
工 事 名	反坪 札幌市ウチリ交通施設整備交設設備工事
図面名称	1階平面図 (2) (変形・補正)
縮 小 率	1/100

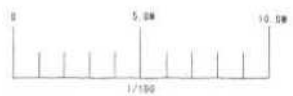



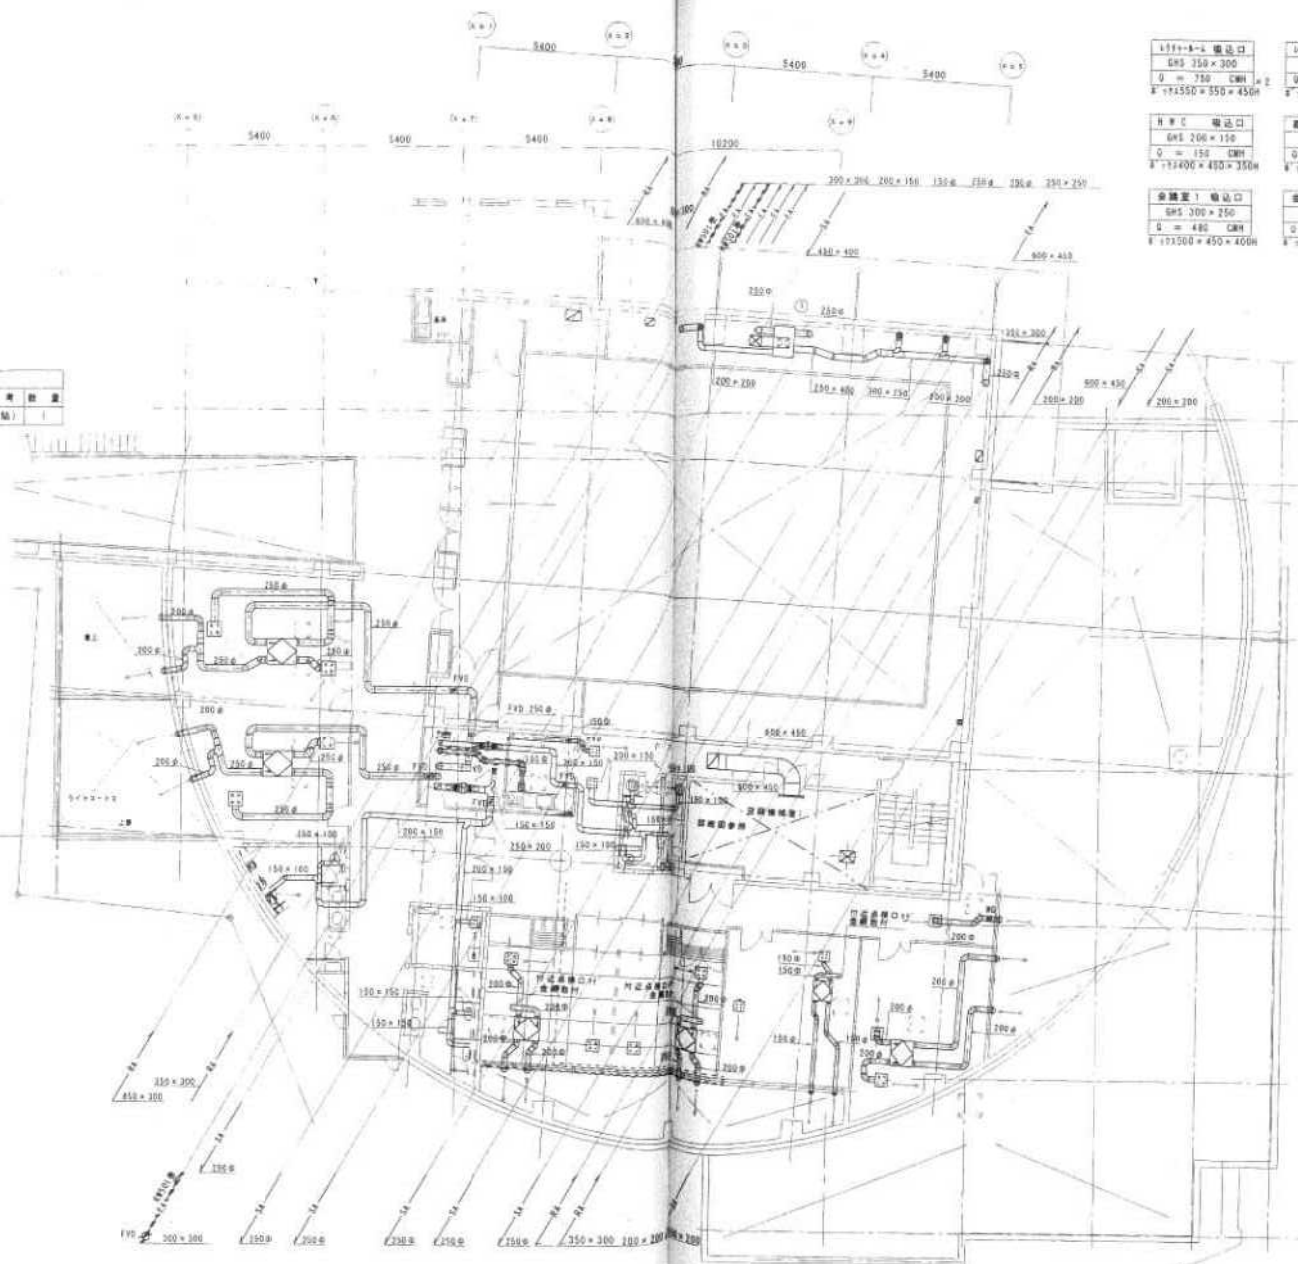

197+8-2 出入口 HS 350×300 Q = 750 CMH E = 131550×550×450H	197+8-3 出入口 HS 350×300 Q = 750 CMH E = 131550×550×450H	金庫室7 出入口 HS 300×250 Q = 480 CMH E = 131500×450×400H	金庫室8 出入口 HS 300×250 Q = 480 CMH E = 131500×450×400H

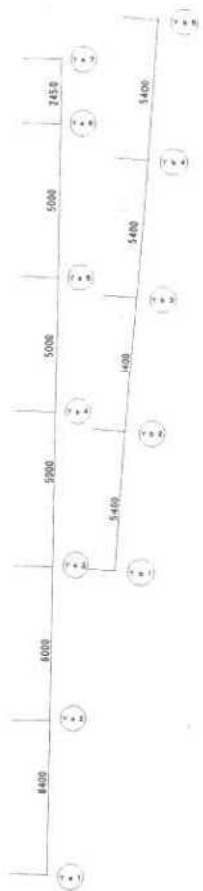

しゅんぬく		
工事名	昭和 札幌市ツタリ文芸館新築工事	
図面名称	2階平面図 (1) (定額・標準)	1/100

1213-9-排水口
25-F 300φ
Q = 360 CMH × 16
流量 117
400 × 400 × 400H

1213-18-8排水口
GHS 250 × 200
Q = 410 CMH × 2
171450 × 400 × 400H


1213-18-8排水口
VHS 250 × 200
Q = 410 CMH × 2
171450 × 400 × 400H

1213-1
1213-18-8排水口
GH 150 × 150
Q = 70 CMH
171300 × 300 × 300H


1213-1
普通型 排水口
VHS 150 × 150
Q = 70 CMH
171300 × 300 × 300H

排水 排水口
HS 300 × 300
Q = 530 CMH
171500 × 300 × 400H

排水 排水口
HS 1000 × 300
Q = 220 CMH
171100 × 500 × 500H

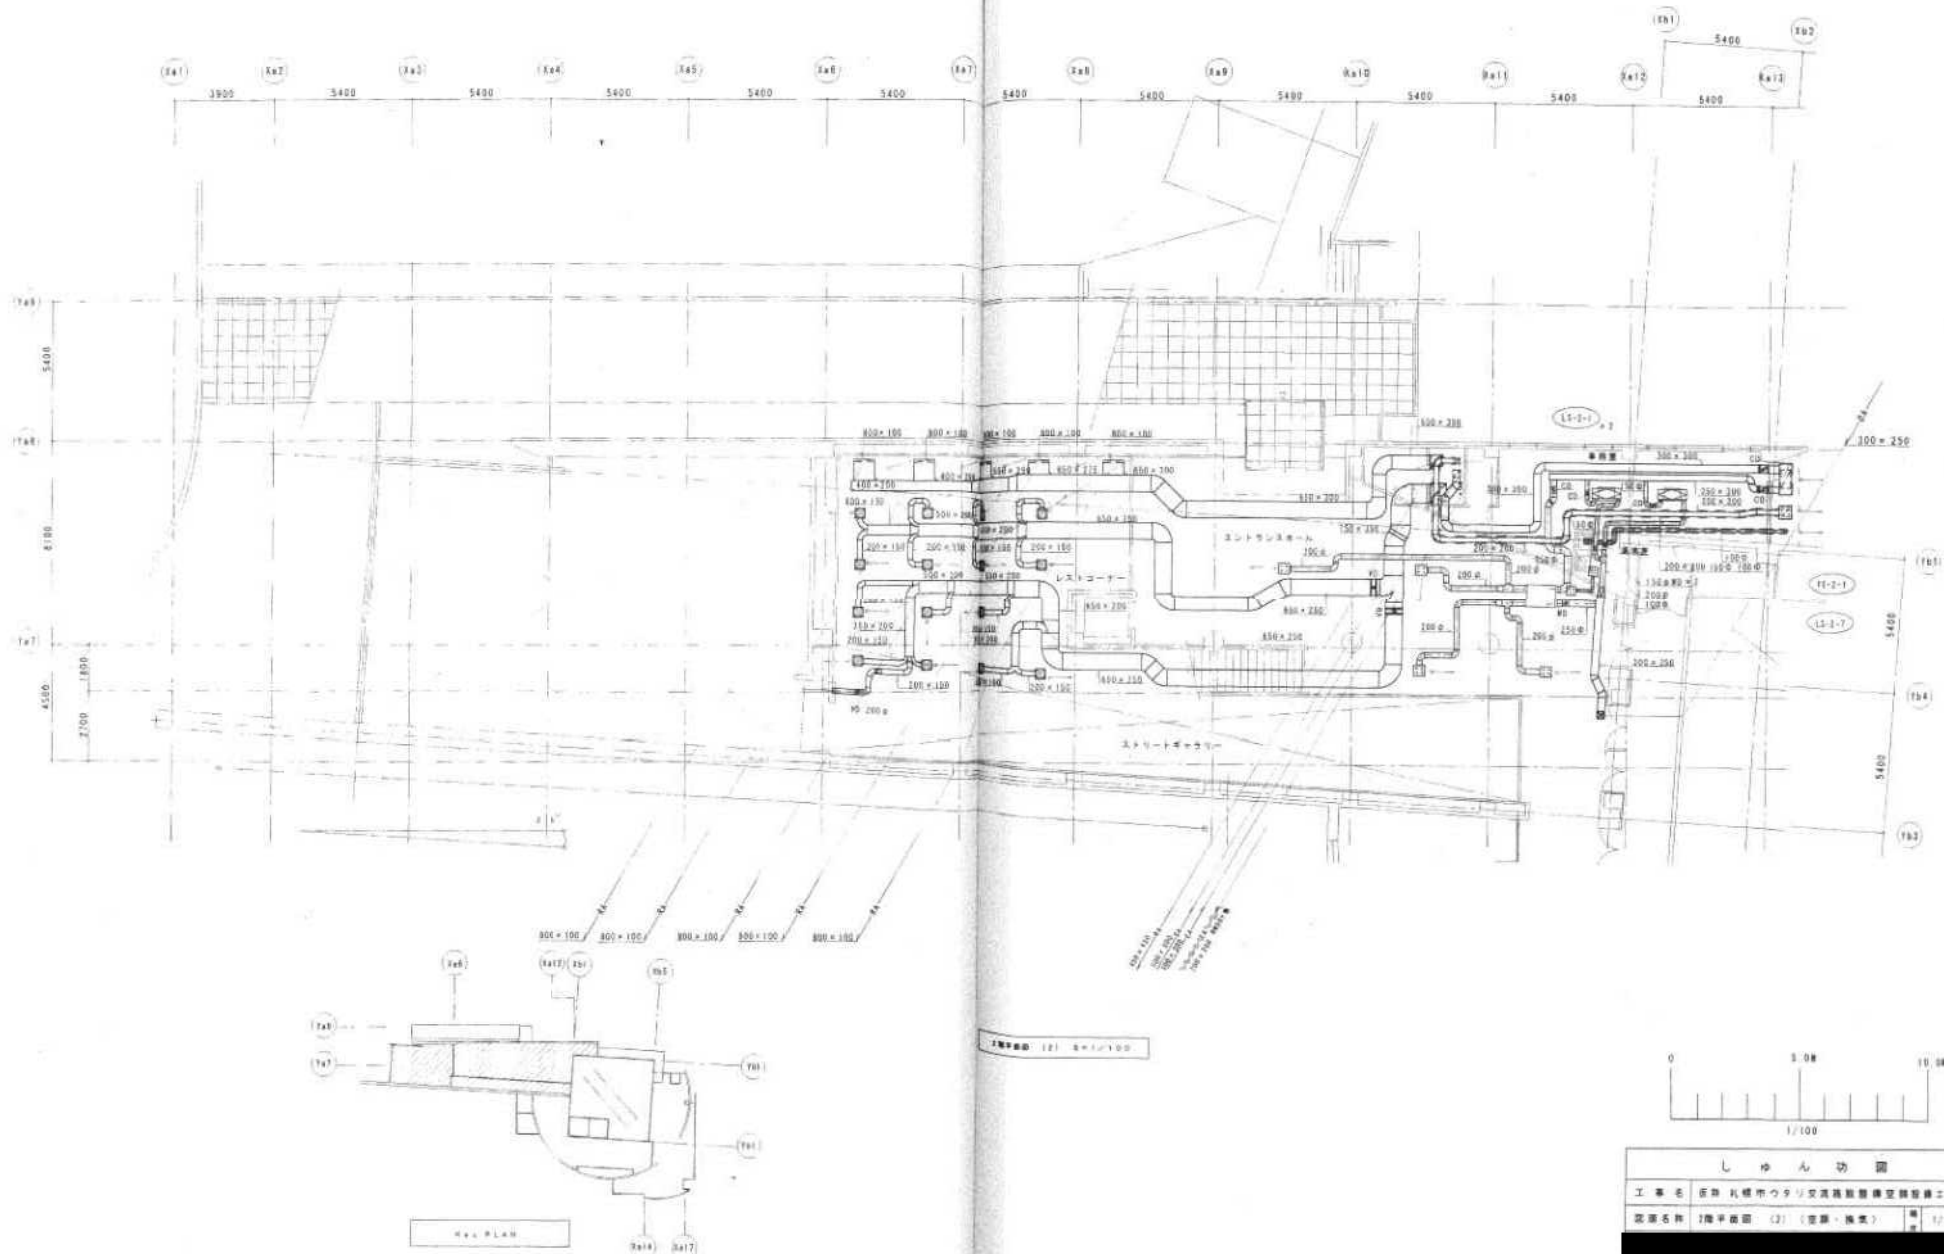




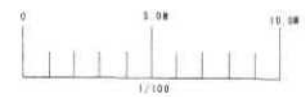

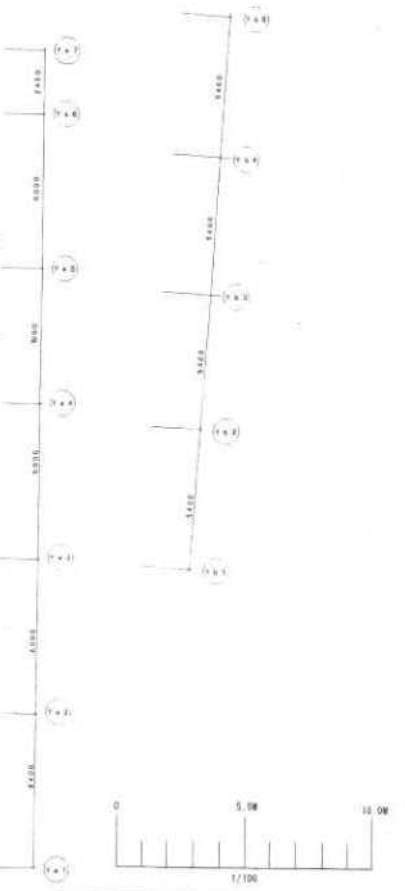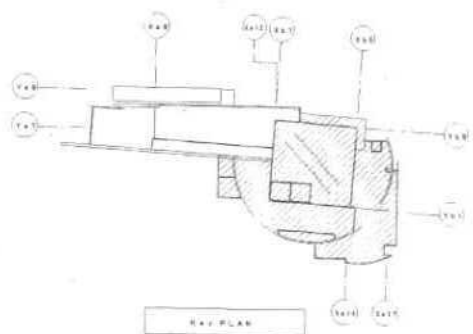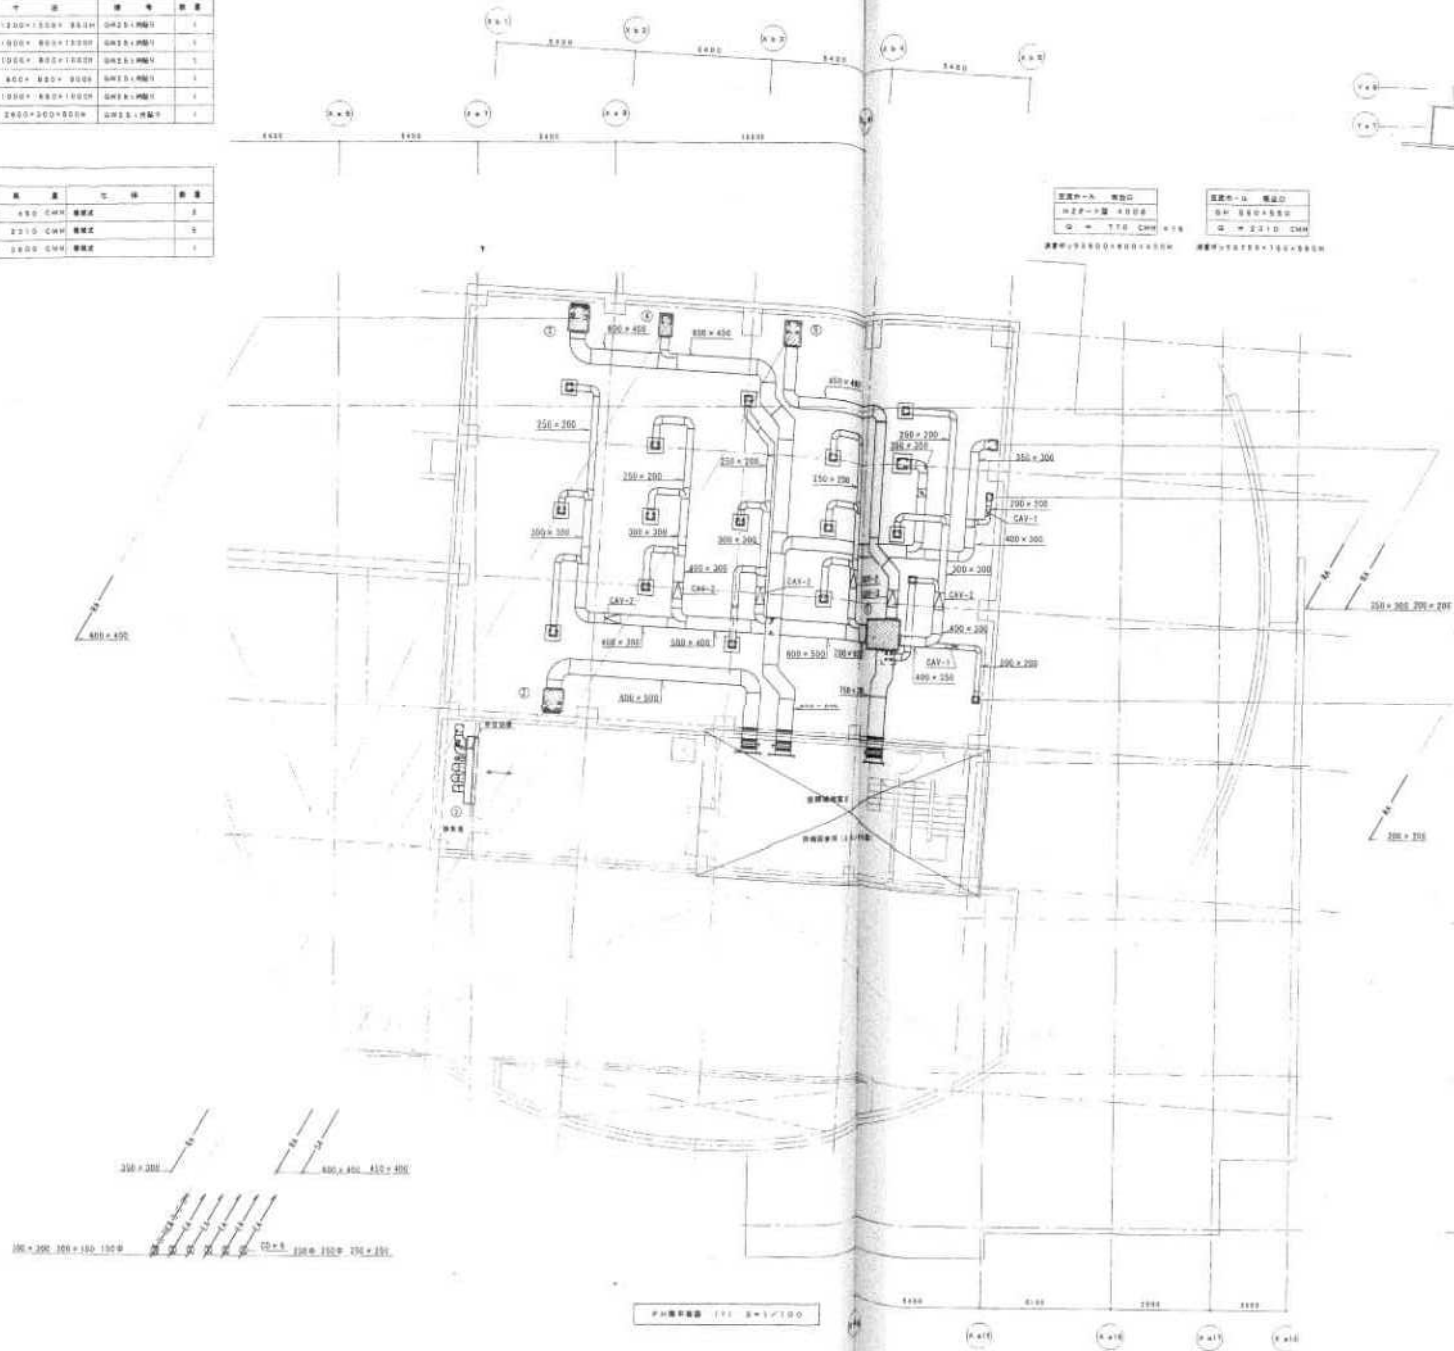

しんごう			

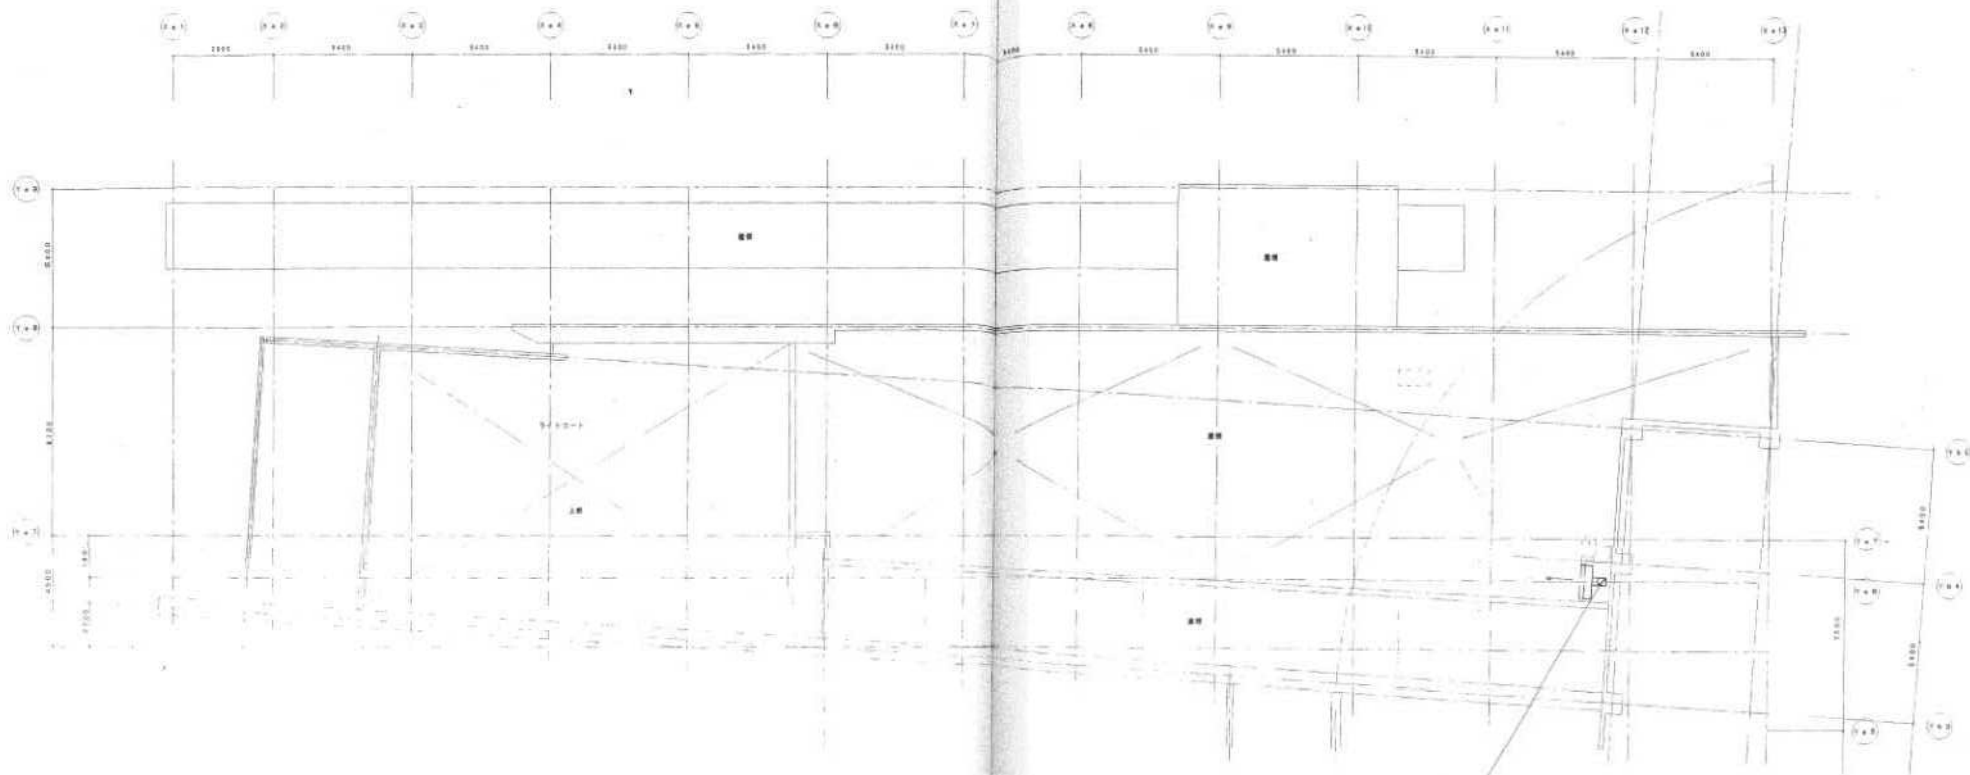


PH配平図 1/100


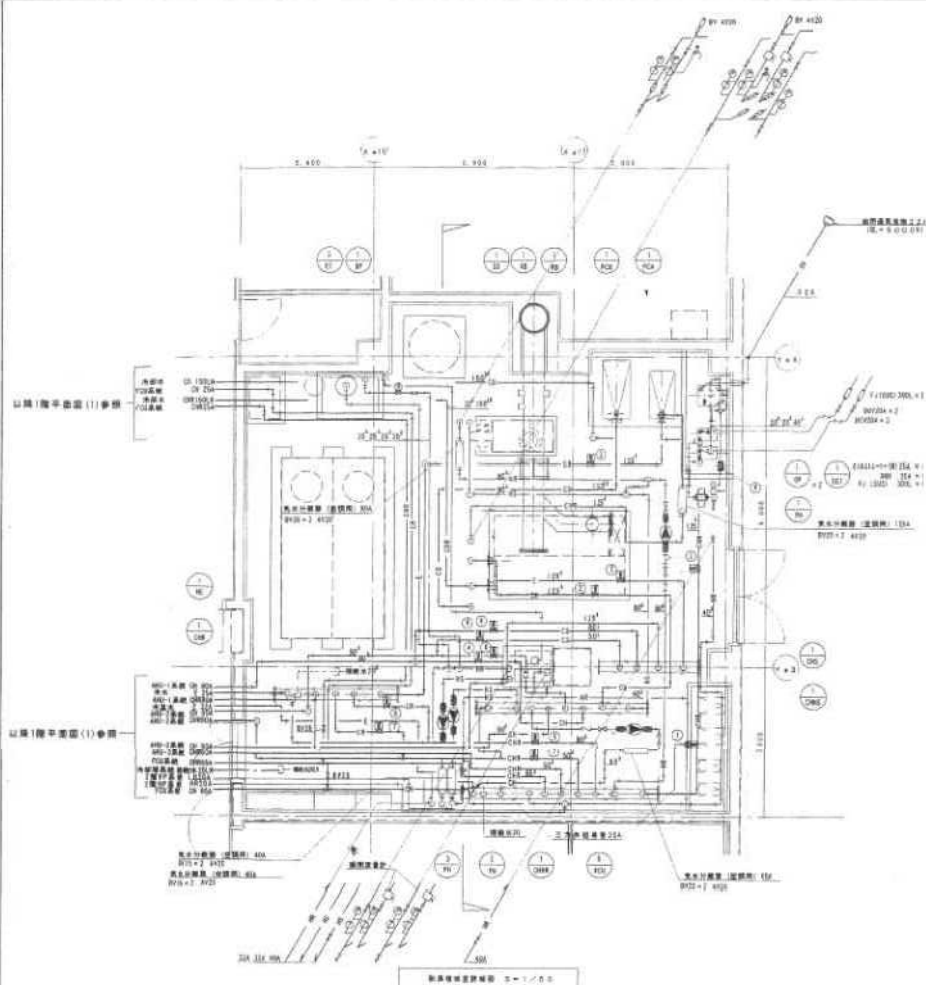

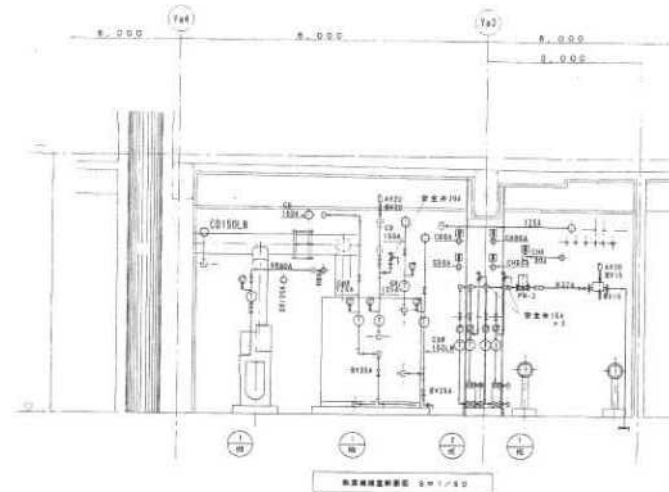し め ん 図



図面名称 新築施設設計図 (空調配管)


図 号 1/36

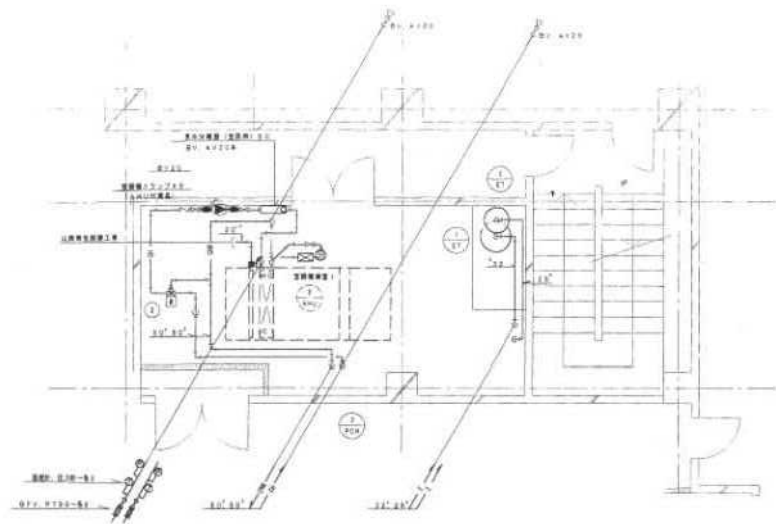

27 設備配置図 (R.V. A120) 詳細図 5-1/50

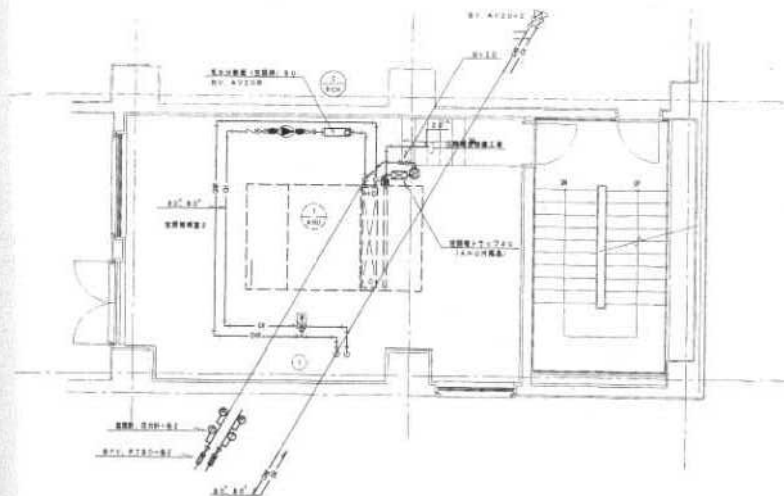

28 設備配置図 (R.V. A120) 詳細図 5-2/50

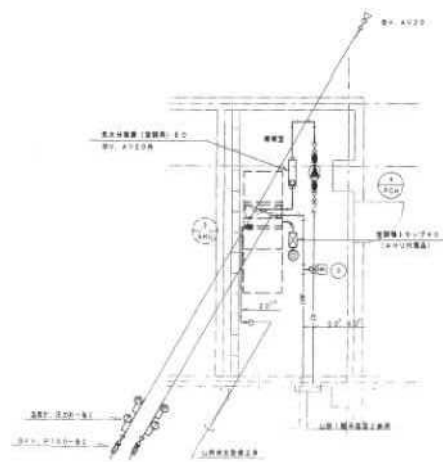


29 設備配置図 (R.V. A120) 詳細図 5-3/50





しゅん功図			
図面番号	空調機配置詳細図 (空調機室)	比例尺	1/50

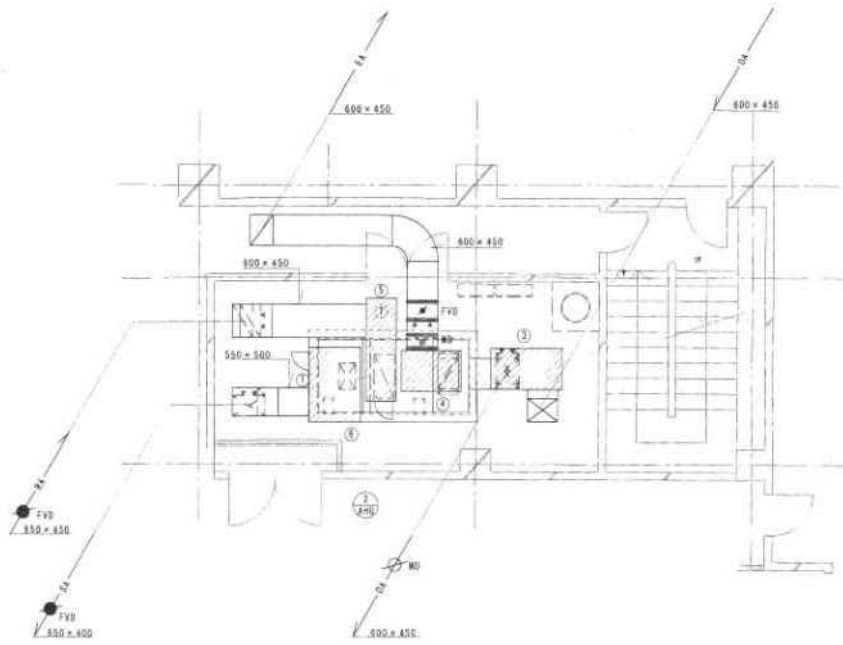

2F 設備機械配置 (東向き平面図) 図面番: S-1/80

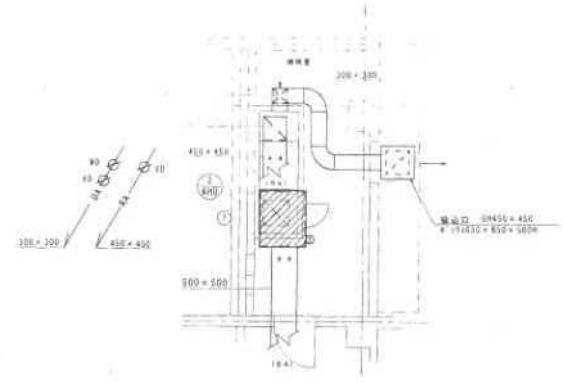


1F 設備機械配置 (北向き平面図) 図面番: S-1/80

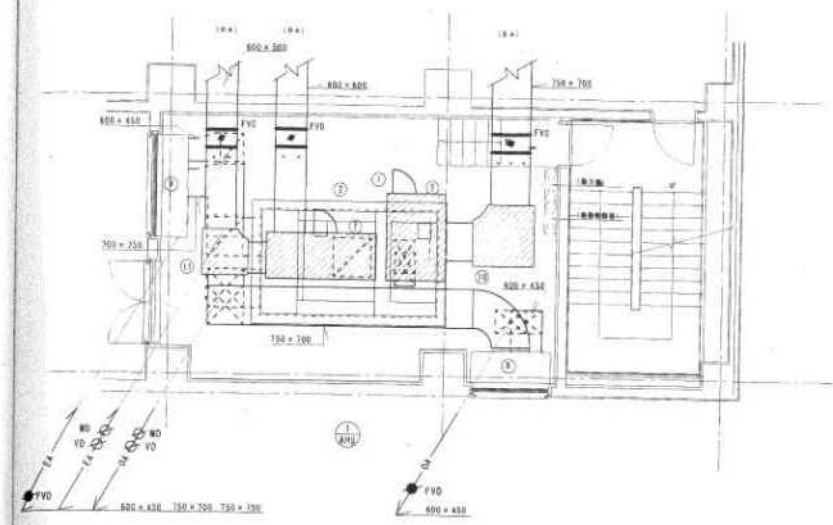


3F 設備機械配置 (東向き平面図) 図面番: S-1/80



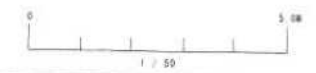


しゅん 計画	
図面名称	設備機械配置図 (設備配置)
図面番	1/80

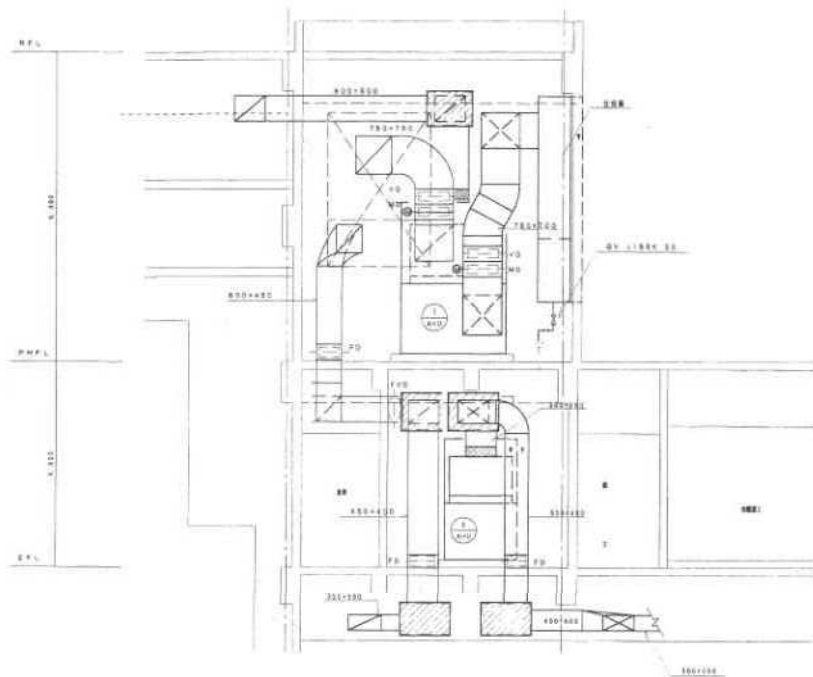


既存建物1・2階平面 5-1/50

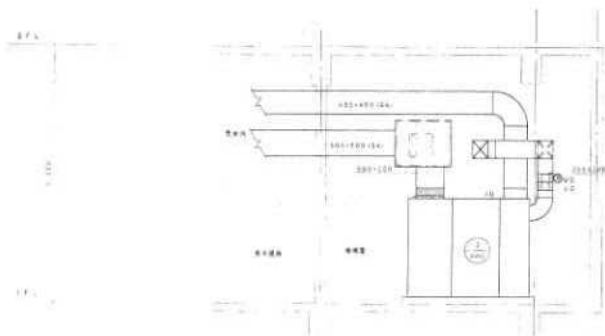

1階新築部分平面 5-4/1/50

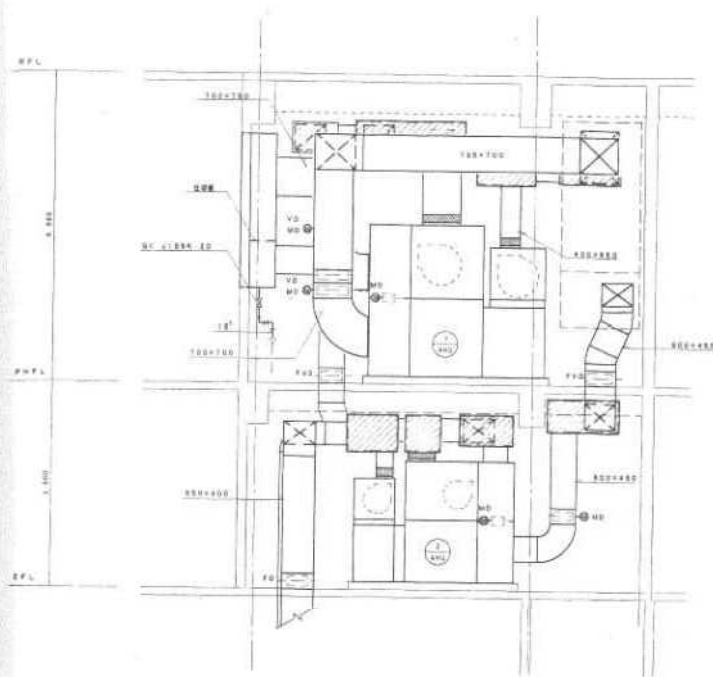

既存建物1・2階平面 5-1/50

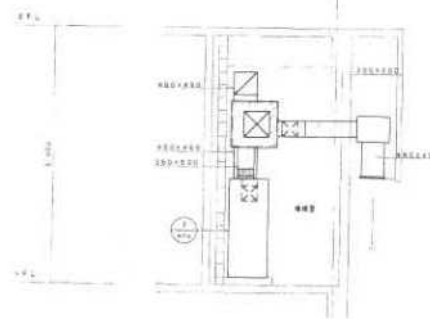

1階新築部分平面 5-4/1/50



しゅん 功 図			
