

令和3年度

排水管経路図

業務名称





西28丁目駅ほか排水管清掃業務

注記


- ・ 図面上の縮尺はA1サイズとする。
- ・ 平面図に赤線で示した範囲を清掃実施箇所とする。

札幌市交通局 高速電車部 施設課

西28丁目駅

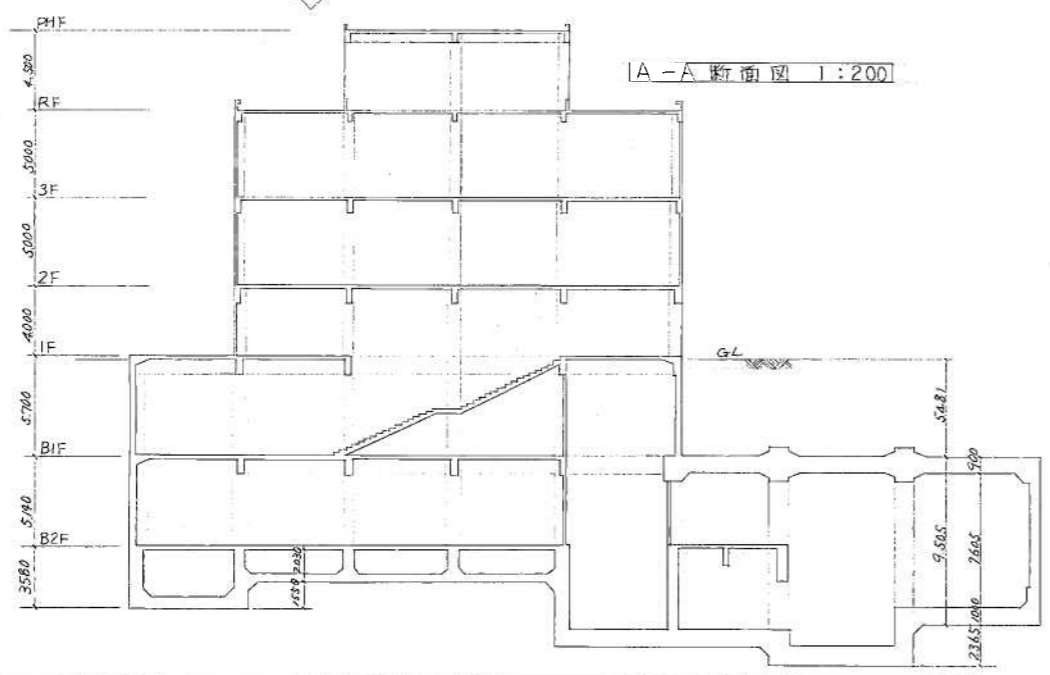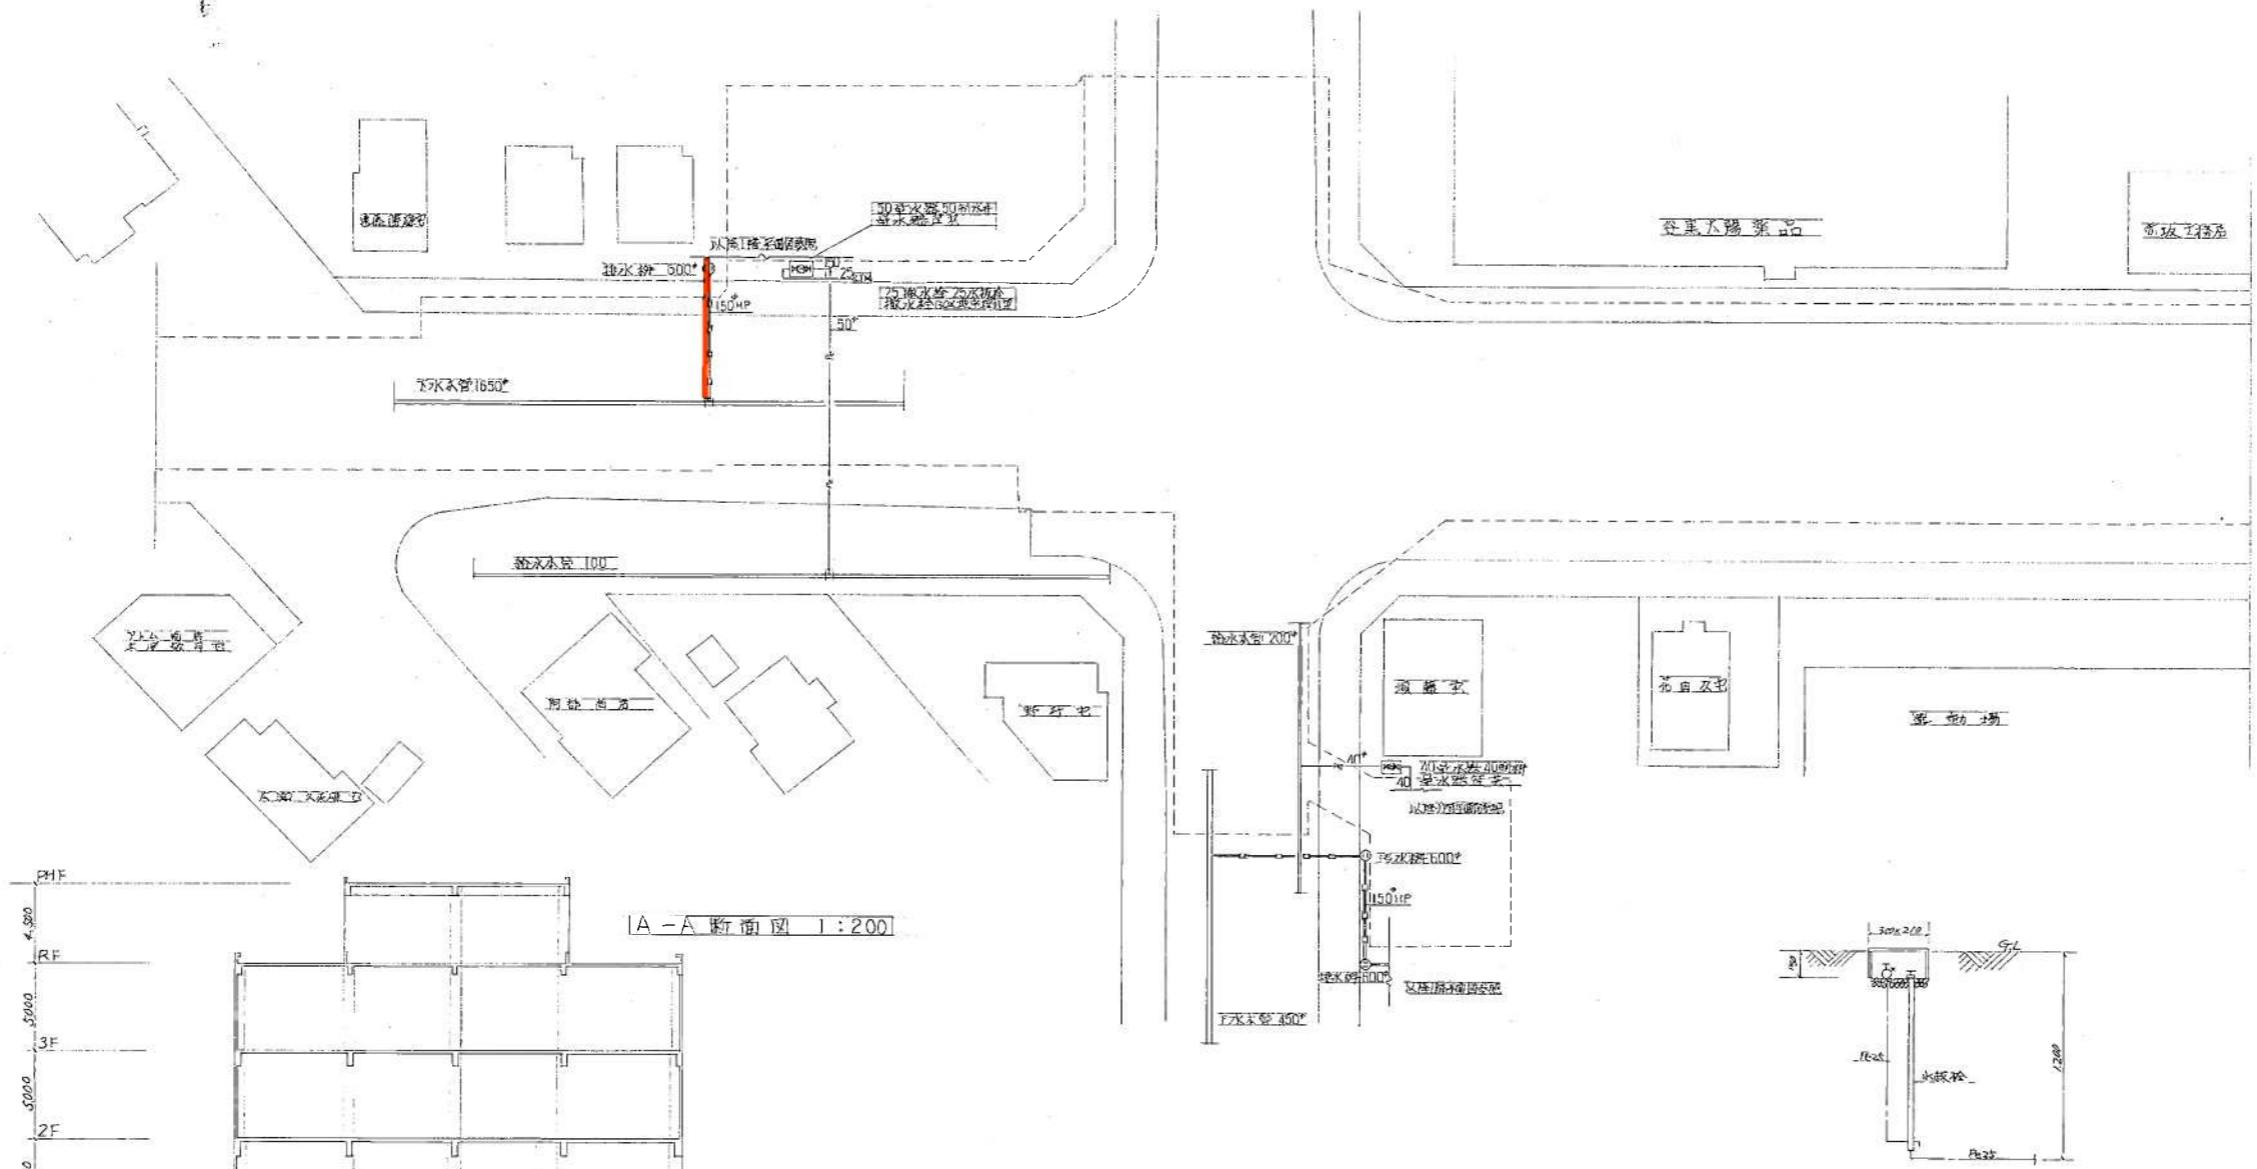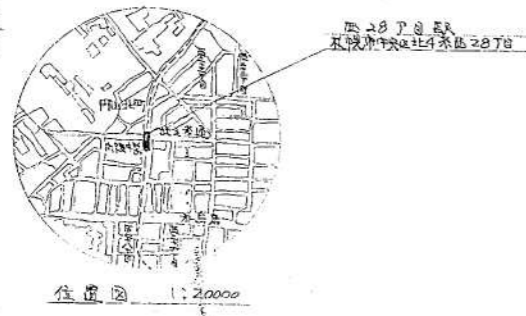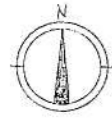

配管案内図 1:300

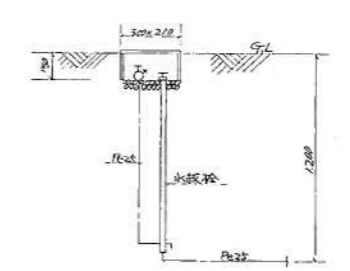


埋込型栓付栓取付図 NoSCALE


凡例

記号	名称	備考
Pe	給水引込管	水道用防止レリ管
VP	給水管	水道用防止レリ管
—	給水管	水道用防止レリ管
X	消火管	亜鉛メッキ鋼管
—	通気管	"
s	通気管	"
—	通気管	水道用防止レリ管
—	通気管	亜鉛メッキ鋼管
—	排水管	"
—	汚水管	鉄管
□	弁	JIS 10°φ60
⊕	止水栓	"
⊗	止水栓	"
—	排水口	排水口用型
○	排水金具	T-5A, T-5B
○	床土挿入口	COA, COB
—	管周部	"

※ 使用管径はA寸法とす。
 ※ 排水栓はすべてT-24-28とす。

工事番号 49 棟整施为9号
 図面番号 NO. 1 1/5 集の中の1
 製図 5年3月3日 縮尺 1:300
 社印
 株式会社 成合

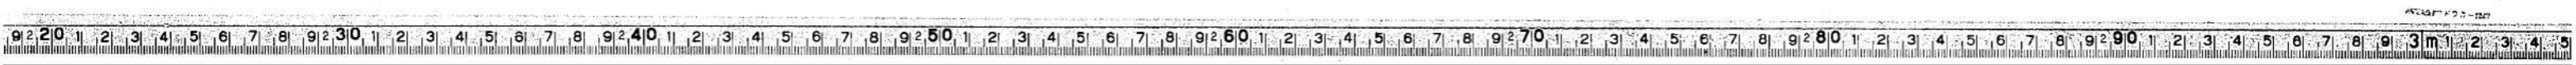

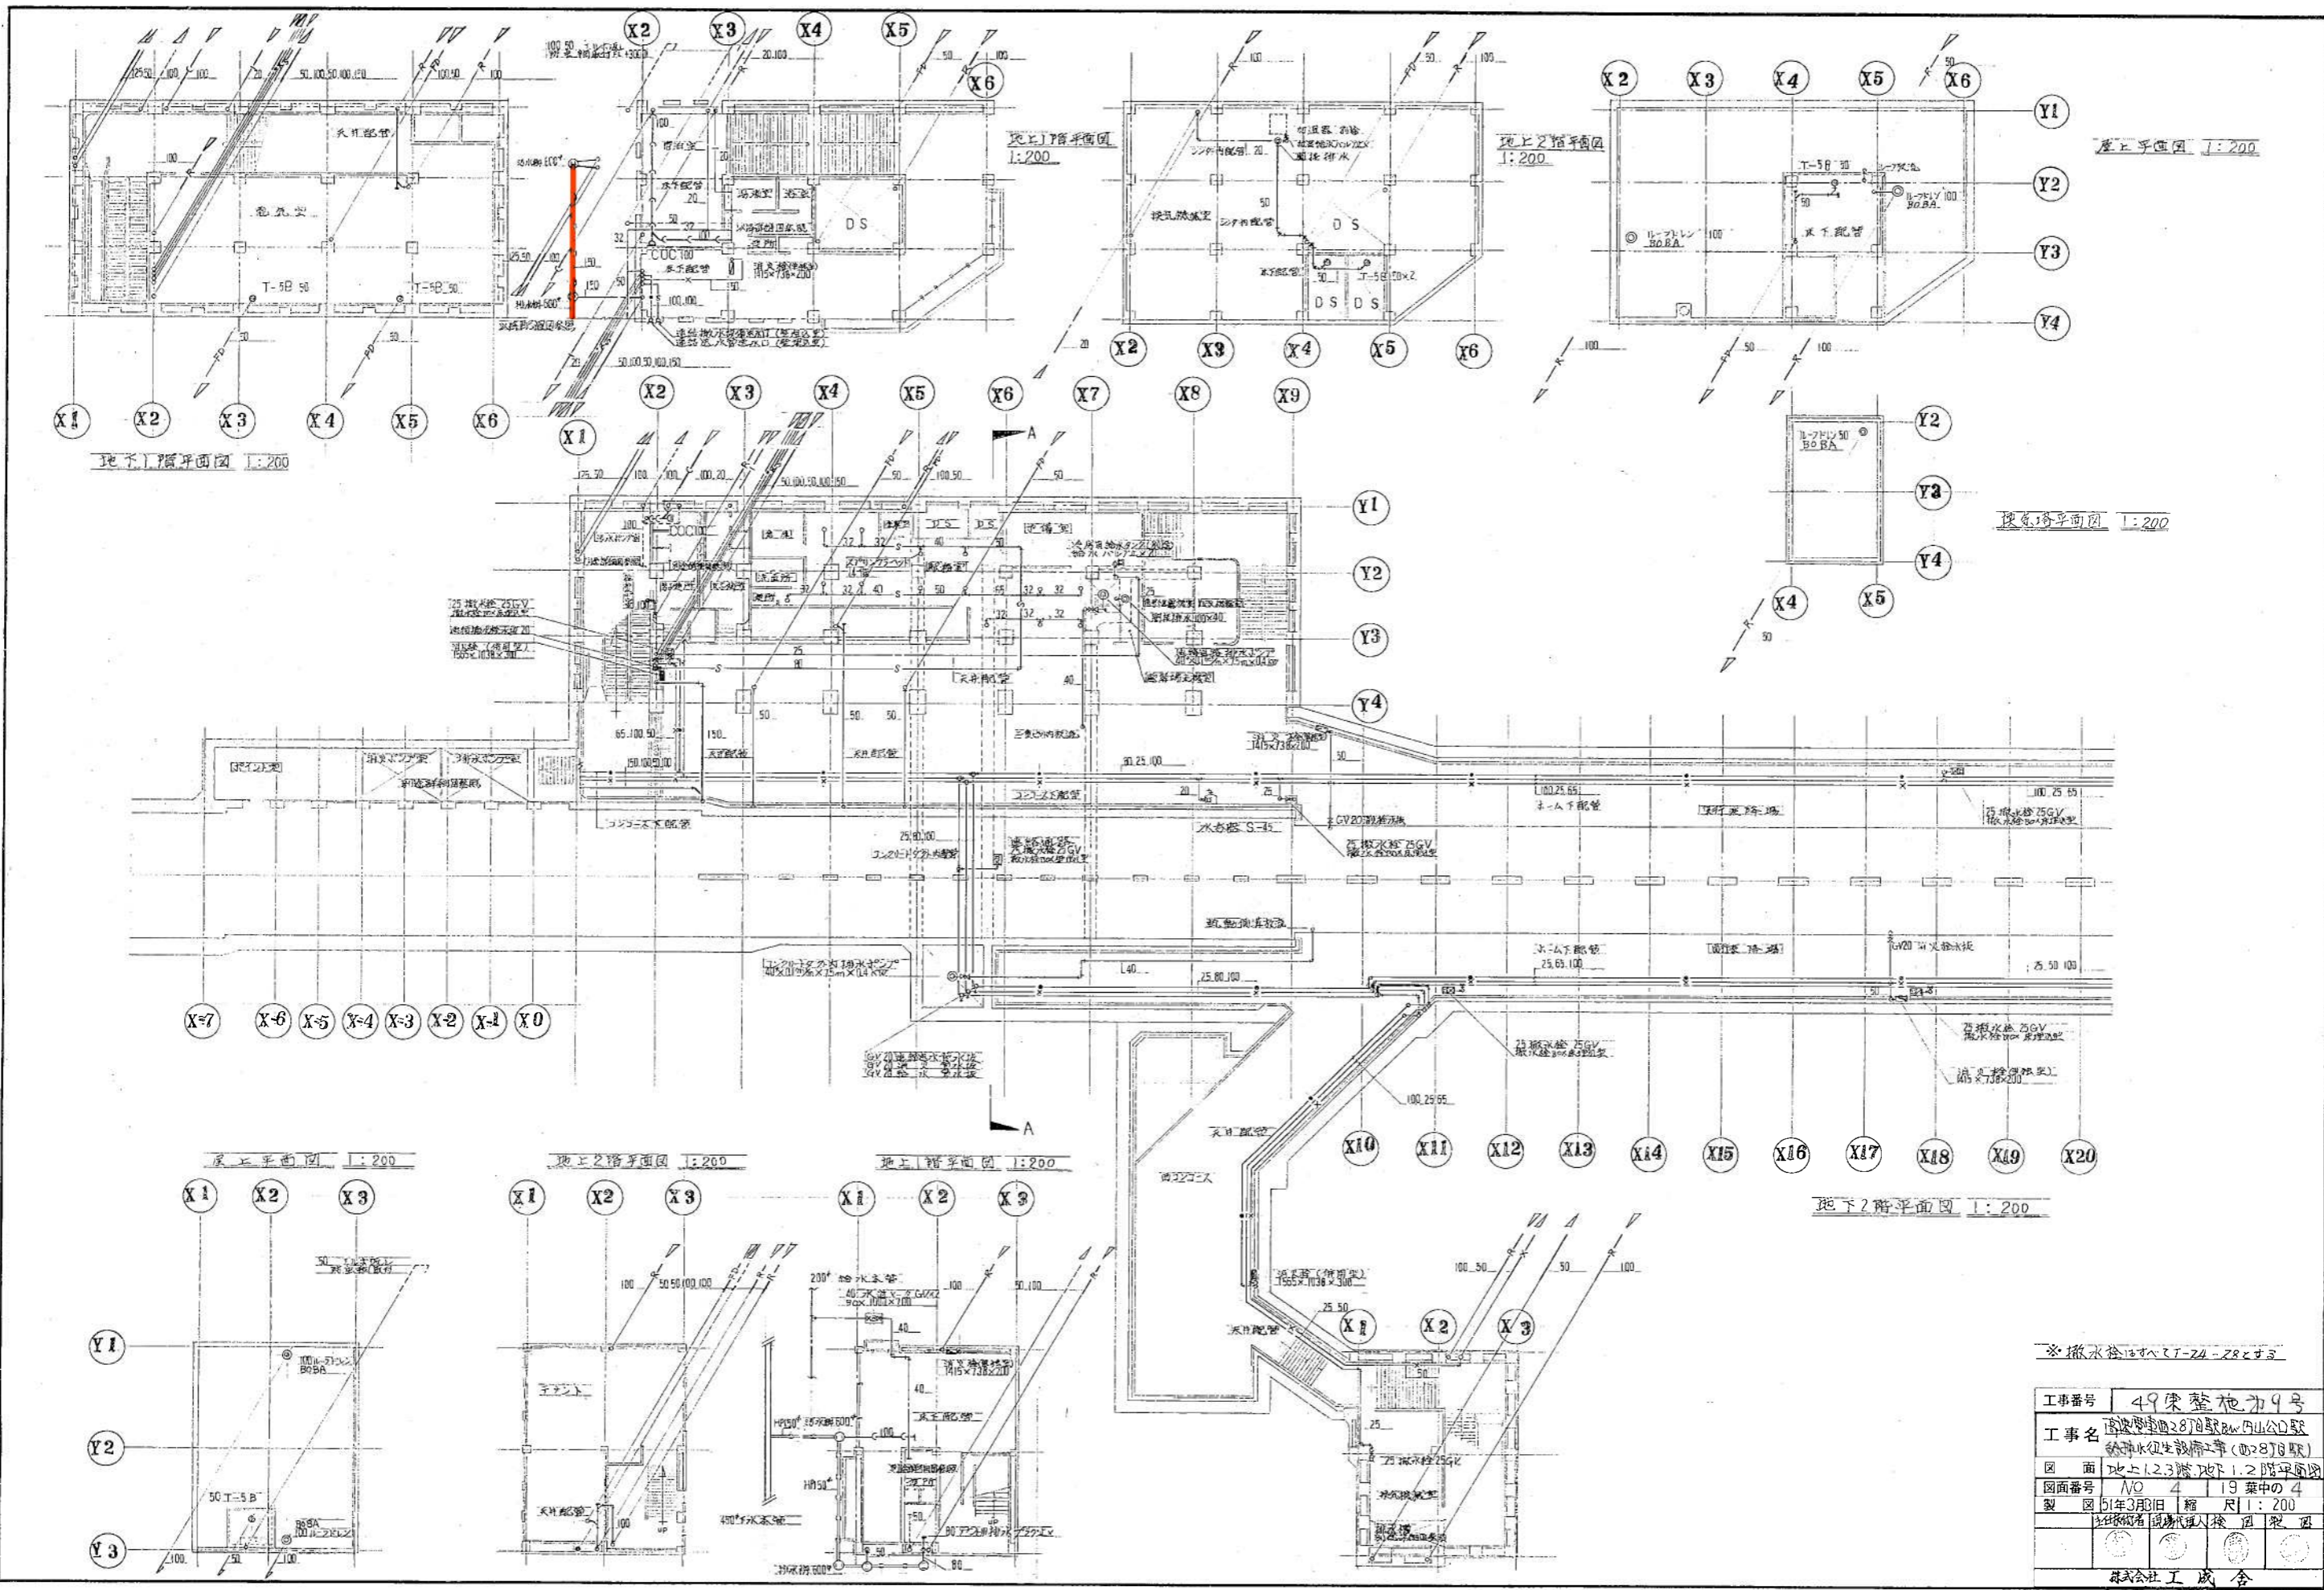


※撤去はすべてT-24-28とする

工事番号	49棟整地カ9号
図面	地上1.2.3階 地下1.2階平面図
図面番号	No 4 19 葉中の 4
製図	51年3月8日 縮尺 1:200


株式会社 工成舎



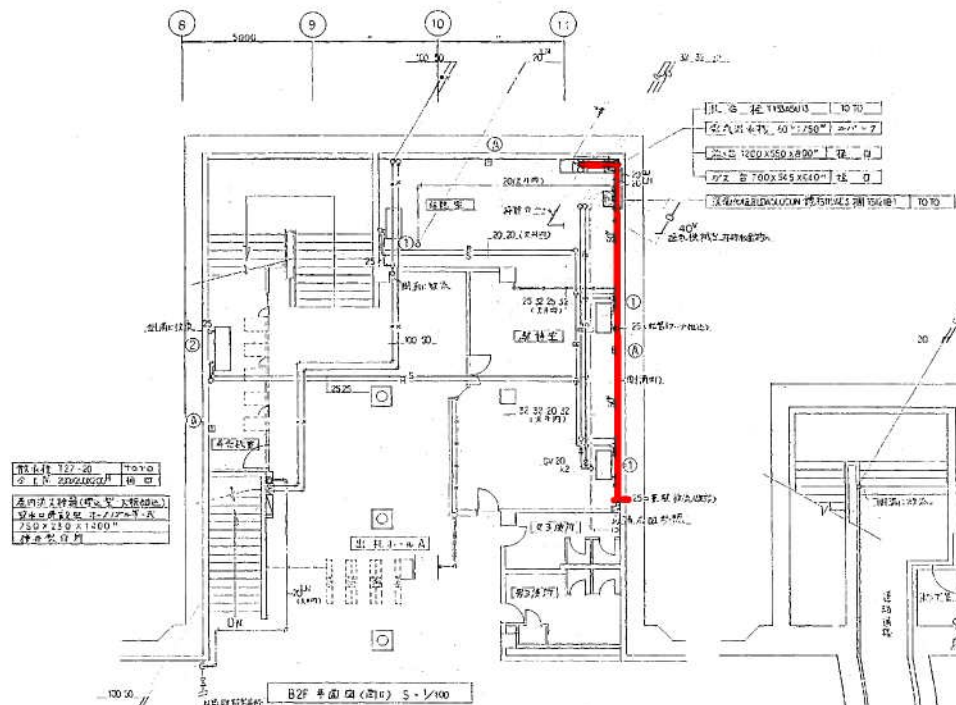


屋上付 1/2 面
 全長 2892mm 幅 4000mm
 透内付 1/2 面 (吹入等) 1/2 面
 350 x 350 x 1500
 押入型付

B2F 平面図 (吹入) S=1/100

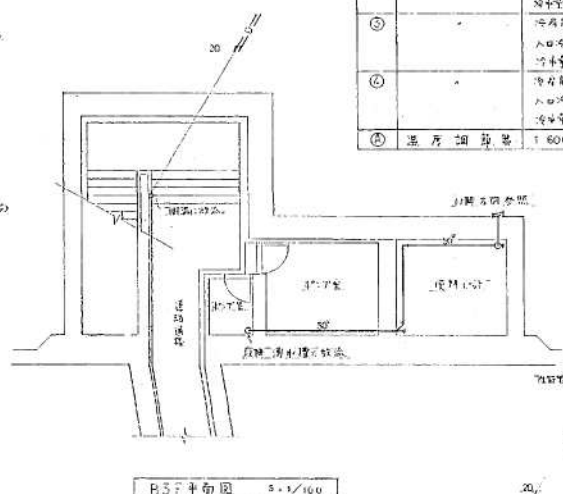


B3F 平面図 S=1/100

番	名	呼	呼	呼	呼
①	冷却機	冷却能力 4500 kcal/h 入口冷水温度 5°C 出口冷水温度 10°C 冷水量 15.3m³/h 20 x 20	2		冷却機
②		冷却能力 6300 kcal/h 入口冷水温度 5°C 出口冷水温度 10°C 冷水量 24.3m³/h 20 x 20	1		冷却機
③		冷却能力 5800 kcal/h 入口冷水温度 5°C 出口冷水温度 10°C 冷水量 24.3m³/h 20 x 20	1		
④		冷却能力 7700 kcal/h 入口冷水温度 5°C 出口冷水温度 10°C 冷水量 25.5m³/h 20 x 20	1		冷却機
⑤	温度調節器	1 606 SA	5		温度調節器

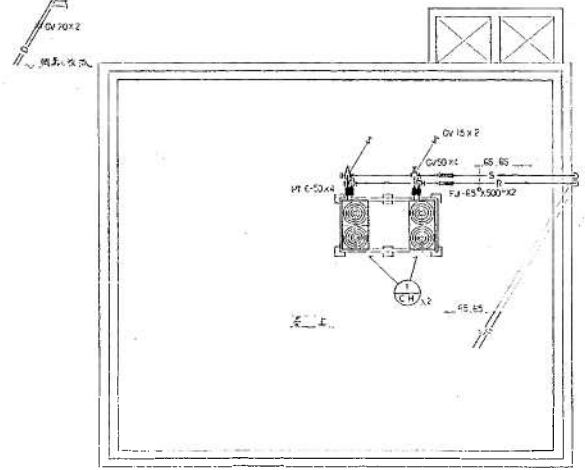

屋上付 平面図 S=1/50

式	名	呼	呼	呼	呼
CH-1	空気式冷却塔	冷却能力 45 200 kcal/h 片端径 3500 x 2500 x 20 送風機 0.6 x 2.2 送風機台共 (277777)	2		空気式冷却塔

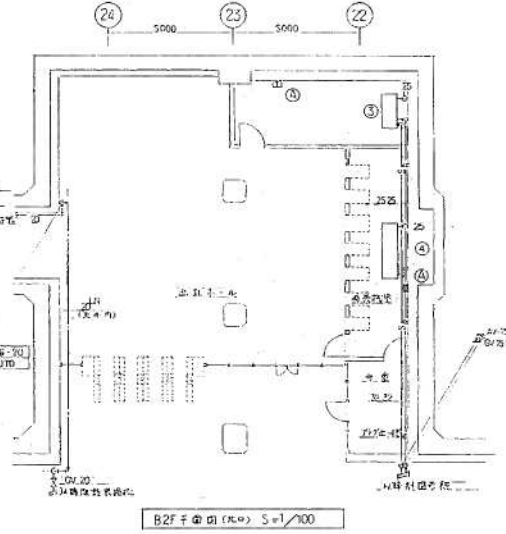


B2F 平面図 (吹入) S=1/100



しゅん功図


昭和62年3月11日 昭和工業株式会社
 設計者 大野 隆夫

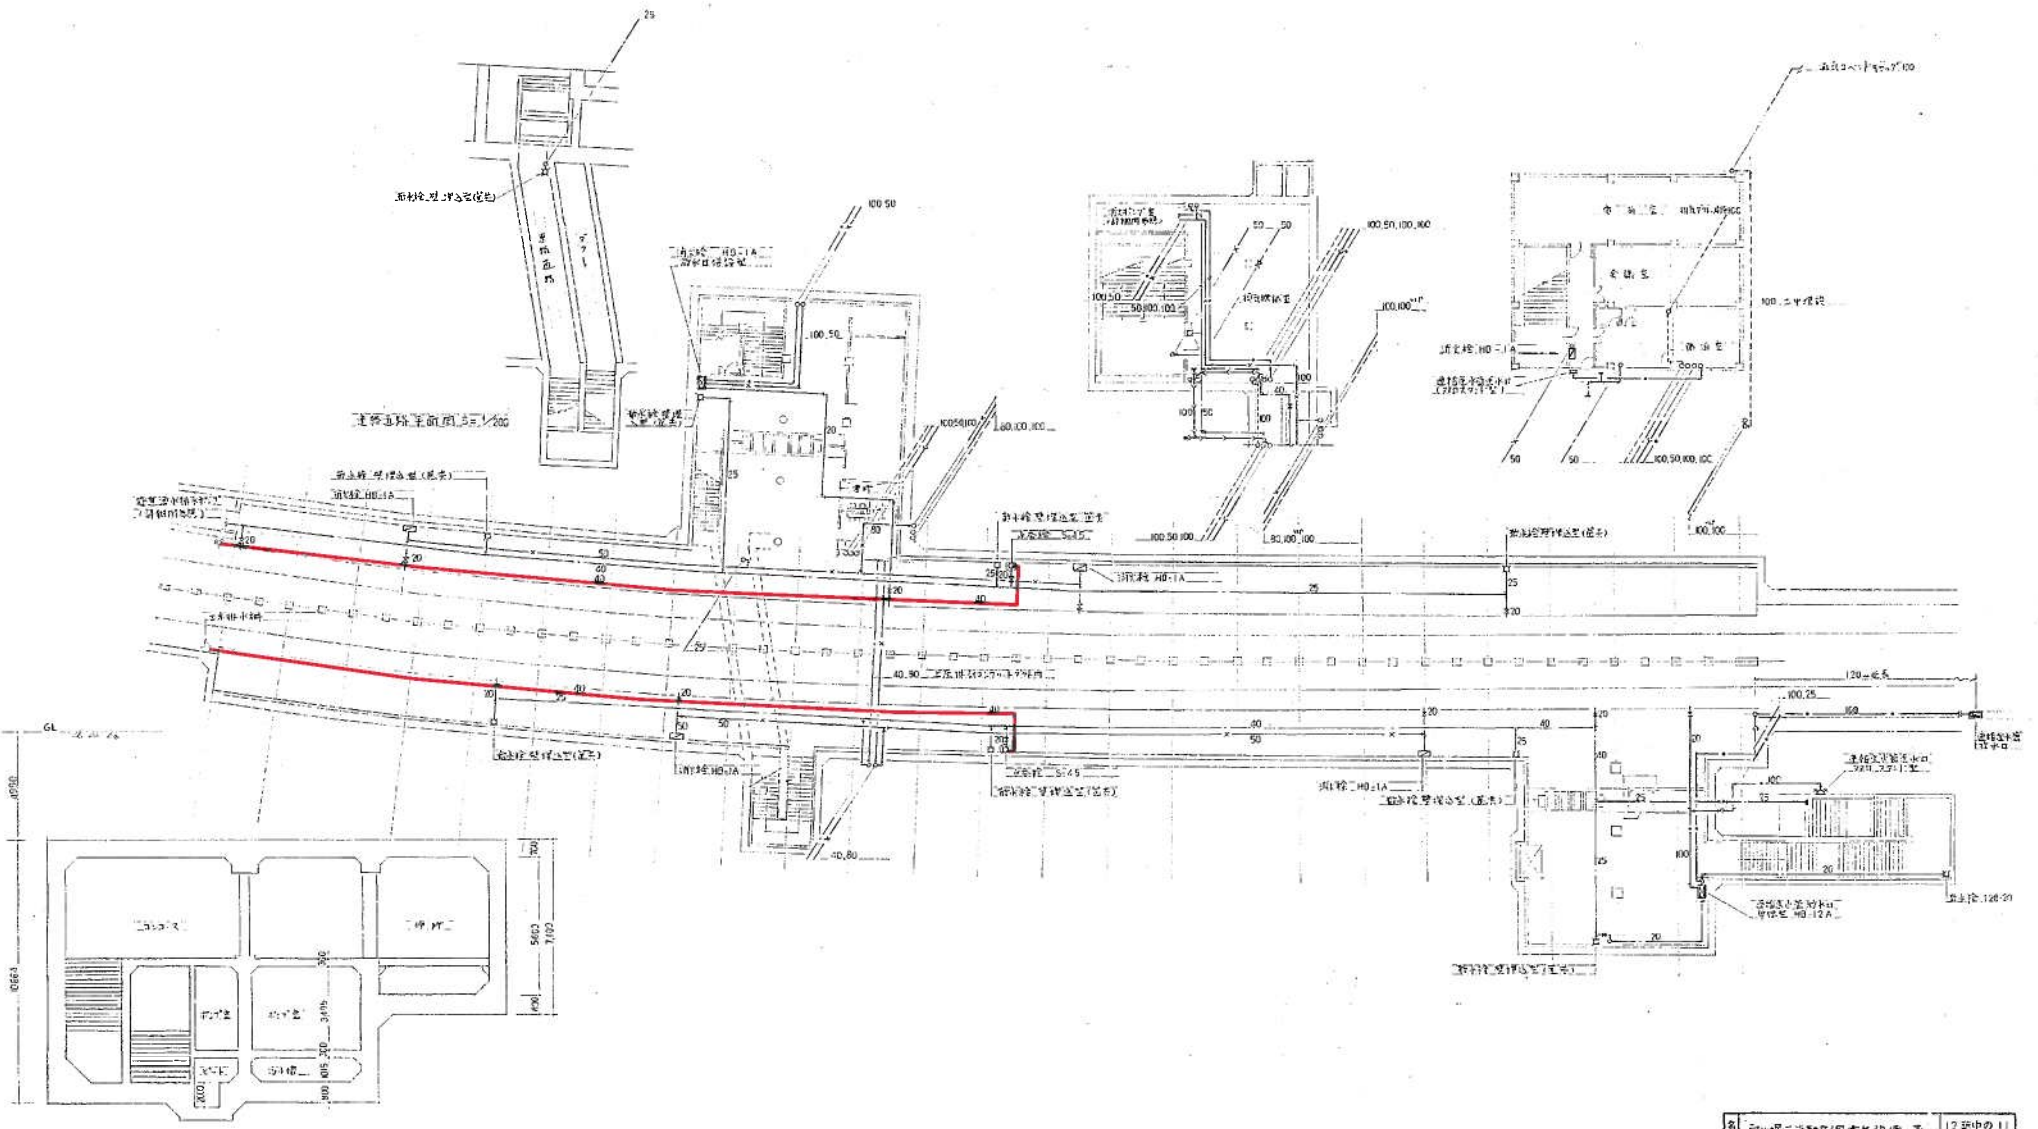


二階客用待合室の平面図

第	12	図中の 11
種	札幌市交通局高速電車部	単位
種別	札幌市交通局高速電車部	単位
縮尺	1:200	
年	月	日
日	月	日
月	日	日
日	月	日

中島公園駅

(以降換気を詳細図参照)

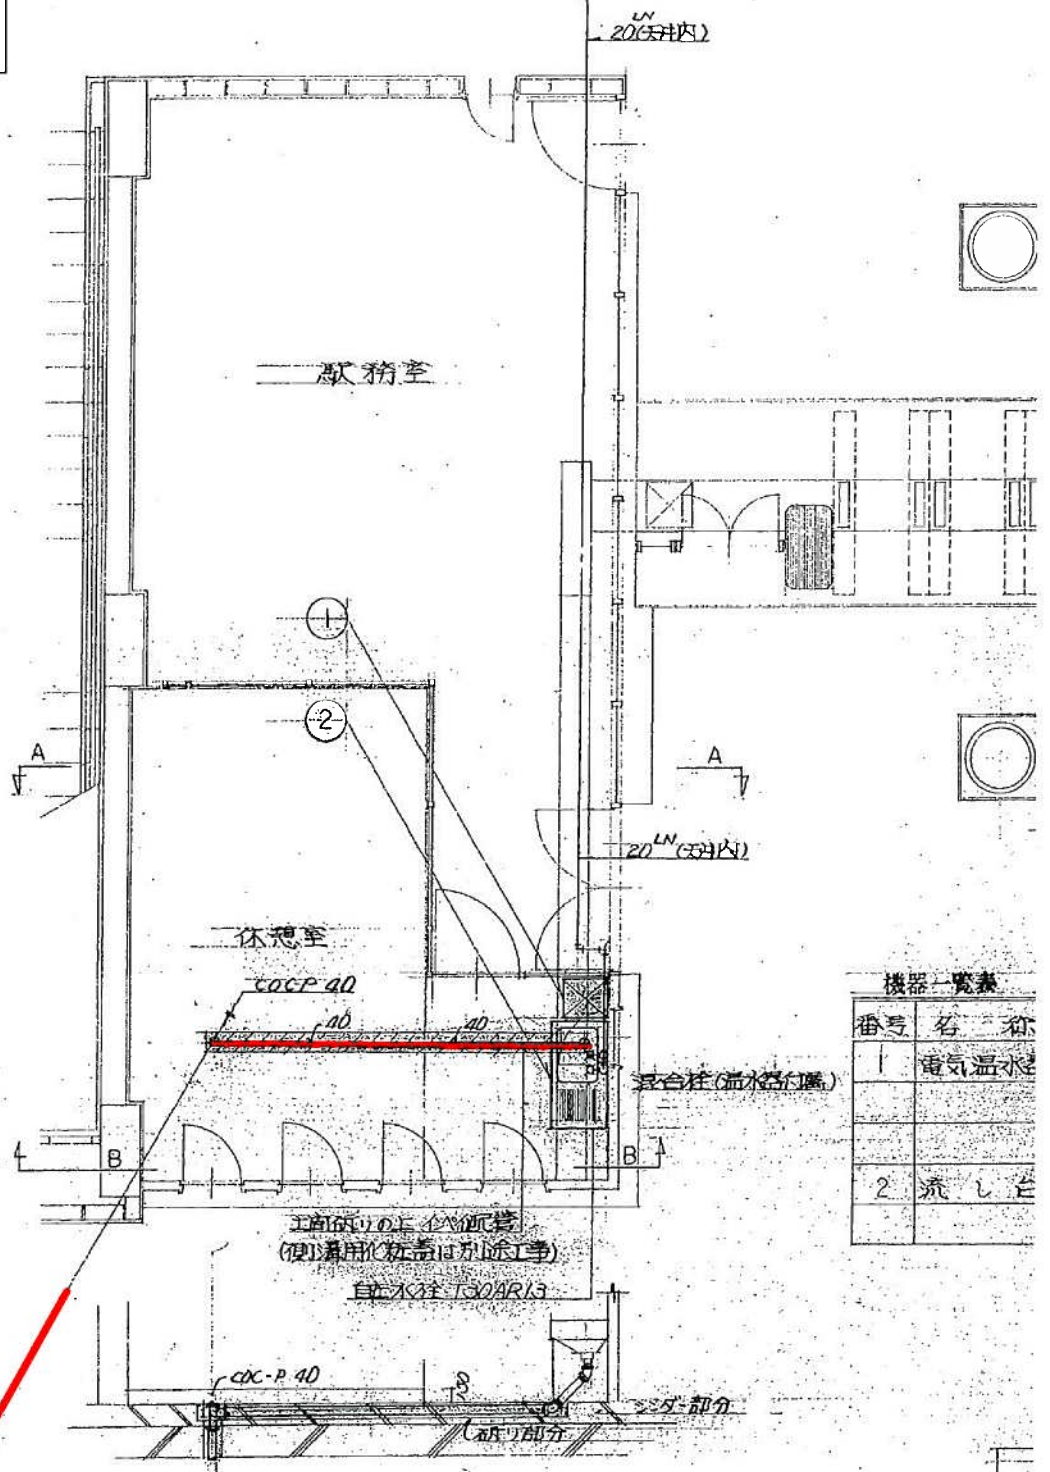

機器一覧表


番号	名称
1	電気温水器
2	流し台


以降断面図(5/5)参照




B-B 断面図

I (改修箇所参照)

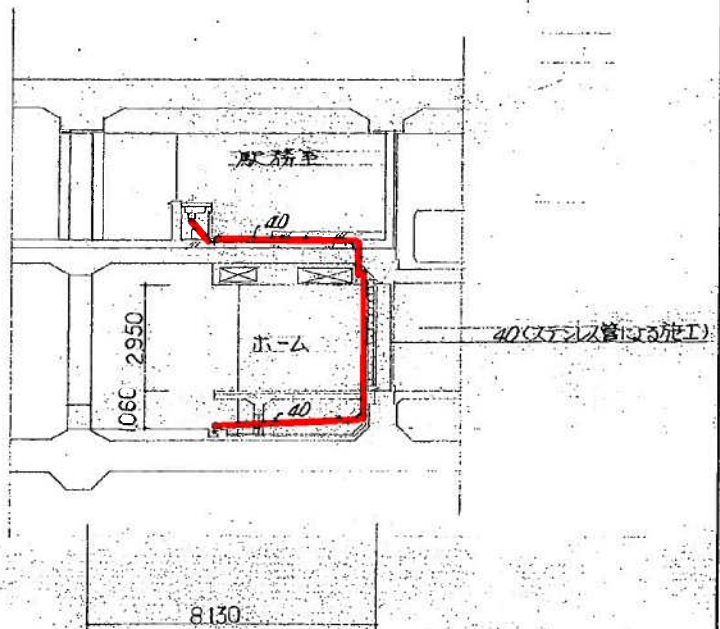


A-A 断面図

工事名	南北線衛生設備改良工事	図番	7/8
図名	換気室詳細図 (中島公園駅)	縮尺	1:100, 1:150
一级建築士事務所	株式会社 長和建築設計事務所	一级建築士登録第25956号	担当
		長和 邦雄	

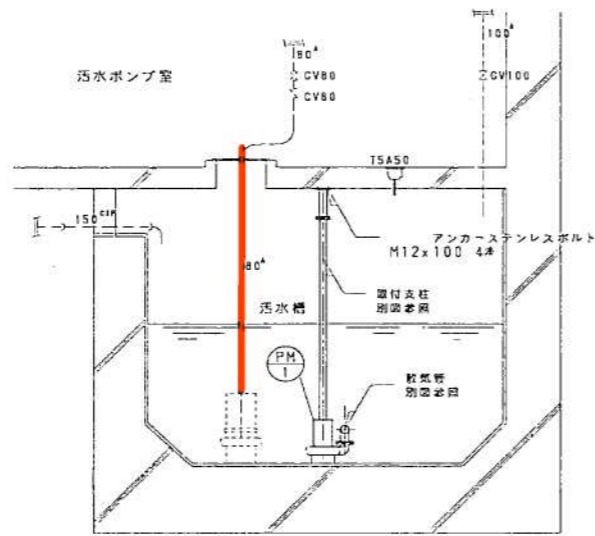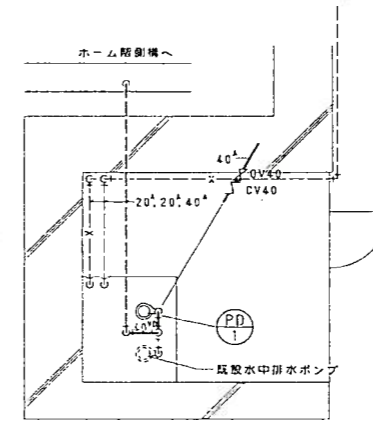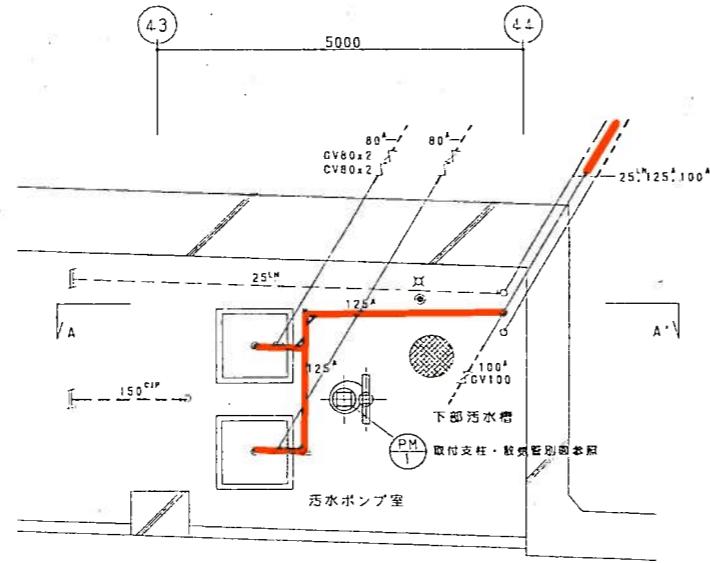

記号	名称	品番・仕様	数量	備考
PD1	水中排水ポンプ	50 $\frac{1}{2}$ 0.13m ³ /min×8 $\frac{1}{2}$ 1'100 $\frac{1}{2}$ 0.4''	1	ケーブル10m
		(株)川本製作所 YU-505-0.4S		

記号	名称	品番・仕様	数量	備考
PM1	攪拌ポンプ	汚水カタロー80 $\frac{1}{2}$ 0.7 m ³ /min×10 $\frac{1}{2}$ 3'415 $\frac{1}{2}$ 3.7''	1	超硬チ・ア回転刃以上
		(株)川本製作所 AU-805-3.7		ケーブル10m

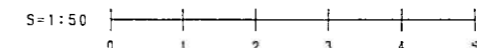


しん功図			
工事名	衛生駅汚水排水ポンプ改良設備工事		
図面名称	北34条駅 汚水ポンプ室平面図	縮尺	1/50
請負人	株式会社 興北炭房工業所 現場代理人 藤原 二郎 TEL 172111351		
工期	手 平成4年11月 4日 し・A切 平成5年 3月15日	製 図 冊	4 / 7



北34条西4丁目

北34条西3丁目

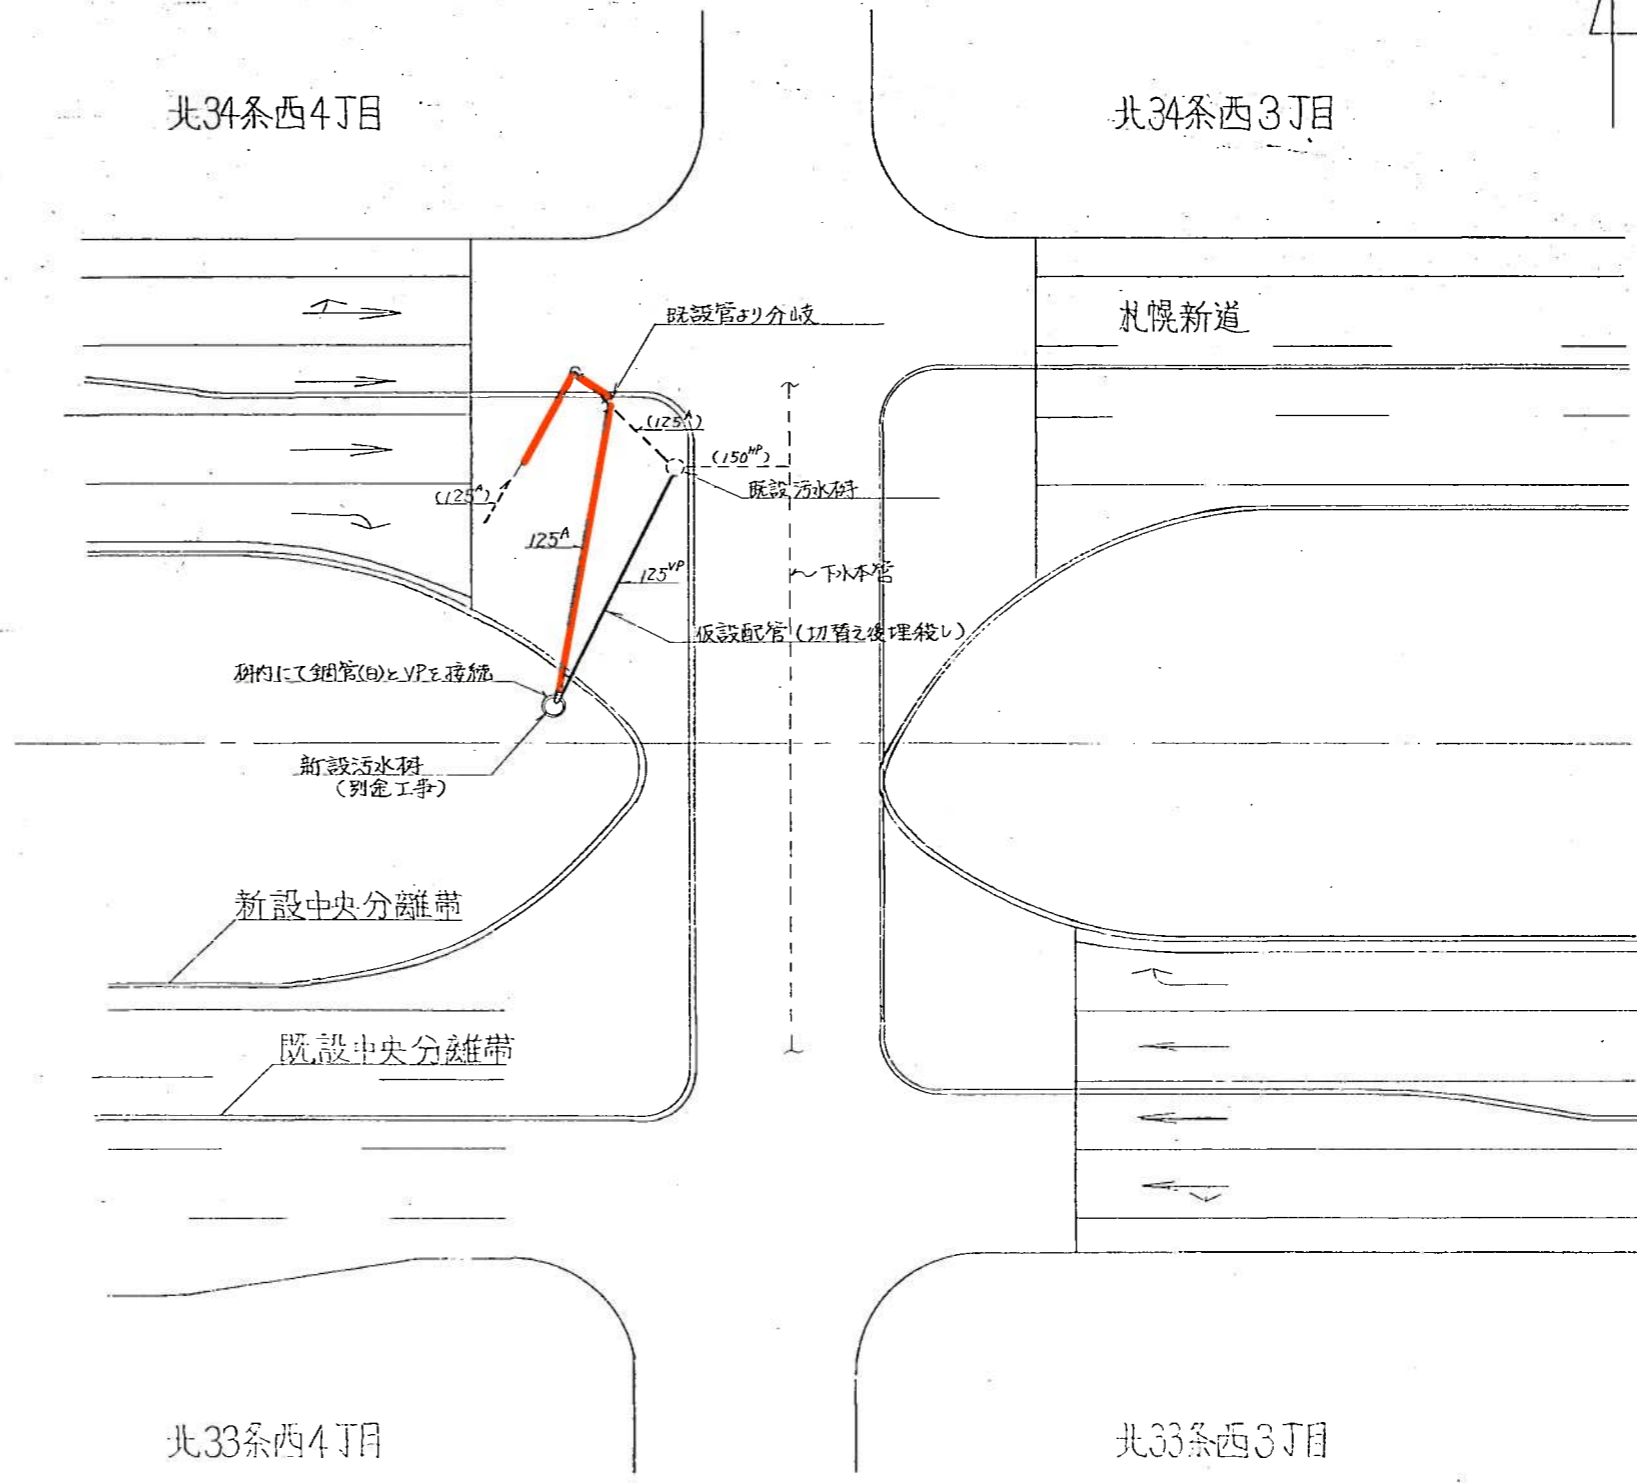

〈特記事項〉

- ----- 破線部配管は既設を表す。
- 布設配管の掘削は行わない。

平成

株式会社 金澤工業所


課長	係長	主任	製図

昭和 4 年 6 月 日


工事名 北34条駅汚水研移設工事(その1)
 図面名 屋外配管布設図

縮尺 1/250 1/ 1/


図番 1/

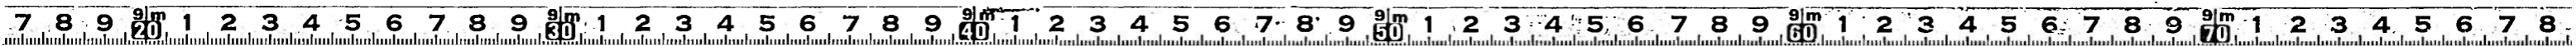


真駒内駅

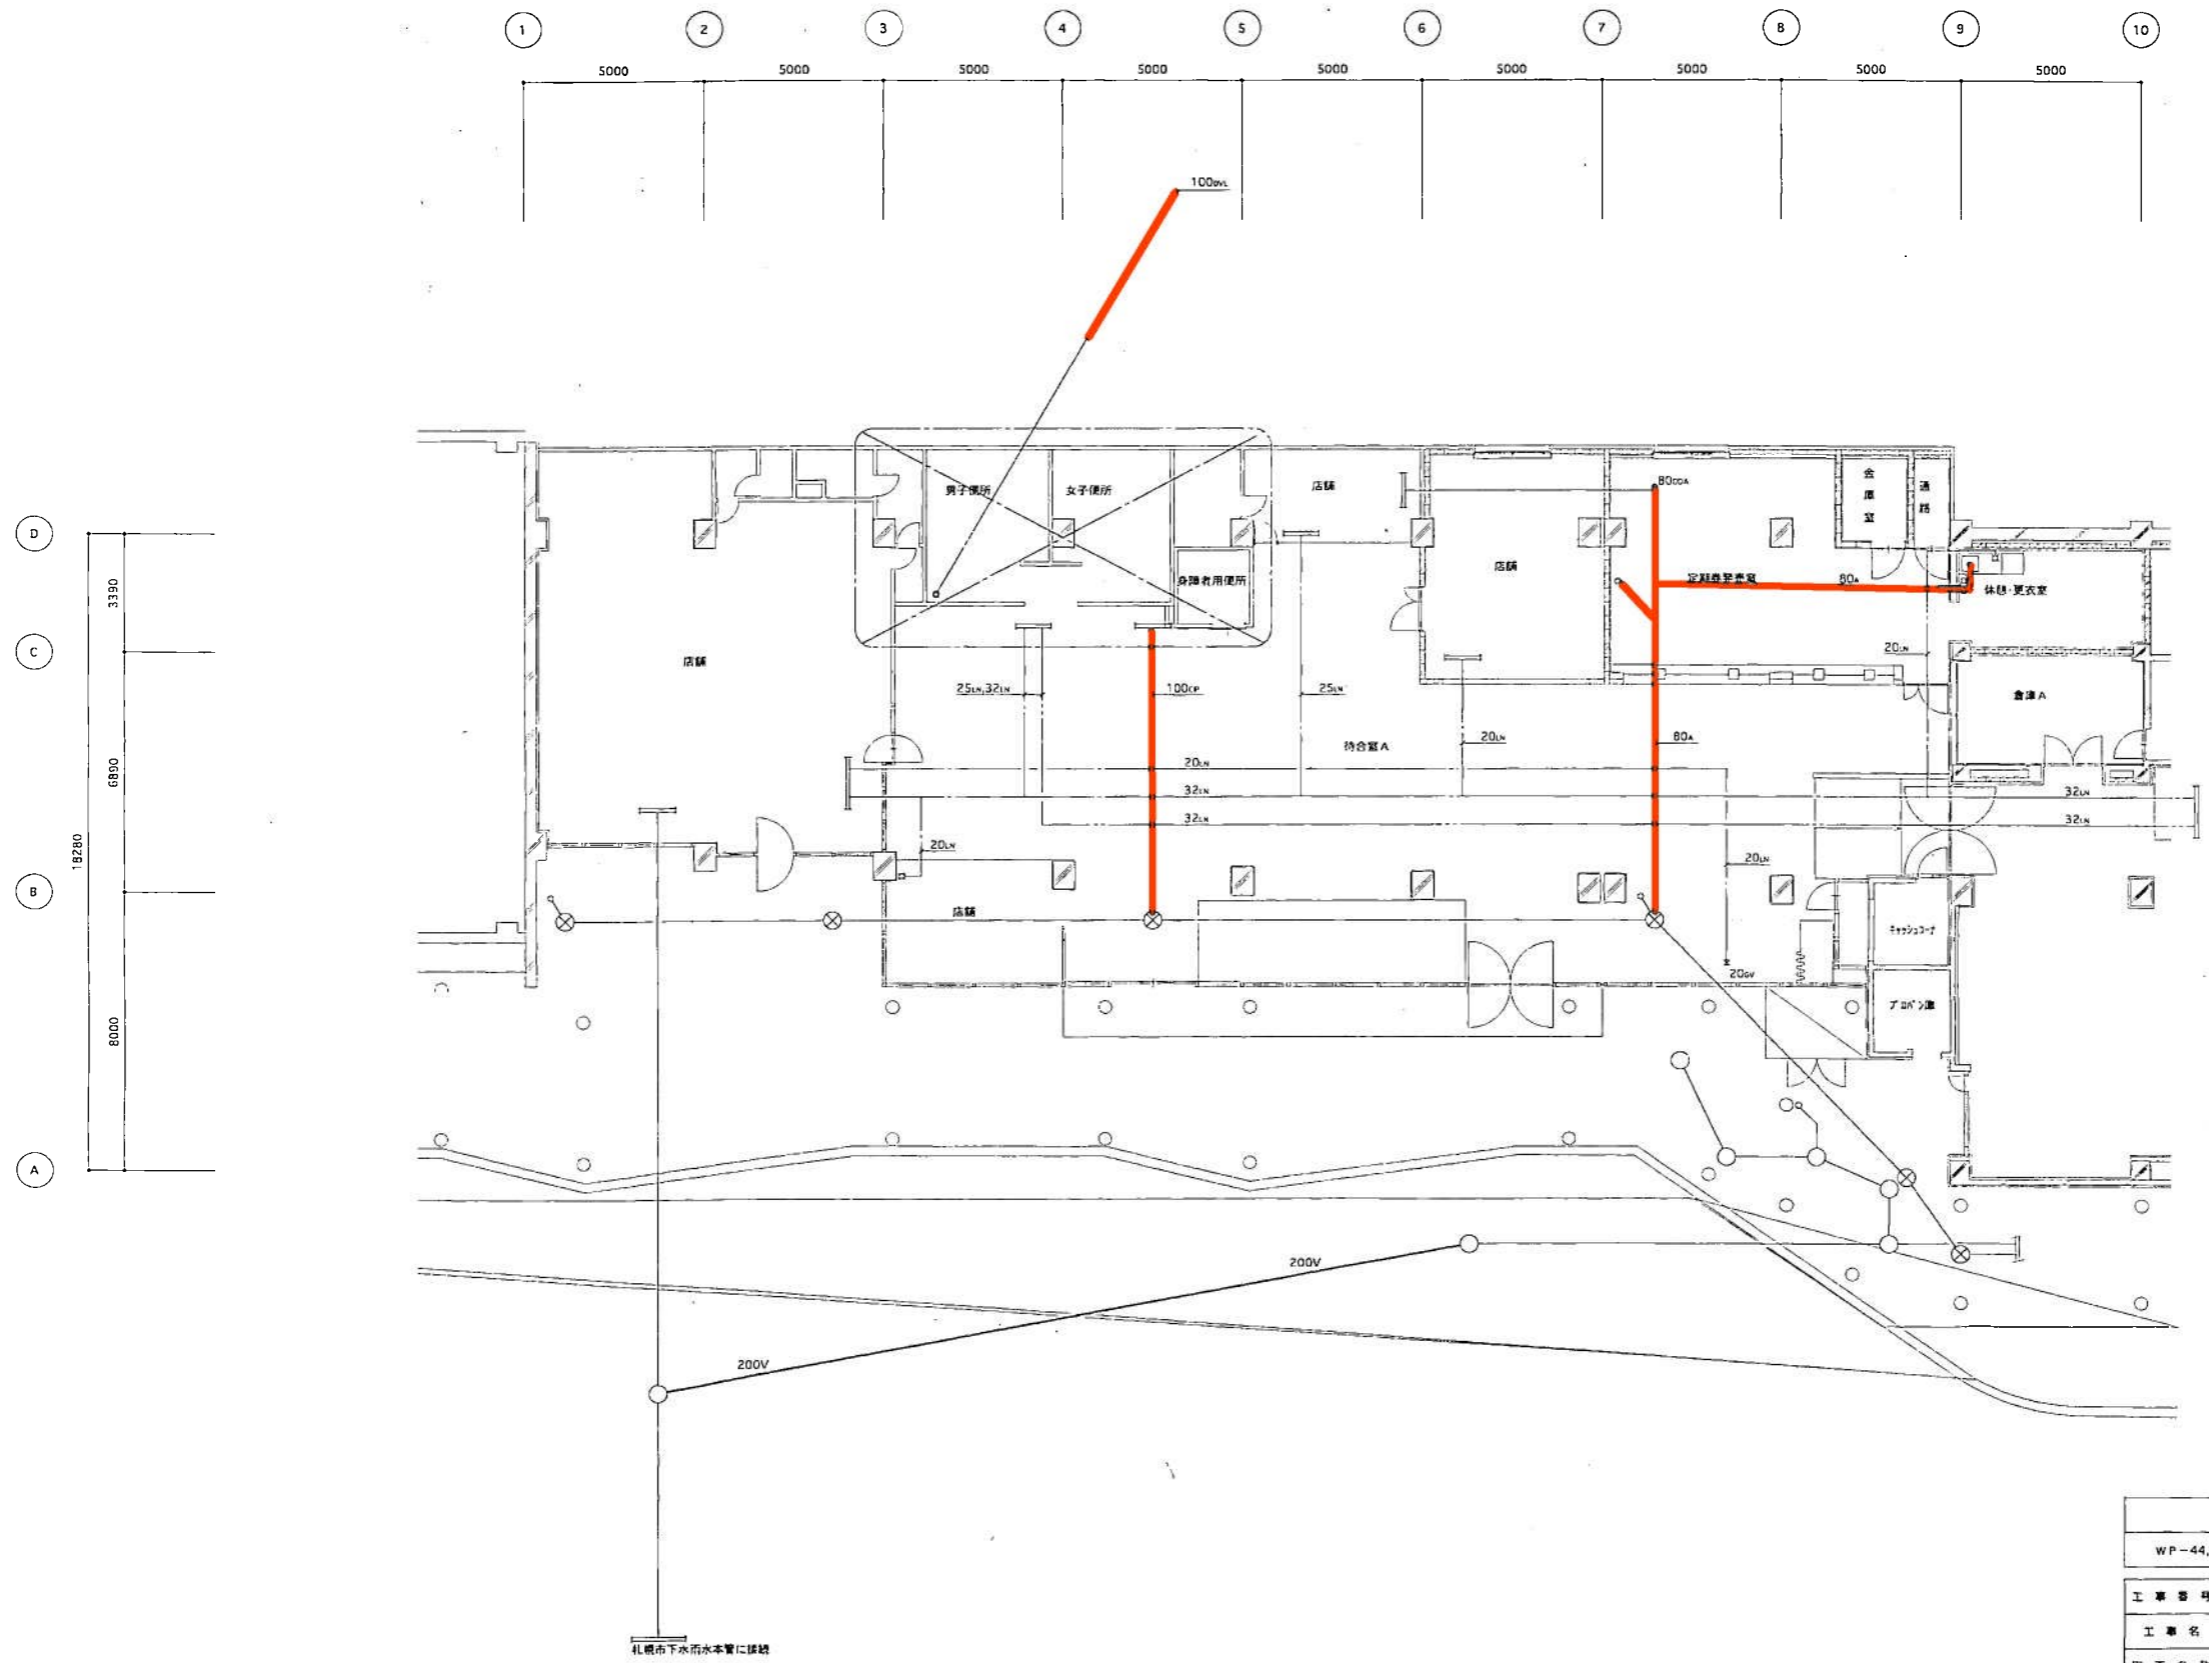


施工図参照番号			
WP-44, WP-45			
工事番号	地下鉄輸送力増強事業 真駒内駅大規模改修給排水衛生消火設備工事		
図面名称	衛生設備 1階平面図 (左)		
図面番号	9 / 22	縮尺	1 / 100
製図	平成 11年 3月 日		
監理技術者	主任技術者	現場代理人	作図
主任監理者		電話 (011) 831-1138	

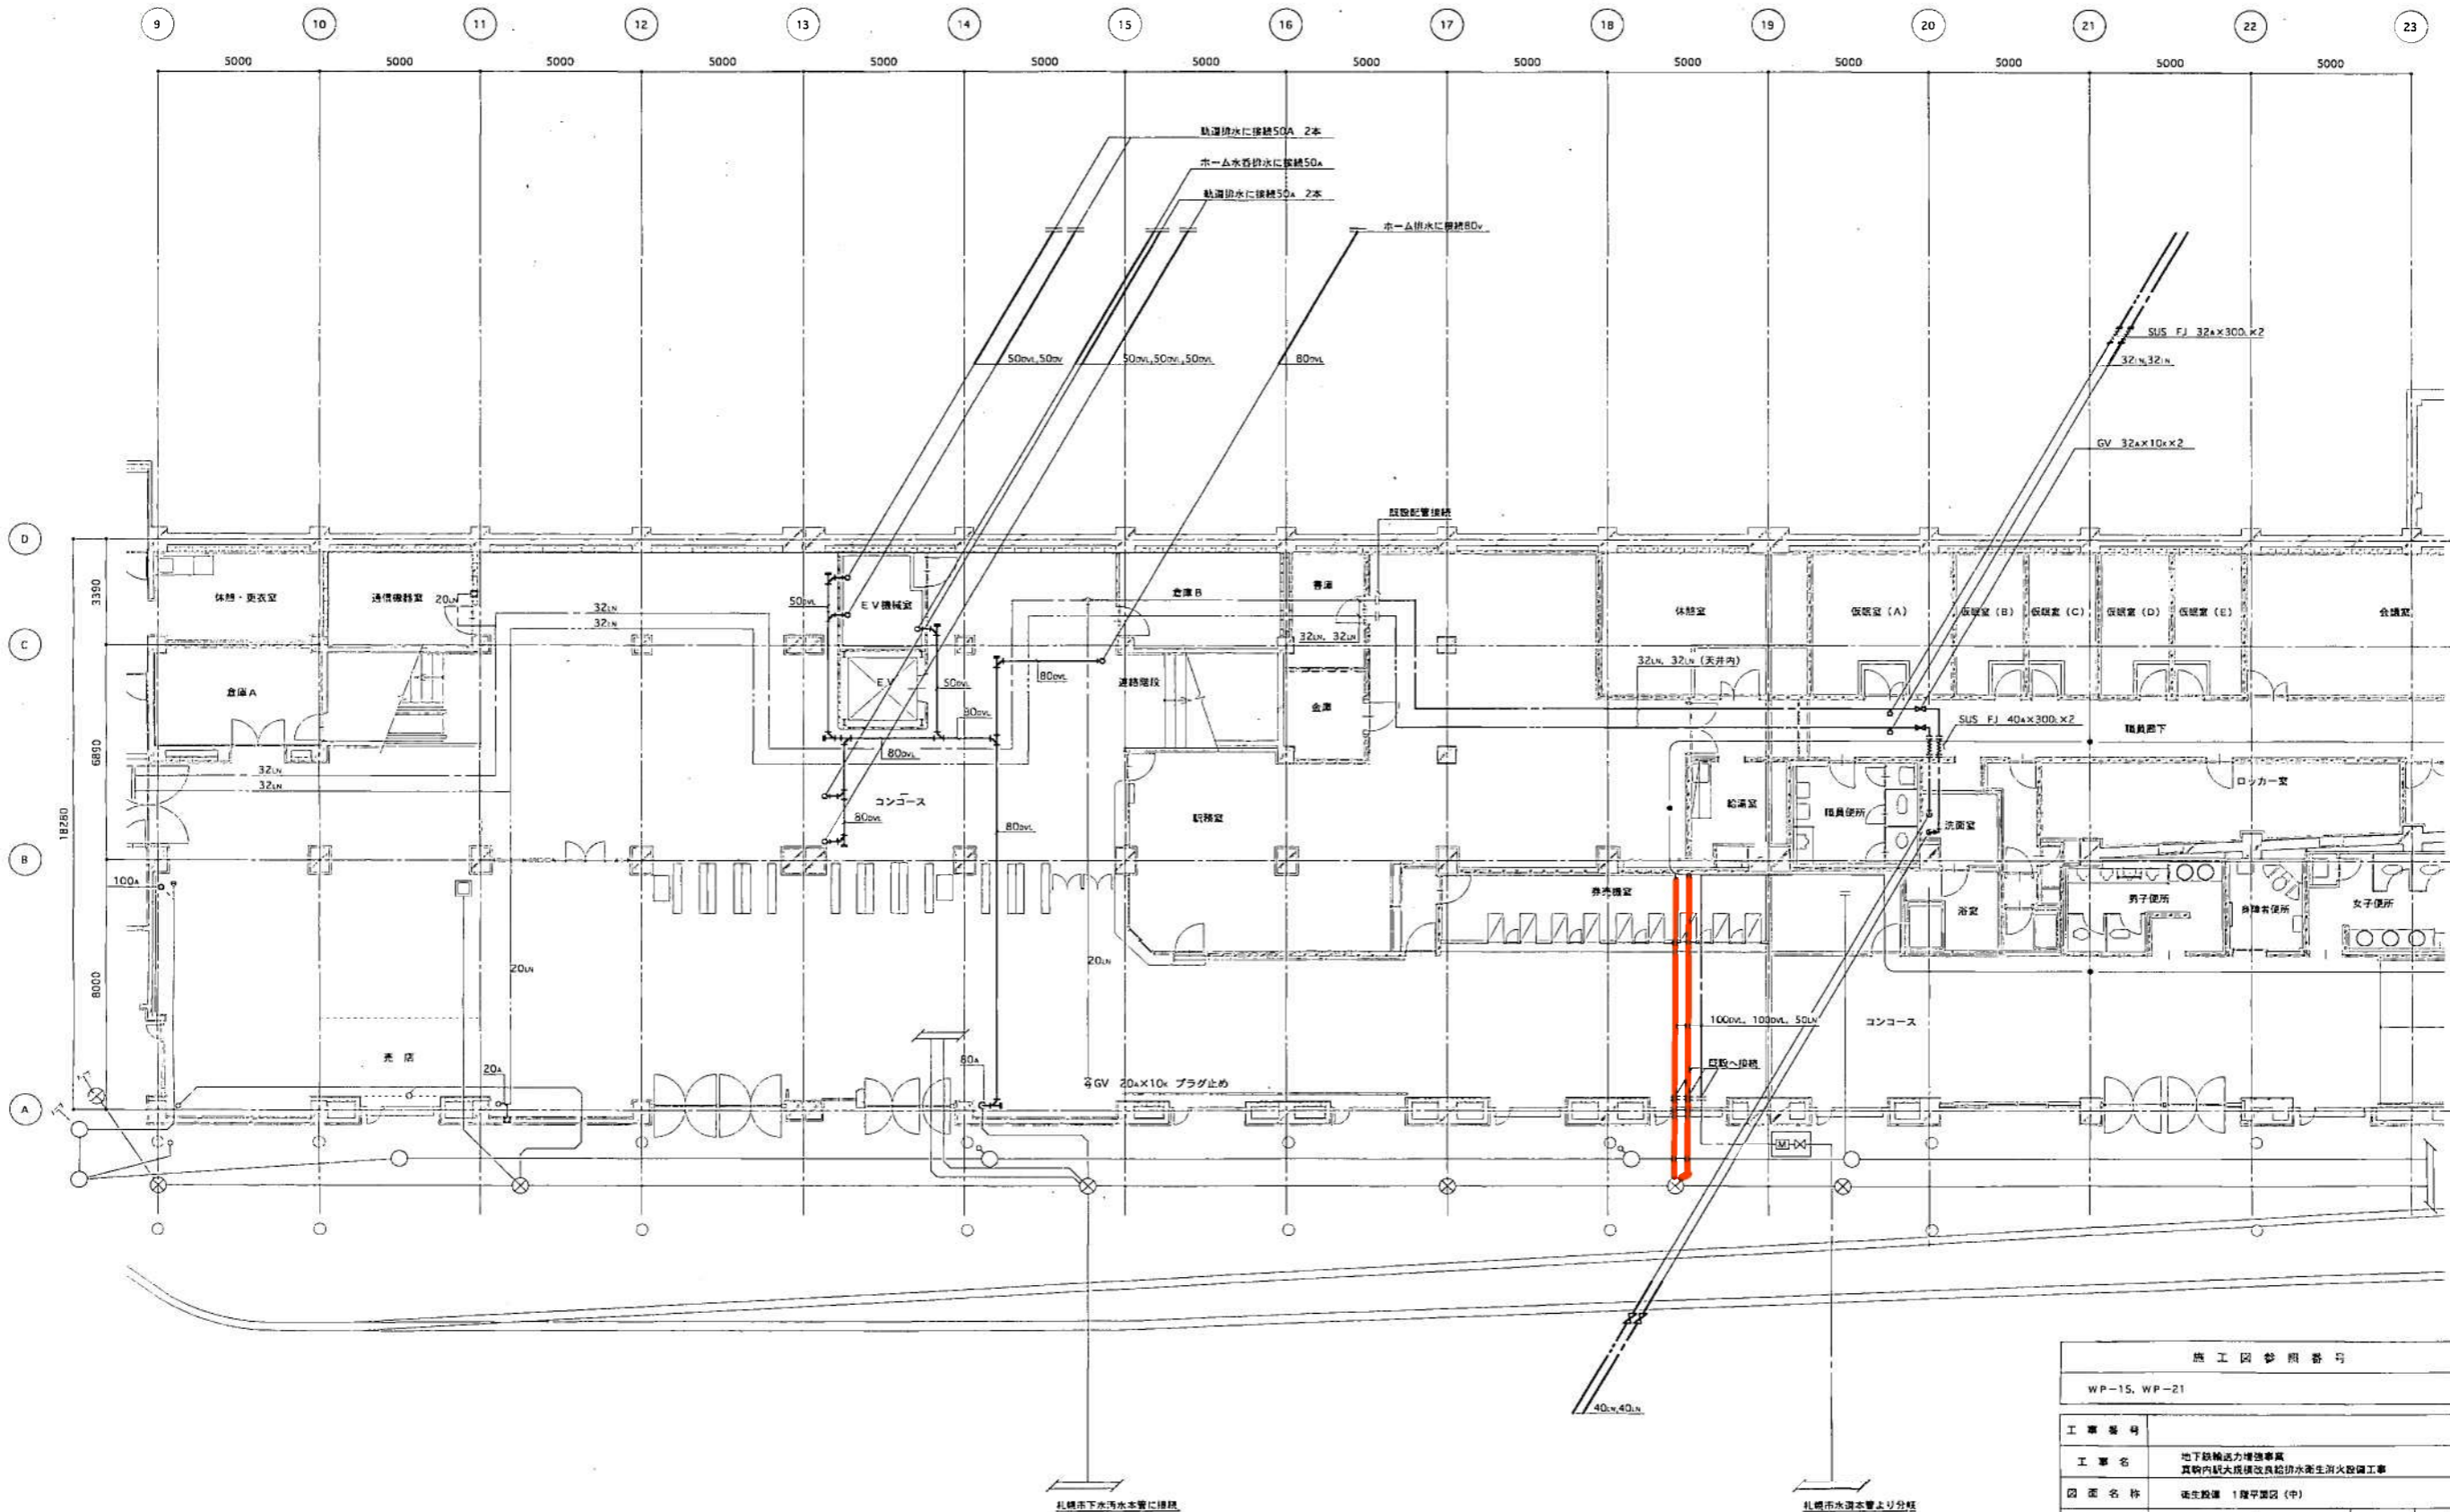

WP-15, WP-21			
工事番号	地下鉄輸送力増強事業 真駒内駅大規模改良給排水衛生消防設備工事		
図面名称	衛生設備 1階平面図(中)		
図面番号	10 / 22	縮尺	1 / 100
製図	平成11年3月日		
監理技術者	主任技術者	現場代理人	作図
北海道開発コンサルタント(株)		株式会社 阿部配管工業所	
主任監理者		電話 (011) 831-1138	

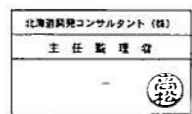

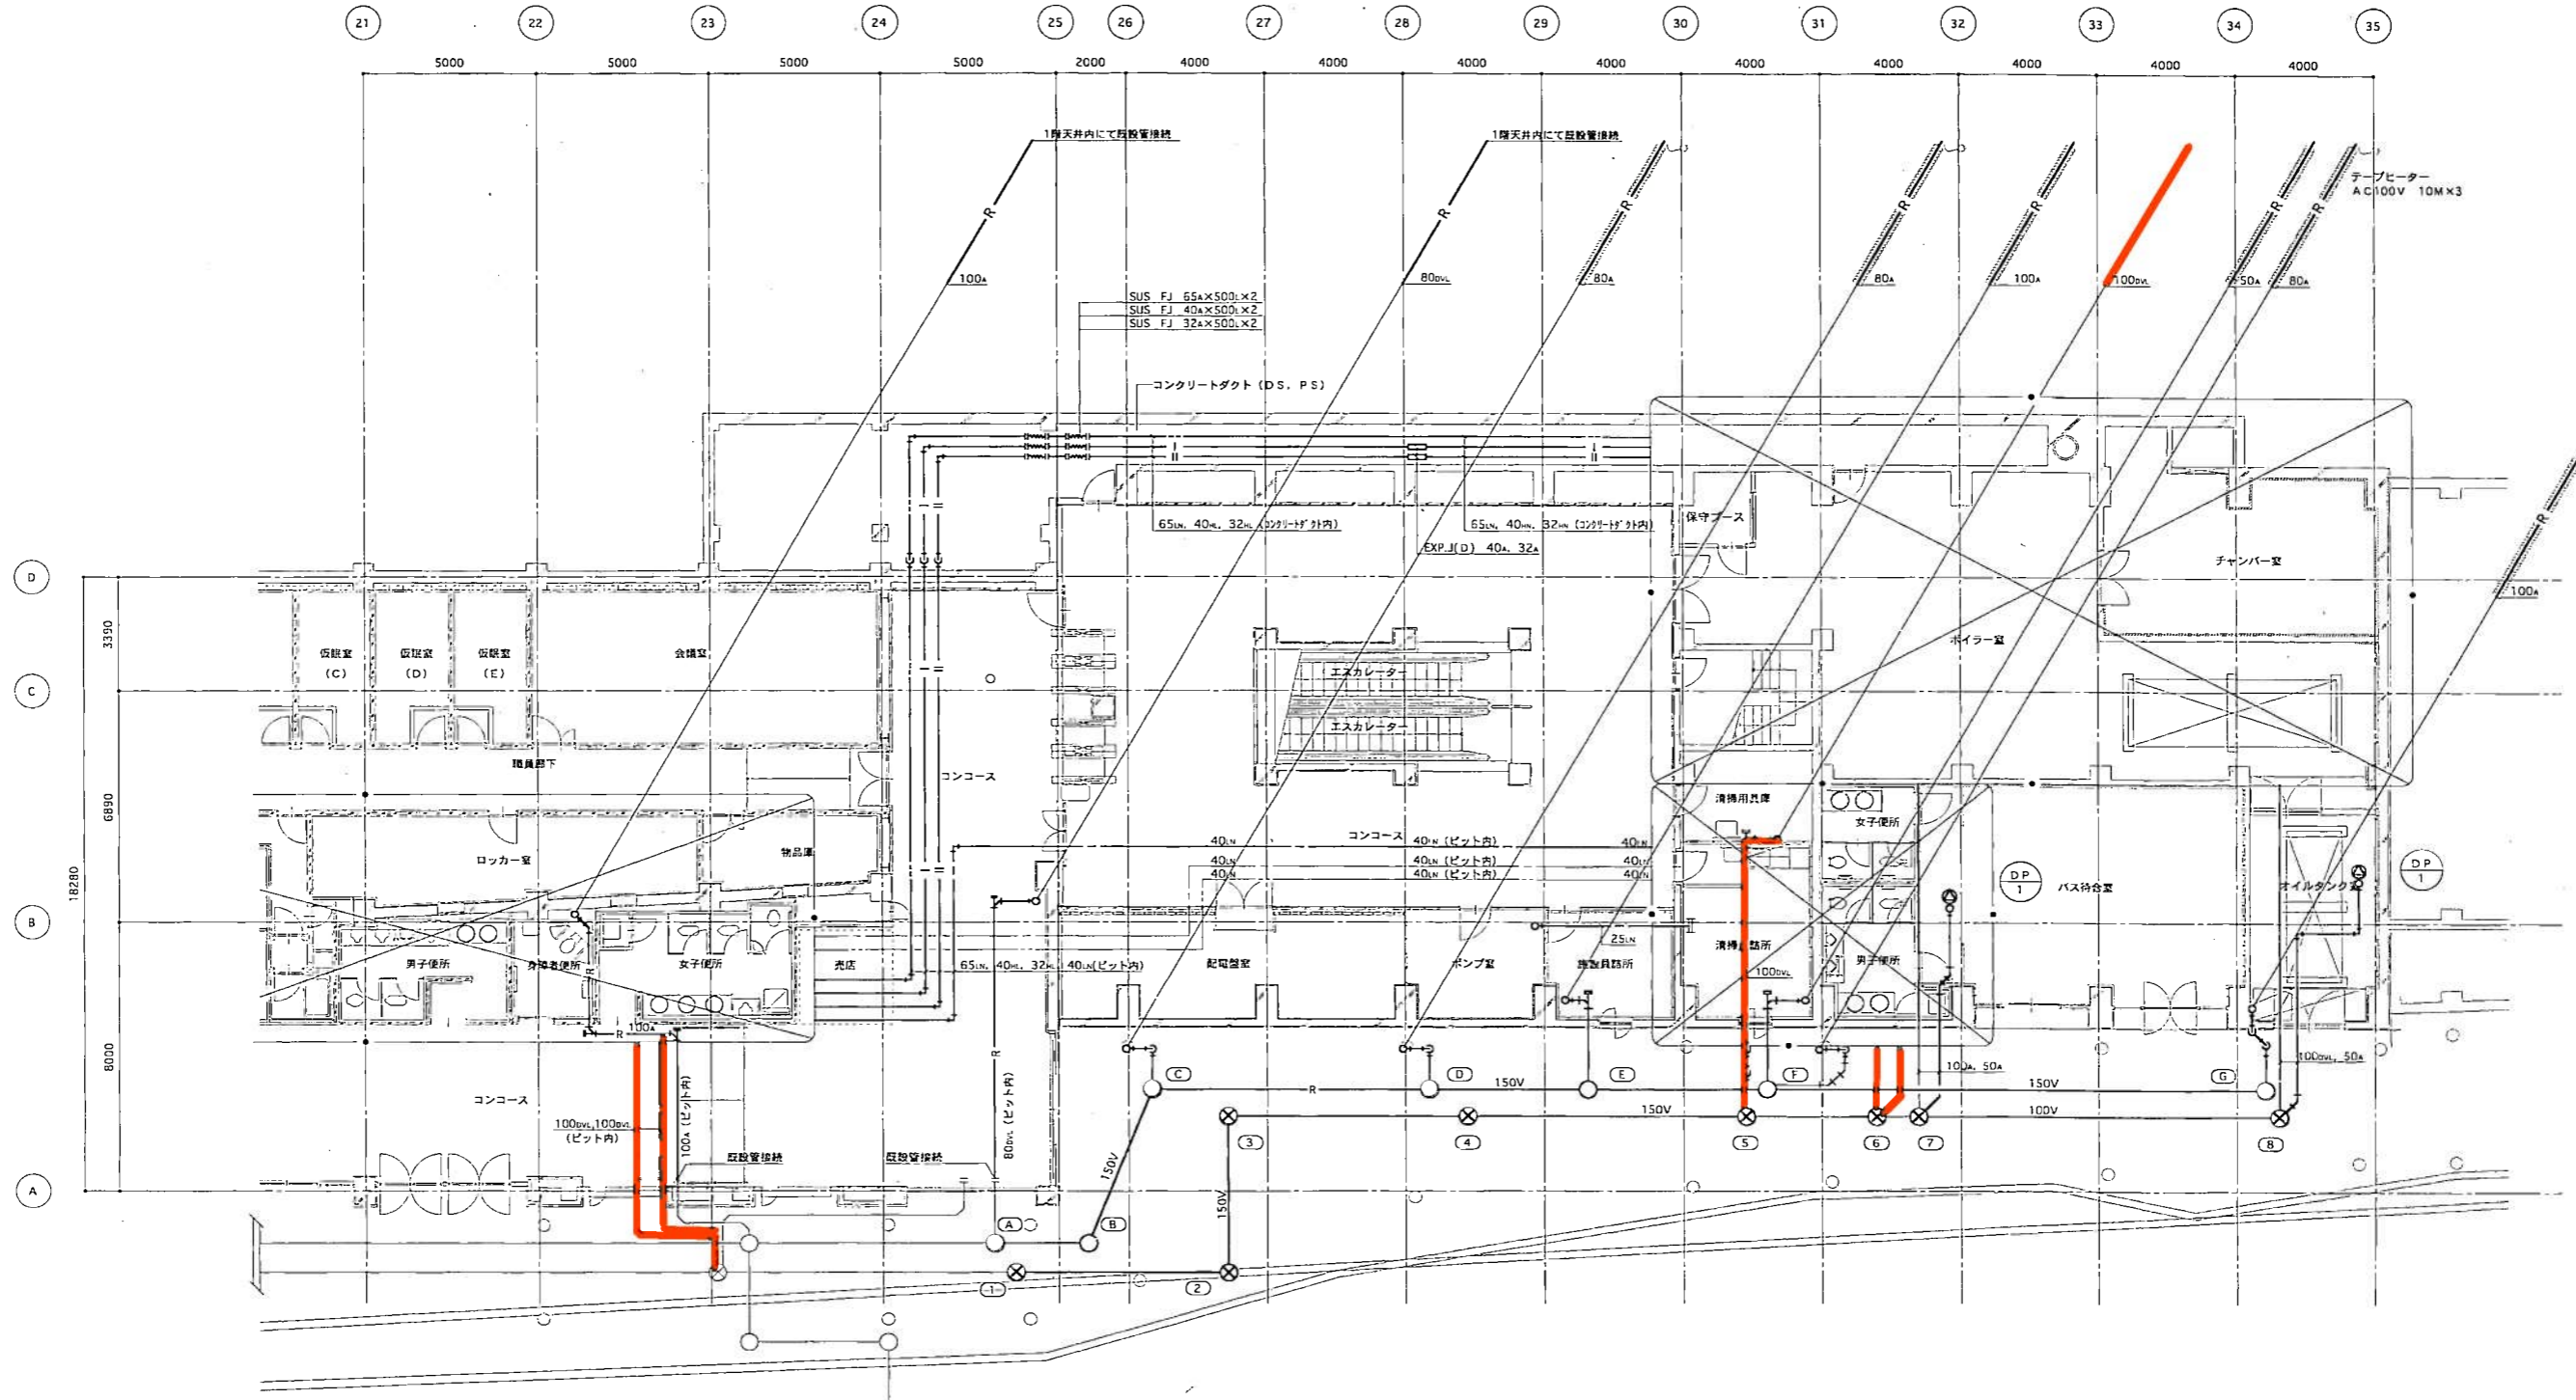

排水樹一覧表

記号	名称	樹径	樹深	器仕様	備考	地盤高	管底	記号	名称	樹径	樹深	器仕様	備考	地盤高	管底
①	汚水樹	900φ	1570	600φ 化粧蓋	既設樹	94.43	92.86	(A)	汚水樹	600φ	1040	600φ 化粧蓋	既設樹	94.43	93.57
②	"	"	1560	"	インバート	94.43	92.87	(B)	"	450φ	900	450φ 化粧蓋	泥溜 150	94.43	93.70
③	"	"	1580	"	"	94.50	92.92	(C)	"	"	"	"	"	94.50	93.75
④	"	"	1700	"	"	94.70	93.30	(D)	"	"	"	"	"	94.70	93.95
⑤	"	"	1780	"	"	94.86	93.08	(E)	"	"	"	"	"	94.79	94.04
⑥	"	"	1820	"	"	94.94	93.12	(F)	"	"	"	"	"	94.94	94.19
⑦	"	"	1830	"	トラップ150H	94.96	93.13	(G)	"	"	"	"	"	95.14	94.39
⑧	"	"	1960	"	"	"	"								

機器表



記号	名称	仕様	台数	製造メーカー名
(DP) 1	排水水中ポンプ	自動運転型 40' x 100φ / min 3φ 200v 0.4kw	2	株式会社 鶴見製作所

施工図参照番号
WP-15, WP-16, WP-35, WP-36

工事番号	地下鉄輸送力増強事業 真駒内駅大規模改良給排水衛生消火設備工事		
図面名称	衛生設備 1階平面図 (右)		
図面番号	11 / 22	縮尺	1 / 100
製図	平成 11年 3月 日	監理技術者	主任技術者 現場代理人 作図

北海道開発コンサルタント (株)
主任監理者

株式会社 阿部配管工業所 電話 (011) 831-1138

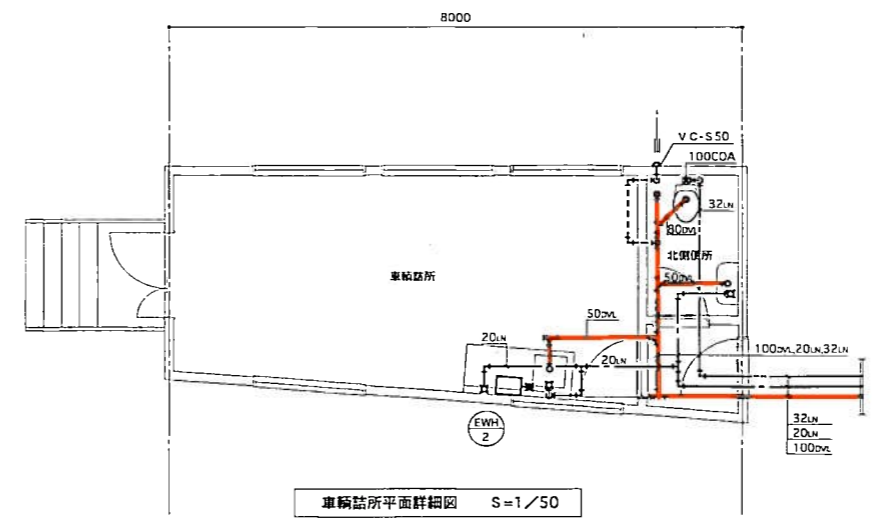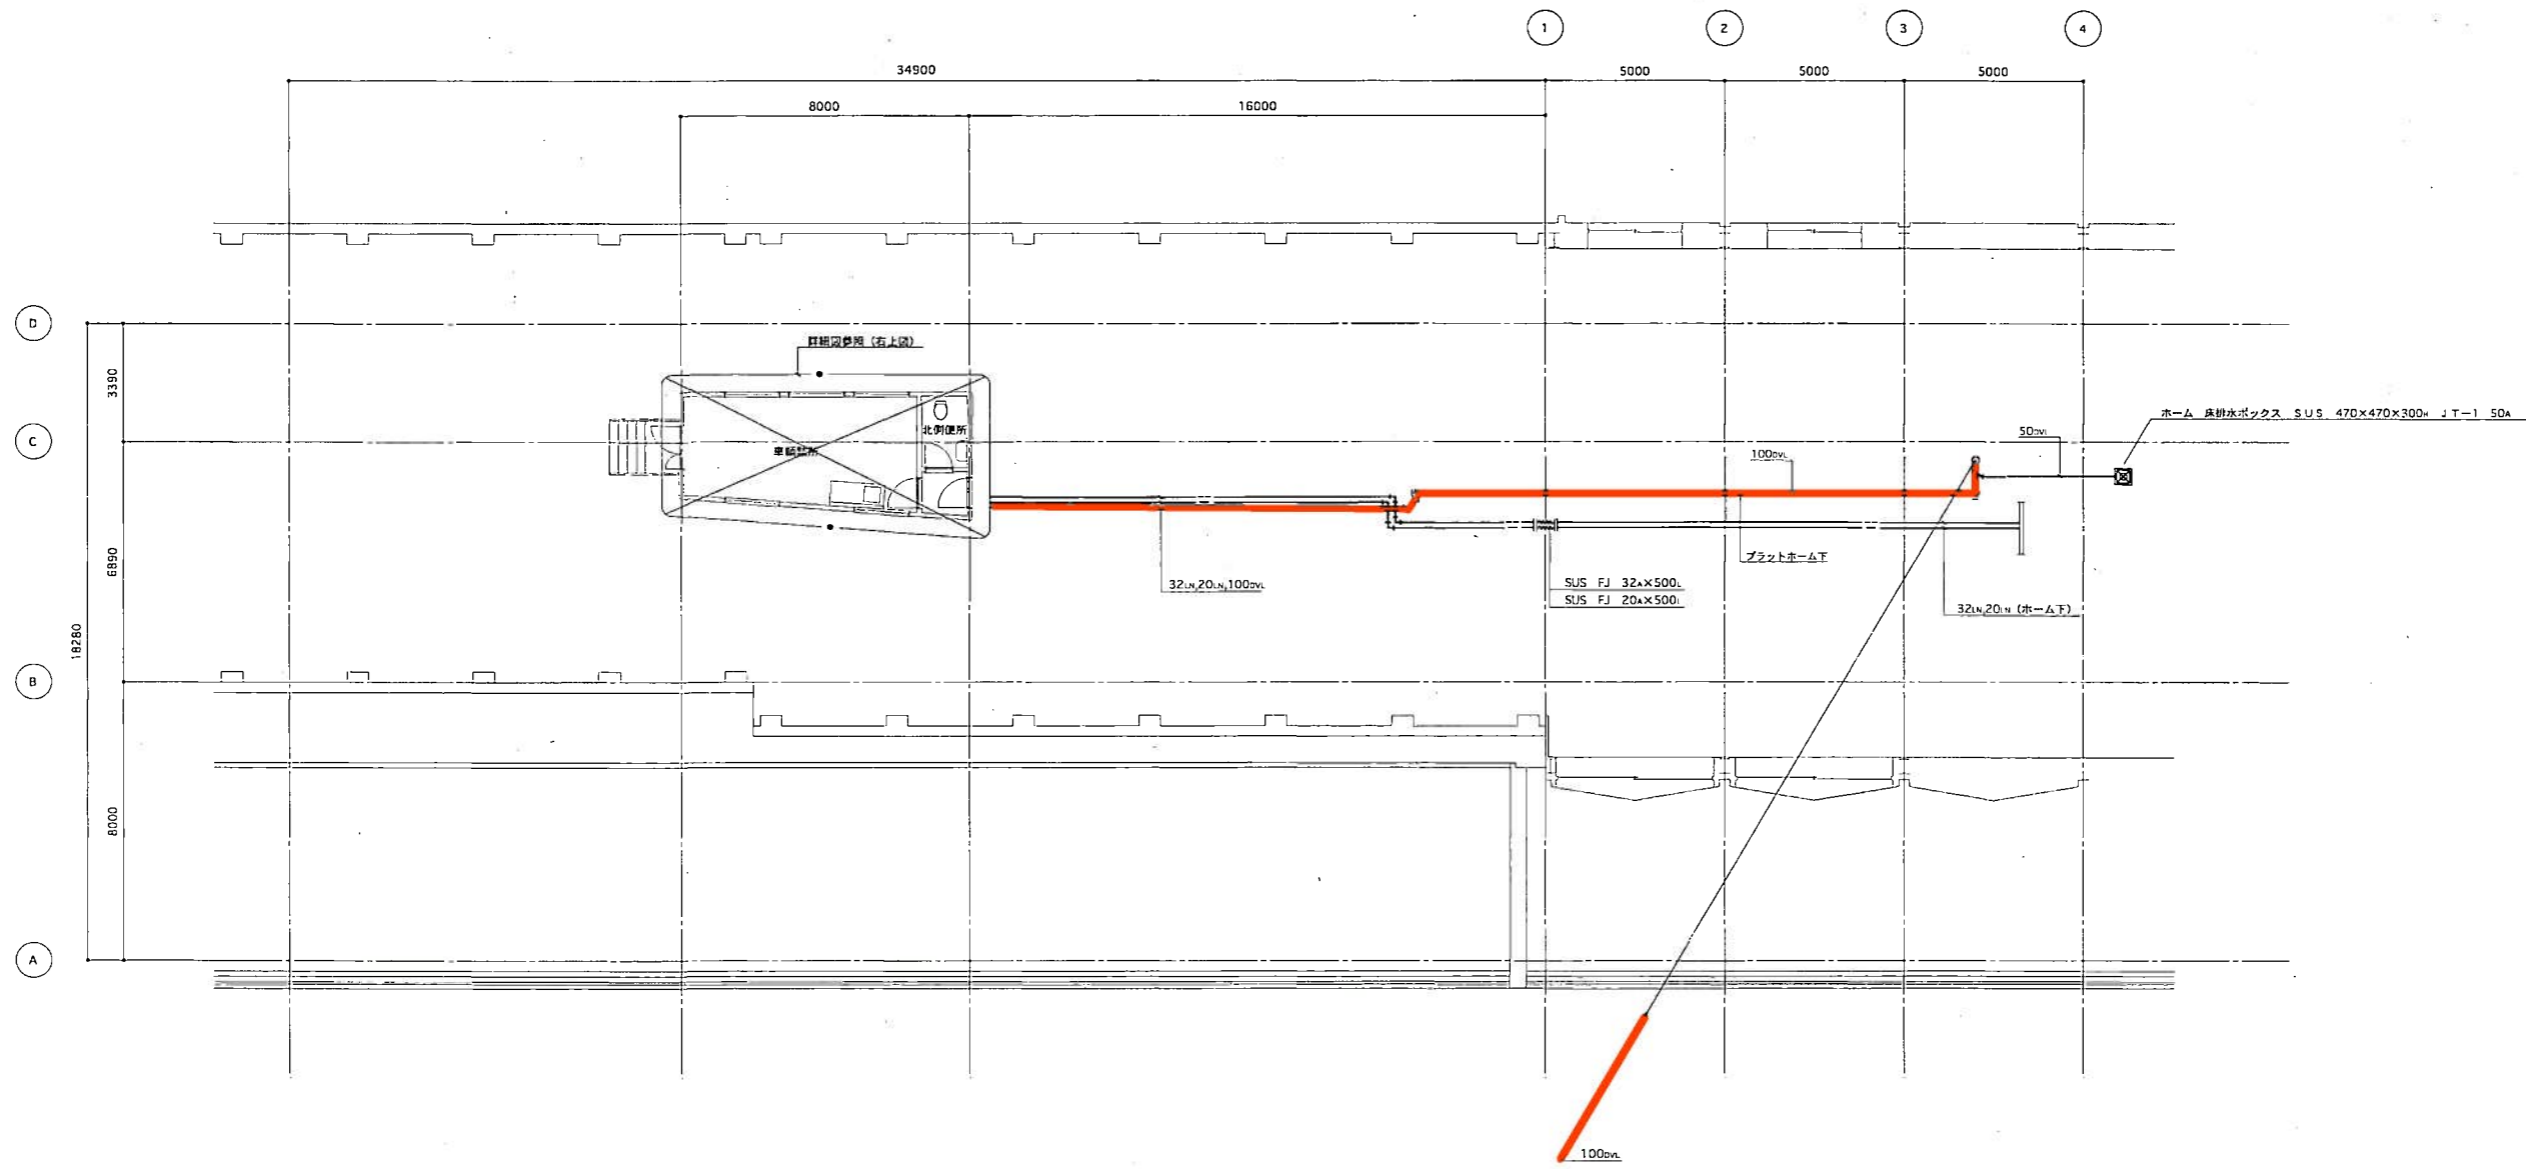


器具表


場所	記号	名称	仕様	台数	製造メーカー名	製造型番
北側便所		洋用大便器	C21 節水型FV 紙巻機付	1	東陶機器 株式会社	
		手洗鉢	L220D Sトラップ・ストット止水栓・給水器具(水のみ)	1	*	
		化粧鏡	TS119ASR3	1	*	
車輪詰所	(EWH) 2	電気湯沸器	開放式縦型 貯湯量 30ℓ 1φ x 200V x 4.0kw	1	株式会社 日本イトミック	EW-30N4B
		洗面台	1500x550x800H	1	株式会社 積口	NSG-1500
		自在水栓	T130AR 13 (消沫式)	2	東陶機器 株式会社	

車輪詰所平面詳細図 S=1/50

施工図参照番号			
WP-3, WP-4, WP-32			
工事番号	地下鉄輸送力増強事業		
工事名	真駒内駅大規模改良給排水衛生消火設備工事		
図面名称	衛生設備 2階平面図(左)		
図面番号	12 / 22	縮尺	1/100 1/50
製図	平成11年3月日		
監理技術者	主任技術者	現場代理人	作図
北海道興業コンサルタント(株)		主任監理者	
株式会社 阿部配管工務所 電話 (011) 831-1138			

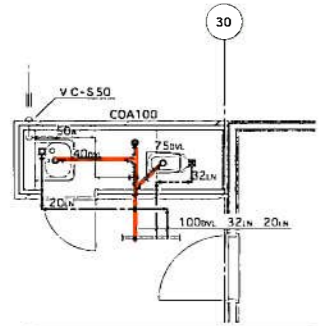

南側便所平面詳細図 S=1/50

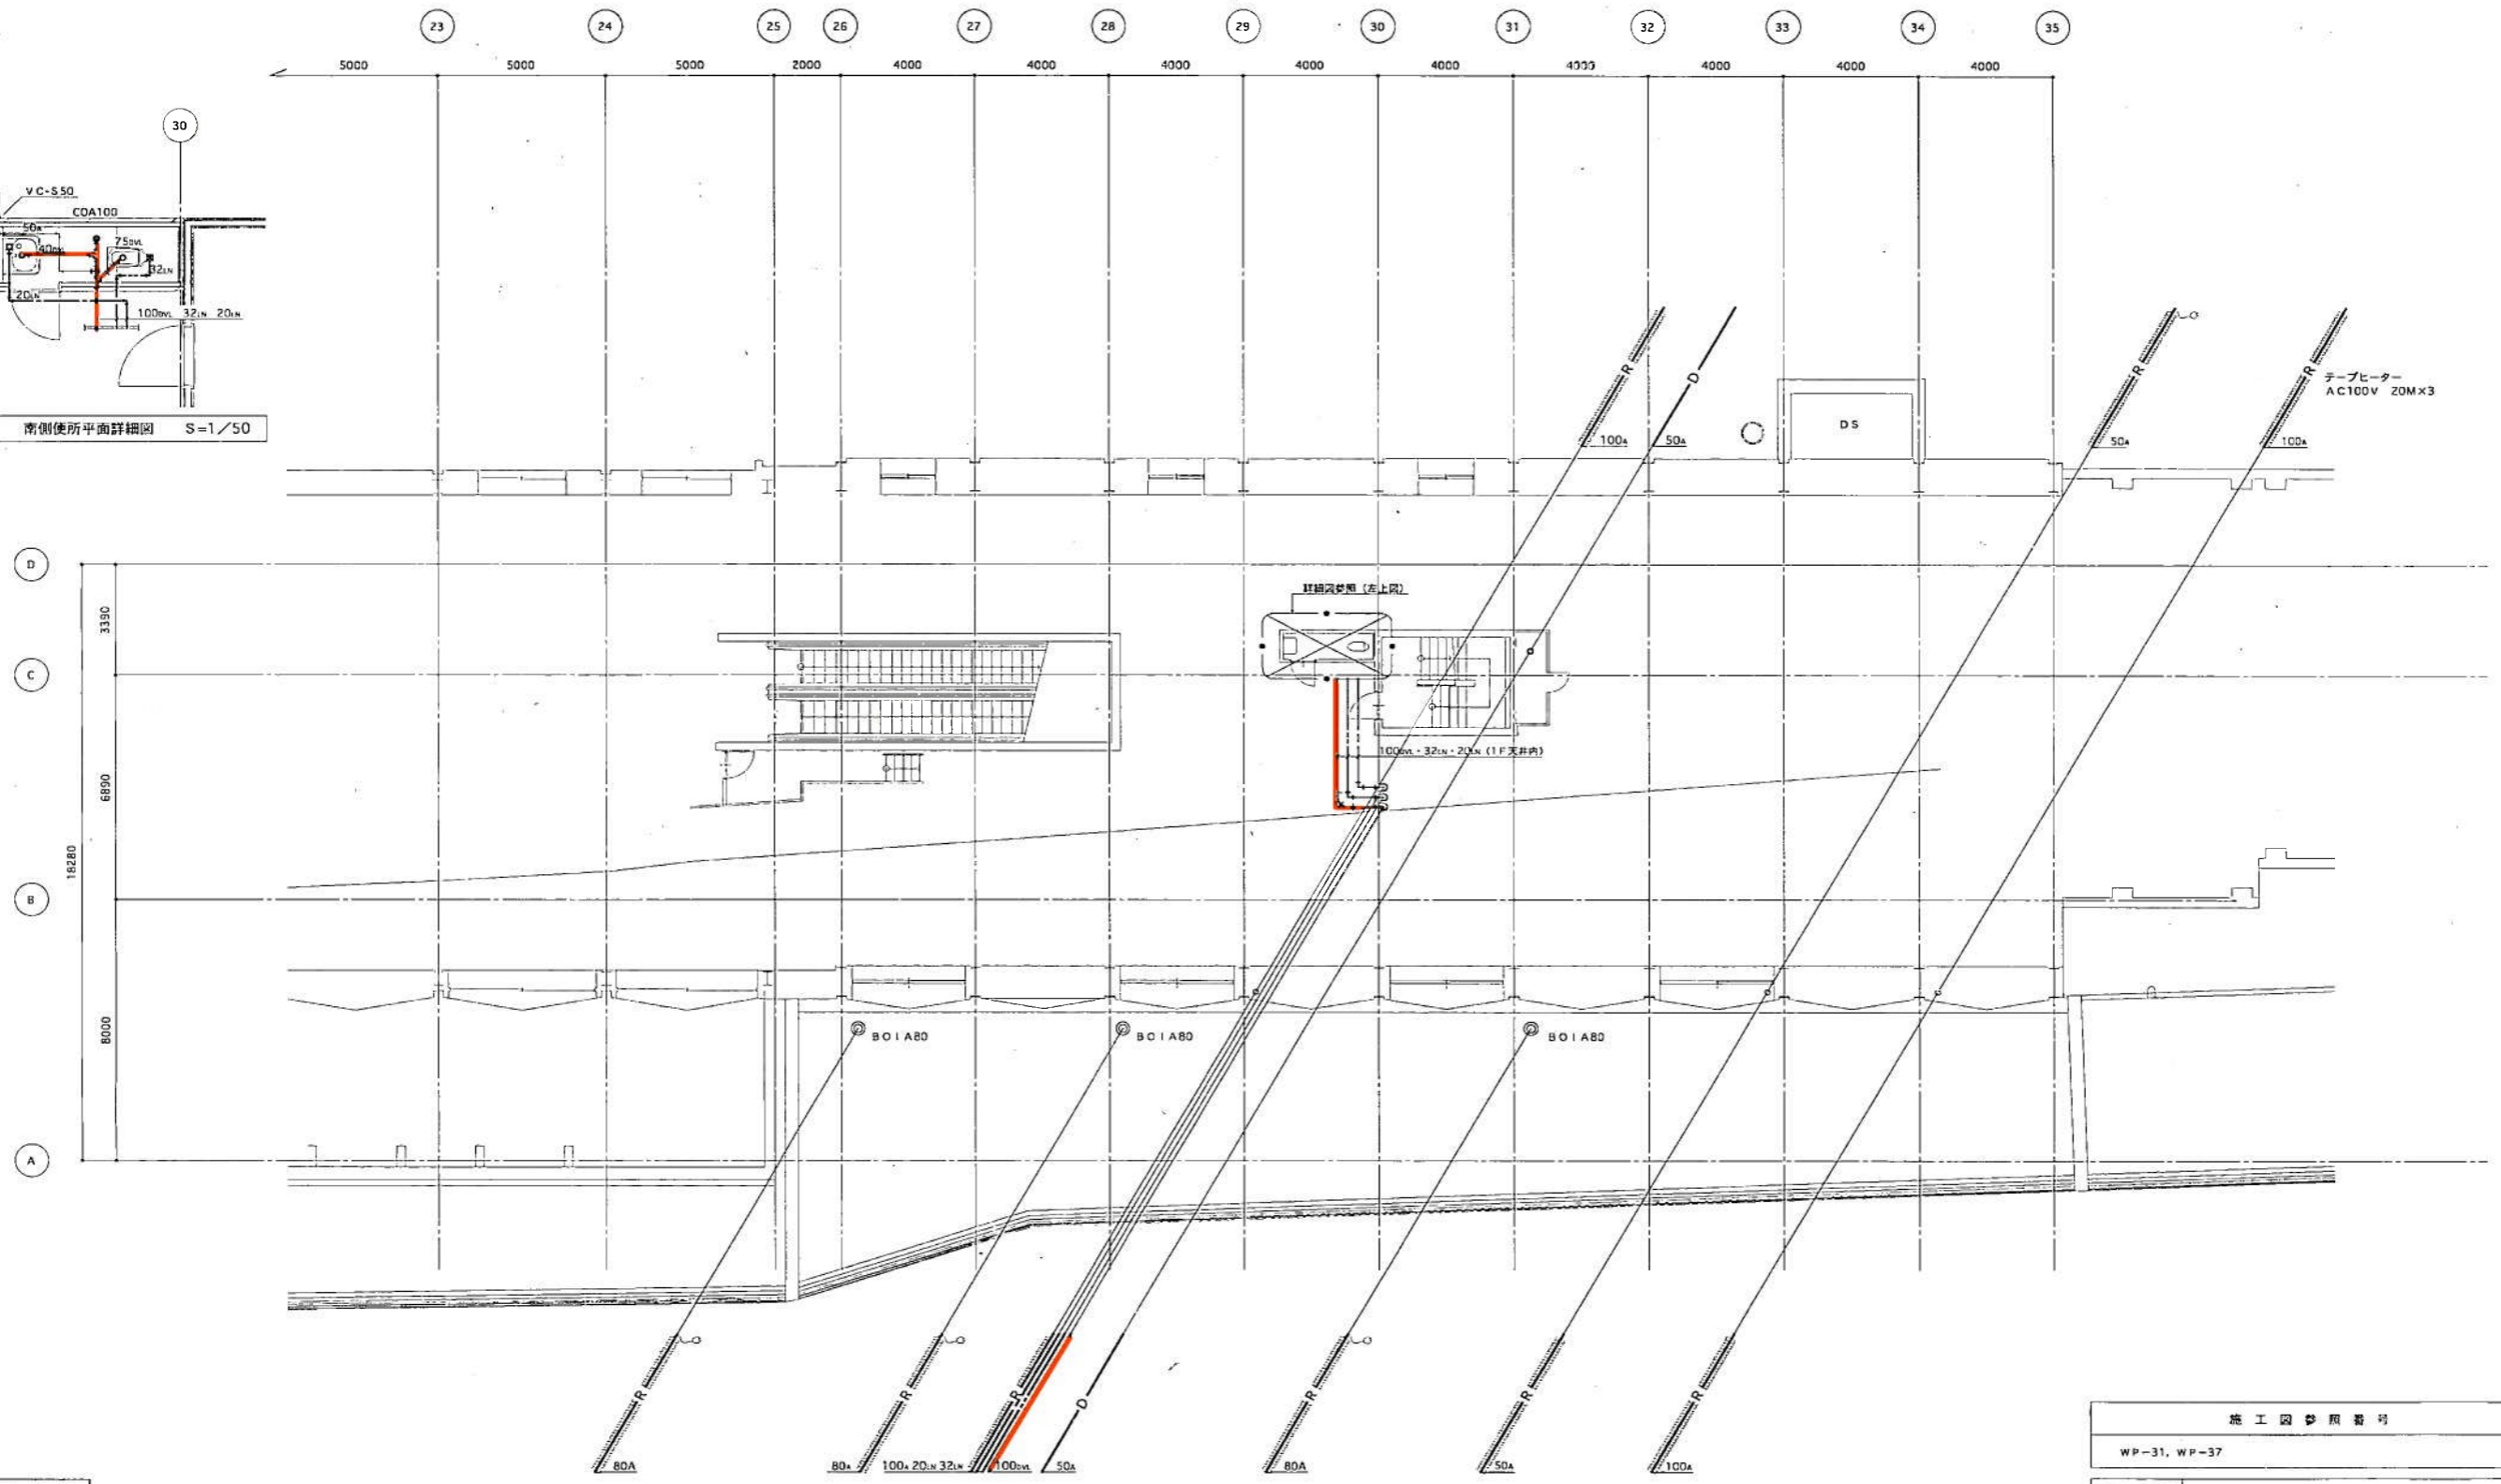

器具表





場所	名称	仕様	台数	製造メーカー名	備考
南側便所	男用大便器	CT50AV 節水型FV 紙巻機器具	1	東陶機器 株式会社	
	洗面器	L220D Sトラップ・リフト止水栓・立水栓・化粧鏡付	1	*	

施工図参照番号
WP-31, WP-37


工事番号	地下鉄輸送力増強事業 島野内駅大規模改良給排水衛生設備工事		
図面名称	衛生設備 2階平面図 (右)		
図面番号	13 / 22	縮尺	1 / 100 1 / 50
製図	平成11年 3月 日		
監理技術者	主任技術者	現場代理人	伴 啓
株式会社 阿部配管工務所 電話 (011) 831-1138			

北海道商工コンサルタント (株)
主任監理者




- 凡例
- 1. 太線は改修部を示す。
 - 2. ◯は既設配管に接続する部位を示す。

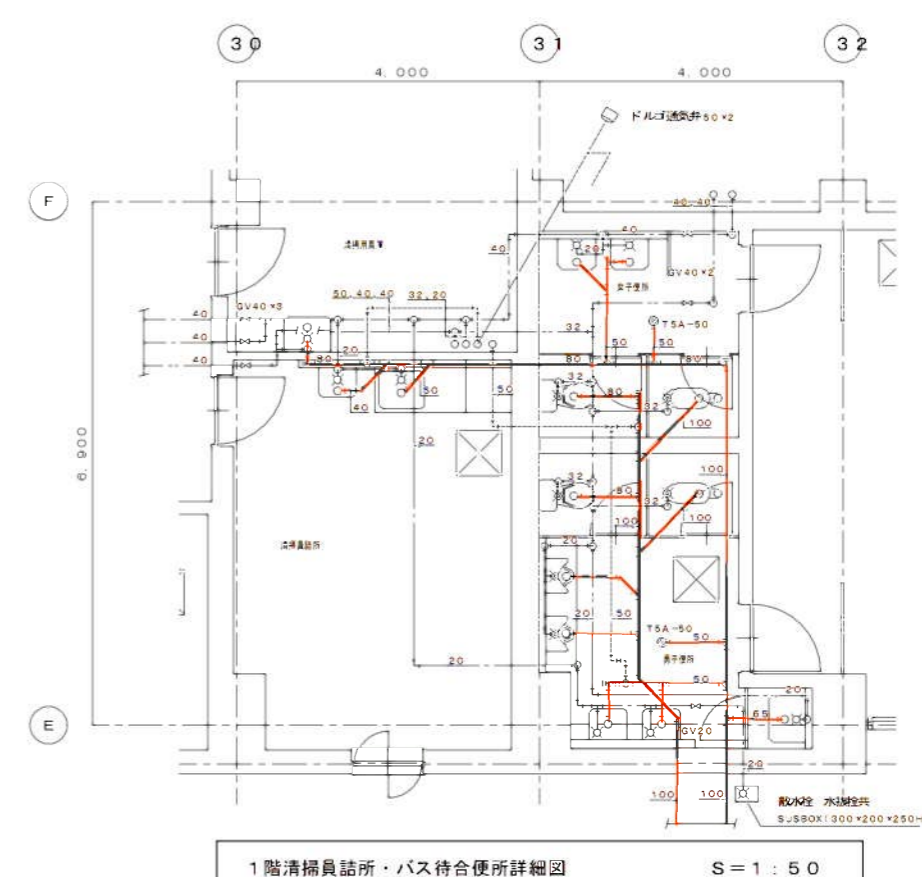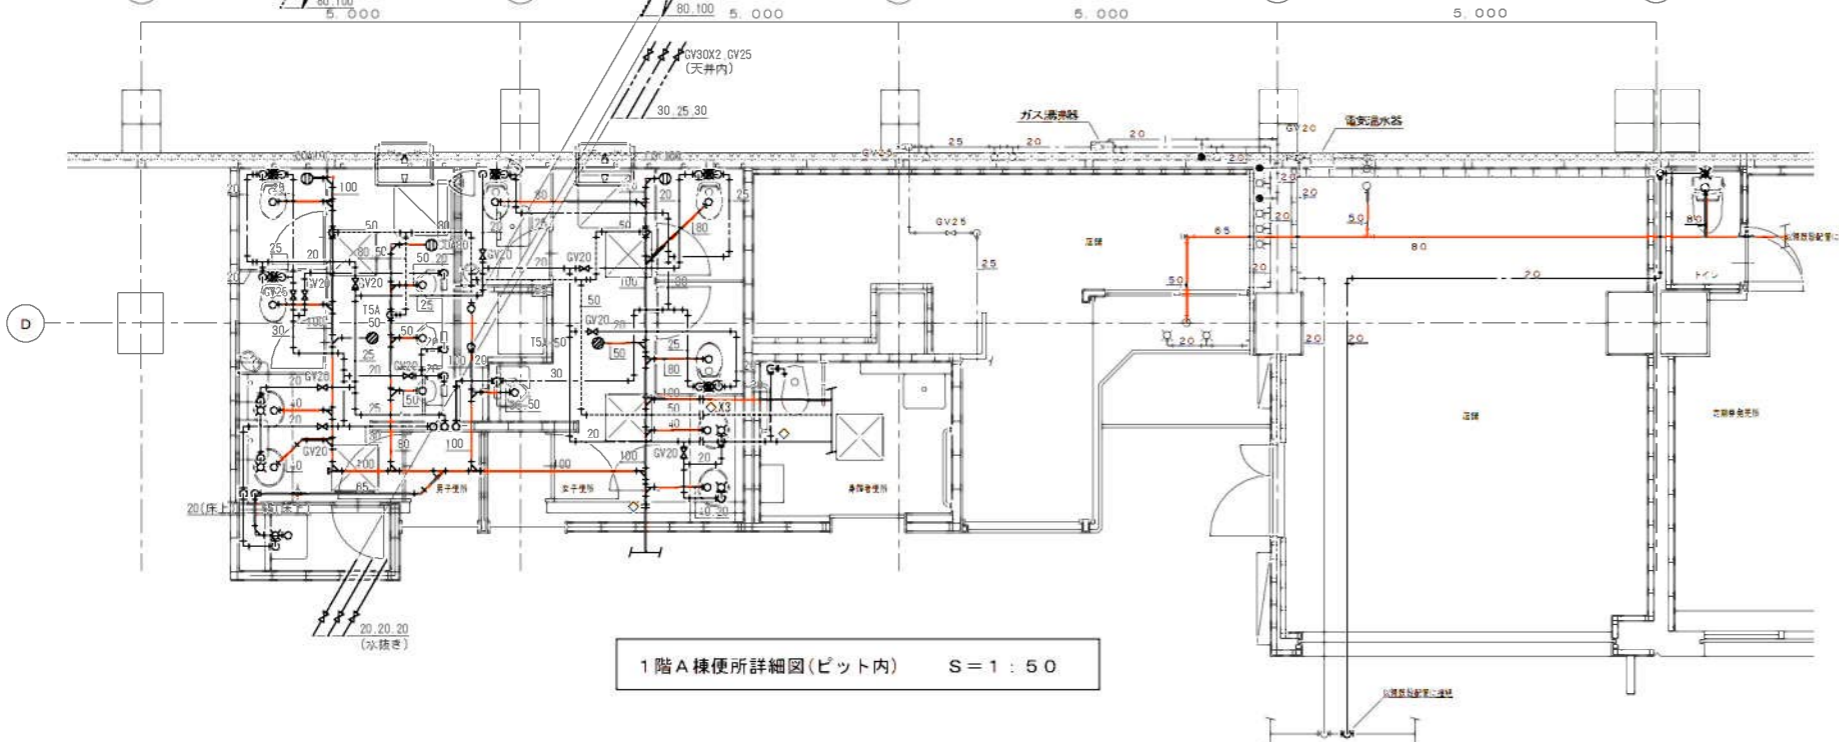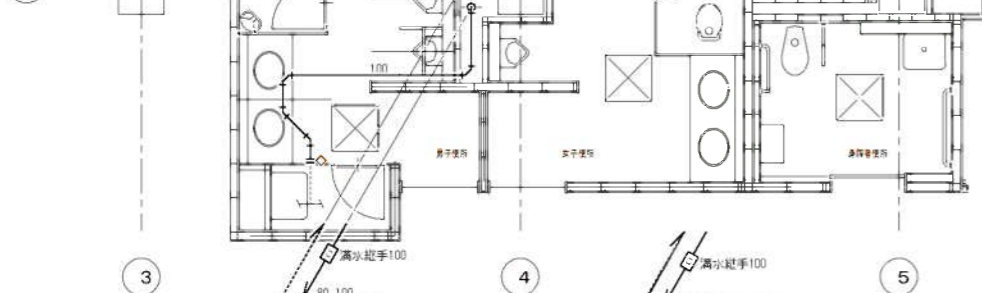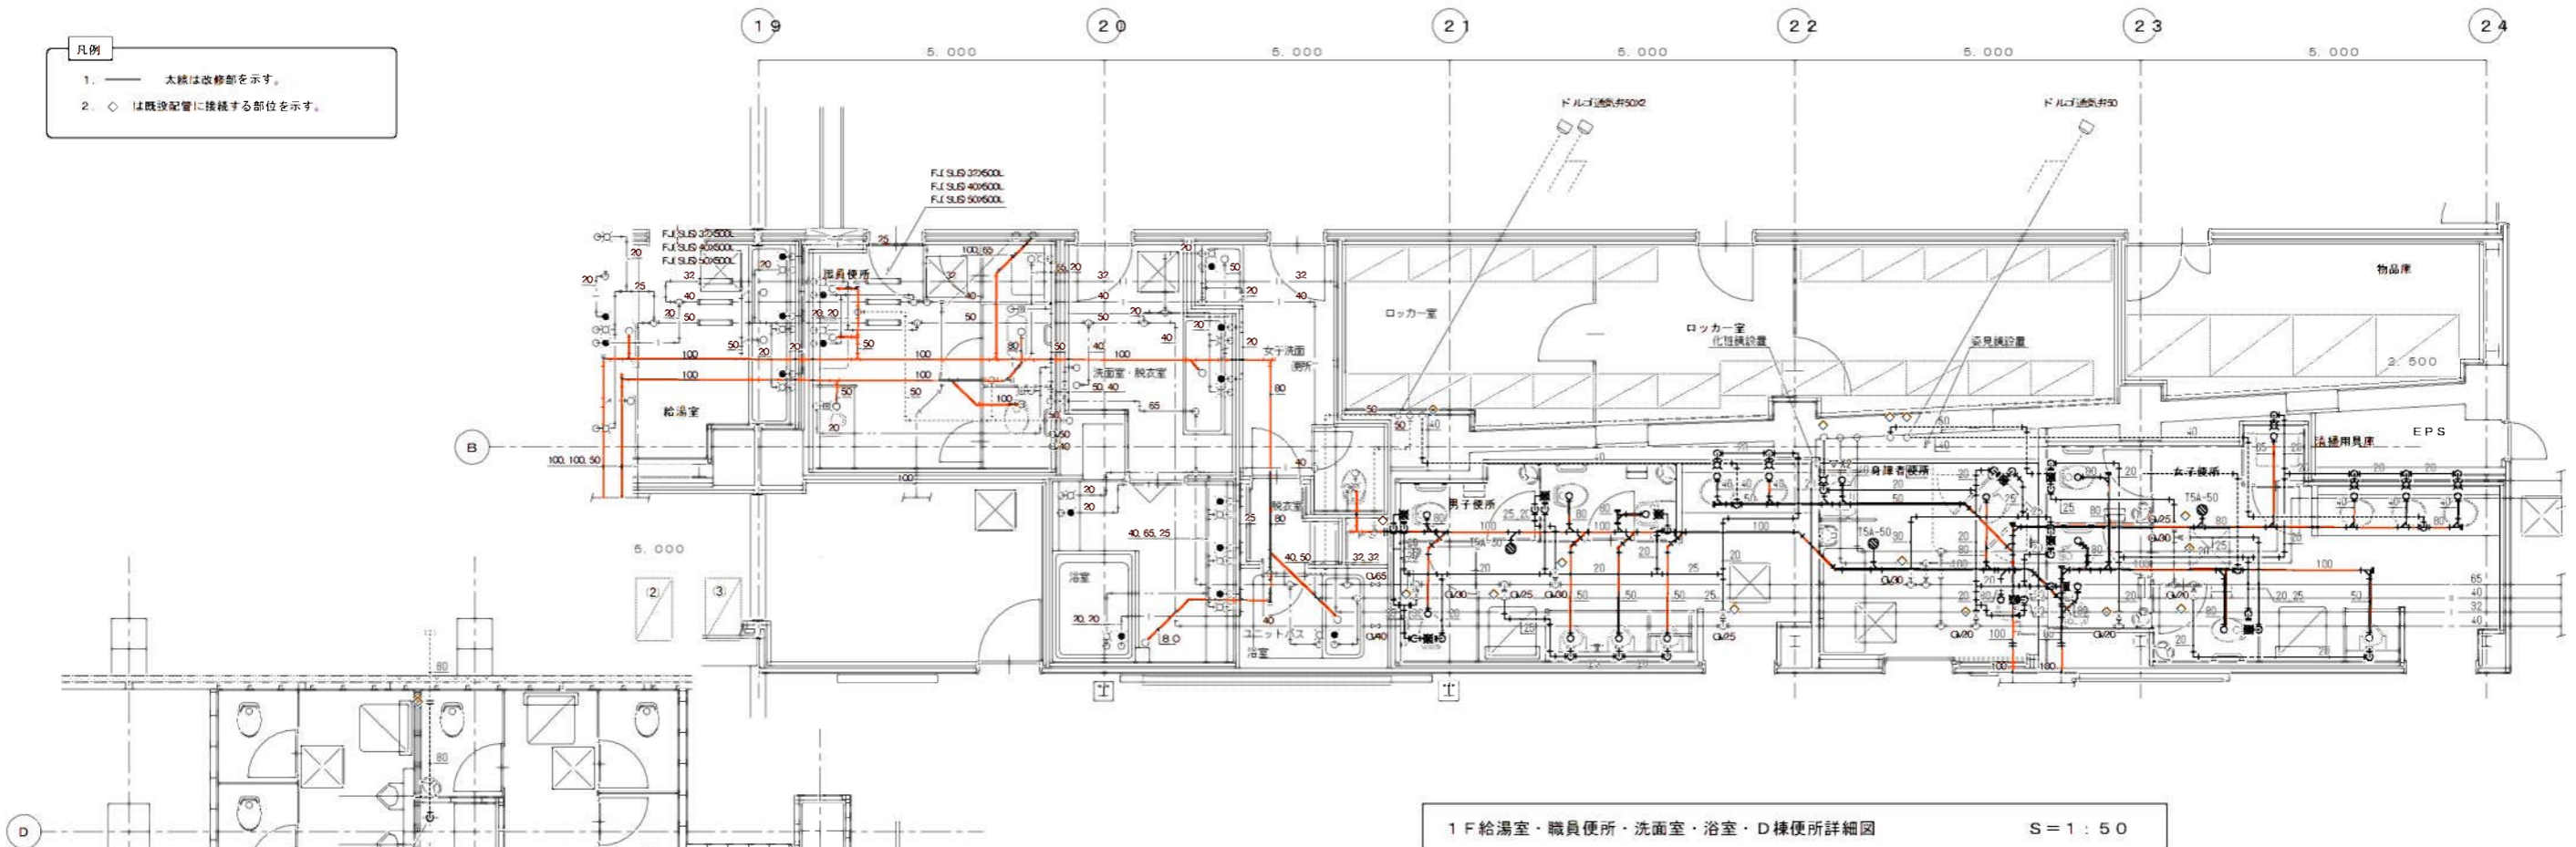

5

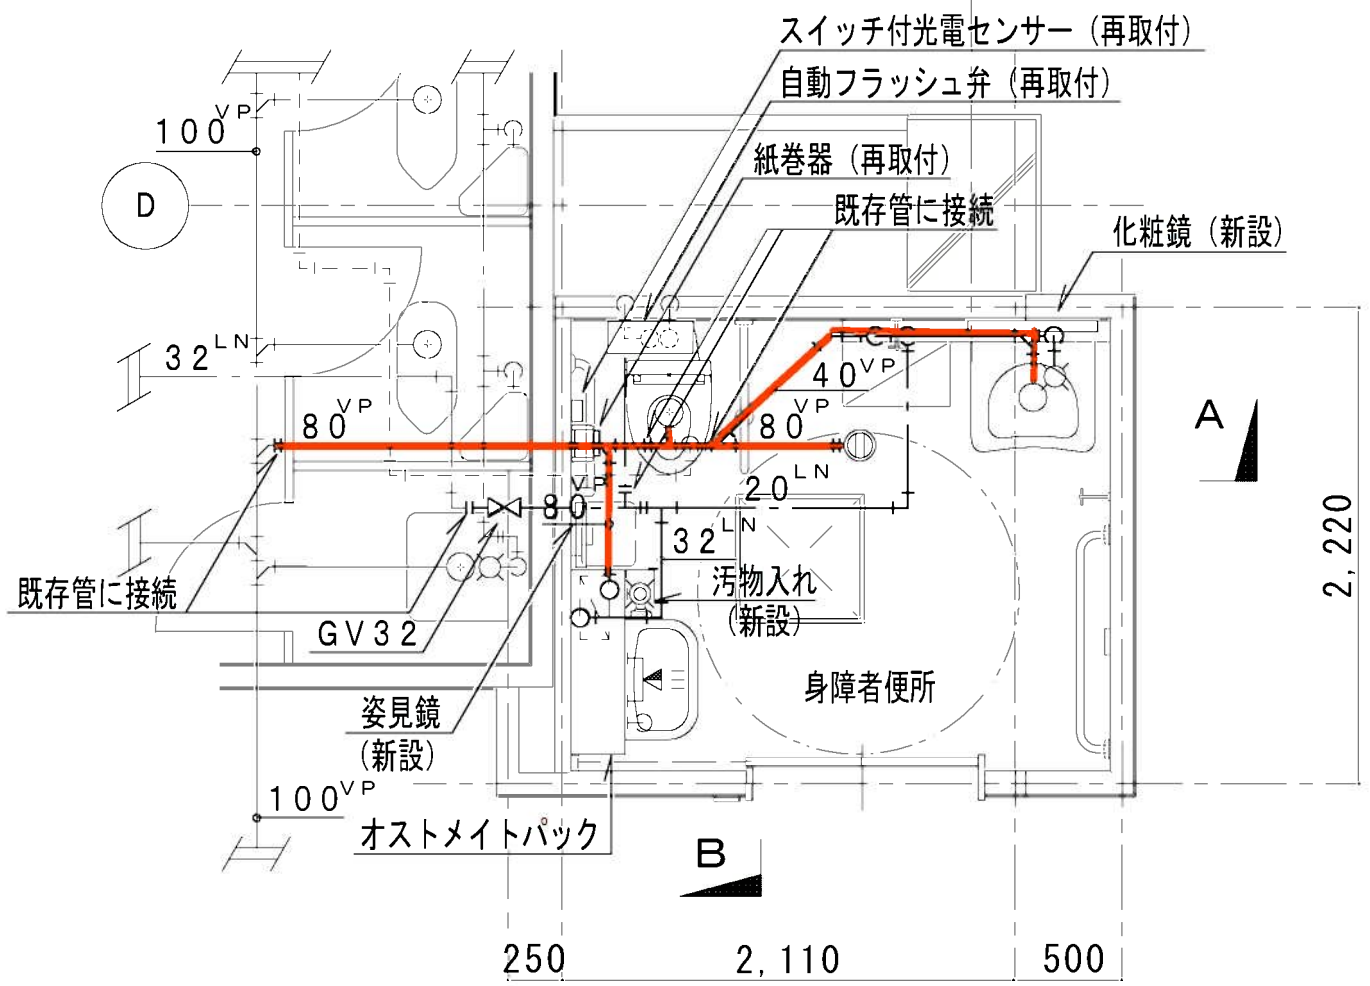

新道東駅

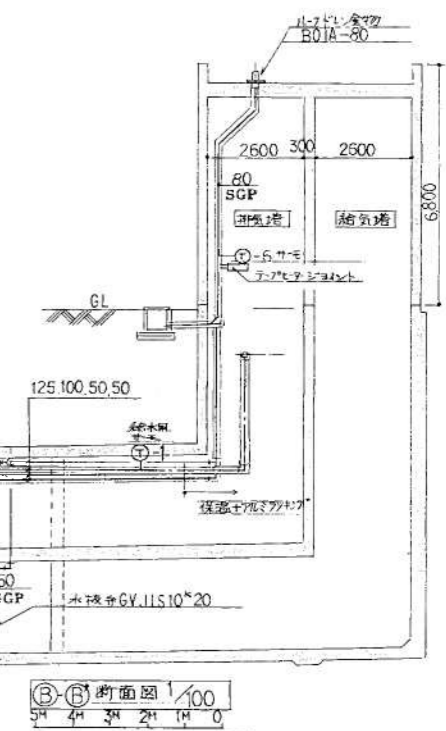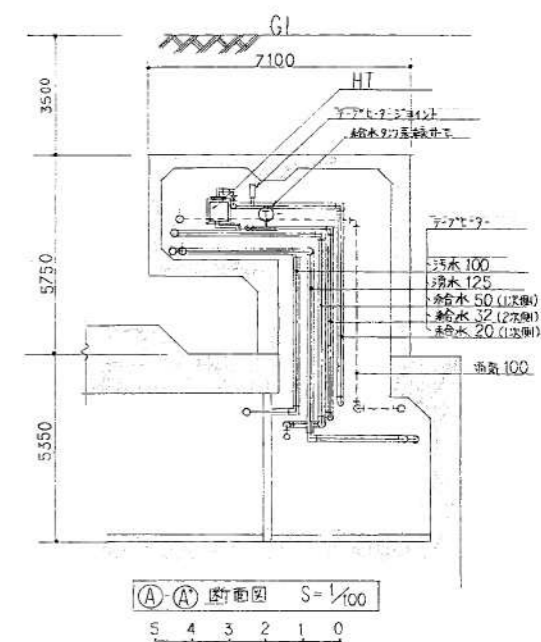
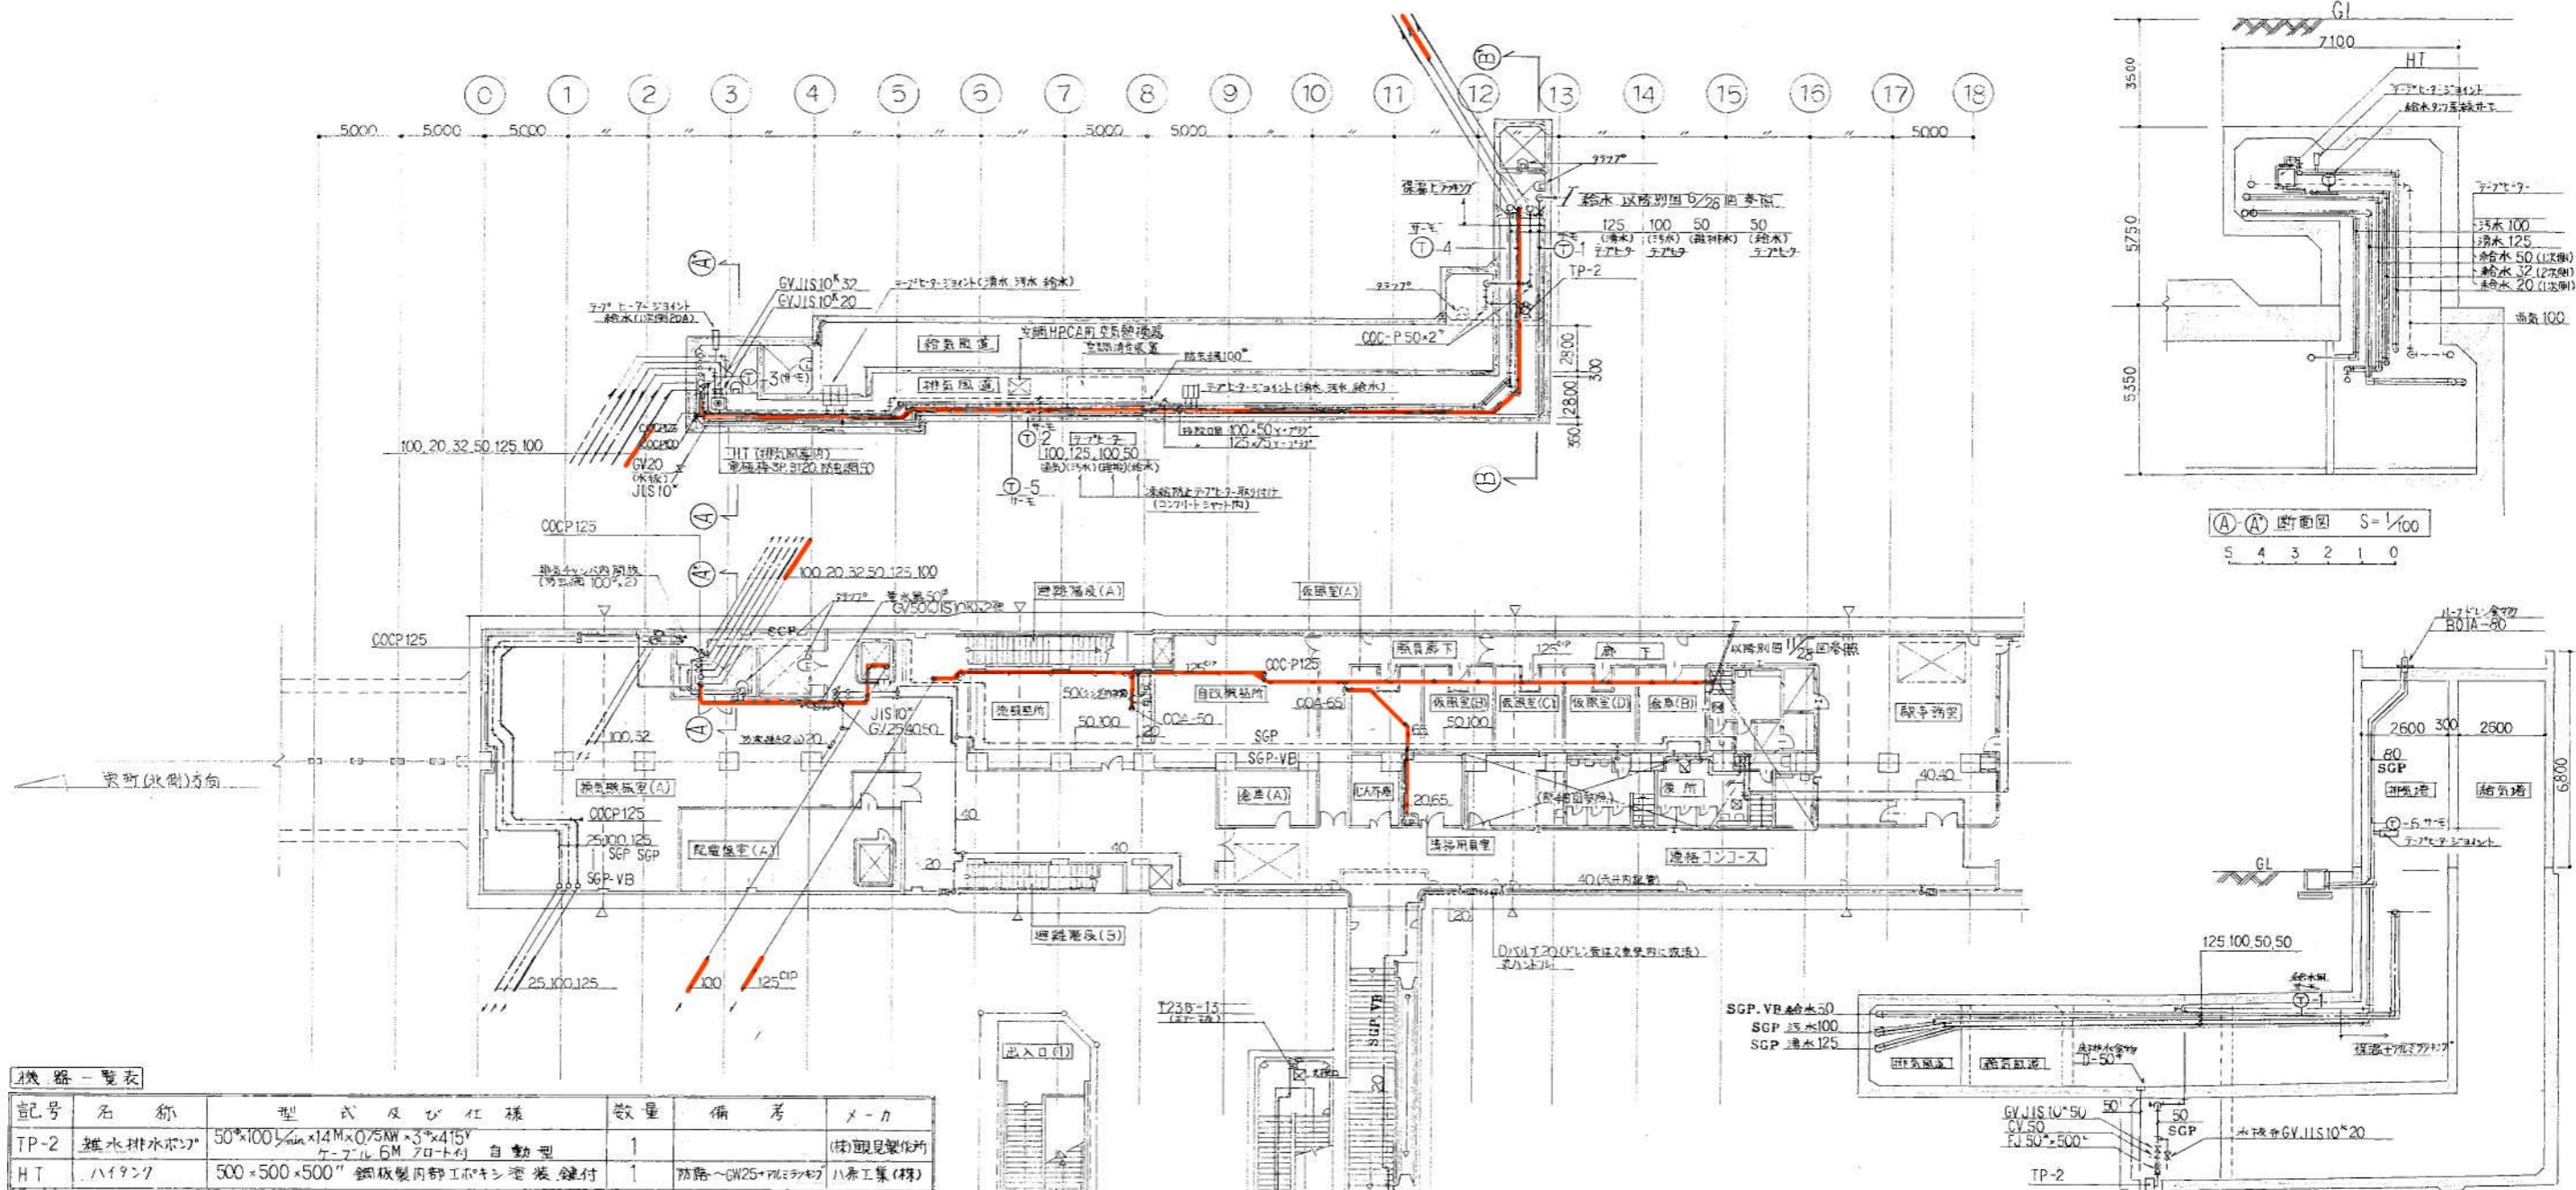


機器一覽表

記号	名称	型式及び仕様	数量	備考	メーカー

器具表



名称	仕様	備考	数量		合計	メーカー
			現見製作所	他社		
放水栓	T-28 13 ϕ			4	4	東陶機器(株)
全上格納箱 (SUS製)	335 \times 240 \times 340 $\frac{1}{2}$ in	壁埋込型(7穴付)		4	4	福口製作所
化粧鏡	TS-119F3(耐蝕用)	363 \times 455 \times 5 $\frac{1}{2}$ in	1		1	東陶機器(株)
洗面器	L-220D(C)	PIラップL止水	1		1	
掃除用流し	SK-22A	ストラップL共栓	1		1	
自在水栓	T130ARY	13 ϕ 泡沫式	1		1	
機水栓	T28A	13 ϕ 自動継手	1		1	

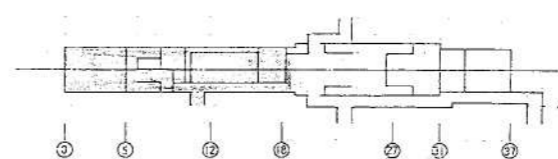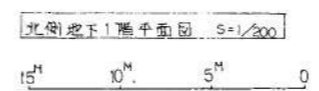

施工図参照番号
2.7.8.10.11.17.18.19.20.21.34

工事番号	59-3号設機第17号
工事名	新道東駅 新道東駅地下1階排水工事 (新道東駅)
図面名称	北側地下1階平面図(排水)
図面番号	28 葉中の7
製図期	昭和63年8月
縮尺	1:200
主任技術者	現場代理人 佐藤 博 氏
主任設計者	日比谷総合設備(株)
TEL	6-44-0901



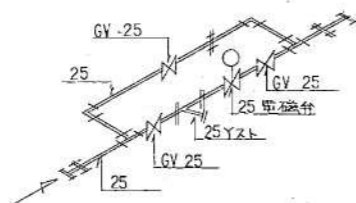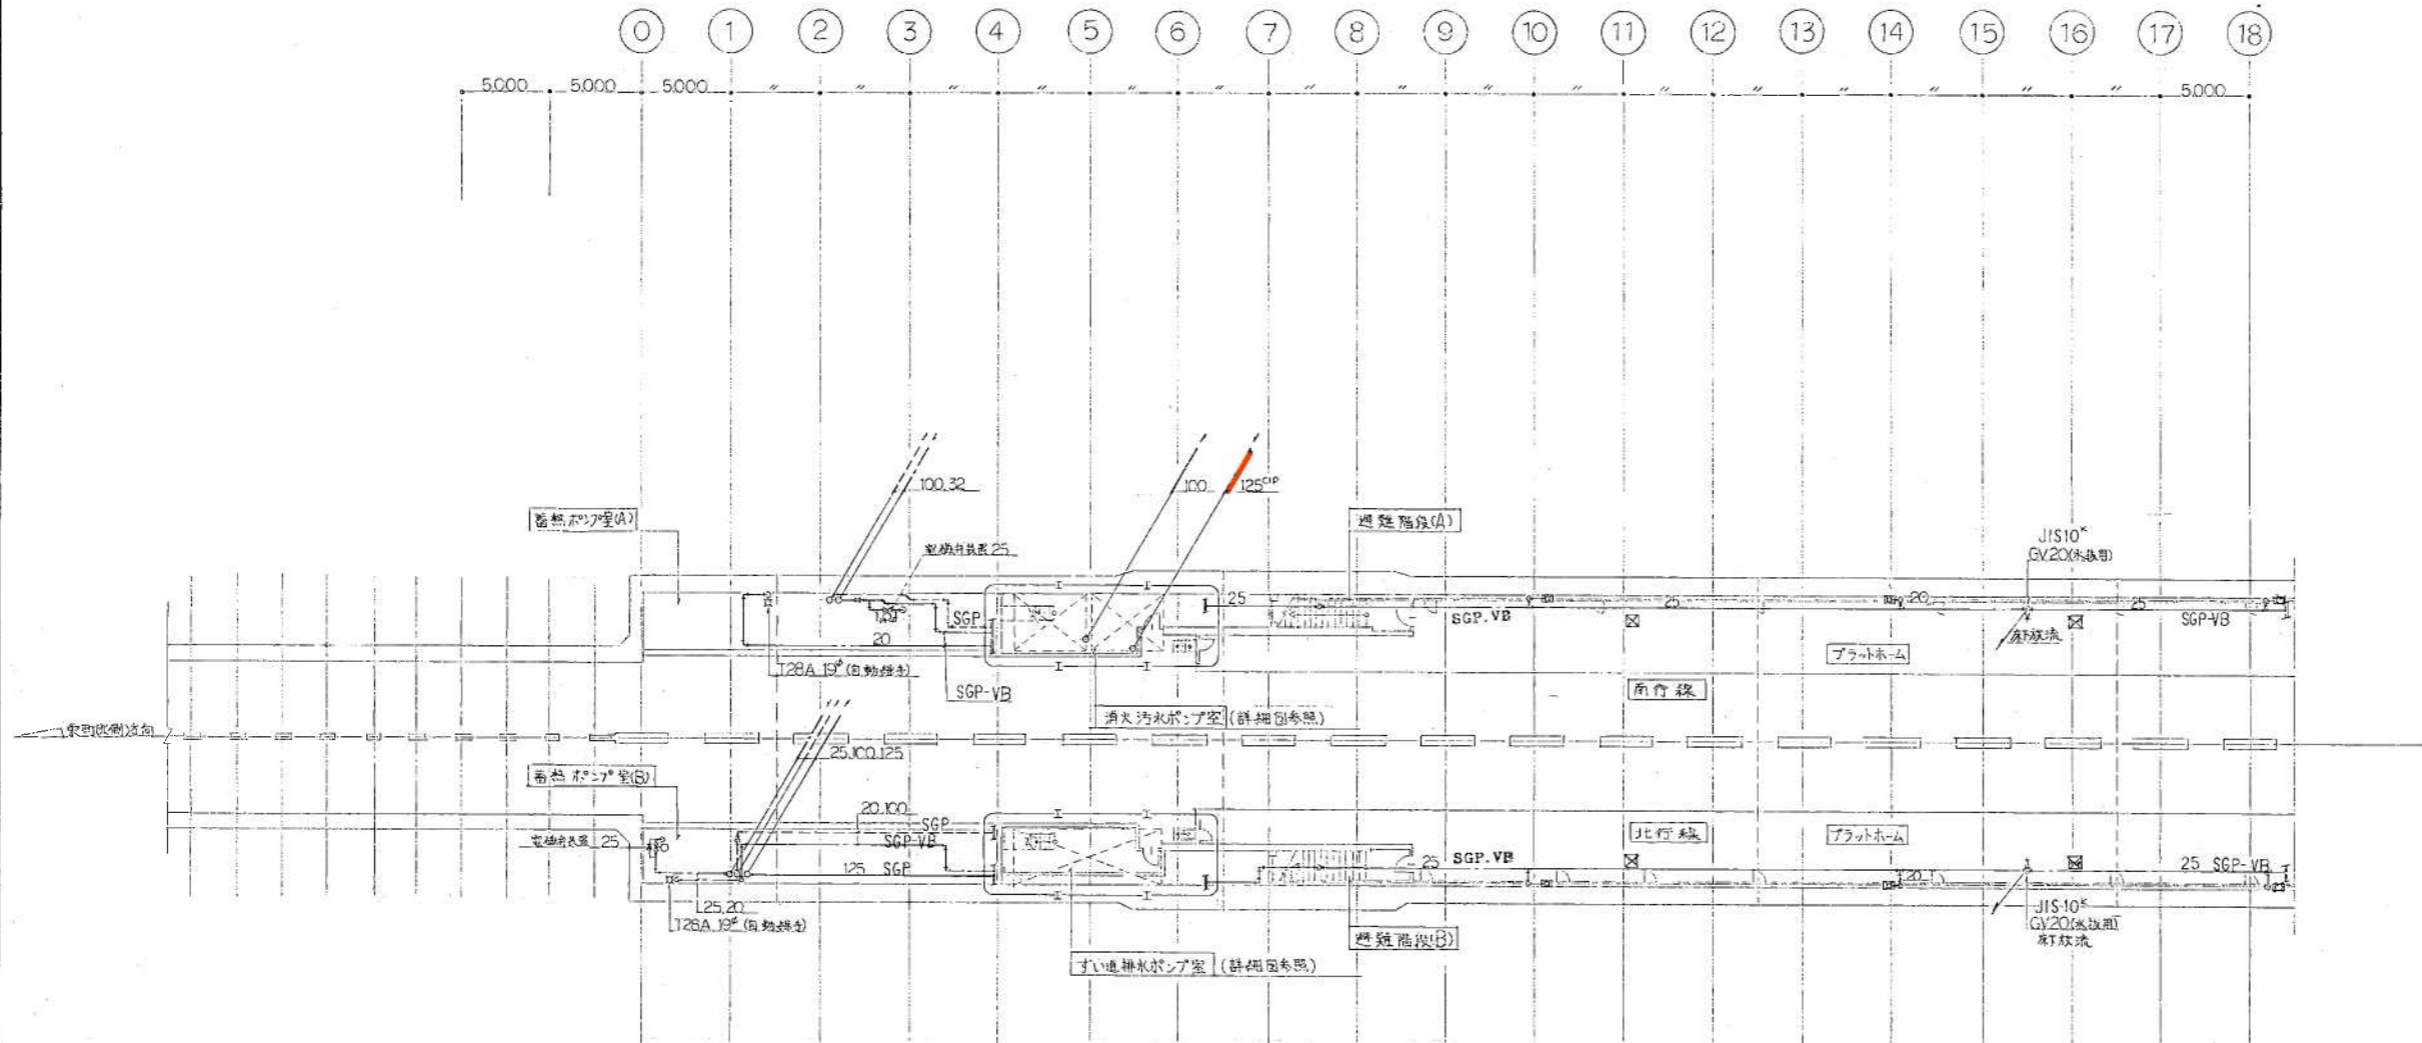


電磁弁装置組立図×2組
GVは全てJIS10°

器具表


名称	仕	数	備	数	合計	メーカー名
				プラットホーム番熱機(A) 番熱機(B)		
放水栓	T-28	19°		6	6	東陶機器(株)
全上給納箱	SUS製 335×240×340			6	6	福口製作所
カップリング水栓	T-28A	19°		1	1	東陶機器(株)

⊠ 左記確認済
施工図参照番号
15.3.4


北側地下2階平面図 S=1/200
15m 10m 5m 0

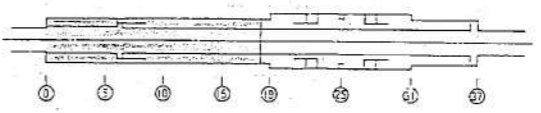


工事番号 59-35設機第17号
 給排水衛生設備工事
 図面名称 北側地下2階平面図(給排水)
 図面番号 28集中の9
 製 図 昭和63年8月11日 縮尺 1:200
 主任技術者 現場代理人 印 氏 名 氏 名 氏 名
 日比谷総合設備部 TEL-644-0801

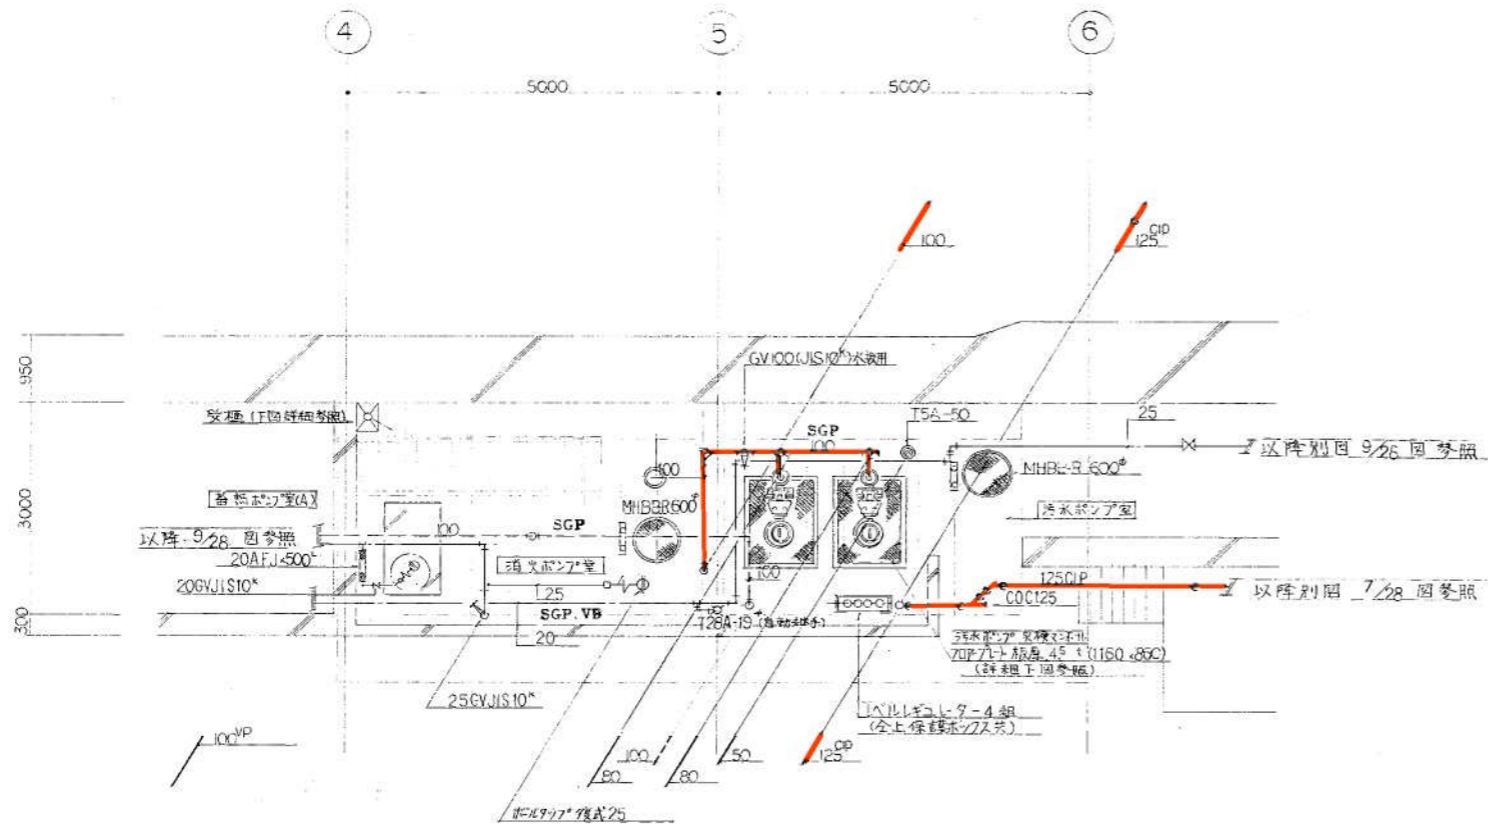

汚水ポンプ室平面詳細図 S=1/50

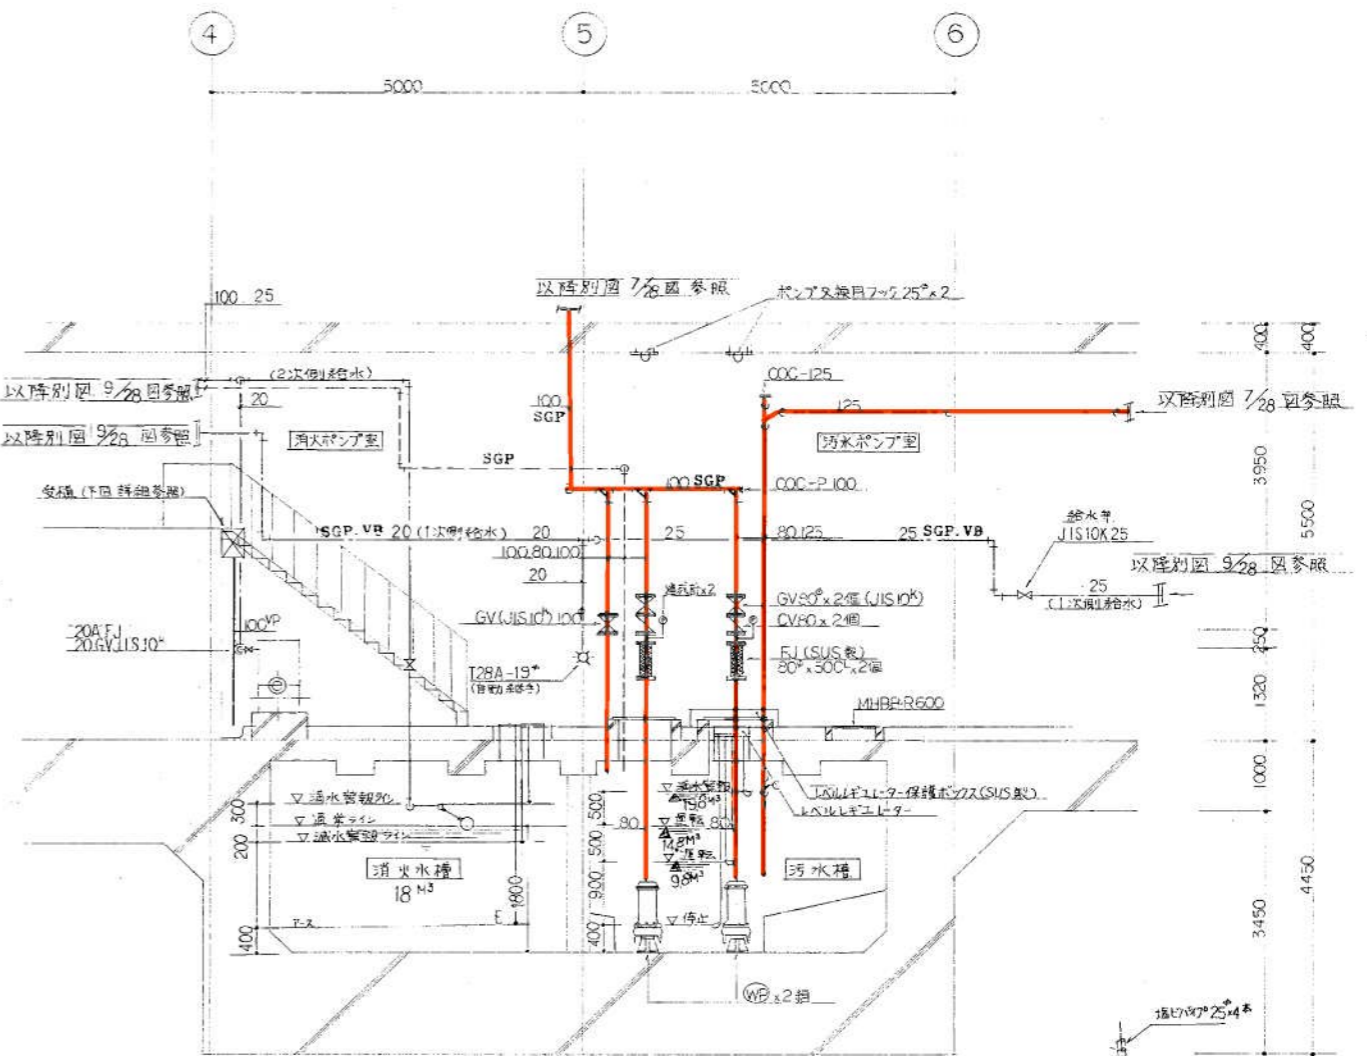


断面図 S=1/50

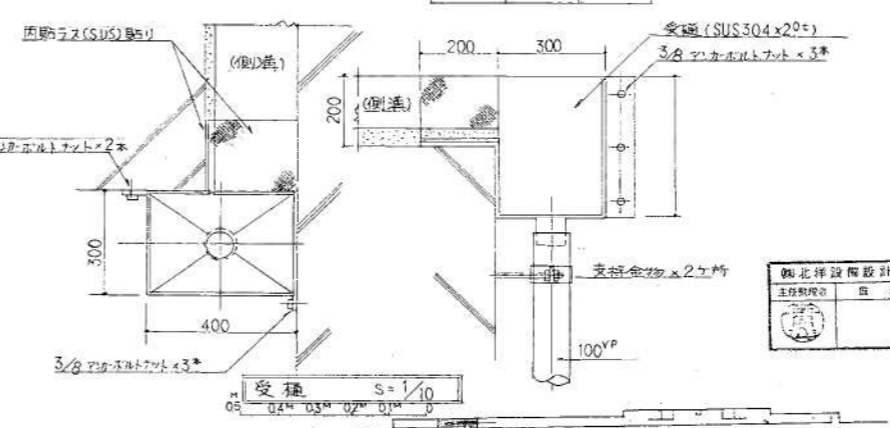

受桶 S=1/10

機器一覧表				
記号	名称	型式及び仕様	数量	メーカー名
WP	汚水排水ポンプ	80φ x 200mm x 23φ x 75mm 3φ415V ケーブル10m 吊り上げ用クワリ(SUS) 着脱装置付	2	(株)住友製作所 80DLC57.5

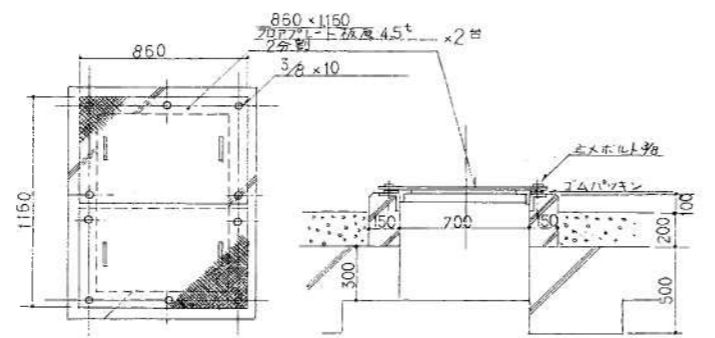

汚水ポンプ架検マンホール詳細図 S=1/30

施工図参照番号
15.16

工務番号 59-3号設機第17号



図面名称 汚水ポンプ室平面詳細図断面図

図面番号 28 中の12

製 図 昭和63年8月 日 縮尺 1:50
1:30
1:10

主任技師 現場代理人 作 田 正 樹

日比谷総合設備 TEL-644-0801


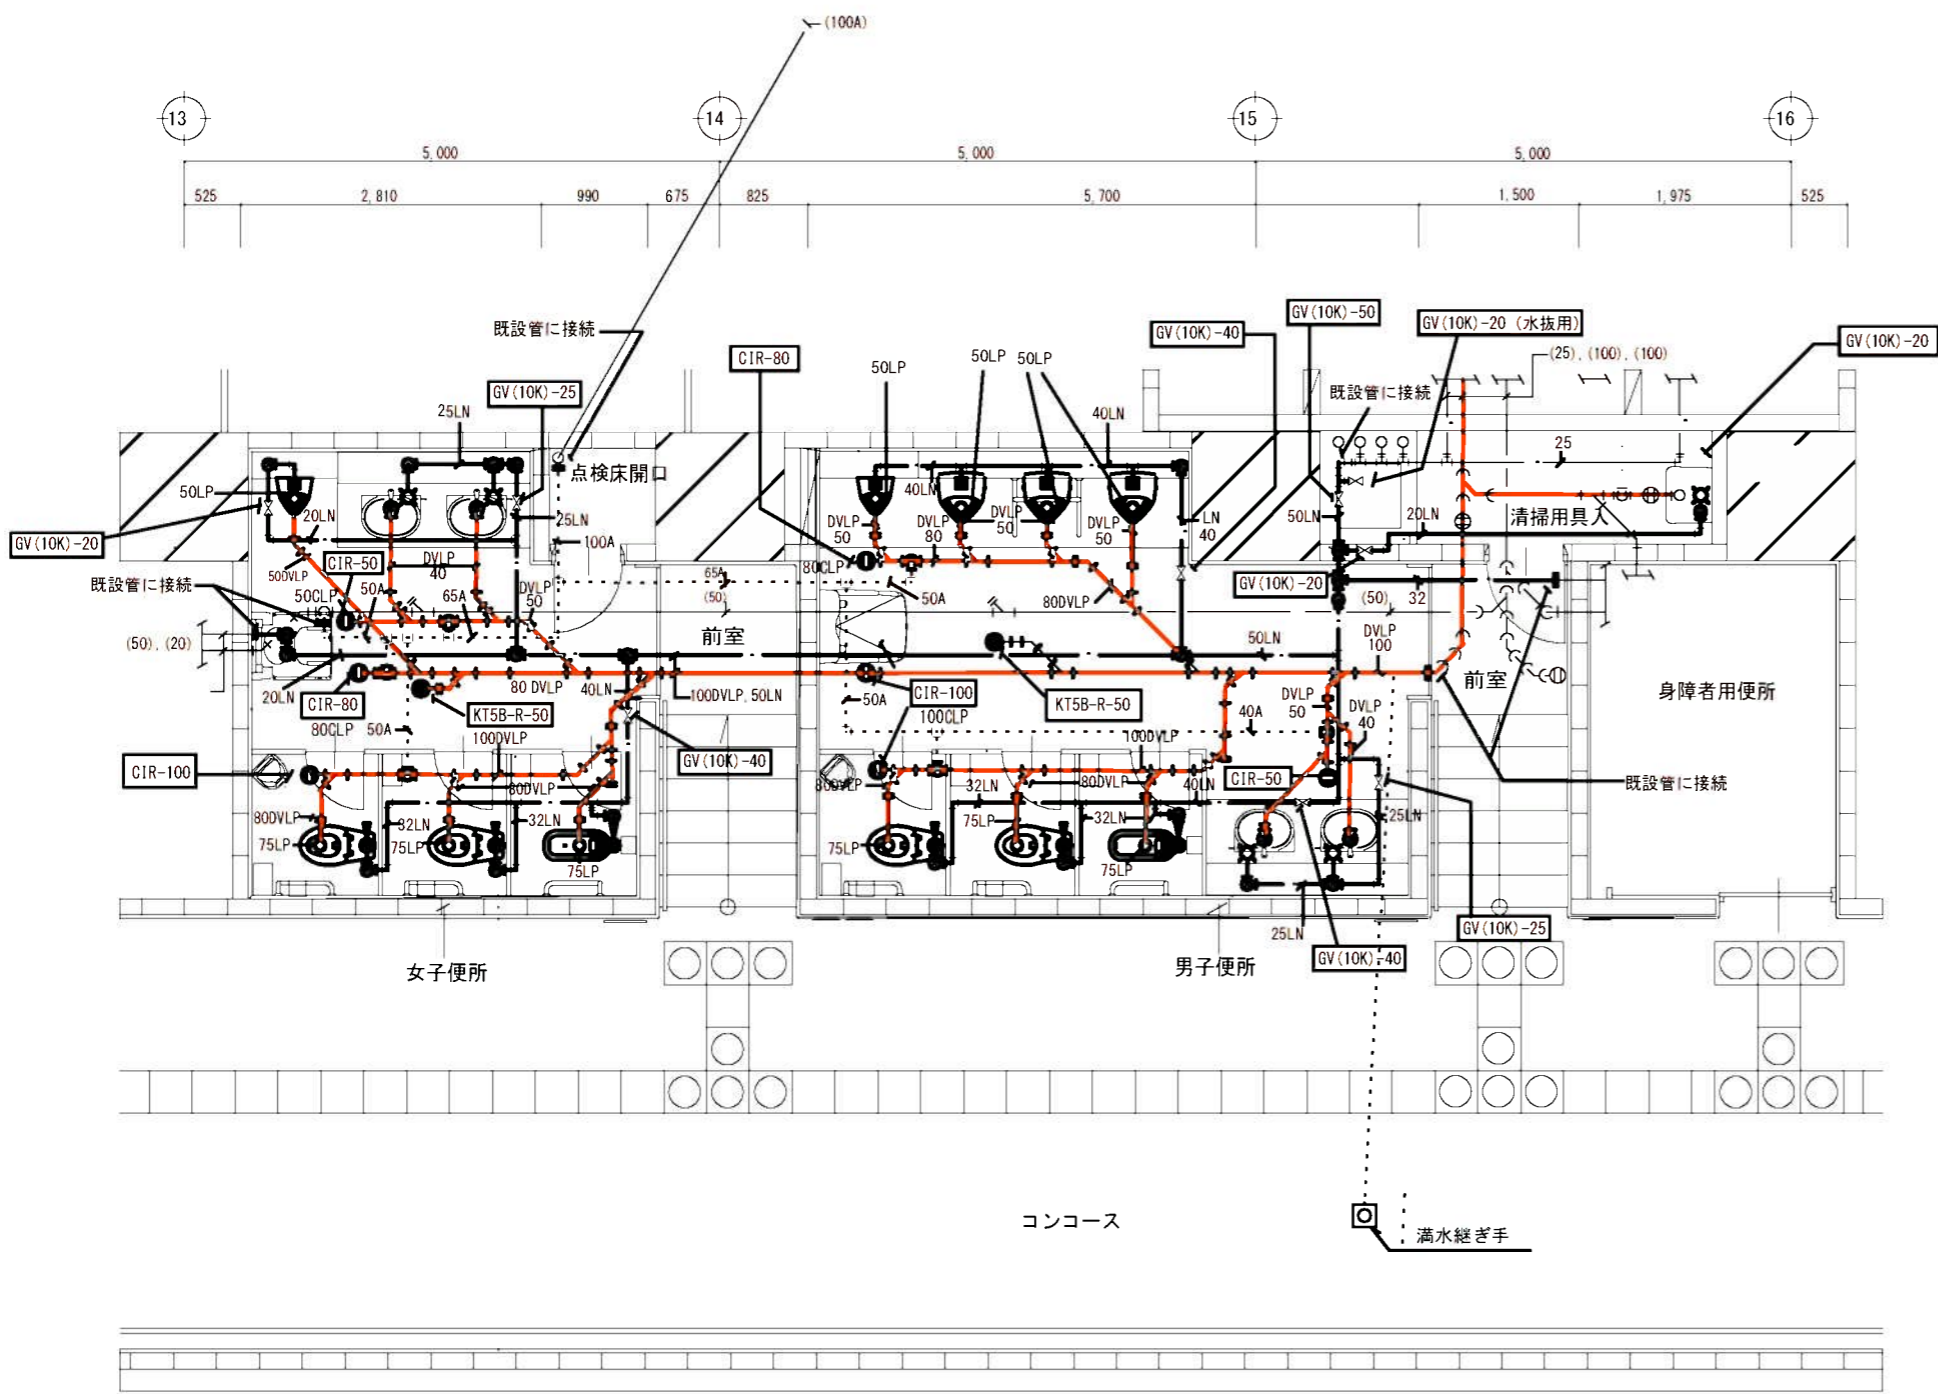


地下1階男子・女子便所平面詳細図 (衛生) S=1/50 (改修)

註: () は既設を示す。

器具表		註: 化粧鏡は建築にて取付。	
名称	仕様	名称	仕様
和風大便器	C-755VCU掃除口付 (TOTO)、節水型フラッシュバルブ TV550R床給水 (TOTO)	洗面器	L-546Uカウンター埋込型 (TOTO)、単栓自動水栓 TEN40A (AV100V)、Sトラップ、共
洋風大便器	C-480N便蓋なし (TOTO)、節水型フラッシュバルブ TV550CR床給水 (TOTO)	幼児用小便器	U-310 (TOTO)、個別感知フラッシュ TEA100SN (TOTO)
ストール小便器	UFS820CE (TOTO)、個別感知フラッシュ	掃除用流し	SK-22A (TOTO)、横水栓 T23AEU20C (TOTO)、リムカバー、共栓、台付Sトラップ (白付)
紙巻器			

凡例		
	給水管	水道用硬質塩ビライニング鋼々管 (黒)
	通気管	配管用炭素鋼々管 (白)
	排水管 (雑污水)	排水用硬質塩ビライニング鋼々管 (MD継手)
	排水管 (汚水)	排水用鉛管
	排水管 (雑污水)	排水用ノントールエポキシ塗装鋼管 (排水金物接続)

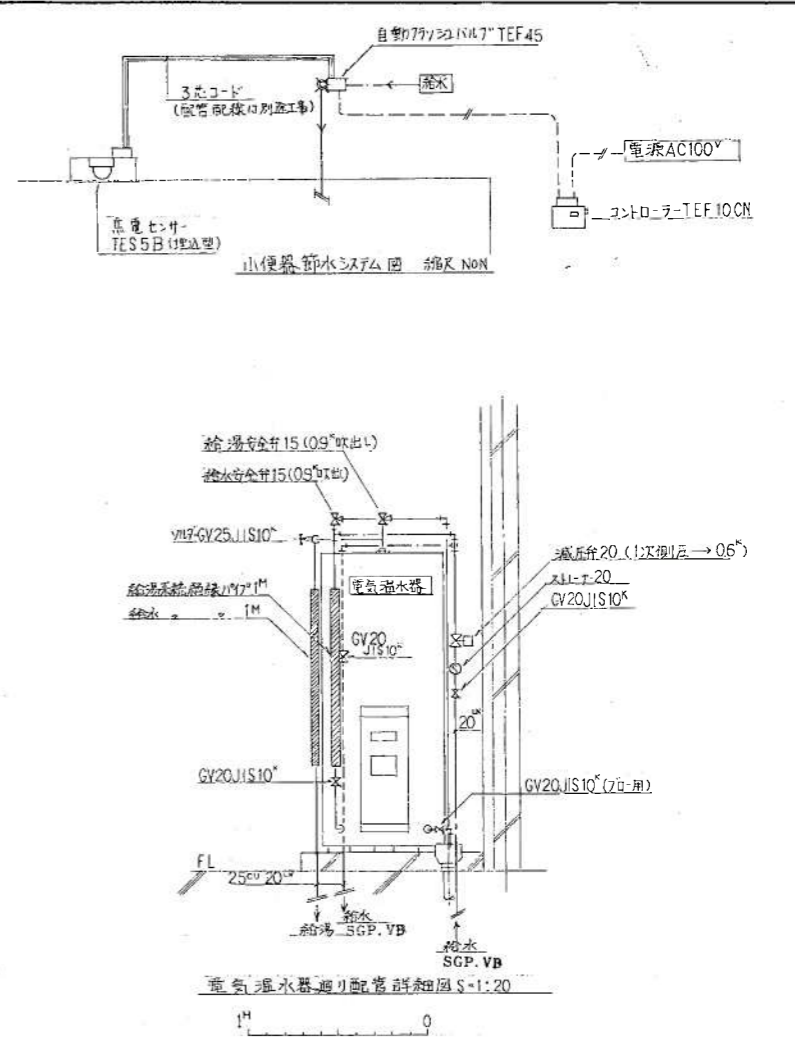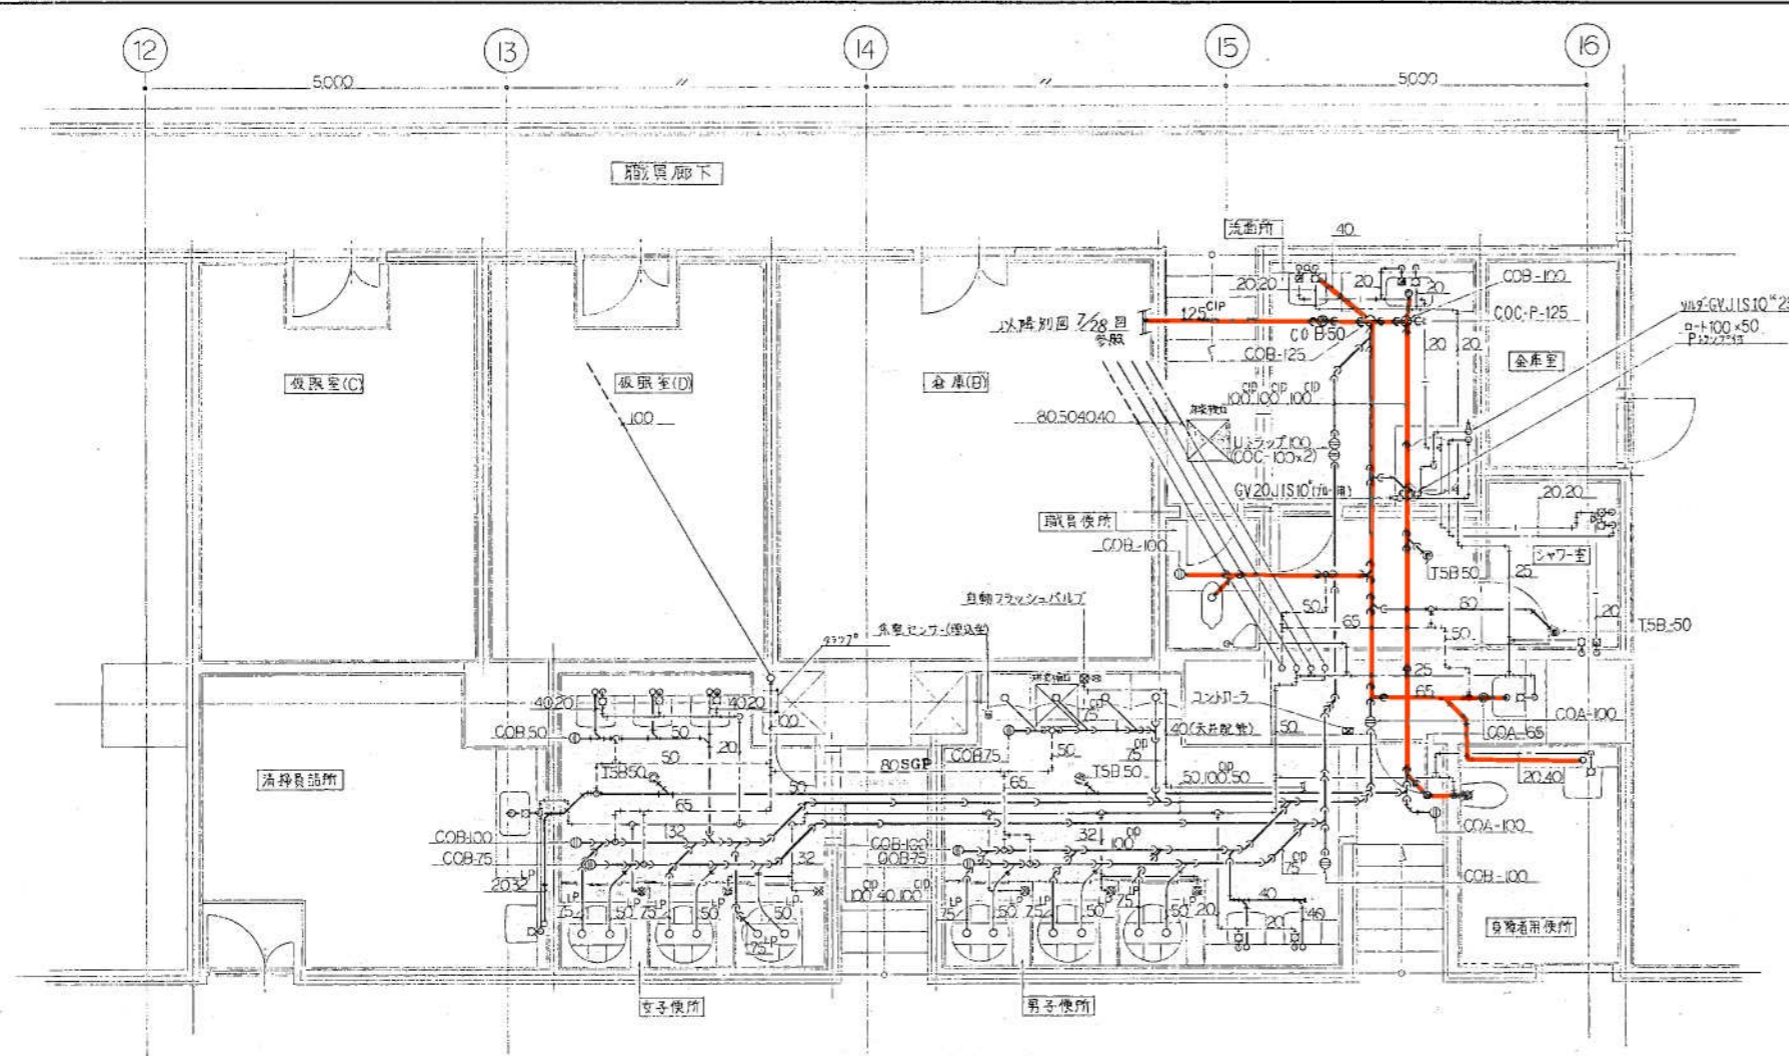

客用便所 職員便所 平面詳細図 S=1/50

器具名	仕	機	備考	女子便所	男子便所	身障者便所	清掃員便所	合計	メモ
大便器	GRC製2電洗浄式足踏弁	FDC-10	吊掛用鉄箱共	3	5	1		6	富士商会様
洋風大便器	C45C(FV-TEF 51B)		光電センサー(TEF-2B)押金口(TEF-1P)			1		1	東陶機器様
小便器	GRC製丁型目皿	FYU-700G	(4種式)		4			4	富士商会様
全上気電センサー	TEF55B(埋込型)		カバー(TZ103V95)共	1				1	東陶機器様
コントローラ	TEF45CN			1				1	
自動フラッシュバルブ	TEF45			1				1	
洗面器	L-220D	立水栓(C)	PTラップL止水	3	2			5	
	L-103D	(LW-式 T205Q)	(---)			1		1	
化粧鏡	455 x 1600		(溢流防止型)		1			1	
	455 x 2200		(---)	1				1	
	LM481		傾斜型			1		1	
掃除用流し	SK22A		ストラップコック栓				1	1	
注意板	A-21		大便器用(3ヶ所)	3	3	1		7	東陶機器様
	A-21		小便器用(---)		4			4	


器具名	仕	機	備考	便所	シャワー室	洗面所	清掃員便所	合計	メモ
向用便器	C375AV	(S670B共)	紙巻器(TS116R)	1				1	東陶機器様
洗面器	L-220	立水栓(CH)	PTラップL止水		1			1	
	L-220D	立水栓(C)	(---)			1		1	
化粧鏡	TS119 F3	363 x 455	耐蝕用	1	1	1		3	
自在水栓	T30AR	13°		2				2	
	T130AR	13°	泡沫式(CH)		2			2	
シャワーセット	TM115 C SUZ	13°			1			1	
電気温水器	GR-3736E	単相200V 4.4kW 370L	附属品共			1		1	三菱電機様
注意板	A-21		大便器用(3ヶ所)	1				1	東陶機器様


施工図参照番号
30.31.32

工事番号 59-3号設機第17号


図面名称 客用便所職員便所平面詳細図
 図面番号 28 表中の11
 製 図 昭和63年8月 縮尺 1:20

日北谷総合設備部 TEL-694-0201

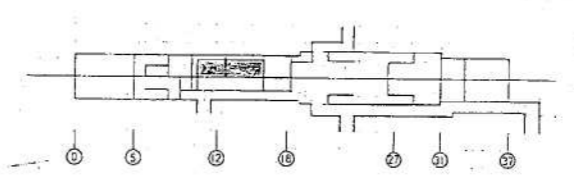

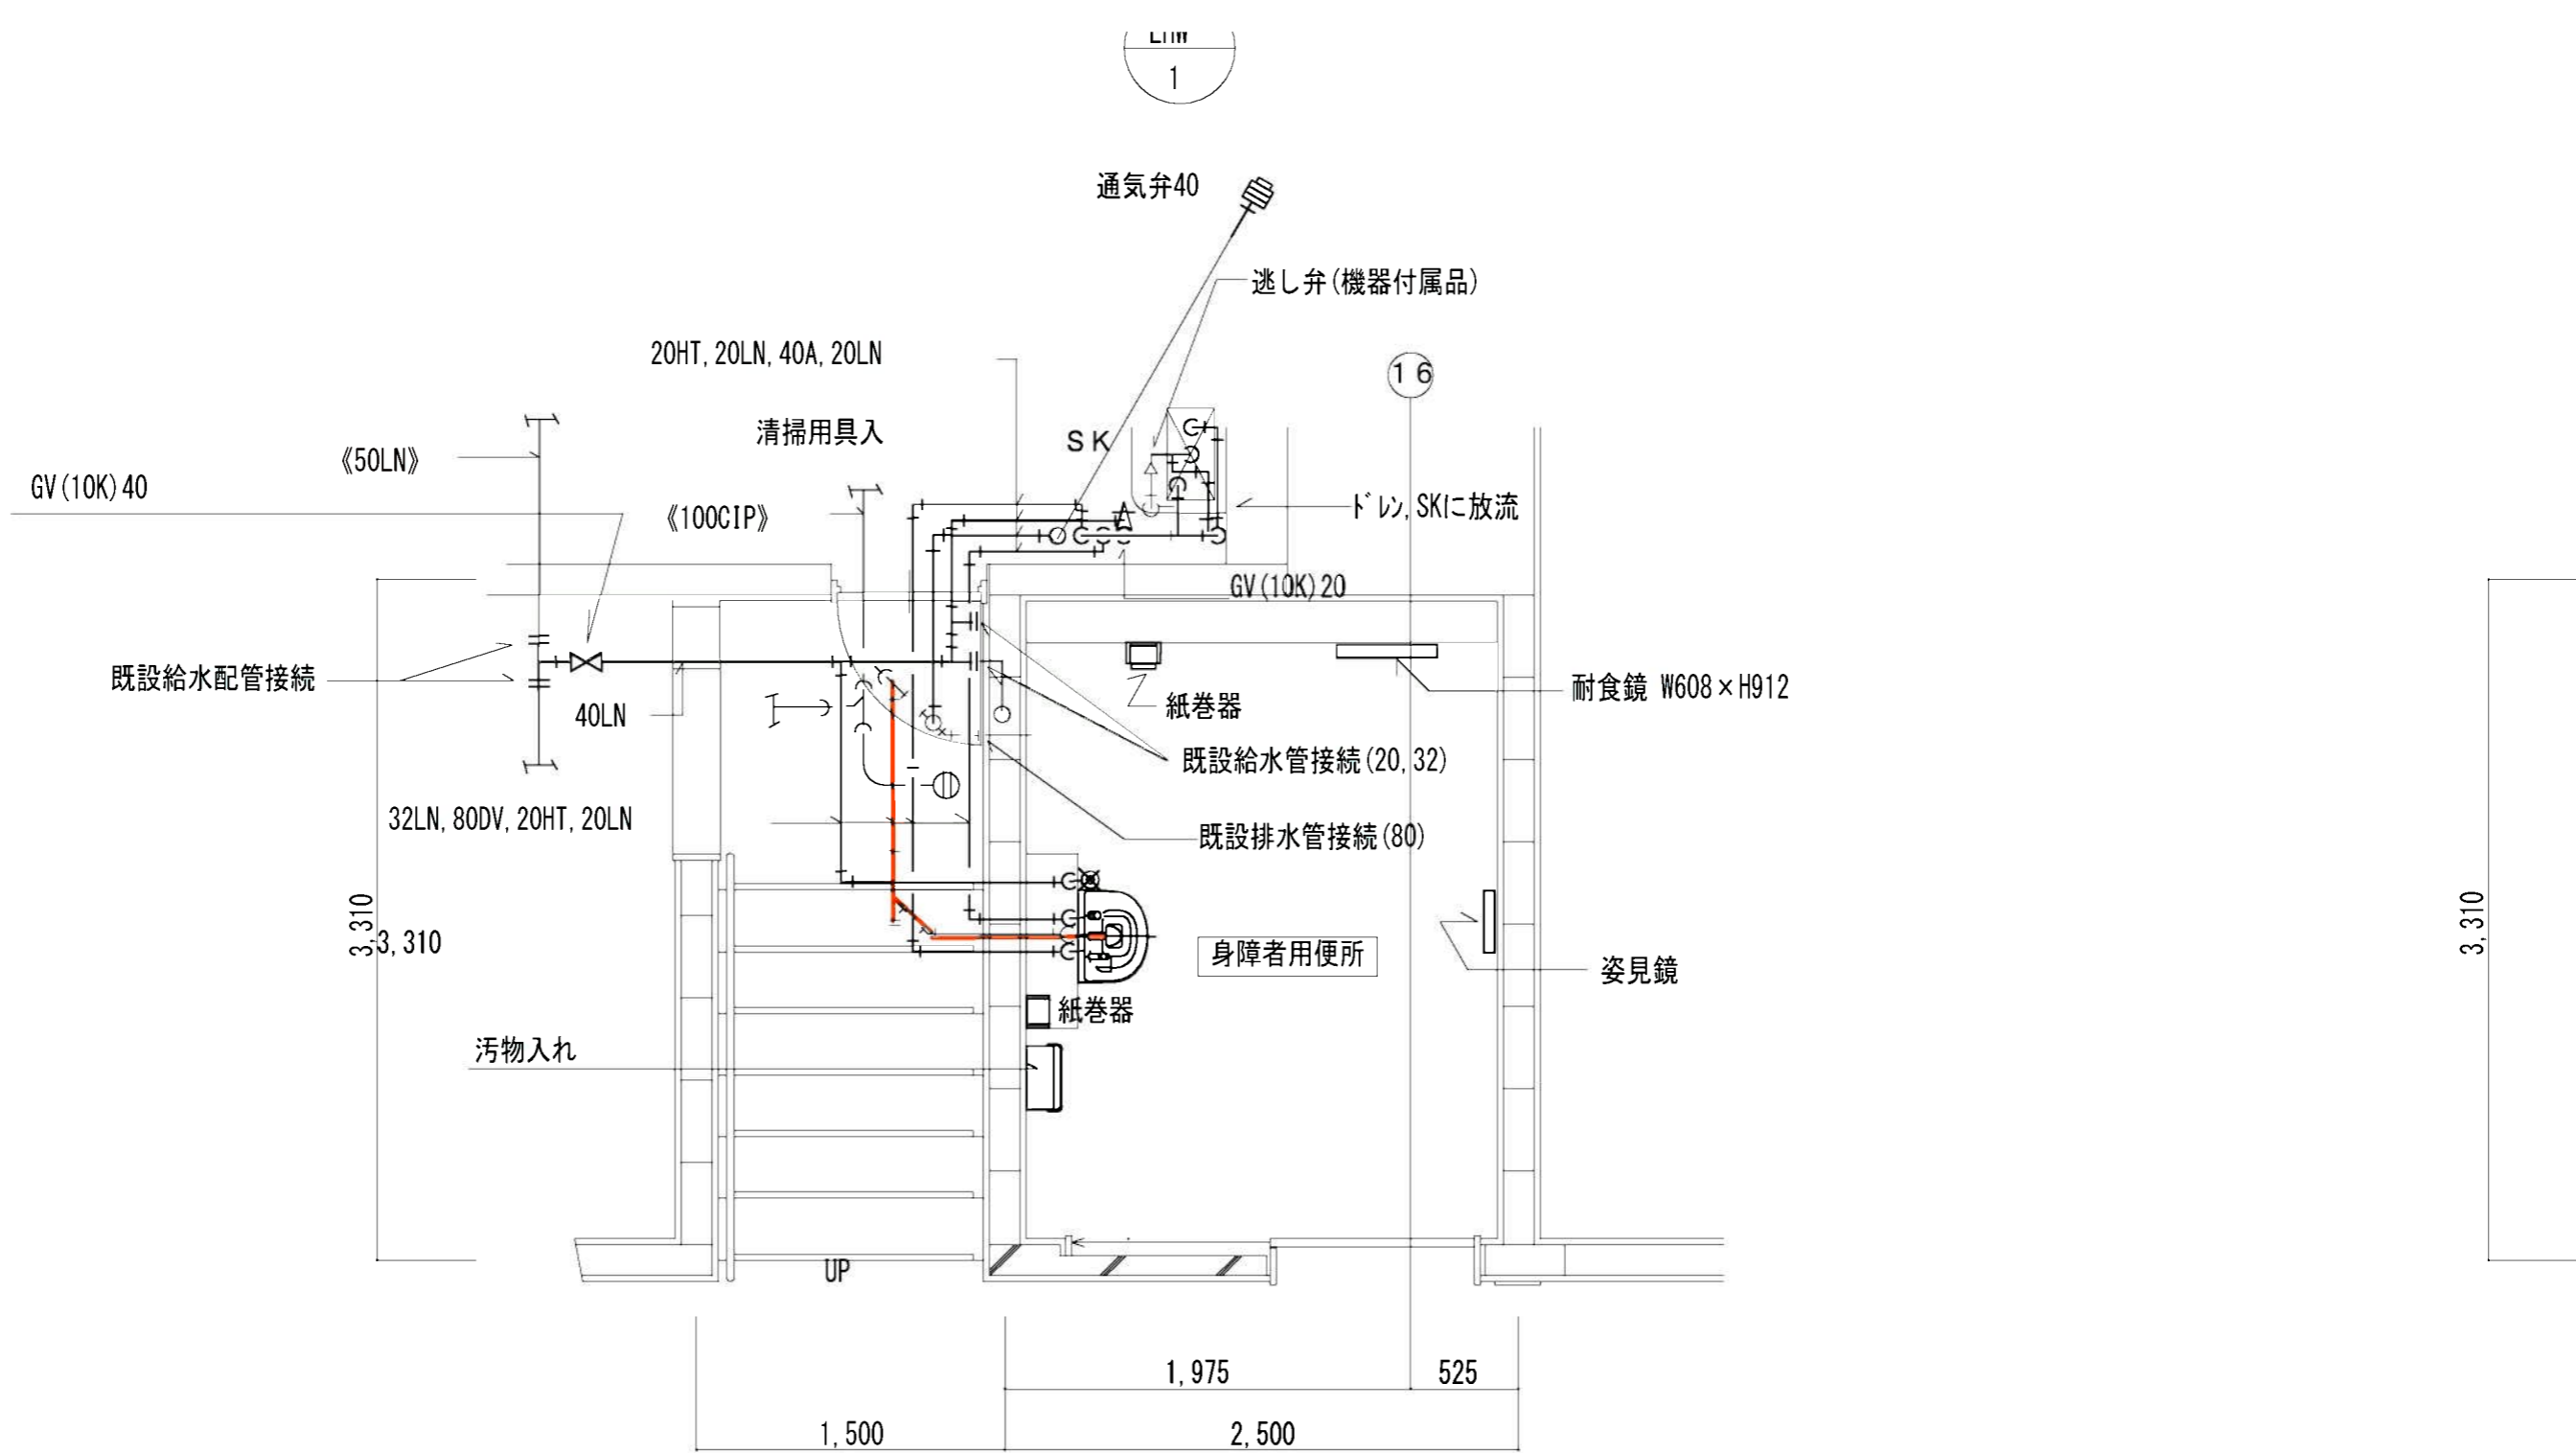


衛生設備 平面詳細図 S = 1 / 50

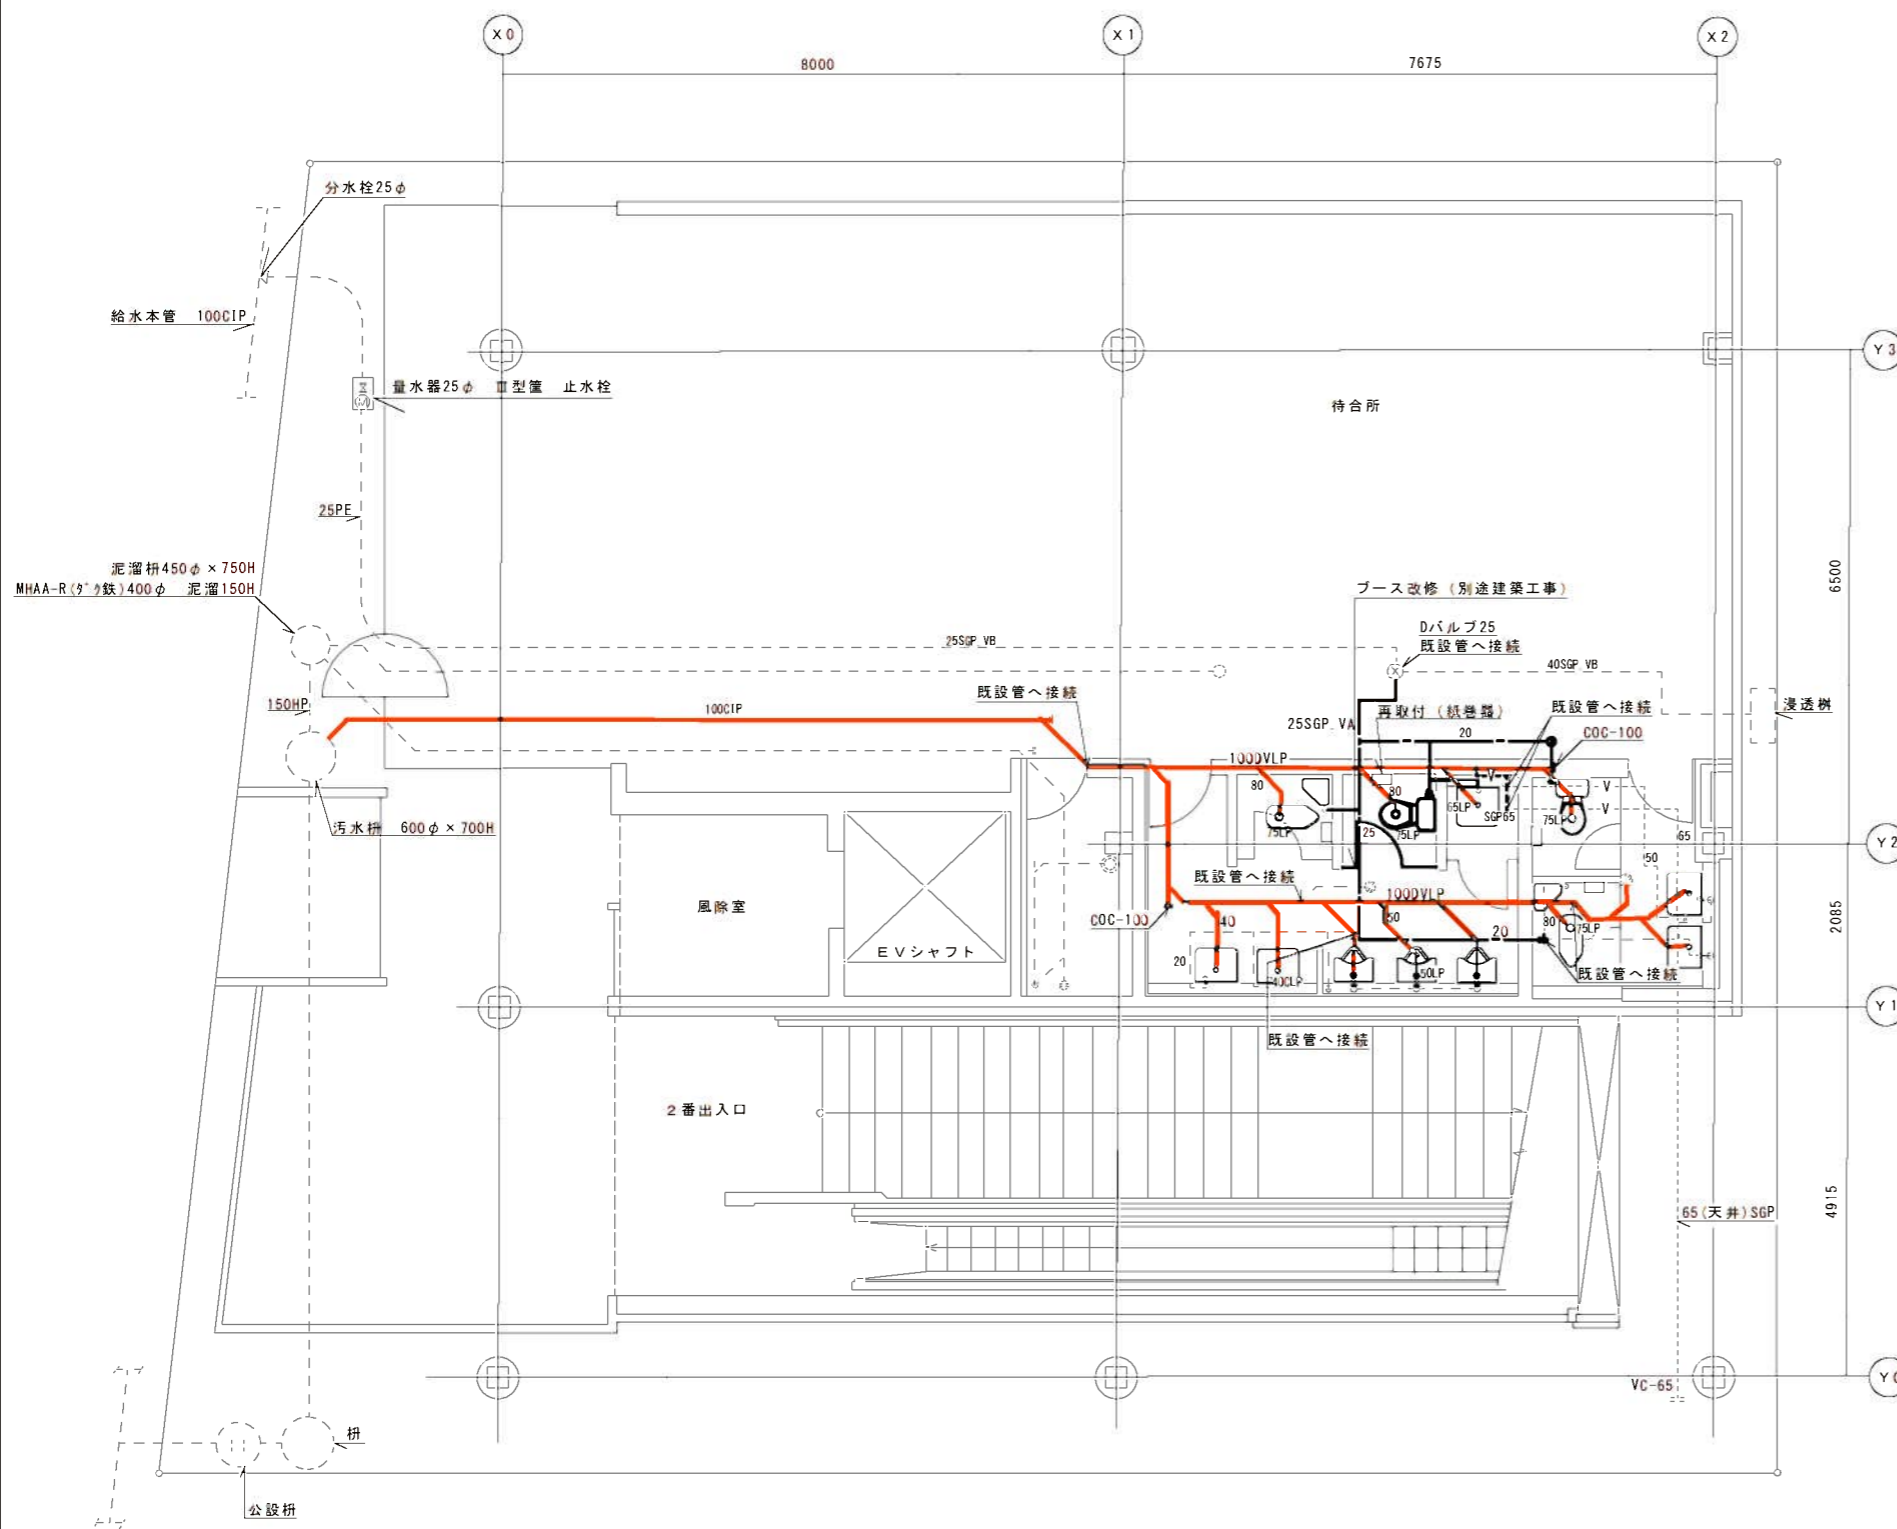

衛生器具表

名称	仕様	数量	備考
和風大便器	C375VF、S670B	2	既存
洋風大便器	CS597BS、SH597BAR (女子)	1	既存 普通便座 タンク密結防露型
"	(TOTO) CS497BD、SH597BAR (男子)	1	改修 普通便座 タンク密結防露型
小便器	U29	2	既存
"	U370	1	既存
掃除流し	SK22A	1	既存
洗面器	L220D	4	既存
化粧鏡	455×1400	2	既存
紙巻器		4	1個撤去品再利用、3個既存のまま

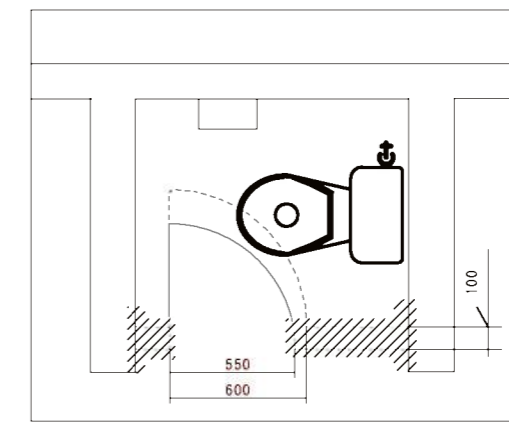

- 既存ブース位置
- - - 改修ブース位置 (別途建築工事)
- //// モルタル・タイル補修位置 (別途建築工事分)


配管凡例

- SGP, VA 給水管 水適用硬質塩化ビニリング鋼管 (黒)
- V 通気管 配管用炭素鋼管 (白)
- DLVP 排水管 (汚・雑水) 排水用硬質塩化ビニリング鋼管 (MD継手)
- LP 排水管 (汚水) 排水用鉛管 (衛生器具接続部)
- QP 排水管 (雑排水) 排水用タールエポキシ塗装鋼管 (わじ込器具接続管)

- 太線は新設を示す
- - - 細線は既設のままを示す

しゅん功図					
工事名	新道東駅バス待合室改修機械設備工事				
図面名称	便所平面改修図	縮尺	A-1	1/100	
請負人	株式会社 みずの住宅設備		TEL (011) 841-3954		
	現場代理人 坂 幸親				
工期	着手	平成28年 8月 1日	製	大築	図番 M-2
	しゅん功	平成28年10月14日	製	大築	図番 M-2

栄町駅

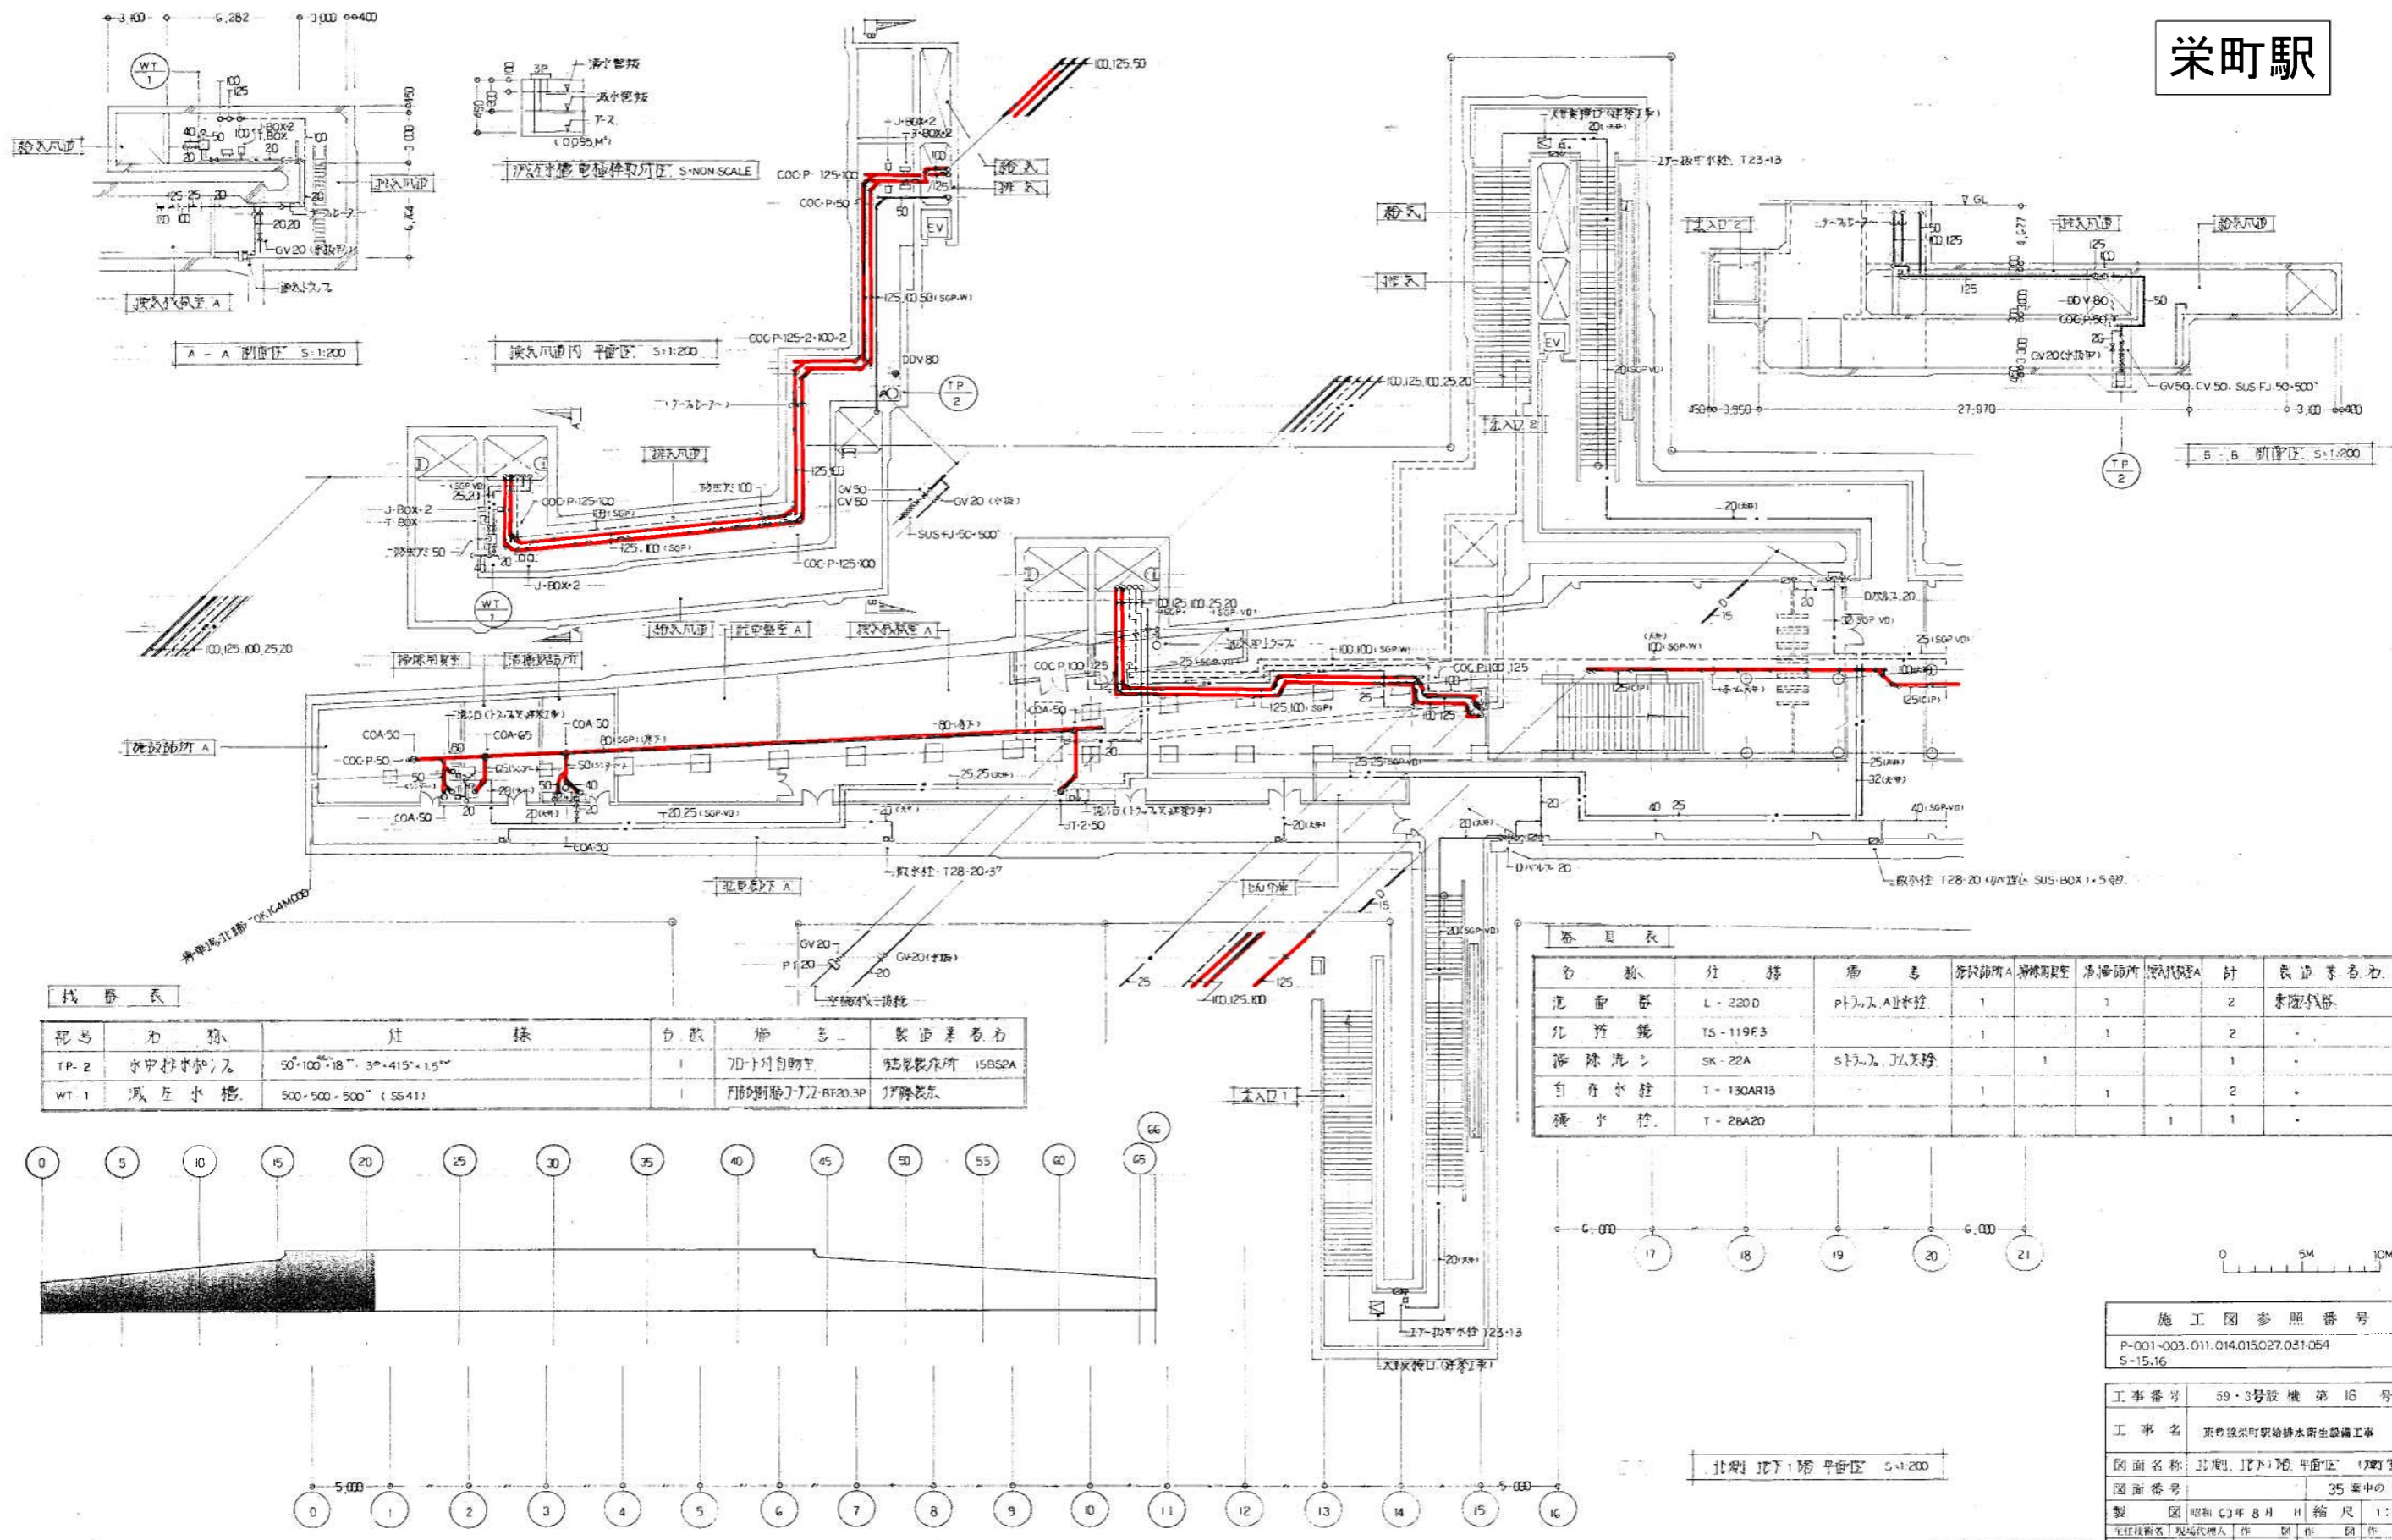

機器表

記号	名称	仕様	台数	備考	製造業者名
TP-2	水中投水機	50×100×18 3φ×415×1.5	1	7D-1付自動型	荏原製作所 15BS2A
WT-1	減圧水槽	500×500×500 (SS41)	1	円筒形給排水機用	伊藤長良

器具表



名称	仕様	備考	器具場所	清掃周期	清掃箇所	器具数	計	製造業者名

施工図参照番号
P-001-003.011.014.015.027.031.054
S-15.16

工事番号 59・3号設機第16号
図面名称 北側地下1階平面図 (機器室)
図面番号 35 葉中の 7
製図 昭和 63年 8月 日 縮尺 1:200
主任技師 現場代理人 作 園 市 園 作 園

西原・江端共同企業体
代表者 株式会社 西原衛生工業所 TEL 261-3333

印北洋建設設計事務所
主任技師 園 市 園
現場代理人 作 園 市 園

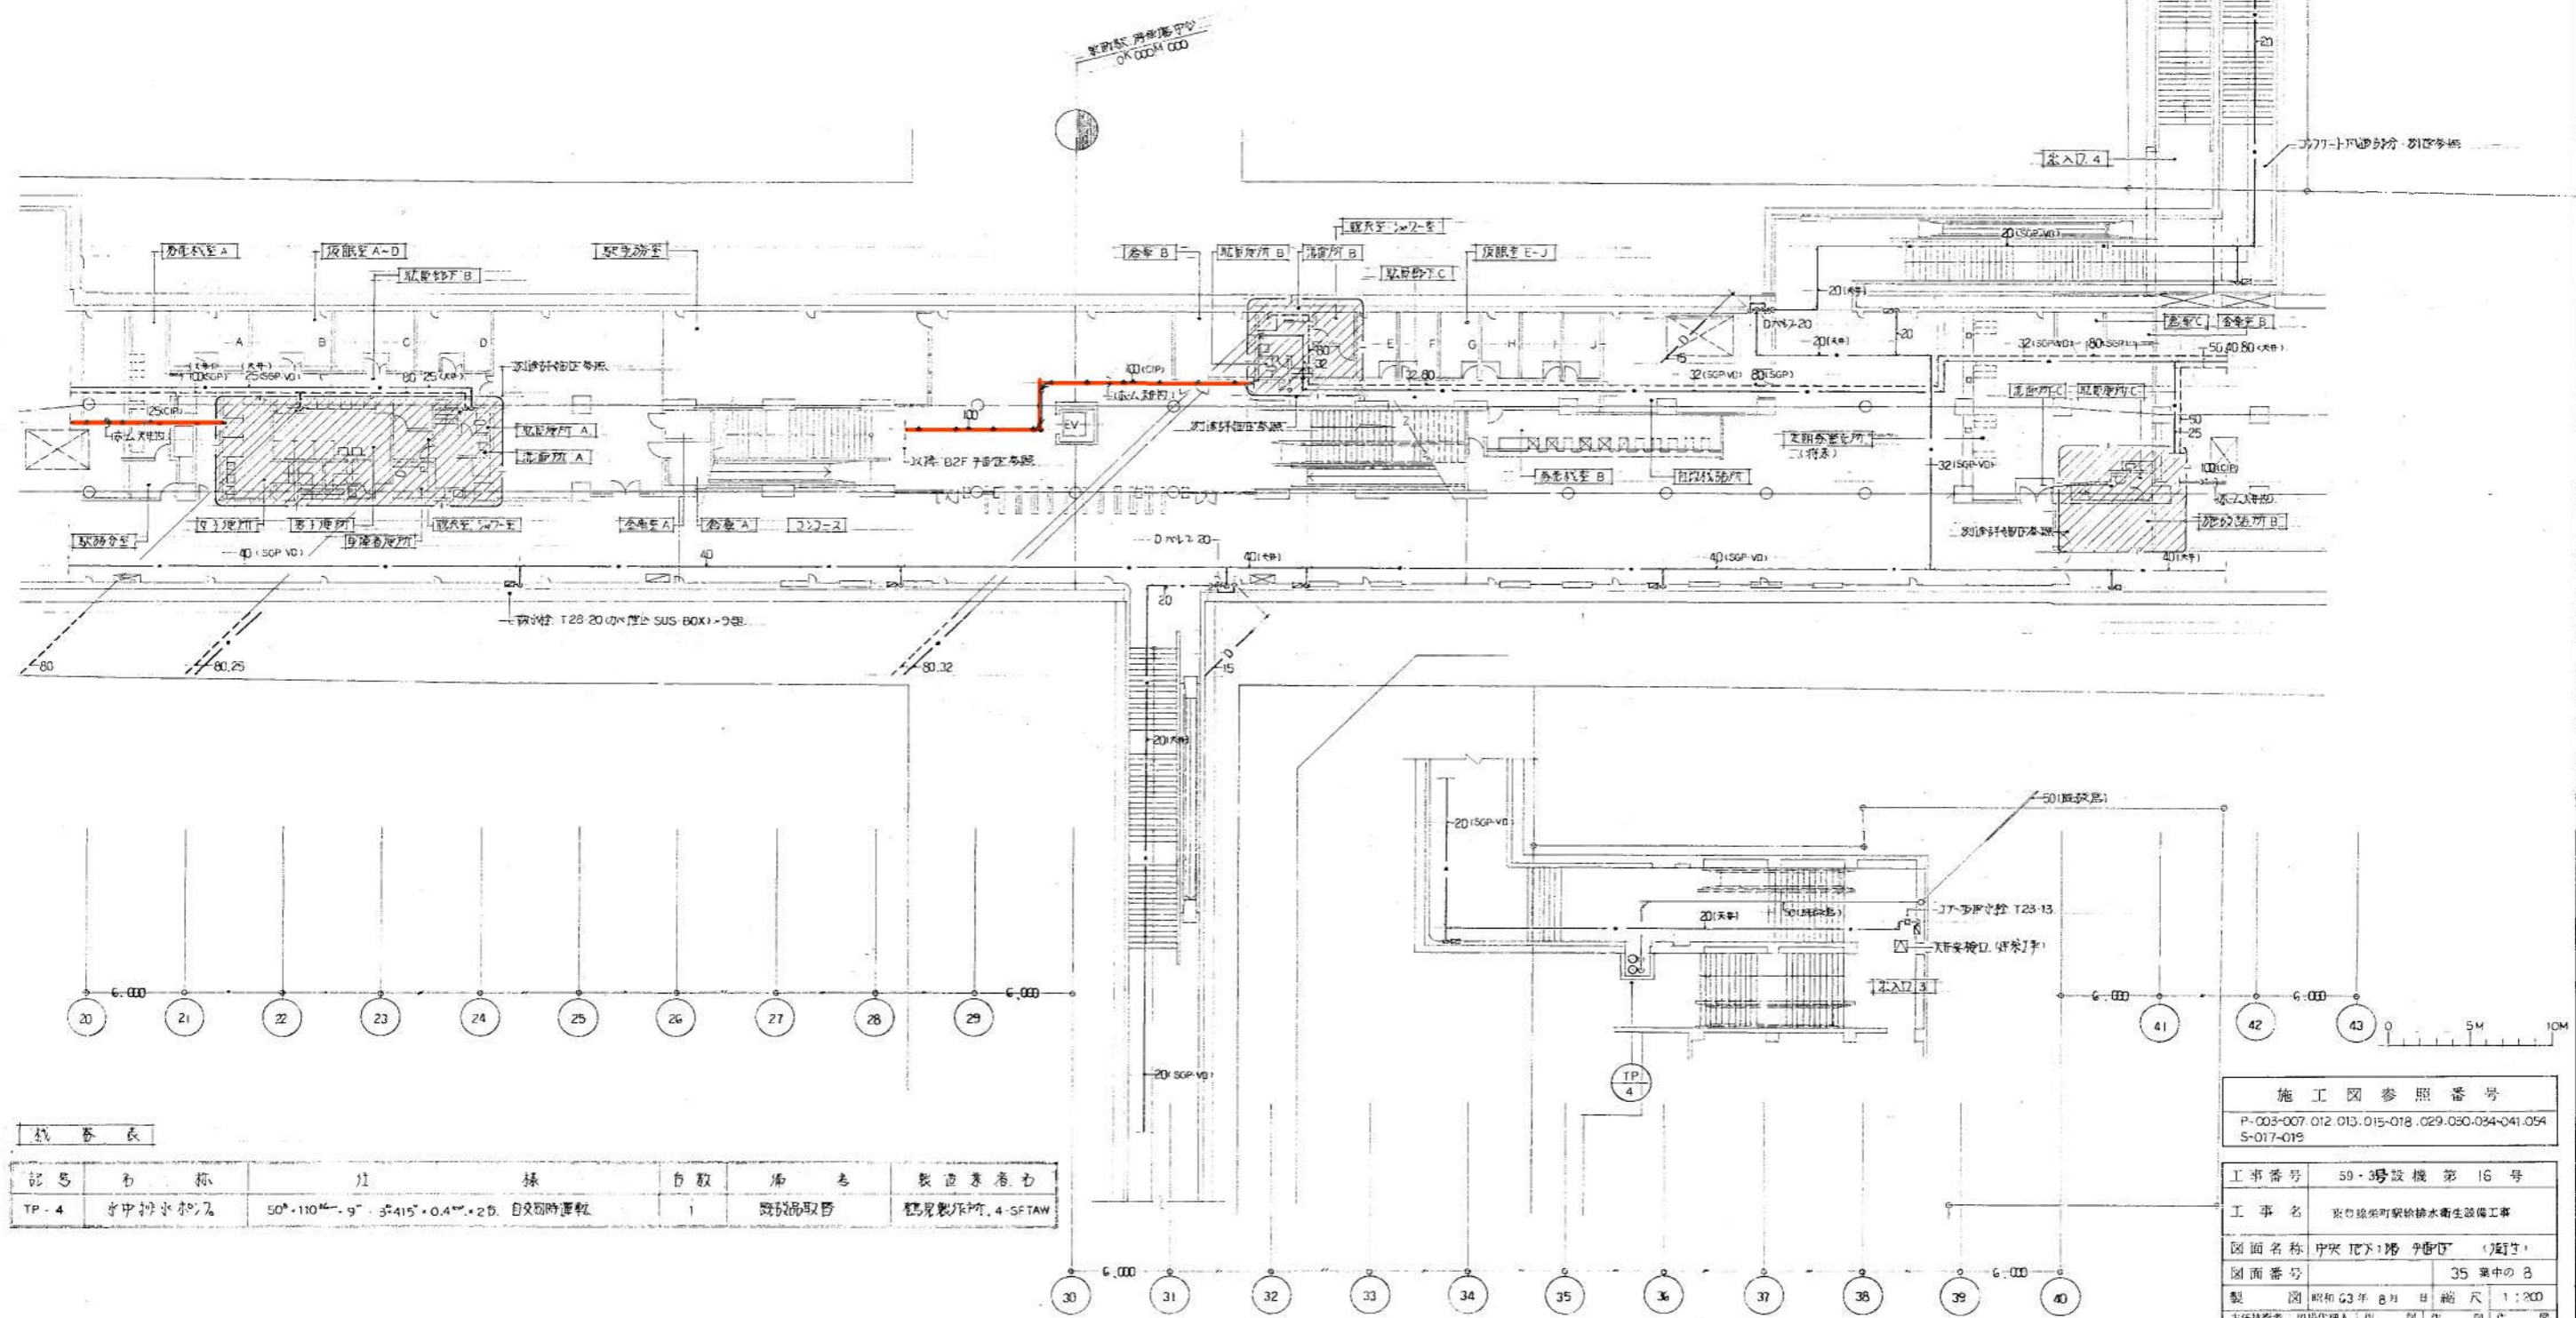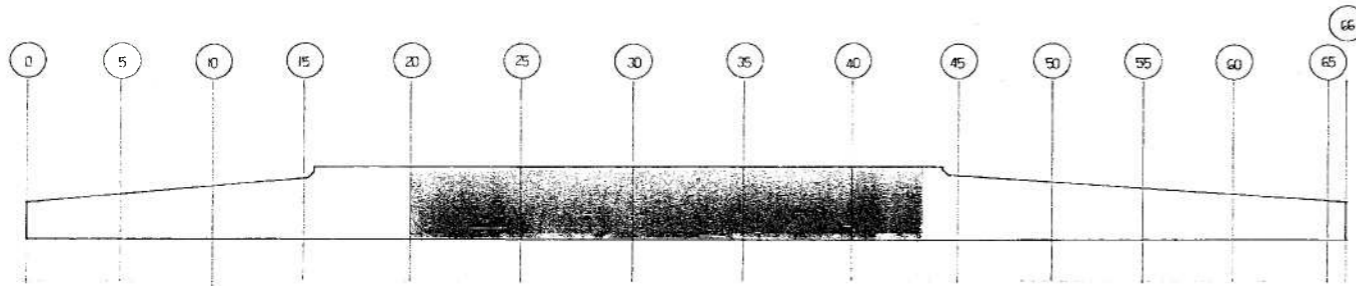



記号	名称	寸法	仕様	台数	備考	製造業者名

施工図参照番号	
P-003-007.012.013.015-018.029.030.034-041.054	
S-017-019	
工事番号	59-3号設機第16号
図面番号	35 集の中の8
製図	昭和63年8月 縮尺 1:200
主任技師	現場代理人 田中 四郎
西原・江端共同企業体	
西原建設株式会社 西原衛生工業所 TEL 261-3381	



中央地下1階 浄化槽 S=1:200



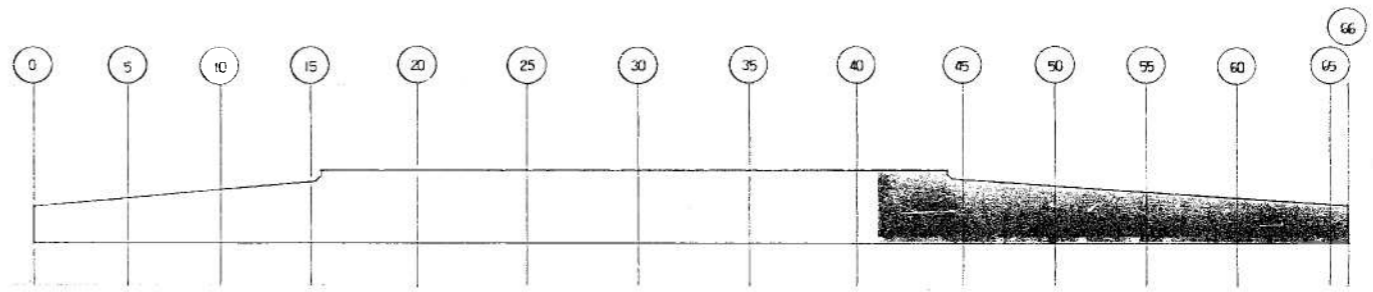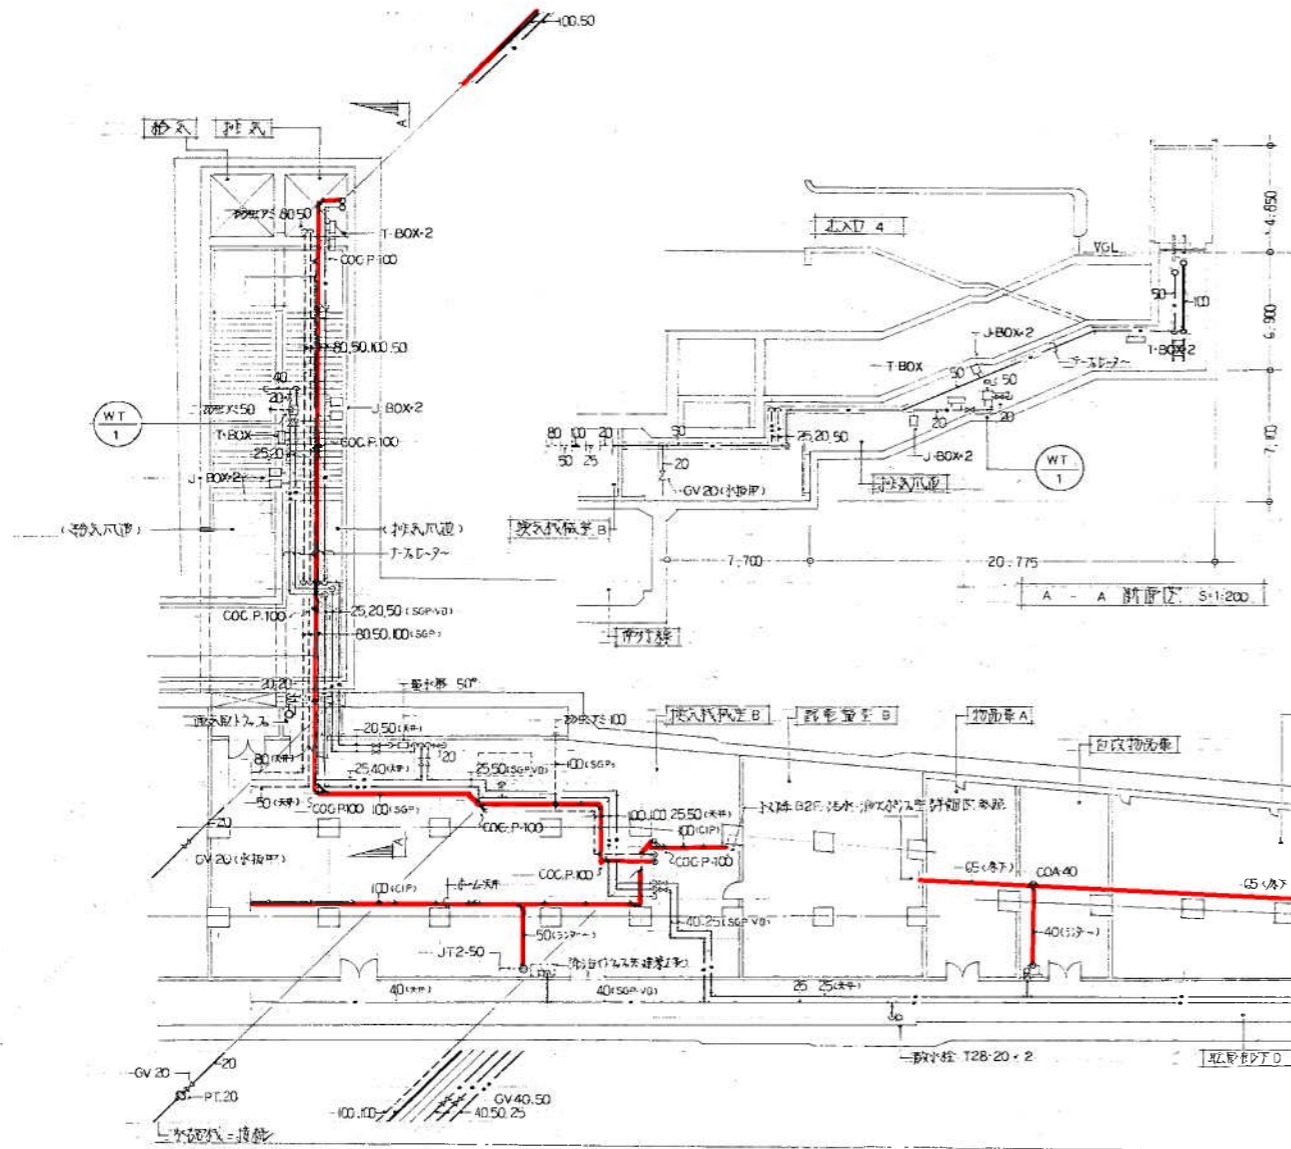


器具表

記号	名称	仕様	数量	備考	製造業者名
TW-1	減圧水塔	500・500・500 (SS 41)	1	内訳不明	BT 20, SP 伊藤製作

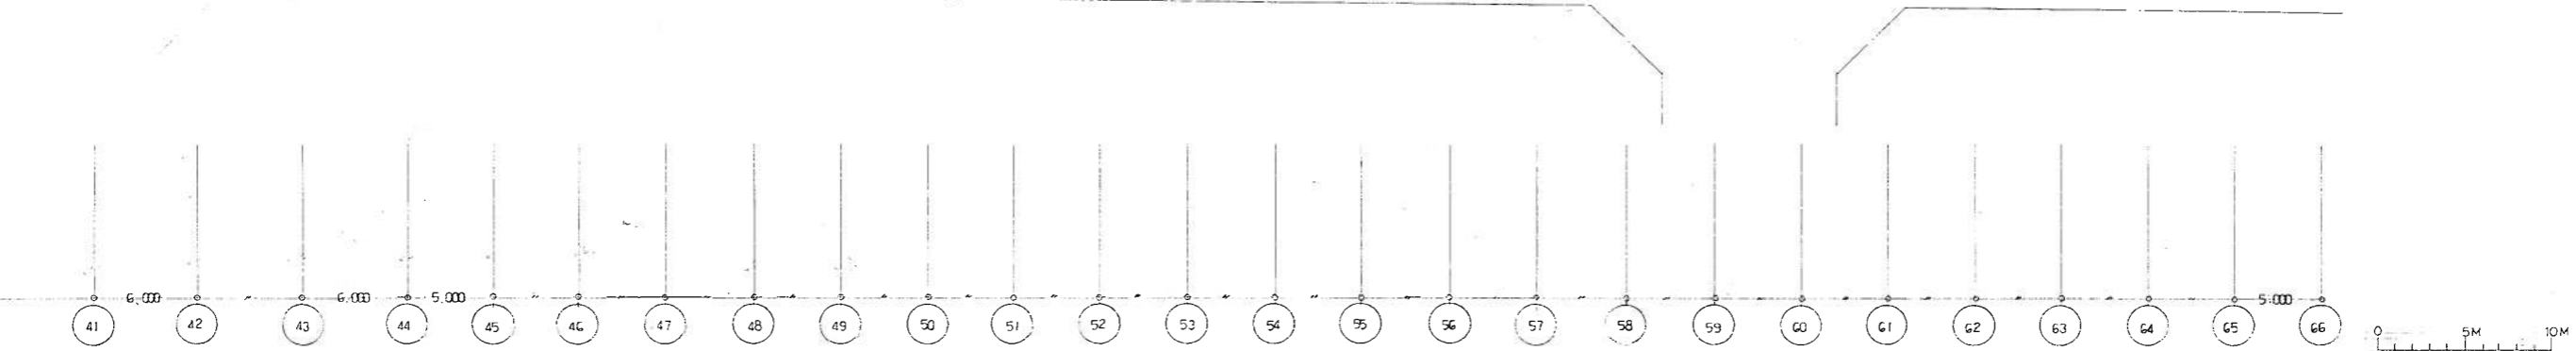

器具表

名称	仕様	備考	器具表	数量	位置	数量	製造業者名
洗面器	L-220D	Pトス入止水栓		1		1	東洋水産
化粧鏡	TS-119F3			1		1	
自在水栓	T-130AR13			1		2	
横水栓	T-28A20			1		1	

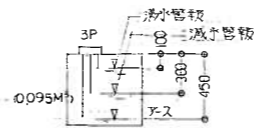

減圧水栓取付位置 S: NON SCALE


縦断 地下1階平面図 S: 1:200

施工図参照番号
P-007-010.013.018-020.028
S-017

工事番号	59・3号設機第16号
図面名称	地下1階平面図 (縦断)
図面番号	35 葉中の9
製図	昭和63年8月11日 縮尺 1:200
主任技師	現場代理人 作 園 作 園 作 園


城北洋建設設計事務所
主任技師 監理者

西原・江端共同企業体
代表者 株式会社 西原衛生工業所 TEL 261-3361

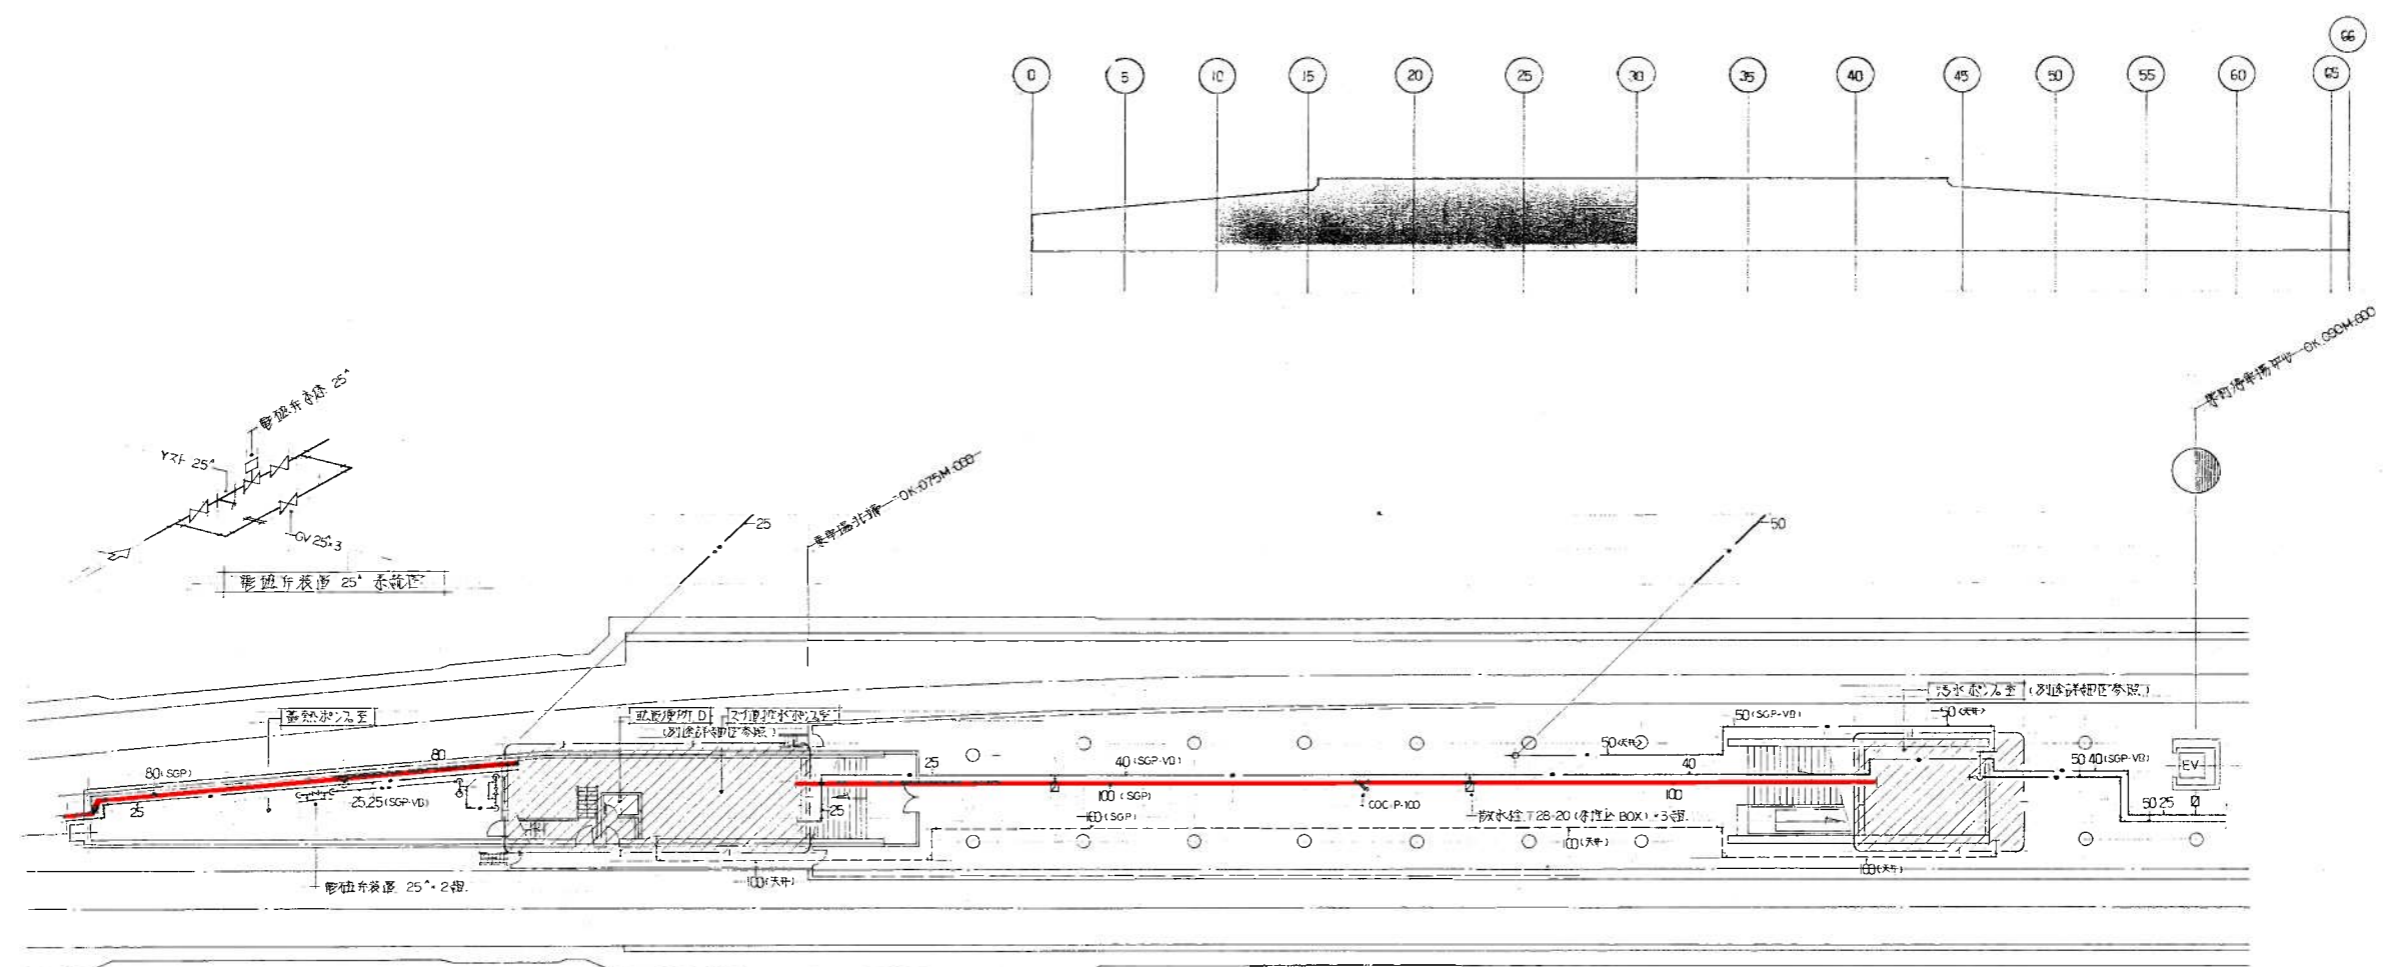

器具表 (自然水入室)

器具名	仕様	備考	数量	製造業者名
排水栓	T28A-20		1	東隆機器

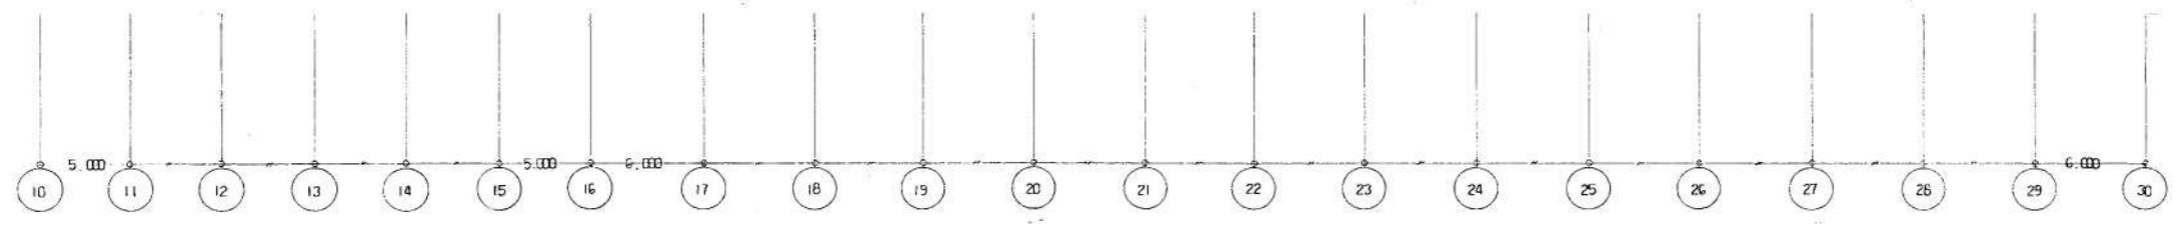

北原 1F 2階 平面図 5:1:200




施工図参照番号
P-016.021-023.042.043.048

工事番号	59・建設機第16号
図面名称	北原 1F 2階 平面図 (棟別)
図面番号	35 案中の 10
製図	昭和 33 年 8 月 11 日 縮尺 1:200
主任技師	現場代理人 作 園 中 園




西原・江崎共同企業体
代表者 株式会社 西原衛生工業所 TEL.261-3381

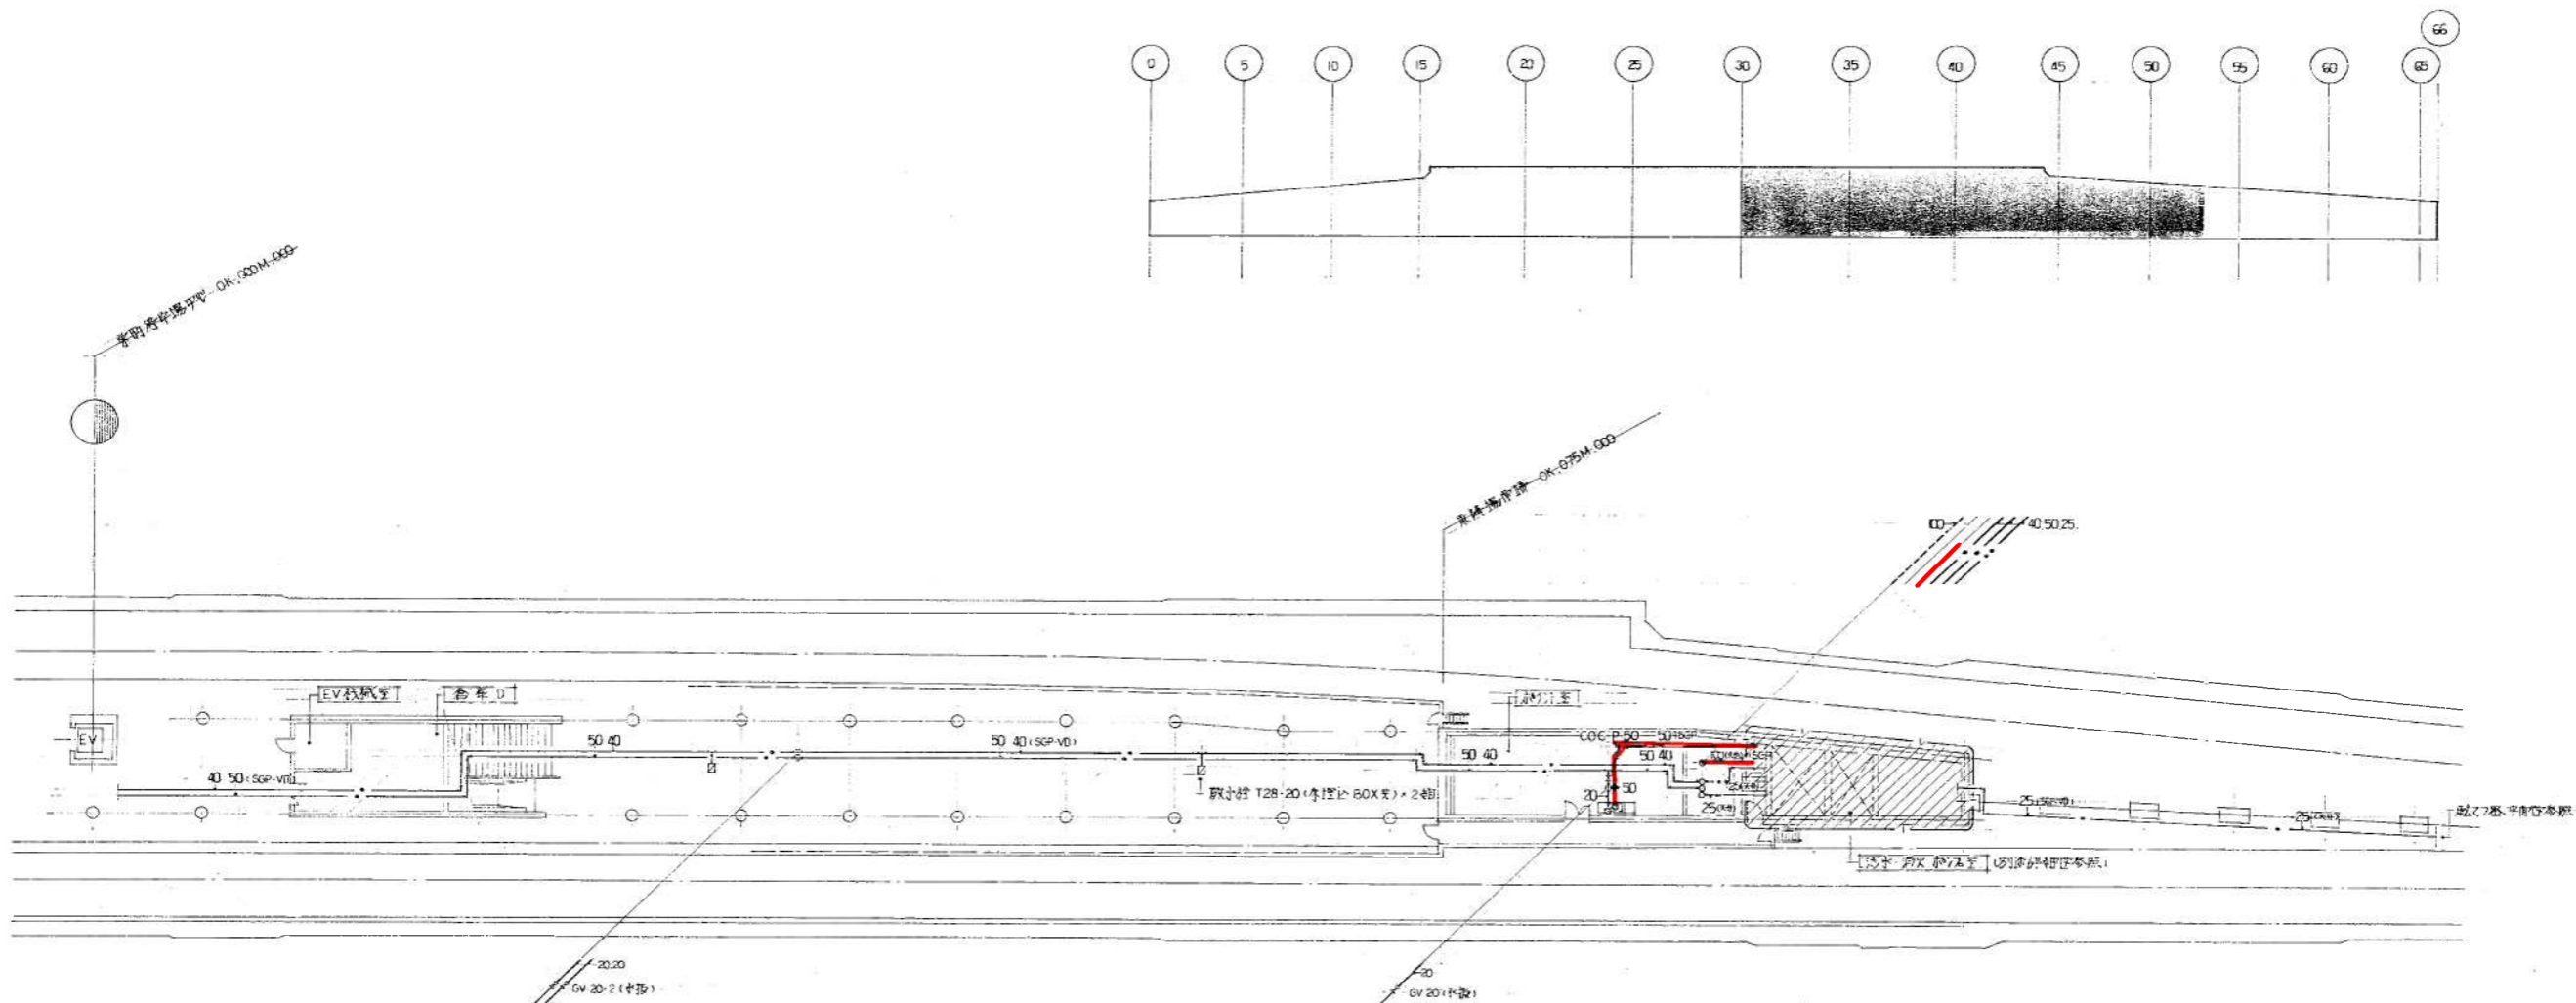

器具表 (計1室)

器具名	仕様	規格	数量	製造メーカー
自在支柱	T 130AR-13		1	東洋電機

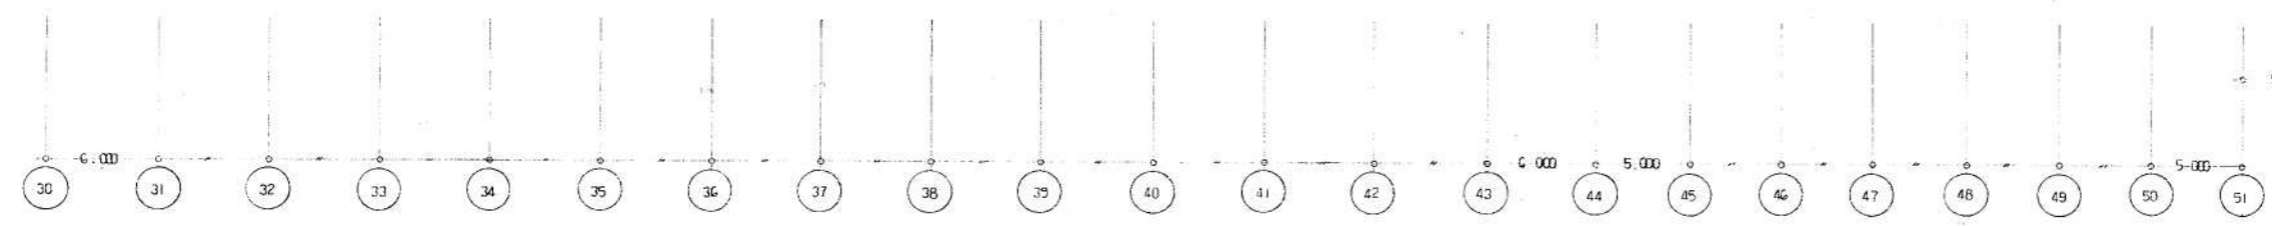

中央地下2階平面図 5-1:200


施工図参照番号
P-019.023-025.046.047

工事番号 50-3号設機第16号
 工事名 北見線駅舎改修排水衛生設備工事
 図面名称 中央地下2階平面図 (補正)
 図面番号 35 案中の11
 製図 昭和43年8月 縮尺 1:200
 主任技術者 現場代理人 西原 衛生


西原・江端共同企業体
 代表者 株式会社 西原衛生工業所 TEL 261-3381

器具表



記号	名称	仕様	数量	備考	製造業者名
WP-1	汚物排水ポンプ	800×200×240 3φ415×7.5mm 2L-ドレシテ、兼用排水可	2	SUS 700W	庄原製作所 W00L0575
TP-1	洗面排水ポンプ	1000×400×300 3φ415×7.5mm	3		鶴見製作所 75BS2Z
WP-3	浴水排水ポンプ	800×200×240 3φ415×7.5mm 専用型	2		庄原製作所 P00VWFM
TP-3	水中排水ポンプ	500×220×200 3φ415×7.5mm	1	700W 自動型	鶴見製作所 UAS03T
T-1	汚水栓	FRP製 1500×3000×1050	1	水漏れ防止	三菱樹脂

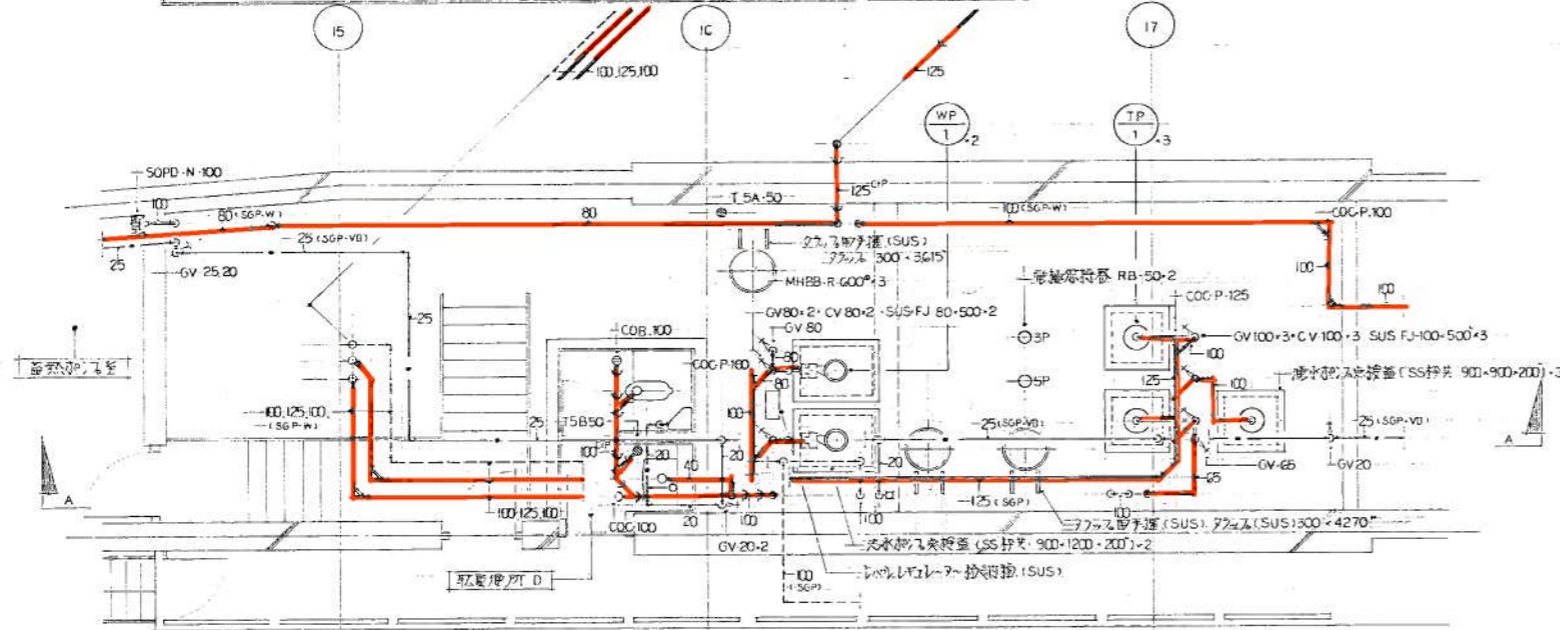



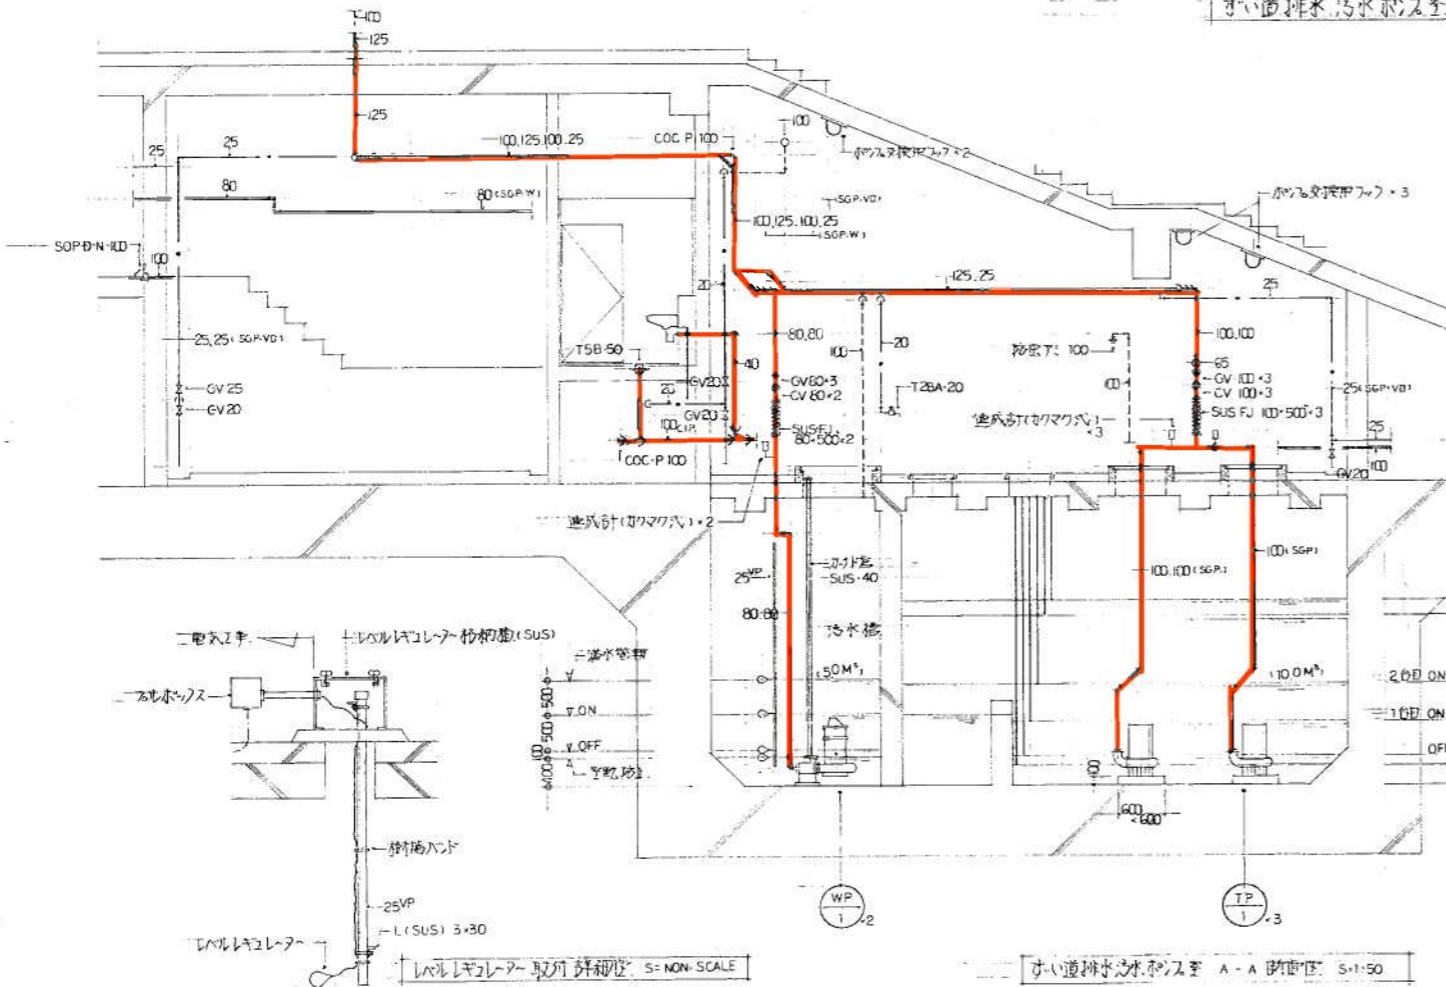


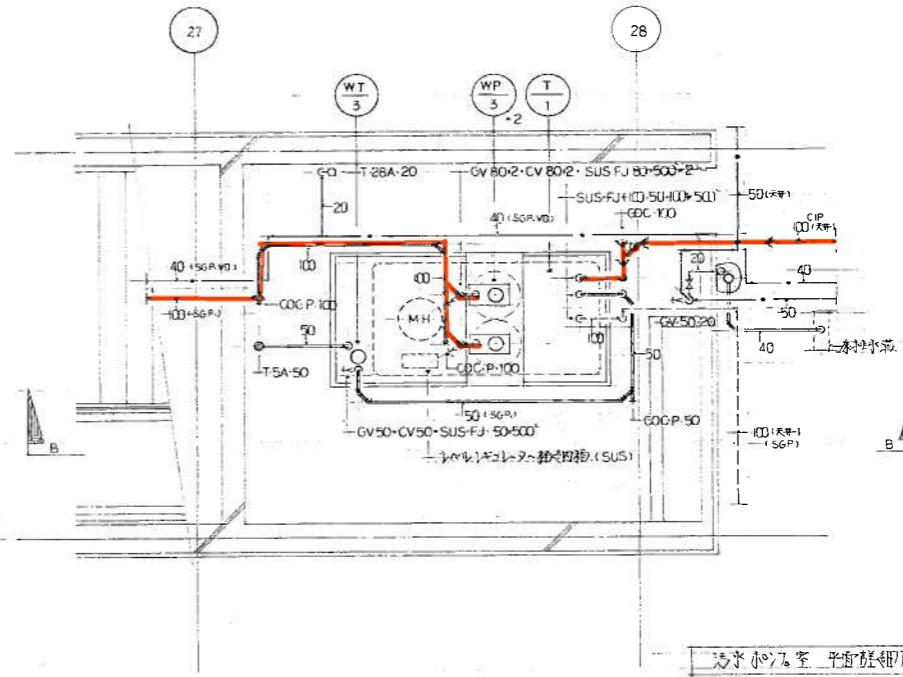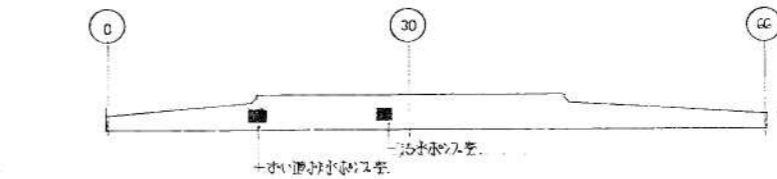

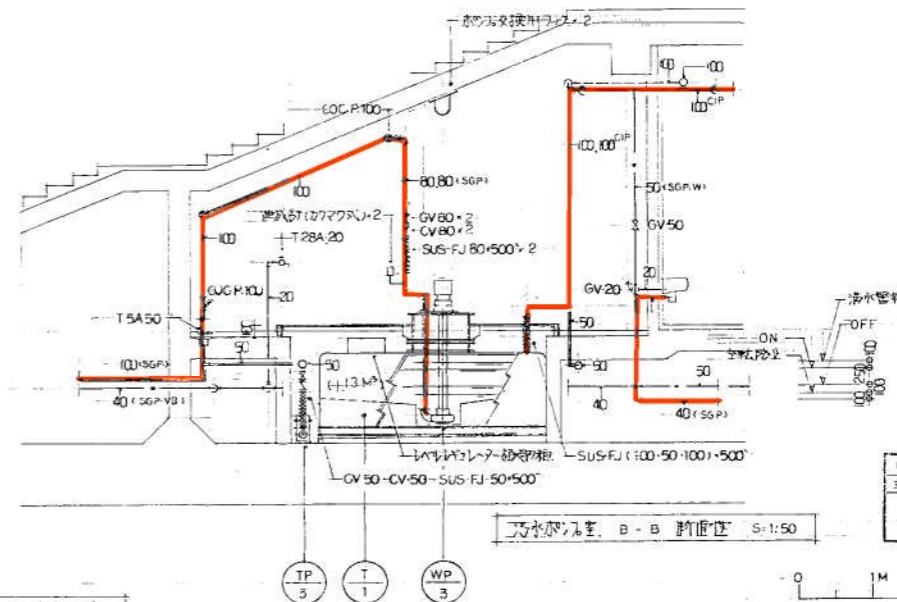

施工図参照番号

P-042-046, 048

工事番号

59-3号設機第15号

工事名


図面名称

洗面排水水栓ポンプ平面詳細図

図面番号

3S 集中の 15

製図


昭和63年8月 H 縮尺 1:50

現在地番


現場代理人 作 田 作 田 作 田

西原・江崎共同企業体
代表者 株式会社 西原衛生工業所 TEL 251-3381


記号	名称	仕様	数量	備考	製造業者
WP-2	汚物排水ポンプ	80φ・200 ² ・22 ² ・3φ・415 ² ・75 ² 11-112型 巻取装置付	2	SUS 2717系	住友製作所 80DLG575
FP-1	消火ポンプ	100φ・750 ² ・60 ² ・3φ・415 ² ・15 ² GV, CV, FJ, 時計形花柄巻取	1	工斗型(巻取動力なし)	日産製作所 SKD3.515L

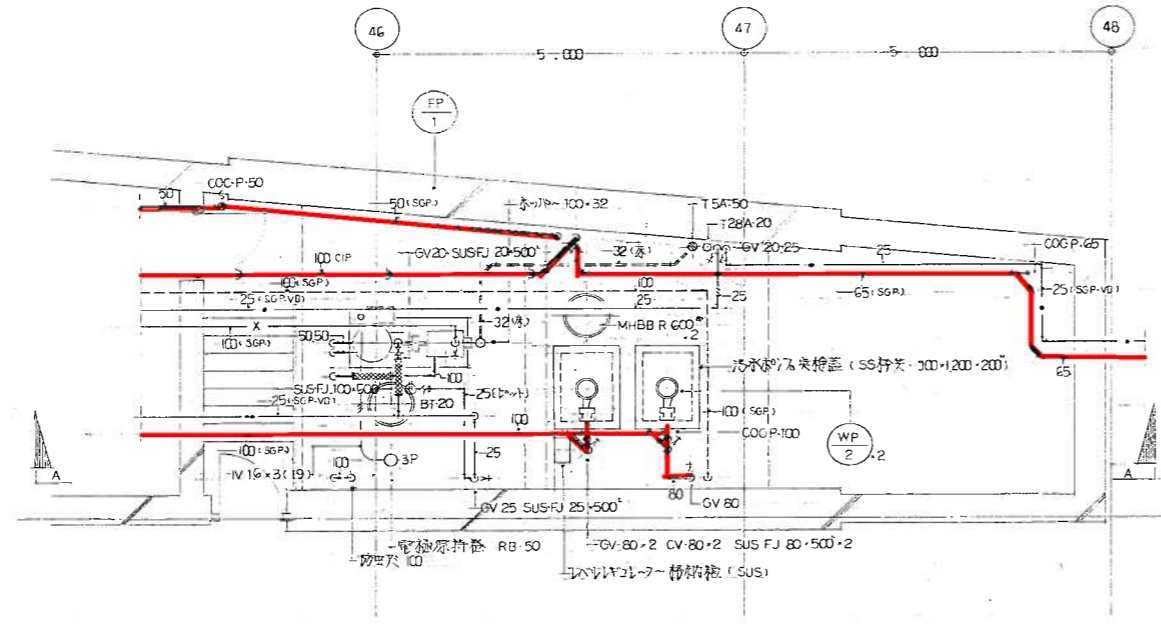


汚水・消火ポンプ室 平面図 S-1:50

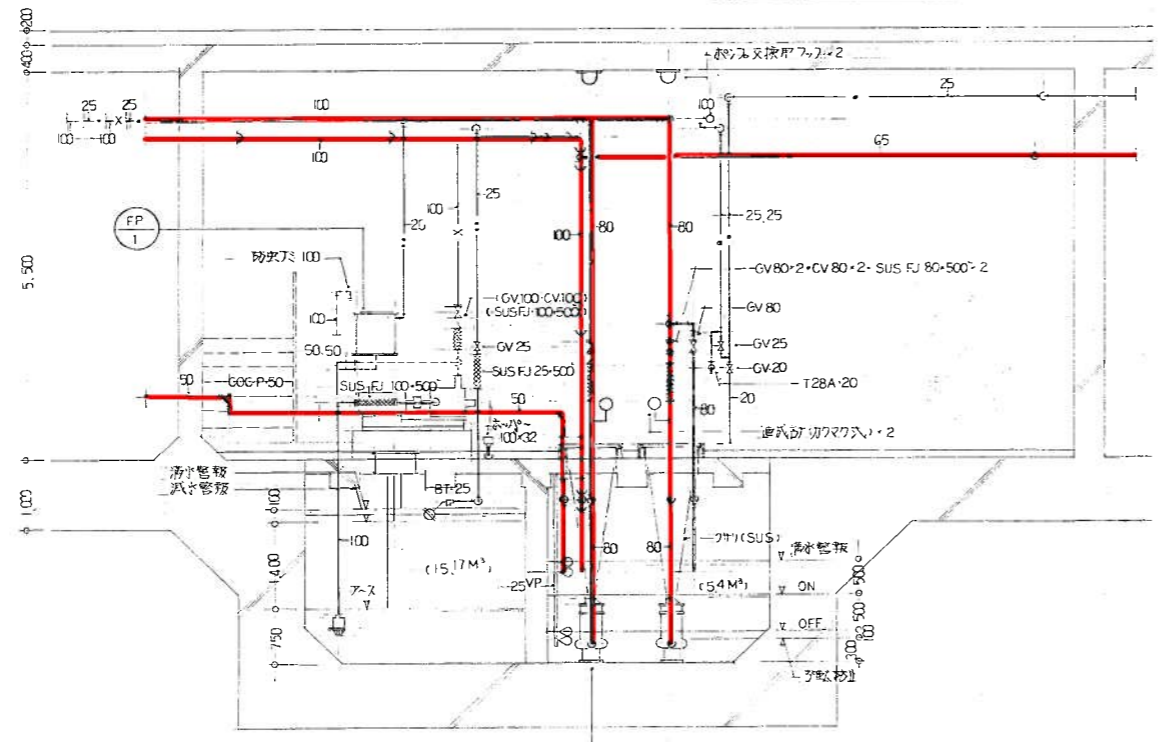


汚水・消火ポンプ室 A-A 断面図 S-1:50

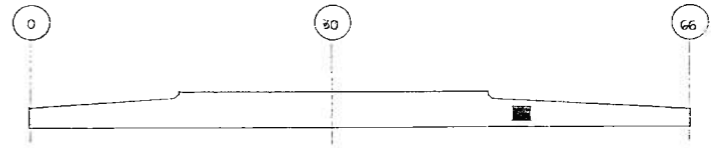

名称	仕様	数量	備考	製造業者
横水栓	T-28A-20	1		豊隆管機

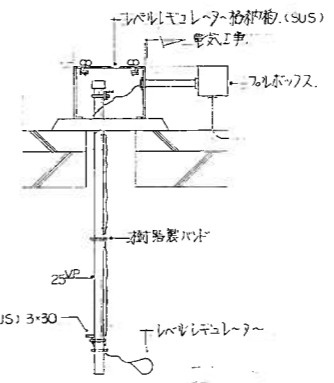

レベルコレクター取付詳細図 S-NON SCALE



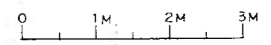


施工図参照番号	P-046.047
---------	-----------

工事番号	59・3号設機 第 16 号
図面名称	汚水・消火ポンプ室 詳細図 (壁工)
図面番号	35 葉中の 17
製図	昭和 63 年 8 月 日 縮尺 1:50
主任技師	現場代理人 印 作 印 作 印 作 印 作

城北洋設機設計事務所	主任技師	監理者
------------	------	-----

西原・江端共同企業体
代表者 株式会社 西原衛生工業所 TEL 261-2881

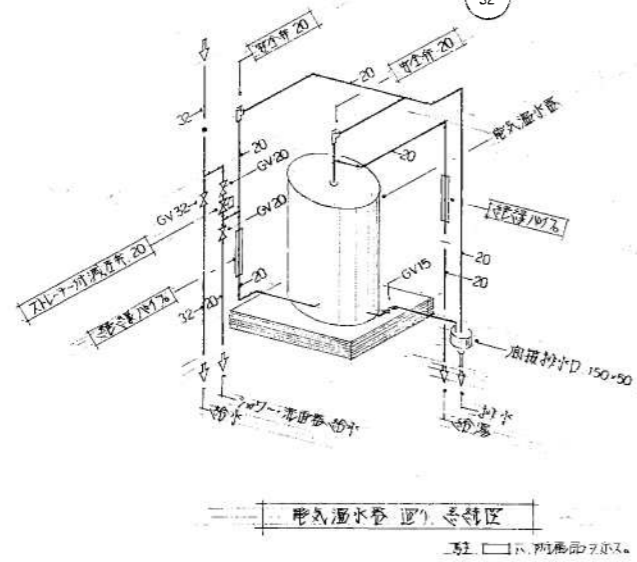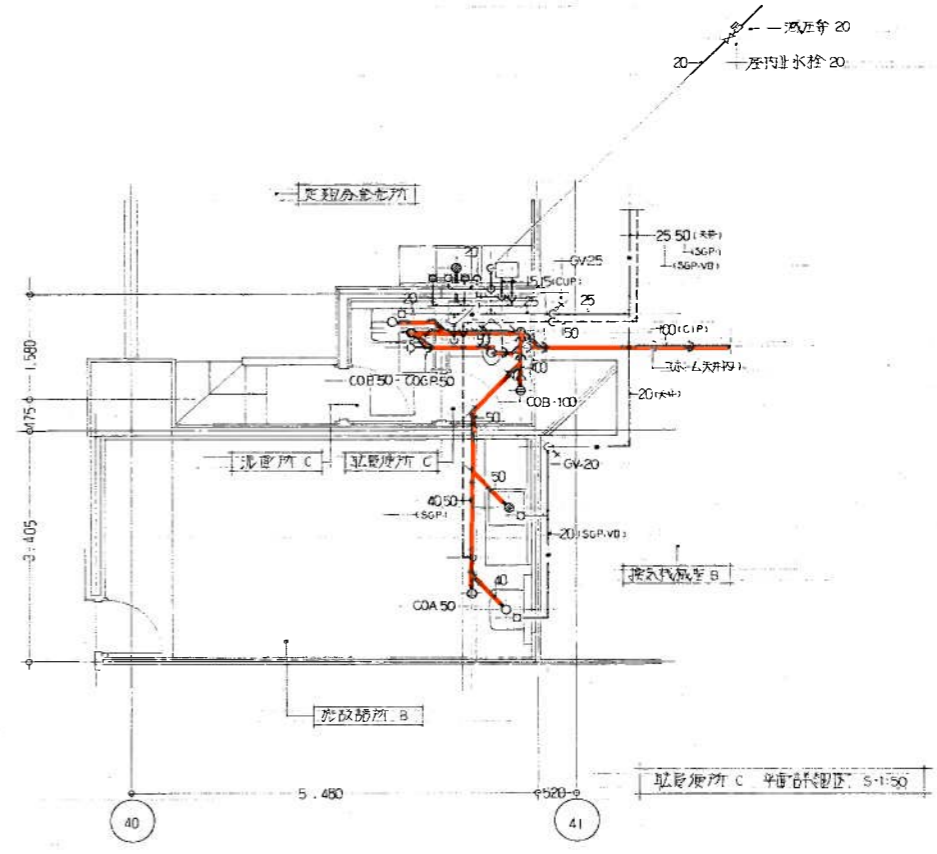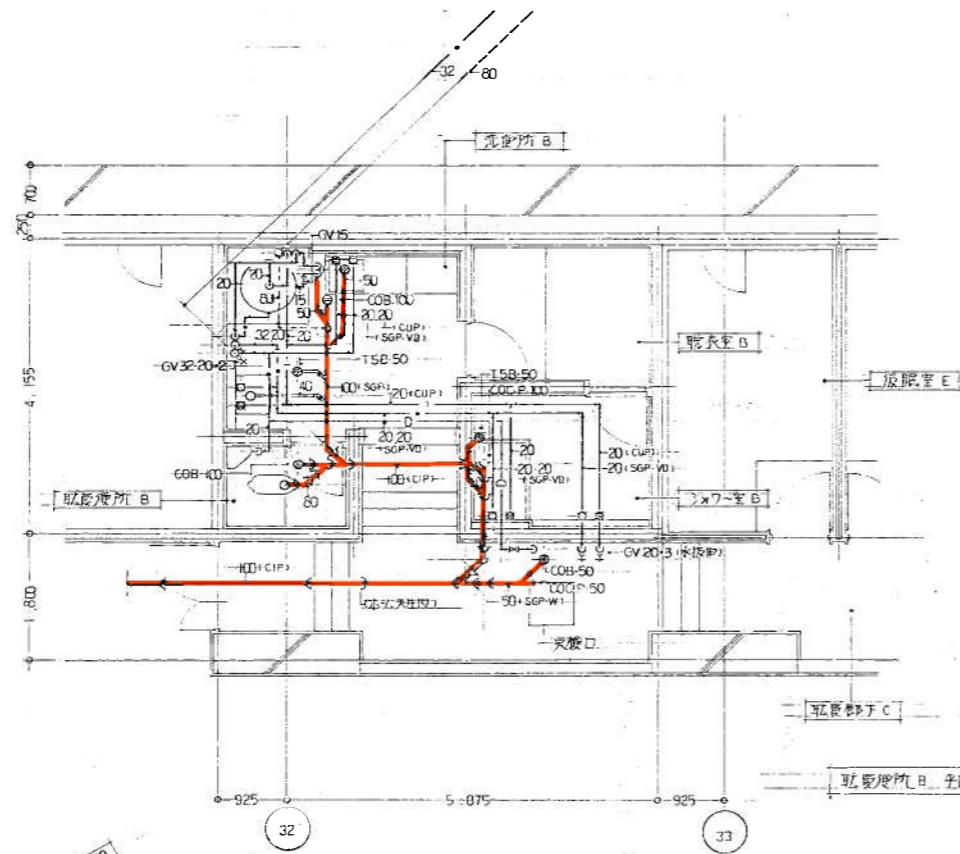

機材表


器具名	仕様	部名	洗面所 B	洗面所 C	洗面所 E	洗面所 C	洗面所 B	洗面所 E	洗面所 B	洗面所 C	洗面所 E	洗面所 B	洗面所 C	洗面所 E
浴風乾燥機	C-375AV	S-670B, 乾燥機												
洗面台	L-220	洗面台(CH), P12x1.5A型	1											
	L-220D	洗面台(CH), P12x1.5A型				1								
自在水栓	T-30ARY13				2									
	T-31ALS13													
洗面水栓	T-23B13													
シャワーヘッド	TM115CSU2													
電気温水器	370 ⁺	単相200V, 44 ^{mm}	1											
電気温水器	12 ⁺	1 ⁺ -200V, 1.5 ^{mm}												
注水板	A-21L6	大形板												
化粧鏡	TS119F3		1											



施工図参照番号
P-039-041

工事番号 59・3号設機第16号
 工事名 東豊線東町駅給排水衛生設備工事
 図面名称 洗面所 B, C, E 詳細図 (衛工)
 図面番号 35 葉中の 15
 製図 昭和 63 年 8 月 日 縮尺 1:50
 主任技術者 現場代理人 作 図 作 図 作 図
 西原・江崎共同企業体
 代表取締役 西原衛生工業所 TEL 261-3381



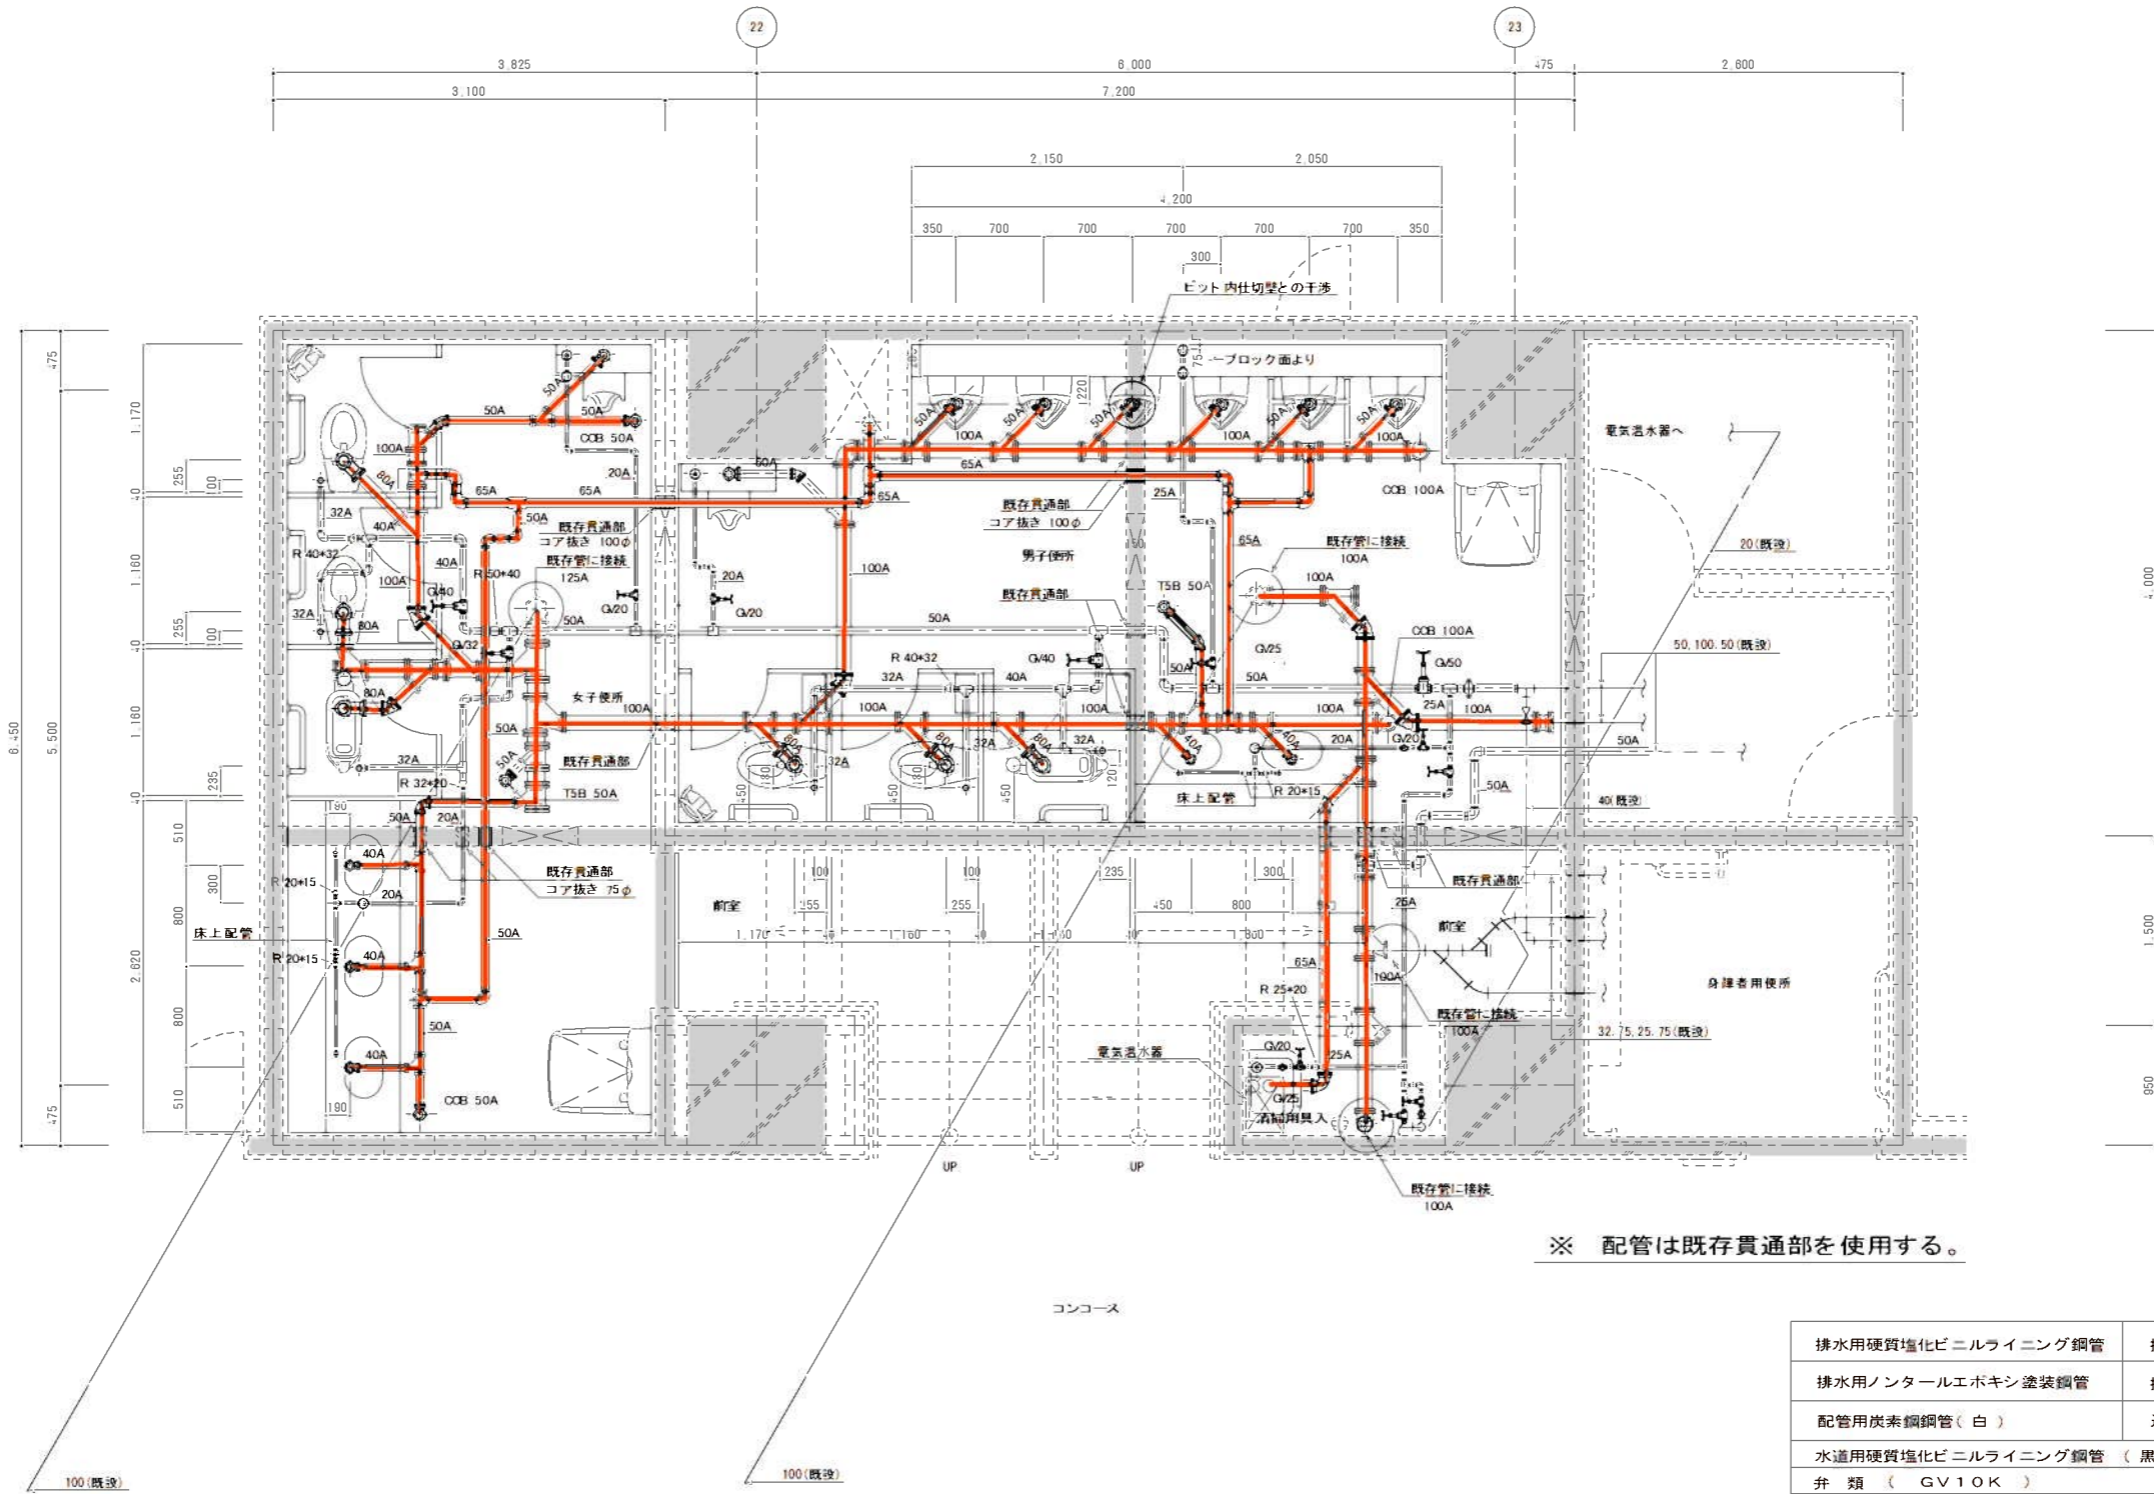

排水用硬質塩化ビニルライニング鋼管	排水管 可とう継手部
排水用ノントールエポキシ塗装鋼管	排水管 ねじ加工部
配管用炭素鋼鋼管(白)	通気管
水道用硬質塩化ビニルライニング鋼管(黒)	管端防食継手
弁類 (GV10K)	コア内臓

便所詳細図(衛生設備) S=1/30

しゅん 功 図					
工事名	采町駅トイレ改良機械設備工事				
図面名称	ビット内配管図	縮尺	1/30		
請負人	丸信信和設備工業株式会社	TEL	(011) 752-4375		
	現場代理人 佐藤 晃一				
工期	着手	平成24年 9月 4日	整図	図番	3/9
		しゅん功			

衛生機器表 (改修後)

記号	機器名	仕様	電圧	容量	型式 メーカー名
EHW-1	電気温水器	床内設置角型 貯水量5.8L以上	1φ200V	1	ES-6N4
		先止式 右体 高耐食ステン鋼板	1.1kW		株式会社TOTO
		減圧弁 逆弁 温度調節器 温度過昇防止器			
		貯湯温度60℃以上 2次側給水取出口付			
		ステンレス製台付 380L×255×200H SUS L40×40×4t			

衛生器具表 (改修後)



器具名	型式	仕様	数量	工事内容	メーカー名
洋洗便器	C743PVN	床置壁掛水型 2m ² 付	1	新設	TOTO株
		洗浄管T540L m ² 付 449-T56HR			
		普通便座 (蓋無し)			
(自動洗浄弁)	TEF51B	露出型	(1)	既設再使用	
(洗浄弁押付付)	TES1P	埋込型	(1)	(再取付→別途電気設備工事)	
(洗浄弁光電付)	TES2B	埋込型	(1)	(再取付→別途電気設備工事)	
紙巻器	YH51R	ワンハンドカット型	1	新設	TOTO株
(はね上げ手摺)		ワンハンドカット紙巻器付	(1)	別途建築工事	
(L型手摺)			(1)	別途建築工事	
[オストメイト流し部]					
壁掛汚物流し	SK35	2掛付洗浄用 2m ² 付 壁付流し	1	新設	TOTO株
		押付型洗浄弁付 TV152NCNV5			
		排水金物 m ² 付付			
シャワー金物	TM640WQV18R	2掛付用 温度調節機能(-42℃)	1	新設	TOTO株
		2掛付用-標準付			
紙巻器	YH51R	ワンハンドカット型	1	新設	TOTO株
汚物入	YKB102	床固定 足踏式SUS製6L	1	新設	TOTO株
		330×170×300H 中箱埋設型			
[洗面器部]					
化粧鏡	TS119FR20	耐食型 608×912H	1	新設	TOTO株
安見鏡	TS119CRT25	300×1200H	1	新設	TOTO株

※自動洗浄弁の配線・接続は別途電気設備工事

凡例




名称	記号	管種
給水管	LN	水通耐熱強化ビニルライニング鋼管(黒)
給湯管	HT	水通耐熱強化ビニルライニング鋼管
排水管	GP	排水用誘磁管
	LP	鉛管
	DV	排水用塩ビライニング鋼管
	A	配管用炭素鋼管(白)
	VP	塩素化ビニル管(VP)
送気管	A	配管用炭素鋼管(白)

・太線部分は改修部分を示す。
・細線部分は既存部分を示す。

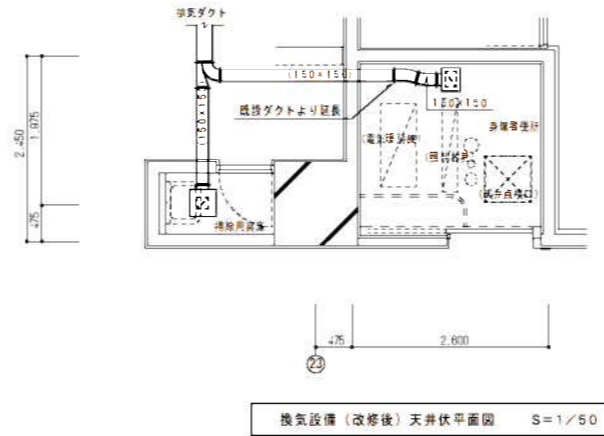
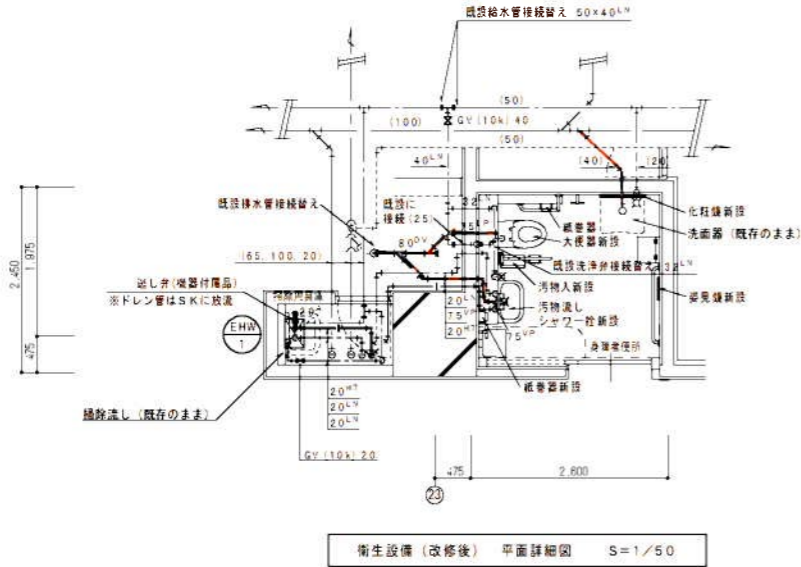


身障者便所	
載入口	HS-200×150
Q	240CMH
BOX	300×250×300H

図2.4アアック集

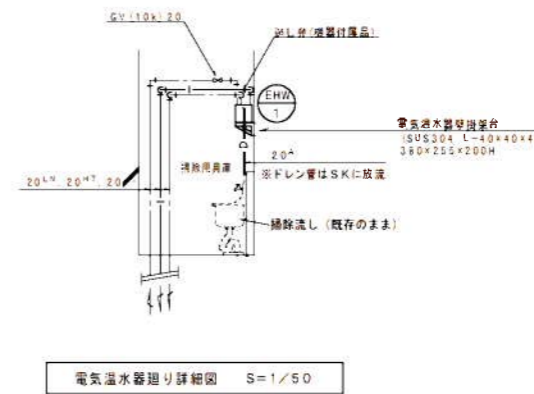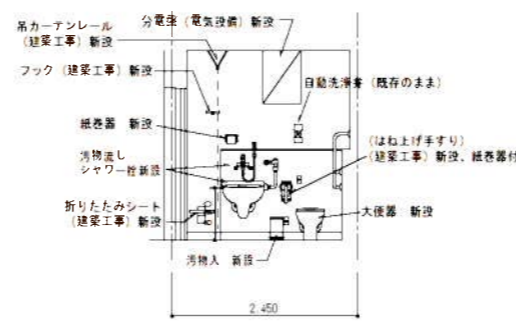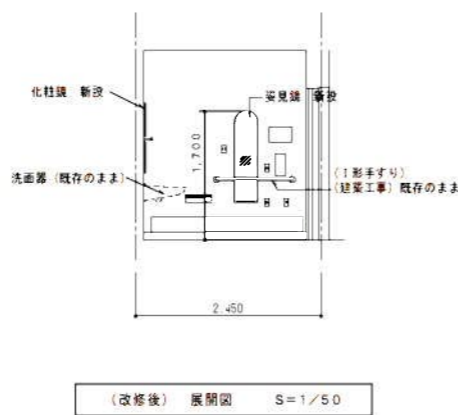

しゅん 功 団			
工事名	栄町駅他4駅オストメイト改良機械設備工事		
図面名称	栄町駅 (改修後) 身障者便所詳細図、衛生器具表	縮尺	1/50 (A1)
請負人	コムプラ工業株式会社 TEL (011)763-7412 現場代理人 辻 清		
工期	平成22年11月24日 製 しゅん 功 団 23年3月16日 図	図番	3 / 15

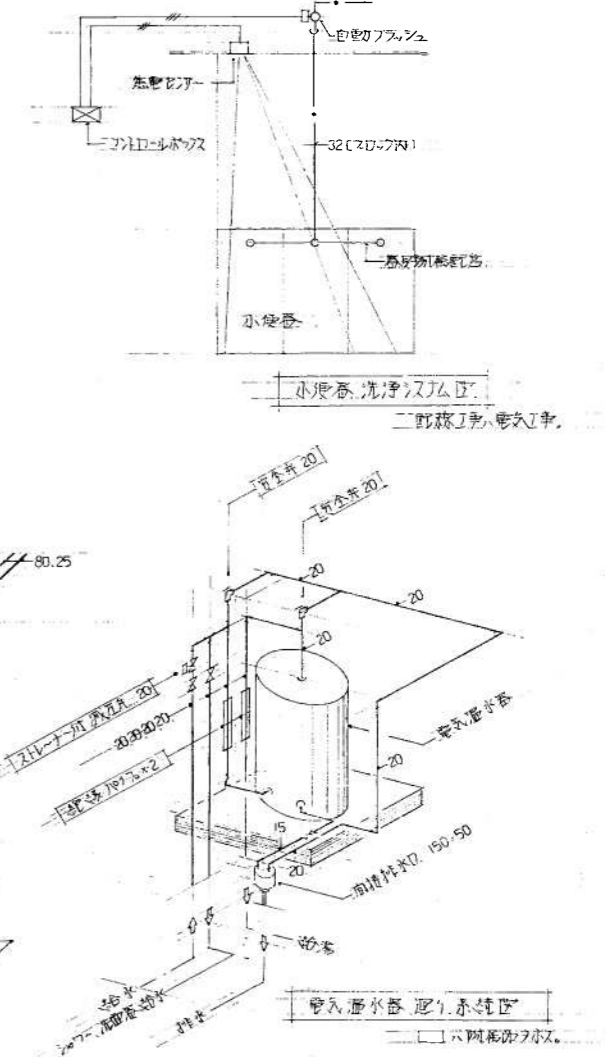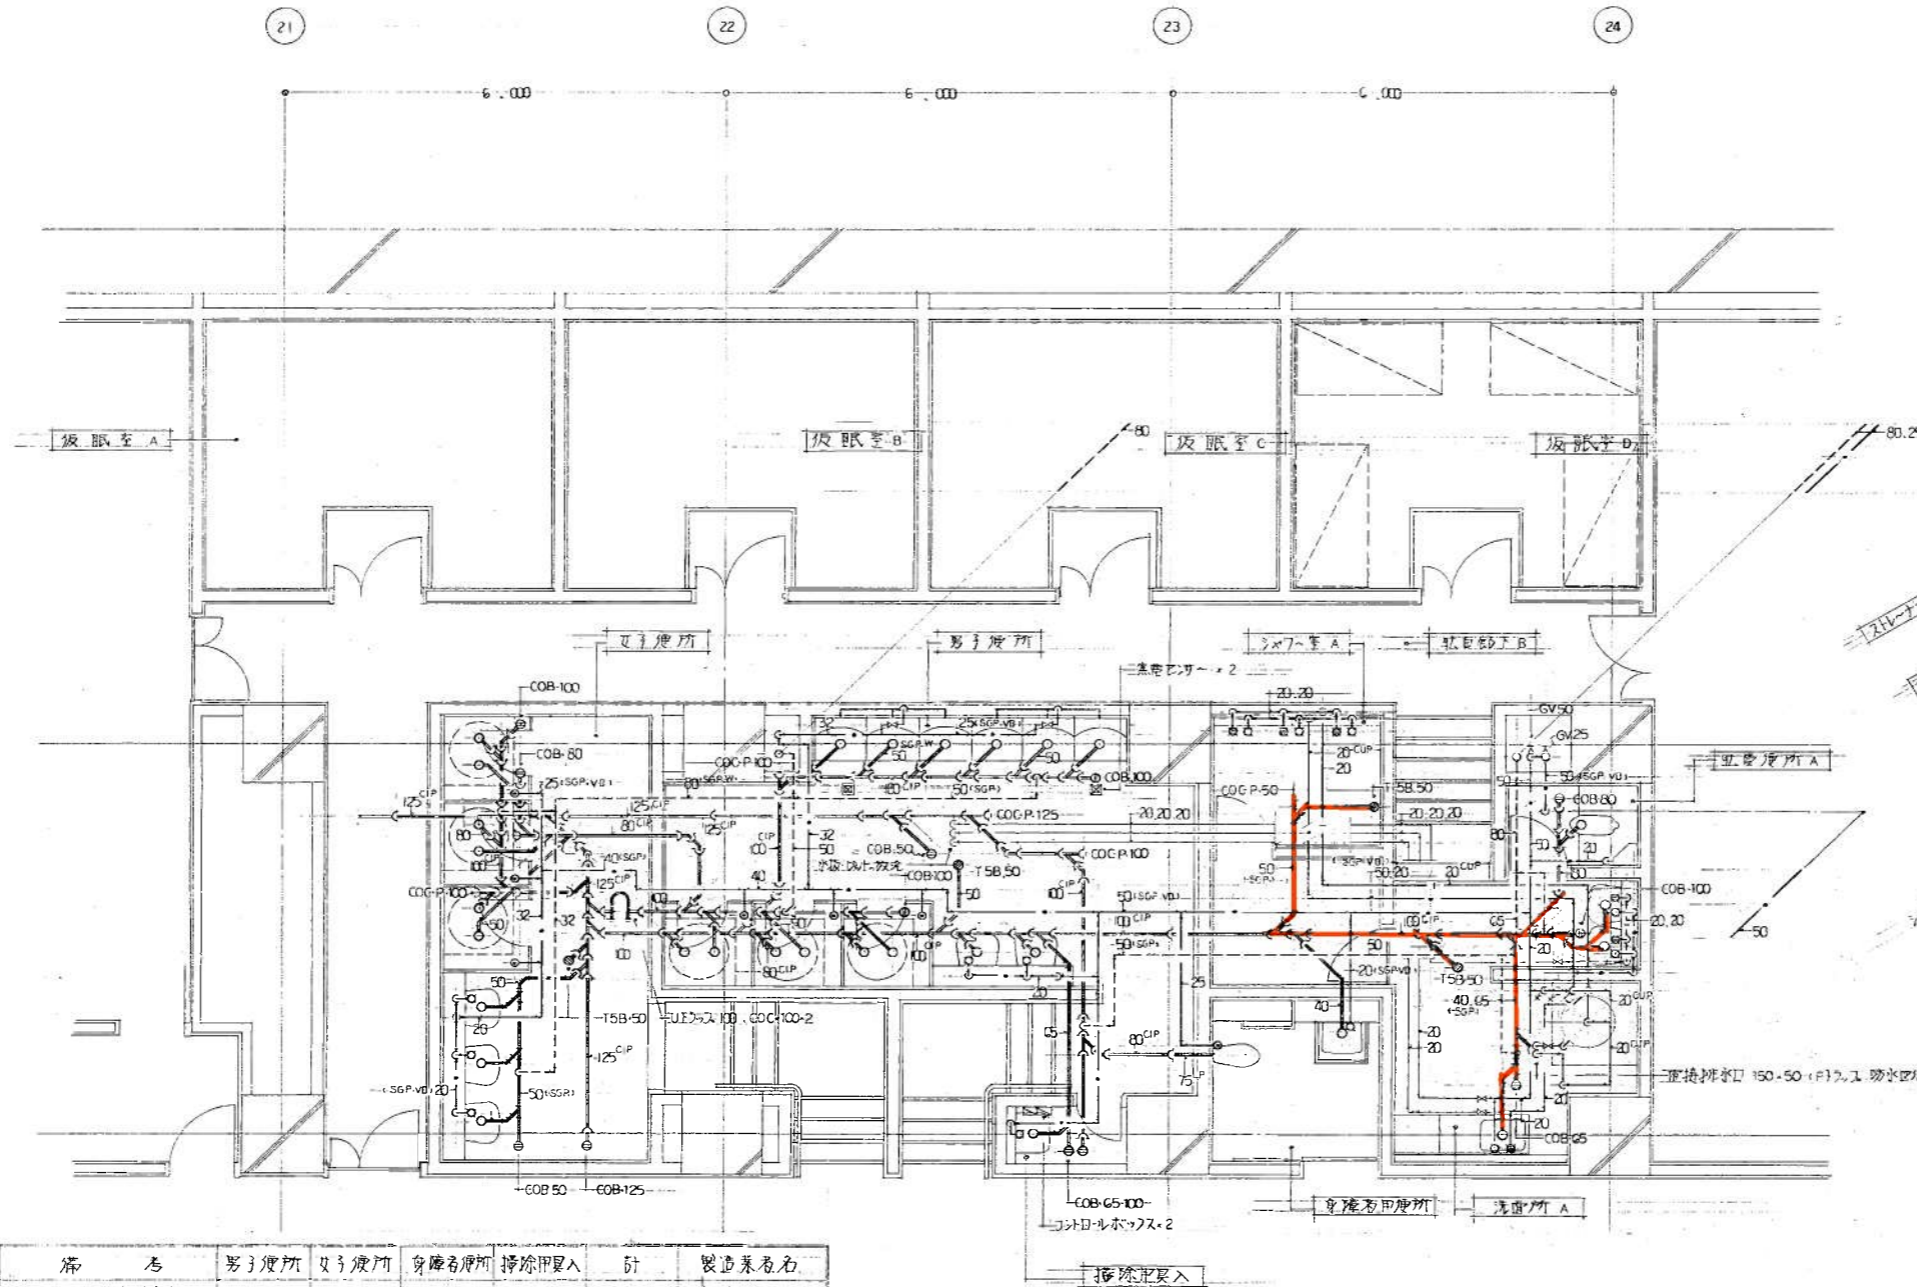


衛生器具表

器具名	仕様	備考	男子便所	女子便所	更衣室	掃除用	計	製造業者名
大便器	FDC-1G (FV保体物付)	GRC製2重洗浄式足踏弁	3	3			6	新井衛工
洋風大便器	C-450	JEF 51B, TES2B TES1P 紙巻器			1		1	東洋衛工
小便器	FYU 700G	GRC製T型洗面	6				6	新井衛工
自動洗浄機	蒸気洗浄方式	JES-5B, JEF45 プリナー付BOX	2				2	東洋衛工
洗面器	L-220D	A型水栓付洗面器	2	3			5	
	L-103D	T-205Q, A型水栓付洗面器			1		1	
化粧鏡		455・1,600	1				1	
		455・2,200		1			1	
	LM-481	鏡斜縁			1		1	
掃除流し	SK-22A	ステンレス製排水				1	1	
注意板	A-21L6	大便器用	3	3			6	
	A-21L8	小便器用	6				6	

衛生器具表

器具名	仕様	備考	洗面所A	洗面所A	シャワー室A	計	製造業者名
和風大便器	C-375AV	S-670B, 紙巻器				1	東洋衛工
化粧鏡	IS-119F3			2		2	
止水栓	T-30AR13				2	2	
	T-130AR13				2	2	
シャワーヘッド	TM-115 CSU2				2	2	
注意板	A-21L6	大便器用				1	
電入排水器	460 ⁴	単相200V・54 ⁴ W				1	GR 4G3GFK 三菱電機

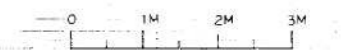


施工図参照番号
P-034-038


工事番号 59-3号設機第16号
 図面名称 男子便所, 洗面所A, シャワー室A (衛生)
 図面番号 35 葉中の14
 製図 昭和63年8月 縮尺 1:50
 主任技師 堀内 代理人 佐藤 関 関 関 関
 西原・江崎共同企業体
 代表者 株式会社 西原衛生工業所 TEL 261-3301

図面表


記号	名称	仕様	数量	備考	製造業者名
WP-1	汚物排水ポンプ	800×200×240 3φ415×7.5mm 2L-ドレシテ、兼用排水用	2	SUS 70材質	庄原製作所 W00L0575
TP-1	洗面排水ポンプ	1000×400×300 3φ415×7.5mm	3		鶴見製作所 75BS2Z
WP-3	浴水排水ポンプ	800×200×240 3φ415×7.5mm 専用型	2		庄原製作所 P00VWFM
TP-3	水中排水ポンプ	500×220×200 3φ415×7.5mm	1	70材質自動型	鶴見製作所 W450-3T
T-1	汚水栓	FRP製 1500×3000×1050	1	水漏れ防止用	三菱樹脂

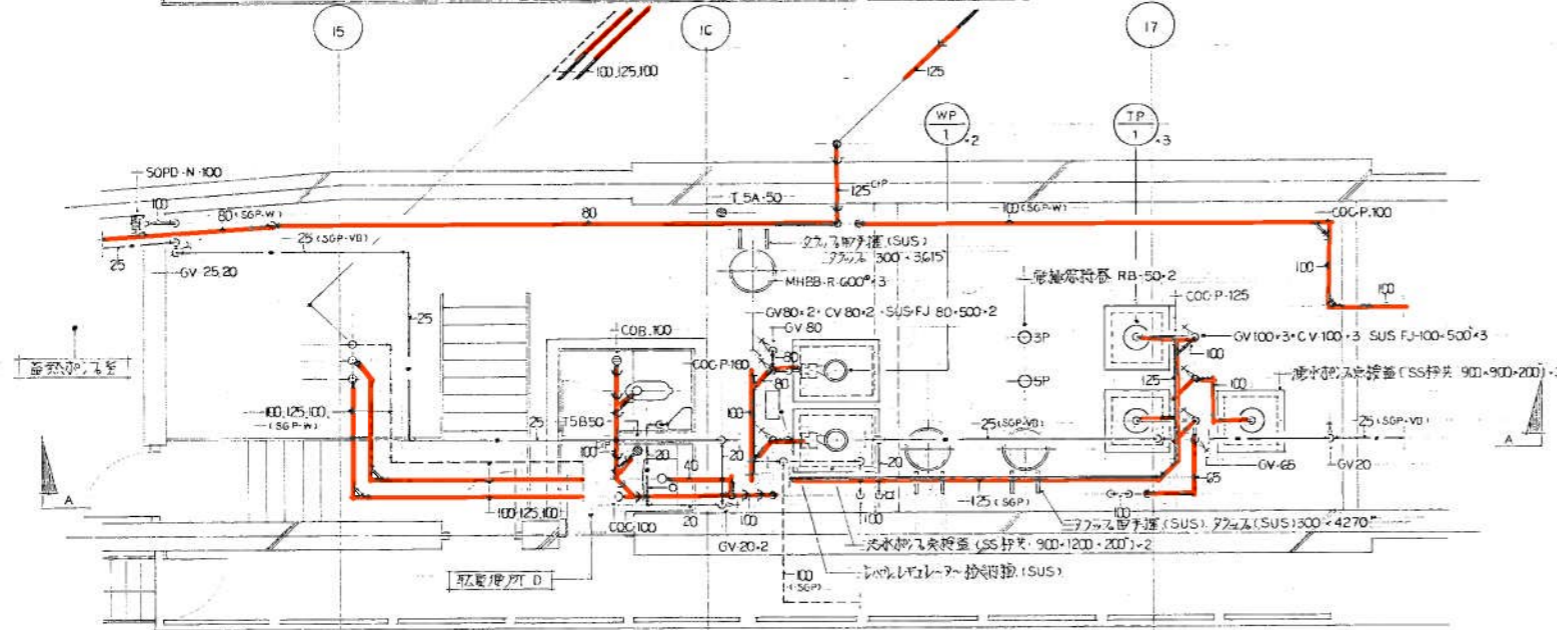



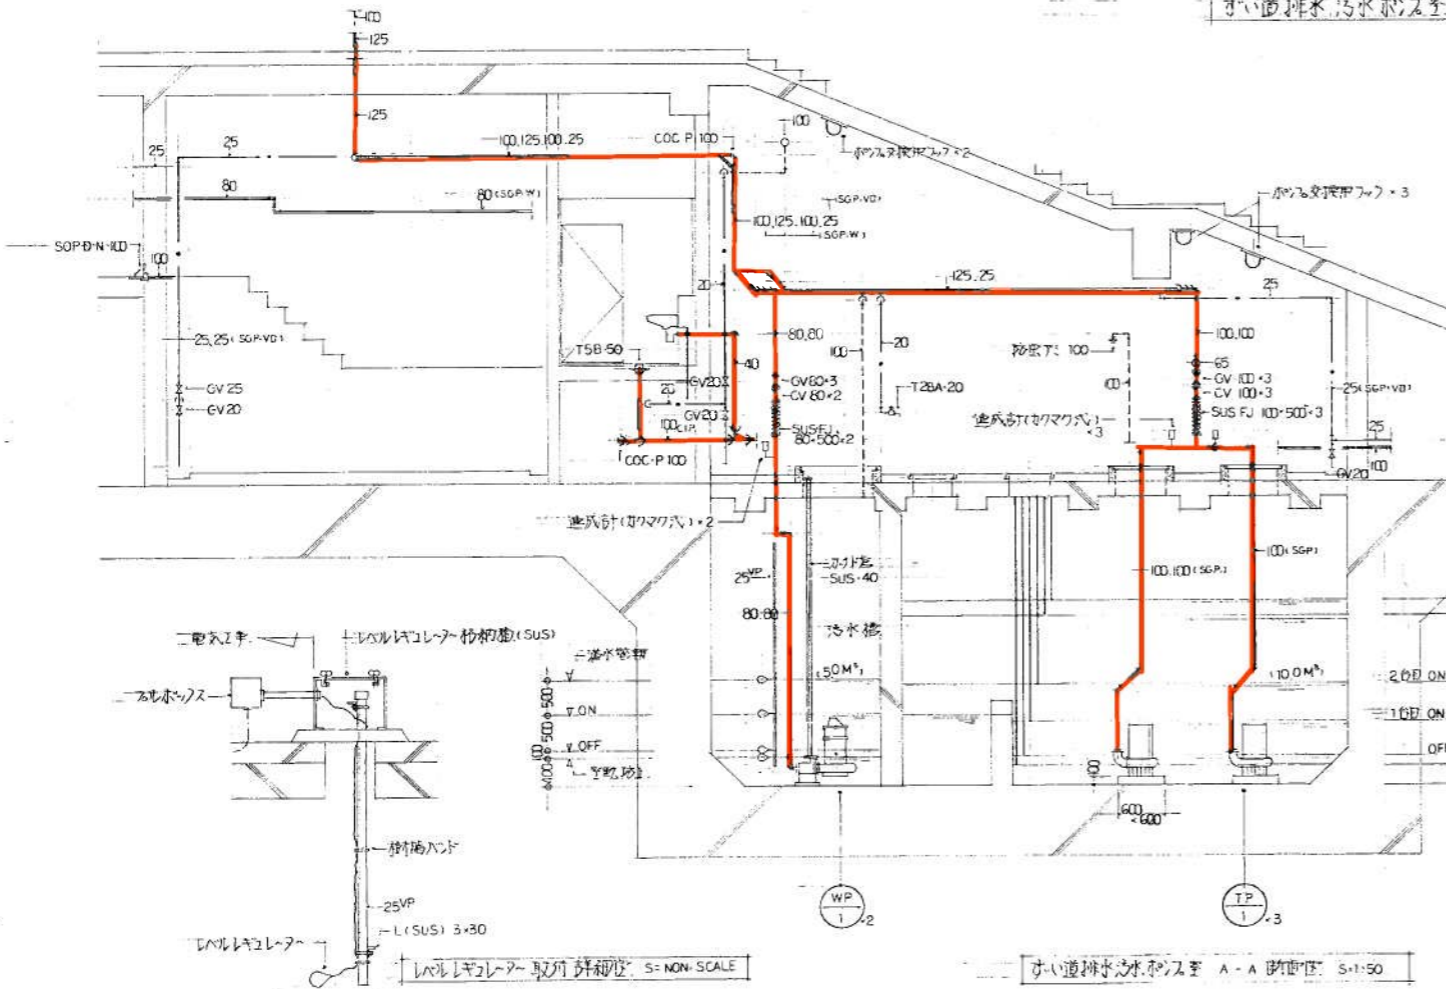


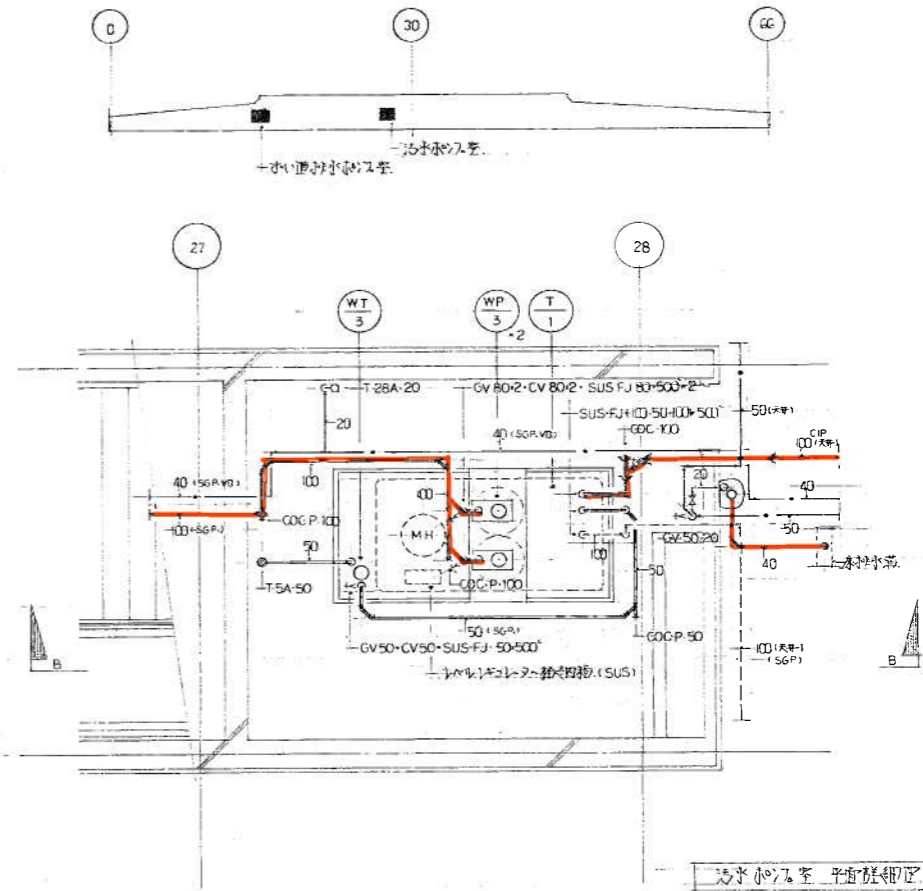

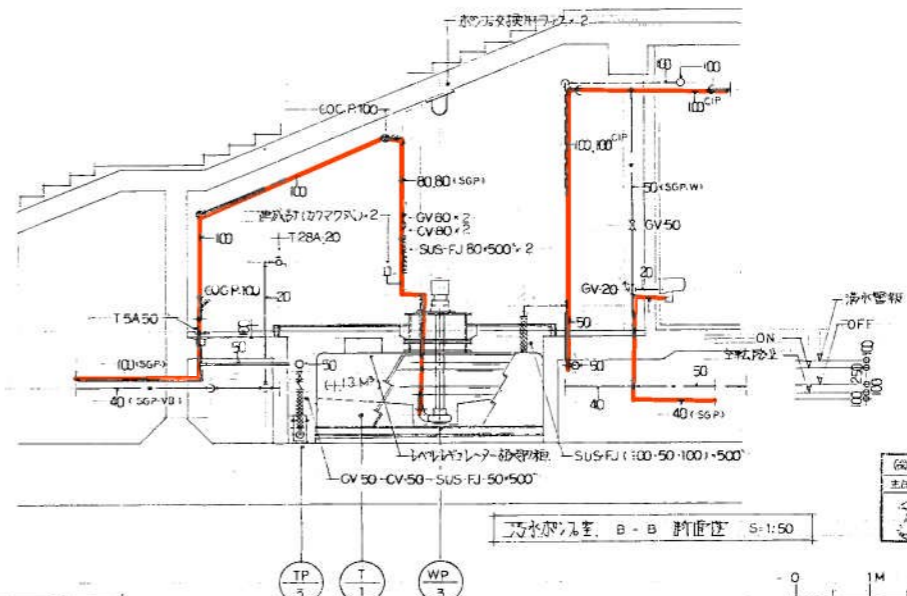
器具表 (S:水栓ポンプ)

名称	仕様	備考	数量	製造業者名
水栓ポンプ	S-45	1/2バット式	1	東洋電機
換水栓	T-28A-20		1	


施工図参照番号
P-042-046-048

工事番号 59・3号設機第15号
図面名称 洗面排水水栓ポンプ配管図(平面)
図面番号 35 集中の15
製図 昭和63年8月 H.縮尺 1:50
主任技師 現場代理人 作 田 中 隆 博

西原・江崎共同企業体
代表者 株式会社 西原衛生工業所 TEL 261-3381