



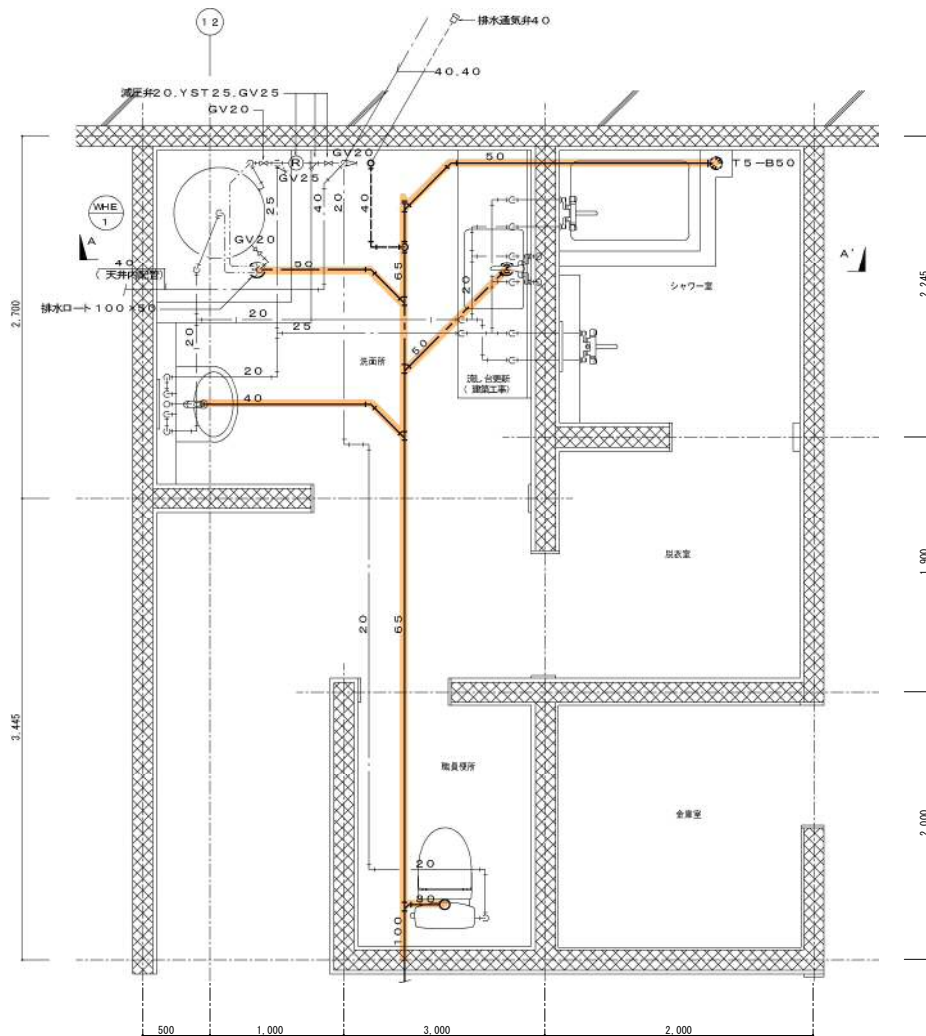

給排水衛生設備 地下1 階 職員便所詳細図(改修) 1 : 2 0

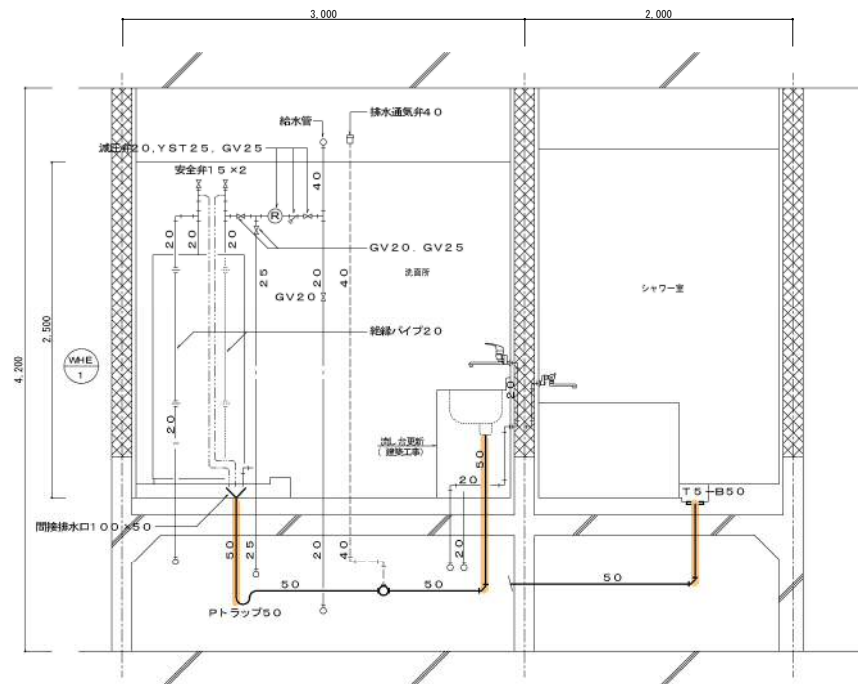

A-A' 断面詳細図(改修) 1 : 2 0

機器表(改修)

記 号	名 称	仕 様	電 源		台数	備 考
			φ	V		
WHE-1	電 気 温 水 器	貯湯量370L	1	200	4.4	1
		付属品: 減圧弁、純銅パイプ×2本、安全弁×2個				

器具表(改修)


名 称	仕 様(市番号)	付 属 品	洗面所	シャワー室	職員便所	計	備 考
洋 風 便 器	SVC25+SLS3	サイホン式、密結ロータンク手洗無、床給水 洗浄便座、紙巻器			1	1	TOTO CS20B TCF584R Y61R
洗 面 器	SVL4	中形壁掛、レバー式混合水栓 Pトラップ、アングル止水×2、共栓	1			1	TOTO L250F
耐 食 鏡	SM7	450×600	1	1		2	TOTO VM560F
シャワーセット	SF68	サーモスタット付		1		1	TOTO TM40CSZ V4
湯水混合水栓	SF33	シングルレバー	1			1	TOTO TK00UBNZ
バス用混合水栓	SF107K	サーモスタット付、壁付		1		1	TOTO TM40ARZ

(凡 例)

--- 太線部分は新設設備を示す。

() 細線及び() は既設を示す。

☆ 既設配管に接続する部分を示す。

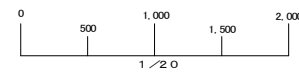

し ゆ ん 功 図	
工 事 名	大谷地駅機械設備改良工事
図 面 名 称	給排水衛生設備 地下1 階詳細図
請 負 人	北海道アサヒ冷熱工事株式会社 TEL(641)7831
工 期	着手 平成23年11月29日 製 川上 図 番 35/37
工 事 監 理	朝北日本技術コンサル 主任監理者 後藤 幸一

大谷地駅多目的便所詳細図(改修後) S=1:50

(換氣設備)

大谷地駅多目的便所詳細図(改修後) S=1:50

(衛 生 設 備)

多目的便所 (改修後)



名 称	仕 様 (参 考 品 番)	数 量	備 考
車 い す 用 大 便 器	C480A (既設のまま)	1	自動フラッシュバルブ
	押釦スイッチ・紙巻器		
車 い す 用 洗 面 器	L103D (既設のまま)	1	Pトラップ (新設)
	TEL80AX (新設)		
化 粧 鏡	TS119FR20 600×900	1	
汚 物 流 し	SK35T1	1	押釦式フラッシュバルブ
	TMG40WQV18R (サニタリシャワー水栓)		壁排水
	YH51R (紙巻器)		
汚 物 入	YKB102	1	
姿 見 鏡	TS119RCR2 300×1200	1	

汚水ポンプ室

名 称	仕 様 (参 考 品 番)	数 量	備 考
電 気 温 水 器	床置き 貯湯量 5.4L 缶体SUS304	1	1φ200V1.5kW
	減圧逆止弁 安全弁 ブローコック		
	ウィークリータイマー付		



しゅん功園				
工 事 名	新さっぽろ駅8駅オストメイト改良機械設備工事			
図 面 名 称	大谷地駅改修平面図	縮 尺	1/50	
請 負 人	株式会社 みずの住宅設備 現場代理人 坂 幸親		TEL (011) 841-3954	
工 期	着 手 平成17年12月16日 しゅん功 平成18年 3月17日	製 図	図 番	2/4

東区役所前駅

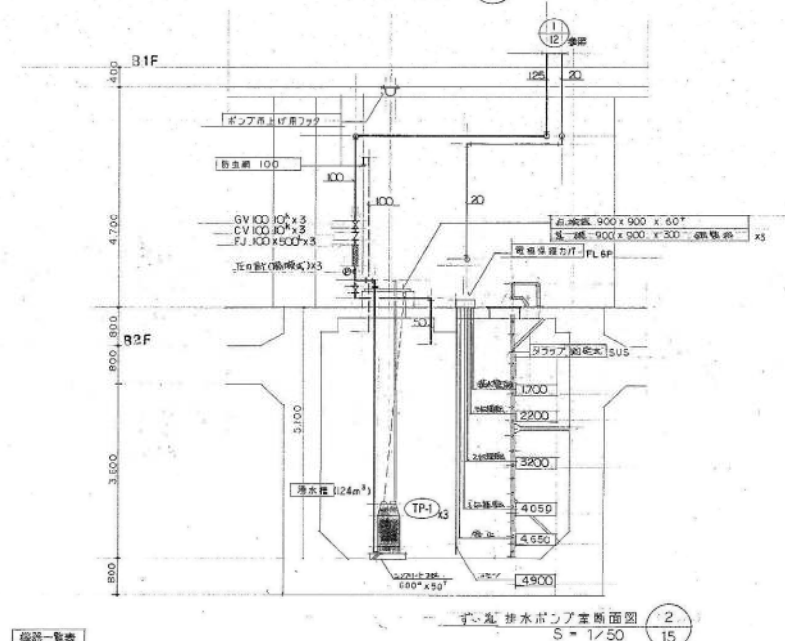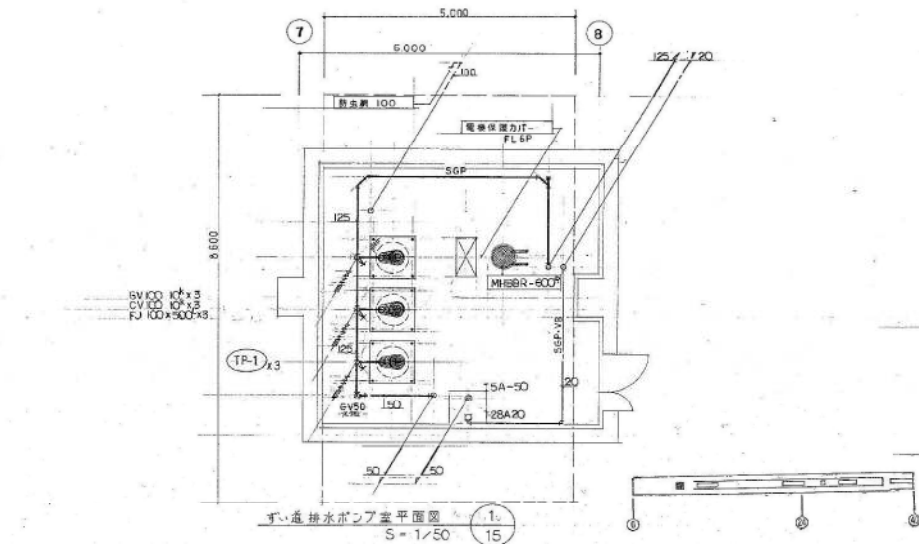

設備一覧表

記号		品名		仕様		単位		数量	備考	メーカー		

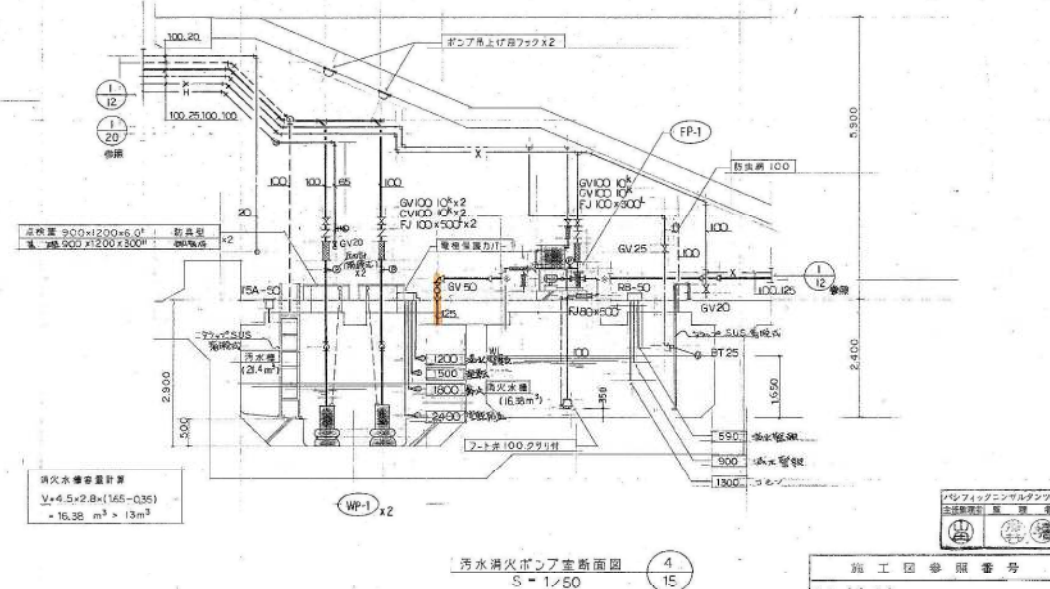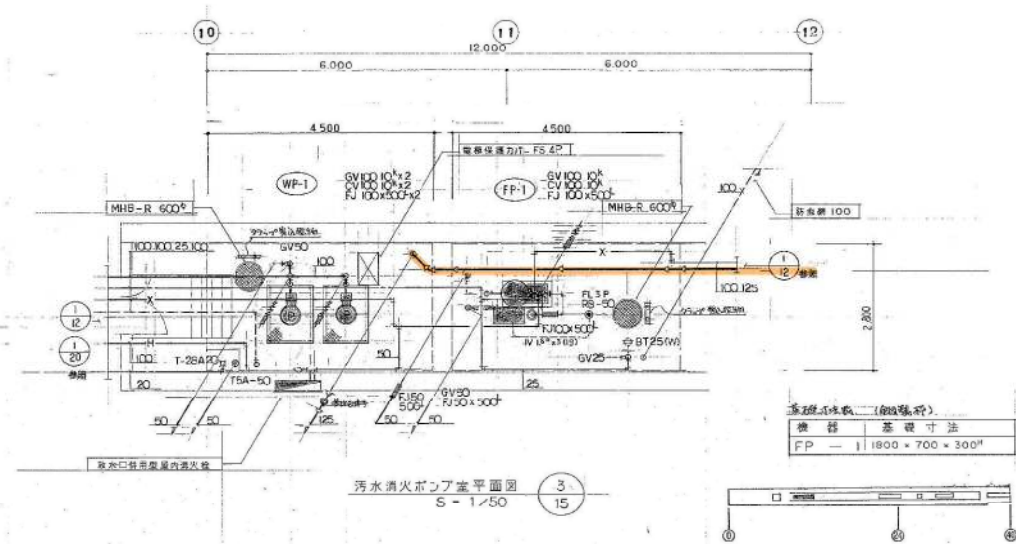

消火水容量計算
V = 4.5 × 2.8 × (1.65 - 0.35)
= 16.38 m³ × 13 m³


設備仕様表 (参照表)
機 種 基準寸法
FP 1800 × 700 × 300³


施工図参照番号
D-1, 2-1, 2-2

工事番号	59-3号建設第4号
図面番号	15
図面尺	1:50
図面尺	1:50



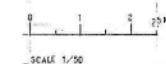




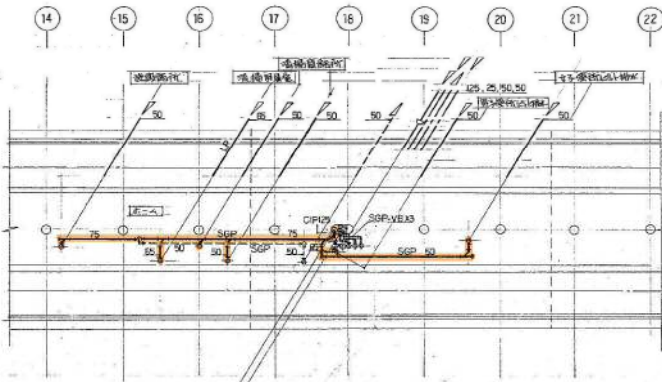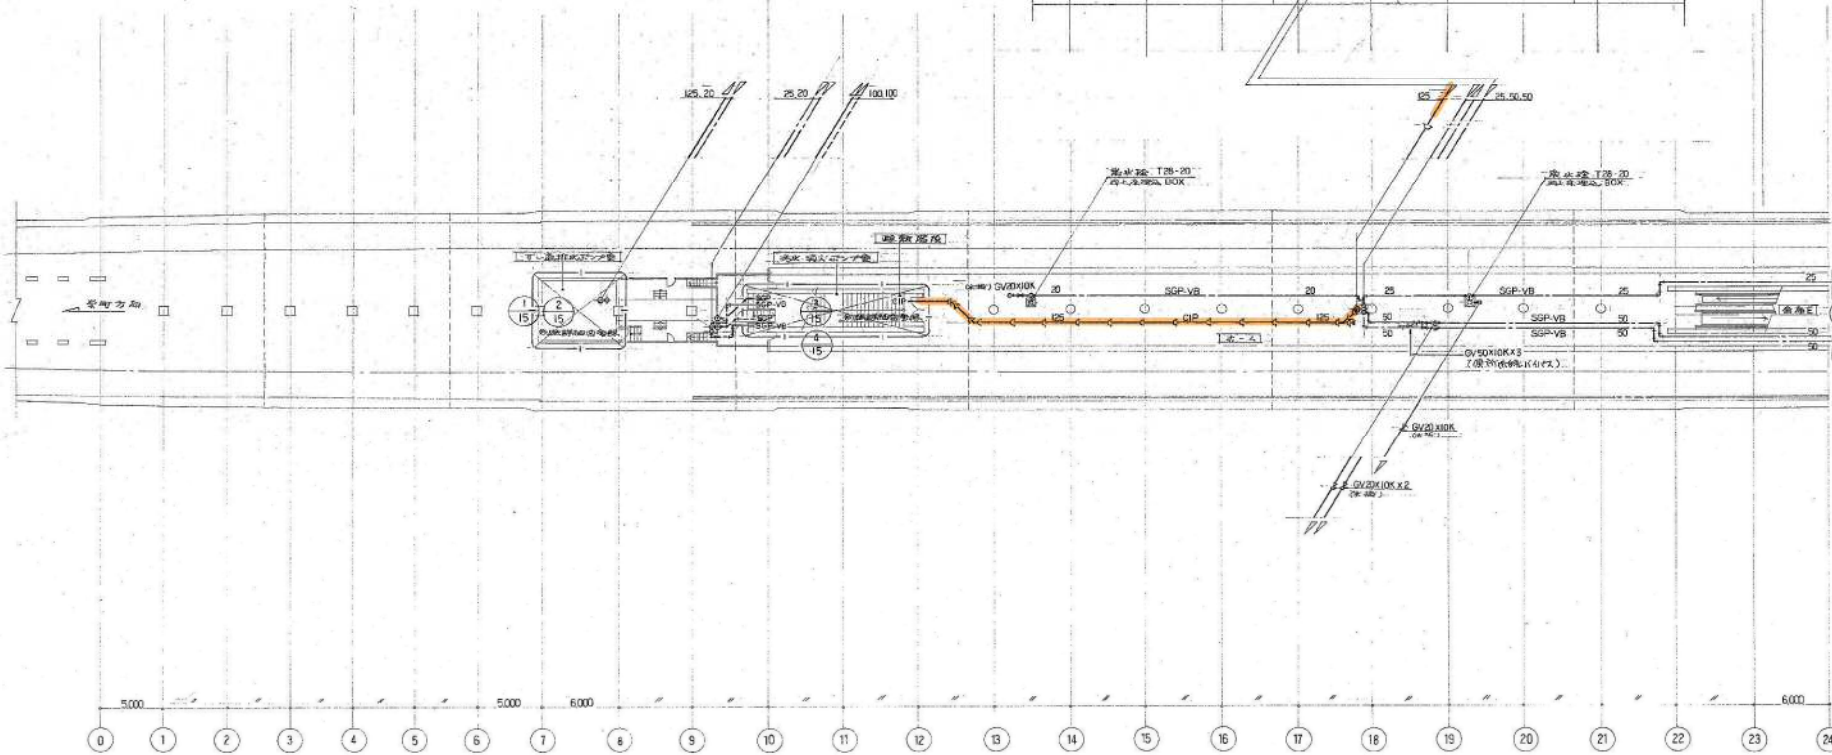S=1/200

0 5 10M
SCALE 1/200



施工図参照番号	
202. 203. 204. 109	
工事番号	59-3号助機第4号
図面名称	排水設備改良工事図面 1
図面番号	12 27 図中の12
製図	昭和53年8月 日 縮尺 1:200
主計師	監理人 監 理 人
ダイシン株式会社 監製	
TEL 118-8119	

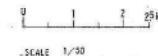


図面番号	14	27 第2の14
製 図 期 日	昭和63年 3 月 日	縮 尺 1:50
主任技師	専任代理人	作 図 者
		
〆〆〆〆株式会社丸藤建設 TEL 216-0311		

品 番	品 名	数	メーカ一 名
C 21	便 器	1	東陶機器株式会社
TV750DHR	フラッシュバルブ	1	"
T52S32R	ス パ ッ ド	1	"
T53PR75	床 フ ラ ン ジ	1	"
TC254NJ	前 割 便 座	1	"
T56H4	パイプホルダー	1	"
T56H7	パイプホルダー	1	"


東区役所前駅客用便所

しゅん 功 図

工 事 名	既設線トイレ洋式化改良衛生設備工事		
図面名称	東区役所前駅客用便所新設詳細図	縮尺	1/50
請 負 人	旭設備工業株式会社 TEL(22)5577 現場代理人 与那覇安忠		
工 期	着 工 平 成 6 年 8 月 11 日 し ゅ ん 功 平 成 6 年 11 月 8 日	製 図	図 番 23 / 4

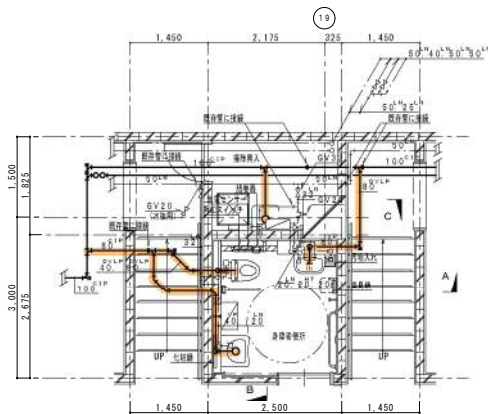


衛生設備 平面詳細図 S=1/50

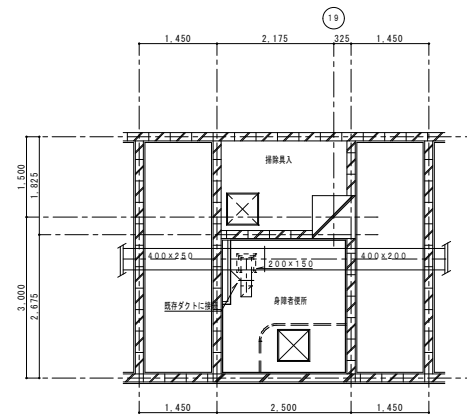

換気設備 平面詳細図 S=1/50

換気計
換気機
ダクト
Q=300CMH
HS 200×200
ボックス350×350×250H

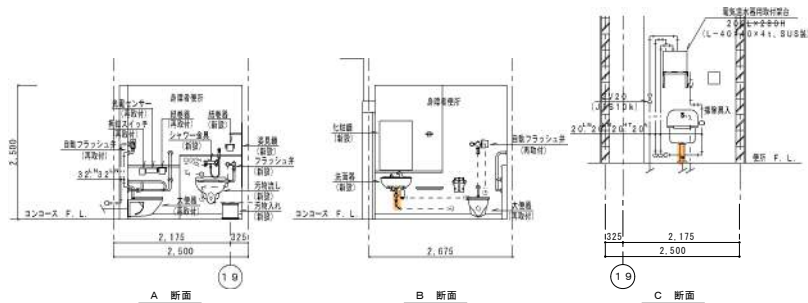

断面詳細図 S=1/50


記号	機器名	仕様	電源	数量	備考
EHW-1	電気温水器	屋内設置角形、貯湯量：5.8L以上、先止め式、本体・高耐食ステンレス鋼板 減圧弁・逆止弁・温度調節器・温度過昇防止器・二次側給水取出口	1φ100V×1.1kw	1	ES-6N4 株式会社トミック 自主試験基準適合品

器具名	形式	仕様	数量	備考
洋風大便器	C-460	自動フラッシュ弁 (TEFS1B)、光電センサー (露出形~TES-2B)、押込スイッチ (露出形~TES1P) 便座、紙巻器 (TS116RAY)	1	再取付
洗面器	L-103A	自動水栓 (TEN-40AX)、導栓、Pトラップ・アングル止水栓・共給付	1	TOTO製
汚物流し	SK-35	壁掛け洗い流し式、フラッシュ弁 (TV152NCN V10)、押込式・VB付 シャワー器具 (TMHG40WS V1) : 温度調節機能 (〜42℃)、クリックシャワー機能付 スリッド (TR2C32)、壁フランチ (HPS50)、バックハング (T9RAY)、排水器具 (T406B1) 給水器 (YHS1R) : ワンハンドリフト・ワンタッチ式	1	TOTO製
化粧鏡	TS-119FR20	鏡板、(608×912)	1	TOTO製
洗面鏡	TS-119RCR T25	鏡板、(300W×1200H)	1	TOTO製
汚物入れ	YKB-102	取付、足踏式、ステンレス製、容量：6L (330W×171D×300H)、中箱・側面取	1	TOTO製


※ 別途設置工事：手すり・洋器掛け・汚物置き・折りたたみ椅子・ライニング

用途区分	記号	管種
給水管	→ 給水管 →	水道用硬質塩化ビニルライニング鋼管 (白)
排水管	→ 排水管 →	排水用硬質塩化ビニルライニング鋼管 排水用ケルエスエス樹脂管 配管用軟質鋼管 (白) 硬質塩化ビニル管 (VP)
汚水管	→ 汚水管 →	排水用硬質塩化ビニルライニング鋼管 排水用ケルエスエス樹脂管 配管用軟質鋼管 (白) 硬質塩化ビニル管 (VP)
通気管	→ 通気管 →	配管用軟質鋼管 (白) 硬質塩化ビニル管 (VP)
給湯配管	→ 給湯配管 →	断熱塩化ビニル管
水道管	→ 水道管 →	配管用軟質鋼管 (白) 硬質塩化ビニル管 (VP)

しゅん功図			
工事名	東区役所前駅2駅オストメイト改良機械設備工事		
図面名称	東区役所前駅 地下1階 多目的トイレ詳細図	縮尺	1/50
請負人	株式会社 親達コスモ 社(011)-892-2136		
	現場代理人 有野 健一		
工期	着手 平成 20 年 12 月 09 日 しゅん功 平成 21 年 03 月 16 日	製図 監修	設計 審査 チェック

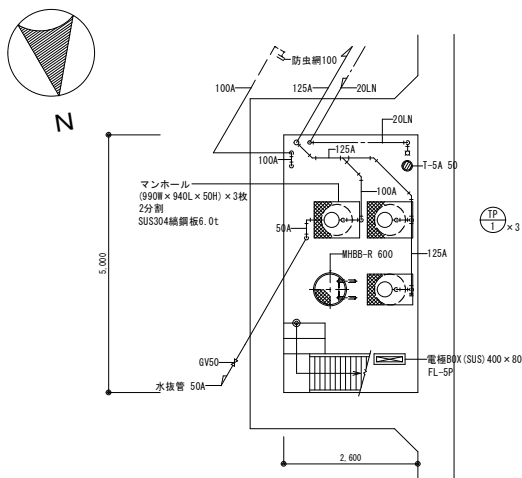


衛生設備 地下2階 ずい道ポンプ室 平面図 S=1/50

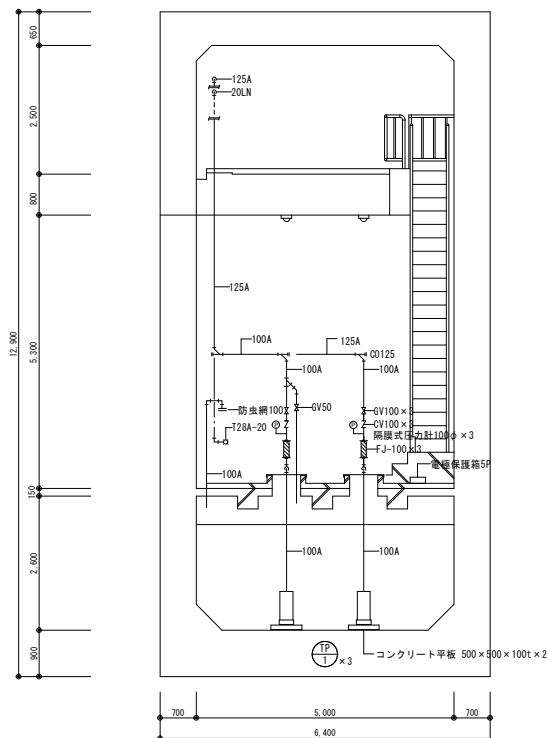


衛生設備 地下2階 ずい道ポンプ室 断面図 S=1/50


2,530	900
2,280	
2,100	
1,700	
100	

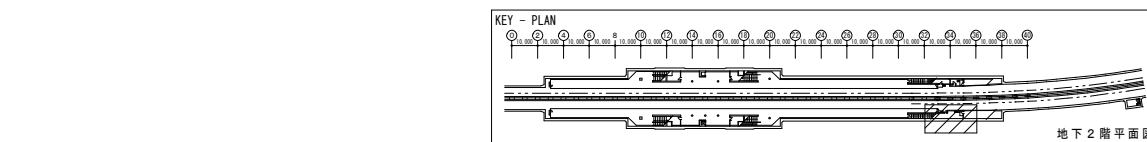

北13条東駅

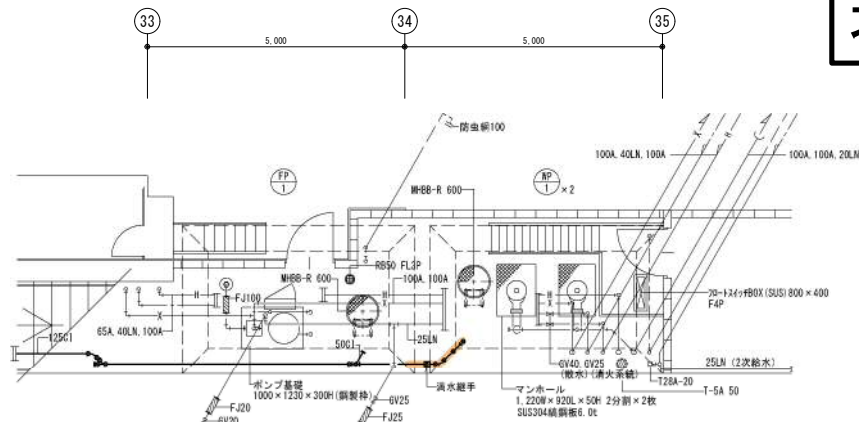

衛生設備 地下2階 汚水消火ポンプ室 平面図 S=1/50


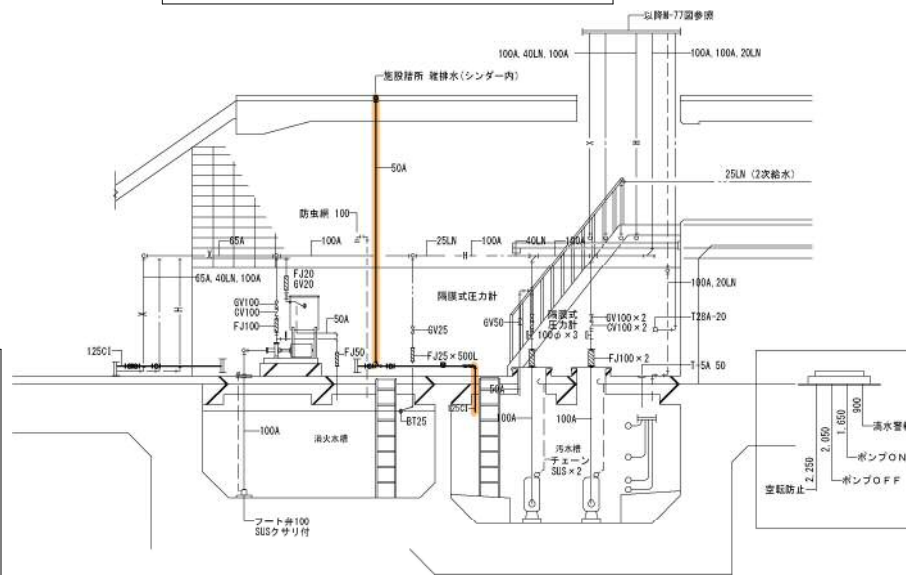


衛生設備 地下2階 汚水消火ポンプ室 断面図 S=1/50

特記：給水管、汚水ポンプ系統、湧水ポンプ系統の更新

しゅん功図				
工事名	北13条東駅空調設備等更新工事			
図面名称	衛生設備 地下2階 ずい道排水ポンプ室 汚水消火ポンプ室 平面断面図	縮尺	A1: 1/50 A3: 1/100	
請負人	株式会社 恒栄工業 現場代理人 川村 和貴	TEL	011-613-7000	
工期	着手 平成30年 5月 2日 しゅん功 平成31年 1月 15日	図	川村	関係 M-4.2


0 2m 4m 6m

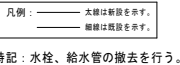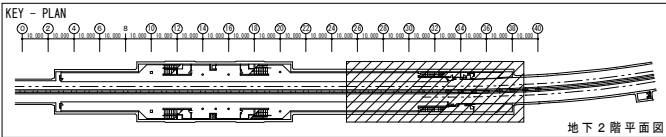衛生設備 地下2階平面図-2 S=1/200


注記 ※はホーム下配管で既設配管に接続を示す。



しゅん功図				
工事名	北13条東駅空調設備等更新工事			
図面名称	衛生設備 地下2階平面図-2	縮尺	A1-1/200 A3-1/400	
請負人	株式会社 恒栄工業 現場代理人 川村 和貴			TEL 011-613-7000
工期	着手 平成 30年 5月 2日 しゅん功 平成 31年 1月 15日	監工	川村 國壽	M-40

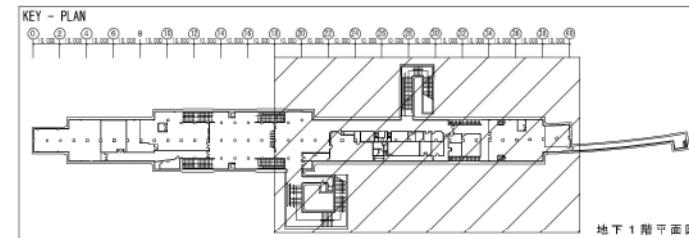

地下1階平面図

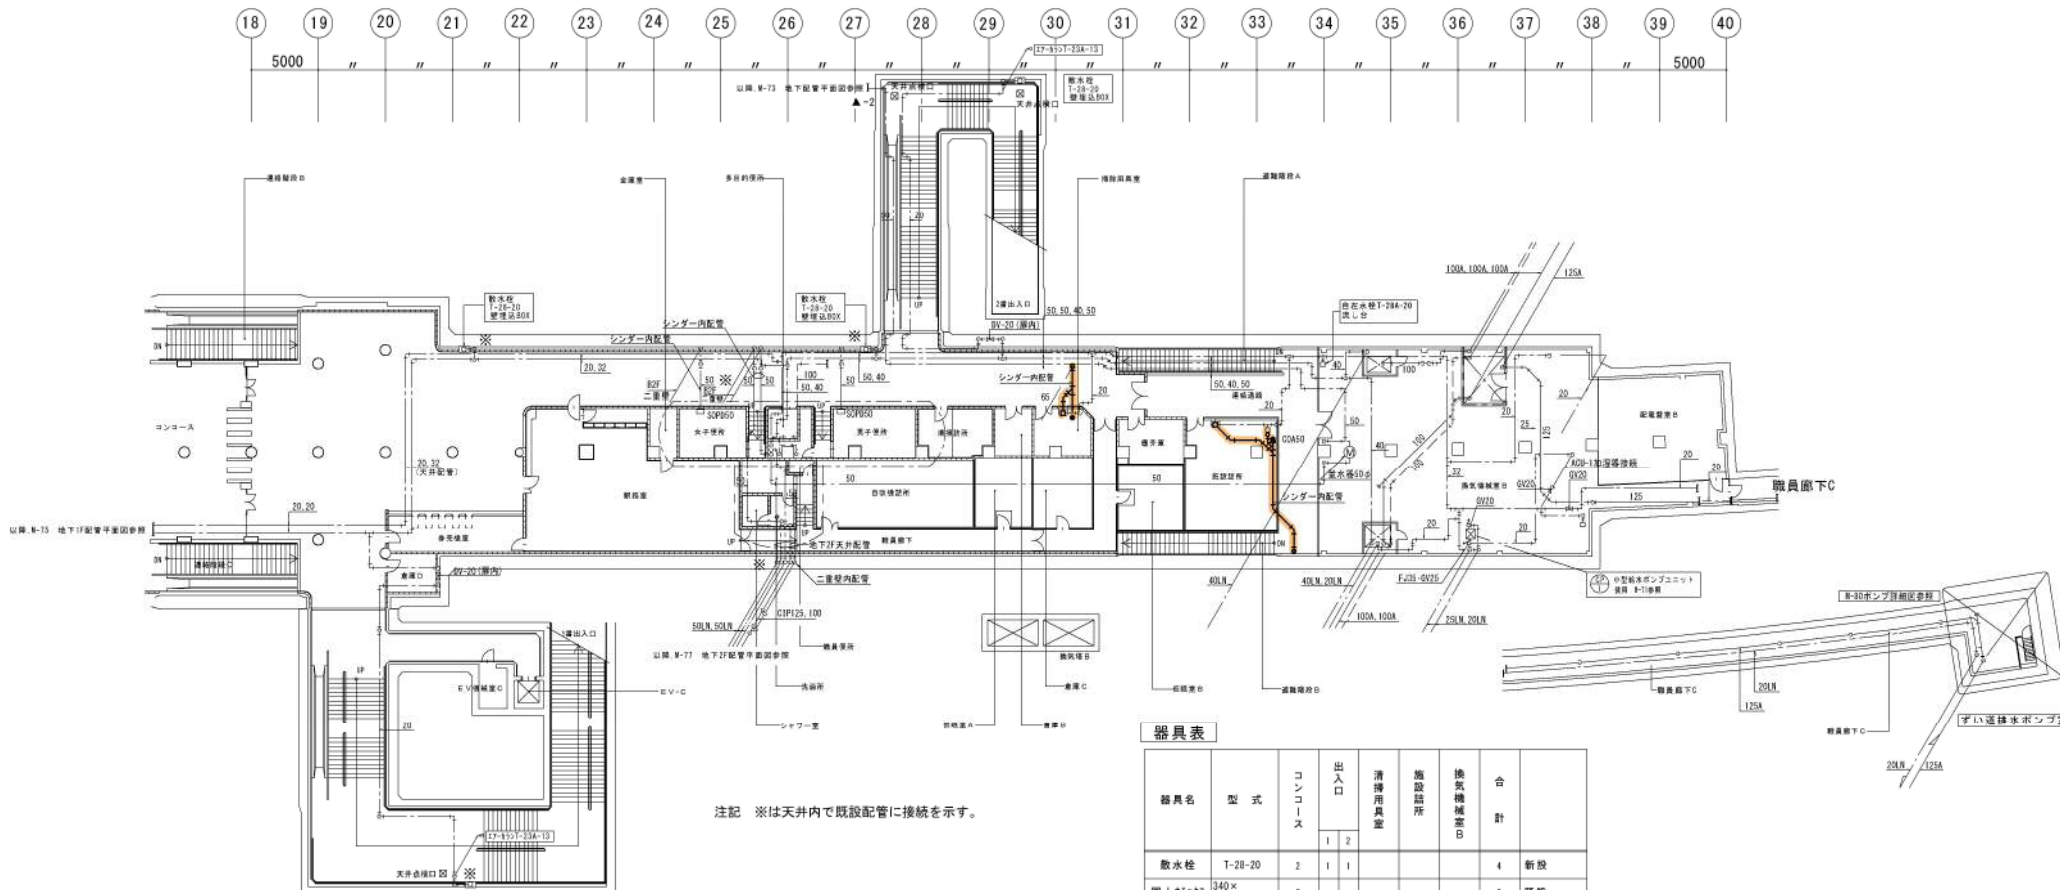

注記 ※は天井内で既設配管に接続を示す。

断りを示す
▲-1 50φ x200L
▲-2 75φ x200L

衛生設備 地下1階平面図-2 S=1/200

器具表

器具名	型 式	コン コリス	出 入 口		清 掃 用 具 置	施 設 箇 所	換 気 機 械 室 B	合 計	
			1	2					
散水栓	T-28-20	2	1	1				4	新設
周上8"φ×340		2						2	既設
掃除用流し	SK-22A				1			1	撤去再取付
洗面器	L-2200					1		1	撤去再取付
自在水栓	T-130AR-13					1		1	新設
空気換気扇	T-23A-13		1	1				2	新設
お風呂用排水栓	T-28A-20						2	2	新設
化粧鏡	TS118AE-3					1		1	既設


特記：水栓、給水管の更新を行う。

凡例：—— 矢印は新設を示す。
—— 細線は既設を示す。


0 4m 8m 12m

しゅん 功 図			
工 事 名	北13条東駅空間設備等更新工事		
図面名称	衛生設備 地下1階平面図-2	縮 尺	A1-1/200 A3-1/400
精 査 人	株式会社 恒栄工業 現場代理人 川村 和貴	TEL	011-613-7000
工 期	着 手 平成 30年 5月 2日 しゅん功 平成 31年 1月 15日	新 図	川 村 和 貴 M-38

大通駅

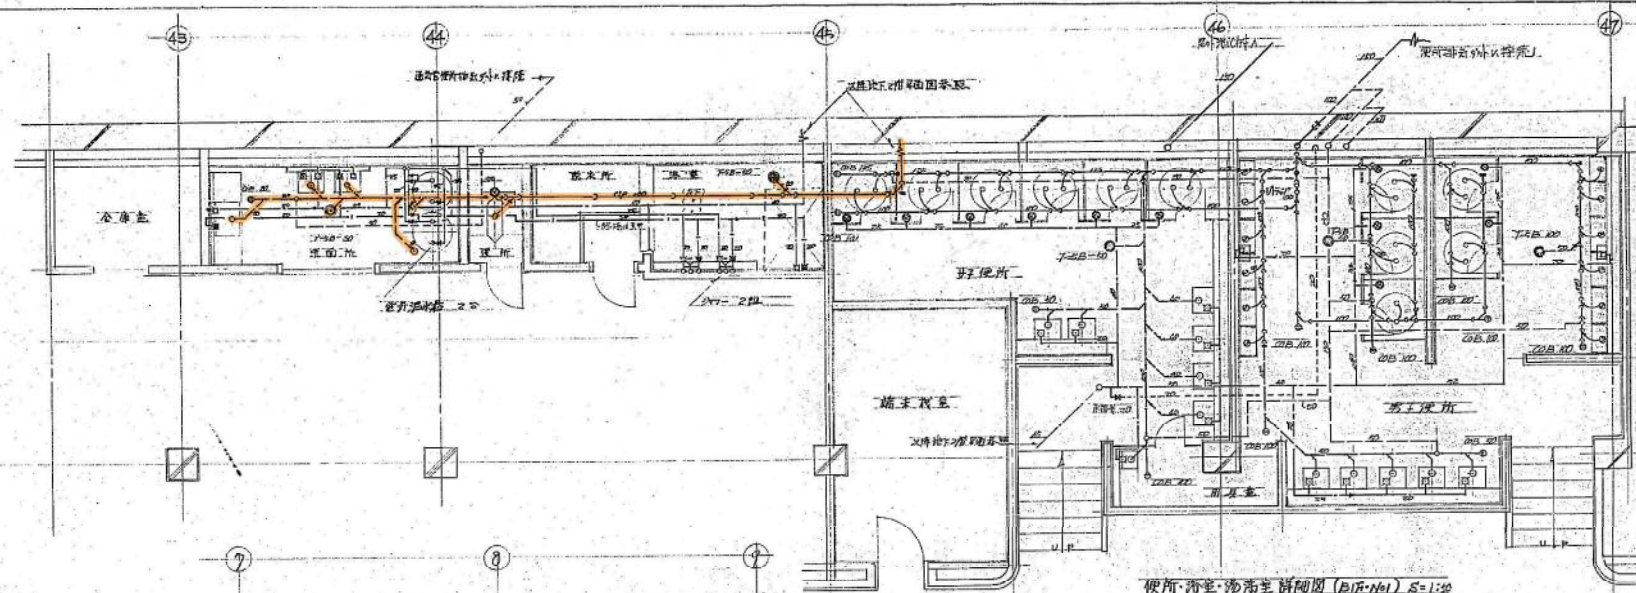

便所・浴室・湯沸室詳細図 (BIF-No1) S=1:20

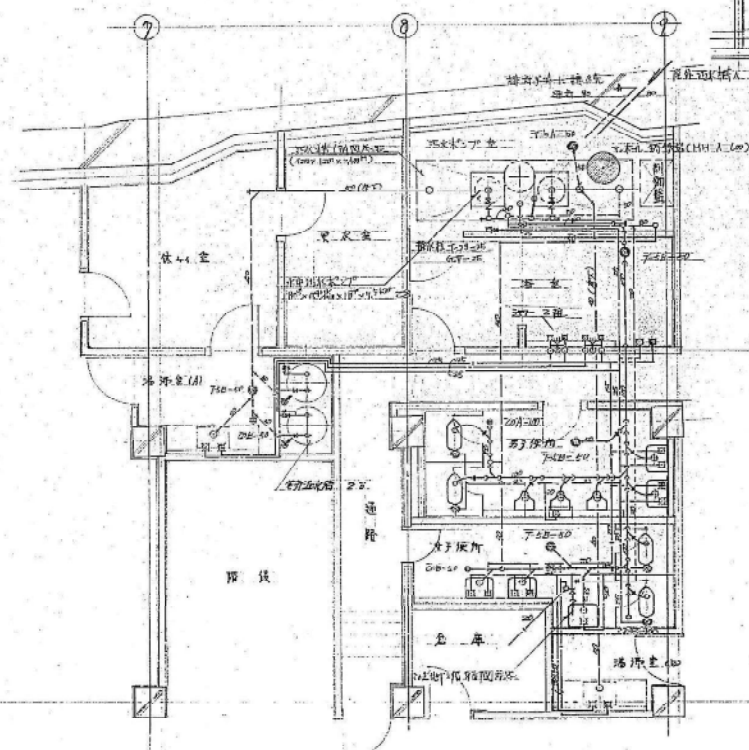



原所·浴室·湯沸室詳和図 (B/F-N42) S-J:50

器具一覽表

[illegible]

南北線


  [illegible]

工事番号	49東武橋第20号					
工事名	高津道中大通駅 給水・排水設備工事					
図面別	詳細図(2)					
図面番号	12		建築中の1/50			
製図者	6月 5日 194	年	共	1:50		
主任技術者	副技術者	技師	技士	技士	技士	技士
(印)	(印)	(印)	(印)	(印)	(印)	(印)
村田建設工業株式会社						

A-A' 断面图 1/20

立体图

勾配 $\frac{1}{100} \sim \frac{1}{500}$


☒	天津真榆口(新設)	450 [□]
☒	"	(*) 600 [□]
☒	"	(新設) 600 [□] × 3 + 40


地階 2F

東西線

工事名	大通駅定期券発売所排水管改修工事			図巻
図面名	平面図、断面図	(竣工図)	縮尺 1/200 1/20	1/1

10 姓々木配管KE
TEL(72)0

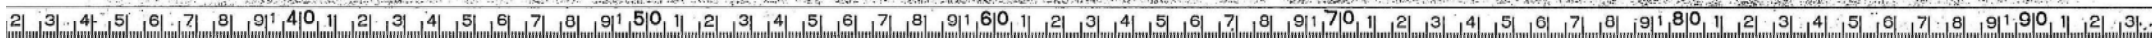

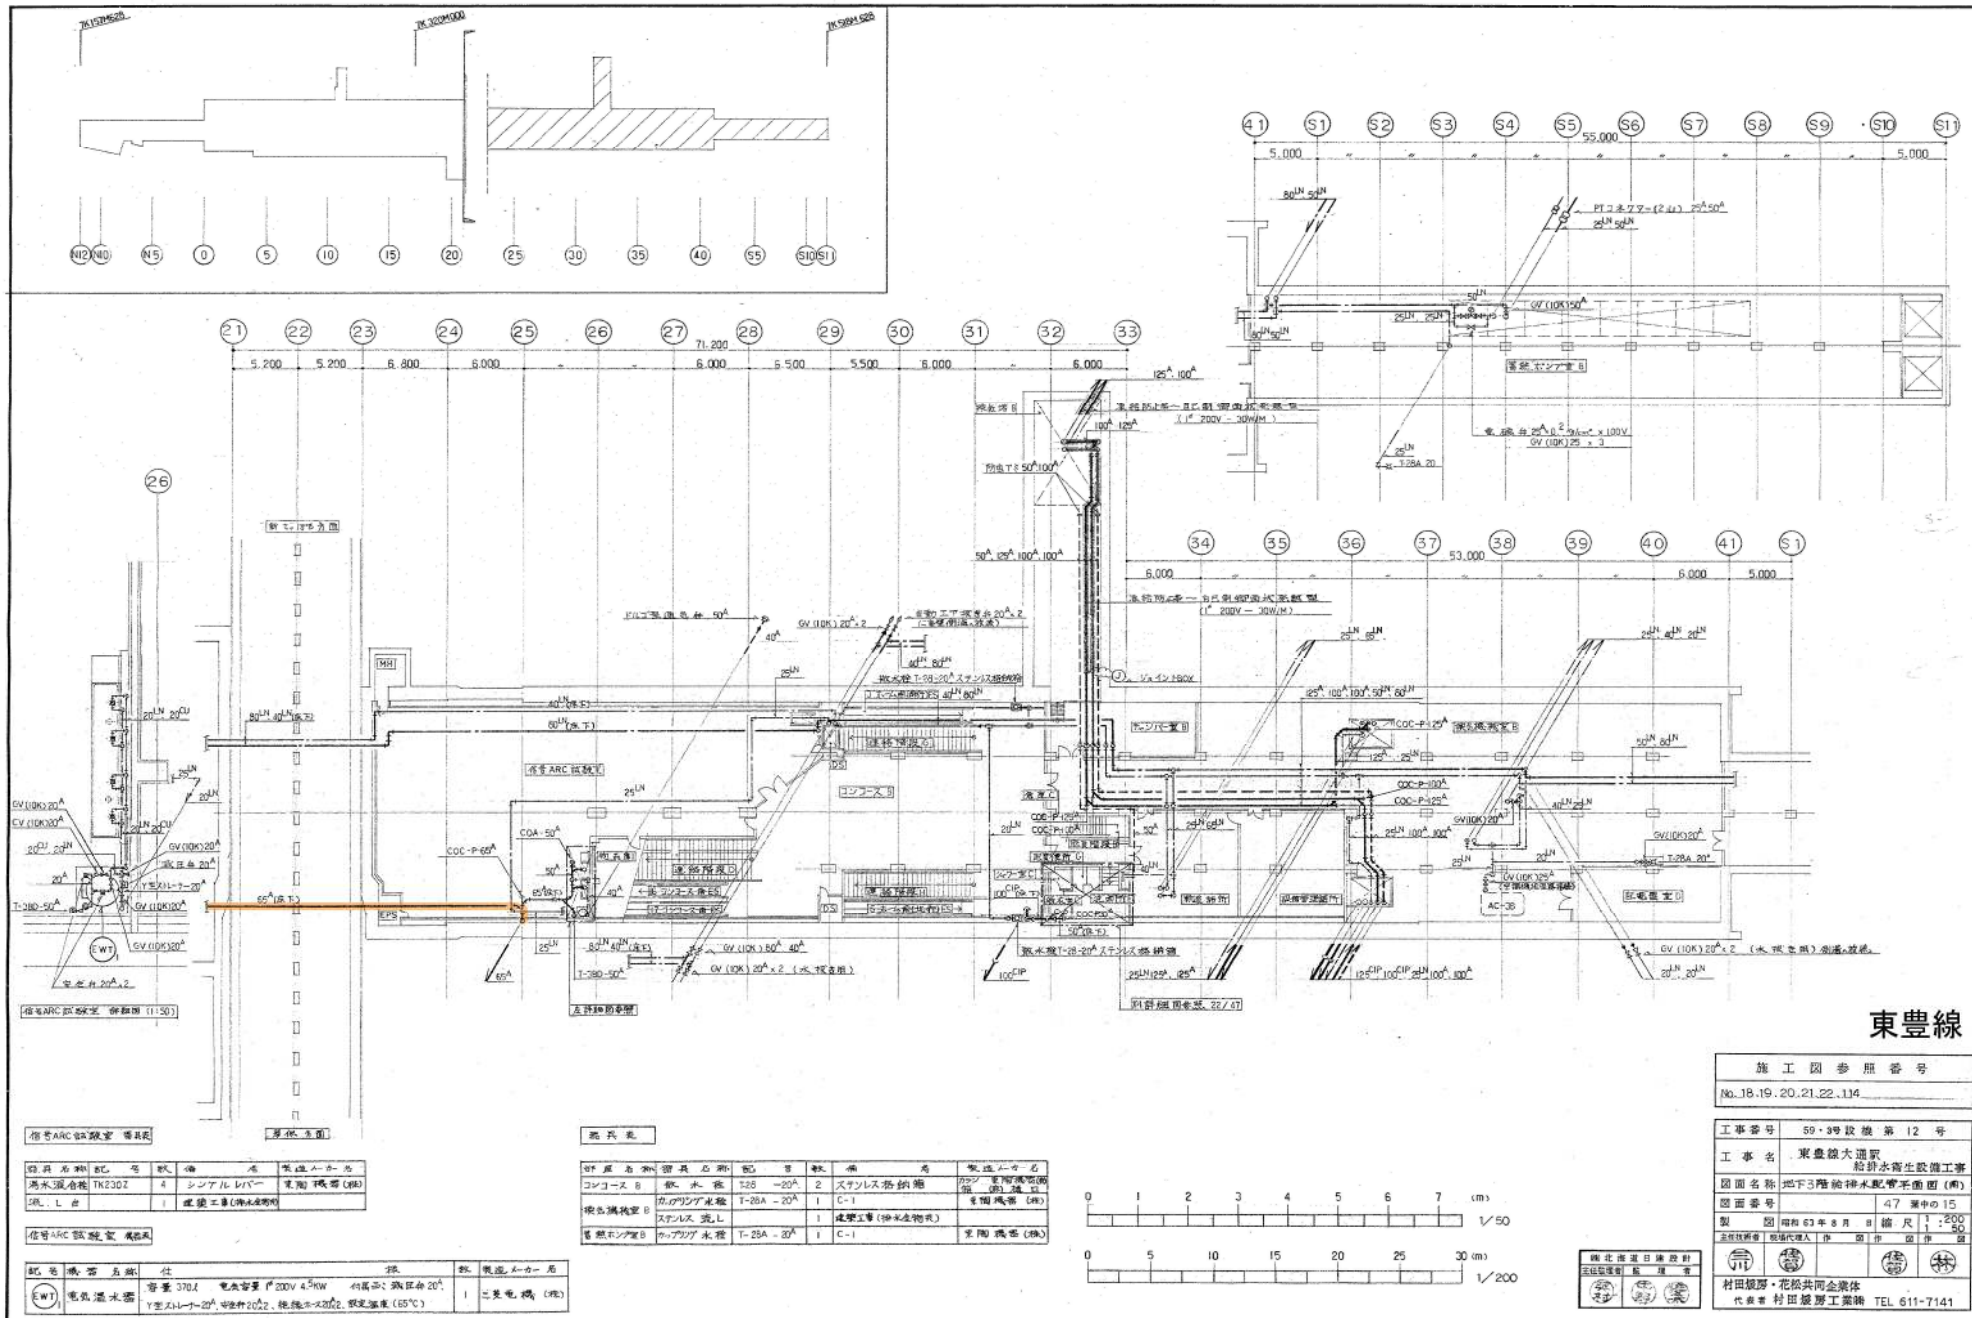

東豊線

施工図参照番号
No.18.19.20.21.22.114

工事番号 59・3号設備第12号
結針水衛生設備工事
図面名称 地下3階給排水配管平面図(南)
図面番号 47 東中の15
製図 昭和63年8月8日 縮尺 1:200
承認 承認者 承認代理人 作図 図面番


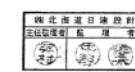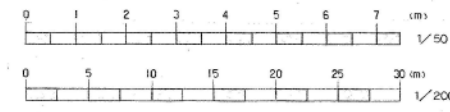


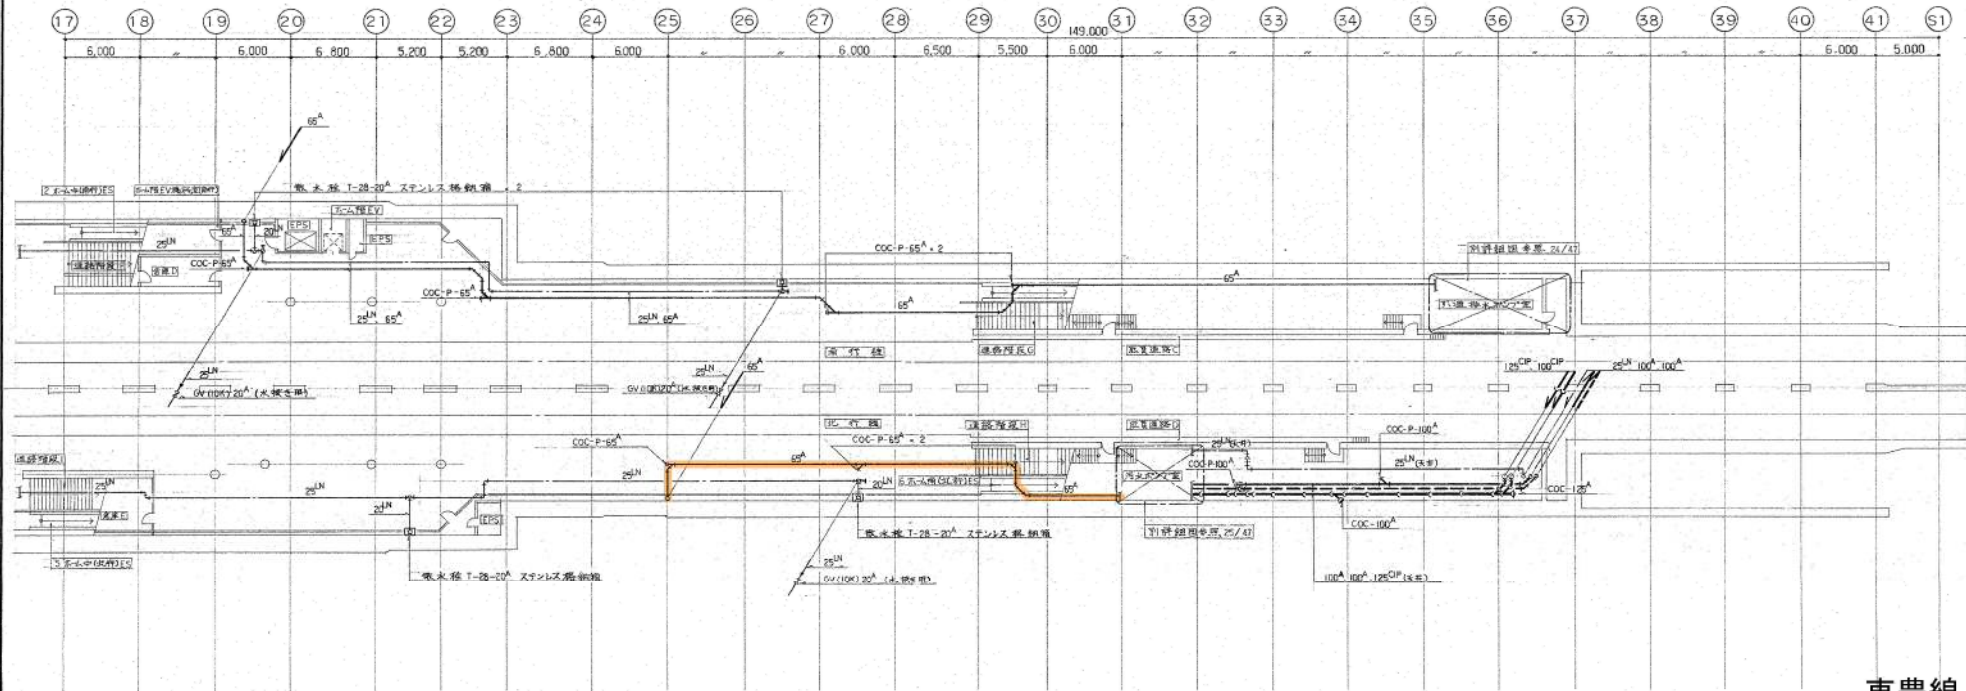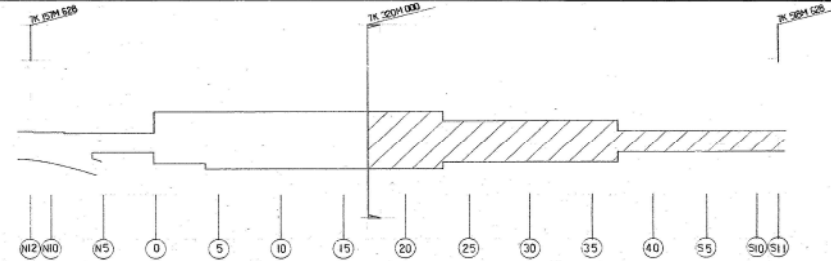

東豊線

施工図参照番号

No.26, 27, 31, 32, 33, 35, 36

工事番号 59・3号設備 12号


給排水衛生設備工事

図面名称 地下4階給排水配管平面図(南)

図面番号 47 表中の17


製図 昭和63年8月 縮尺 1:200

主任技師 佐藤 代理人 村田 監理 村田


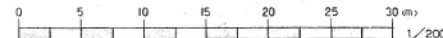


機 器 表


記 号	機 器 名 称	仕 様	台 数	製 造 メーカー名
WP2	汚水ポンプユニット (水中型) 100 ^φ 、200 ^φ 、28 ^{mm} 、3 ^φ 、415 ^{mm} 、15 ^{mm} 運転、自動停止 (汚水、悪臭、異音、エアロック等 スポンジフィルター)		2	(株) 佐原製作所

部 品 表

部 品 名 称	記 号	数 量	備 考	製造メーカー名
カップリング水環	T-28A 20	1	C-1	東海機械(株)


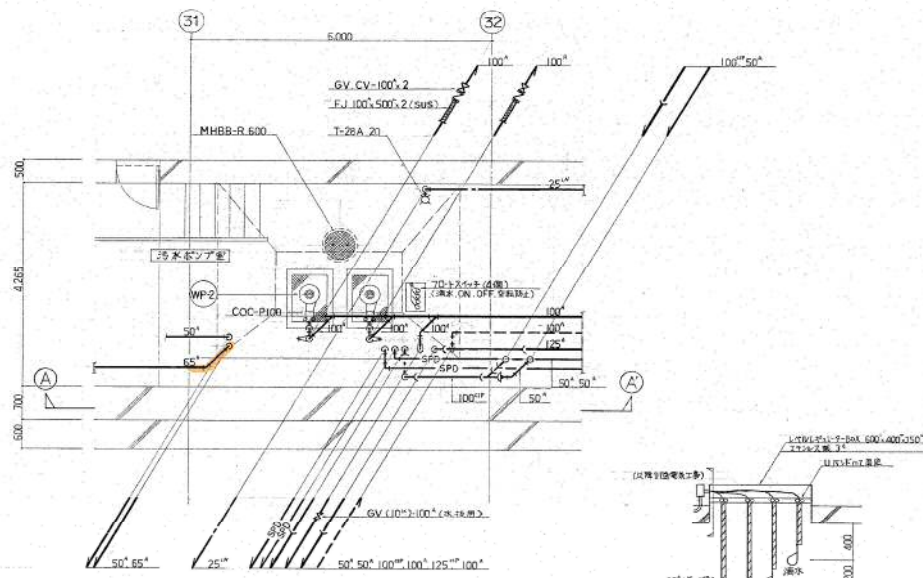


汚水ポンプ室平面詳細図 S=1/50

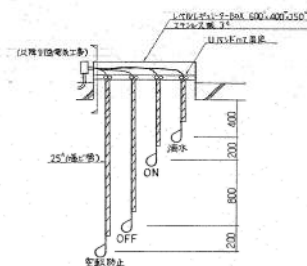

ポンプユニット断面図 NOSCALE
(汚水環有状態時 14.1m)


ポンプ室利用フック (右ポンプ室側)
S=1/50

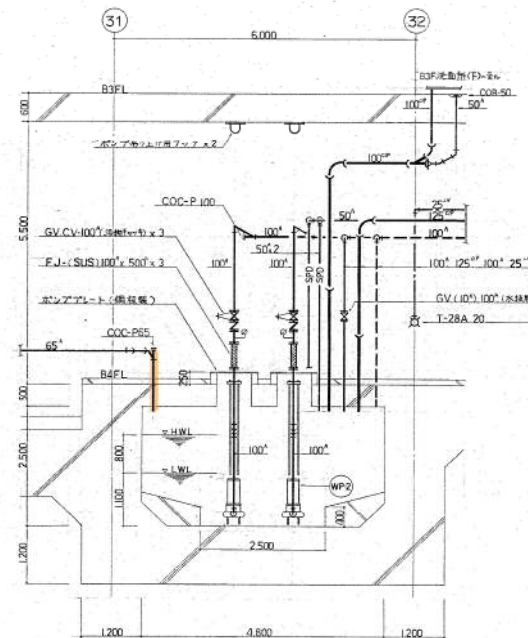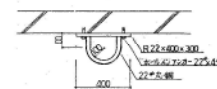

(A-A') 断面図 S=1/50

東豊線

施工図参照番号	
No.66.67.69	
工事番号	59・3号設備第12号
図面名称	汚水ポンプ室配管詳細図
図面番号	47 東中の25
製 図	昭和63年8月8日 縮 尺 1:50
审核者	村田 隆彦 (監理)
設計者	村田 隆彦 (設計)
村田 隆彦・花松共同企業体 代表者 村田 隆彦 電話 TEL 611-7141	

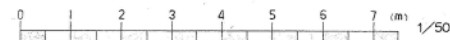

公 示 用

令 和 5 年 度

設 計 書 (見 積 参 考)

業務名： 幌平橋駅ほか5駅排水管清掃業務

本設計書は、発注者の施工計画に基づいて作成した設計図書の一部を、見積り算定の参考として提示するもので、契約上、これを拘束するものではありません。

札 幌 市 交 通 局 高 速 電 車 部 施 設 課

内訳表					
業務名： 幌平橋駅ほか5駅排水管清掃業務					
名 称	規 格	数 量	単 位	金 額	備 考
業務費					
業務価格					
業務原価					
直接業務費					
直接人件費		1	式		
直接物品費		1	式		
直接業務費計					
業務管理費		1	式		
業務原価計					
一般管理費		1	式		
業務原価計					
再計					
消費税等相当額		10	%		
業務費計					

直接人件費・直接物品費内訳

名称・仕様		数量	単位	単価	低減率	計算額	決定単価	決定金額	備考
1. 直接人件費内訳									
排水管洗浄作業費(夜間)	32A	6	m						
排水管洗浄作業費(夜間)	40A	34	m						
排水管洗浄作業費(夜間)	50A	210	m						
排水管洗浄作業費(夜間)	65A	107	m						
排水管洗浄作業費(夜間)	80A	147	m						
排水管洗浄作業費(夜間)	100A	245	m						
排水管洗浄作業費(夜間)	125A	198	m						
高压洗浄車使用費		1	式						
誘導警備員	夜間	1	式						
合 計									
2. 直接物品費内訳									
薬品洗浄		37	kg						
雑材消耗品等		1	式						
合 計									