



69 70 71 72 73 74 75 76 77 78 79 80 81 82 83 84 85 86 87 88 89 90 91 92 93 94 95 96

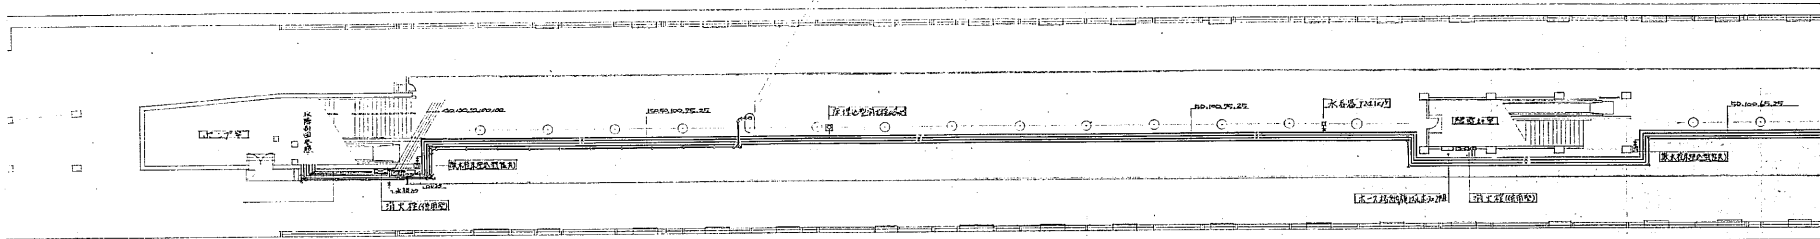


地下2階平面図 S=1:200

96 97 98 99 100 101 102 103 104 105 106 107 108 109 110 111 112 113 114 115 116 117 118 119 120 121 122

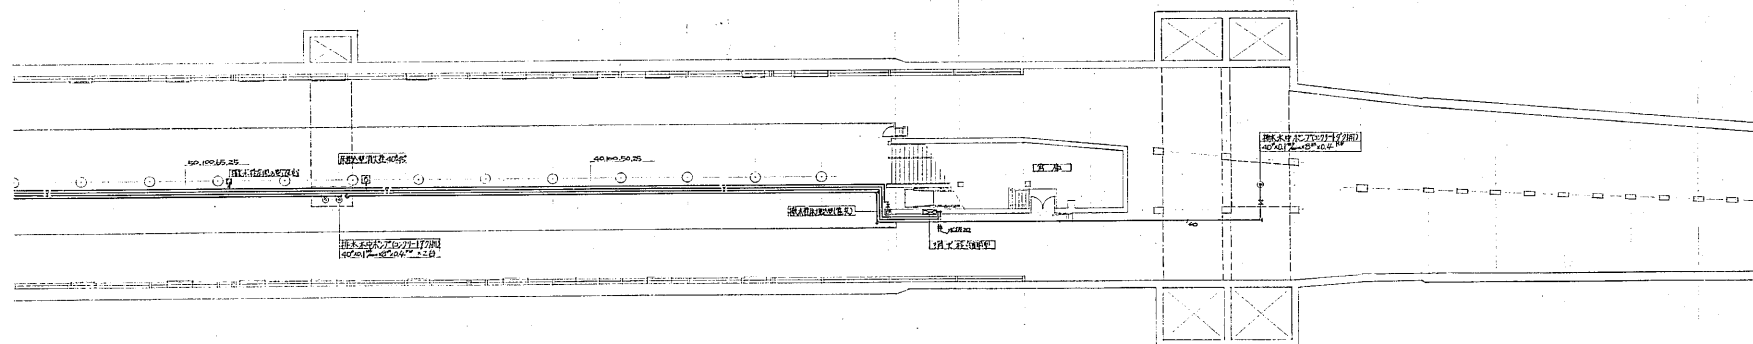


地下2階平面図 S=1:200


工事番号	49	東宝施第10号
図面	地下2階平面図	
図面番号	NO.5	27 番中の5
製図	2005年5月5日	縮尺 1/200
	課長	係長
	検定	作図
	監理	設計
東川工業株式会社		

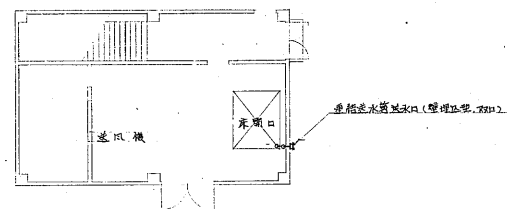

平面詳細図 S=1:100

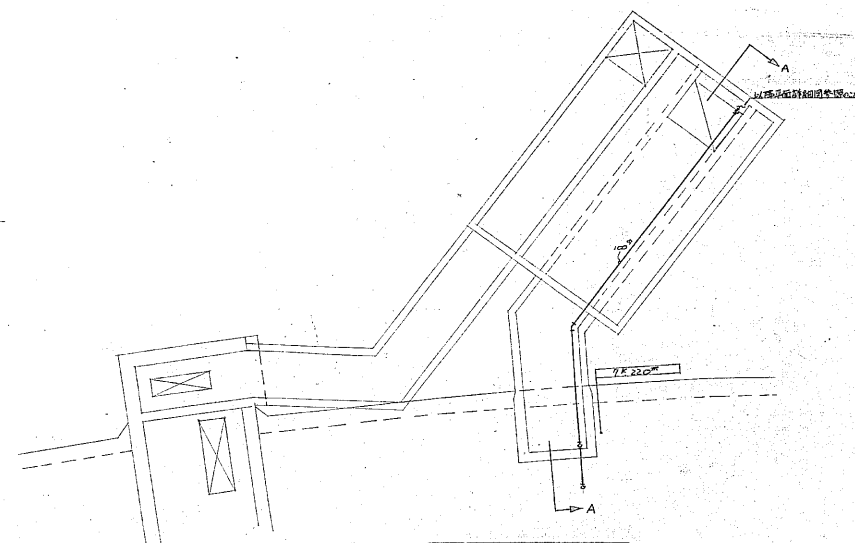


中间换气所配置图 S=1:100

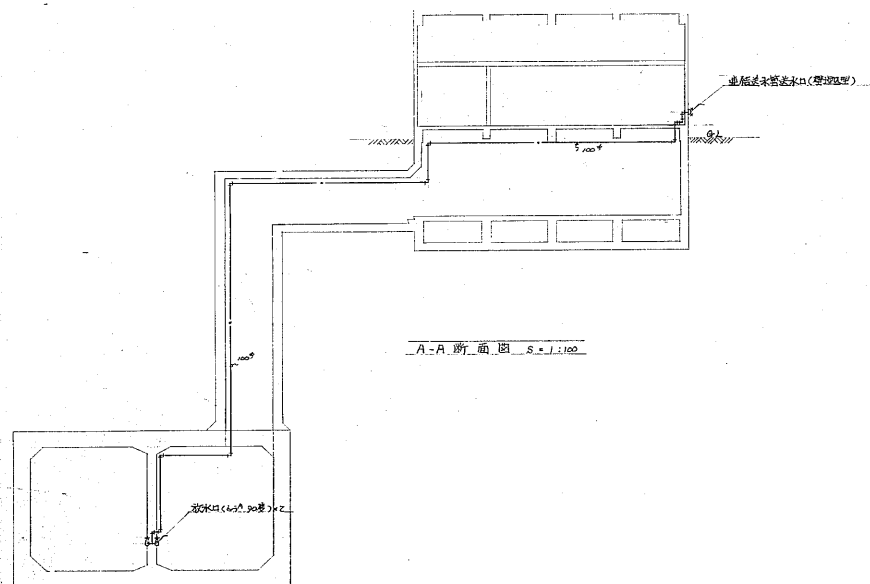


A-A 断面图 $S=1:100$

工事番号:	49東整施第10号		
図面	中間掘削断面断面図		
図面番号	NO.21	27	表中の21
製図	5年9月8日	縮尺	1:100
	課長	係長	建岡 作臣
			
立川工機株式会社			

菊水駅中間換気所

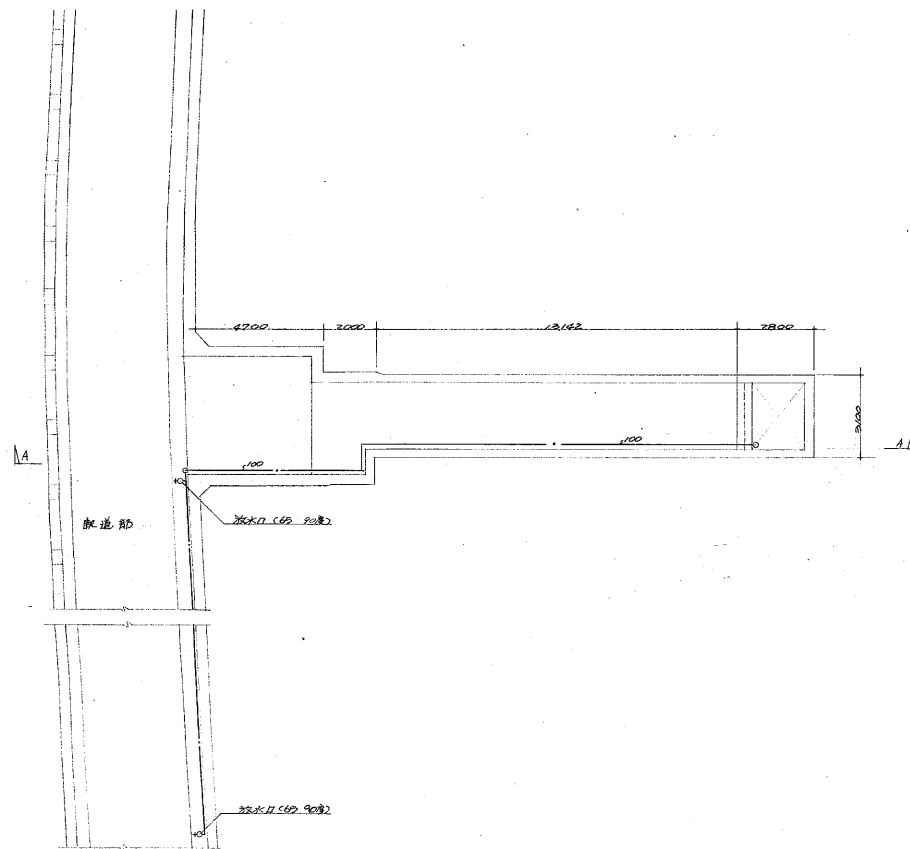


平面図 S=1/100

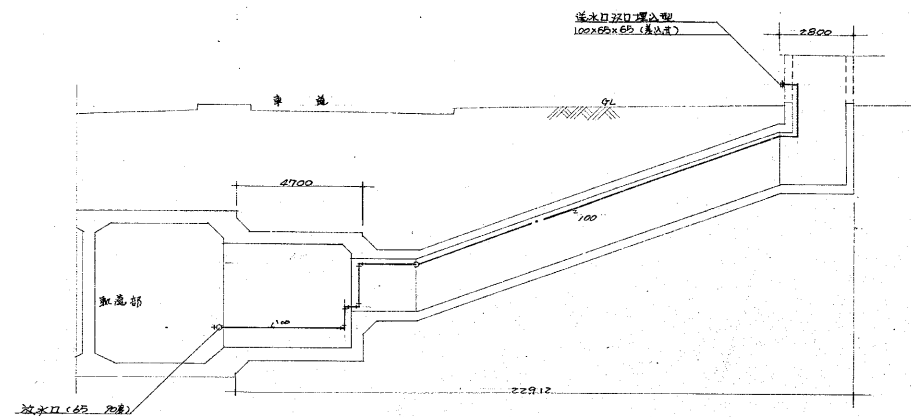

A~A 断面図 S=1/100


工事番号	49 東整施第10号
図面	中間換気所断面図
図面番号	10-13 13 葉中の13
製図	5年5月5日 補尺 1/100
立川工務株式会社	

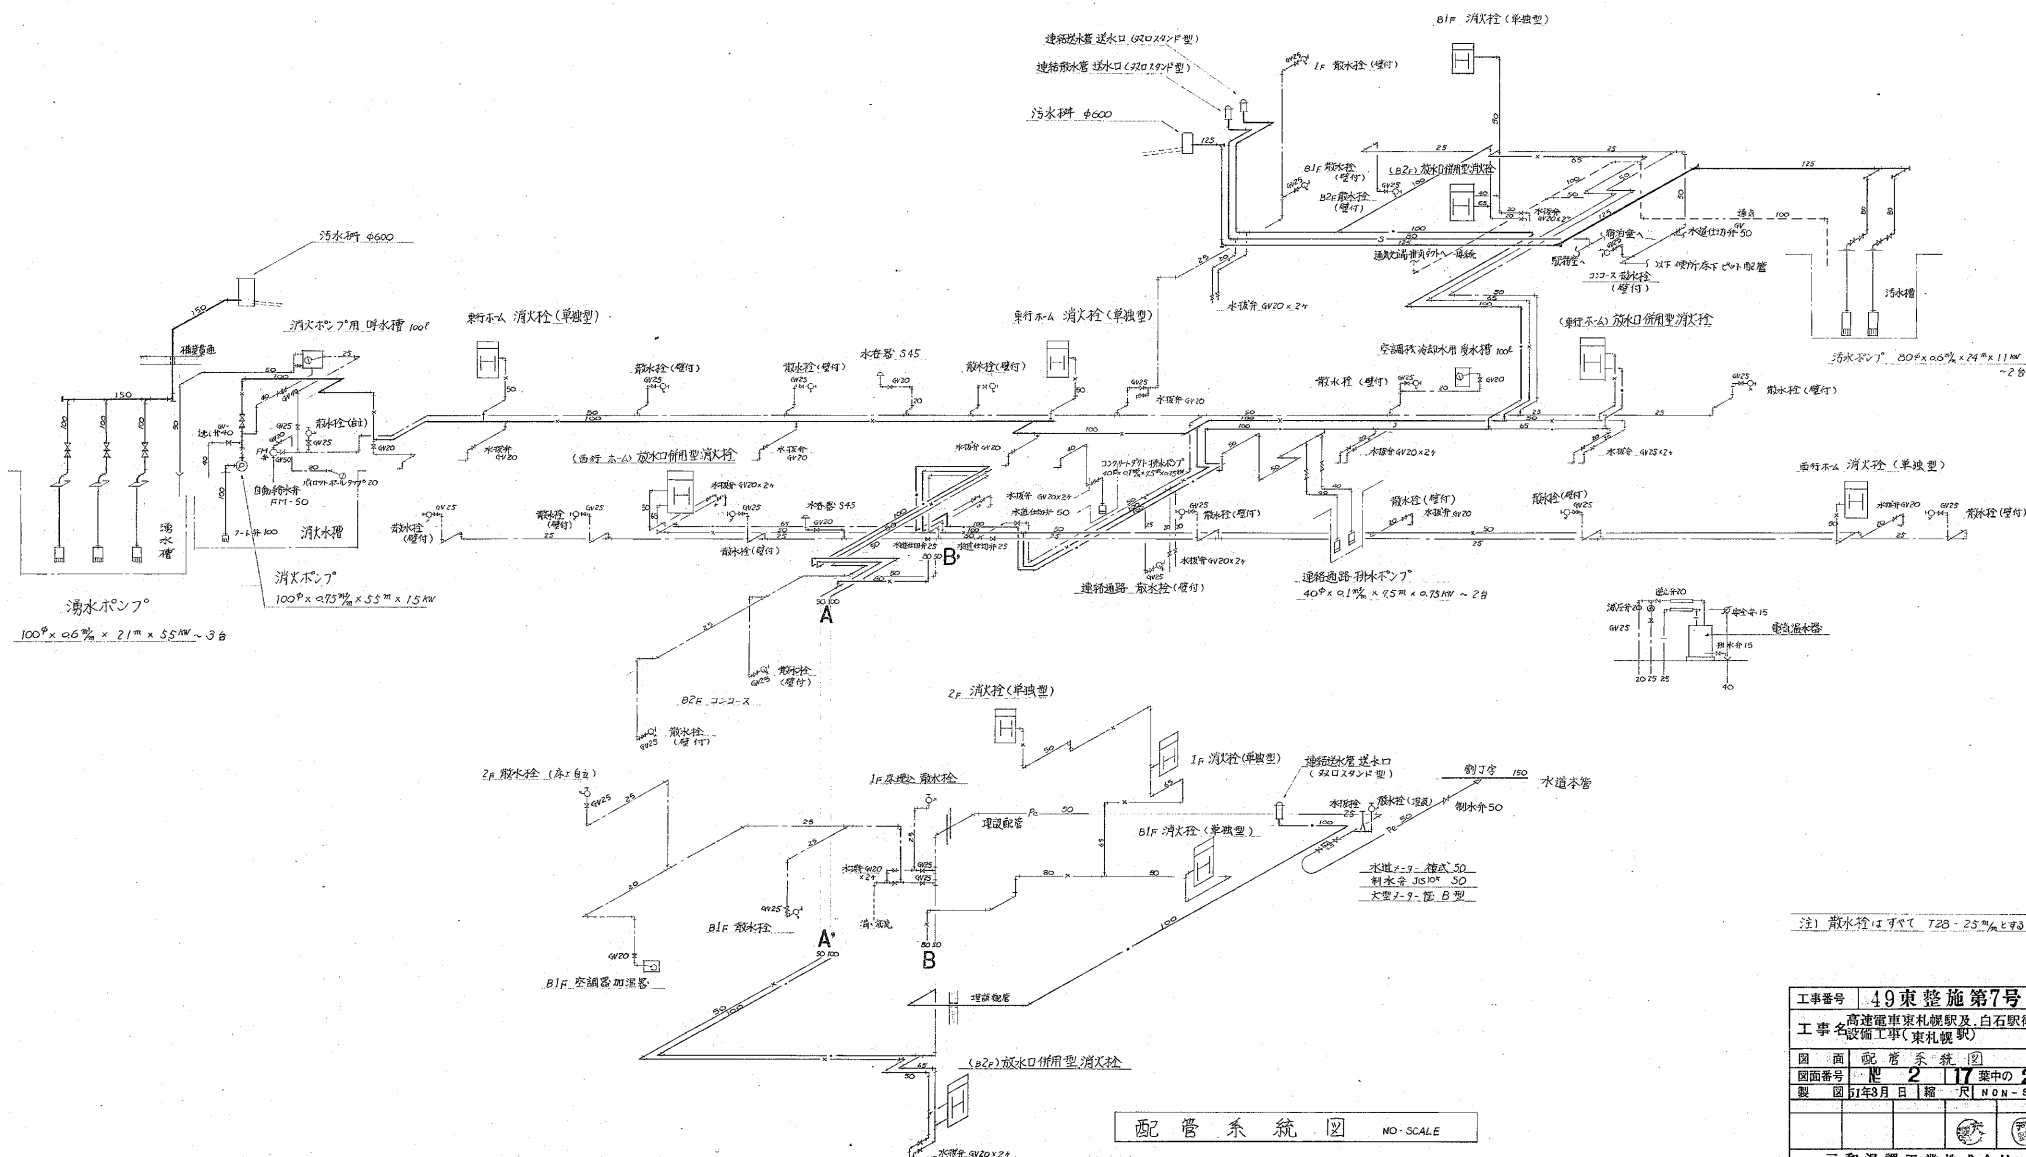

注) 散水栓はすべて T28-25^{mm}とする





工事番号	49東整施第7号		
図面	配管系統図		
図面番号	第 2 17 葉中の 2		
			
三和温調工業株式会社			

東札幌駅

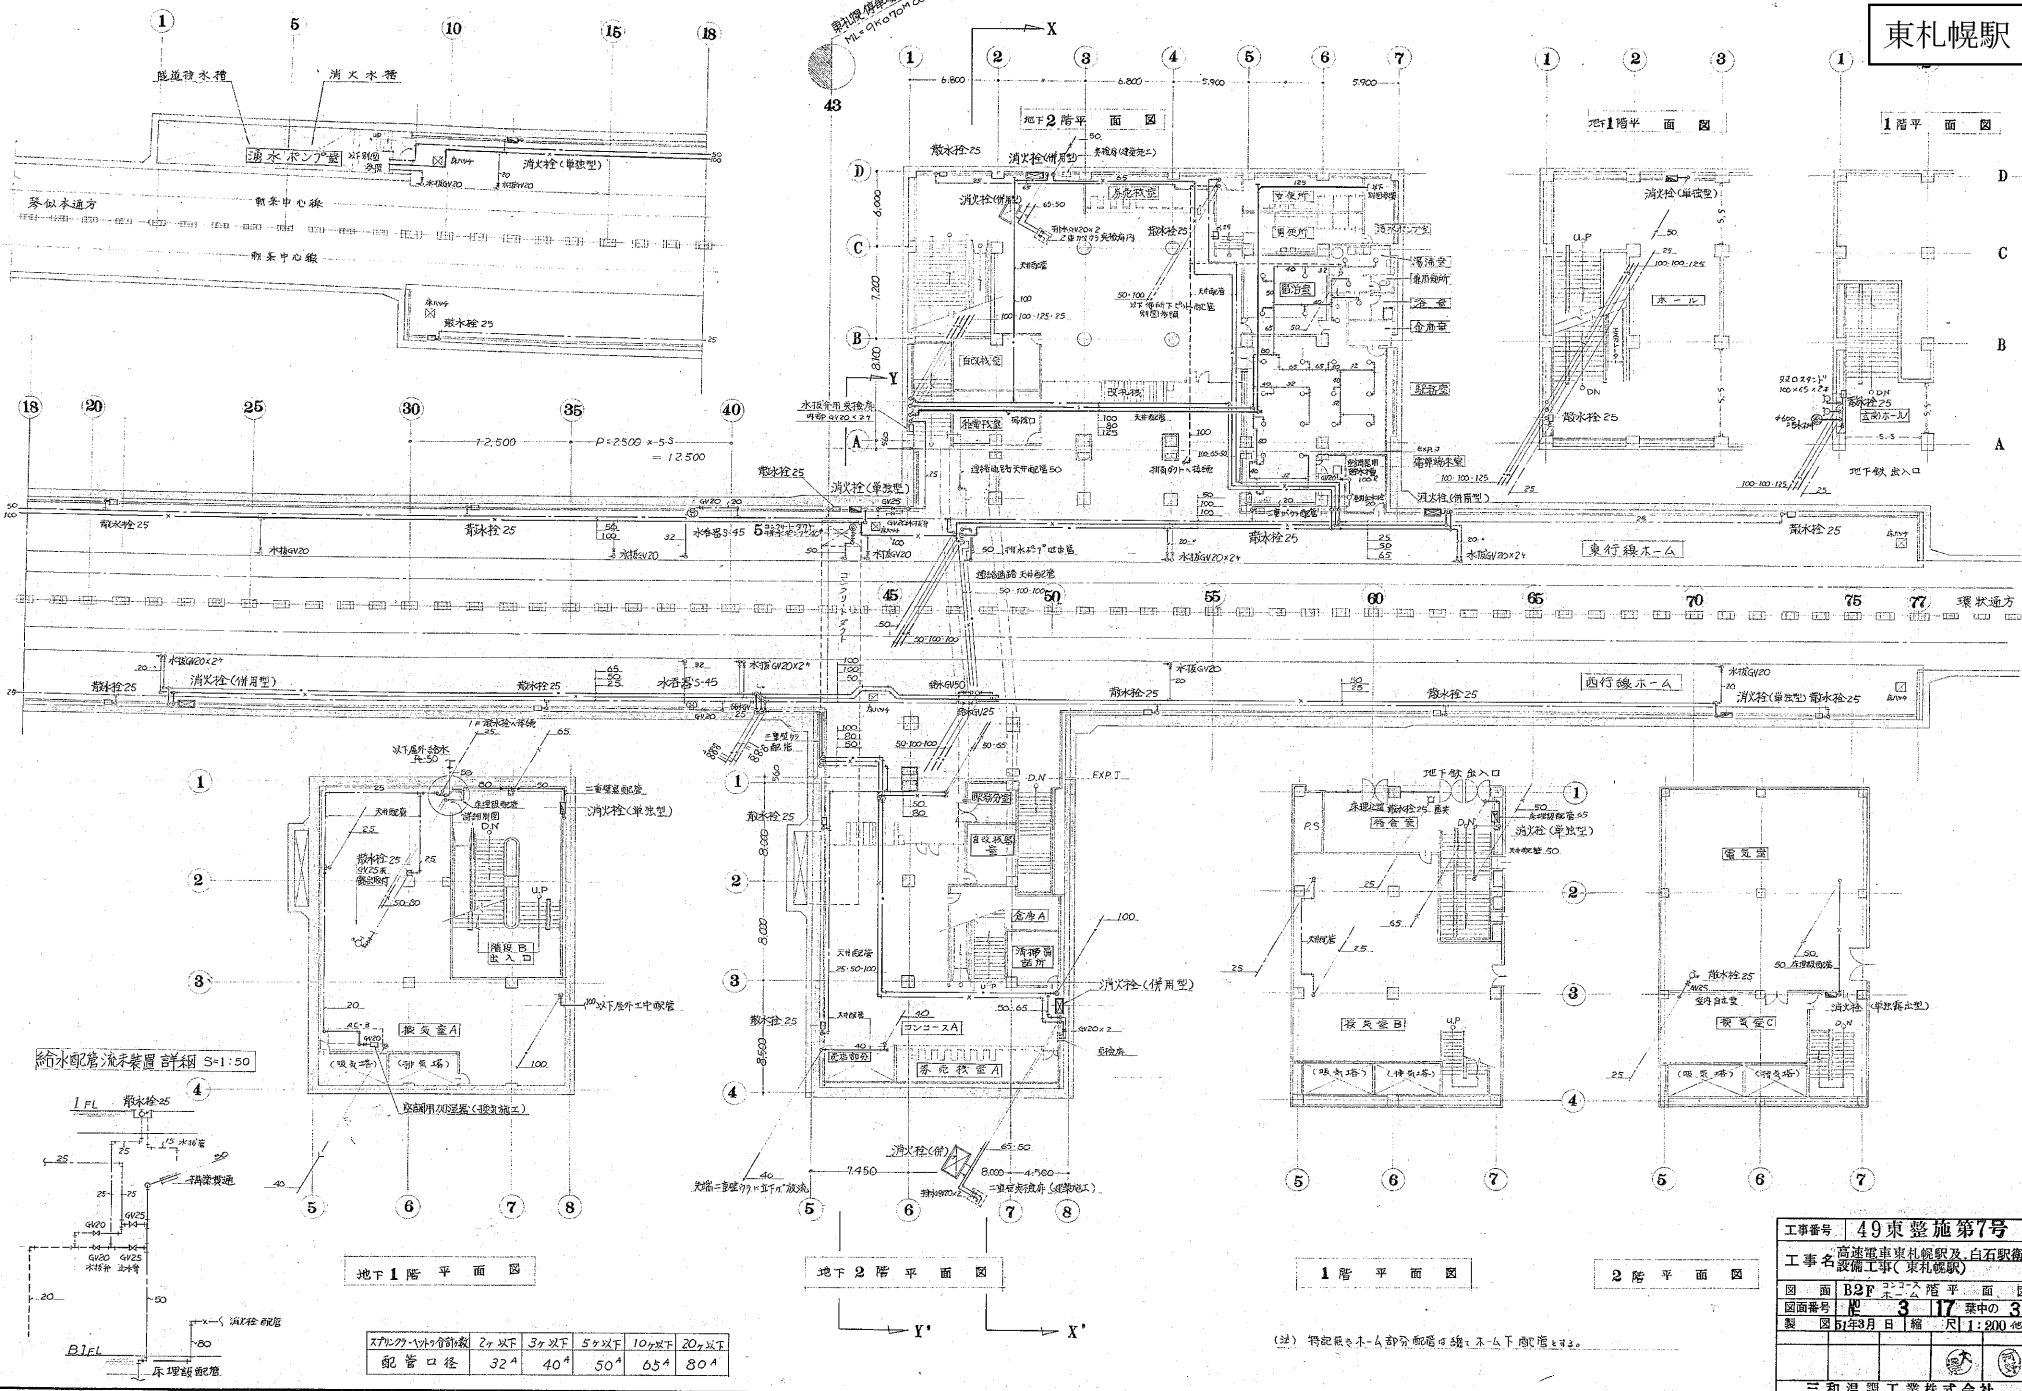


工事番号	49東整施第7号
工事名	高層電車東札幌駅及白石駅衛生設備工事(東札幌駅)
図面番号	B2P-3-17
製図者	三和温調工業株式会社

東札幌駅中間換気所

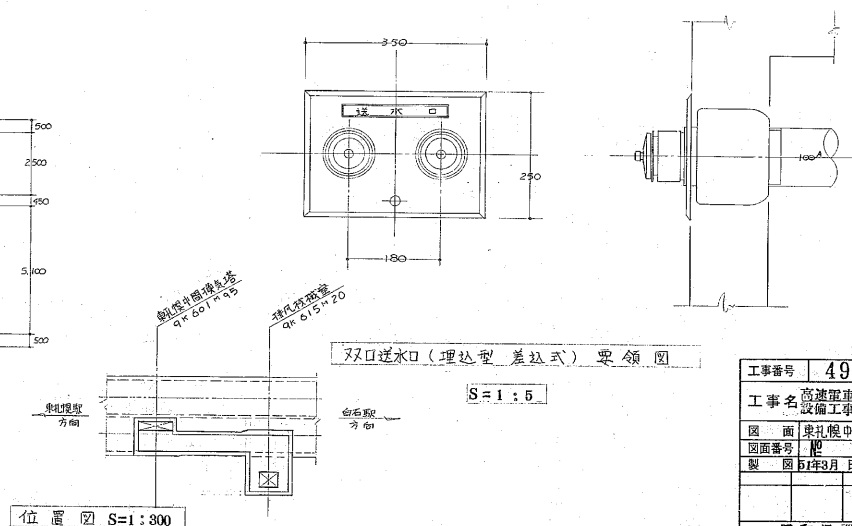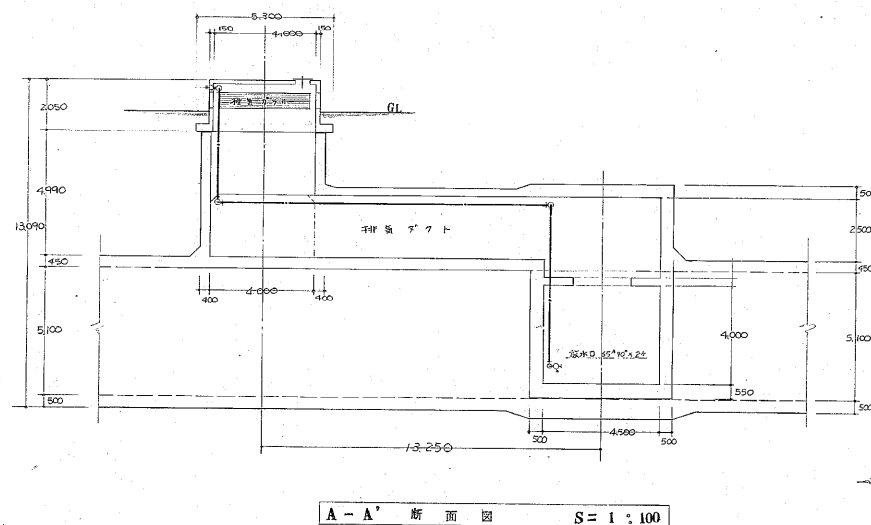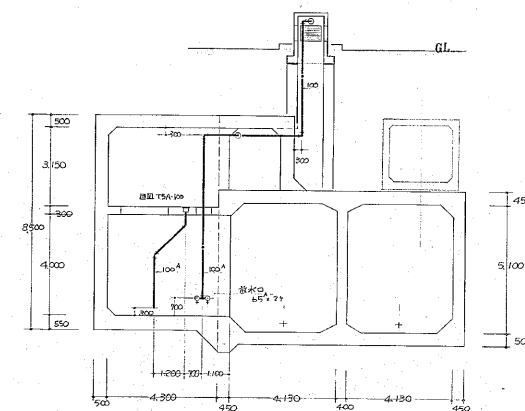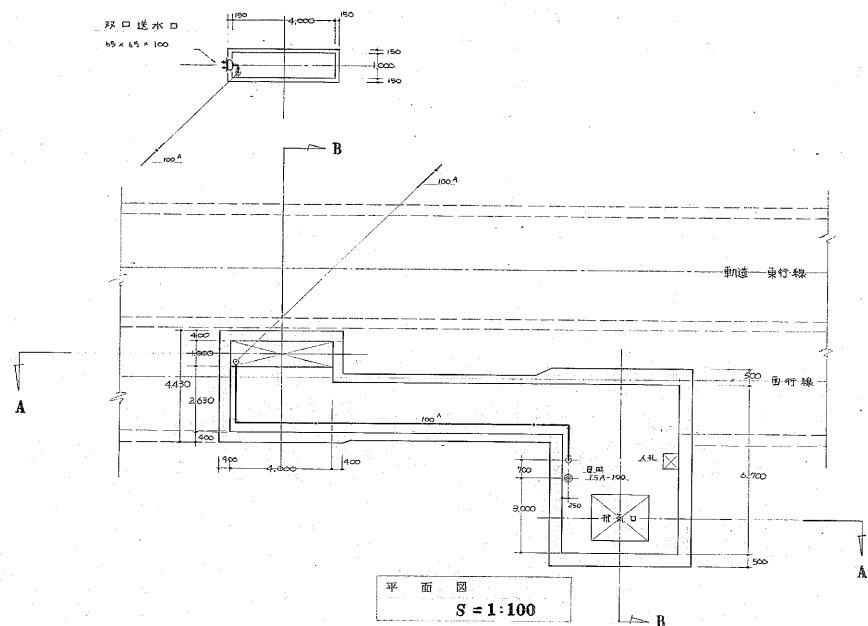

工事番号	49東整施第7号
工事名	高速電車東札幌駅及白石駅衛生設備工事(東札幌駅)
図面	東札幌駅中間換気所 平面断面図
図面番号	17-117 集中の17
製図	61年3月1日 図 尺1:100 他
三和温調工業株式会社	


白石駅

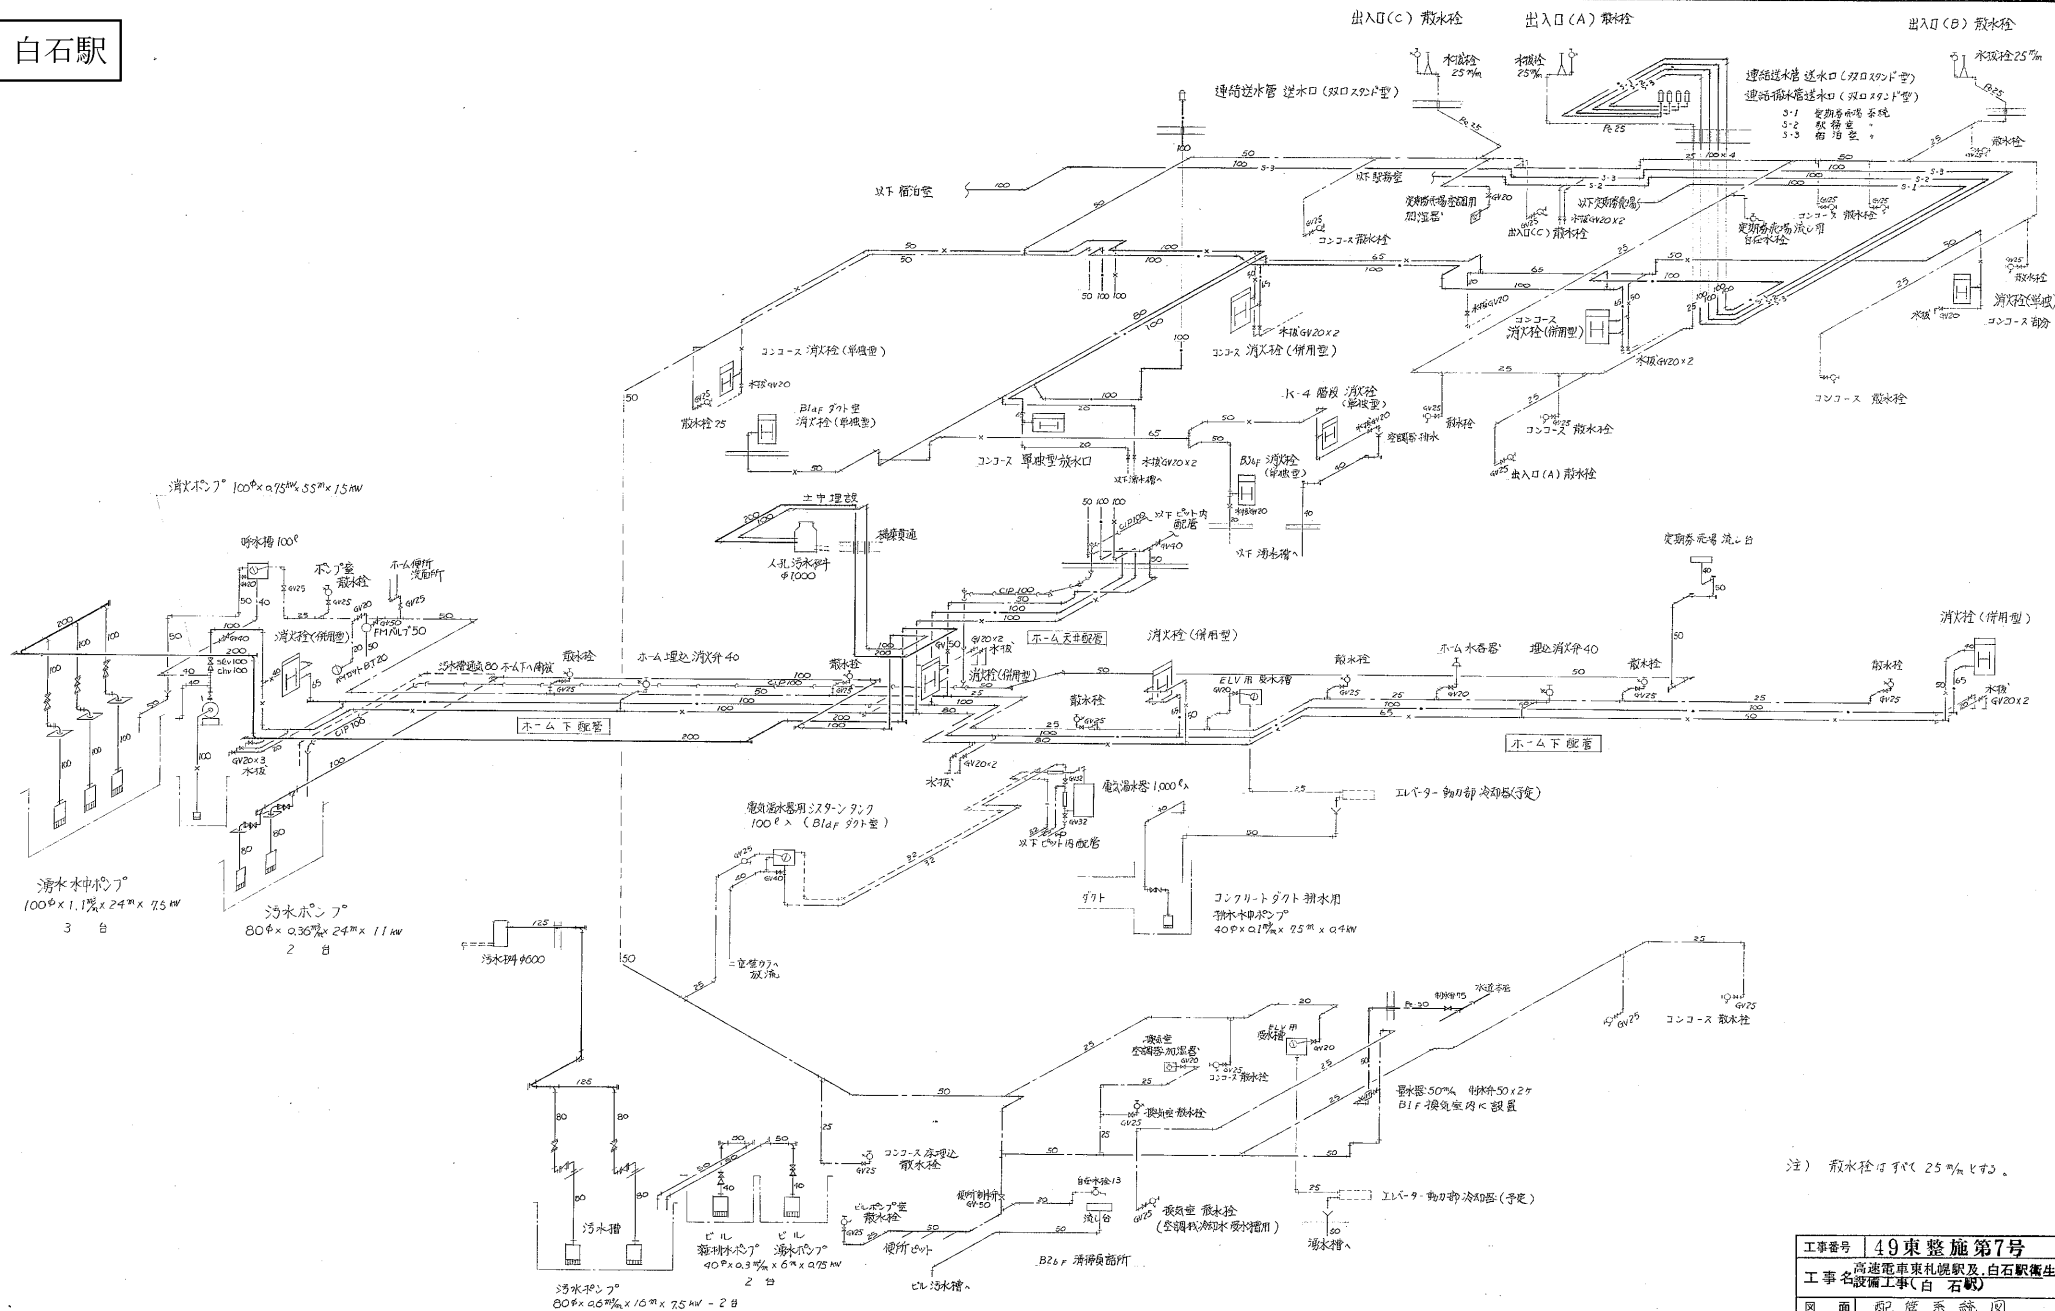

注) 散水栓はすべて 25% とす。

工事番号	49東整施第7号
工事名	高速電車東札幌駅及白石駅衛生設備工事(白石駅)
図面番号	配管系統図 2/24 表中の 2
型	図 51年3月 日 縮 尺 1/1000
三和温調工業株式会社	


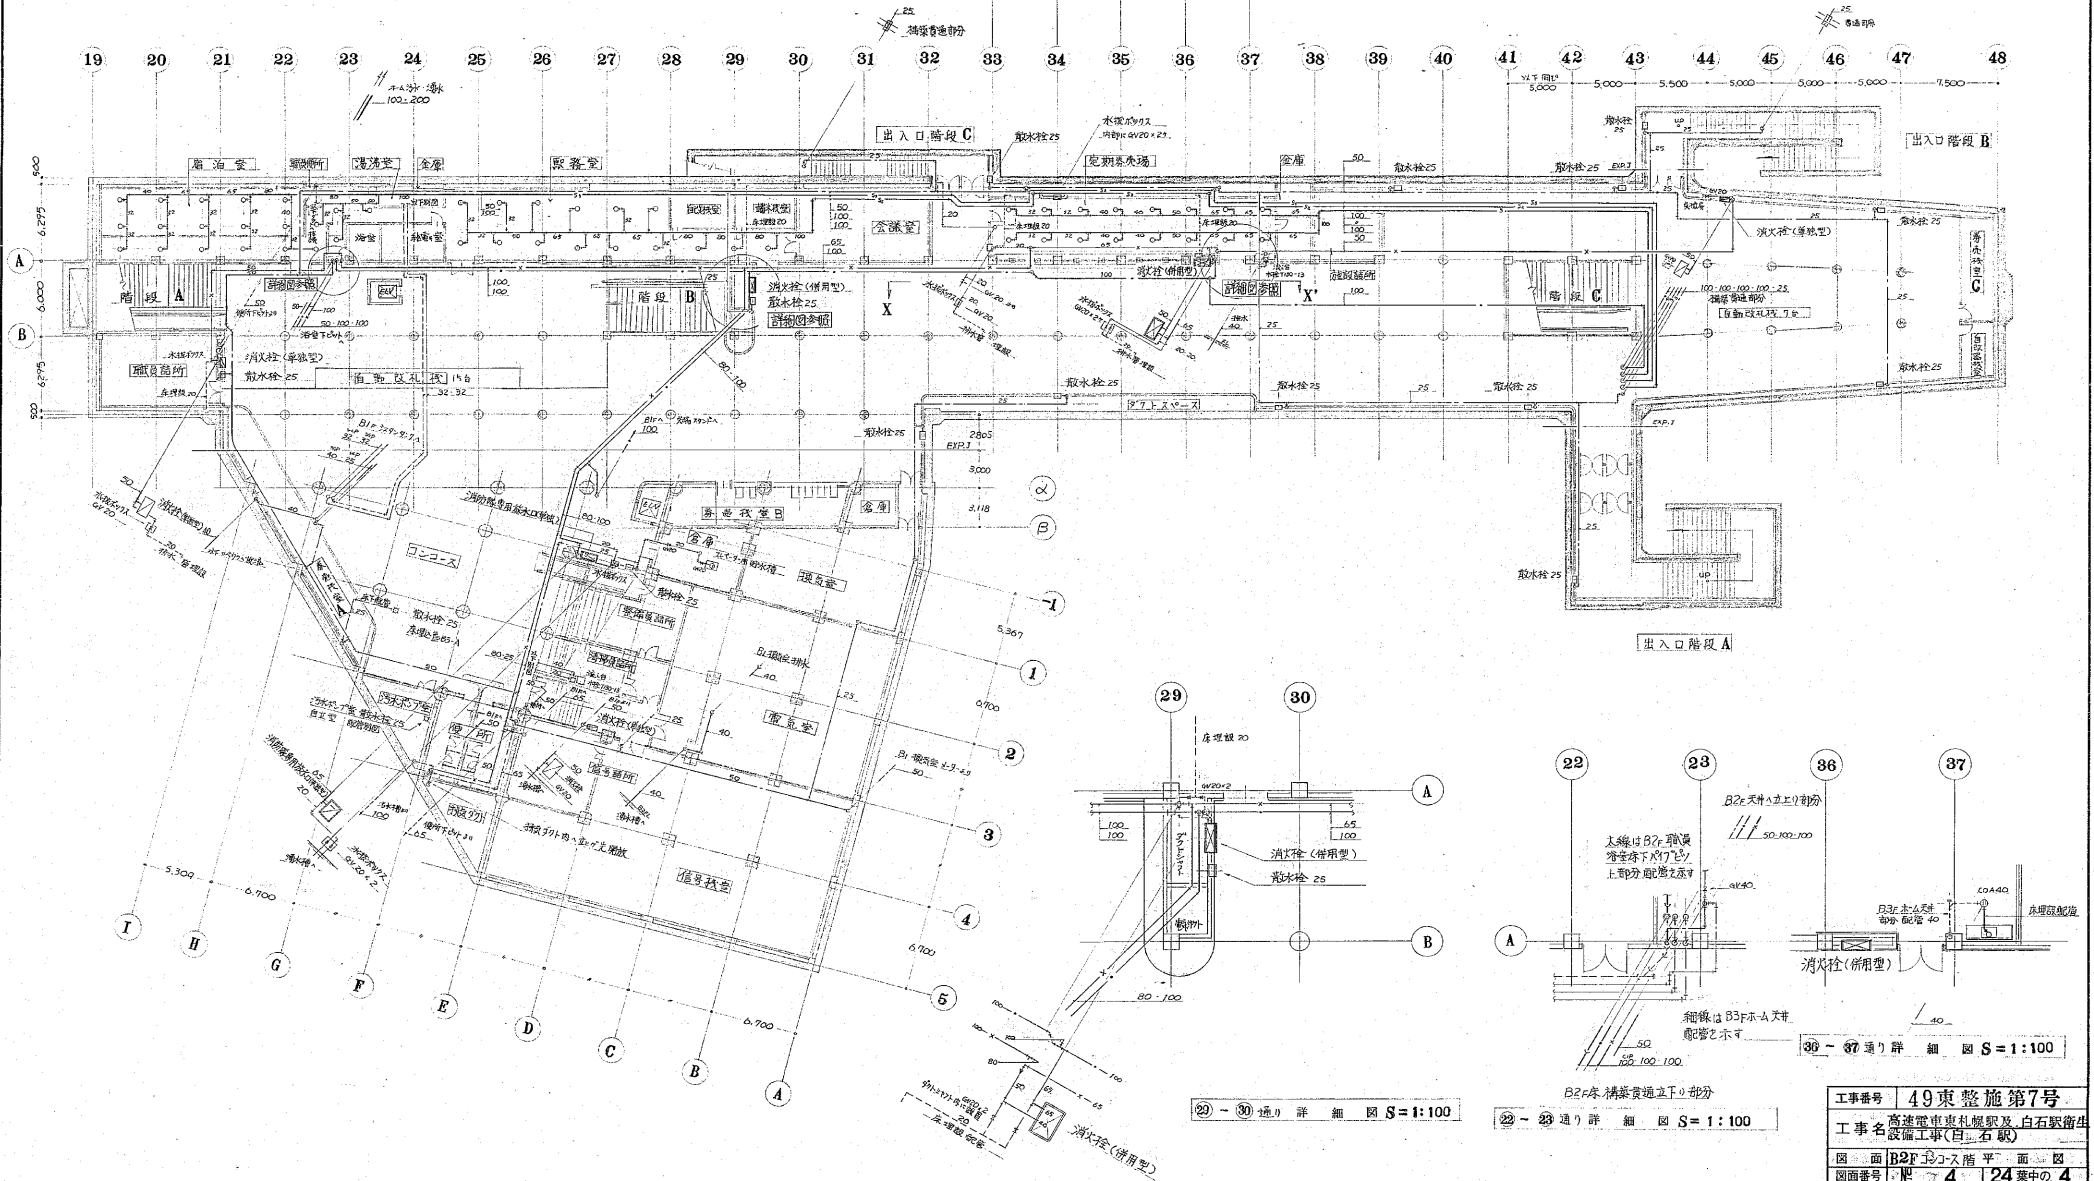


22 - 23 通り詳細図 S=1:100

工事番号 49東整施第7号


工事名 高津電車東札幌駅及白石駅衛生設備工事(白石駅)



図面番号 4 24 葉中の 4

製図 51年3月 日 縮尺 1:200 100


三和温調工業株式会社

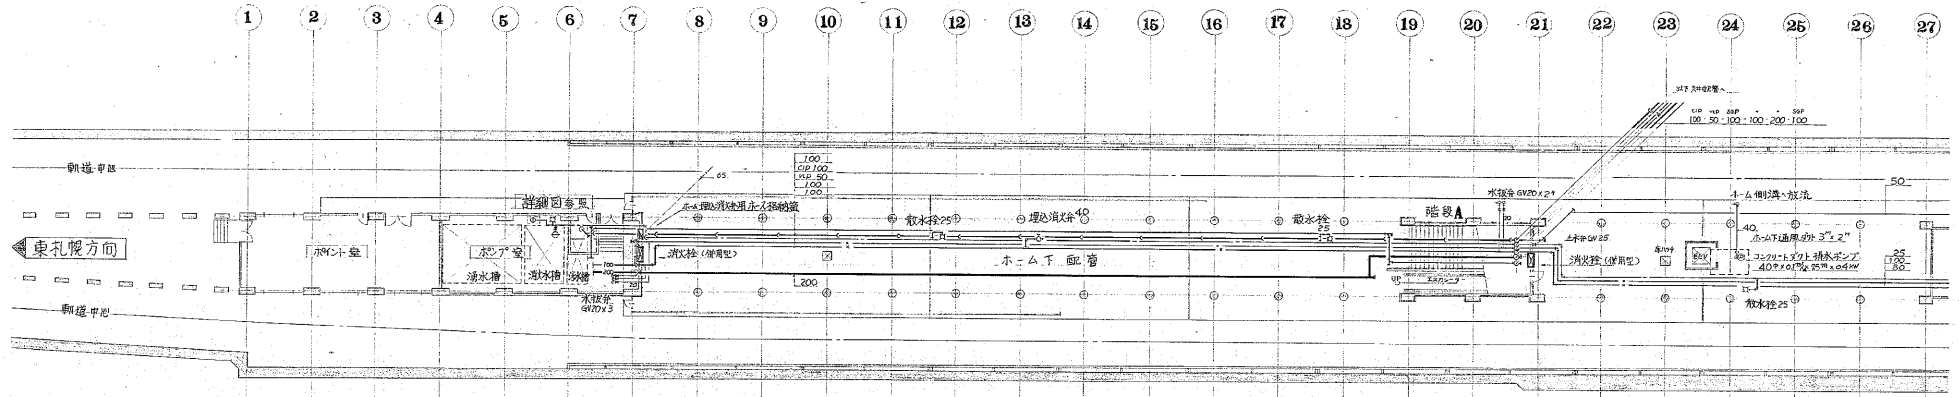


B3F ホーム階平面図 S=1:200

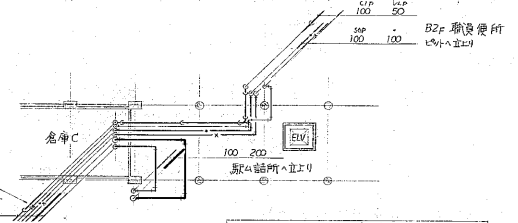


プラットフォーム天井配管部分 ②～④通り

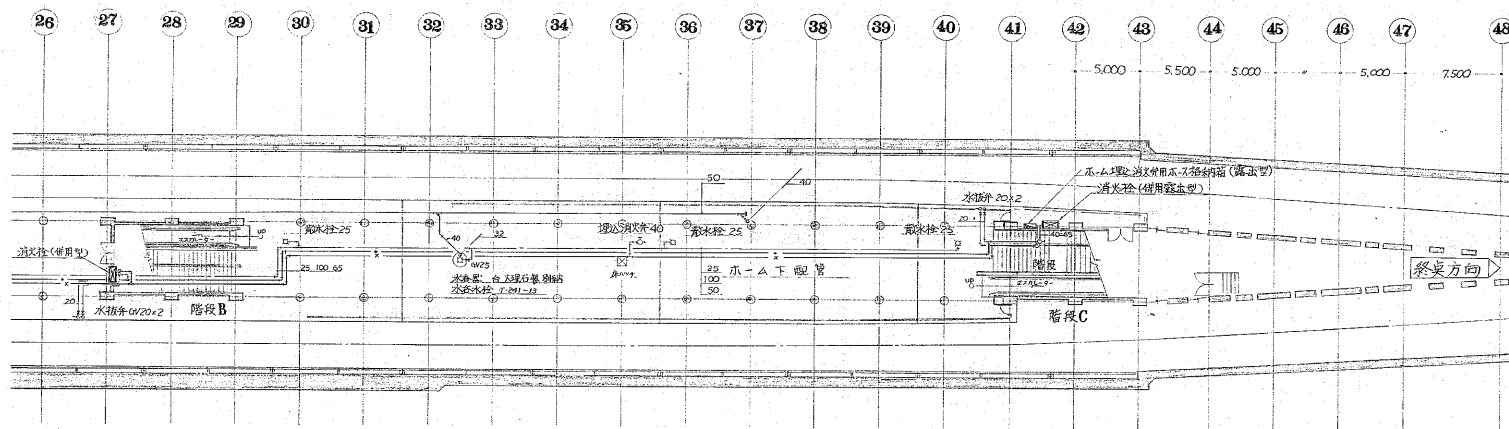


B3F ホーム階平面図 S=1:200

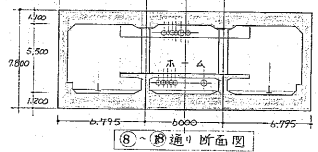

⑧～⑩通り 断面図

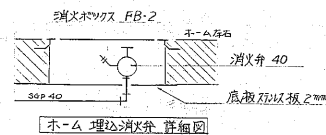


ホーム埋込消火栓 詳細図

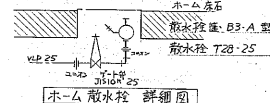


ホーム散水栓 詳細図

工事番号	49東整施第7号
図面	B3Fホーム階平面図
図面番号	5 24番中の5
製図	53年3月 日 縮尺 1:200
三和温調工業株式会社	


白石駅中間換気所

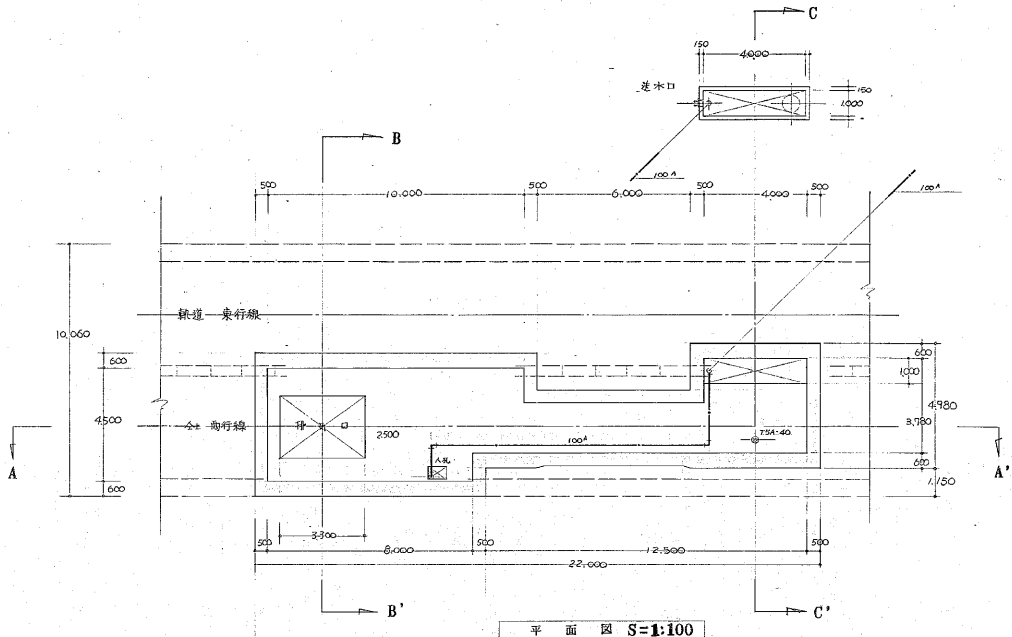


平面図 S=1:100

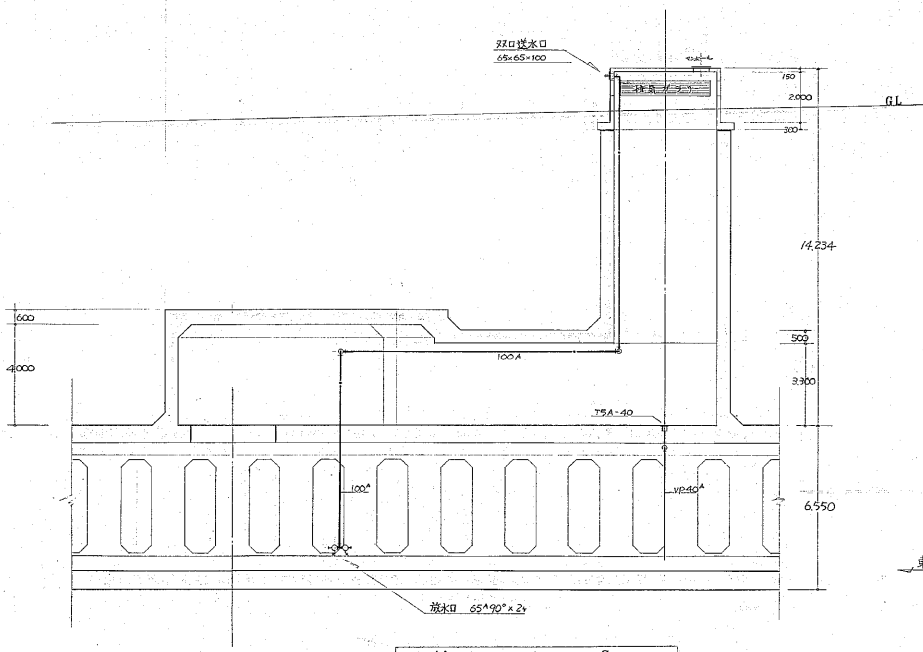



A-A'断面図 S=1:100

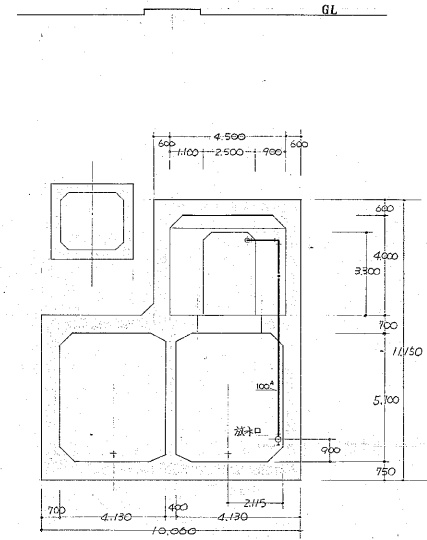

B-B'断面図 S=1:100

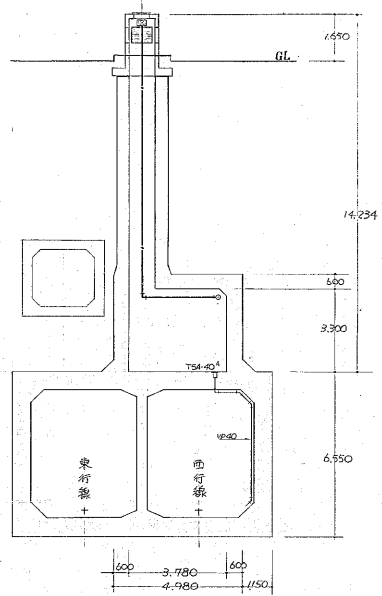


C-C'断面図 S=1:100

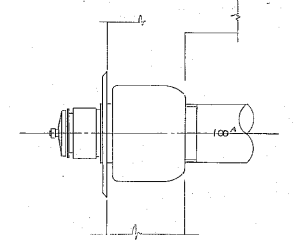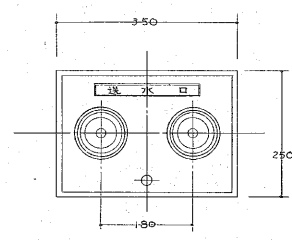

双口排水口(埋込型 差込式)要領図



S=1:6

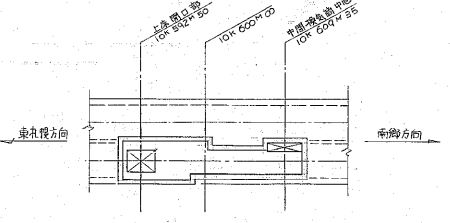

位置図 S=1:300


工事番号	49東整施第7号
工事名	高速電車札幌駅及白石駅衛生設備工事(白石駅)
図面番号	23 24 家中の23
製図日	51年3月1日
縮尺	1:100
製図者	三和温調工業株式会社

南郷7丁目駅中間換気所(西)

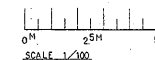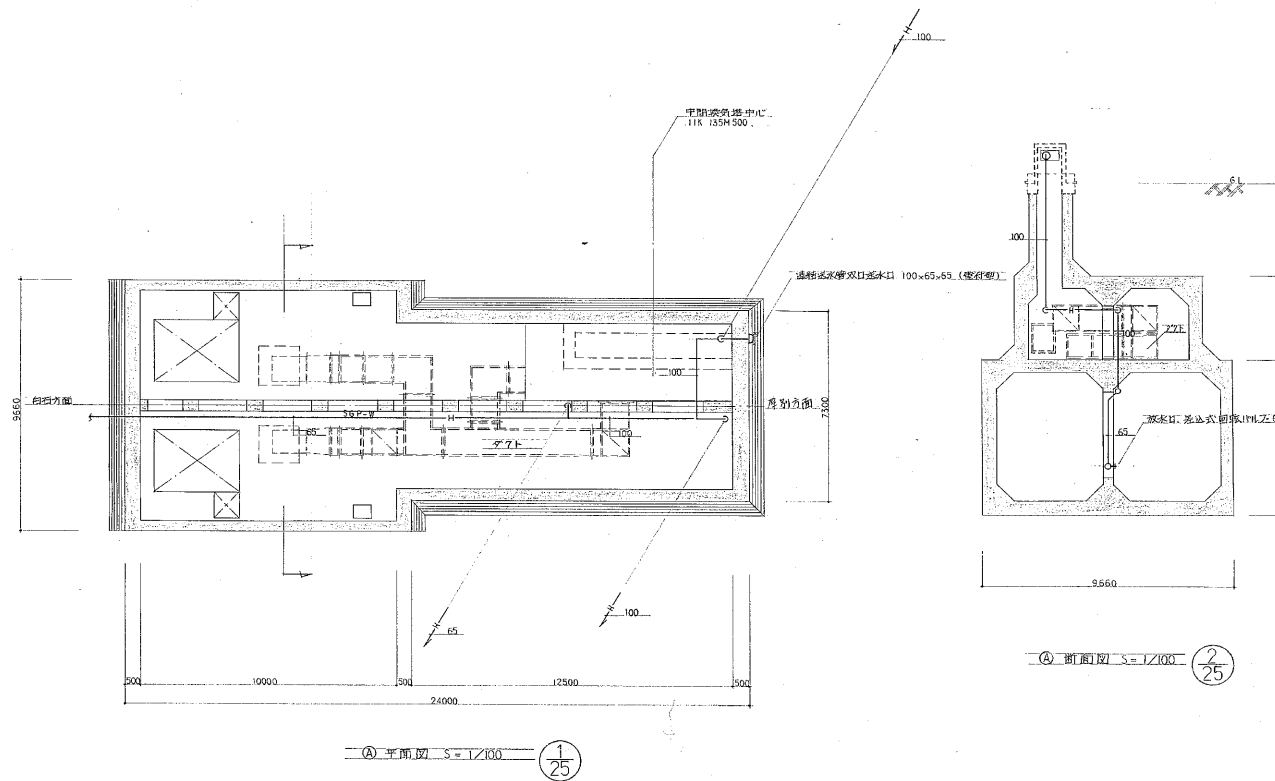


工事番号	55 東施第 6号
工事名	高速電車南郷駅 給排水衛生設備工事
図面名称	排水設備平面図-2-
図面番号	-25- 25張中の25
製	図 2005.09.14 1/100
校	図 2005.09.14 1/100
大板電気配管株式会社 北野道太郎 TEL 711-9116	


南郷 7 丁目駅


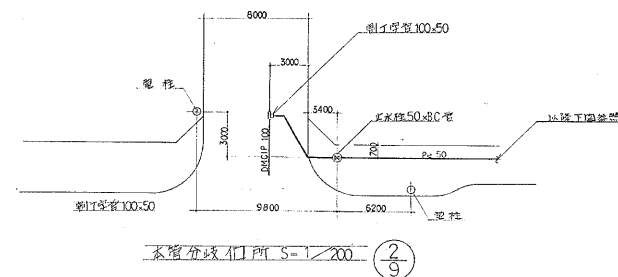


南郷7丁目駅

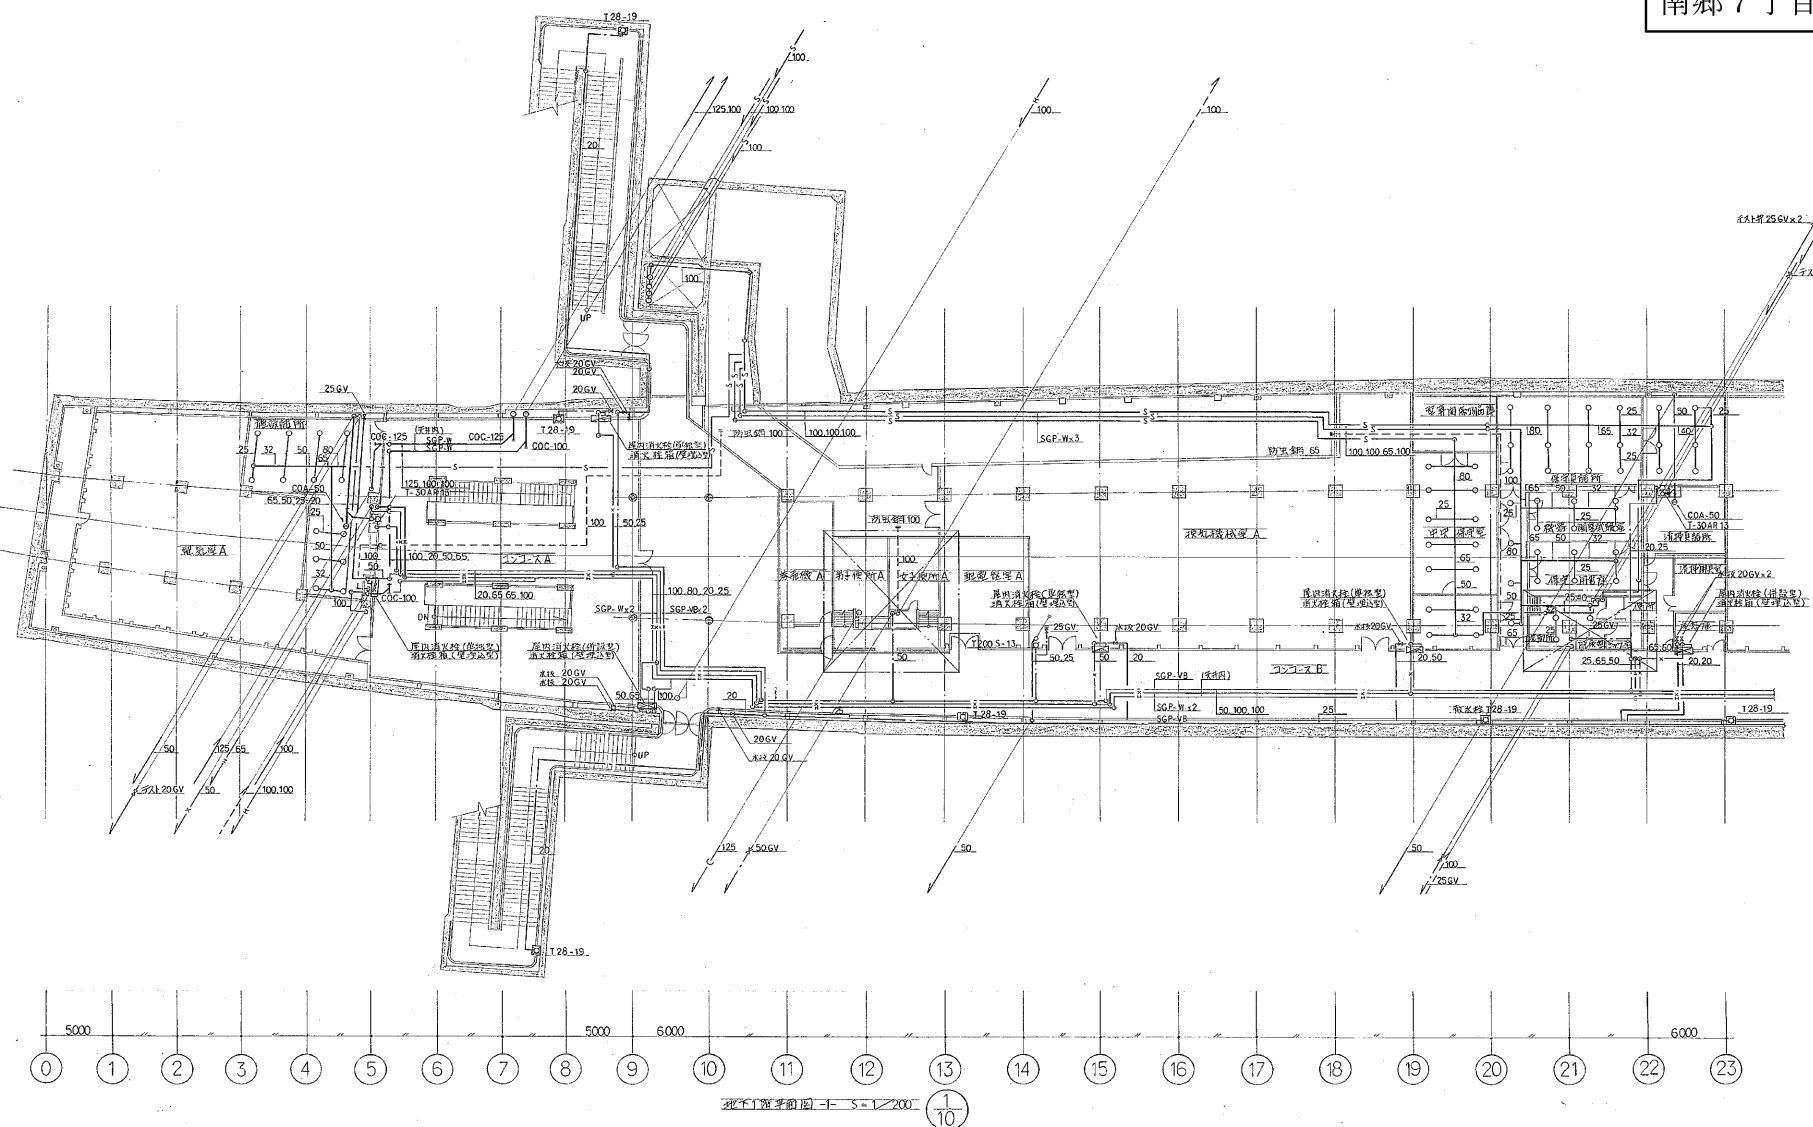


詳細施工図番号		工事番号	55 東船橋第 6 号
N 0 P-006.007.019.020.021.023.024.025.026.027.038.042.047.048.049 参照		工事名	高尾電車南郷駅
		図面名称	給排水衛生設備工事
		図面番号	-10- 25 途中の 10
		製	昭和 57 年 11 月 10 日
		訂正	1 訂正 1 訂正 1 訂正 1 訂正
		スケール	1:200

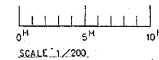

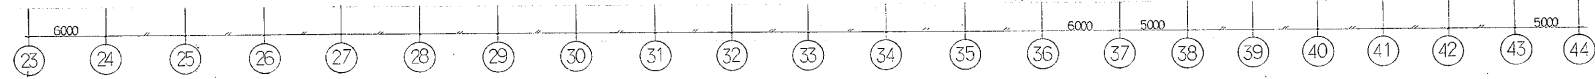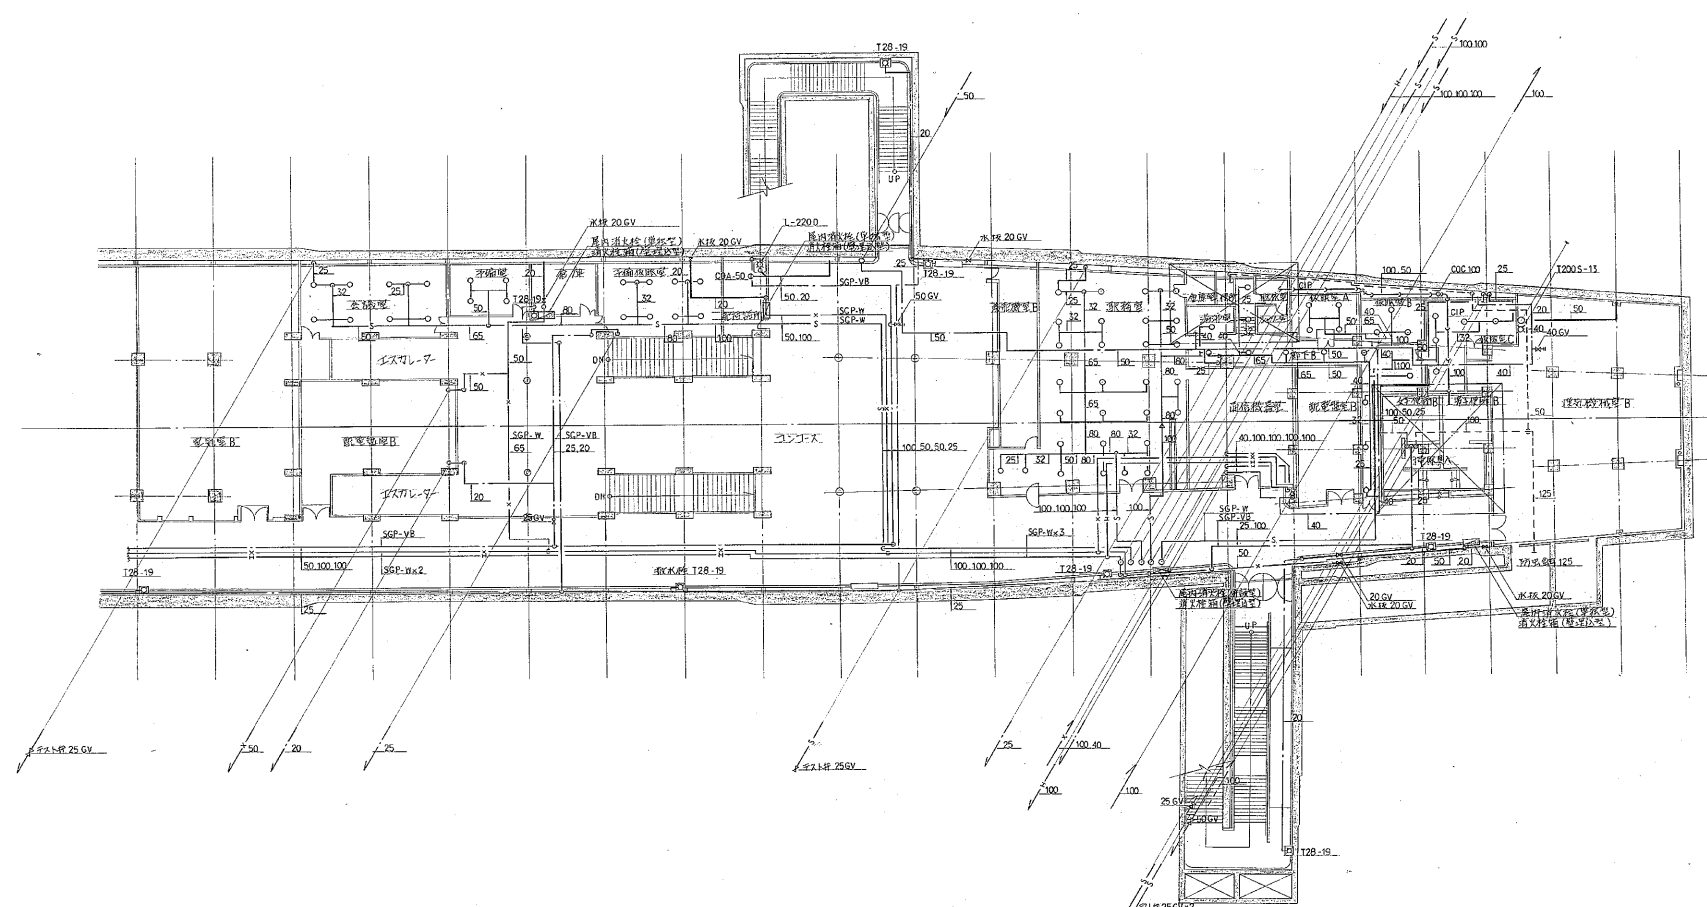



地下1階平面図に2-5=1/200 1/11

詳細ハ施工図番号	
N 0	P-005.007.010.021.022.023.029.030.031.032.033.034.038.043.044.048 参照

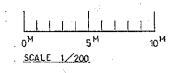

工事番号	35 東船場第 6号
工事名	高圧電圧降下線 給排水衛生設備工事
図面名称	地下1階平面図 (給水・排水・衛生)
図面番号	-11- 25 衆中の11
製図	図面57年1月 日 縮尺 1:200
チェック	図面57年1月 日 縮尺 1:200
承認	図面57年1月 日 縮尺 1:200
大阪電気株式会社 建設部 図面課 TEL 711-9116	

南郷7丁目駅

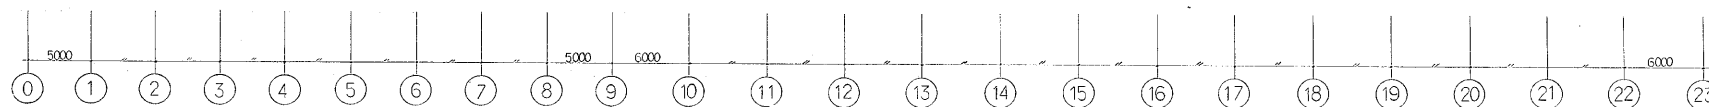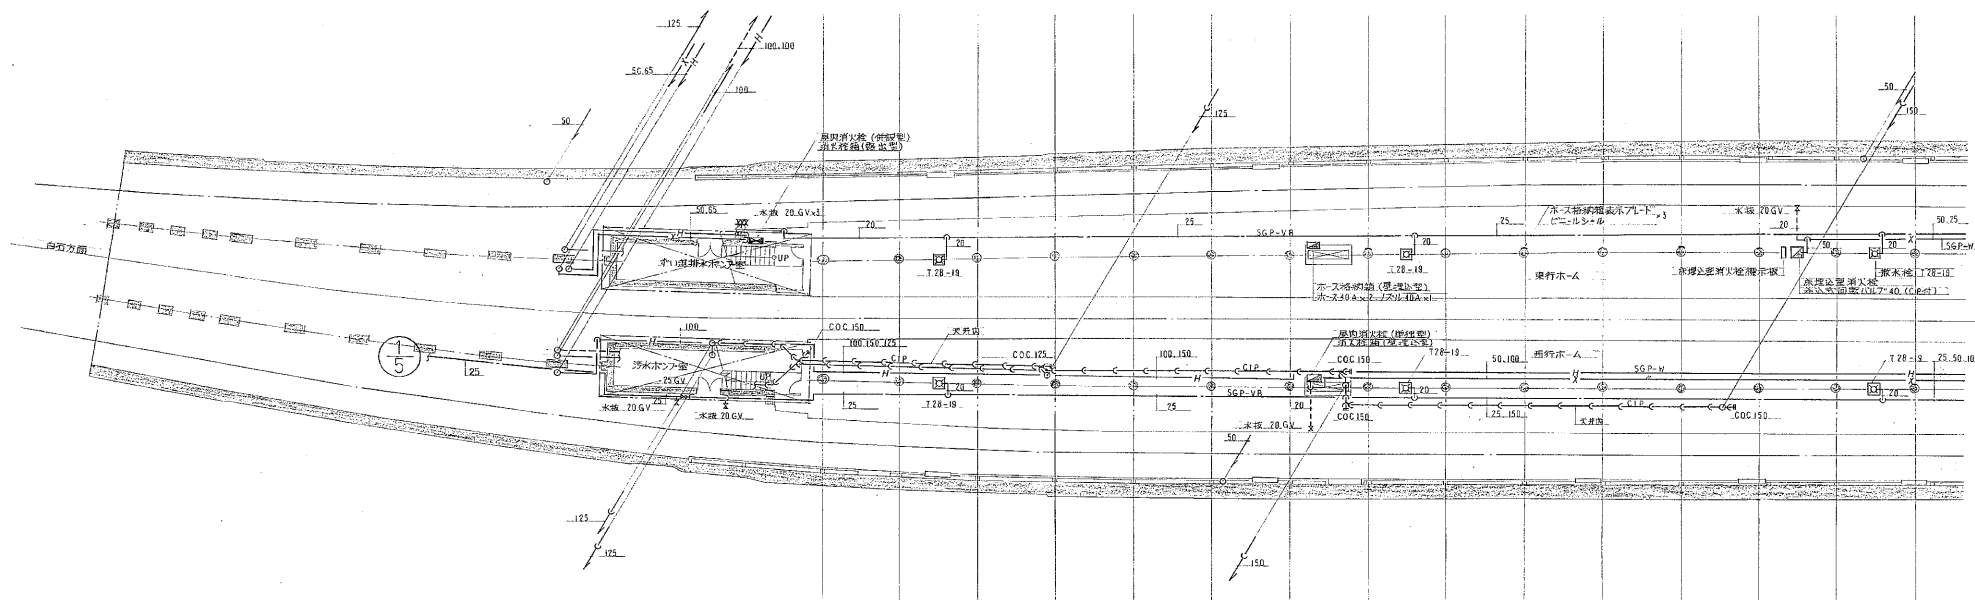

地下2階平面図 1/1200

詳細ハ施工図番号
N 0 P-006,007,008,009,011,012,013,017,018,035,037,039,040,046 参照

工事番号 55 東施第 6号

工事名 高松市南郷駅
給排水衛生設備工事


図面名称 地下2階平面図 (F6K-44K-11K)-1-

図面番号 -12- 25 図中の12




大坂電気株式会社 建設部 設計課 TEL. 711-9116

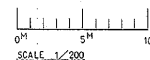


南郷7丁目駅

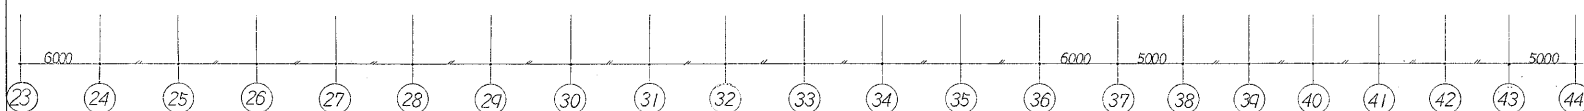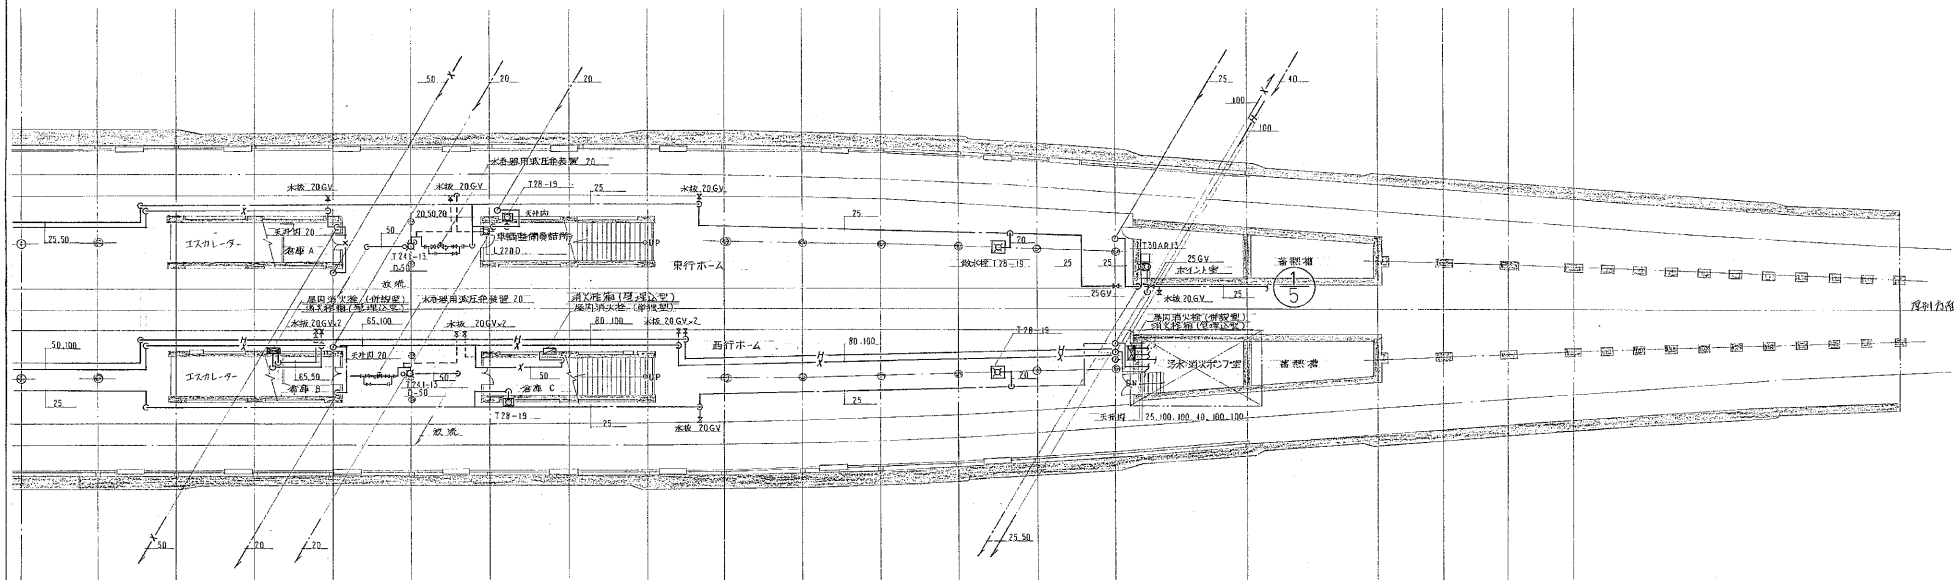

地下2階平面図 S=1/200 1/13


詳細ハ施工図番号
N 0 P-006,007,014,015,016,017,018,029,035,039,040,046,参照

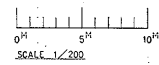

工事番号	55 東武線第 6号
工事名	高尾電車南郷駅 給排水衛生設備工事
図面名称	地下2階平面図(給排水・消火)
図面番号	-13- 25葉中の13
製図	昭和57年 11月 日 縮尺 1:200
監理	大東電設株式会社 監理 711-9116


凡例

記号	名称	備考
—	避難送水管	水道用鋼管継ぎ目
—	避難散水管	"
—	消火管	"
—	排水管	"
	屋内消火栓	併用型 100×100×310
	"	単独型 100×80×200
	避難散水ヘッド	
	仕切弁	
	逆止弁	
	屋外送水口	

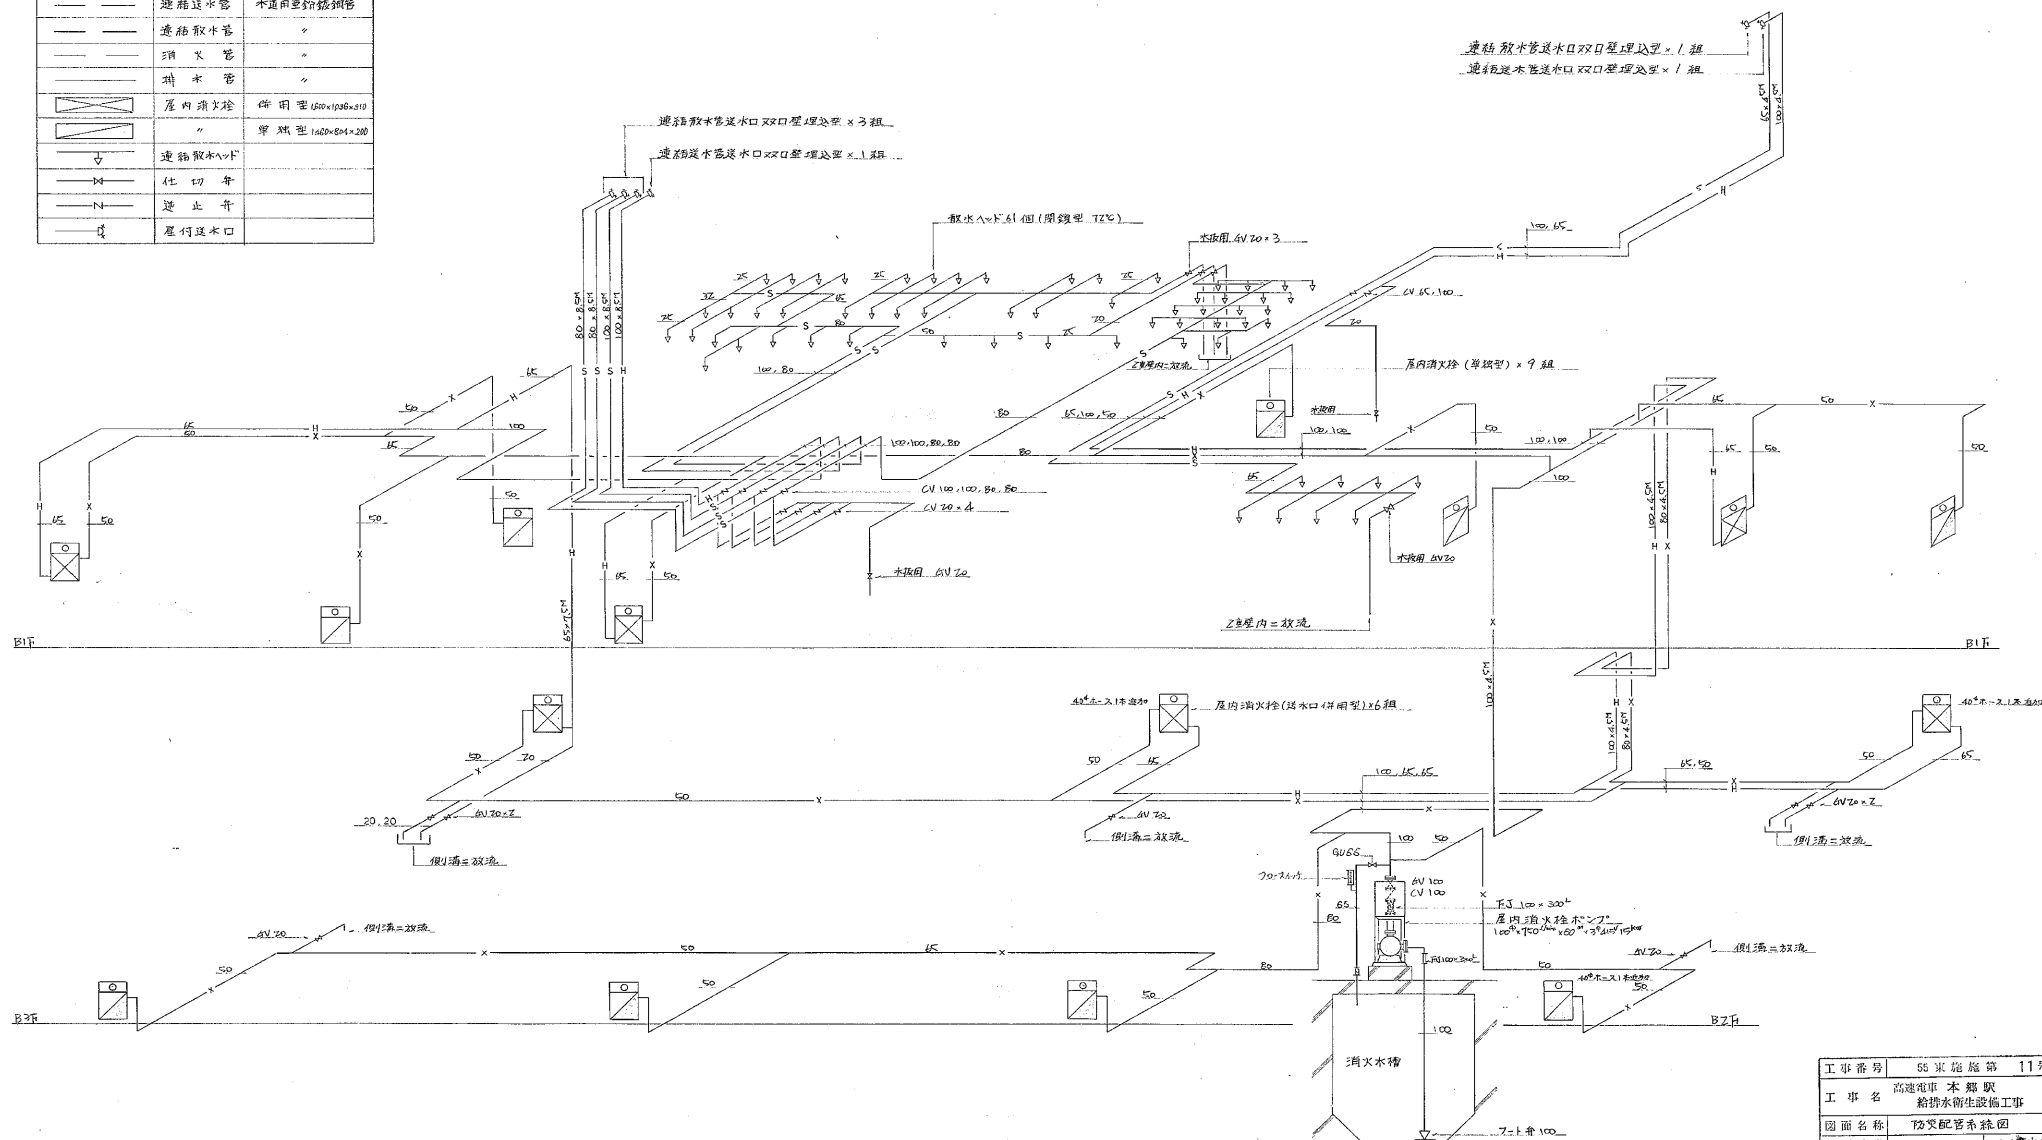

工事番号	55東施第 11号
工事名	高速電車 本舞駅 給排水衛生設備工事
図面名称	防災配管系統図
図面番号	5 24表中の 5
四角印	昭和57年11月27日 図


南郷13丁目駅

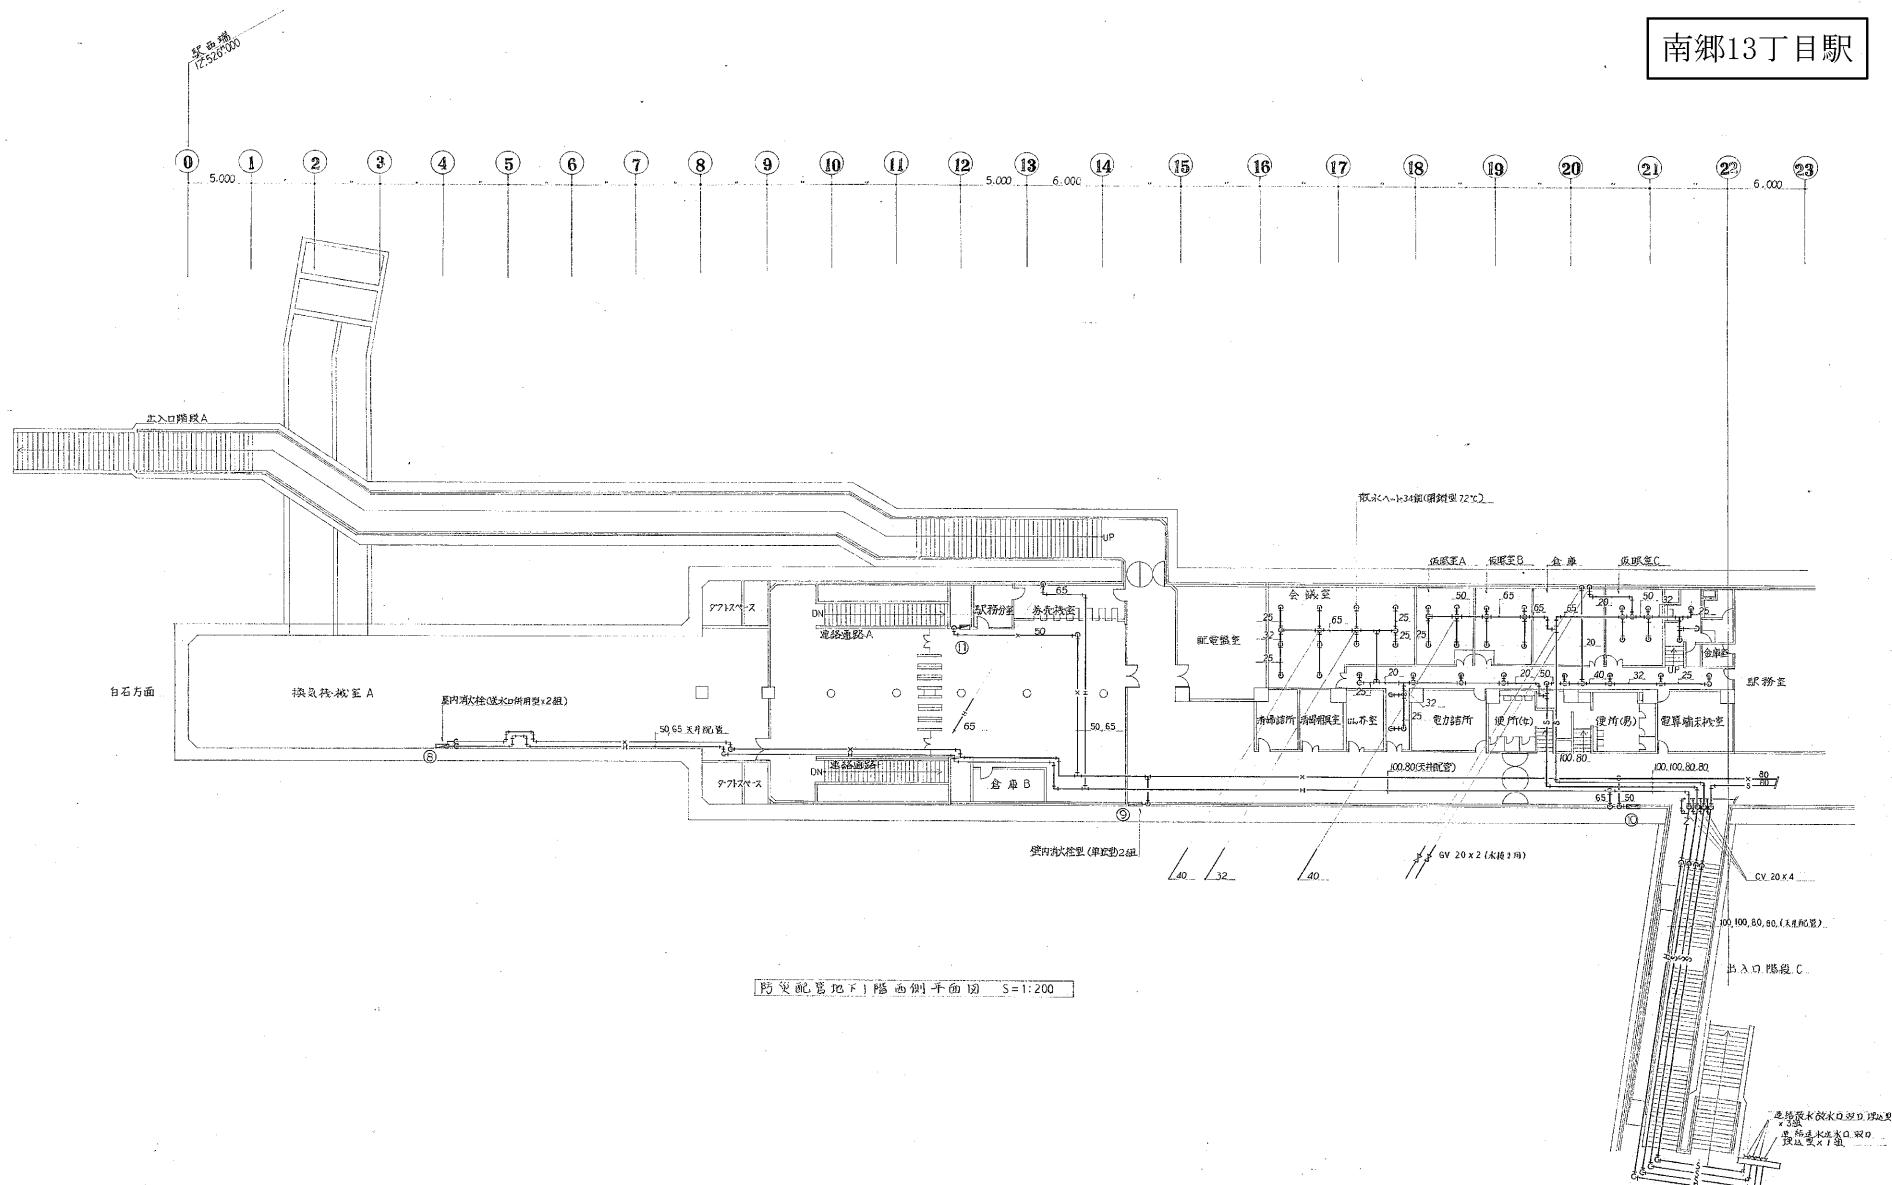

NO.9, 10, 11, 17, 25

工事番号	55東線第11号
工事名	高速電車本郷駅 給排水衛生設備工事
図面名称	防火配管地下1階西側平面図
図面番号	10 24張中の10
株式会社 大気社札幌支所	TEL011-222-3371

南郷13丁目駅

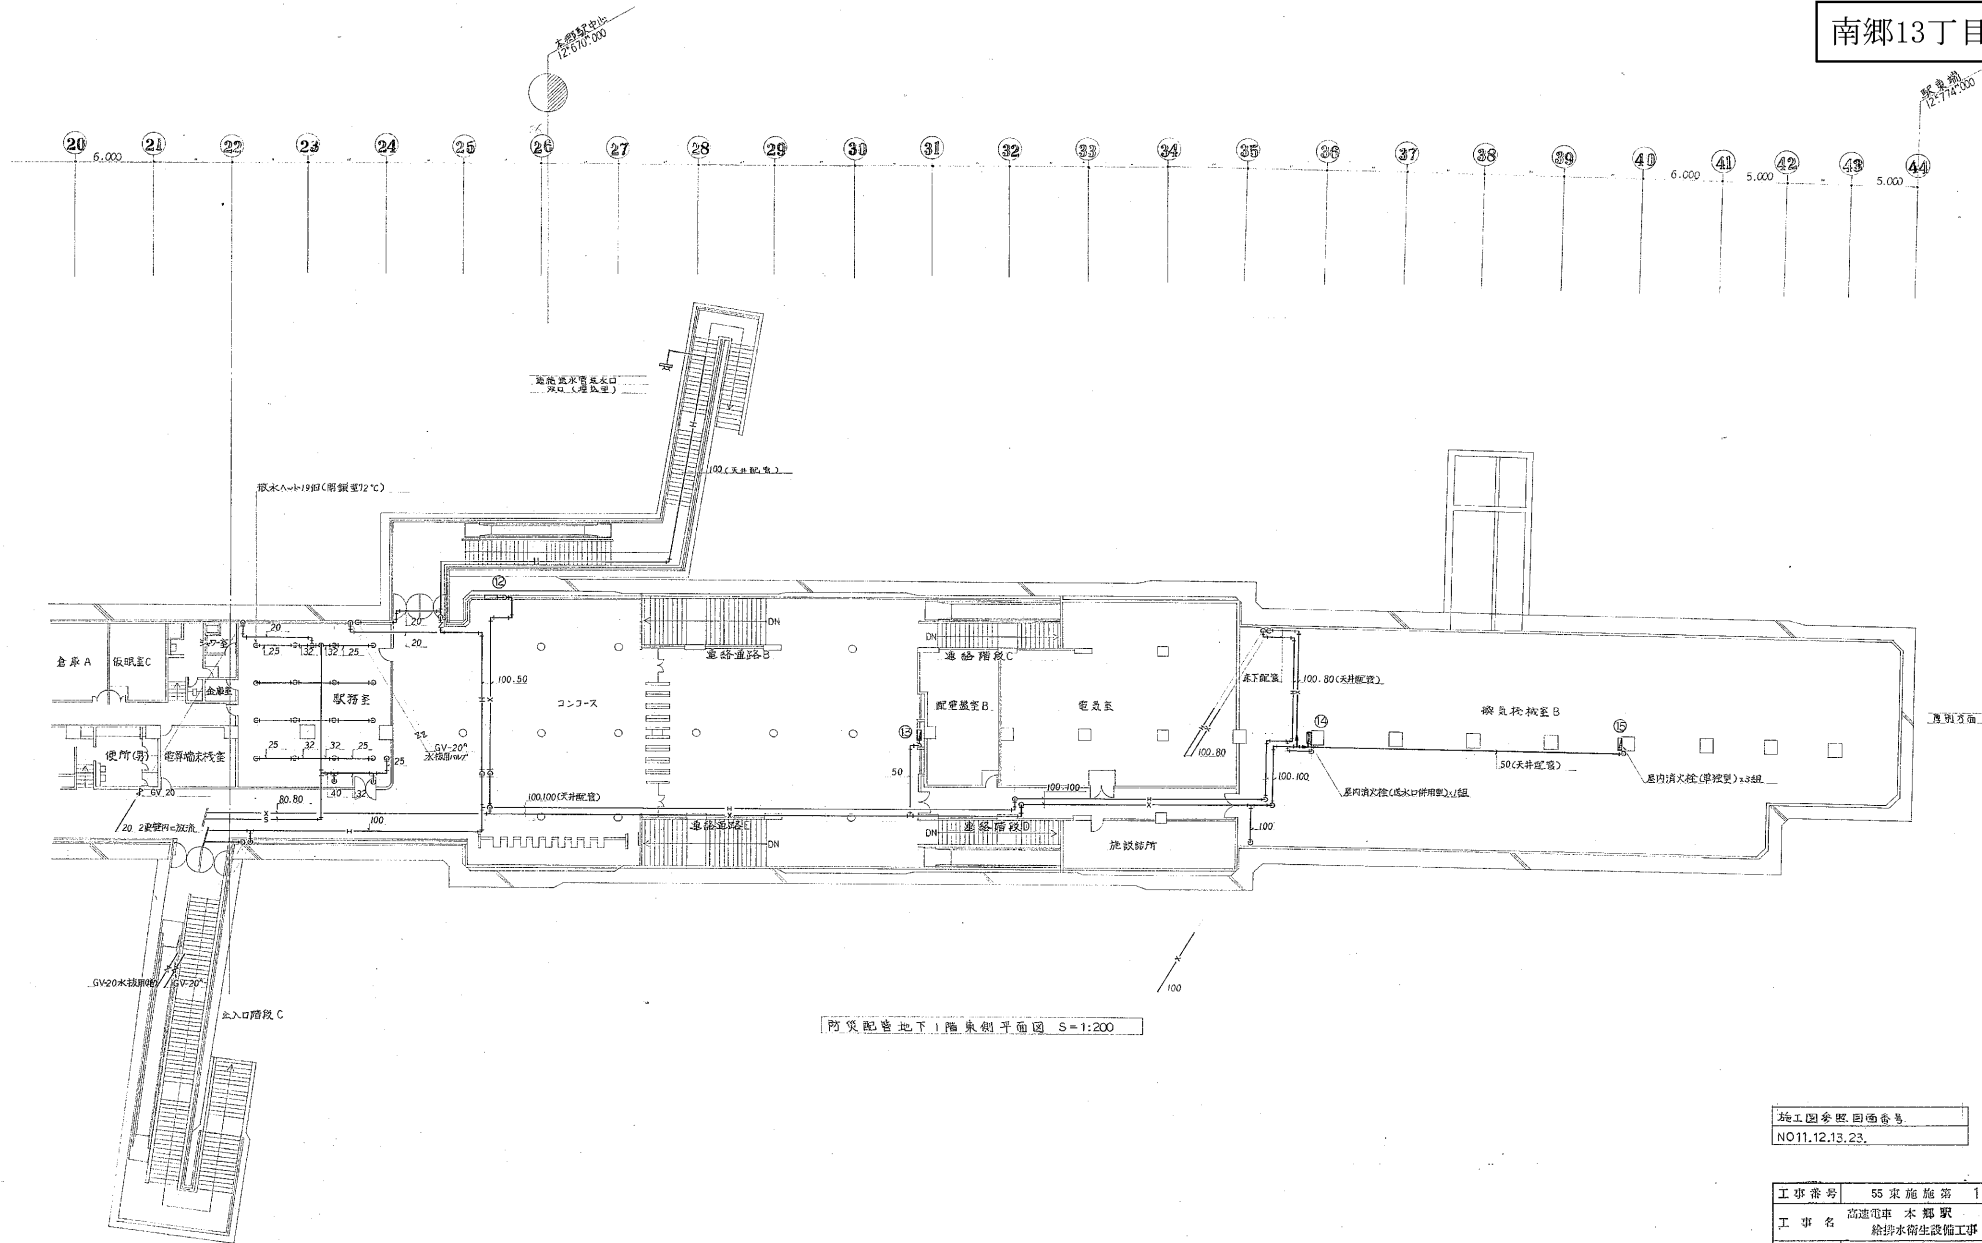


防災配管地下1階平面図 S=1:200

施工図参照図番号
NO11, 12, 13, 23

工事番号	55 東施施第 11号
工事名	高連電車 本郷駅 給排水衛生設備工事
図面名称	防災配管地下1階平面図
図面番号	11 24室中の 11
株式会社 大気社札幌営業所	TEL 011-222-3371

南郷13丁目駅

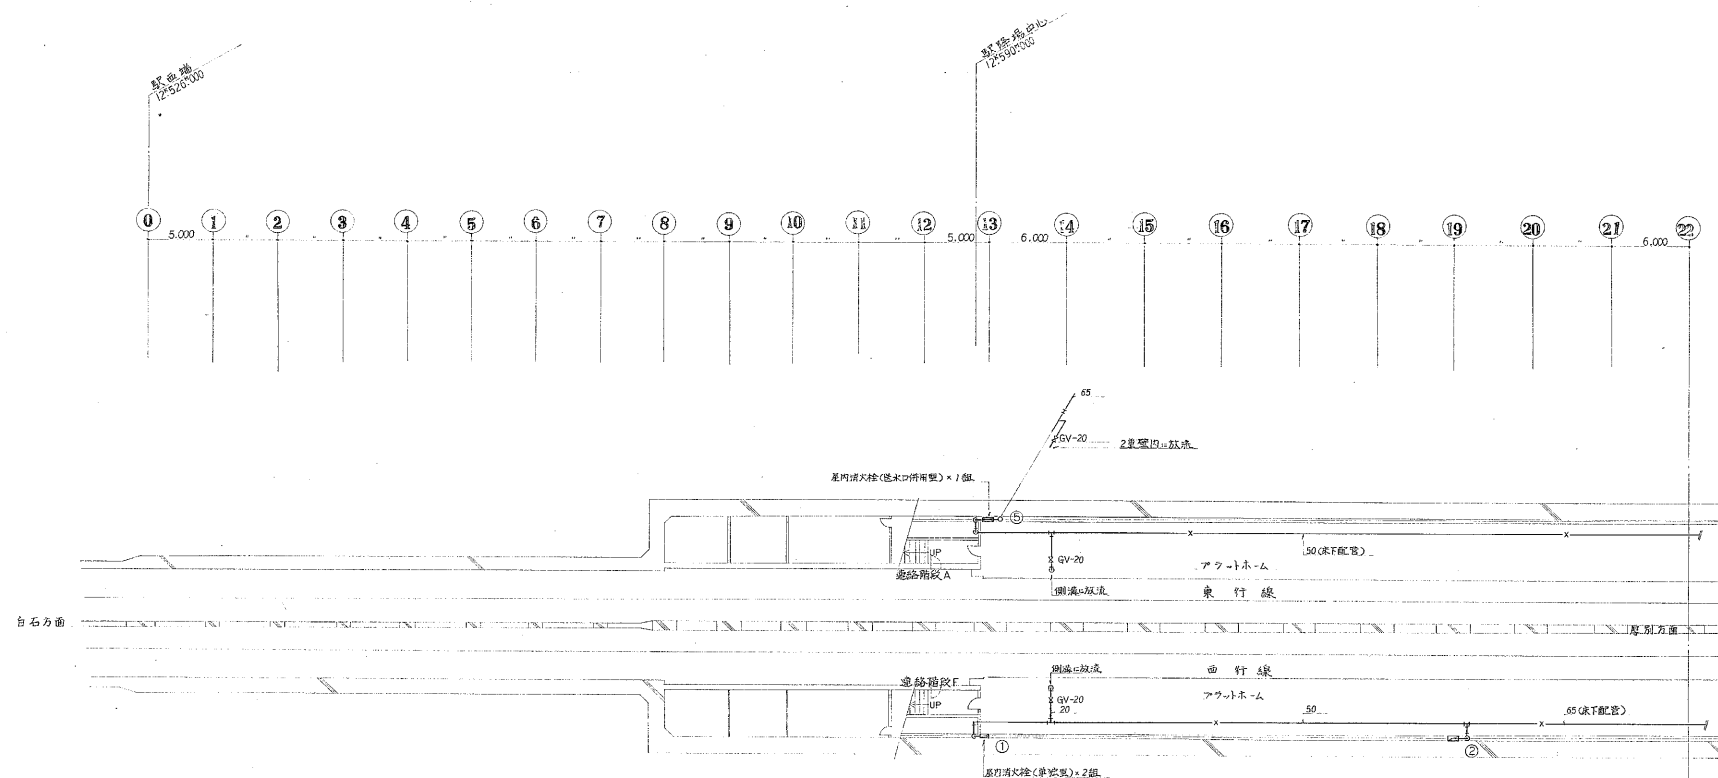


防災配管地F2階平面図 S=1:200

施工図巻数 図面番号
NO5,6

工事番号	55 米施第 11号
工事名	高速電車 本郷駅 給排水衛生設備工事
図面名称	防災配管地F2階平面図
図面番号	12 24張中の 12
図面スケール	1:200
製図者	大気社札幌営業所
校対者	大気社札幌営業所

0 5 10

南郷13丁目駅

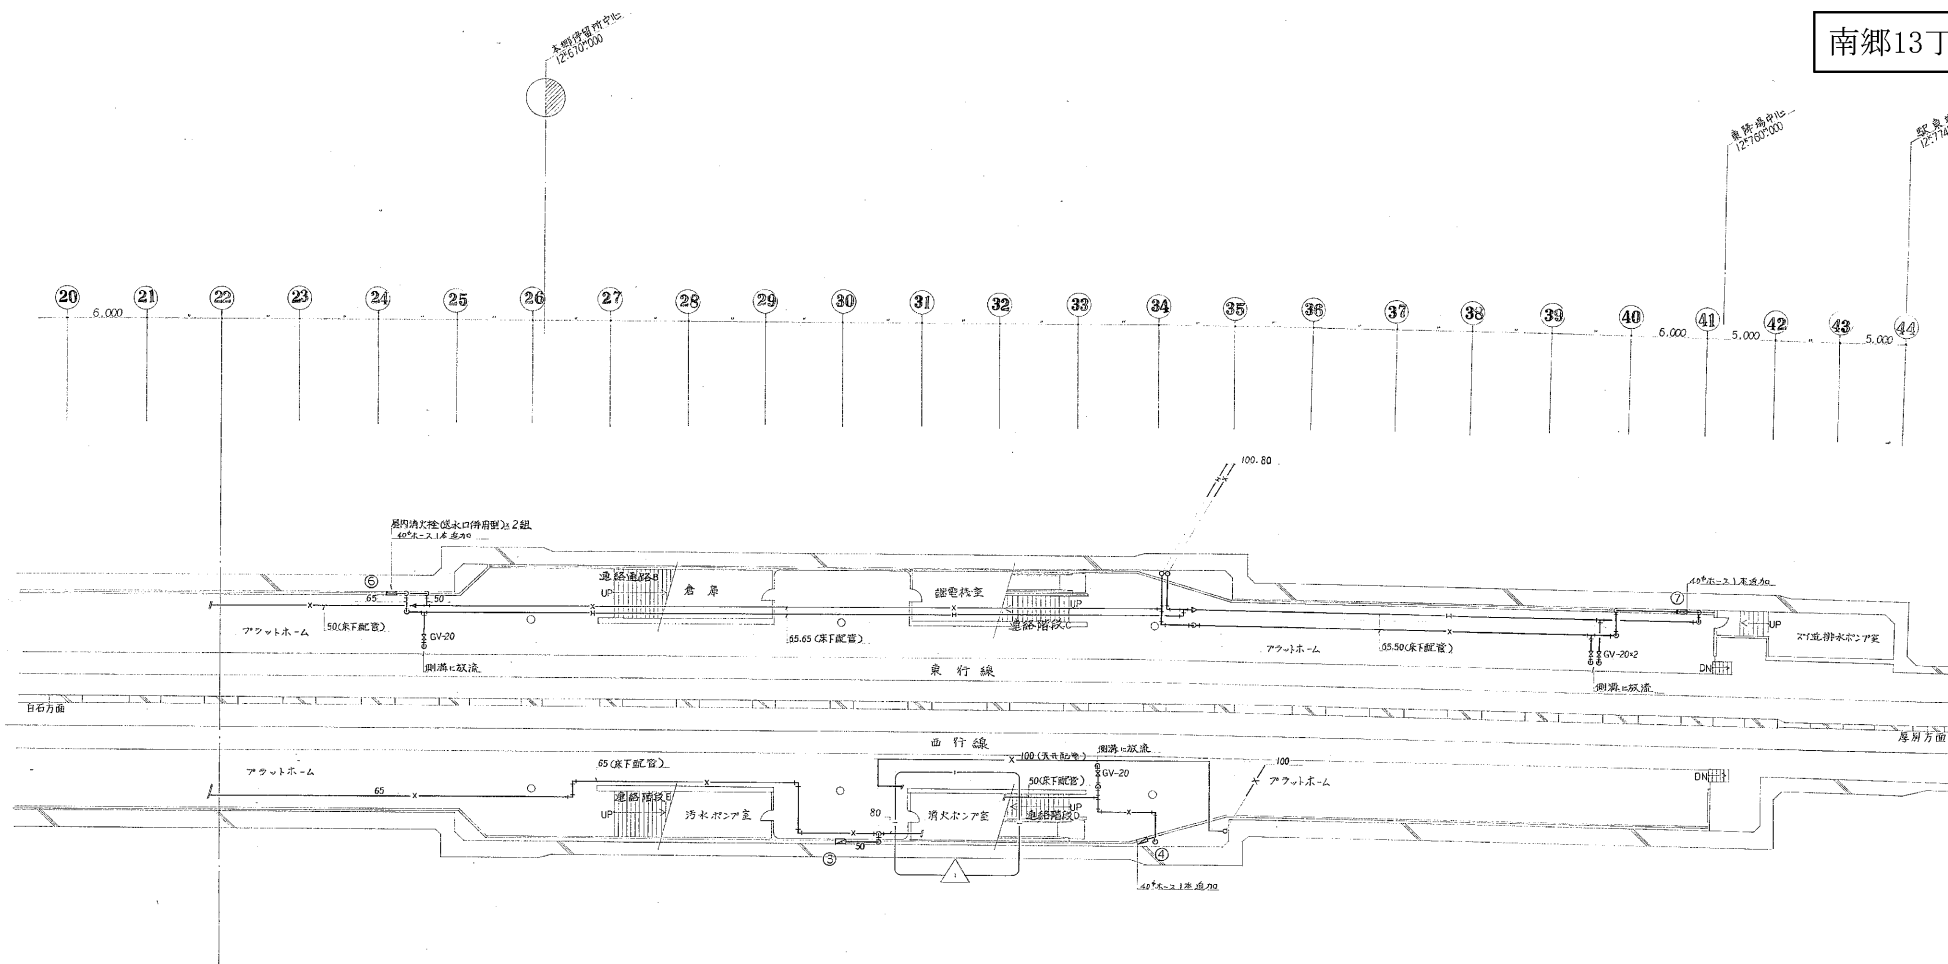


防突配管地下之階泉側平面圖 S=1:200


施工圖參照圖面番号
NO 5.6.19.

工事番号	55 東 施 第 11 号		
工 事 名	高速電車本線駅 給排水衛生設備工事。		
図 面 名 称	防突配管地下2階裏面平面図		
図面番号	13	24 葉中の 13	
製 図 期 間	昭和 57 年 1 月 27 日	尺 寸	1:200
主任技師名	堀江 洋一 氏	技 師 名	田 中 浩 二 氏
			


南郷13丁目駅中間換気所

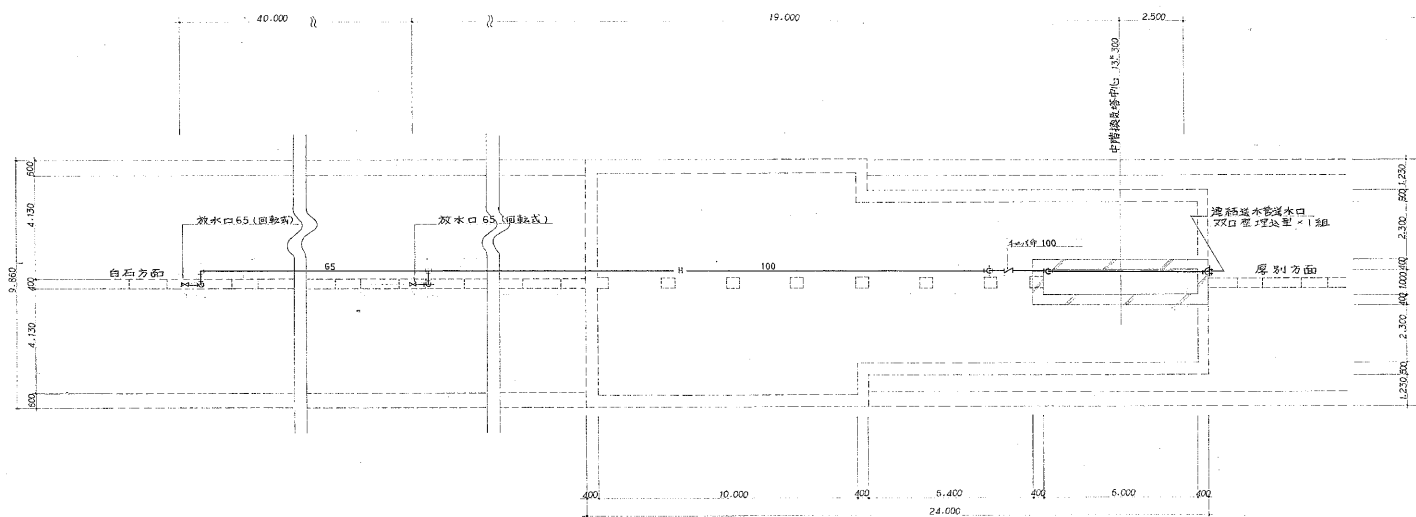


中間換気塔平面図 S=1:100

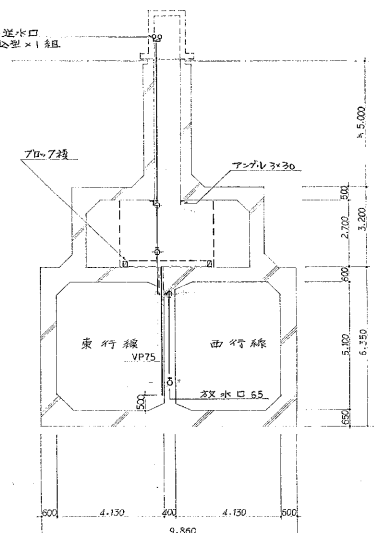

断面図 S=1:100

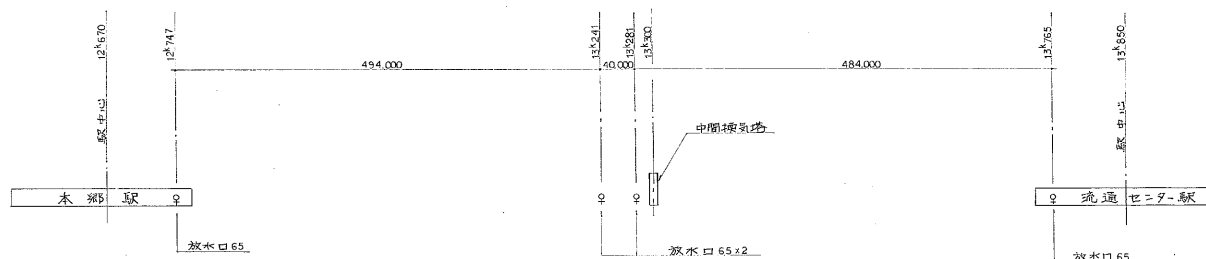

放水口設置位置図 S=N'scale

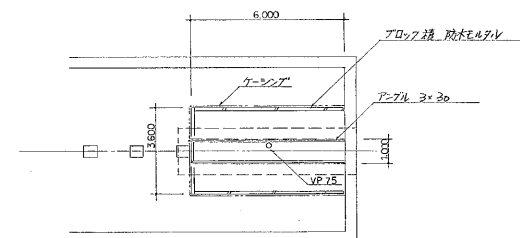


施工図参照図面番号
NO. 22.

工事番号	55東線第 11号
工事名	高速電車 本郷駅 給排水衛生設備工事
図面名称	中間換気塔平面図・断面図・放水口設置位置図
図面番号	24 24張中の 24
製図	昭和57年11月27日 図 尺 1:100
株式会社 大気社札幌営業所	TEL011-222-5571

0 5

南郷18丁目駅

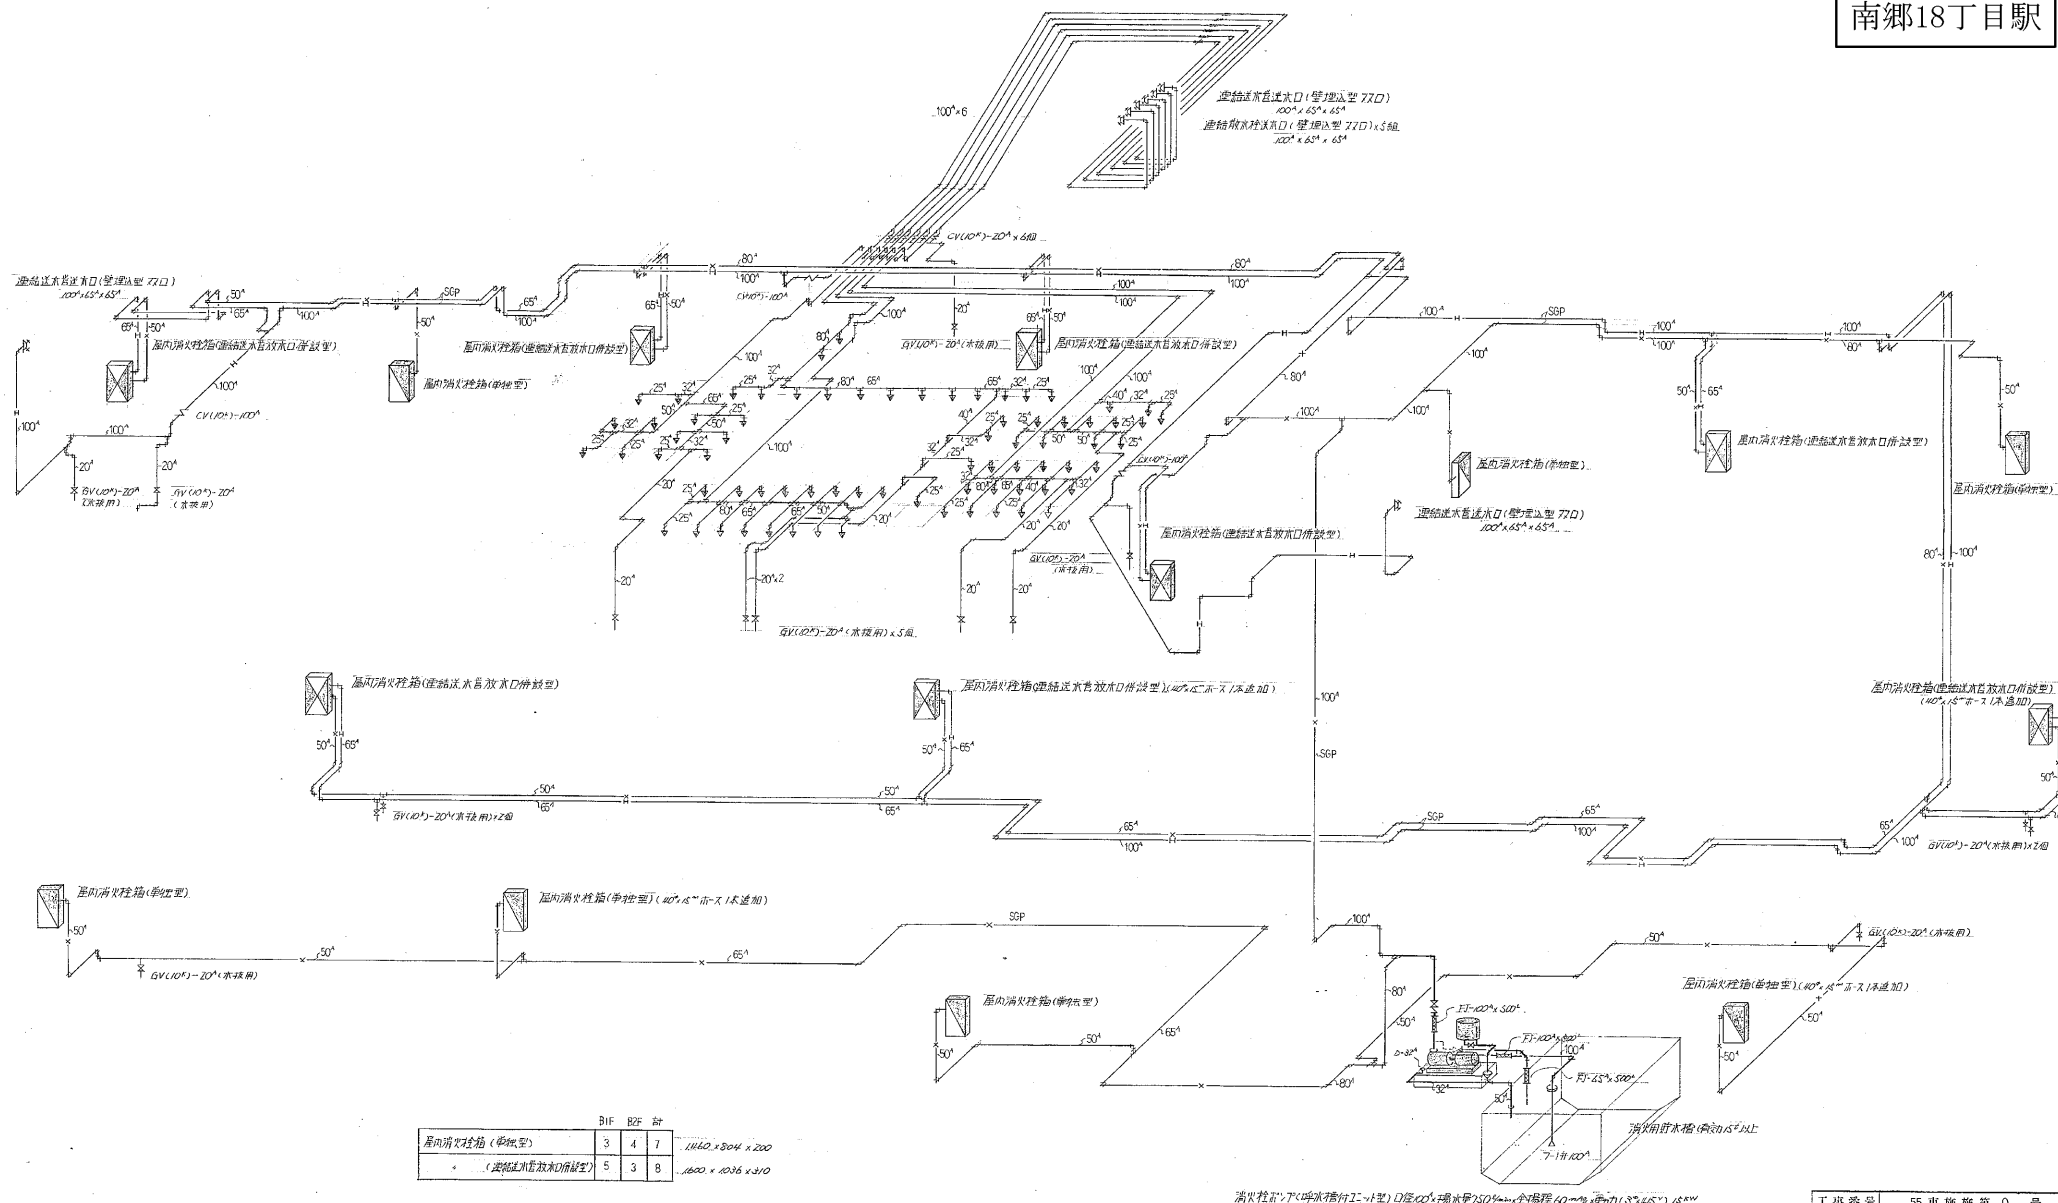

消火配管系統圖

NO-SOLE

	B1F	B2F	計
屋内消火栓箱 (単紙型)	3	4	7
消防用水取込木口保護型	5	3	8

清水柱ポンプ(浮水槽付ユニット型)口径100×揚水量750ℓ/分、全揚程60mm、電力(3φ45V)15kW

工事番号	55 東施施第 9 号		
工事名	高速電車流通センター前駅 給排水衛生設備工事		
図面名称	清水配管系統図		
図面番号	11	19 葉中の 11	
製	昭和57年 1 月 1 日	縮	尺 :
主(図讀者)	及田武彦(人)	作	図
			
協和建設工業(株)札幌支店 TEL.611-1321			

工事名 高速度電車流通センター前駅
給排水衛生設備工事


圖面名稱	消防配管系統圖
------	---------

図面番号	11	19 葉中の
------	----	--------

製	國	昭和5年1月	出	尺	:
主筆技術者	現地代理人	作	國	作	國


家原

協和建設工業(株)札幌支店 TEL611-1321


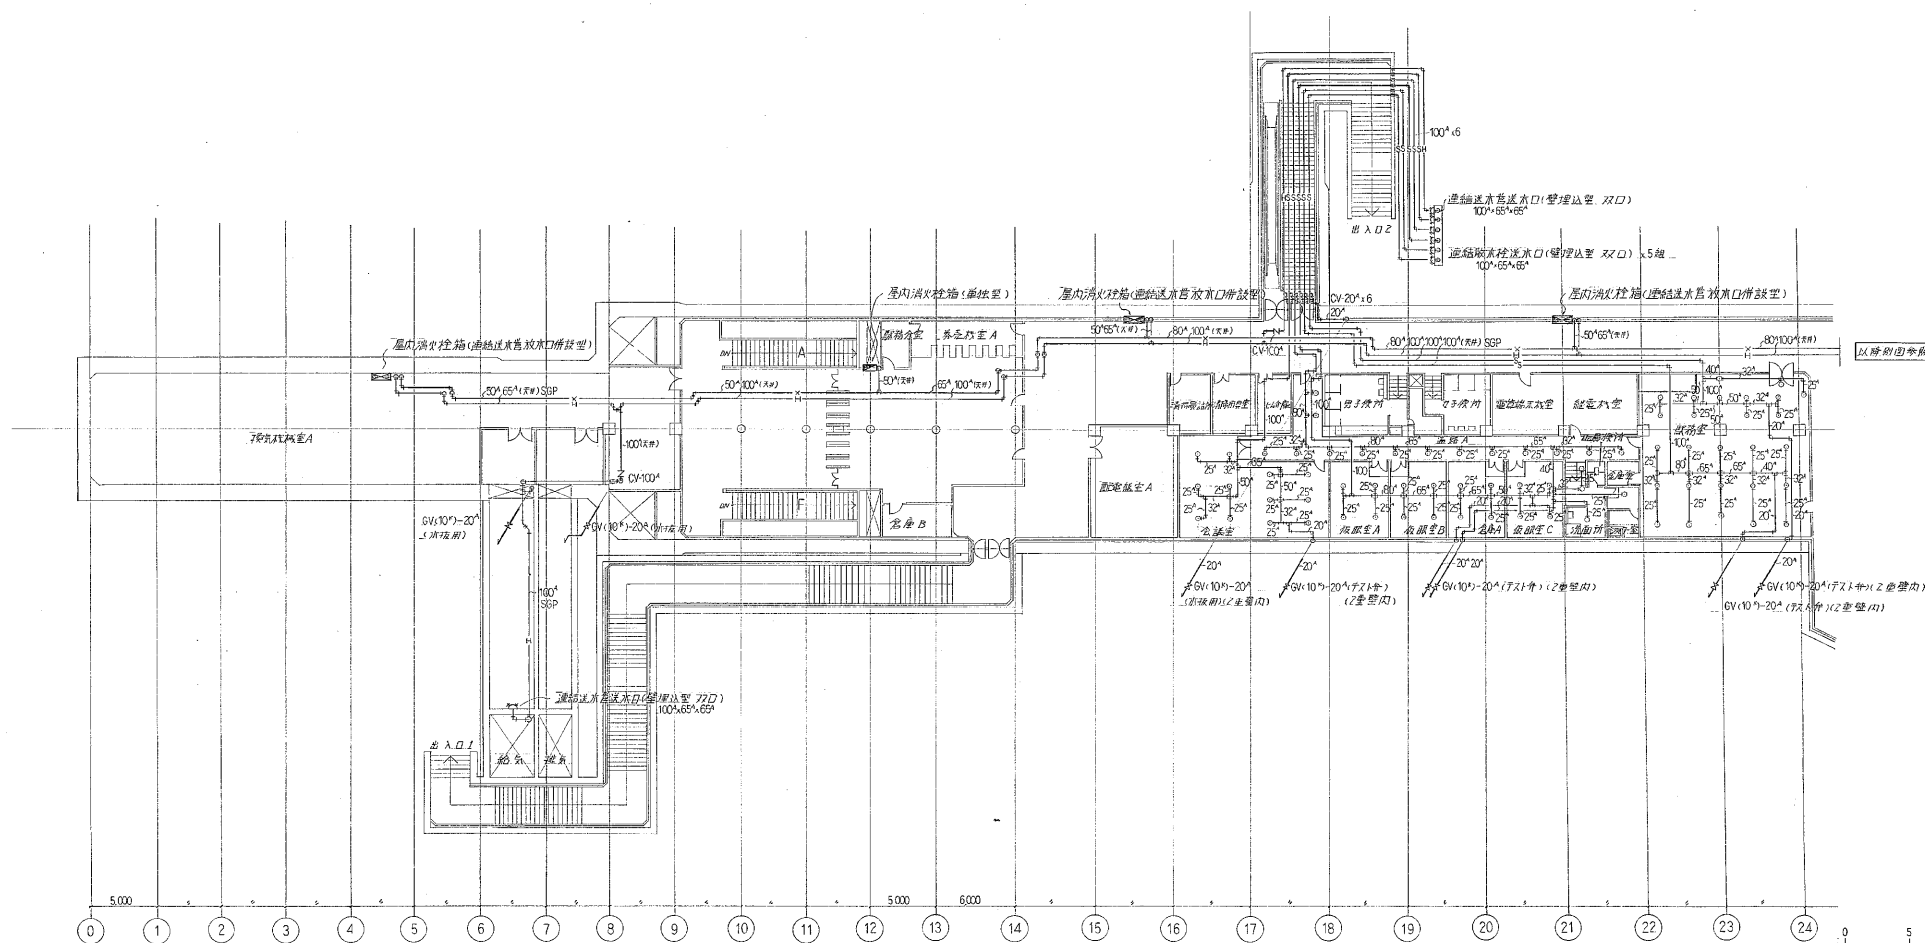


地下1階消火設備平面図 1/200

施工図参照番号				
1	2	3	4	5 28 34 35
工事番号 55東施第9号				
工事名 高速度鉄道通センター前駅 給排水衛生設備工事				
図面名称 JT71階消火設備平面図 (A)				
図面番号 12		19 案中の12		
製図 昭和57年1月		縮尺 1:200		
図面作成 加藤建設(株)		図面承認 加藤建設(株)		
協和建設工務(株)札幌支店				
TEL.611-1321				

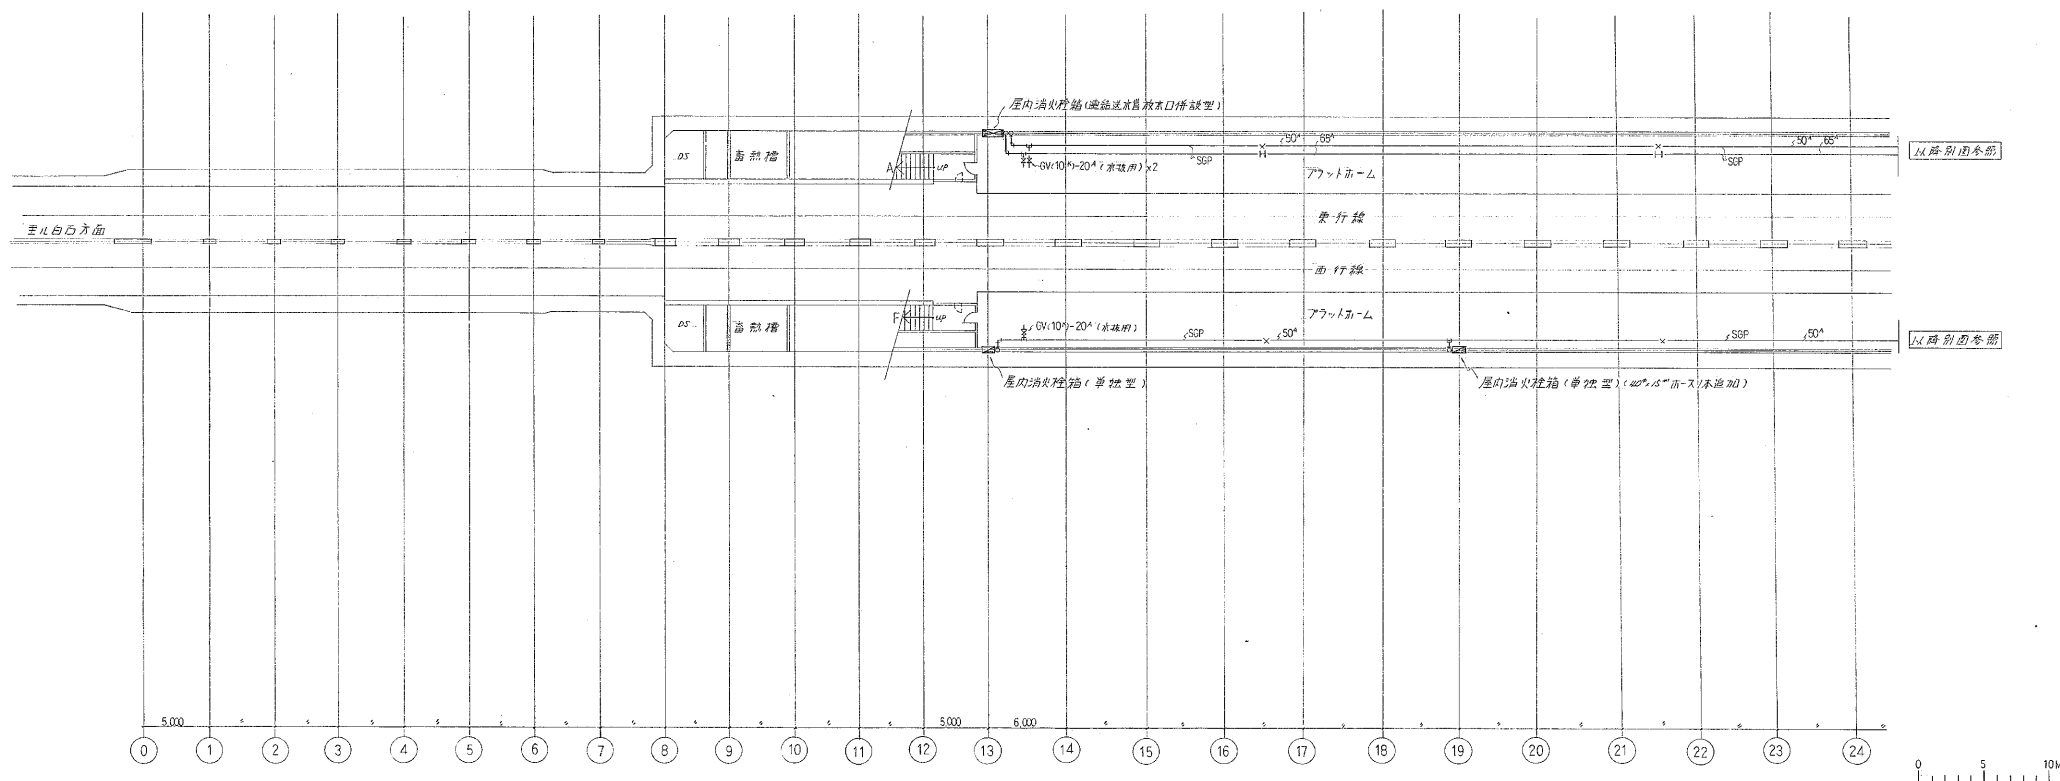


施工図参照番号	
10-11-12	
工事番号	55東施第9号
工事名	高速電流流通センター前駅 給排水衛生設備工事
図面番号	14 19. 裏中の14
製図	昭和57年1月 1日 1:200
協和建設工業株式会社 TEL 611-1321	

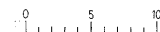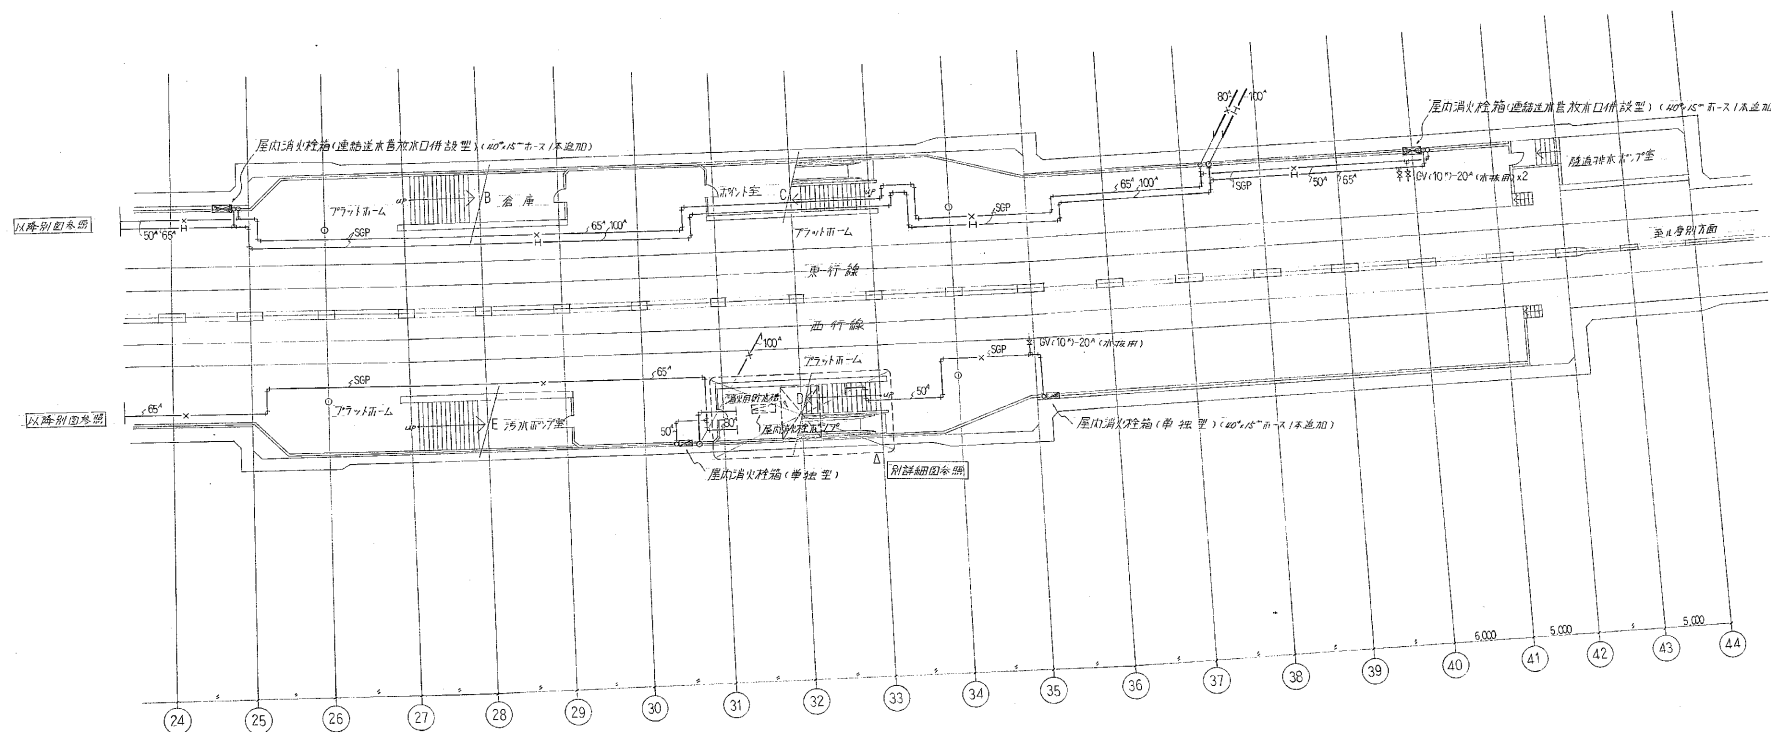



施工図参照番号	
12 13 14	
工事番号	55東施第9号
工事名	高速電通センター前駅 給排水衛生設備工事
図面番号	15 19 葉中の 15
製図	昭和57年1月 日 縮尺 1:200
図面作成	図面承認人 市 田 田
協和建設工業(株)札幌支店 TEL611-3321	

南郷18丁目駅中間換気所





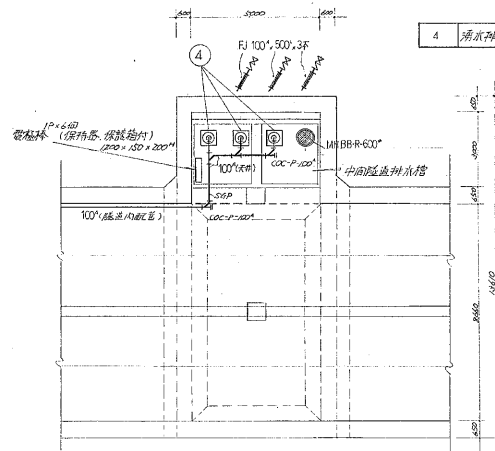

中間送排水ポンプ室平面図断面図 1/100

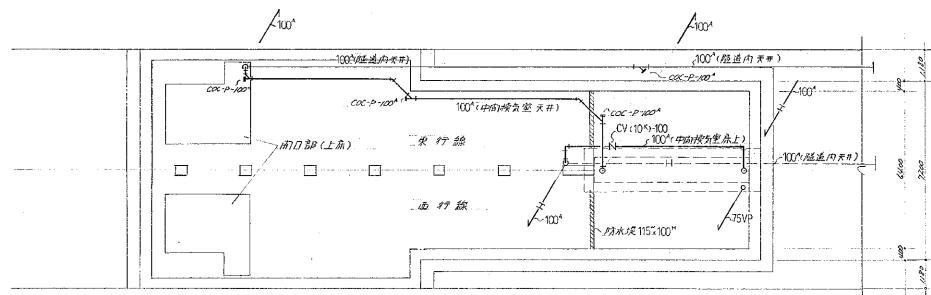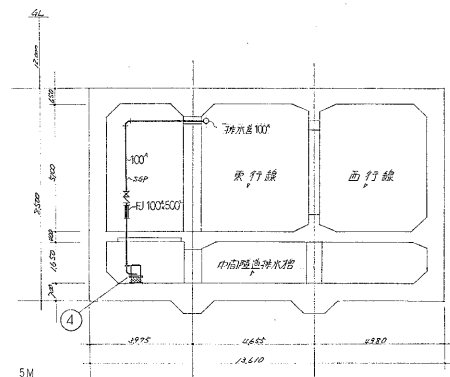



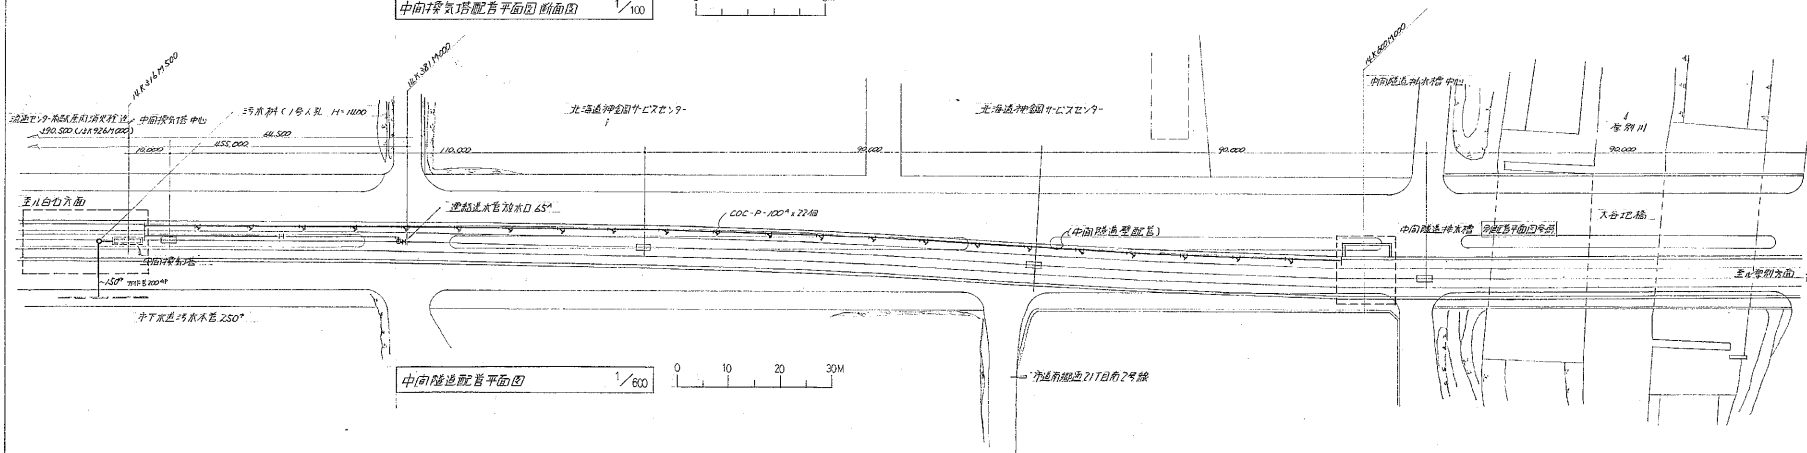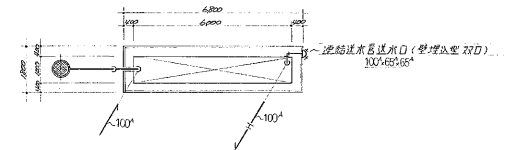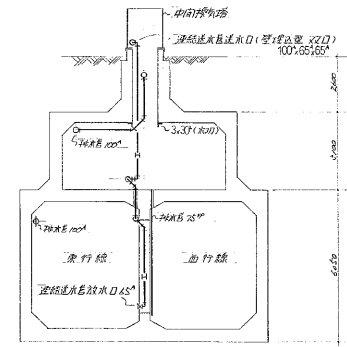



施工図参照番号	
24 25 26 27	
工事番号	55 東施第 9 号
工事名	高圧電圧流過センター前駅 給排水衛生施設工事
図面名称	中間送排水ポンプ室平面図断面図
図面番号	10 19 葉中の10
製図	昭和57年1月 川崎 尺 1: 100
縮尺	1/100 1/100 1/100
協和建設工業(株)札幌支店 TEL.611-1321	

大谷地駅中間換気所

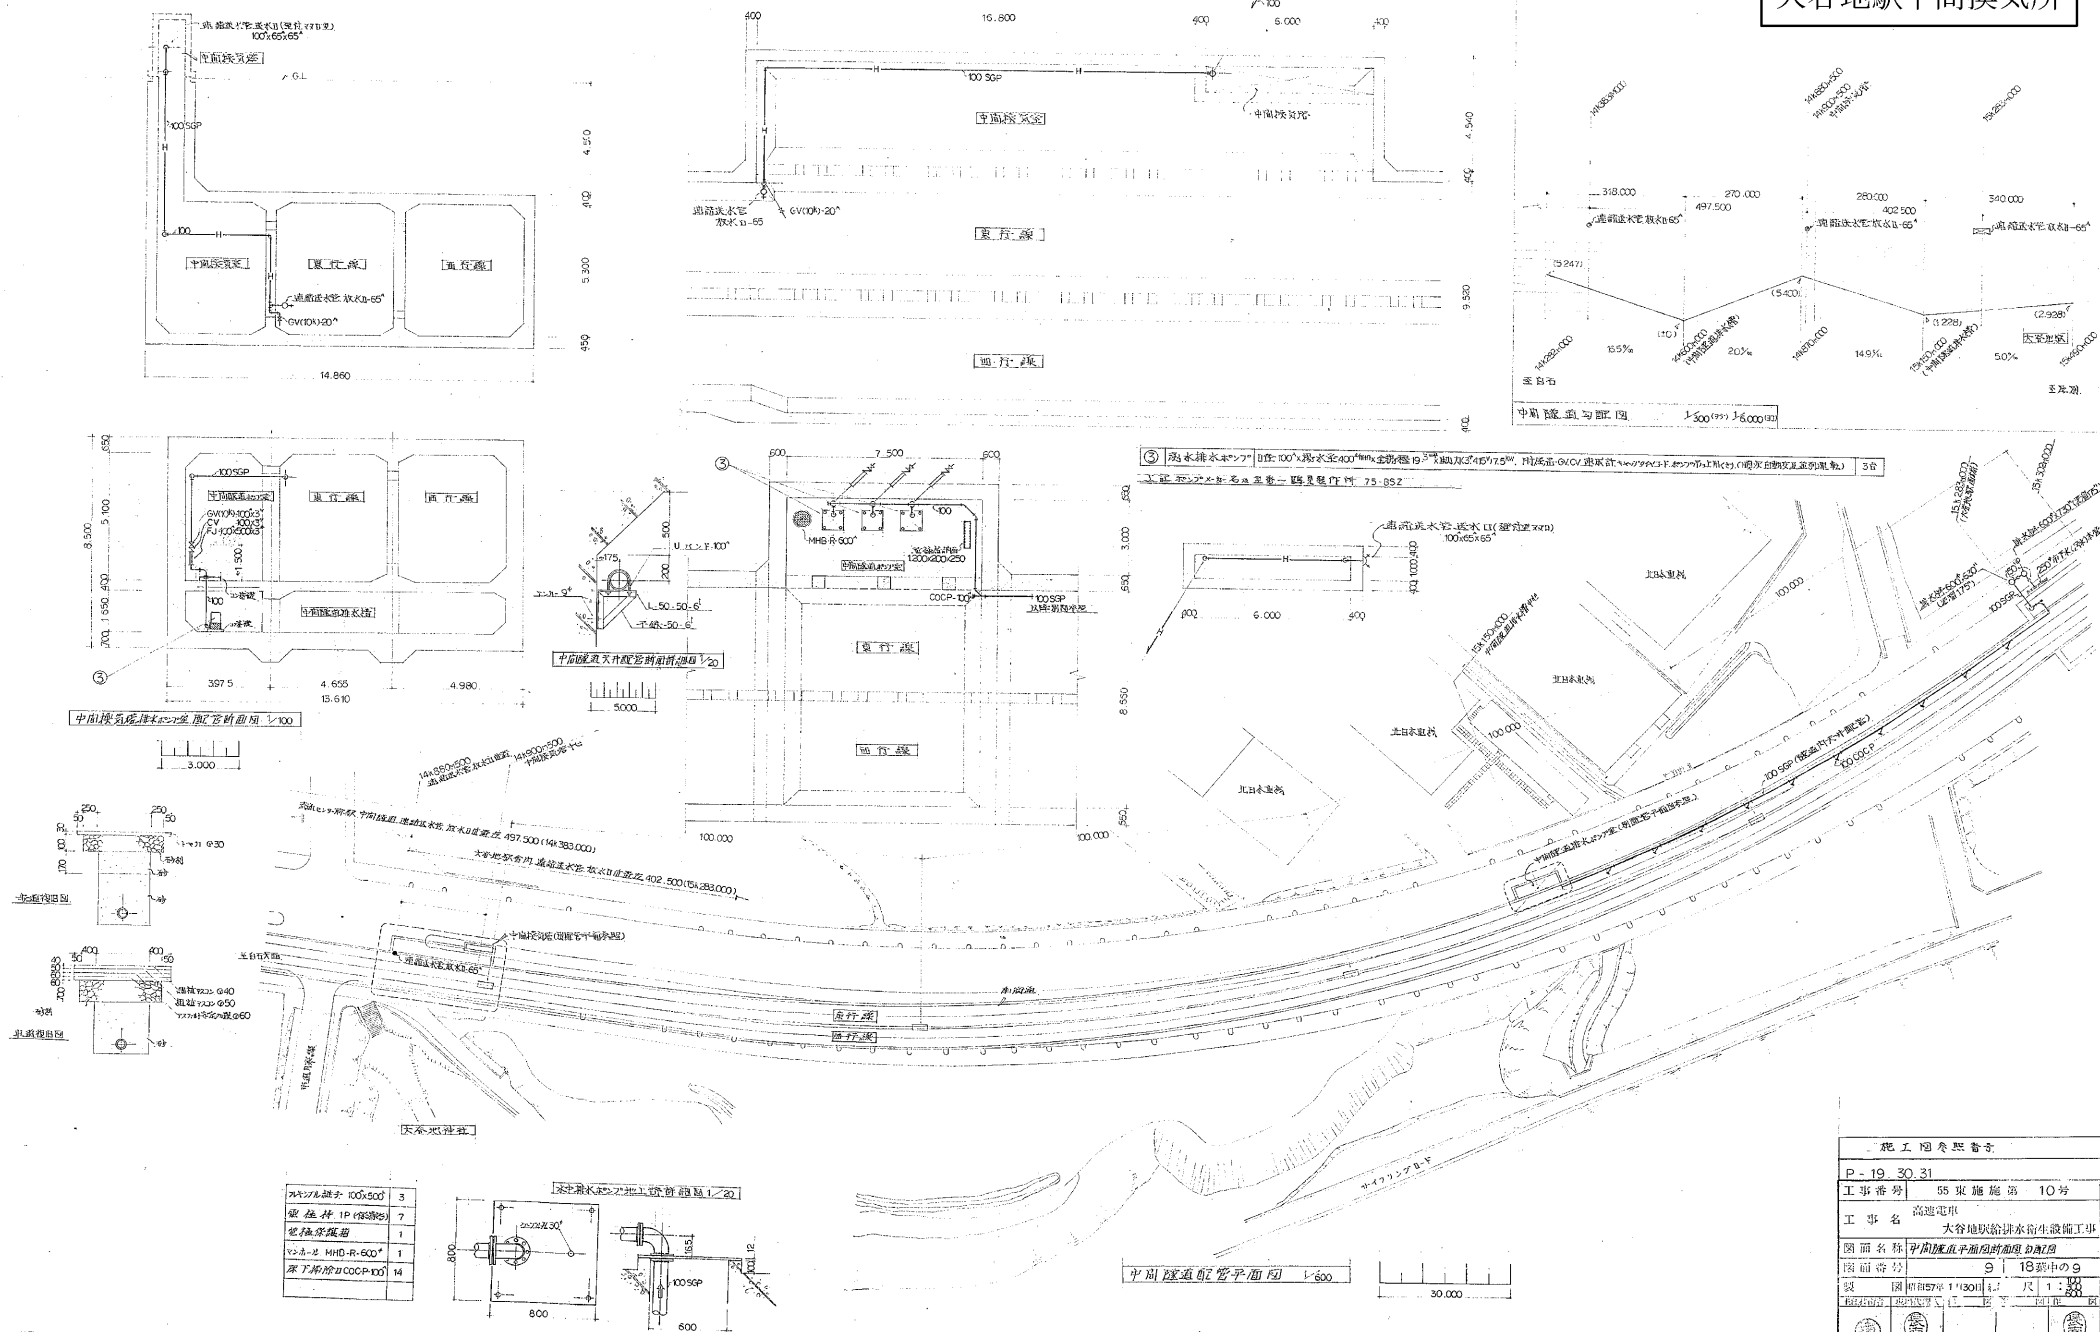


施工圖参照番			
P-19 30.31			
工事番号		55 東施第 10 号	
工事名		大谷地鉄線排水衛生設備工事	
図面番号		9 18 第中の 9	
製 図 年 月 日		57.1.30	
尺 寸		1 : 30	
製図者	監製者	校製者	承認者
			
切取口 研究所札幌支所		TEL. 241-8228	

大谷地駅

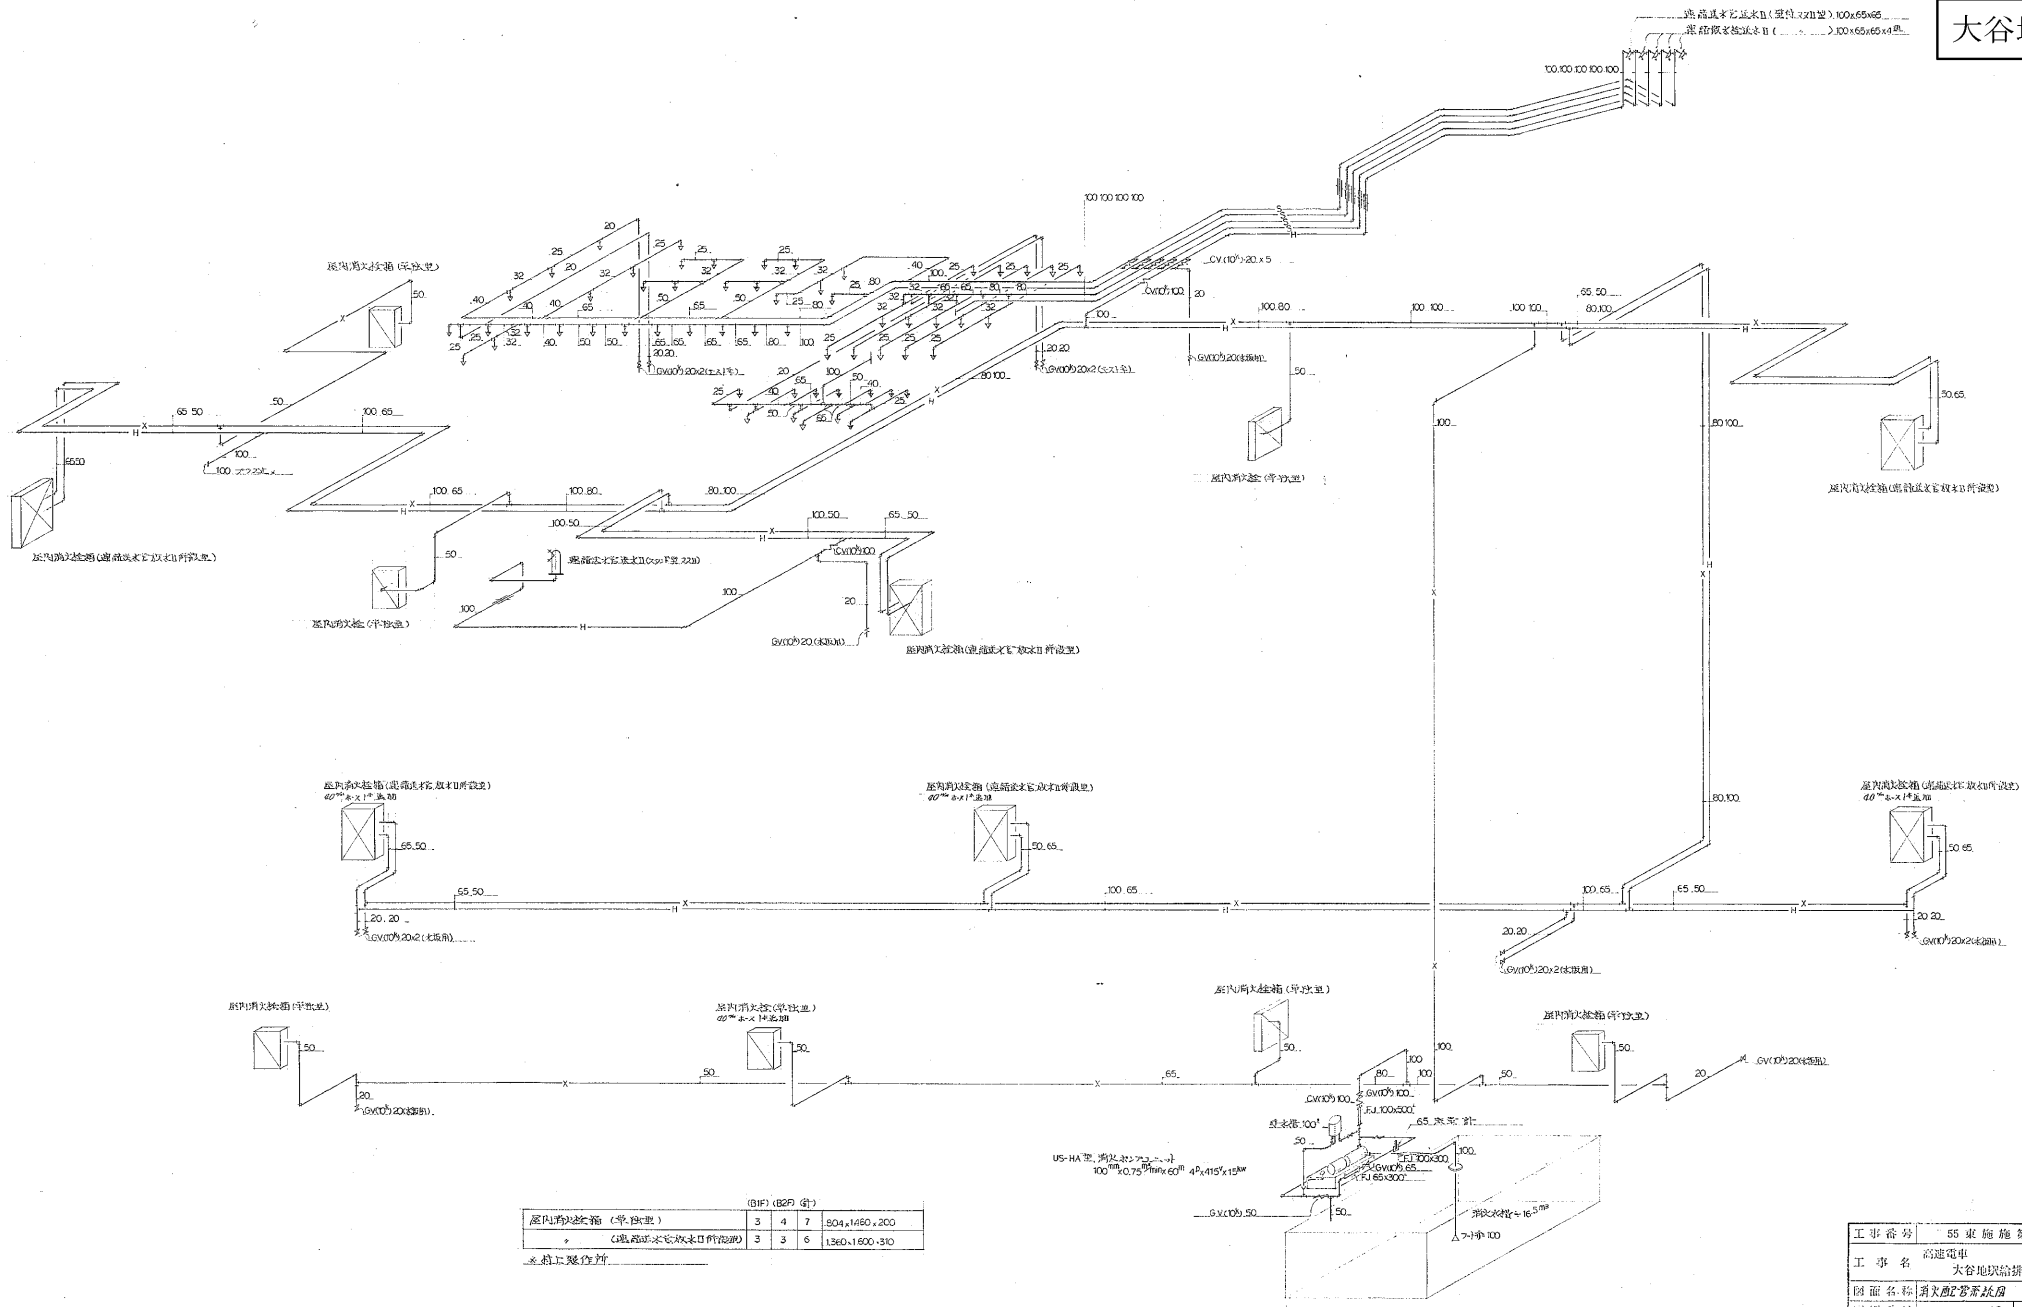


消火栓配系統圖 NO-SCALE

工事番号	55 東 施 第 10号		
工 事 名	高速電車 大谷地駅給排水衛生設備工事		
図面番号	10	18 表 中の 10	
製 図	昭和57年 11月30日	館 尺	
1/100縮小	1/100縮小	1/100縮小	1/100縮小
			
新緑ビル 研究開発株式会社		TEL 241-8228	


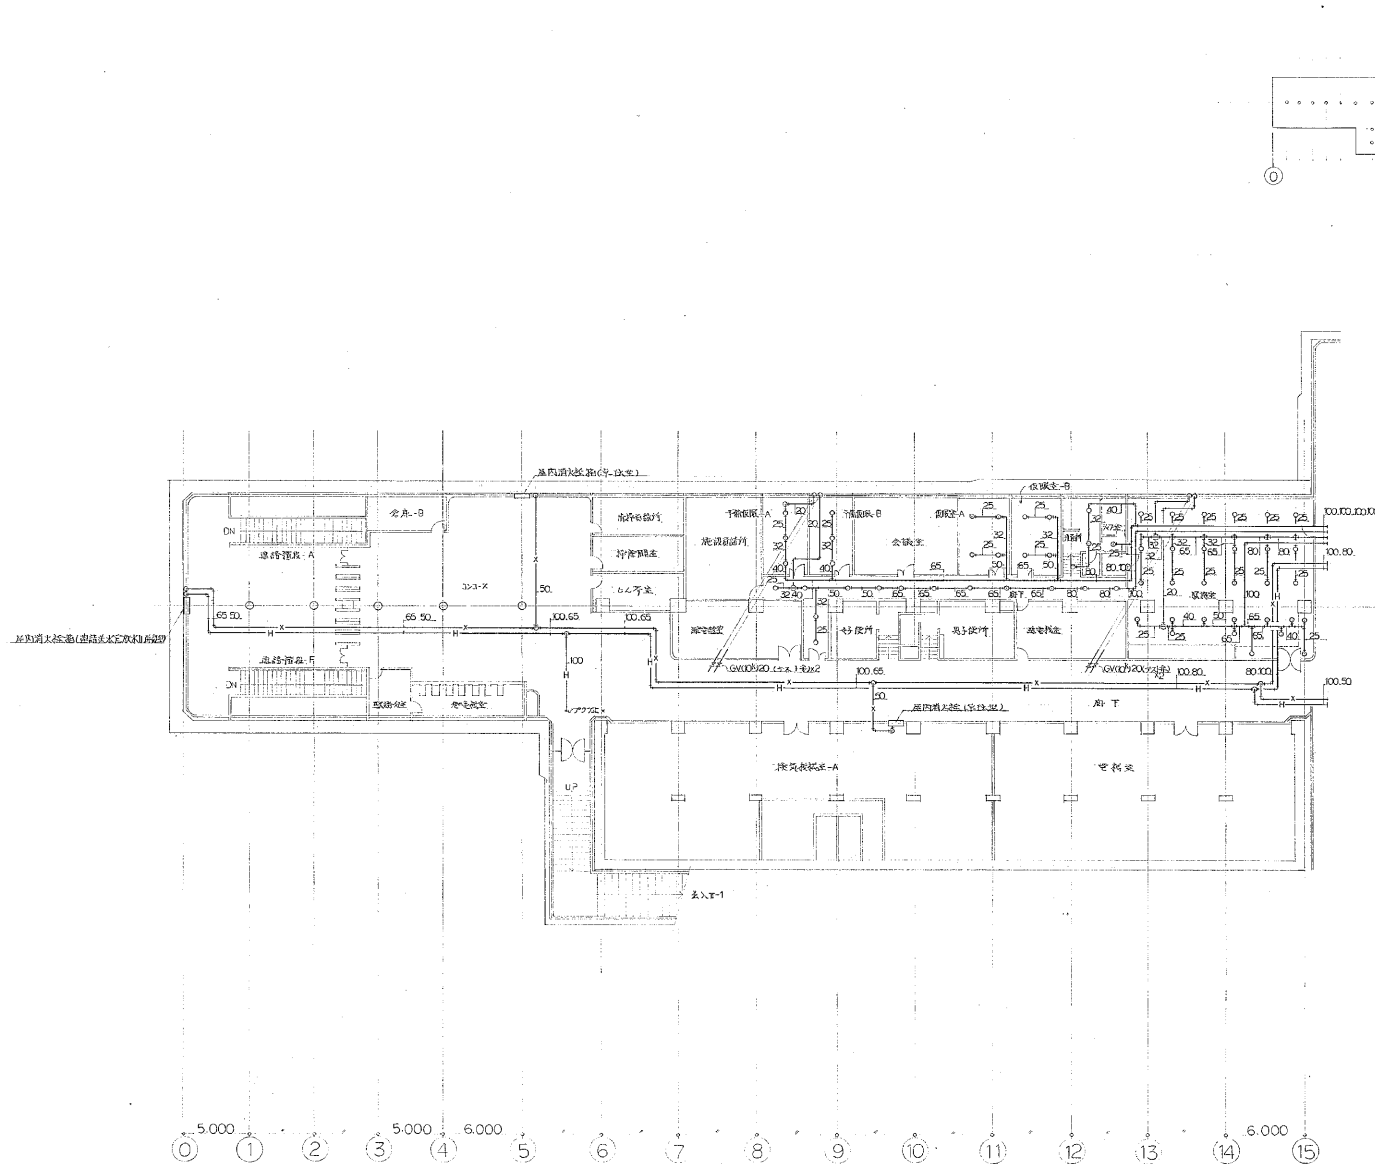


施工図参照番号			
P-45			
工事名	高速電車 大谷地駅給排水衛生設備工事		
図面番付	11	18張中の11	
製図	昭和57年11月30日	縮尺	1:200
図面番付	大谷地駅	図面番付	大谷地駅
御城口建設株式会社 TEL. 2418228			

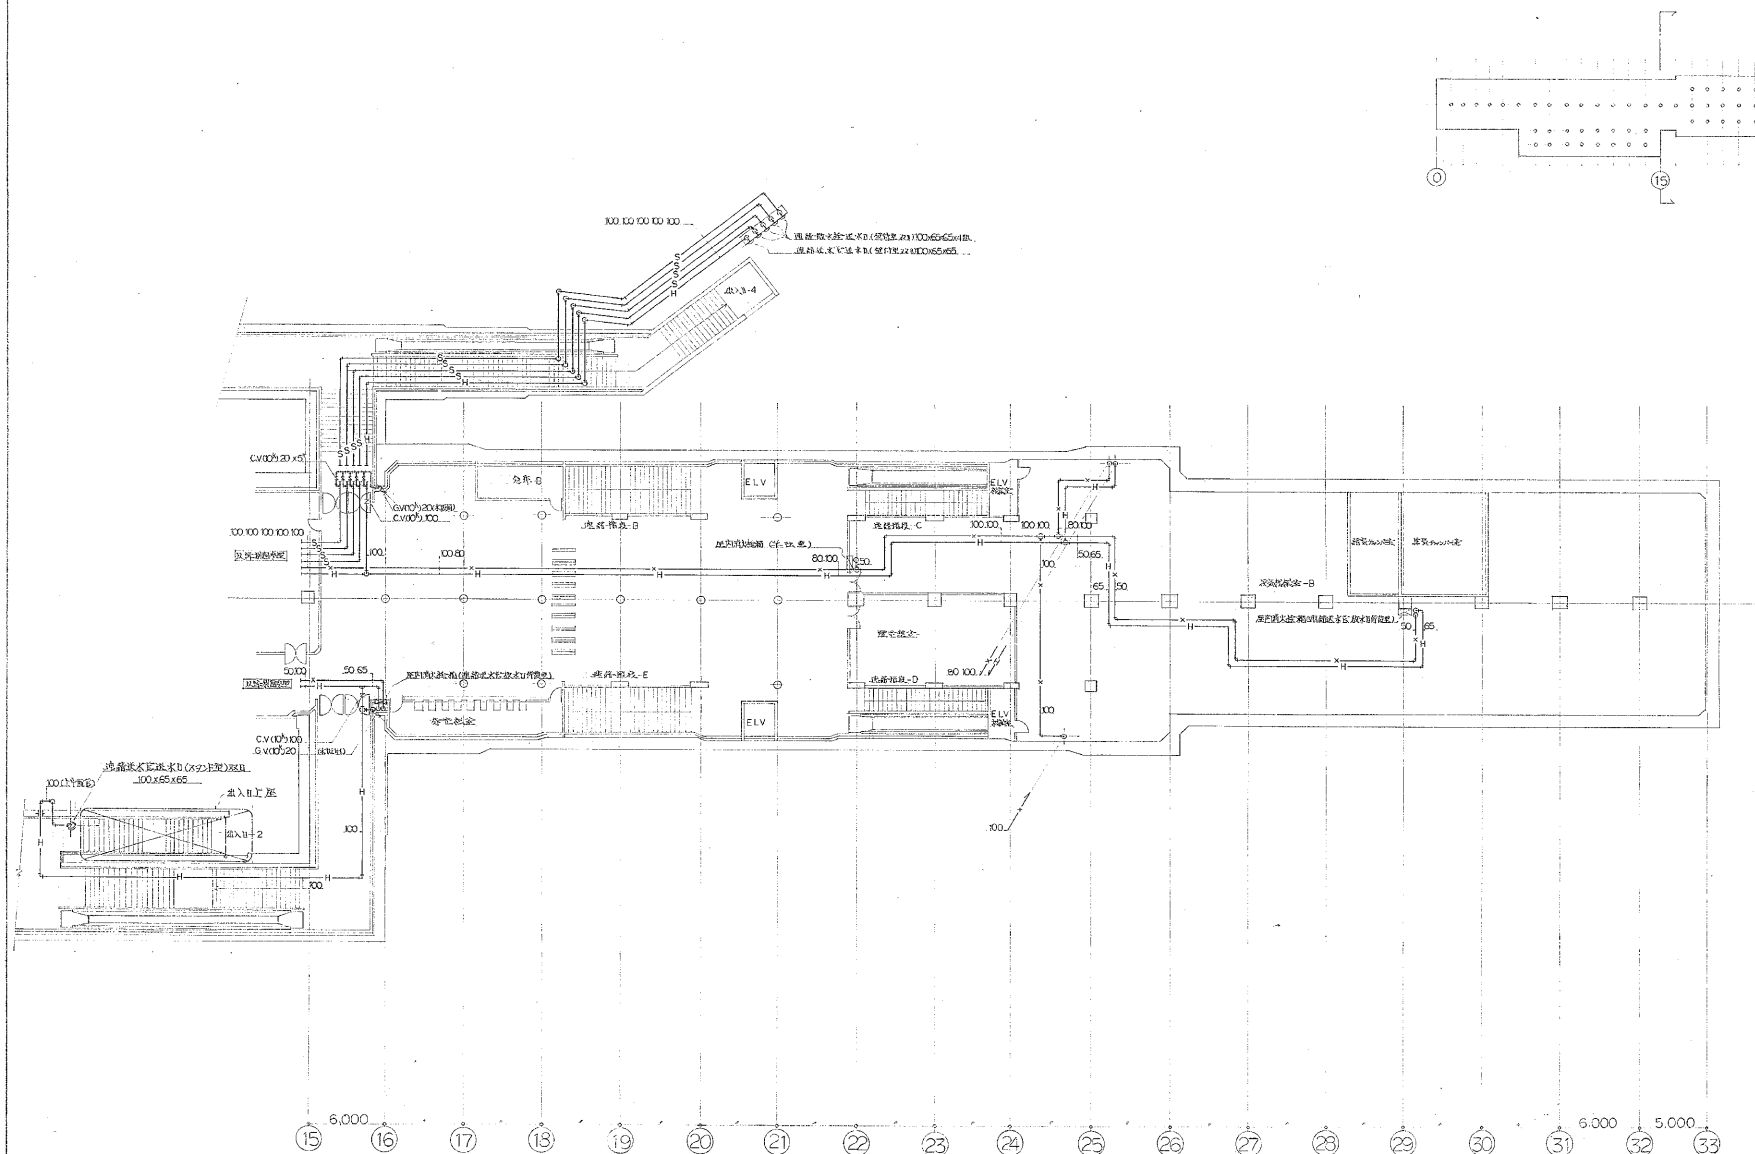


施工図参照番号	
P-5.6.21.22.23.24.26.27.	
工事名	高速電車 大谷地駅給排水衛生設備工事
図面名称	地下1階給排水配管平面図 (B)
図面番号	12 18 葉中の12
訂正	訂正 訂正 訂正 訂正 訂正 訂正
  	
総工務部 研究開発部 TEL 241-8228	

大谷地駅

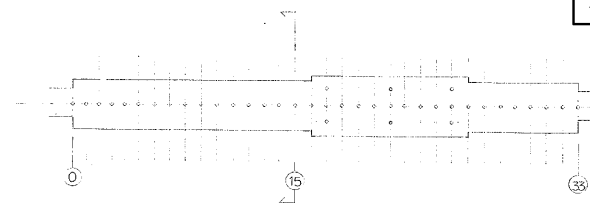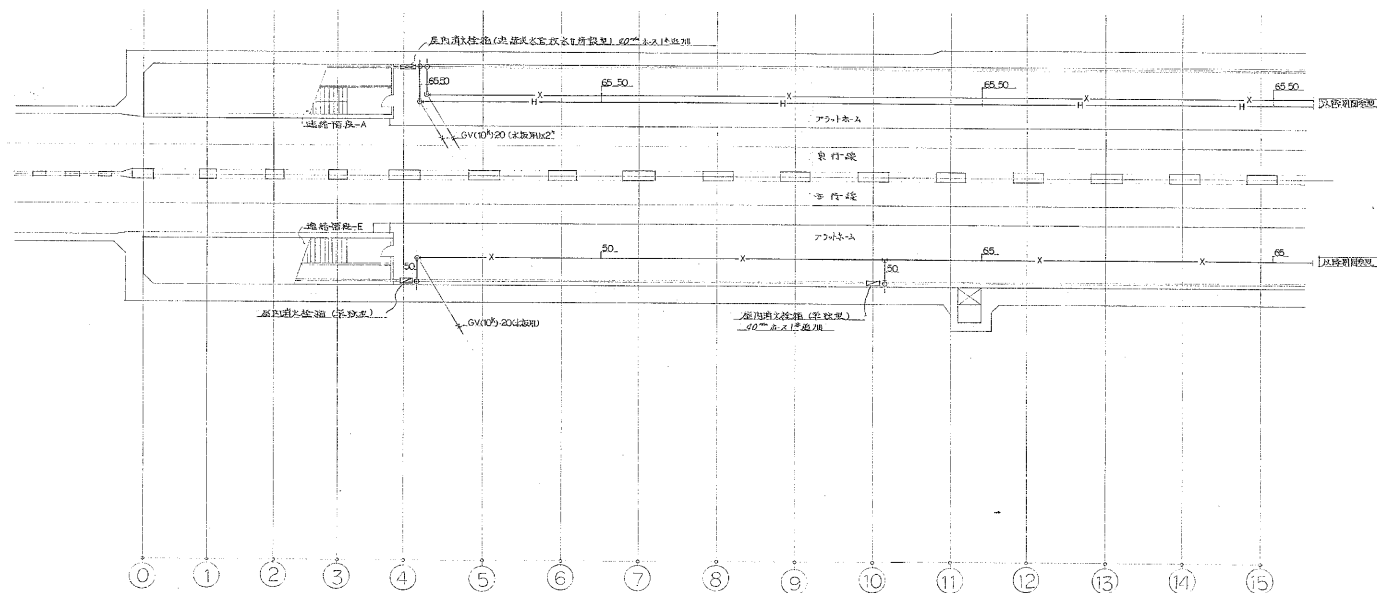



施工関係図書			
P-1.2			
工事番号	55	東横線第	10号
工事名	大谷地駅給排水衛生設備工事		
図面名称	地下2階配水管線図(A)		
図面番号	13	13張中の13	
製図	40057	1:100	尺 1:200
図面番号	40057	1:100	尺 1:200
80 竣工図書関係図書 TEL 241-8228			

大谷地駅

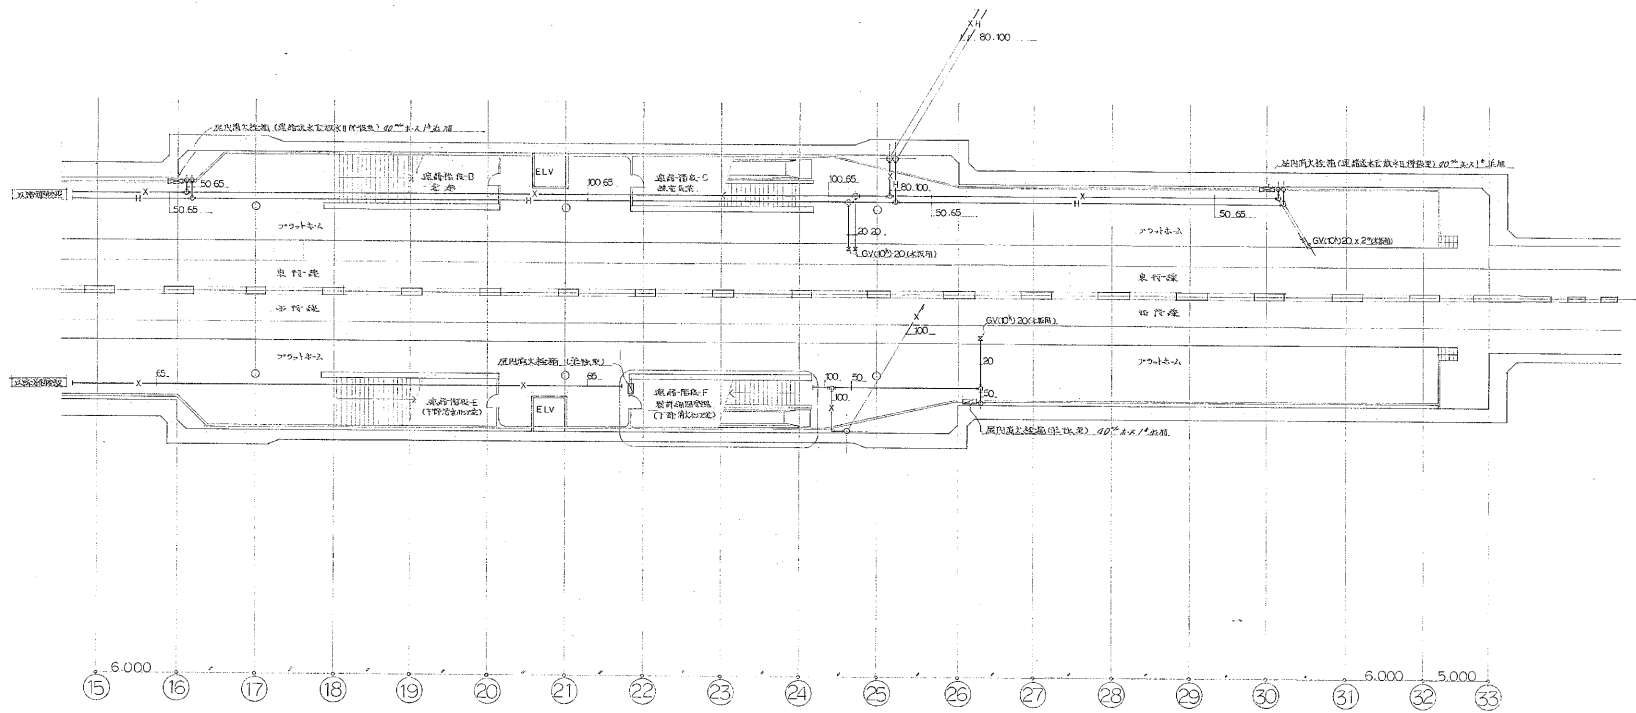

総工図表紙書き	
P-2.3	
工事番号	55 東施第 10号
工事名	大谷地駅給排水衛生設備工事
図面名称	大谷地駅給排水衛生設備平面図 (B)
図面番号	14 18張中の14
図面日付	昭和57年 11月30日
図面尺	1:200
製図者	坂本 大 工 事 課 図 面 係
検査者	坂本 大 工 事 課 図 面 係
承認者	坂本 大 工 事 課 図 面 係
建設口新発原駅建設課 TEL 241-8228	

国术記号	名称	備 考	メーカー
	層内消火栓箱	併設型	燃料と製作所
	耐火入り隠扉	単体型	〃 〃 〃
	排水口	スリット型	〃 〃 〃
	散水ハット	組鉄型	五ヶ所竣工後(株)
	仕切管	T1510 ϕ 2	東洋バルブ(株)
	逆止管	T1510 ϕ 2	〃 〃 〃
	フレックシブル管	スリット型	東フレ(株)
	屋内消火栓	水栓内準部組設	日本組管(株)
	通気逆水栓	〃 〃 〃	〃 〃 〃
	逆起散水管	〃 〃 〃	〃 〃 〃
	排水管	〃 〃 〃	〃 〃 〃

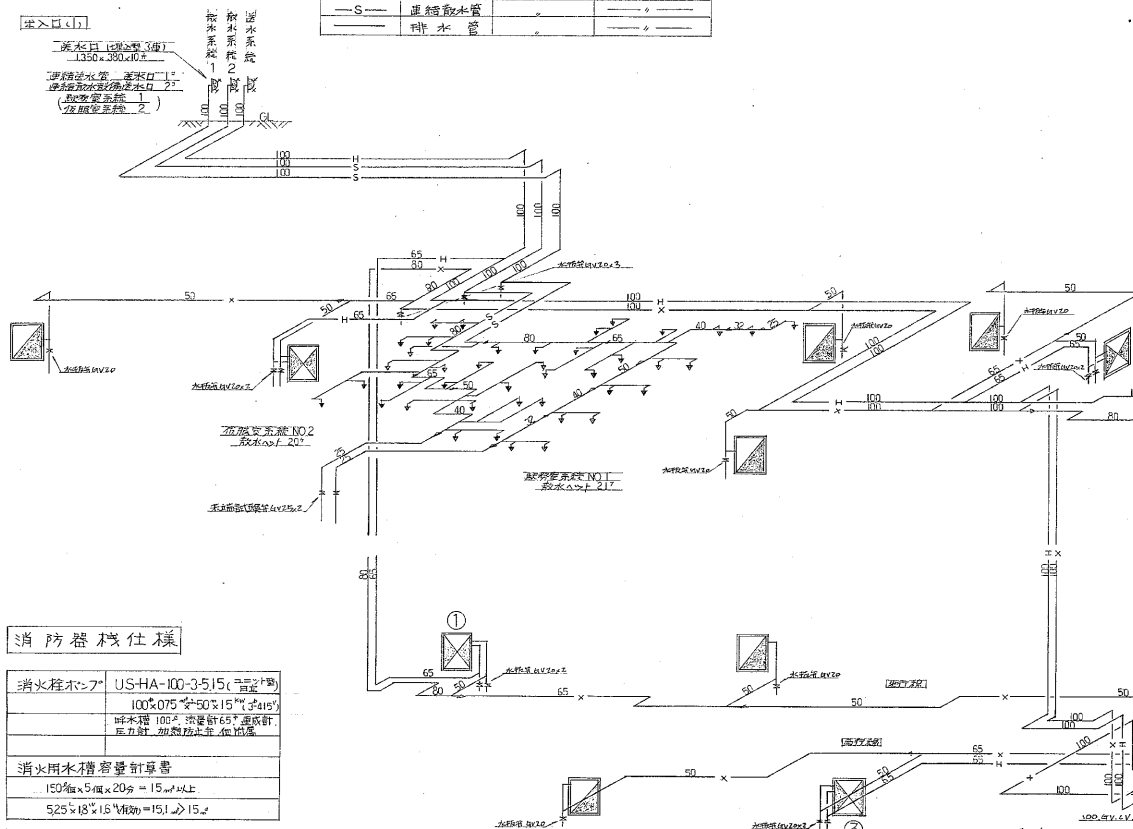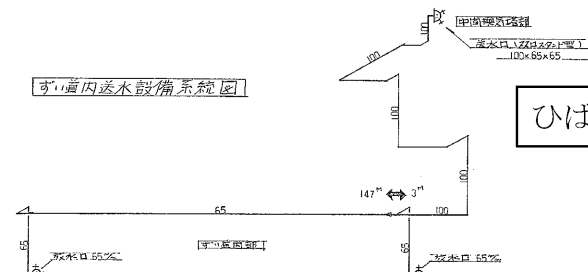


消火栓ポンプ	US-HA-100-3515 (=100×35×15) 100×75×50×15 (=415) 吸水径 100φ 流量計 65φ 通成計 圧力計 加圧防止弁 圧留弁
消火用水槽容量計算書	
$150 \text{ 個} \times 5 \text{ 個} \times 20 \text{ 分} = 15 \text{ 分以上}$ $5.25 \times 18 \times 16 \text{ 分} = 15 \text{ 分} > 15 \text{ 分}$	

屋内消火栓箱 (併設型)			屋内消火栓箱 (単独型)			その他器具		
消火栓箱	1035 ^{内径} ×1800 ^{外径} ×310 ^{奥行} 又は 65 ^{内径} ×250 ^{外径} ×310 ^{奥行}	1	消火栓箱	804 ^{内径} ×1450 ^{外径} ×200 ^{奥行} 又は 65 ^{内径} ×250 ^{外径} ×310 ^{奥行}	1	排水口	3寸 (外径φ 110 ^{内径} 1350 ^{外径} 380 ^{奥行} 10 ^寸)	1
消火栓専用バルブ	並式 内径φバルブ 65 ^{内径} ×250 ^{外径}	1	消火栓バルブ	並式 内径φバルブ 40 ^{内径} ×250 ^{外径}	1	“	4寸 (外径φ 110 ^{内径} 800 ^{外径} 380 ^{奥行} 10 ^寸)	1
消火栓バルブ	並式 内径φバルブ 40 ^{内径} ×250 ^{外径}	1	ホース	ホース 40%×15 ^{内径}	2	“	並式 内径φバルブ 100 ^{内径} 65 ^{外径} 65 ^{奥行}	1
ホース	ホース 65%×20 ^{内径}	2	ノズル	並式 ノズル 40%×13 ^{内径}	1	“	“	“
ホース	ホース 40%×15 ^{内径}	2	ホース	ホース 40%×22 ^{内径}	1	放水口	並式 内径φバルブ 65 ^{内径} ×250 ^{外径}	2
噴霧ノズル	並式 可変噴霧式 ホースノズル 65%×14 ^{内径}	1	ホース	ホース 40%×22 ^{内径}	1	散水ヘッド	N SP 5 (並式 可変噴霧式) 内径φ 下向	4
ノズル	並式 可変噴霧式 ホースノズル 65%×14 ^{内径}	1	ホース	ホース 40%×22 ^{内径}	1			
ホース	ホース 40%×22 ^{内径}	1						
ホース	ホース 40%×22 ^{内径}	1						
計		6組	計		10組			

消火系統圖 (1)
NO SCALE (7)

工事番号	55 東施第 7 号		
工事名	高速度車 ひびりが丘駅給排水衛生設備工事		
図面名称	消火系統図		
図面番号	7	20 葉中の 7	
製図者	岡和年	日録	R [NO: SCALE]
主任技師	現地技師	監理	施主
			
桜井工業(株)机出張所 TEL (011) 742-6992			


ひばりが丘駅

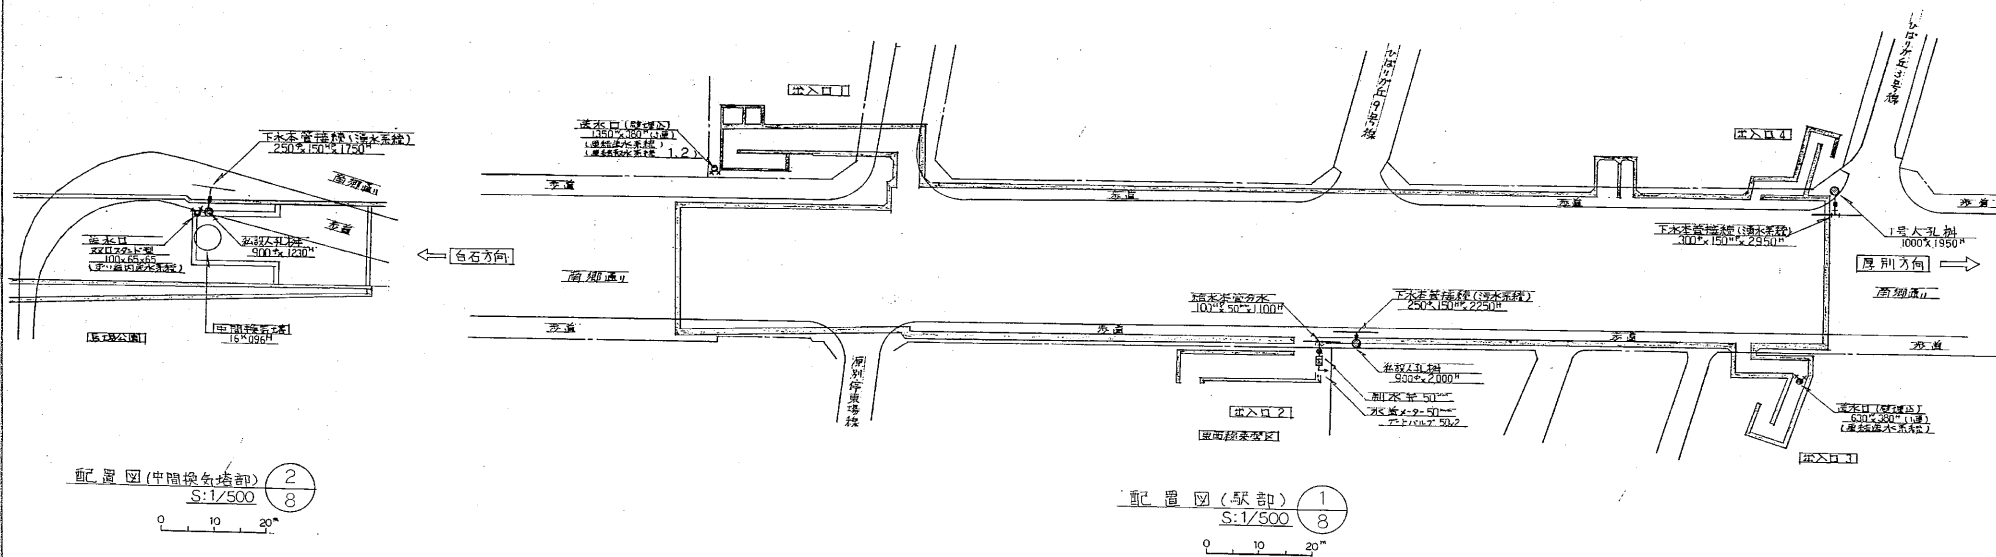

施工圖參照索引	施-2
	施-22
	施-27
	施-28
	施-29
	施-30

工事番号	55 東 施 第 7 号				
工事名	高速電車 ひびかり丘駅給排水衛生設備工事				
図面名称	配電図				
図面番号	8	20 葉中: 0.8			
製	図	昭和	年	月	日
主計担当者	成岡代理人	作	尺	1/500	
			印	作	図
概井工業(株)札幌出張所					
TEL (011) 742-6092					

ひばりが丘駅

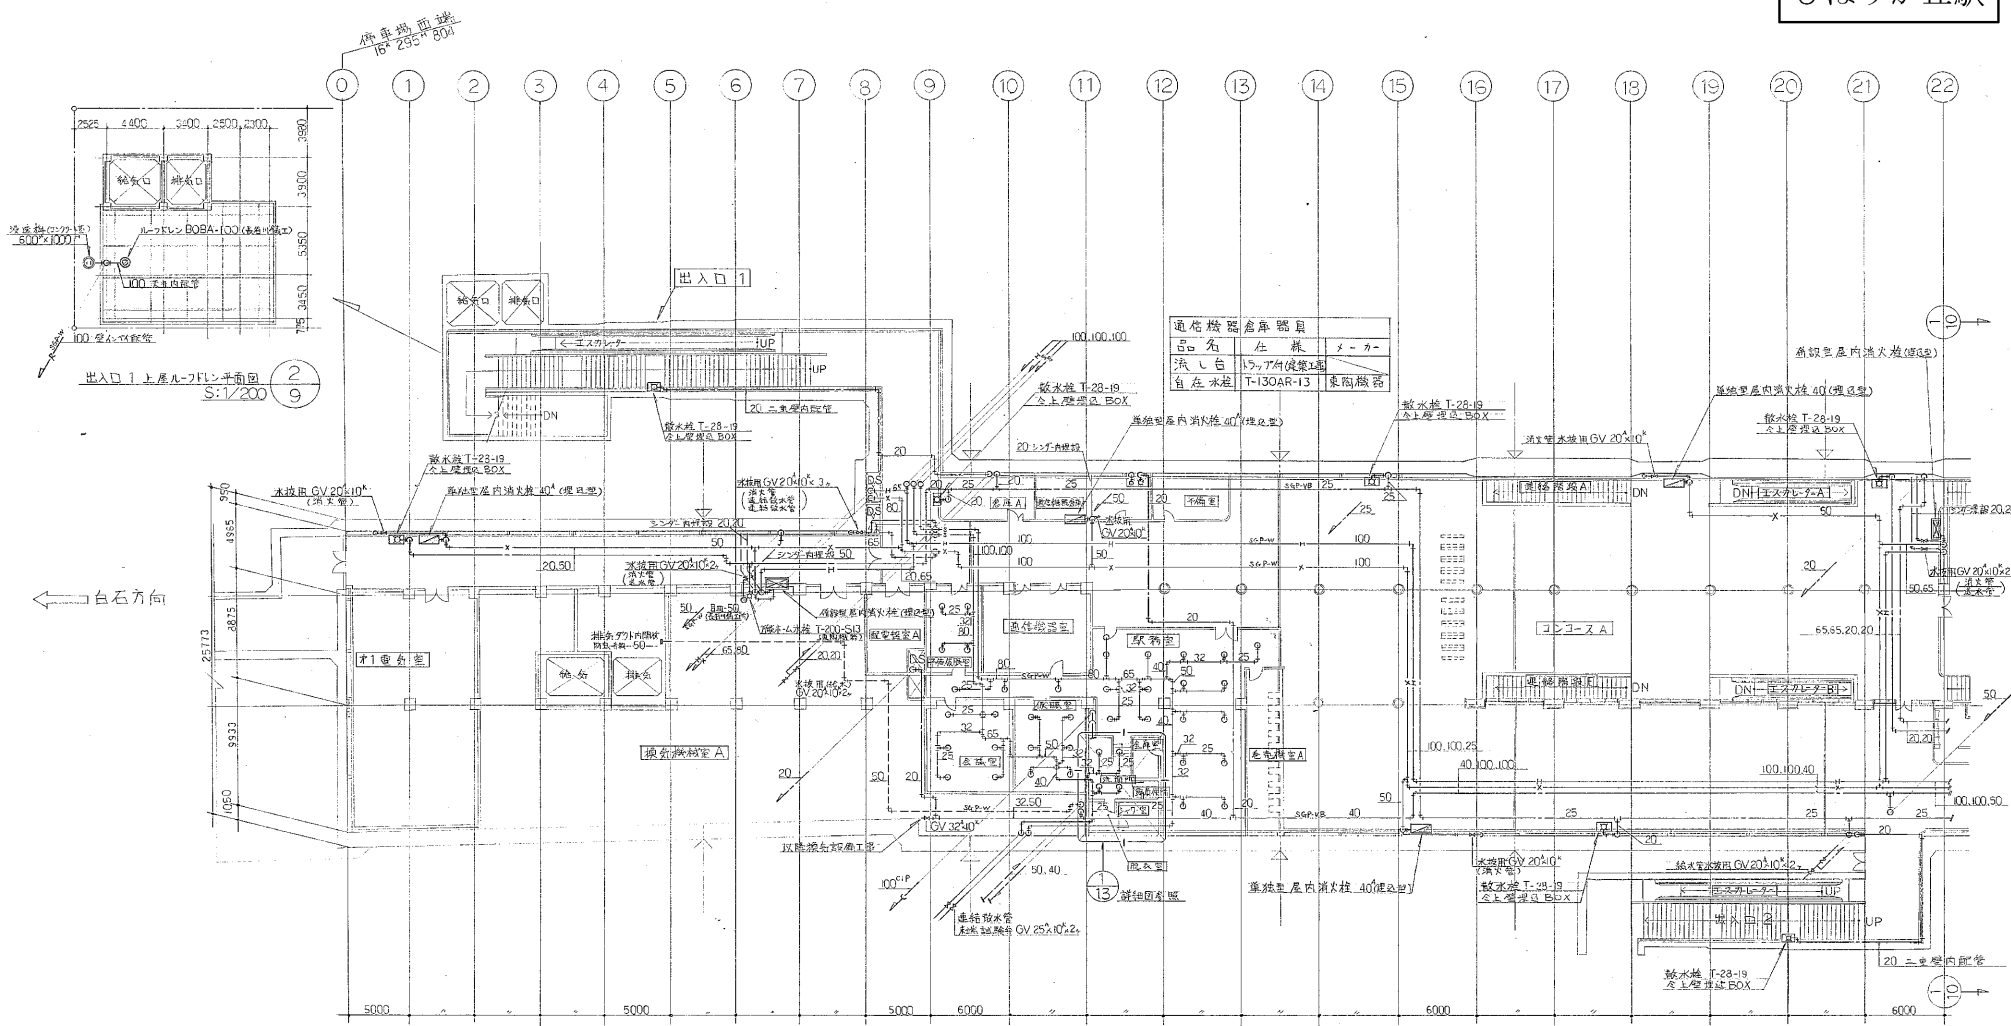

品名	仕様	メーカー
流し台	1500mm幅 1槽	東陶機器
自來水栓	T-130AR-13	東陶機器

室名	個数
予備板部屋	4
会議室	5
仮眠室	5
洗面所	4
駅務室	21

施-5
施-6
施-14
施-21
施-27

地下1階平面図 (給水, 排水, 消火) - 1 -

S: 1/200


0 5 10

工事番号	55 東武線第 7 号
工事名	高速電車
図面名称	ひばりが丘駅給排水衛生設備工事
図面番号	地下1階平面図 (給水, 排水, 消火) - 1 -
図面番号	9 120 第 9 の 9
製図者	年月日
承認者	年月日
監理者	年月日
設計者	年月日

磁井工業(株)札幌出張所 TEL (011) 742-6932

1085

ひばりが丘駅

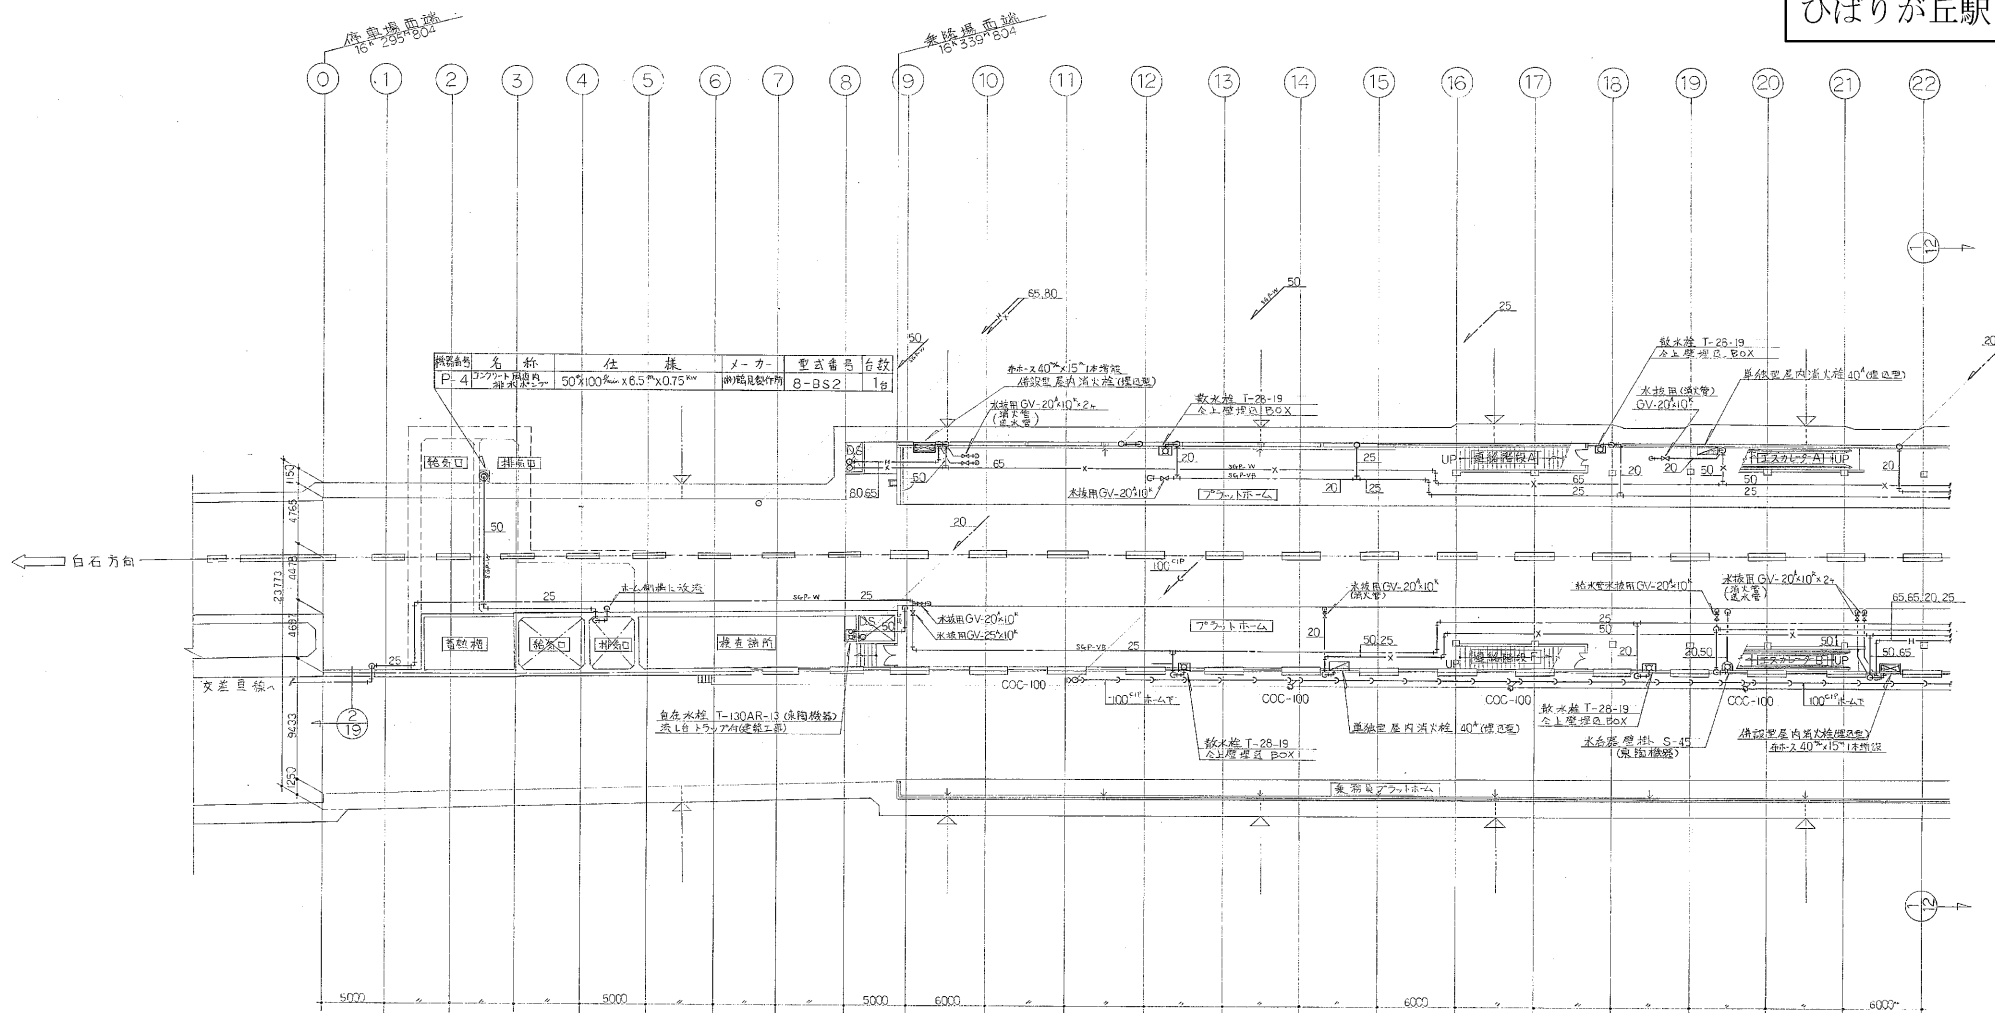

地下2階平面図(給水、排水、消火) - 1 -


S: 1/200

0 5 10m



施-8
施-9
施-19
施-21

工事番号	55 東武線第 7 号
工事名	高層電車 ひばりが丘駅給排水衛生設備工事
図面名称	地下2階平面図(給水、排水、消火) - 1 -
図面番号	11 20 葉中の 11
校井工業(株)札幌出張所	TEL 011-742-6092


新さっぽろ駅中間換気所

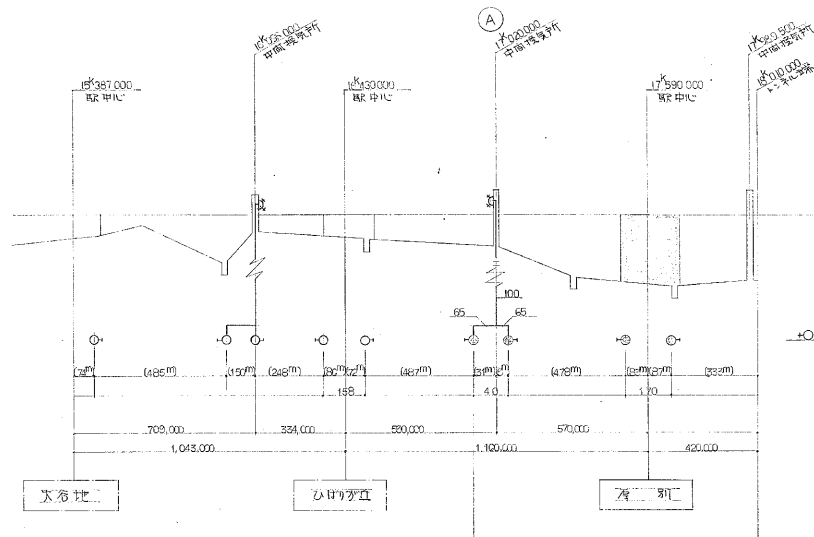

連結水管 配管図 1
NO: SCALE 27

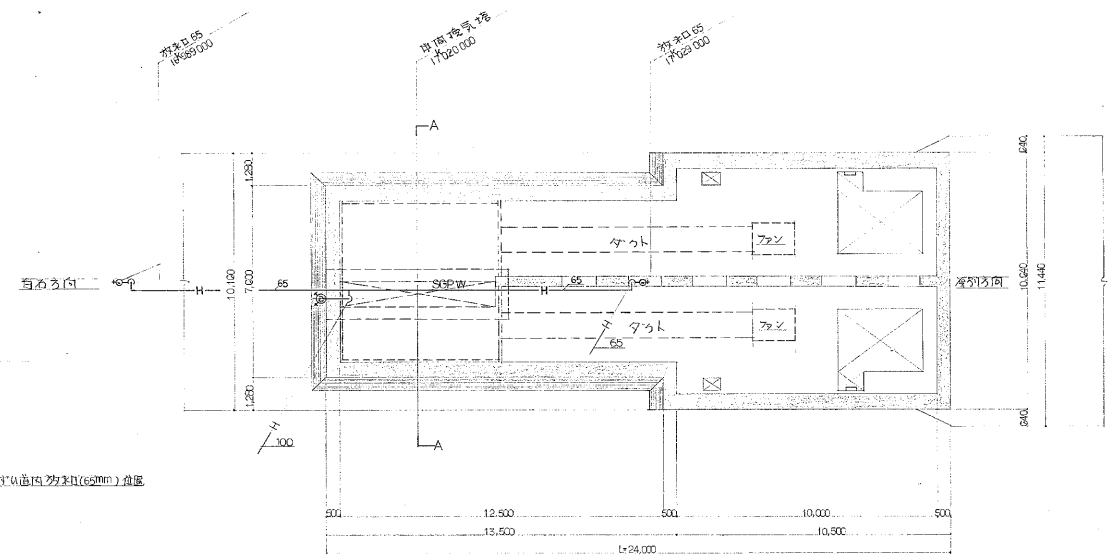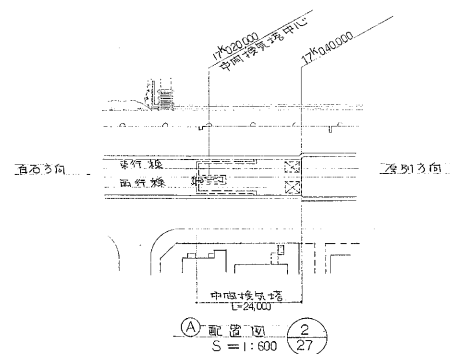


(A) 平面图比例尺 $S=1:100$

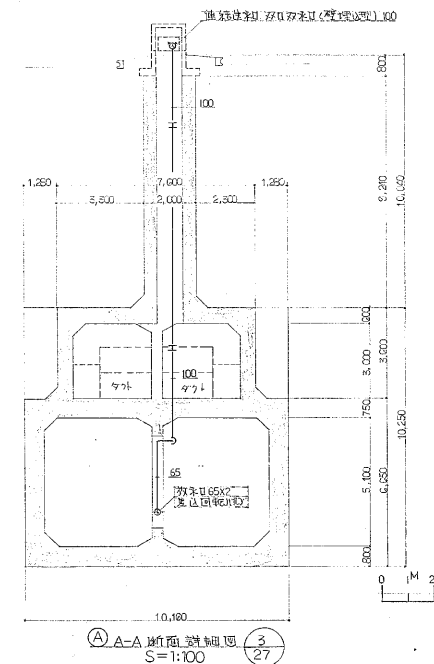


④ A-A 断面詳細圖 $S=1:100$ 3
27

登録証工機NO 5-2	

參照施工程 NO H-11,12

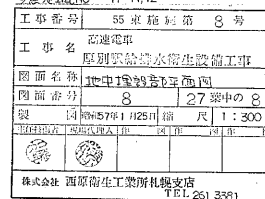

新さっぽろ駅

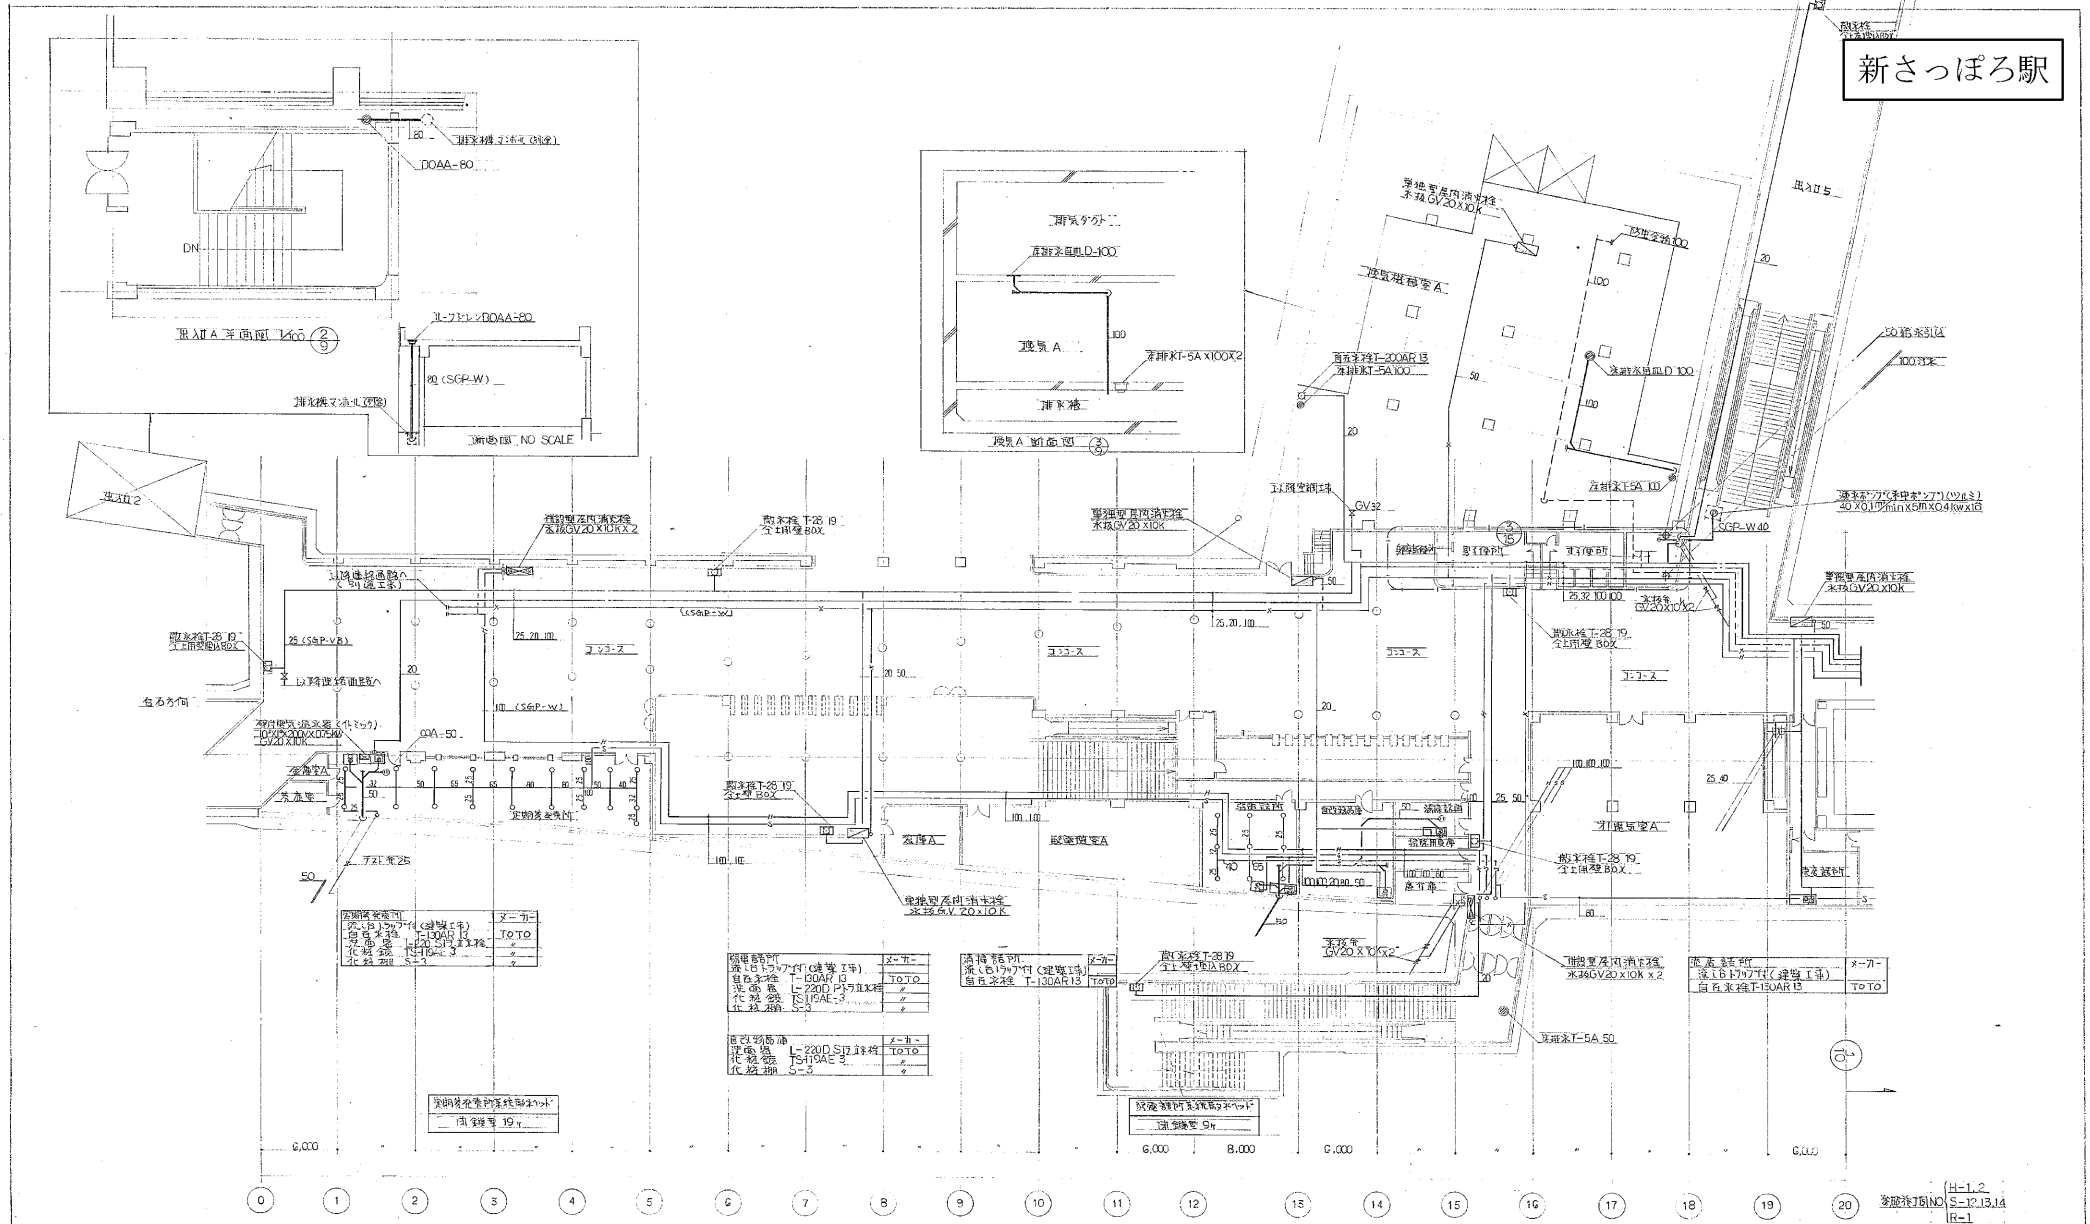

乗車待合室	トイレ
乗車待合室	トイレ
地下1階平面図-1- 1/9
S=1:200





工事番号	55 東武線第 8 号
工事名	新さっぽろ駅 地下1階平面図
図面番号	9 27 第2号
縮尺	1:200
作成会社	西原高生工業所札幌支店
TEL	2513361

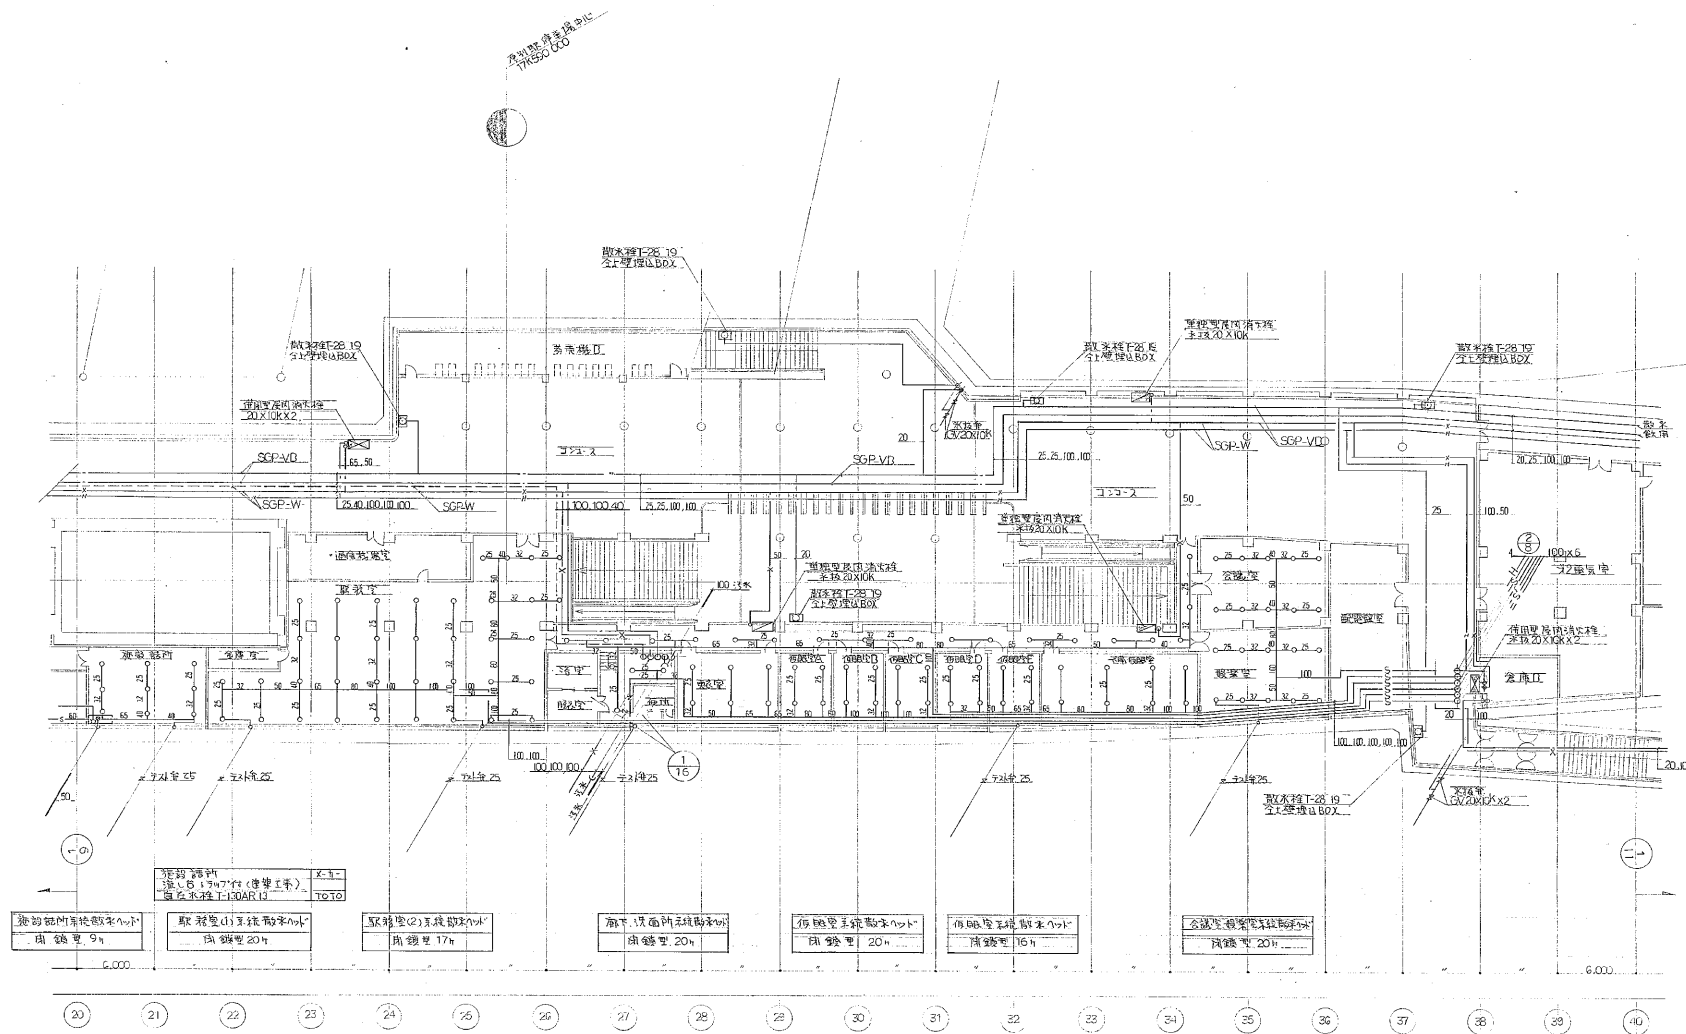

地下1階平面図 -2- 1/10
S=1:200



参照図面NO.	H-3.4 S-12.13.14 C-2.3.4.5.6
工事番号	55東線第8号
工事名	高速電車 原野駅設備整備工事
図面名称	地下1階平面図 -2-
図面番号	10
図面寸法	2750x1000
縮尺	1:200
製図者	西原衛生工業所札幌支店
検査者	TEL 261-2381

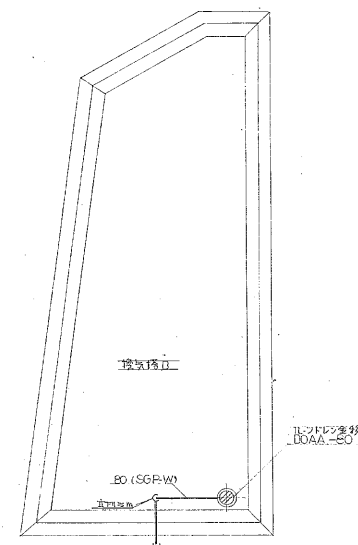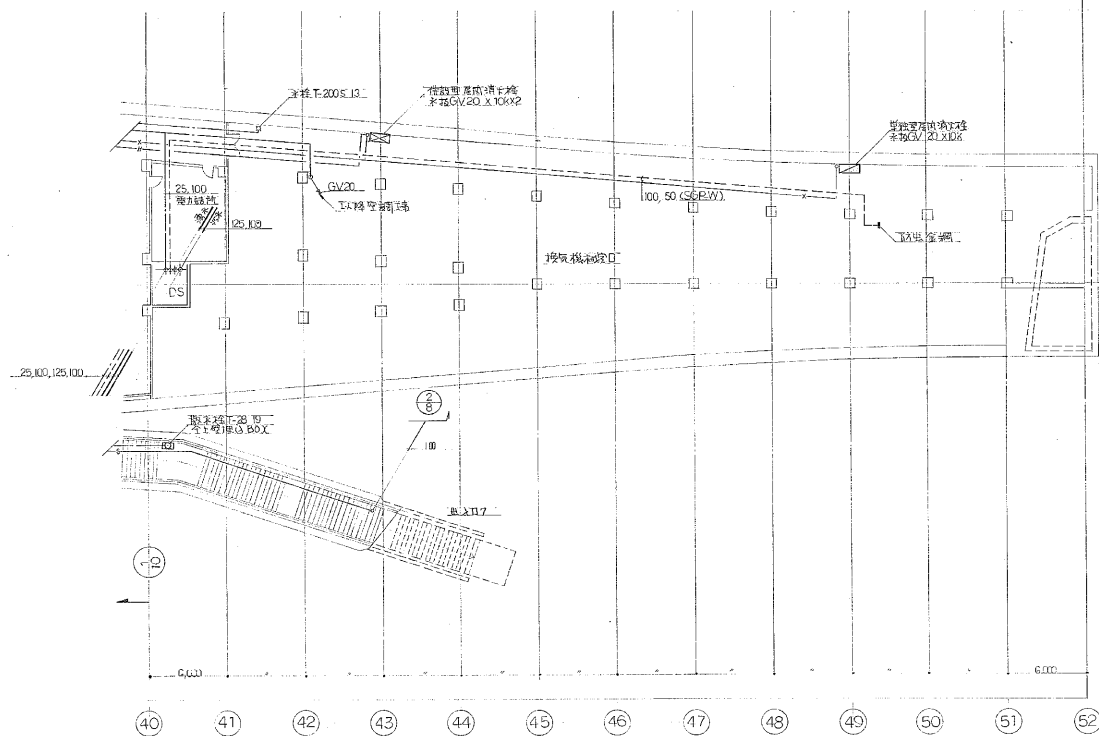


換気ダクトの断面図
S=1:50

地下1階平面図-3-
S=1:200



全図紙(図NO)	H-5 S-12, 13, 14 R-6
工事番号	55 建設第 8 号
工事名	高層ビル 厚別駅給排水衛生設備工事
図面番号	地下1階平面図-3-
図面番号	11 27 表中の11
縮尺	1:200
作成者	株式会社 西原衛生工業所札幌支店


新さっぽろ駅

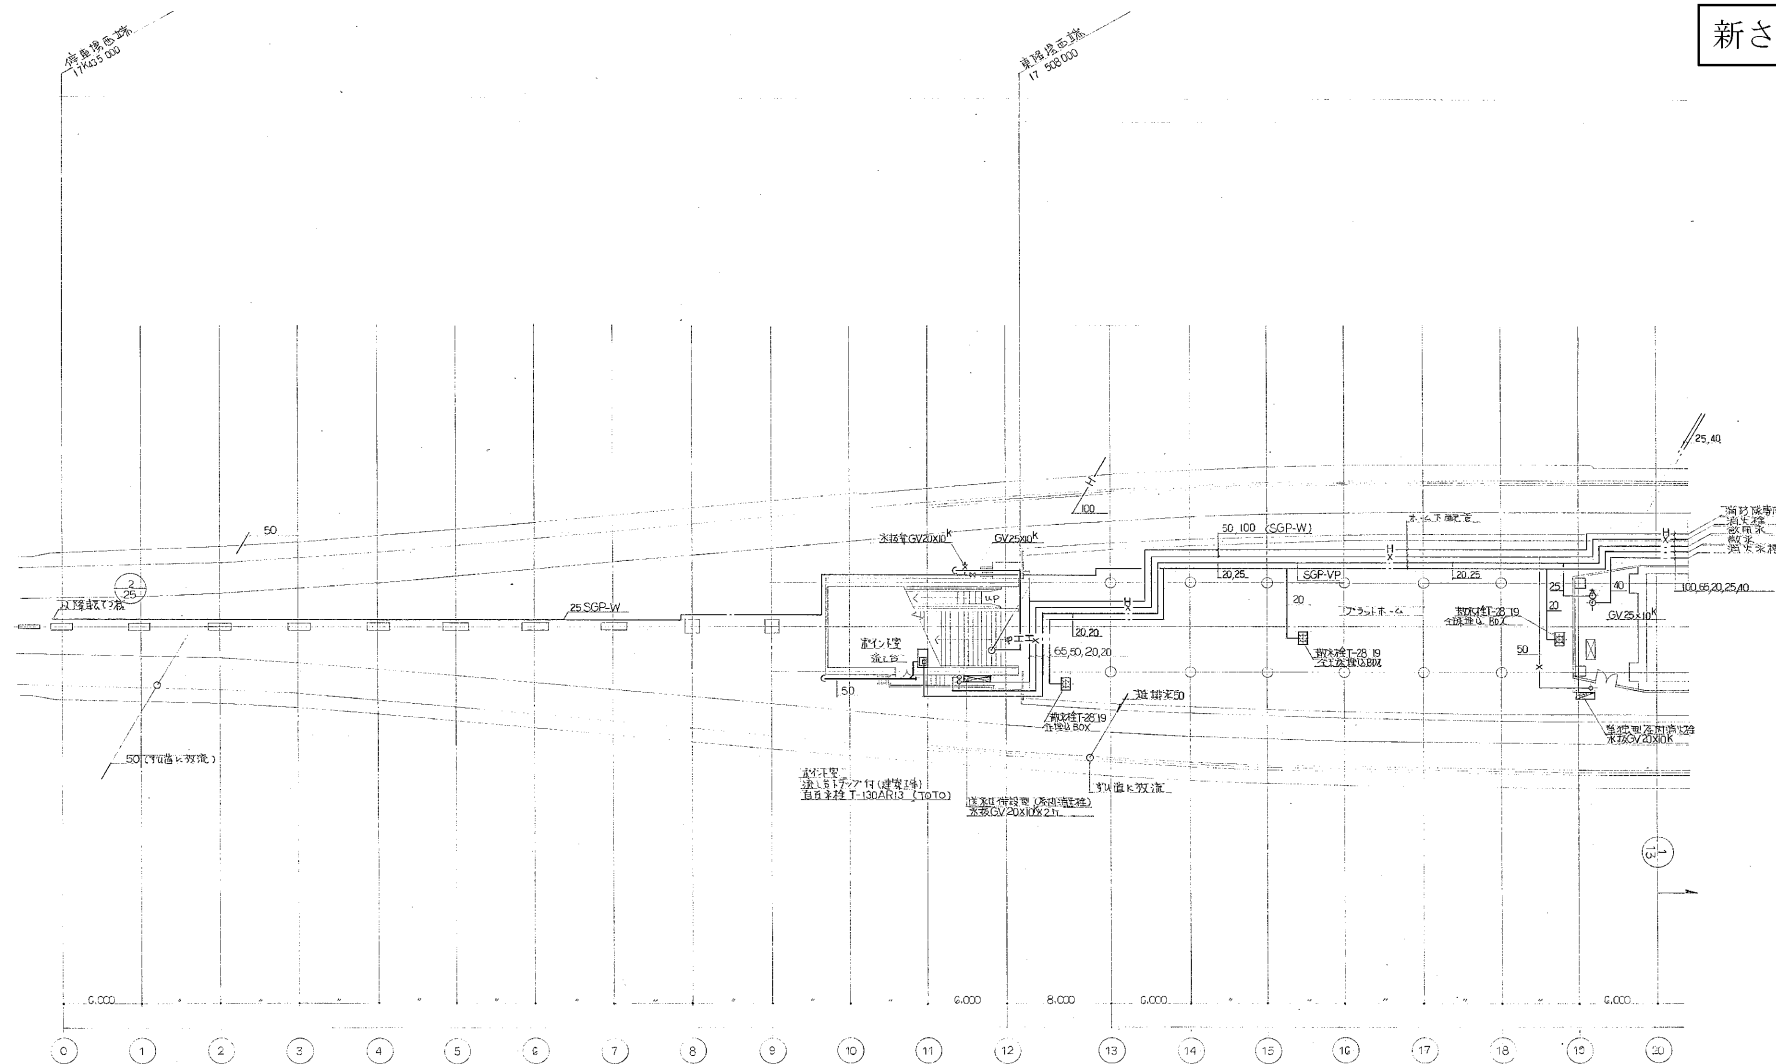

地下2階平面圖-1- $\frac{1}{12}$
S=1:200




発注所 工機 NO. H-67 S-12 13,14	
工事番号	55 東 堀 第 8 号
工事名	高速電車 原形製作工事衛生設備工事
図面名称	地下2階平面図 — 1 —
図面番号	12 27 菜中の12
製 図 者	5757 1 025 橋 尺 1:200
主任技師 田中 隆夫  	監 理 者 西原 啓生 
株式会社 西原衛生工業所 札幌支店 TEL. 261-3331	

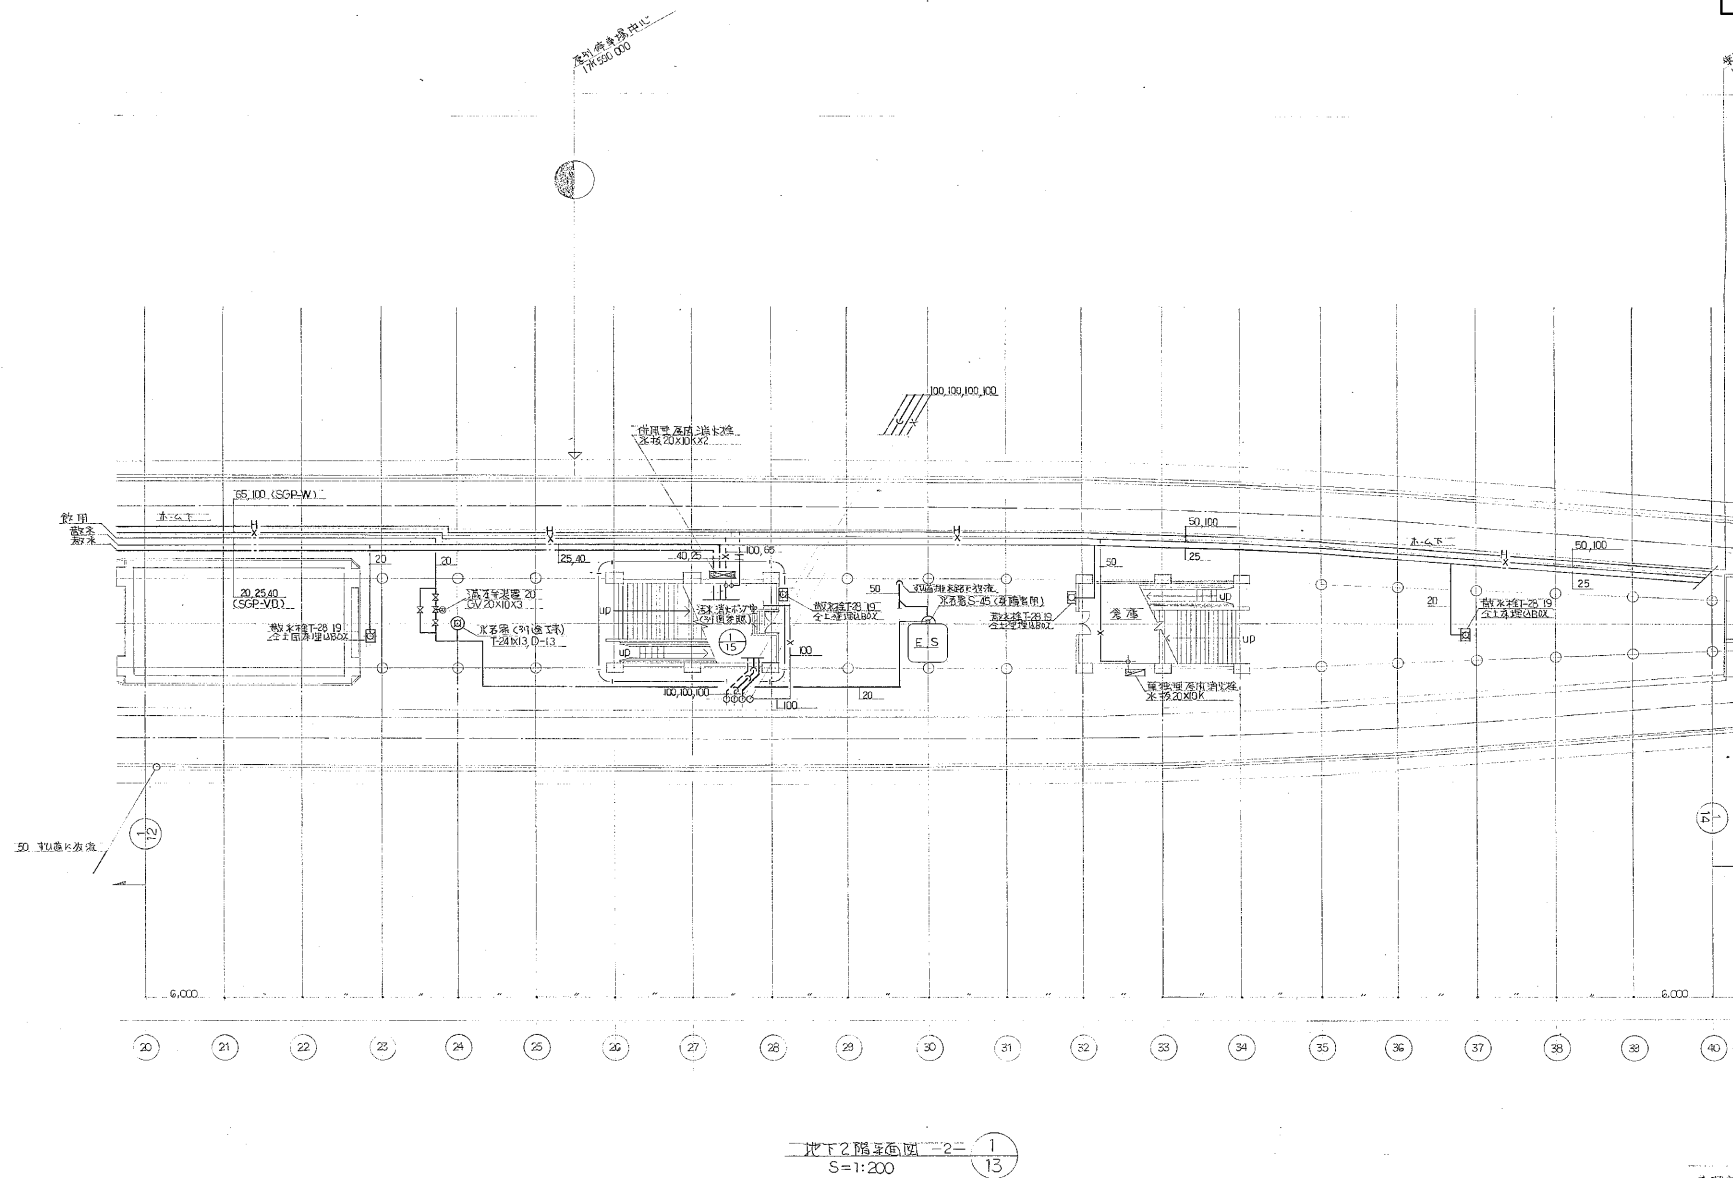

登録簿通し番号 14-8-9 登録簿通し番号 15-12-13,14	
工事番号	55 東松原第 8 号
工事名	高速電車 別荘地給排水衛生設備工事
図面名称	地下2階平面図 2
図面番号	13 27 表中の13
製図期	昭和57年11月25日 縮尺 1:200
1/2500 縮尺	製図者 西原 功正
 	
株式会社 西原衛生工業所札幌支店	TEL 261-3881

新さっぽろ駅

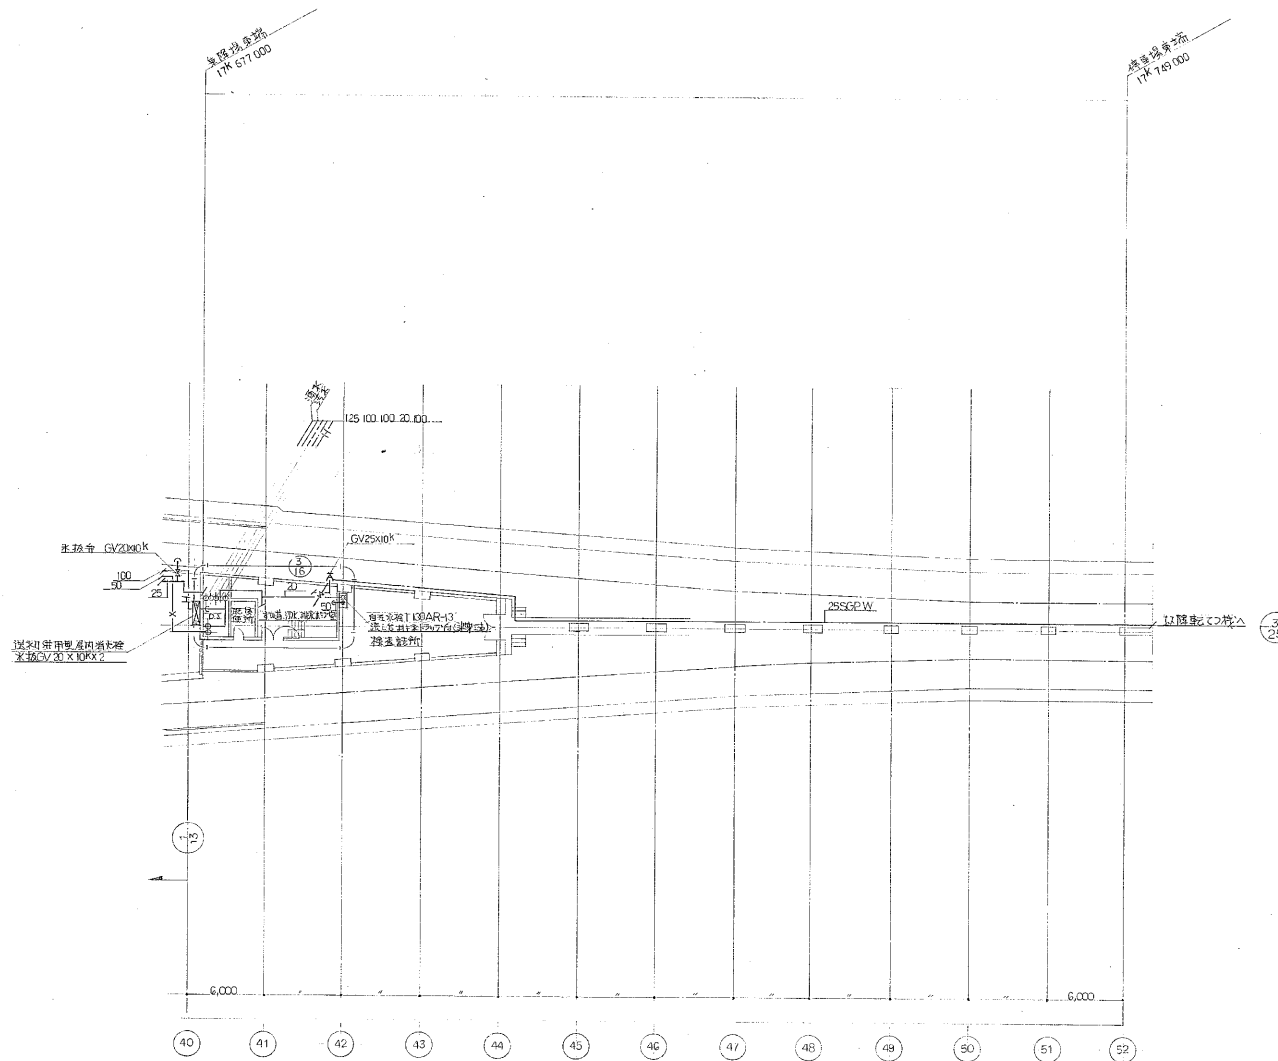


地下2階平面図 -3- 1
14




工事番号		55 東 橋 筋 第 3 号	
工事名		高速電車 厚別駅給排水衛生設備工事	
図面名称		地下2階平面図 - 3 -	
図面番号		14	27 表中の14
製 図	国 際 協 定 年 月 日 25 日	尺 1 : 200	
日付	年 月 日	日 月 年	日 月 年
			
株式会社 国際衛生工事業利便支店			
TEL 261-3331			


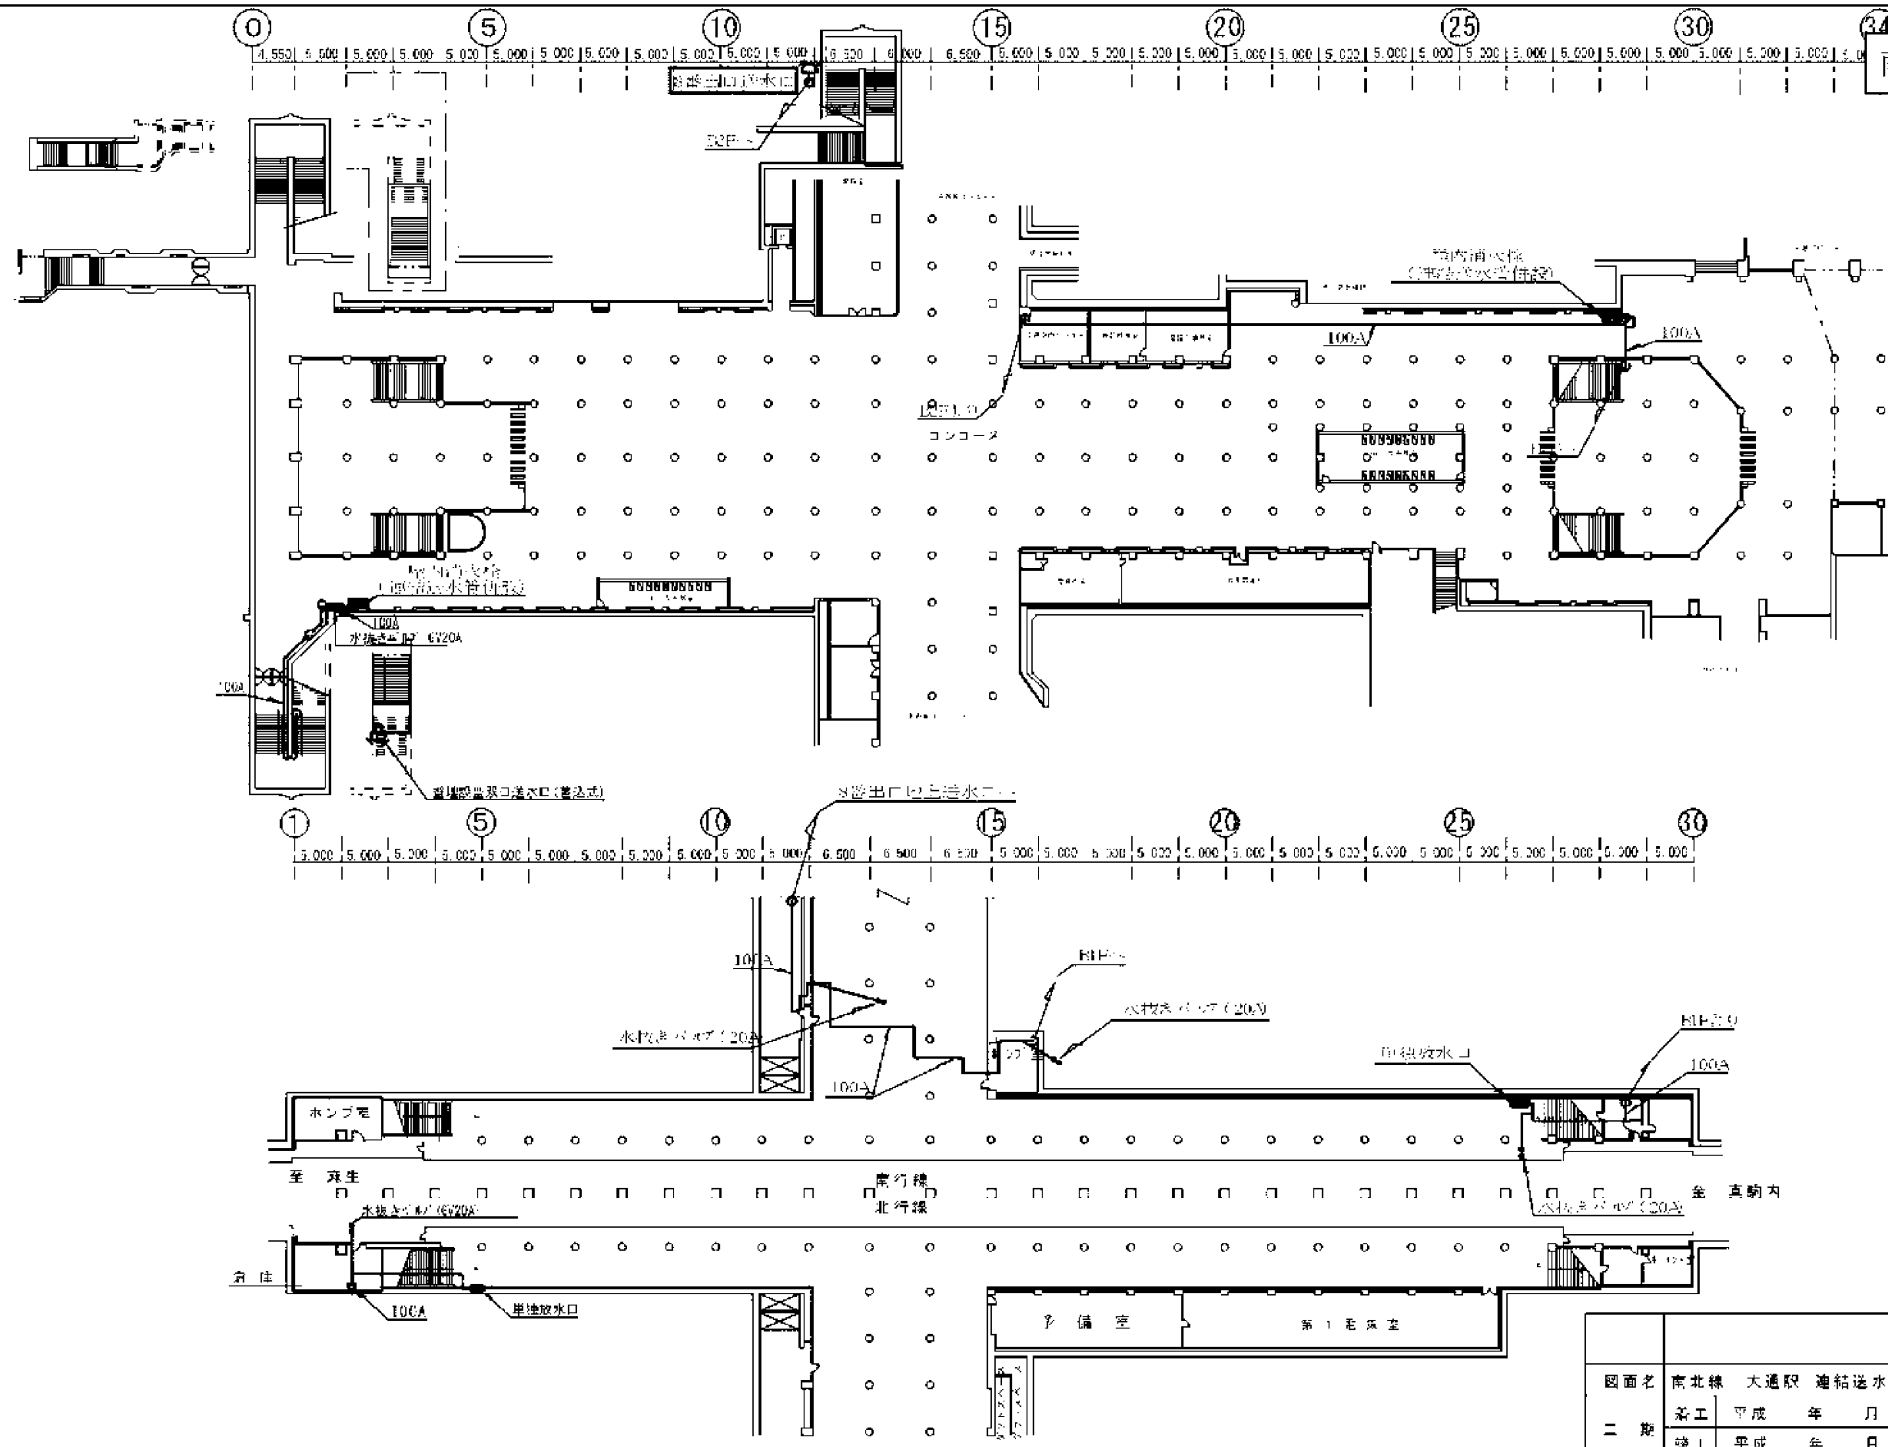

図面名	南北線 大通駅 連絡送水管配管区				
二 期	第 工	平成	年	月	日
	竣 工	平成	年	月	日
株式会社第一エンジニアリング					製図


南北線さっぽろ駅 連送配管図(1/600)

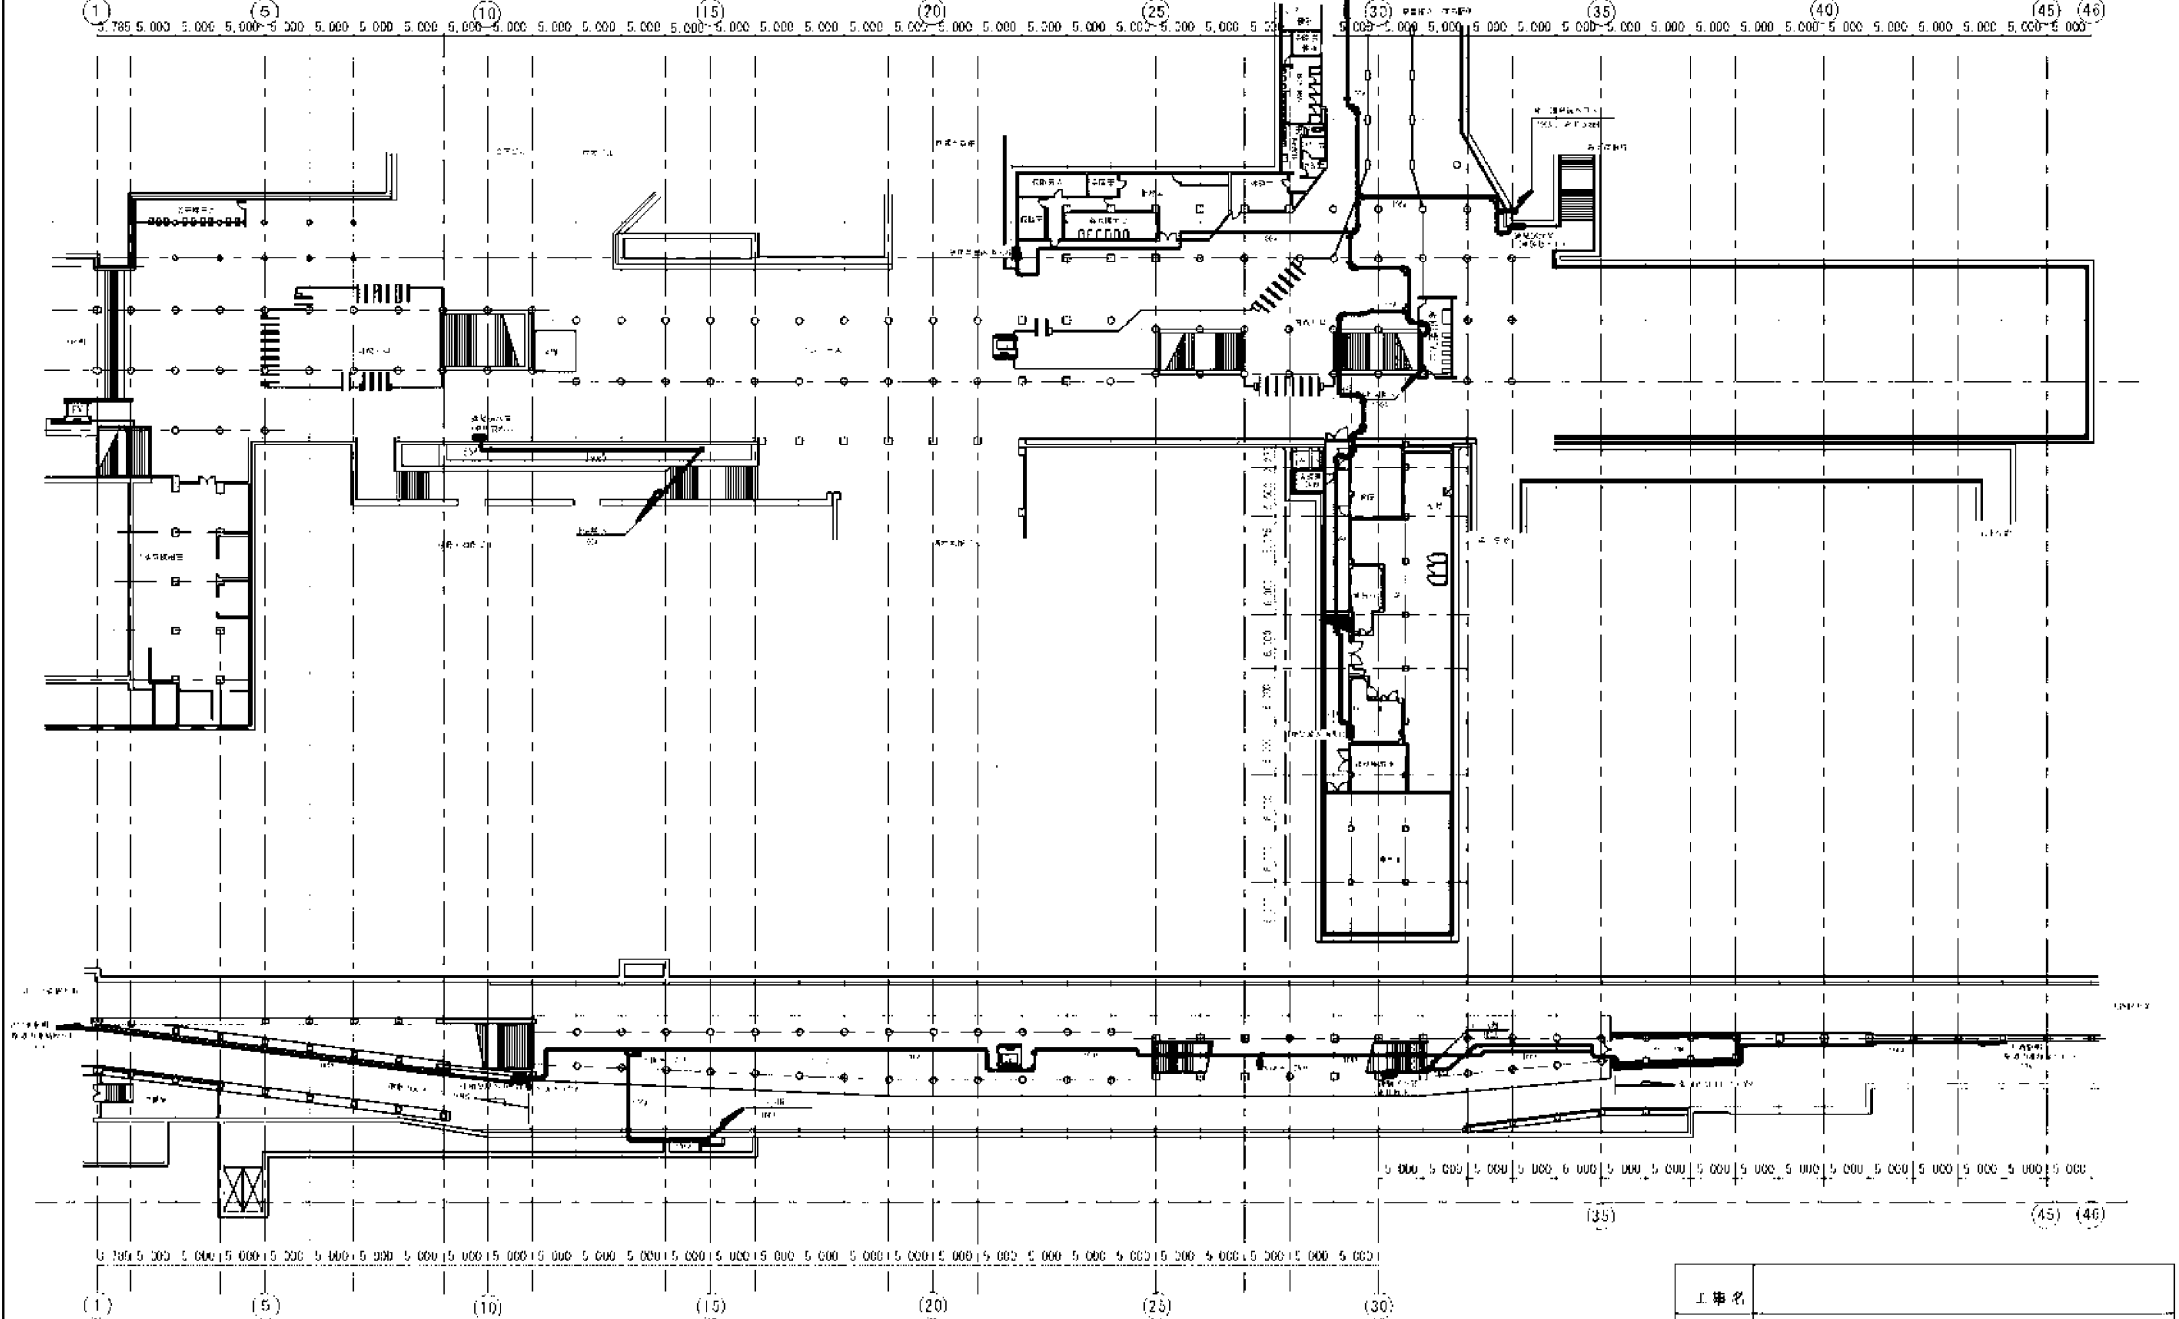


工事名			
区画名	(南) さっぽろ駅 連送配管図		
1. 期	第 二	平成 26 年 4 月 日	縮尺 1/600
	第 二	平成 26 年 4 月 日	区画
株式会社第一エンジニアリング			製図 鳥 橋

南北線さっぽろ駅連結送水配管平面図 (1/600)

(東豊線さっぽろ駅連絡通路 配管図)

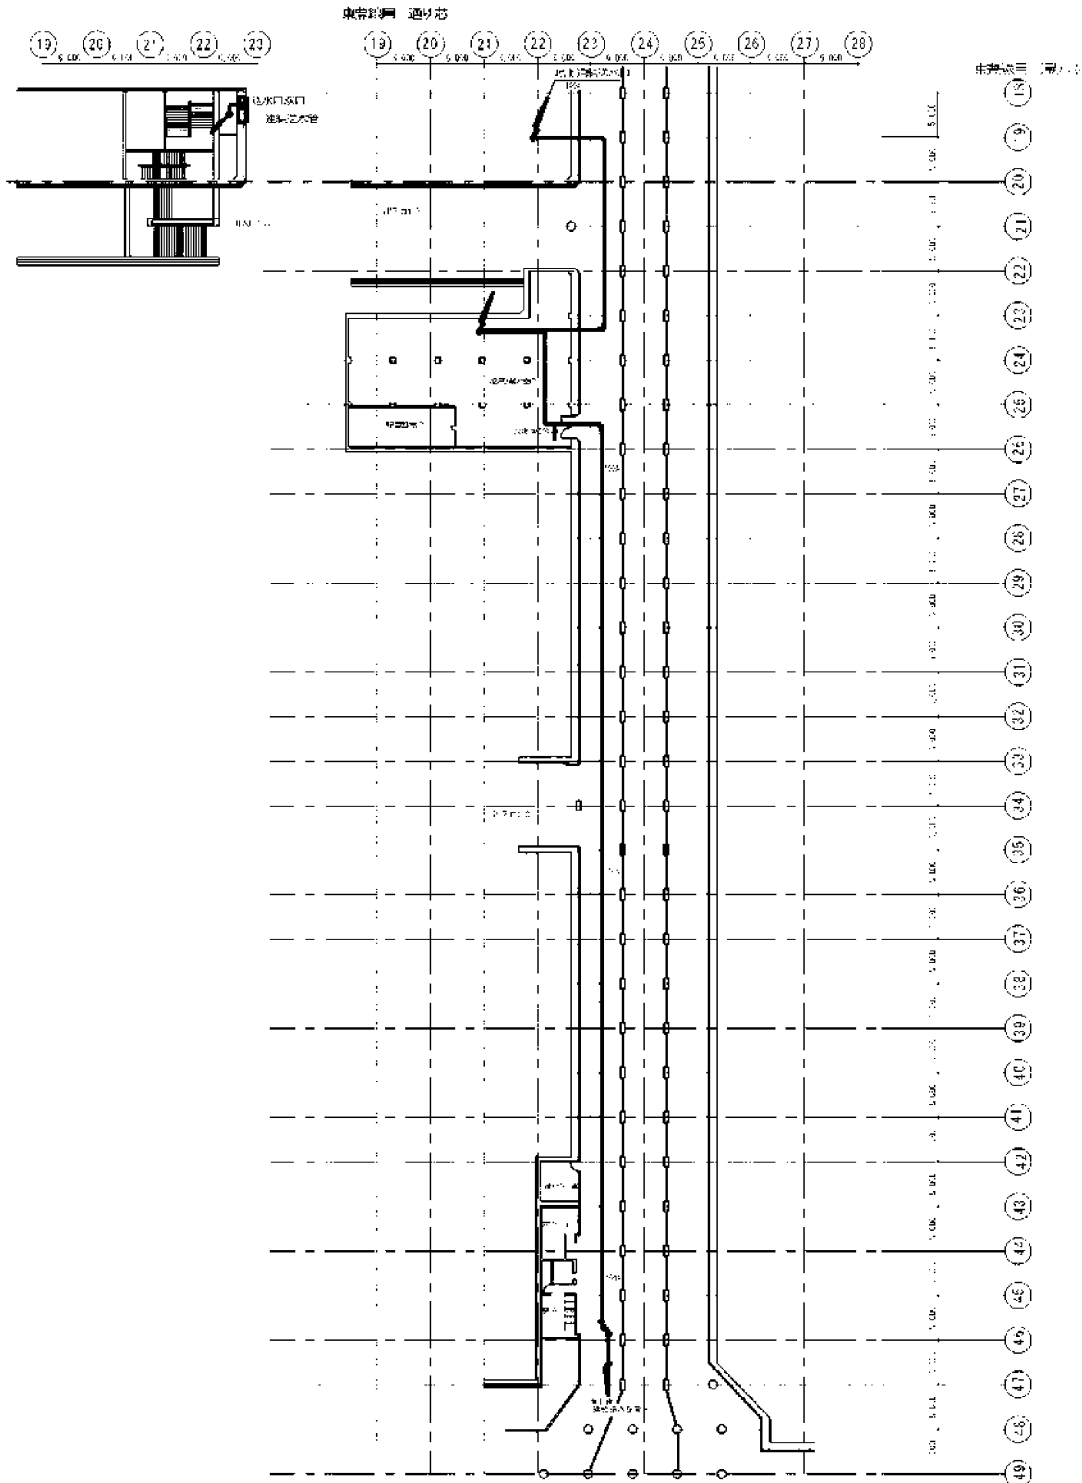

工事名				
図面名	南北線さっぽろ駅連結送水配管平面図 (1/600)			
工 期	着工	平成 26 年 4 月	日	縮尺 1/600
	竣工	平成 26 年 4 月	日	図案

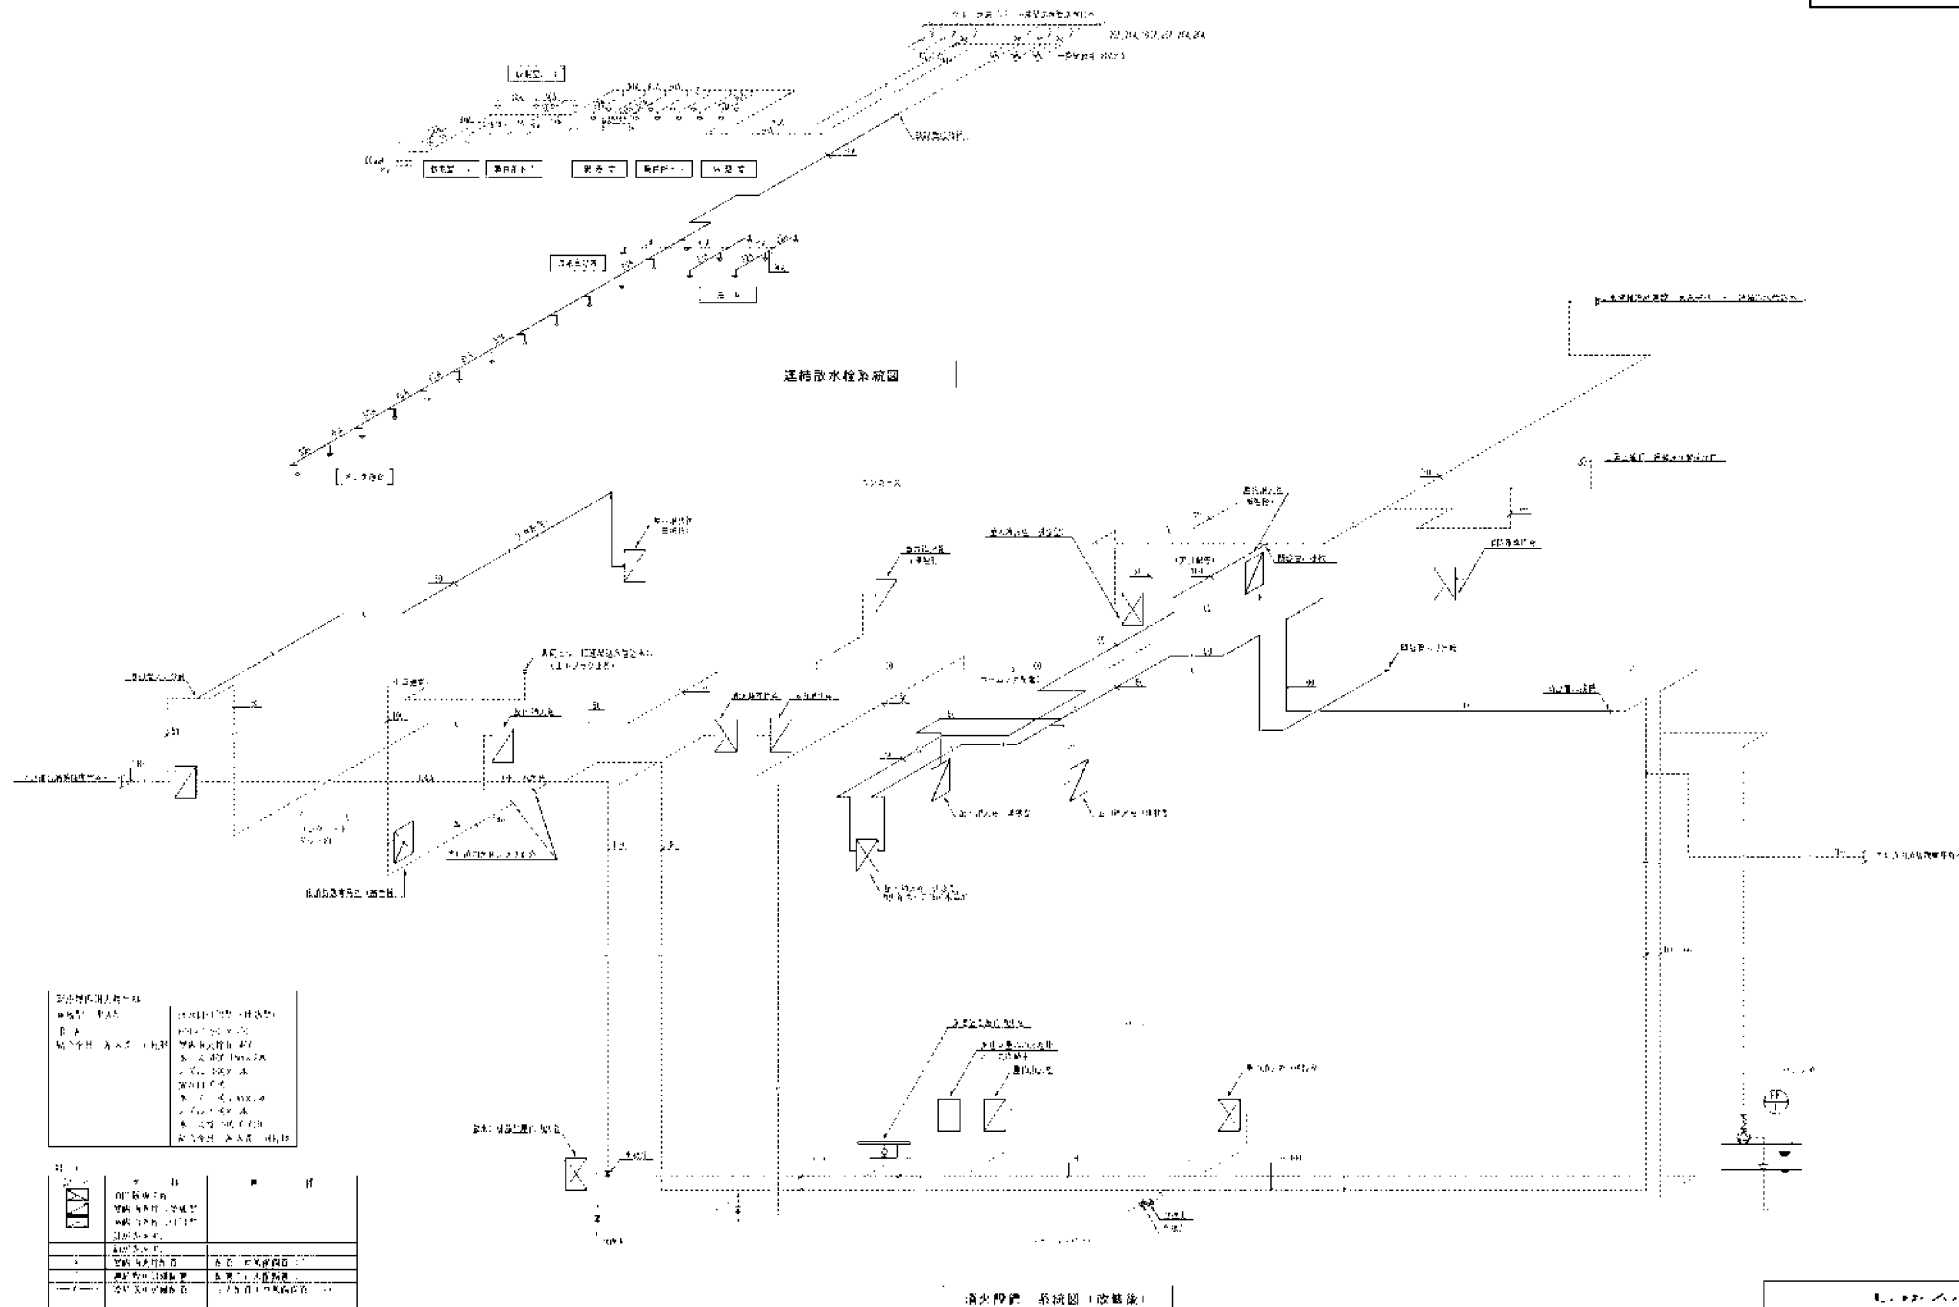


消火設備 系統圖 (改修後)

[illegible]



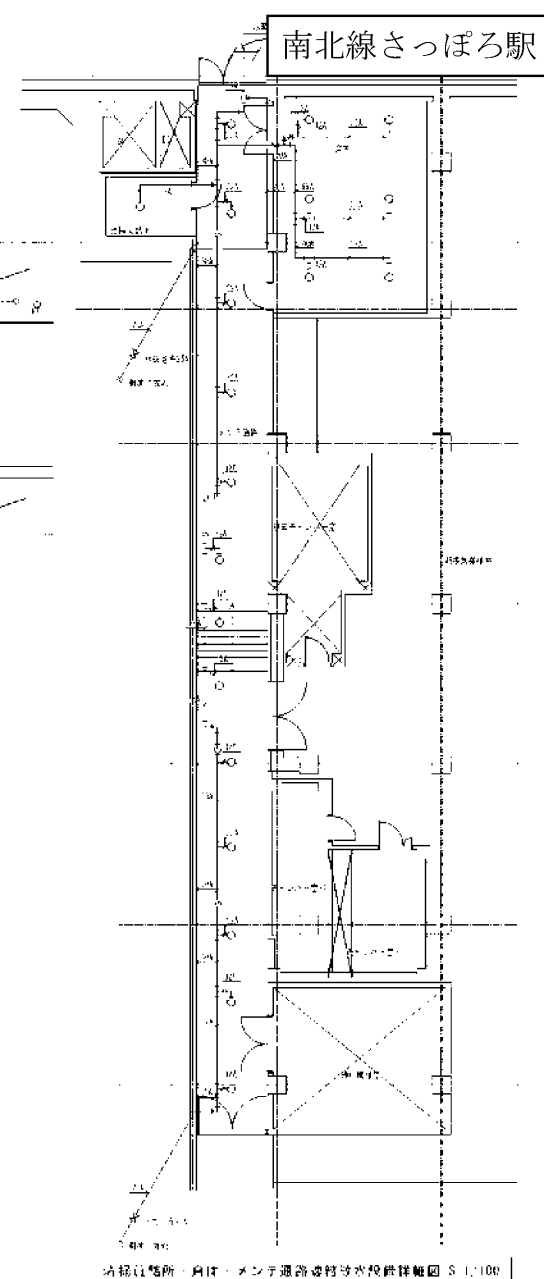


站揚直轄所、自は、モンテ通器連轄等水役無詳細図 S 1:100



番号	名称	仕様	数量
①	スプリンクラーユニット	100 ^φ × 900 ^{mm} × 60 ^{mm} × 12.5 ^{kw} (3 ^φ 420 ^v) 制御盤付	1
②	排水水槽	100 ^φ 型 減水警報装置付	1
③	流量計	900 ^φ ~ 1350 ^φ 用	1
④	専用栓 Box	500 ^φ × 400 × 230	14
⑤	自動警報弁	100 ^φ 耐腐品 圧力計 2回、排水弁付、圧力スイッチ(電送機用)	2
⑥	スプリンクラーヘッド	7L干型 72 [°] C、厨房用 150 [°] C	2
⑦	末端試動弁装置	25 ^φ 6V、オリフィス、圧力計	2
⑧	排水口	270 ^φ 壁埋込型 3連式 ステンレス製	1
⑨	"	" " ステンレス製	2
⑩	テスト栓 格納箱	400 ^φ × 700 × 220 埋込型 ステンレス製	2
⑪	"	" " " "	1
⑫	移動式H2O300角消火器	68 ^φ /95 ^φ 2 ^号 80 ^{kg} 、表露灯付 格納箱 850 × 540 × 150 ^{mm}	2
⑬	空気呼吸器	4 ^号 型 20分間用 格納箱付	2
⑭	移動式粉末消火器	薬剤 45 ^{kg} 入 蓄圧式 表露灯付 格納箱 700 × 300 × 1400 ^{mm}	63
⑮	表露灯	(別巻電具工事)	
⑯	圧力タンク	100 ^φ 型 耐腐品 圧力計、圧力スイッチ、安全弁	1

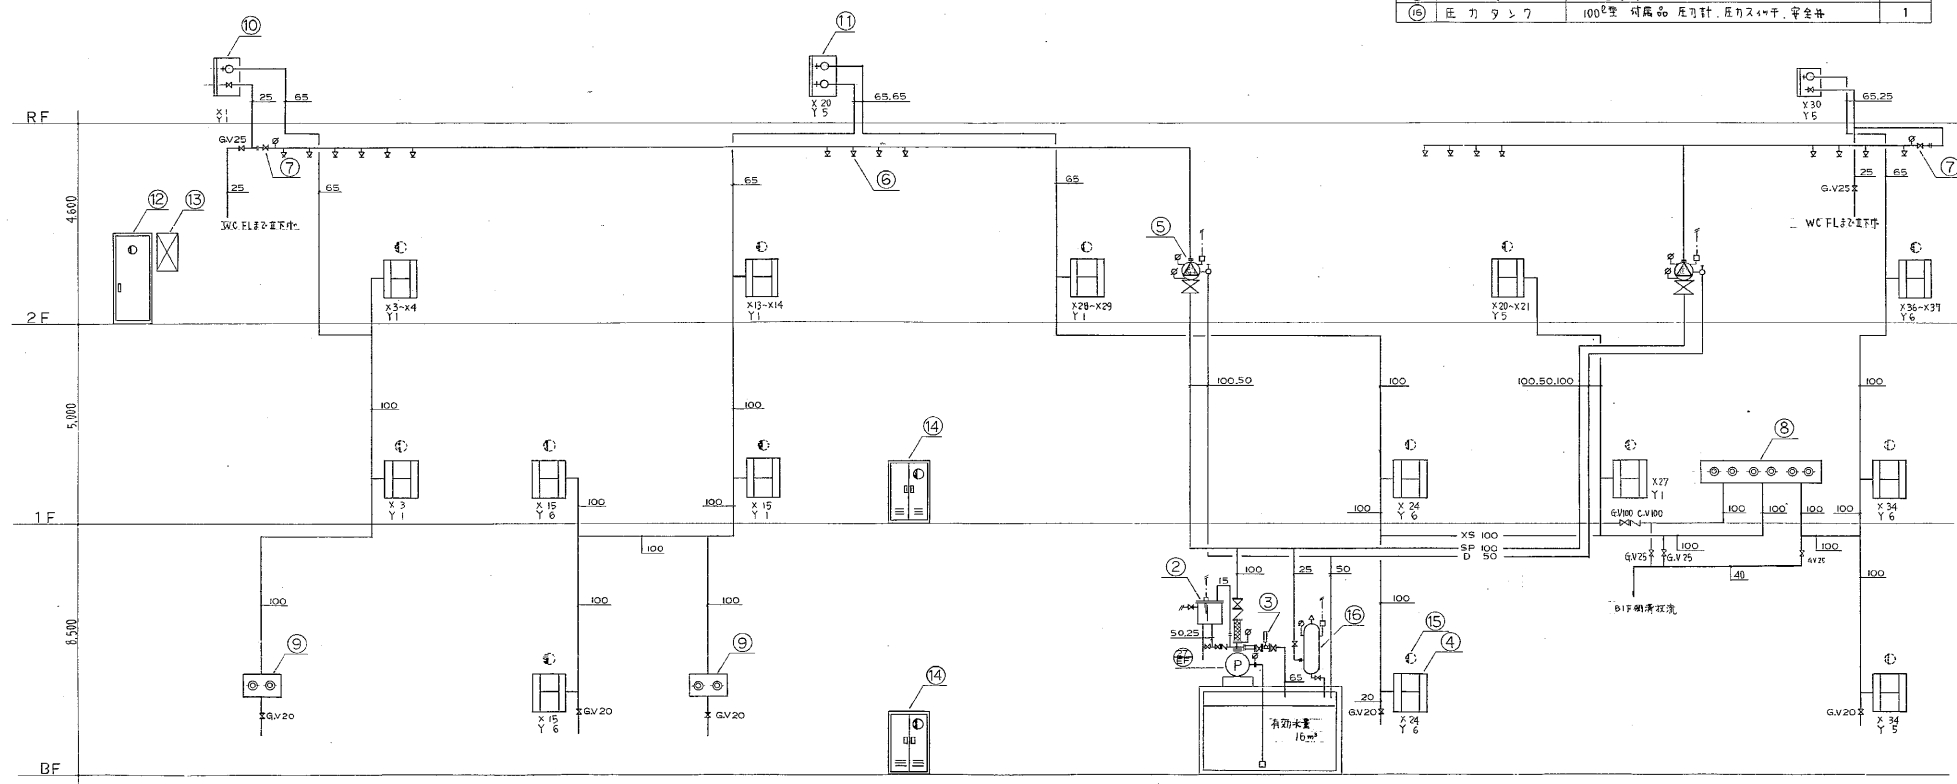


東車両基地

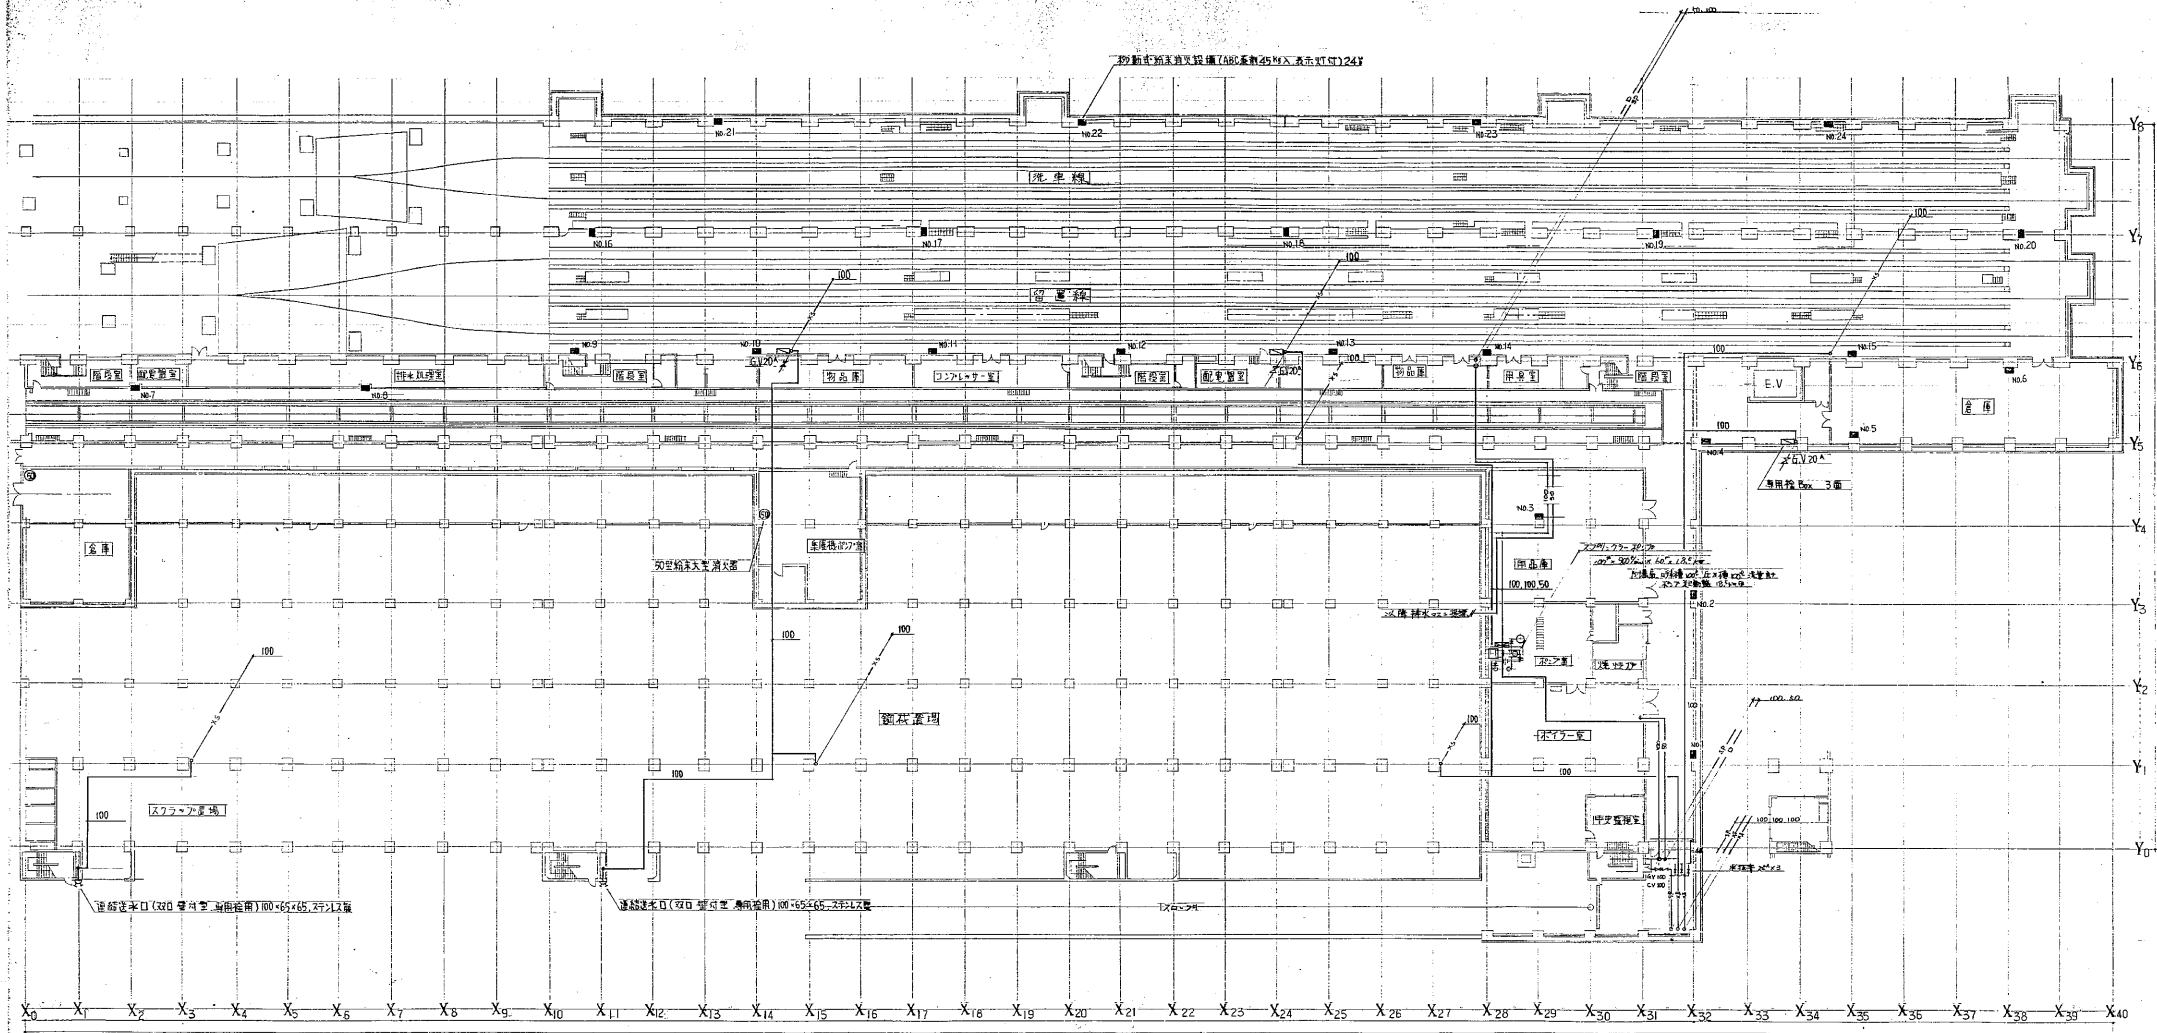


企業体代表 丸紅設備株式会社札幌支店	
(011)221-4821	
高速電車東車両基地給排水・衛生設備工事	48号図
B1 地下鉄官平面図	500
丸紅・富永・江崎・東興共同企業体	323

東車両基地

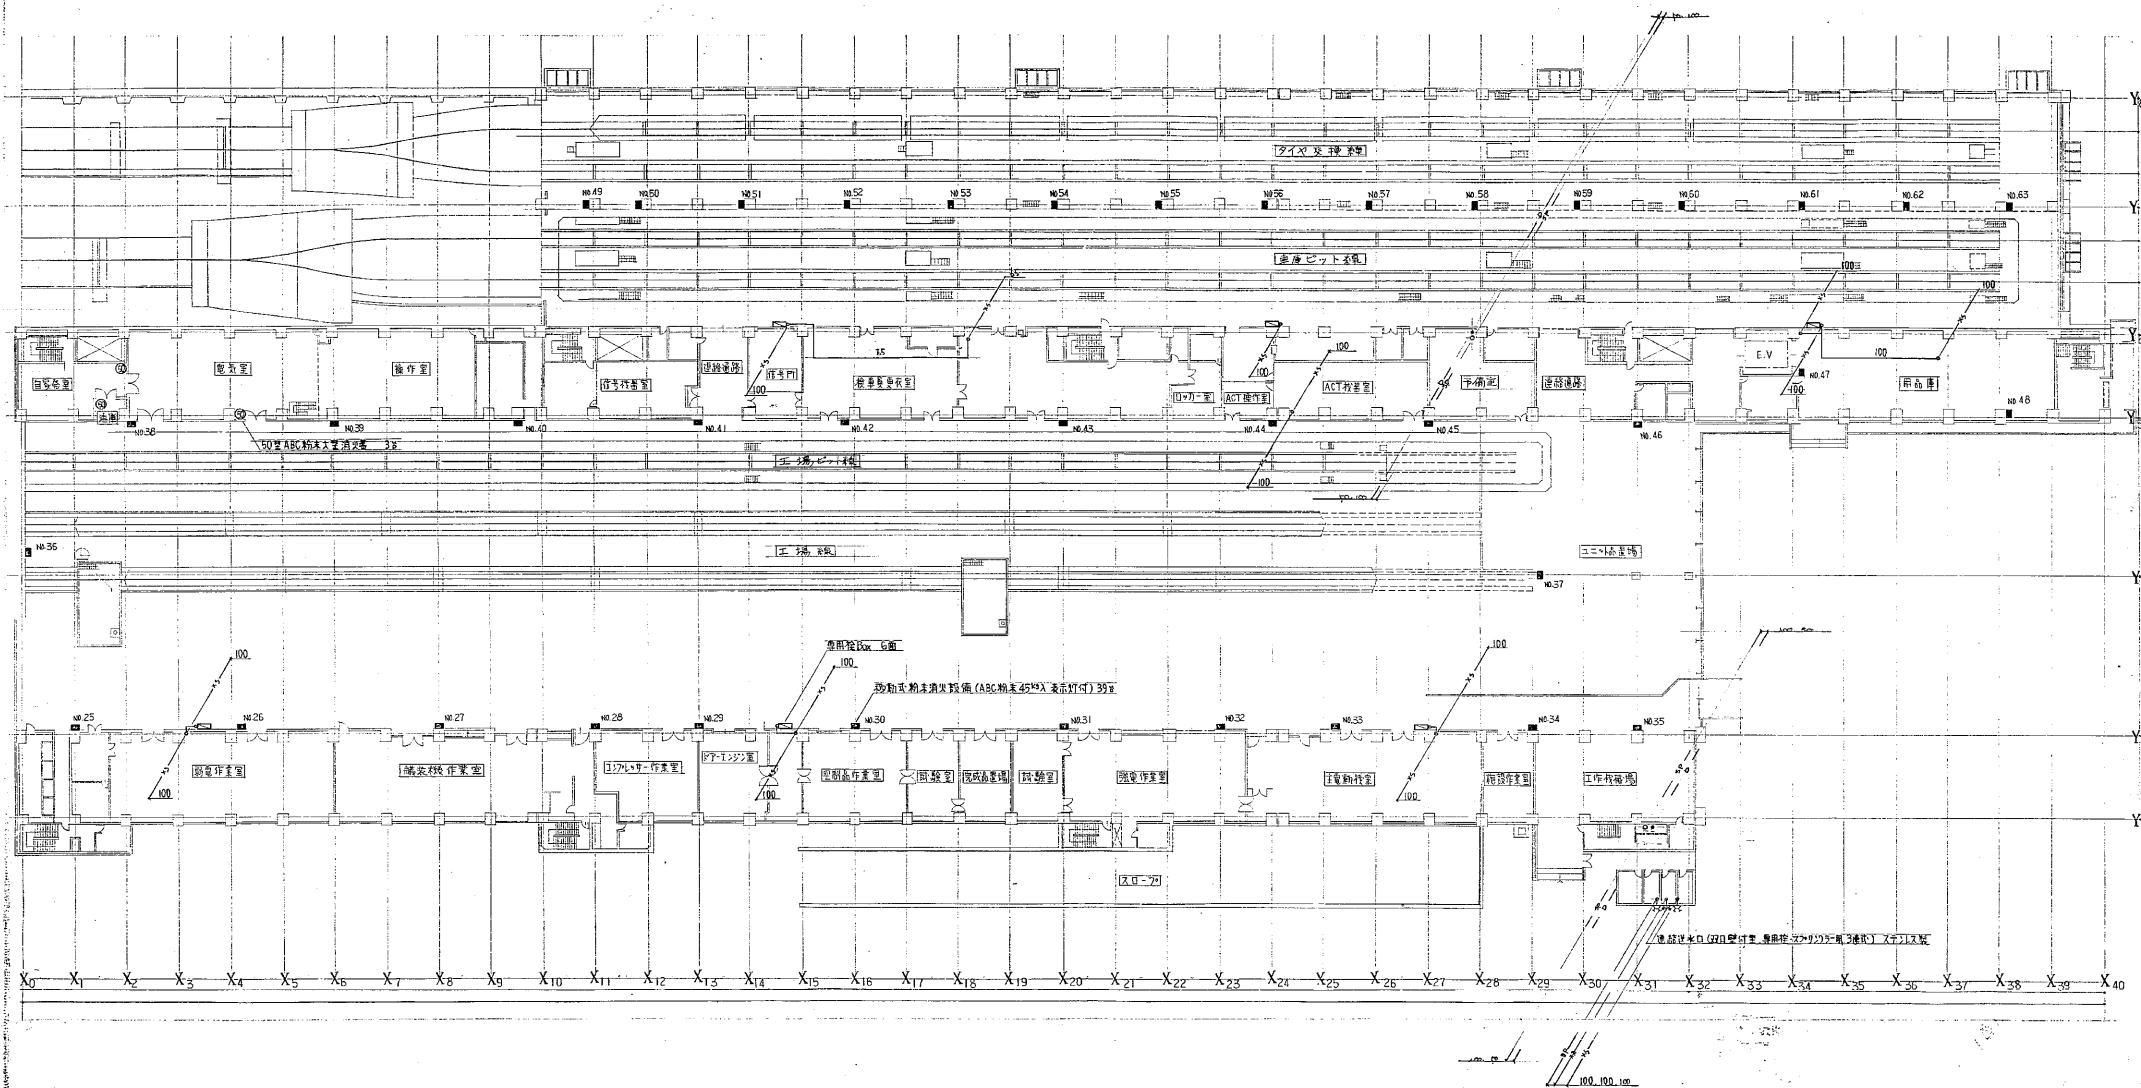


企業代表：丸紅設備株式會社札幌支店		011-221-4821	

東車両基地

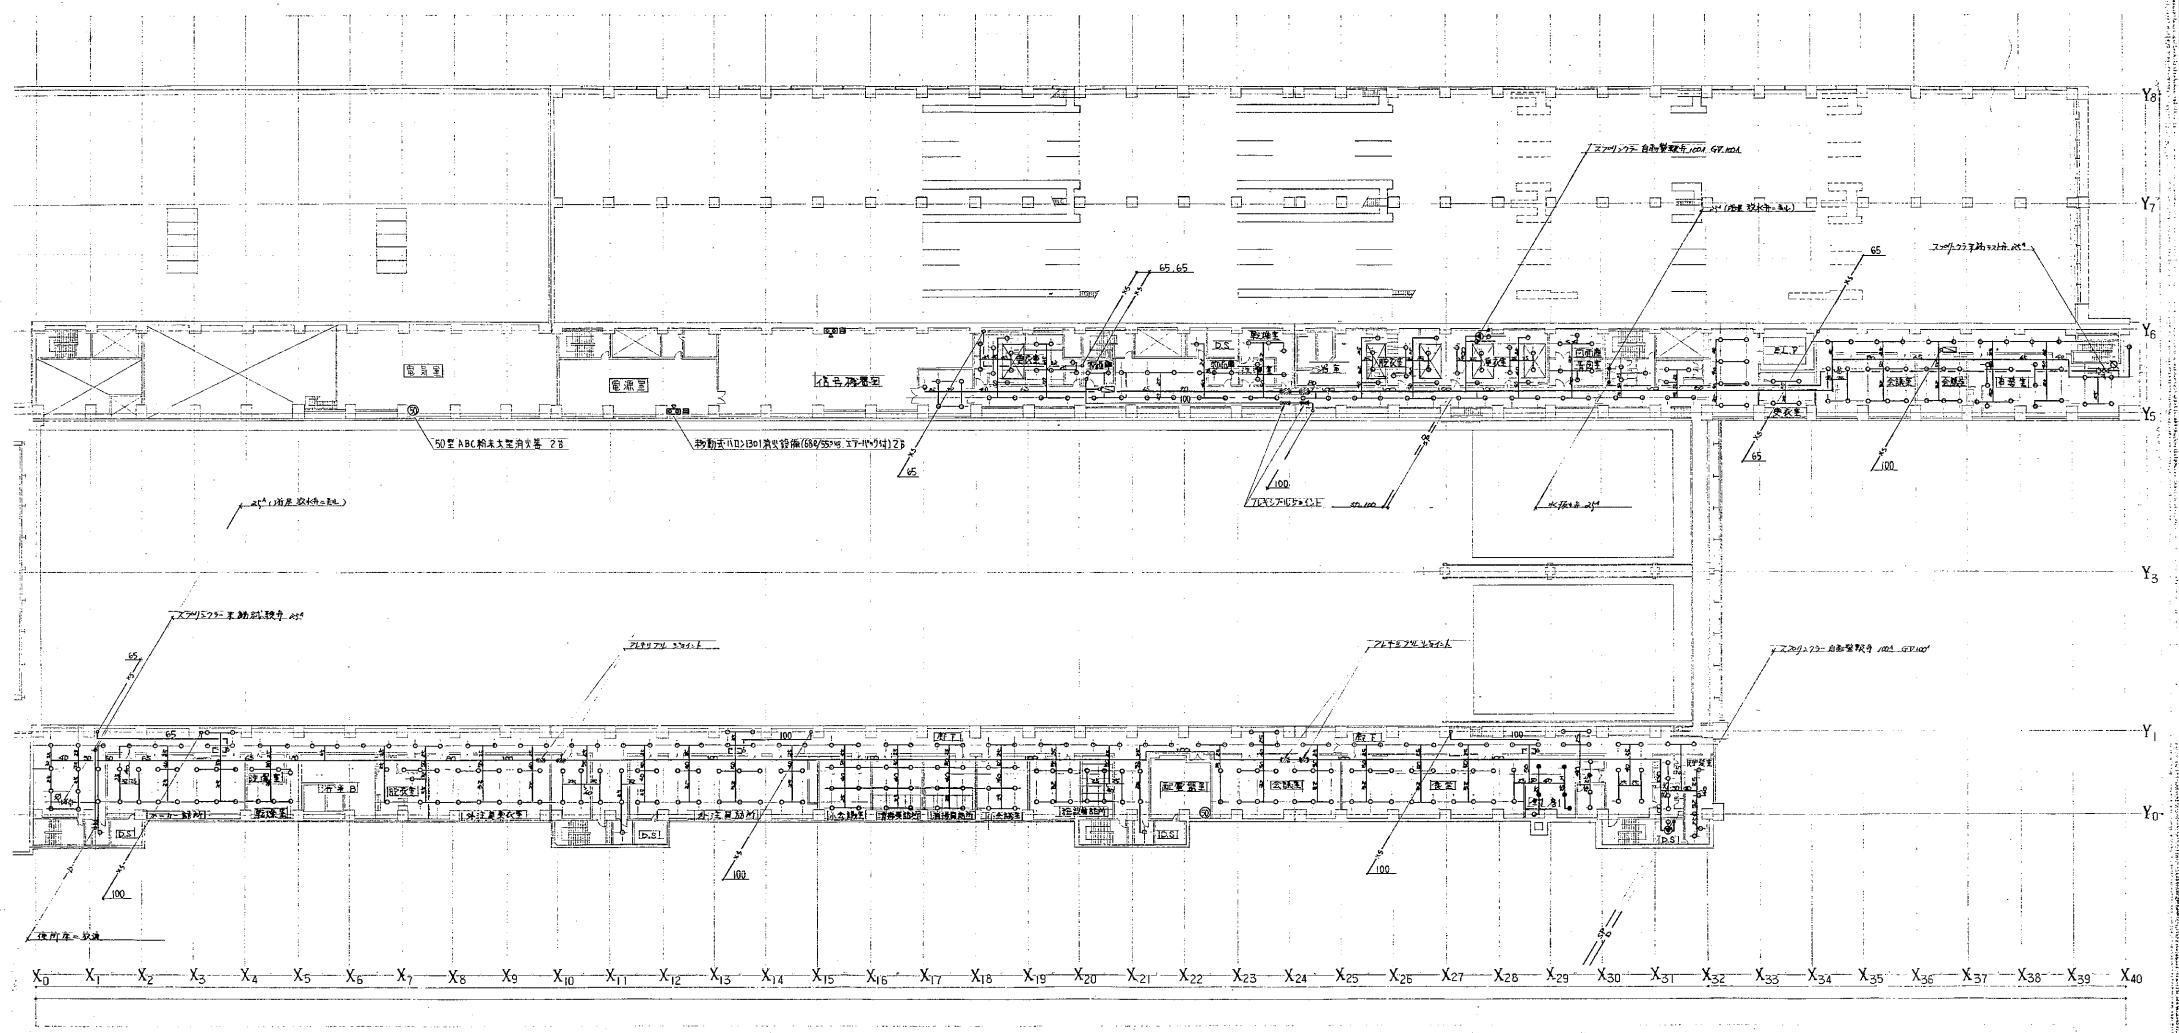


企業体代表 丸紅設備株式会社札幌支店	
011-221-1881	
図面番号	50号図
図面内容	2階排水配管平面図
スケール	1/500
製図者	丸紅・富永・江端・東熱共同企業体
図面番号	325

東車両基地

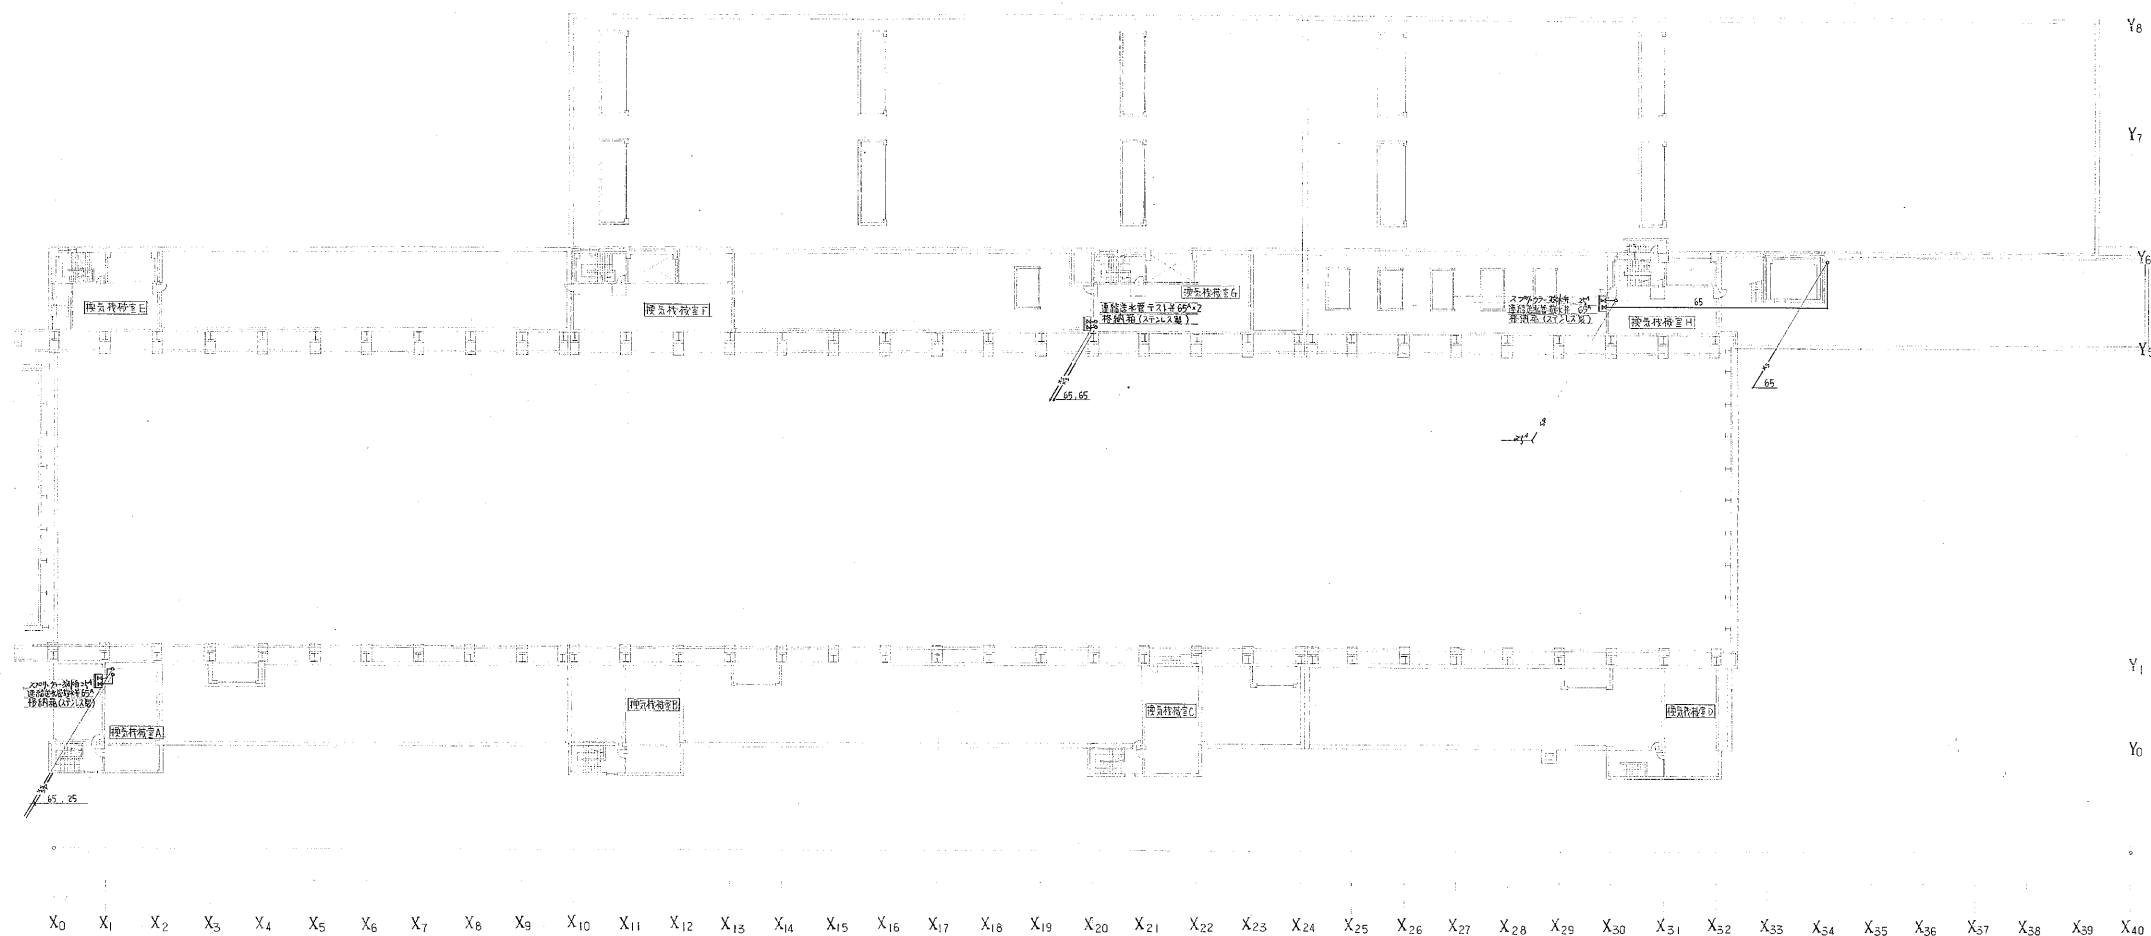


企金体代表 九紅設備株式会社札幌支店									
(011)321-4511									
主 名	高遠笹車東車両基地給排水・衛生設備工事							番 号	51号
用 意	PH階消火配管平面図							縮 尺	1/500
附 属 地	北						南		
施 工	九紅・宮永・江端・東照共同企金体							日 付	326

東車両基地

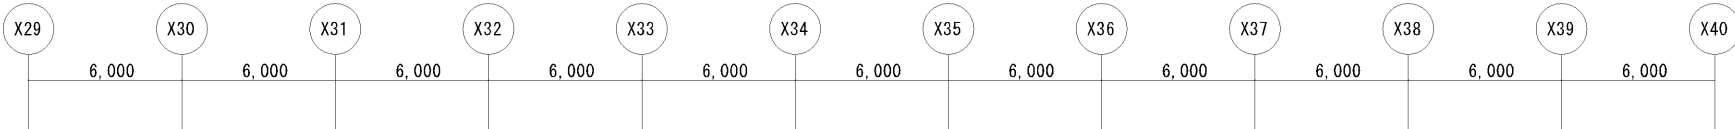

施設名：東車両基地（8系）
試験：空圧・水圧試験
配管容量：522L

：試験対象系統

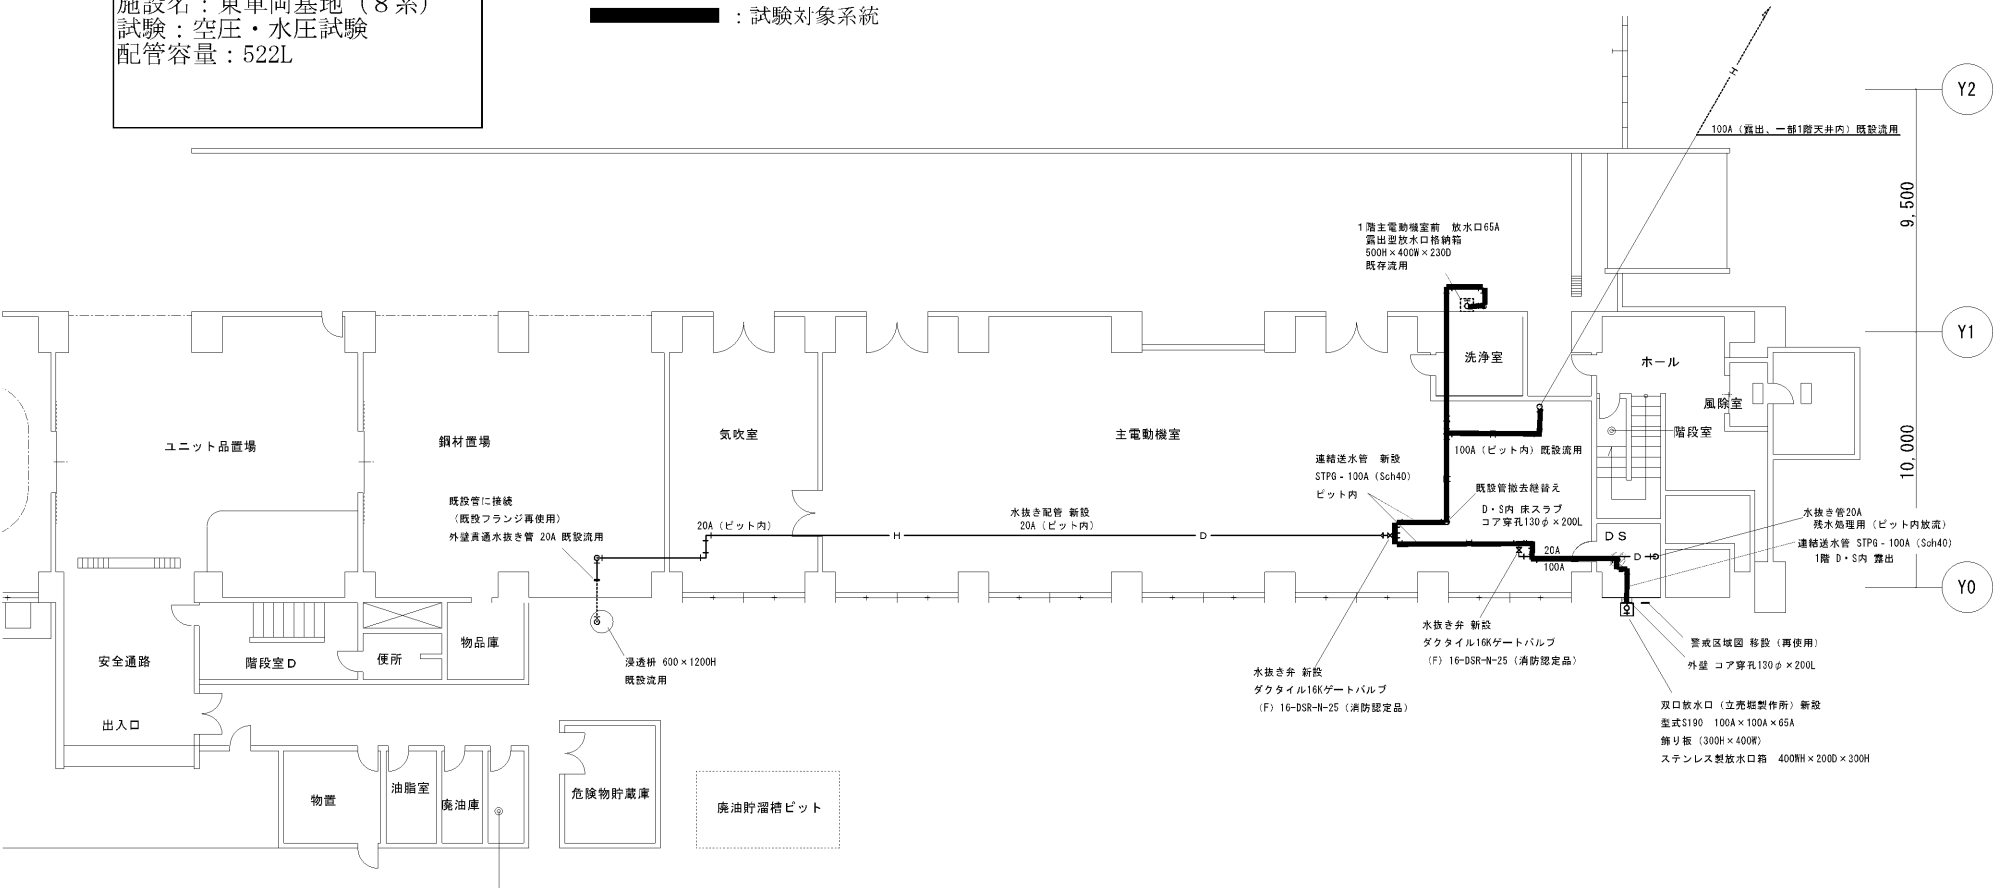

1 階 平 面 図 S=1/100

注記
— H — の太線で示した部分が新設箇所。
圧力配管用炭素鋼管STPG (Sch40)
— D — の太線で示した部分が新設箇所。
配管用炭素鋼管SGP
----- の点線で示した部分が既設配管箇所。

S S Kファシリティーズ株式会社

札幌市白石区東船場14丁目北3番31号
(011) 2-868-5000

作成年月日
2024年3月25日

図例

承認

計画


調査

工事名称
東車両基地連通送水管修繕作業
調査名称
1階連通送水管平面図（新設配管図）

縮尺
A1=1/100
A3=1/200



図面番号
06
08

東車両基地

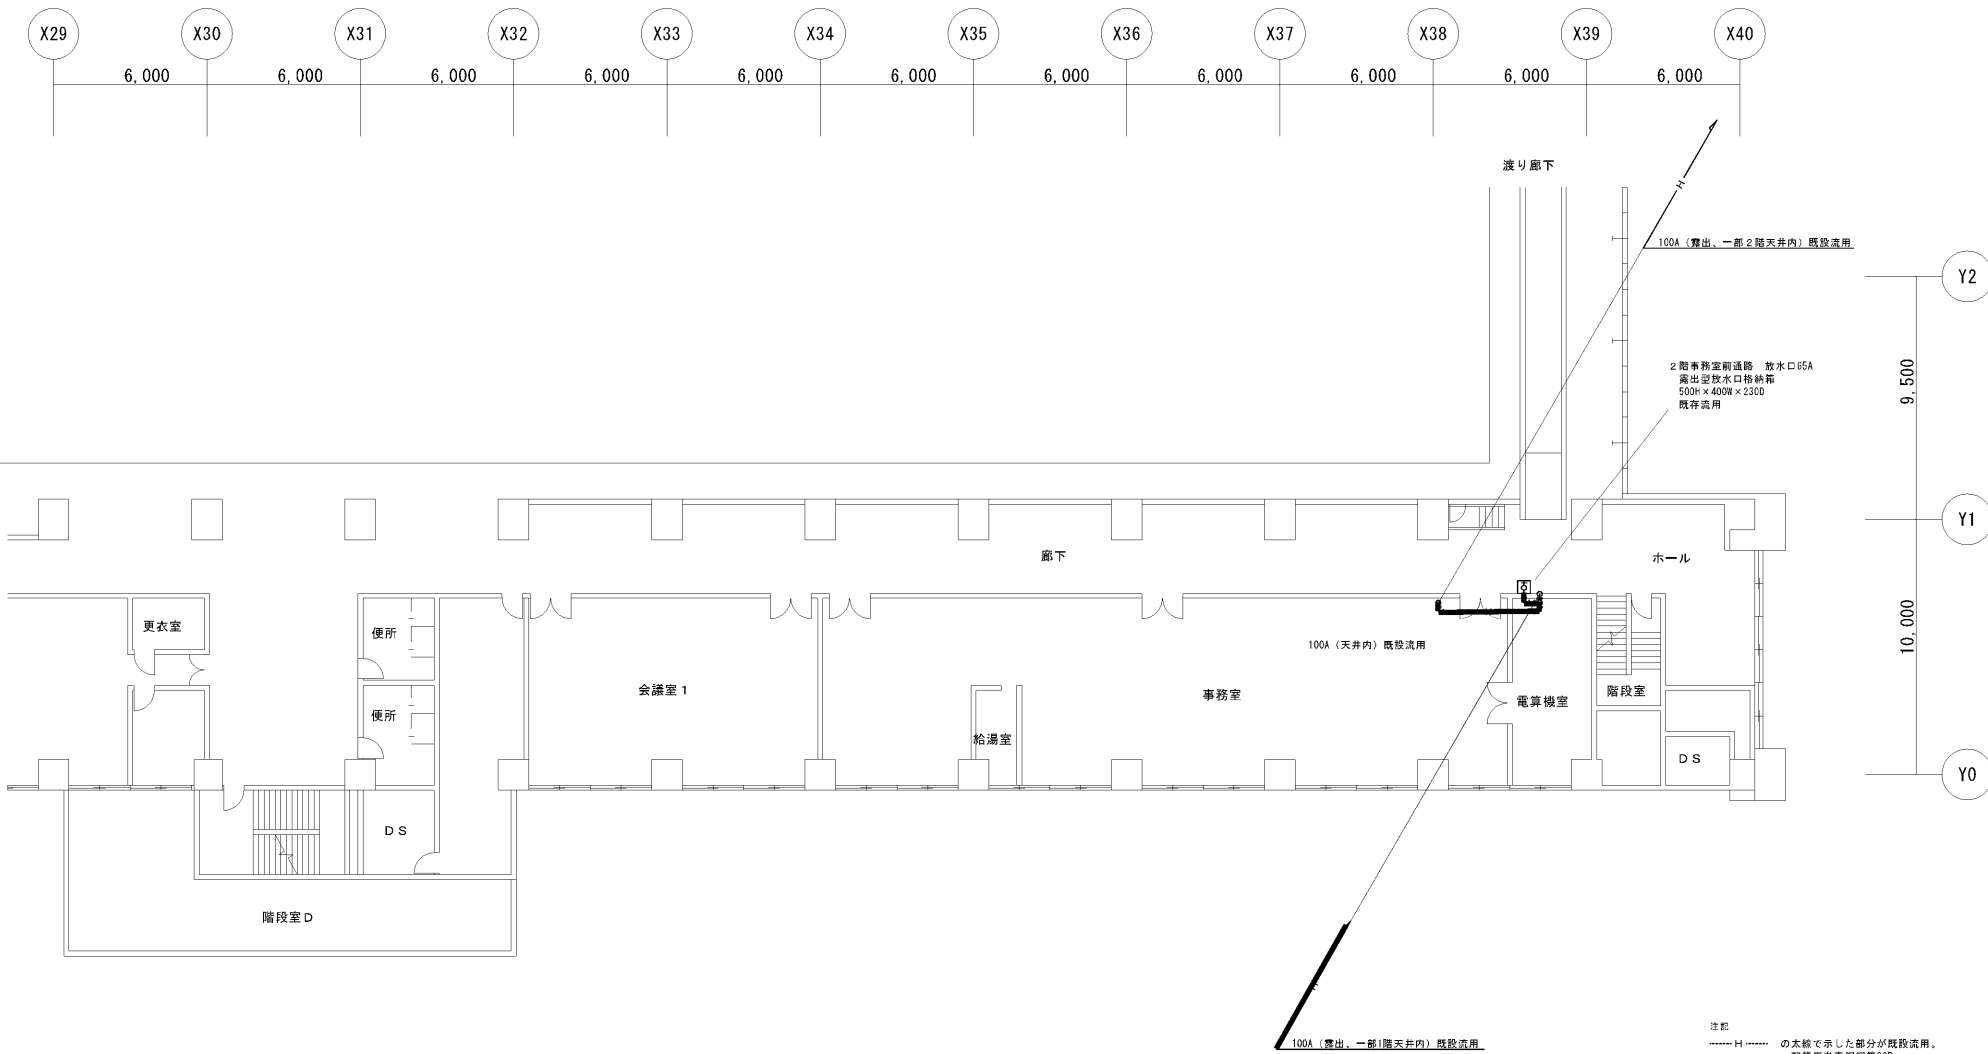

2 階 平 面 図 S=1/100


東車両基地

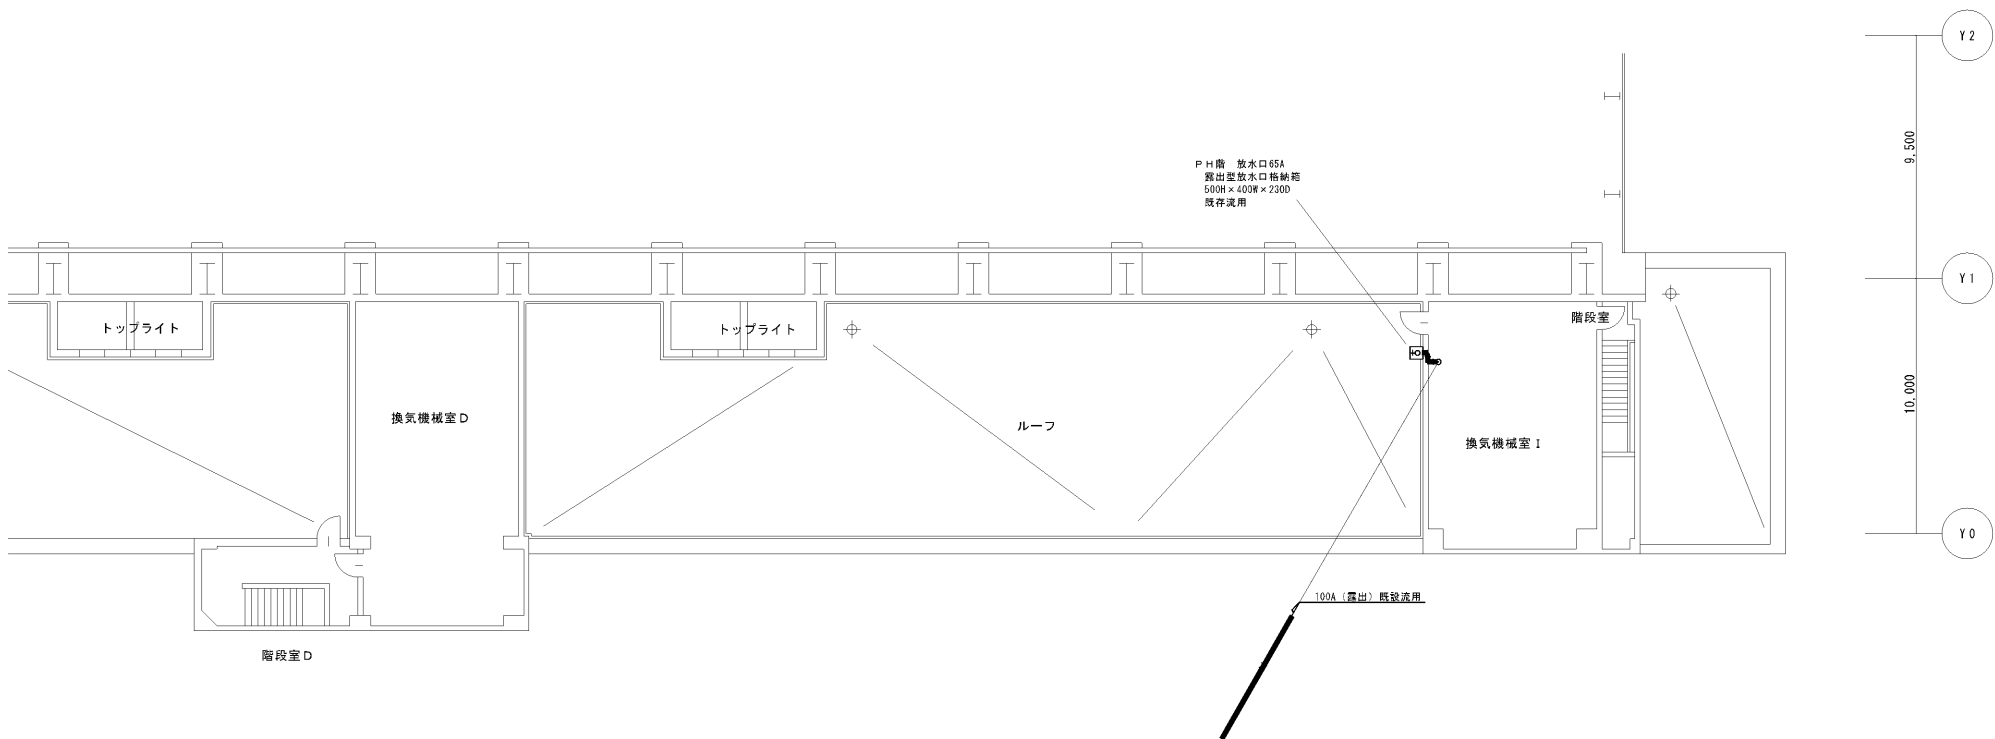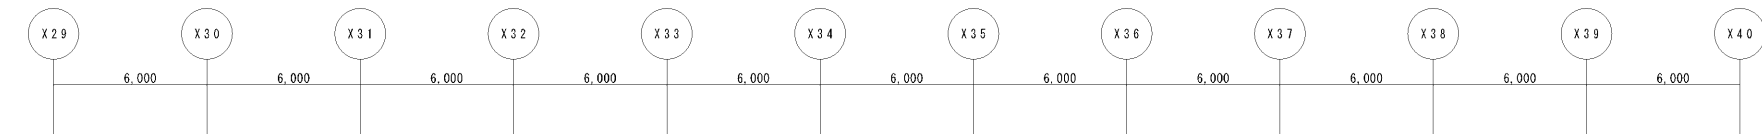

P H 階平面図 S=1/100

注記
-----H----- の太線で示した部分が既設流用。
配管用炭素鋼継手SGP

西車兩基地

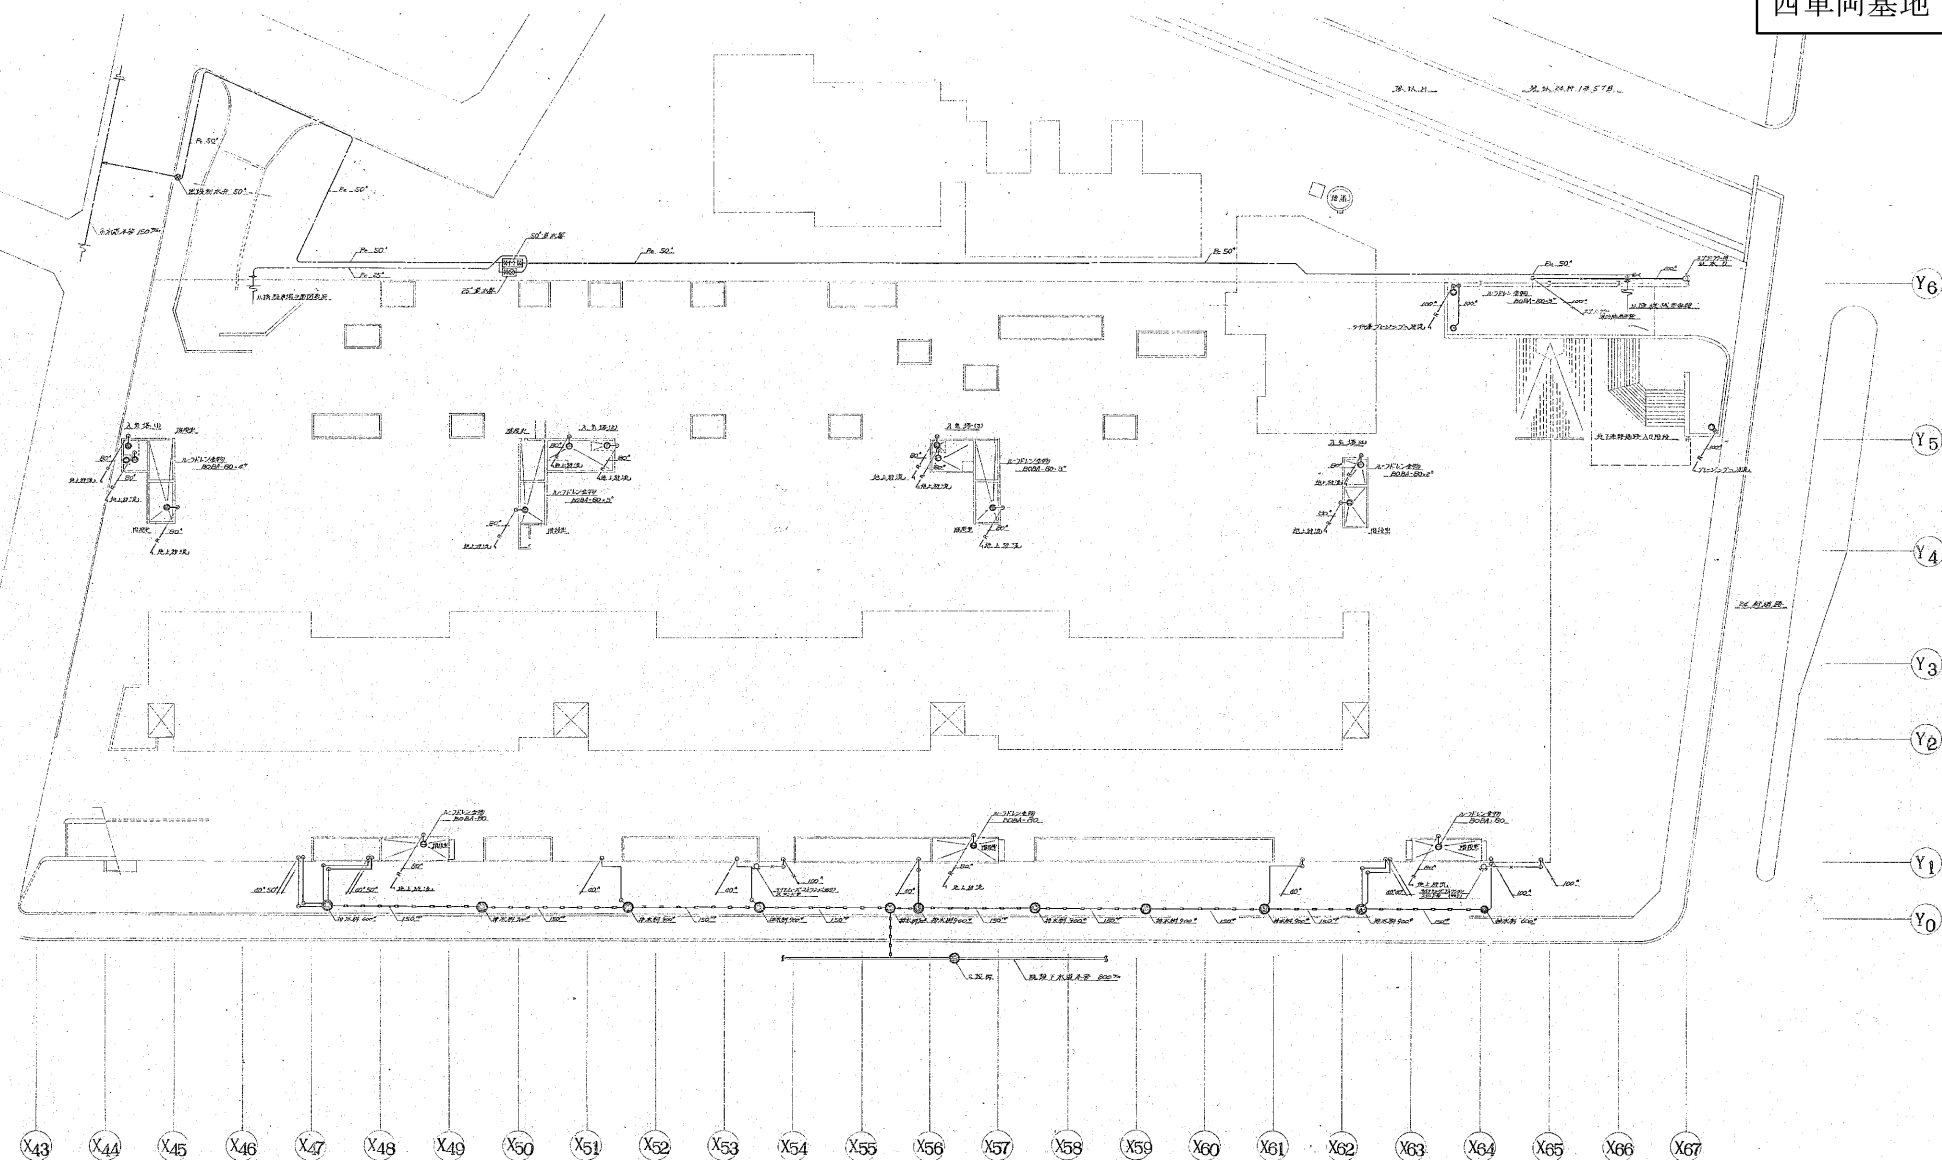

特記事項

作品名 高速電車東西線西車輻基地

縮尺 1:300

	1
--	---

担当者	
-----	--

作者:	
-----	--

1	2
---	---

100

100

7

屋 外 配 管 図 (2)

会社

1

10

10

100

2


20



丸紅設備株式会社


254

西車両基地

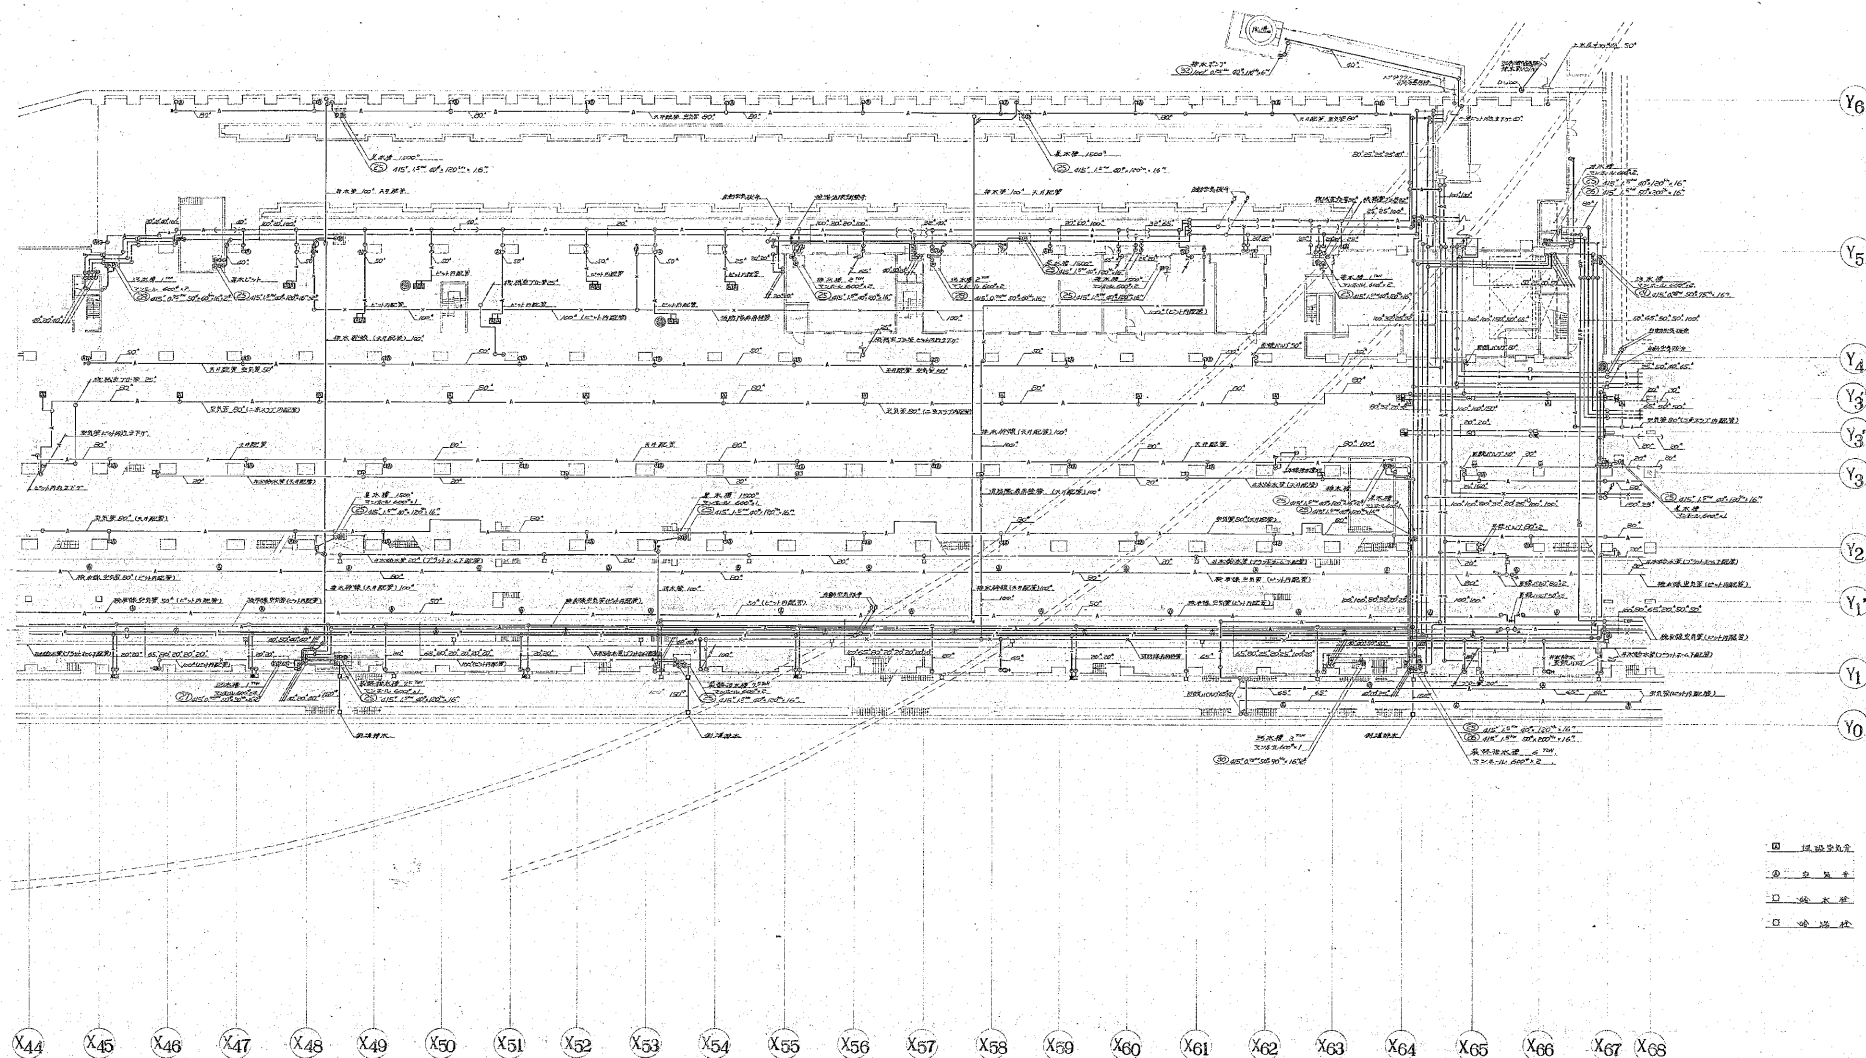

特記事項 _____ _____ _____	_____ _____ _____	_____ _____ _____	高速電車東西線西車輛基地 工場部 給排水平面図(1)	1:300 丸紅設備株式会社	10 20
---------------------------------	-------------------------	-------------------------	-------------------------------	-------------------	----------

西車両基地

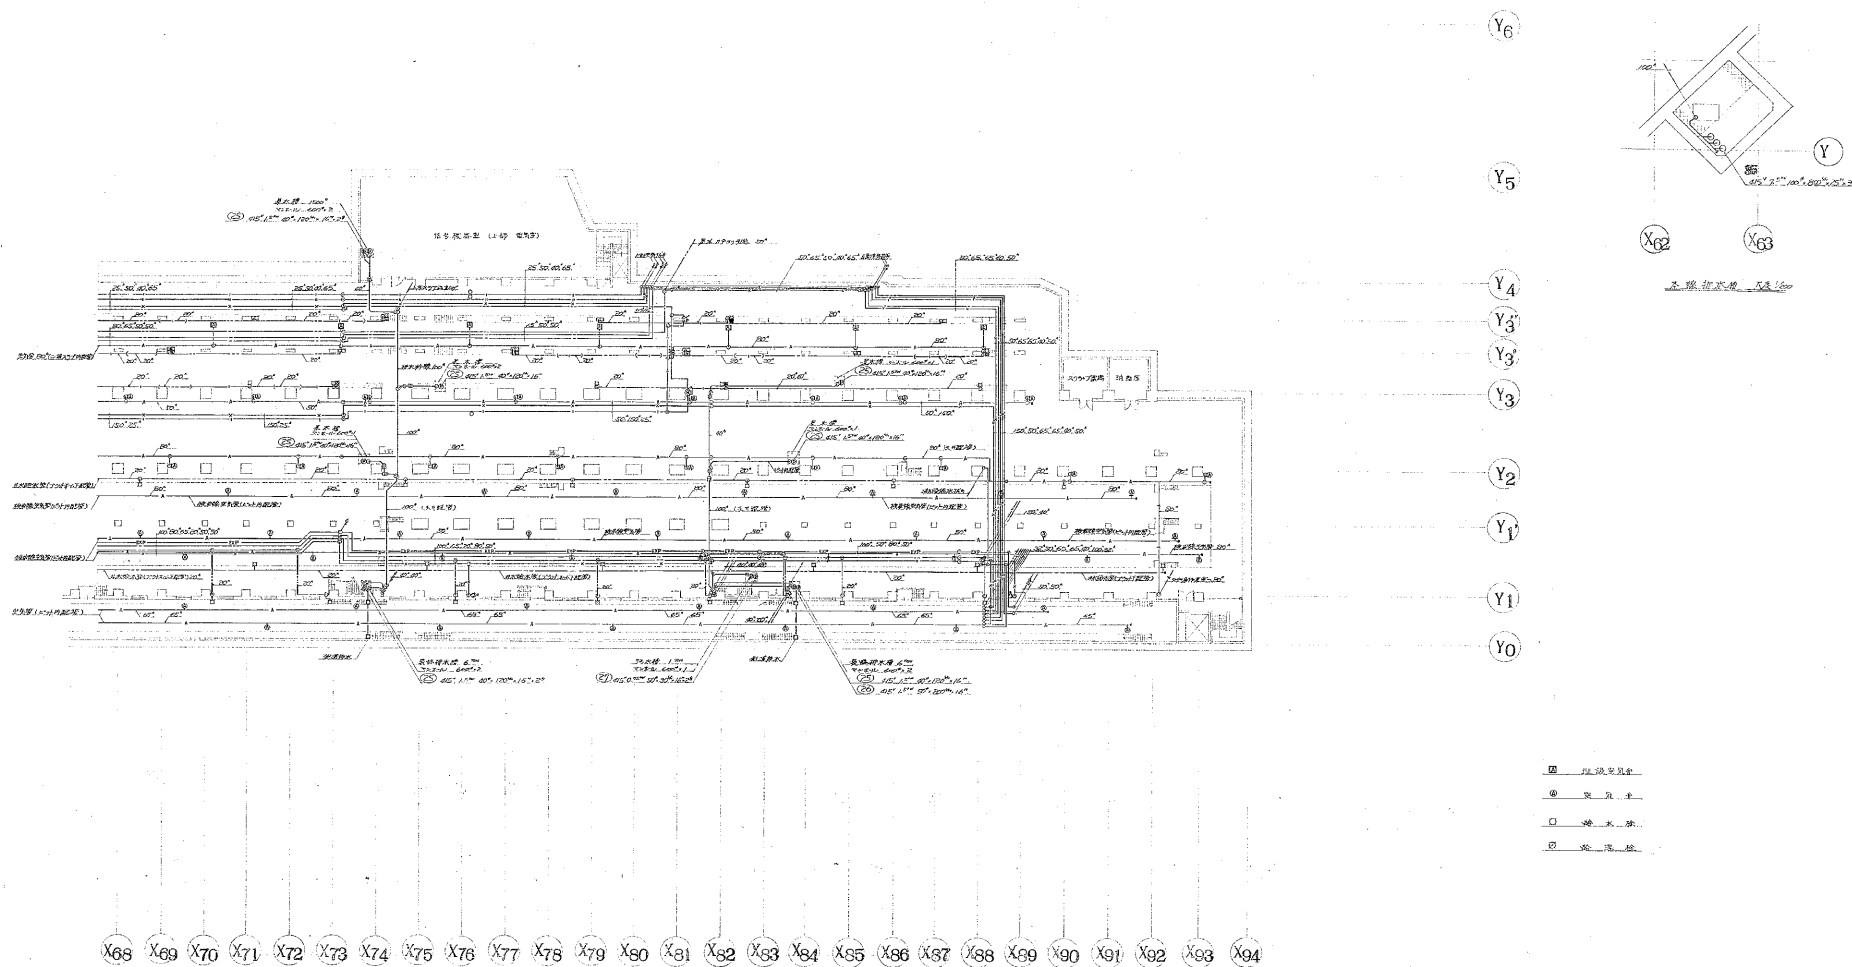[illegible]