



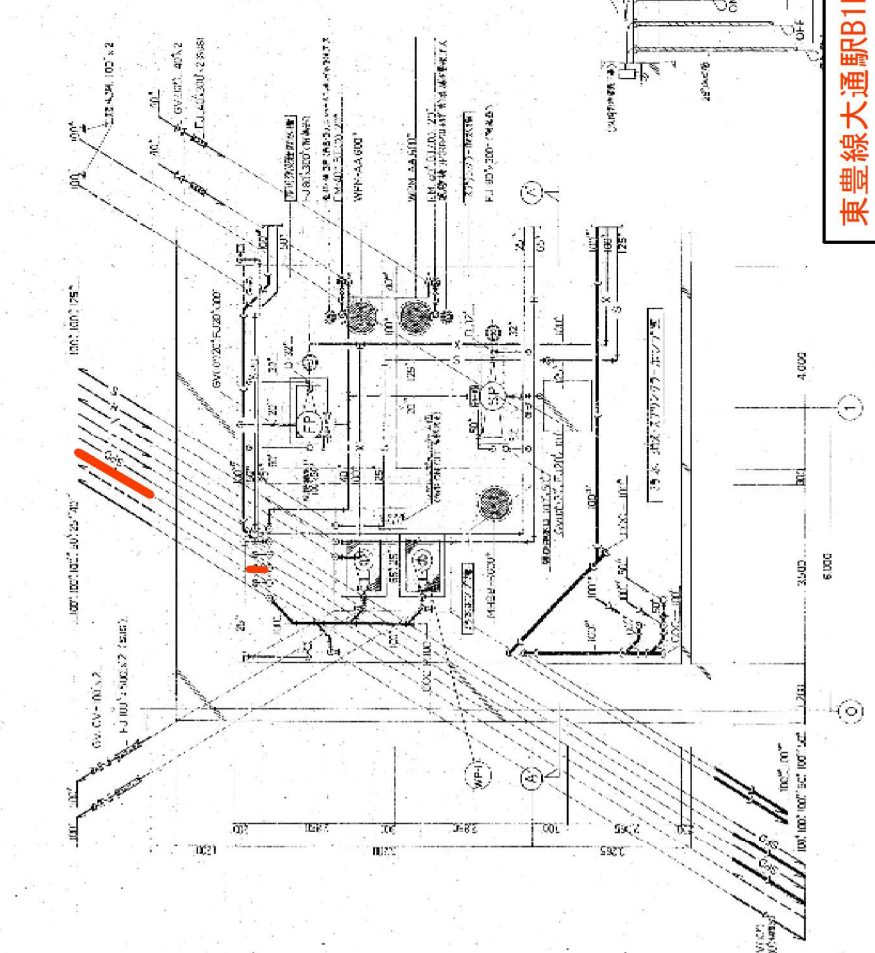


排水・汚水・スポンジポンプ室 平面詳細図 S=1/50


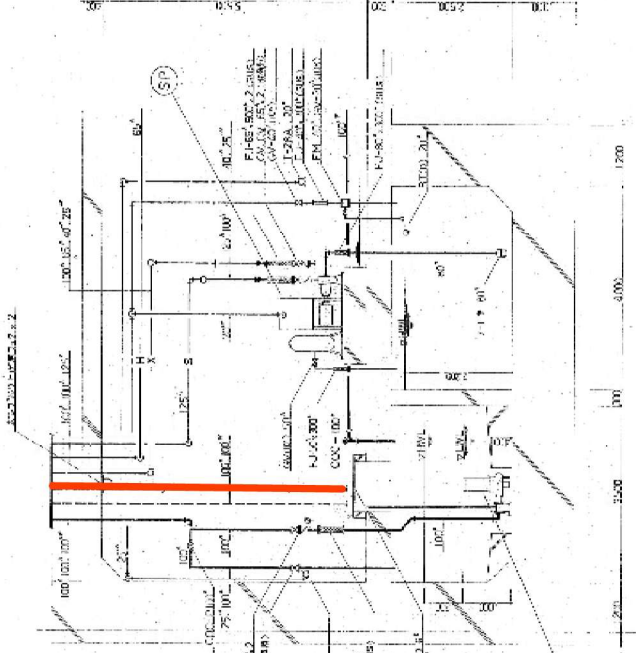



(A)~(A) 断面図 S=1/50

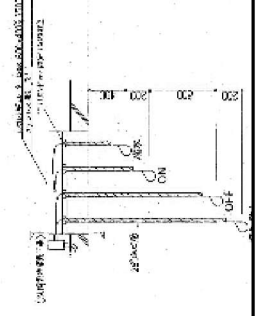

東豊線大通駅B1F 忘れ物センター一流し台排水管～汚水ポンプ室


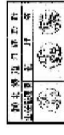

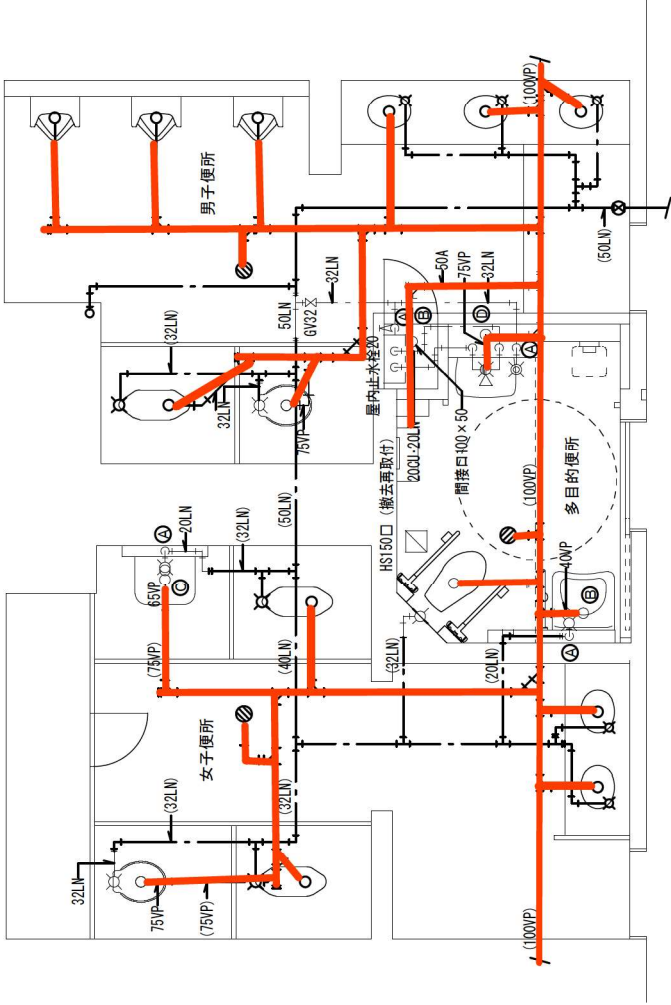

麻生駅バスターミナル多目的便所詳細図 (改修後) S=1:50

女子便所 (改修後)

名称	仕様 (参考品番)	数量	備考
洗濯機	C21・TV750	1	新水形フラッシュバルブ
掃除機	SK22A・T23AE20	1	ストラップ

男子便所 (改修後)

名称	仕様 (参考品番)	数量	備考
洗濯機	C21・TV750	1	新水形フラッシュバルブ

多目的便所 (改修後)





名称	仕様 (参考品番)	数量	備考
車いす用大便器	C480A (既設のま)	1	自動フラッシュバルブ
足踏式操作弁・レバー式操作弁			
車いす用洗面器	L103A・TEL70AX	1	自動排水栓 Pトラップ
化粧鏡	TS119FR20 600×900	1	
汚物流し	SK35 TMG40WQV18R (付外付排水栓)	1	押込式フラッシュバルブ 排水水
	YH51R (紙巻器)		
汚物入	YKB102	1	
窓見鏡	TS119RCR2 300×1200	1	

P S

名称	仕様 (参考品番)	数量	備考
電気温水器	床置型 貯湯量5.4L 缶体SUS304	1	1φ200V1.5kW
	漏れ防止弁 安全弁 プローコック		
	ウィークリータイマー付		

しゅん功 図			
工 事 名	新さっぽろ駅他駅オストミेट改修機設備工事		
図 面 名 称	麻生バスターミナル改修平面図	縮 尺	1/50
請 負 人	株式会社 みずのほ設備	TEL (011) 841-3854	
工 期	着手 平成17年12月16日	竣工 平成18年 3月17日	図 3/4


馬岸平

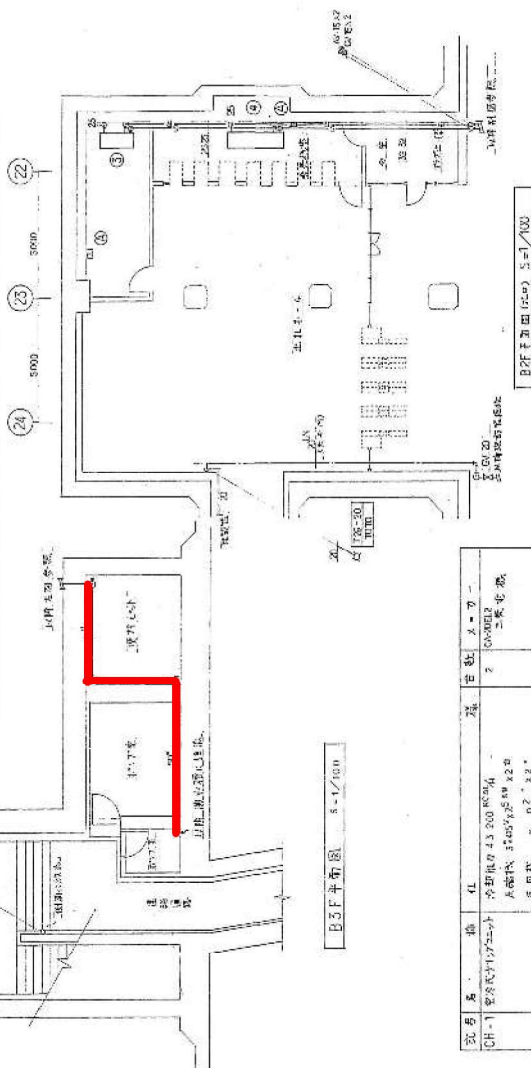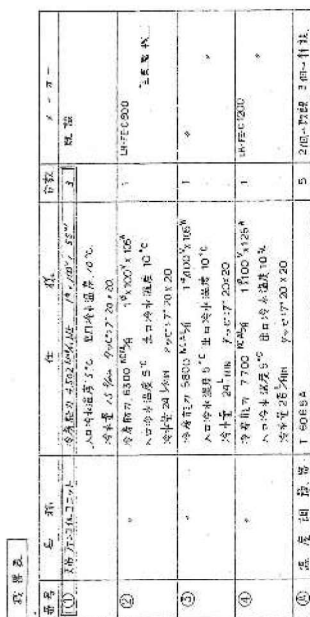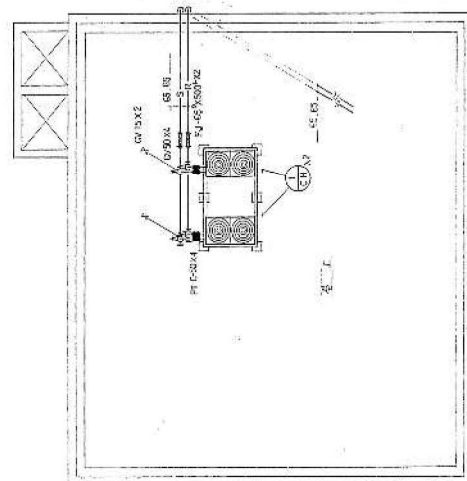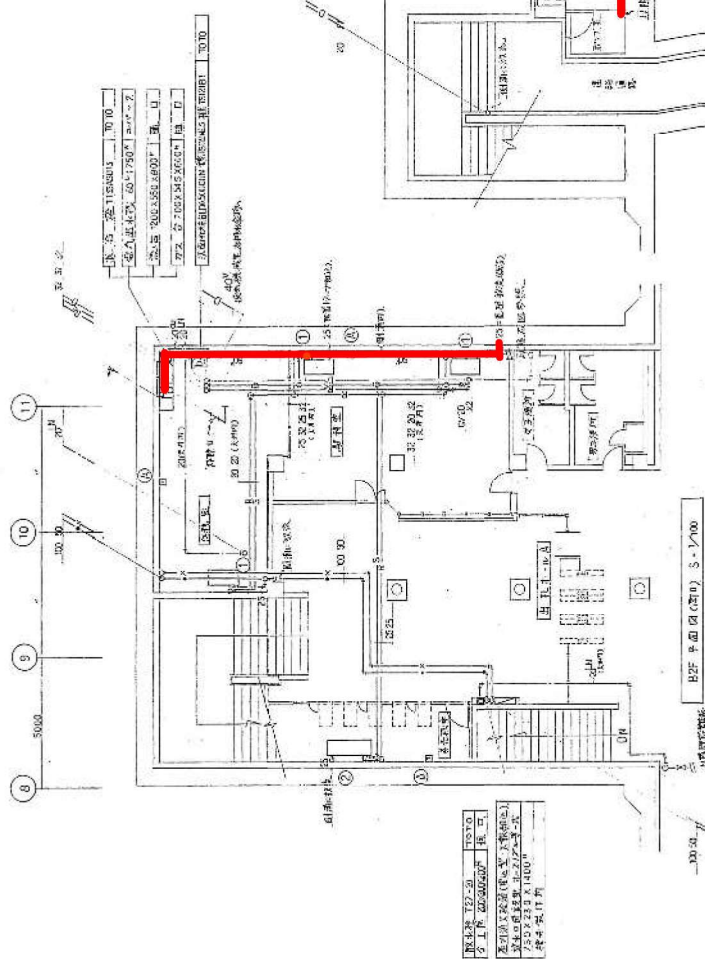


平岸駅B2F 駅務室流し台排水管へ汚水ポンプ室

しゆん功図


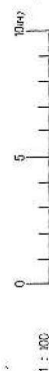


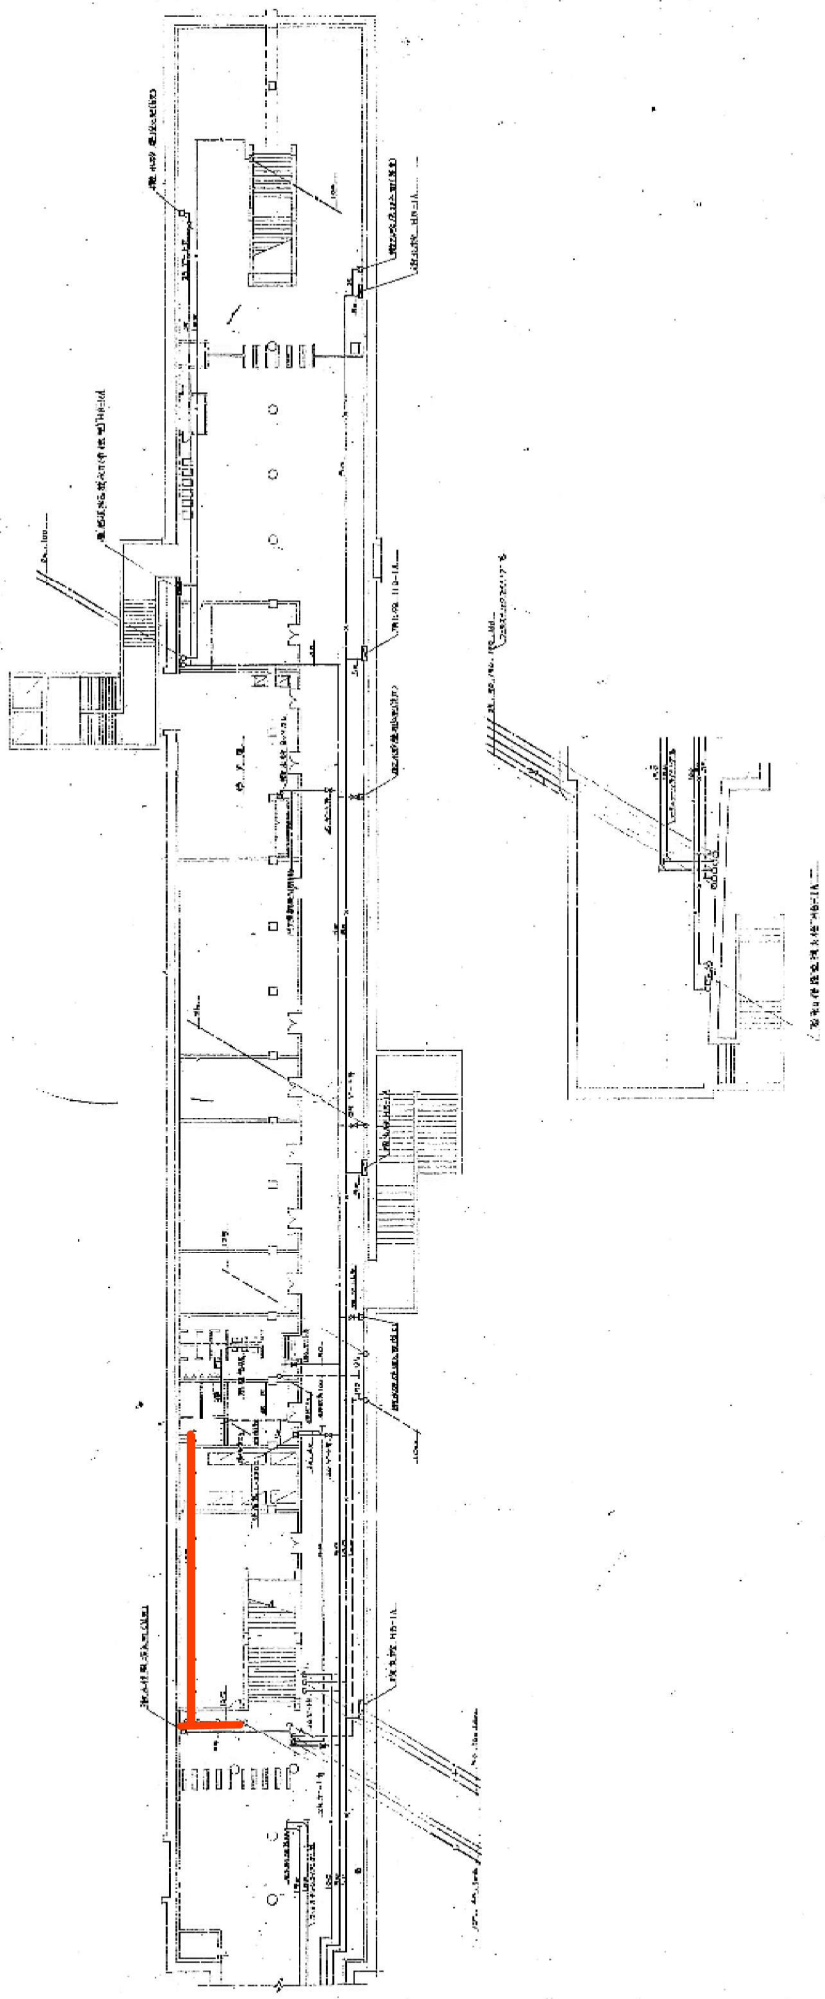

北24条駅1F 平面図 (単位: m)

北24条駅B1F 旅客トイレ排水管～汚水ポンプ室



図面番号	2	図面名称	旅客トイレ排水管～汚水ポンプ室

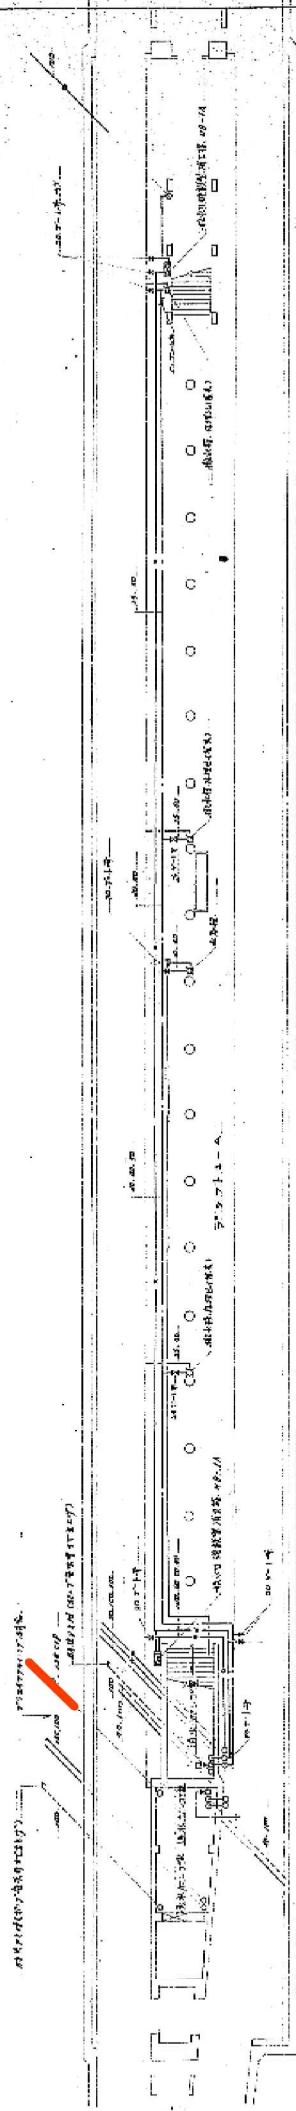

地 図 2 階 平 面 図 8-1/20


北24条駅B1F 旅客トイレ排水管～汚水ポンプ室

北24条駅B1F 旅客トイレ排水管～汚水ポンプ室		竣工図	

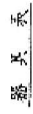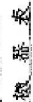[illegible]


北24条駅B1F 旅客トイレ排水管～汚水ポンプ室

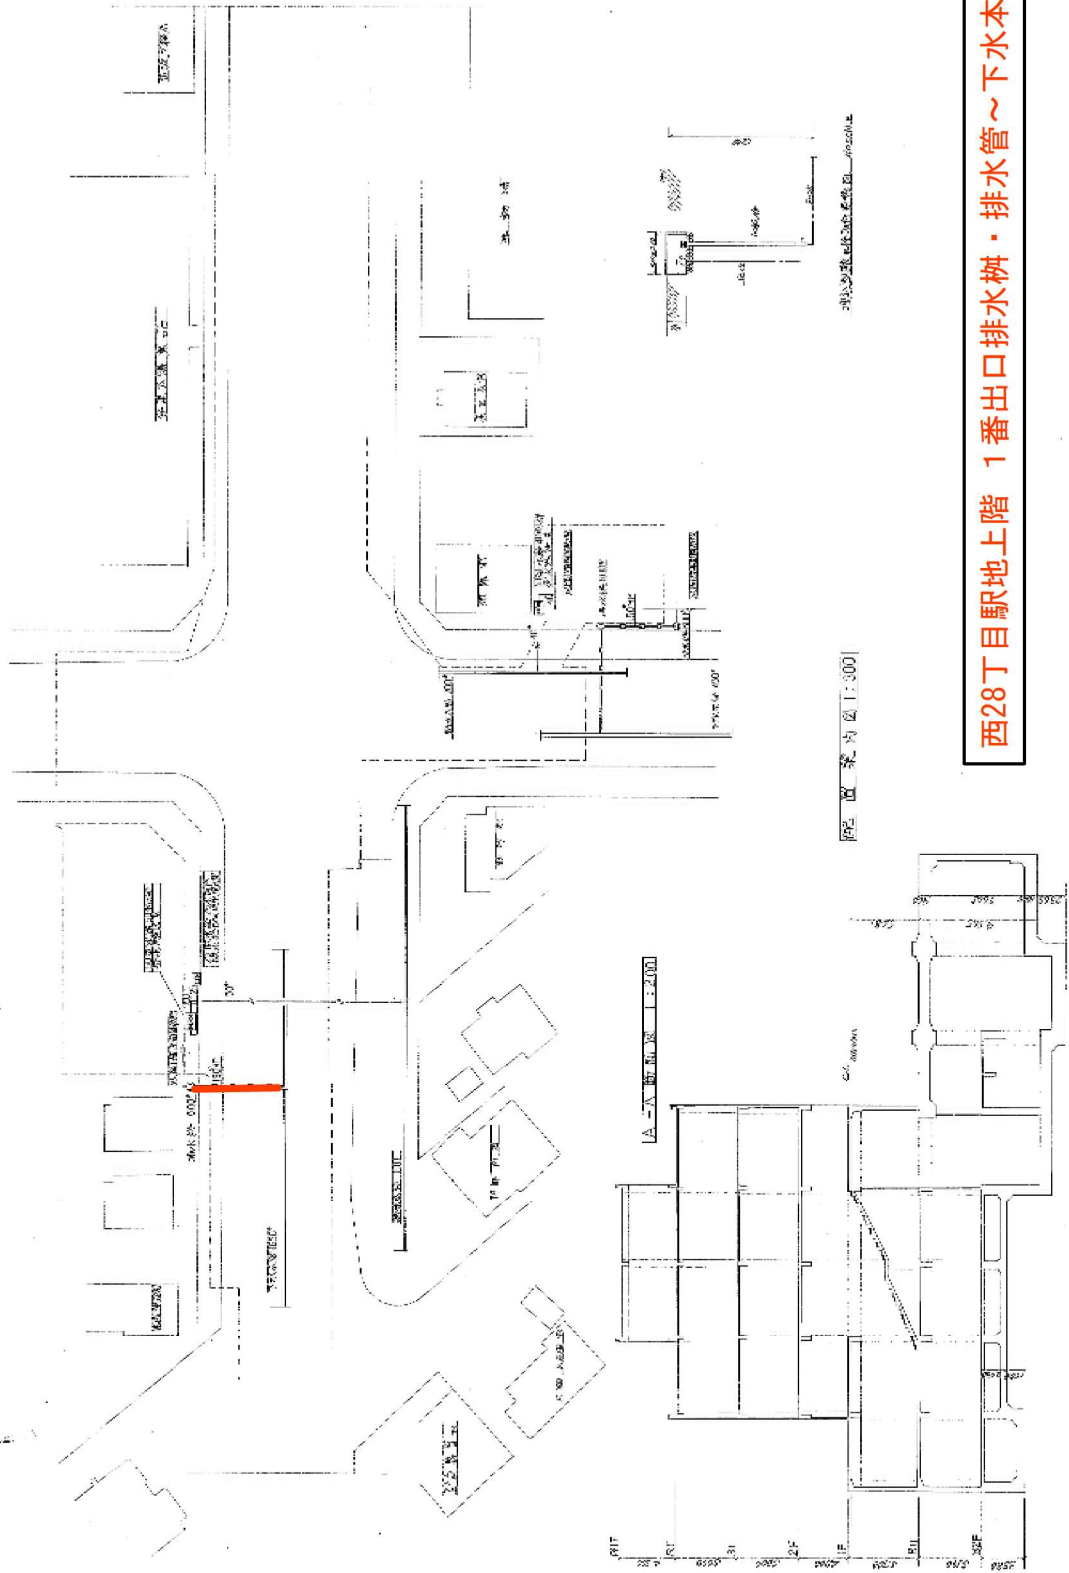

附錄 1 : 200


西28丁目駅前上階・排水管・下水本管

[illegible]


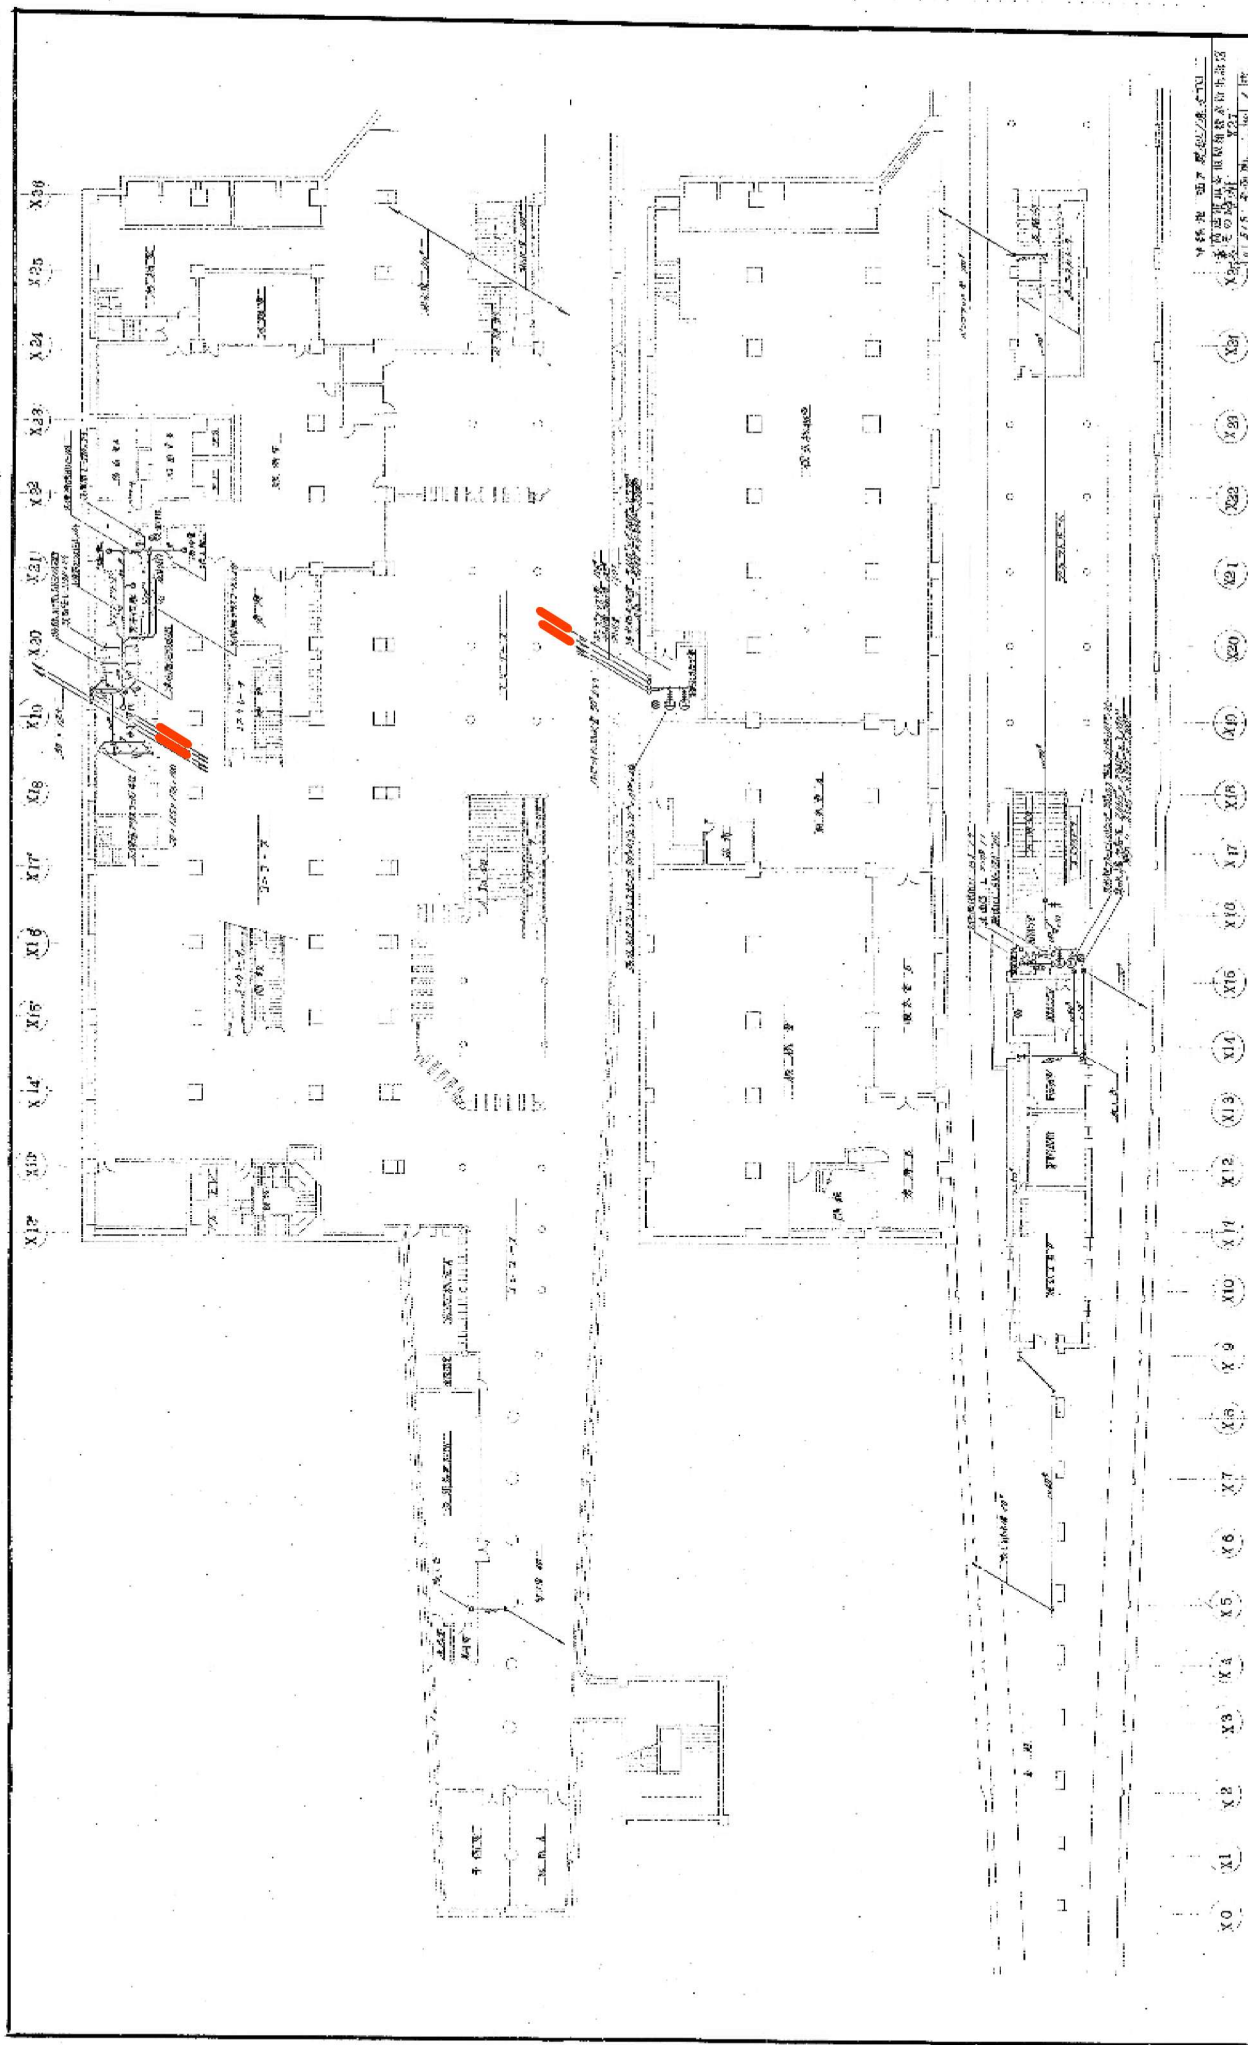

琴似駅B1F 旅客トイレ・駅務室排水管～汚水ポンプ室

1	2	3	100
---	---	---	---	---	---	---	---	---	----	----	-----

1132

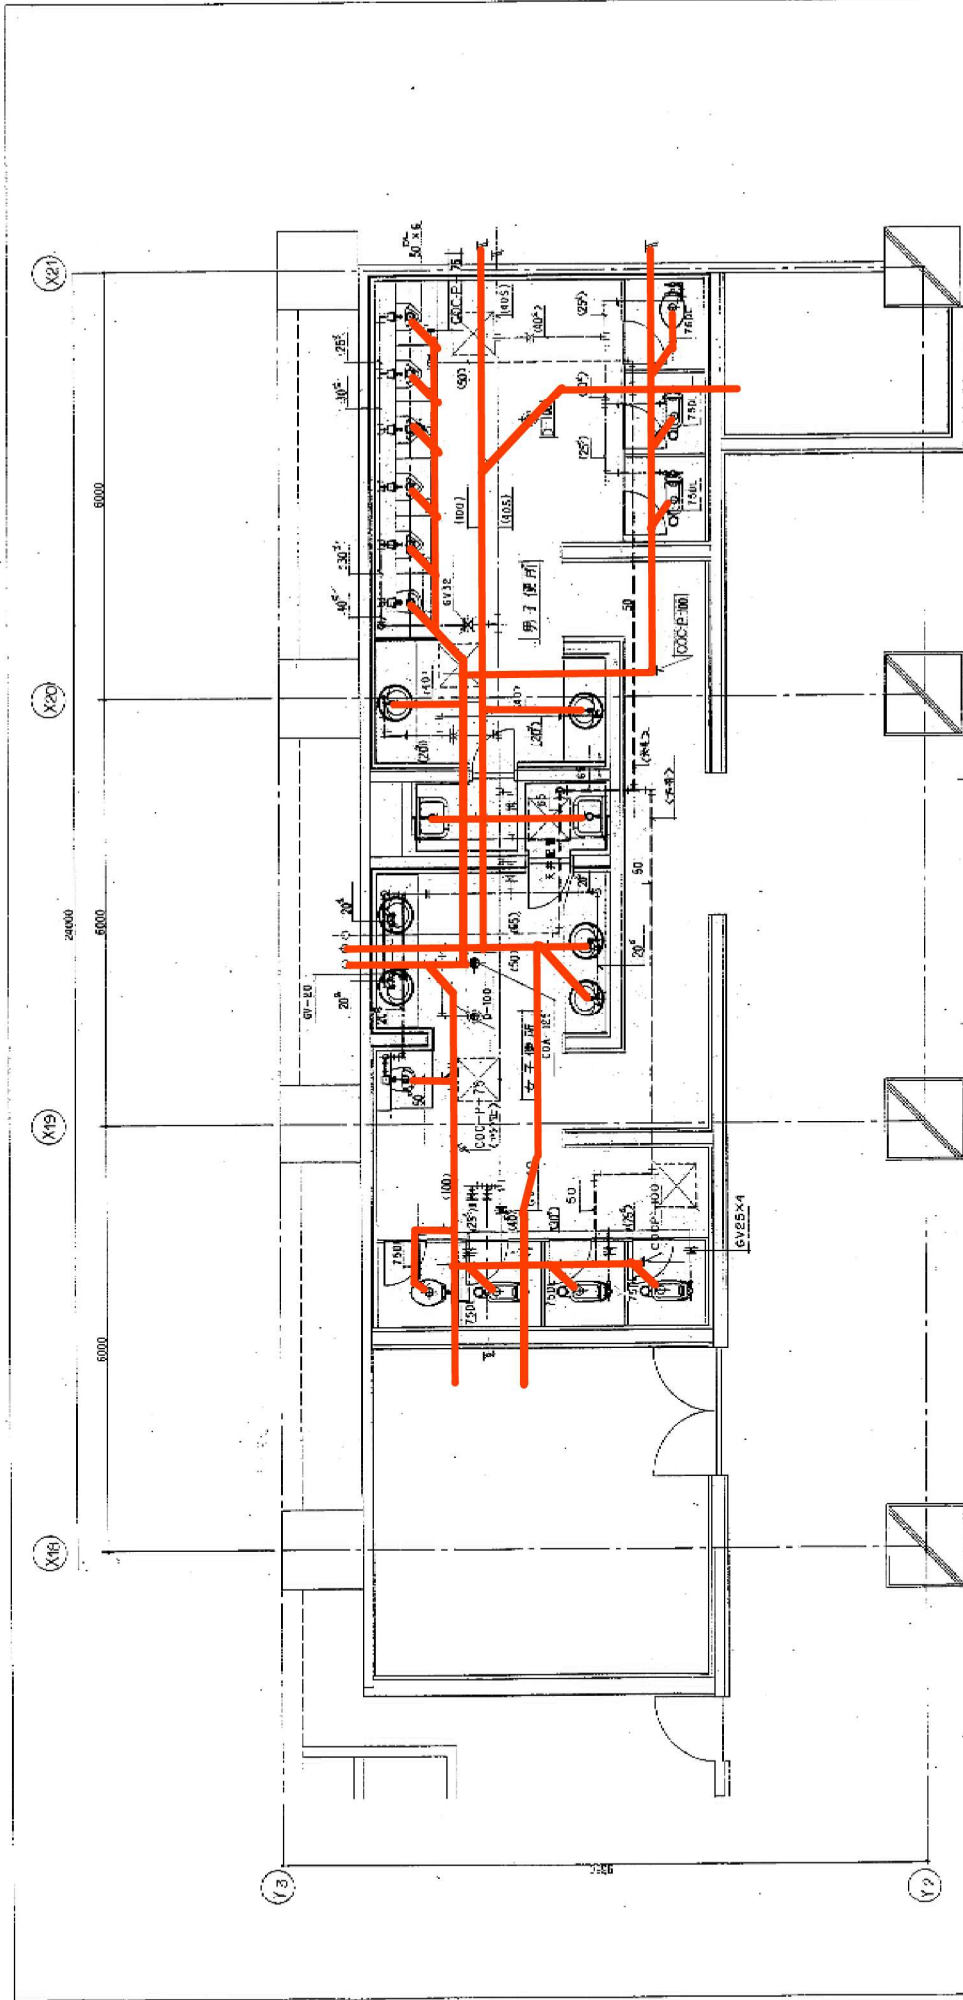

便所詳細図(改修図) S=1/50

器具表

名称	型式	付風品	男子便所	女子便所	備考
洋風大便器	C-21	フラッシュ弁	1	1	再使用(東陶)
和風大便器	C-750VC	節水フラッシュ弁 TV750CR	2	3	東陶
洗面器	L507A	立水栓 TL605A ストラップ	2	4	#
掃除流し	SK22A	ストラップ	1	1	既存のまま(東陶)
スツール小便器	U307	節節感知フラッシュバルブ ステップレス仕上 TEA 99	5		東陶
#	U309C	#	1	1	#

琴似駅B1F 旅客トイレ・駅務室排水管～汚水ポンプ室

● 既存と排水管の接続にはビニールケーブル継手を使用する



竣工図

図面名称 便所詳細図(改修図)

工務名 琴似駅トイレ改修工事

図面番号 R-1/50

設計者 丸の内建設工業株式会社 大田 昭博

施工 平成7年9月13日

竣工 平成7年11月20日

1/50


[illegible]

琴似駅B1F 旅客トイレ・駅務室排水管～汚水ポンプ室