


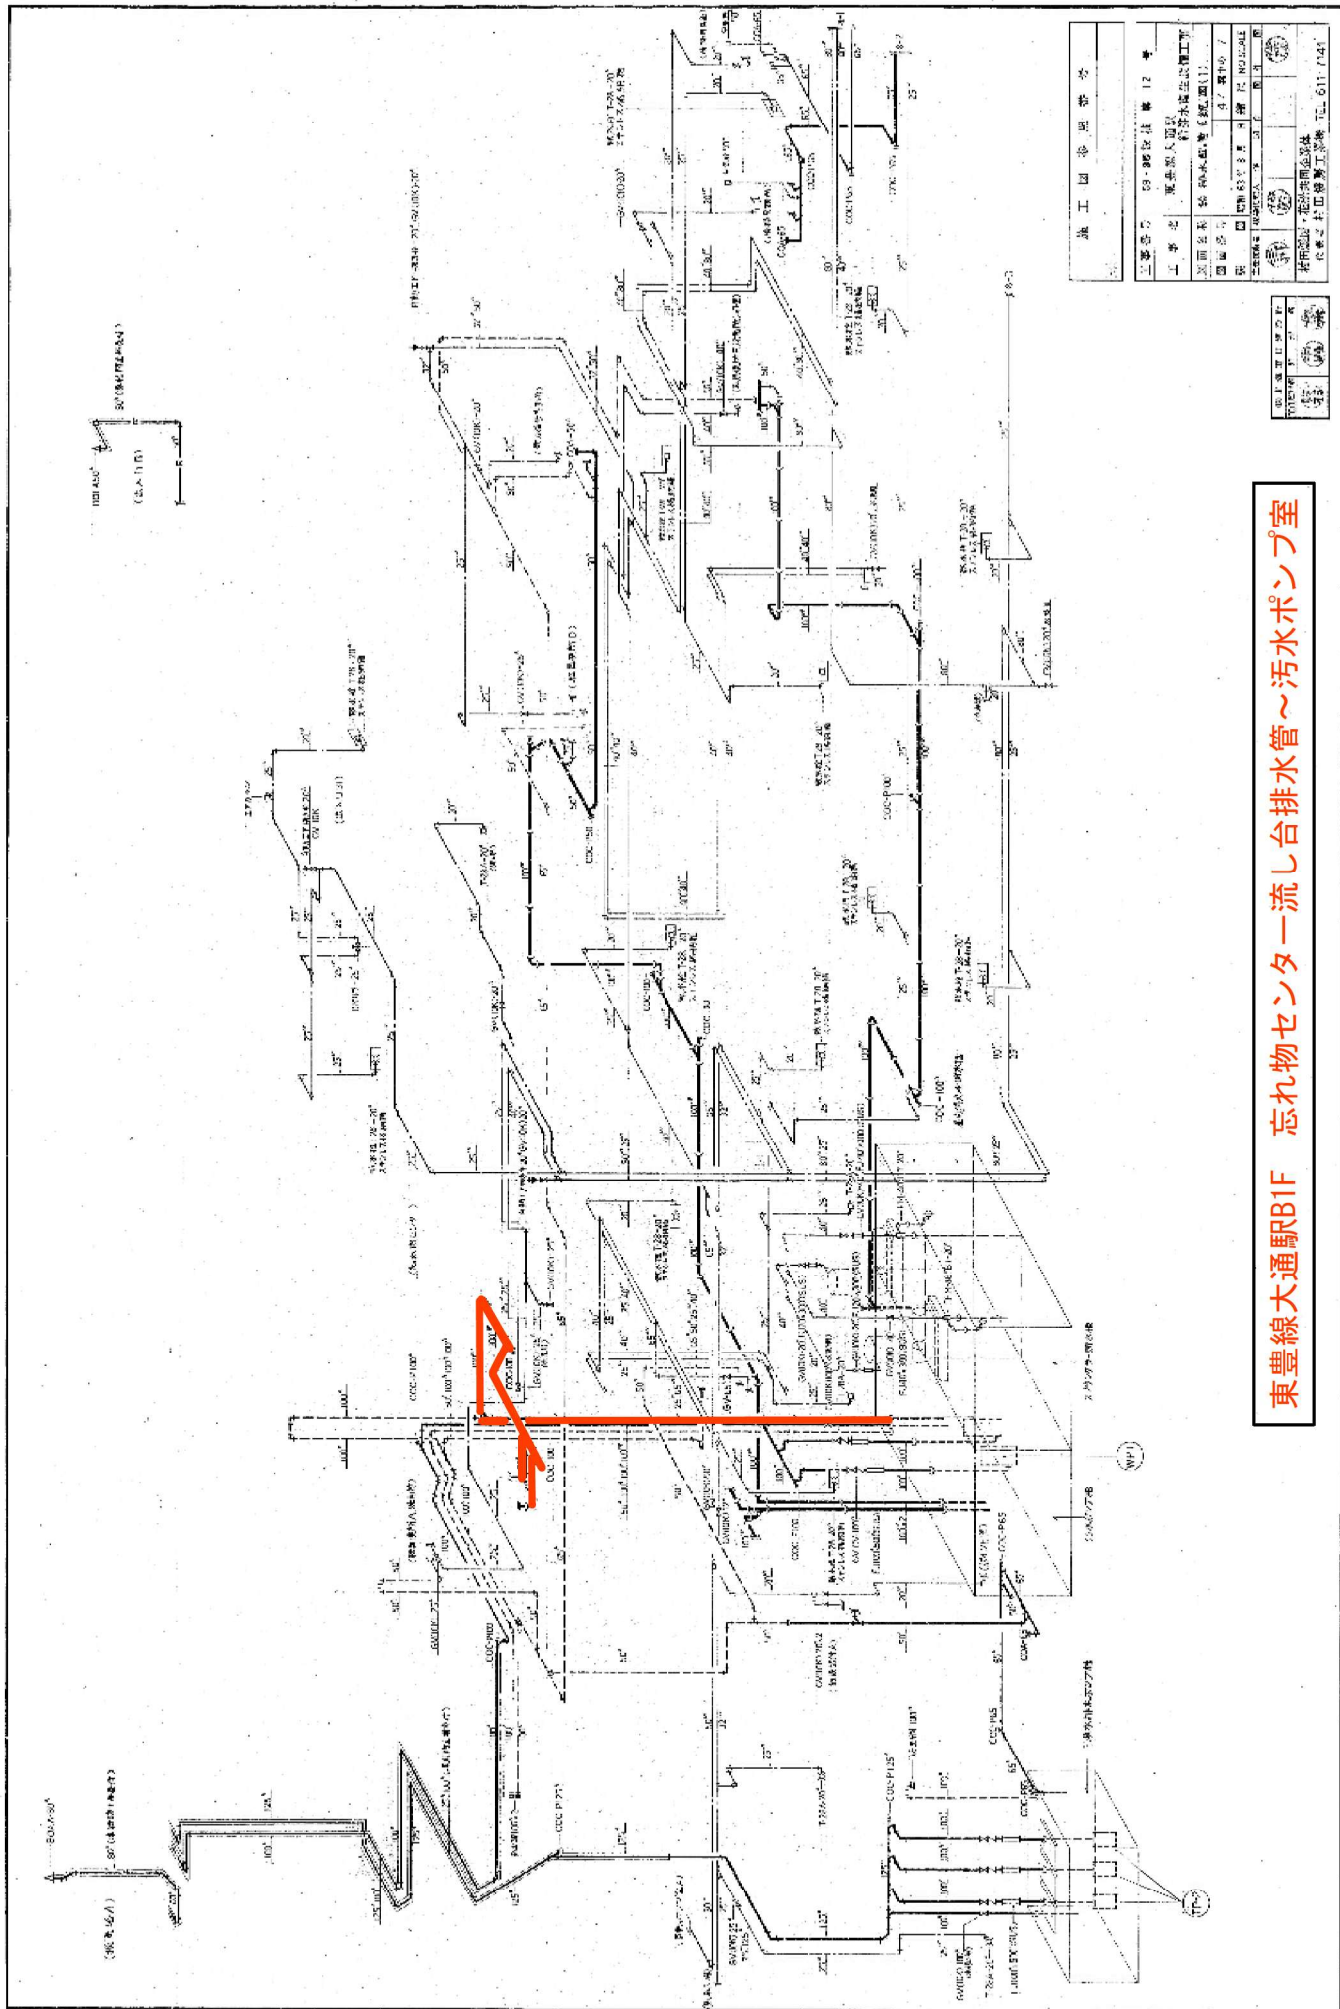

竣工図 台 図 番 号	
工事番号	59-建設法 第 12 号

東豊線大通駅B1F 忘れ物センター流し台排水管～汚水ポンプ室


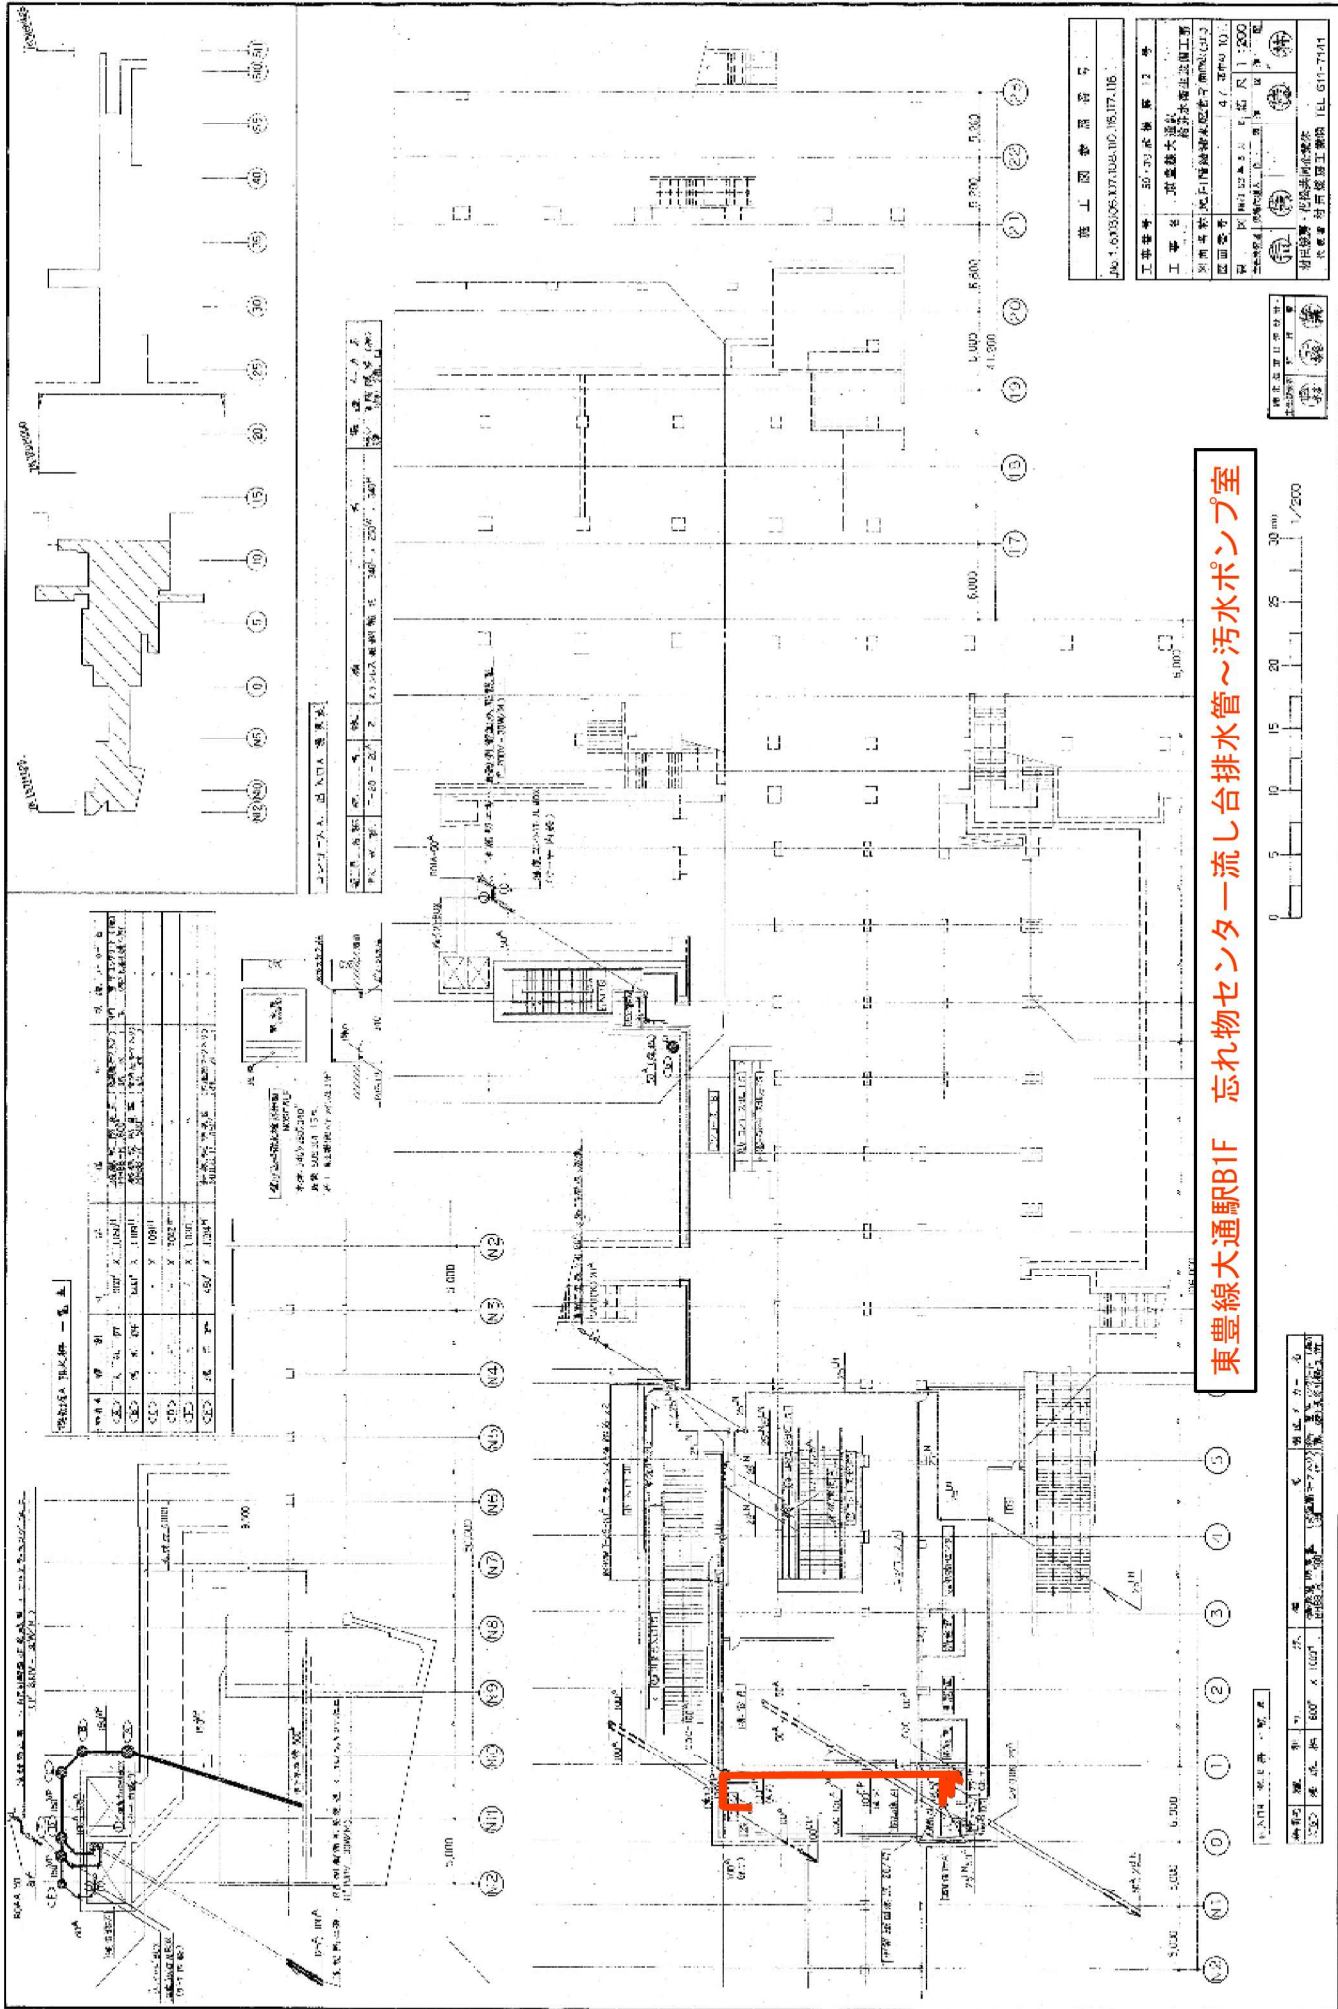



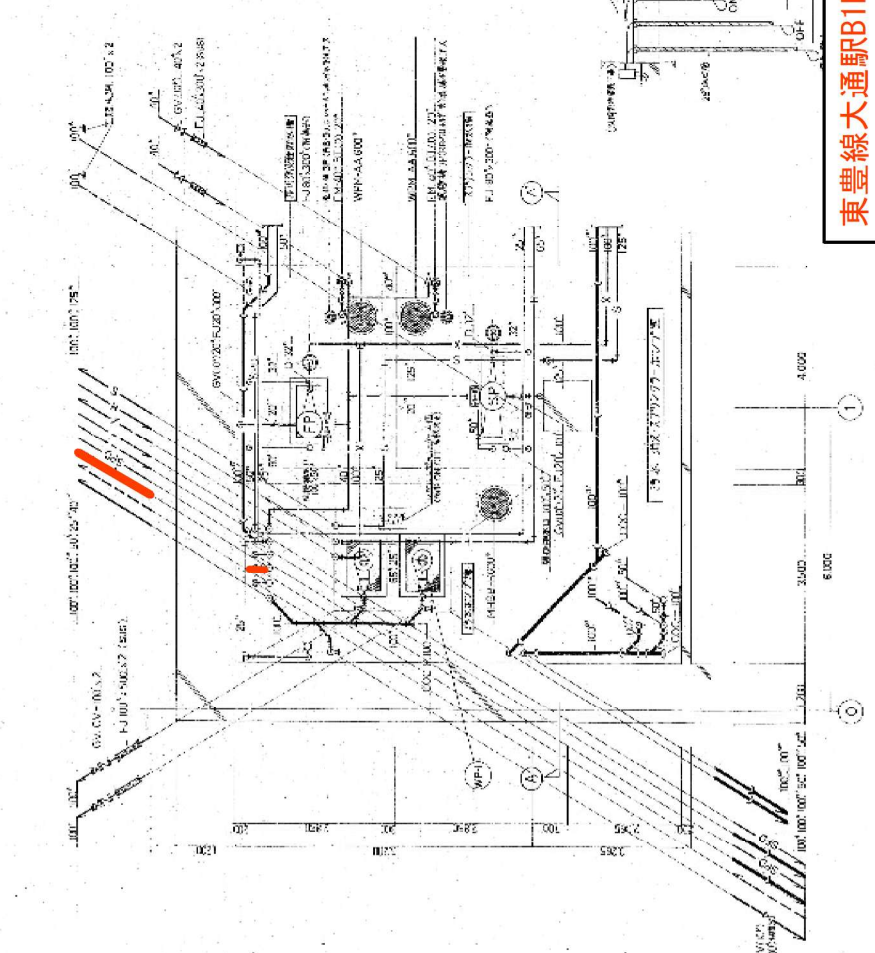

排水・汚水・スポンジポンプ室 平面詳細図 S=1/50


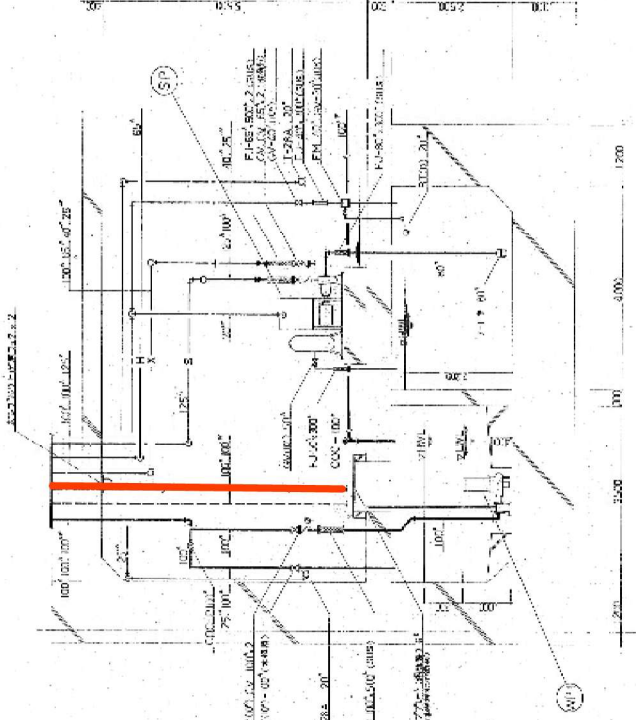


(A)~(A) 断面図 S=1/50

東豊線大通駅B1F 忘れ物センター一流し台排水管～汚水ポンプ室

地上図参照番号	№.501.61.62




1/50

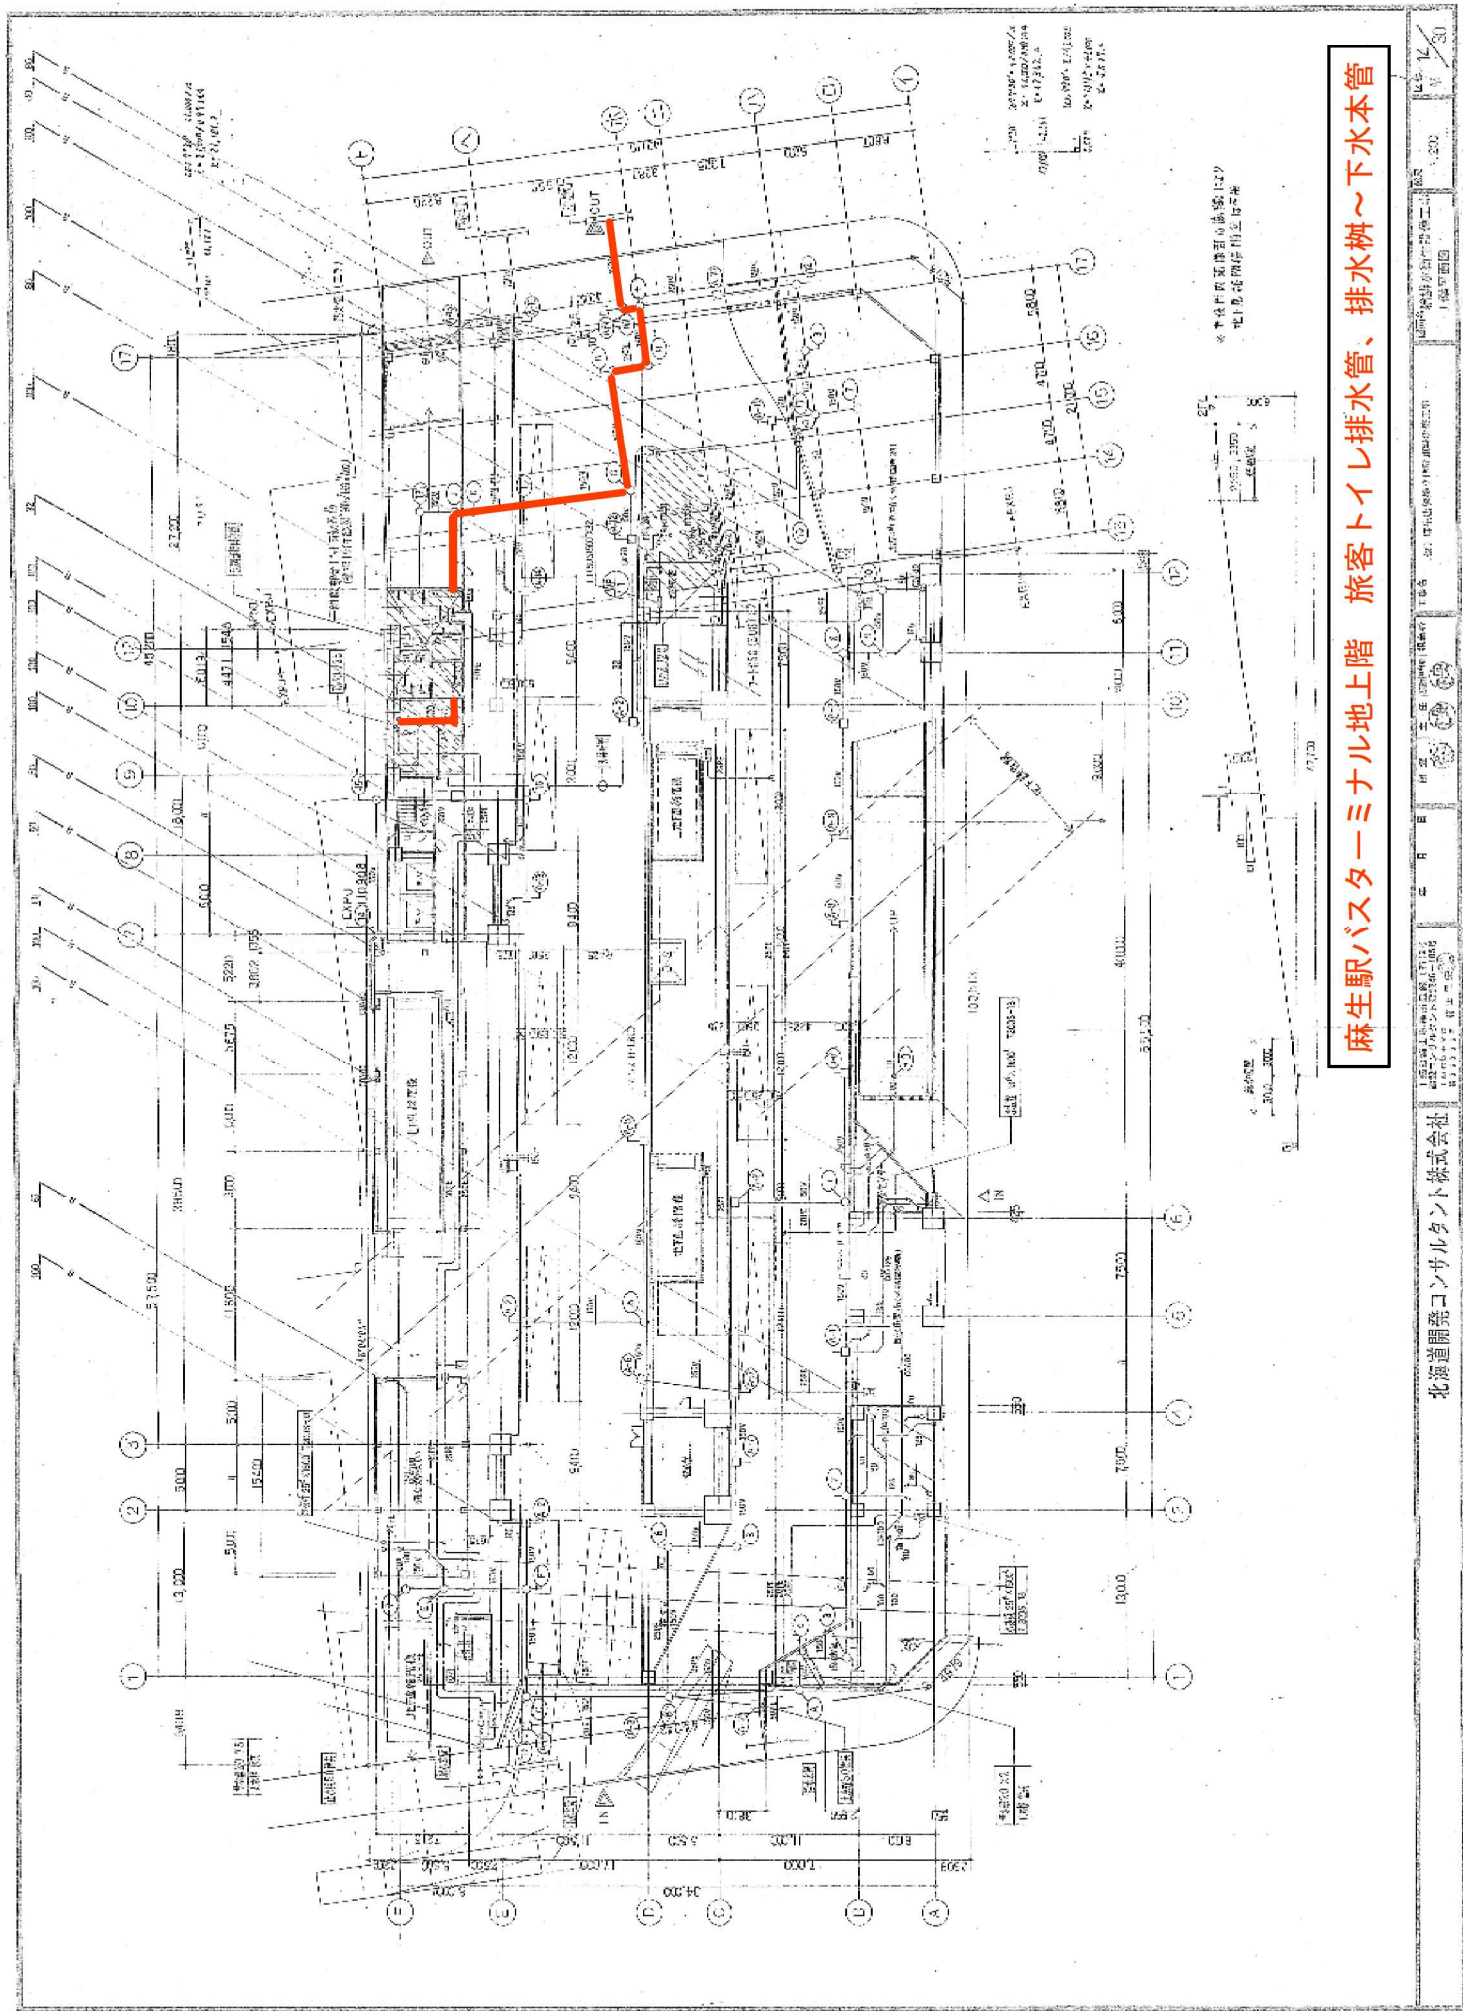

麻生駅バスターミナル地上階 旅客トイレ排水管、排水樹～下水本管

※本図は概略図であり、実際の施工には、
電機設備関係の図面を参照してください。

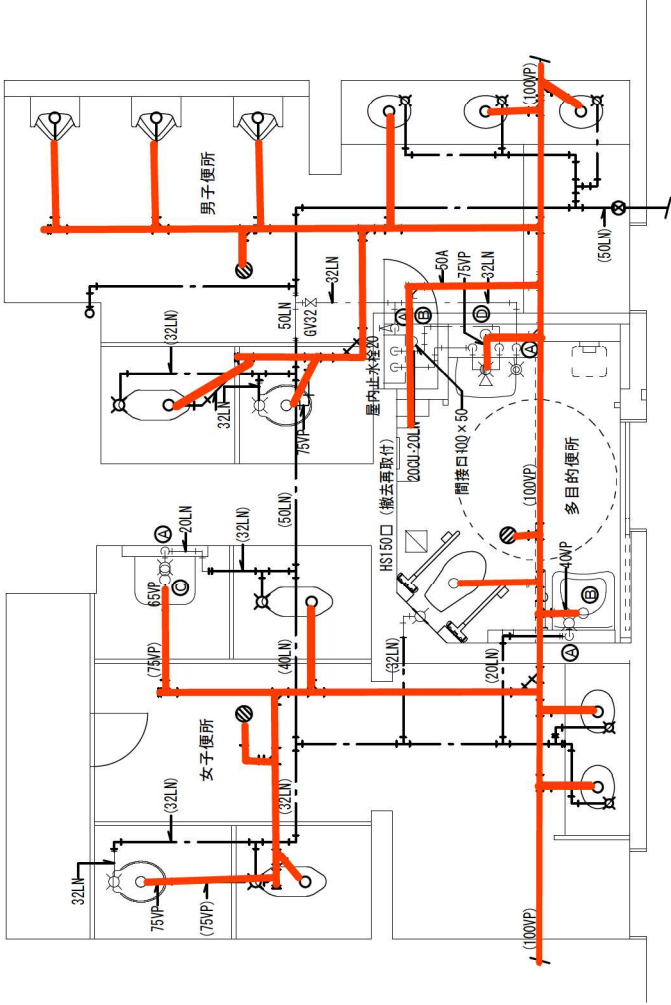

麻生バスターミナル多目的便所詳細図（改修後）S=1:50

女子便所（改修後）

名称	仕様（参考品番）	数量	備考
洗面大便秘器	C21・TV750	1	節水型フラッシュバルブ
掃除流し	SK22A・T23AE20	1	ストラップ

男子便所（改修後）

名称	仕様（参考品番）	数量	備考
洗面大便秘器	C21・TV750	1	節水型フラッシュバルブ

多目的便所（改修後）


名称	仕様（参考品番）	数量	備考
車いす用大便秘器	C480A（既設のま）	1	自動フラッシュバルブ
	足踏式操作弁・レバー式操作弁		
車いす用洗面器	L103A・TEL70AX	1	自動排水栓 Pトラップ
化粧鏡	TS119FR20 600×900	1	
汚物流し	SK35	1	押込みフラッシュバルブ
	TWG40WQV18R（付排水栓）		排水水
	YH51R（紙巻器）		
汚物入	YKB102	1	
窓見鏡	TS119RCR2 300×1200	1	

P S


名称	仕様（参考品番）	数量	備考
電気温水器	床置型 貯湯量5.4L 缶体SUS304	1	1φ200V1.5kW
	漏れ防止弁 安全弁 プローコック		
	ウィークリータイマー付		

しゅん功 図			
図 面 名 称	麻生バスターミナル改修平面図	縮 尺	1/50
請 負 人	株式会社 みずのほ設備	TEL (011) 841-3854	
工 期	着手 平成17年12月16日	竣工 平成18年 3月17日	図 3/4


平岸駅

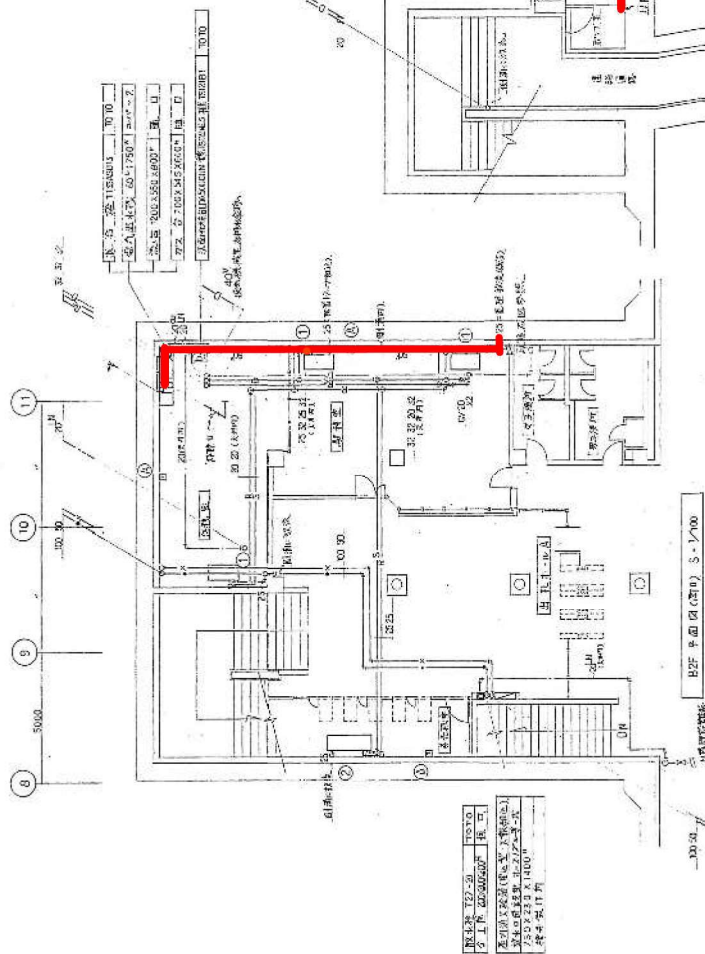


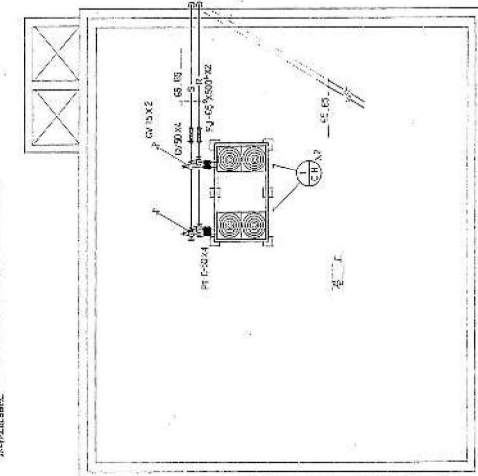



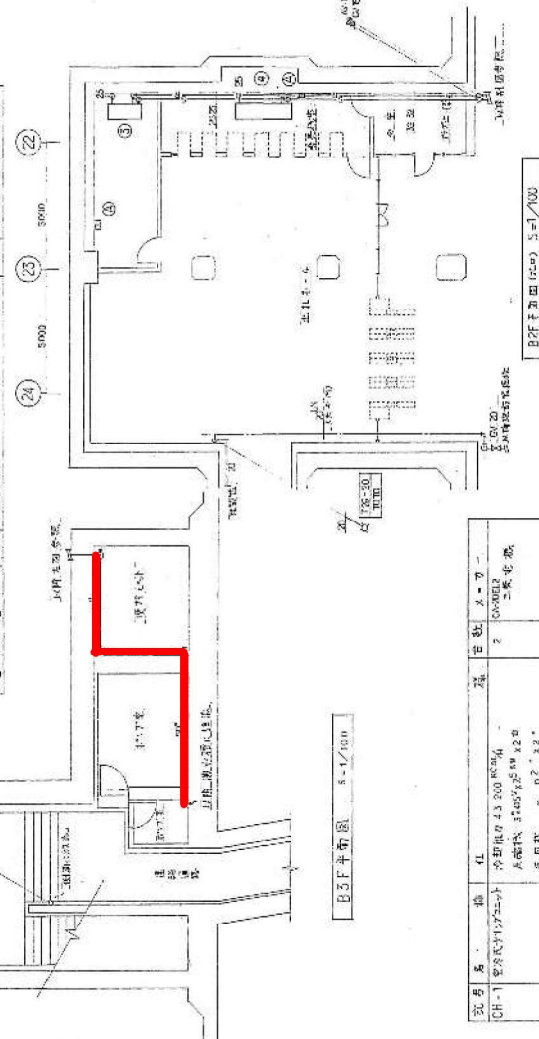




平岸駅B2F 駅務室流し台排水管～汚水ポンプ室

しゅん功図

工事名	平岸駅駅務室流し台排水管～汚水ポンプ室工事

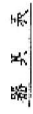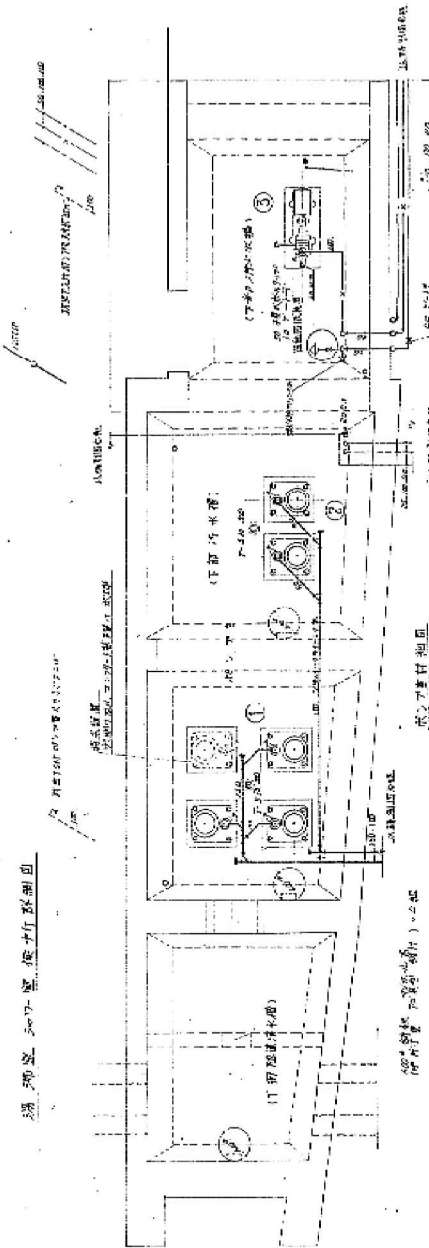[illegible][illegible]

北24条駅B1F 旅客トイレ排水管～汚水ポンプ室

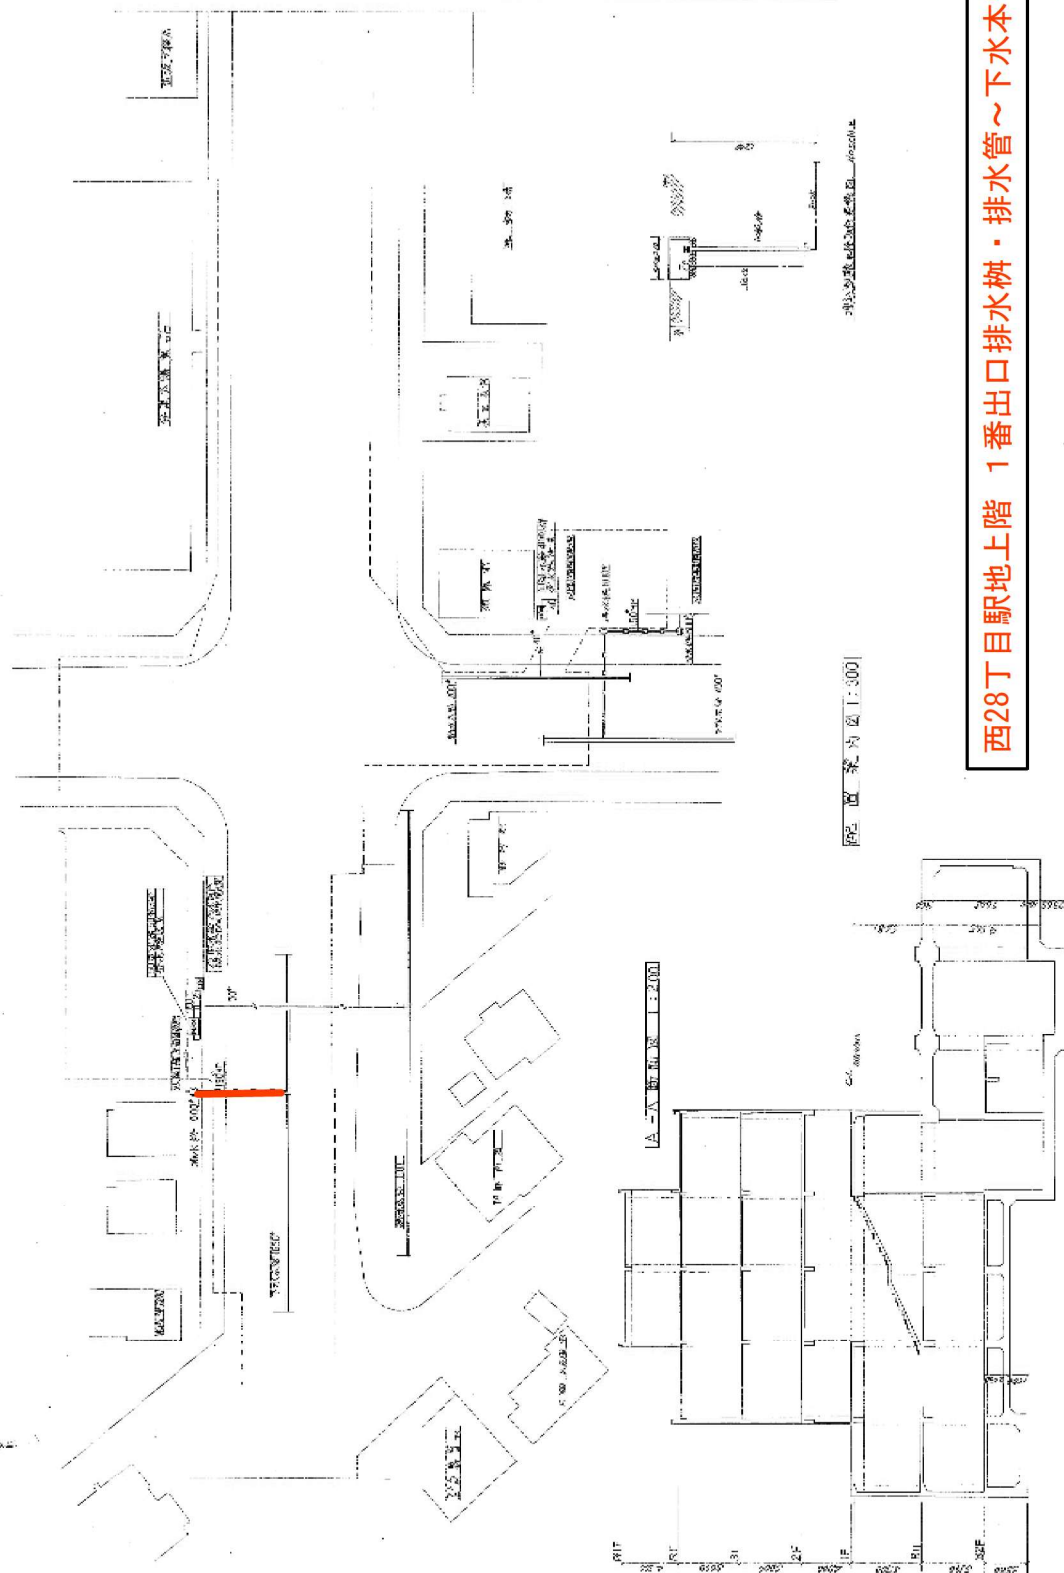



[illegible]

※ 使用時間はAと決まらず

※ 標本管理は7-7-74-8845

[illegible]


西28丁目駅地上階 1 番出口排水樹・排水管～下水本管

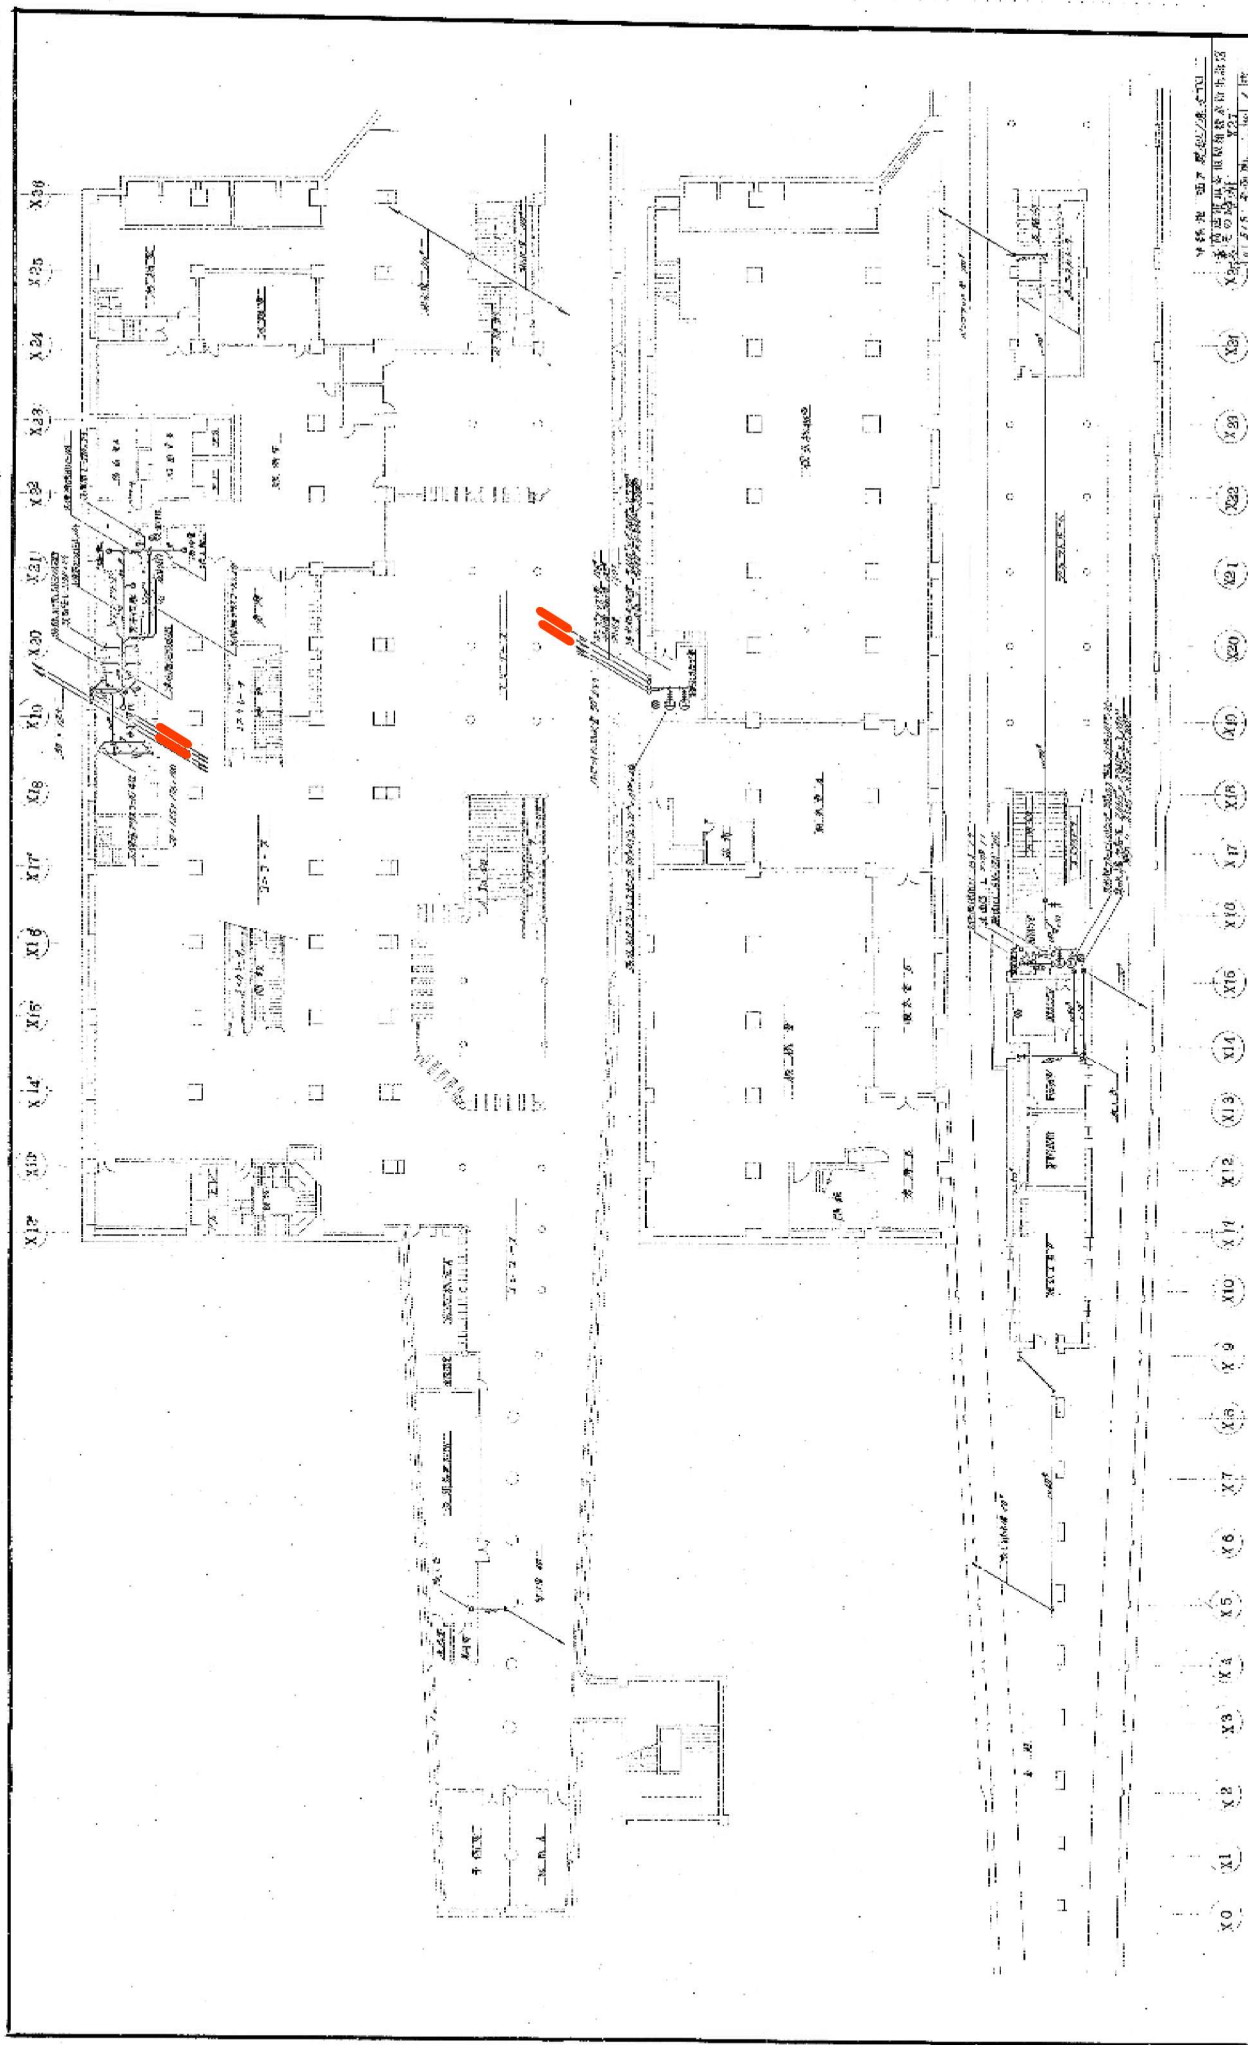

琴似駅B1F 旅客トイレ・駅務室排水管～汚水ポンプ室

1	2	3	100
---	---	---	---	---	---	---	---	---	----	----	-----

1132

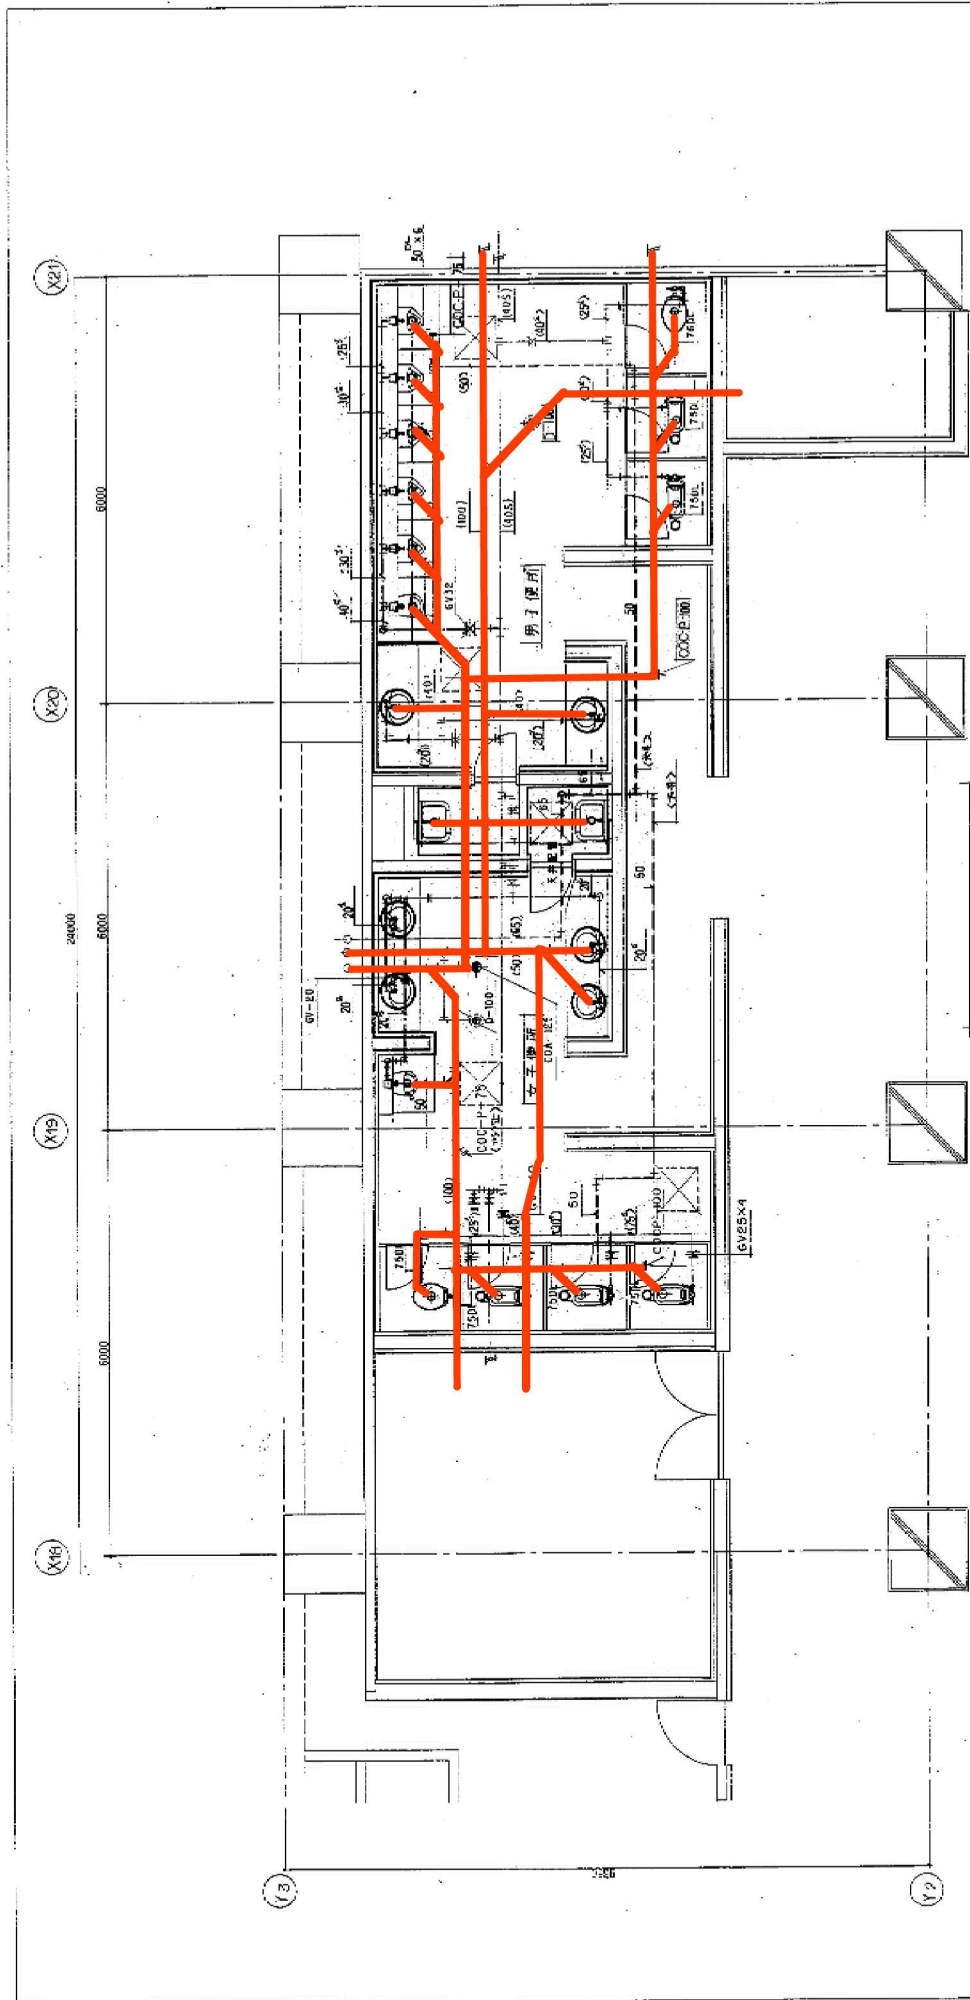

便所詳細図(改修図) S=1/50

器具表

名称	型式	付風品	男子便所	女子便所	備考
洋風大便器	C-21	フラッシュ弁	1	1	再使用(東陶)
和風大便器	C-750VC	節水フラッシュ弁 TV750CR	2	3	東陶
洗面器	L507A	立水栓 TL605A ストラップ	2	4	#
掃除流し	SK22A	ストラップ	1	1	既存のまま(東陶)
スツール小便器	U307	樹脂感知フラッシュバルブ ステップレス仕上 TEA 99	5		東陶
#	U309C	#	1	1	#

琴似駅B1F 旅客トイレ・駅務室排水管～汚水ポンプ室

● 原管と排水管の接続にはビニールケーブル継手を使用する



竣工図

図面名称 便所詳細図(改修図)

工務名 琴似駅トイレ改修工事

設計者 丸の内建設工業株式会社

現場代理人 大田 昭博

竣工 平成7年9月13日

竣工 平成7年11月20日

1/50

Architectural floor plan showing a highlighted red path. The path starts at the bottom left, goes right, then up, then right again, and finally up to a room labeled "女子更衣" (Women's Changing Room). Other rooms include "多機能使用" (Multi-functional Use) and "分給室" (Distribution Room). Dimensions are provided along the walls.


琴似駅B1F 旅客トイレ・駅務室排水管～汚水ポンプ室

既設と示す
新設と示す

.....MS-320
(Type 4000)




神保 代理人

2001