


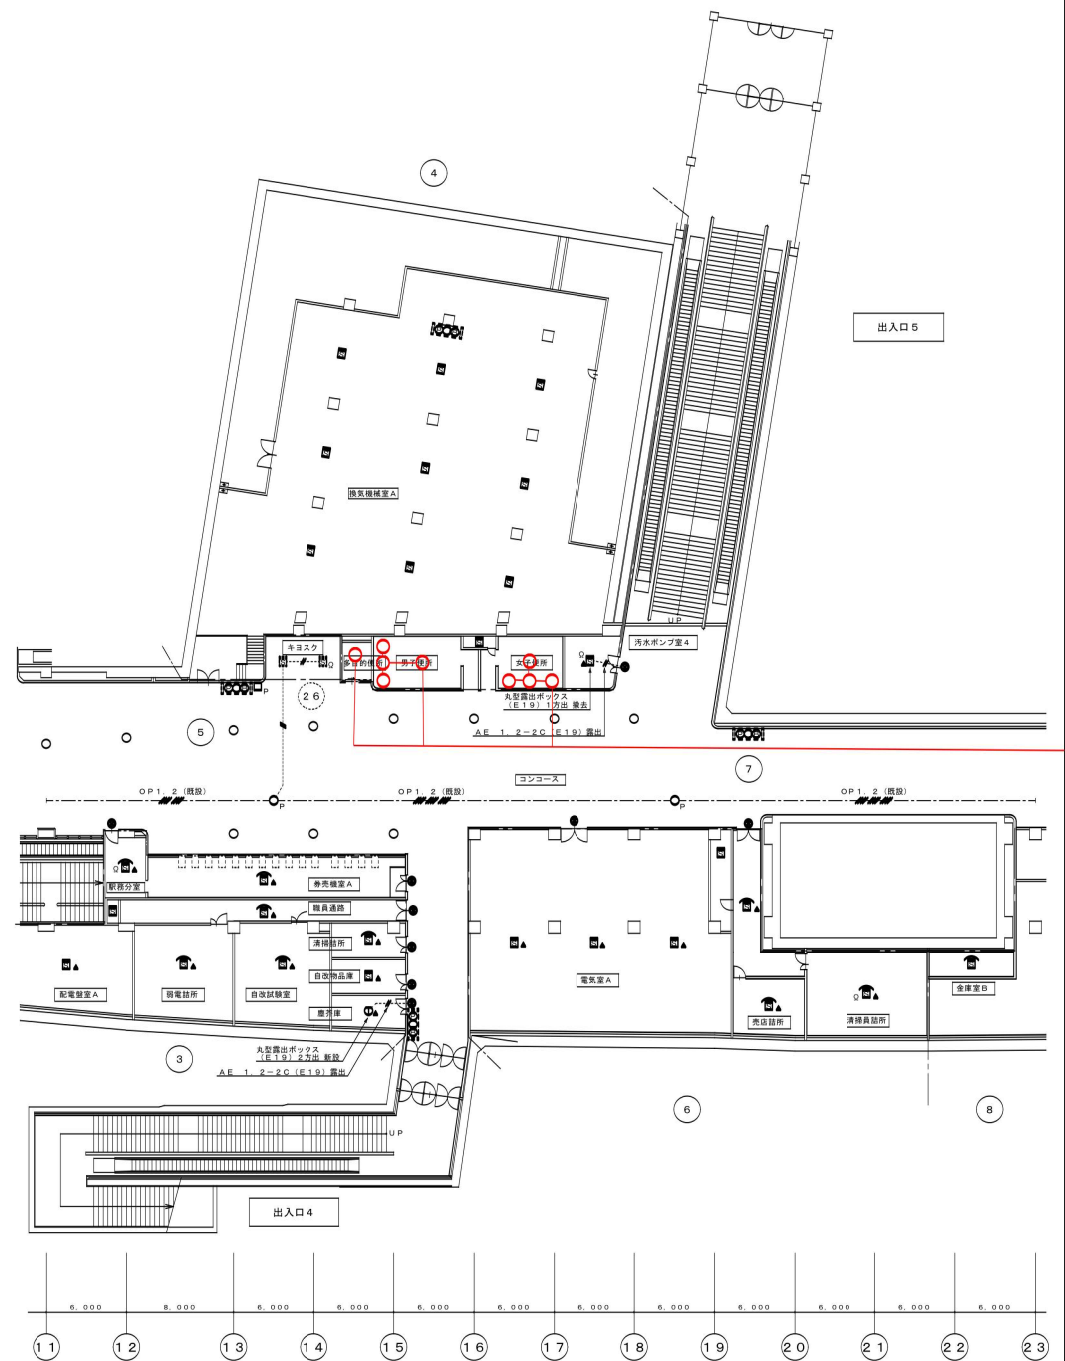


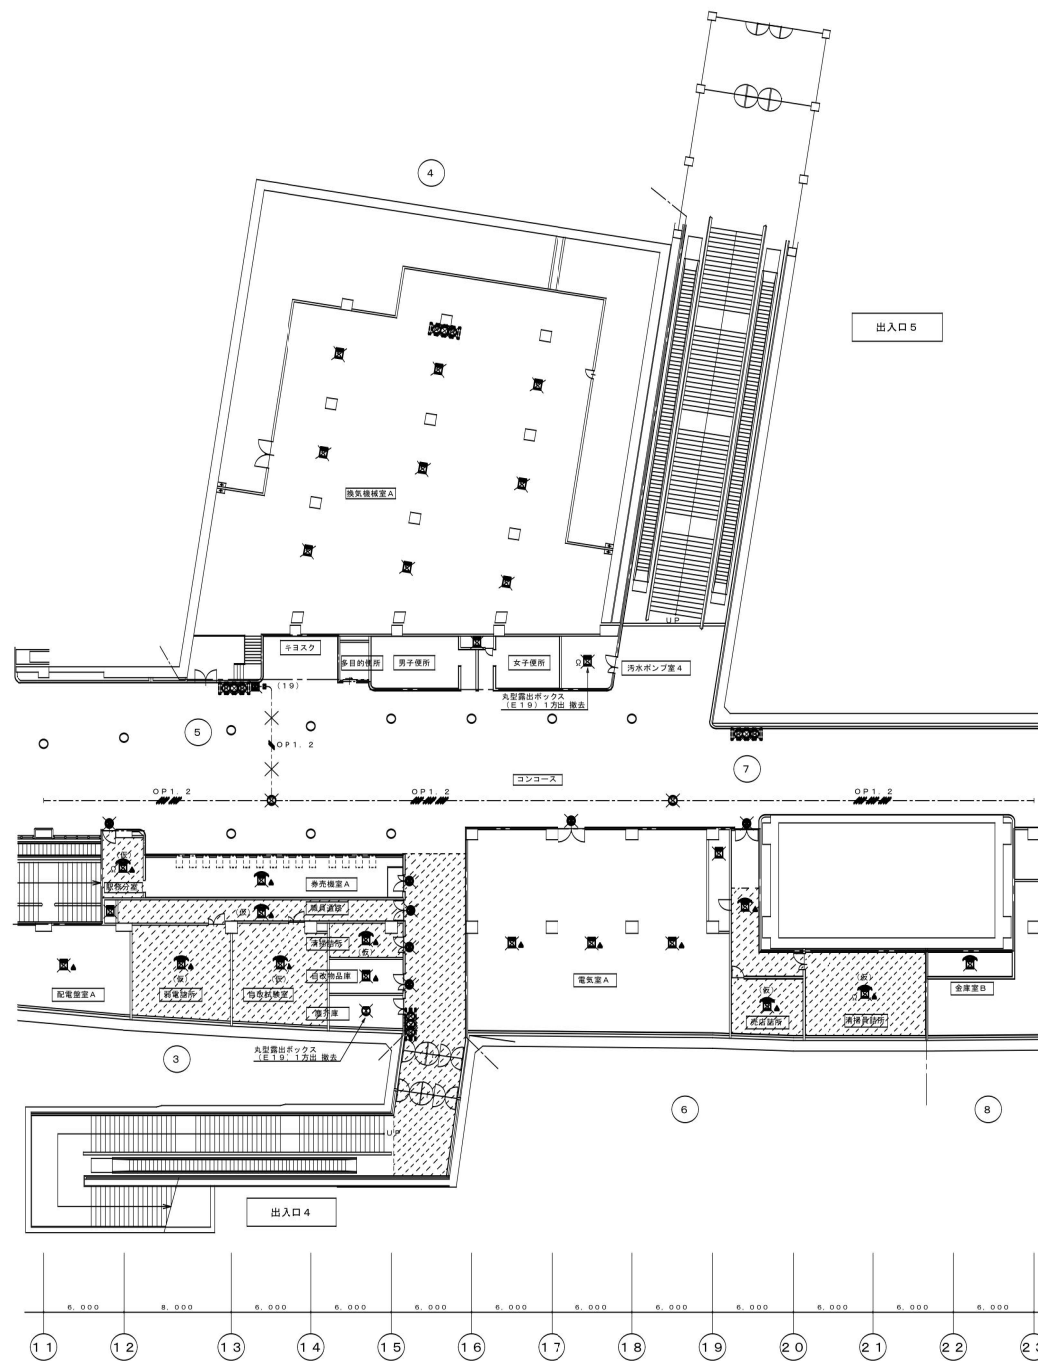

しゅん 功 図			
工事名	新さっぽろ駅大規模改良電気設備工事		
図面名	地下1階（コンクリート階） 自動火災報知設備図（3）		
縮 尺	Δ 1 : 1/200 Δ 3 : 1/400	図 番	E-22
着工日	平成18年 3月13日		
しゅん功日	平成19年 2月27日		
施工業者	北明電気工業株式会社 現場代理人 久保田		

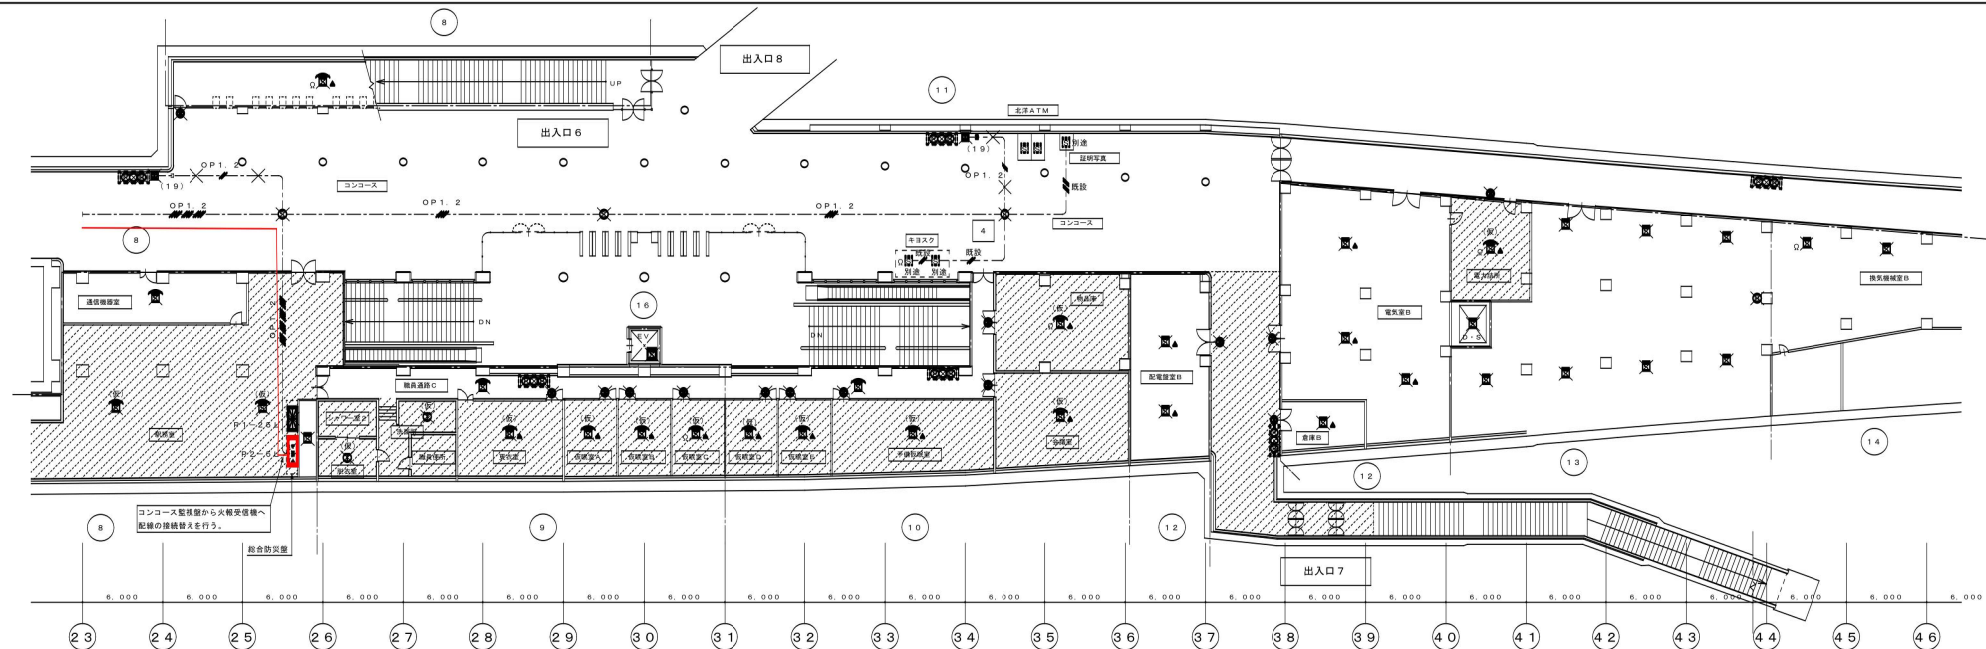

地下1階（コンコース階）火災報知設備図（4） 改修前

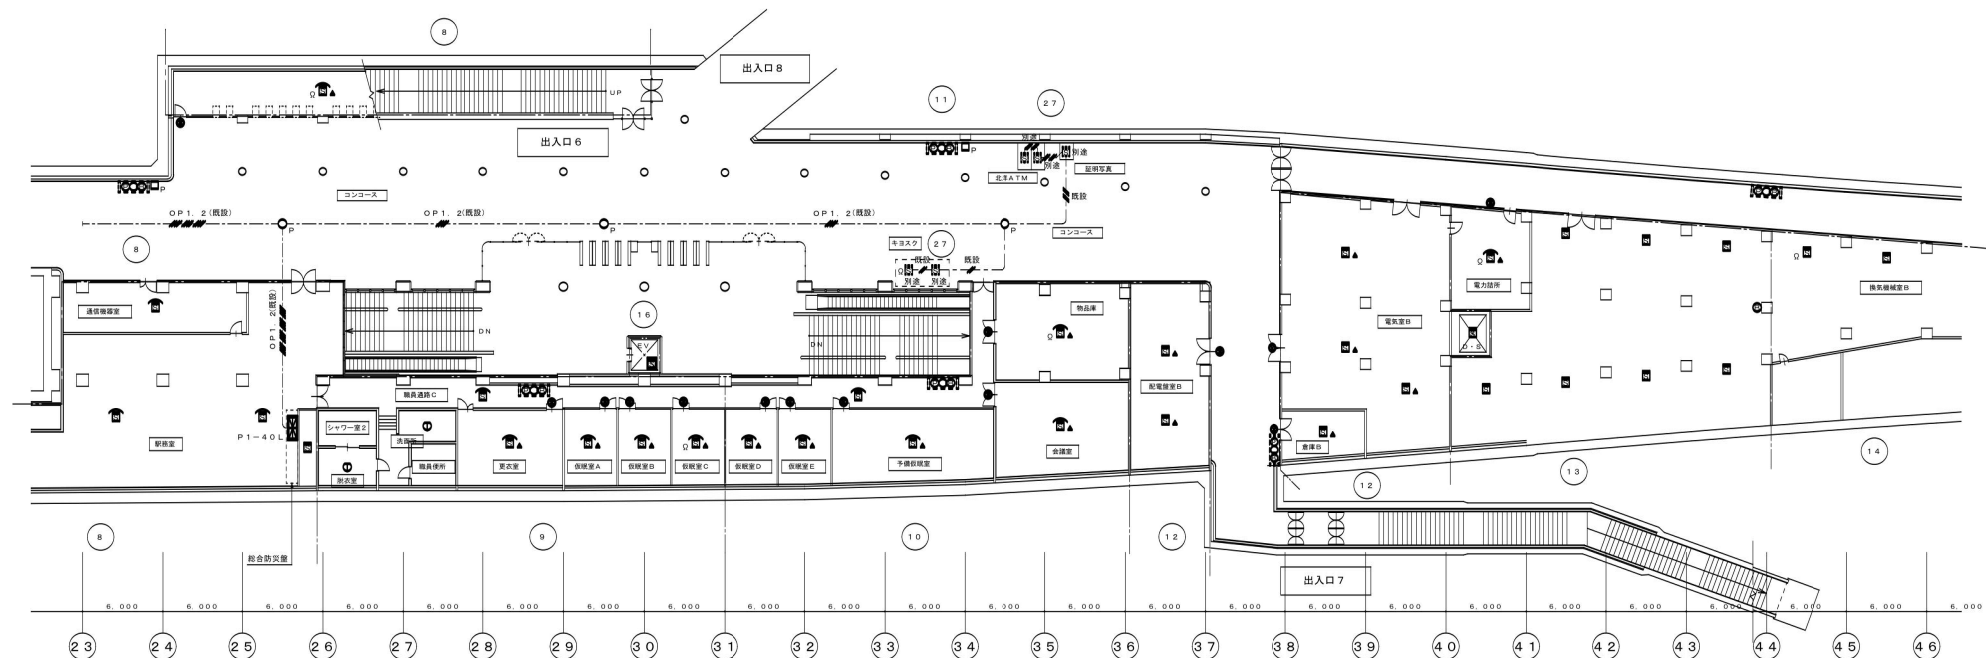

地下1階（コンコース階）火災報知設備図（4） 改修後

しゅん 功 図			
工事名	新さっぽろ駅大規模改良電気設備工事		
図面名	地下1階（コンコース階） 自動火災報知設備図（4）		
縮 尺	A1 1/200 A3 1/400	図 番	E-23
着工日	平成18年 3月13日		
しゅん 功 日	平成19年 2月27日		
施工業者	北明電気工業株式会社 現場代理人 久保田		

積 算 内 訳 書

業 務 名 東西線駅光警報設備設置業務

本設計書は、発注者の施工計画に基づいて作成した設計図書の一部を見積もり算定の参考として提示するもので、契約上、これを拘束するものではありません。

札幌市交通局高速電車部施設課

東西線駅光警報設備設置業務

一金 _____ 円也

(うち消費税相当額 円也)

内 訳

総括内訳書

[illegible]

労 務 費

一金 円也

内 訳 第 1 号内訳書

名 称	形 質	単位	数量	単 価	金 額	摘 要
(東西線)						
現場作業費		式	1			
消防手続費用		式	1			
完成図書作成費		式	1			
計						

材 料 費

一金 円也

内 訳 第 2 号内訳書

名 称	形 質	単位	数量	単 価	金 額	摘 要
(東西線)						
光警報制御装置		台	13			
光警報装置		個	120			
ピクトグラム材料費		枚	39			
工事材料費		式	1			
予備	光警報装置	個	5			
計						