


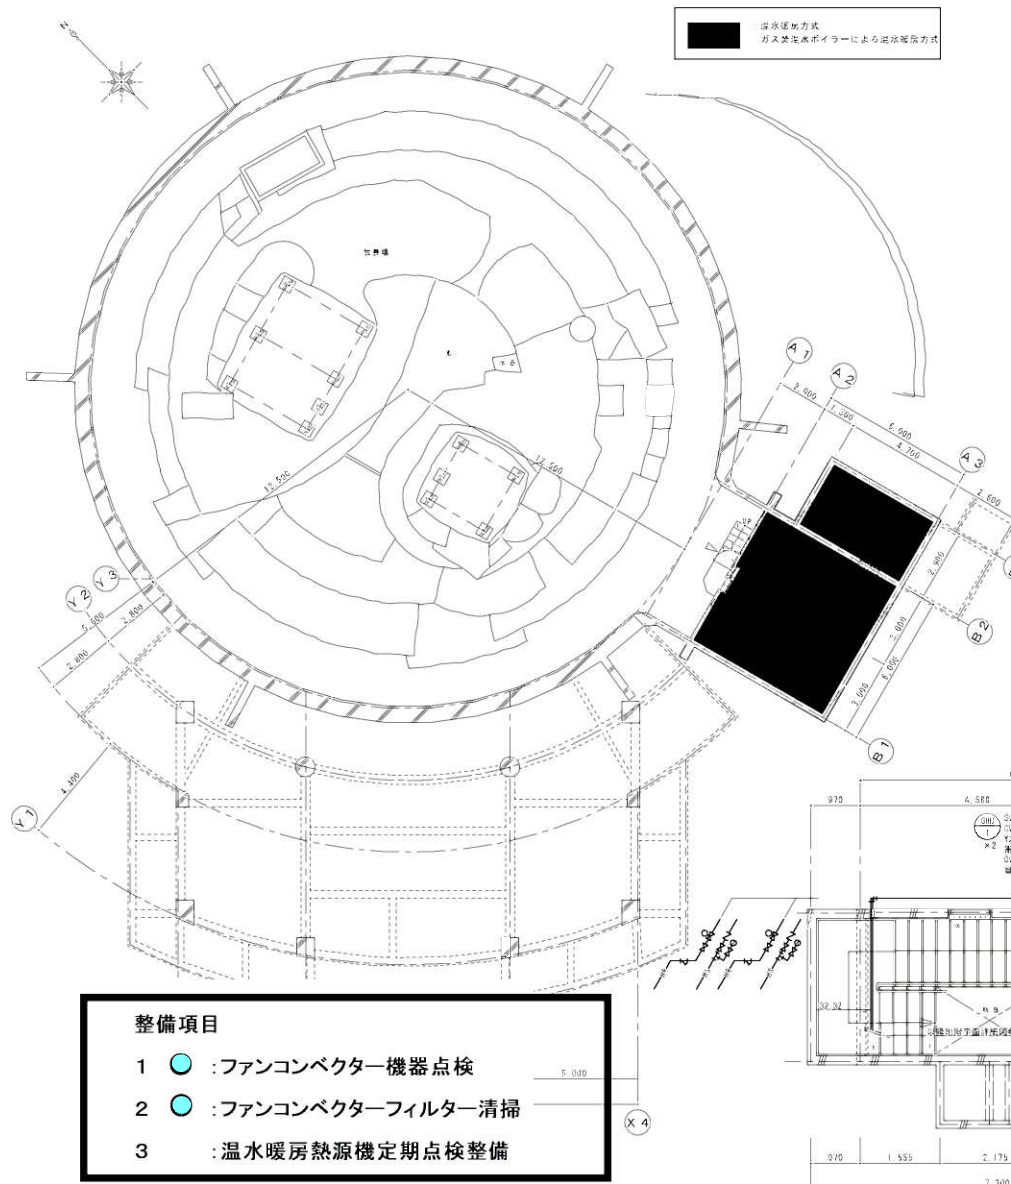

機器一覧表

記号	品名	仕様	台数	備考
0H-1	温水暖房熱源機	強制循環式 室外設置型 暖房能力: 41.8kW以上 冷却用容量: 55.2kW以下 (制氷能力: 130) 造氷温度: 80℃ 製氷式 (システム氷盤: 120L以下) 暖房設備併用機 不凍液仕様 径φ: 22 L/min × 5.9kg プログラムタイマー制御付き 外部制御有り リモコン (遠赤外線) 付属 縦置き	2	1φ × 100V × 24W (交互運転)
F0V-1	ファンコンベクター	天吊露出下出し型 暖房能力: 15.1kW コントロールスイッチ (H・M・L・OFF) 送风量: 2.5 L/min	2	1φ × 100V × 56A
F0V-2	ファンコンベクター	天吊カセット型 暖房能力: 9.0kW コントロールスイッチ (H・M・L・OFF) 送风量: 5.5 L/min	1	1φ × 100V × 56A
EF-1	ストレータシロコファン	消音型 径φ: 250φ × 高さ: 1,300mm 送风量: 600m³	1	1φ × 100V × 200W
EF-2	中間ダクトファン	新造型 径φ: 100φ × 高さ: 250mm × 送风量: 400m³	1	1φ × 100V × 200W


注記: ファンコンベクター設置条件 暖い込み空気温度: 20℃以下、温水入り口温度: 80℃以下

配管例

温水管 (注)	配管用炭素鋼管 (注)
温水管 (注)	配管用炭素鋼管 (注)
ドレン管	一般配管用ステンレス鋼管

分断図一覧表

記号	品名	口径	仕様	数量
◇	電動三方弁装置	2φ × 2φ	電動三方弁 2φ、GV2.5 × 3、GV2.0 × 2、Yスト2.5、パイパス管	1

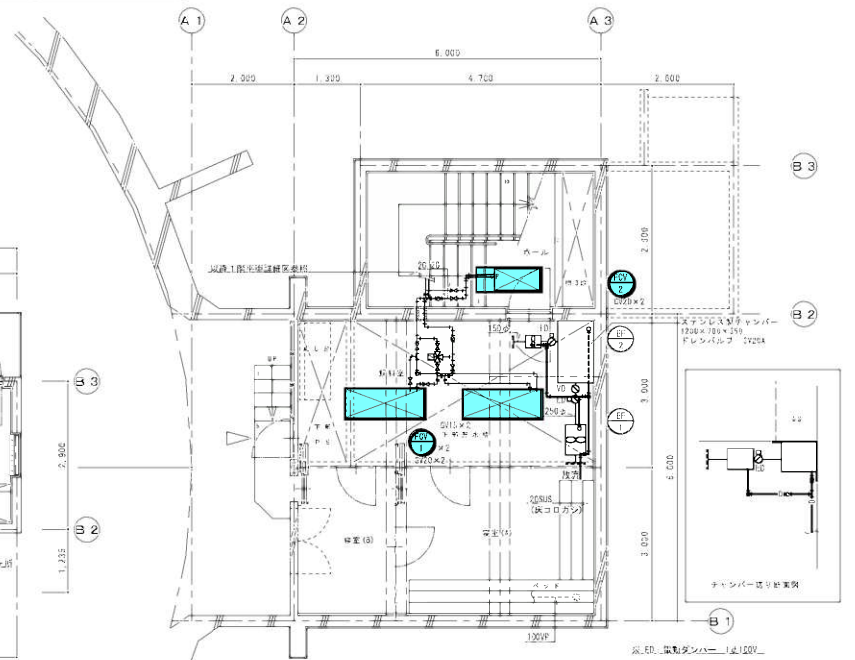

サル山


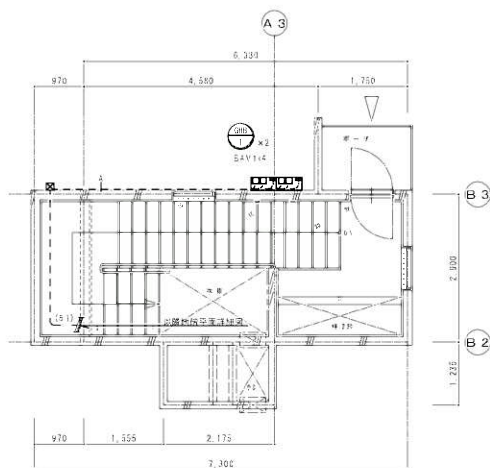

1 階機械室兼待合室平面図 S=1/50

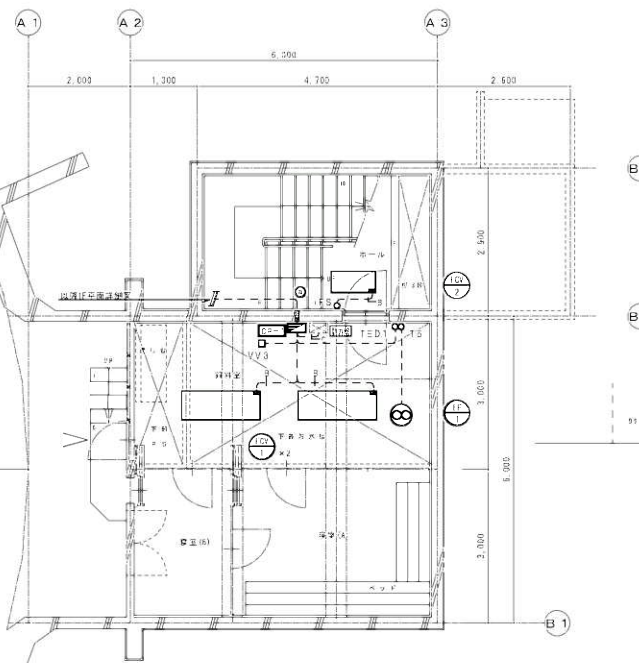


2 階機械室兼待合室平面図 S=1/50

サル山

1:100

しゅん功図	
工事名	サル山駅側面防風柵撤収修繕工事
図面名称	サル山 防風柵撤収修繕工事
図面番号	10-3
設計者	株式会社
監理者	現職代
工事	サル山

図10-3

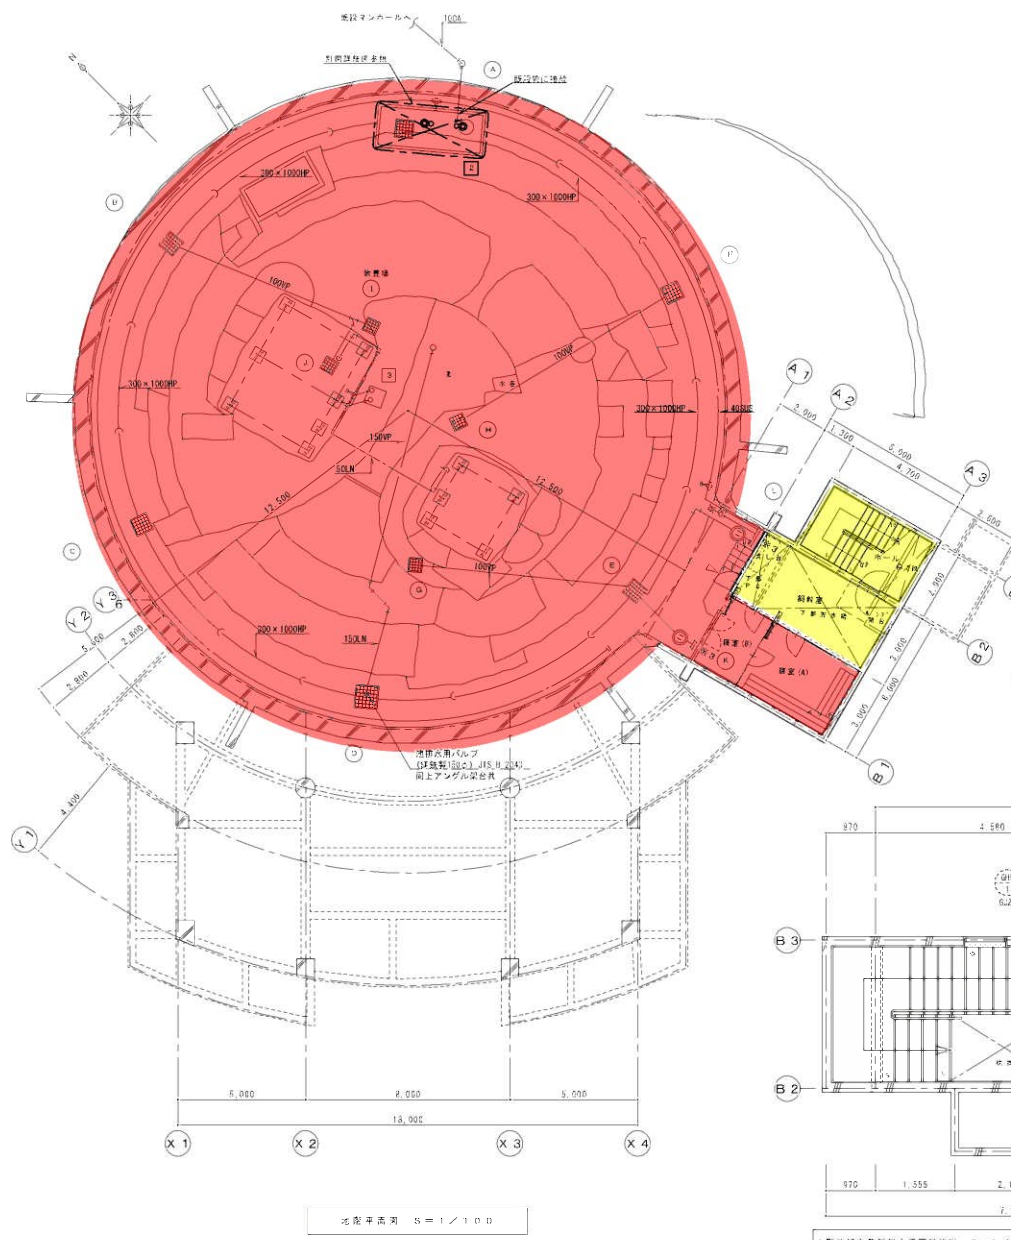

: 動物園職員の立入許可が必要なエリア
 : 飼育員の立会が必要なエリア

サル山


機材一覧表

記号	名 称	仕 様	台数	備 考
1	排水ポンプ (排水用タービンポンプ)	口径: 40 mm 揚程: 35 吐出量: 20 L/min 全高圧: 51mm 3φ200V3.7kW	1	
1'	圧力タンク	20L 3kg/6030 安全弁付 275φ×440 電カスイッチ×1	2	旧本F10-2種ブラダタンク
2	排水ポンプ	ボルトタック型 口径: 50 mm 吐出量: 202 L/min 全高圧: 15.2m 3φ200V2.2kW	2	旧本製作所
		自動運転装置内蔵型		※ 全高圧は旧本の高圧工事
		ポンプカバー (SUS製: 480×480×850φ) ※		ポンプカバーは1個のみ新設 1個は既設品再使用
3	汚水排水ポンプ	口径: 50 mm 揚程: 7 吐出量: 320 L/min 全高圧: 7.5m 3φ200V0.75kW	2	YB4-505-0.75L
4	給排水ステンレス流し	1,500×600×80φ (ステンレスメッシュ)	1	
5	排水設備	型番式 20L 1φ200V×1.5kW	1	
6	暖房パネル	1K630×2	1	

〈 配 管 凡 例 〉

給 水 管	— 20φ	一般配管用ステンレス鋼管
給 湯 管	— 25φ	一般配管用ステンレス鋼管
排 水 管	— φ	供給用汚水管
排 水 管	—	排水用汚水管 (V.P.)

※1 旧設 暖房配管取替
 ※2 旧設 給排水取替
 ※3 旧設 給排水配管取替(排水用配管)

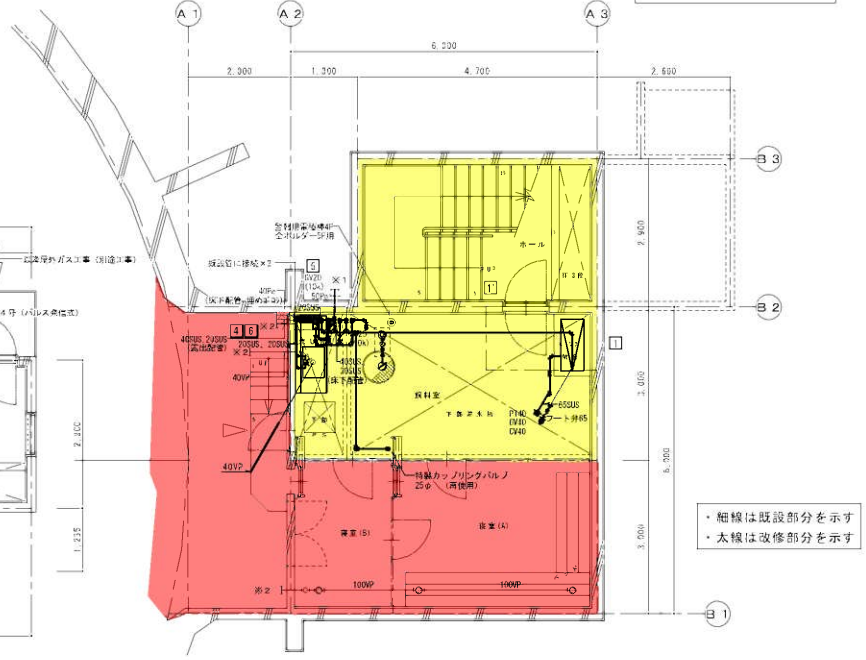

・ 細線は既設部分を示す
 ・ 太線は改修部分を示す



※ 給水配管は既設品を天吊り配管とする。





し め ん 功 図	
工 事 名	サル山 動物園 施設改修工事
図 面 名 称	サル山 施設改修 構造図
図 面 番 号	1/100
図 面 尺 寸	縦横 1/100
工 間	サル山 施設改修

図10-4

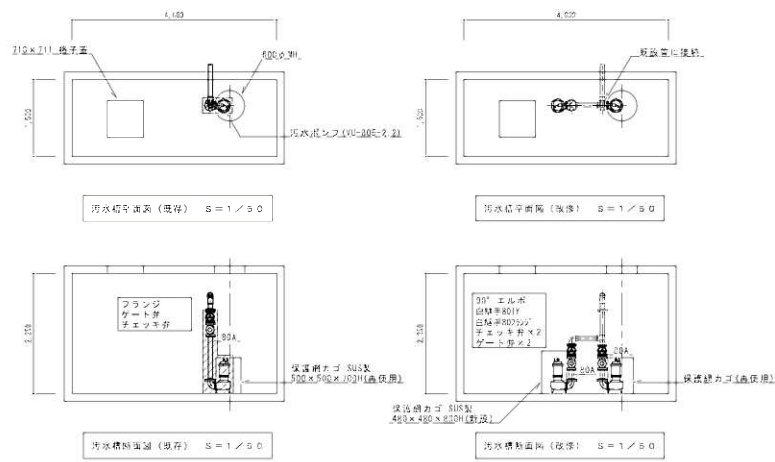

汚水ポンプ
 ポンプ駆動及びポンプ、配管野添のため汚水ポンプ、
 バキューム設備、浮力バルブ、汚水ポンプ、
 汚水ポンプ (4000×1500×2350)
 浮力バルブ (バキューム設備及び浮力バルブ) 30"

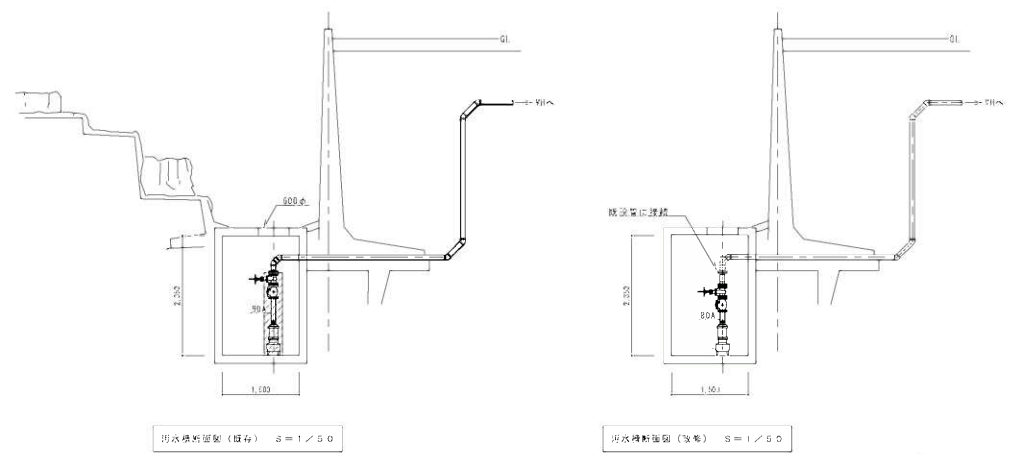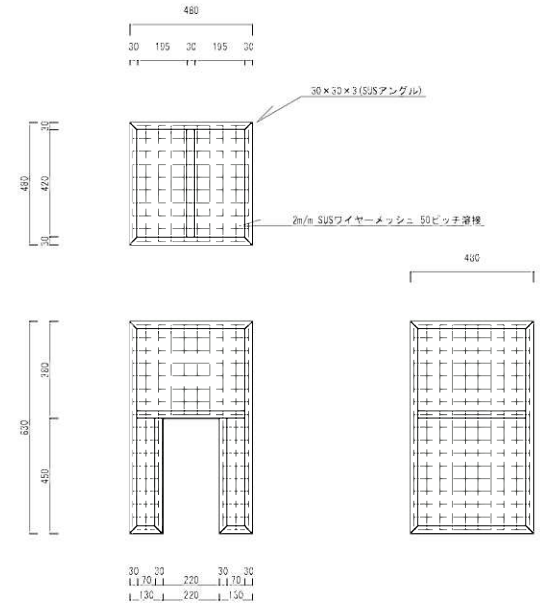

配管凡例	
ポンプ排水管	配管用鋼管 (白)
	配管は全てフランジ付とする。



※ 配管部分を示す

サル山



しゅん功図	
図面名称	サル山
設計者	株式会社
監理者	建設局
工種	しゅん功

図10-5

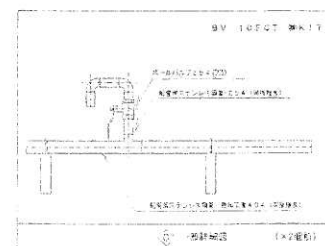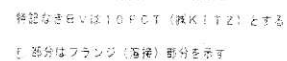


 
L 安 全 区	
図 面 表 示	排水設備図
請 負 人	株式会社工務 現場代表
工 期	平成 年 月 日 平成 年 月 日

図 10—

图 10-6


番号	名	仕様	数量	備考
(1)	硬水ポンプ(5.5kW)	5.5kW 1.5-2.5kg/cm ² -147 40mm 3φ 0.27kV 61mm 51mm	1	川本製作所


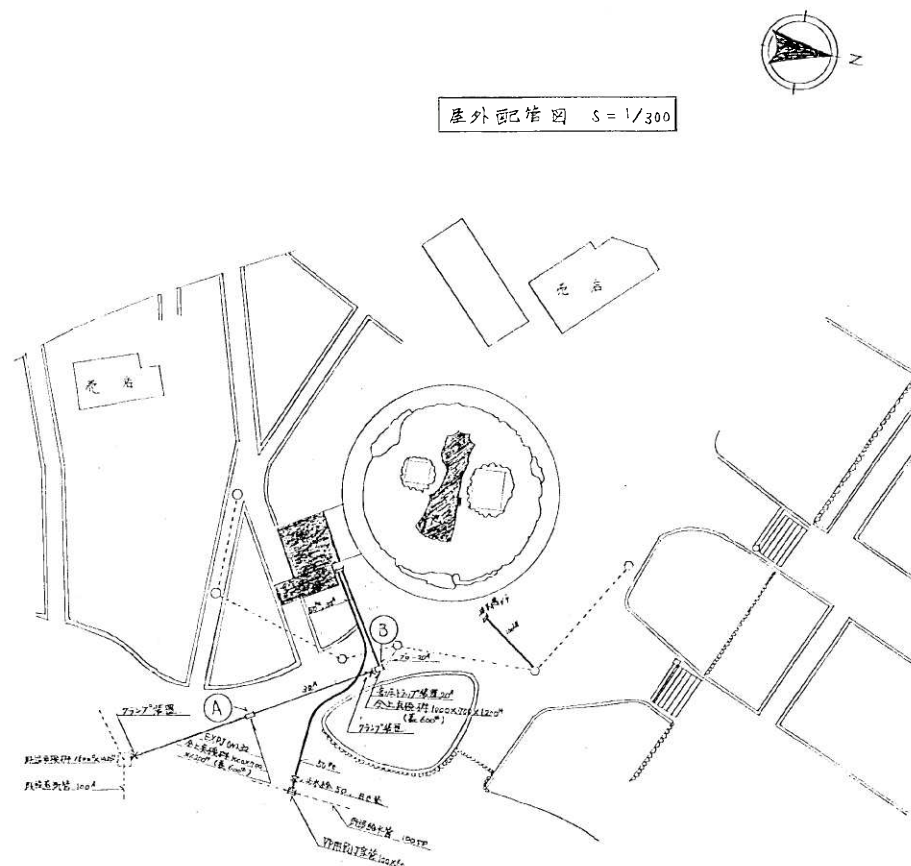

施行年度	昭和54年度
工事名	
施行箇所	
現場係人	図 10-

图 10-7

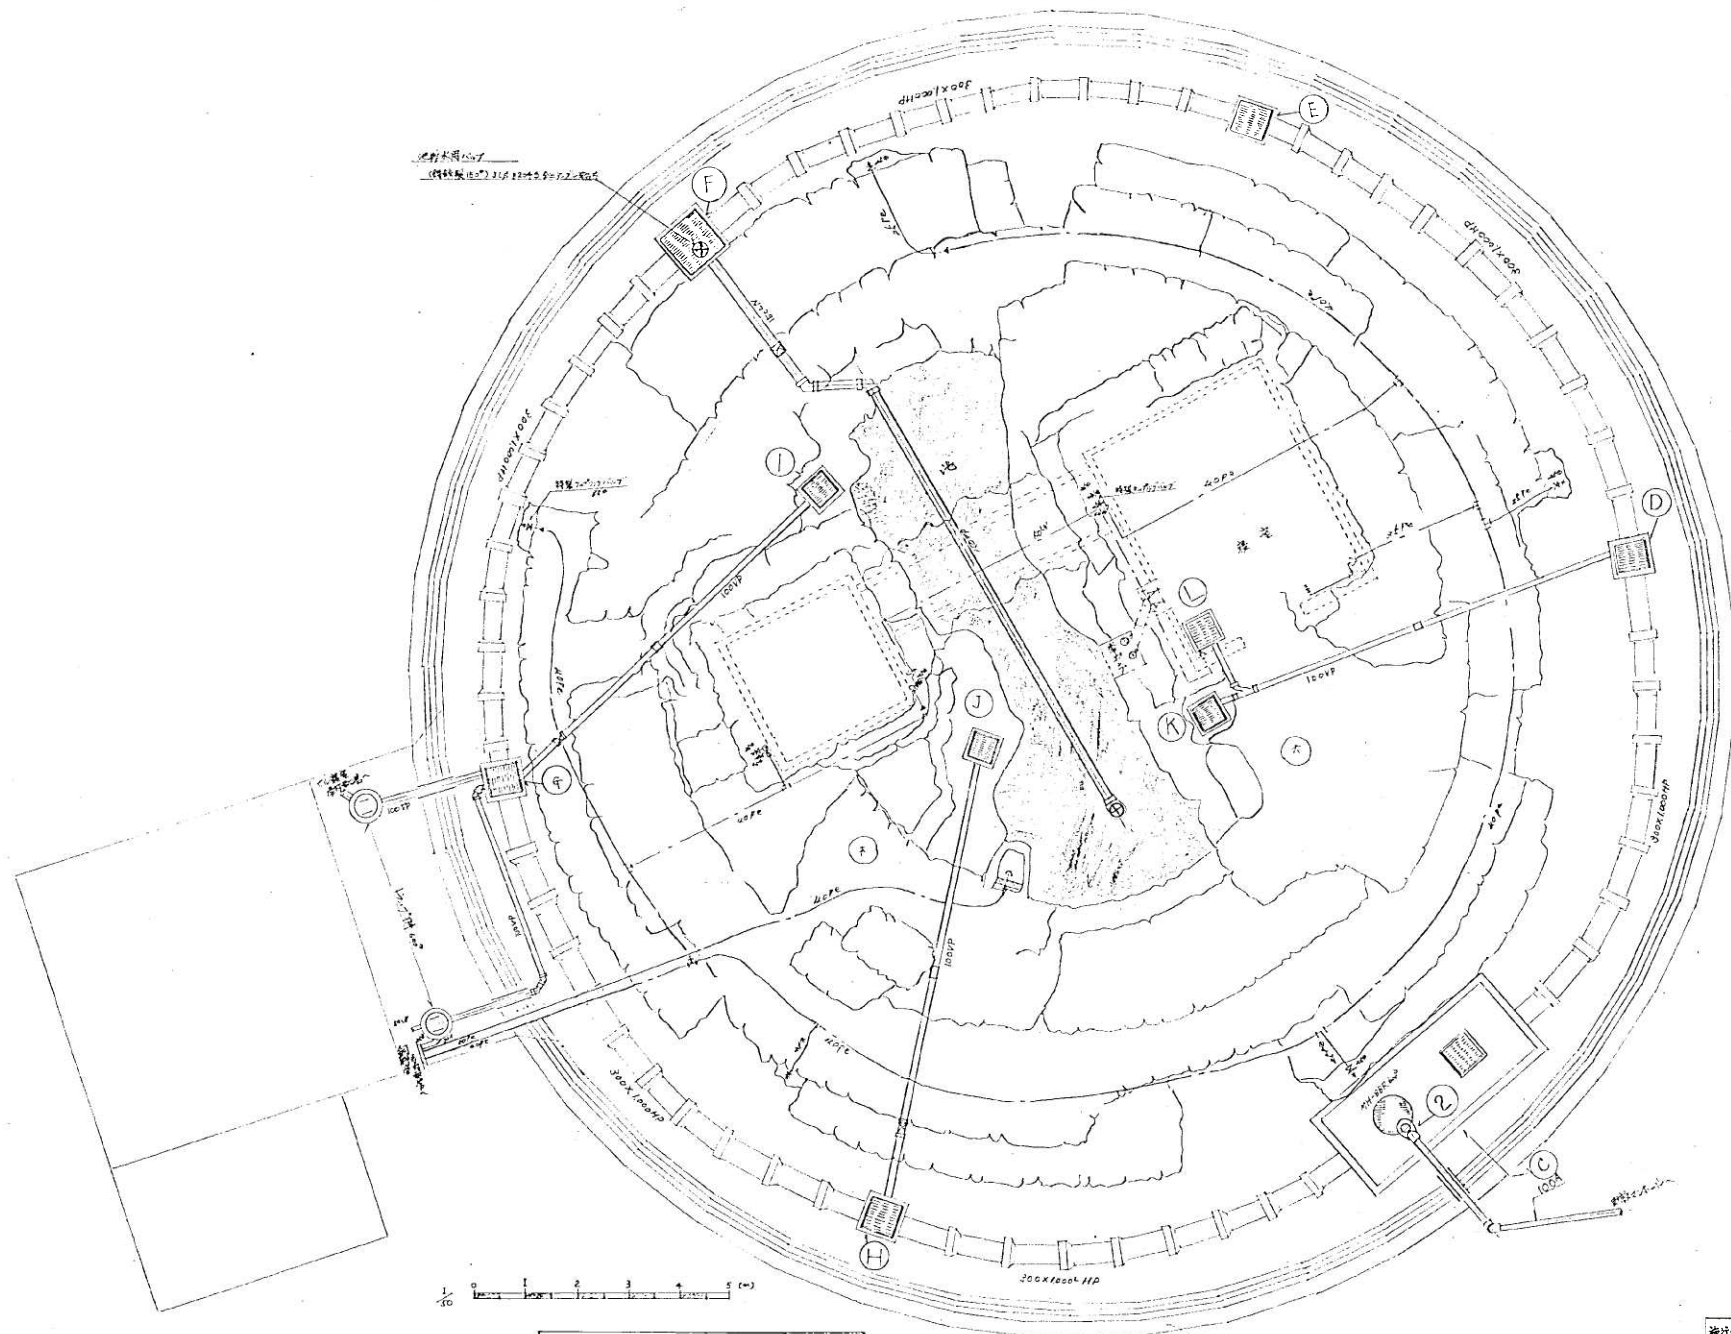


サル山放養場構想平面図 1/100

サル山

竣工図 2

竣工年度	昭和57年度
工事名	
設計者	
現場責任者	


図10-8

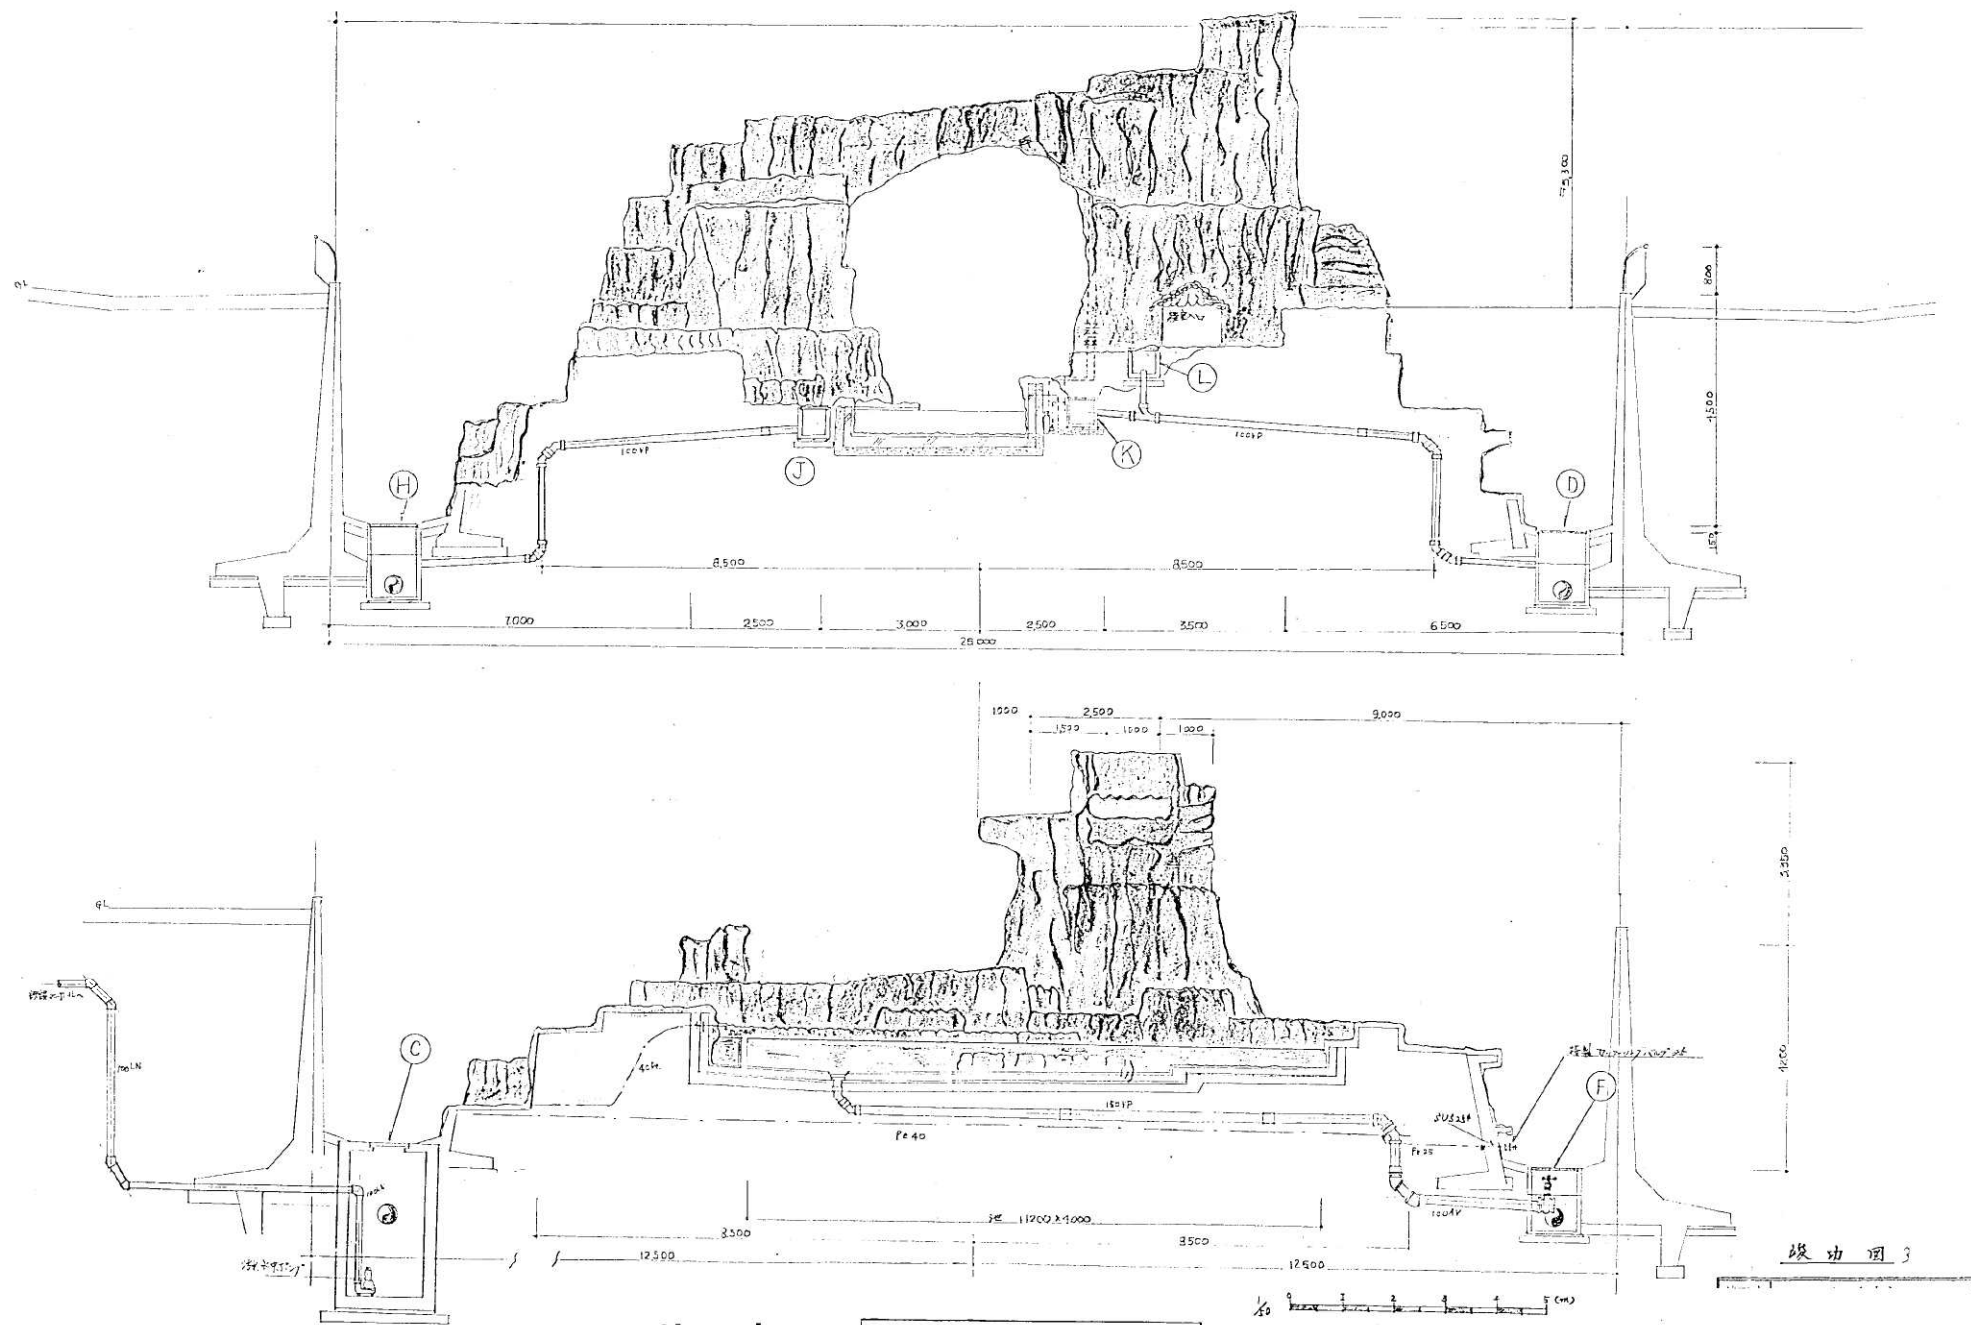


サル山

サル山改築場衛生断面図 S=1/50

図10-9

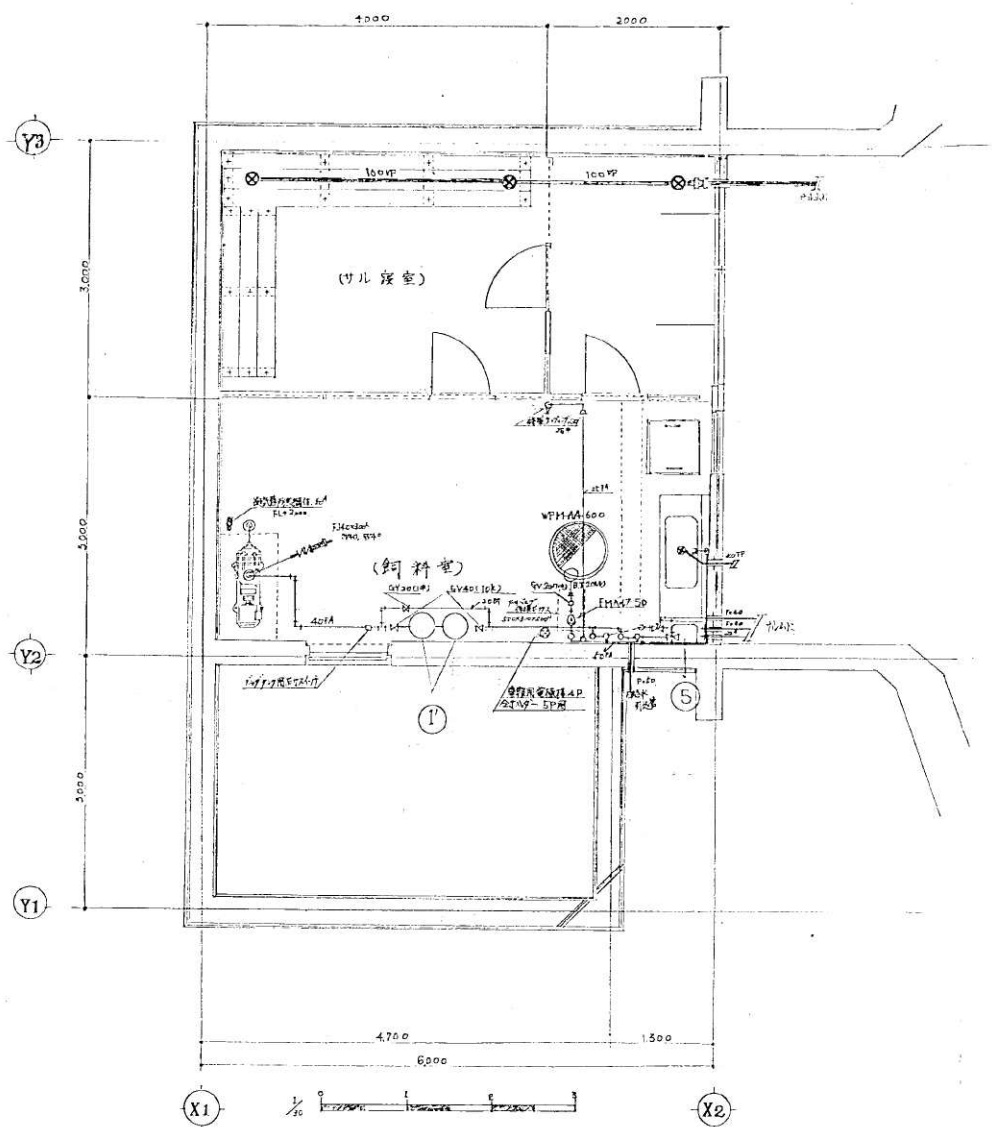


飼料室 (サル個室)衛生平面図 S=1/30

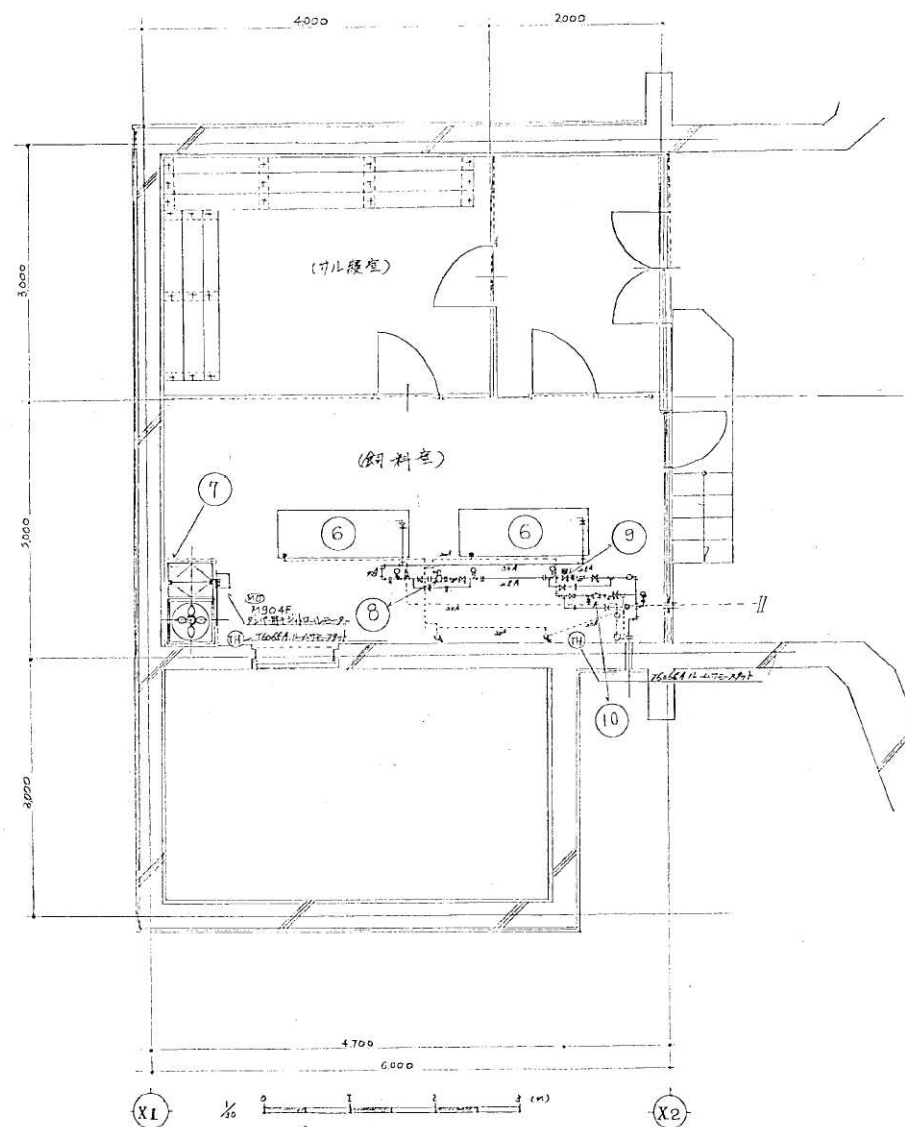


飼料室 (サル個室)衛生平面図 S=1/30

サル山

図10-10

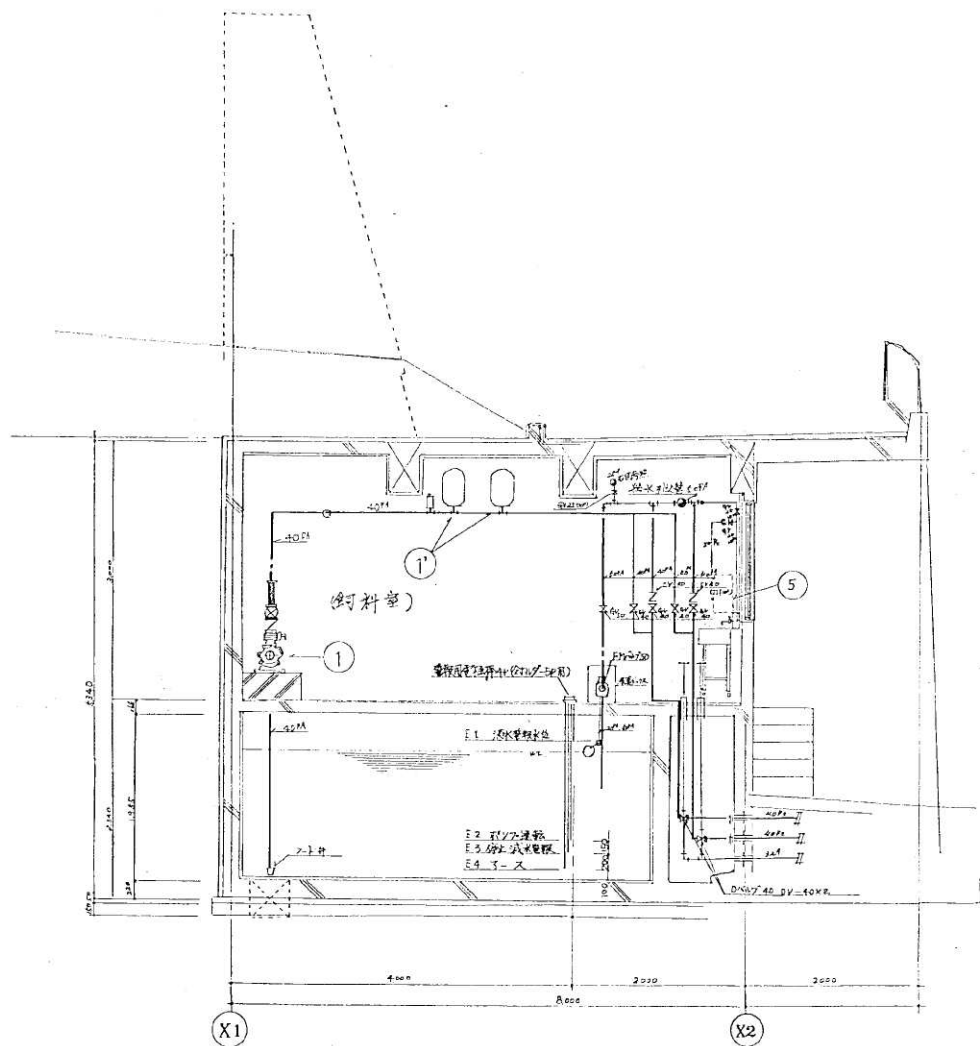

鋼材室 (サル山) 衛生断面図 S=1/30

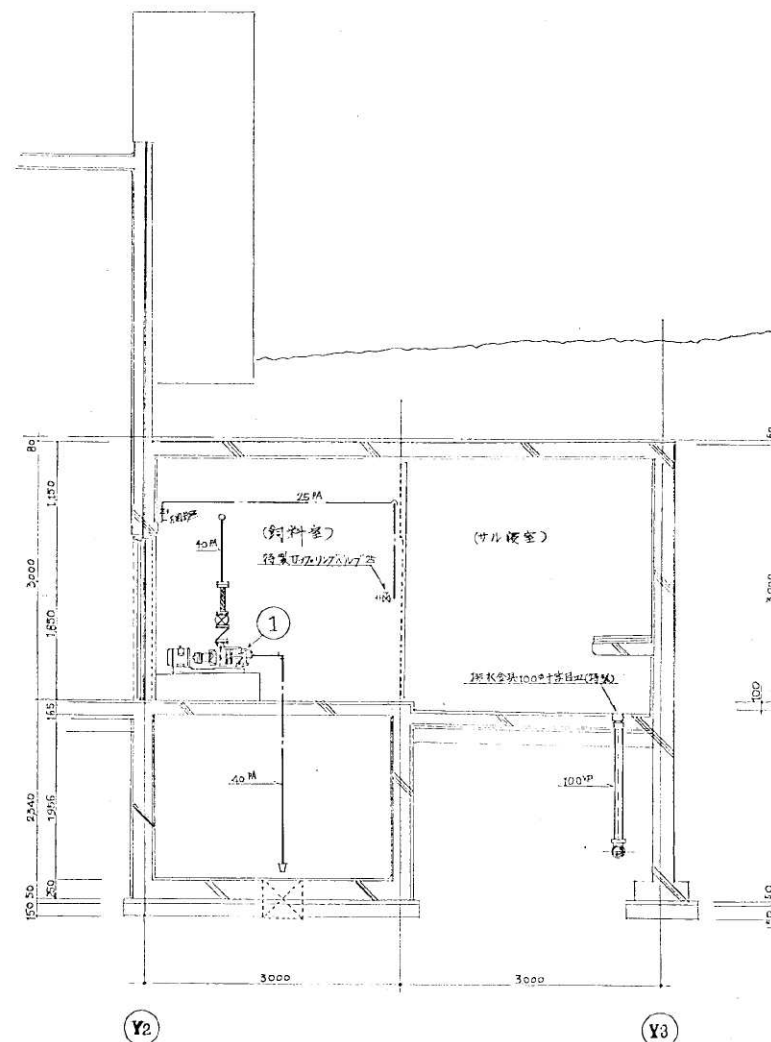


鋼材室 (サル山) 衛生断面図 S=1/30

竣工図


昭和67年度

サル山

図10-11

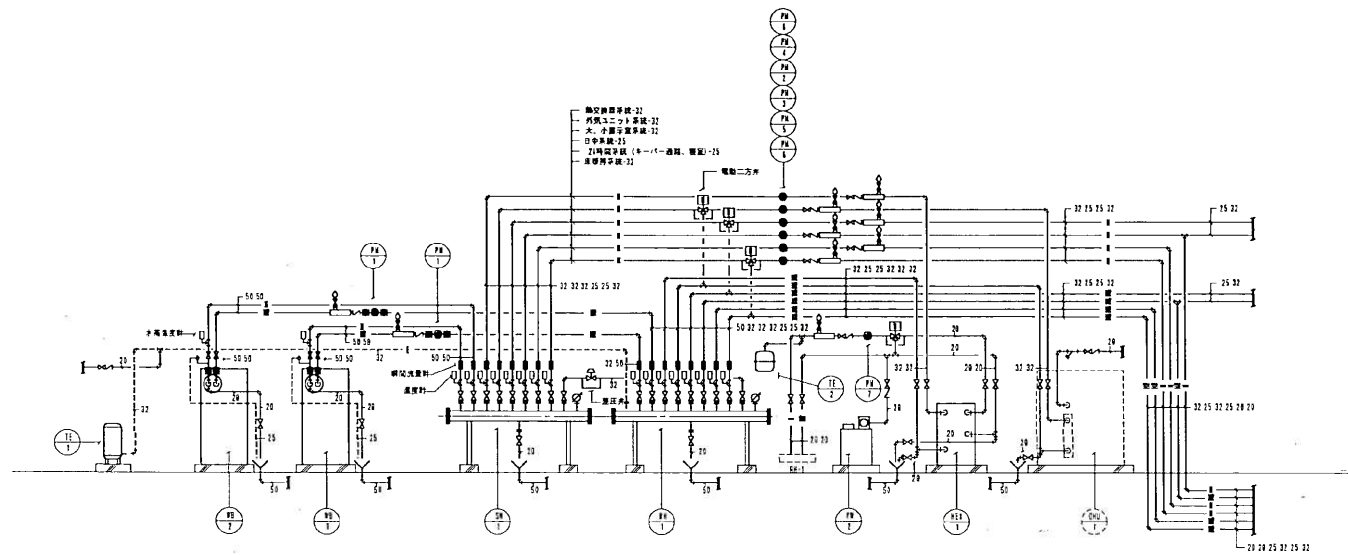

機内設備配置系統図 NO-SCALE (機内設備図)

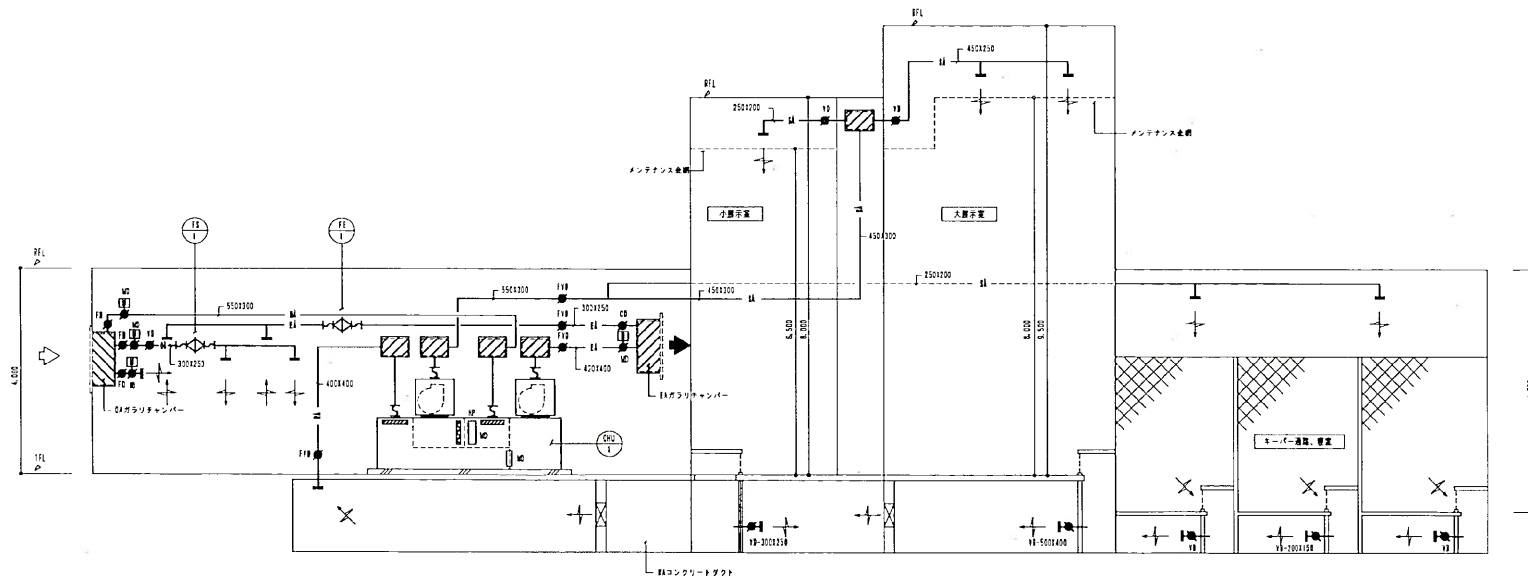


機内設備ダクト系統図 NO-SCALE

工事管理 株式会社協栄設計事務所	
主任管理 齊藤 佳 尚	
しゅん 功 図	
工 事 名	内山動物園新動物館新築環境衛生設備工事
図面名称	配管系統図 (煙房、換気設備)
図 尺	----
請 負 人	三和風機工業株式会社 TEL 011-0733-6760
現 場 代 理 人	新 井 隆 雄
工 期	審 査 手 添 成 しゅん 功 添 成


記号	名 称	仕 様	数量	備 考	製造メーカー
HE-2	無圧ヒーター	F E式 暖房能力 184KW 熱源消費量・天然ガス (13A) 16.5Nm3/h 最高使用圧力0.5MPa 最高使用温度70℃ 制御盤 (交互運転方式、故障時自動切り替え運転、電動二方弁制御、温水温度切り替え制御、外熱式緑線子)	1	新 設	株式会社 EHP-E15E02
		3φ×200V×1.30k			
HE-3	無圧ヒーター	F E式 暖房能力 184KW 熱源消費量・天然ガス (13A) 16.5Nm3/h 最高使用圧力0.5MPa 最高使用温度70℃ 制御盤 (交互運転方式、故障時自動切り替え運転、電動二方弁制御、温水温度切り替え制御、外熱式緑線子) 遠方リモコン用	1	移設増設取付	株式会社 EHP-E15E02
	(角 電 機)	屋外設置型 インバーター運転方式エスジエ電器 寒冷地仕様 定格負荷能力 5.0KW 併装回線径 9.6KW (70℃→75℃) 27.6L/min			
		熱源消費量・天然ガス (13A) 1.4Nm3/h スプリング節電装置・システムコントローラー付			
PH-1	強制循環温水ポンプ	強制循環 ライン型 2.0φ×2.8L/min×7m 気水分離器 (空戻用・縦置型) 25A OV25~27kg	1	新 設	株式会社 FE2-205-0.151
PH-1	温水循環ポンプ	1次市井用 ライン型 4.0φ×1.83L/min×7m 気水分離器 (空戻用・縦置型) 50A OV50、CV50kg	2	新 設	株式会社 FE2-405-0.41
(PH-2)	(温水循環ポンプ)	浴室系系統 ライン型 2.5φ×3.5L/min×1.1m	3φ×200V×0.15kW	(1)	既存のまま
(PH-3)	— # —	日中系統 ライン型 2.0φ×2.0L/min×7m	3φ×200V×0.15kW	(1)	既存のまま
(PH-4)	— # —	外気ユニット系統 ライン型 2.0φ×3.0L/min×8m	3φ×200V×0.15kW	(1)	既存のまま
(PH-5)	— # —	2.4時間系統 ライン型 2.0φ×2.0L/min×7m	3φ×200V×0.15kW	(1)	既存のまま
(PH-6)	— # —	採暖用系統 ライン型 2.5φ×4.0L/min×1.4m	3φ×200V×0.4kW	(1)	既存のまま
(PH-7)	— # —	2~7℃(4ヶ)系統 ライン型 2.0φ×1.0L/min×1.0m	3φ×200V×0.15kW	(1)	既存のまま
(PH-8)	— # —	熱交換器系統 ライン型 2.5φ×3.8L/min×1.6m	3φ×200V×0.15kW	(1)	既存のまま
(PH-2)	強制水ポンプユニット	全水循環給湯圧一定給水 2.0φ×1.0L/min×1.6m	1φ×100V×0.15kW	(1)	既存のまま
(HE-E-1)	(熱 交 換 器)	ステンレス製プレート式 加熱能力0.0、0.0kcal/h			既存のまま
(TE-1)	(密閉型電熱タンク)	炭素質 タンク容量3.0.OL、最大受水量2.0.OL 最高使用圧力5.0kg/cm2		(1)	既存のまま
(TE-2)	— # —	珪素質 タンク容量12.0.OL、最大受水量8.0L 最高使用圧力8.0kg/cm2		(1)	既存のまま
(HS-1)	(温水ヘッダー (上))	1.0φ×2×2.65.0L バイパス型	GW50+SU5ラッキング	(1)	既存のまま
(HS-1)	(温水ヘッダー (下))	1.0φ×2×2.87.0L バイパス型	GW50+SU5ラッキング	(1)	既存のまま
(SF-1)	(濾 過)	鋼板製 3.5φφ 併装品取口-100φ	RW75+カラ・鉄线ラッキング	(1)	既存のまま

機械室断面詳細図 1/50


图 11-2

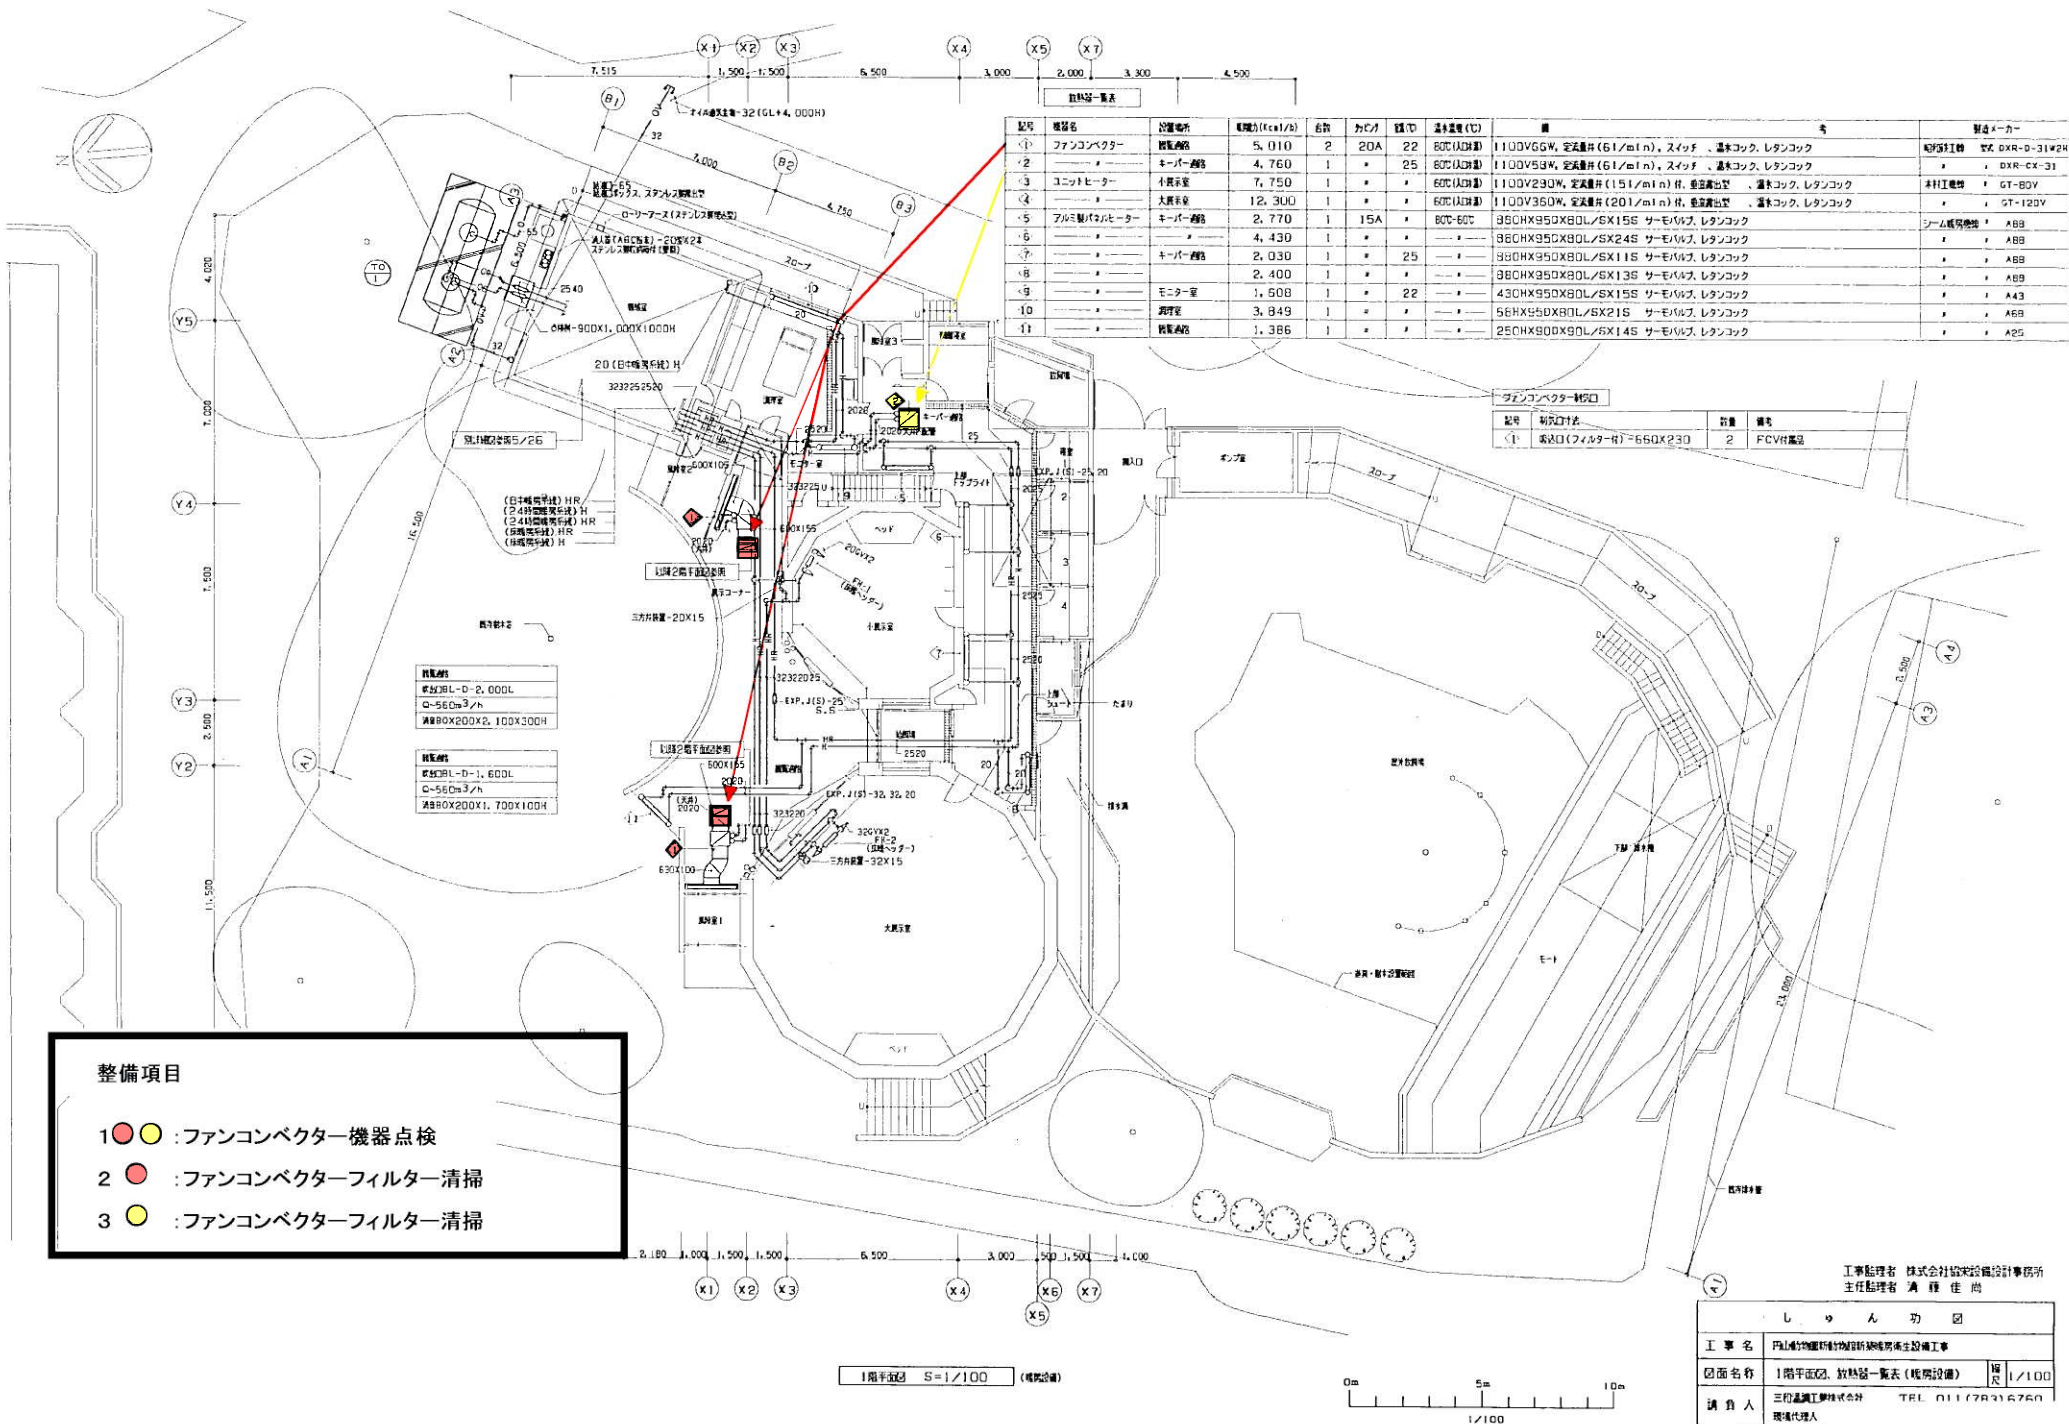

チンパンジー館

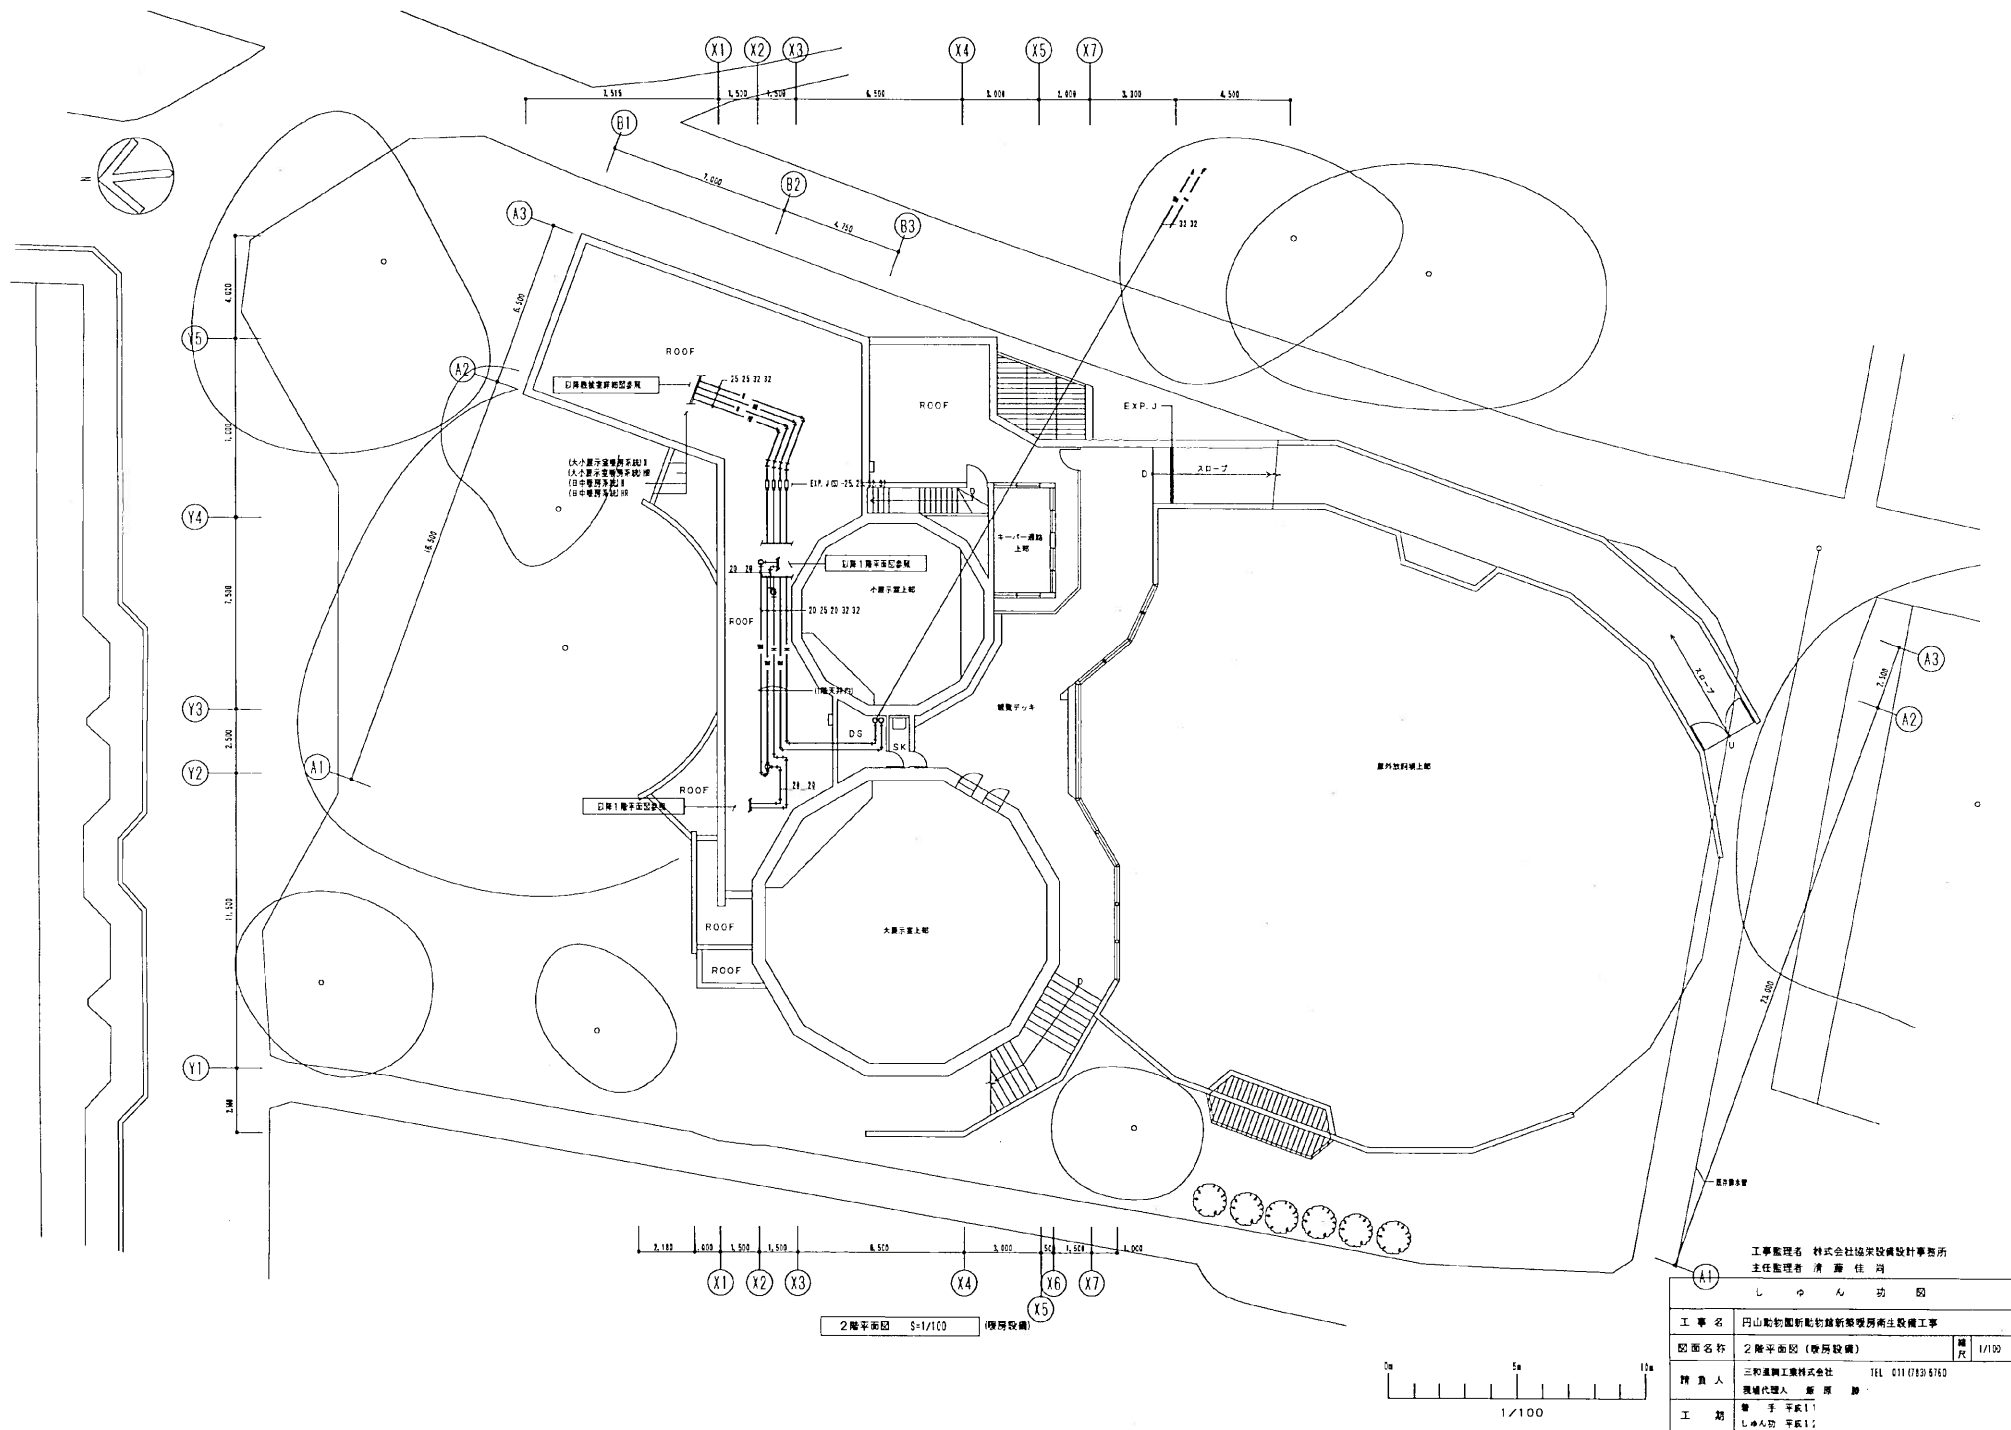


チンパンジー館



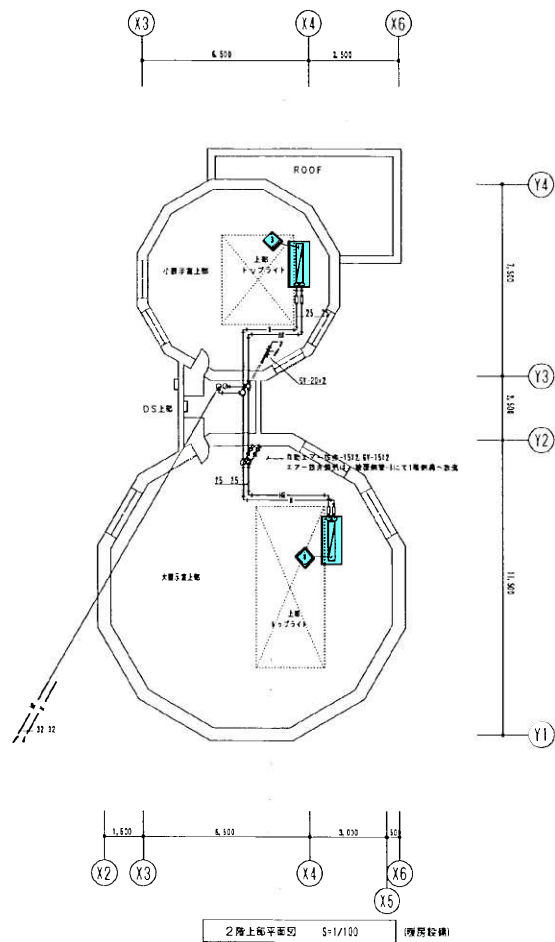


整備項目

- 1 ● : ユニットヒーター機器点検
- 2 ● : ユニットヒーターフィルター清掃

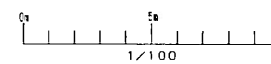


工事監理者 株式会社協栄設備設計事務所 主任監理者 清 藤 佳 尚	
図 面 名 称	2階上座平面図 (機房設備) 縮 尺 1/100
構 造 人	三和重機工業株式会社 TEL 011-778316750
工 期	第 1 予 平成11年 8月17日 第 2 予 平成11年 8月17日 第 3 予 平成11年 8月17日

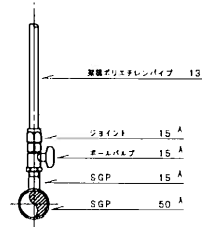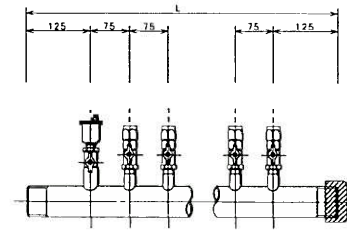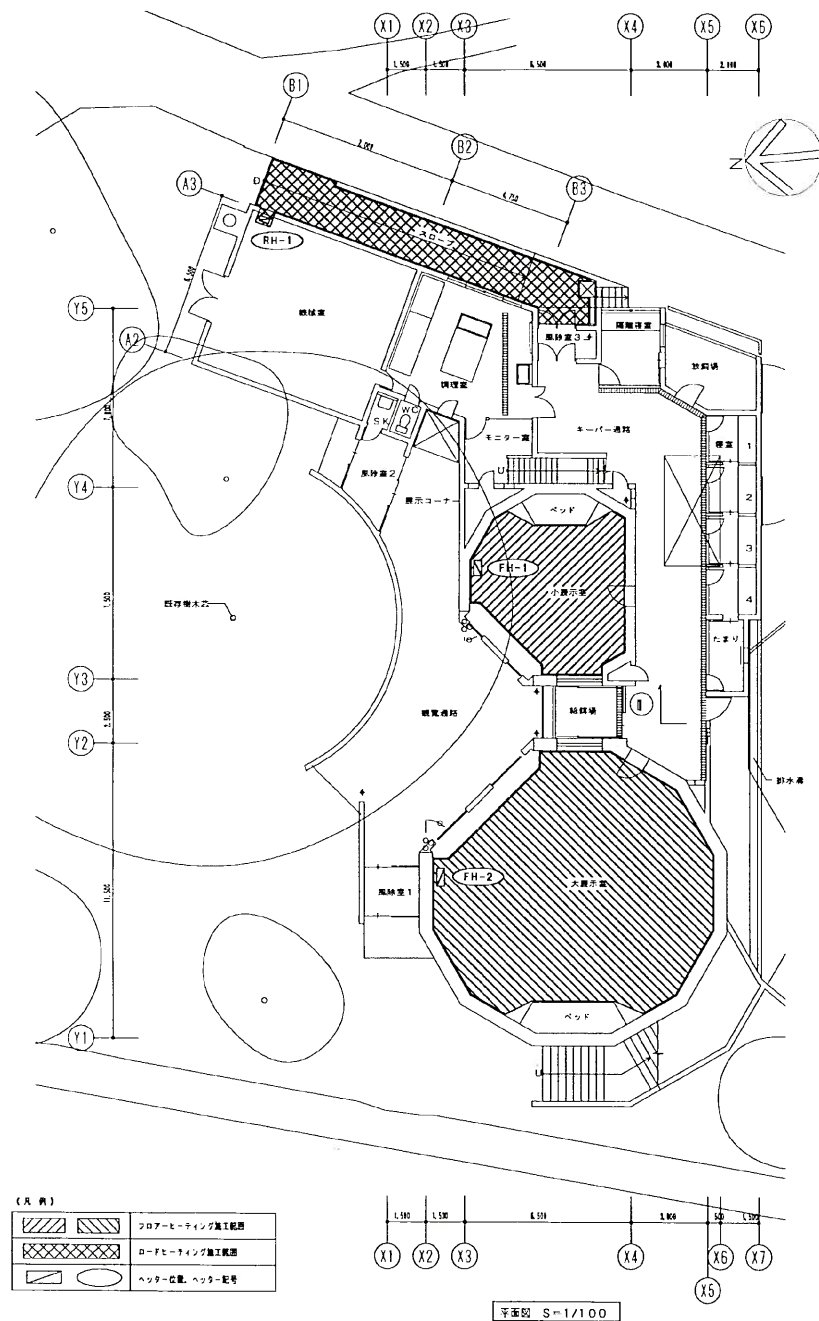


ヘッダー詳細図 1/5

ヘッダー記号	距離	管径	施工法	備 考
FH-1	2	50 ^A	400 ^L	小展示室系統 (34.44m ²)
FH-2	6	50 ^A	700 ^L	大展示室系統 (78.51m ²)
RH-1	2	50 ^A	400 ^L	スロープ系統 (25.42m ²)


ヘッダー寸法表

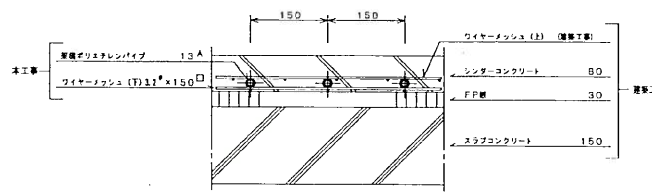


断面図 1/5

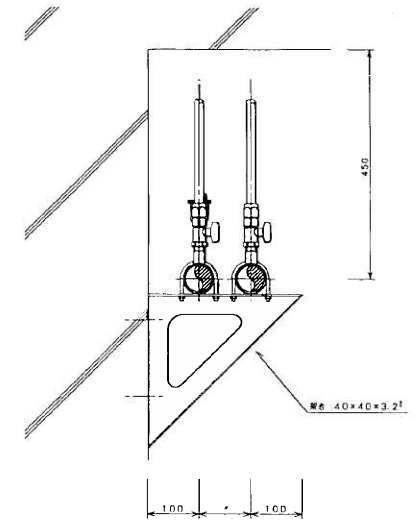

ヘッダー取付図 1/5

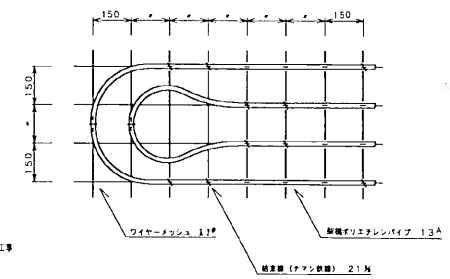


パイプ取付詳細図 1/10

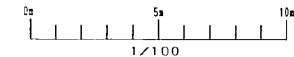

工事監理者 株式会社協栄建設事務所 主任監理者 清 藤 佳 尚	
し ゅ ん 功 団	
工 事 名	丹山動物園新動物館新築増築衛生設備工事
図面名称	床暖房平面図
図 尺	1/100
請 負 人	三和建設工業株式会社 TEL 011-0783-6760
現 場 代 理 人	新 原 勝
工 期	暫 定 平成 しゅん 平成



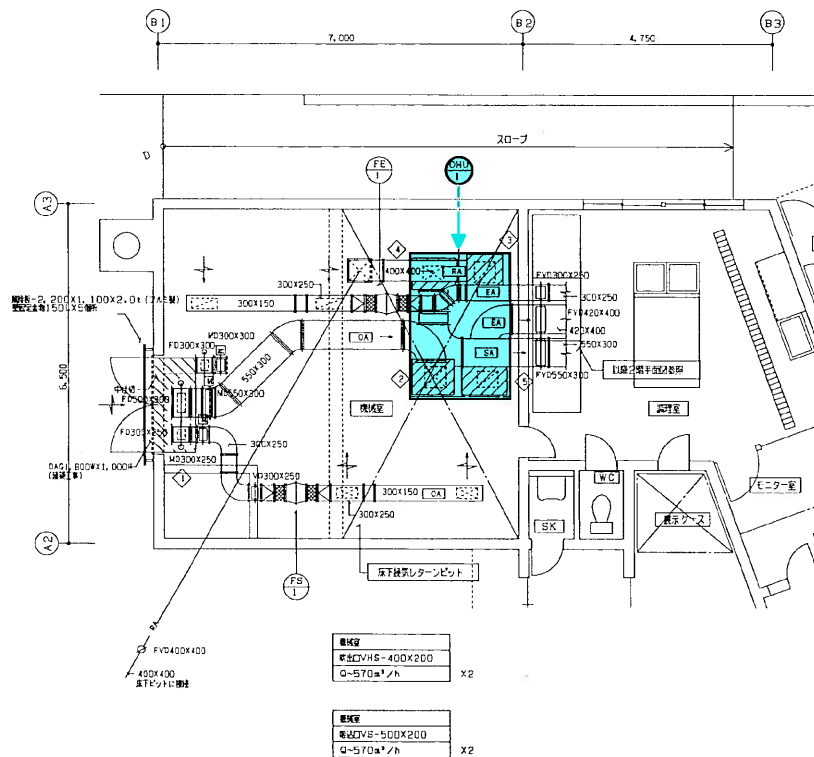

チャンパー表

記号	名称	寸法	断面	備	注
◇	ガラスチャンパー	1,800X600X1,000H	1.6mm	GW25t+アルミガラスクロス外貼り、中付、点検扉2枚付	OA
◇	外置チャンパー	800X700X600H	1.0mm	GW50t+ガラスクロス、点検扉1枚付	OA
◇	内置チャンパー	700X700X600H	1.0mm	GW50t+ガラスクロス、点検扉1枚付	RA
◇	内置チャンパー	800X600X600H	1.0mm	GW50t+ガラスクロス+銅板貼入、点検扉1枚付	SA
◇	内置チャンパー	900X600X600H	1.0mm	GW50t+ガラスクロス+銅板貼入、点検扉1枚付	EA

機械設備図 S=1/50 (拡大図)

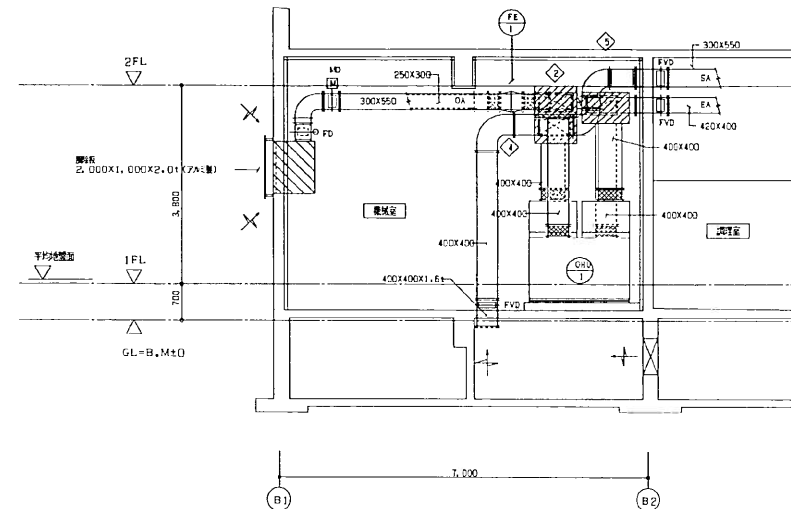


機械設備図 S=1/50 (拡大図)

機 器 表

記号	機 器 名 称	仕 様 及 び 付 属 品	数 量	備 考	製 造 メ ー カ ー
CHU-1	電気交換機ユニット	結露ファン3, 200mmノットX機材製25mmAqX3φX200VX1.5Kw (機材, RA機材製付)	1	コンクリート基礎・基礎工事	昭和アルミニウム機 VOK-350-HC
		結露ファン3, 200mmノットX機材製25mmAqX3φX200VX1.5Kw 鋼板交換機アルミ製、送風風量3, 200mmノット, 25mmAqX3φ (結露) (アルミファン・鋼板ベーマイト同等にて送風)			
		送風機3, 200mmノット, 25mmAqX3φ (結露) (結露)			
		空気清浄機, 入り口7, 000, 出口240			
		加湿器, 両圧水スプレー, 5Kgノット (毎時54Kgノット) 1φX200VX0.04Kw			
		中性電圧フィルター (結露機用), 予備フィルター付			
		ドレンアップ-32, ドレンパンSUS, ケーシングGW15t (40K) ファン吸排スプリング (結露機用), 点検扉5箇所			
		タクト接続 (OA, EA, SA, RA)			
ACF-1	全熱交換機装置	(天井吊り型) 340mmXhX8mmAqX1φX100VX134W	1	電気シッターと接続	三菱電機 LGH-35RS2
ACF-2	全熱交換機装置	(天井吊り型) 550mmXhX7mmAqX1φX100VX172W	1	電気シッターと接続	三菱電機 LGH-50RS2
CF-1	全熱交換機装置	(吊り型) 100X100mm ³ /hX4mmAqX1φX100VX16W	1	チャッキダンパー付	VO-13Z5
CF-2	全熱交換機装置	(吊り型) 150X200mm ³ /hX3mmAqX1φX100VX25W	1	チャッキダンパー付	VO-18ZB5
CFS-1	全熱交換機装置	(吊り型) 150X200mm ³ /hX4mmAqX1φX100VX41W	1	電気シッター付	VO-23ZQ4'W
FS-1	機械式ファン	(結露機用) 300X1, 140mm ³ /hX10mmAqX3φX200VX0.09W	1	FE-1と接続	富士電機工業株式会社
FS-1	機械式ファン	(結露機用) 300X1, 140mm ³ /hX10mmAqX3φX200VX0.09W	1	FS-1と接続	富士電機工業株式会社


整備項目

1. 空気調機器点検
2. 空気調機フィルター清掃

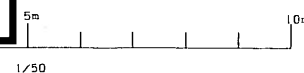


工事監理者 株式会社協栄設計事務所
主任監理者 清 藤 佳 尚

し ゃ ん 功 図	
工 事 名	戸山動物園新動物館新築工事
図 尺	1/50
請 負 人	三和建設工業株式会社 TEL 011(783)6760
現場代理人	藤 原 勝
工 期	電 手 記 11年 8月 17日 11月 11日
し ゃ ん 功	

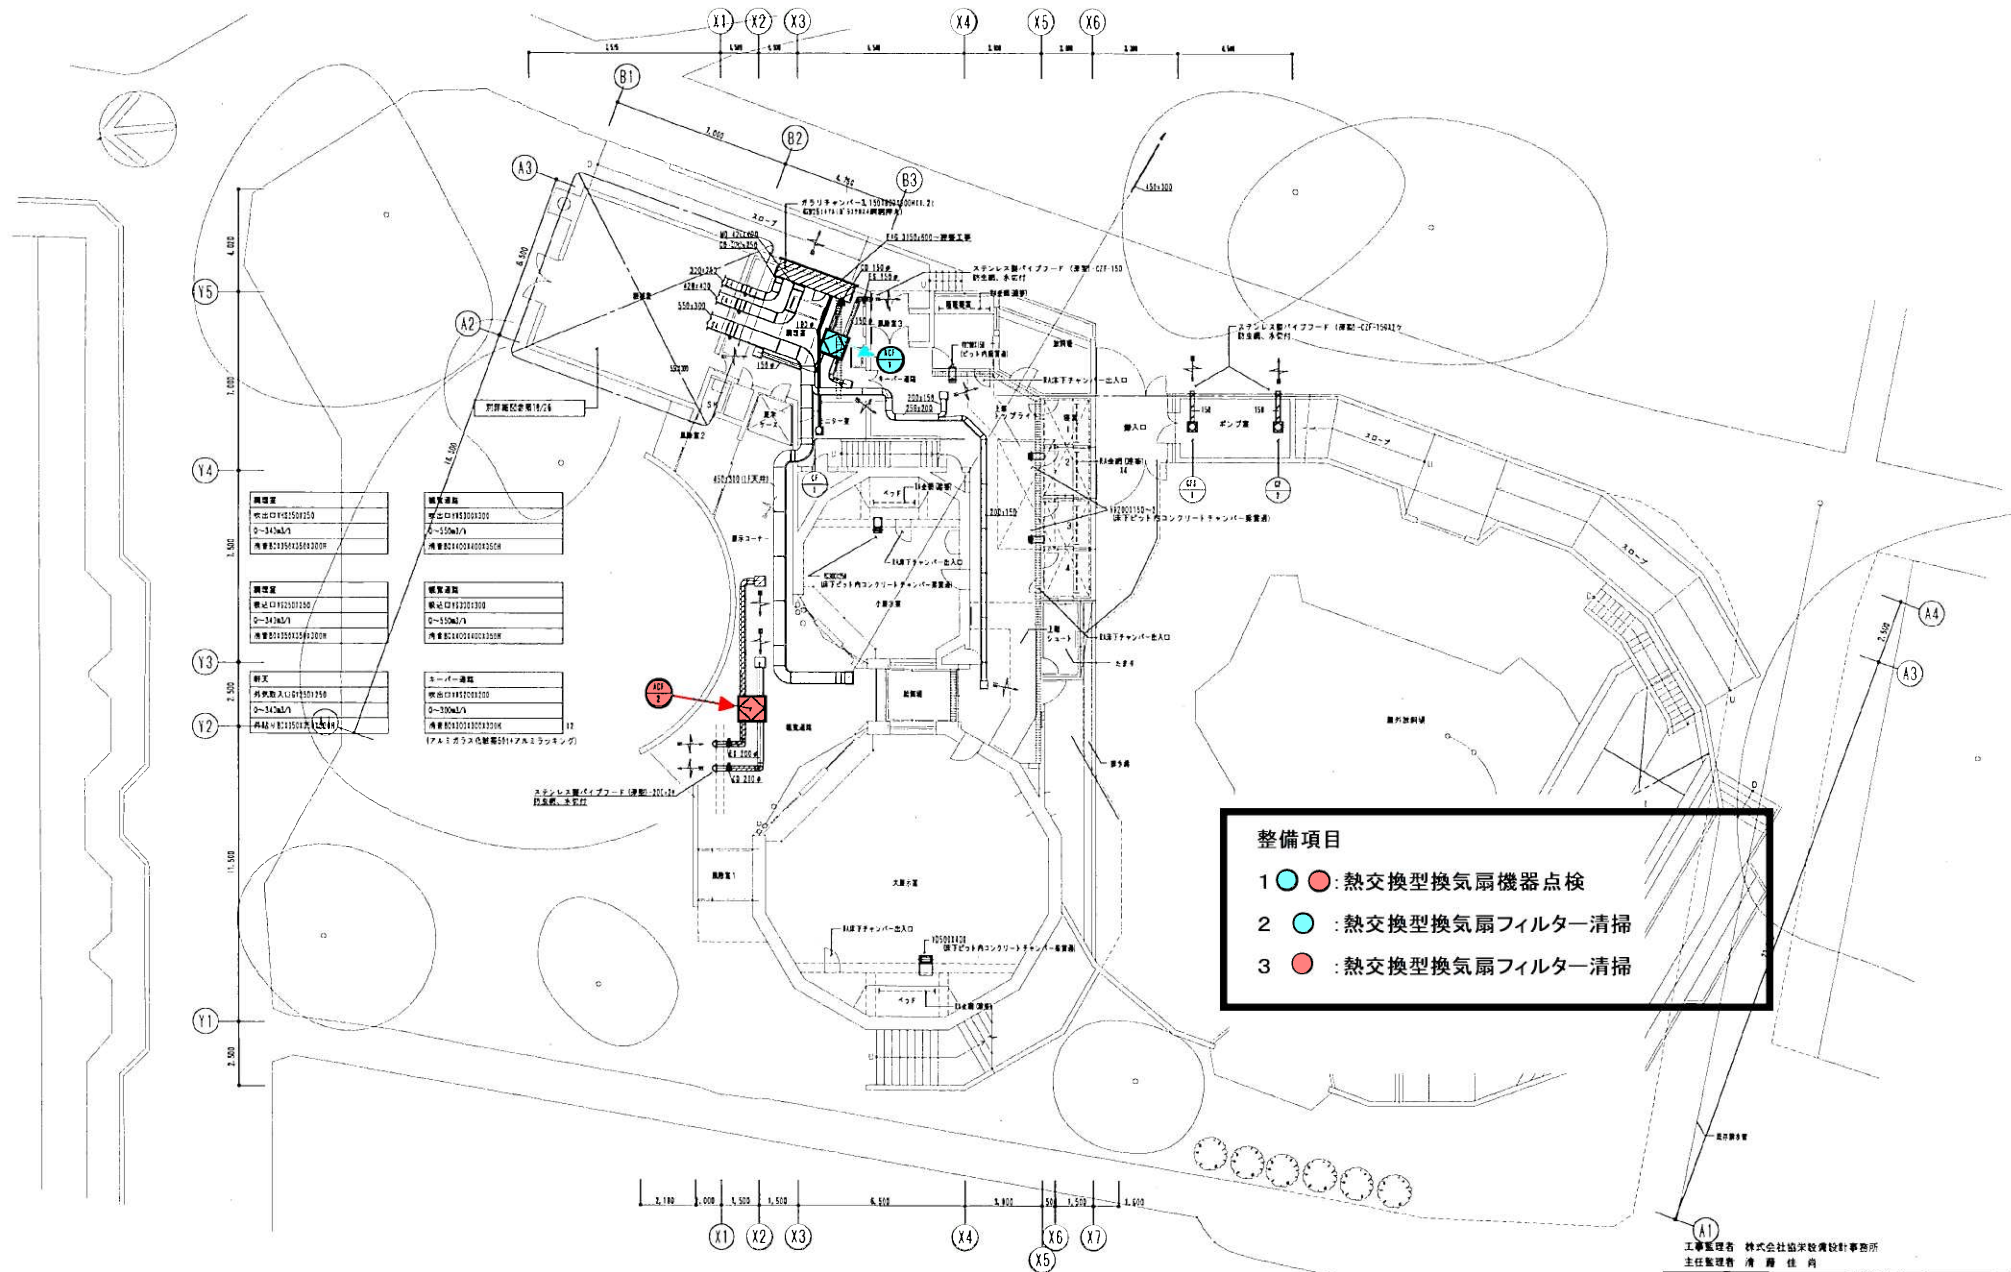

チンパンジー館



工事監理者 株式会社協栄設計事務所 主任監理者 清 岡 佳 尚	
図 面 名 称	1階平面図 (換気設備)
図 面 尺 寸	1/100
構 造 代 理 人	三和建設工業株式会社 TEL 011-1783-6700
工 期	手 平 しゅん 平

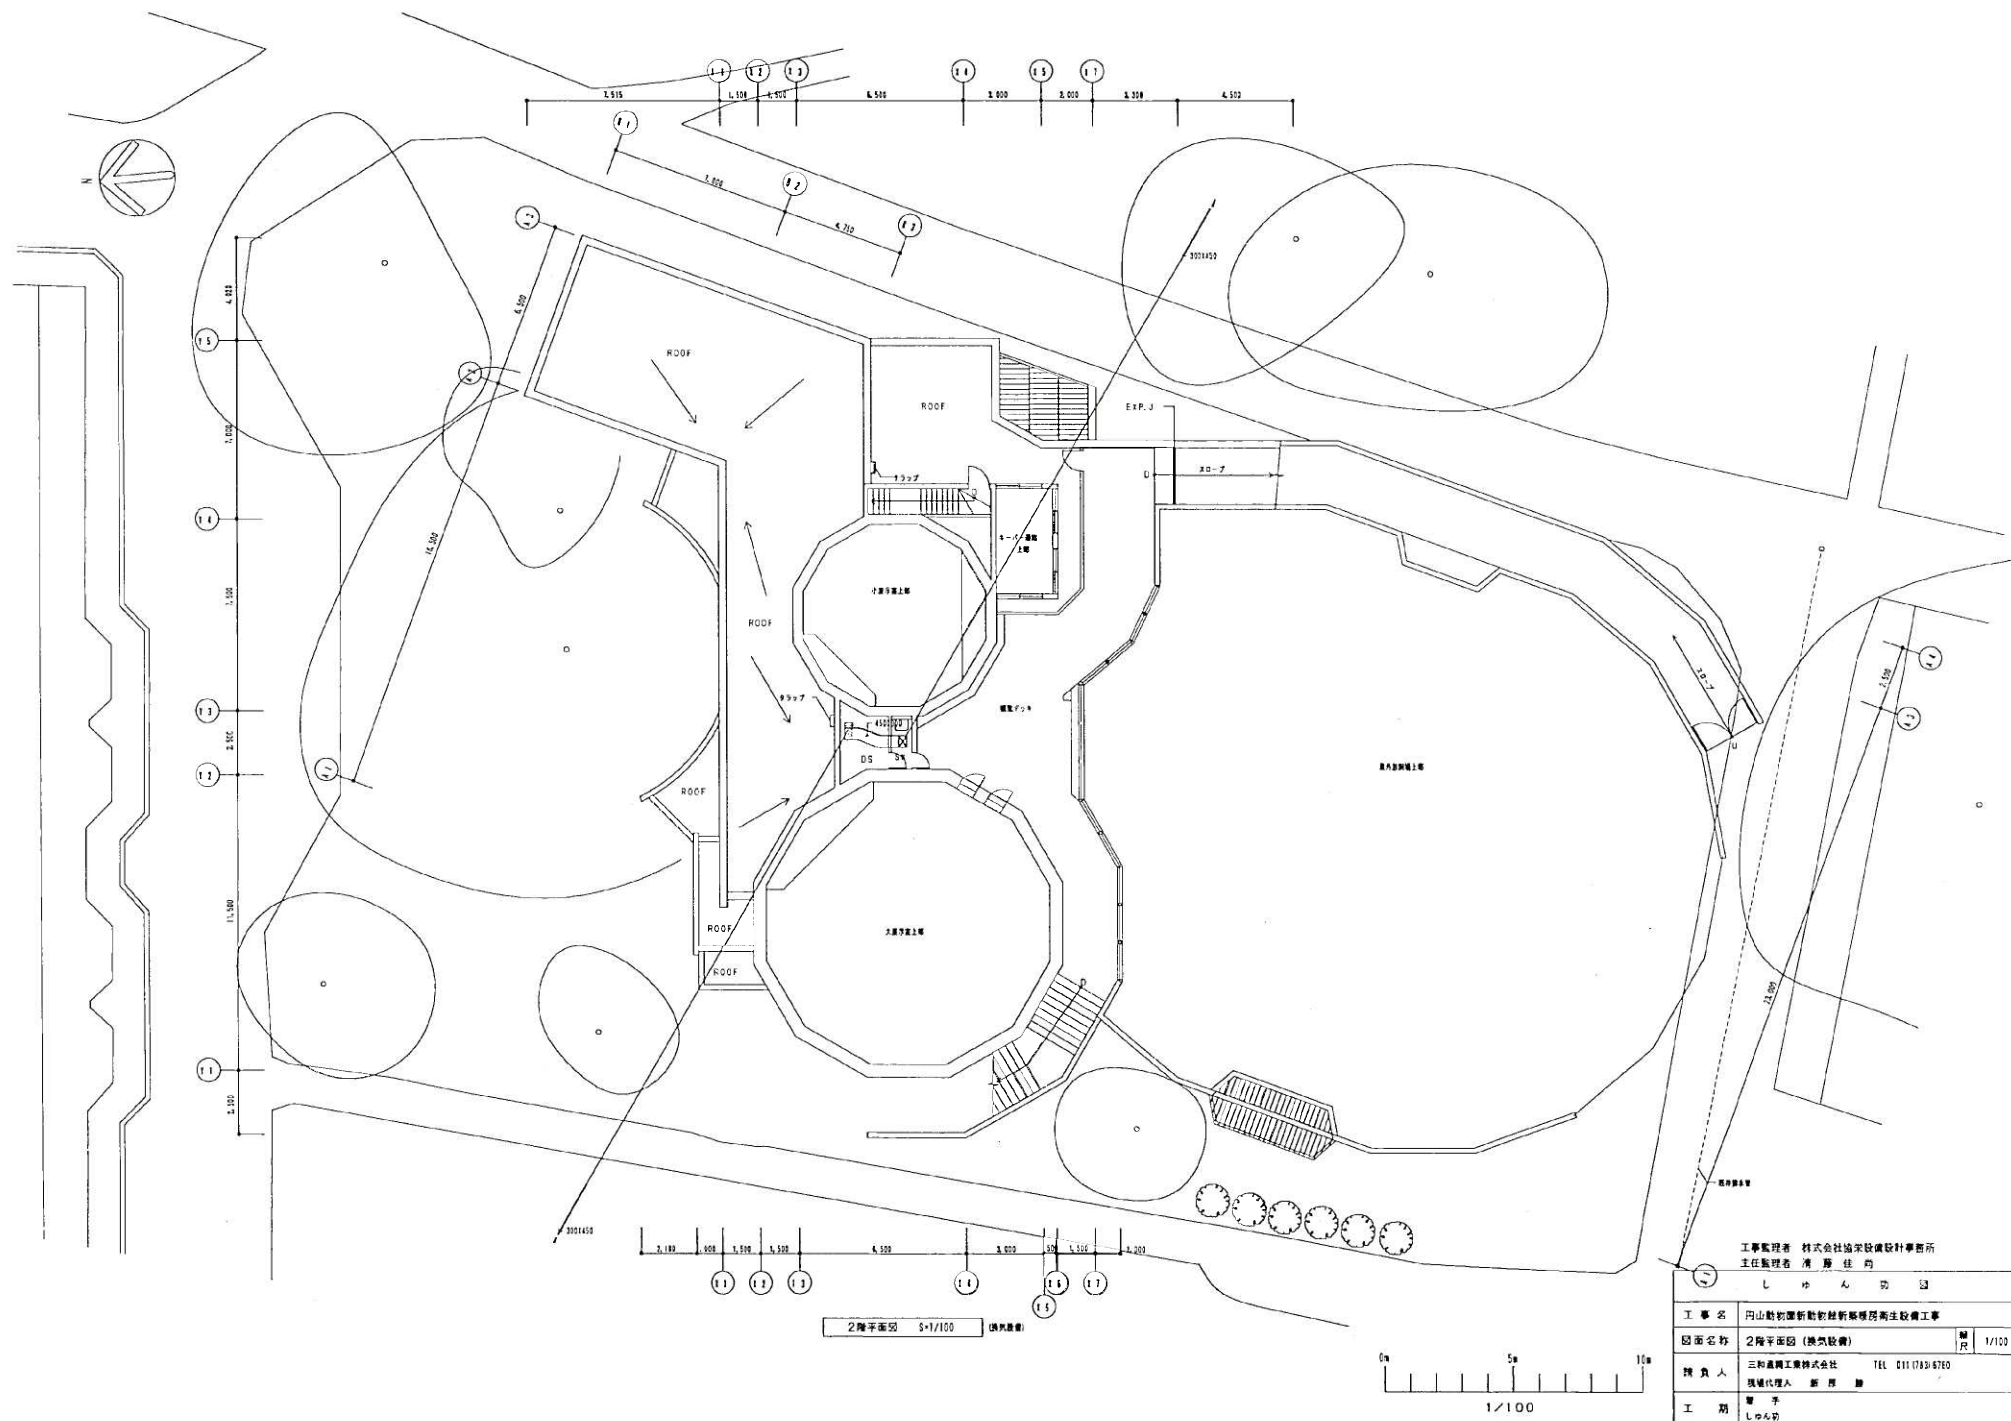


チンパンジー館



(アルミガラス化処理50:1アルミラッピング)


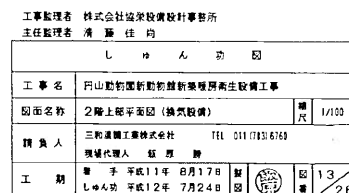

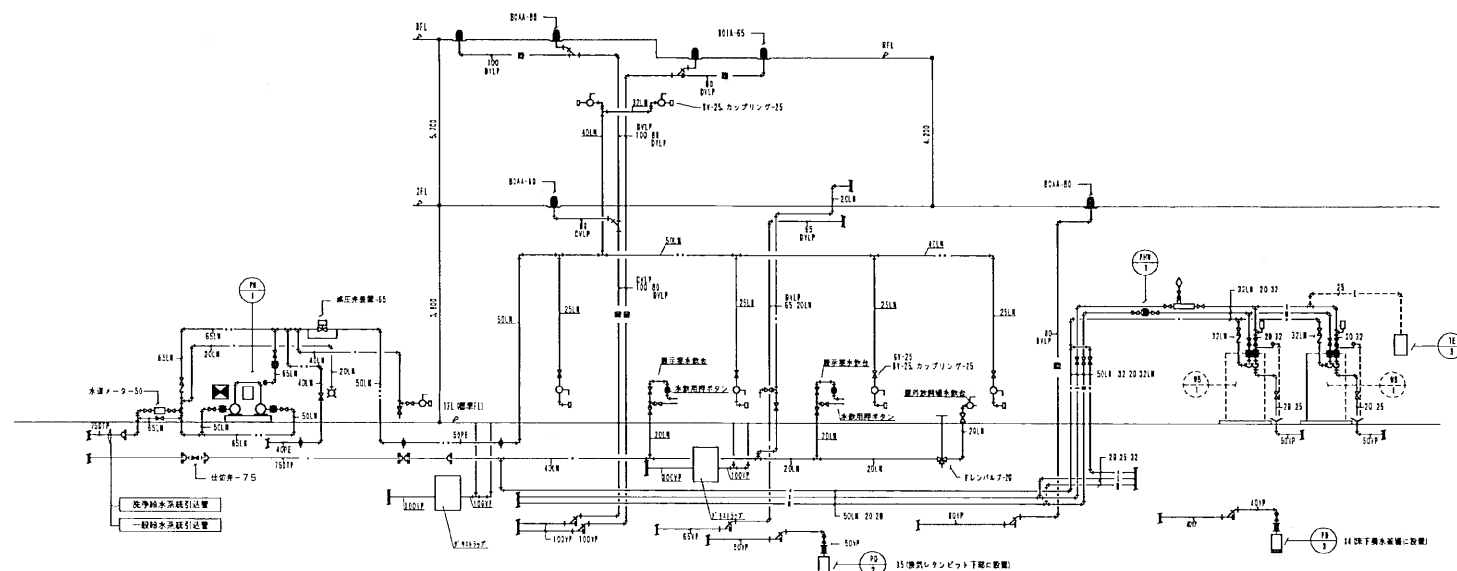

高圧配管系統図 NO-SCALE

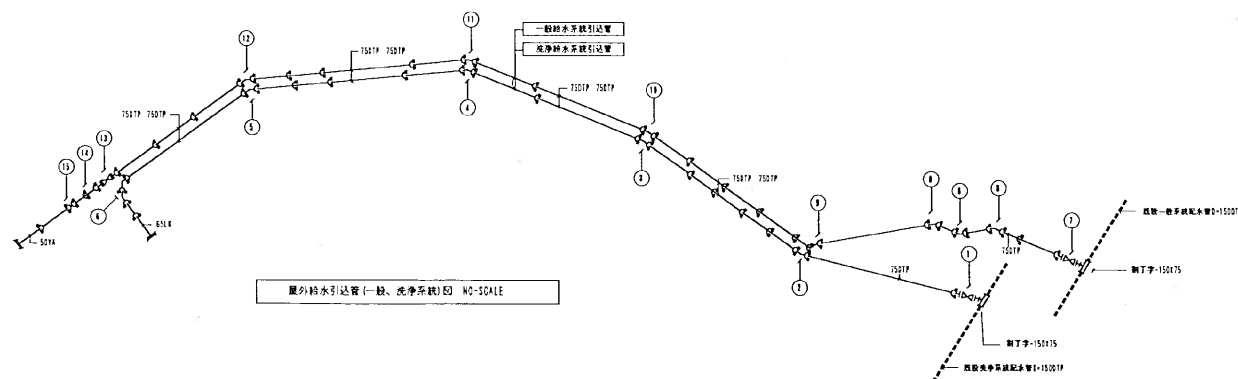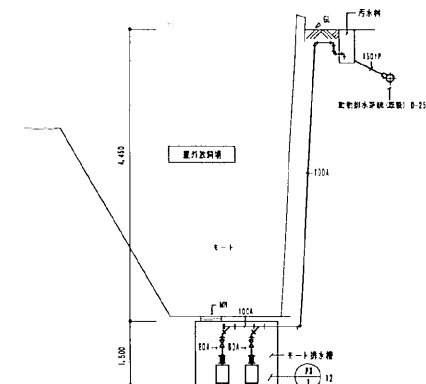

屋外給水引込管 (一般、洗浄系統) 図 NO-SCALE

水道用材料表

記号	品名 (メカ1型、他リスト)	記号	品名 (メカ1型、他リスト)

・水道用材料表 (取付用-75) は全てポリスチレン製とする。
 ・15 (換気用タンク) は全て遮断防止装置を付ける。
 ・管路上には埋設表示テープ (アプス) を貼る。

主任監理者 株式会社協栄設計事務所
 主任監理者 清水 佳 尚

しゅん 切 図	
図面名称	配管系統図、屋外給水引込管図 (衛生設備) 詳氏
製 図 人	三和風機工業株式会社 TEL 011 (783) 6160
工 期	着手 11月10日 完了 12月10日

