



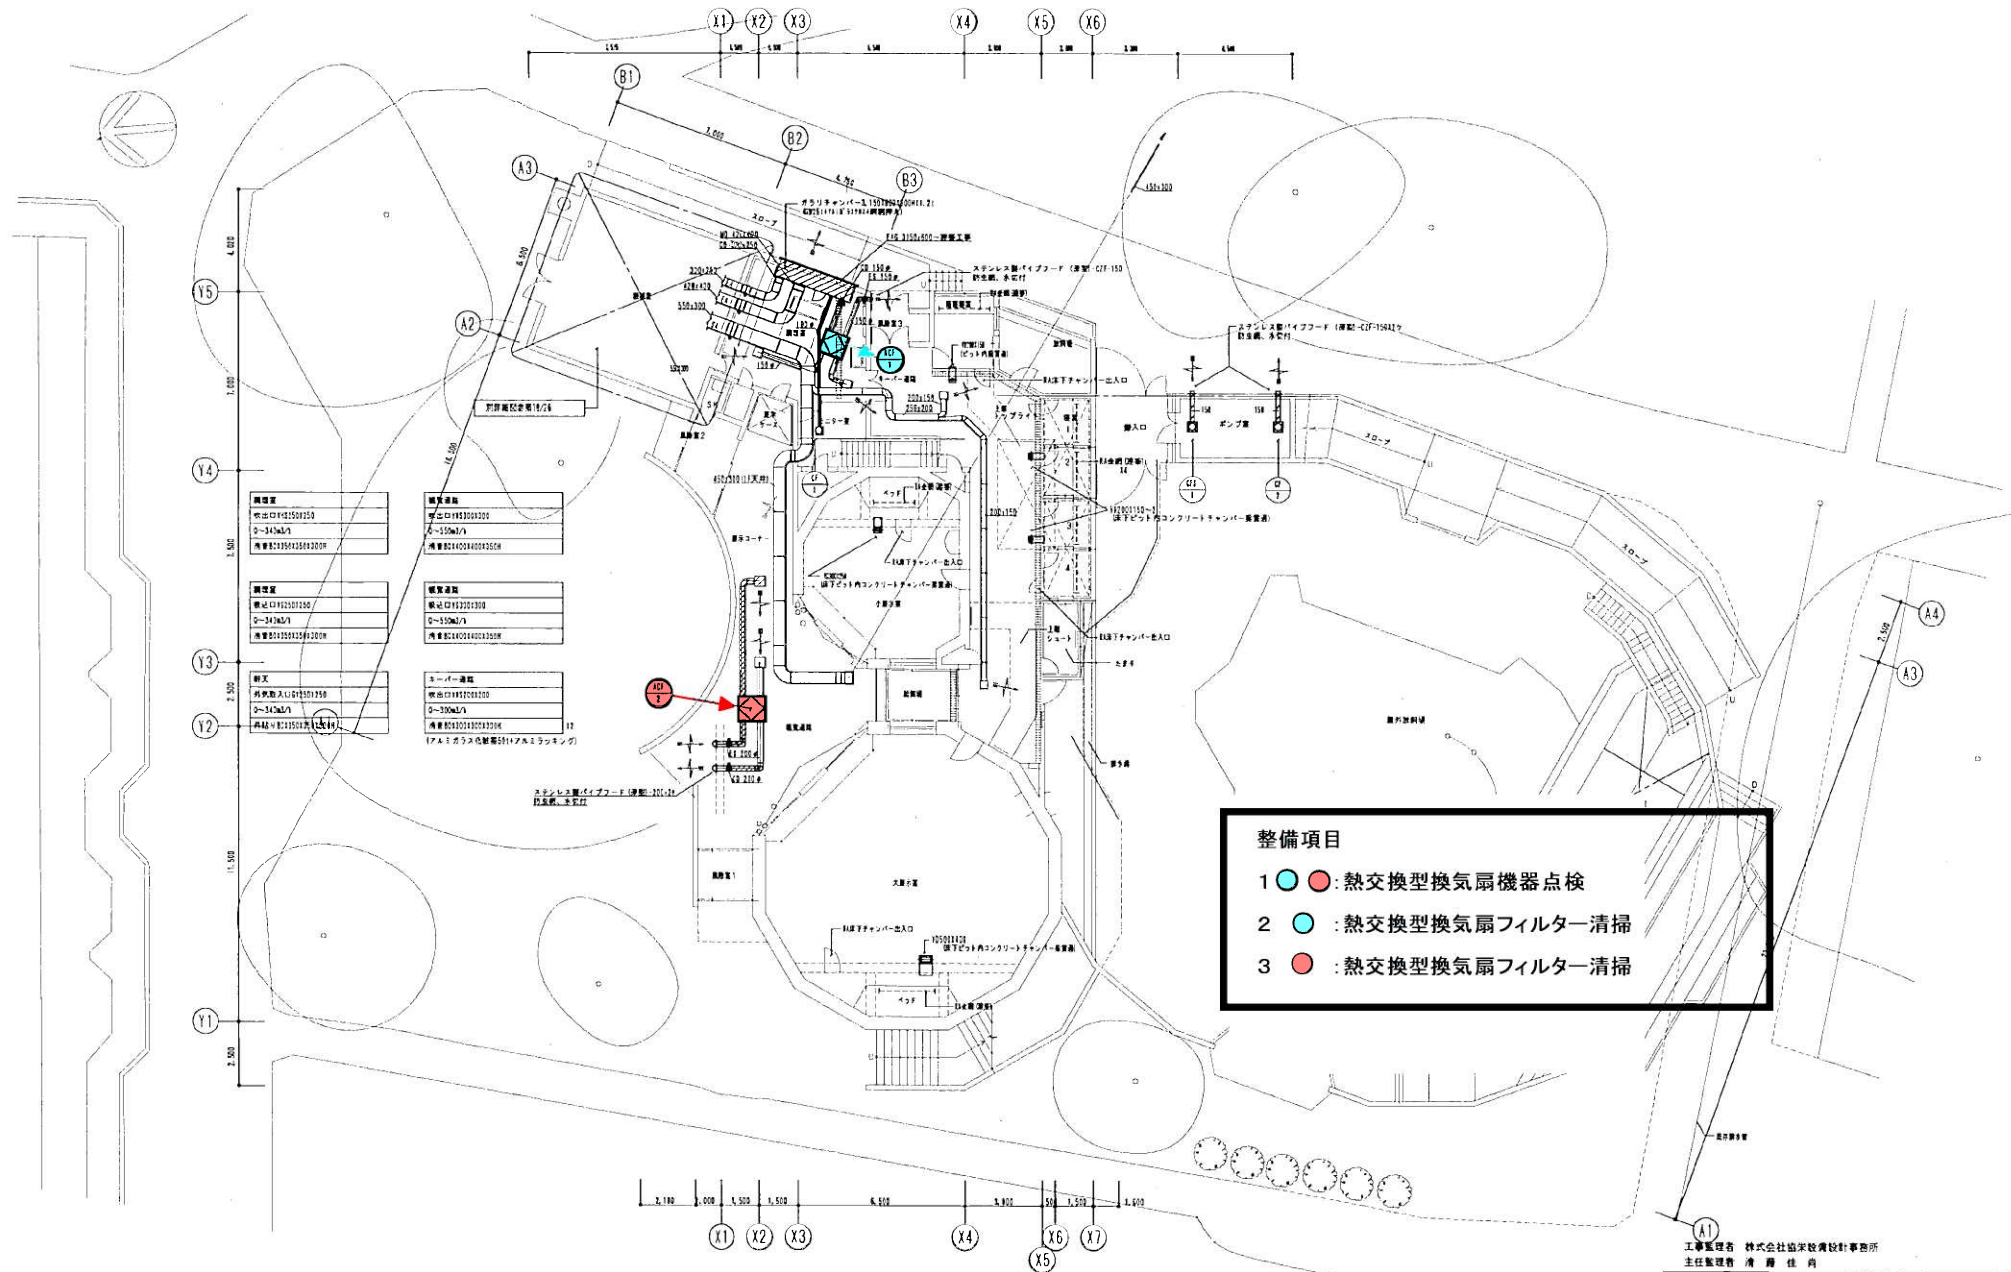

チンパンジー館




工事監理者 株式会社協栄設計事務所 主任監理者 清 野 佳 尚	
工 事 名	円山動物園新動物館新築増築工事
図 面 名 称	1階平面図 (換気設備)
図 面 尺 寸	1/100
構 造 代 理 人	三和建設工業株式会社 TEL 011-783-6700
工 期	手 次 しゅん ぎ


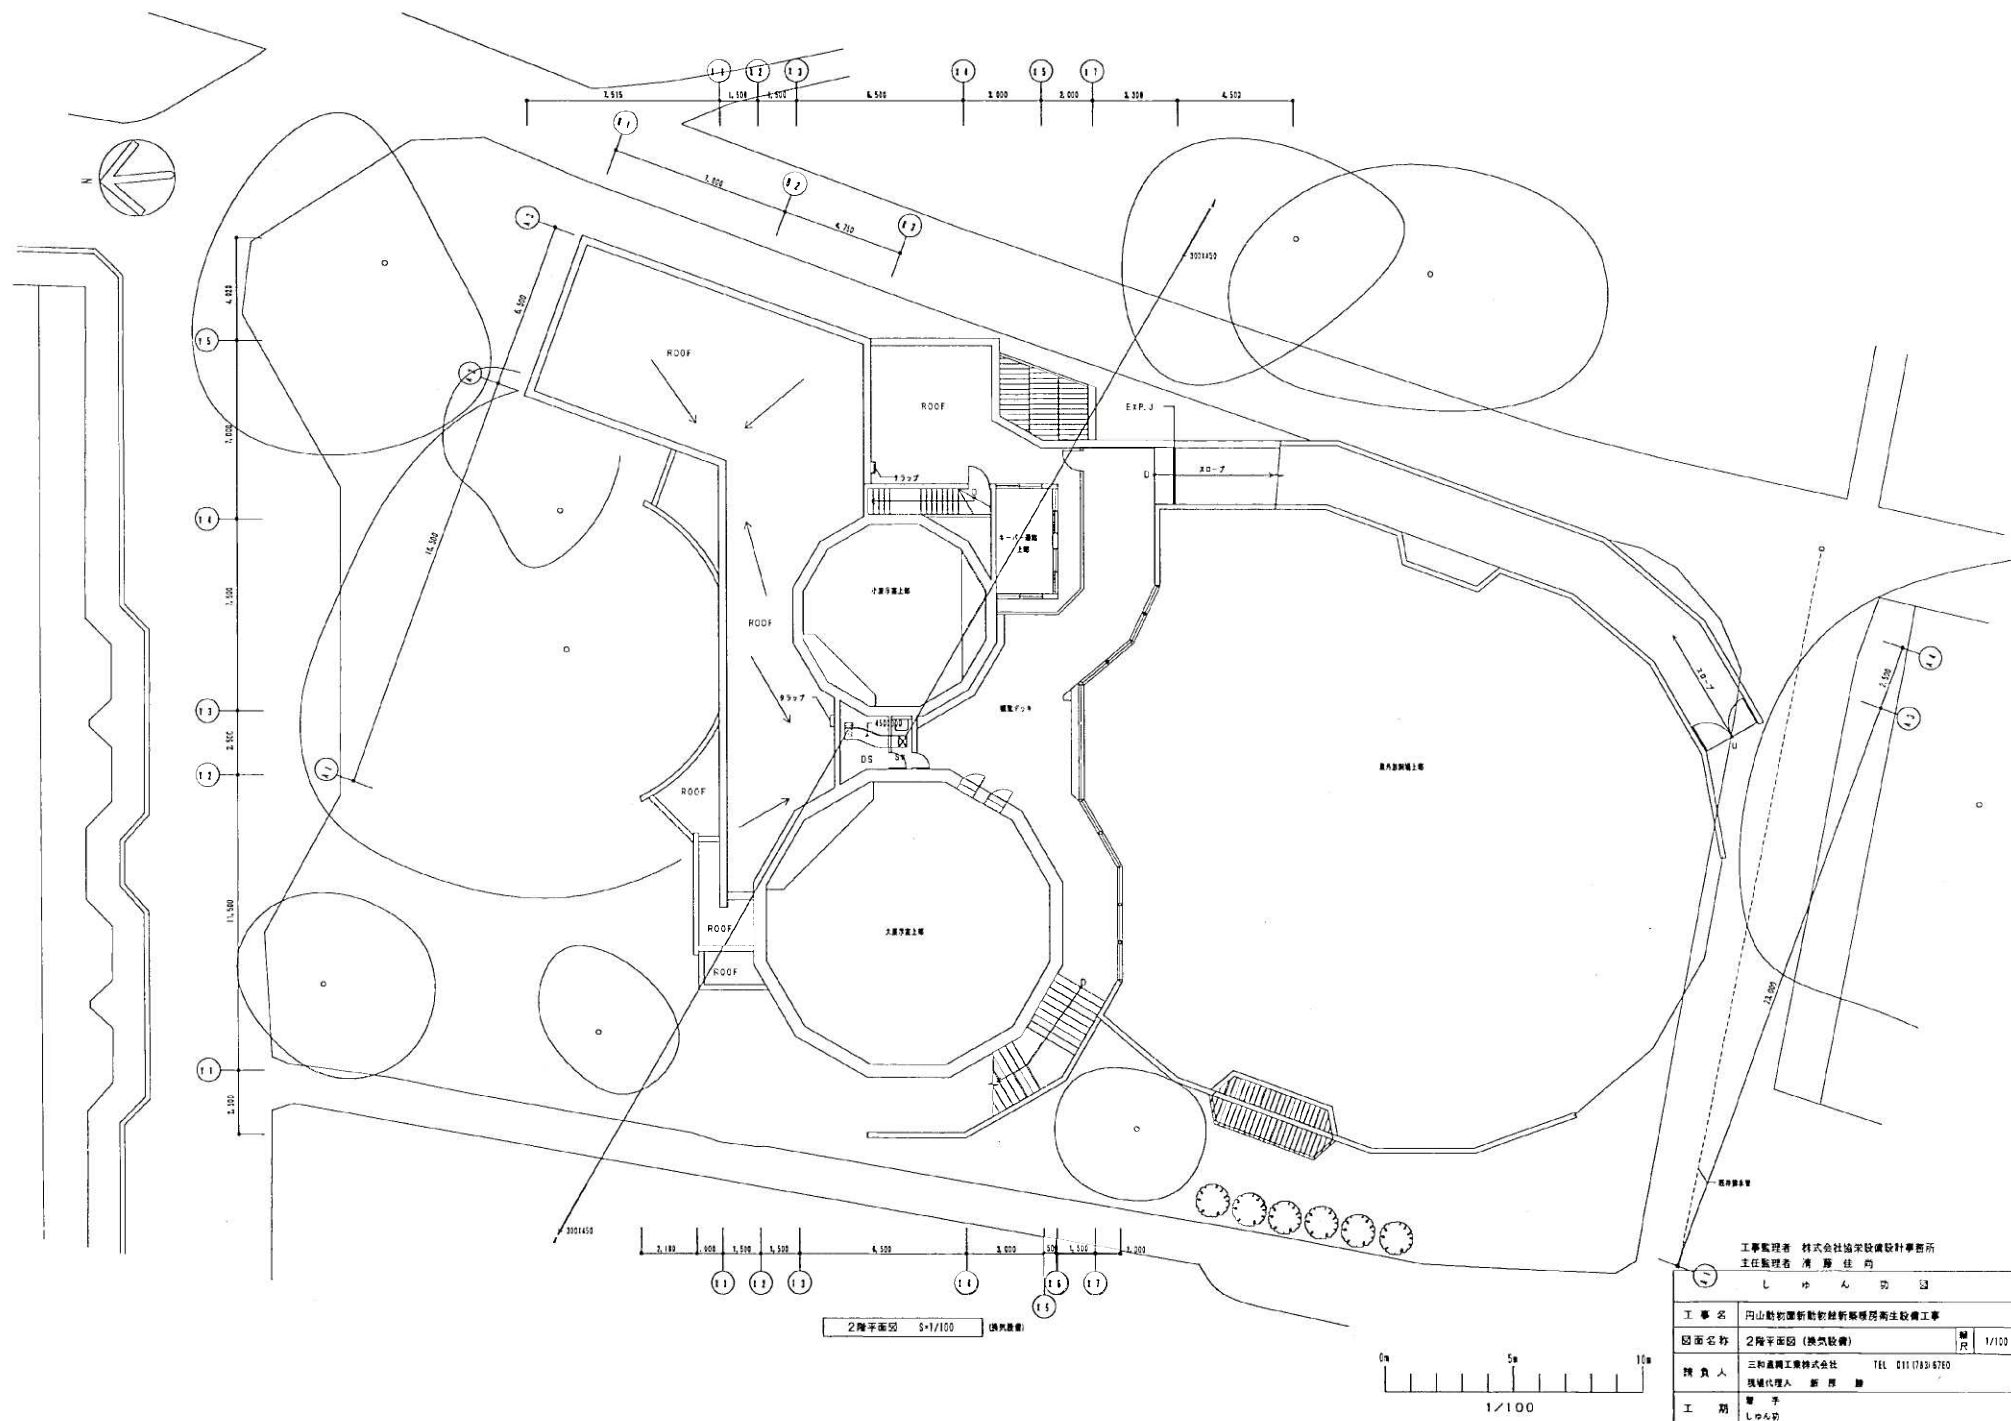


チンパンジー館


(アルミガラス化処理50%アルミラッピング)


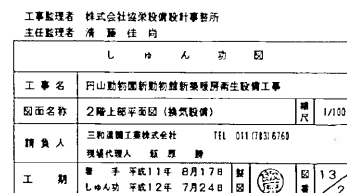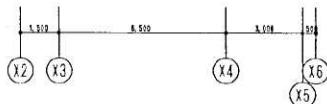

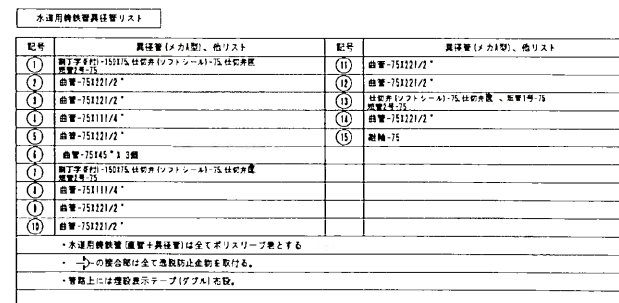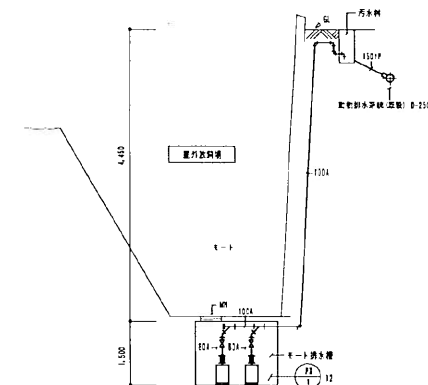

し　ゆ　ん　協　会			
工　事　名	岡山動物園新動物館新築費衛生設備工事		
図面名称	配管系統図、屋外給水引込管図（衛生設備）		図尺
請　負　人	三和環境工業株式会社 TEL 011 (743) 6760 現場代理人 新 藤 啓		
工　期	着手 平成 10 年 10 月 1 日 し　ゆ　ん　協　会		

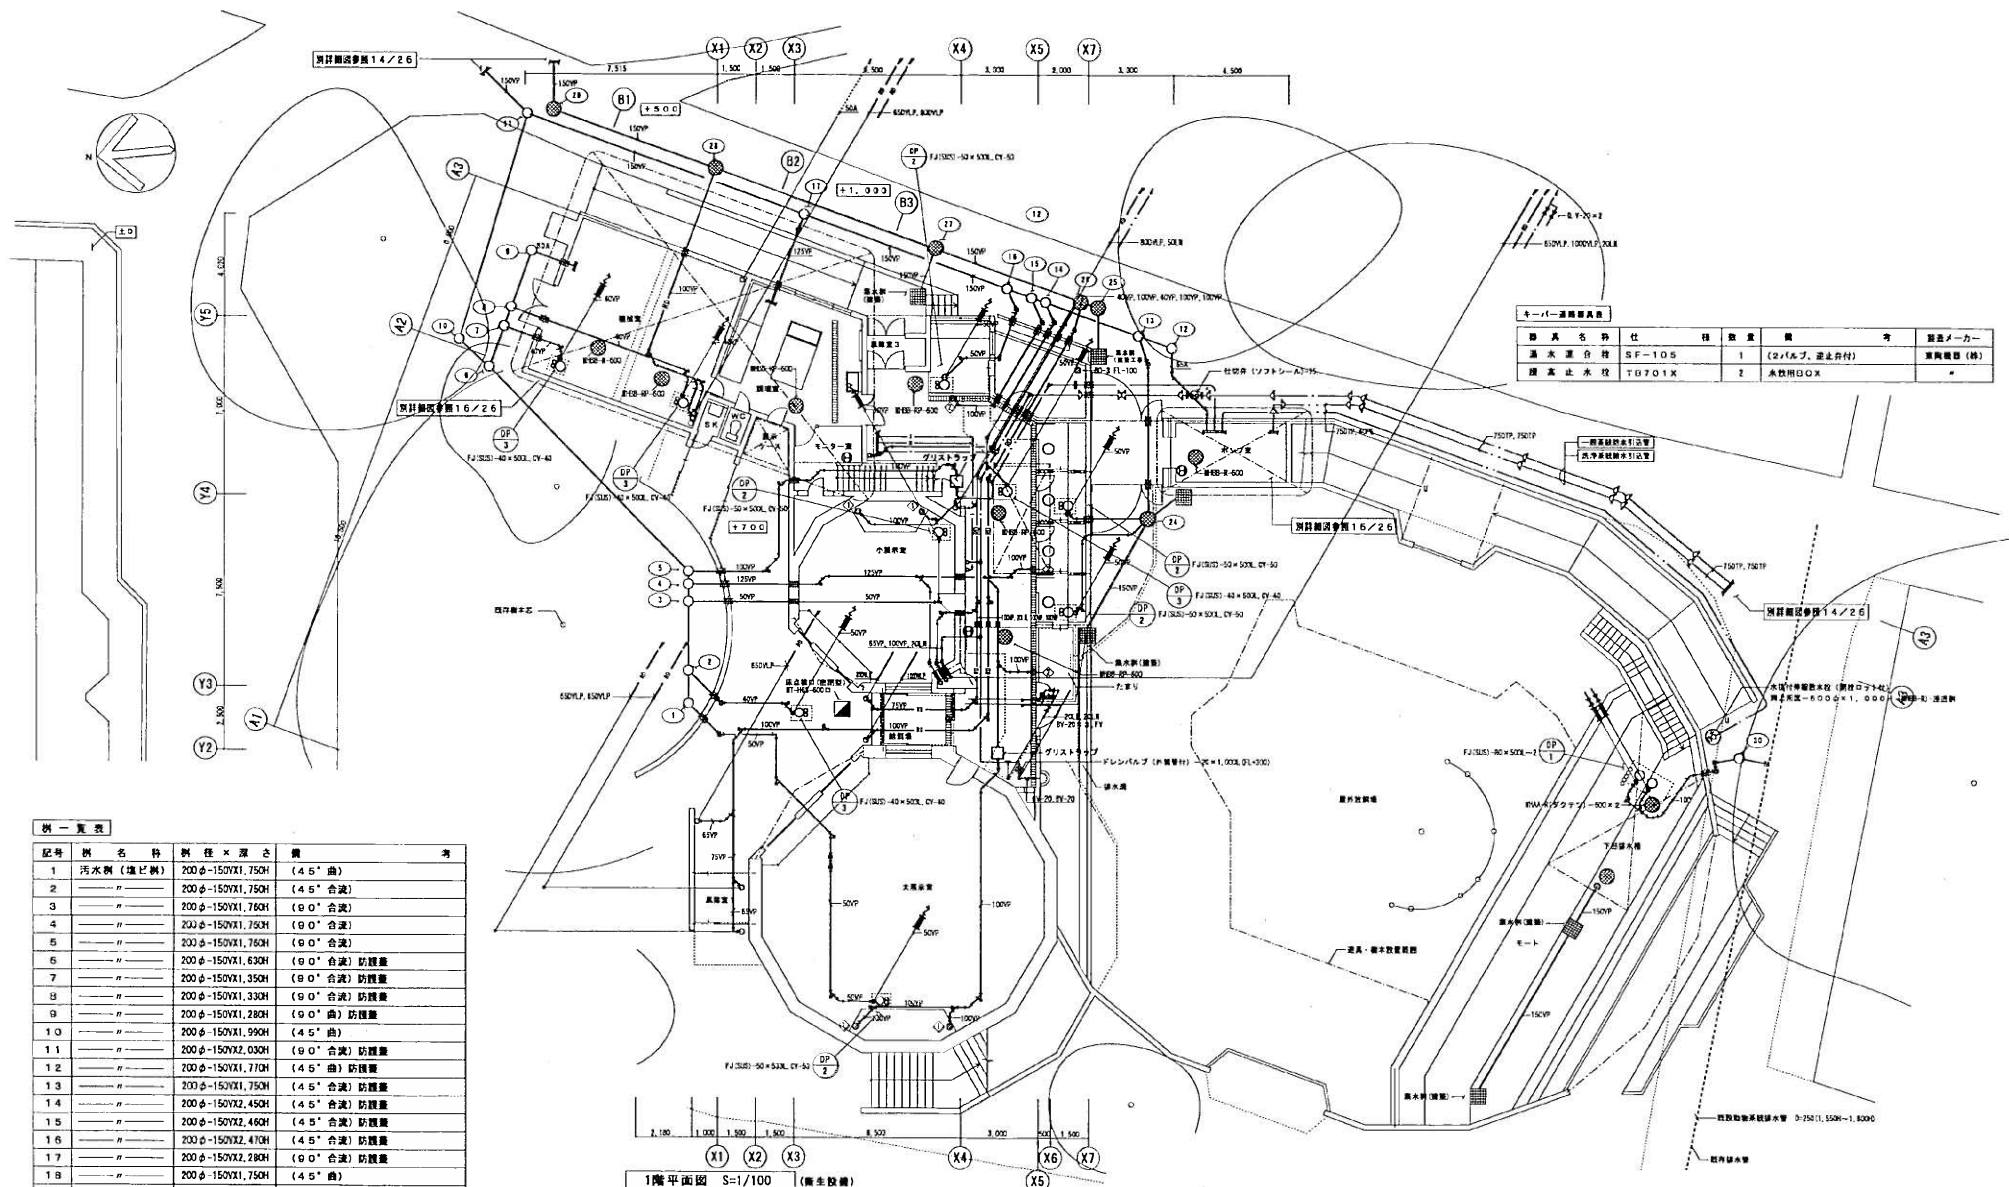

部 品 名 称	仕 様	数 量	備 考	製造メーカー
通 水 道 合 接	SF-105	1	(2バルブ、逆止弁付)	東興電機 (株)
通 水 止 水 栓	TG701X	2	水栓用BOX	-

記号	部 品 名 称	規 格 × 深 さ	備 考
1	汚水側 (塩ビ側)	200φ-150X1,750H	(4.5" 曲)
2	"	200φ-150X1,750H	(4.5" 合流)
3	"	200φ-150X1,750H	(9.0" 合流)
4	"	200φ-150X1,750H	(9.0" 合流)
5	"	200φ-150X1,750H	(9.0" 合流)
6	"	200φ-150X1,630H	(9.0" 合流) 防鼠壁
7	"	200φ-150X1,350H	(9.0" 合流) 防鼠壁
8	"	200φ-150X1,330H	(9.0" 合流) 防鼠壁
9	"	200φ-150X1,280H	(9.0" 曲) 防鼠壁
10	"	200φ-150X1,990H	(4.5" 曲)
11	"	200φ-150X2,030H	(9.0" 合流) 防鼠壁
12	"	200φ-150X1,710H	(4.5" 曲) 防鼠壁
13	"	200φ-150X1,750H	(4.5" 合流) 防鼠壁
14	"	200φ-150X2,450H	(4.5" 合流) 防鼠壁
15	"	200φ-150X2,460H	(4.5" 合流) 防鼠壁
16	"	200φ-150X2,410H	(4.5" 合流) 防鼠壁
17	"	200φ-150X2,280H	(9.0" 合流) 防鼠壁
18	"	200φ-150X1,750H	(4.5" 曲)
19	"	200φ-150X1,270H	(ストレート)
20	"	200φ-150X1,060H	(ストレート)
21	"	200φ-150X 920H	(9.0" 合流) 防鼠壁
22	"	200φ-150X 970H	(9.0" 合流) 防鼠壁
23	"	200φ-150X1,300H	(ドロッツ)
24	汚 水 側	900φ×1,150H	CON製・NH-A-R(800)・インポート
25	泥 溜 側	600φ×1,030H	CON製・NH-A-R(500)・泥溜150H
26	"	900φ×2,250H	CON製・NH-A-R(800)・泥溜150H
27	"	900φ×2,250H	CON製・NH-A-R(800)・泥溜150H
28	"	900φ×2,100H	"
29	"	900φ×1,740H	"
30	汚水側 (塩ビ側)	200φ-150X1,740H	(4.5" 曲) 防鼠壁

1階平面図 S=1/100 (衛生設備)

①②はステンレス製取付金具等 1/4・3/8取付金具


③はA・B・C取付金具 (10取付) × 4

記号	機 器 名 称	仕 様 及 び 付 属 品	数 量	備 考	製造メーカー
DP-1	汚水汚物排水ポンプ	(水中型ボルトレス) 自動運転 (静音型) 口径80φ×排水量40L/min×揚程1.2m×動力3φ×200V×3.7KW 付属品: キャブライヤード5M, フロートスイッチ×4 (差圧、ポンプOFF、ポンプON、満水警報) 仕切ホ-80 (コーティング)	2台	ポンプ用リフト用ステンレスケリ	(株) JTB製作所 型式YH-405-3.7
DP-2	"	(水中型ボルトレス) 自動運転 (静音型) 口径50φ×排水量100L/min×揚程5m×動力3φ×200V×0.75KW 付属品: キャブライヤード5M, フロートスイッチ×2, 満水警報	5台		(株) JTB製作所 型式YH-505-0.75
DP-3	排水排水ポンプ	(水中型、強化樹脂製) 自動運転 (静音型) 口径40φ×排水量100L/min×揚程6m×動力1φ×200V×0.25KW 付属品: キャブライヤード5M, フロートスイッチ×2	4台		(株) JTB製作所 型式YH-405-0.25


1/100

工事監理者 株式会社協栄設計事務所
主任監理者 清 藤 佳 尚


し め ん 功 図	
工 事 名	岡山動物園新動物舎新築工事衛生設備工事
図 面 名 称	1階平面図、衛生設備 (衛生設備)
図 面 尺 寸	1/100
製 図 者	三和園工業株式会社
工 期	1/100

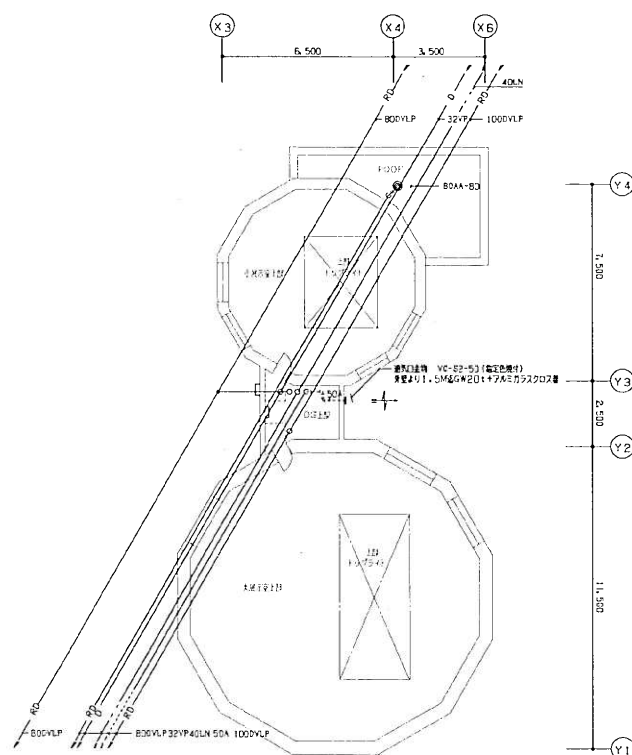

2階上部平面図 S=1/100 (衛生設備)

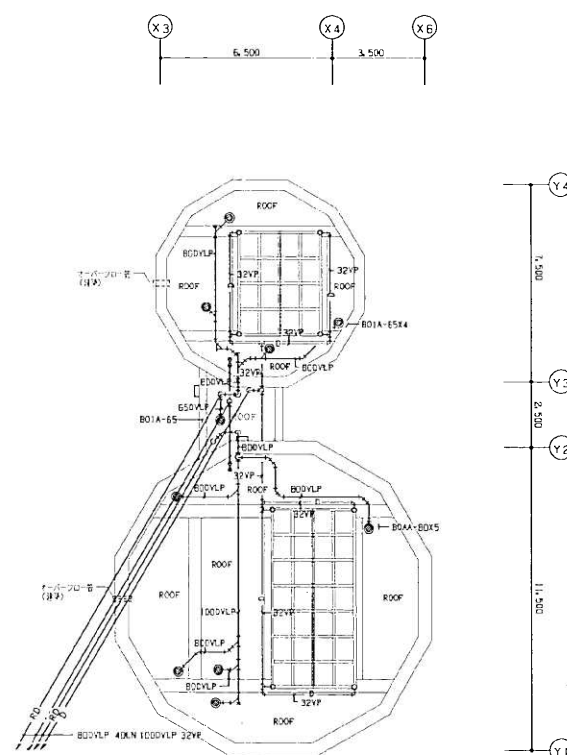


2階下部平面図 S=1/100 (衛生設備)

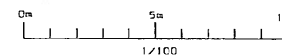


チンパンジー館

工事監理者 株式会社協栄設計事務所
主任監理者 海 藤 岡

しゅん 功 図		
工 事 名	丹山動物園新動物園附属施設衛生設備工事	
図 面 名 称	2階上部、2階下部平面図 (衛生設備)	図 尺 1/100
請 負 人	三和建設工業株式会社	TEL 011(783) 6760
現 場 代 理 人	佐 藤 誠	

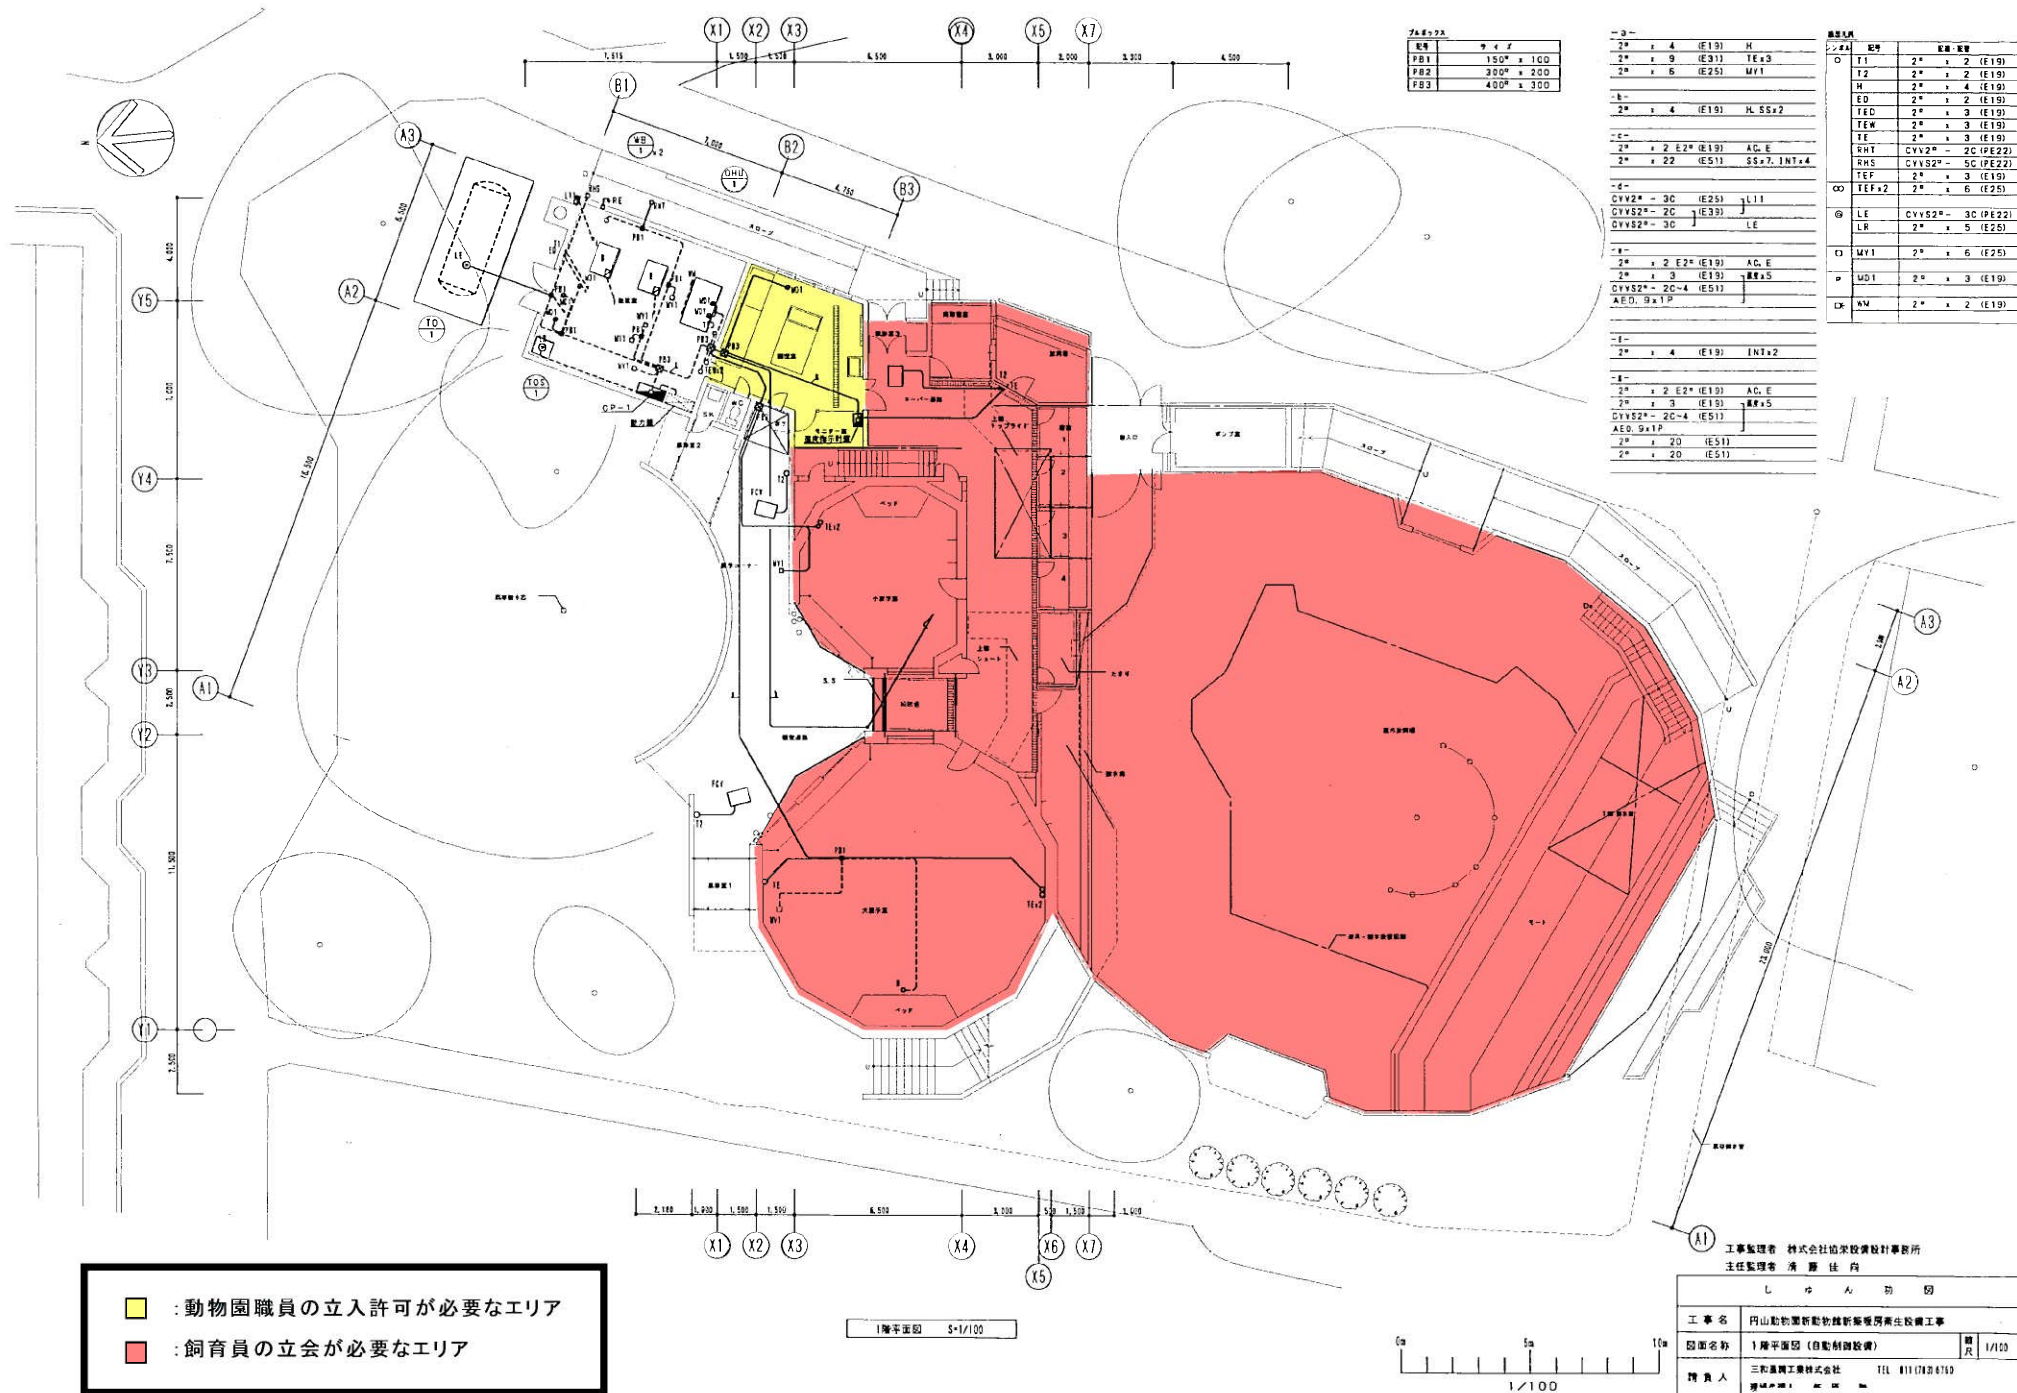


チンパンジー館

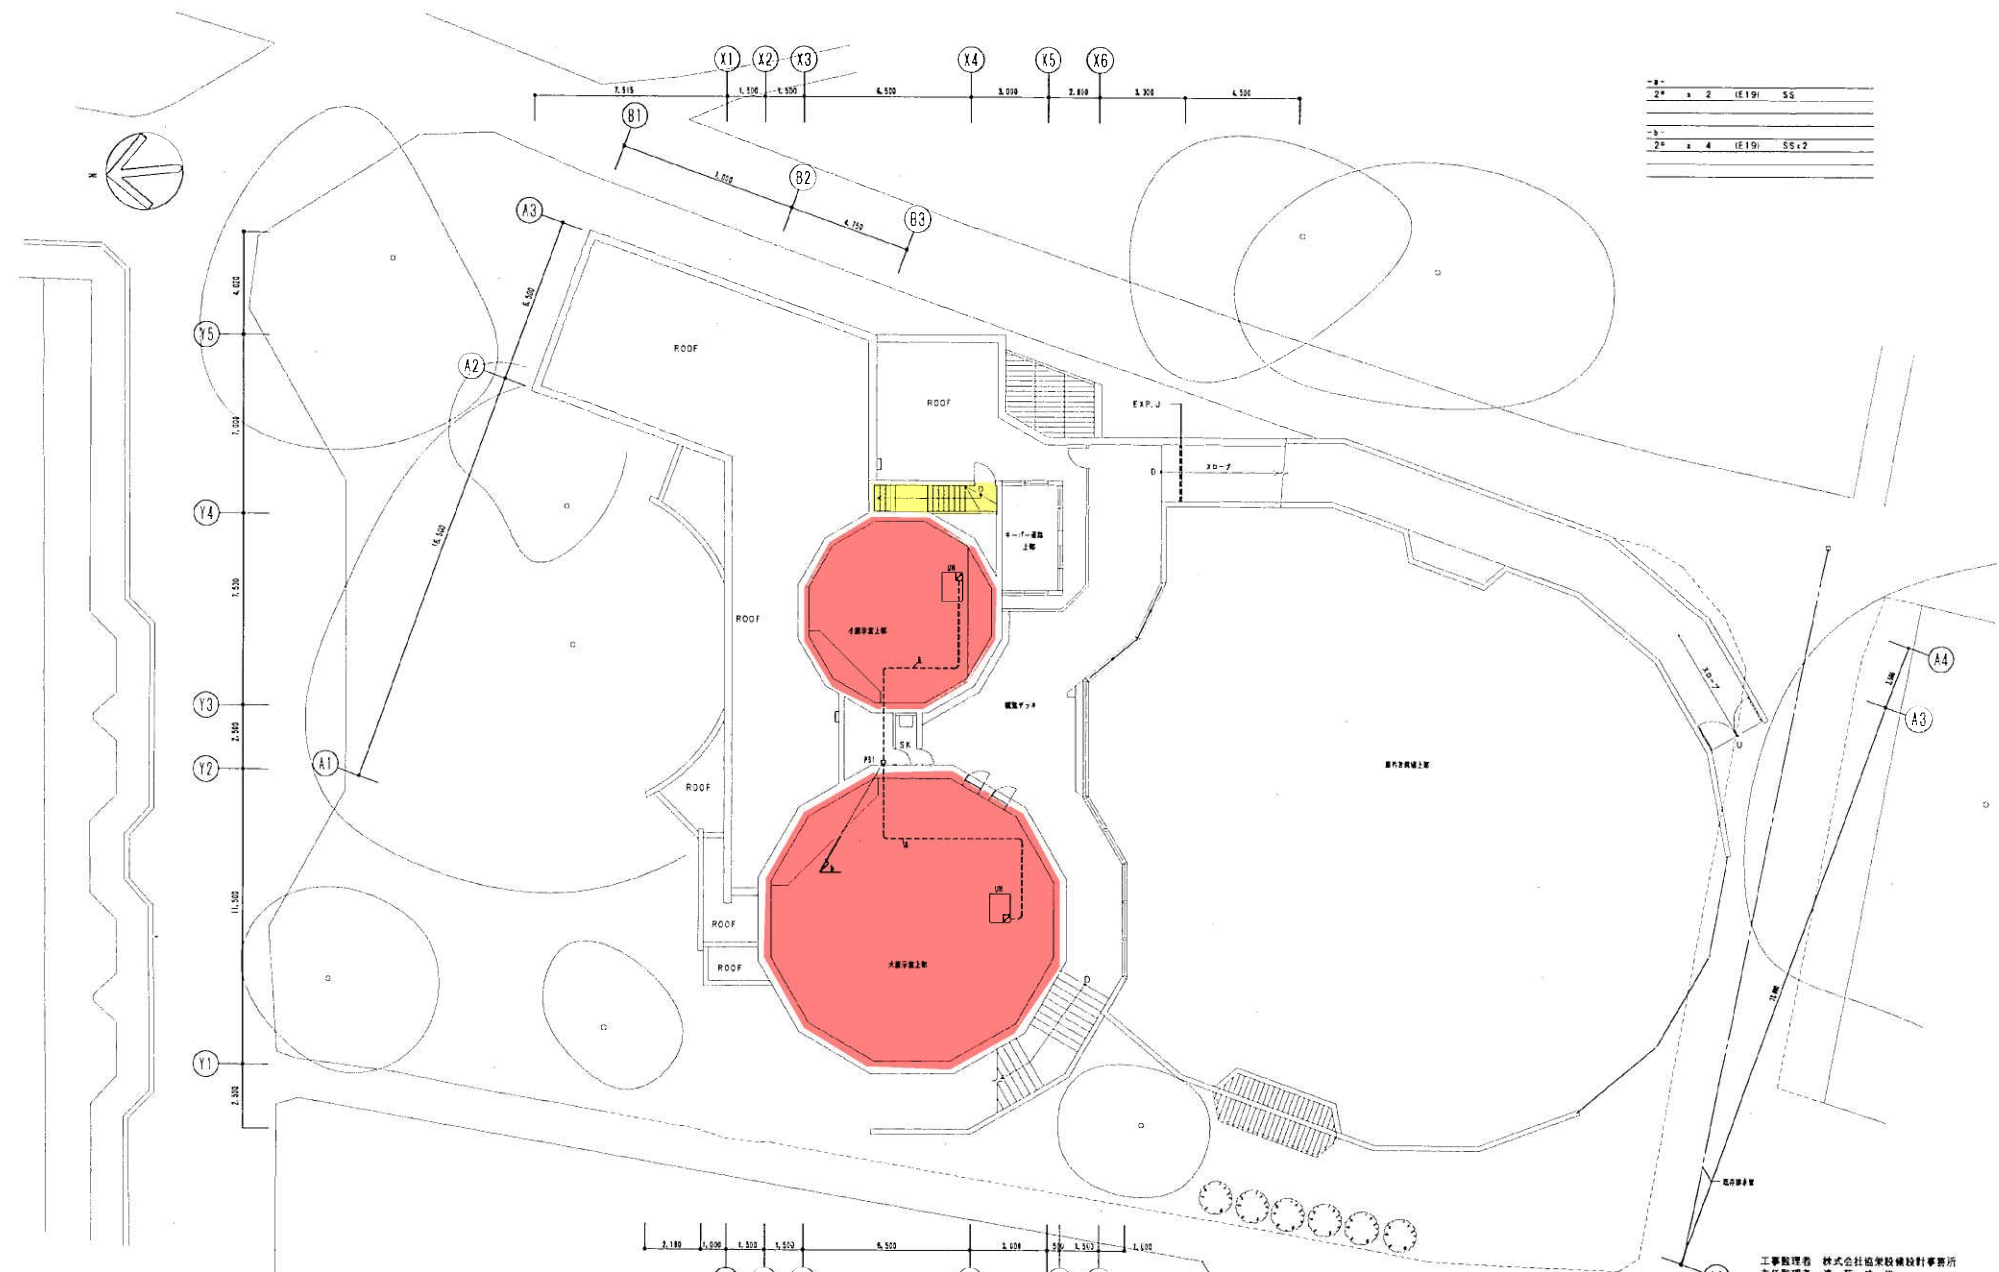

- : 動物園職員の立入許可が必要なエリア
- : 飼育員の立会が必要なエリア








2階平面図 S=1/100

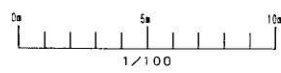

チンパンジー館

2F	x	2	(E19)	SS
2F	x	4	(E19)	SS+2

しゅん 功 図				
図面名称	2階平面図 (自動制御設備)			
図面尺	1/100			

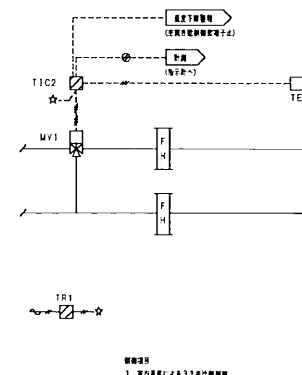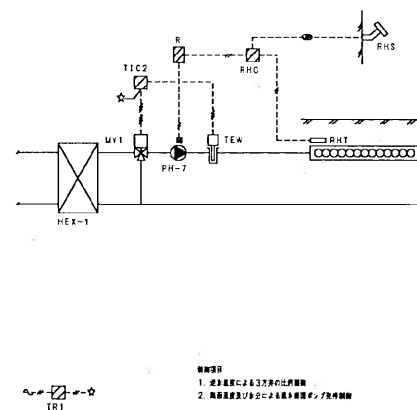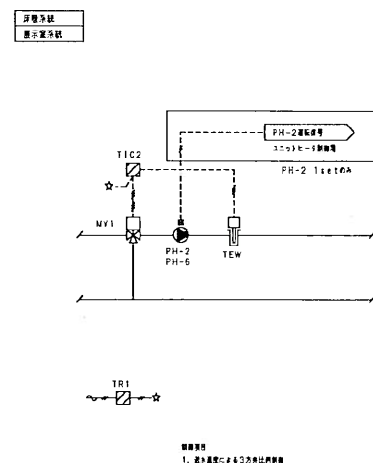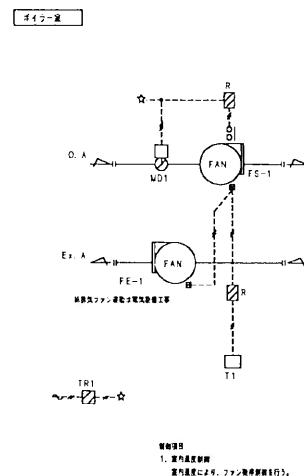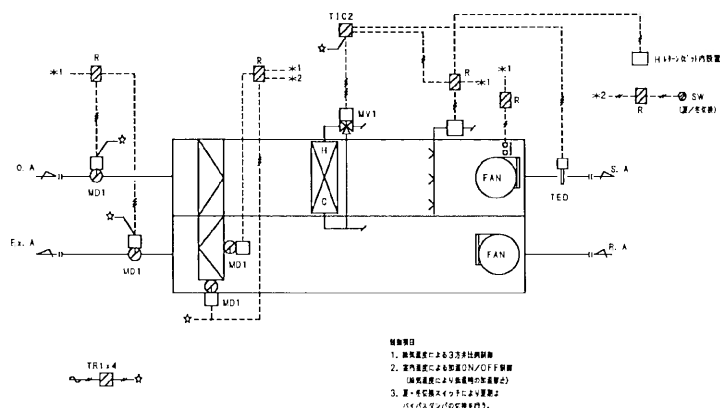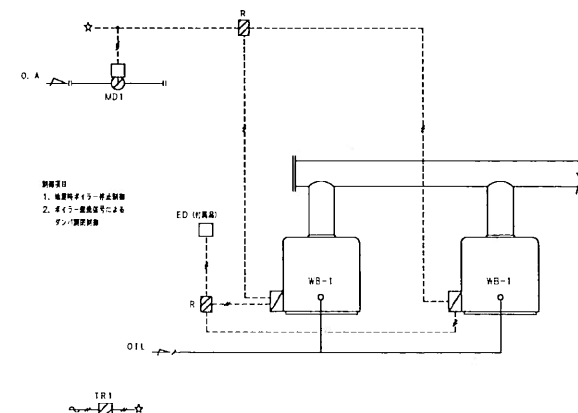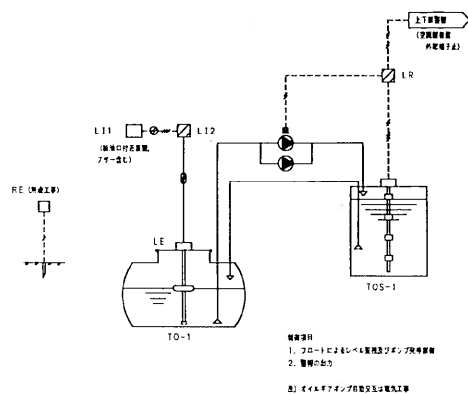


工事監理者 株式会社協栄設備設計事務所
主任監理者 清 藤 佳 尚

工 事 名			円山動物園新動物館新設暖房衛生設備工事		
図面名称			自動制御 制御図 1		
構 成 人			三和電機工業株式会社 現場代理人 飯 野 勝		
工 期			TEL 011-0783-6760		

ユニットヒーティング 2 sets

大表示量系統
小 *

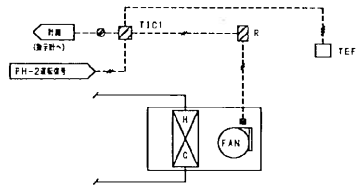

- 設置要項
1. 室内温度によるファン制御
2. 室内温度センサ停止時のファン
制御停止制御


FCV制御 3 sets

温度検知 2sets
キーパー検知 1set



- 設置要項
1. 室内温度によるファン制御


温度計測 1 set

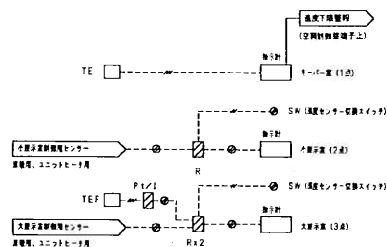


- 大、小表示量の制御センター
5.2表示量検知センターと接続

自動制御機器表

記号	名称	型式	メーカー名	備考
T1	室内温度検知器	TG31A	山武エスシステム株式会社	
T2	室内温度検知器	TG055A	"	ベースプレート付
H	室内温度検知器	HY7B11A	"	
TE	温度検出器	DY800A1001	"	
TE	温度検出器	T7090D	"	ベースプレート付
TEW	温度検出器	FTF-RH	"	検知放水型 (SUS製BOX付)
TEW	温度検出器	TY7B30B1015	山武エスシステム株式会社	
TEO	温度検出器	TY7B05C	"	
TR1	トランス	AT72-J1	"	
R	リレー		"	
TIC1	デジタル指示調節計	R20-0DA00600	"	
TIC2	デジタル指示調節計	R31-2GA000500	"	外部スイッチ入力・調節出力付
TIC3	デジタル指示調節計	R31-0DA00010	"	
ED	温度検知器	V725	富士エレック株式会社	ボイラー付属に付、別売工事
LR	温度検知器	GY-SL-401	株式会社上田理光	
LE	温度検知器	GY-ELM-20G0L	"	リウスケール付
LI1	温度検知器 (壁内取付)	GY-DL-32L	"	リウスケール付 (SUS製BOX付)
LI2	温度検知器 (壁内取付)	GY-DL-43L	"	リウスケール付
RHC	ロードヒーティング検知器	RN576B	山武エスシステム株式会社	
RHT	温度検知器	CN749B	"	RHC付機
RHS	温度検知器	CN76B	"	
MD1	温度検知器	MY6040A	"	
MV1	温度検知器	MY604F	"	
	バルブリリー	DA55C	"	
	3万ボルト	V501.3A/V5065A	"	
P1/I	デジタル指示調節計	RY7910P	"	

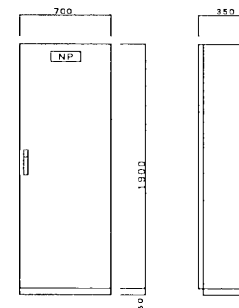

制御盤図 (CP-1) S=1/20

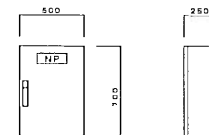

制御盤図 (温度検知器) S=1/20

バルブ口径表

単位: 流体: 温度 [℃], ΔP [MPa]


品名	流体	温度	ΔP	CV	口径 (A)	備考
自動制御ユニット制御	水	30	0.3	3.8	15	PH-4
ロードヒーティング制御	水	10	0.3	1.3	15	PH-7
送水温度検知 (検知系統)	水	40	0.3	5.1	20	PH-6
" (指示系統)	水	35	0.3	4.5	20	PH-2
床暖房制御 (大表示量系統)	水	30	0.3	3.8	15	
" (小表示量系統)	水	10	0.3	1.3	15	

寸法表


品名	型式	W	H	D	設置要項	メーカー名
CP-1	標準	700	1900	350	・自動制御ユニット制御 (1 set) ・ユニットヒーティング制御 (2 sets) ・床暖房制御 (2 sets) ・送水温度検知 (2 sets) ・ロードヒーティング制御 (1 set) ・ファン検知器 (1 set) ・ボイラー周りに設置 (1 set) ・タイムタンク周りに設置 (1 set)	山武エスシステム
温度検知器	標準	600	700	250	・計測	山武エスシステム

工事監理者 株式会社協栄設計事務所
主任監理者 清 原 佳 尚

しゅん 切 図	
工事名	円山動物園新動物館新築工事
図面名称	自動制御 計測図 (2) 設置表、バルブ口径表、寸法表、設置図
図面尺	1/20
請負人	三和建設工業株式会社 TEL 011-712-6191
現場代理人	清 原 尚
工 期	

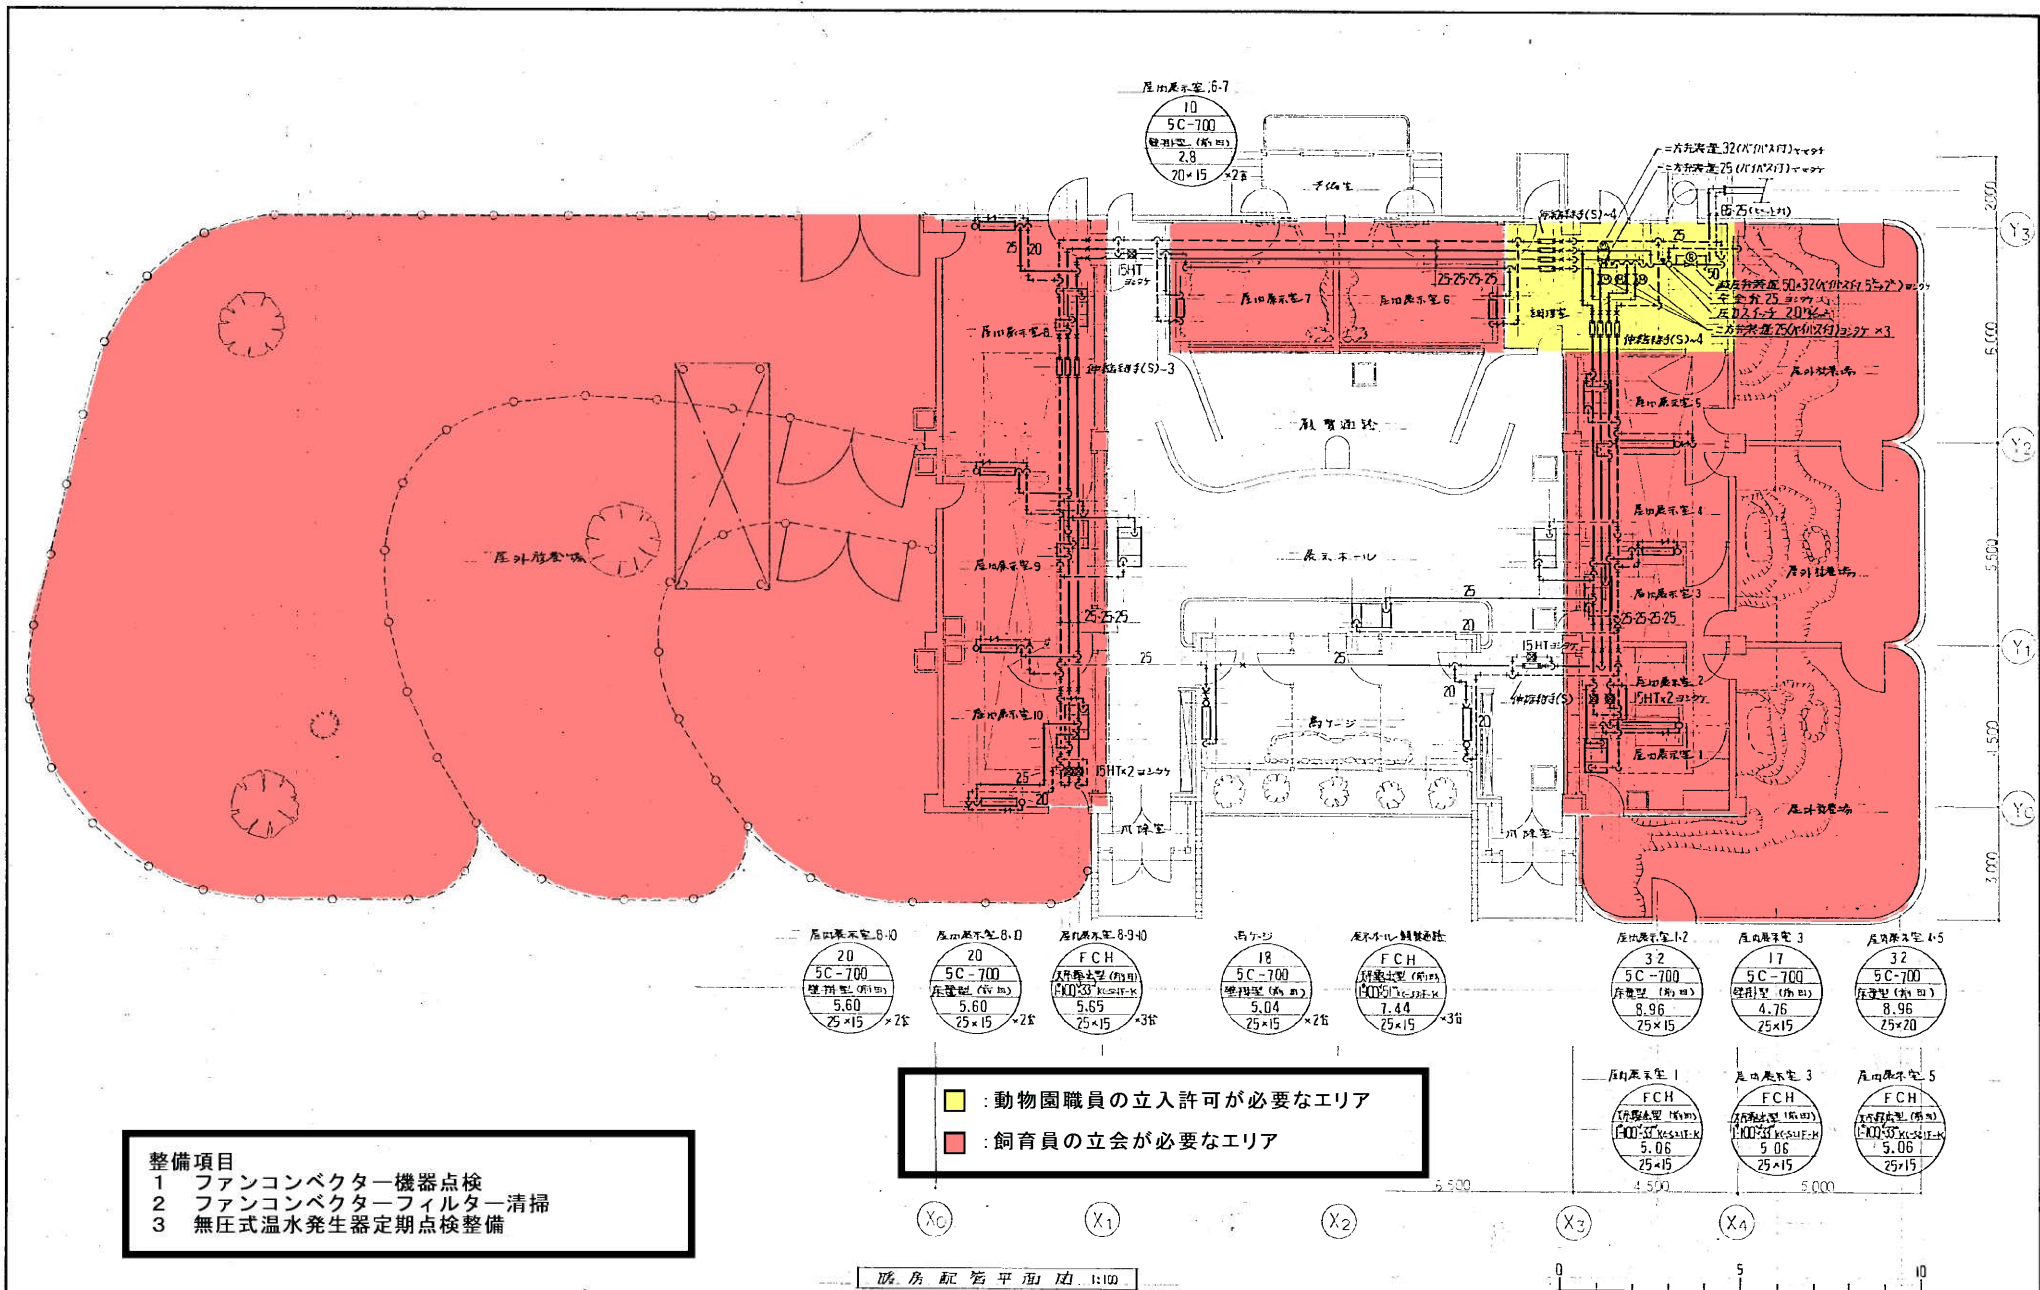


カンガルー館

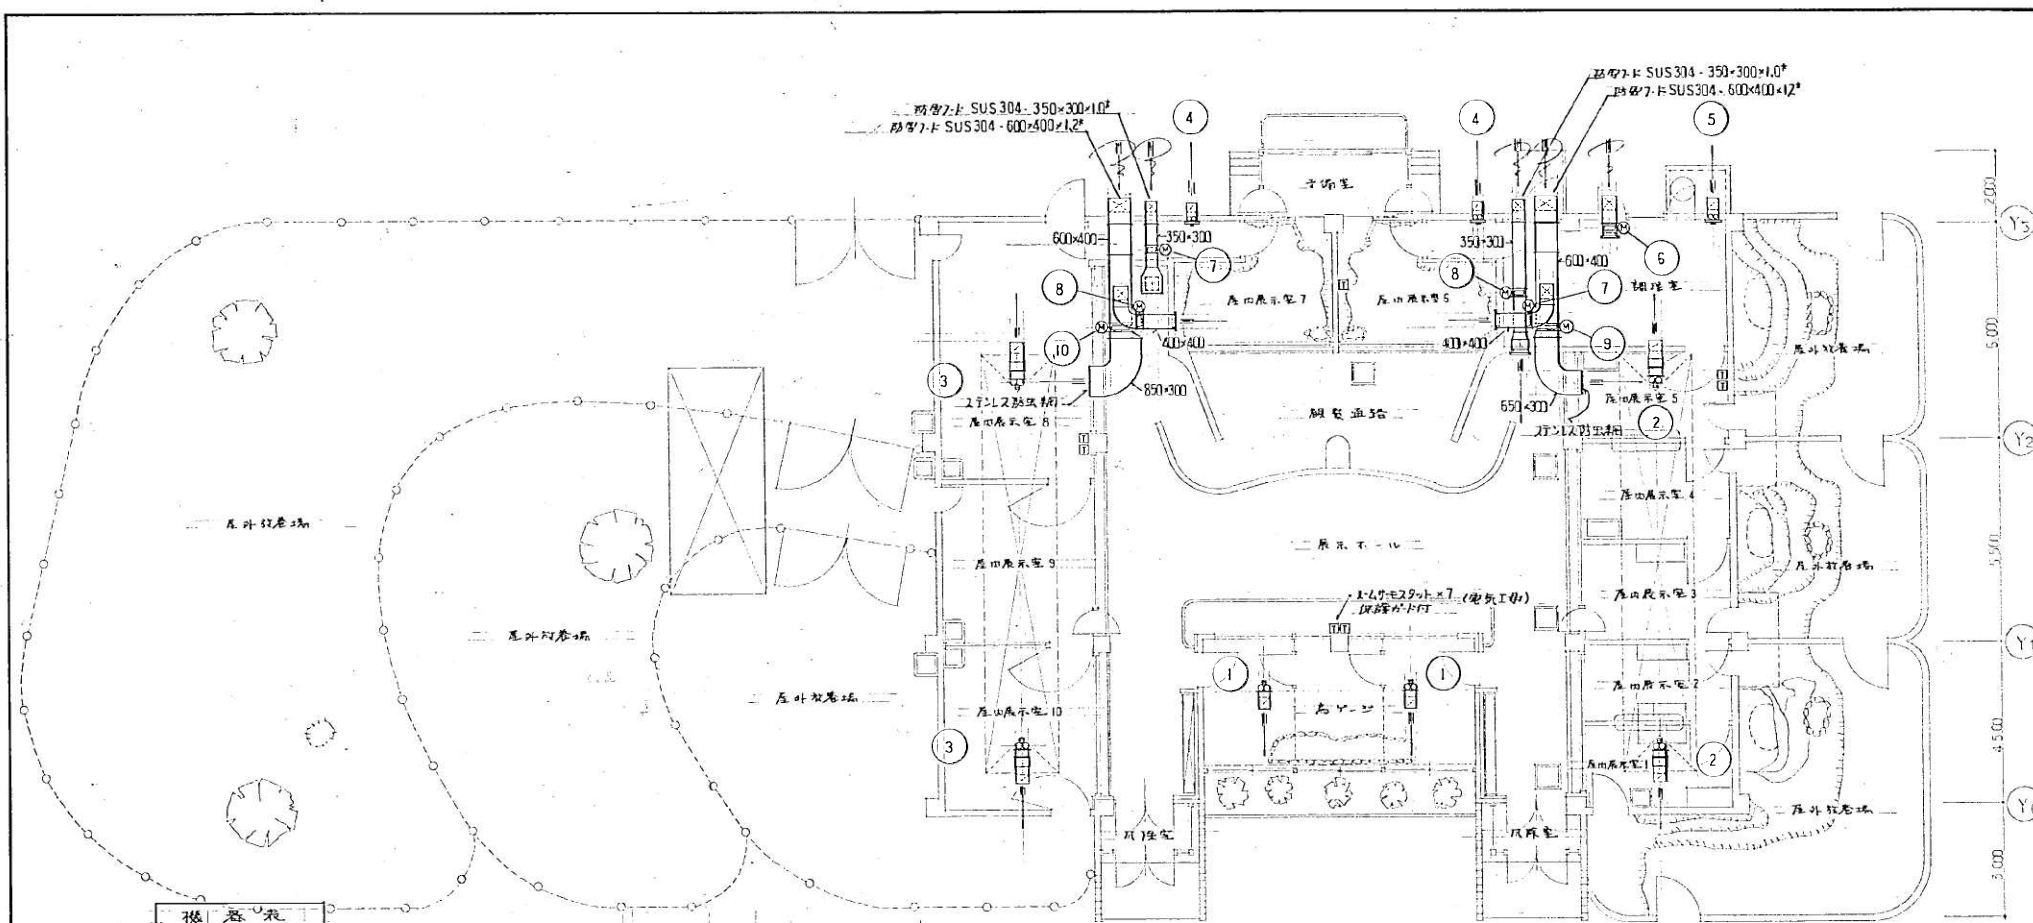

記号	機器名	仕様	製作所名	数量	備 考
①	圧入機	1/2インチ 250×950×5mm 100V 50Hz 300W 三相 200V	ニ 泰	2	スチール製 300×300×1.0
②	圧入機	1/2インチ 250×950×5mm 100V 50Hz 300W 三相 200V	ニ 泰	2	350×350×2.0
③	圧入機	1/2インチ 250×950×5mm 100V 50Hz 300W 三相 200V	ニ 泰	2	350×350×2.0
④	圧入機	2インチ 450×1100×15mm 三相 300V (EX-20EK2)	ニ 泰	2	250×250×1.0
⑤	圧入機	2インチ 450×1100×15mm 三相 300V (EX-25EK2)	ニ 泰	1	300×300×1.0
⑥	モーター	モーター付 400×400 100V	ニ 泰	1	
⑦	圧入機	1/2インチ 350×300	ニ 泰	2	
⑧	圧入機	1/2インチ 400×400	ニ 泰	2	
⑨	圧入機	1/2インチ 600×400	ニ 泰	1	
⑩	圧入機	1/2インチ 600×400	ニ 泰	1	

展示ホール (調理室)	調理室
給気口 VS 400×400	給気口 VS 400×400
9.50 CMH	6.60 CMH
×2	
展示室	
給気口 VS 400×400	
9.00 CMH	
×2	

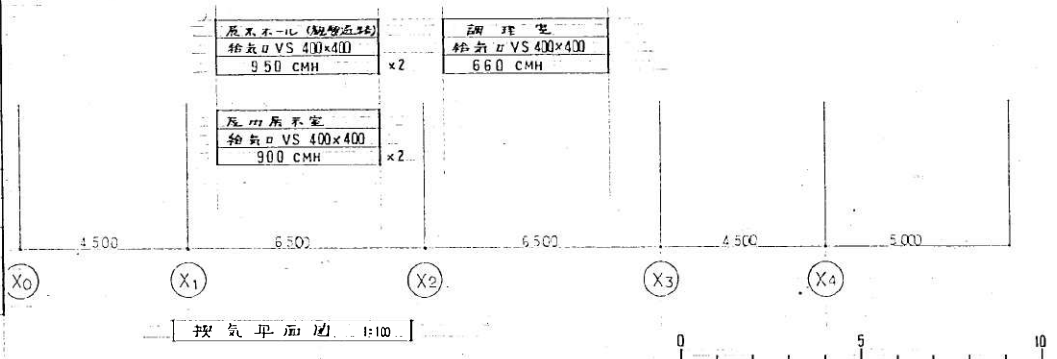


竣工図 平成元年9月 現場代理人 平 沼 修

暖冷工業株式会社


カンガルー館

飯林タスマニア館暖房衛生設備工事

図13-2

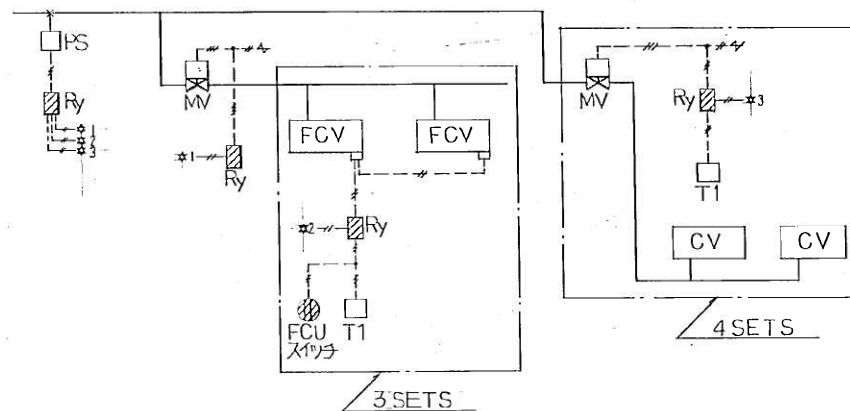

直暖制御系統 (1SET)

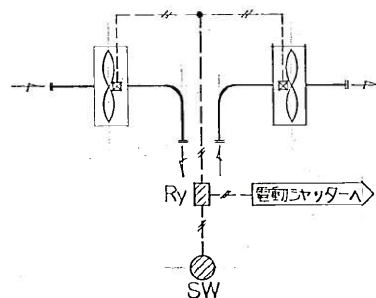

給排気ファン制御 (6 SETS)

自動機器一覧表

記号	名称	形番	備考
T1	室内形サーモスタット		別途電気工事
Ry	補助リレー		〃
SW	切換スイッチ		〃
PS	圧力調整器	L 404F	
MV	モニュローラモーター	M604C	
	パルプラインゲージ	Q455C	
	コイル	V5063A	

制御弁口径表

系統	流体	流量	R ₁ (mm)	R ₂ (mm)	C.V	口径(A)	備考
ファン・パンプ系統	蒸気	70	—	—	—	32	ON-OFF
屋内暖気 1~5	〃	30	—	—	—	25	〃
〃 6~7	〃	10	—	—	—	〃	〃
〃 8~10	〃	30	—	—	—	〃	〃
烏ゲーシ系統	〃	10	—	—	—	〃	〃

凡例

△	電源 AC 24V 50Hz
—#—	電線 1V2 ²
////	自動制御機器取付機器

※ 制御盤・強迫取付機器・室内形サーモスタット・暖気・暖熱は全て電気工事


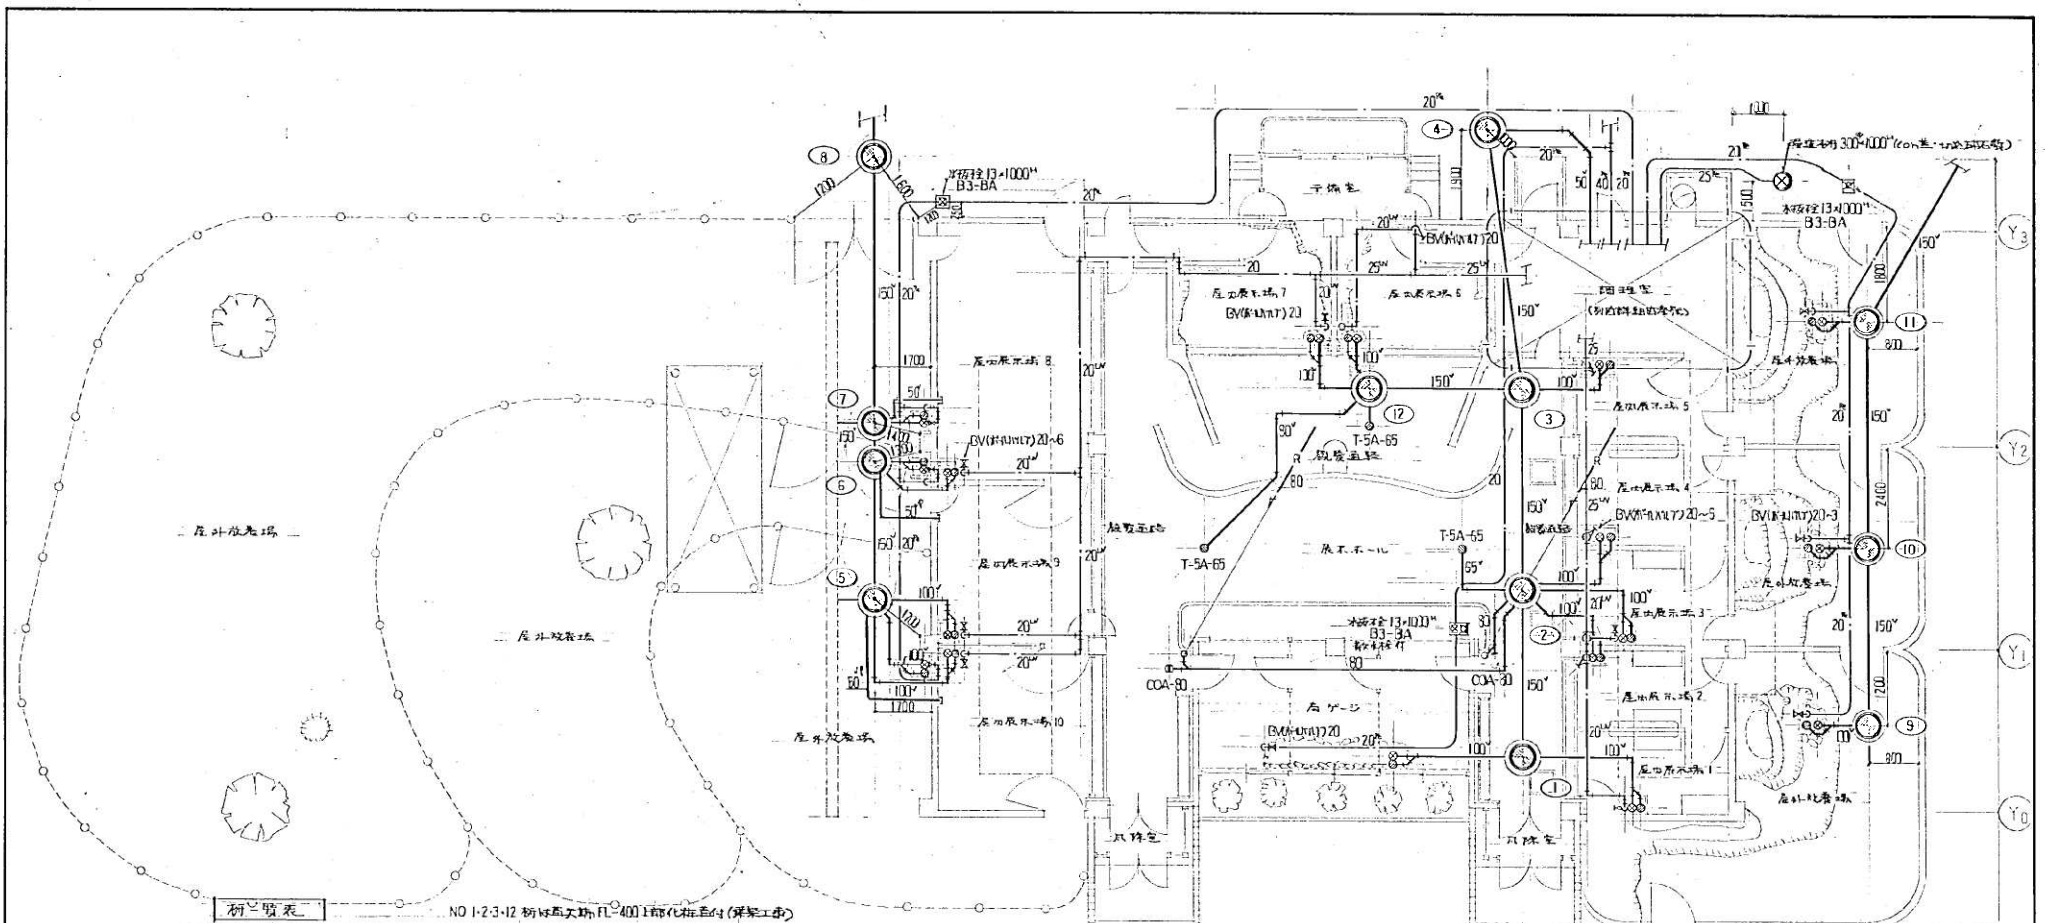


図 13-4 暖冷工業株式会社

記号	断面図	断径 × 断圧	備 考
1	泥 腐 初	900" × 1000"	FL-1400 本機 4R MHB-R600 泥腐
2	"	" × 1080"	FL-1480 " "
3	"	" × 1160"	FL-1580 " "
4	泥 腐 初	600" × 950"	MHAA-R600 泥腐
5	"	" × 950"	MHBB-R500 泥腐
6	"	" × 1000"	" "
7	"	" × 1030"	" "
8	泥 腐 初	" × 1130"	MHAA-R500 泥腐
9	"	" × 900"	MHBB-R500 泥腐
10	"	" × 970"	" "
11	"	" × 1050"	" "
12	"	900" × 1000"	FL-1400 本機 4R MHB-R600

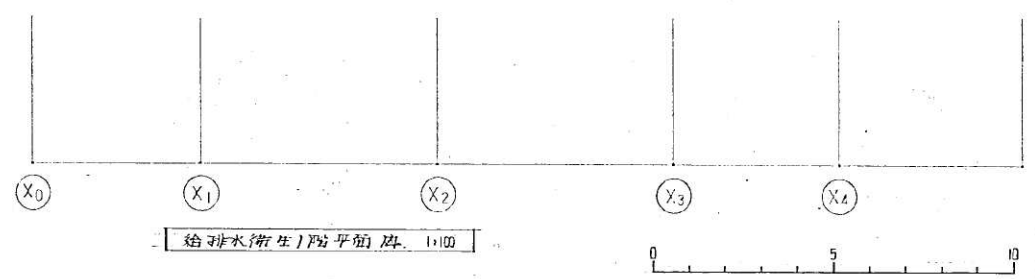


給排水衛生設備平面図 1:100

竣工図 平成元年9月 現場代理人 平沼修

暖冷工業株式会社

カンガルー館

図 13-4

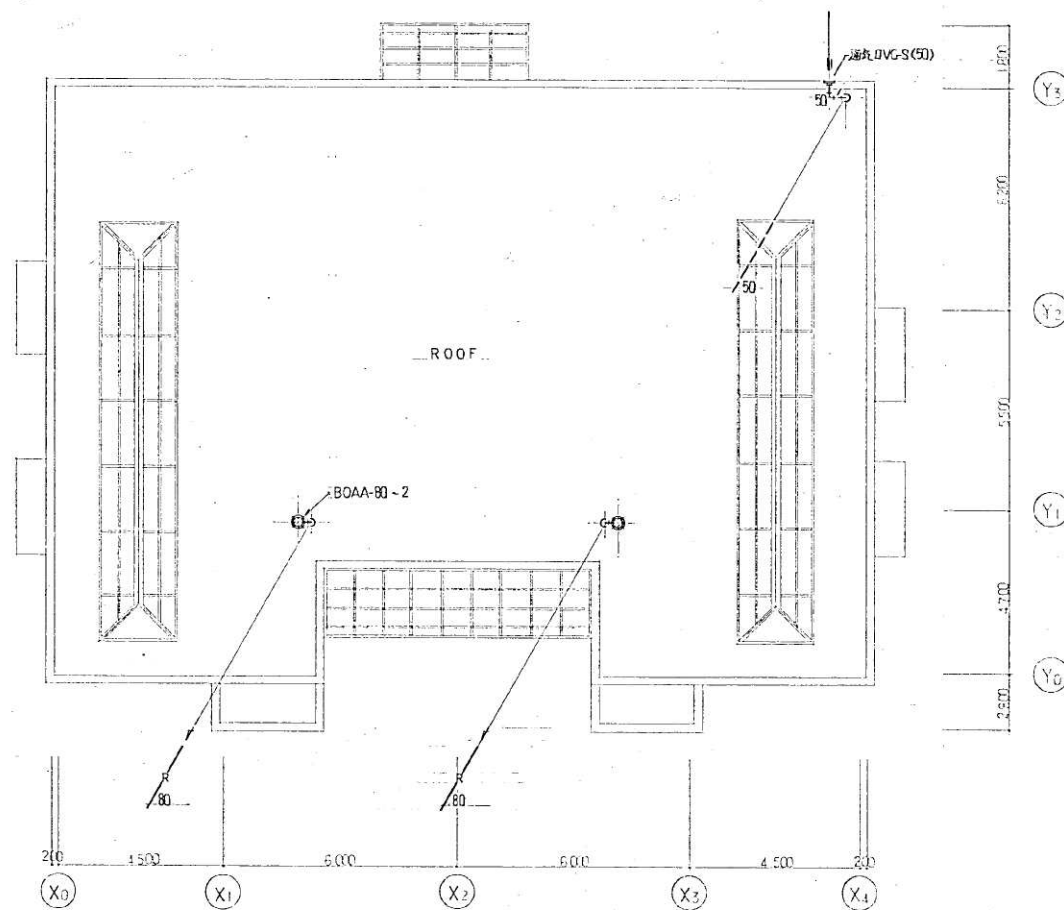


竣工図 平成元年9月 現場代理人 平沼修

暖冷工業株式会社

カンガルー館

飯林タスマニア館暖房衛生設備工事
給排水衛生上配管平面図
S-1


図13-5

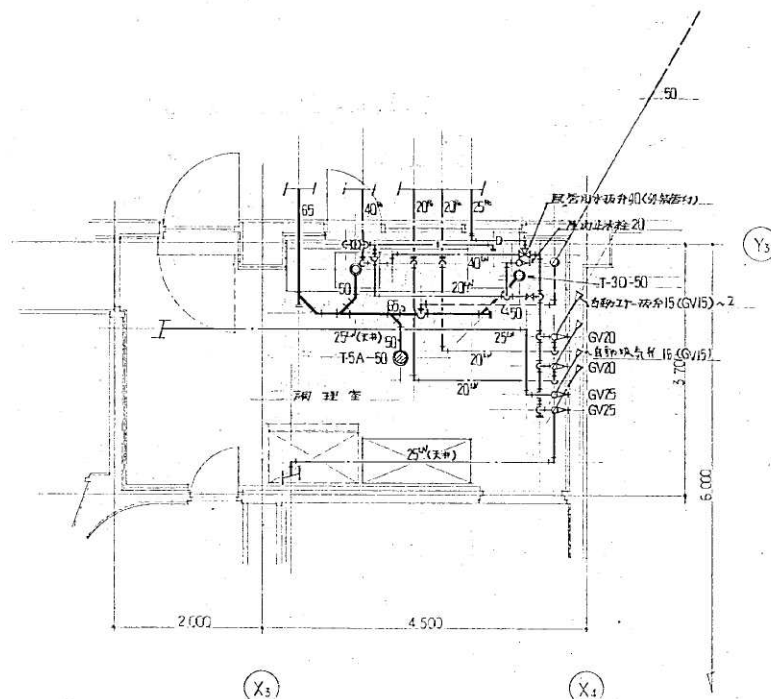

調理室設備配置図 1:50

機器・器具表

記号	名称	仕様	数量	備考	製作所名
1	ステンレス洗	2500×700×850 [※] ・ステンレス製(内装ステンレス)・ステンレススリ(50%以下)SNK-A-40 (40cm)	1	包丁収納・引	自製製作所
2	冷凍冷蔵庫	別途工事	1		
3	電気温水器	容量80ℓ・温調設定60℃・200×300 [※] ・圧力安全付・減圧付・安全弁・コト付	1	燃焼・天板付	日本イミック
4	パンラック	1500×600×1800 [※] ・ステンレス製(内装ステンレス)・ステンスリ(50%以下)・5段	1		自製製作所
5	湯水混合栓	TK-181	1		TbTd

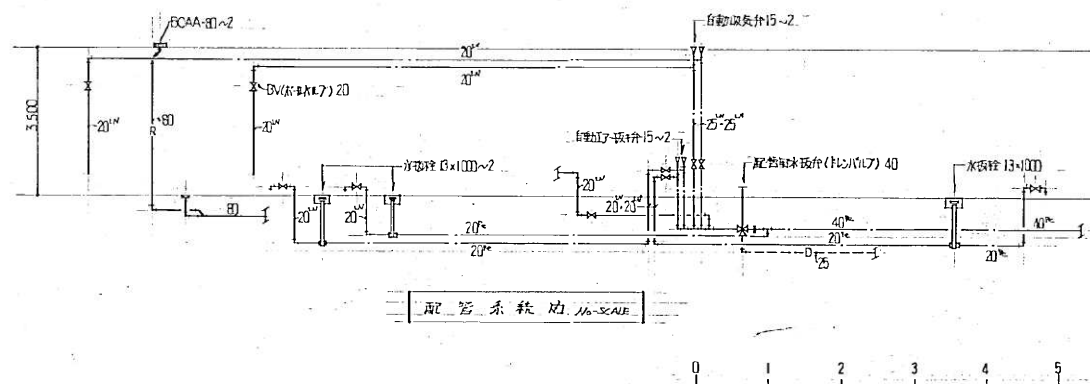


竣工図 平成元年9月 現場代理人 平沼 修

暖冷工業株式会社

カンガルー館

仮称タスマニア館暖房衛生設備工事
調理室配管詳細図・現巻器具