

札幌圏都市計画都市高速鉄道の変更（札幌市決定）

都市計画都市高速鉄道中3号高速鉄道東豊線を次のように変更する。

名 称		位 置			区 域	構 造		備 考	
番号	路 線 名	起 点	終 点	主な経過地	延 長	構 造 形 式	地表式の区間における幹線街路等との交差の構造		
3	高 速 鉄 道 東 豊 線	札幌市東区北46条東15丁目	札幌市豊平区月寒東1条14丁目	札幌市中央区大通西2丁目	約14,530m	地下式		線路 線数 2	
	内 訳	なお、札幌市東区北42条東15丁目地内に栄町駅を設ける。							
		なお、札幌市東区北34条東15丁目地内に新道東駅を設ける。							
		なお、札幌市東区北24条東15丁目地内に元町駅を設ける。							
		なお、札幌市東区北15条東15丁目地内に環状通東駅を設ける。							
		なお、札幌市東区北13条東8丁目地内に東区役所前駅を設ける。							
		なお、札幌市東区北13条東2丁目地内に北13条東駅を設ける。							
		なお、札幌市中央区北4条西2丁目地内にさっぽろ駅を設ける。							
		なお、札幌市中央区大通西2丁目地内に大通駅を設ける。							
		なお、札幌市中央区南6条西2丁目地内に豊水すすきの駅を設ける。							
		なお、札幌市豊平区豊平6条6丁目地内に学園前駅を設ける。							
		なお、札幌市豊平区豊平5条13丁目地内に豊平公園駅を設ける。							
		なお、札幌市豊平区美園7条7丁目地内に美園駅を設ける。							
		なお、札幌市豊平区月寒中央通7丁目地内に月寒中央駅を設ける。							
なお、札幌市豊平区月寒東1条13丁目地内に福住駅を設ける。									
立体的な範囲	札幌市中央区北5条西1丁目及び西2丁目地内において、立体的な範囲を定める。								

「区域及び構造は計画図表示のとおり」

理 由 書



3号高速鉄道東豊線さっぽろ駅において、札幌市中央区北5条西1丁目及び西2丁目地内の民間施設の再開発事業において、市道西2丁目線の一部で道路、建築物及び地下鉄が立体的に土地利用を行うことから、地下鉄の立体的な区域を明確にするため、その範囲を都市計画に定める。また、建物の形状に合わせて出入口の位置の変更を行うため、区域の一部を変更するものである。

変 更 説 明 書

新		旧		変更内容
番号	路線名	番号	路線名	
3	高 速 鉄 道 東 豊 線	3	高 速 鉄 道 東 豊 線	区域の変更 (さっぽろ駅)


札幌市 都市計画図

- 表示年月日**
- 1. 都市計画決定の日
 - 2. 都市計画変更の日
 - 3. 都市計画廃止の日
 - 4. 都市計画変更の日
 - 5. 都市計画変更の日
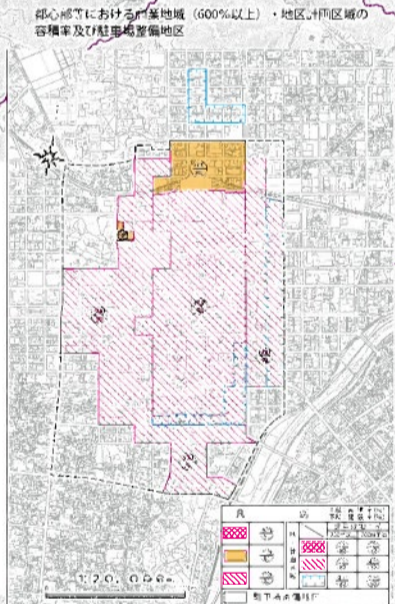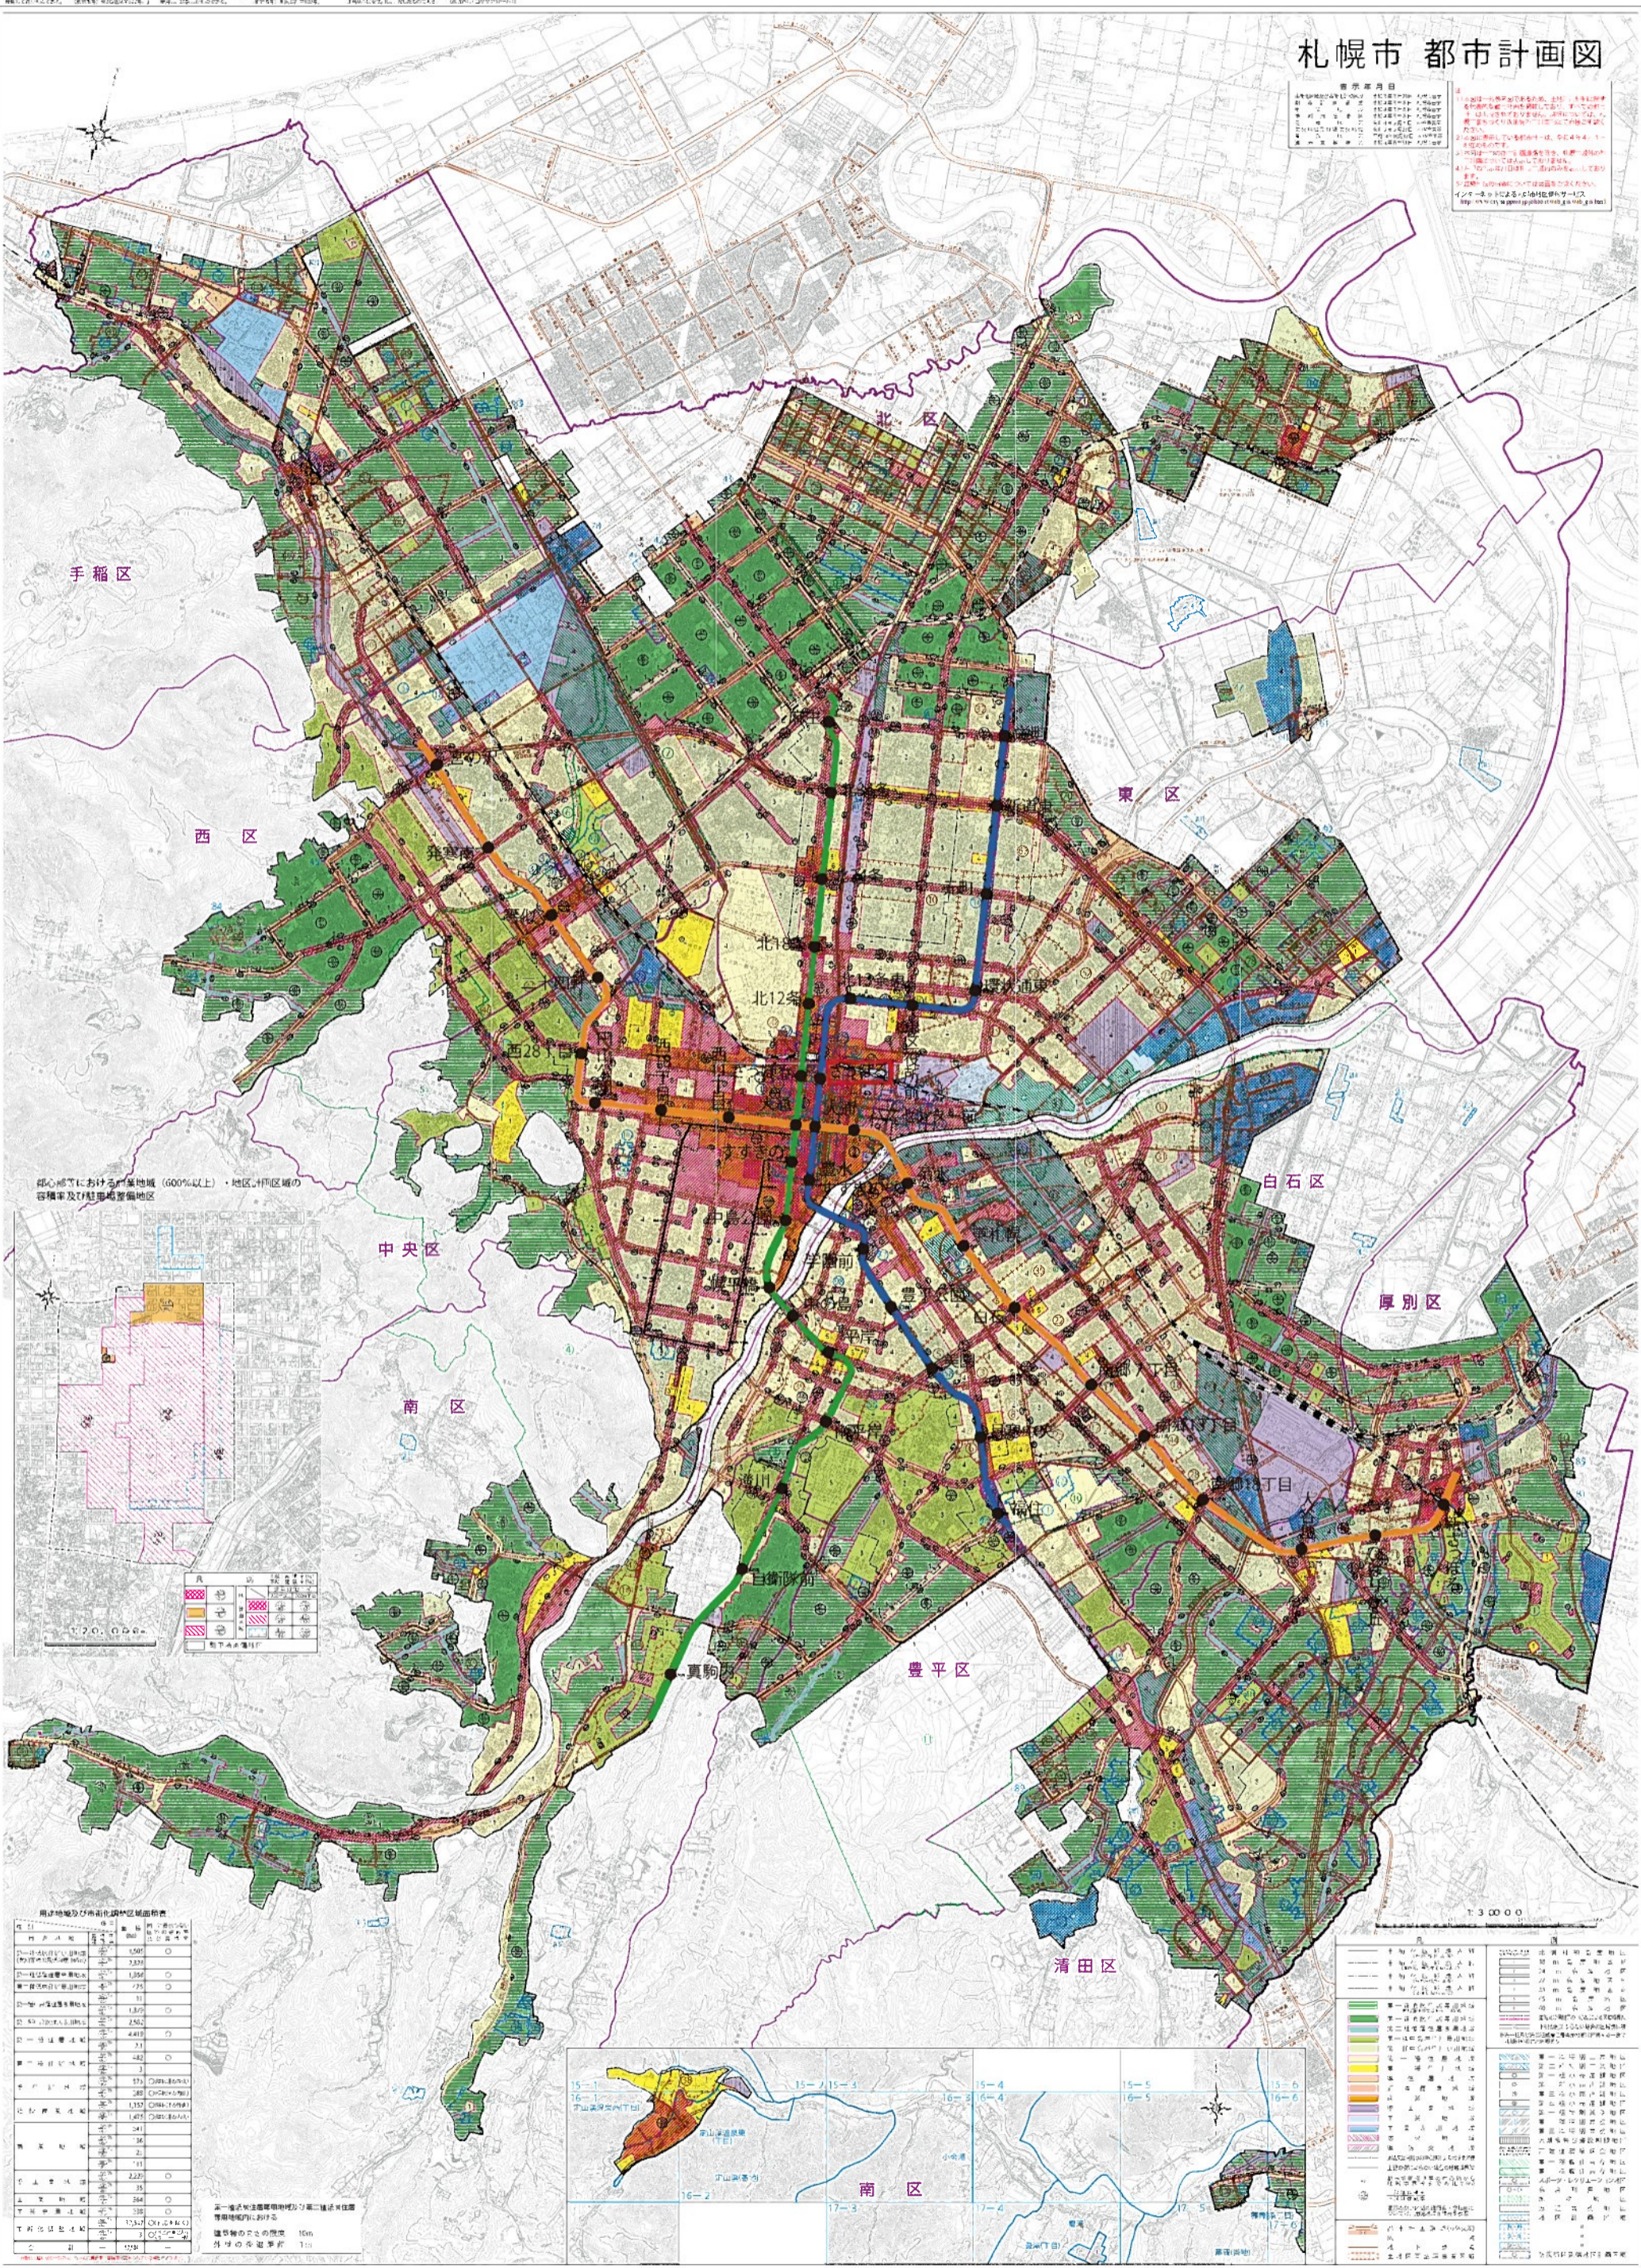




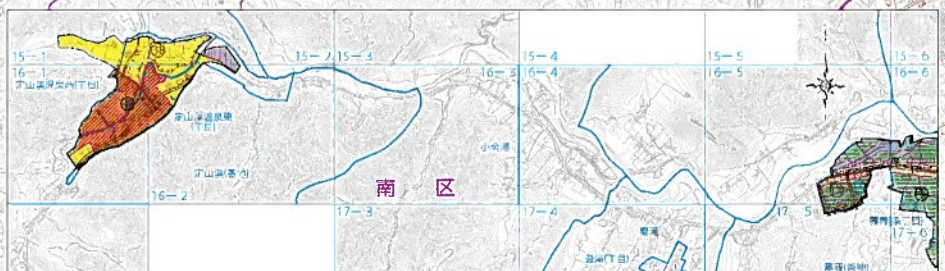

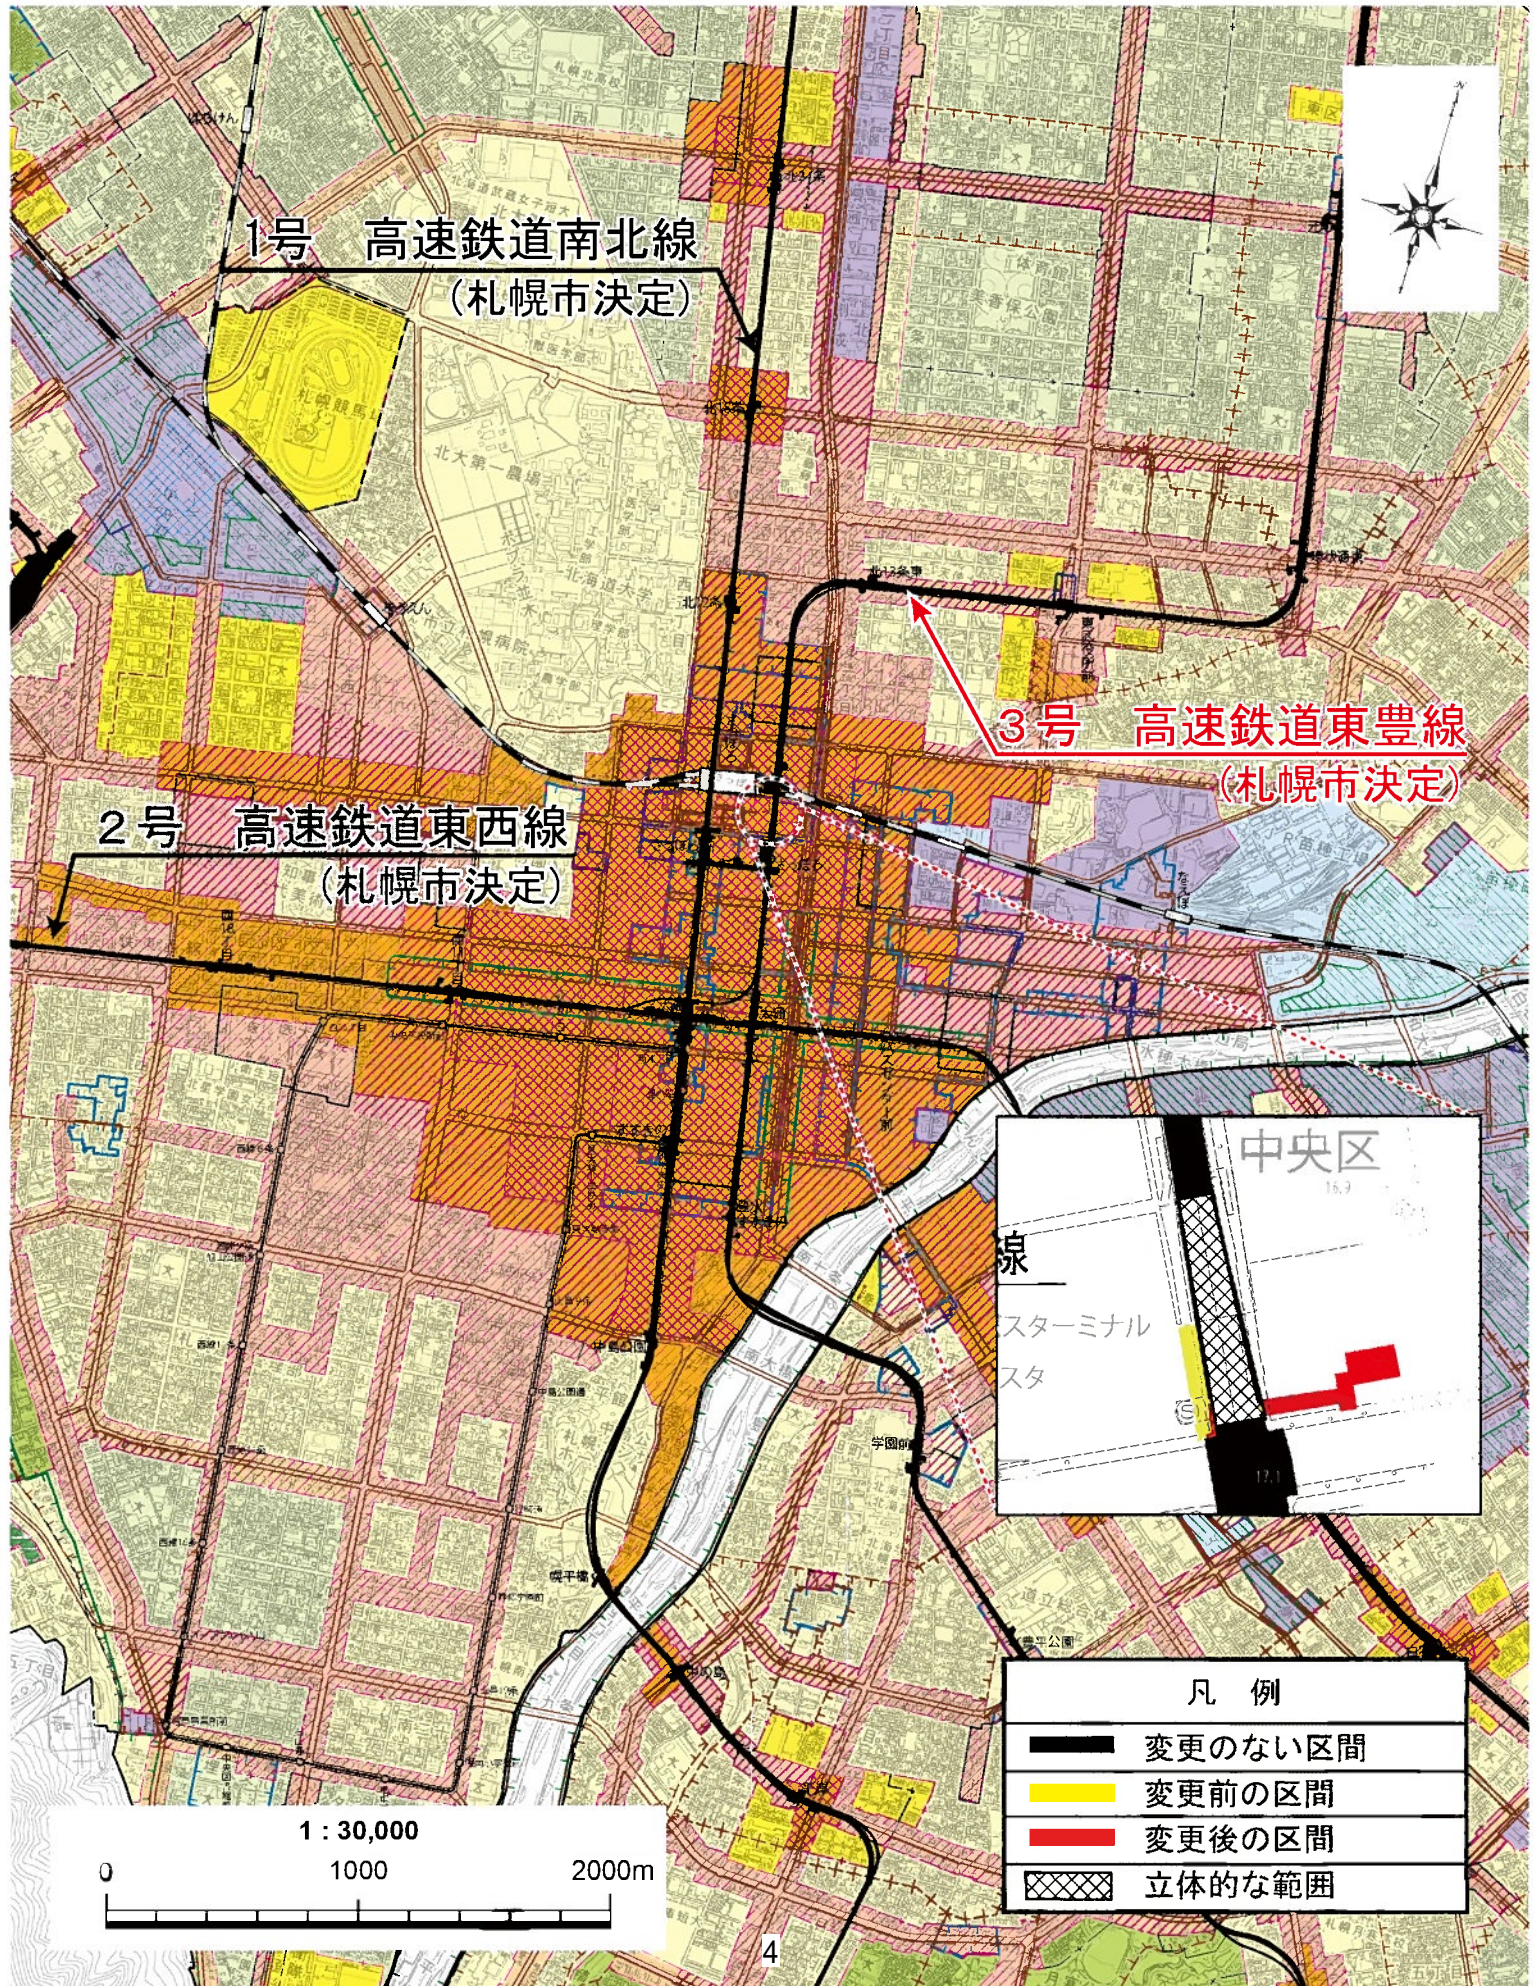



08-09
XII-NC 41-2

30-2 06-09	31-1 06-08	31-2 03-09	32-1 06-10	32-2 06-11
30-4 07-09	31-3 07-08	31-4 07-09	32-3 07-10	32-4 07-11
40-2 08-09	41-1 08-08	41-2 05-09	42-1 08-10	42-2 08-11
40-4 09-09	41-3 09-08	41-4 09-09	42-3 09-10	42-4 09-11
50-2 10-09	51-1 10-08	51-2 10-09	52-1 10-10	52-2 10-11



凡例

- 変更後の区間 (Red line)
- 変更前の区間 (Yellow line)
- 変更のない区間 (Black line)
- 変更のない立体的範囲 (Hatched area)
- 立体的範囲 (Dotted area)

()内は内空寸法


令和3年度経共有基図修正版

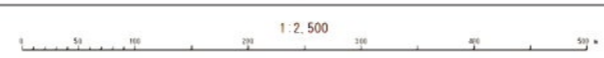

計画機関札幌市

XII-NC 41-2
令和4年8月版

3号 高速鉄道東豊線

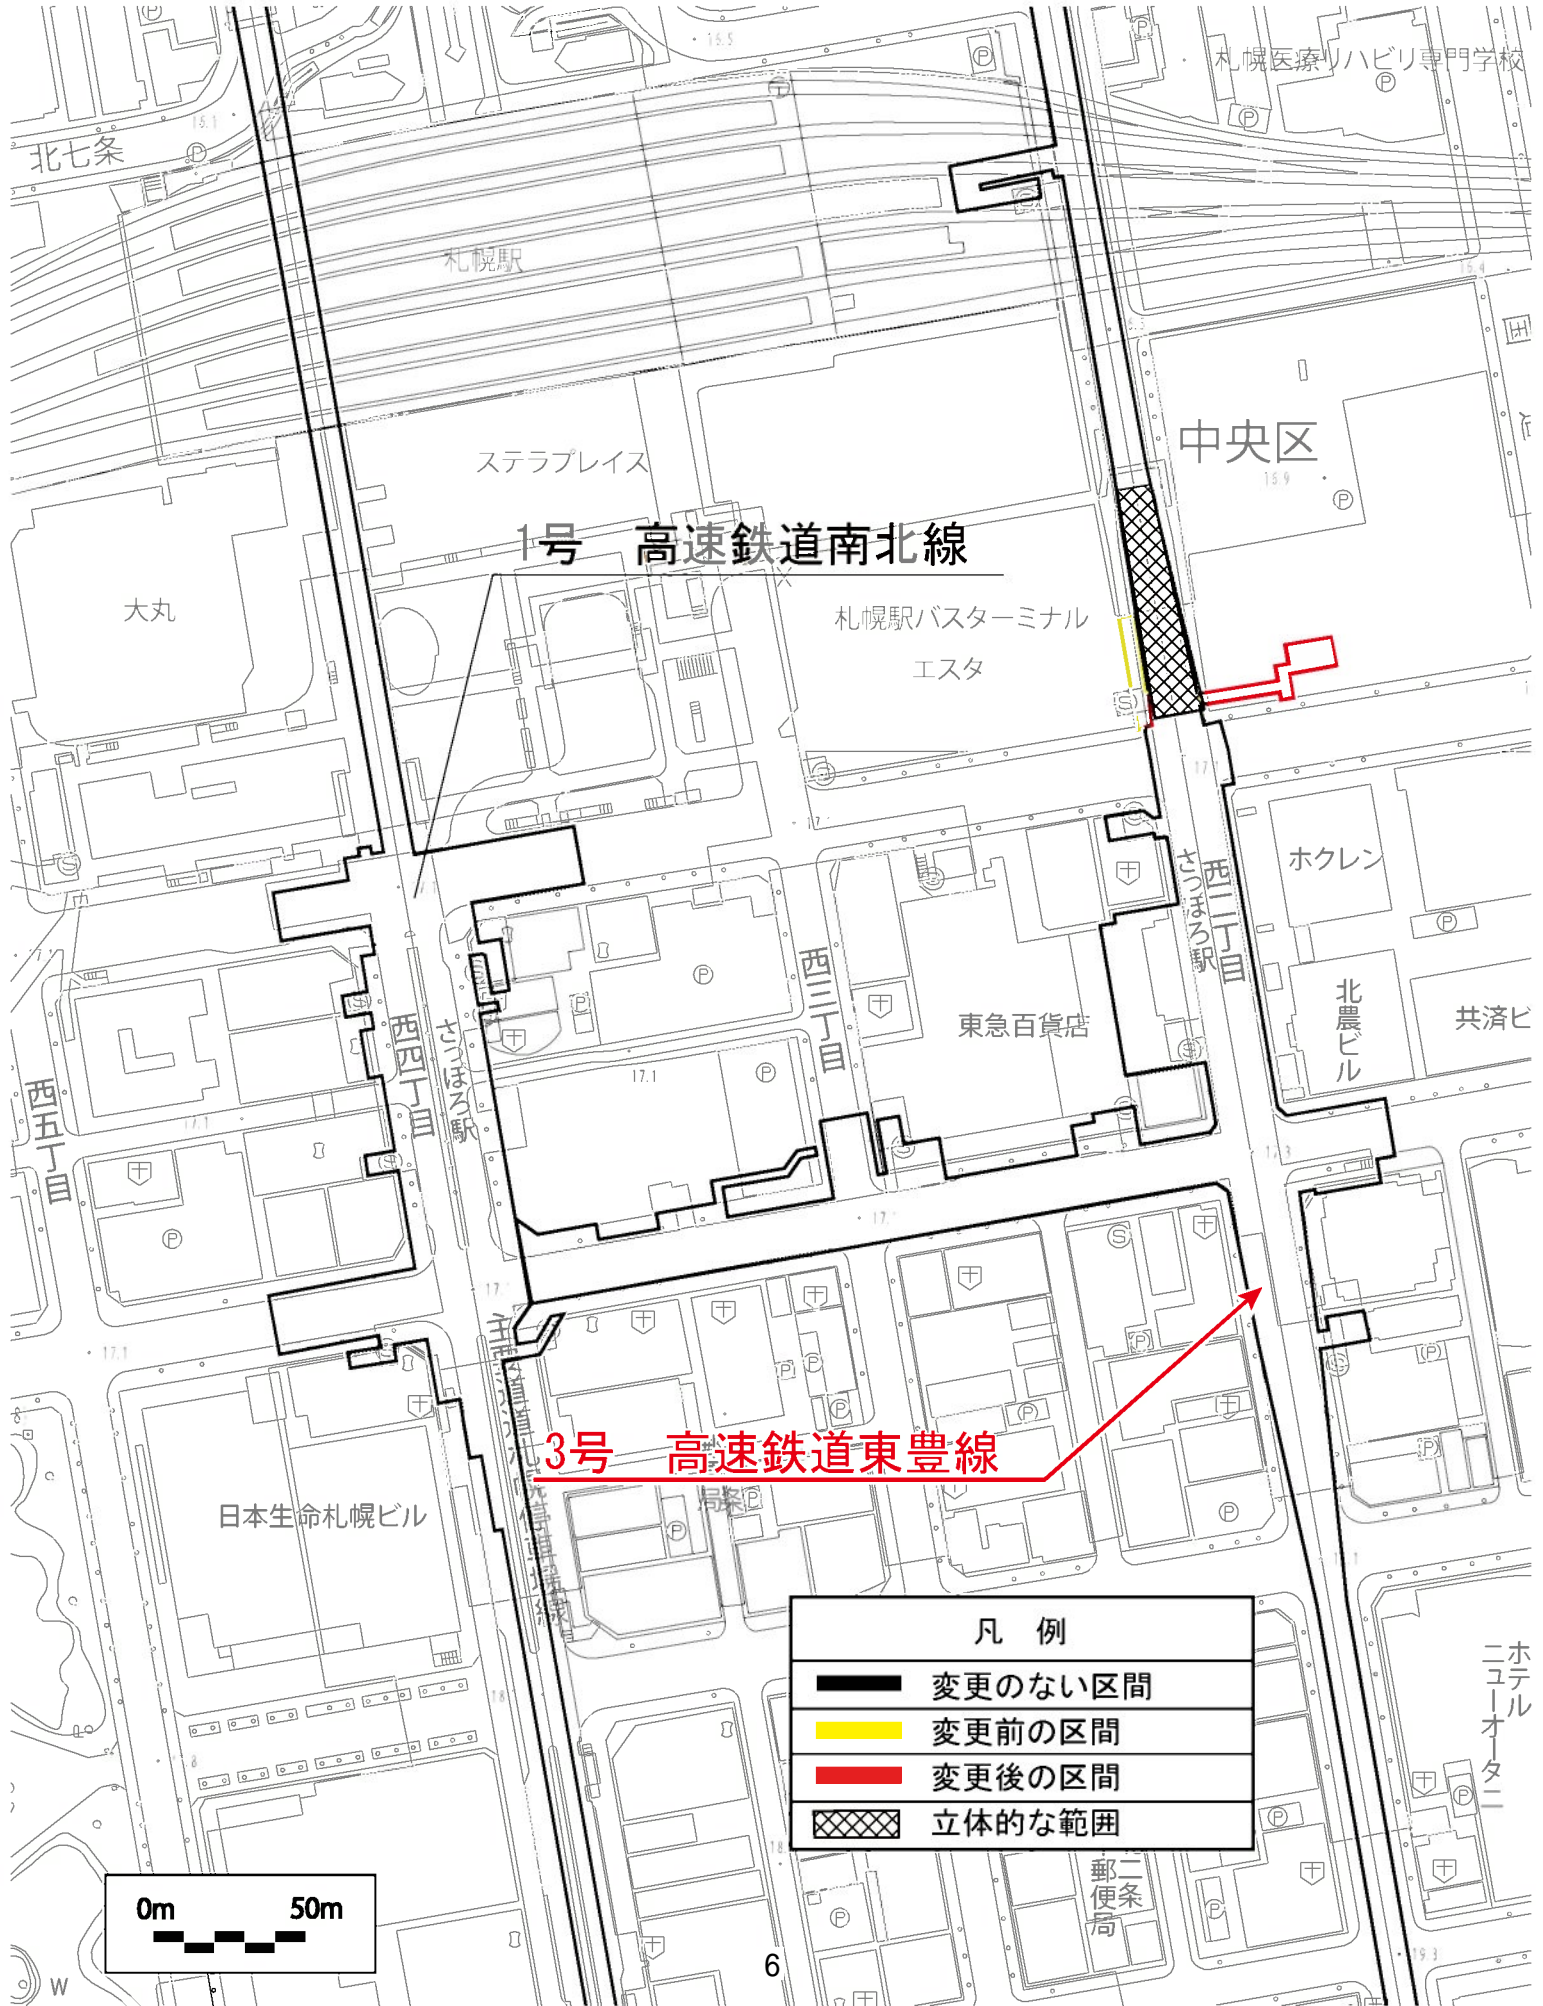

1号 高速鉄道南北線

3号 高速鉄道東豊線

凡例


- 変更のない区間
- 変更前の区間
- 変更後の区間
- 立体的な範囲




横断面図

A-A' 断面


▼GL.標高+17.10m

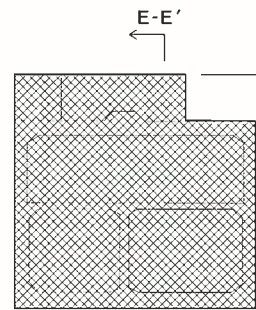


B-B' 断面

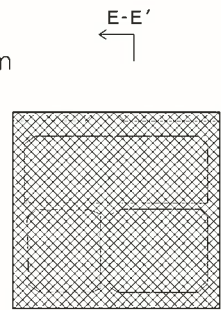

C-C' 断面

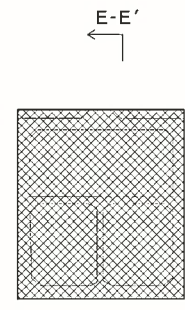




D-D' 断面

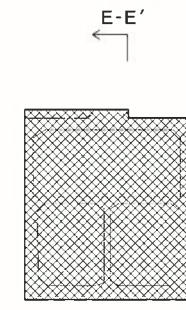


縦断面図


E-E' 断面

▼GL.標高+17.10m

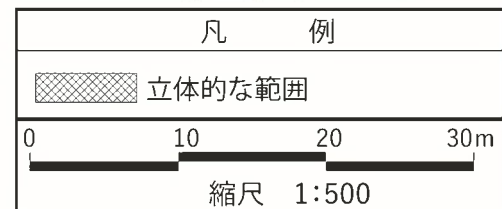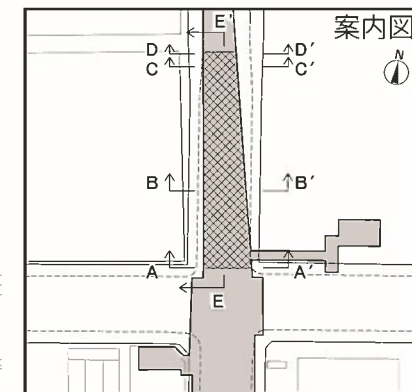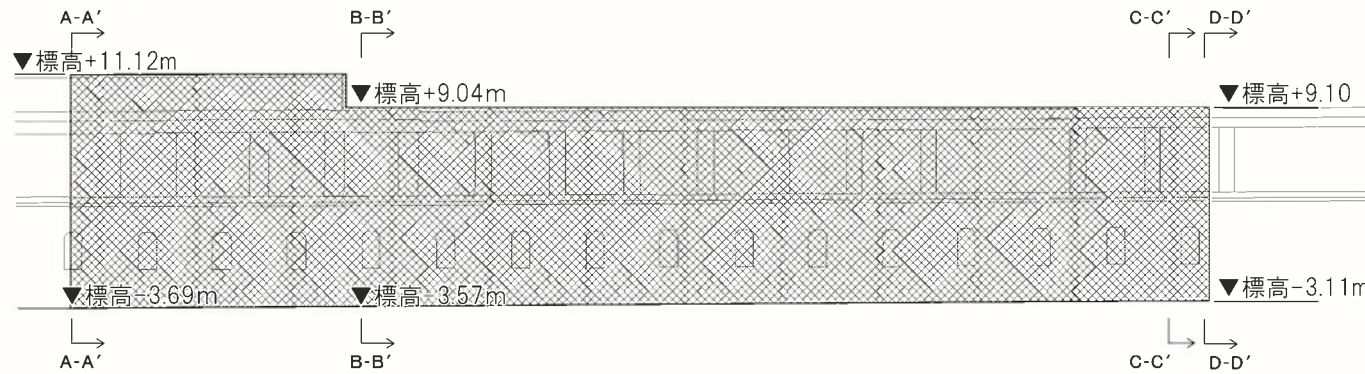


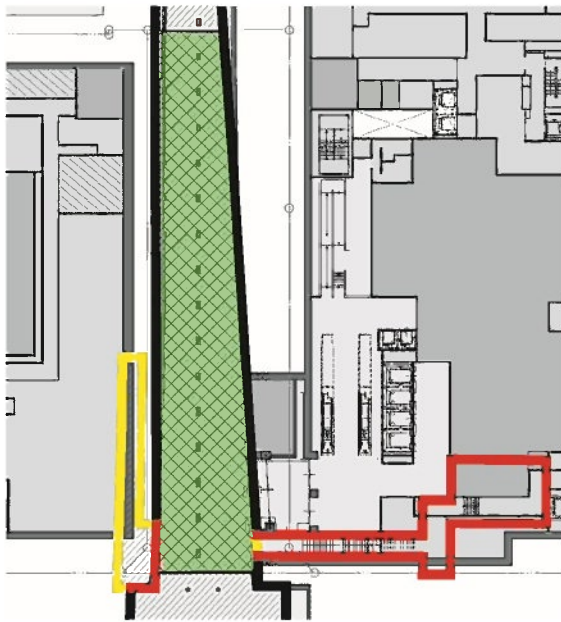

地下鉄東豊線（さっぽろ駅）
地下1階平面図
（再開発事業ビル 地下2階平面図）

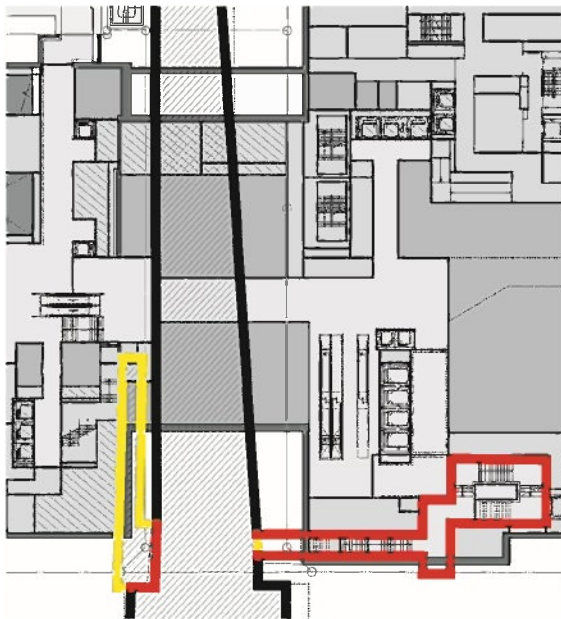

（再開発事業ビル 地下1階平面図）

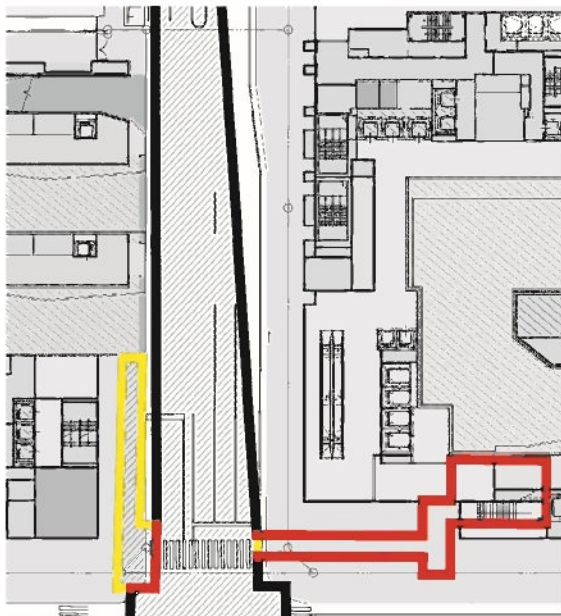

地下鉄東豊線（さっぽろ駅）
地上平面図
（再開発事業ビル 地上1階平面図）

凡	例
	変更前の区間
	変更後の区間
	変更のない区間
	立体的な範囲
縮尺 1 : 1100	