

観光・MICE推進

経済戦略推進部

産業振興部

R6.4.1～

観光魅力づくり担当部長	経営支援・雇用労働担当部長応接	雇用労働課長	経営支援・雇用労働担当部長	商業・経営支援課長	産業振興課長	展示場整備担当課長	経済企画課長	産業振興部長
-------------	-----------------	--------	---------------	-----------	--------	-----------	--------	--------

観光魅力づくり担当部長 応接コーナー	ミーティング スペース	わかもの就職応援担当係	係長		就労支援担当係	係長		雇用労働係	係長	金融・経営支援担当係	係長	商業振興係	係長	食産業振興担当	係長	ものづくり産業係	係長	展示場整備担当係	係長	企画係	係長	庶務係		産業振興部長 応接コーナー											
ミーティング スペース	ミーティング スペース																																		
ミーティング スペース	ミーティング スペース		会計年度				プレミアム商品券担当係								係長															係長					
ミーティング スペース	ミーティング スペース		コピー機 P-FX44	サーバ									係長				係長		係長						係長					係長		係長			係長

入口 入口 入口
▲現在地

秘書 (会計年度)	入口
経済観光局会議室 2604	
経済観光局長	
2600	

産業振興部長
応接コーナー

プリンター
(白黒)
※EPSON
LP-S3550(1)
複合機
(カラー)
※RICOH
IM5500A

雇用キャビD

プリンター
(カラー)
RICOH
SP C750

プリンター
(白黒)
EPSON
LP-S3550
(2)

キャビネットB
(空)

クリエティブ産業担当係
キャビネットD

雇用キャビ
②

会計年
書庫① 書庫②

会計年度

会計年度

キャビA

経済戦略推進部

産業振興部

(R6.01.22)

経済戦略推進部長

産業立地・戦略推進課長

雇用労働課長

経営支援・雇用労働担当部長

商業・経営支援課長

産業振興課長

経済企画課長

産業振興部長

2362

2278

2278

2372

2392

2352

経済戦略推進部長
応接コーナー

経営支援・雇用労働担当部長
応接コーナー

ミーティングスペース

国際ビジネス推進係

係長	係長
主査	
サーバ	
コピー機 P-FX44	

立地促進係

人材育成担当係

就労支援担当係

係長	係長
会計年度	会計年度
会計年度	ロッカー
会計年度	
シュレッダー	キャビネットC

雇用労働係

金融・経営支援担当係

プレミアム商品券担当係

	係長
雇用キャビネット	係長
2568	
書庫②	
プリンター (白黒) EPSON LP-S3550(2)	
プリンター (カラー) RICOH SP C750	書庫①

商業振興係

係長	係長
会計年度	キャビネットB
会計年度	会計年度

食産業振興担当

ものづくり産業係

クリエイティブ産業担当係

係長	係長
係長	キャビネットD

企画係

庶務係

係長	係長
	キャビA
会計年度	
会計年度	
雇用キャビ②	

産業振興部長
応接コーナー

プリンター (白黒)
※EPSON LP-S3550(1)
複合機 (カラー)
※RICOH IM5500A

入口

入口

入口
▲現在地


入口

秘書 (会計年度)	経済観光局会議室 2604
経済観光局長	
2600	

(15階南)

経済観光局 経済戦略推進部事務室

(R6.4.1)

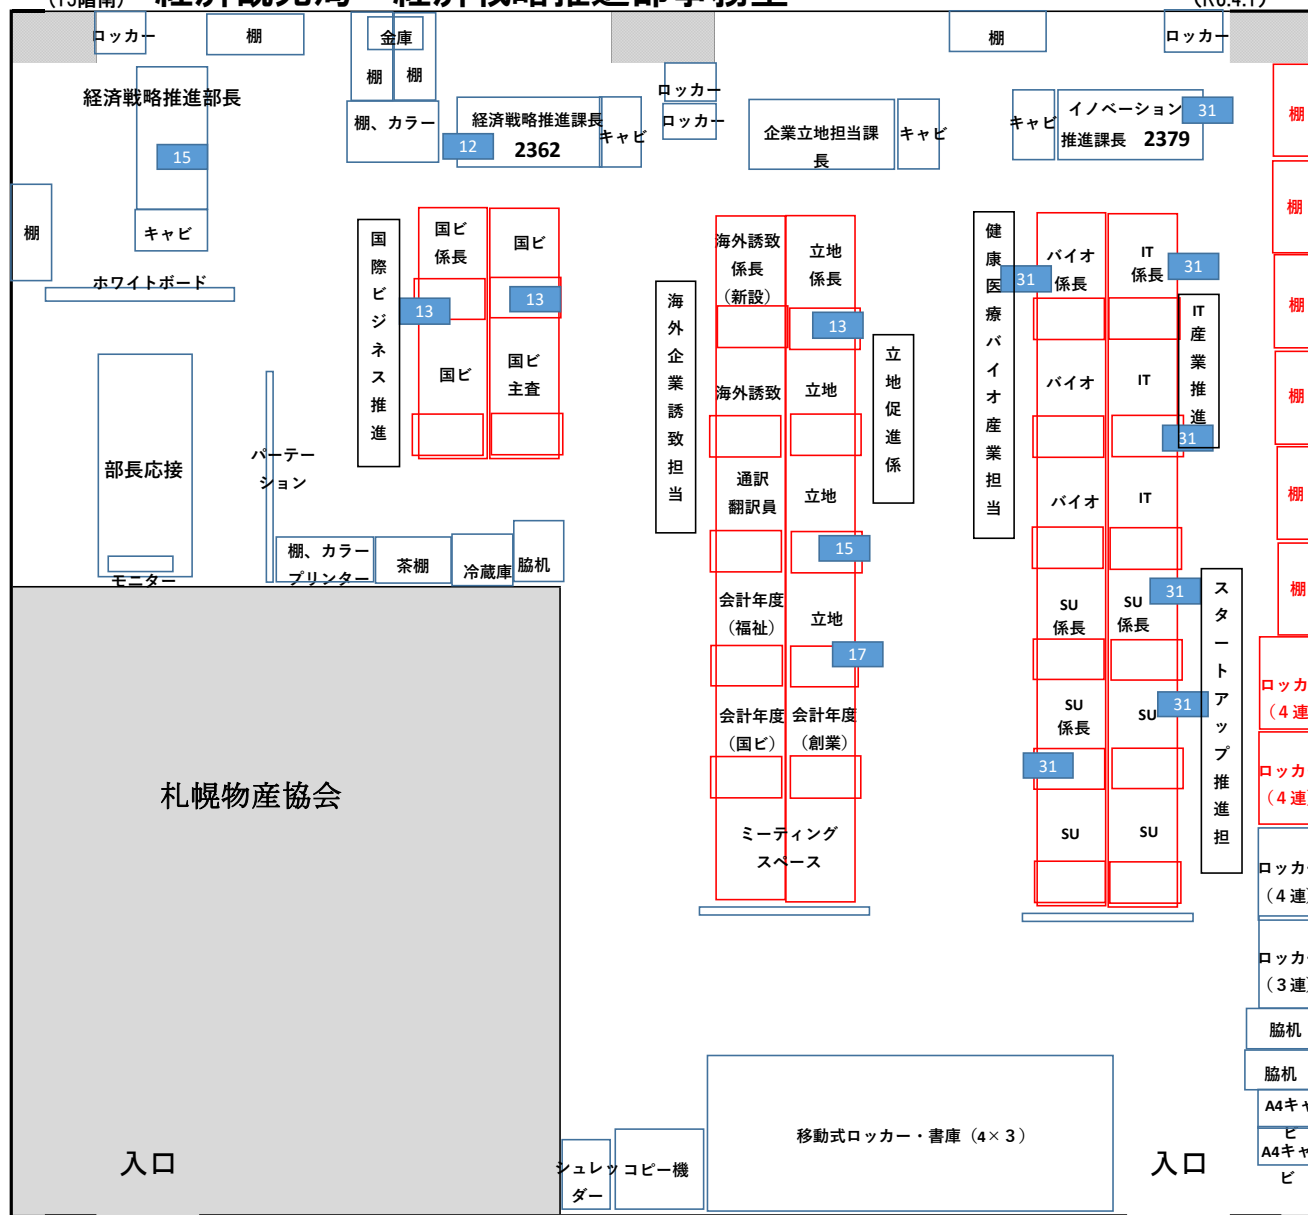

赤字・・・新規什器

※一マス50×50として、実際の縮尺に近いイメージで構成

経済観光局 経済戦略推進部 南側事務室

(15階南) (R5.4.1)

