

【記載例】 申請書（隅切り廃止）

道路の位置指定等申請書

令和 年 月 日

(宛先) 札幌市長 秋元 克広

申請者 住所 札幌市中央区北1条西2丁目

氏名 北海商事株式会社
代表取締役 札幌 太郎

電話 011-123-4567

(法人の場合は、名称・代表者の氏名)

(1) 申請様式は、「指定」「廃止」「変更」「廃止(すみ切り)」の4種類あり、それぞれ異なりますのでご注意ください。

(2) 廃止する道路の土地の所有者の住所、氏名、電話を記載。

(3) 廃止する土地地番全て記載。
・隅切りが内地番の場合、地番に「の内」と記載。

建築基準法第42条第1項第5号の規定による道路について、関係図書を添えてその位置の**廃止**を申請します。


申請の理由	土地の有効利用のため		
申請地位置	札幌市中央区北1条西2丁目100番3の内		
道路の幅員	すみ切り	1 箇所	すみ切り 箇所
道路の延長	すみ切り長	3.000m	(4) 廃止する部分の箇所数とすみ切りの斜辺長を記載。 ・少数第3位 mm 単位まで記載。
関係土地番 (地目)	100 番 3 (宅地)	()	(6) () 内は登記全部事項証明書の地目を記載。
	番 ()	番 ()	
※備考欄	指定番号	第 号	受付欄
	指定年月日	令和 年 月 日	
	告示番号	第 記載不要 号	
	告示年月日	令和 年 月 日	
注	※印の欄は記入しないでください。 指定道路第 号の 全 廃止 一部		

(5) 廃止する申請地位置の地番を全て記載。

備考 この様式により難しいときは、この様式に準じた別の様式を用いることができる。

【記載例】指定道路台帳図（写し）（共通）

※申請地を朱書きするなど、位置を明示する。
 ※指定道路調書があるとき、調書の添付で可。

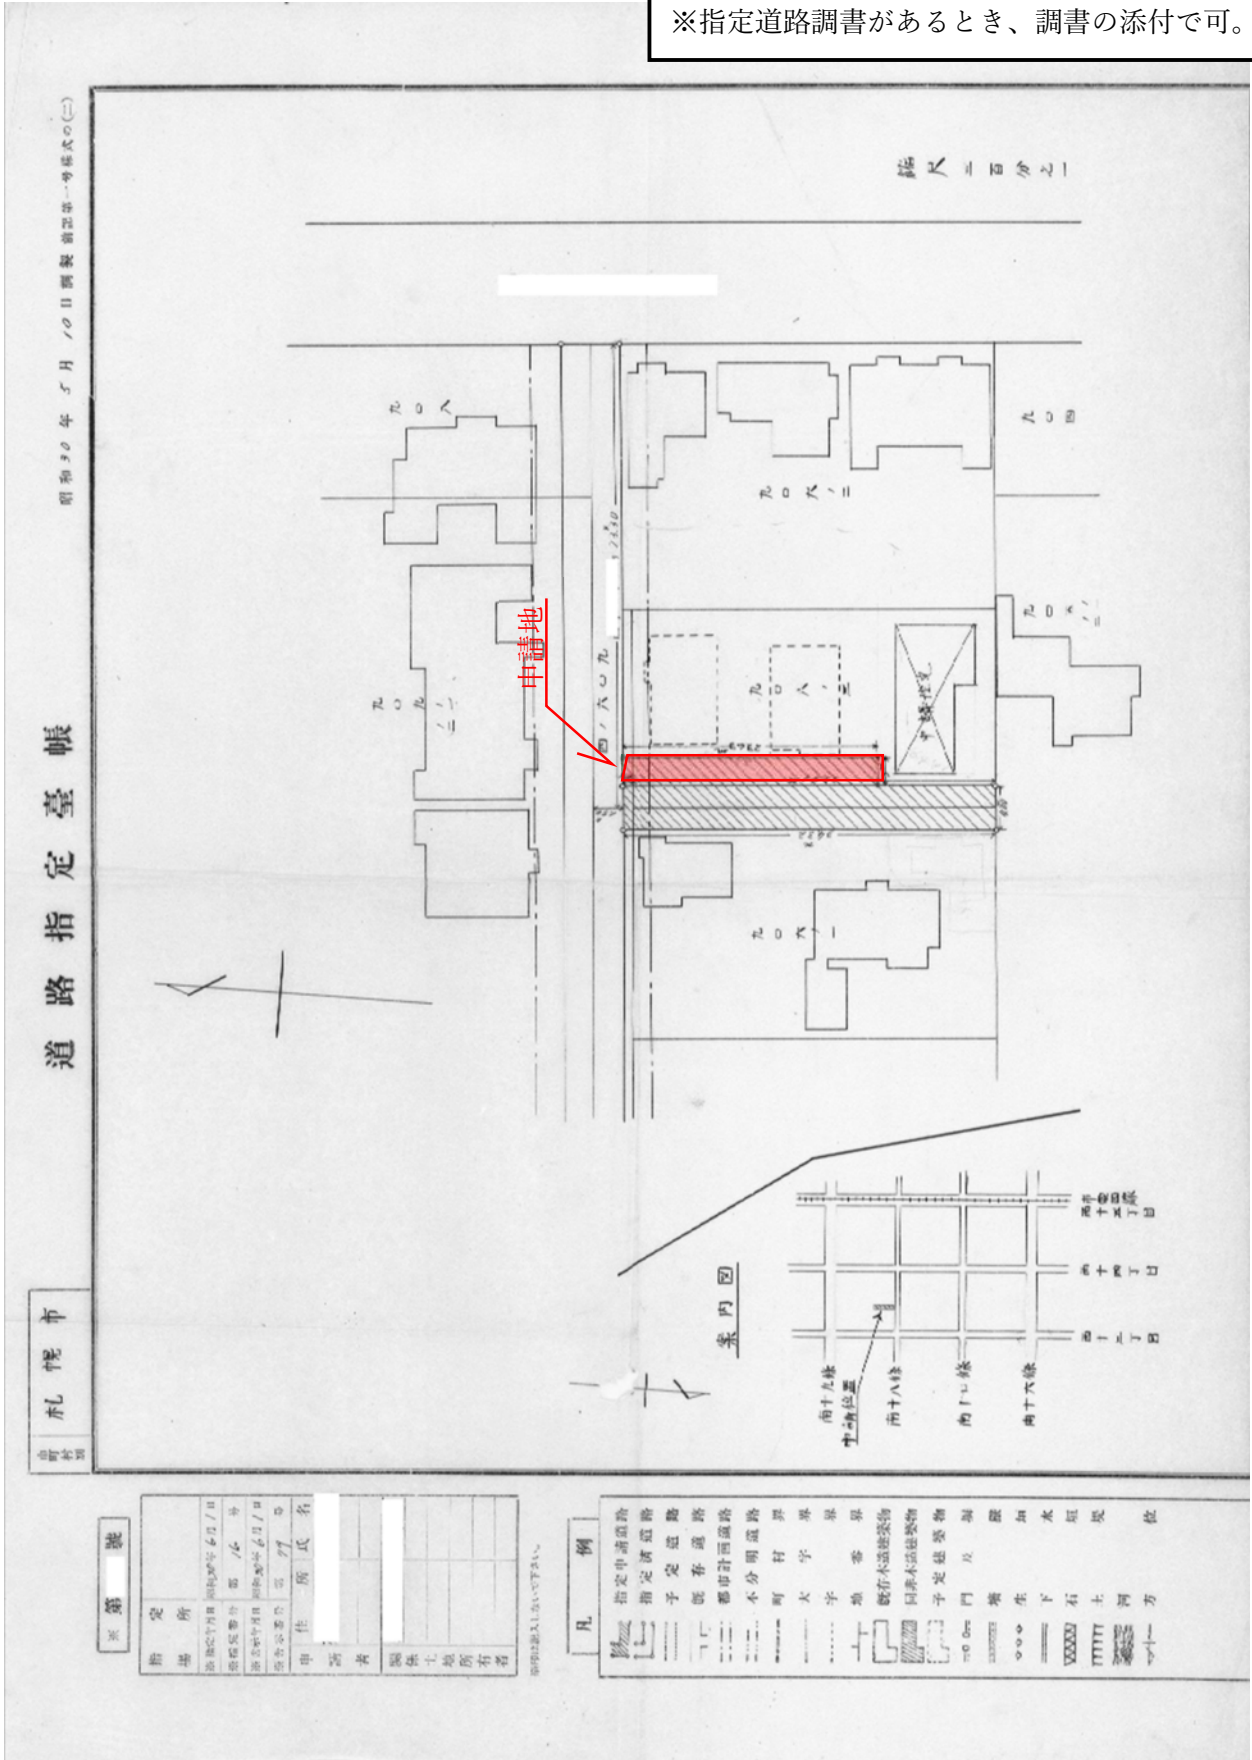

【記載例】 承諾書 (隅切り廃止)

(1) 申請様式は、「道路の位置指定」「道路の位置廃止」「道路の位置変更」の3種類あり、それぞれ異なりますのでご注意ください。

(2) 申請書の申請者名と同様に記載。

道路の位置指定承諾書

〔(申請者) 北海商事株式会社 代表取締役 札幌 太郎〕の申請に係る**道路の位置廃止**申請書及び添付図面に記載されている内容について承諾いたします。

令和 年 月 日

道路の管理者氏名	住所	印
北海商事株式会社 代表取締役 札幌 太郎	札幌市中央区北1条西2丁目1番1	

【注】・印欄には、管理者の印鑑登録印を押してください。

1	2	3	4	5
権利の対象となる物件	1欄の物件所在地	権利の種類	1欄の権利者住所氏名	印
土地	札幌市中央区北1条西2丁目100番3	所有権	札幌市中央区北1条西2丁目1番1 北海商事株式会社 代表取締役 札幌 太郎	
	(3) 承諾が必要な土地地番を記載。		(5) 印鑑登録証明書の印を押す。	
		(4) 全部事項証明書「甲区」欄の全権利者。 ・印鑑登録証明書及び全部事項証明書と一致する住所を記載。		

- 【注】・1欄には、「土地」「建物」「工作物」等を記入してください。
・3欄には、1欄のものについての権利種別「所有権」「抵当権」「地上権」「地役権」等を記入してください。
・5欄には、3欄の権利者の印鑑登録印を押してください。


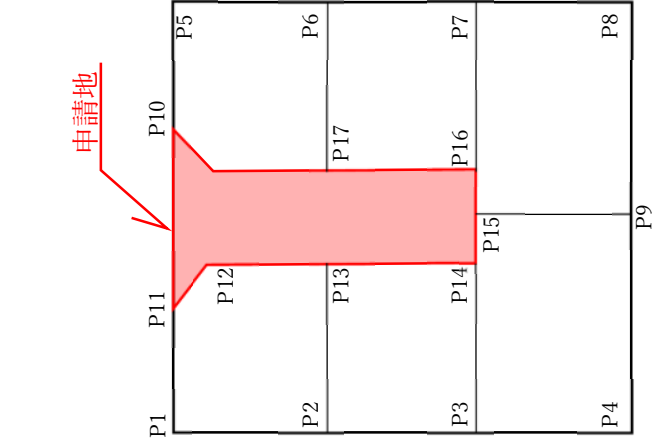
※この様式により難しい場合は、この様式に準じた別の様式を用いることができる。

【記載例】地積測量図（共通）

※申請地を朱書きするなど、位置を明示する。


※分筆登記後のものを添付。

※原本又は登記情報提供サービスで取得したもの。

地 番		地 積 測 量 図	
土地の所在				<table border="1" style="font-size: small;"> <tr><td>境界点</td><td>境界標の種類</td></tr> <tr><td>□</td><td>石</td></tr> <tr><td>■</td><td>コンクリート標</td></tr> <tr><td>●</td><td>金属標</td></tr> <tr><td>○</td><td>金属プレート標</td></tr> <tr><td>◇</td><td>プラスチック標</td></tr> </table>	境界点	境界標の種類	□	石	■	コンクリート標	●	金属標	○	金属プレート標	◇	プラスチック標	縮尺 1/500	
境界点	境界標の種類	
□	石	
■	コンクリート標	
●	金属標	
○	金属プレート標	
◇	プラスチック標	

作成者	士理調査上 法務調査 印 (平成○年○月○日作成)		申請人	土地分太	縮尺 1/500	

【記載例】地図(公図)(共通)

※申請地を朱書きするなど、位置を明示する。
 ※分筆登記後のものを添付。
 ※原本又は登記情報提供サービスで取得したもの。

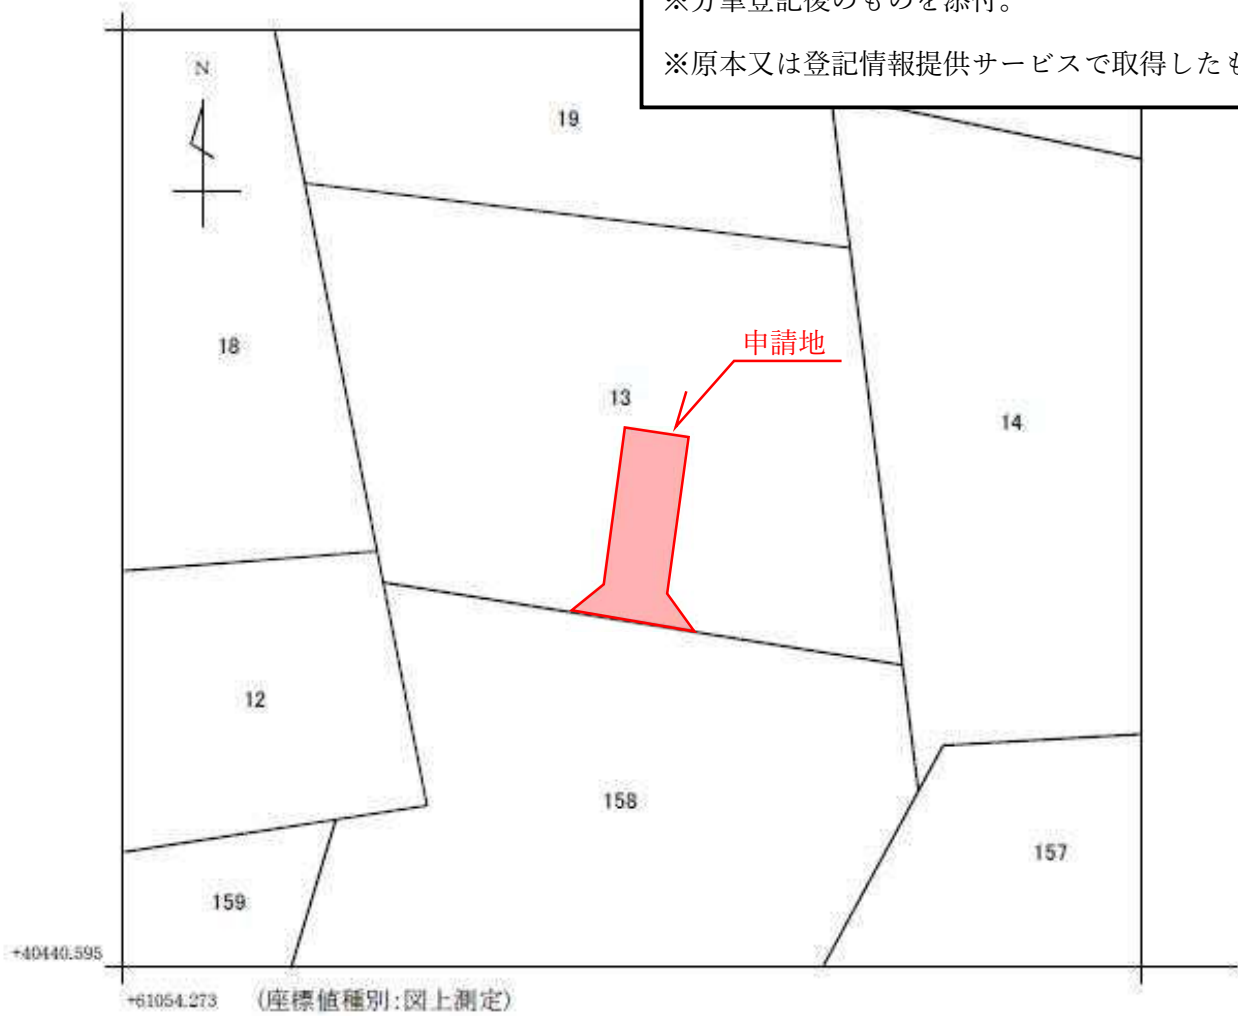

請求部分	所在	何市区郡何町村大字何字何					地番	13番		
出力縮尺	1/500	精度区分	甲二	座標系番号又は記号	IX	分類	地図(法第14条第1項)	種類	法務局作成地図	
作成年月日	平成〇年〇月〇日			発行年月日(原図)	平成〇年〇月〇日		補記事項			

これは地図に記録されている内容を証明した書面である。

平成 年 月 日
 法務局 出張所
 登記官

電子
 公印