

札幌圏都市計画都市計画道路の変更（札幌市決定）

都市計画道路中 3・2・4 号札幌駅前通ほか 2 路線を次のように変更する。

種別	名称		位置			区域 延長	構造				備考
	番号	路線名	起点	終点	主 な 経過地		構造 形式	車 線 の 数	幅員	地表式の区間における 鉄道等との交差の構造	
幹線街路	3・2・4	札幌駅前通	札幌市中央区北4条西4丁目	札幌市中央区南9条西2丁目	札幌市中央区大通西4丁目	約1,870m	地表式		36m	幹線道路との平面交差7箇所	主要道道札幌停車場線（一般国道36号）
	内 訳		なお、札幌駅前に約 18,200 m ² の札幌駅前交通広場を設ける。								
特殊街路	8・6・1	札幌駅前通地下歩道	札幌市中央区南1条西4丁目	札幌市中央区南4条西4丁目	札幌市中央区南3条西4丁目	約400m	地下式		8m		歩行者専用道路
	8・7・9	札幌駅前広場3号地下歩道	札幌市中央区北5条西3丁目	札幌市中央区北5条西3丁目	札幌市中央区北5条西3丁目	約130m	地下式		6.5m		歩行者専用道路

「区域及び構造は計画図表示のとおり」

理 由 書

3・2・4号札幌駅前通においては、札幌市中央区北5条西1丁目及び北5条西2丁目地内の民間施設の再開発事業による施設の建替えに伴い、施設計画との整合を図るため、区域の一部を変更するものである。

8・6・1号札幌駅前通地下歩道のうち、札幌市中央区南1条西4丁目地内における民間ビル内に取り込まれている出入口について、当該ビルの建て替えに伴い、施設計画との整合を図るために区域の一部を変更するものである。


8・7・9号札幌駅前広場3号地下歩道のうち、札幌市中央区北5条西2丁目地内の民間施設の再開発事業による建替えに伴い、建物の形状変更に合わせて区域の一部を変更するものである。

変更説明書


新		旧		変更内容
番号	路線名	番号	路線名	
3・2・4	札幌駅前通	3・2・4	札幌駅前通	区域の一部変更 (札幌駅前交通広場)
8・6・1	札幌駅前通 地下歩道	8・6・1	札幌駅前通 地下歩道	区域の一部変更
8・7・9	札幌駅前広場 3号地下歩道	8・7・9	札幌駅前広場 3号地下歩道	区域の一部変更

定規図


3・2・4 札幌駅前通

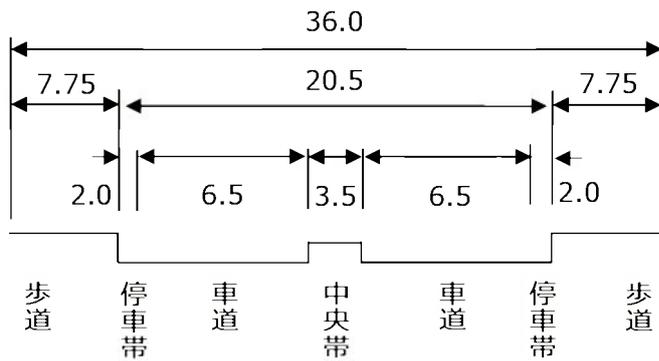


8・6・1 札幌駅前通地下歩道

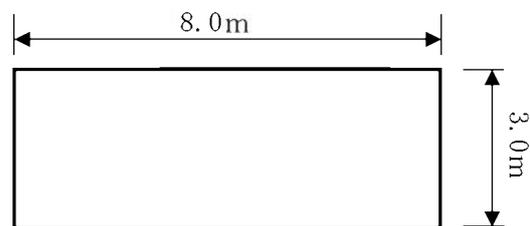


8・7・9 札幌駅前広場3号地下歩道

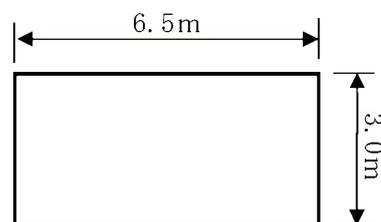


札幌圏都市計画道路の変更箇所図

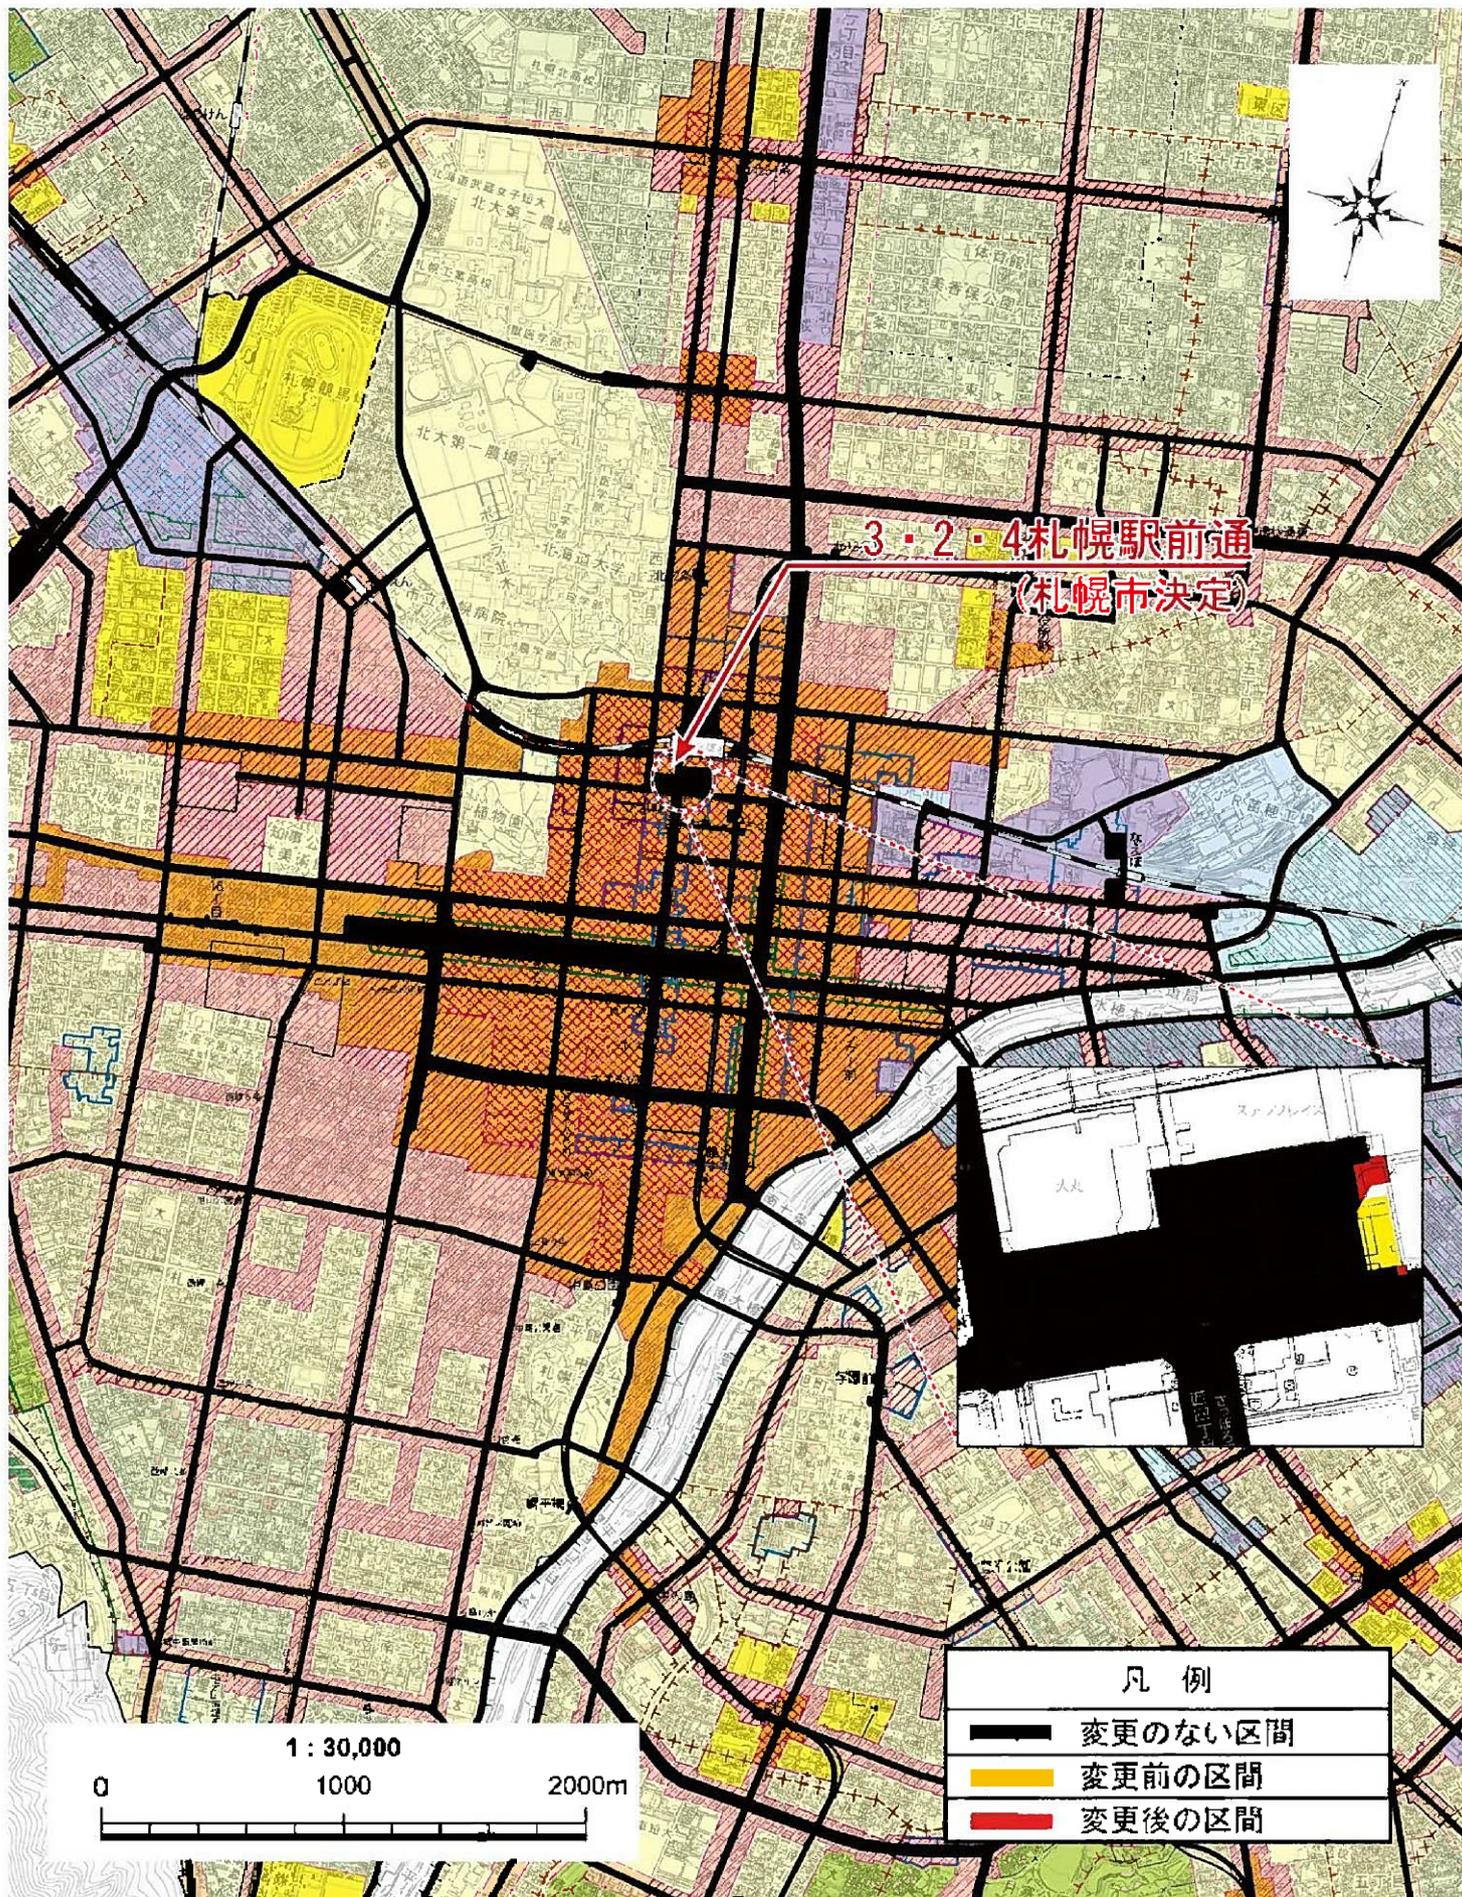


札幌圏都市計画道路変更箇所図

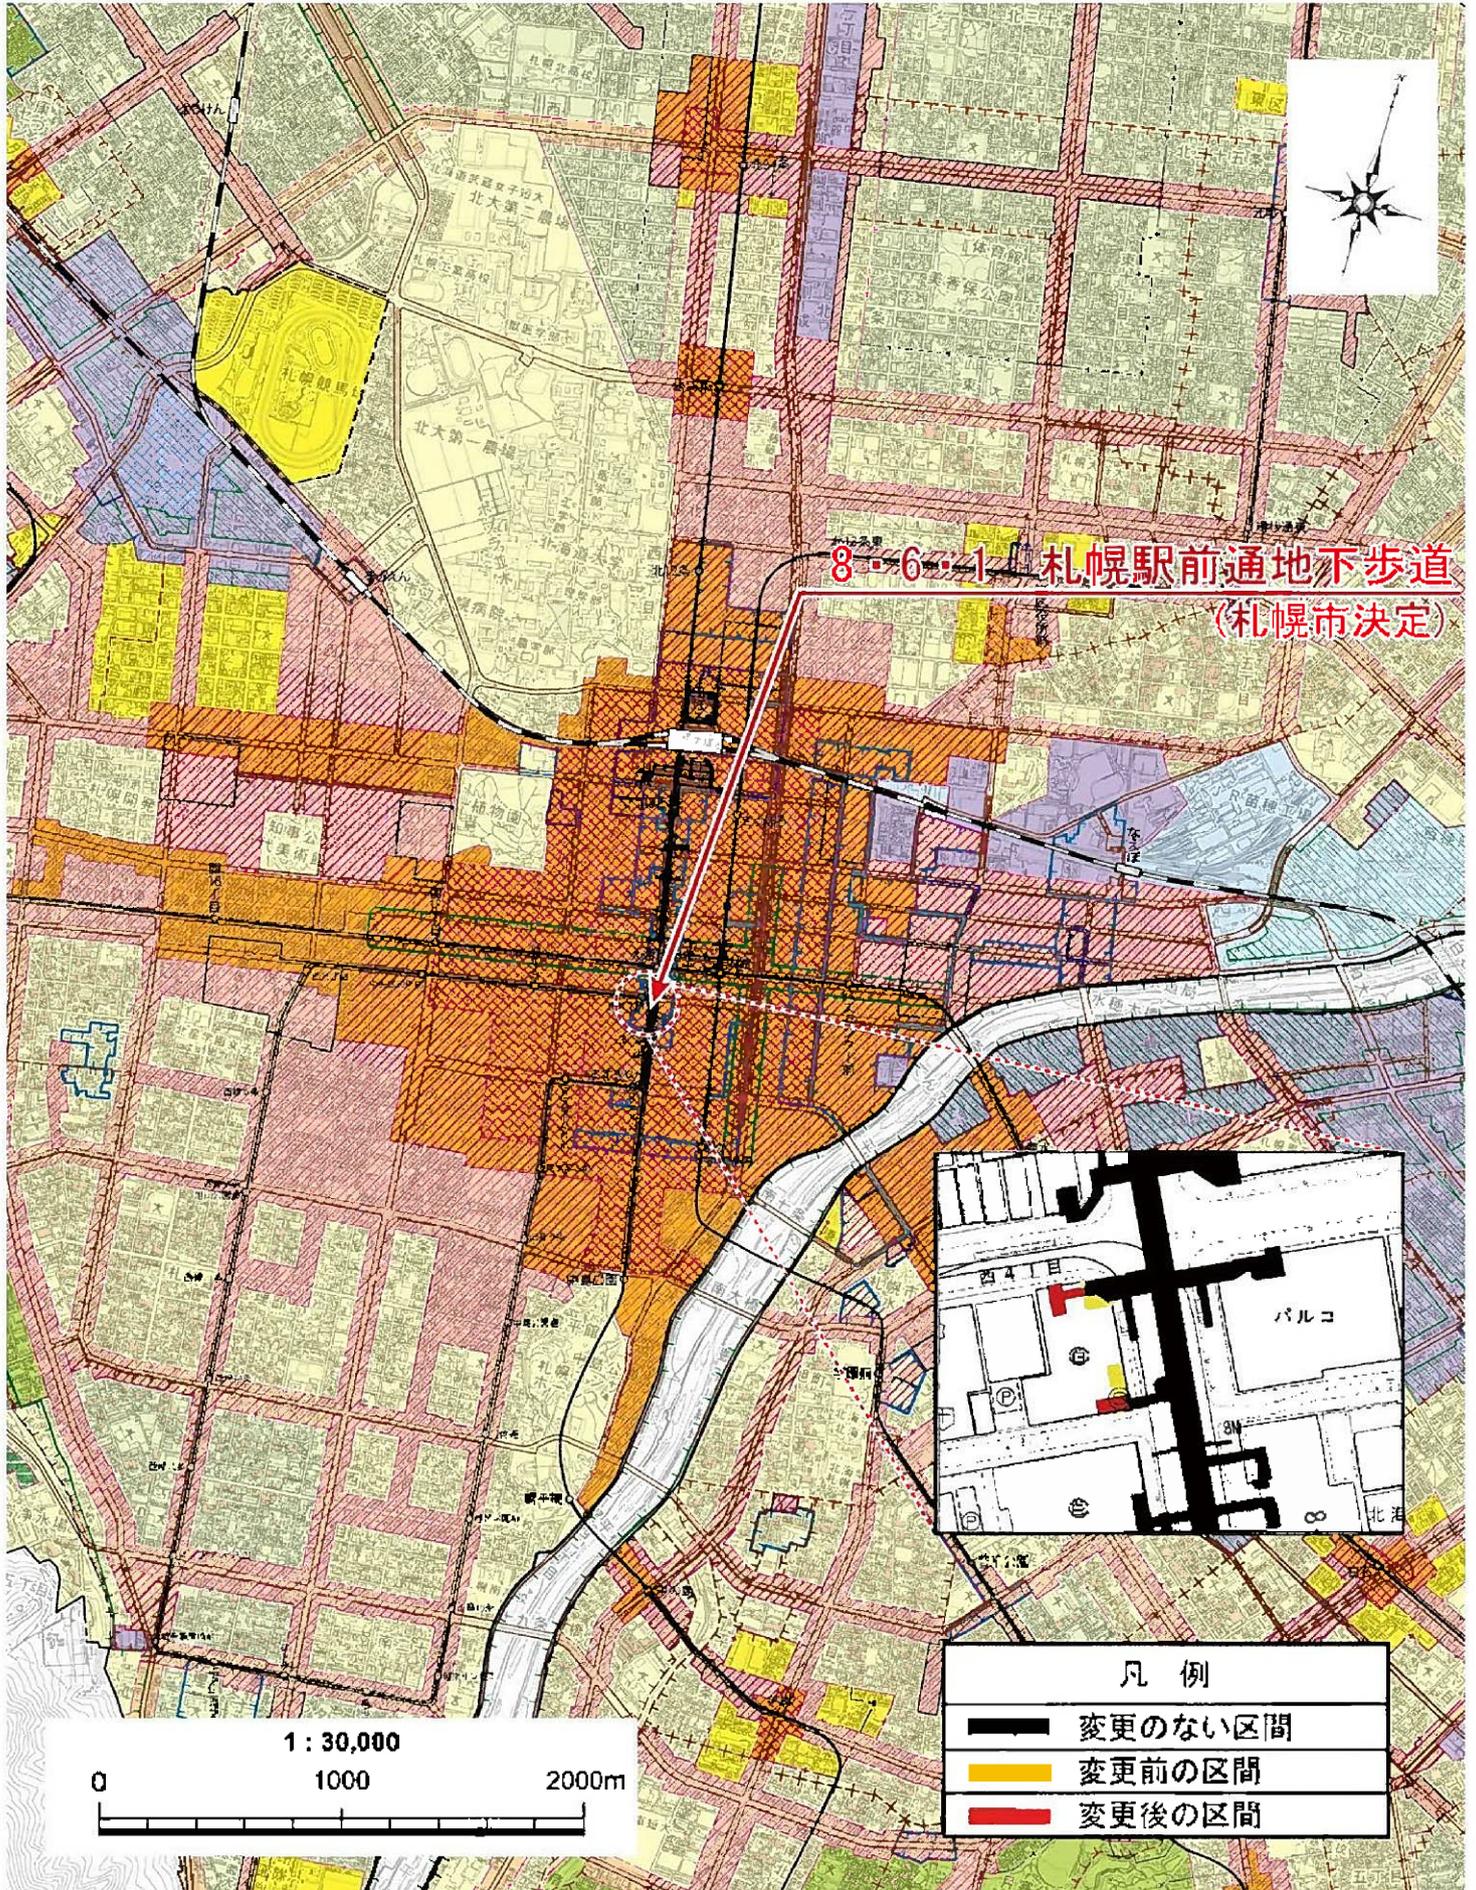

札幌圏都市計画道路の変更箇所図

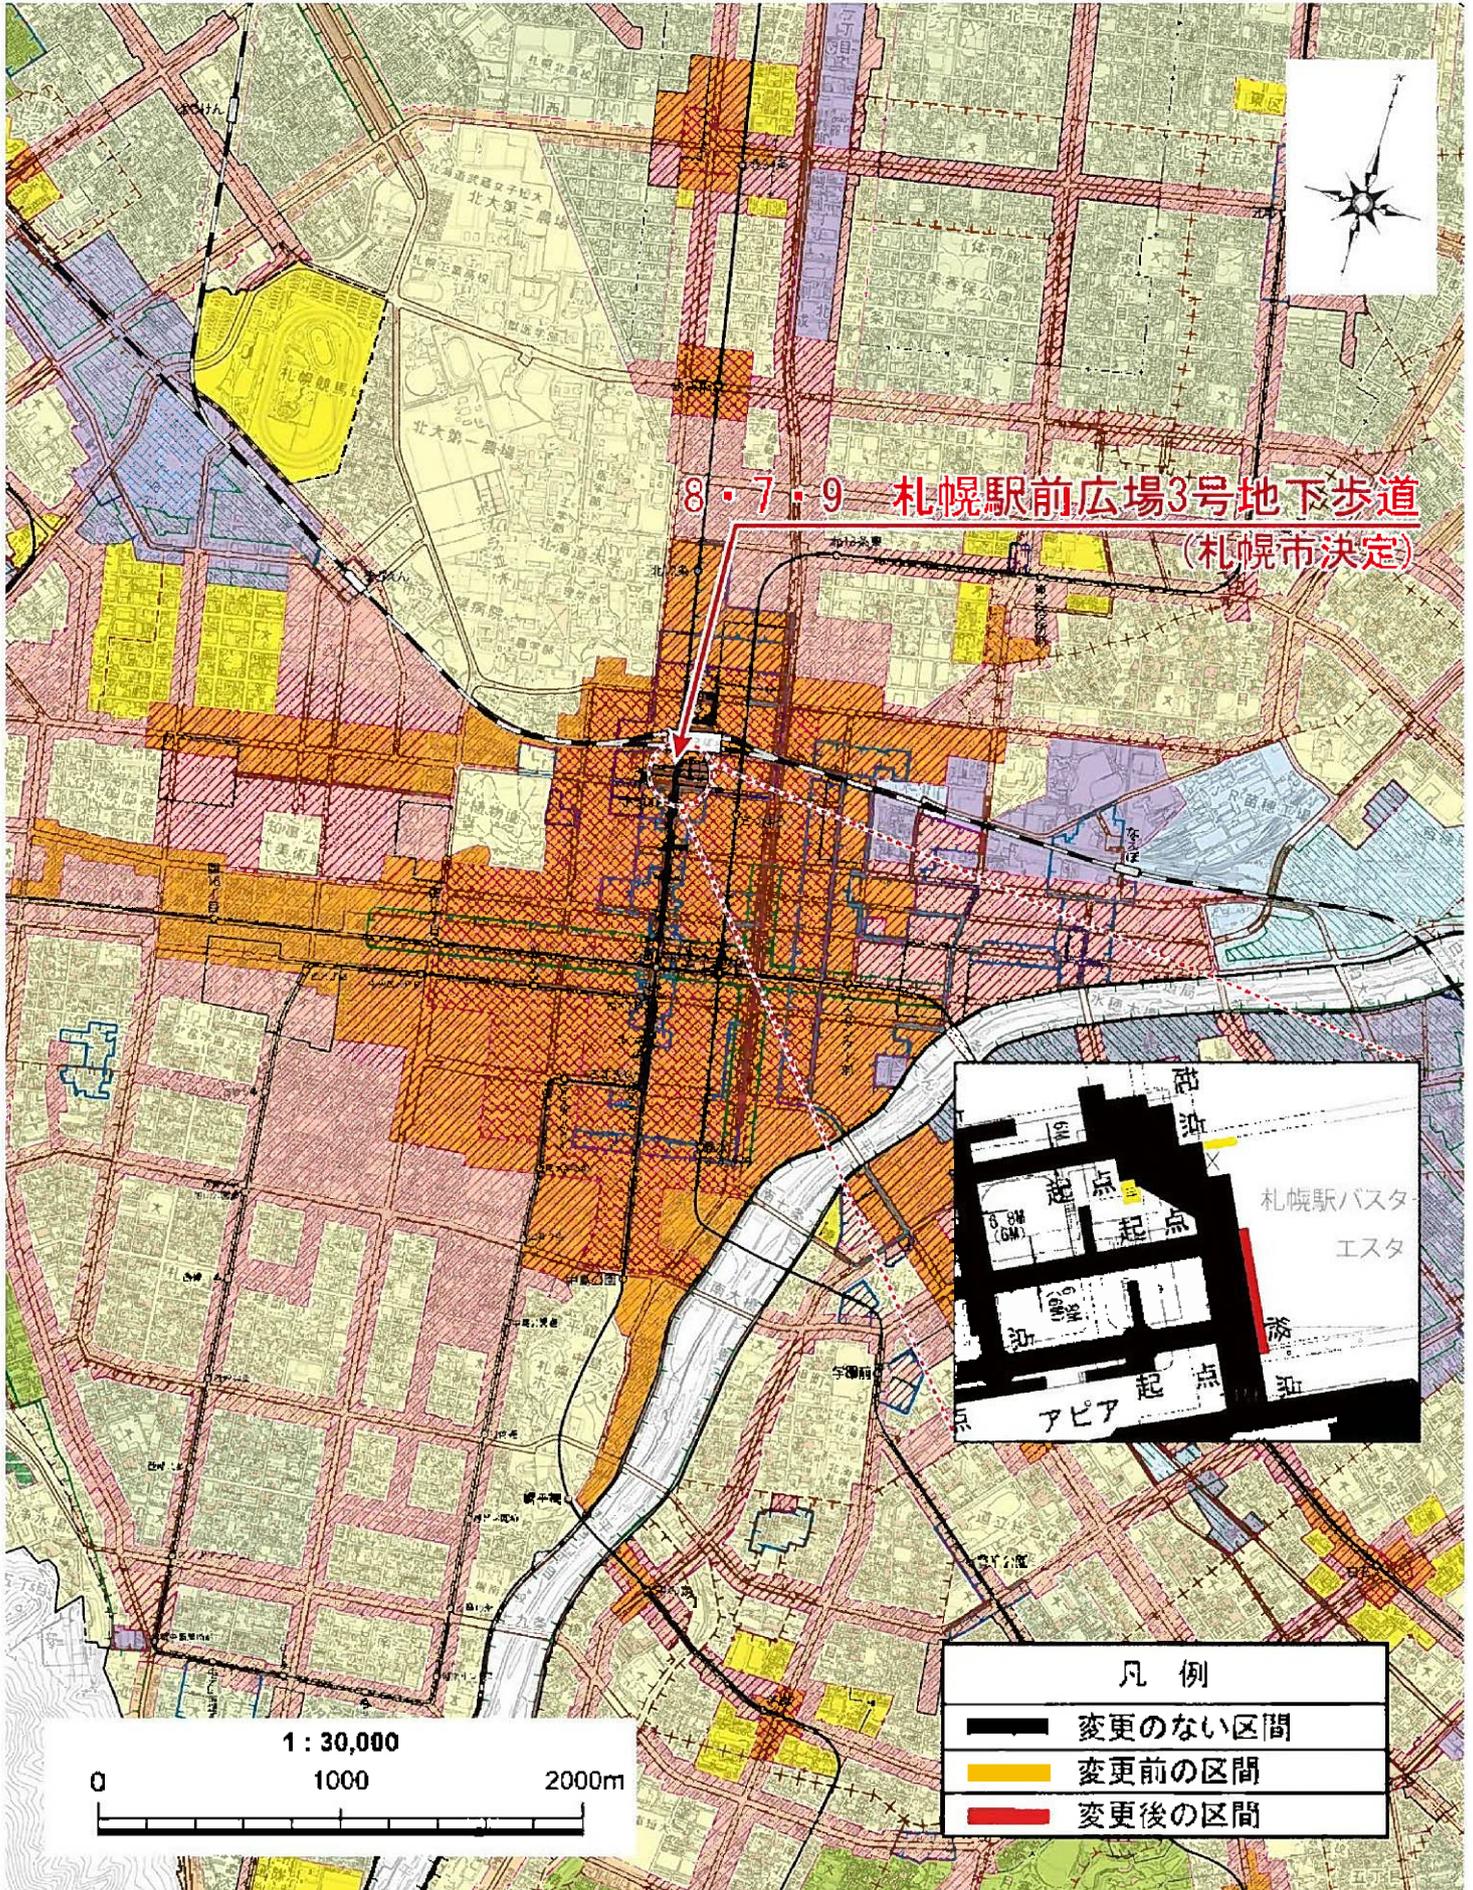

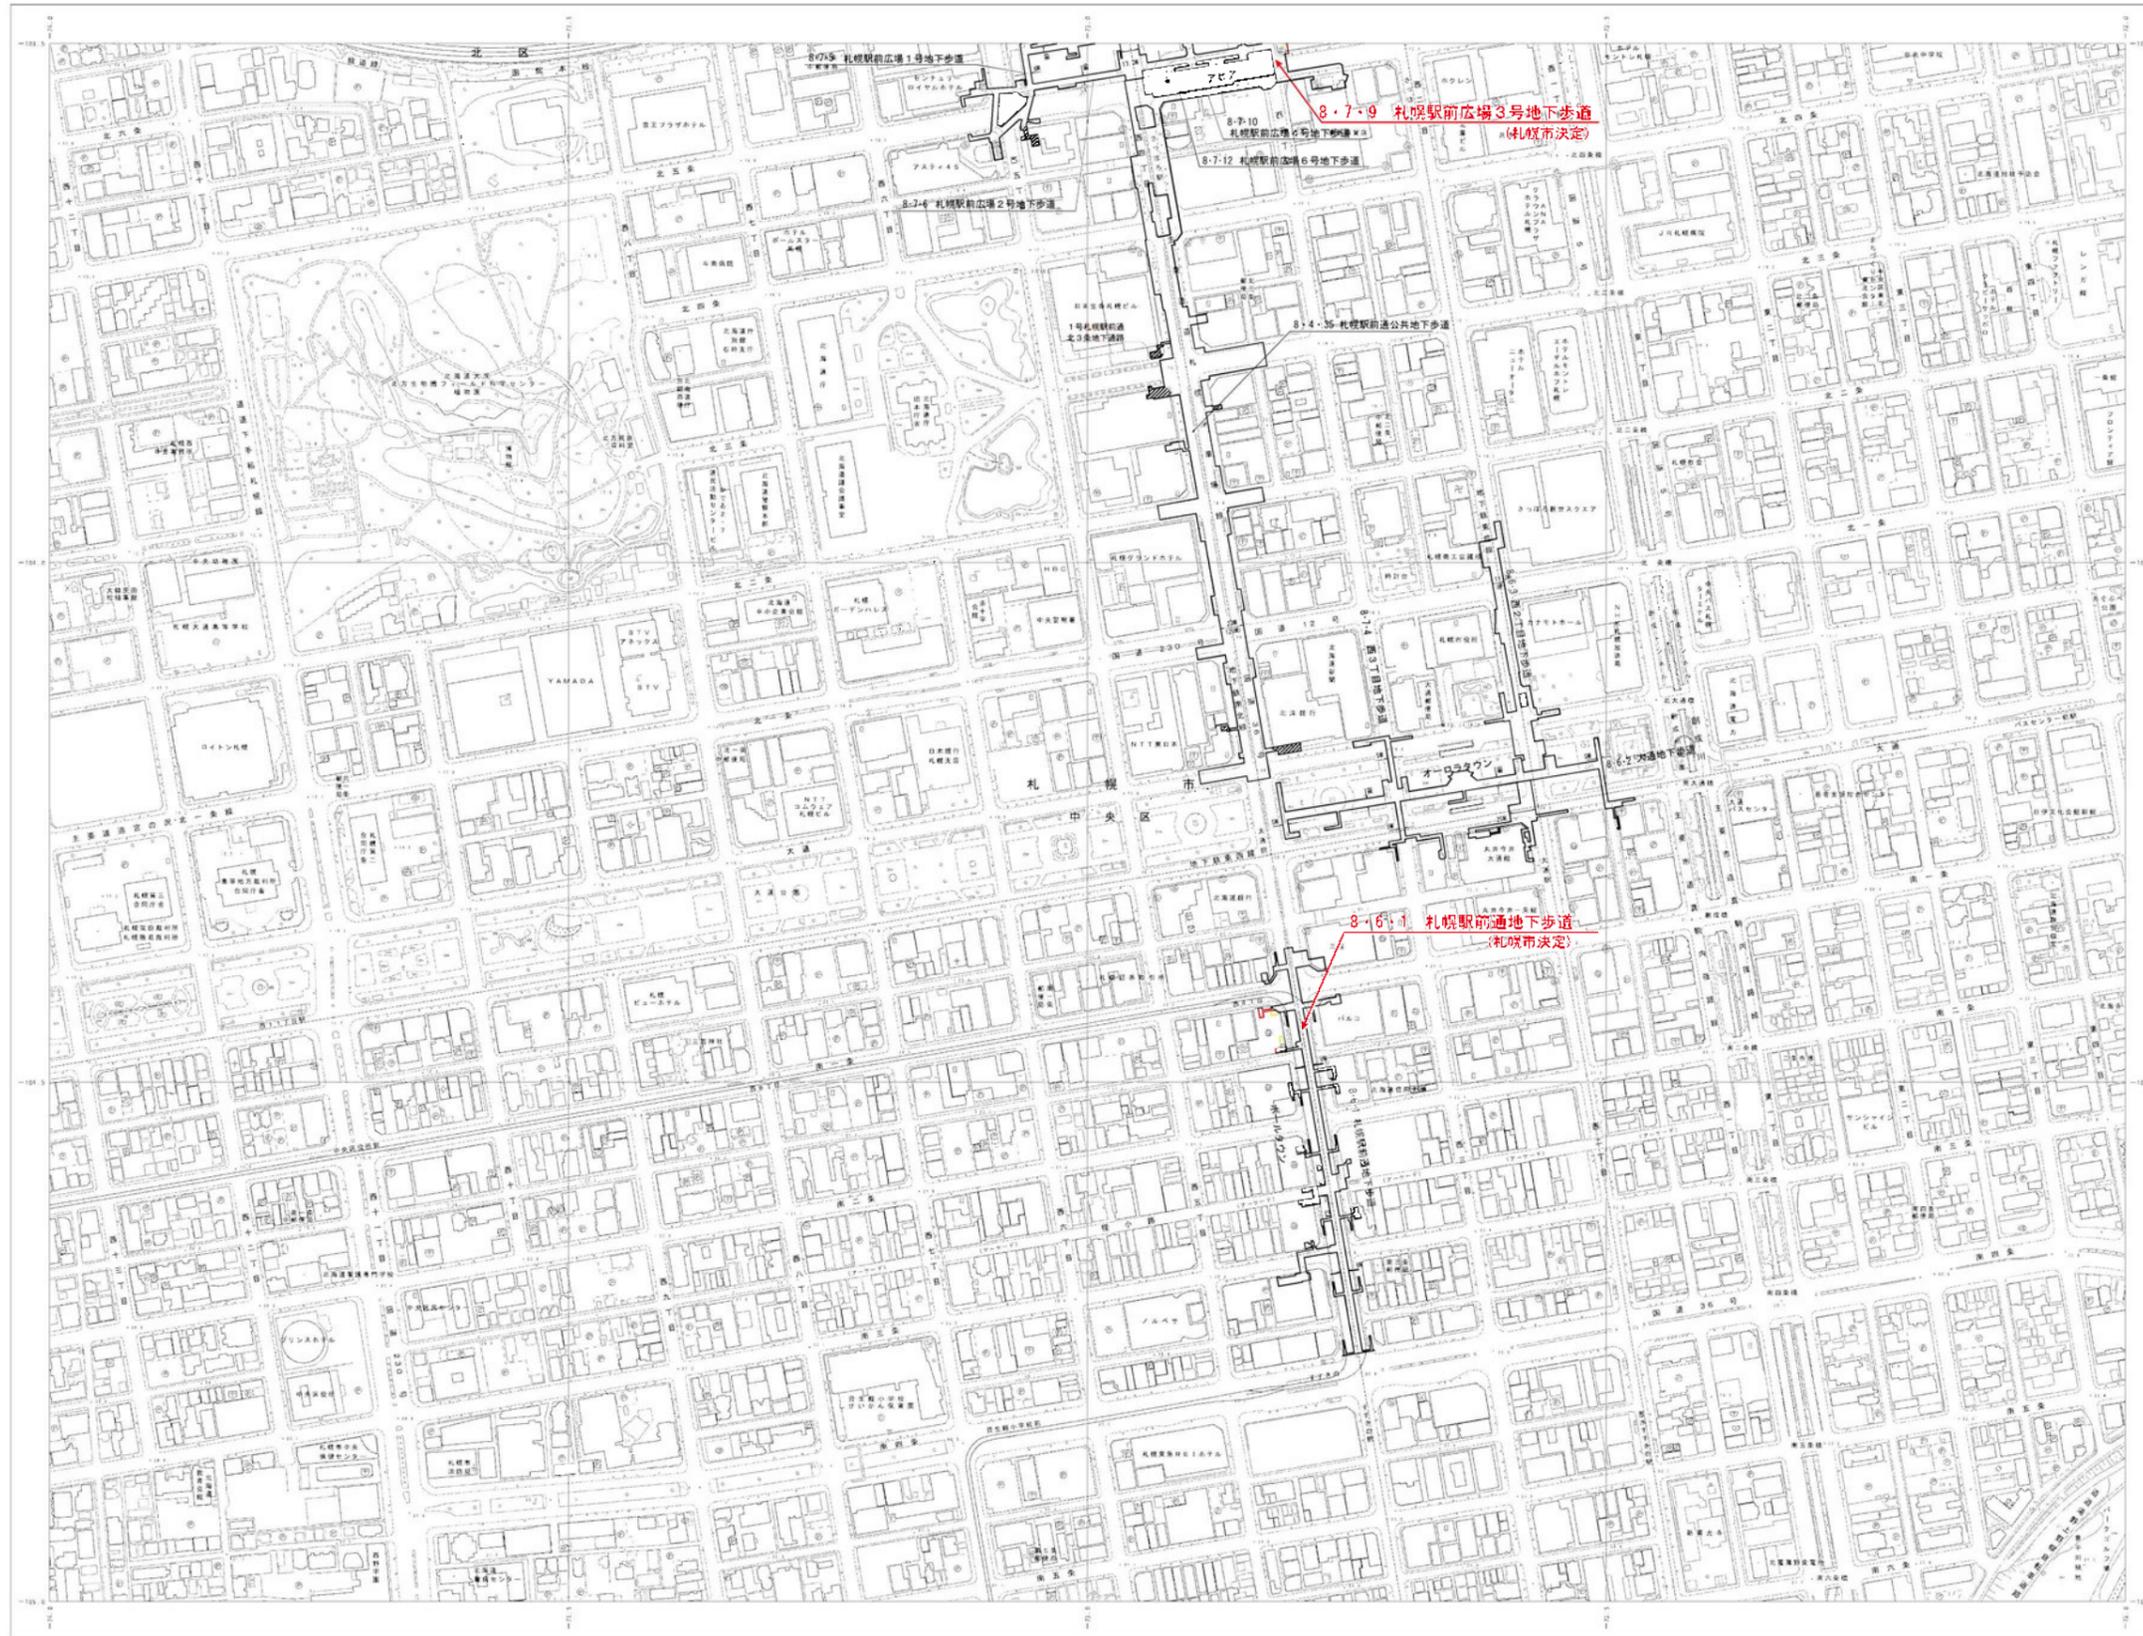

09-09
XII-NC 41-4

33-4 07-07	37-3 07-08	41-1 07-09	45-1 07-10	49-1 07-11
53-2 08-07	57-1 08-08	61-1 08-09	65-1 08-10	69-1 08-11
73-4 09-07	77-3 09-08	81-1 09-09	85-1 09-10	89-1 09-11
93-2 10-07	97-1 10-08	101-1 10-09	105-1 10-10	109-1 10-11

記号




凡例


- 変更後の区間 (Red line)
- 変更前の区間 (Yellow line)
- 変更のない区間 (Black line)
- 変更のない立体的範囲 (Hatched area)

()内は内空寸法

札幌圏都市計画道路変更計画図

1/2500


3・2・4 札幌駅前通

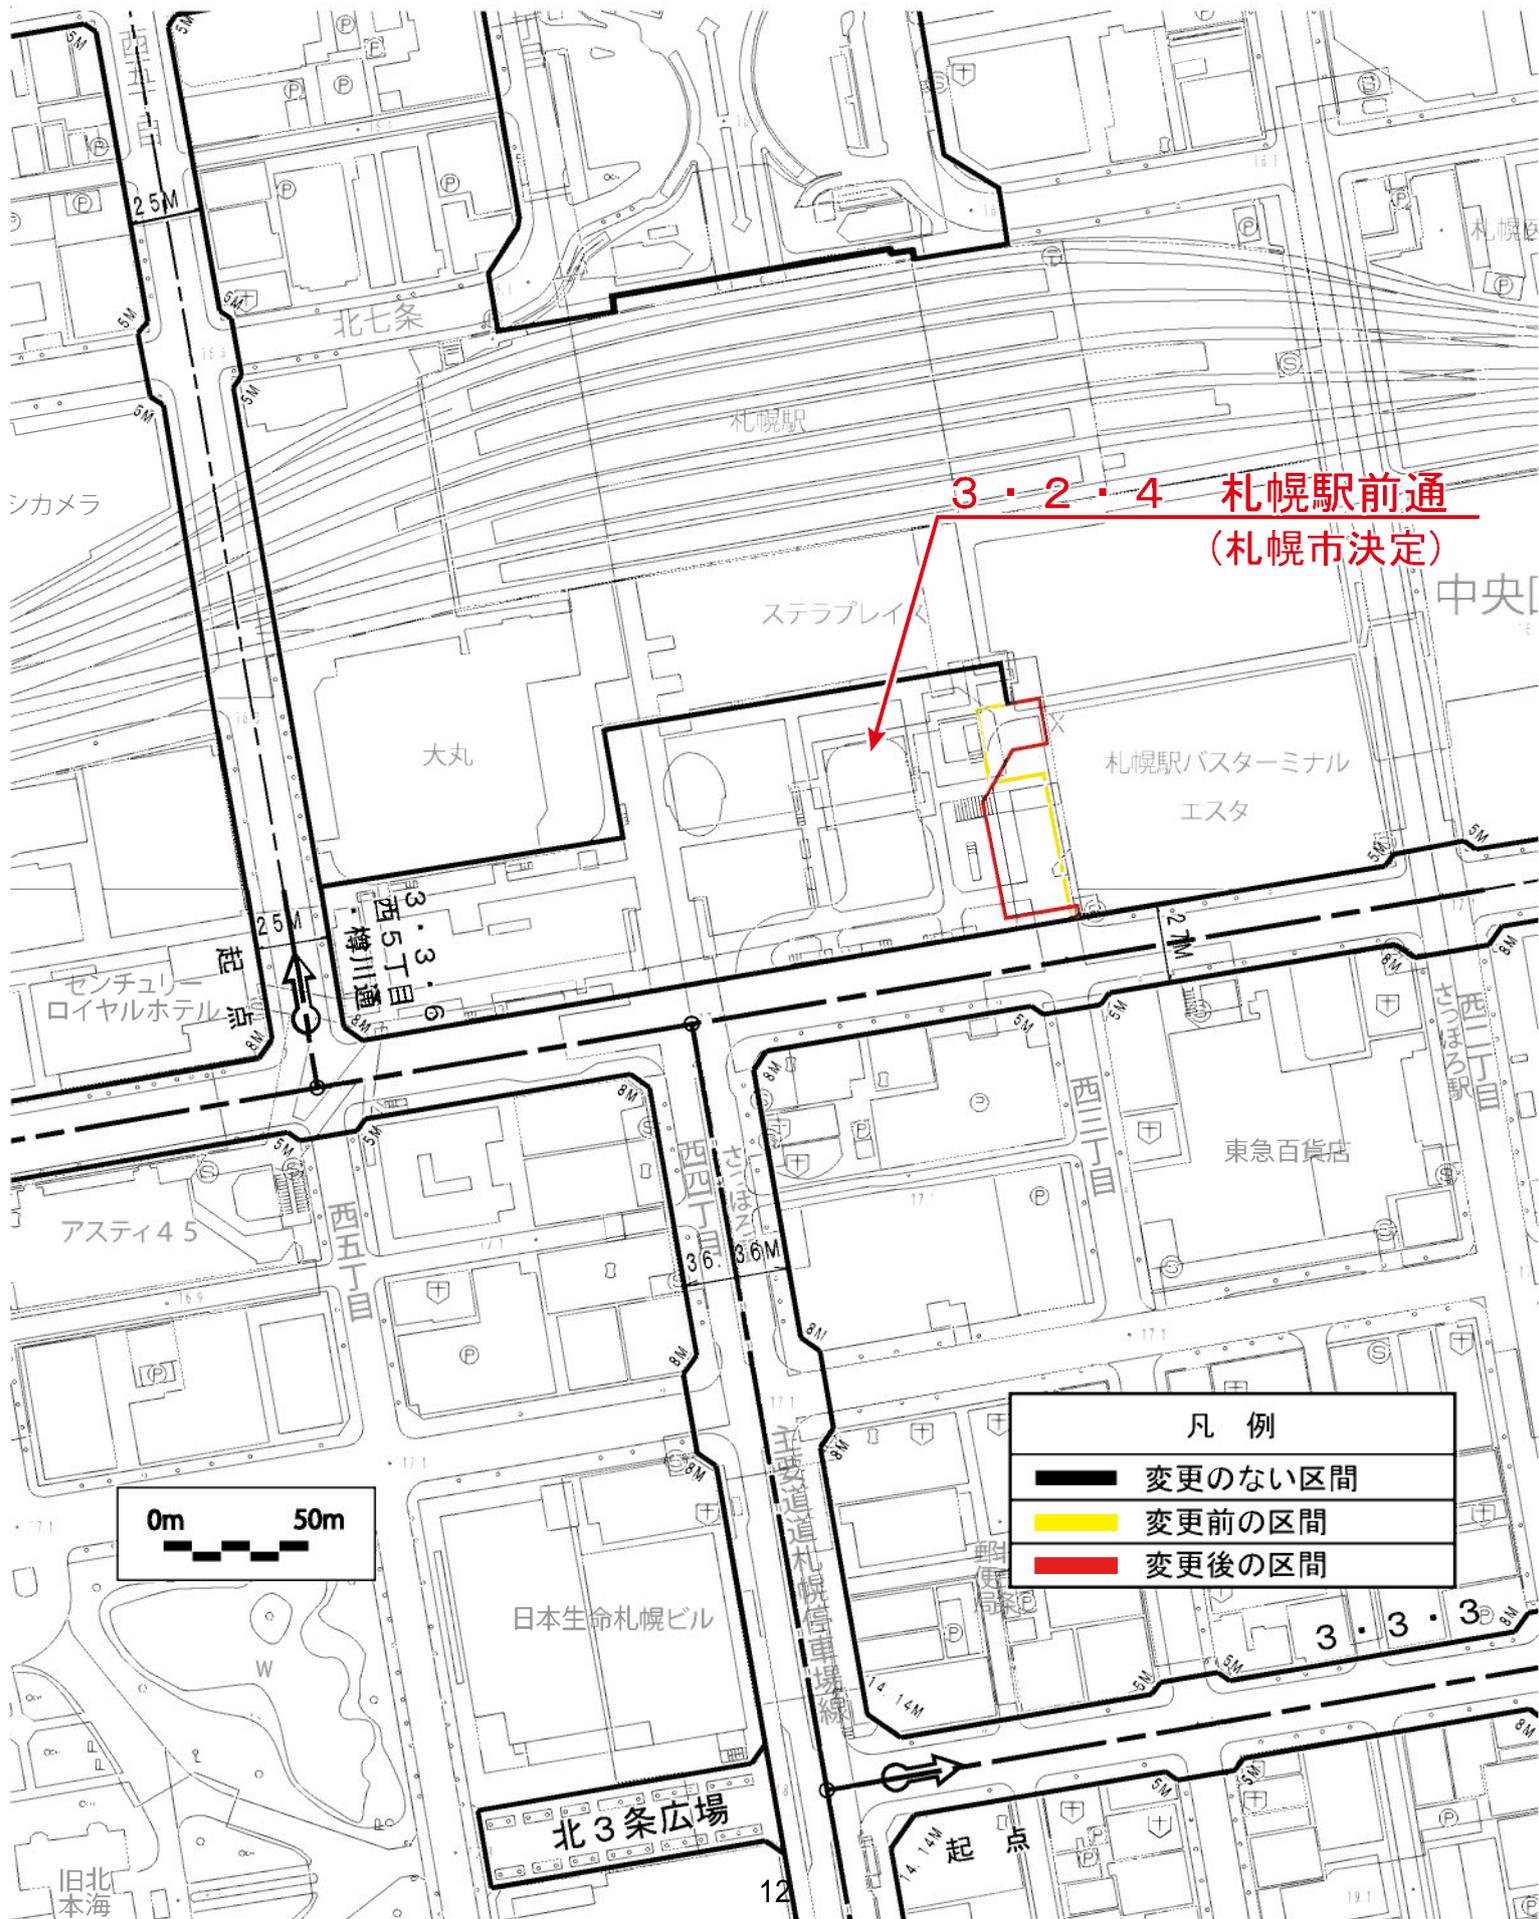

札幌圏都市計画道路変更計画図


1/2500

8・6・1 札幌駅前通地下歩道

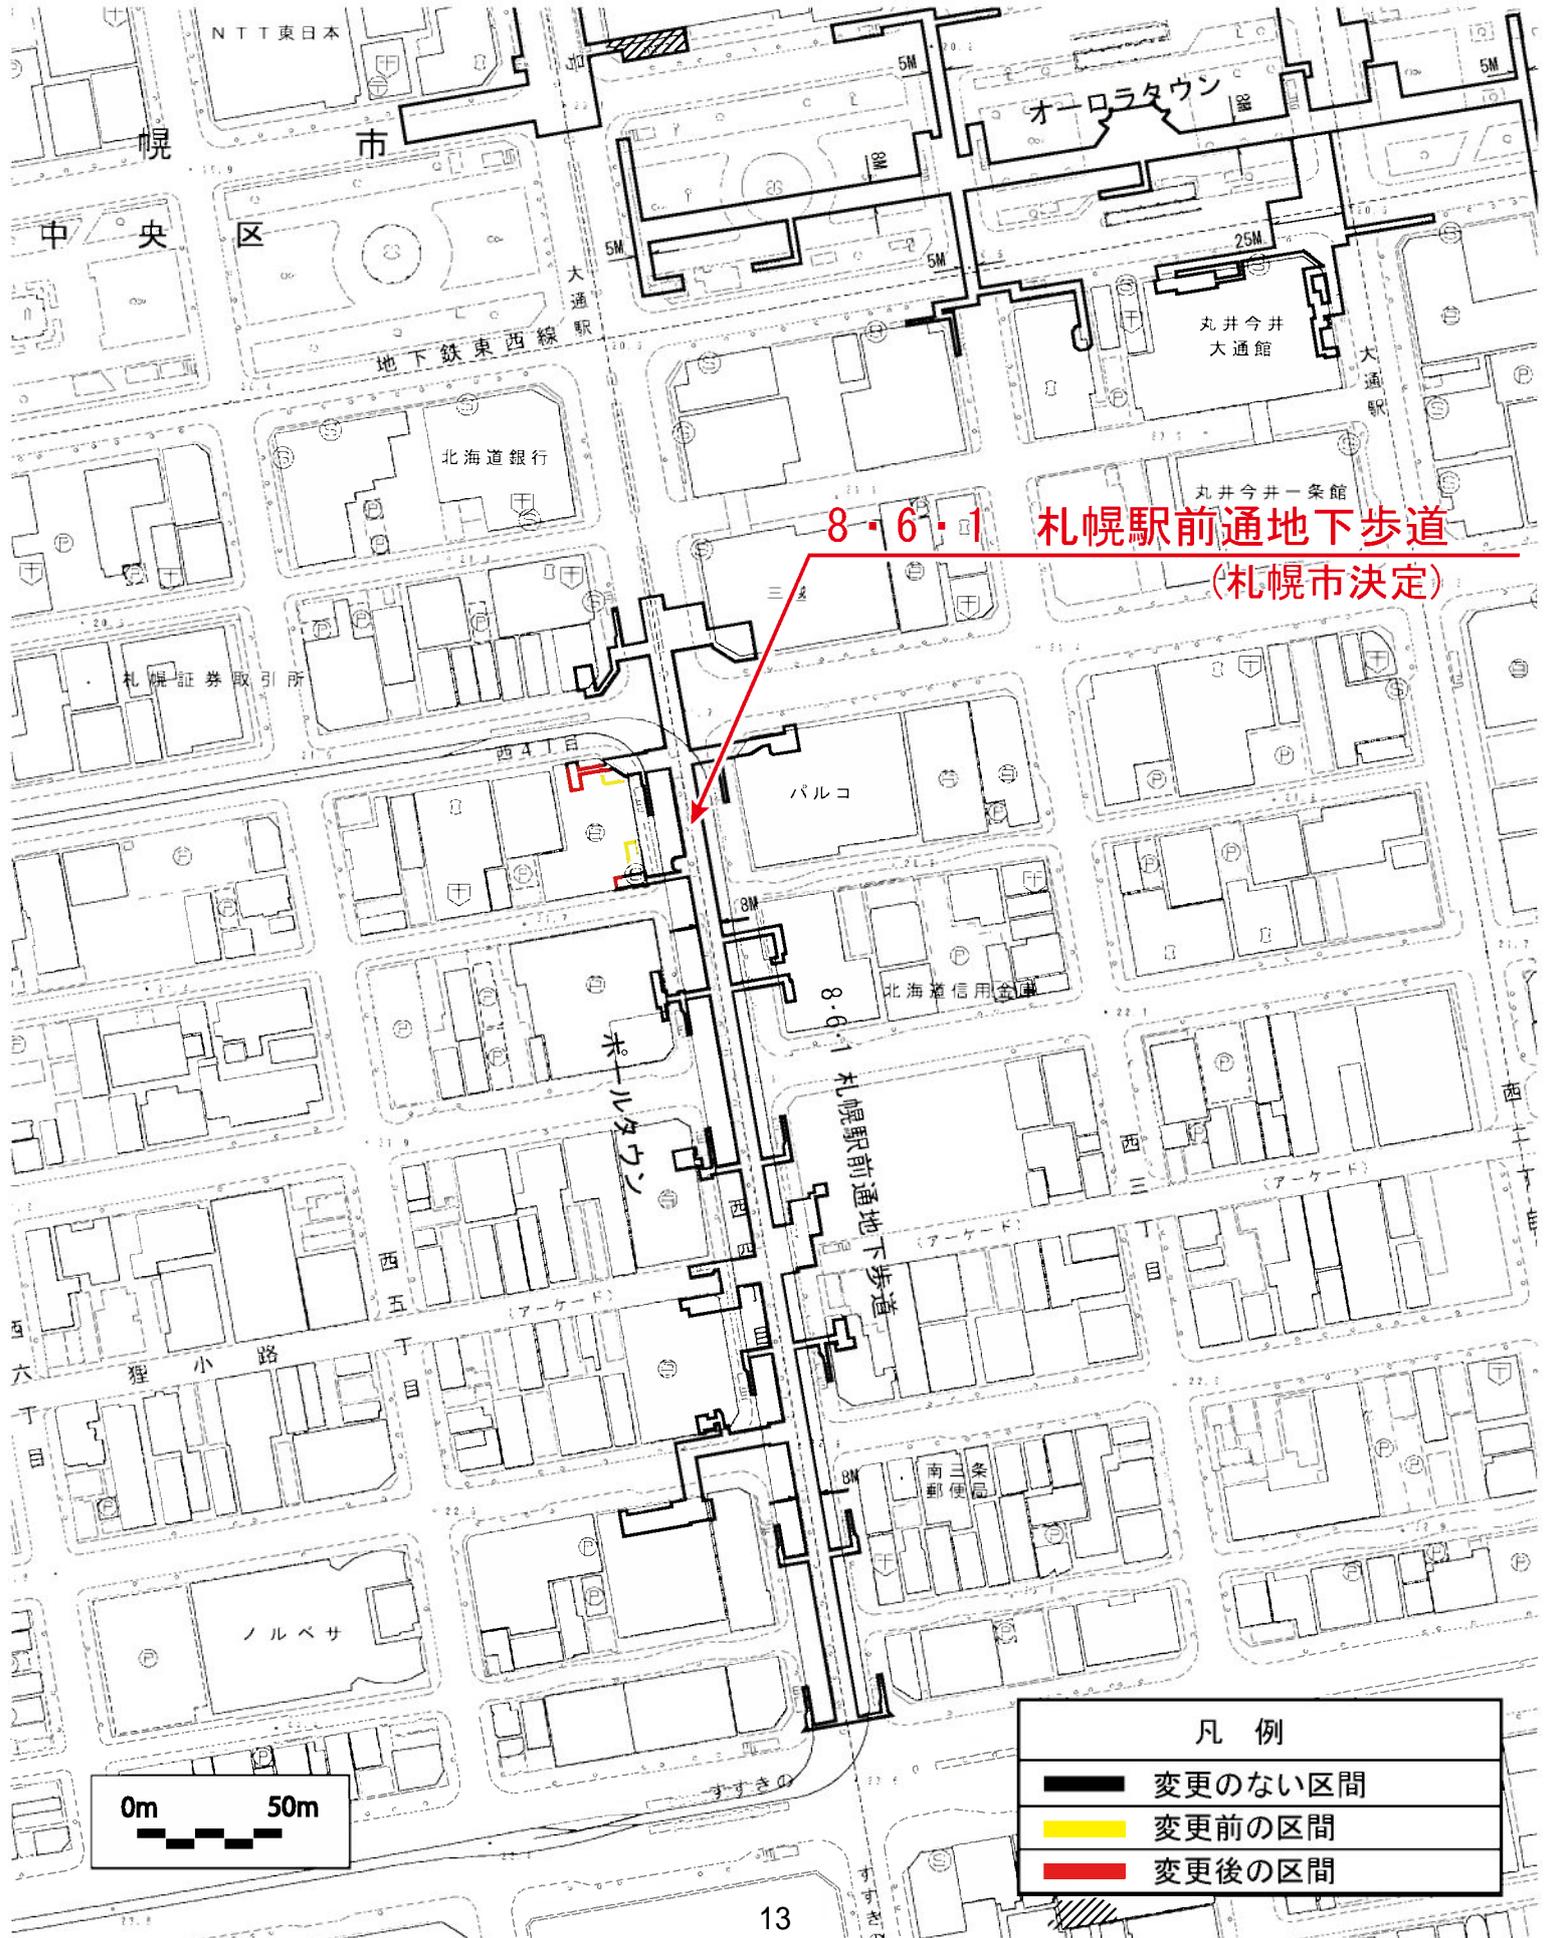

8・6・1 札幌駅前通地下歩道
(札幌市決定)

凡例	
■ (Black)	変更のない区間
■ (Yellow)	変更前の区間
■ (Red)	変更後の区間

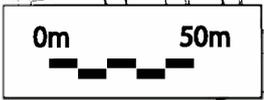


札幌圏都市計画道路変更 参考図


8・6・1 札幌駅前通地下歩道



北側階段

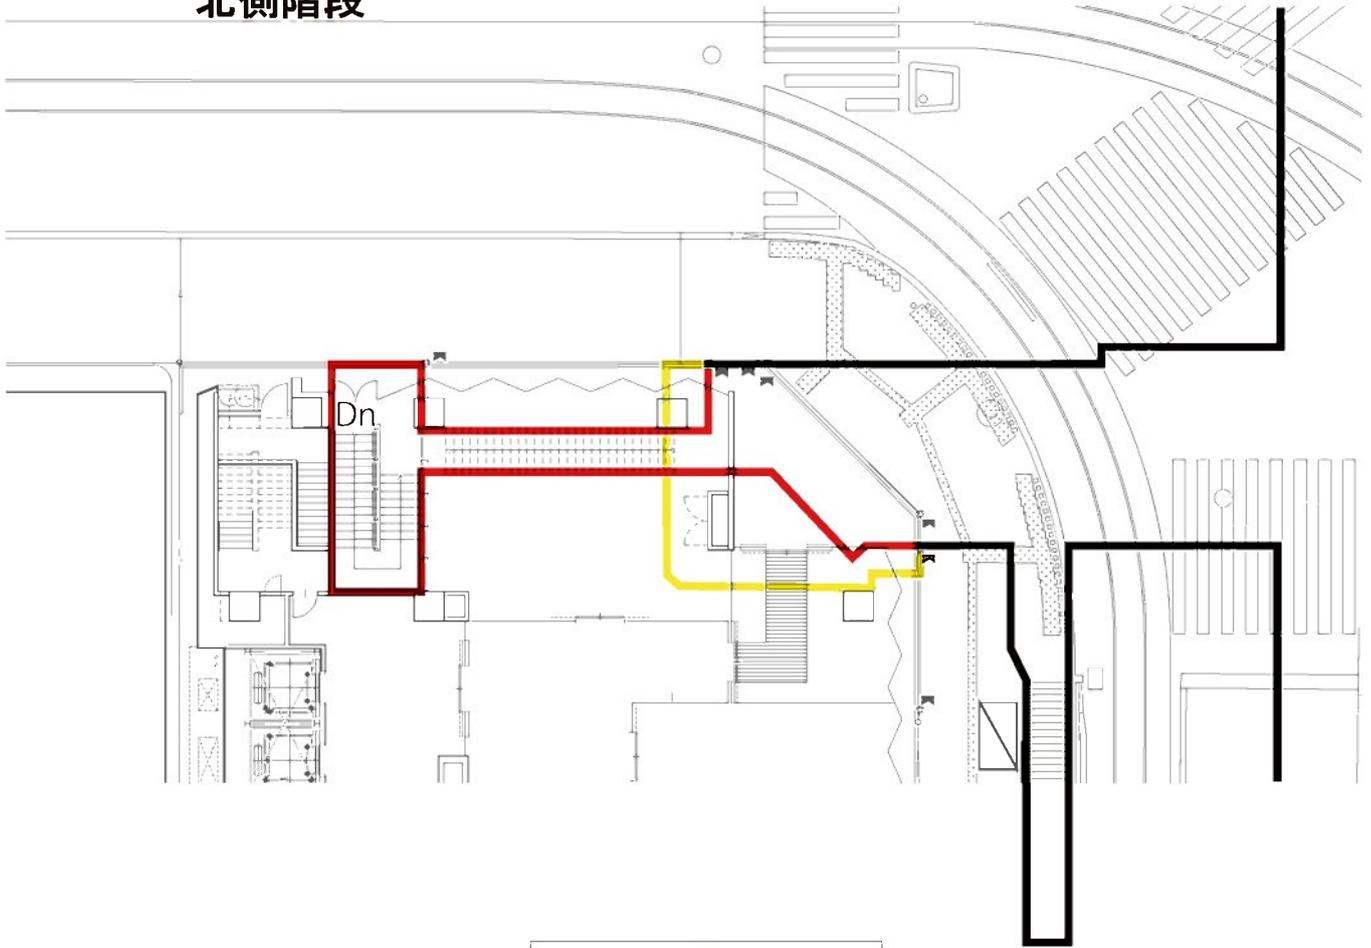

地上1階平面図

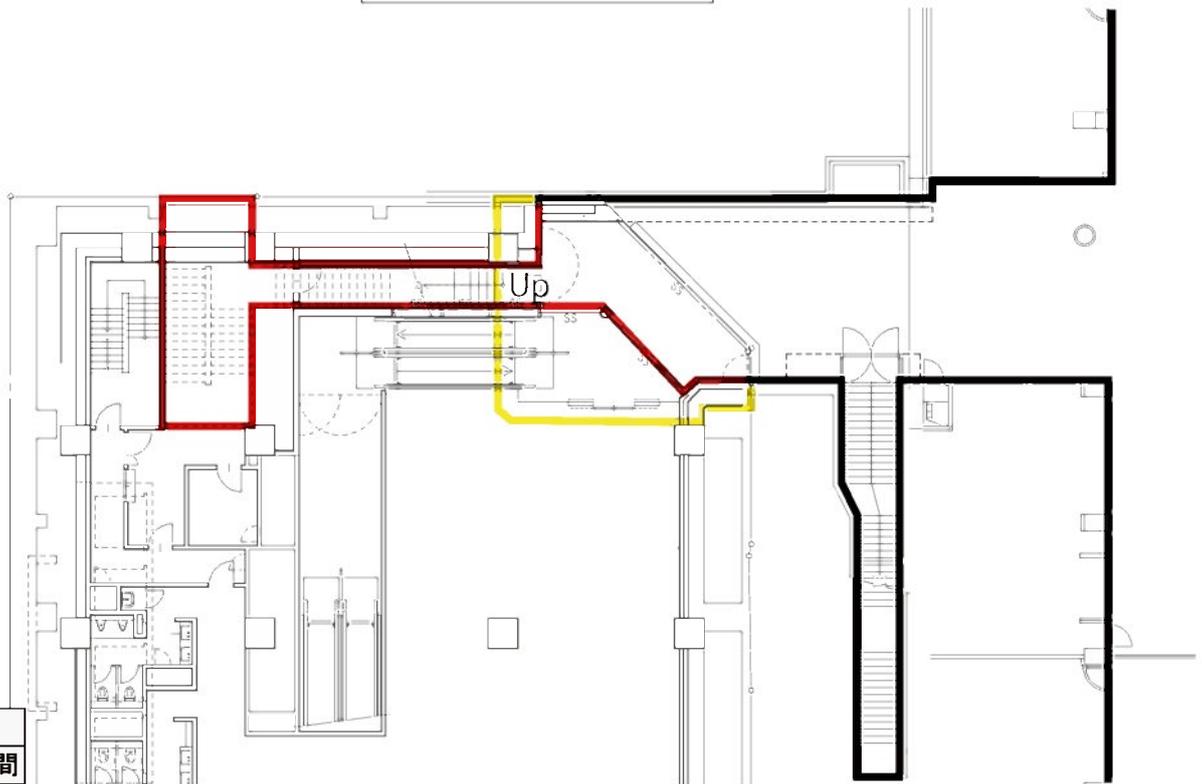

地下1階平面図

凡例


- 変更のない区間
- 変更後の区間
- 変更前の区間

札幌圏都市計画道路変更 参考図


8・6・1 札幌駅前通地下歩道



南側階段

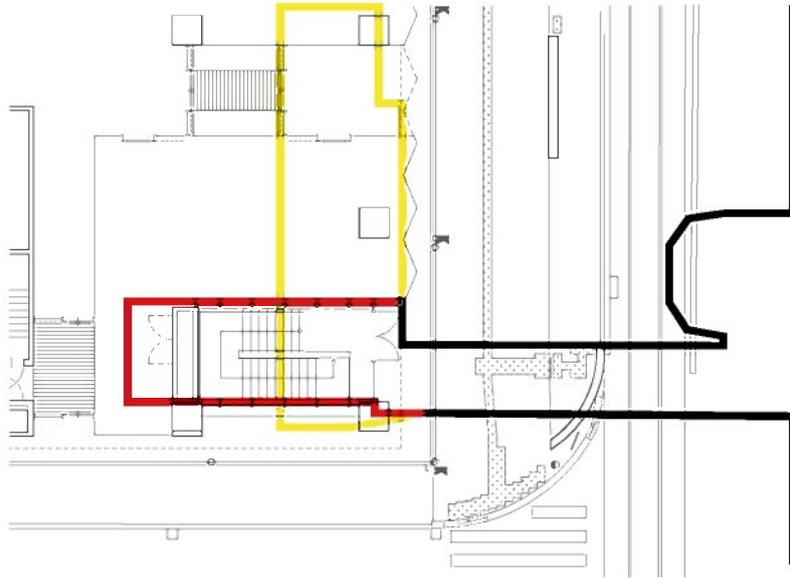

地上1階平面図

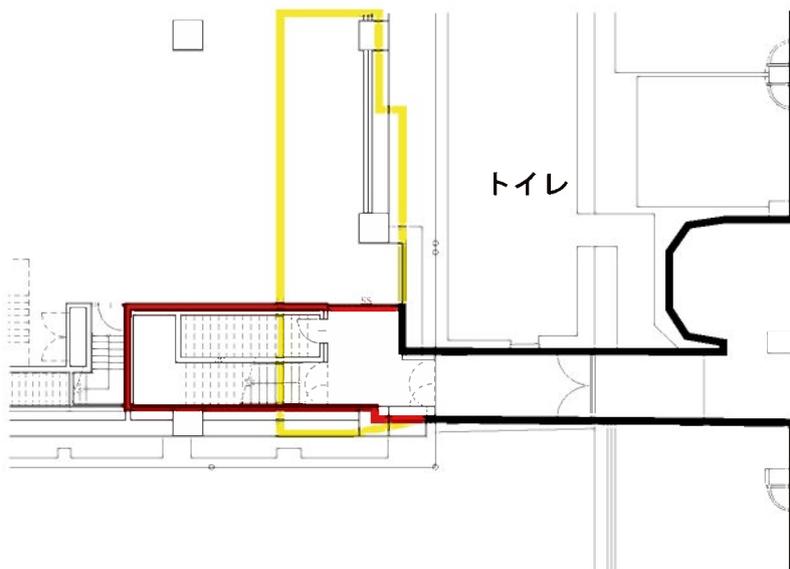


地下1階平面図

凡 例	
—	変更のない区間
—	変更後の区間
—	変更前の区間



地下1階平面図

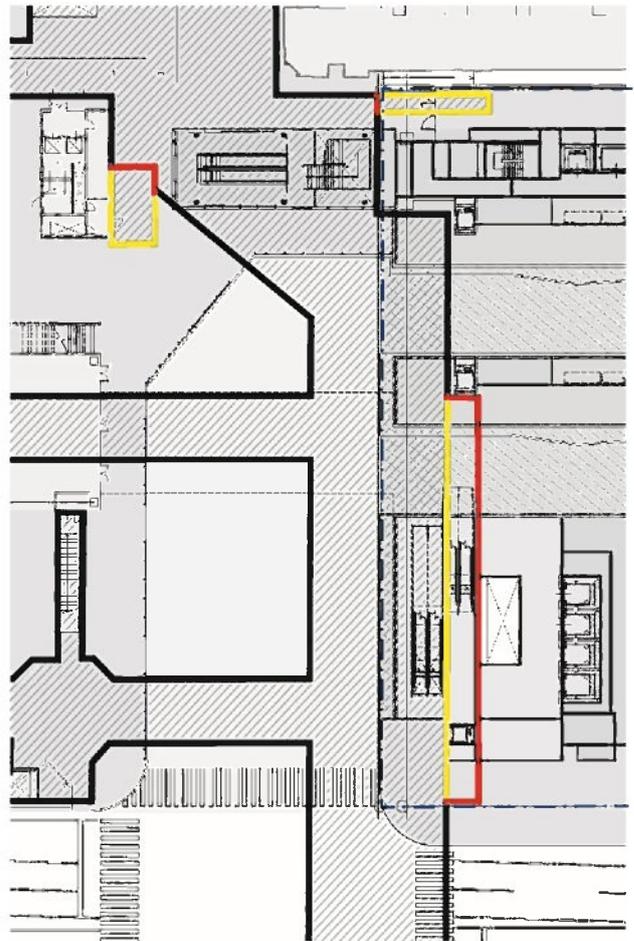

地上1階平面図

凡	例
	変更前の区間
	変更後の区間
	変更のない区間
縮尺 1 : 800 	