部(課)承認	参考図面番号		参考工事番号

⚠ 客先協議によりせん断破砕機点検歩廊追加.
ステージ扉用空気圧縮気追加
⚠ コンパクタ符号変更
⚠ 完成図書用として見直す

①-2
①-2
④

協議済	環境装置技術部 機械設計課	(仮称) 発寒破砕工場建設工事 (プラント工事)
	認可 米澤 / 相図 佐久間 / 製図 小泉 / 細貫 貝井	機器配置平面図 (地階)
	尺度 1/200	
	工事番号 38802 / 図番 MRB-001-2466	改No. 3
	三菱重工業株式会社 横浜製作所	

P/M 野沢

縮小 可 否

配布先 注文主 通産省 労基 本社

1-1-2

図面状態	参考図面番号		参考工事番号
⚠ 客先協議によりスチーム調用空気圧縮機削除、ホイル抜き装置移動、ダスト排出コンベヤ廻り歩廊追加			
⚠ コンパクタ符号変更			
⚠ ダスト排出コンベヤ符号変更			
⚠ 完成図番用として見直す			

協議済	環境装置技術部 機械設計課	(仮称) 発電破砕工場建設工事 (プラント工事)
	認可 米 原 / 検図 佐久間 / 製図 小 堀 貴 / 越 貴 井	機器配置平面図 (1階)
	尺度 1/200	
	工事番号 38802	図番 MRB-001-2467 改No 4
	三菱重工業株式会社 横浜製作所	

P/M 野沢

1-1-3

図番検索	参考図面番号	参考工事番号
⚠ 客先協議によりステージ換気装置追加		
⚠ ステージ換気装置符号変更		
⚠ ダスト搬出コンベヤ符号変更		
⚠' 完成図書用として発行す		

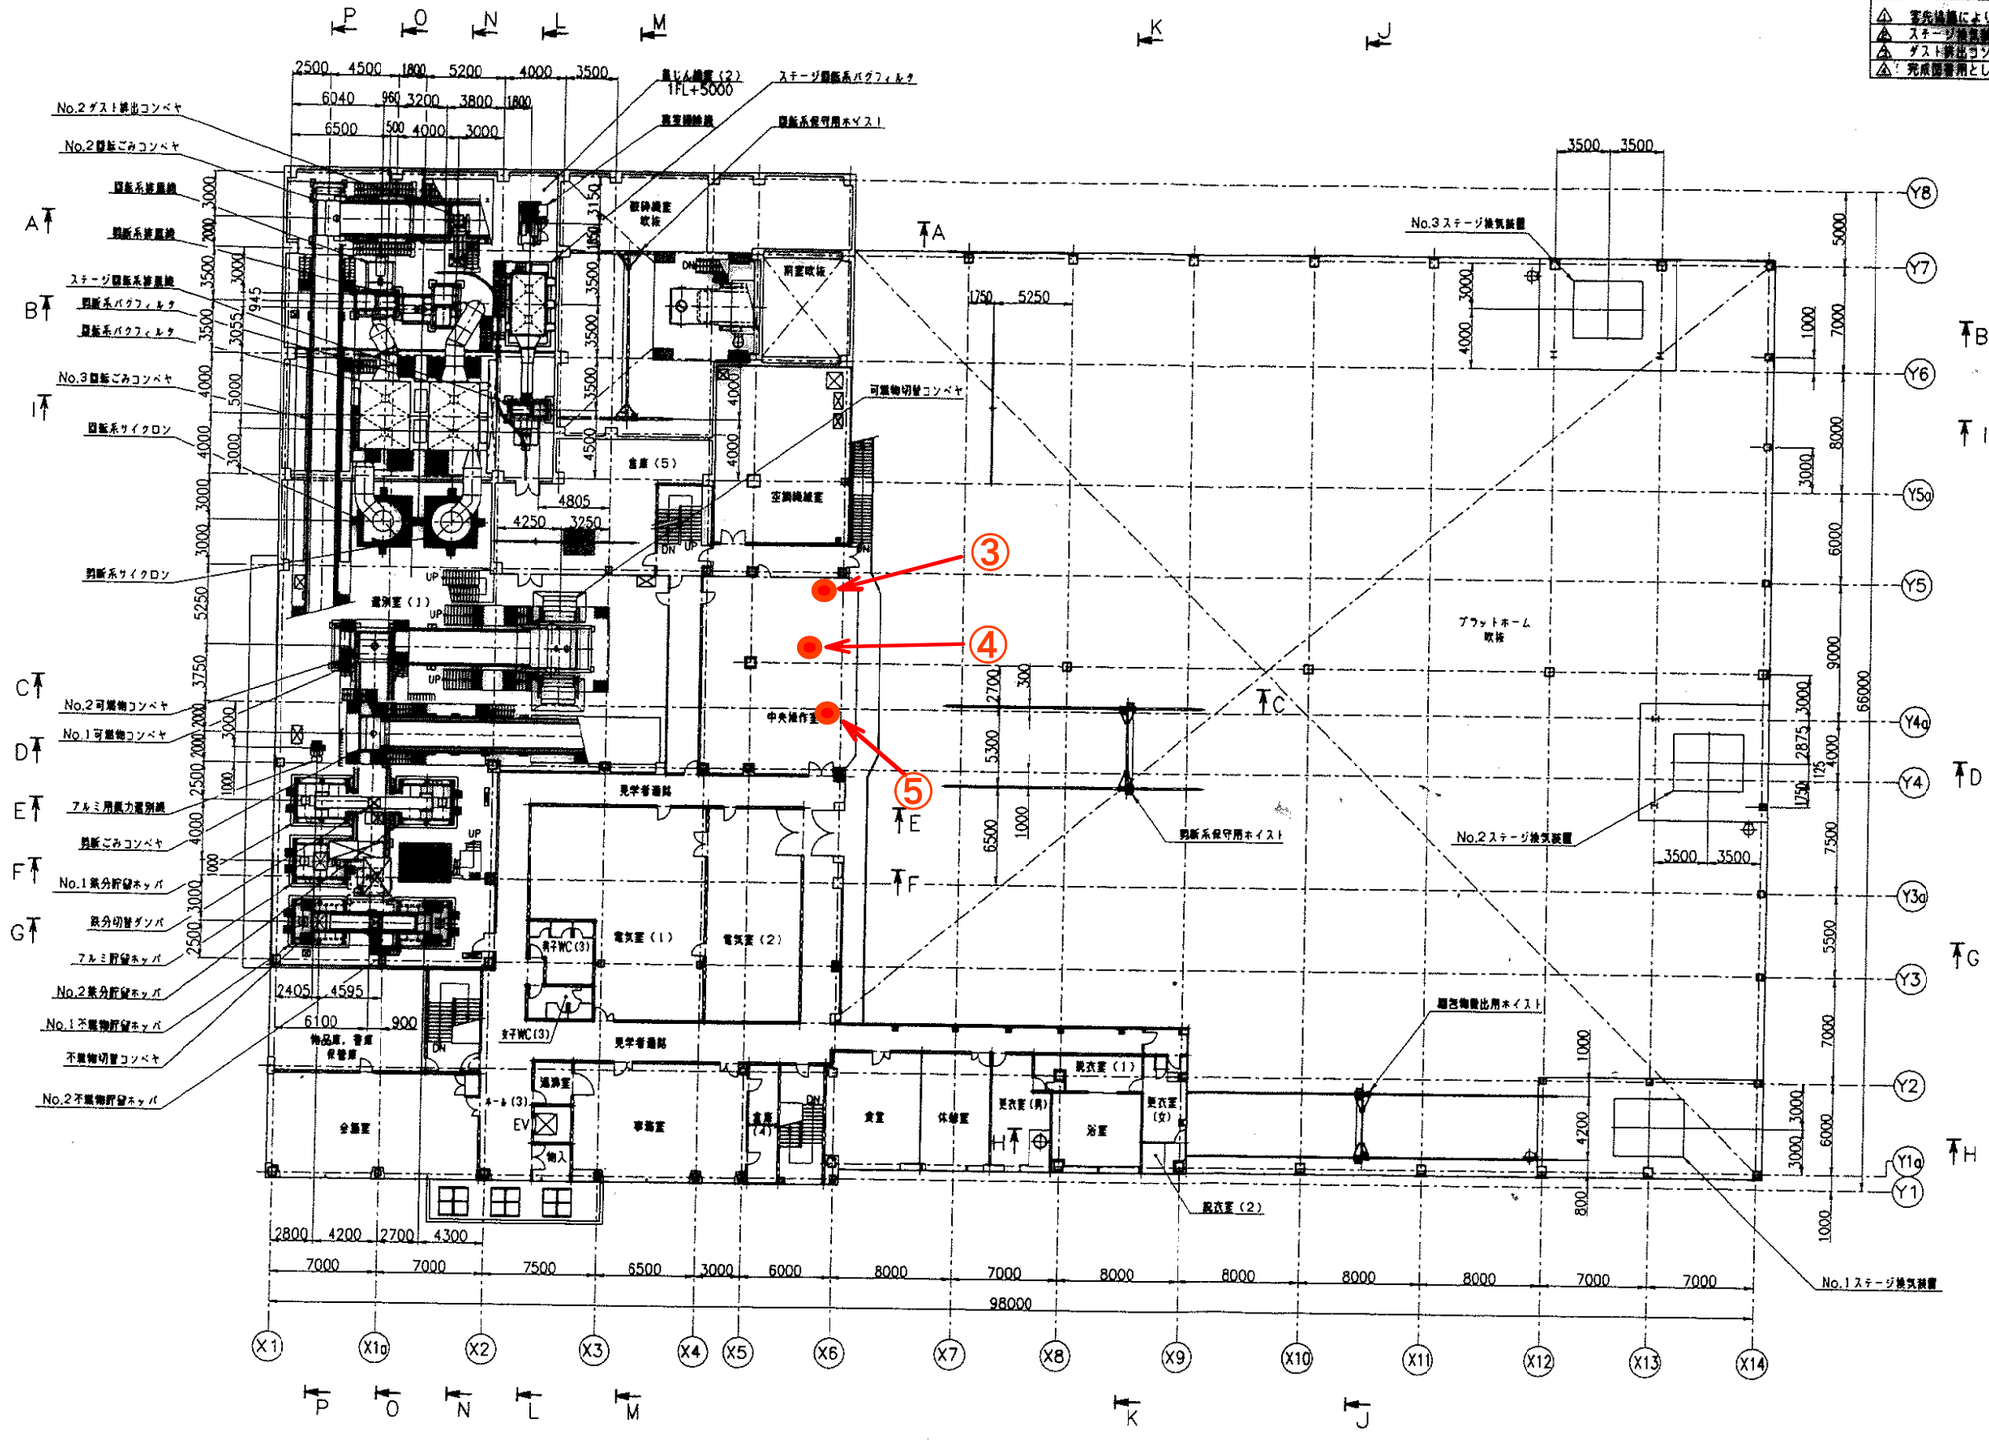

設計検査	環境装置技術部 機械設計課	(仮称) 発寒破砕工場建設工事 (プラント工事)
設計	課長 米澤 / 係長 佐久間 / 主任 小泉	機器配置平面図 (2階)
	R 縮尺 1/200	
	工事番号 38802	図番 MRB-001-2468 改No 4
	三菱重工業株式会社 横浜製作所	

P/M 野沢