
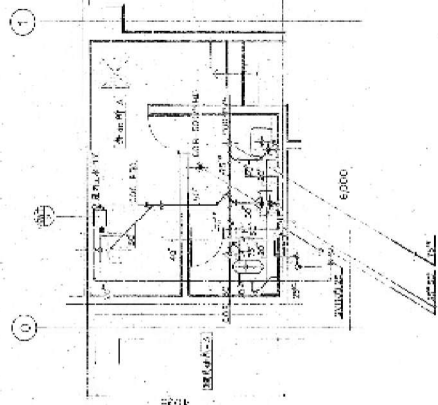


[illegible]


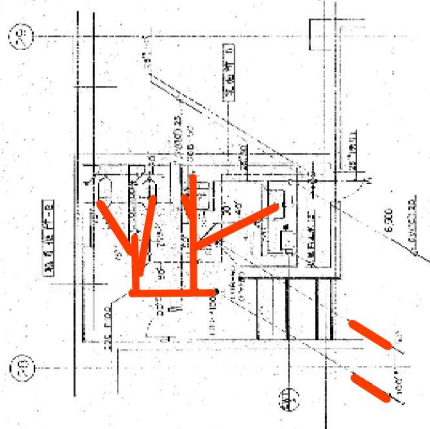



[illegible]









東豊線大通駅B1F 南側 旅客・職員トイレ排水管～汚水ポンプ室

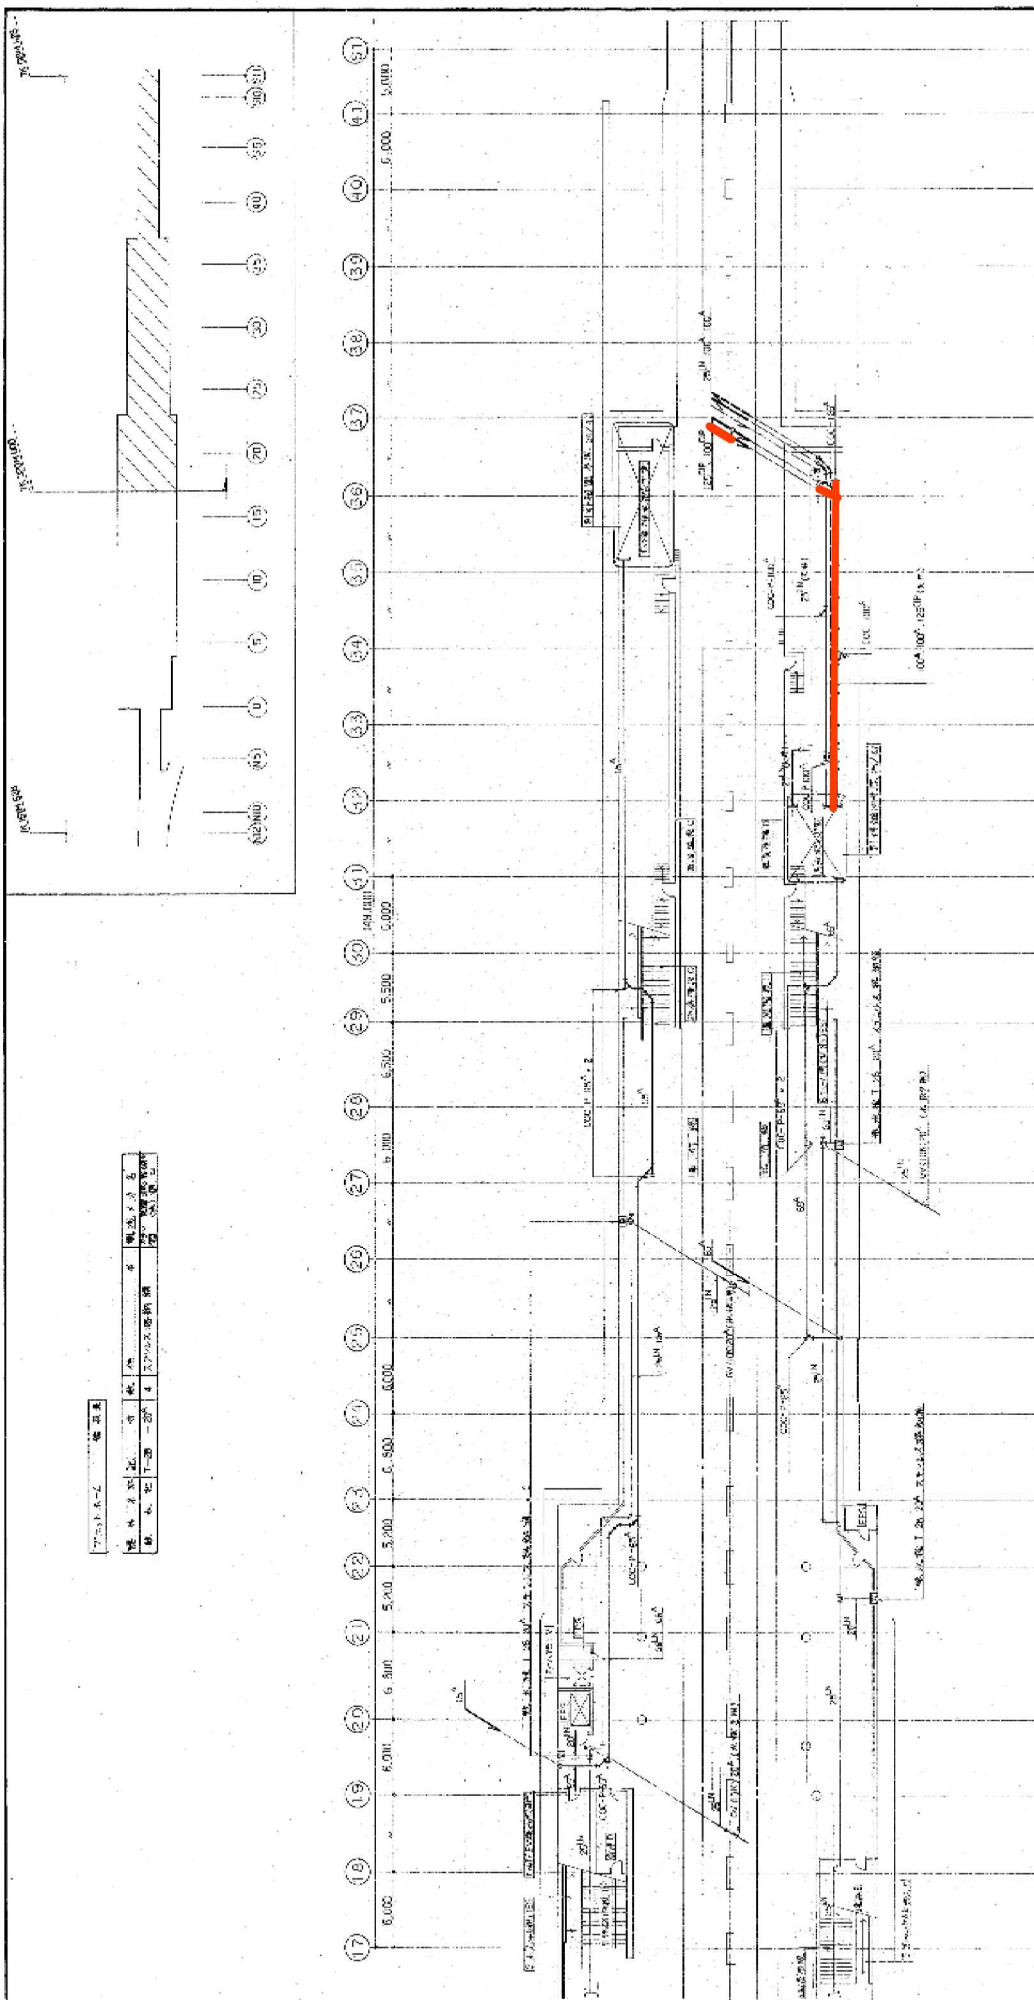



東豊線大通駅B1F 南側 旅客・職員トイレ排水管～汚水ポンプ室




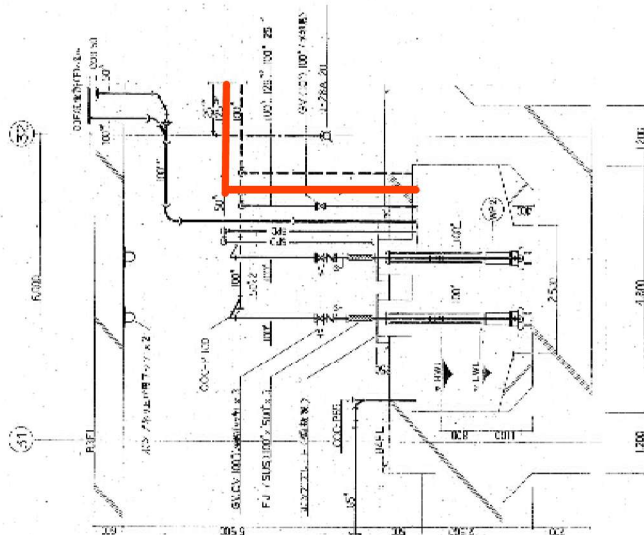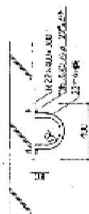

(a) ... (d) 断面図 5-1/50

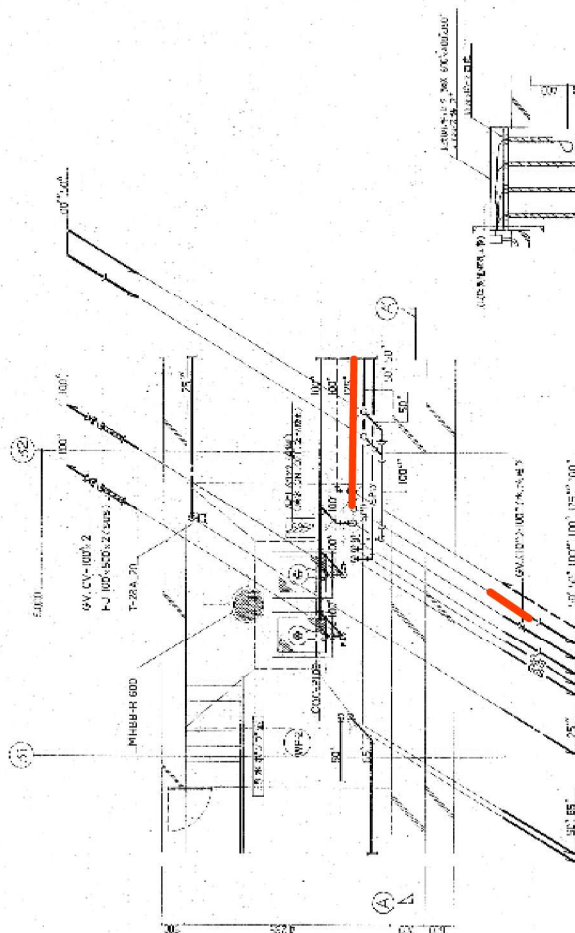

汚水ポンプ室平面詳細図(5-1/2)

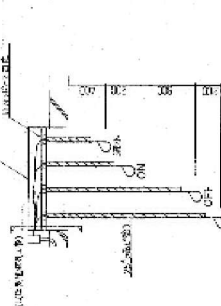



[illegible]




東豊線大通駅B1F 南側 旅客・職員トイレ排水管～汚水ポンプ室

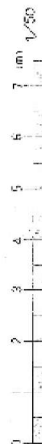


[illegible][illegible]

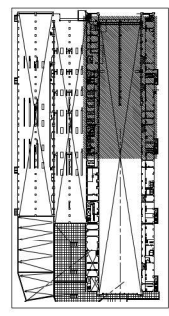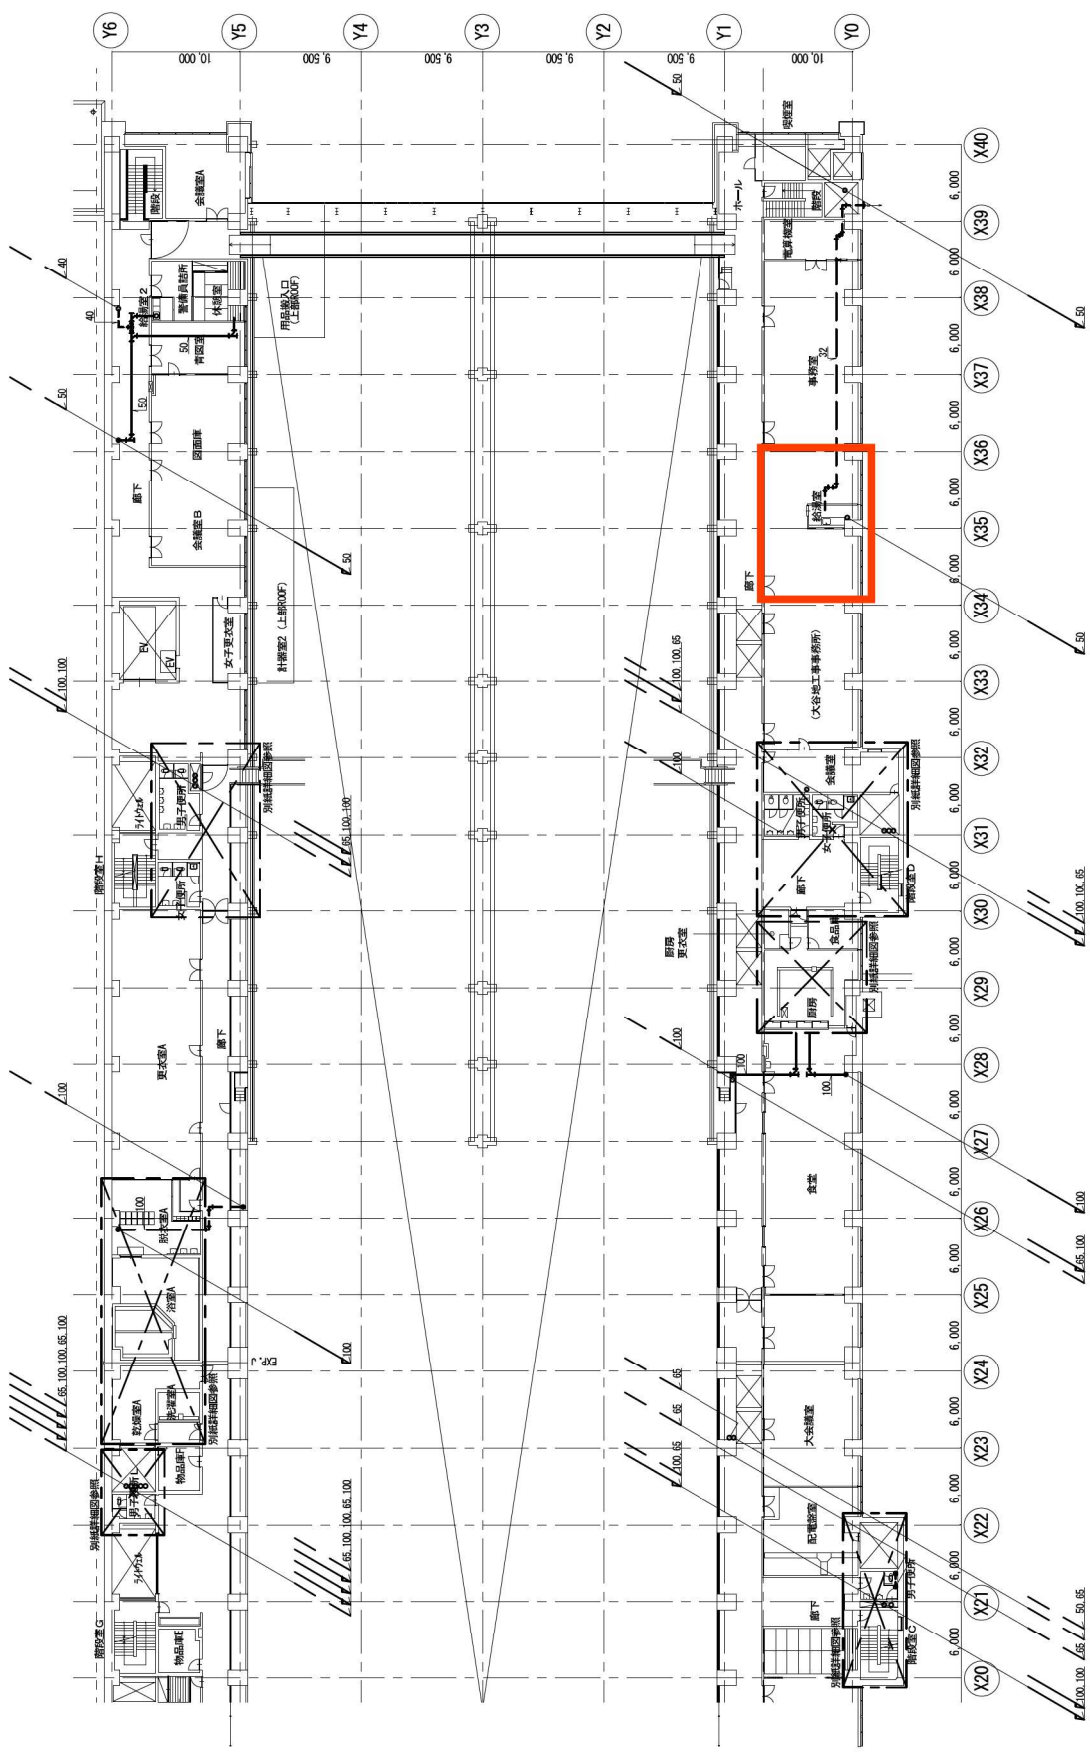


東車両基地 2F事務室流し台・洗面器～D-12排水槽

2 階平面図 (改修前)


注記

- 1. 特記なき配管は、床下配管とする。
- 2. 旧の排水配管は、撤去する。新排水配管は、旧排水配管の位置に設置する。

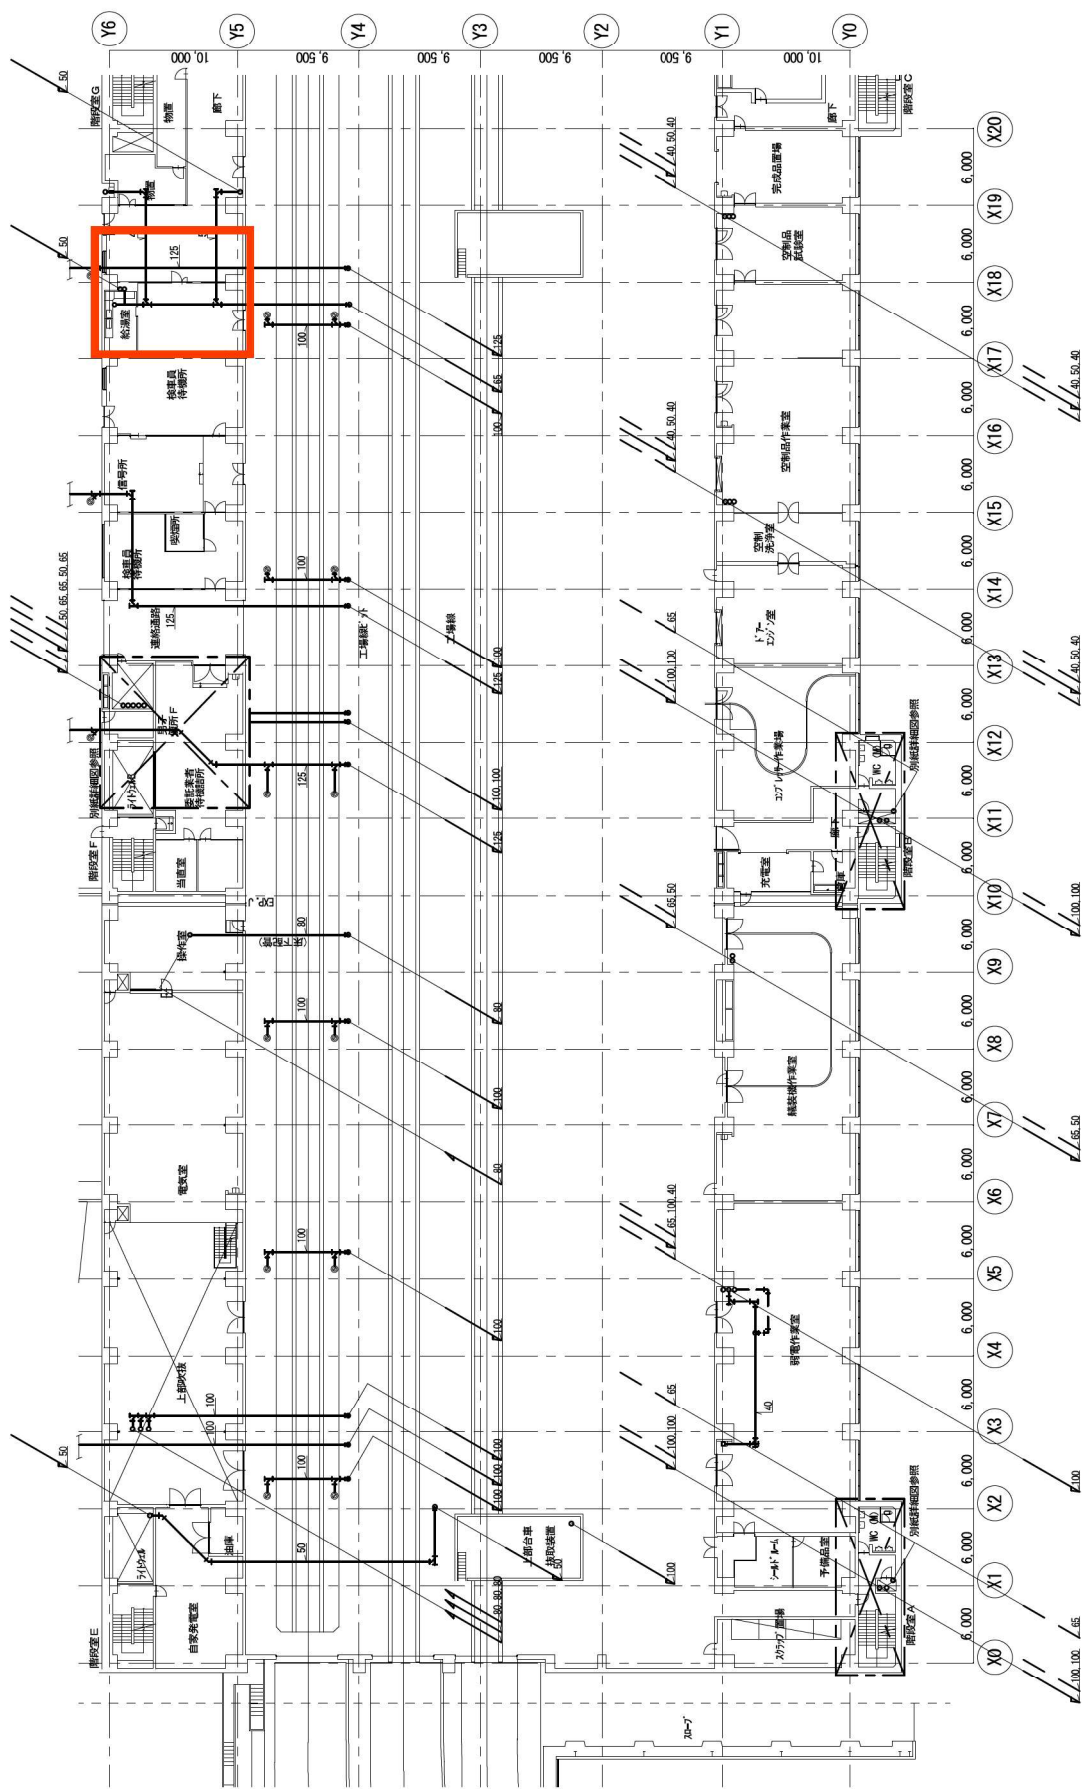

東車両基地 1F検車員詰所流し台～D-12排水槽

1階平面図
(改修前)


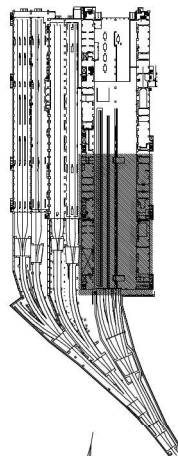


注記

1. 検車員詰所は、改修対象とする。

1階平面図
(改修前)


東車両基地 1F台車作業場流し台～3号汚水排水

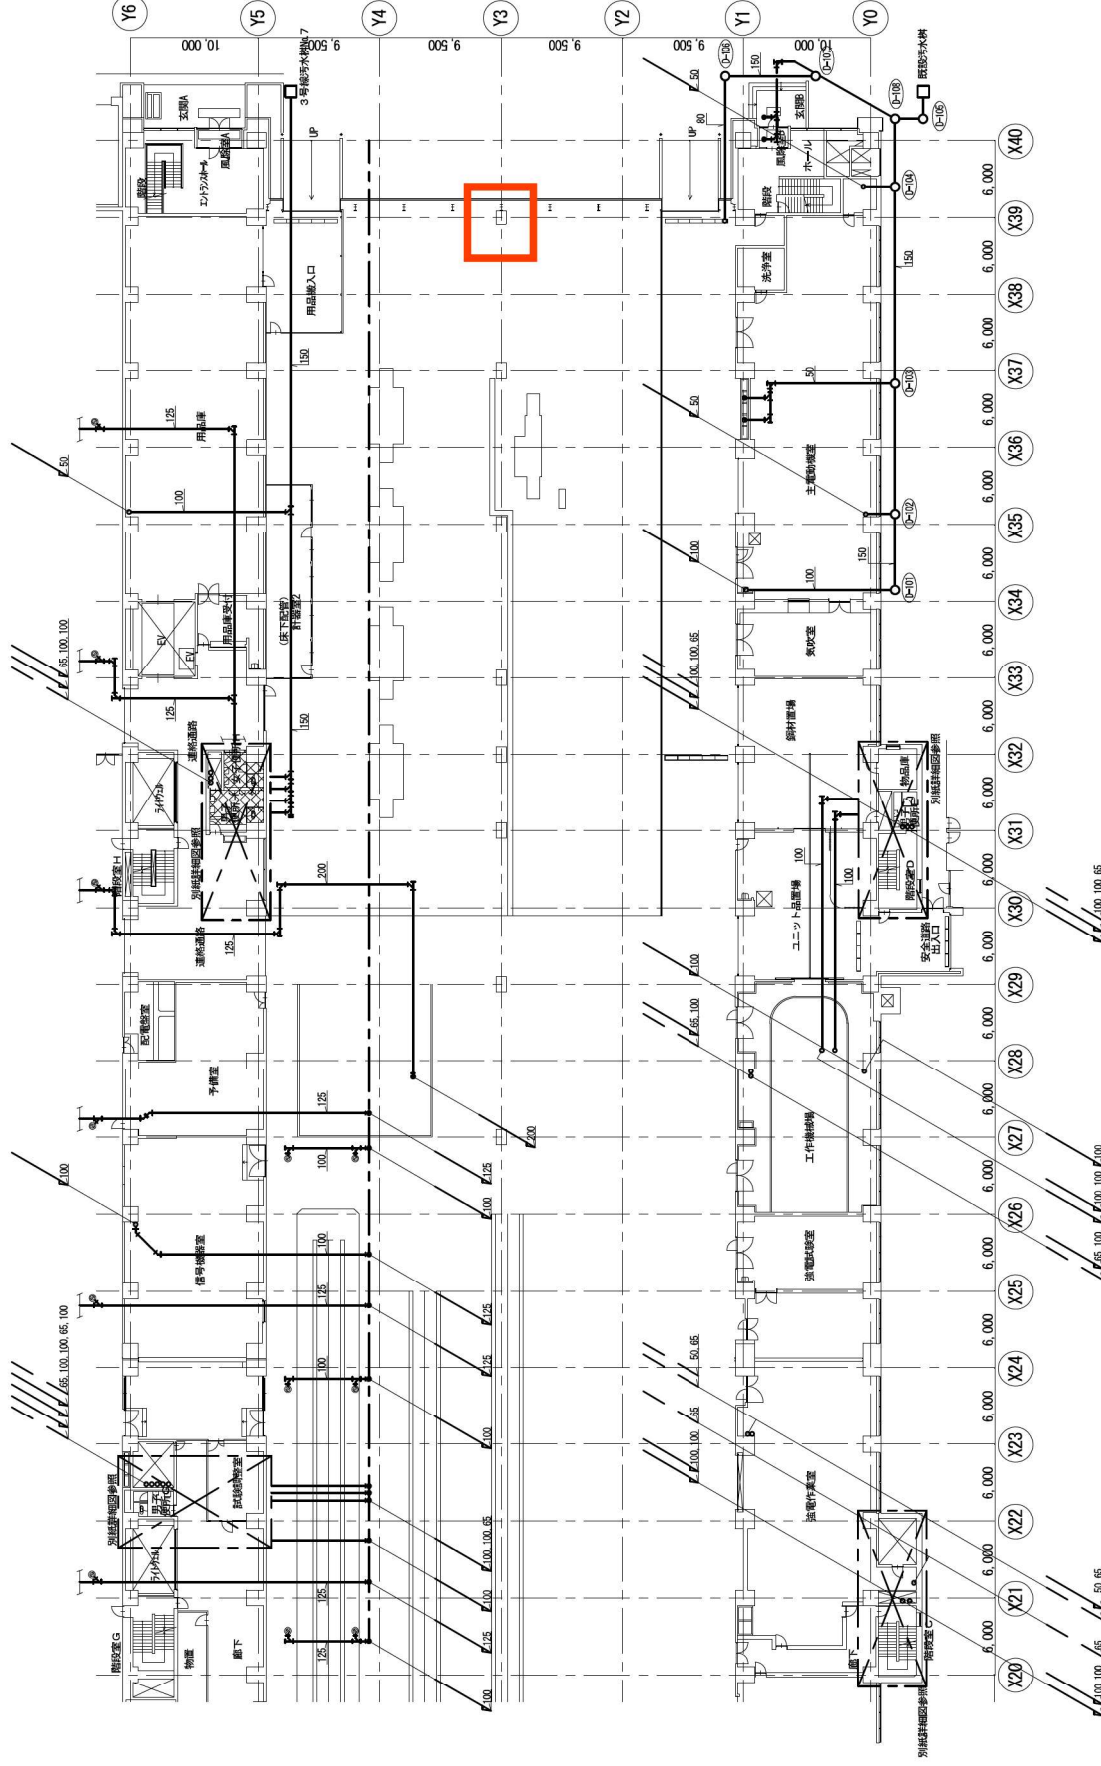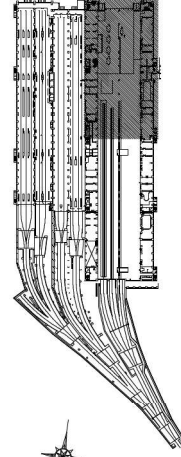

注記


1. 設計上の設備は、図面記載とする。

排水管洗浄要望箇所(事務室)

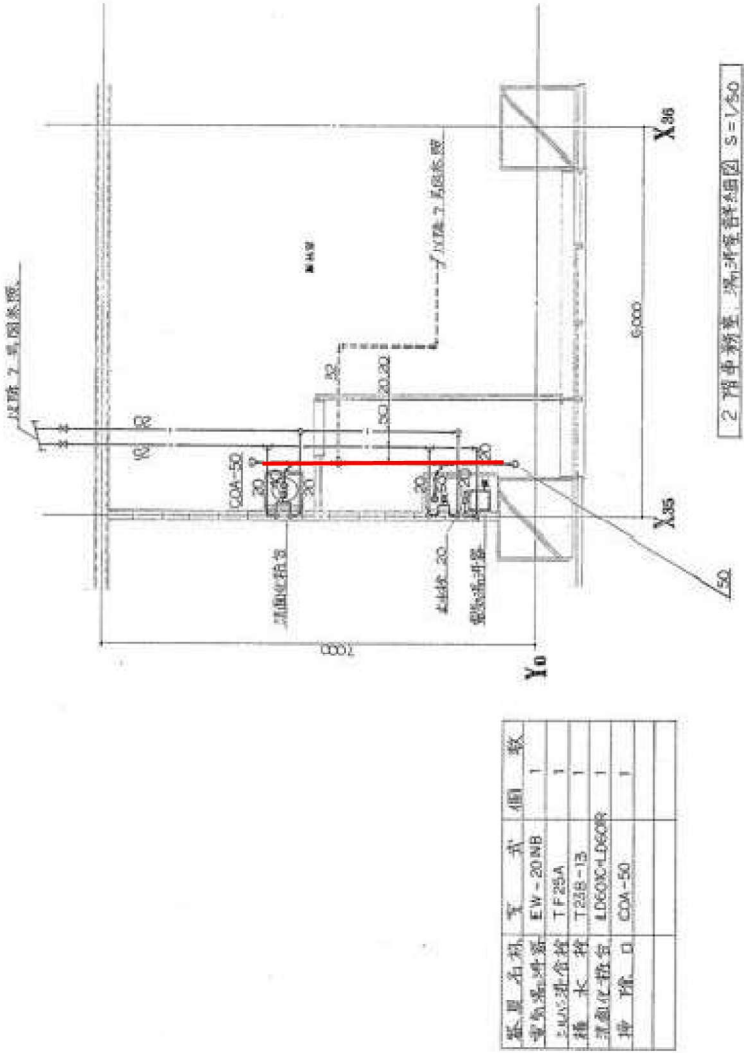


東車両基地 2F事務室流し台・洗面器～D-12排水槽

排水管洗浄要望箇所(事務室)

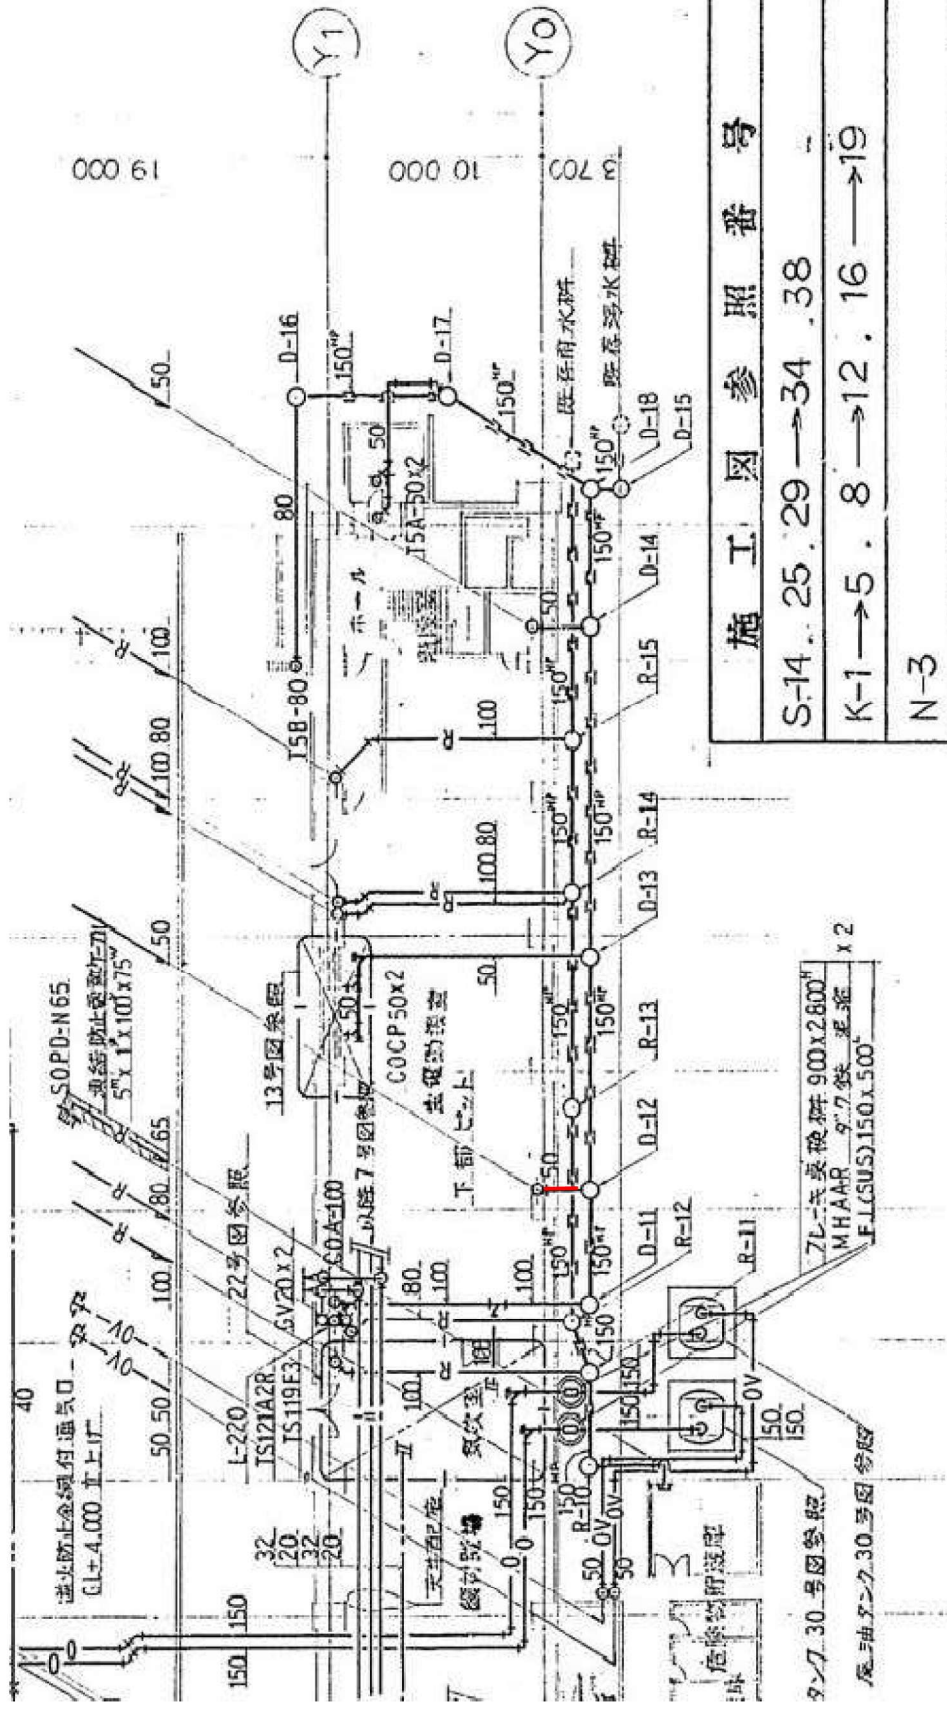


施工図参照番号	
S-14. 25. 29 → 34. 38	
K-1 → 5. 8 → 12. 16 → 19	
N-3	
企業代表 丸紅設備株式会社札幌支店 ☎ (011) 221-1141	
工事名	高速度車庫車庫基地増築給排水・衛生設備工事
図番	6号
縮尺	1/300
1階給排水配管平面図	

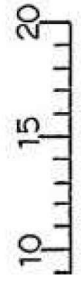

1:300

東車庫基地 2F事務室流し台・洗面器～D-12排水槽

排水管洗浄要望箇所（検車員詰所）

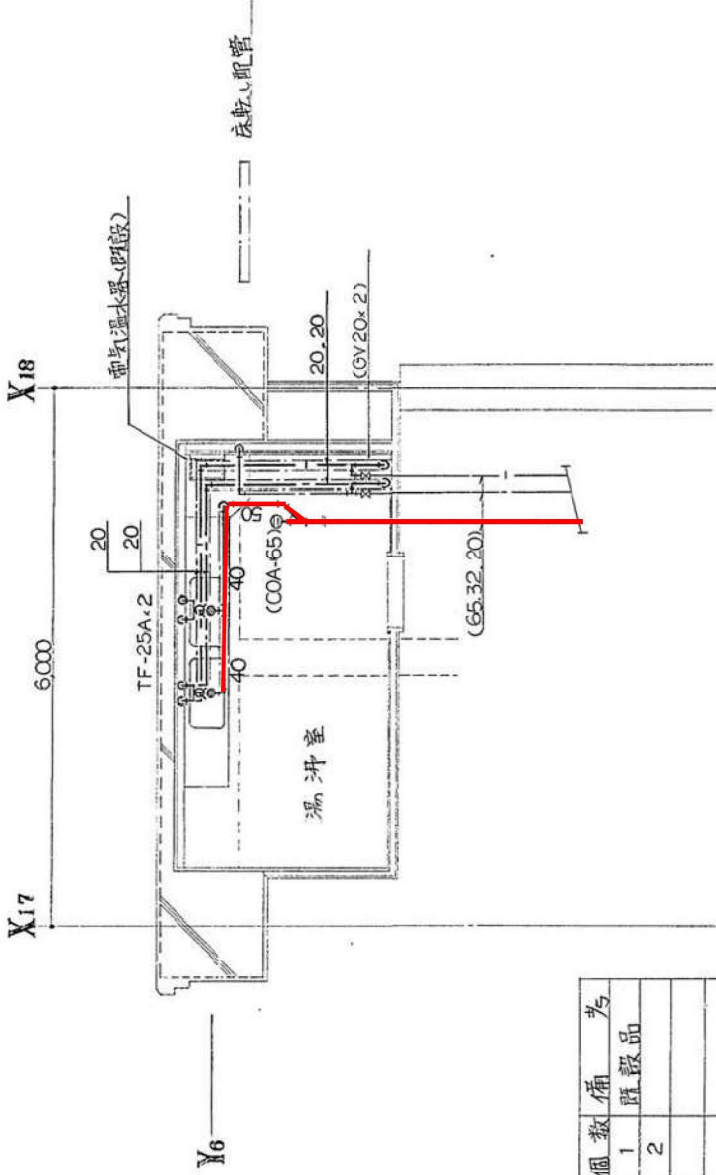


1階検車員詰所湯汙室改修図 S= 1/50

器具名称	型式	個数	備考
電気温水器	EW-45	1	既設品
シンク排水混合栓	TF-25A	2	


東車両基地 1F検車員詰所流し台～D-12排水槽

[illegible]

排水管洗浄要望箇所（検車員詰所）

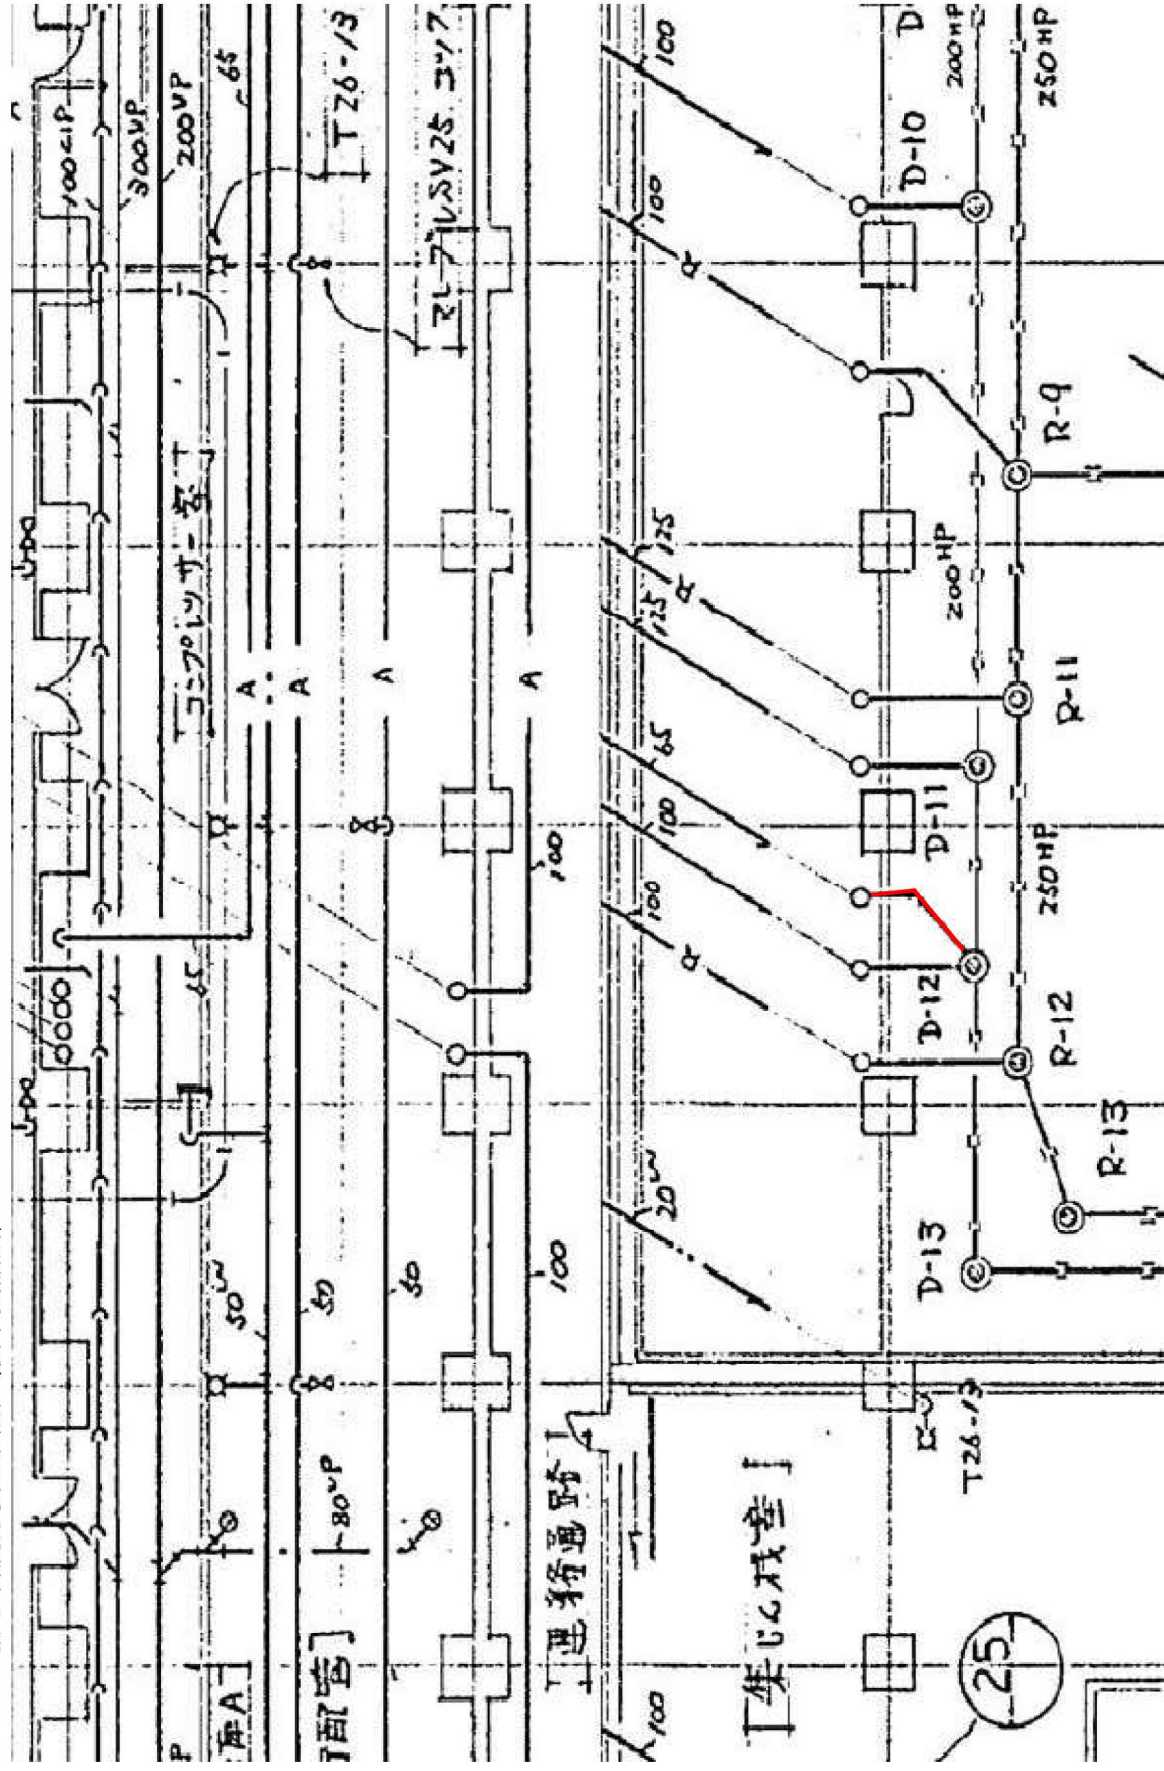


排水管洗浄要望箇所（台車作業場）

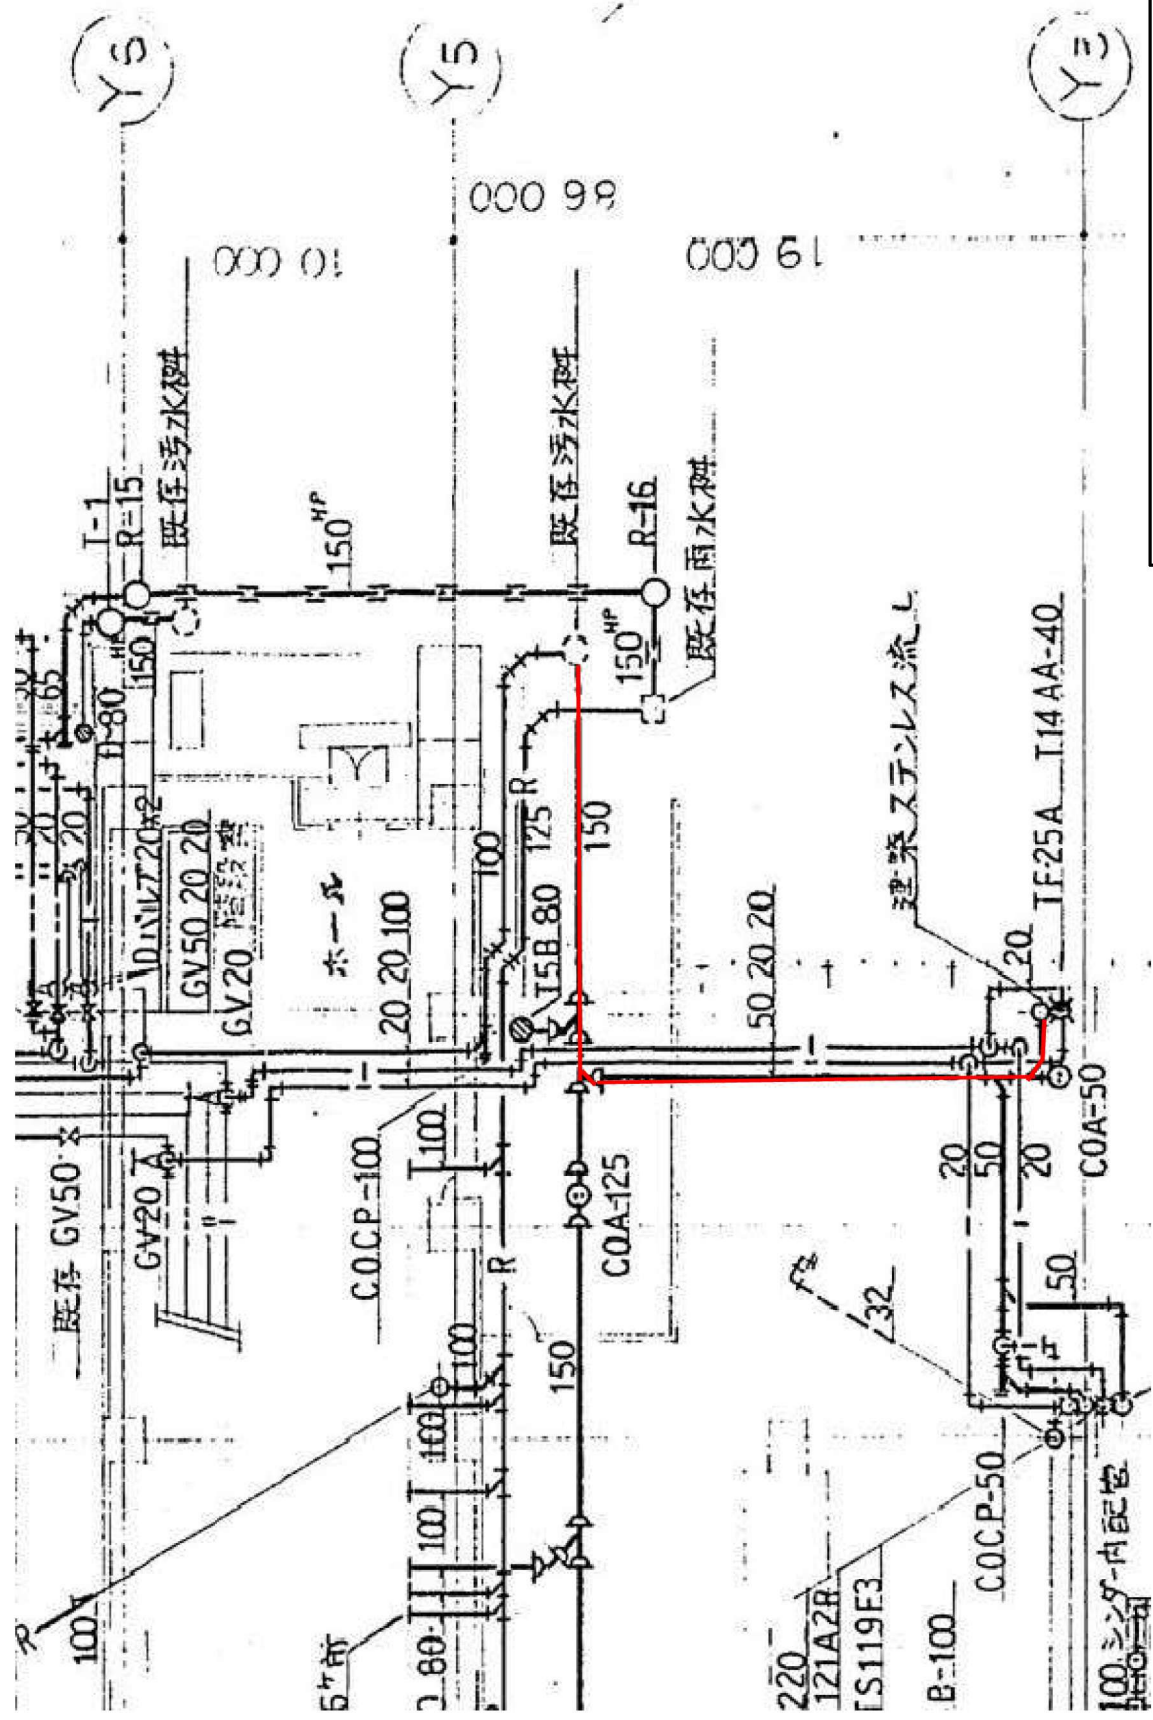


東車両基地 1F台車作業場流し台~3号汚水樹

排水管洗浄要望箇所（清掃員詰所前）

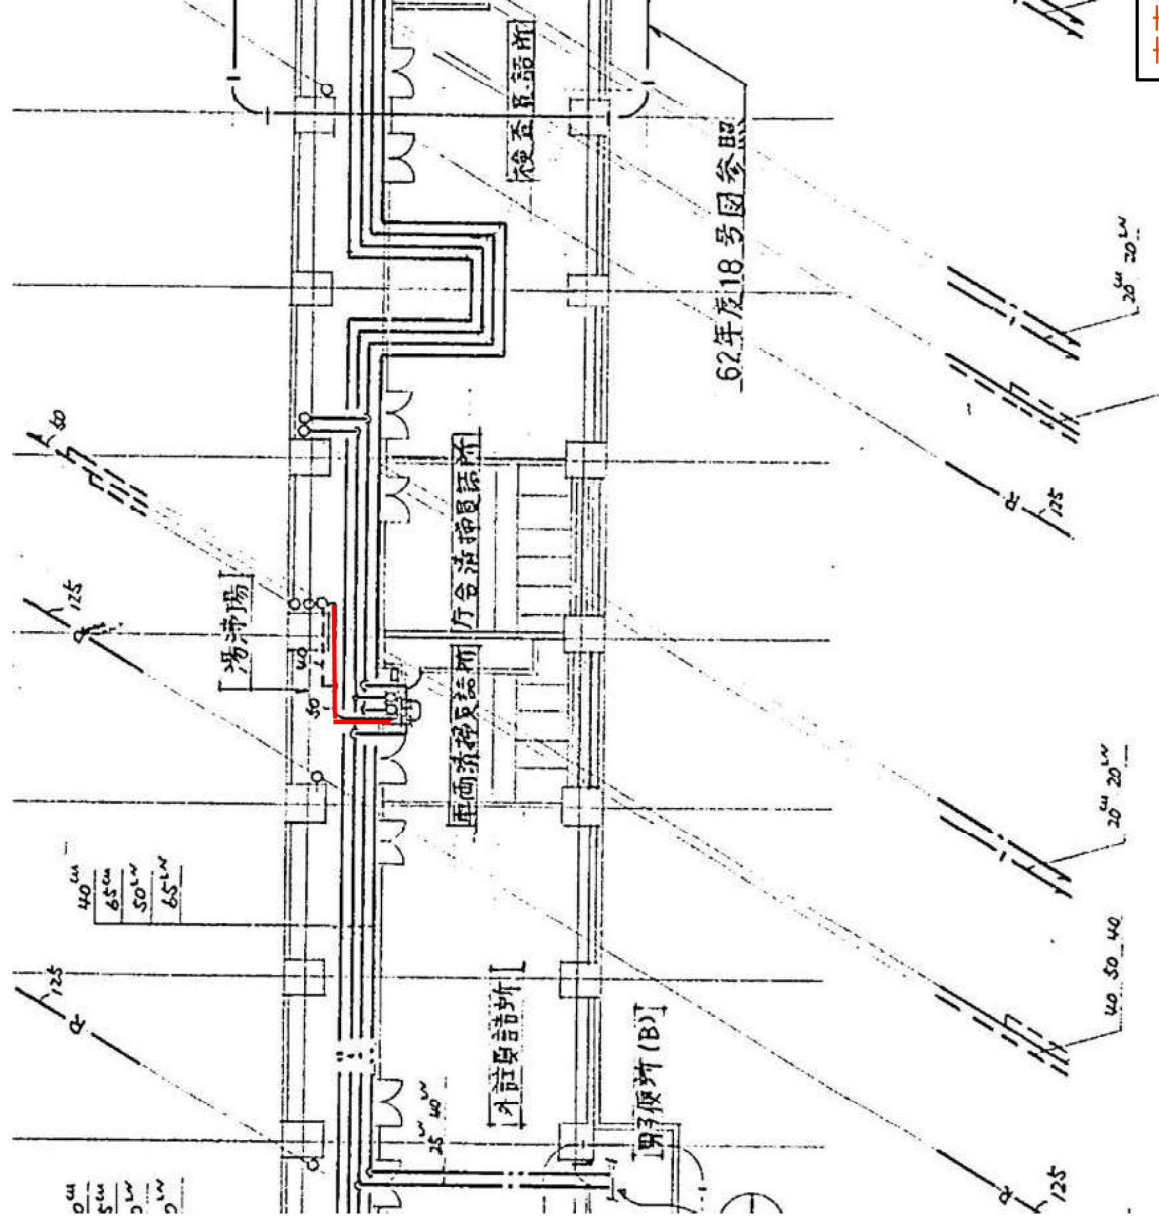

東車両基地 2F清掃員詰所流し台～D-23排水槽

排水管洗浄要望箇所（清掃員詰所前）

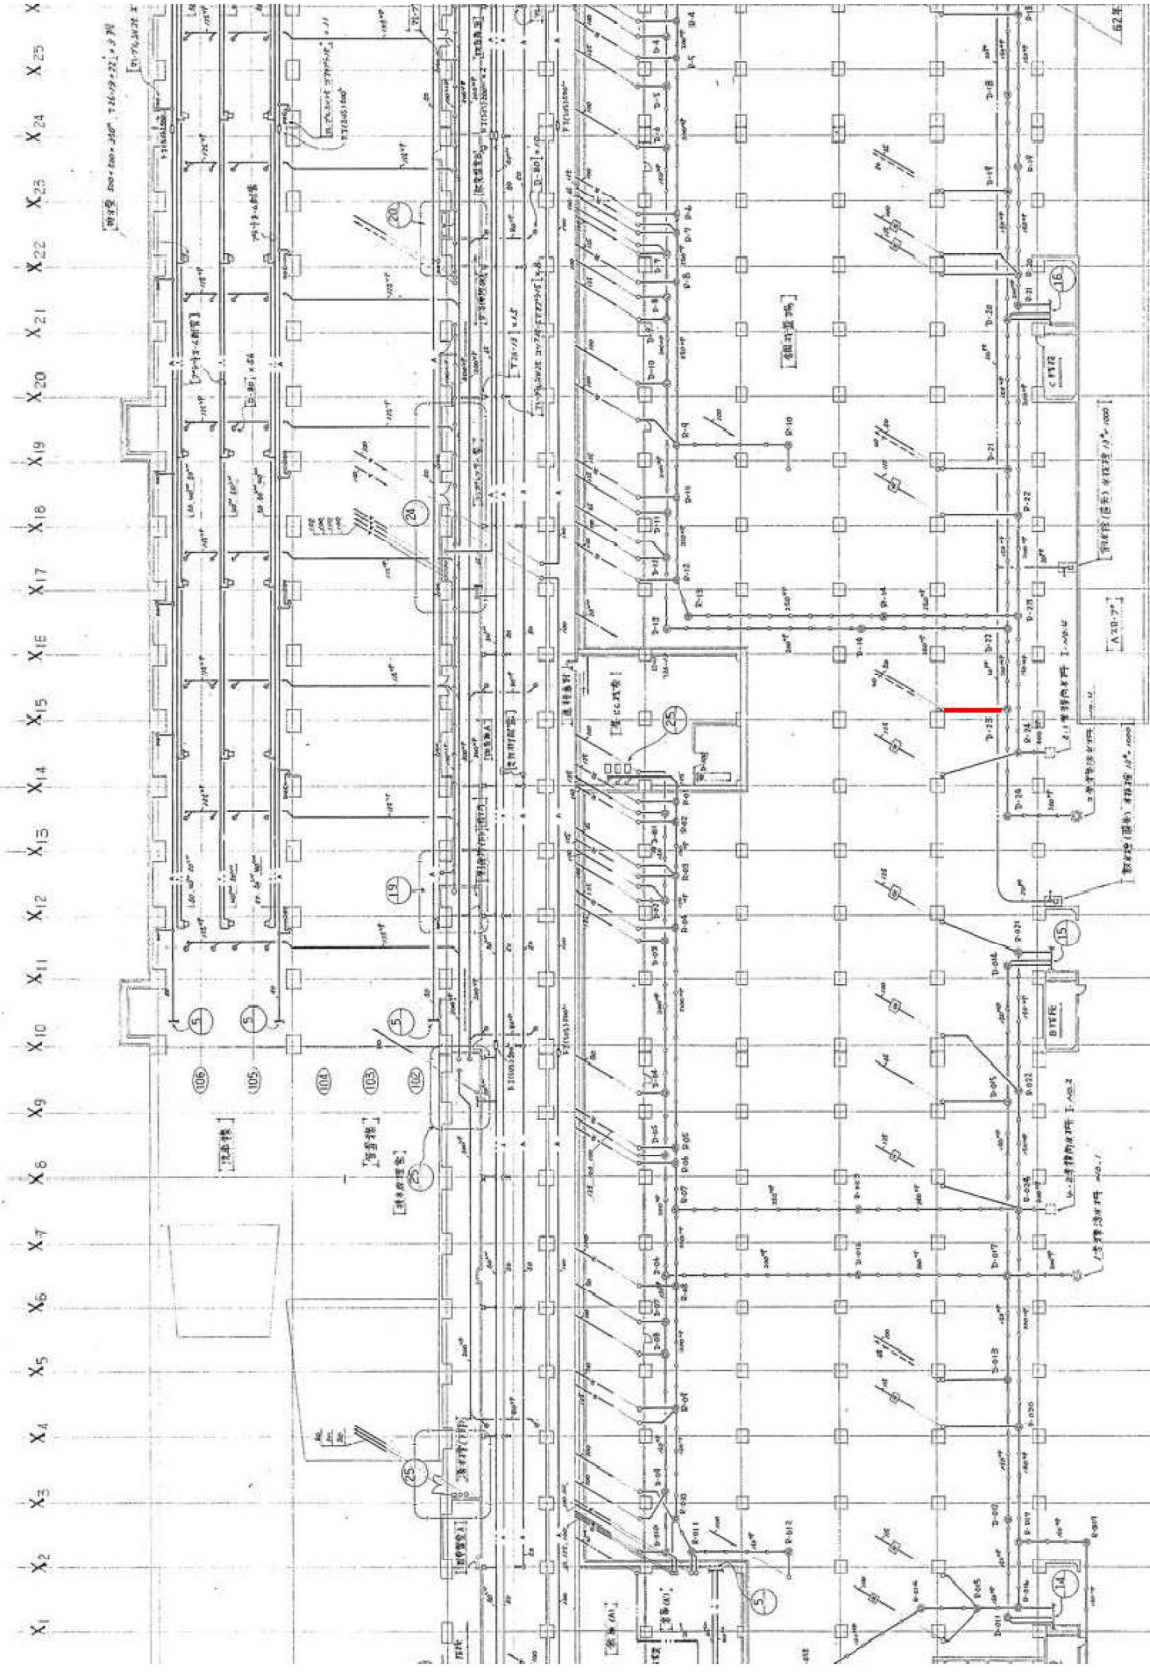

公 示 用

令 和 7 年 度

設 計 書(見 積 参 考)

業務名：豊平公園駅ほか13施設排水管清掃業務

本設計書は、発注者の施工計画に基づいて作成した設計図書の一部を、見積り算定の参考として提示するもので、契約上、これを拘束するものではありません。

札 幌 市 交 通 局 高 速 電 車 部 施 設 課

内訳表				札幌市交通局高速電車部施設課	
業務名： 豊平公園駅ほか13施設排水管清掃業務					
名 称	規 格	数 量	単 位	金 額	備 考
業務費					
業務価格					
業務原価					
直接業務費					
直接人件費		1	式		
直接物品費		1	式		
直接業務費計					
業務管理費		1	式		
業務原価計					
一般管理費		1	式		
業務原価計					
再計					
消費税等相当額		10	%		
業務費計					

直接人件費・直接物品費内訳

名称・仕様	数量	単位	単価	低減率	計算額	決定単価	決定金額	備考
1. 直接人件費内訳								
排水管洗浄作業費(休日日中) 40A	4	m						
排水管洗浄作業費(休日日中) 50A	76	m						
排水管洗浄作業費(休日日中) 65A	19	m						
排水管洗浄作業費(夜間) 40A	129	m						
排水管洗浄作業費(夜間) 50A	169	m						
排水管洗浄作業費(夜間) 65A	65	m						
排水管洗浄作業費(夜間) 80A	177	m						
排水管洗浄作業費(夜間) 100A	429	m						
排水管洗浄作業費(夜間) 125A	369	m						
排水管洗浄作業費(夜間) 150A	62	m						
地上桝洗浄作業費(夜間) Φ600	11	箇所						
高压洗浄車使用費 休日日中	1	式						
高压洗浄車使用費 夜間	1	式						
誘導警備員 夜間	1	式						
合 計								
2. 直接物品費内訳								
薬品(器具洗浄用) 休日日中	2	kg						
雑材消耗品等 休日日中	1	式						
薬品(器具洗浄用) 夜間	48	kg						
雑材消耗品等 夜間	1	式						
合 計								